



PARTE C

MINISTÉRIO DA ECONOMIA E DA INOVAÇÃO

Direcção-Geral de Geologia e Energia

Aviso n.º 13 838-A/2006


Na sequência do aviso da Direcção-Geral da Energia, publicado no *Diário da República*, 2.ª série, n.º 228, 2.º suplemento, de 2 de Outubro de 1998, e em cumprimento do n.º 3 do despacho n.º 107/98, de 1 de Julho, do Ministro da Economia (aviso n.º 11 158-A/98, *Diário da República*, 2.ª série, n.º 157, de 10 de Julho de 1998), publica-se em anexo o mapa de identificação dos imóveis sobre os quais foi constituída ser-

vidão administrativa de gás com os titulares de direitos sobre os mesmos prédios, bem como as plantas parcelares definitivas (telas finais) do traçado do gasoduto Portalegre-Guarda (lote 5), relativas ao concelho de Monforte.


O presente aviso rectifica e substitui, globalmente, para todos os efeitos legais, inclusive, o registo predial da servidão administrativa constituída nos termos do artigo 4.º do Decreto-Lei n.º 11/94, de 13 de Janeiro, e os elementos referentes ao concelho de Monforte, publicados através do já referido aviso da Direcção-Geral da Energia.

12 de Dezembro de 2006. — Pelo Director-Geral, o Subdirector-Geral, *Morais Sarmento*.

Gasoduto: Portalegre/Guarda (Lote 5)							Concelho: Monforte	
Parcelas relativas aos Desenhos n.ºs: CD010101; CD010102; CD010103; CD010104; CD010205; CD010206								
Parcela N.º	Nomes de Proprietários, Possuidores (P), Usufrutuários (U) ou Titulares Inscritos (TI), Conjuges e Moradas	(P) (U) ou (TI)	Matriz: R: Rústica; U: Urbana; ou omissa.	Freguesia	Descrição Predial	Confrontações do Prédio	Declarações Complementares	Área de Servidão do Prédio (m2)
1	ANTÓNIO JOÃO PEREIRA ADELAIDE MARIA PEREIRA Casados RUA DA FONTE NOVA, Nº 18 7100-694 VEIROS	P	3 Sec. E; U:313º.	Assumar	00085/19870413			17244
2	SALVADOR MARIA DE SOUZA E HOLSTEIN DE MELLO SÍTIO DA AGOLADA DE CIMA, n.º 61 2100-011 CORUCHE	P	1 Sec. D; 2 Sec. B.	Assumar	00200/19920218			49688
	TERESA MÓNICA DE SOUSA E HOLSTEIN BECK DE MELLO CASA DE STª MÓNICA - RUA PROF. FLEMING 2750 CASCAIS	U						

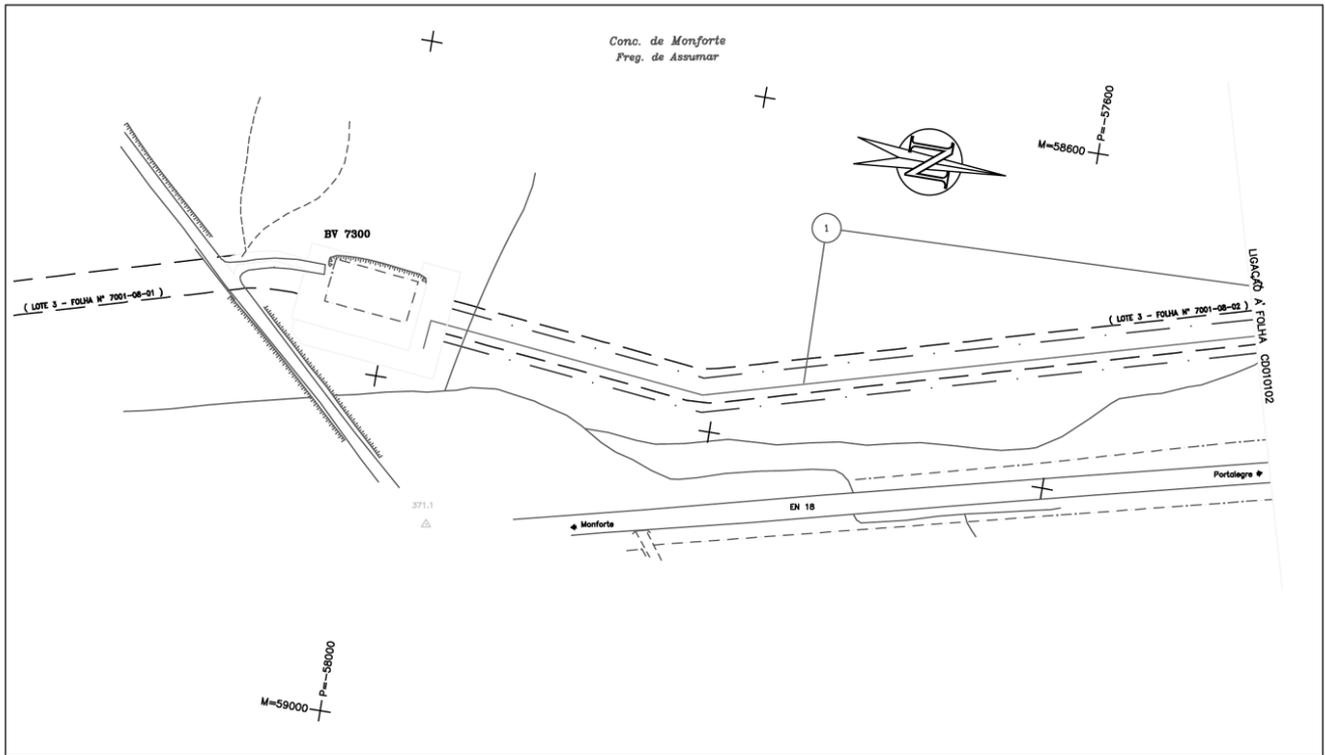

P-10000-DWG-CD-010101-REV.2

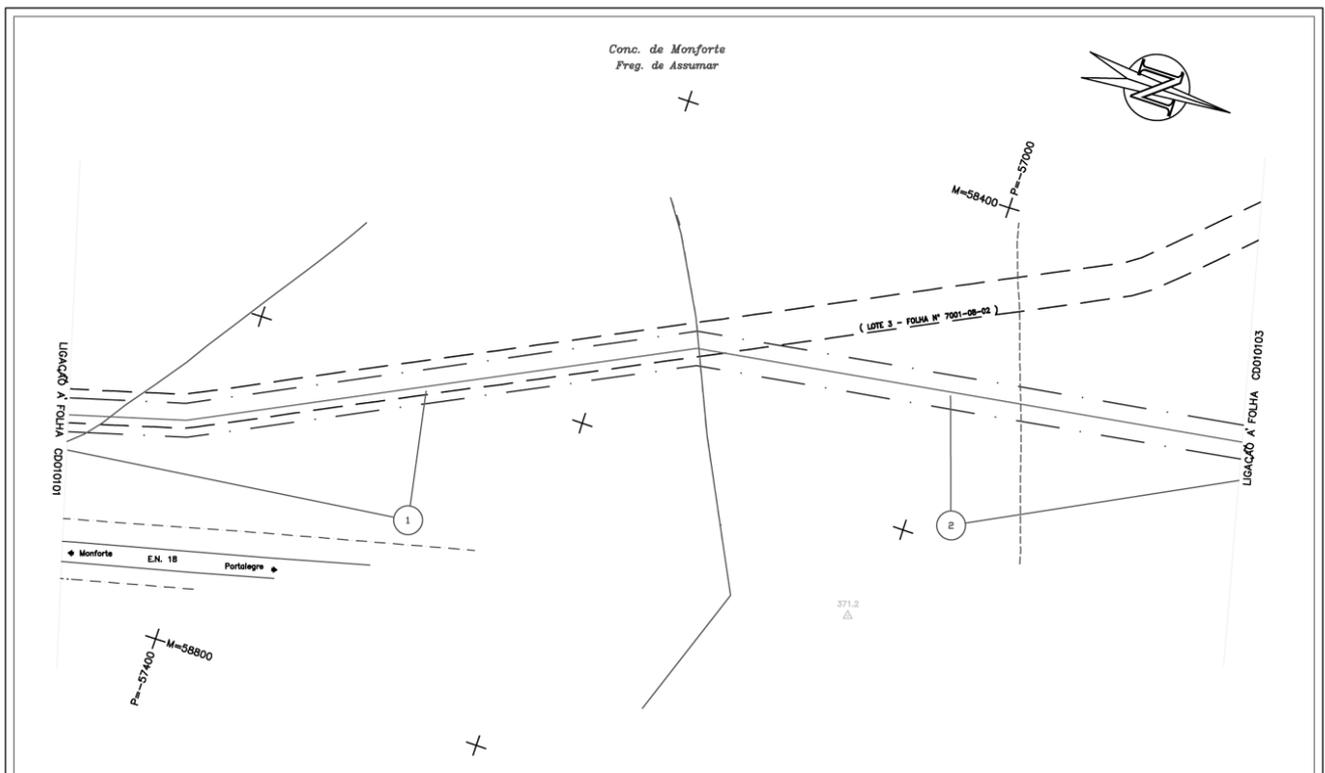

ESCALA GRAFICA 1:2.000
50 25 0 25 50m

LEGENDA



REV	DATE	DESCRIPTION	DRN	CHKD	APPD	APPR	DATE	SCALE	TITLE
2	19.10.06	AS-BUILT CADASTRAL		JL	JD	PR		1:2000	CADASTRAL PLAN
1	17.05.01	AS-BUILT							
0	20.10.98	ISSUED FOR CONSTRUCTION							

TRANSGÁS
Sociedade Portuguesa de Gás Natural, S.A.
PROJECTO DE GÁS NATURAL - PORTUGAL


TÍTULO: GASODUTO PORTALEGRE/GUARDA
PLANTA CADASTRAL - LOTE 5

DOCUMENT NUMBER
JOB No: P14L5.97-001 | INSC AREA: P | DOC TYPE: DWG | DRAWING No: CD010102 | REV: 2

P-10000-DWG-CD-010102-REV.2

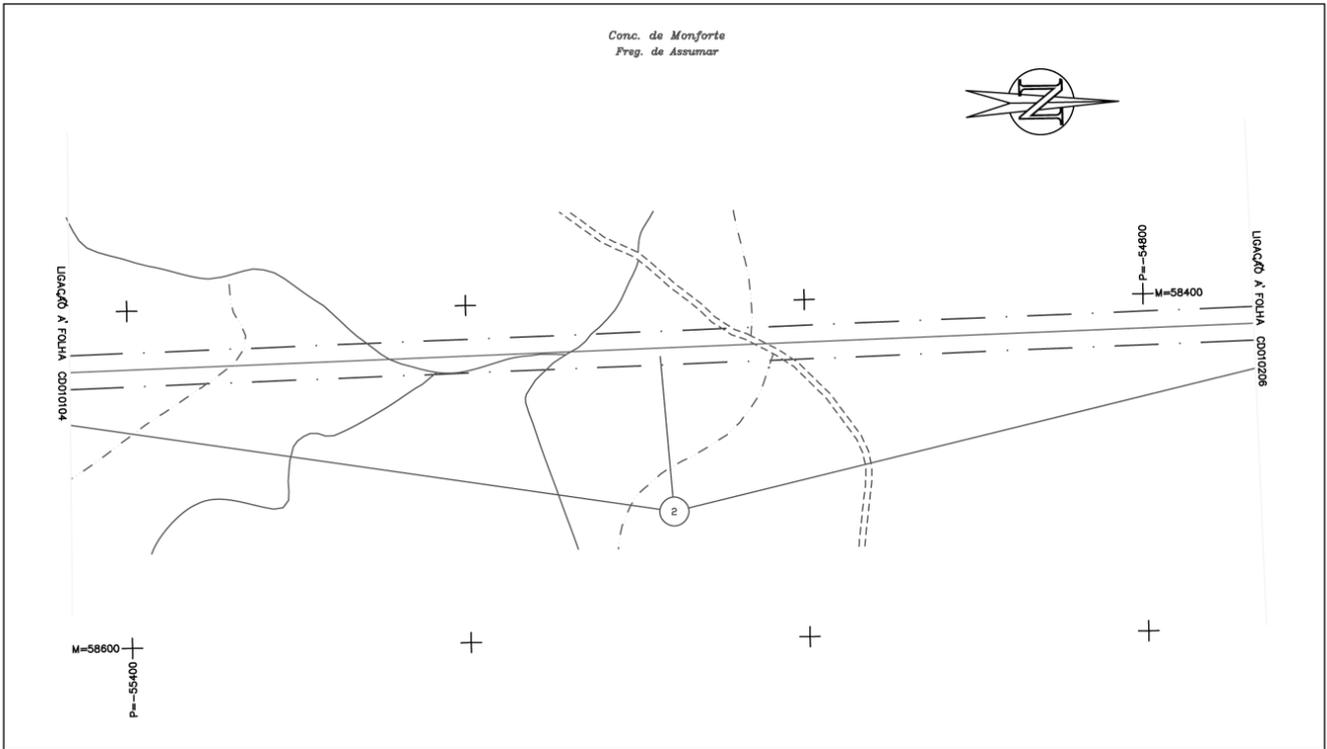

P-10000-DWG-CD-010205-REV.2

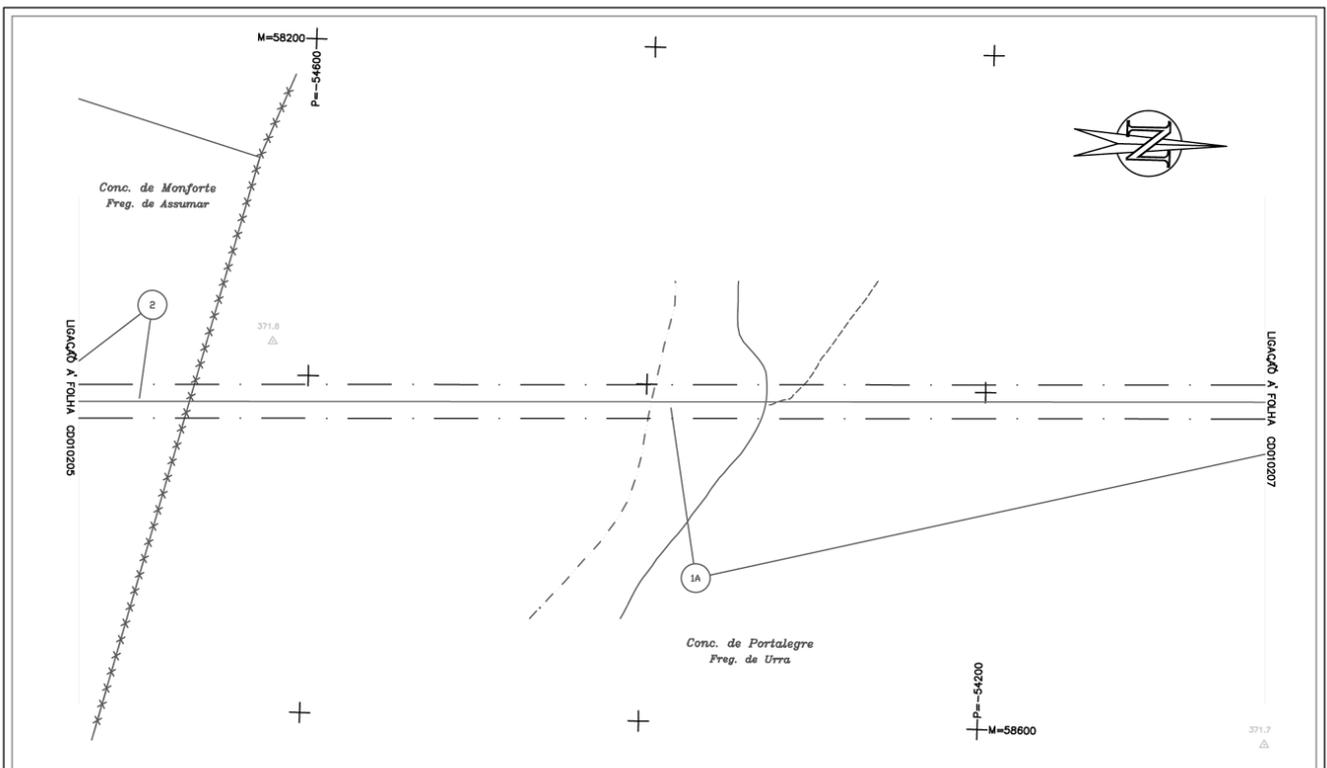

LEGENDA

ESCALA GRAFICA 1:2.000
50 25 0 25 50m

2	19.10.06	AS-BUILT CADASTRAL	JL	JD	PR															
1	17.05.01	AS-BUILT																		
0	20.10.98	ISSUED FOR CONSTRUCTION																		
REV	DATE	DESCRIPTION	DRW	CHK	APP	APP	OC	EN												
TITLE		CADASTRAL PLAN																		
DOCUMENT NUMBER		P14L5.97-001																		
SCALE		1:2000																		
JOB No.		P14L5.97-001																		
INDICAREA		P																		
DOC. TYPE		DWG																		
DRAWING No.		CD010206																		
REV		2																		

TRANSGÁS
Sociedade Portuguesa de Gás Natural, S.A.
PROJECTO DE GAS NATURAL — PORTUGAL

