

# **MINISTÉRIO DA ECONOMIA E DA INOVAÇÃO**

## **Direcção-Geral de Geologia e Energia**

**Aviso n.º 11 792-A/2005 (2.ª série).** — Na sequência do aviso da Direcção-Geral da Energia publicado no *Diário da República*, 2.ª série, n.º 175, suplemento, de 31 de Julho de 1995, e em cumprimento do n.º 3 do despacho n.º 14/95, de 6 de Janeiro, do Ministro da Indústria e Energia (*Diário da República*, 2.ª série, n.º 42, de 18 de Fevereiro de 1995), publica-se em anexo o mapa de identificação dos imó-

veis sobre os quais foi constituída servidão administrativa de gás, com os titulares de direitos sobre os mesmos prédios, bem como as plantas parcelares definitivas (telas finais) do traçado do gasoduto Campo Maior-Leiria relativas ao concelho de Abrantes.

O presente aviso rectifica e substitui, globalmente, para todos os efeitos legais, inclusive o registo predial da servidão administrativa constituída nos termos do artigo 4.º do Decreto-Lei n.º 11/94, de 13 de Janeiro, os elementos referentes ao concelho de Abrantes publicados através do já referido aviso da Direcção-Geral da Energia.

2 de Dezembro de 2005. — Pelo Director-Geral, por delegação de competências, o Subdirector-Geral, *Morais Sarmento*.

### **Gasoduto Campo Maior-Leiria (L3)**

**Parcelas relativas aos desenhos n.ºs 8001-002, 02/3/4/5/6/7/8/9/10, 8001-003, 01/2/3/4/5/6/7/8/9, 8001-004, 01/2/3/4/5/6/7/8/9/10, 8001-005, 01/2/3/4/5/6/7/8/9/10 e 8001-006, 01/2/3/4/5/6/7/8/9**

Concelho de Abrantes.

| Parcela N.º | Nomes de Proprietários, Possuidores (P), Usufrutuários (U) ou Titulares Inscritos (TI), Conjuges e Moradas                                                   | (P)<br>(U)<br>ou<br>(TI) | Matriz:<br>R: Rústica;<br>U: Urbana;<br>ou<br>omissa. | Freguesia    | Descrição Predial | Confrontações do Prédio   | Declarações Complementares   | Área de Servidão do Prédio (m2) |
|-------------|---|--------------------------|-------------------------------------------------------|--------------|-------------------|---|---|---------------------------------|
| 1           | RAMIRO MATIAS BAIRRÃO<br>MARIA JOSÉ FRANCISCO<br>Casados<br>SÃO FACUNDO<br>2200 ABRANTES                                                                     | P                        | 1 Sec. I                                              | Bemposta     | 00561/171296      |   |   | 27519                           |
|             | RAMIRO JOSÉ PINHEIRO BAIRRÃO<br>MARIA DE FÁTIMA CASIMIRO GUEDELHAS PINHEIRO<br>BAIRRÃO<br>Casados<br>AVENIDA ALMIRANTE GAGO COUTINHO, N.º 1<br>2140 CHAMUSCA | P                        |                                                       |              |                   |   |   |                                 |
|             | JOSÉ CARLOS PINHEIRO BAIRRÃO<br>ISABEL MARIA LIZARDO DA ROSA SILVA BAIRRÃO<br>Casados<br>RUA INFANTE D. HENRIQUE, N.º 18<br>7400 PONTE DE SÓR                | P                        |                                                       |              |                   |   |   |                                 |
|             | ROSÁRIA ROSA PINHEIRO<br>VALE DAS MÓS<br>2200 ABRANTES   | P                        |                                                       |              |                   |   |   |                                 |
|             | EVA ALVES BAIRRÃO ARANHA<br>SÃO FACUNDO<br>2200 ABRANTES   | P                        |                                                       |              |                   |   |   |                                 |
|             | MANUEL MATIAS BAIRRÃO<br>MARIA JOAQUINA BAIRRÃO<br>Casados<br>RUA DAS FORTUNATAS, N.º 1<br>VALE DAS MÓS<br>2200 ABRANTES                                     | P                        |                                                       |              |                   |   |   |                                 |
|             | MARIA ETELVINA BAIRRÃO<br>SÃO FACUNDO<br>2200 ABRANTES   | P                        |                                                       |              |                   |   |   |                                 |
| 1,2         | AGRISOBRO, SOCIEDADE AGRÍCOLA, LDA.<br>ESTRADA NACIONAL N.º 3<br>MONTALVO<br>2250 CONSTÂNCIA                                                                 | P                        | 33 Sec. H                                             | Vale das Mós | OMISSO            | Norte: FRANCISCO BISPO BAIRRÃO E JOAQUIM DA SILVA BAIRRÃO<br>Sul: MANUEL DIAS BAIRRÃO<br>Nascente: JOAQUIM DA SILVA BAIRRÃO<br>Poente: MANUEL FRANCISCO DIAS   | Este prédio tem natureza rústica, situa-se no lugar de Casal do Pessegueiro, compõe-se de terreno de sobreiral, pinhal, olival e cultura arvense, está inscrito no referido artigo matricial rústico 33 da Secção H e tem a área de 317500 m2.   | 792                             |
| 2 A         | MANUEL FRANCISCO DIAS<br>MARIA JOSÉ BAIRRÃO DOS SANTOS GUALTER DIAS<br>Casados<br>AVENIDA 25 DE ABRIL, N.º 7<br>2200 ABRANTES                                | TI                       | 34 Sec. H ;<br>U: 724º<br>(Freguesia de Bemposta).    | Vale das Mós | OMISSO            | Norte: AMILCAR BISPO BAIRRÃO E RIBEIRA DO VALE DAS MÓS<br>Sul: JOSÉ BISPO BAIRRÃO E CAMINHO<br>Nascente: AGRISOBRO, SOCIEDADE AGRÍCOLA, LDA<br>Poente: CAMINHO | Este prédio tem natureza mista, situa-se no lugar de Casal do Pessegueiro, compõe-se de terreno de horta, arrozal, cultura arvense, sobreiral, construções rurais, pinhal, eucaliptal, cultura arvense de regadio, mato, olival e terra estéril, está inscrito no referido artigo matricial rústico 34 da Secção H, tem a área de 885500 m2.; a parte urbana compõe-se de casa de rés-do-chão com uma divisão, destina-se a lagar de azeite, composto de um moinho e uma prensa hidráulica, está inscrita no referido artigo matricial urbano 724º da freguesia de Bemposta e tem a área de superfície coberta de 70 m2. | 6232                            |
| 2 B         | MARIA JOSÉ BAIRRÃO DOS SANTOS GUALTER DIAS<br>AVENIDA 25 DE ABRIL, N.º 7<br>2200 ABRANTES                                                                    | P                        |                                                       |              |                   |   |   | 5024                            |
| 2 C         |   |                          |                                                       |              |                   |   |   | 9841                            |
| 2 D         |   |                          |                                                       |              |                   |   |   | 5626                            |
| 2 E         |   |                          |                                                       |              |                   |   |   | 1325                            |

| Parcela N.º     | Nomes de Proprietários, Possuidores (P), Usufrutuários (U) ou Titulares Inscritos (TI), Conjuges e Moradas                                                   | (P) (U) ou (TI) | Matriz: R: Rústica; U: Urbana; omissa.                                  | Freguesia | Descrição Predial | Confrontações do Prédio   | Declarações Complementares   | Área de Serviço do Prédio (m2) |
|-----------------|---|-----------------|-------------------------------------------------------------------------|-----------|-------------------|---|---|--------------------------------|
| 3               | JOSÉ DE JESUS AUGUSTO<br>FLORINDA FERNANDES<br>Casados<br>RUA DOS COMBATENTES DA GRANDE GUERRA<br>2200 ABRANTES                                              | P               | 7 Sec. J                                                                | Bemposta  | OMISSO            | Norte: MANUEL FRANCISCO DIAS<br>Sul: MANUEL DIAS CARDOSO<br>Nascente: JOSÉ BISPO BAIRRÃO<br>Poente: CONCEIÇÃO LOPES DE MATOS CALAFATE                 | Este prédio tem natureza rústica, situa-se no lugar de Vale da Horta, compõe-se de terreno de olival, mato, sobreiral e de cultura arvense, está inscrito no referido artigo matricial rústico 7 da Secção J e tem a área de 61750m2.                                                               | 829                            |
|                 | MARIA DE JESUS RODRIGUES ESPADINHA<br>CASAIS DE BAIXO<br>2480-154 PORTO DE MÓS                                                                               | P               |                                                                         |           |                   |   |   |                                |
|                 | MÁRIO DE JESUS RODRIGUES AUGUSTO FERREIRA<br>MARIA DO CÉU DA SILVA FERREIRA AUGUSTO<br>Casados<br>ESTRADA À-DOS-LOUCOS, N.º 27, R/C DTº<br>2600-428 ALHANDRA | P               |                                                                         |           |                   |   |   |                                |
|                 | MANUEL JOSÉ AUGUSTO<br>VALE DA HORTA, RUA PRINCIPAL<br>BEMPOSTA<br>2200 ABRANTES                                                                             | P               |                                                                         |           |                   |   |   |                                |
| 5               | DAMÁSIA MARIA ESTEVES PIMENTA<br>RUA PEDRO ÁLVARES CABRAL, LT B, 6º A<br>3000 COIMBRA                                                                        | P               | 2 Sec. J                                                                | Bemposta  | 00090/270287      |   |   | 108                            |
| 6               | FRANCISCO XAVIER PRATES CARDOSO<br>ANABELA DA SILVA PIRES<br>Casados<br>FOROS DO DOMINGÃO<br>7400-123 PONTE DE SÔR                                           | P               | 1 Sec. J (parte)                                                        | Bemposta  | 00691/181298      |   | Este prédio fazia parte do prédio anteriormente inscrito no referido artigo matricial rústico 1 da Secção J da referida freguesia, o qual se encontra actualmente pendente de rectificação cadastral.                                                                                               | 1500                           |
| 7               | MARIA MANUELA ROSADO SOARES MENDES LEÃO DE MEIRELES<br>APRÍGIO TEIXEIRA LEÃO DE MEIRELES<br>Casados<br>AVENIDA DAS TULIPAS, N.º 16, 3º DTº<br>1495 ALGÉS     | P               | 25 Sec G ;<br>U:680º ;<br>U:444º ;<br>U:445º ;<br>U:446º ;<br>U:omisso. | Bemposta  | 00047/200286      |   |   | 10955                          |
| 8<br>(continua) | HERDEIROS DE PAULO ANTÓNIO<br>BRUNHEIRINHO<br>BEMPOSTA<br>2200 ABRANTES                                                                                      | P               | 22 Sec. G ;<br>U:omisso.                                                | Bemposta  | OMISSO            | Norte: CAMINHO<br>Sul: FRANCISCO DIAS BENVINDO<br>Nascente: MARIA MANUELA ROSADO SOARES<br>MENDES LEÃO DE MEIRELES<br>Poente: MARIA FLORINDA DE JESUS | Este prédio tem natureza mista, situa-se no lugar de Brunheirinho, compõe-se de terreno de olival e cultura arvense, está inscrito no referido artigo matricial rústico 22 da Secção G e tem a área de 16000 m2 ; a parte urbana está omissa na matriz e tem a área coberta e descoberta de 1750m2. | 510                            |
|                 | HERDEIROS DE MARIA JOAQUINA<br>BRUNHEIRINHO<br>BEMPOSTA<br>2200 ABRANTES                                                                                     | P               |                                                                         |           |                   |   |   |                                |
|                 | HERDEIROS DE JOAQUIM DIAS BENVINDO<br>BEMPOSTA<br>2200 ABRANTES                                                                                              | P               |                                                                         |           |                   |   |   |                                |
|                 | HERDEIROS DE FRANCISCO DIAS JÚNIOR<br>BRUNHEIRINHO<br>BEMPOSTA<br>2200 ABRANTES                                                                              | P               |                                                                         |           |                   |   |   |                                |
|                 | HERDEIROS DE JACINTO DIAS BENVINDO<br>BRUNHEIRINHO<br>BEMPOSTA<br>2200 ABRANTES                                                                              | P               |                                                                         |           |                   |   |   |                                |
|                 | HERDEIROS DE ANTÓNIO DIAS BENVINDO<br>BRUNHEIRINHO<br>BEMPOSTA<br>2200 ABRANTES                                                                              | P               |                                                                         |           |                   |   |   |                                |
|                 | MARIA JOAQUINA<br>BRUNHEIRINHO<br>BEMPOSTA<br>2200 ABRANTES                                                                                                  | TI              |                                                                         |           |                   |   |   |                                |
|                 | PAULO ANTÓNIO<br>BRUNHEIRINHO<br>BEMPOSTA<br>2200 ABRANTES                                                                                                   | TI              |                                                                         |           |                   |   |   |                                |
|                 | JACINTO DIAS BENVINDO<br>BRUNHEIRINHO<br>BEMPOSTA<br>2200 ABRANTES                                                                                           | TI              |                                                                         |           |                   |   |   |                                |
|                 | JOAQUIM DIAS BENVINDO<br>RUA 25 DE ABRIL<br>BRUNHEIRINHO<br>2200 ABRANTES                                                                                    | TI              |                                                                         |           |                   |   |   |                                |

| Parcela N.º        | Nomes de Proprietários, Possuidores (P), Usufrutuários (U) ou Titulares Inscritos (TI), Conjuges e Moradas                        | (P)<br>(U)<br>ou<br>(TI) | Matriz:<br>R: Rústica;<br>U: Urbana;<br>omissa. | Freguesia    | Descrição Predial | Confrontações do Prédio   | Declarações Complementares   | Área de Serviço do Prédio (m2) |
|--------------------|---|--------------------------|-------------------------------------------------|--------------|-------------------|---|---|--------------------------------|
| (continuação)<br>8 | FRANCISCO DIAS JÚNIOR<br>BRUNHEIRINHO<br>BEMPOSTA<br>2200 ABRANTES                                                                | TI                       |                                                 |              |                   |   |   |                                |
|                    | ANTÓNIO DIAS BENVINDO<br>BRUNHEIRINHO<br>BEMPOSTA<br>2200 ABRANTES                                                                | TI                       |                                                 |              |                   |   |   |                                |
| 9                  | AURORA FLORINDA BENVINDA<br>MANUEL FRANCISCO<br>Casados<br>BAIRRO DOS BENVINDOS, N.º 9<br>BRUNHEIRINHO<br>2200 ABRANTES           | P                        | 21 Sec. G ;<br>U:omisso.                        | Bemposta     | OMISSO            | Norte: CAMINHO<br>Sul:FRANCISCO DIAS BENVINDO<br>Nascente: MARIA VIRGINIA SILVA<br>Poente: FRANCISCO DIAS BENVINDO                              | Este prédio tem natureza mista, situa-se no lugar de Brunheirinho, compõe-se de terreno de olival e cultura arvense, está inscrito no referido artigo matricial rústico 21 da Secção G e tem a área de 20500 m2 ; a parte urbana está omissa na matriz e tem a área coberta e descoberta de 500m2.                                        | 1122                           |
|                    | MARIA FLORINDA DE JESUS<br>PAULO LOPES MARCHANTE<br>Casados<br>RUA DO SECADOR, N.º 45<br>BEMPOSTA<br>2200 ABRANTES                | P                        |                                                 |              |                   |   |   |                                |
|                    | ANTÓNIO DIAS BENVINDO<br>BRUNHEIRINHO<br>BEMPOSTA<br>2200 ABRANTES                                                                | TI                       |                                                 |              |                   |   |   |                                |
| 10                 | MANUEL DIAS BENVINDO<br>MARIA JOAQUINA LOPES<br>Casados<br>BAIRRO BENVINDOS, RUA 2, N.º 1<br>BRUNHEIRINHO<br>2205 BEMPOSTA        | P                        | 20 Sec. G ;<br>U:omisso.                        | Bemposta     | OMISSO            | Norte: CAMINHO<br>Sul:MARIA FLORINDA DE JESUS<br>Nascente: MARIA FLORINDA DE JESUS<br>Poente: AURORA FLORINDA BENVINDA                          | Este prédio tem natureza mista, situa-se no lugar de Bemposta, compõe-se de terreno de olival, sobreiros, cultura arvense, pinhal, figueiras e oliveiras, está inscrito no referido artigo matricial rústico 20 da Secção G e tem a área de 18250 m2 ; a parte urbana está omissa na matriz e tem a área coberta e descoberta de 1000 m2. | 879                            |
|                    | ADELINO BENVINDO FERNANDES<br>FILOMENA MARIA FERNANDES<br>Casados<br>RUA 25 DE ABRIL, N.º 48<br>BRUNHEIRINHO<br>2205-201 BEMPOSTA | P                        |                                                 |              |                   |   |   |                                |
|                    | JOSÉ BENVINDO FERNANDES<br>BAIRRO DOS BENVINDOS, RUA 2, N.º 5<br>2205 BEMPOSTA                                                    | P                        |                                                 |              |                   |   |   |                                |
|                    | FRANCISCO DIAS BENVINDO<br>BRUNHEIRINHO<br>BEMPOSTA<br>2200 ABRANTES                                                              | TI                       |                                                 |              |                   |   |   |                                |
| 11                 | JOSÉ BENVINDO FERNANDES<br>BAIRRO DOS BENVINDOS, RUA 2, N.º 5<br>2205 BEMPOSTA                                                    | P                        | 19 Sec. G ;<br>U:omisso.                        | Bemposta     | OMISSO            | Norte: CAMINHO<br>Sul:MARIA FLORINDA DE JESUS<br>Nascente: MANUEL DIAS BENVINDO E CARLOTA DO ROSÁRIO<br>Poente: MARIA DA CONCEIÇÃO BAIRRÃO DIAS | Este prédio tem natureza mista, situa-se no lugar de Brunheirinho, compõe-se de terreno de olival, pinhal, cultura arvense e figueiras, está inscrito no referido artigo matricial rústico 19 da Secção G e tem a área de 15250 m2 ; a parte urbana está omissa na matriz e tem a área coberta e descoberta de 2000 m2.                   | 49                             |
|                    | MANUEL DIAS BENVINDO<br>MARIA JOAQUINA LOPES<br>Casados<br>BAIRRO BENVINDOS, RUA 2, N.º 1<br>BRUNHEIRINHO<br>2205 BEMPOSTA        | P                        |                                                 |              |                   |   |   |                                |
|                    | ADELINO BENVINDO FERNANDES<br>FILOMENA MARIA FERNANDES<br>Casados<br>RUA 25 DE ABRIL, N.º 48<br>BRUNHEIRINHO<br>2205-201 BEMPOSTA | P                        |                                                 |              |                   |   |   |                                |
| 12 A               | MARIA DE MATOS DIAS ROSA<br>RAMIRO ANTÓNIO ROSA<br>Casados<br>RUA DAS FORTUNATAS, N.º 16                                          | P                        | 10 Sec. Z                                       | Vale das Mós | 00319/310103      |   |   | 221                            |
| 12 B               | VALE DAS MÓS<br>2200 ABRANTES   |                          |                                                 |              |                   |   |   | 3401                           |
| 13 A               | FRANCISCO FERNANDES CORREIA<br>RUA 9 DE JULHO, N.º 35                                                                             | P                        | 20 Sec. Z                                       | Vale das Mós | 00353/161104      |   |   | 2781                           |
| 13 B               | VALE DAS MÓS<br>2200 ABRANTES   |                          |                                                 |              |                   |   |   | 119                            |
| 13 C               |   |                          |                                                 |              |                   |   |   | 1865                           |
| 14 A               | FRANCISCO FERNANDES CORREIA<br>RUA 9 DE JULHO, N.º 35<br>VALE DAS MÓS<br>2200 ABRANTES                                            | P                        | 9 Sec. Z                                        | Vale das Mós | 00120/050495      |   |   | 135                            |
| 14 B               |   |                          |                                                 |              |                   |   |   | 1192                           |

| Parcela N.º | Nomes de Proprietários, Possuidores (P), Usufrutuários (U) ou Titulares Inscritos (TI), Conjuges e Moradas                                      | (P) (U) ou (TI) | Matriz: R: Rústica; U: Urbana; omissa. | Freguesia    | Descrição Predial | Confrontações do Prédio   | Declarações Complementares   | Área de Serviço do Prédio (m2) |
|-------------|---|-----------------|----------------------------------------|--------------|-------------------|---|---|--------------------------------|
| 15          | MARIA DA ASCENSÃO DE MATOS DIAS MARTINS<br>JOSÉ MARTINS ALCARAVELA<br>Casados<br>RUA MANUEL NUNES MARQUES ADEGAS, PORTA 69<br>7400-454 LONGOMEL | P               | 11 Sec. Z                              | Vale das Mós | 00262/200901      |   |   | 1070                           |
|             | MARIA DE MATOS DIAS ROSA<br>RAMIRO ANTÓNIO ROSA<br>Casados<br>RUA DAS FORTUNATAS, Nº 16<br>VALE DAS MÓS<br>2200 ABRANTES                        | P               |                                        |              |                   |   |   |                                |
| 16          | ARMANDO RODRIGUES MIGUEL<br>MARIA DO ROSÁRIO BISPO<br>Casados<br>RUA DO CASAL DE BAIXO, Nº 2<br>VALE DAS MÓS<br>2200 ABRANTES                   | P               | 8 Sec. Z                               | Vale das Mós | OMISSO            | Norte: JOSÉ HENRIQUES RODRIGUES CARDOSO LEITÃO<br>Sul: CAMINHO<br>Nascente: CRISTINA MARIANA RODRIGUES<br>Poente: JOSÉ FRANCISCO DE OLIVEIRA                                 | Este prédio tem natureza rústica, situa-se no lugar de Chã da Vinha, compõe-se de terreno de olival, cultura arvense, sobreiros, figueiras, oliveiras, mato, cultura arvense de regadio, pastagem, arrozal e pinhal, está inscrito no referido artigo matricial rústico 8 da Secção Z e tem a área de 99000 m2. | 3176                           |
|             | MARIA JESUS AUGUSTA PEREIRA<br>RUA DO CASAL DE BAIXO<br>VALE DAS MÓS<br>2200 ABRANTES                                                           | P               |                                        |              |                   |   |   |                                |
| 17          | CRISTINA MARIANA RODRIGUES<br>MANUEL JOAQUIM ALVES<br>Casados<br>VALE DA MADEIRA<br>GAVIÃO<br>7400 PONTE DE SÓR                                 | P               | 7 Sec. Z                               | Vale das Mós | OMISSO            | Norte: MARIA DA ASCENSÃO DE MATOS DIAS MARTINS<br>Sul: CAMINHO<br>Nascente: MARIA DAMÁSIA FLORÊNCIO CALADO<br>Poente: MARIA JESUS AUGUSTA PEREIRA E ARMANDO RODRIGUES MIGUEL | Este prédio tem natureza rústica, situa-se no lugar de Chã da Vinha, compõe-se de terreno de horta, cultura arvense, sobreiral, figueiras, oliveiras, pinhal, sobreiros, arrozal e cultura arvense de regadio, está inscrito no referido artigo matricial rústico 7 da Secção Z e tem a área de 75750 m2.       | 2295                           |
| 18 A        | JOSÉ RODRIGUES FLORÊNCIO<br>VALE DAS MÓS<br>SÃO FACUNDO<br>2200 ABRANTES                                                                        | TI              | 6 Sec. Z                               | Vale das Mós | OMISSO            | Norte: JOSÉ HENRIQUES RODRIGUES CARDOSO LEITÃO<br>Sul: CAMINHO<br>Nascente: MARIA DE FÁTIMA DIAS BAIRRÃO<br>Poente: CRISTINA MARIANA RODRIGUES                               | Este prédio tem natureza rústica, situa-se no lugar de Chã da Vinha, compõe-se de terreno de horta, cultura arvense, sobreiros, figueiras, cultura arvense de regadio, arrozal e pinhal, está inscrito no referido artigo matricial rústico 6 da Secção Z e tem a área de 79250 m2.                             | 1960                           |
| 18 B        | MARIA DAMÁSIA FLORÊNCIO CALADO<br>JOAQUIM FILIPE CALADO<br>Casados<br>RUA DO FUNCHAL, Nº 6, R/C<br>2775 CARCAVELOS                              | P               |                                        |              |                   |   |   | 55                             |
| 19 A        | MARIA DE FÁTIMA DIAS BAIRRÃO<br>AVENIDA DO COLÉGIO, Nº 13<br>7400 PONTE DE SÓR                                                                  | P               | 5 Sec. Z                               | Vale das Mós | OMISSO            | Norte: JOSÉ HENRIQUES RODRIGUES CARDOSO LEITÃO<br>Sul: CAMINHO<br>Nascente: MARIA DA ASCENSÃO DE MATOS DIAS MARTINS<br>Poente: MARIA DAMÁSIA FLORÊNCIO CALADO                | Este prédio tem natureza rústica, situa-se no lugar de Chã da Vinha, compõe-se de terreno de sobreiral, cultura arvense, sobreiros e oliveiras, está inscrito no referido artigo matricial rústico 5 da Secção Z e tem a área de 68250 m2.                                                                      | 28                             |
| 19 B        |   |                 |                                        |              |                   |   |   | 1619                           |
| 20          | MARIA DA ASCENSÃO DE MATOS DIAS MARTINS<br>JOSÉ MARTINS ALCARAVELA<br>Casados<br>RUA MANUEL NUNES MARQUES ADEGAS, PORTA 69<br>7400-454 LONGOMEL | P               | 4 Sec. Z                               | Vale das Mós | 00264/200901      |   |   | 2686                           |
|             | MARGARIDA BELA DIAS ROSA<br>ANTÓNIO MARIA DE MATOS<br>Casados<br>RUA 9 DE JULHO<br>2200 ABRANTES                                                | P               |                                        |              |                   |   |   |                                |
| 20,1        | MARIA DA ASCENSÃO DE MATOS DIAS MARTINS<br>JOSÉ MARTINS ALCARAVELA<br>Casados<br>RUA MANUEL NUNES MARQUES ADEGAS, PORTA 69<br>7400-454 LONGOMEL | P               | 18 Sec. Z                              | Vale das Mós | 00265/200901      |   |   | 878                            |
| 20,2        | MIGUEL VITAL JACINTO<br>CASAL DE BAIXO - VALE DAS MÓS<br>SÃO FACUNDO<br>2200 ABRANTES                                                           | TI              | 3 Sec. Z                               | Vale das Mós | 00263/200901      |   |   | 434                            |
|             | MARIA DA ASCENSÃO DE MATOS DIAS MARTINS<br>JOSÉ MARTINS ALCARAVELA<br>Casados<br>RUA MANUEL NUNES MARQUES ADEGAS, PORTA 69<br>7400-454 LONGOMEL | P               |                                        |              |                   |   |   |                                |

| Parcela N.º      | Nomes de Proprietários, Possuidores (P), Usufrutuários (U) ou Titulares Inscritos (TI), Conjuges e Moradas                                          | (P) (U) ou (TI) | Matriz: R: Rústica; U: Urbana; omissa. | Freguesia    | Descrição Predial | Confrontações do Prédio   | Declarações Complementares   | Área de Serviço do Prédio (m2) |
|------------------|---|-----------------|----------------------------------------|--------------|-------------------|---|---|--------------------------------|
| 23               | JOSÉ DIAS<br>JOAQUINA MANUELA BAIRRÃO<br>Casados<br>RUA DA CORRENTESA, N.º 1<br>VALE DAS MÓS<br>2200 ABRANTES                                       | P               | 288 Sec. X                             | Vale das Mós | 00045/301091      |   |   | 4809                           |
| 24               | HERDEIROS DE MANUEL FRANCISCO DIAS<br>RUA 9 DE JULHO, N.º 17<br>VALE DAS MÓS<br>2200 ABRANTES                                                       | P               | 289 Sec. X                             | Vale das Mós | 00292/180702      |   |   | 878                            |
|                  | MARIA ARMANDA BAIRRÃO DIAS<br>RUA PROFESSOR MARK ATHIAS, LT. A-7, 6.º B<br>1600-646 LISBOA                                                          | P               |                                        |              |                   |   |   |                                |
| 25               | JOSÉ HENRIQUES RODRIGUES CARDOSO LEITÃO<br>PIEIDADE DE JESUS PIRES GROSSO CARDOSO LEITÃO<br>Casados<br>RUA MUSEU DA FORJA, N.º 450<br>2205 TRAMAGAL | P               | 2 Sec. Z                               | Vale das Mós | OMISSO            | Norte: FRANCISCO JOSÉ BAIRRÃO GROSSO<br>Sul: MARIA DE FÁTIMA DIAS BAIRRÃO, MARIA DAMÁSIA FLORÊNCIO CALADO, CRISTINA MARIANA RODRIGUES, MARIA DA ASCENSÃO DE MATOS DIAS MARTINS<br>Nascente: AGRISOBRO, SOCIEDADE AGRÍCOLA, LDA E MARIA DO ROSÁRIO PIRES GROSSO DIA<br>Poente: MARIA JOSÉ BAIRRÃO DOS SANTOS GUALTER DIAS   | Este prédio tem natureza mista, situa-se no lugar de Vale da Mua, compõe-se de terreno de sobreiral, olival, sobreiros, cultura arvense, mato, cultura arvense de regadio, horta, pinhal e pomar, está inscrito no referido artigo matricial rústico 2 da Secção Z e tem a área de 801500 m2 ; a parte urbana está omissa na matriz e tem a área coberta e descoberta de 3000 m2.   | 11739                          |
| 26               | FRANCISCO JOSÉ BAIRRÃO GROSSO<br>MARIA EUGÉNIA CONCEIÇÃO RODRIGUES GROSSO<br>Casados<br>AVENIDA 25 DE ABRIL, N.º 17<br>2200 ABRANTES                | P               | 22 Sec. Z ;<br>U: omissa.              | Vale das Mós | OMISSO            | Norte: MARIA DO ROSÁRIO PIRES GROSSO DIAS E OUTROS<br>Sul: JOSÉ HENRIQUES RODRIGUES CARDOSO LEITÃO<br>Nascente: RUA DO MONTE<br>Poente: MANUEL FRANCISCO DIAS   | Este prédio tem natureza mista e situa-se no lugar de Vale da Mua. A parte rústica compõe-se de terreno de sobreiral, olival, cultura arvense, sobreiros, terra estéril, pinhal, cultura arvense de regadio, oliveiras, figueiral, dependência agrícola, vinha, horta e pomar, está inscrita no referido artigo matricial rústico 22 da Secção Z e tem a área de 333750m2 ; a parte urbana está omissa na matriz e tem a área coberta e descoberta de 1000 m2.                                                                   | 3643                           |
| 27               | JESUVINO MARIA SANTOS<br>AVENIDA 25 DE ABRIL, N.º 17<br>2200 ABRANTES                                                                               | P               | 21 Sec. Z ;<br>U: omissa.              | Vale das Mós | OMISSO            | Norte: MARIA DO ROSÁRIO PIRES GROSSO DIAS, MANUEL AUGUSTO DIAS, EVA ALVES BAIRRÃO ARANHA, MARIA ETELVINA BAIRRÃO, RAMIRO JOSÉ PINHEIRO BAIRRÃO, JOSÉ DIAS BAIRRÃO, MARIA LOURDES BAIRRÃO, LUÍSA ANTÓNIA CARVALHO, VICENTE DUARTE, ANTÓNIO MANUEL DUARTE, MANUEL MATIAS BAIRRÃO E MANUEL DUARTE DE MATOS COELHO<br>Sul: FRANCISCO JOSÉ BAIRRÃO GROSSO<br>Nascente: MARIA DO ROSÁRIO PIRES GROSSO DIAS<br>Poente: MANUEL FRANCISCO DIAS | Este prédio tem natureza mista e situa-se no lugar de Vale da Mua. A parte rústica compõe-se de terreno de cultura arvense, sobreiros, eucaliptal, mato, olival, terra estéril, oliveiras, sobreiral, horta, pinhal, cultura arvense de regadio, solo subjacente de cultura arvense de regadio, pomar de citrinos, figueiras, horta e figueiral, está inscrita no referido artigo matricial rústico 21 da Secção Z e tem a área de 355000 m2; a parte urbana está omissa na matriz e tem a área coberta e descoberta de 1250 m2. | 4547                           |
|                  | ISABEL MARIA GROSSO DOS SANTOS<br>AVENIDA 25 DE ABRIL, N.º 549, C/V ESQ.<br>2200 ABRANTES                                                           | P               |                                        |              |                   |   |   |                                |
|                  | DANIEL BAIRRÃO GROSSO DOS SANTOS<br>AVENIDA 25 DE ABRIL, N.º 549, C/V ESQ.<br>2200 ABRANTES                                                         | P               |                                        |              |                   |   |   |                                |
| 28               | MARIA DO ROSÁRIO PIRES GROSSO DIAS<br>AVENIDA 25 DE ABRIL, N.º 9<br>2200 ABRANTES                                                                   | P               | 14 Sec. T ;<br>U: omissa.              | Vale das Mós | OMISSO            | Norte: ANTÓNIO JOAQUIM DIAS<br>Sul: JOAQUIM BISPO GROSSO<br>Nascente: JOAQUIM BISPO GROSSO<br>Poente: MARIA MANUELA BAIRRÃO GROSSO E FRANCISCO BAIRRÃO GROSSO   | Este prédio tem natureza mista e situa-se no lugar de Casal do Vale da Mua. A parte rústica compõe-se de terreno de horta, cultura arvense, oliveiras, figueiras, olival, cultura arvense de regadio, mato e solo subjacente de cultura arvense, está inscrito no referido artigo matricial rústico 14 da Secção T e tem a área de 388375 m2; a parte urbana está omissa na matriz e tem a área coberta e descoberta de 1500 m2.                                                                                                 | 1490                           |
|                  | LUÍSA ANTÓNIA<br>AVENIDA 25 DE ABRIL<br>2200 ABRANTES                                                                                               | U               |                                        |              |                   |   |   |                                |
|                  | JOSÉ PIRES GROSSO<br>AVENIDA 25 DE ABRIL<br>2200 ABRANTES                                                                                           | U               |                                        |              |                   |   |   |                                |
| 29<br>(continua) | LUÍSA ANTÓNIA CARVALHO<br>RUA DO PADRÃO, N.º 106, 3.º DTº<br>EIRAS<br>3000 COIMBRA                                                                  | P               | 15 Sec. T                              | Vale das Mós | OMISSO            | Norte: MARIA EDUARDA CALDEIRA S. M. DA FONSECA E SOUSA LOPES DIAS<br>Sul: MARIA DO ROSÁRIO PIRES GROSSO DIAS<br>Nascente: JOAQUIM BISPO GROSSO E MARIA DO ROSÁRIO PIRES GROSSO DIAS<br>Poente: JESUVINO MARIA SANTOS   | Este prédio tem natureza rústica, situa-se no lugar de Casal do Vale da Mua, compõe-se de terreno de olival, sobreiral, cultura   | 9240                           |

| Parcela N.º         | Nomes de Proprietários, Possuidores (P), Usufrutuários (U) ou Titulares Inscritos (TI), Conjuges e Moradas                                                  | (P)<br>(U)<br>(TI) | Matriz:<br>R: Rústica;<br>U: Urbana;<br>omissa. | Freguesia   | Descrição Predial | Confrontações do Prédio | Declarações Complementares                                                                                                   | Área de Serviço do Prédio (m2) |
|---------------------|---|--------------------|-------------------------------------------------|-------------|-------------------|-------------------------|---|--------------------------------|
| (continuação)<br>29 | VICENTE DUARTE<br>SÃO FACUNDO<br>2200 ABRANTES   | P                  |                                                 |             |                   |                         | arvense, sobreiros e oliveiras, está inscrito no referido artigo matricial rústico 15 da Secção T e tem a área de 486375 m2. |                                |
|                     | ANTÓNIO MANUEL DUARTE<br>BARRADA<br>SÃO FACUNDO<br>2200 ABRANTES                                                                                            | P                  |                                                 |             |                   |                         |   |                                |
|                     | MANUEL DUARTE DE MATOS COELHO<br>JULIETA MARIA JACINTO<br>Casados<br>RUA DO CASCALHO, 29 - BARRADA<br>SÃO FACUNDO<br>2200 ABRANTES                          | P                  |                                                 |             |                   |                         |   |                                |
|                     | MARIA LOURDES BAIRRÃO<br>VALE DAS MÓS<br>SÃO FACUNDO<br>2200 ABRANTES                                                                                       | P                  |                                                 |             |                   |                         |   |                                |
|                     | RAMIRO JOSÉ PINHEIRO BAIRRÃO<br>MARIA DE FÁTIMA CASIMIRO GUEDELHAS PINHEIRO<br>BAIRRÃO<br>Casados<br>AVENIDA ALMIRANTE GAGO COUTINHO, Nº 1<br>2140 CHAMUSCA | P                  |                                                 |             |                   |                         |   |                                |
|                     | MARIA ETELVINA BAIRRÃO<br>SÃO FACUNDO<br>2200 ABRANTES   | P                  |                                                 |             |                   |                         |   |                                |
|                     | EVA ALVES BAIRRÃO ARANHA<br>SÃO FACUNDO<br>2200 ABRANTES   | P                  |                                                 |             |                   |                         |   |                                |
|                     | MARIA DO ROSÁRIO PIRES GROSSO DIAS<br>AVENIDA 25 DE ABRIL, Nº 9<br>2200 ABRANTES                                                                            | P                  |                                                 |             |                   |                         |   |                                |
|                     | MANUEL AUGUSTO DIAS<br>ANTÓNIA JOAQUINA DIAS<br>Casados<br>RUA DE BAIXO, Nº 5 - BARRADA<br>SÃO FACUNDO<br>2200 ABRANTES                                     | P                  |                                                 |             |                   |                         |   |                                |
|                     | MANUEL MATIAS BAIRRÃO<br>MARIA JOAQUINA BAIRRÃO<br>Casados<br>RUA DAS FORTUNATAS, Nº 1<br>VALE DAS MÓS<br>2200 ABRANTES                                     | P                  |                                                 |             |                   |                         |   |                                |
|                     | JOSÉ DIAS BAIRRÃO<br>VALE DAS MÓS<br>SÃO FACUNDO<br>2200 ABRANTES                                                                                           | P                  |                                                 |             |                   |                         |   |                                |
|                     | MARIA ROSA<br>BARRADA<br>SÃO FACUNDO<br>2200 ABRANTES   | TI                 |                                                 |             |                   |                         |   |                                |
|                     | ANTÓNIA JOAQUINA DIAS<br>BARRADA<br>SÃO FACUNDO<br>2200 ABRANTES                                                                                            | TI                 |                                                 |             |                   |                         |   |                                |
|                     | VICENTE DUARTE CHURRO<br>7400 PONTE DE SÓR   | TI                 |                                                 |             |                   |                         |   |                                |
|                     | MANUEL JOAQUIM BISPO<br>2200 ABRANTES   | TI                 |                                                 |             |                   |                         |   |                                |
|                     | LUIZA MARIA DUARTE<br>6040 GAVIÃO   | TI                 |                                                 |             |                   |                         |   |                                |
|                     | MANUEL DIAS BAIRRÃO<br>SÃO FACUNDO<br>2200 ABRANTES   | TI                 |                                                 |             |                   |                         |   |                                |
|                     | ANTÓNIO JOAQUIM DIAS<br>MARIA ROSA<br>Casados<br>RUA PRINCIPAL, Nº 44 - BARRADA<br>SÃO FACUNDO<br>2200 ABRANTES                                             | TI                 |                                                 |             |                   |                         |   |                                |
| 30,1 A              | MARIA EDUARDA CALDEIRA S. M. DA FONSECA E<br>SOUSA LOPES DIAS<br>CAMINHO DO URUGUAY, Nº 152                                                                 | P                  | 10 Sec. L1                                      | São Facundo | 00855/270302      |                         |   | 15663                          |
| 30,1 B              | MALVEIRA DA SERRA<br>2755-207 CASCAIS   |                    |                                                 |             |                   |                         |   | 1154                           |

| Parcela N.º | Nomes de Proprietários, Possuidores (P), Usufrutuários (U) ou Titulares Inscritos (TI), Conjuges e Moradas                                                         | (P) (U) (TI) | Matriz: R: Rústica; U: Urbana; omissa. | Freguesia   | Descrição Predial                       | Confrontações do Prédio | Declarações Complementares | Área de Serviço do Prédio (m2) |
|-------------|---|--------------|----------------------------------------|-------------|-----------------------------------------|-------------------------|----------------------------|--------------------------------|
| 30,2 A      | JORGE MANUEL FERREIRA SOARES MENDES<br>TRAVESSA MACHADO DE CASTRO, Nº 18, 5º ESQ.<br>3000-323 COIMBRA                                                              | P            | 8 Sec.L L1 ;<br>U:634º.                | São Facundo | 00856/270302                            |                         |                            | 70098                          |
|             | MARIA TERESA FERREIRA SOARES MENDES<br>RUA MACHADO DE CASTRO, Nº 55, 3.º<br>3000-222 COIMBRA                                                                       | P            |                                        |             |                                         |                         |                            |                                |
|             | EDUARDO ANTÓNIO FERREIRA SOARES MENDES<br>RUA GRANDE, N.º 50<br>2200 ABRANTES                                                                                      | P            |                                        |             |                                         |                         |                            |                                |
| 30,2 B      |   |              |                                        |             |                                         |                         |                            | 1864                           |
| 31          | MANUEL JOSÉ BRAAMCAMP LOBO DE VASCONCELOS<br>RUA DAS CHAGAS, Nº 12<br>1200 LISBOA                                                                                  | P            | 1 Sec. D-D1-<br>D2-D3 ;<br>U:216º.     | São Facundo | Num: 2085<br>Livro: B6<br>Folha: 51 V.º |                         |                            | 32162                          |
|             | MARIA FRANCISCA BRAAMCAMP LOBO DE VASCONCELOS DA HORTA MACHADO<br>JOÃO DA FRANCA MELO DA HORTA MACHADO<br>Casados<br>RUA RIBEIRO SANCHES, Nº 21, 2º<br>1200 LISBOA | P            |                                        |             |                                         |                         |                            |                                |
|             | FRANCISCO JOSÉ BRAAMCAMP LOBO DE VASCONCELOS<br>MARIA PIA JORDANS FERREIRA RIBA D' AVE LOBO DE VASCONCELOS<br>Casados<br>RUA DO PORTO, Nº 3<br>2765 ESTORIL        | P            |                                        |             |                                         |                         |                            |                                |
|             | MARIA LÍVIA SOBRAL LOBO DE VASCONCELOS DE LIMA MAYER<br>FREDERICO DA LIMA MAYER<br>Casados<br>RUA GUILHERME COSSUL, Nº 21<br>1200 LISBOA                           | P            |                                        |             |                                         |                         |                            |                                |
|             | JOSÉ DO CARMO BRAAMCAMP LOBO DE VASCONCELOS<br>RUA DAS CHAGAS, Nº 12<br>1200 LISBOA                                                                                | P            |                                        |             |                                         |                         |                            |                                |
|             | SOFIA MARIA LÍVIA STREET BRAAMCAMP SOBRAL LOBO DE VASCONCELOS<br>RUA DAS CHAGAS, Nº 12<br>1200 LISBOA                                                              | P            |                                        |             |                                         |                         |                            |                                |
|             | SOFIA MARIA BRAAMCAMP LOBO DE VASCONCELOS MICHALSKY<br>JOAQUIM MICHALSKY<br>Casados<br>RUA DAS CHAGAS, Nº 12<br>1200 LISBOA                                        | P            |                                        |             |                                         |                         |                            |                                |
| 32 A        | SOFIA MARIA LÍVIA STREET BRAAMCAMP SOBRAL LOBO DE VASCONCELOS<br>RUA DAS CHAGAS, Nº 12<br>1200 LISBOA                                                              | P            | 1 Sec. E                               | São Facundo | 00414/080693                            |                         |                            | 29852                          |
|             | JOSÉ DO CARMO BRAAMCAMP LOBO DE VASCONCELOS<br>RUA DAS CHAGAS, Nº 12<br>1200 LISBOA                                                                                | P            |                                        |             |                                         |                         |                            |                                |
|             | MARIA LÍVIA SOBRAL LOBO DE VASCONCELOS DE LIMA MAYER<br>FREDERICO DA LIMA MAYER<br>Casados<br>RUA GUILHERME COSSUL, Nº 21<br>1200 LISBOA                           | P            |                                        |             |                                         |                         |                            |                                |
|             | SOFIA MARIA BRAAMCAMP LOBO DE VASCONCELOS MICHALSKY<br>JOAQUIM MICHALSKY<br>Casados<br>RUA DAS CHAGAS, Nº 12<br>1200 LISBOA                                        | P            |                                        |             |                                         |                         |                            |                                |
|             | MANUEL JOSÉ BRAAMCAMP LOBO DE VASCONCELOS<br>RUA DAS CHAGAS, Nº 12<br>1200 LISBOA                                                                                  | P            |                                        |             |                                         |                         |                            |                                |
|             | FRANCISCO JOSÉ BRAAMCAMP LOBO DE VASCONCELOS<br>MARIA PIA JORDANS FERREIRA RIBA D' AVE LOBO DE VASCONCELOS<br>Casados<br>RUA DO PORTO, Nº 3<br>2765 ESTORIL        | P            |                                        |             |                                         |                         |                            |                                |

| Parcela N.º | Nomes de Proprietários, Possuidores (P), Usufrutuários (U) ou Titulares Inscritos (TI), Conjuges e Moradas                                                           | (P)<br>(U)<br>(TI) | Matriz:<br>R: Rústica;<br>U: Urbana;<br>ou<br>(TI)<br>omissa.                             | Freguesia               | Descrição Predial                          | Confrontações do Prédio   | Declarações Complementares   | Área de Serviço do Prédio (m2) |
|-------------|---|--------------------|-------------------------------------------------------------------------------------------|-------------------------|--------------------------------------------|---|---|--------------------------------|
| 32 B        | MARIA FRANCISCA BRAAMCAMP LOBO DE VASCONCELOS DA HORTA MACHADO<br>JOÃO DA FRANCA MELO DA HORTA MACHADO<br>Casados<br>RUA RIBEIRO SANCHES, N.º 21, 2.º<br>1200 LISBOA | P                  |                                                                                           |                         |                                            |   |   | 3141                           |
| 32 C        |   |                    |                                                                                           |                         |                                            |   |   | 1945                           |
| 33 A        | ARMANDO JOSÉ ALVES DE SOUSA AMORIM<br>RUA PROFESSOR BENTO JESUS CARAÇA, N.º 106, 2.º D<br>4200 PORTO                                                                 | P                  | 8 Sec. D-D1 (parte) ;<br>U: 970° ;<br>U: 1971° ;<br>U: 1972° ;<br>U: 1973° ;<br>U: 1974°. | Pego                    | 01284/290396                               |   | Este prédio fazia parte do prédio anteriormente inscrito no artigo matricial rústico 8 da Secção D-D1 da referida freguesia, o qual se encontra actualmente pendente de reclamação cadastral.   | 33461                          |
| 33 B        |   |                    |                                                                                           |                         |                                            |   |   | 11019                          |
| 34          | MARGARIDA MARIA COELHO PARENTE MARQUES TEIXEIRA<br>ARTUR MARQUES TEIXEIRA<br>Casados<br>AVENIDA DE ROMA, N.º 137, 3.º DTº<br>1700 LISBOA                             | P                  | 6 Sec. D1                                                                                 | Pego                    | OMISSO                                     | Norte: JOAQUIM VICENTE LUCAS CARRAÇO, JOAQUIM GONÇALVES SERRANO E MANUEL DIAS ALFAIATE<br>Sul: MARIA TERESA FARINHA DE ALMEIDA GODINHO<br>CORREIA LEITÃO<br>Nascente: ARMANDO JOSÉ ALVES DE SOUSA AMORIM<br>Poente: JOSÉ EMÍDIO VICENTE NUNES | Este prédio tem natureza rústica, situa-se no lugar de Casal dos Negrinhos, compõe-se de terreno de olival, sobreiros, pinhal, figueiras, pomar de citrinos, cultura arvense, terreno estéril, arrozal, cultura arvense de regadio, horta, pomar, mato, prado natural, leito e curso de água, está inscrito no referido artigo matricial rústico 6 da Secção D1, e tem a área de 1095850m2. | 10082                          |
| 35          | CRISTINA MARIA FERNANDES NUNES<br>HERDADE DOS NEGRINHOS<br>PEGO<br>2200 ABRANTES                                                                                     | P                  | 7 Sec. D1 ;<br>U: 971° ;<br>U: 972° ;<br>U: 973° ;<br>U: 2096°.                           | Pego                    | 02010/110303                               |   |   | 4242                           |
|             | MAFALDA MARIA ANTÓNIA NUNES CECÍLIO<br>HÉLIO LINO CECÍLIO<br>Casados<br>RUA SALVATERRA DE MAGOS, N.º 63<br>2100 CORUCHE                                              | P                  |                                                                                           |                         |                                            |   |   |                                |
| 36          | CARLOS ALBERTO MILHEIRIÇO DE ANDRADE FONTES<br>PRAÇA RAINHA SANTA, N.º 6, 7.º ESQ.º<br>1600 LISBOA                                                                   | P                  | 1 Sec. E ;<br>U: 2152° ;<br>U: 2153° ;<br>U: 2154° ;<br>U: 2155° ;<br>U: 2156°.           | Pego                    | Num: 39424<br>Livro: B-99<br>Folha: 139 Vº |   |   | 4004                           |
| 37          | PEDRO MIGUEL BAIÃO MARTINS RUIVO<br>CENTRO DE SERVIÇOS - AVENIDA 25 DE ABRIL<br>2200 ABRANTES                                                                        | P                  | 2 Sec. E ;<br>U: 1186° ;<br>U: 1187° ;<br>U: 979° ;<br>U: 980°.                           | Pego                    | 01349/171296                               |   |   | 17243                          |
|             | JOÃO MANUEL BAIÃO MARTINS RUIVO<br>MARIA FERNANDA PIRES APARÍCIO<br>Casados<br>CENTRO DE SERVIÇOS - AVENIDA 25 DE ABRIL<br>2200 ABRANTES                             | P                  |                                                                                           |                         |                                            |   |   |                                |
| 38 A        | MARIA MARGARIDA FONSECA BEJA GODINHO<br>RUA FEIO TERENAS, N.º 9, 2.º<br>1170 LISBOA                                                                                  | P                  | 6 Sec. E                                                                                  | Pego                    | 01570/300998                               |   |   | 6918                           |
| 38 B        |   |                    |                                                                                           |                         |                                            |   |   | 1066                           |
| 39 A        | JORGE MIGUEL VERÍSSIMO FRANCISCO<br>INÉS ISABEL MESQUITA FERNANDO<br>Casados<br>RUA ELIAS GARCIA, 1.º DTº<br>2700 AMADORA                                            | P                  | 5 Sec. E                                                                                  | Pego                    | 00114/200586                               |   |   | 163                            |
| 39 B        | JOSÉ ANTÓNIO VERÍSSIMO FRANCISCO<br>SUSANA PATRÍCIO FERNANDES<br>Casados<br>RUA ELIAS GARCIA, 1.º DTº<br>2700 AMADORA                                                | P                  |                                                                                           |                         |                                            |   |   | 3356                           |
| 40 A        | MARIA MARGARIDA FONSECA BEJA GODINHO<br>RUA FEIO TERENAS, N.º 9, 2.º<br>1170 LISBOA                                                                                  | P                  | 1 Sec. E                                                                                  | Rossio ao Sul do Tejo   | 00752/300998                               |   |   | 12676                          |
| 40 B        |   |                    |                                                                                           |                         |                                            |   |   | 7096                           |
| 41          | EURICO AMÁVEL HEITOR CONSCIÊNCIA<br>RUA LUÍS DE CAMÕES, N.º 11, 1.º<br>2200 ABRANTES                                                                                 | P                  | 14 Sec. D2                                                                                | Rossio ao Sul do Tejo   | Num: 44489<br>Livro: B-113<br>Folha: 13    |   |   | 7159                           |
| 42          | MARIA MARGARIDA FONSECA BEJA GODINHO<br>RUA FEIO TERENAS, N.º 9, 2.º<br>1170 LISBOA                                                                                  | P                  | 164 Sec. V ;<br>U: 2493°.                                                                 | São Miguel do Rio Torto | 01594/190399                               |   |   | 21571                          |

| Parcela N.º | Nomes de Proprietários, Possuidores (P), Usufrutuários (U) ou Titulares Inscritos (TI), Conjuges e Moradas                                                             | (P)<br>(U)<br>ou<br>(TI) | Matriz:<br>R: Rústica;<br>U: Urbana;<br>omissa.             | Freguesia               | Descrição Predial | Confrontações do Prédio   | Declarações Complementares   | Área de Servidão do Prédio (m2) |
|-------------|---|--------------------------|-------------------------------------------------------------|-------------------------|-------------------|---|---|---------------------------------|
| 43          | CELULOSE BEIRA INDUSTRIAL (CELBI), S. A.<br>LEIROSA<br>MARINHA DAS ONDAS<br>3081 FIGUEIRA DA FOZ                                                                       | P                        | 163 Sec. V                                                  | São Miguel do Rio Torto | 00209/080587      |   | Este prédio está inscrito no referido artigo matricial rústico 163 da Secção V, o qual proveio do artigo matricial rústico 154 da Secção V da freguesia de São Miguel do Rio Torto e tem a área de 838265m2.   | 11456                           |
| 44 A        | TERESA MARIA DE RAIMUNDO GODINHO<br>ARMANDO DA SILVA<br>Casados<br>RUA DR. MANUEL FERNANDES<br>2200-244 ABRANTES                                                       | P                        | 5 Sec. AC ;<br>U:1356° ;<br>U:828° ;<br>U:829° ;<br>U:830°. | São Miguel do Rio Torto | 00608/270192      |   |   | 760                             |
| 44 B        |   |                          |                                                             |                         |                   |   |   | 3016                            |
| 44 C        |   |                          |                                                             |                         |                   |   |   | 626                             |
| 44 D        |   |                          |                                                             |                         |                   |   |   | 5854                            |
| 44 E        |   |                          |                                                             |                         |                   |   |   | 2978                            |
| 46 A        | ANTÓNIO MENDES ALEIXO<br>BARREIRAS DO TEJO<br>SÃO MIGUEL DO RIO TORTO<br>2200 ABRANTES                                                                                 | P                        | 3 Sec. AC ;<br>U:1136°.                                     | São Miguel do Rio Torto | 00404/091189      |   |   | 6302                            |
| 46 B        | MARIA DO CÉU GRANJA ALEIXO<br>BARREIRAS DO TEJO<br>SÃO MIGUEL DO RIO TORTO<br>2200 ABRANTES                                                                            | P                        |                                                             |                         |                   |   |   | 6312                            |
| 46,1        | CELULOSE BEIRA INDUSTRIAL (CELBI), S. A.<br>LEIROSA<br>MARINHA DAS ONDAS<br>3081 FIGUEIRA DA FOZ                                                                       | P                        | 9 Sec. X                                                    | São Miguel do Rio Torto | 00341/161288      |   | Este prédio está inscrito no referido artigo matricial rústico 9 da Secção X e tem a área de 2410100m2.   | 10072                           |
| 47          | TERESA MARIA DE RAIMUNDO GODINHO<br>ARMANDO DA SILVA<br>Casados<br>RUA DR. MANUEL FERNANDES<br>2200-244 ABRANTES                                                       | P                        | 2 Sec. AC                                                   | São Miguel do Rio Torto | 00064/011085      |   |   | 13304                           |
| 49          | SOCIEDADE AGRO PECUÁRIA DO VALE DAS DONAS, LDA<br>HERDADE VALE DAS DONAS<br>SÃO MIGUEL DO RIO TORTO<br>2200 ABRANTES                                                   | P                        | 2 Sec. T                                                    | São Miguel do Rio Torto | OMISSO            | Norte: AURORA DE JESUS ALVES AREGA LUÍS LOPES<br>Sul: ESTRADA<br>Nascente: ESTRADA<br>Poente: AURORA DE JESUS ALVES AREGA LUÍS LOPES E ESTRADA   | Este prédio tem natureza rústica, situa-se no lugar de Covões, compõe-se de terreno de olival, sobreiral, cultura arvense, mato, pinhal, horta, cultura arvense de regadio, pomar de citrinos, pomar de pessegueiros e dependências agrícolas, está inscrito no referido artigo matricial rústico 2 da Secção T e tem a área de 746500 m2. | 16518                           |
| 50          | JOAQUIM MANUEL AREGA LUÍS LOPES<br>ANA MARIA MARQUES DOS SANTOS BOAVIDA LUÍS LOPES<br>Casados<br>AVENIDA 25 DE ABRIL, N.º 24, 1.º DTº<br>2200 ABRANTES                 | P                        | 1 Sec. T (parte)                                            | São Miguel do Rio Torto | 01863/250701      |   | Este prédio fazia parte do prédio anteriormente inscrito no artigo matricial rústico 1 da Secção T, o qual se encontra actualmente pendente de reclamação cadastral.   | 11955                           |
| 51          | SOCIEDADE AGRÍCOLA DO CASAL DAS SARNADAS, LDA<br>CASAL DAS SARNADAS<br>SÃO MIGUEL DO RIO TORTO<br>2200 ABRANTES                                                        | P                        | 3 Sec. T                                                    | São Miguel do Rio Torto | 01089/081194      |   |   | 1962                            |
| 52          | ESPERANÇA CARVALHAL DE ALMEIDA<br>SÃO MIGUEL DO RIO TORTO<br>2200 ABRANTES                                                                                             | P                        | 85 Sec. R                                                   | São Miguel do Rio Torto | OMISSO            | Norte: MARIA FELÍCIA DA CONCEIÇÃO GAMA, MARIA ANTÓNIA DA CONCEIÇÃO COSTA RAMIRES E JUDITE DA CONCEIÇÃO COSTA CRISÓSTOMO<br>Sul: SOCIEDADE AGRÍCOLA DO VALE DAS SARNADAS, LDA<br>Nascente: CAMINHO<br>Poente: SOPORCEL - SOCIEDADE PORTUGUESA DE PAPEL, S.A. | Este prédio tem natureza rústica, situa-se no lugar de Cadoucos, compõe-se de terreno de olival, eucaliptal, cultura arvense, figueiras, horta, pomar, oliveiras e dependências agrícolas, está inscrito no referido artigo matricial rústico 85 da Secção R e tem a área de 42000 m2                                                      | 2041                            |
|             | LUÍS COSTA DE ALMEIDA BOTAS<br>MARIA LURDES MIGUEIS FARINHA DE ALMEIDA BOTAS<br>Casados<br>RUA POLICARPO ANJOS, N.º 30, 1.º E, 2.º PORTA DAFUNDO<br>1495 CRUZ QUEBRADA | P                        |                                                             |                         |                   |   |   |                                 |
| 53          | MARIA LEOCÁDIA DIAS DE MORAIS CASTRO<br>HERNÂNI DE CARVALHO DE MORAIS CASTRO<br>Casados<br>RUA VISCONDE DE SEABRA, N.º 22, 7.º DTº<br>1050 LISBOA                      | P                        | 99 Sec. R;<br>U:omisso.                                     | São Miguel do Rio Torto | 00030/100585      |   | Este prédio fazia parte do prédio anteriormente inscrito sob o artigo matricial rústico 99 da Secção R, o qual se encontra actualmente pendente de rectificação cadastral.   | 9209                            |

| Parcela N.º | Nomes de Proprietários, Possuidores (P), Usufrutuários (U) ou Titulares Inscritos (TI), Conjuges e Moradas                                     | (P)<br>(U)<br>ou<br>(TI) | Matriz:<br>R: Rústica;<br>U: Urbana;<br>TI: omissa. | Freguesia               | Descrição Predial | Confrontações do Prédio   | Declarações Complementares   | Área de Servidão do Prédio (m2) |
|-------------|---|--------------------------|-----------------------------------------------------|-------------------------|-------------------|---|---|---------------------------------|
| 54          | AUGUSTO DIAS PEREIRA<br>OLÍVIA CRISTINA CARDOSO<br>Casados<br>CASAL DAS SARNADAS<br>SÃO MIGUEL DO RIO TORTO<br>2200 ABRANTES                   | P                        | 84 Sec. R                                           | São Miguel do Rio Torto | 00561/030991      |   |   | 492                             |
| 55          | FILIFE FERNANDES PEREIRA<br>MARIA JOSÉ BERNARDINO DE OLIVEIRA PEREIRA<br>Casados<br>MOINHO DO MEIO<br>SÃO MIGUEL DO RIO TORTO<br>2200 ABRANTES | P                        | 101 Sec. R                                          | São Miguel do Rio Torto | 01162/280395      |   |   | 89                              |
| 56          | MARIA DE LURDES CLARA E MENEZES<br>VÍTOR MANUEL GORDILHO BORGES DE NASCIMENTO<br>Casados<br>SÃO MIGUEL DO RIO TORTO<br>2200 ABRANTES           | P                        | 100 Sec. R ;<br>U: omissa.                          | São Miguel do Rio Torto | OMISSO            | Norte: MANUEL MATIAS (CABEÇA DE CASAL DA HERANÇA DE)<br>Sul: FILIFE FERNANDES PEREIRA<br>Nascente: ESTRADA<br>Poente: ESTRADA                                                                        | Este prédio tem natureza mista, situa-se no lugar de Cucos, compõe-se de terreno de olival, sobreiros, oliveiras, solo subjacente de cultura arvense, dependências agrícolas, citrinos, figueiras e pomar de citrinos, está inscrito no referido artigo matricial rústico 100 da Secção R e tem a área de 212000 m2.; a parte urbana está omissa na matriz e possui área coberta e descoberta de 275 m2. | 1151                            |
| 57          | FIRMINO MINEIRO LOPES DE OLIVEIRA<br>MARIA FERNANDA SOUSA FRAGA OLIVEIRA<br>Casados<br>RUA A - FOJO<br>ROSSIO AO SUL DO TEJO<br>2200 ABRANTES  | P                        | 19 Sec. R                                           | São Miguel do Rio Torto | OMISSO            | Norte: JOSÉ LOPES OLIVEIRA (CABEÇA DE CASAL DA HERANÇA DE)<br>Sul: MARIA LEOCÁDIA DIAS MORAIS DE CASTRO<br>Nascente: MANUEL FIALHO MACHADO (CABEÇA DE CASAL DA HERANÇA DE)<br>Poente: CAMINHO        | Este prédio tem natureza rústica, situa-se no lugar de Cucos, compõe-se de terreno de olival, cultura arvense, sobreiros, horta, pomar e pinhal, está inscrito no referido artigo matricial rústico 19 da Secção R e tem a área de 14000 m2.   | 288                             |
|             | MANUEL MINEIRO LOPES DE OLIVEIRA<br>MARIA LUIÇA ALBUQUERQUE ROQUE DE OLIVEIRA<br>Casados<br>RUA TRISTÃO VAZ, N.º 16, 2.º DTº<br>1400 LISBOA    | P                        |                                                     |                         |                   |   |   |                                 |
|             | MANUEL LOPES OLIVEIRA JÚNIOR - CABEÇA DE CASAL DA HERANÇA DE<br>SÃO MIGUEL DO RIO TORTO<br>2200 ABRANTES                                       | TI                       |                                                     |                         |                   |   |   |                                 |
| 58          | MANUEL LOPES DE OLIVEIRA<br>FELISMINA LEÓCÍDIA LOURENÇO<br>Casados<br>BAIRRO NOVO, RUA 2, N.º 3<br>SÃO MIGUEL DO RIO TORTO<br>2200 ABRANTES    | P                        | 20 Sec. R                                           | São Miguel do Rio Torto | OMISSO            | Norte: FERNANDO VELOSO LOPES GAIO<br>Sul: FIRMINO MINEIRO LOPES DE OLIVEIRA E MANUEL MINEIRO LOPES DE OLIVEIRA<br>Nascente: MANUEL FIALHO MACHADO (CABEÇA DE CASAL DA HERANÇA DE)<br>Poente: CAMINHO | Este prédio tem natureza rústica, situa-se no lugar de Cucos, compõe-se de terreno de olival, eucaliptal, oliveiras, pinhal, figueiras e cultura arvense, está inscrito no referido artigo matricial rústico 20 da Secção R e tem a área de 13500 m2.   | 296                             |
|             | ARMÉNIO LOPES DE OLIVEIRA<br>DELFINA JÚLIA DUARTE<br>Casados<br>CABEÇO DA MAIA, N.º 13<br>SÃO MIGUEL DO RIO TORTO<br>2200 ABRANTES             | P                        |                                                     |                         |                   |   |   |                                 |
|             | JOSÉ LOPES OLIVEIRA - CABEÇA DE CASAL DA HERANÇA DE<br>SÃO MIGUEL DO RIO TORTO<br>2200 ABRANTES                                                | TI                       |                                                     |                         |                   |   |   |                                 |
| 59          | FERNANDO VELOSO LOPES GAIO<br>MARIA DULCE BEIRÃO NEVES GERARDO GAIO<br>Casados<br>RUA ALFERES BARRILARO RUAS, N.º 1, 4.º ESQ.<br>1800 LISBOA   | P                        | 21 Sec. R                                           | São Miguel do Rio Torto | 00674/090692      |   |   | 236                             |
|             | EDUARDO COSTA LOPES GAIO<br>MARIA HELENA DE JESUS NOGUEIRA LOPES GAIO<br>Casados<br>RUA DO ALECRIM, N.º 8<br>2710 SINTRA                       | P                        |                                                     |                         |                   |   |   |                                 |
|             | JOAQUIM COSTA LOPES GAIO<br>MARIA JOSÉ PINTO MORÃO CORREIA LOPES<br>Casados<br>SÃO JOÃO DO ESTORIL<br>2765 ESTORIL                             | P                        |                                                     |                         |                   |   |   |                                 |
|             | MARIA COSTA LOPES GAIO<br>ABÍLIO MARCELINO ALVES<br>Casados<br>RUA CIDADE DE BOLAMA, N.º 385, 7.º DTº<br>1800 LISBOA                           | P                        |                                                     |                         |                   |   |   |                                 |
| 60          | FERNANDO VELOSO LOPES GAIO<br>MARIA DULCE BEIRÃO NEVES GERARDO GAIO<br>Casados<br>RUA ALFERES BARRILARO RUAS, N.º 1, 4.º ESQ.<br>1800 LISBOA   | P                        | 22 Sec. R                                           | São Miguel do Rio Torto | 01576/100299      |   |   | 261                             |


| Parcela N.º | Nomes de Proprietários, Possuidores (P), Usufrutuários (U) ou Titulares Inscritos (TI), Conjuges e Moradas                                                                | (P)<br>(U)<br>(TI) | Matriz:<br>R: Rústica;<br>U: Urbana;<br>(TI) omissa. | Freguesia               | Descrição Predial | Confrontações do Prédio   | Declarações Complementares   | Área de Serviço do Prédio (m2) |
|-------------|---|--------------------|------------------------------------------------------|-------------------------|-------------------|---|---|--------------------------------|
| 61          | MARIA JOAQUINA COSTA<br>ANTÓNIO DE ALMEIDA BOTAS<br>Casados<br>SÃO MIGUEL DO RIO TORTO<br>2200 ABRANTES                                                                   | TI                 | 23 Sec. R                                            | São Miguel do Rio Torto | OMISSO            | Norte: AURORA DE JESUS ALVES AREGA LUÍS LOPES<br>Sul: PATRÍCIO LOPES MINEIRO<br>Nascente: NASCIMENTO LOPES RUIVO<br>Poente: CAMINHO                                                         | Este prédio tem natureza rústica, situa-se no lugar de Cucos, compõe-se de terreno de sobreiral e oliveiras, está inscrito no referido artigo matricial rústico 23 da Secção R e tem a área de 3250 m2.                             | 429                            |
|             | LUÍS COSTA DE ALMEIDA BOTAS<br>MARIA LURDES MIGUEIS FARINHA DE ALMEIDA BOTAS<br>Casados<br>RUA POLICARPO ANJOS, N.º 30, 1.º E, 2.ª PORTA<br>DAFUNDO<br>1495 CRUZ QUEBRADA | P                  |                                                      |                         |                   |   |   |                                |
| 62          | FIRMINO FERREIRA LUÍS LOPES<br>AURORA DE JESUS ALVES AREGA LUÍS LOPES<br>Casados<br>RUA AVELAR MACHADO, N.º 5<br>SÃO MIGUEL DO RIO TORTO<br>2200 ABRANTES                 | P                  | 105 Sec. R                                           | São Miguel do Rio Torto | OMISSO            | Norte: ANTÓNIO DIAS PEREIRA<br>Sul: MARIA JOAQUINA COSTA, NASCIMENTO LOPES RUIVO E ISALTINA MARIA LOPES REBECA DA SILVA PEREIRA<br>Nascente: ARNALDO FERREIRA LUÍS LOPES<br>Poente: CAMINHO | Este prédio tem natureza rústica, situa-se no lugar de Cucos, compõe-se de terreno de olival e cultura arvense, está inscrito no referido artigo matricial rústico 105 da Secção R e tem a área de 66550 m2.                        | 5830                           |
| 63          | VÍRGÍNIA MARIA DIOGO<br>MANUEL FERREIRA APURA<br>Casados<br>RUA GENERAL AVELAR MACHADO, N.º 44<br>SÃO MIGUEL DO RIO TORTO<br>2200 ABRANTES                                | P                  | 13 Sec. R                                            | São Miguel do Rio Torto | 02051/200503      |   |   | 739                            |
| 64          | MANUEL DE OLIVEIRA VICENTE<br>MARIA DA GLÓRIA CORDEIRO GUTERRES<br>Casados<br>RUA EDUARDO DUARTE FERREIRA, N.º 859<br>TRAMAGAL<br>2200 ABRANTES                           | P                  | 12 Sec. R                                            | São Miguel do Rio Torto | 02018/170103      |   |   | 401                            |
| 65          | MANUEL GOMES FERREIRA<br>VERMOIL<br>3100 POMBAL   | P                  | 11 Sec. R                                            | São Miguel do Rio Torto | 01901/281201      |   |   | 1585                           |
| 66          | ANTÓNIO DIAS PEREIRA<br>MARIA IRENE MARQUES AMARO DIAS PEREIRA<br>Casados<br>TRAVESSA DE SANTO ANTÓNIO DA SÉ, N.º 13, 3.º ESQ.º<br>1100 LISBOA                            | P                  | 30 Sec. R                                            | São Miguel do Rio Torto | OMISSO            | Norte: MÁRIO DIAS LOPES<br>Sul: AURORA DE JESUS ALVES AREGA LUÍS LOPES<br>Nascente: ARNALDO FERREIRA LUÍS LOPES<br>Poente: CAMINHO                                                          | Este prédio tem natureza rústica, situa-se no lugar de Chainça, compõe-se de terreno de olival, sobreiral, cultura arvense e sobreiros, está inscrito no referido artigo matricial rústico 30 da Secção R e tem a área de 29500 m2. | 542                            |
| 67          | ANA CRISTINA LAGOA DE SOUSA<br>ULISSES MANUEL ASSIS MOTA<br>Casados<br>RUA DR. AFONSO SOUSA - CAIXA POSTAL 102<br>2400 LEIRIA                                             | P                  | 9 Sec. R                                             | São Miguel do Rio Torto | 00333/221188      |   |   | 243                            |
| 68          | ANA CRISTINA LAGOA DE SOUSA<br>ULISSES MANUEL ASSIS MOTA<br>Casados<br>RUA DR. AFONSO SOUSA - CAIXA POSTAL 102<br>2400 LEIRIA                                             | P                  | 8 Sec. R                                             | São Miguel do Rio Torto | 00253/121087      |   |   | 568                            |
| 69          | ANA CRISTINA LAGOA DE SOUSA<br>ULISSES MANUEL ASSIS MOTA<br>Casados<br>RUA DR. AFONSO SOUSA - CAIXA POSTAL 102<br>2400 LEIRIA                                             | P                  | 7 Sec. R                                             | São Miguel do Rio Torto | 00346/250189      |   |   | 1834                           |
| 100         | ANA CRISTINA LAGOA DE SOUSA<br>ULISSES MANUEL ASSIS MOTA<br>Casados<br>RUA DR. AFONSO SOUSA - CAIXA POSTAL 102<br>2400 LEIRIA                                             | P                  | 4 Sec. R                                             | São Miguel do Rio Torto | 00455/090390      |   |   | 2007                           |
| 101         | ANA CRISTINA LAGOA DE SOUSA<br>ULISSES MANUEL ASSIS MOTA<br>Casados<br>RUA DR. AFONSO SOUSA - CAIXA POSTAL 102<br>2400 LEIRIA                                             | P                  | 82 Sec. L                                            | Tramagal                | 00186/130187      |   |   | 14497                          |
| 102         | ANA CRISTINA LAGOA DE SOUSA<br>ULISSES MANUEL ASSIS MOTA<br>Casados<br>RUA DR. AFONSO SOUSA - CAIXA POSTAL 102<br>2400 LEIRIA                                             | P                  | 81 Sec. L                                            | Tramagal                | 00292/190188      |   |   | 5206                           |

| Parcela N.º | Nomes de Proprietários, Possuidores (P), Usufrutuários (U) ou Titulares Inscritos (TI), Conjuges e Moradas                                                        | (P)<br>(U)<br>ou<br>(TI) | Matriz:<br>R: Rústica;<br>U: Urbana;<br>(TI)<br>omissa. | Freguesia | Descrição Predial                      | Confrontações do Prédio   | Declarações Complementares   | Área de Serviço do Prédio (m2) |
|-------------|---|--------------------------|---------------------------------------------------------|-----------|----------------------------------------|---|---|--------------------------------|
| 103         | LUÍS GONÇALVES<br>HÉLIA AUGUSTA OLIVEIRA MENDES CALADO<br>SALGUEIRO GONÇALVES<br>Casados<br>AVENIDA TORRE DE BELÉM, Nº 20<br>1400 LISBOA                          | TI                       | 79 Sec. L                                               | Tramagal  | OMISSO                                 | Norte: MARIA DE LURDES ESTEVES DE ANDRADE E SILVA DUARTE FERREIRA, MANUEL OLEIRO DA LUZ BOURGARD, MARIA JOÃO OLEIRO DA LUZ BOURGARD, EDUARDO OLEIRO DA LUZ BOURGARD, ANTÓNIO OLEIRO DA LUZ BOURGARD E FERNANDO OLEIRO DA LUZ BOURGARD<br>Sul: ANTONIO ANTUNES DE SOUSA<br>Nascente: ADELINO ROSA LISBOA<br>Poente: ESTRADA | Este prédio tem natureza rústica, situa-se no lugar de Vale Salgueiro, compõe-se de terreno de olival, sobreiral, mato, pinhal e cultura arvense, está inscrito no referido artigo matricial rústico 79 da Secção L e tem a área de 57000 m2.                                           | 1393                           |
|             | HÉLIA AUGUSTA OLIVEIRA MENDES CALADO<br>SALGUEIRO GONÇALVES<br>AVENIDA TORRE DE BELÉM, Nº 20<br>1400 LISBOA                                                       | P                        |                                                         |           |                                        |   |   |                                |
| 104         | FERNANDO OLEIRO DA LUZ BOURGARD<br>MARIA LUISA VIANA DA SILVA BOURGARD<br>Casados<br>RUA GENERAL JUSTINIANO PADREL, Nº 21, 2º DTº<br>1170 LISBOA                  | P                        | 78 Sec. L                                               | Tramagal  | 00185/130187                           |   |   | 513                            |
|             | MANUEL OLEIRO LUZ BOURGARD<br>ELISA MARIA DA SILVA BATISTA BOURGARD<br>Casados<br>RUA DE SÃO PEDRO, Nº 12<br>2200 ABRANTES                                        | P                        |                                                         |           |                                        |   |   |                                |
|             | MARIA JOÃO OLEIRO DA LUZ BOURGARD<br>RUA DE SÃO PEDRO, Nº 12<br>2200 ABRANTES                                                                                     | P                        |                                                         |           |                                        |   |   |                                |
|             | EDUARDO OLEIRO DA LUZ BOURGARD<br>MARIA HELENA COSTA BAETA<br>Casados<br>RUA PROFESSORA VIRGÍNIA RAU, BLOCO 6, 2º DTº<br>1600 LISBOA                              | P                        |                                                         |           |                                        |   |   |                                |
|             | ANTÓNIO OLEIRO DA LUZ BOURGARD<br>MARLY DA COSTA OLIVEIRA<br>Casados<br>RUA IRAI 488, AP. 102, BAIRRO VILA PARIS<br>BELO HORIZONTE<br>30000 MINAS GERAIS - BRASIL | P                        |                                                         |           |                                        |   |   |                                |
| 105         | ANDRÉ CHASTONAY LUÍS LOPES<br>MARIA HORTÊNCIA ORTIGÃO COSTA LUÍS LOPES<br>Casados<br>AVENIDA D. RODRIGO DA CUNHA, Nº 13, 3º B<br>1700 LISBOA                      | P                        | 77 Sec. L                                               | Tramagal  | Num: 33445<br>Livro: B84<br>Folha: 41  |   |   | 784                            |
| 106         | CÂNDIDO MENDES MOTA CAPITÃO<br>MARIA CRISTINA GONÇALVES CASTRO NEVES DA MOTA CAPITÃO<br>Casados<br>COSTA DA GUIA, BLOCO 4, 1º G<br>2750 CASCAIS                   | P                        | 76 Sec. L ;<br>U:1629º                                  | Tramagal  | 01689/281201                           |   |   | 1590                           |
| 106,1 A     | SILVICAIMA - SOCIEDADE SILVÍCOLA DO CAIMA, LDA.<br>RUA JOAQUIM ANTÓNIO AGUIAR, Nº 41, 3º<br>1000 LISBOA                                                           | P                        | 1 Sec. L                                                | Tramagal  | Num: 47717<br>Livro: B122<br>Folha: 35 |   |   | 16714                          |
|             | RAFAEL PEDRO<br>ISILDA BALBINA LOURO PEDRO<br>Casados<br>E.N. 118 - Nº 2143 - TERRA NOVA<br>TRAMAGAL<br>2200 ABRANTES                                             | P                        |                                                         |           |                                        |   |   | 4462                           |
| 106,1 B     |   |                          |                                                         |           |                                        |   |   |                                |
| 107,1       | MARIA DE OLIVEIRA CAROÇO MENAIA<br>ARMANDO ALVES MENAIA<br>Casados<br>RUA DA FONTE, Nº 207<br>CRUCIFIXO<br>2205-622 TRAMAGAL                                      | P                        | 34 Sec. L                                               | Tramagal  | 01452/291298                           |   |   | 205                            |
| 114         | ANTÓNIO MARIA<br>CRUCIFIXO<br>TRAMAGAL<br>2200 ABRANTES   | TI                       | 33 Sec. L                                               | Tramagal  | OMISSO                                 | Norte: SILVICAIMA - SOCIEDADE SILVÍCOLA DO CAIMA, LDA<br>Sul: MARIA DE JESUS ALMEIDA FERREIRA COSTA<br>Nascente: MARIA DE OLIVEIRA CAROÇO MENAIA<br>Poente: ESMERALDO SIMÕES BARROSO E JOSÉ ALVES FERREIRA   | Este prédio tem natureza rústica, situa-se no lugar de Salgueiro de Água, compõe-se de terreno de mato, olival, figueiras, horta, citrinos e solo subjacente de cultura arvense com olival, está inscrito no referido artigo matricial rústico 33 da Secção L e tem a área de 15000 m2. | 3493                           |
|             | JOÃO DA SILVA CAROÇO<br>CRUCIFIXO<br>TRAMAGAL<br>2200 ABRANTES   | TI                       |                                                         |           |                                        |   |   |                                |
|             | FERNANDO OLIVEIRA CAROÇO<br>MARIA AMÉLIA CARDOSO RESENDE DE OLIVEIRA<br>Casados<br>RUA DO CASALINHO - CRUCIFIXO<br>TRAMAGAL<br>2200 ABRANTES                      | P                        |                                                         |           |                                        |   |   |                                |


| Parcela N.º | Nomes de Proprietários, Possuidores (P), Usufrutuários (U) ou Titulares Inscritos (TI), Conjuges e Moradas                                                                                         | (P)<br>(U)<br>ou<br>(TI) | Matriz:<br>R: Rústica;<br>U: Urbana;<br>omissa. | Freguesia | Descrição Predial | Confrontações do Prédio   | Declarações Complementares   | Área de Serviço do Prédio (m2) |
|-------------|---|--------------------------|-------------------------------------------------|-----------|-------------------|---|---|--------------------------------|
| 116         | ISABEL MARIA BARREIRA ANTUNES VELHO BAIRRÃO<br>WANZELLER<br>ALEXANDRE MIGUEL BARATA DA SILVA RAMOS<br>WANZELLER<br>Casados<br>RUA TENENTE CORONEL RIBEIRO DOS REIS, N.º 14, 6.º DT.<br>1500 LISBOA | P                        | 265 Sec. I                                      | Tramagal  | 01839/160703      |   |   | 2123                           |
|             | BERNARDO MANUEL BARREIRA ANTUNES VELHO BAIRRÃO<br>MARINA FERREIRA MEXIA DE ALMEIDA BAIRRÃO<br>Casados<br>TRAVESSA DA TAPADA, LT. 2<br>LIVRAMENTO<br>2765 ESTORIL                                   | P                        |                                                 |           |                   |   |   |                                |
| 117         | LUÍS FERNANDO ALMEIDA VELHO BAIRRÃO<br>ISABEL MARIA PIRES BARREIRA ANTUNES BAIRRÃO<br>Casados<br>LARGO LUÍS FERREIRA BAIRRÃO<br>TRAMAGAL<br>2200 ABRANTES                                          | P                        | 398 Sec. I                                      | Tramagal  | 01837/040703      |   |   | 11225                          |
| 118         | VITORINO JOÃO PLANCHAS<br>ERMELINDA MARQUES<br>Casados<br>RUA DO VALE DE BOI<br>TRAMAGAL<br>2200 ABRANTES                                                                                          | P                        | 167 Sec. I                                      | Tramagal  | OMISSO            | Norte: LUÍS FERNANDO DE ALMEIDA VELHO BAIRRÃO<br>Sul: MARIA LUÍSA DE MATOS ANDRÉ ESTUDANTE,<br>JOSÉ DA COSTA ALARICO E MARIA CICALINA<br>FERREIRA VICENTE TORRES<br>Nascente: LUÍS FERNANDO DE ALMEIDA VELHO BAIRRÃO, JOÃO FERREIRA, ANTÓNIA JUSTINA AGOSTINHO E OUTROS<br>Poente: JOÃO GOMES BARRADAS, ESTEVÃO MANUEL FRADE E OUTRO, ZEFERINO FERREIRA MENAIA, JOSÉ DE OLIVEIRA MENDES | Este prédio tem natureza rústica, situa-se no lugar de Texugueira, compõe-se de terreno de olival, sobreiros, mato, pinhal e cultura arvense, está inscrito no referido artigo matricial rústico 167 da Secção I e tem a área de 123000 m2. | 390                            |
| 119         | ANTÓNIO MARIA<br>CRUCIFIXO<br>TRAMAGAL<br>2200 ABRANTES   | TI                       | 115 Sec. I                                      | Tramagal  | OMISSO            | Norte: JOÃO DA SILVA CAROÇO, FERNANDO JESUS COSTA, JOAQUIM FERNANDO LOPES LEONARDO E GUILHERMINO CAROÇO LOPES VELHO<br>Sul: LUÍS FERNANDO DE ALMEIDA VELHO BAIRRÃO<br>Nascente: LUÍS FERNANDO DE ALMEIDA VELHO BAIRRÃO<br>Poente: ILÍDIO MANUEL SIMPLÍCIO DE MATOS E MARIA LUÍSA RODRIGUES SIMPLÍCIO DE MATOS                                                                           | Este prédio tem natureza rústica, situa-se no lugar de Feiteira, compõe-se de terreno de sobreirial, está inscrito no referido artigo matricial rústico 115 da Secção I e tem a área de 2500 m2.                                            | 724                            |
|             | JOÃO DA SILVA CAROÇO<br>CRUCIFIXO<br>TRAMAGAL<br>2200 ABRANTES   | TI                       |                                                 |           |                   |   |   |                                |
|             | FERNANDO OLIVEIRA CAROÇO<br>MARIA AMÉLIA CARDOSO RESENDE DE OLIVEIRA<br>Casados<br>RUA DO CASALINHO - CRUCIFIXO<br>TRAMAGAL<br>2200 ABRANTES                                                       | P                        |                                                 |           |                   |   |   |                                |
| 120         | GUILHERMINO CAROÇO LOPES VELHO<br>RUA FRANCISCO MARQUES BEATO<br>MOSCAVIDE<br>1885 LOURES   | TI                       | 136 Sec. I                                      | Tramagal  | OMISSO            | Norte: HENRIQUE VICENTE CARDOSO E GENEROSA SERRA<br>Sul: HERDEIROS DE JOÃO SILVA CARDOSO, ANTÓNIO MARIA E JOSÉ DE ALMEIDA JESUS<br>Nascente: LUÍS FERNANDO DE ALMEIDA VELHO BAIRRÃO<br>Poente: FRANCISCO AGOSTINHO MATOS   | Este prédio tem natureza rústica, situa-se no lugar de Castanhito, compõe-se de terreno de pinhal, está inscrito no referido artigo matricial rústico 136 da Secção I e tem a área de 4250 m2.                                              | 1925                           |
|             | JOAQUIM FERNANDES LOPES LEONARDO<br>RUA 1.º DE MAIO, N.º 24<br>TRAMAGAL<br>2200 ABRANTES   | TI                       |                                                 |           |                   |   |   |                                |
|             | FERNANDO JESUS COSTA<br>RUA VALE DE BOI<br>TRAMAGAL<br>2200 ABRANTES   | TI                       |                                                 |           |                   |   |   |                                |
|             | FERNANDO DE OLIVEIRA CAROÇO<br>MARIA AMÉLIA CARDOSO RESENDE DE OLIVEIRA<br>Casados<br>RUA DO CASALINHO - CRUCIFIXO<br>TRAMAGAL<br>2200 ABRANTES                                                    | P                        |                                                 |           |                   |   |   |                                |
| 122         | ANTÓNIO GOMES TERESO<br>DELMIRA MENDES<br>Casados<br>RUA DE SÃO CAETANO - CRUCIFIXO<br>TRAMAGAL<br>2200 ABRANTES                                                                                   | P                        | 131 Sec. I                                      | Tramagal  | 00503/150989      |   |   | 3727                           |
|             | GENEROSA SERRAS<br>RUA PRINCIPAL<br>CRUCIFIXO<br>2200 ABRANTES   | P                        |                                                 |           |                   |   |   |                                |
| 124         | ERNESTO MATOS VICENTE<br>MARIA ISABEL ROCHA VARELA<br>Casados<br>RUA GENERAL HUMBERTO DELGADO, N.º 39, R/C ESQ. TRÁS<br>2330 ENTRONCAMENTO                                                         | P                        | 130 Sec. I                                      | Tramagal  | 01301/190397      |   |   | 487                            |


| Parcela N.º | Nomes de Proprietários, Possuidores (P), Usufrutuários (U) ou Titulares Inscritos (TI), Conjuges e Moradas                                   | (P)<br>(U)<br>(TI) | Matriz:<br>R: Rústica;<br>U: Urbana;<br>omissa. | Freguesia | Descrição Predial | Confrontações do Prédio   | Declarações Complementares   | Área de Servidão do Prédio (m2) |
|-------------|---|--------------------|-------------------------------------------------|-----------|-------------------|---|---|---------------------------------|
| 125         | MANUEL NORDESTE DUARTE<br>CAROLINA PIMENTA ESPADINHA<br>Casados<br>RUA DO CASALINHO - CRUCIFIXO<br>TRAMAGAL<br>2200 ABRANTES                 | P                  | 129 Sec. I                                      | Tramagal  | OMISSO            | Norte: FRANCISCO JOAQUIM FRADE E OUTRO<br>Sul: ERNESTO DE MATOS VICENTE<br>Nascente: ANTÓNIO GOMES TERESO<br>Poente: FRANCISCO JOAQUIM FRADE E OUTRO         | Este prédio tem natureza rústica, situa-se no lugar de Feteiras, compõe-se de terreno de horta, mameleiros, solo subjacente de cultura arvense com olival, sobreiros, figueiras, citrinos, eucaliptal e cultura arvense, está inscrito no referido artigo matricial rústico 129 da Secção I e tem a área de 5750 m2. | 1700                            |
| 126         | HERDEIROS DE FRANCISCO JOAQUIM FRADE<br>RUA PRINCIPAL<br>CRUCIFIXO<br>2200 ABRANTES                                                          | P                  | 128 Sec. I                                      | Tramagal  | OMISSO            | Norte: JOÃO DA SILVA CAROÇO E ANTÓNIO MARIA<br>Sul: MANUEL NORDESTE DUARTE<br>Nascente: ANTÓNIO GOMES TERESO<br>Poente: JOÃO DA SILVA CAROÇO E ANTÓNIO MARIA | Este prédio tem natureza rústica, situa-se no lugar de Feteira, compõe-se de terreno de horta, mameleiros, oliveiras, mato, figueiras, cultura arvense e sobreiros, está inscrito no referido artigo matricial rústico 128 da Secção I e tem a área de 5000 m2.                                                      | 1205                            |
|             | RICARDINA MARIA FRADE LOPES<br>ANTÓNIO MARTINS COSTA<br>Casados<br>ESTRADA NACIONAL 118, N.º 858<br>TRAMAGAL<br>2200 ABRANTES                | P                  |                                                 |           |                   |   |   |                                 |
|             | HENRIQUE DA MOTA<br>CRUCIFIXO<br>TRAMAGAL<br>2200 ABRANTES                                                                                   | TI                 |                                                 |           |                   |   |   |                                 |
|             | FRANCISCO JOAQUIM FRADE<br>RUA PRINCIPAL<br>2200 ABRANTES                                                                                    | TI                 |                                                 |           |                   |   |   |                                 |
| 127         | JOÃO DA SILVA CAROÇO<br>CRUCIFIXO<br>TRAMAGAL<br>2200 ABRANTES                                                                               | TI                 | 127 Sec. I                                      | Tramagal  | OMISSO            | Norte: AGOSTINHO ALVES GARCIA<br>Sul: CUSTÓDIO MARIA RAMOS E FRANCISCO JOAQUIM FRADE E OUTRO<br>Nascente: ANTÓNIO GOMES TERESO<br>Poente: JOÃO FERREIRA      | Este prédio tem natureza rústica, situa-se no lugar de Feteira, compõe-se de terreno de pastagem, sobreiros, figueiras, citrinos, oliveiras, cultura arvense e mameleiros, está inscrito no referido artigo matricial rústico 127 da Secção I e tem a área de 6500 m2.                                               | 735                             |
|             | ANTÓNIO MARIA<br>CRUCIFIXO<br>TRAMAGAL<br>2200 ABRANTES                                                                                      | TI                 |                                                 |           |                   |   |   |                                 |
|             | FERNANDO OLIVEIRA CAROÇO<br>MARIA AMÉLIA CARDOSO RESENDE DE OLIVEIRA<br>Casados<br>RUA DO CASALINHO - CRUCIFIXO<br>TRAMAGAL<br>2200 ABRANTES | P                  |                                                 |           |                   |   |   |                                 |
| 128         | CUSTÓDIO MARIA RAMOS<br>MARGARIDA LOPES GREGÓRIO<br>Casados<br>CRUCIFIXO<br>2200 ABRANTES                                                    | P                  | 126 Sec. I                                      | Tramagal  | 00505/150989      |   |   | 322                             |
| 129         | CUSTÓDIO MARIA RAMOS<br>MARGARIDA LOPES GREGÓRIO<br>Casados<br>CRUCIFIXO<br>2200 ABRANTES                                                    | P                  | 106 Sec. I                                      | Tramagal  | 00256/260887      |   |   | 2356                            |
| 130         | JOAQUINA MARIA LUÍS PEDRO<br>RUA PRINCIPAL, N.º 617<br>CRUCIFIXO<br>2200 ABRANTES                                                            | P                  | 107 Sec. I                                      | Tramagal  | 00319/150488      |   |   | 2471                            |
|             | JOSÉ CARLOS PEDRO CATARINO<br>RUA PRINCIPAL, N.º 617<br>CRUCIFIXO<br>2200 ABRANTES                                                           | P                  |                                                 |           |                   |   |   |                                 |
| 132         | JOSÉ PEREIRA MENAIA<br>CRUCIFIXO<br>TRAMAGAL<br>2200 ABRANTES                                                                                | TI                 | 72 Sec. I                                       | Tramagal  | OMISSO            | Norte: ANTÓNIA JUSTINA AGOSTINHO<br>Sul: CAMINHO<br>Nascente: JOAQUINA MARIA LUÍS PEDRO<br>Poente: ARMANDO ALVES MENAIA                                      | Este prédio tem natureza rústica, situa-se no lugar de Ferrugenta, compõe-se de oliveiras, citrinos, cultura arvense e cultura arvense de regadio, está inscrito no referido artigo matricial rústico 72 da Secção I e tem a área de 2500 m2.                                                                        | 663                             |
|             | JOSÉ HENRIQUES FERNANDO<br>MARIA DE OLIVEIRA MENAIA<br>Casados<br>RUA PRINCIPAL<br>CRUCIFIXO<br>2200 ABRANTES                                | P                  |                                                 |           |                   |   |   |                                 |
| 133         | ARMANDO ALVES MENAIA<br>MARIA DE OLIVEIRA CAROÇO MENAIA<br>Casados<br>RUA DA FONTE<br>CRUCIFIXO<br>2200 ABRANTES                             | P                  | 71 Sec. I                                       | Tramagal  | OMISSO            | Norte: JOÃO AUGUSTO ANDRÉ<br>Sul: HIRONDINA MARIA FRADE FERNANDES<br>Nascente: JOSÉ DA COSTA ALARICO<br>Poente: MICAELA VITÓRIA AGOSTINHO                    | Este prédio tem natureza rústica, situa-se no lugar de Casal de Baixo, compõe-se de terreno de olival, está inscrito no referido artigo matricial rústico 71 da Secção I e tem a área de 2750 m2.   | 481                             |

| Parcela N.º | Nomes de Proprietários, Possuidores (P), Usufrutuários (U) ou Titulares Inscritos (TI), Conjuges e Moradas                                                | (P)<br>(U)<br>ou<br>(TI) | Matriz:<br>R: Rústica;<br>U: Urbana;<br>(TI) omissa. | Freguesia | Descrição Predial | Confrontações do Prédio   | Declarações Complementares   | Área de Servidão do Prédio (m2) |
|-------------|---|--------------------------|------------------------------------------------------|-----------|-------------------|---|---|---------------------------------|
| 134         | FERNANDO DA COSTA ALARICO<br>CRUCIFIXO<br>TRAMAGAL<br>2200 ABRANTES                                                                                       | TI                       | 70 Sec. I                                            | Tramagal  | OMISSO            | Norte: FRANCISCO VENÂNCIO GOMES (CABEÇA DE CASAL DA HERANÇA DE) E JOSÉ JACINTO JESUS DIOGO<br>Sul: HIRONDINA MARIA FRADE FERNANDES<br>Nascente: JOÃO AUGUSTO ANDRÉ<br>Poente: LAURINDA MARIA DA SILVA | Este prédio tem natureza rústica, situa-se no lugar de Casal de Baixo, compõe-se de terreno de olival, figueiras e solo subjacente de cultura arvense de olival, está inscrito no referido artigo matricial rústico 70 da Secção I e tem a área de 5750 m2. | 372                             |
|             | HERDEIROS DE FERNANDO DA COSTA ALARICO<br>CRUCIFIXO<br>TRAMAGAL<br>2200 ABRANTES                                                                          | P                        |                                                      |           |                   |   |   |                                 |
| 135         | MÁRIO AGOSTINHO FERREIRA<br>MARIA LÍDIA ROSA DUARTE<br>Casados<br>RUA DA IGREJA - CRUCIFIXO<br>TRAMAGAL<br>2200 ABRANTES                                  | P                        | 69 Sec. I                                            | Tramagal  | 01740/010802      |   |   | 23                              |
| 137         | MARIA FERNANDA RUIVO FRADE<br>RUA DO CRUZEIRO, N.º 16 - CRUCIFIXO<br>TRAMAGAL<br>2200 ABRANTES                                                            | P                        | 108 Sec. I                                           | Tramagal  | 00068/171285      |   |   | 2304                            |
|             | HIRONDINA MARIA FRADE FERNANDES CORDEIRO<br>JOÃO MARIA CORDEIRO<br>Casados<br>RUA DO CRUZEIRO, N.º 16 - CRUCIFIXO<br>TRAMAGAL<br>2200 ABRANTES            | P                        |                                                      |           |                   |   |   |                                 |
|             | JOSÉ DE OLIVEIRA GOMES<br>MARIA JOSÉ MADEIRA<br>Casados<br>CASAL DAS TEXUGUEIRAS<br>2330 ENTRONCAMENTO                                                    | TI                       |                                                      |           |                   |   |   |                                 |
|             | LUÍS DE OLIVEIRA GOMES<br>MARIA DE JESUS RODRIGUES SEQUEIRA<br>Casados<br>CASAL DAS TEXUGUEIRAS<br>2330 ENTRONCAMENTO                                     | TI                       |                                                      |           |                   |   |   |                                 |
|             | CAROLINA MARIA ROSA GOMES<br>CASAL DAS TEXUGUEIRAS<br>2330 ENTRONCAMENTO                                                                                  | TI                       |                                                      |           |                   |   |   |                                 |
| 138         | MÁRIO AGOSTINHO FERREIRA<br>MARIA LÍDIA ROSA DUARTE<br>Casados<br>RUA DA IGREJA - CRUCIFIXO<br>TRAMAGAL<br>2200 ABRANTES                                  | P                        | 67 Sec. I                                            | Tramagal  | 01783/040203      |   |   | 1345                            |
| 139         | LUÍS FERNANDO ALMEIDA VELHO BAIRRÃO<br>ISABEL MARIA PIRES BARREIRA ANTUNES BAIRRÃO<br>Casados<br>LARGO LUÍS FERREIRA BAIRRÃO<br>TRAMAGAL<br>2200 ABRANTES | P                        | 66 Sec. I ;<br>U: 795º.                              | Tramagal  | 01819/200503      |   |   | 1239                            |

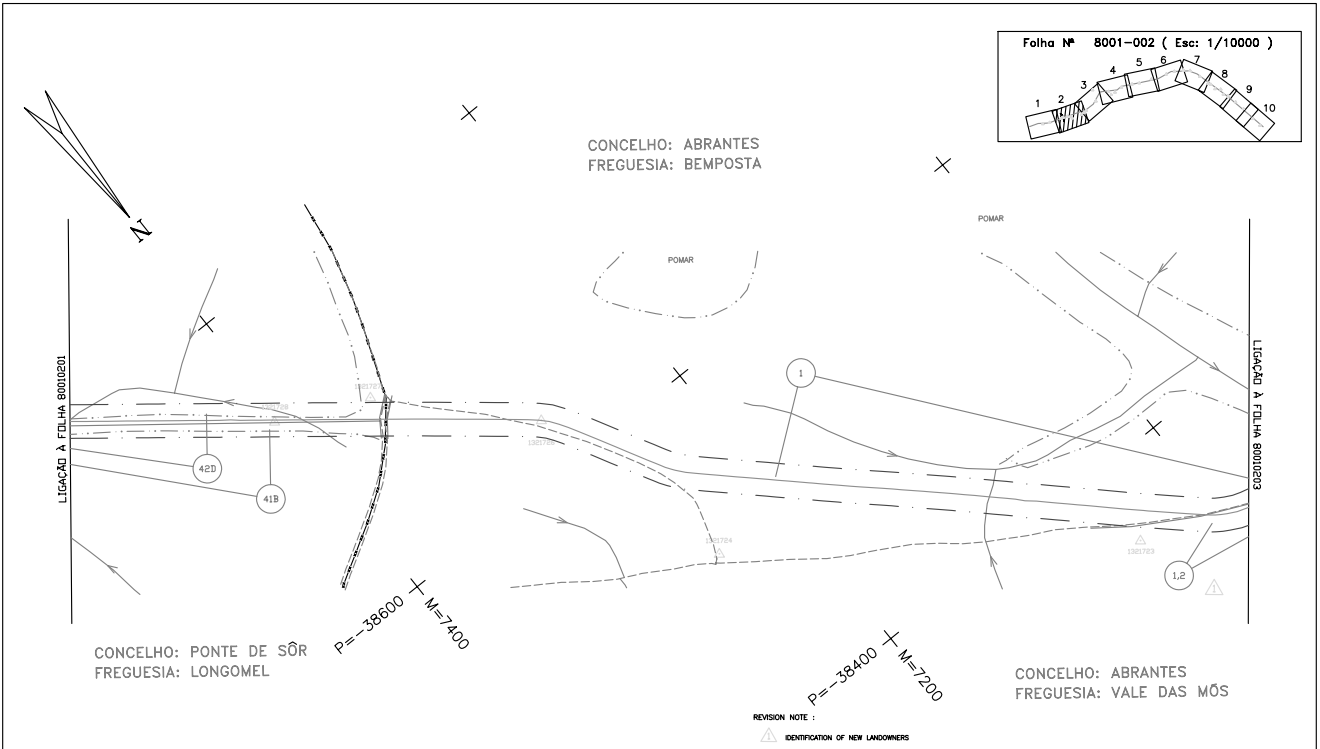


P-8001-DWG-CD-02\_02-REV.2

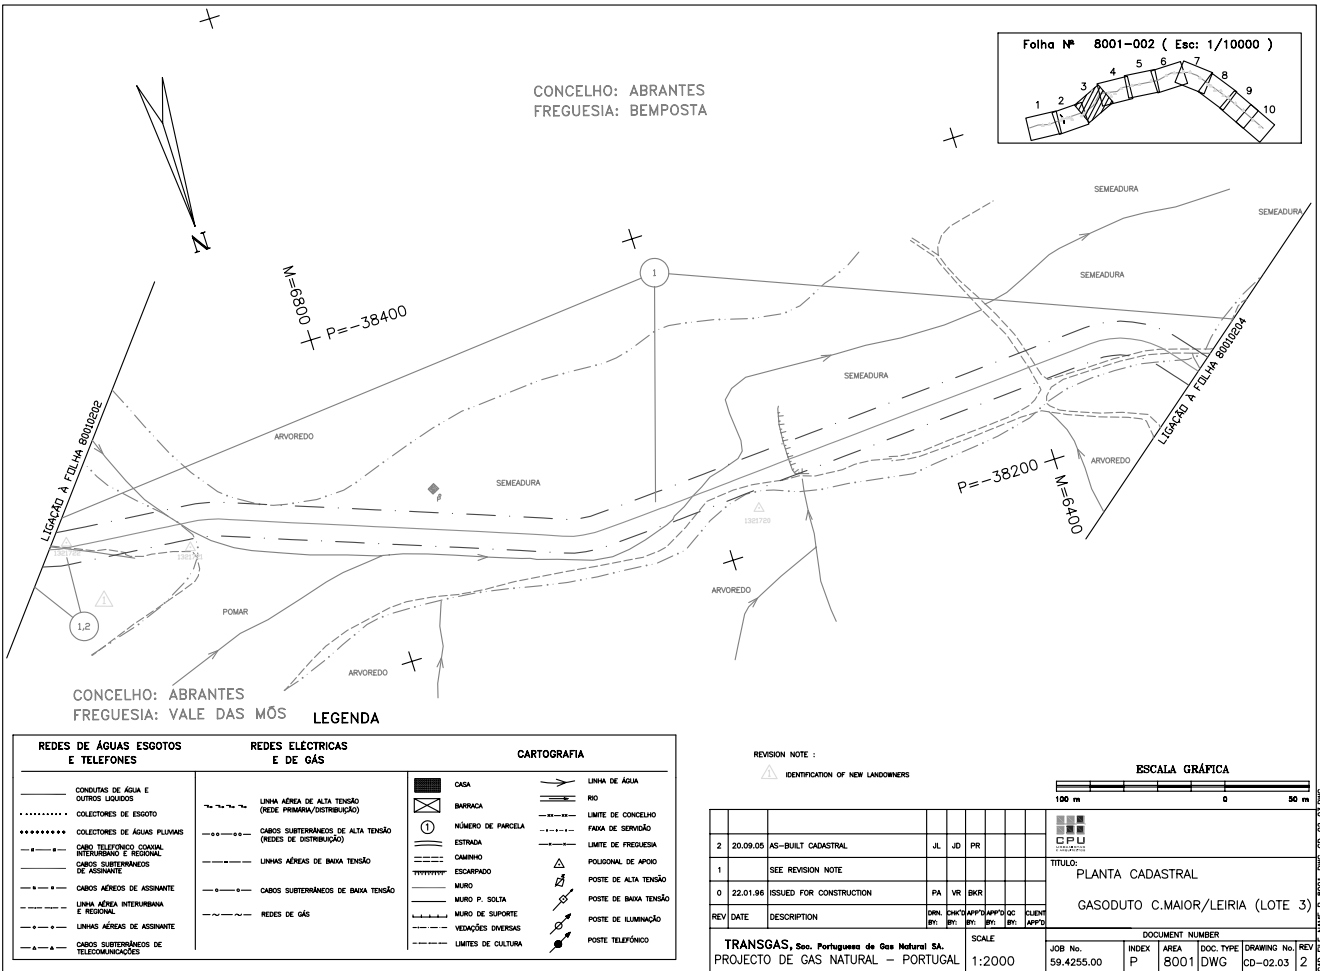

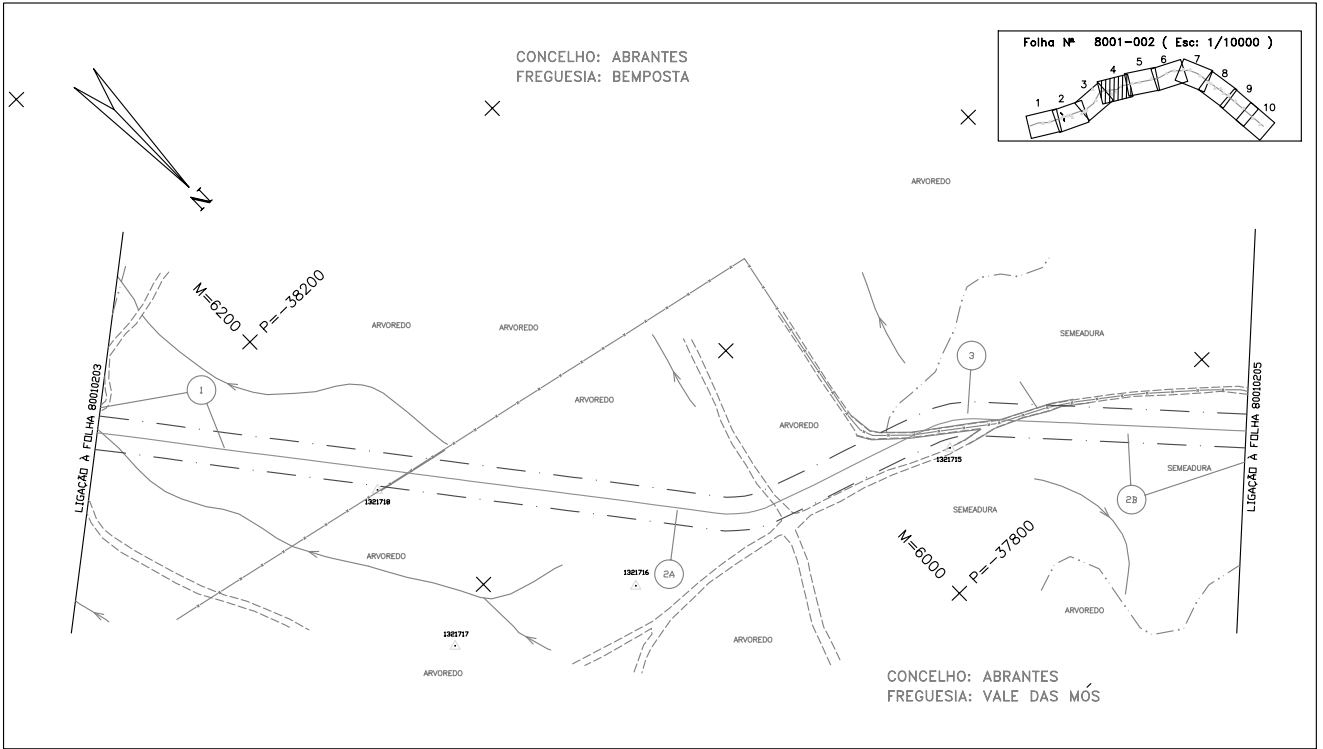


P-8001-DWG-CD-02\_04-REV.1

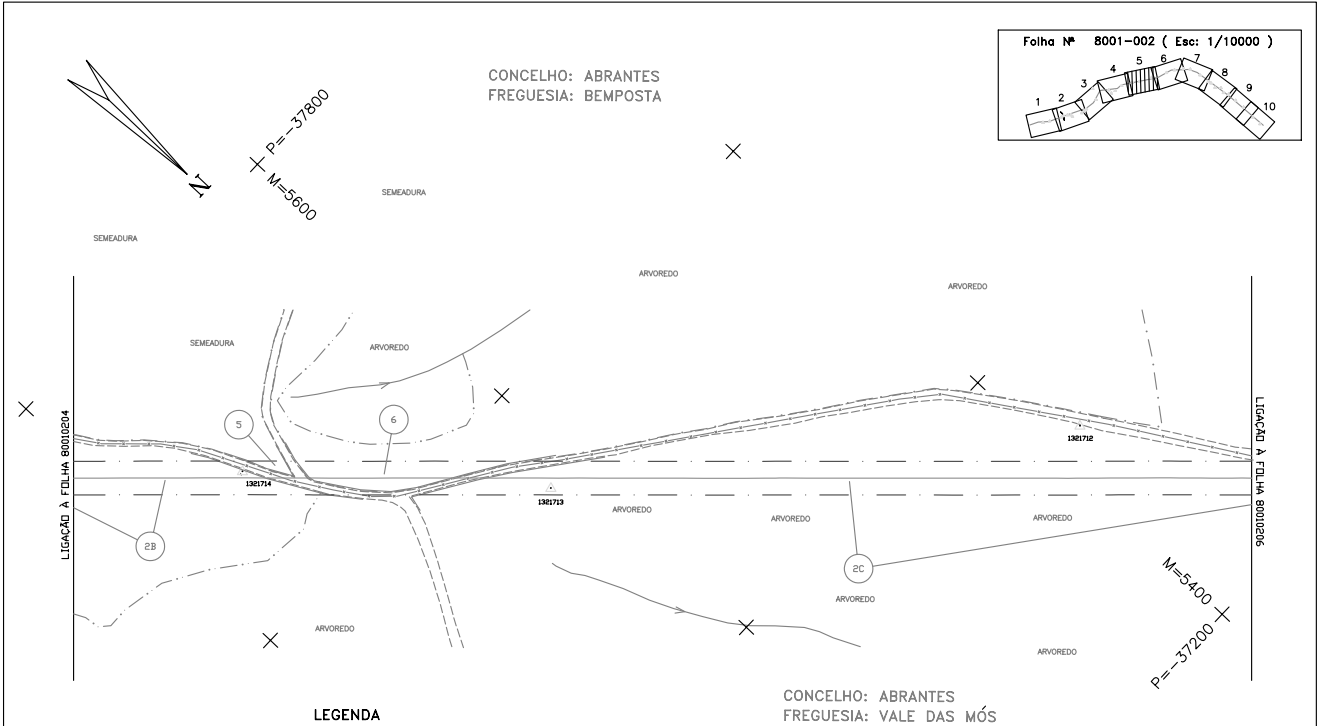


LEGENDA


| REDES DE ÁGUAS ESGOTOS E TELEFONES            | REDES ELÉCTRICAS E DE GÁS                                 | CARTOGRAFIA           |
|-----------------------------------------------|-----------------------------------------------------------|-----------------------|
| CONDUITOS DE ÁGUA E OUTROS LÍQUIDOS           | LINHA AÉREA DE ALTA TENSÃO (REDE PRIMÁRIA/DISTRIBUIÇÃO)   | CASA                  |
| COLETORES DE ESGOTO                           | CABOS SUBTERRÂNEOS DE ALTA TENSÃO (REDES DE DISTRIBUIÇÃO) | BARRACA               |
| COLETORES DE ÁGUAS PLUVIAIS                   | LINHAS AÉREAS DE BAIXA TENSÃO                             | NÚMERO DE PARCELA     |
| CABO TELEFÓNICO LOCAL, INTERURBANO E REGIONAL | CABOS SUBTERRÂNEOS DE BAIXA TENSÃO                        | ESTRADA               |
| CABOS SUBTERRÂNEOS DE ASSINANTE               | REDES DE GÁS                                              | CAMINHO               |
| CABOS AÉREOS DE ASSINANTE                     |                                                           | ESCARPADO             |
| LINHA AÉREA INTERURBANA E REGIONAL            |                                                           | MURO                  |
| LINHAS AÉREAS DE ASSINANTE                    |                                                           | MURO P. SOLA          |
| CABOS SUBTERRÂNEOS DE TELECOMUNICAÇÕES        |                                                           | MURO DE SUPORTE       |
|                                               |                                                           | VEDAÇÕES DIVERSAS     |
|                                               |                                                           | LIMITES DE CULTURA    |
|                                               |                                                           | LINHA DE ÁGUA         |
|                                               |                                                           | RIO                   |
|                                               |                                                           | LIMITE DE CONCELHO    |
|                                               |                                                           | Faixa de SERVIÇÃO     |
|                                               |                                                           | LIMITE DE FREGUESIA   |
|                                               |                                                           | POLIGONAL DE APOIO    |
|                                               |                                                           | POSTE DE ALTA TENSÃO  |
|                                               |                                                           | POSTE DE BAIXA TENSÃO |
|                                               |                                                           | POSTE DE ILUMINAÇÃO   |
|                                               |                                                           | POSTE TELEFÓNICO      |

| ESCALA GRÁFICA                                                                 |          |                         |    |    |    |  |  |  |  |
|--------------------------------------------------------------------------------|----------|-------------------------|----|----|----|--|--|--|--|
| 100 m 0 50 m                                                                   |          |                         |    |    |    |  |  |  |  |
| CPU                                                                            |          |                         |    |    |    |  |  |  |  |
| TÍTULO: PLANTA CADASTRAL                                                       |          |                         |    |    |    |  |  |  |  |
| GASODUTO C.MAIOR/LEIRIA (LOTE 3)                                               |          |                         |    |    |    |  |  |  |  |
| DOCUMENT NUMBER                                                                |          |                         |    |    |    |  |  |  |  |
| JOB No. 59.4255.00 INDEX P AREA 8001 DWG CD-02.05 1                            |          |                         |    |    |    |  |  |  |  |
| TRANSAS, Soc. Portuguesa de Gas Natural SA. PROJECTO DE GAS NATURAL - PORTUGAL |          |                         |    |    |    |  |  |  |  |
| SCALE 1:2000                                                                   |          |                         |    |    |    |  |  |  |  |
| REV DATE DESCRIPTION                                                           |          |                         |    |    |    |  |  |  |  |
| 1                                                                              | 20.09.05 | AS-BUILT CADASTRAL      | JL | JD | PR |  |  |  |  |
| 0                                                                              |          | ISSUED FOR CONSTRUCTION |    |    |    |  |  |  |  |

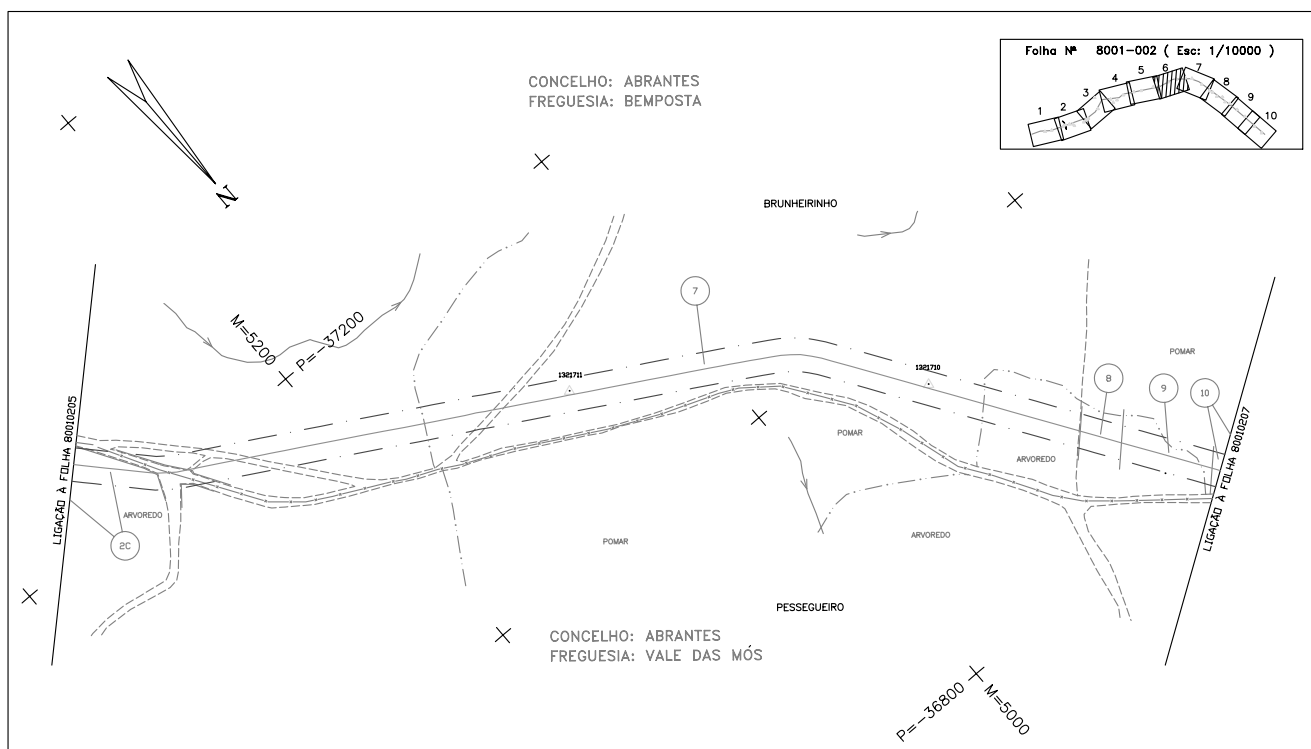



P-8001-DWG-CD-02\_06-REV.1

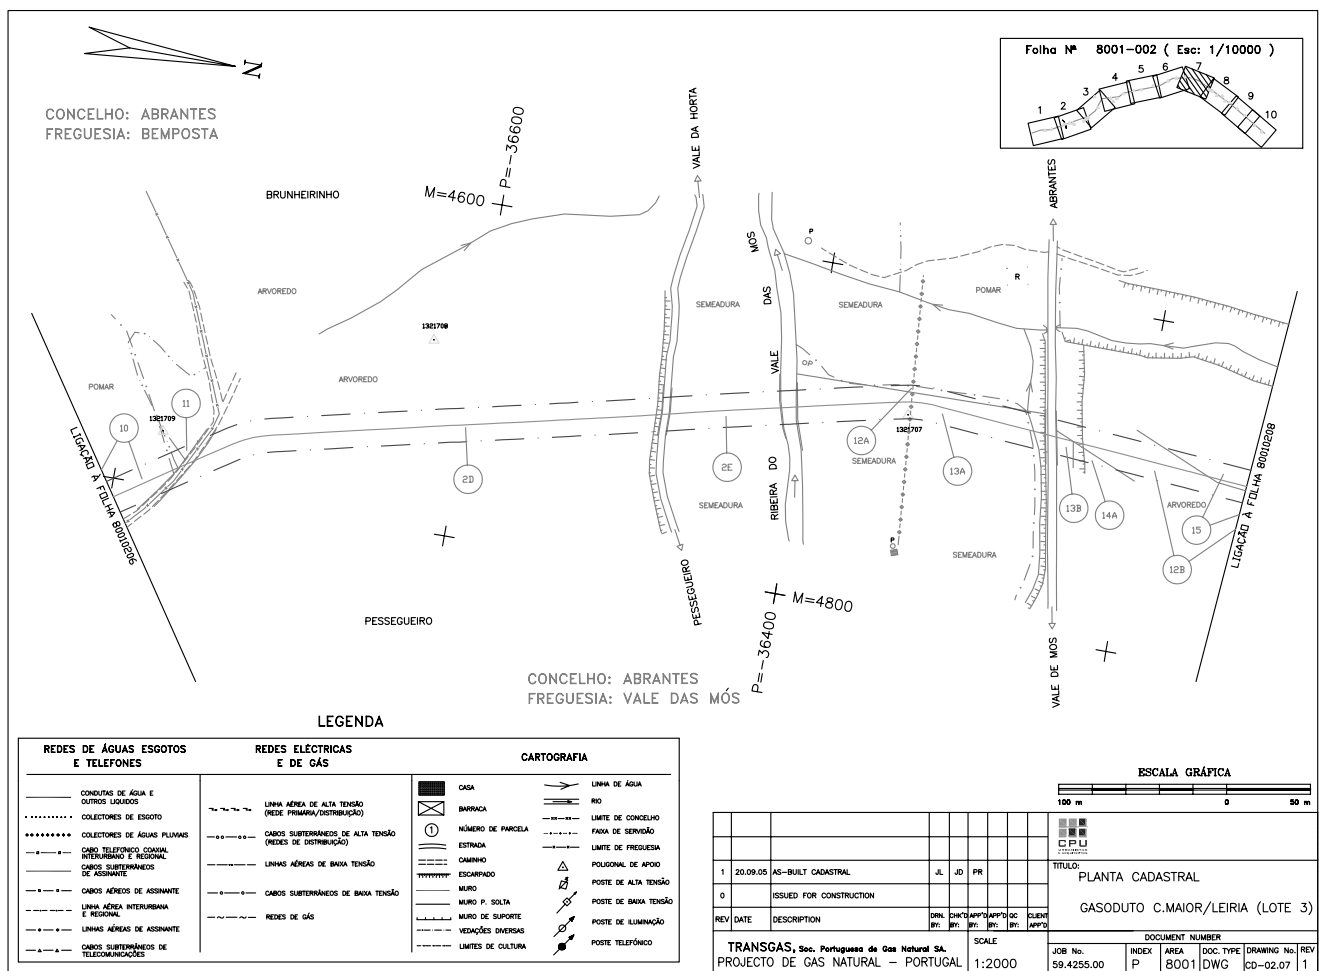

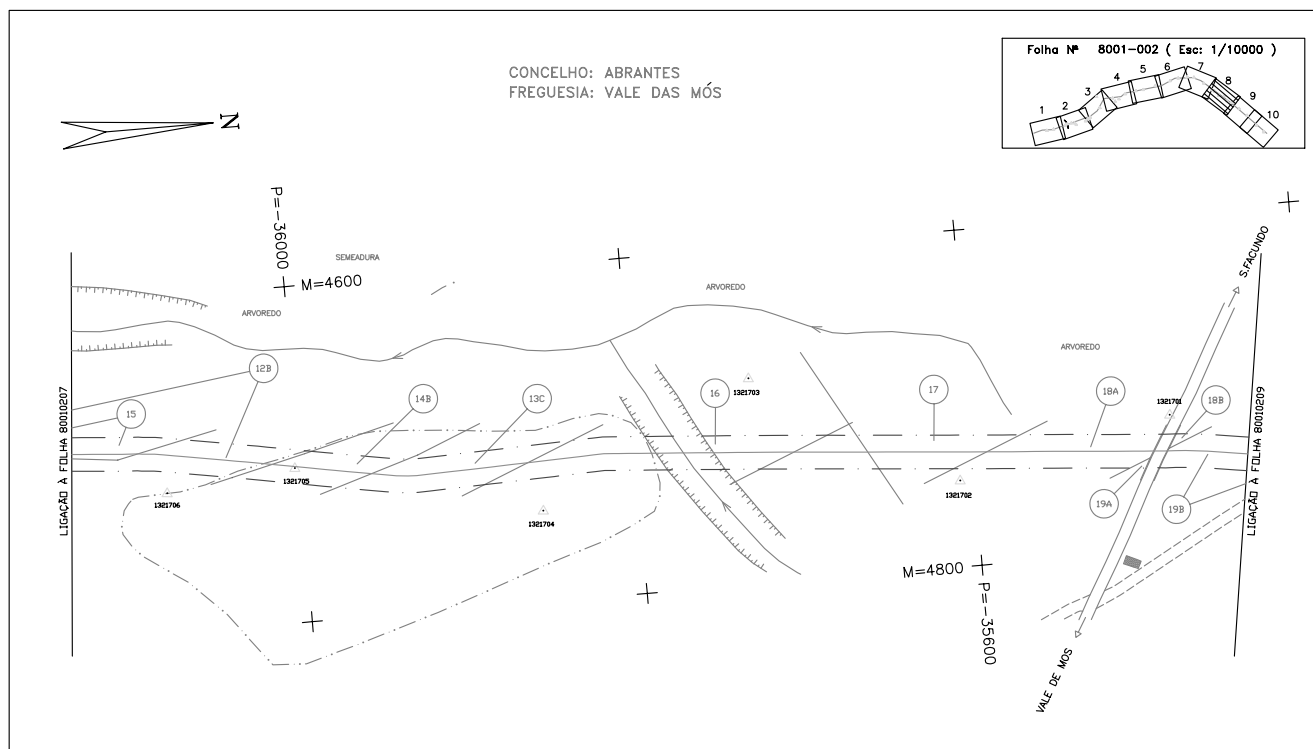


P-8001-DWG-CD-02\_08-REV.1

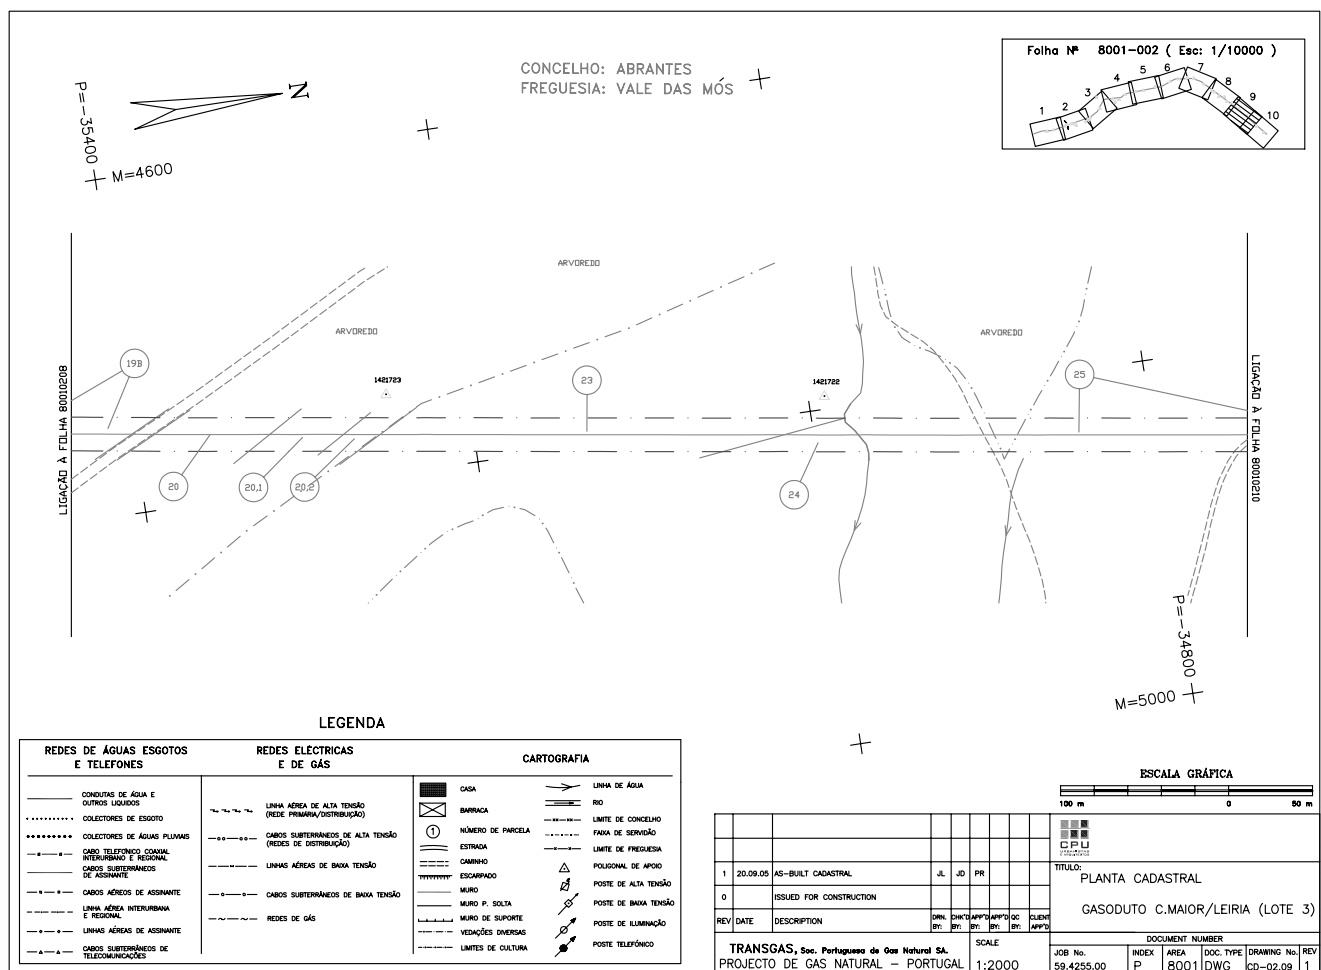


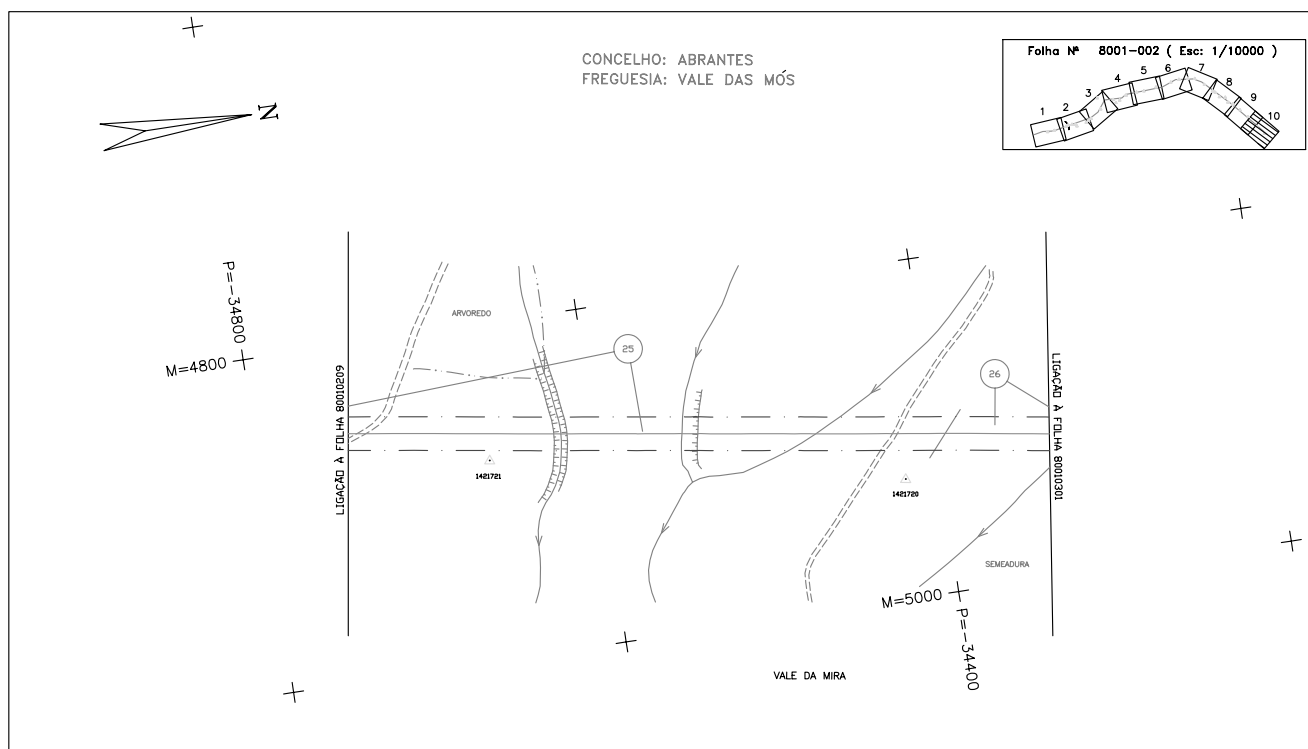


P-8001-DWG-CD-02\_10-REV.1

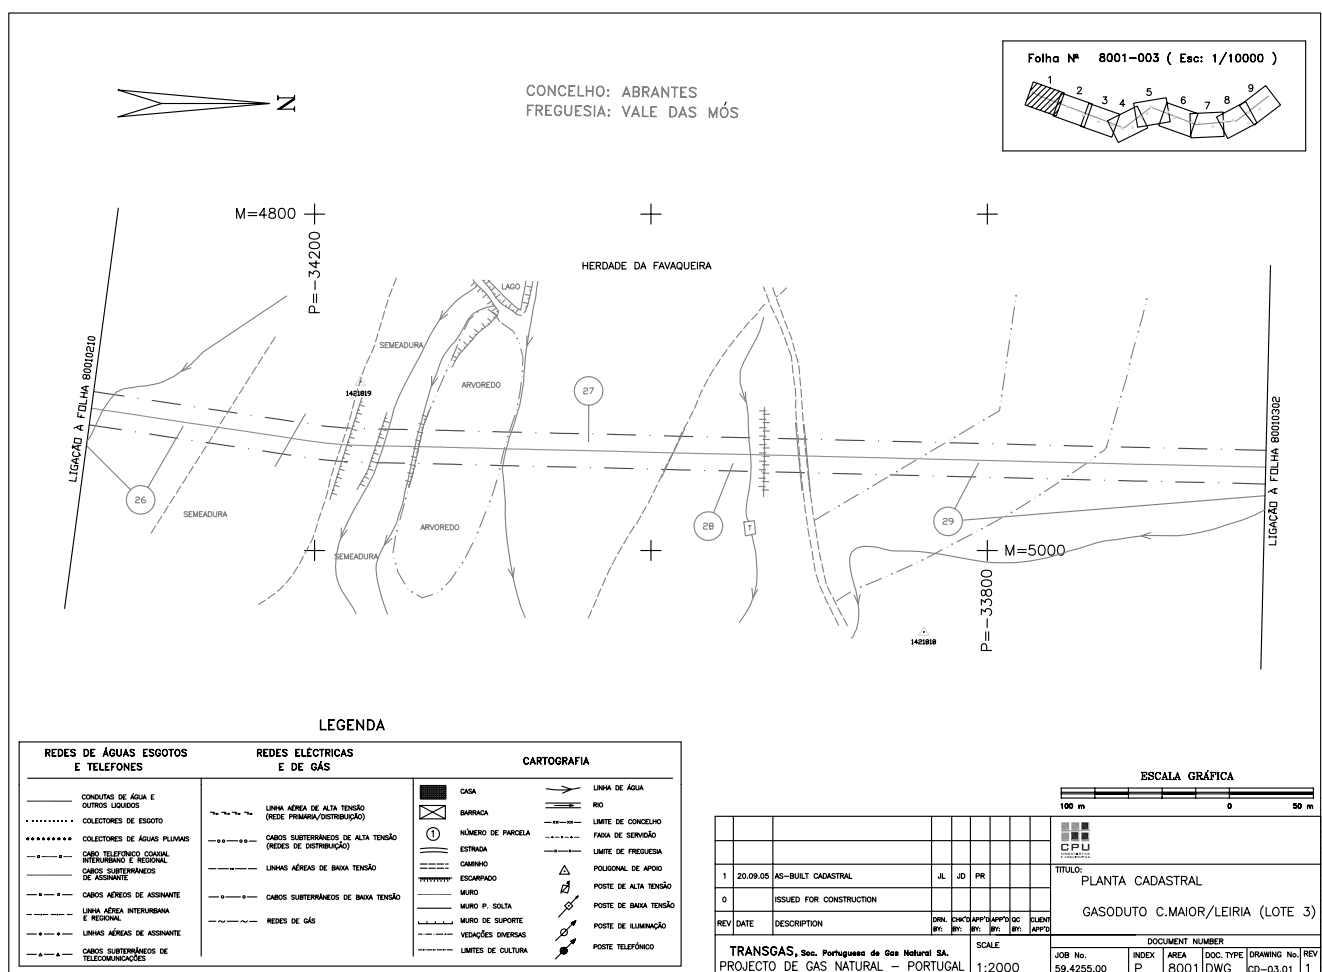


|    |    |  |  |
|----|----|--|--|
| EV | 5) |  |  |
|----|----|--|--|

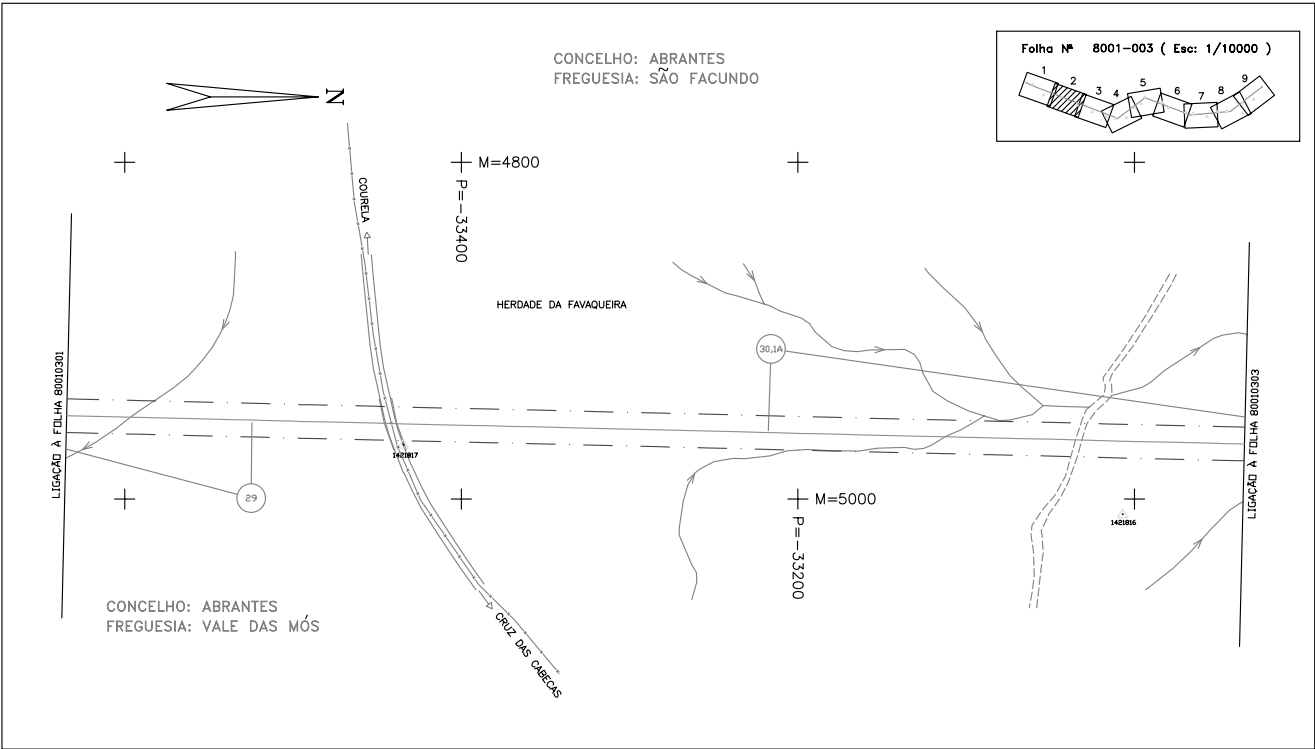


P-8001-DWG-CD-03\_02-REV.1

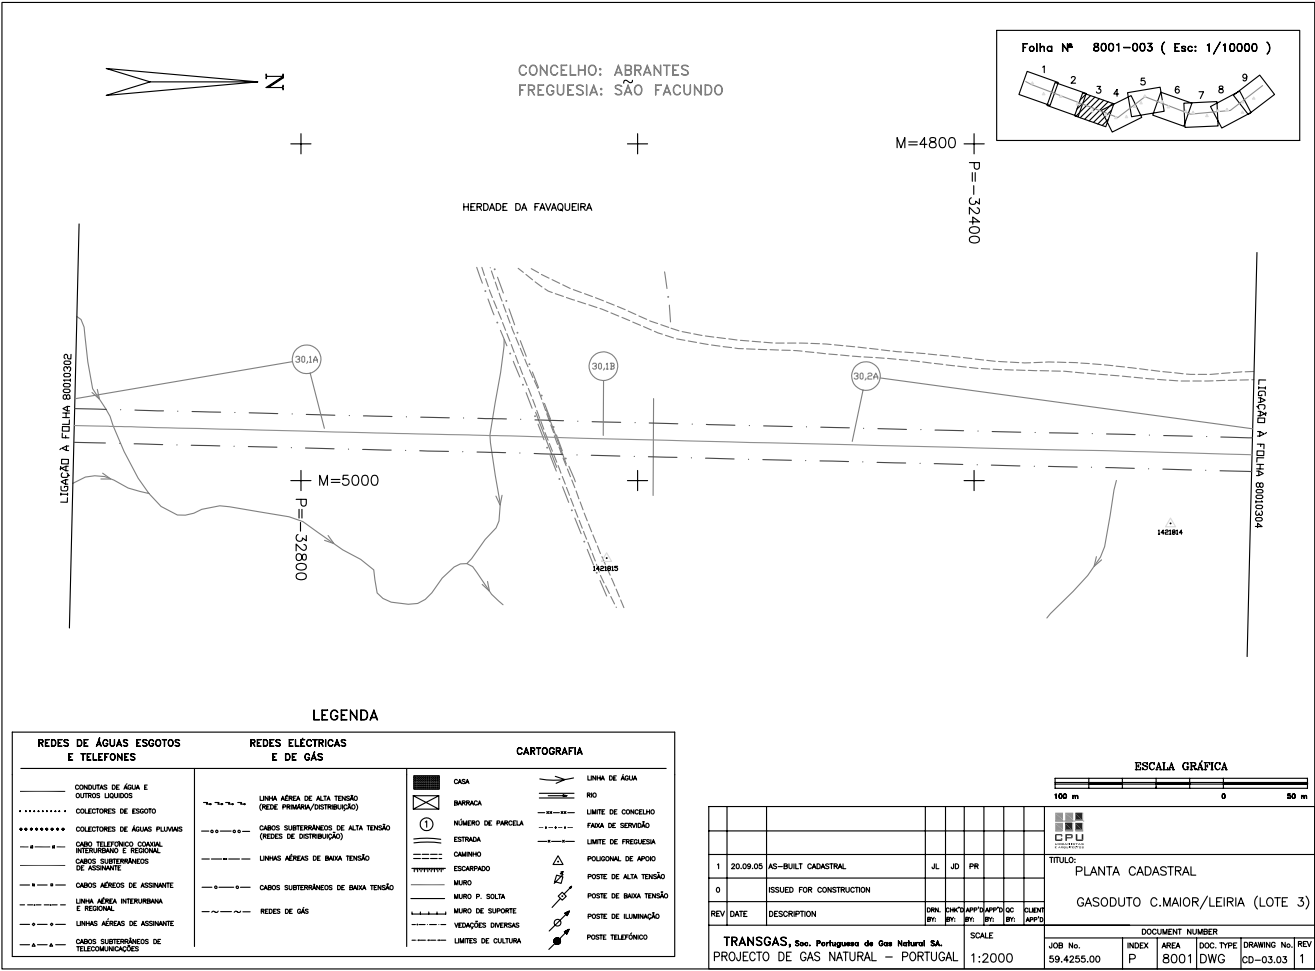

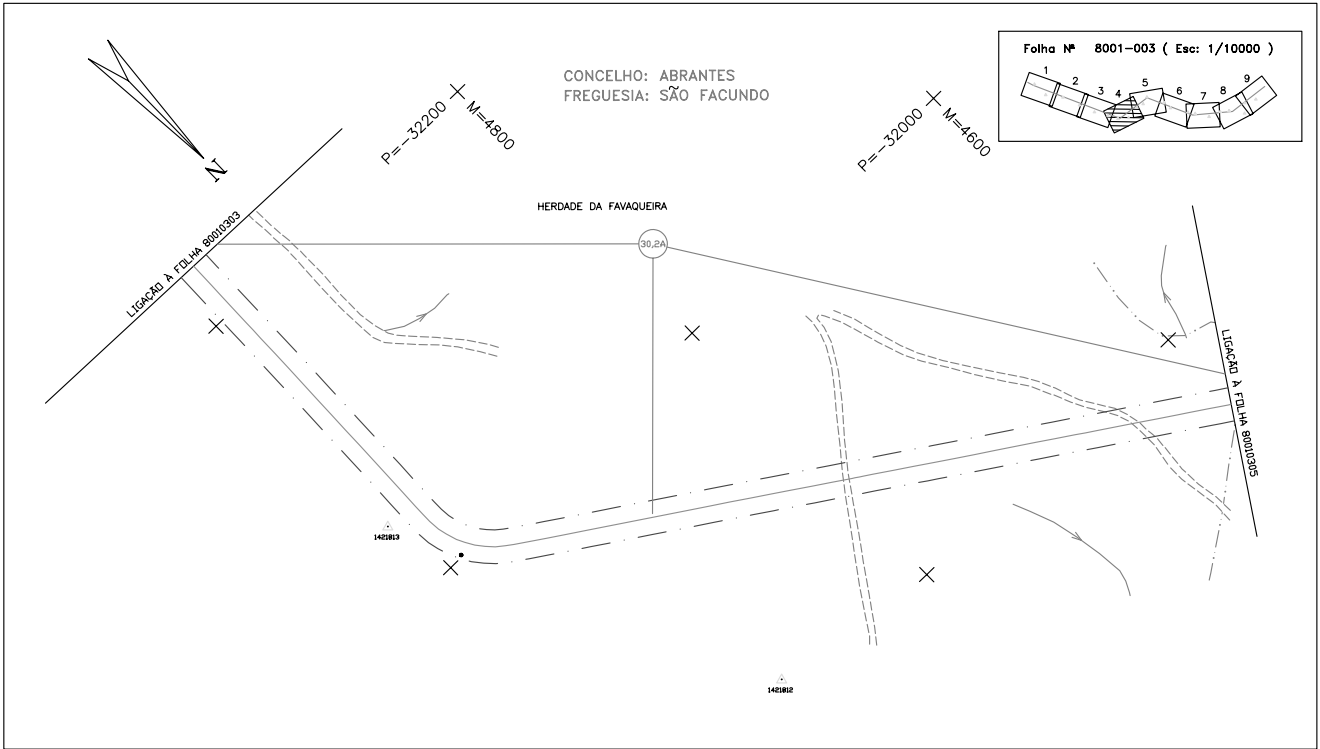


P-8001-DWG-CD-03\_04-REV.1

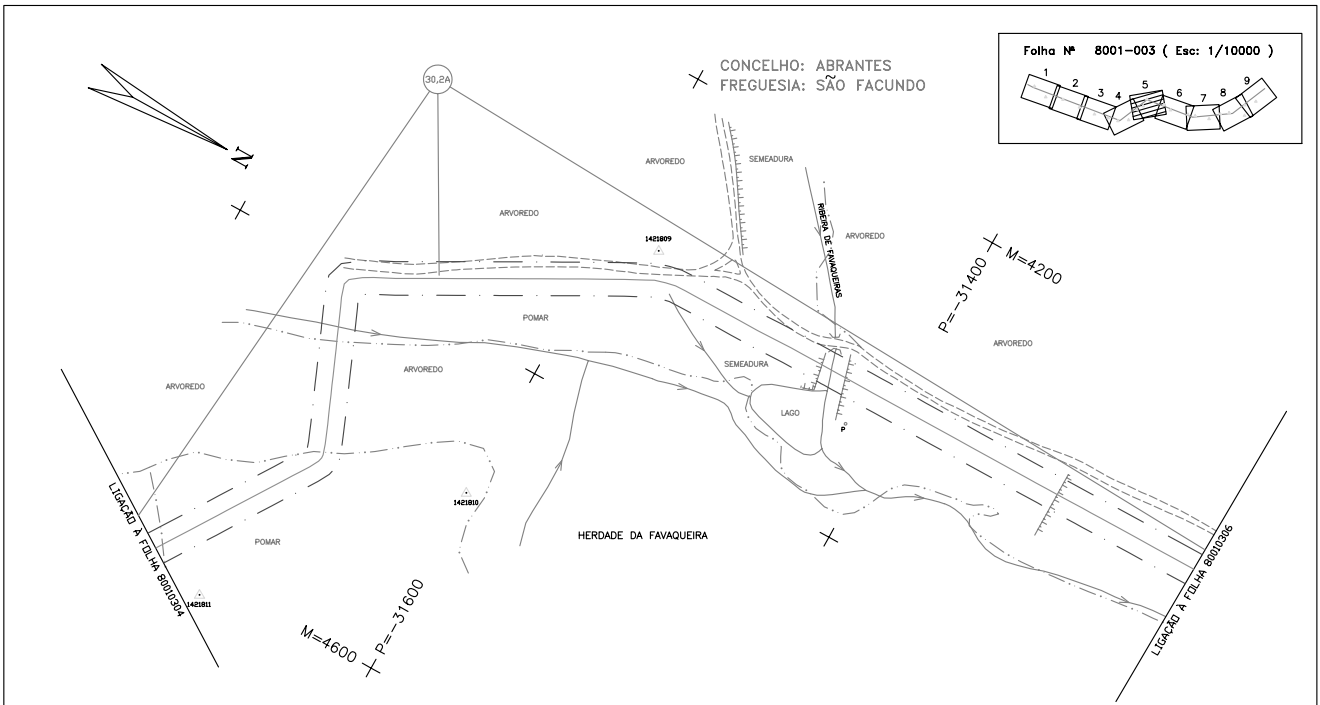


LEGENDA



| REDES DE ÁGUAS ESGOTOS E TELEFONES               | REDES ELÉCTRICAS E DE GÁS                                 | CARTOGRAFIA           |
|--------------------------------------------------|-----------------------------------------------------------|-----------------------|
| CONDUITOS DE ÁGUA E OUTROS LÍQUIDOS              | LINHA AÉREA DE ALTA TENSÃO (REDE PRIMÁRIA/DISTRIBUIÇÃO)   | CASA                  |
| COLLECTORES DE ESGOTO                            | CABOS SUBTERRÂNEOS DE ALTA TENSÃO (REDES DE DISTRIBUIÇÃO) | BARRACA               |
| COLLECTORES DE ÁGUAS PLUVIAIS                    | LINHAS AÉREAS DE BAIXA TENSÃO                             | NÚMERO DE PARCELA     |
| CABO TELEFÓNICO LOCAL, INTERMUNICIPAL E REGIONAL | CABOS SUBTERRÂNEOS DE BAIXA TENSÃO                        | ESTRADA               |
| CABOS SUBTERRÂNEOS DE ASSINANTE                  | REDES DE GÁS                                              | CAMINHO               |
| CABOS AÉREOS DE ASSINANTE                        |                                                           | ESCARPADO             |
| LINHA AÉREA INTERMUNICIPAL E REGIONAL            |                                                           | MURO                  |
| LINHAS AÉREAS DE ASSINANTE                       |                                                           | MURO P. SOLTA         |
| CABOS SUBTERRÂNEOS DE TELECOMUNICAÇÕES           |                                                           | MURO DE SUPORTE       |
|                                                  |                                                           | VEDAÇÕES DIVERSAS     |
|                                                  |                                                           | LIMITES DE CULTURA    |
|                                                  |                                                           | LINHA DE ÁGUA         |
|                                                  |                                                           | RIO                   |
|                                                  |                                                           | LIMITE DE CONCELHO    |
|                                                  |                                                           | Faixa de Serviço      |
|                                                  |                                                           | LIMITE DE FREGUESIA   |
|                                                  |                                                           | POLIGONAL DE APOIO    |
|                                                  |                                                           | POSTE DE ALTA TENSÃO  |
|                                                  |                                                           | POSTE DE BAIXA TENSÃO |
|                                                  |                                                           | POSTE DE ILUMINAÇÃO   |
|                                                  |                                                           | POSTE TELEFÓNICO      |



| ESCALA GRÁFICA                                                                                   |  |  |  |
|--------------------------------------------------------------------------------------------------|--|--|--|
| 100 m 0 50 m                                                                                     |  |  |  |
| CPU                                                                                              |  |  |  |
| TÍTULO: PLANTA CADASTRAL                                                                         |  |  |  |
| GASODUTO C.MAIOR/LEIRIA (LOTE 3)                                                                 |  |  |  |
| DOCUMENT NUMBER                                                                                  |  |  |  |
| JOB No. 59.4255.00 INDEX P AREA 8001 DOC. TYPE DWG DRAWING No. CD-03.05 REV. 1                   |  |  |  |
| TRANSIGAS, S.A. - Portuguese de Gas Natural S.A. PROJECTO DE GAS NATURAL - PORTUGAL SCALE 1:2000 |  |  |  |

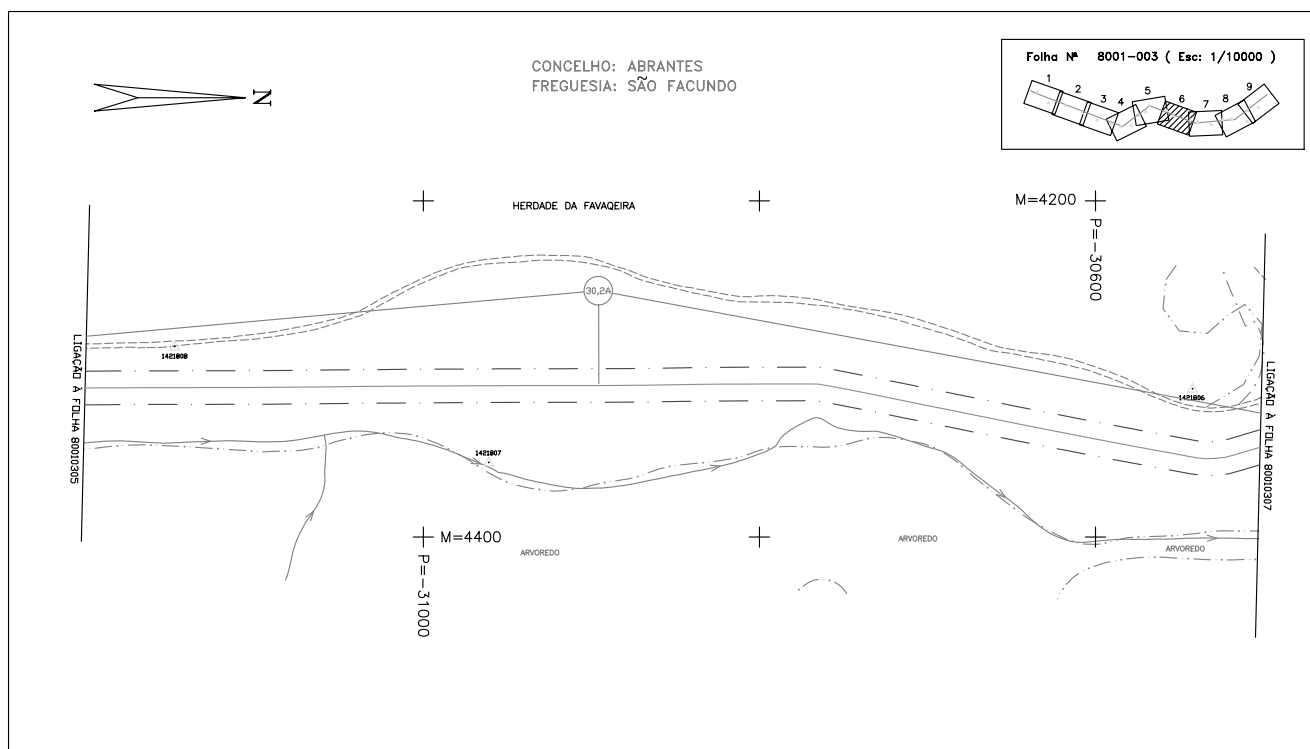


P-8001-DWG-CD-03\_06-REV.1

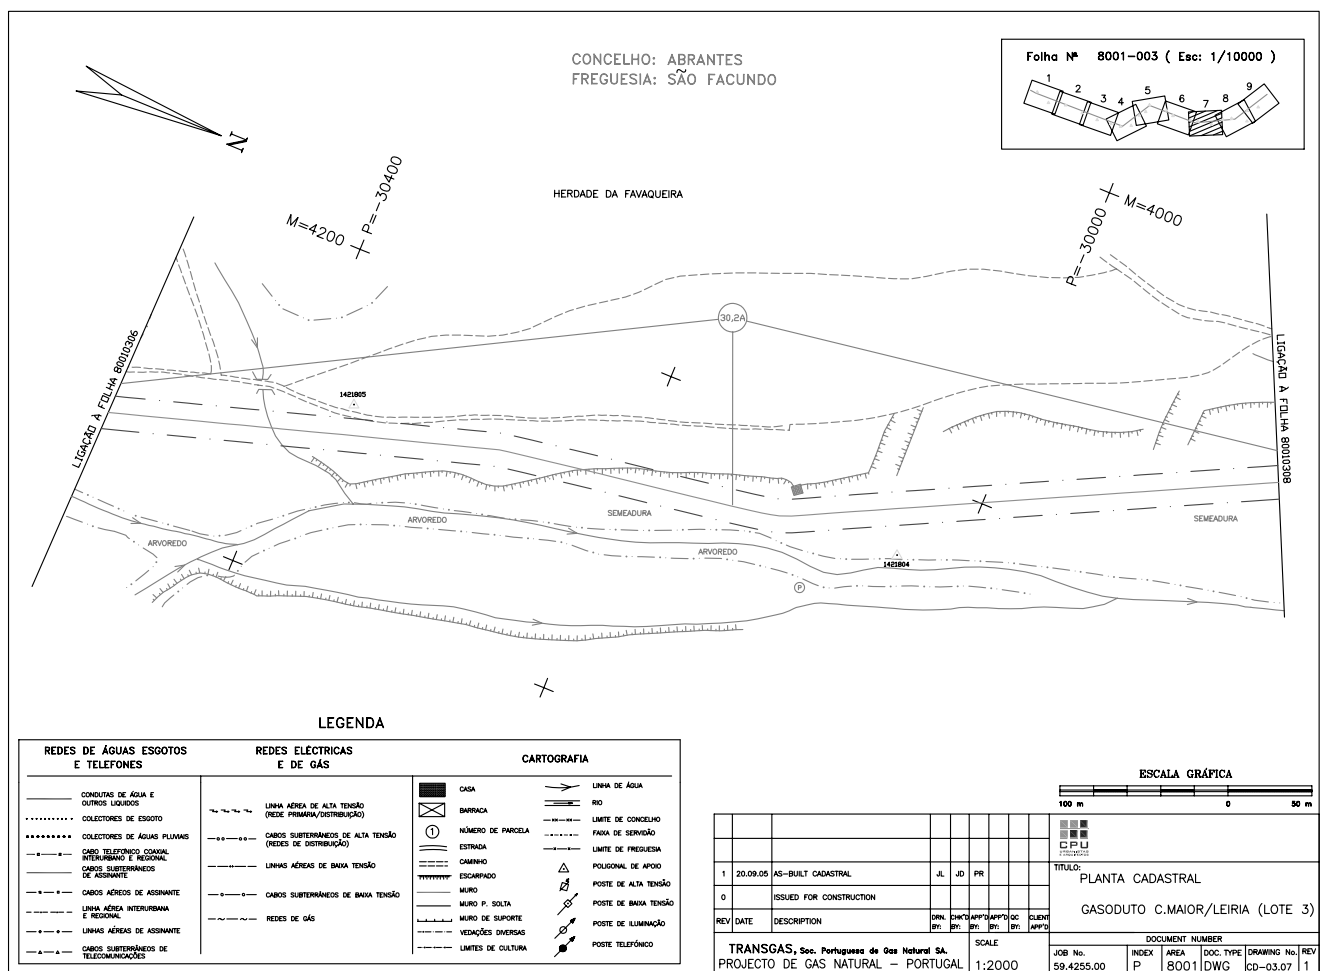


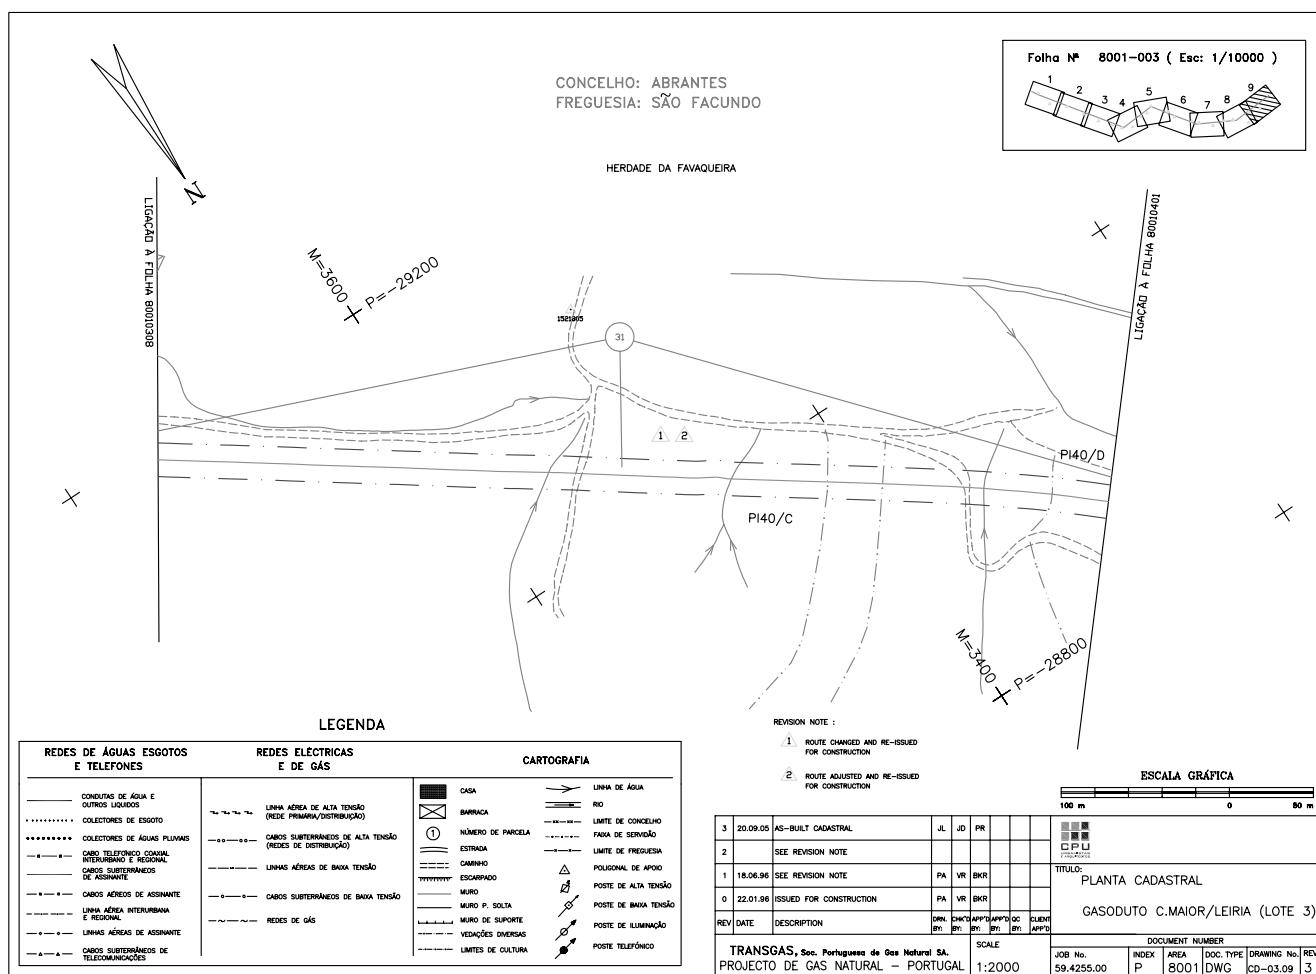 


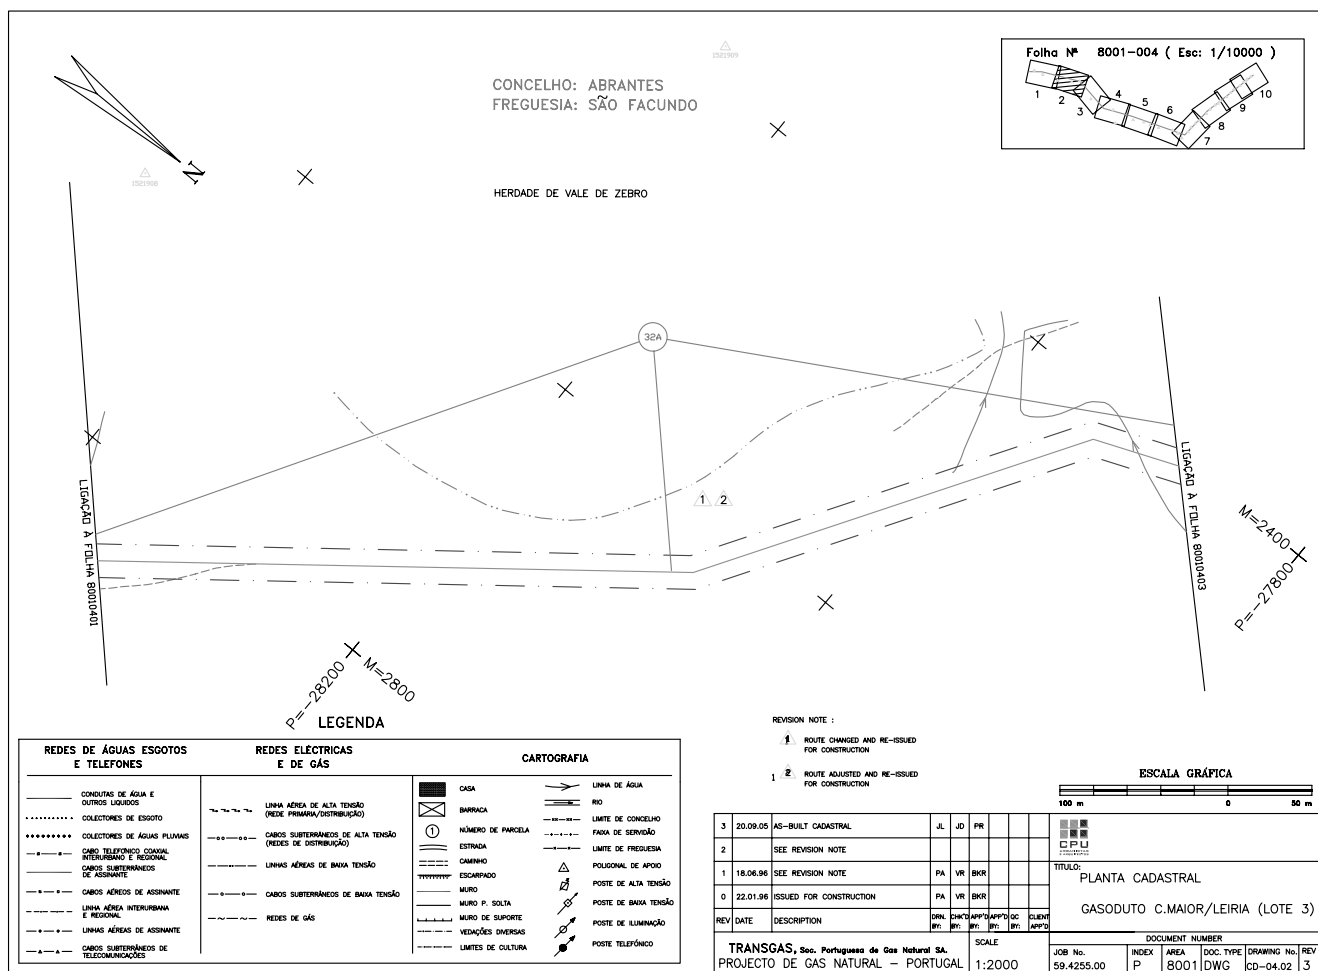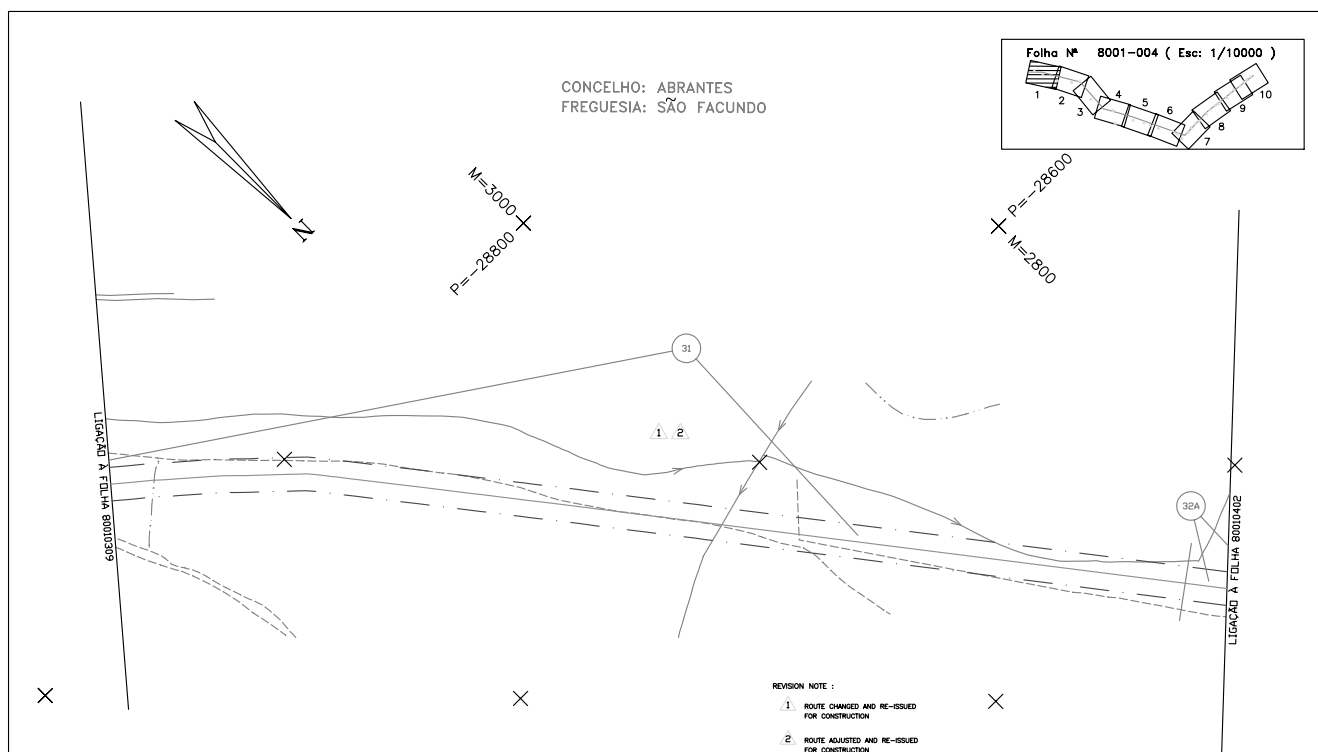

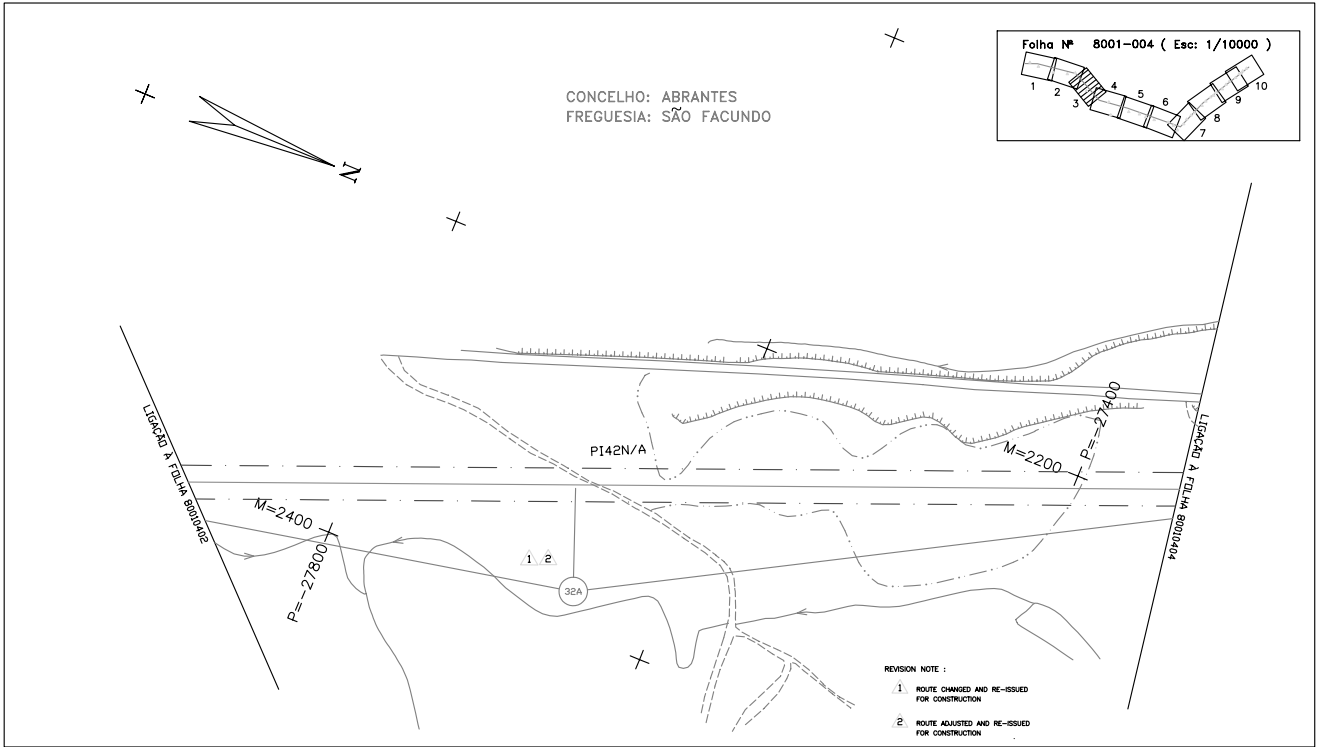



P-8001-DWG-CD-04\_03-REV.3

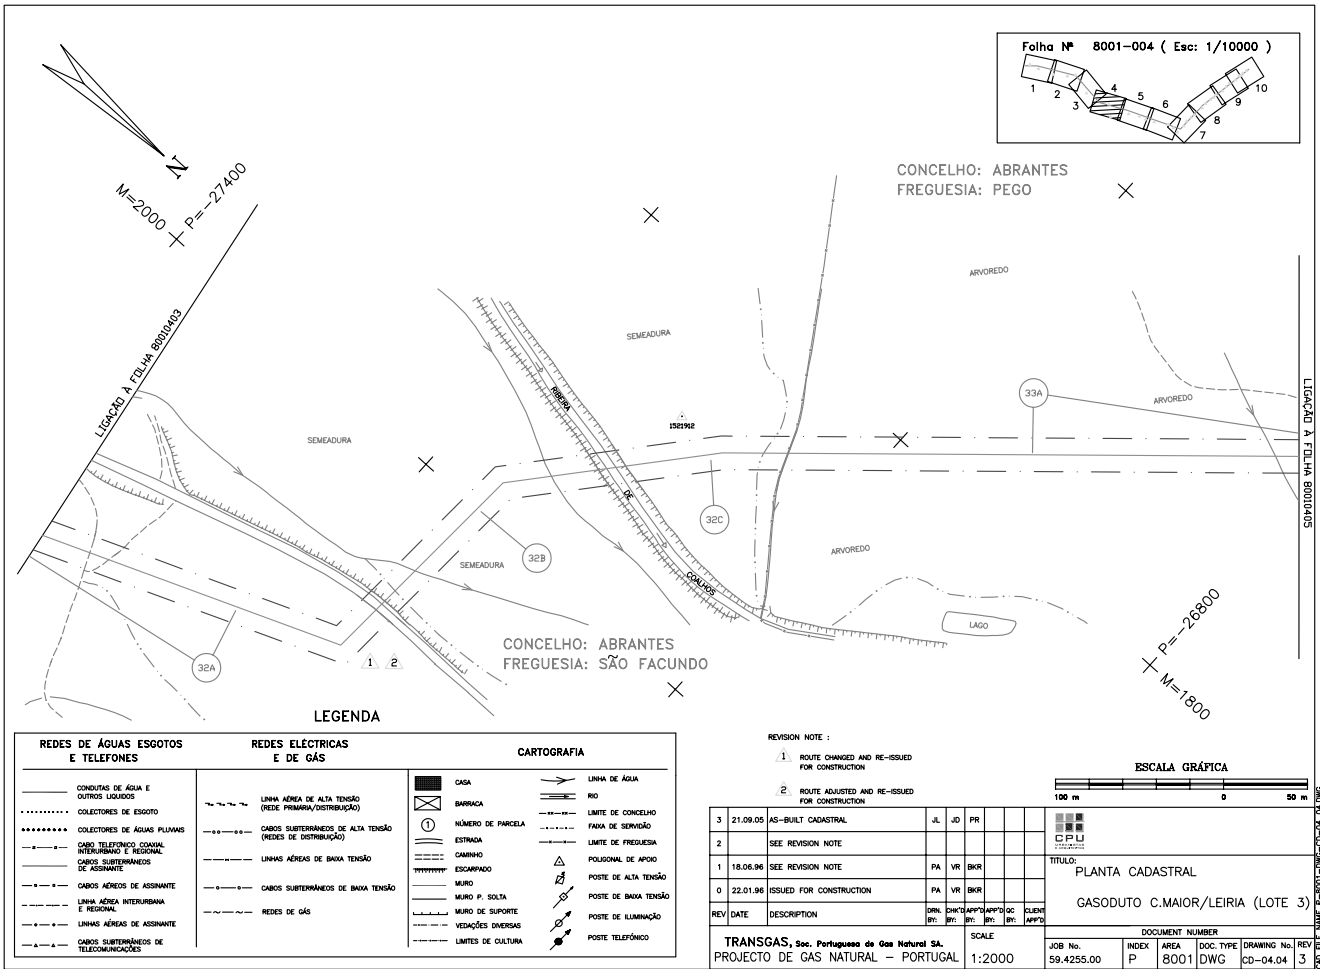

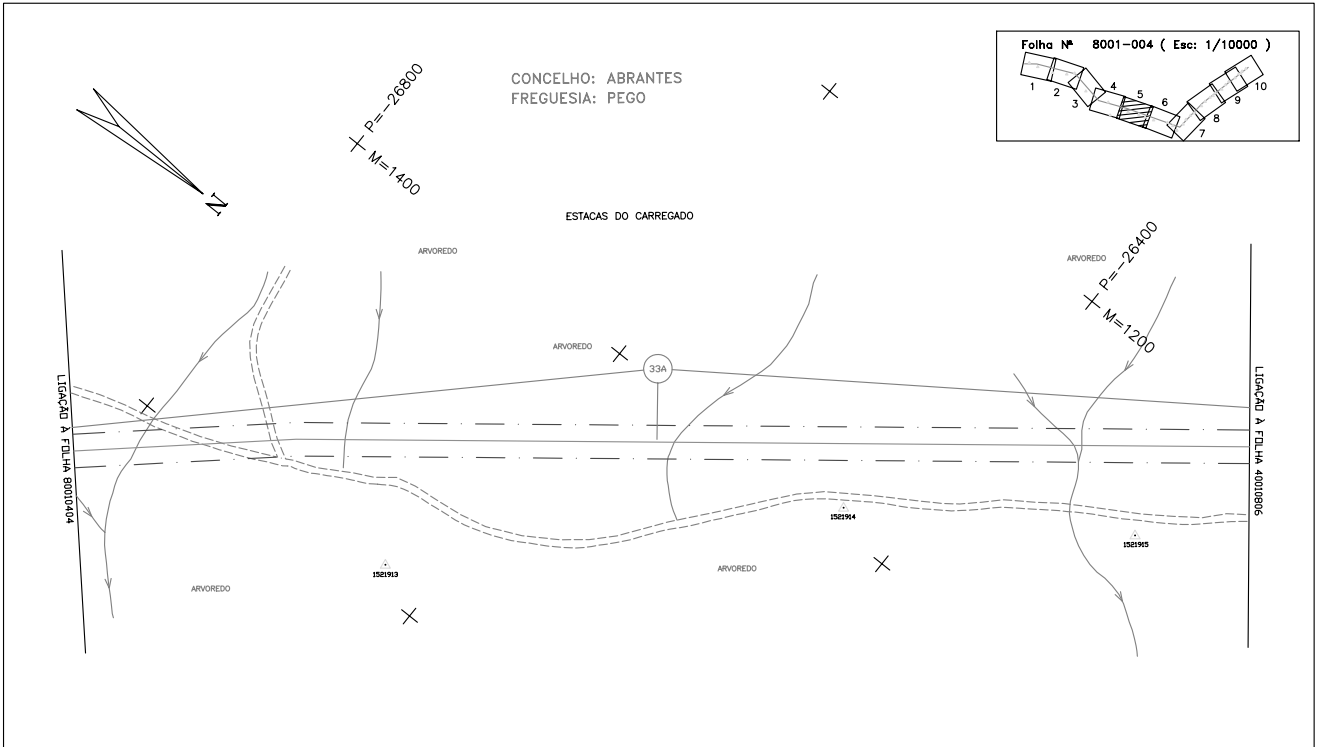




P-8001-DWG-CD-04\_05-REV.1

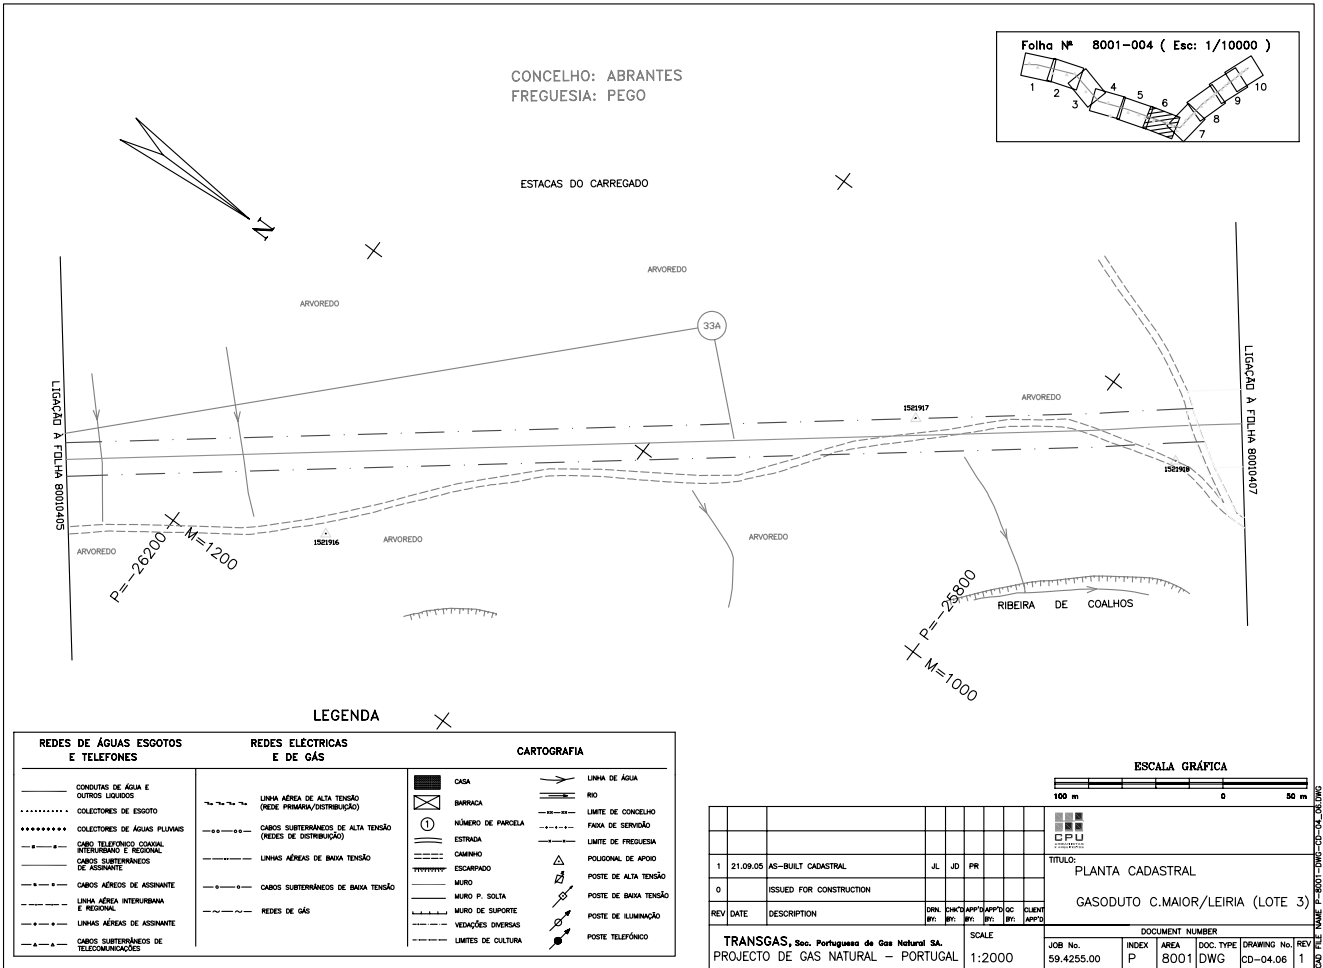


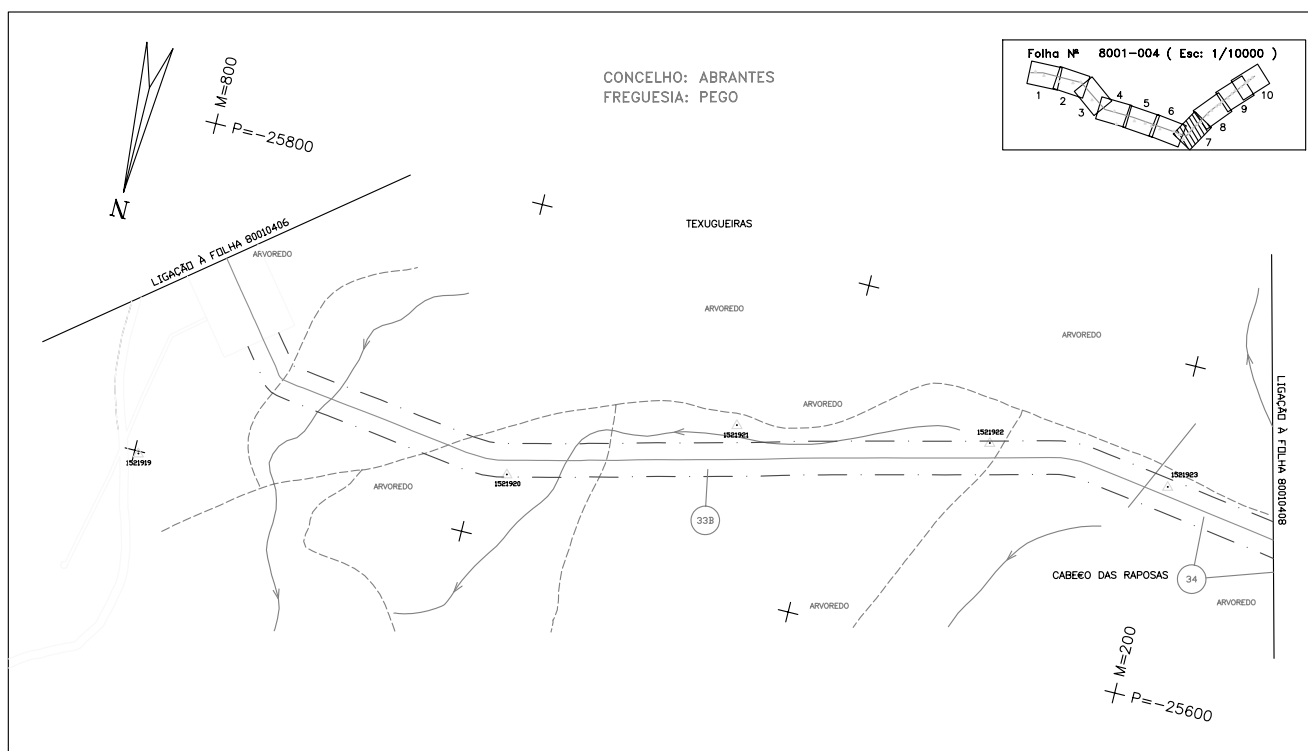


P-8001-DWG-CD-04\_07-REV.1

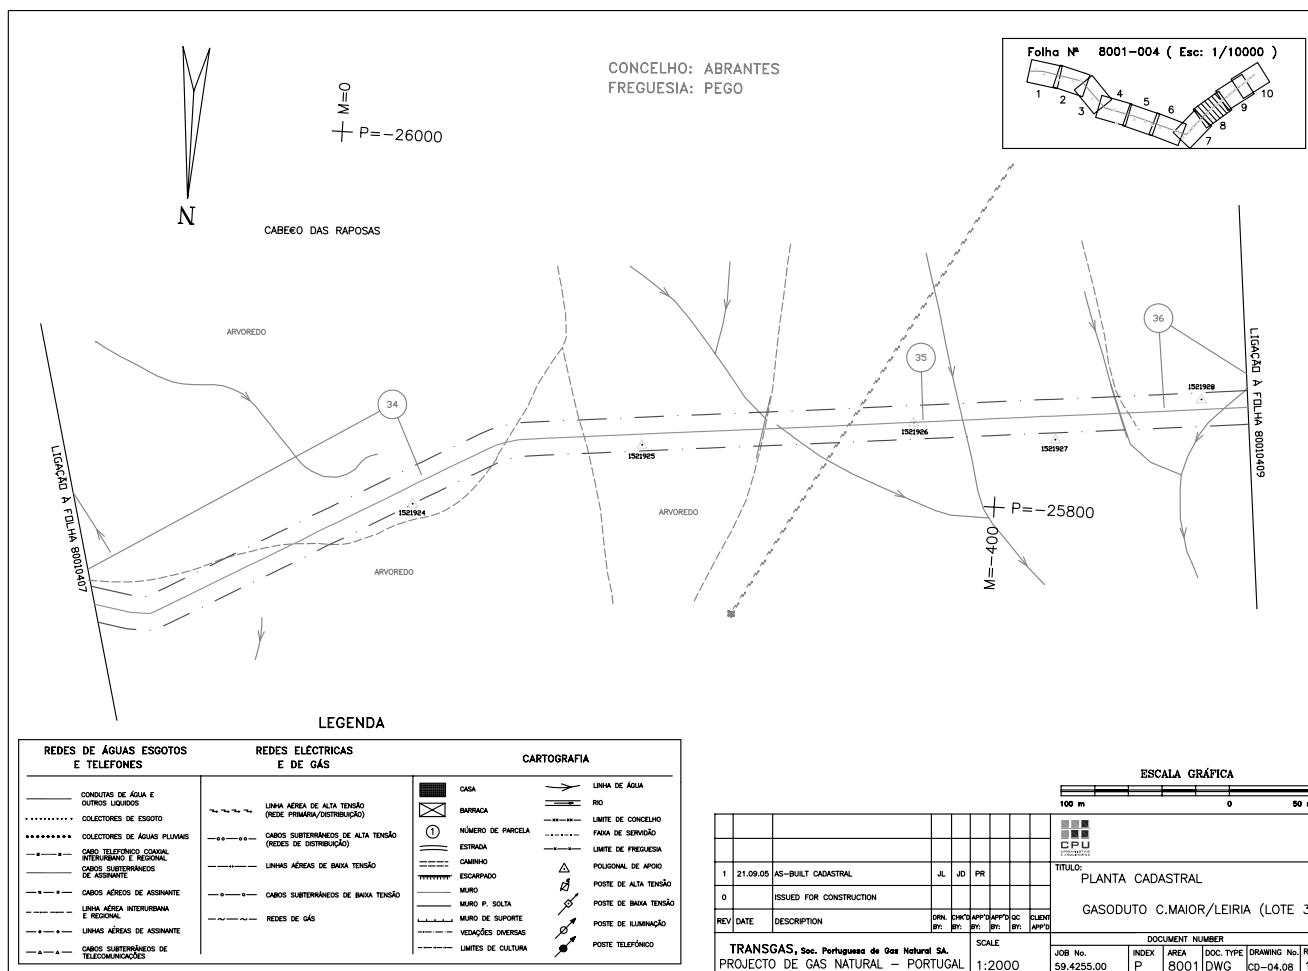


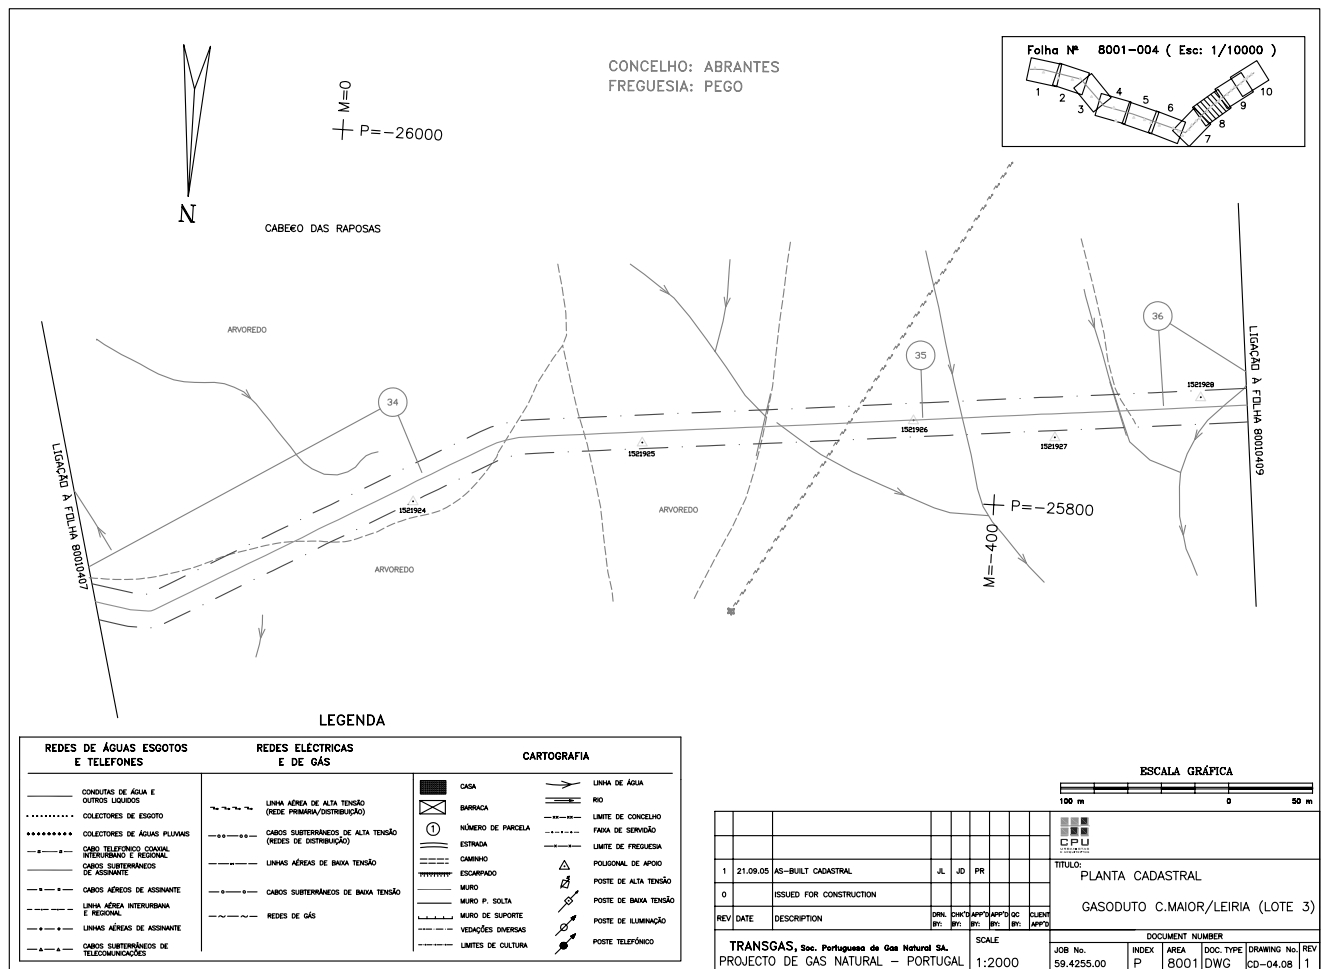 

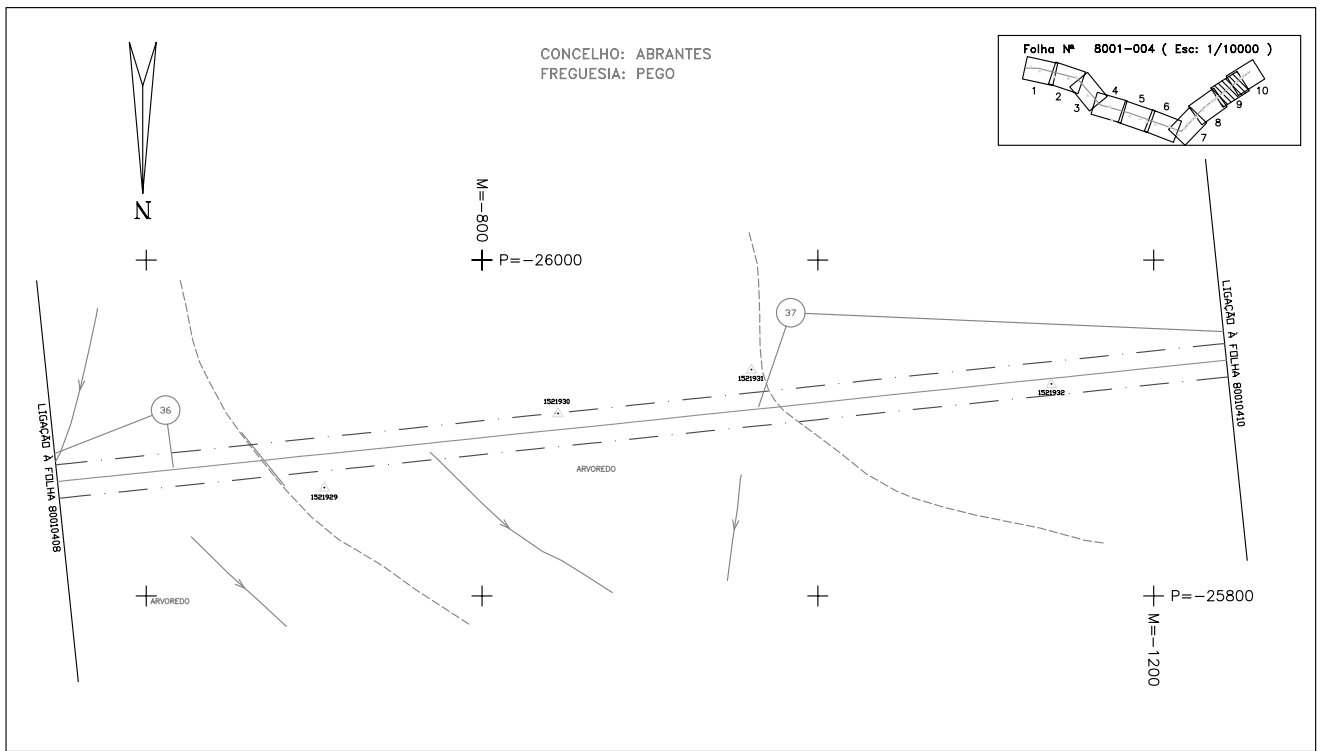




P-8001-DWG-CD-04\_09-REV.1

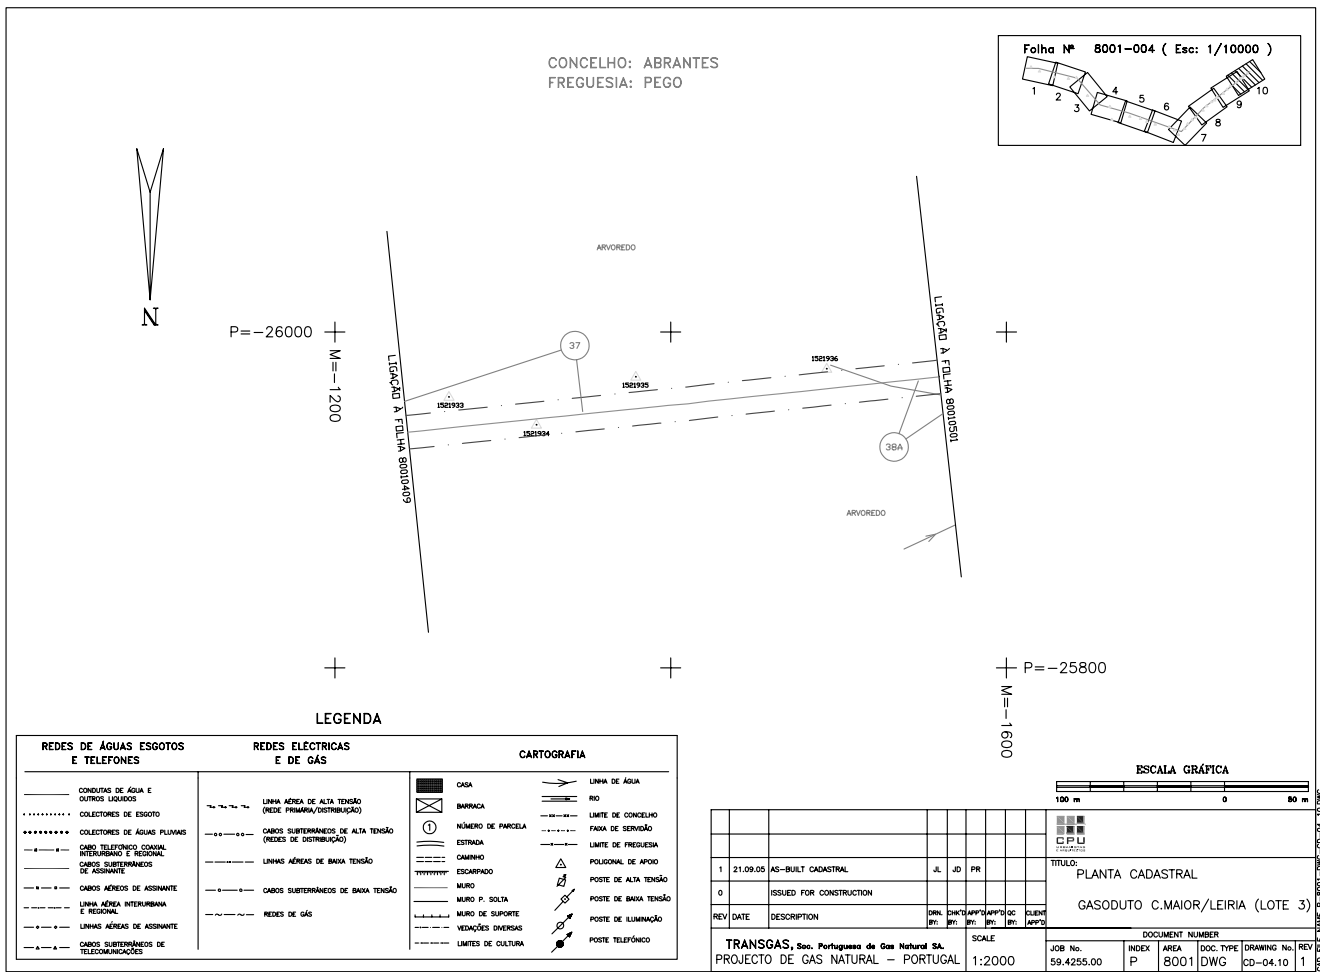


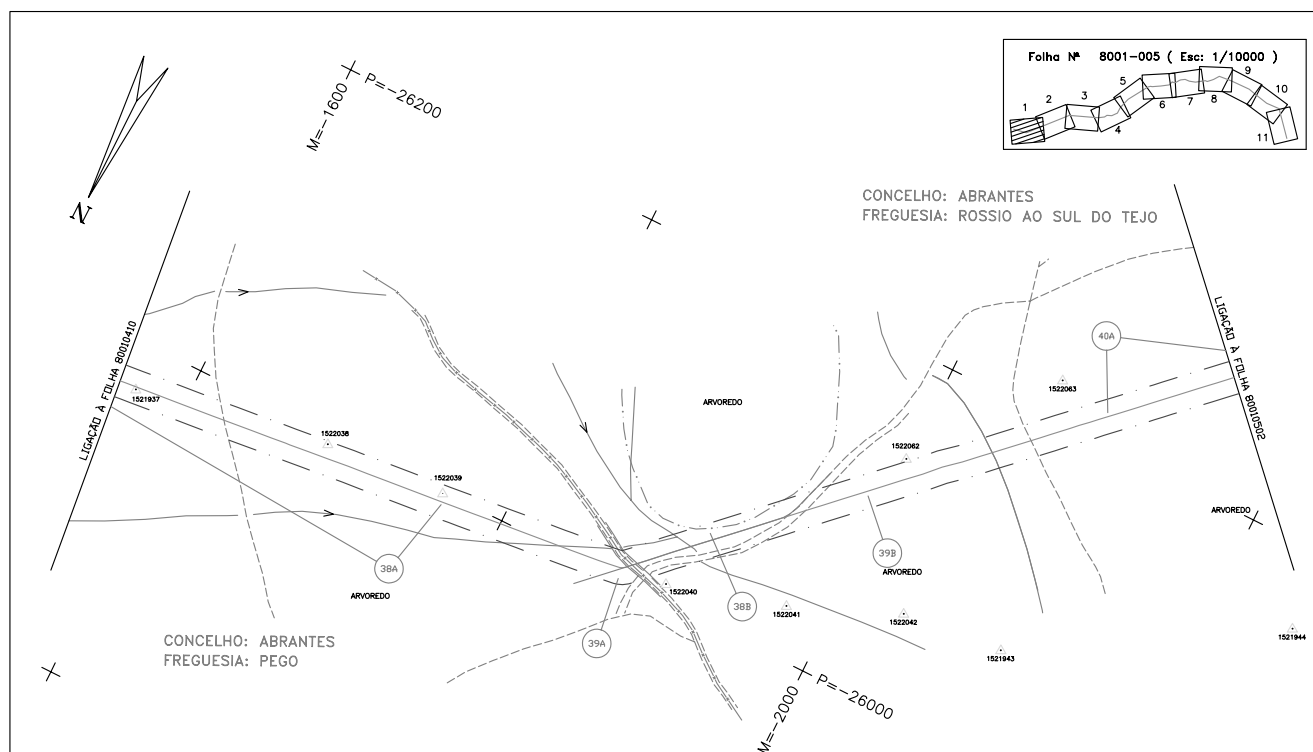


P-8001-DWG-CD-05\_01-REV.1

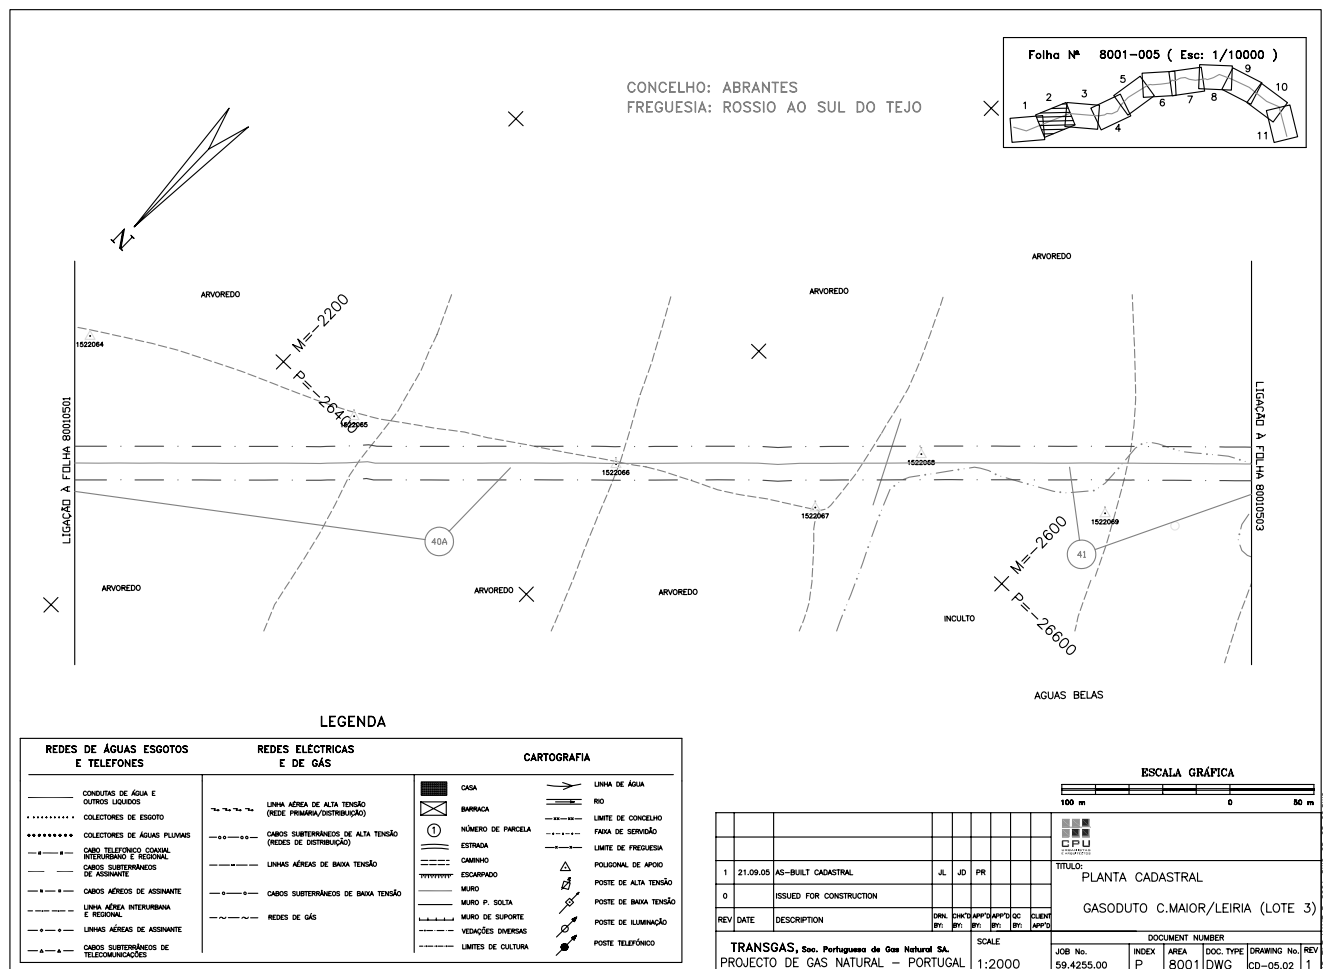


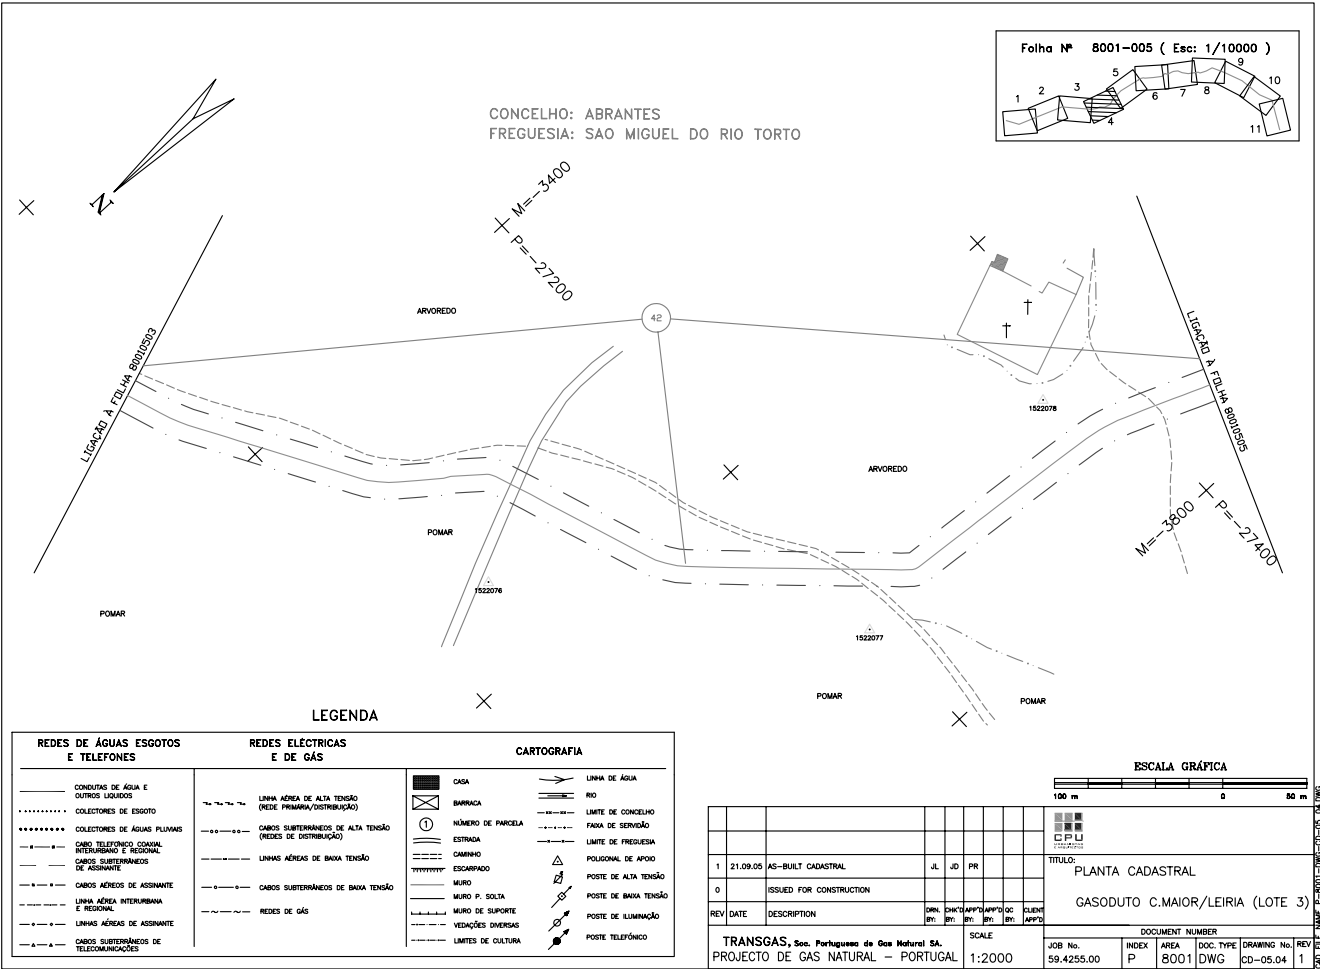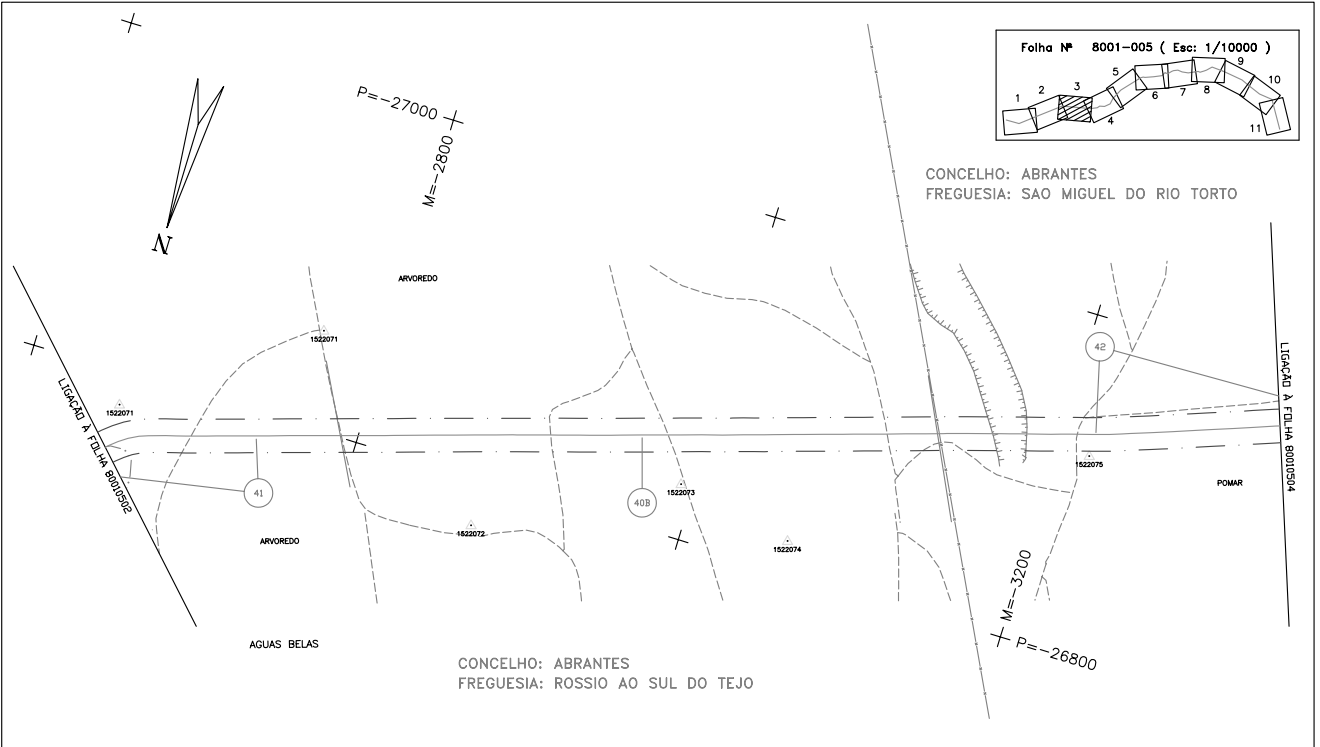

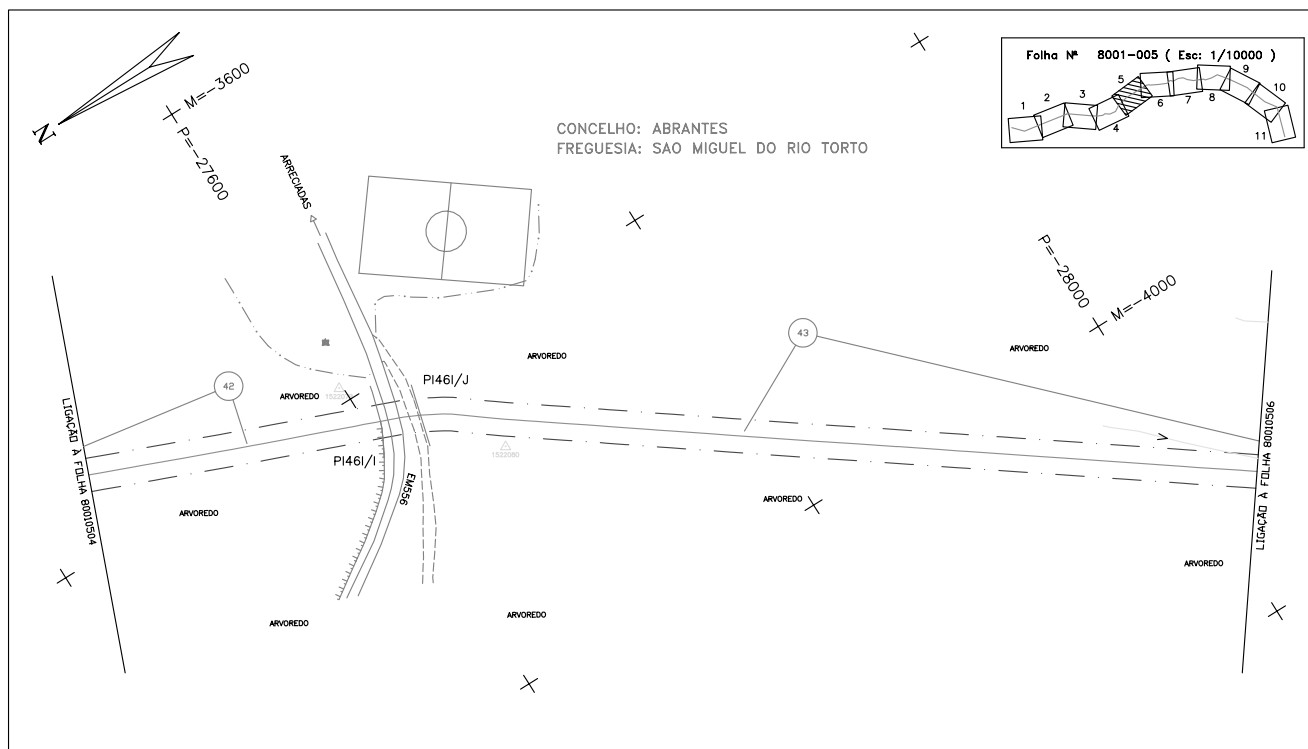



P-8001-DWG-CD-05\_05-REV.1

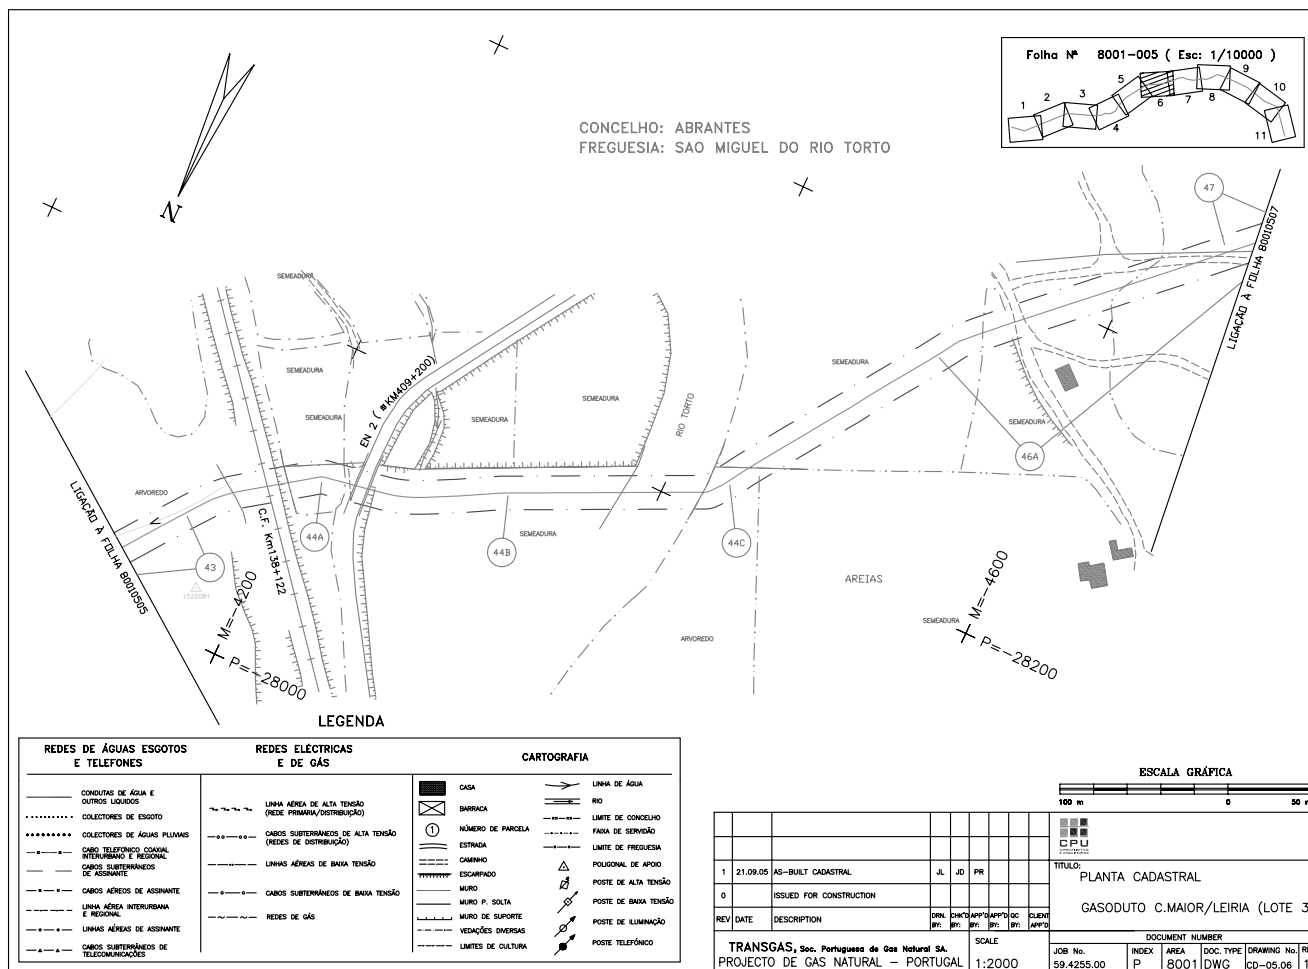

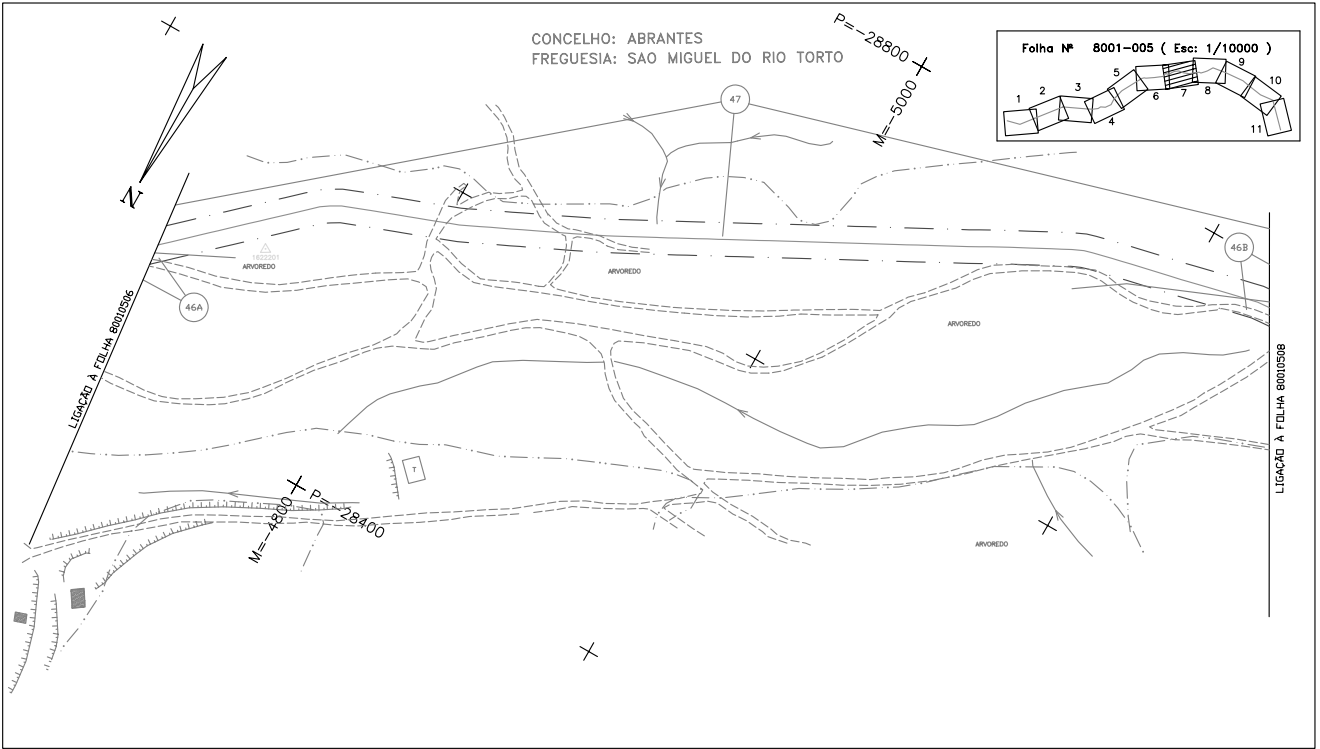



P-8001-DWG-CD-05\_07-REV.1

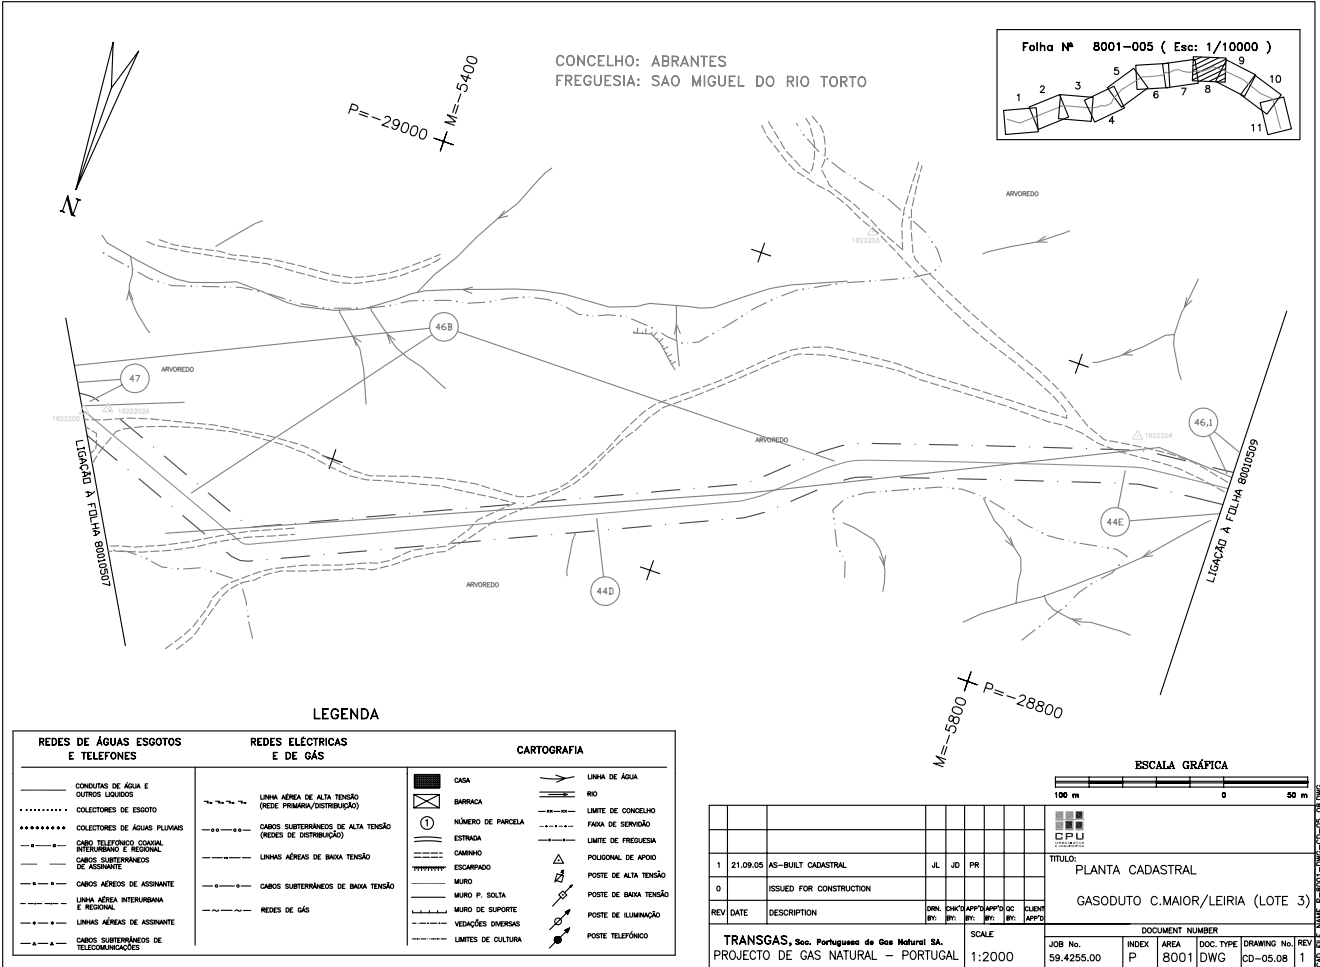

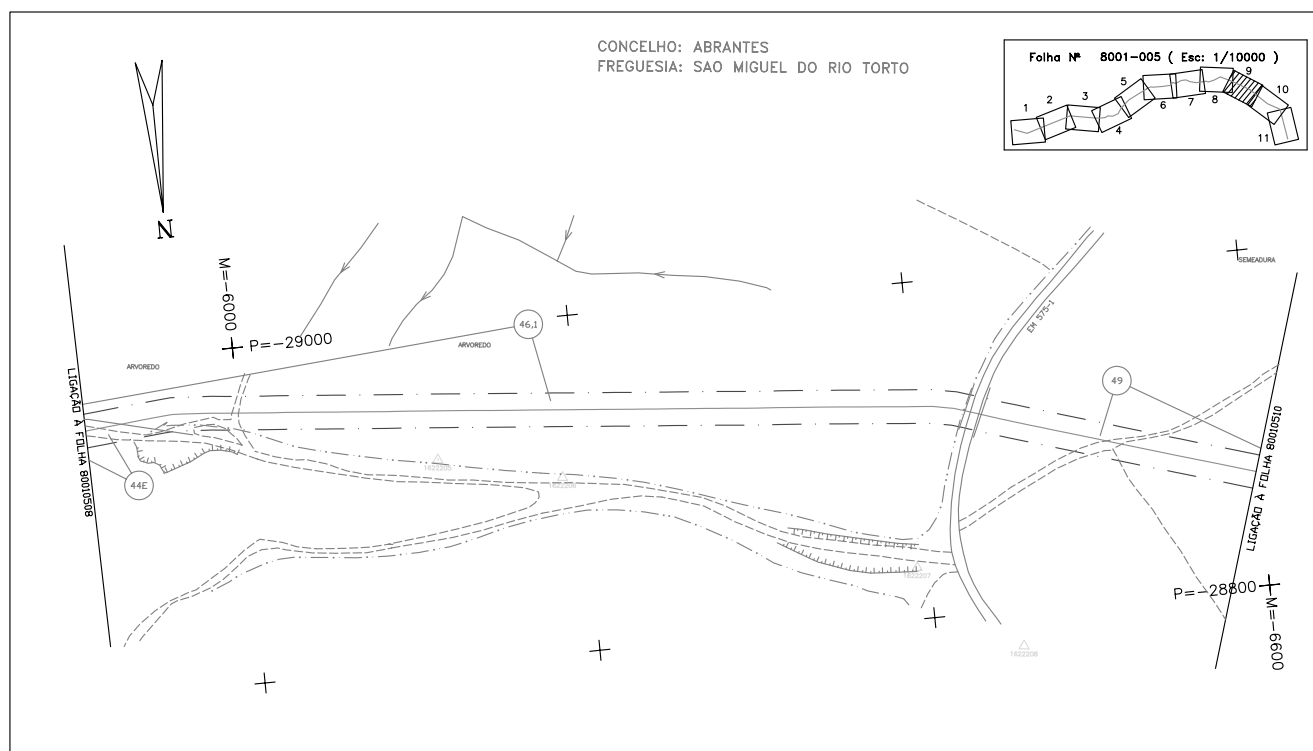



P-8001-DWG-CD-05\_09-REV.1

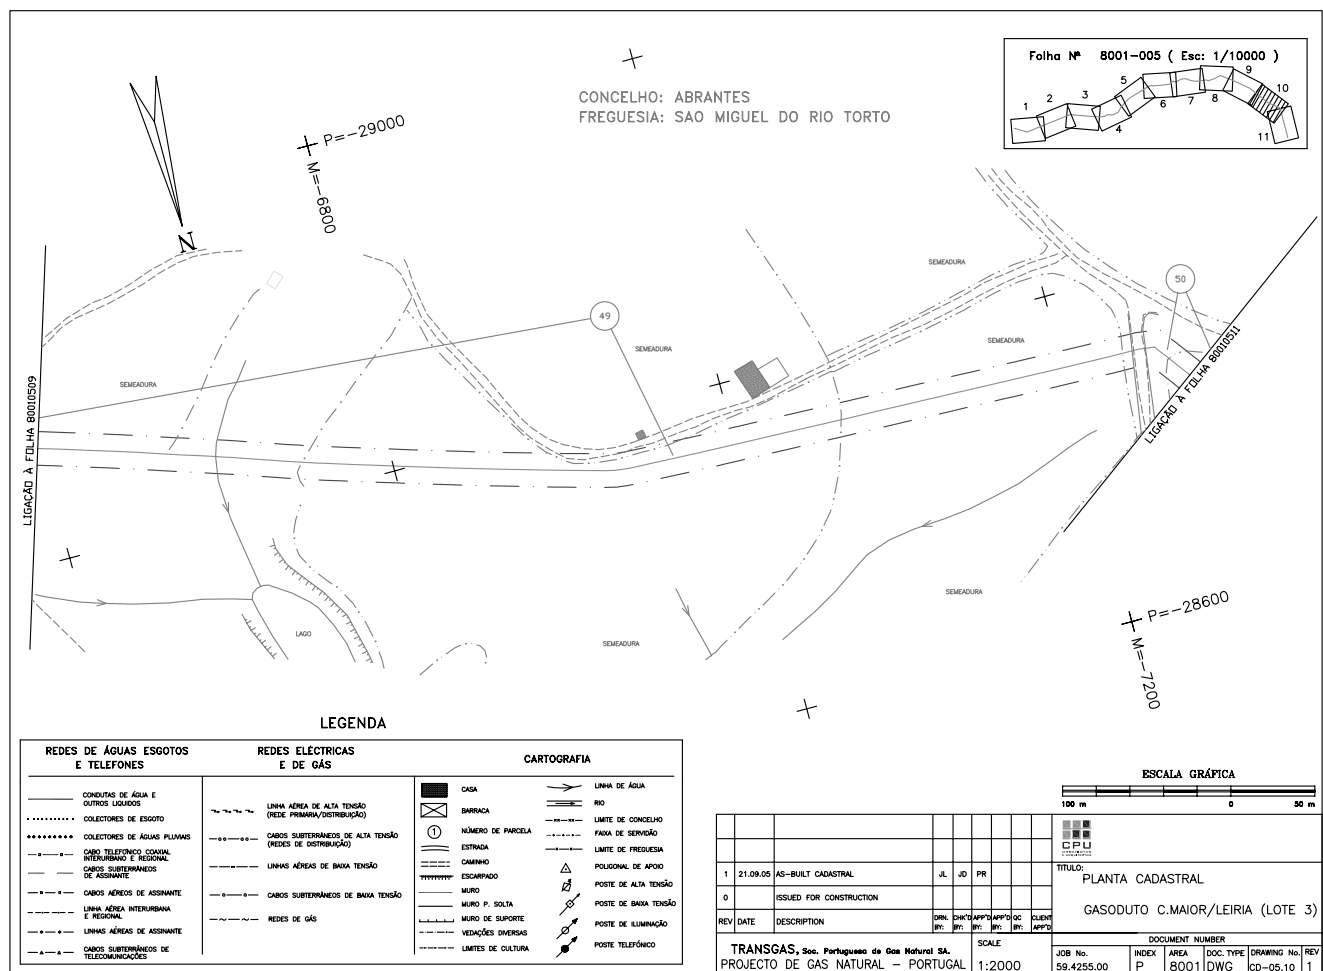

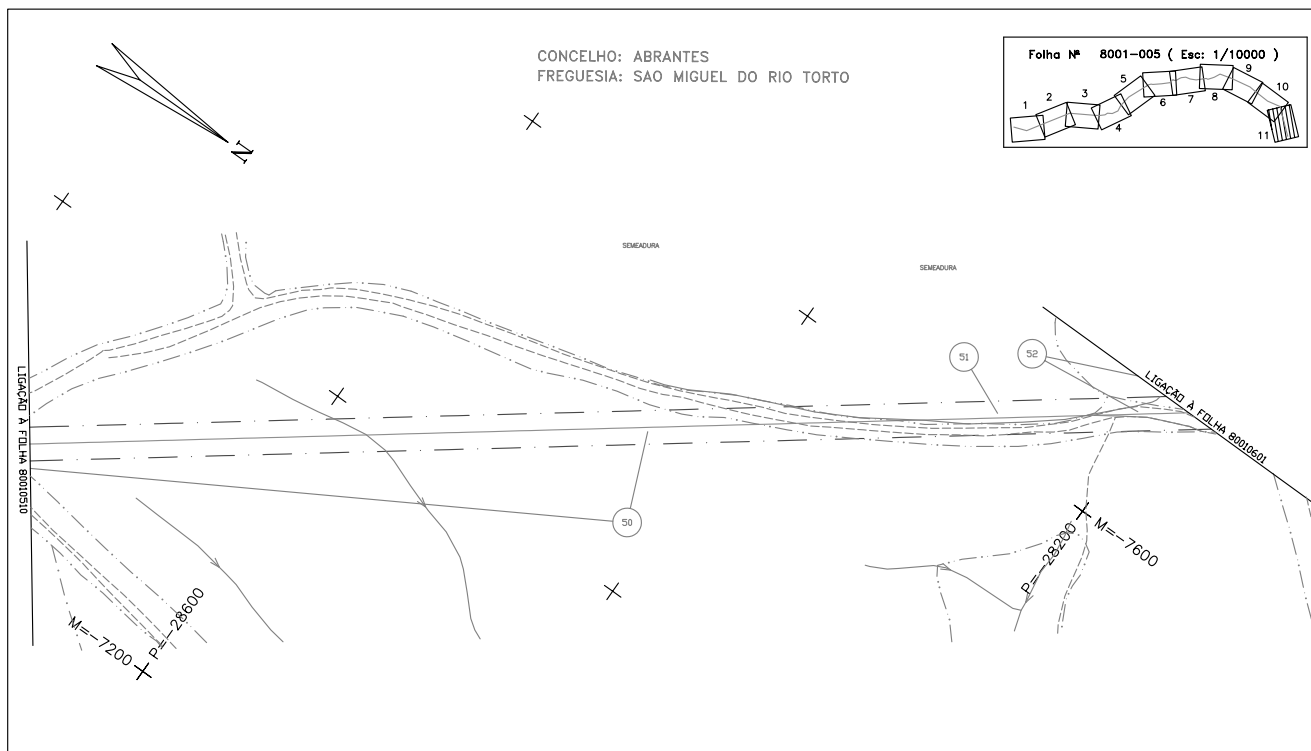



P-8001-DWG-CD-05 11-REV.1

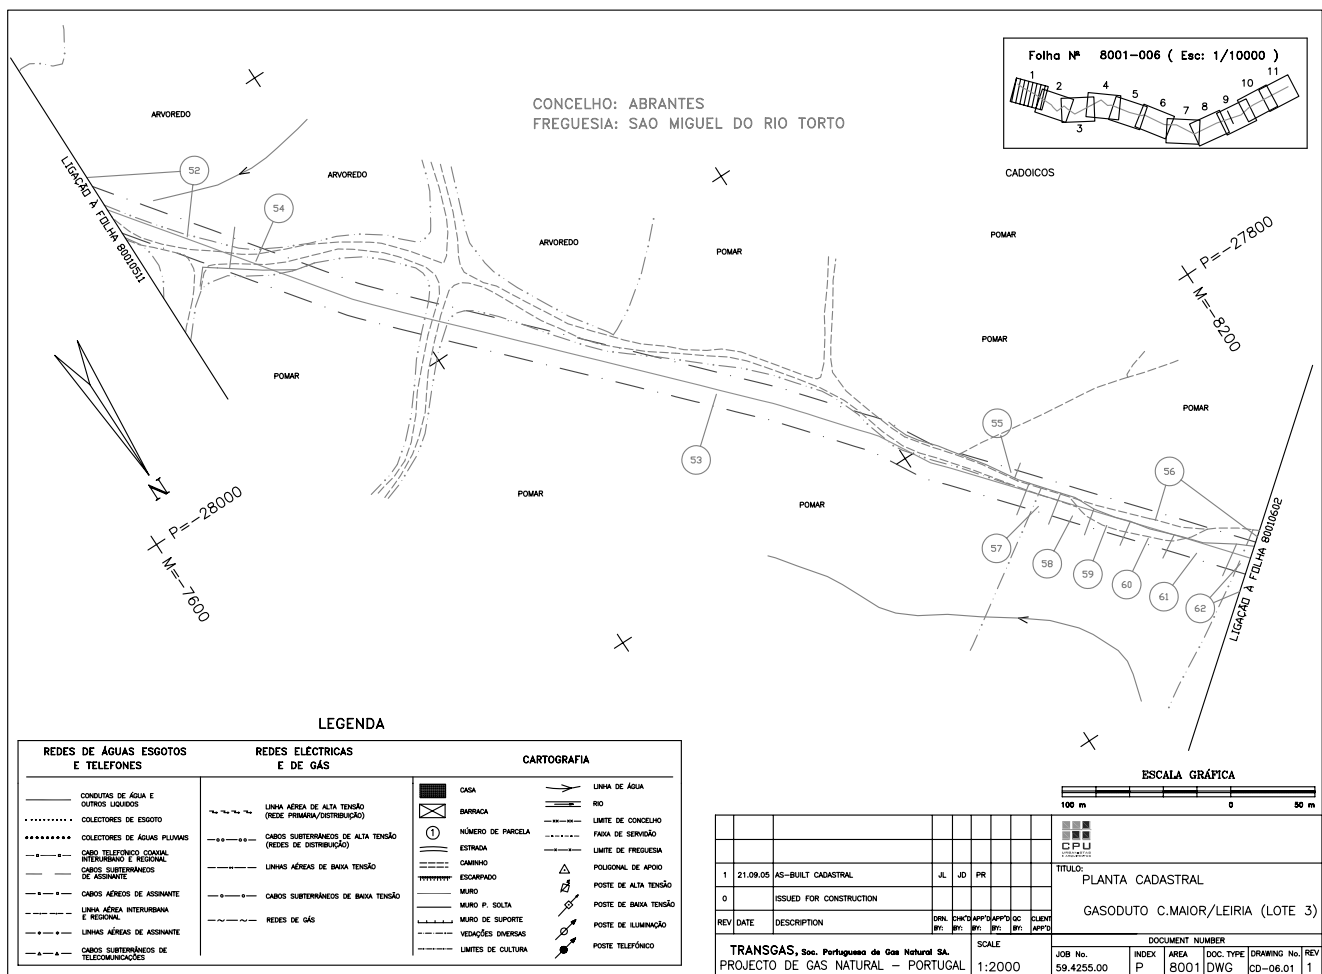

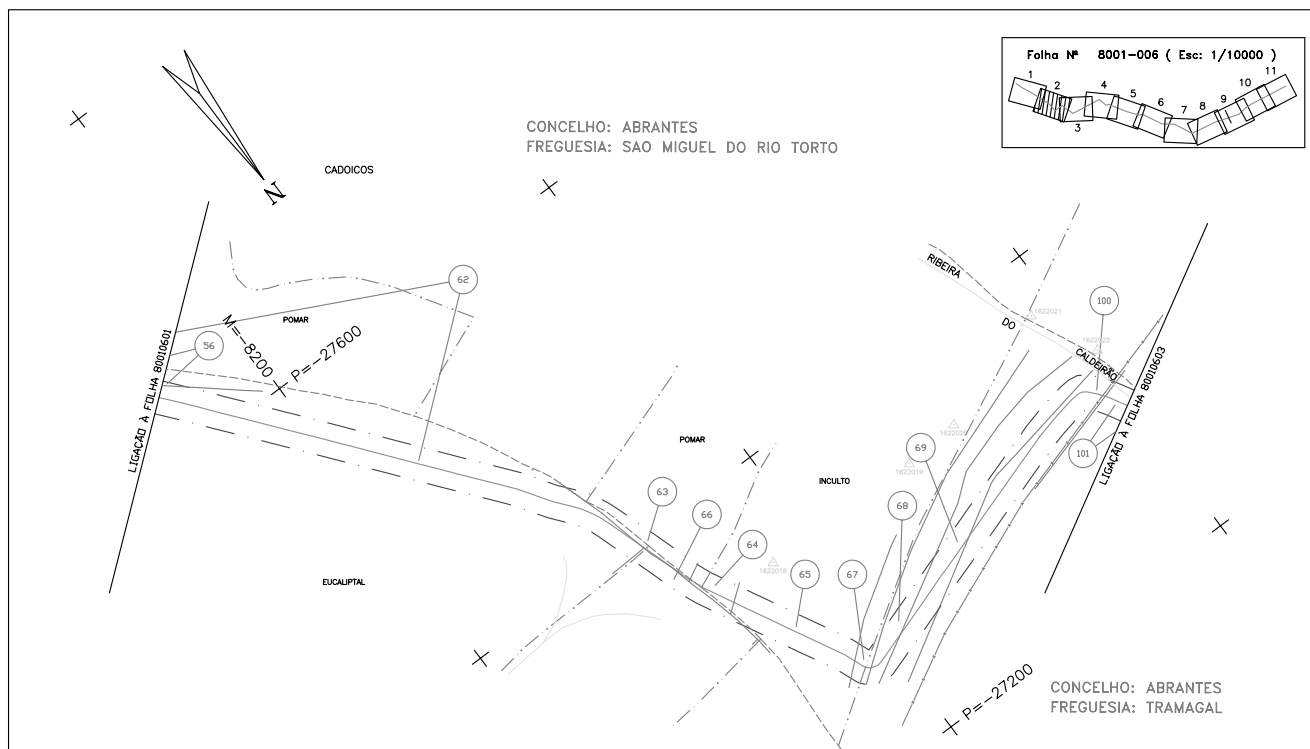



P-8001-DWG-CD-06\_02-REV.1

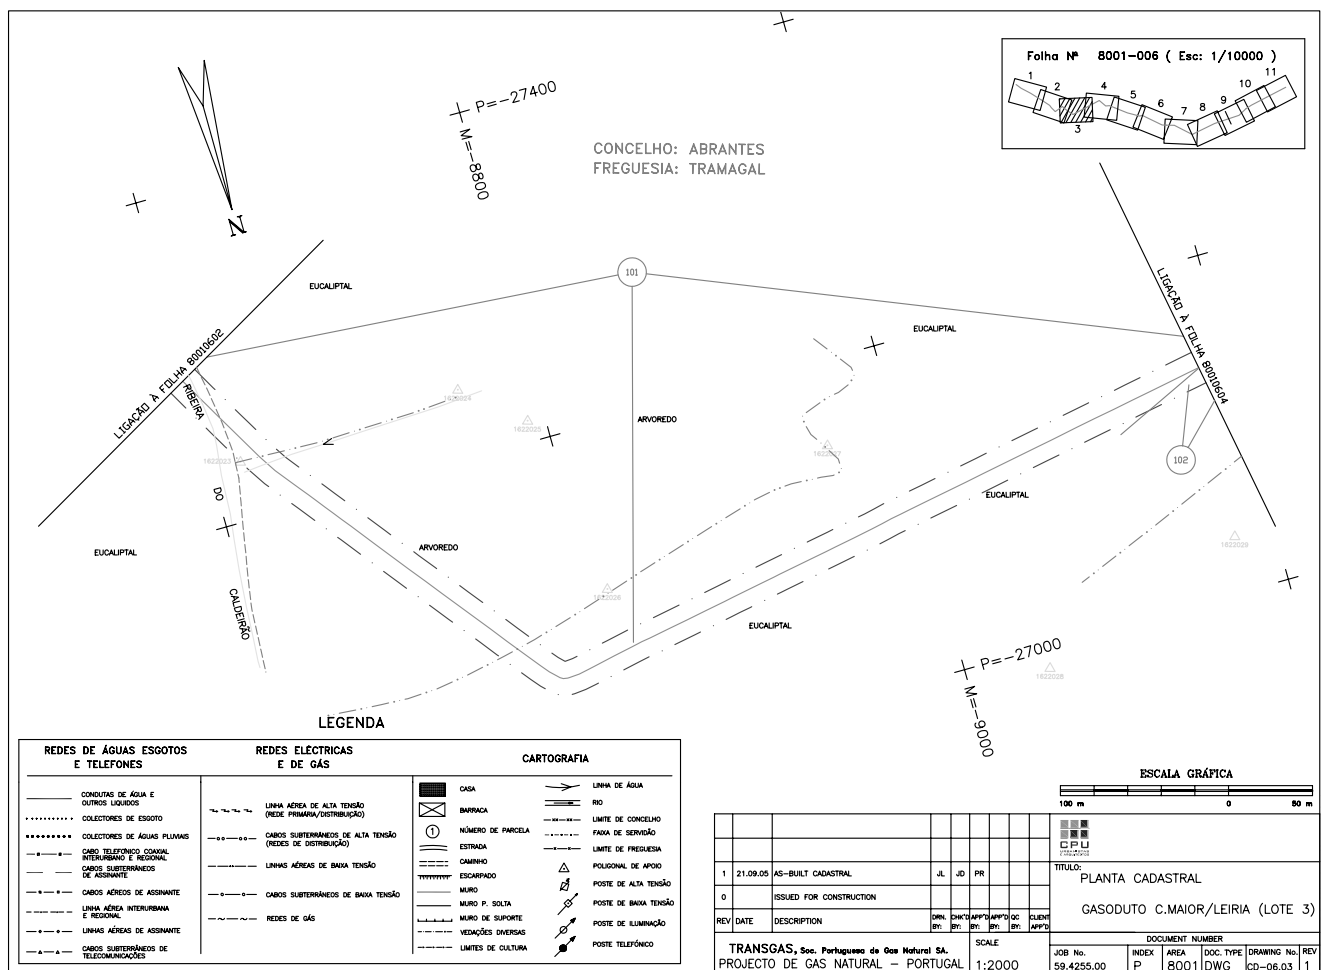

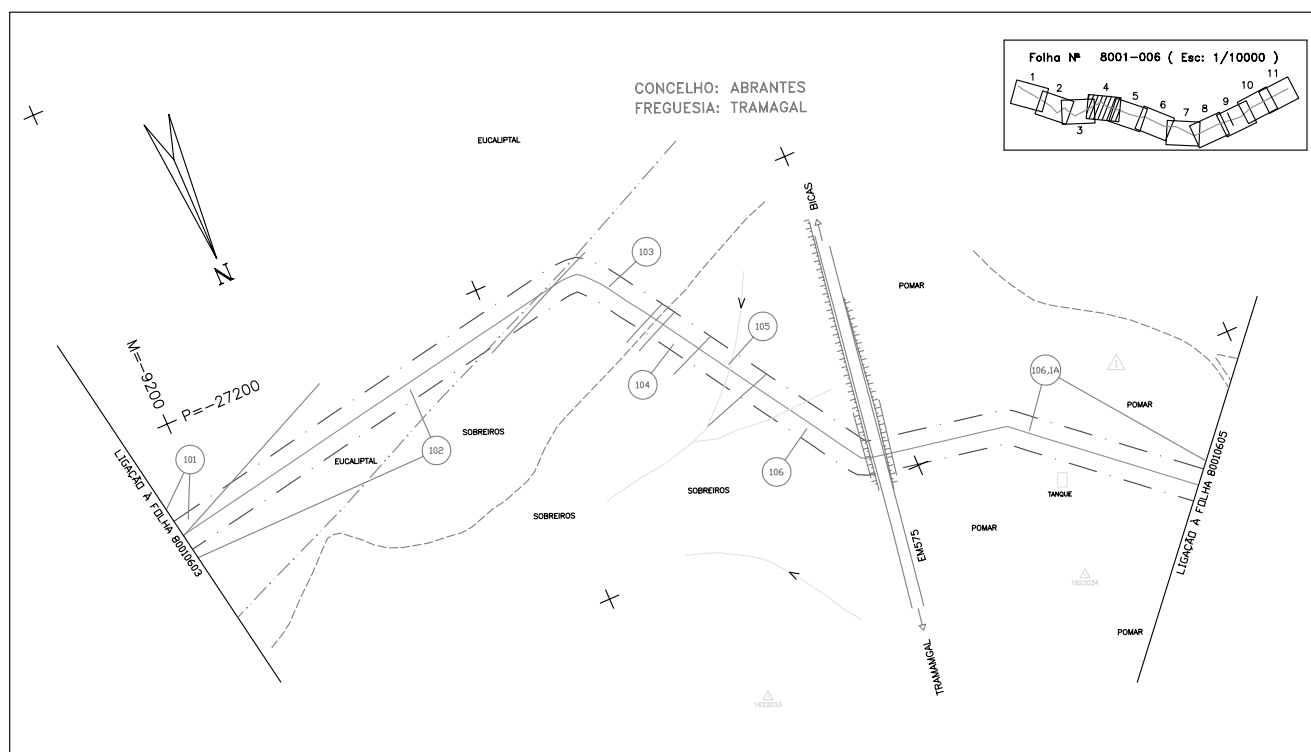



P-8001-DWG-CD-06\_04-REV.2

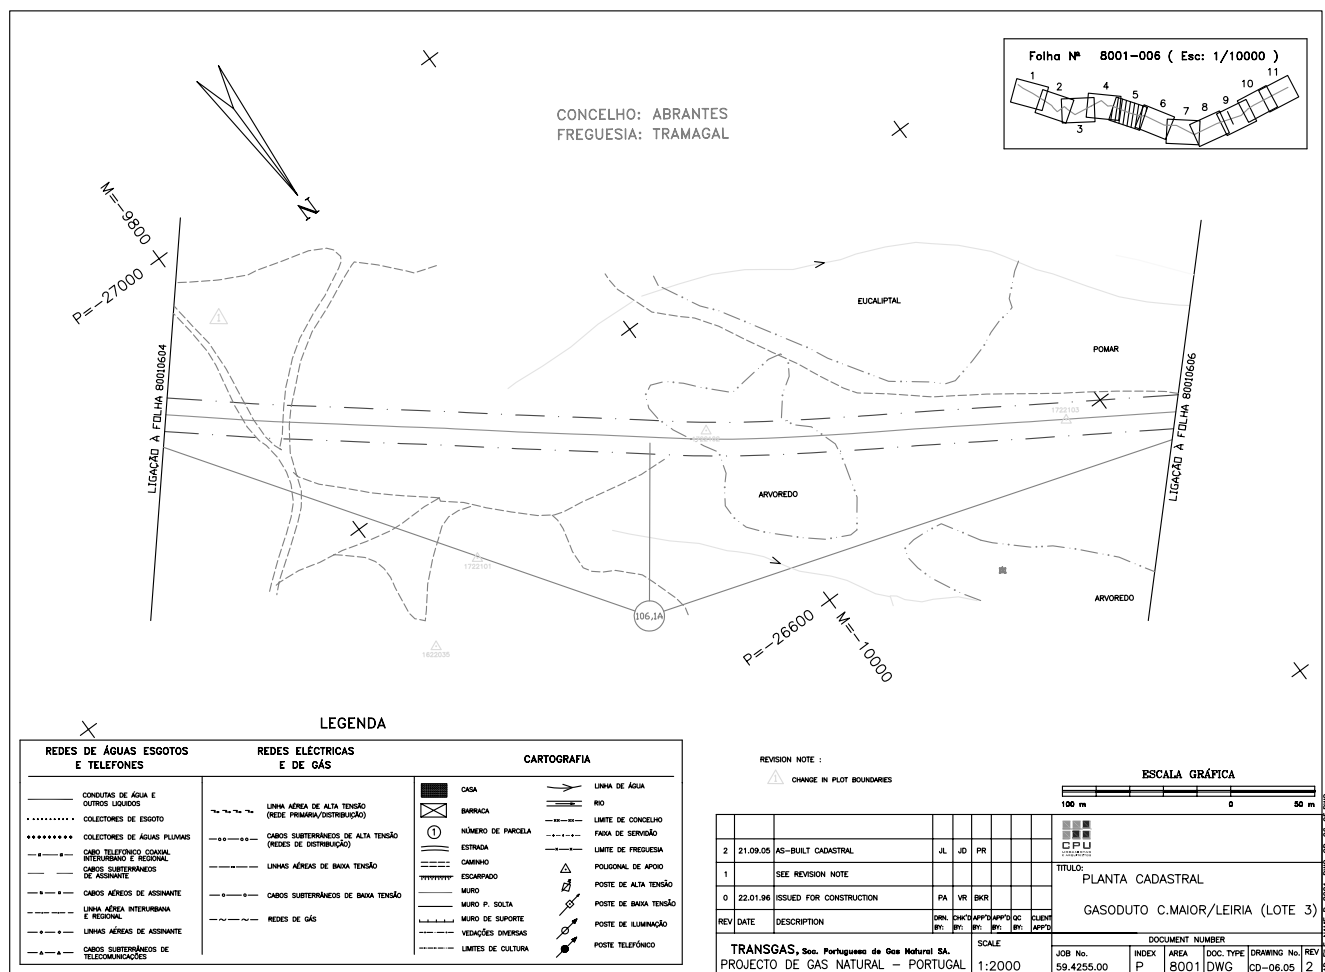

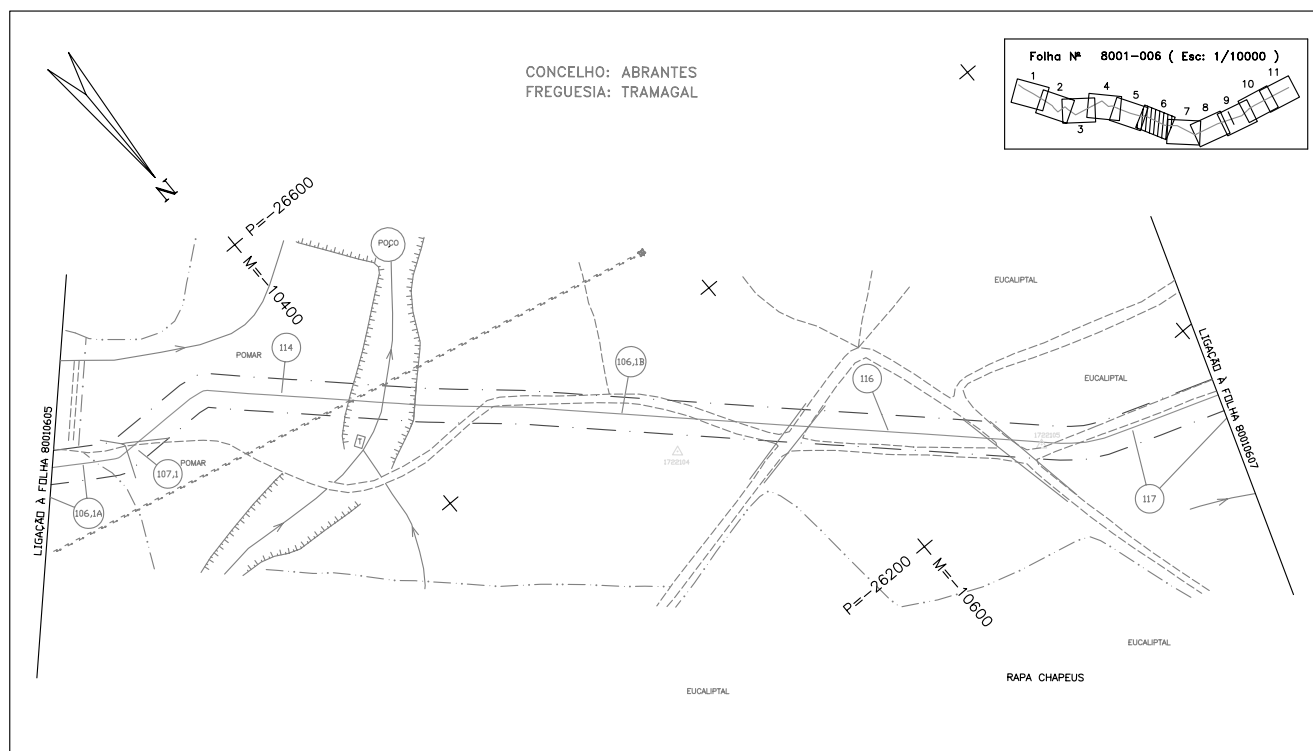

P-8001-DWG-CD-06 06-REV.1

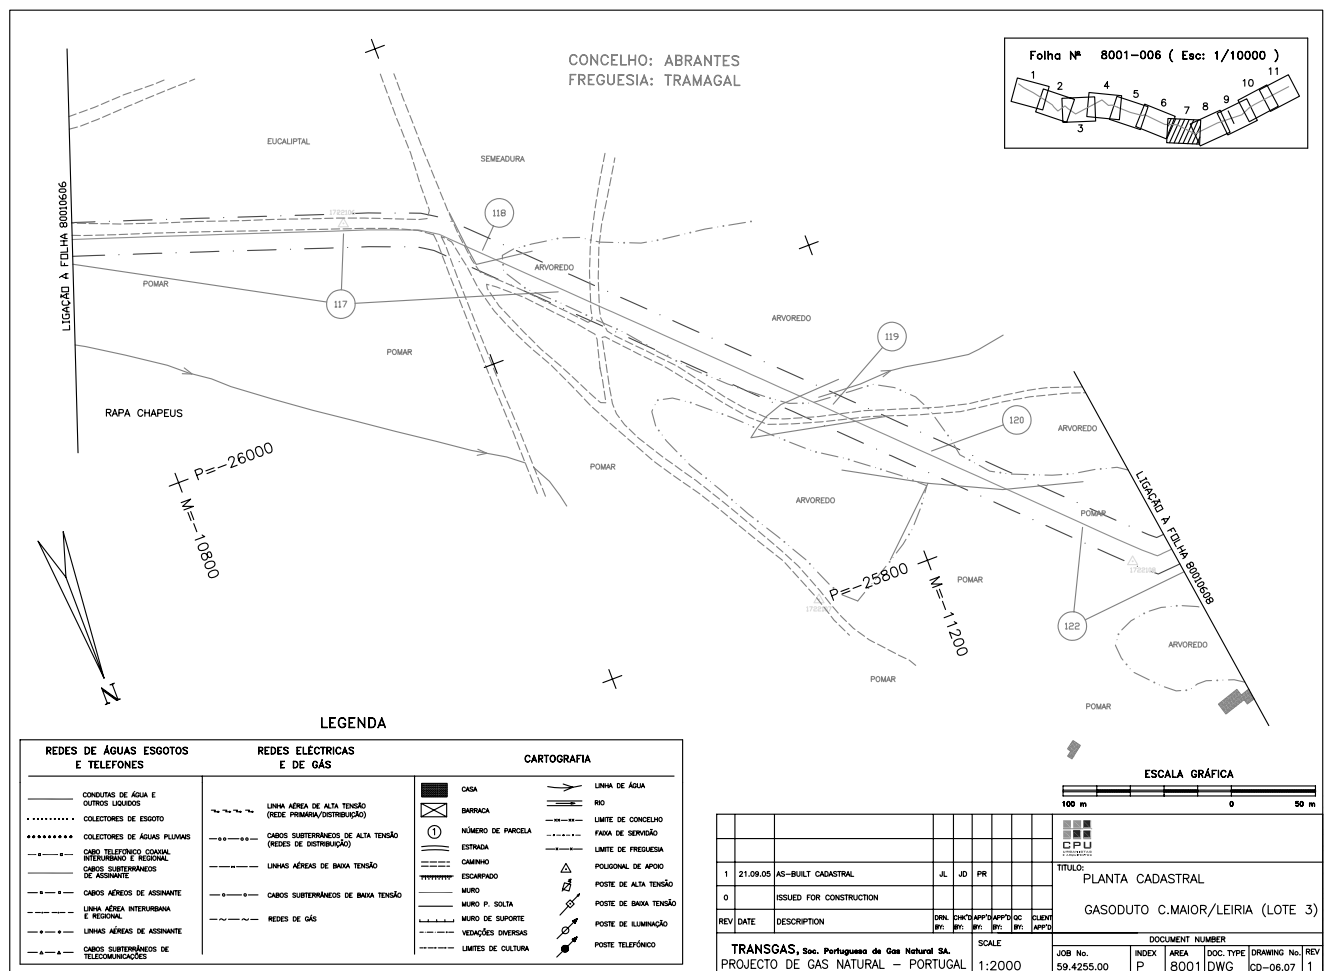

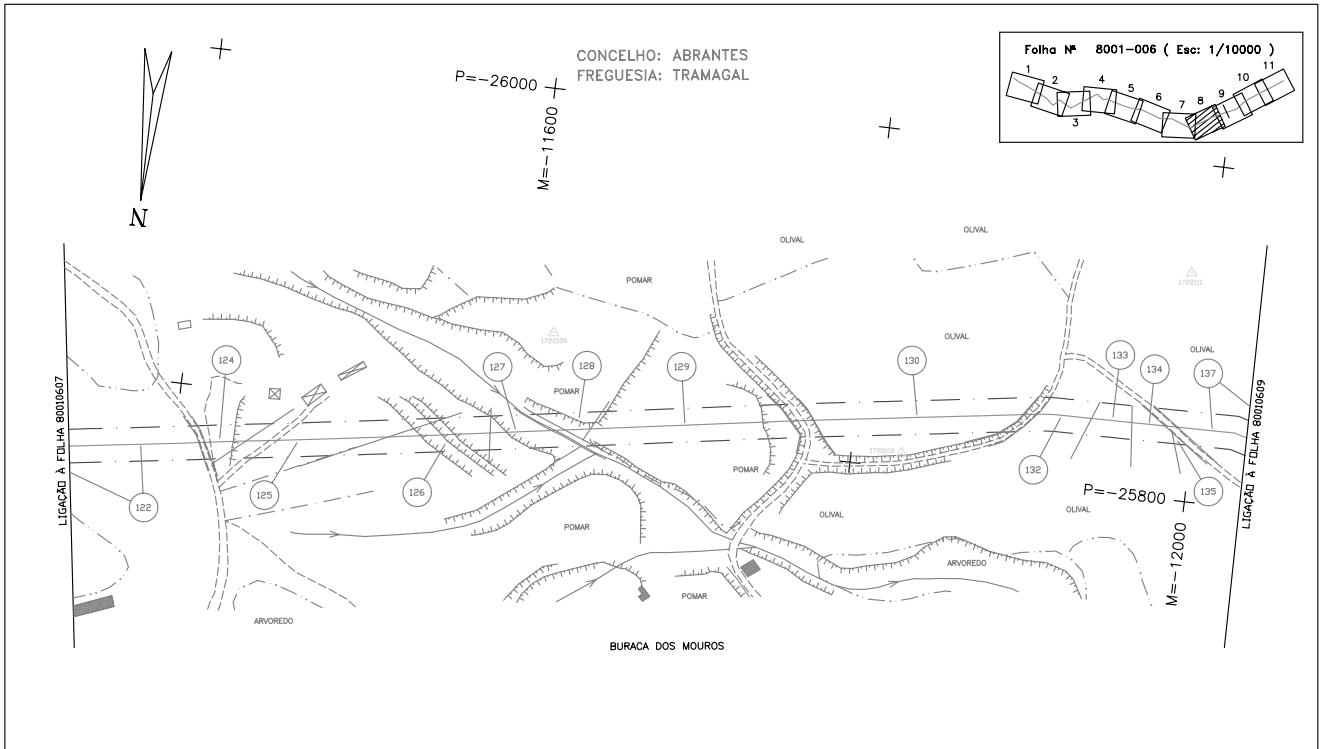

P-8001-DWG-CD-06\_08-REV.1

