

Aviso n.º 17 792-B/2005 (2.ª série). — Na sequência do aviso da Direcção-Geral da Energia publicado no *Diário da República*, 2.ª série, n.º 147, suplemento, de 28 de Junho de 1995, e em cumprimento do n.º 3 do despacho n.º 14/95, de 6 de Janeiro, do Ministro da Indústria e Energia (*Diário da República*, 2.ª série, n.º 42, de 18 de Fevereiro de 1995), publica-se em anexo o mapa de identificação dos imóveis sobre os quais foi constituída servidão administrativa de gás, com os titulares de direitos sobre os mesmos prédios, bem como as plantas

parcelares definitivas (telas finais) do traçado do gasoduto Campo Maior-Leiria relativas ao concelho de Elvas.

O presente aviso rectifica e substitui, globalmente, para todos os efeitos legais, inclusive o registo predial da servidão administrativa constituída nos termos do artigo 4.º do Decreto-Lei n.º 11/94, de 13 de Janeiro, os elementos referentes ao concelho de Elvas publicados através do já referido aviso da Direcção-Geral da Energia.

2 de Dezembro de 2005. — Pelo Director-Geral, por delegação de competências, o Subdirector-Geral, *Morais Sarmento*.

Gasoduto Campo Maior-Leiria (L3)

Parcelas relativas aos desenhos n.ºs 7001-001, 9/10/11, 7001-002, 1/2/3/4/5/6/7/8/9/10, 7001-003, 1/2/3/4/5/6/7/8/9/10/11, 7001-004, 1/2/3/4/5/6/7/8/9/10/11 e 7001-005, 01

Concelho de Elvas.


Parcela N.º	Nomes de Proprietários, Possuidores (P), Usufrutuários (U) ou Titulares Inscritos (TI), Conjuges e Moradas	(P) (U) (TI)	Matriz: R: Rústica; U: Urbana; omissa.	Freguesia	Descrição Predial	Confrontações do Prédio	Declarações Complementares	Área de Servidão do Prédio (m2)
1 A	GANADERA JIMSA, S.L. ESTRADA DE MADRID - TOLEDO 28905 GETAFE ESPANHA	TI	2 Sec. F; U:613º.	Caia e São Pedro	00724/210590			1875
	JOSÉ MANUEL CALEYA SALAMANCA MARIA CARMEN ALVAREZ JIMENEZ Casados	P						
1 B	RUA QUINTA DO SENA, N.º 6, R/C DTº 7350 ELVAS							16413
1,1	PIENSOS USAN, S.L. ESTRADA DE ÁVILA, PLACÊNCIA, QUILOMETRO 3 05192 LA COLILLA ESPANHA	TI	4 Sec. F	Caia e São Pedro	00728/210590			776
	ISABEL TASSARA DE BASTOS MIGUEL DE ORIOL E ICAZA Casados CAMINO DEL BARRIAL, 22 - BIS-MADRID 28203 ARAVACA ESPANHA	TI						
	JOSÉ MANUEL CALEYA SALAMANCA MARIA CARMEN ALVAREZ JIMENEZ Casados RUA QUINTA DO SENA, N.º 6, R/C DTº 7350 ELVAS	P						
1,2	ISABEL TASSARA DE BASTOS MIGUEL DE ORIOL E ICAZA Casados CAMINO DEL BARRIAL, 22 - BIS-MADRID 28203 ARAVACA ESPANHA	TI	1 Sec. F; U:615º.	Caia e São Pedro	00725/210590			15496
	PIENSOS USAN, S.L. ESTRADA DE ÁVILA, PLACÊNCIA, QUILOMETRO 3 05192 LA COLILLA ESPANHA	TI						
	JOSÉ MANUEL CALEYA SALAMANCA MARIA CARMEN ALVAREZ JIMENEZ Casados RUA QUINTA DO SENA, N.º 6, R/C DTº 7350 ELVAS	P						
1,3	CARLOS DA SILVA TELLO RASQUILHA JOAQUINA ANTUNES GUERRA TELLO RASQUILHA Casados RUA PADRE MANUEL RODRIGUES COELHO, N.º 1, R/C 7350 ELVAS	P	3 Sec. E	Caia e São Pedro	Num: 18 Livro: B1 Folha: 36 v			818
2	CARLOS DA SILVA TELLO RASQUILHA JOAQUINA ANTUNES GUERRA TELLO RASQUILHA Casados RUA PADRE MANUEL RODRIGUES COELHO, N.º 1, R/C 7350 ELVAS	P	1 Sec. E	Caia e São Pedro	Num: 19 Livro: B1 Folha: 38 v			36287
3 A	INÉS MARIA RIJO DRAGÃO MOURA ANTÓNIO MIGUEL GUERRA MOURA Casados RUA SÃO PAULO, N.º 2 7350 ELVAS	P	9 Sec. B; U:omisso	Caia e São Pedro	OMISSO	Norte: FUNDAÇÃO ANTÓNIO GONÇALVES E JOAQUIM MANUEL PINHEIRO LOPES Sul: INÉS MARIA CALDEIRA RIJO DRAGÃO MOURA Nascente: ESTRADA, ESTADO PORTUGUÊS E MARIA TERESA MINAS DA MATA PACHECO FERREIRA E JOSÉ MANUEL MINAS DA MATA Poente: CARLOS ALBERTO ABREU E SILVA, RIBEIRA E MARIA DA GRAÇA DE MELO TRIGOSO SEQUEIRA, HERDEIROS	Este prédio tem natureza mista e situa-se no lugar de Herdade do Freixo. A parte rústica compõe-se de terreno de cultura arvense, azinhal, solo subjacente de cultura arvense, terra estéril, prado natural, olival, dependências agrícolas, leito e curso de água, está inscrita no referido artigo matricial rústico 9 da Secção B e tem a área de 2072500 m2; a parte urbana está omissa na matriz e tem a área coberta e descoberta de 114 m2.	11558
3 B								5440

Parcela N.º	Nomes de Proprietários, Possuidores (P), Usufrutuários (U) ou Titulares Inscritos (TI), Conjuges e Moradas	(P) (U) (TI)	Matriz: R: Rústica; U: Urbana; omissa.	Freguesia	Descrição Predial	Confrontações do Prédio	Declarações Complementares	Área de Servidão do Prédio (m2)
3,1	INÊS MARIA RIJO DRAGÃO MOURA ANTÓNIO MIGUEL GUERRA MOURA Casados RUA SÃO PAULO, N.º 2 7350 ELVAS	P	2 Sec. E	Caia e São Pedro	01328/960806			4732
4	ANTÓNIO MARIA FALCÃO TRIGOSO DA CUNHA LILLIAN TERESA DE CASTILHO ANTUNES STOCK DA CUNHA Casados ESTRADA MILITAR, CASAL FALCÃO CARNIDE 1600 LISBOA	P	3 Sec. B; U:622º.	Caia e São Pedro	00831/260291			24405
	VASCO NUNO FALCÃO TRIGOSO DA CUNHA MARIA DA CONCEIÇÃO MARTINS FALCÃO TRIGOSO Casados PRAÇA DAS FLORES, N.º 48, 1.º 1200 LISBOA	P						
	MARIA TERESA FALCÃO TRIGOSO DA CUNHA CALÇADA DAS LAGES, N.º 9 1900 LISBOA	P						
	CARLOS MARIA FALCÃO TRIGOSO DA CUNHA LEONOR DO VALE DE CASTRO DA CUNHA Casados CALÇADA DAS LAGES, N.º 17, R/C DTº 1900-290 LISBOA	P						
	MARIA JOSÉ FALCÃO TRIGOSO DA CUNHA VILAS BOAS CARLOS ALBERTO SOARES CABRAL VILAS BOAS Casados CALÇADA DAS LAGES, N.º 3 1900-290 LISBOA	P						
	MARIA ISABEL DO ROSÁRIO DE MELO FALCÃO T. C. M. M. PALHA QUINTA DO CABO POVOS 2600 VILA FRANCA DE XIRA	P						
	SEBASTIÃO DO CARMO FALCÃO TRIGOSO DA CUNHA CALÇADA DAS LAGES, N.º 9 1900 LISBOA	P						
	MAFALDA DA CUNHA GUEDES FERNANDO GUEDES Casados RUA FERNÃO MENDES PINTO, N.º 102 4100 PORTO	P						
	MARIA DA GRAÇA DE MELO TRIGOSO DE SEQUEIRA RUA NOVA DO ALMADA, N.º 95 1200 LISBOA	TI						
	HERDEIROS DE MARIA DA GRAÇA DE MELO TRIGOSO DE SIQUEIRA CALÇADA DAS LAGES, N.º 17, R/C ESQº 1900-290 LISBOA	TI						
5	MARIA JOANA DA GAMA TELLO RASQUILHA GONÇALVES RUA DA FÁBRICA, N.º 2 7350 ELVAS	P	1 Sec. D; U:625º.	Caia e São Pedro	00616/310189			4986
5,1	JOSÉ EDUARDO TELLO GONÇALVES MARIA JOANA MALTA DA VEIGA TEIXEIRA TELLO GONÇALVES Casados RUA DA FÁBRICA, N.º 2 7350 ELVAS	P	3 Sec. U	São Vicente e Ventosa	OMISSO	Norte: GRANITEL - GRANITOS PORTUGAL, S.A. Sul:REFER Nascente: CARLOS ALBERTO ABREU E SILVA E RIBEIRA DE CHAVES Poente: ANTÓNIO TELES BARRADAS E OUTROS, FRANCISCO PICÃO BARRADAS E ALBERTO TELLO BARRADAS	Este prédio tem natureza rústica, situa-se no lugar de Herdade da Balaca e Campos, compõe-se de terreno de azinhal, solo subjacente de cultura arvensa, oliveiras, cultura arvensa, terreno estéril, dependências agrícolas, leito e curso de água, está inscrito no referido artigo matricial rústico 3 da Secção U e tem a área de 2928000 m2.	18319
6 A	ALBERTO TELLO BARRADAS MARIA JOSÉ SILVA CALDEIRA DE CARVALHO TELLO BARRADAS Casados PRACETA DOS DESCOBRIMENTOS, N.º 1 - 3.º A 7350 ELVAS	P	2 Sec. R	São Vicente e Ventosa	00168/151288			10591
6 B								15930
8 A	JOSÉ GONÇALVES CARRILHO GARÇÃO ANA MARIA MEXIA LADEIRO DIAS Casados AVENIDA D. SANCHÓ MANUEL, BLOCO 1, R/C DTº 7350 ELVAS	P	8 Sec. R	São Vicente e Ventosa	00138/19871216			1587
8 B								7463


Parcela N.º	Nomes de Proprietários, Possuidores (P), Usufrutuários (U) ou Titulares Inscritos (TI), Conjuges e Moradas	(P) (U) ou (TI)	Matriz: R: Rústica; U: Urbana; omissa.	Freguesia	Descrição Predial	Confrontações do Prédio	Declarações Complementares	Área de Serviço do Prédio (m2)
9	JOAQUIM MANUEL RAMOS CAVALHEIRO MARIA JOSÉ PAES DE CARVALHO COUTO DOS SANTOS CAVALHEIRO Casados AVENIDA DA REPÚBLICA, N.º 274, HAB. 8.3 4450 - 237 MATOSINHOS	P	7 Sec. R; U:790.º.	São Vicente e Ventosa	00137/161287			12953
10 A	EDUARDO GONÇALVES LOPES MARIA AUGUSTA DOS ANJOS RENTE LOPES Casados AVENIDA CONDE DE CANTANHEDE, N.º 30 7350 ELVAS	P	2 Sec. S	São Vicente e Ventosa	00060/261185			5819
10 B								9654
10 C								760
11	SOCIEDADE AGROPECUÁRIA PAGADO, LDA. AVENIDA LUIS DE CAMÕES, N.º 647 2870 MONTIJO	P	2 Sec. E (parte); U:442.º.	São Vicente e Ventosa	00133/031287		Este prédio fazia parte do prédio anteriormente inscrito no artigo matricial rústico 2 da Secção E da freguesia de São Vicente e Ventosa, o qual se encontra actualmente pendente de rectificação cadastral. A parte urbana está inscrita no referido artigo matricial urbano 442.º, é composta por prédio que foi edificado recentemente onde outrora existia o antigo monte Carvalhal, pobre composto de res-do-chão (barracão para bois e um forno). Tem uma porta e área de superfície coberta de 235 m2.	21572
12	SOCIEDADE AGROPECUÁRIA PAGADO, LDA. AVENIDA LUIS DE CAMÕES, N.º 647 2870 MONTIJO	P	2 Sec. E (parte); U:303.º; U:305.º.	São Vicente e Ventosa	00131/031287		Este prédio fazia parte do prédio anteriormente inscrito no artigo matricial rústico 2 da Secção E da freguesia de São Vicente e Ventosa, o qual se encontra actualmente pendente de rectificação cadastral. A parte urbana é composta a) prédio pobre, construção antiga, compreendendo rés-do-chão com cinco casas e 1.º andar com três casas (dependências agrícolas), está inscrita no referido artigo matricial urbano 303.º e tem a área de superfície coberta de 140 m2 ; b) prédio pobre, construção antiga, compreendendo rés-do-chão com cinco casas (dependência agrícola), está inscrito no referido artigo matricial urbano 305.º e tem a área de superfície coberta de 133 m2.	3790
	PEDRO NUNO DE ALMEIDA BARRADAS QUINTA DE ÁGUA DE BANHOS SÃO VICENTE 7350 ELVAS	P						
	ANTÓNIO TELLO BARRADAS - CABEÇA DE CASAL DA HERANÇA DE OLIVAL DO SENA, N.º 4, 2.º DTº 7350 ELVAS	TI						
	ANTÓNIO TELLO BARRADAS OLIVAL DO SENA, N.º 4, 2.º DTº 7350 ELVAS	TI						
13	MARIA DE LURDES CALDEIRA FERNANDES ABREU RUA DE SÃO FRANCISCO, N.º 23 B 7350 ELVAS	P	1 Sec. E	São Vicente e Ventosa	Num: 13716 Livro: B35 Folha: 41			11796
13,1	JOSÉ MANUEL FERNANDES DE ABREU RUA JORGE ÁLVARES, N.º 8, 3.º B 1400-228 LISBOA	P	3 Sec. F	São Vicente e Ventosa	00014/160185			1139
	MARIA DE LURDES FERNANDES ABREU CAVALHEIRO GONÇALVES ANTÓNIO SILVA GONÇALVES Casados AVENIDA COLÉGIO LUSO-BRITÂNICO, N.º 23 7350 ELVAS	P						
	MARIA JOSÉ CALAIS PIRES JOAQUIM ADELINO CONCEIÇÃO PIRES Casados AVENIDA D. NUNO ÁLVARES PEREIRA, N.º 6, 8.º ESQ. 2735 CACÉM	TI						
14 (continua)	MARIA CARLOTA LE COCQ ABECASSIS DIAS RUA GONÇALVES ZARCO, N.º 2, 3.º ESQ. 1400 LISBOA	P	2 Sec. F; U: 306.º; U: 307.º.	São Vicente e Ventosa	00256/930310		A parte urbana é composta por a) prédio pobre, construção antiga, compreendendo rés-do-	11233

Parcela N.º	Nomes de Proprietários, Possuidores (P), Usufrutuários (U) ou Titulares Inscritos (TI), Conjuges e Moradas	(P) (U) ou (TI)	Matriz: R: Rústica; U: Urbana; omissa.	Freguesia	Descrição Predial	Confrontações do Prédio	Declarações Complementares	Área de Servidão do Prédio (m2)
(continuação) 14	MARIA DE LOURDES ABECASSIS MENDES DIAS DE AYALA BOTTO CARLOS DOMINGOS DE OLIVEIRA DE AYALA BOTTO Casados RUA GONÇALVES ZARCO, N.º 2, 4.º DTº 1400 LISBOA	P					-chão com cinco casas (dependência agrícola), tem duas portas e três janelas, está inscrita no referido artigo matricial urbano 306º e tem a área de superfície coberta de 60 m2 ; b) prédio pobre, construção antiga, compreendendo rés-do-chão com duas casas e uma cavalaria, dependência agrícola, tem duas portas, está inscrito no referido artigo matricial urbano 307º e tem a área de superfície coberta de 40 m2.	
15	CARLOS MANUEL SEQUEIRA VINTÉM RUA ELVAS, N.º 90 SÃO VICENTE 7350 ELVAS	P	4 Sec. F	São Vicente e Ventosa	Num: 15920 Livro: B40 Folha: 172			340
	JANUÁRIO JOAQUIM SEQUEIRA VINTÉM RUA ELVAS, N.º 90 SÃO VICENTE 7350 ELVAS	P						
	MARIA GALHANAS SEQUEIRA VINTEM RUA ELVAS, N.º 90 SÃO VICENTE 7350 ELVAS	P						
	JOAQUIM BRANCO GONÇALVES VINTÉM - CABEÇA DE CASAL DA HERANÇA SÃO VICENTE 7350 ELVAS	TI						
	MANUEL GONÇALVES VINTÉM SÃO VICENTE 7350 ELVAS	TI						
16	ADELINO DE JESUS GUARDA MARIA ALICE GUARDA Casados AVENIDA LUIS DE CAMÕES, N.º 647 2870 MONTIJO	P	1 Sec. F	São Vicente e Ventosa	Num: 4419 Livro: B11 Folha: 124			26323
17	CREMILDE AURORA TELO GONÇALVES NUNES 7350 ELVAS	TI	1 Sec. E; U:omisso	Santa Eulália	00307/060691			14916
	FUNDAÇÃO ANTÓNIO GONÇALVES LARGO DE SÃO DOMINGOS, N.º 10 7350 ELVAS	P						
18	CREMILDE DOS ANJOS COSTA CLARO RUA JOÃO CRISÓSTOMO ANTUNES, N.º 30 7350 ELVAS	P	15 Sec. G (parte); U:373º.	São Vicente e Ventosa	00056/211185		Este prédio fazia parte do prédio anteriormente inscrito no artigo matricial rústico 15 da Secção G da freguesia de São Vicente e Ventosa, o qual se encontra actualmente pendente de rectificação cadastral. A parte urbana é composta por morada de casas composta de rés-do-chão com seis divisões e três dependências com sete divisões, está inscrita no referido artigo matricial urbano 373º e tem a área de superfície coberta de 101 m2.	4955
18,1	FUNDAÇÃO MATERNO - INFANTIL MARIANA MARTINS RUA MARIANA MARTINS 7350 ELVAS	P	1 Sec. G; U:323º.	São Vicente e Ventosa	Num: 153 Livro: B2 da Extª Folha: 115 Vº		Este prédio tem a área de 1026000 m2. A parte urbana é composta por prédio pobre, construção antiga, compreendendo rés-do-chão com oito casas para habitação, tem três portas e duas janelas, está inscrito no referido artigo matricial urbano 323º, e tem a área de superfície coberta de 186 m2.	16978
19 A	MANUEL FERNANDES CORTES DE MOURA DINA TERESA DOS SANTOS ROSADO DE MOURA	P	1 Sec. D D1 (parte); U:620º; U:629º; U:639º.	Santa Eulália	00520/980624		Este prédio fazia parte do prédio anteriormente inscrito no artigo matricial rústico 1 da Secção D-D1 da referida freguesia, o qual se encontra actualmente pendente de rectificação cadastral.	9083
19 B								9230
19 C								13380
19 D								256
19 E								4666

Parcela N.º	Nomes de Proprietários, Possuidores (P), Usufrutuários (U) ou Titulares Inscritos (TI), Conjuges e Moradas	(P) (U) ou (TI)	Matriz: R: Rústica; U: Urbana; omissa.	Freguesia	Descrição Predial	Confrontações do Prédio	Declarações Complementares	Área de Serviço do Prédio (m2)
20	JOSÉ ALVES CASACÃO MARIA FILOMENA CORDEIRO CASACÃO Casados MONTE TORRÃO, HORTA DAS BORTOALHAS SANTA EULÁLIA 7350 ELVAS	P	5 Sec. E; U:610º.	Santa Eulália	00461/950816			1202
21	FRANCISCO JOSÉ CASSIANO CHARRULADAS MARIA DE LURDES SILVA CHARULADAS Casados RUA MANUEL MENDES, LT. 16, 2.º E 1800 LISBOA	P	5 Sec. D	Santa Eulália	00729/030213			1838
	MARIA DOS SANTOS CHARRUADAS JOAQUIM AUGUSTO ZUZARTE Casados RUA DONA LAURA PALHA, N.º 12, 1.º ESQ. 2600 CASTANHEIRA DO RIBATEJO	P						
	HERDEIROS DE FRANCISCO JOSÉ CHARRUADAS MONTE CHARRUADAS CIMA 7350 SANTA EULÁLIA	TI						
22	JOSÉ LUIS DE VASCONCELOS E SOUSA DE ANDRADE MARIA MADALENA DEL VALLE LOPEZ DE AYALA Casados HERDADE DA FONTALVA, BARBACENA 7350 ELVAS	P	1 Sec. C a C2; U:614º; U:616º; U:1216º.	Santa Eulália	00448/950306			85900
23	SOCIEDADE DE AGRICULTURA DE GRUPO DA SILVEIRA, LDA. MONTE DA REBOLA TERRUGEM 7350 ELVAS	P	1 Sec. A; U:1122º.	Santa Eulália	00203/101088			30242
24	JOSÉ CARNEIRO PIRES MARIA TERESA PICÃO CALDEIRA PIRES Casados RUA SILVA PICÃO, N.º 10 SANTA EULÁLIA 7350 ELVAS	P	1 Sec. B; 2 Sec. KK (Freguesia de Monforte, concelho de Monforte); U:792º.	Santa Eulália	Num: 228 Livro: B1 Folha: 115		Este prédio é actualmente de natureza mista, está inscrito nos referidos artigos matriciais rústicos 1 da Secção B da freguesia de Santa Eulália, e 2 da Secção KK da freguesia de Monforte, concelho de Monforte; a parte urbana é composta por uma morada de casas composta de rés-do-chão com oito divisões e de uma dependência com oito divisões, tem a área de superfície coberta de 262 m2 e de dependência de 993 m2. Este prédio está também descrito sob o n.º 00315/061187 da freguesia de Monforte, concelho de Monforte.	10173

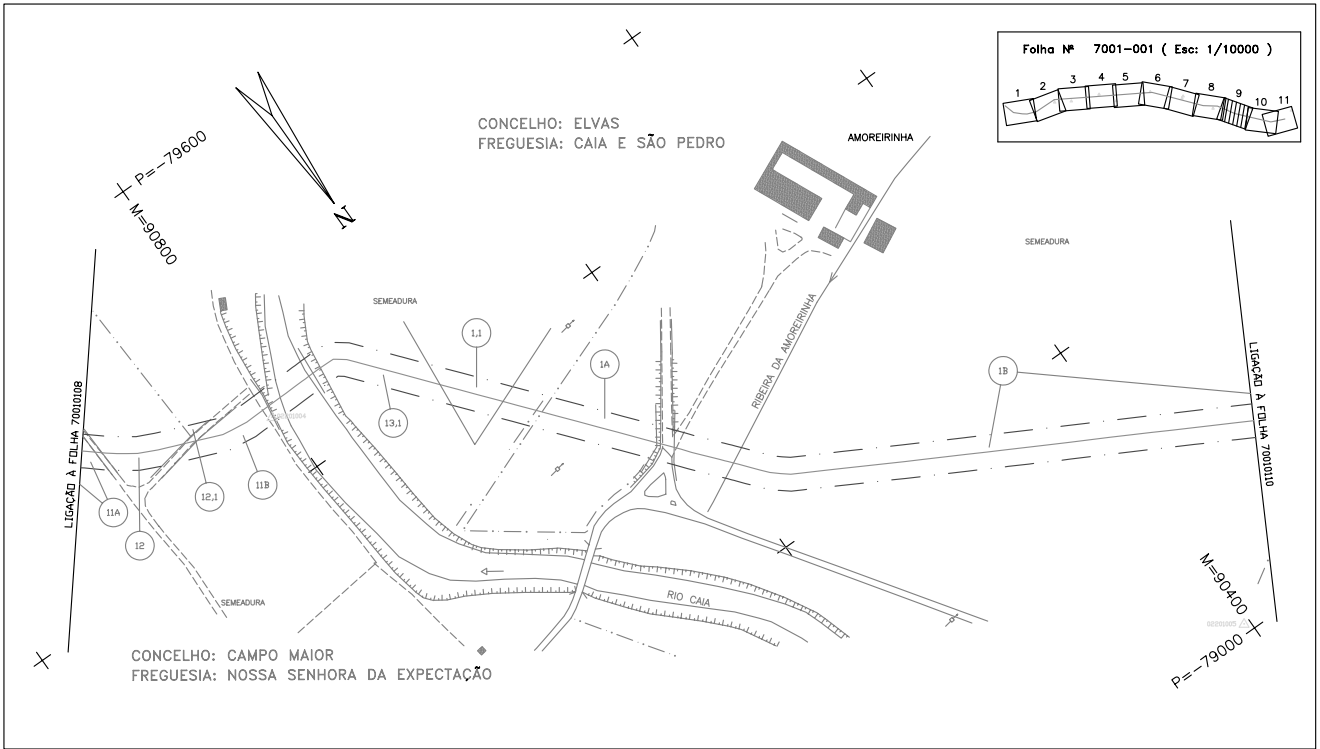

P-7001-DWG-CD-01_09-REV.1

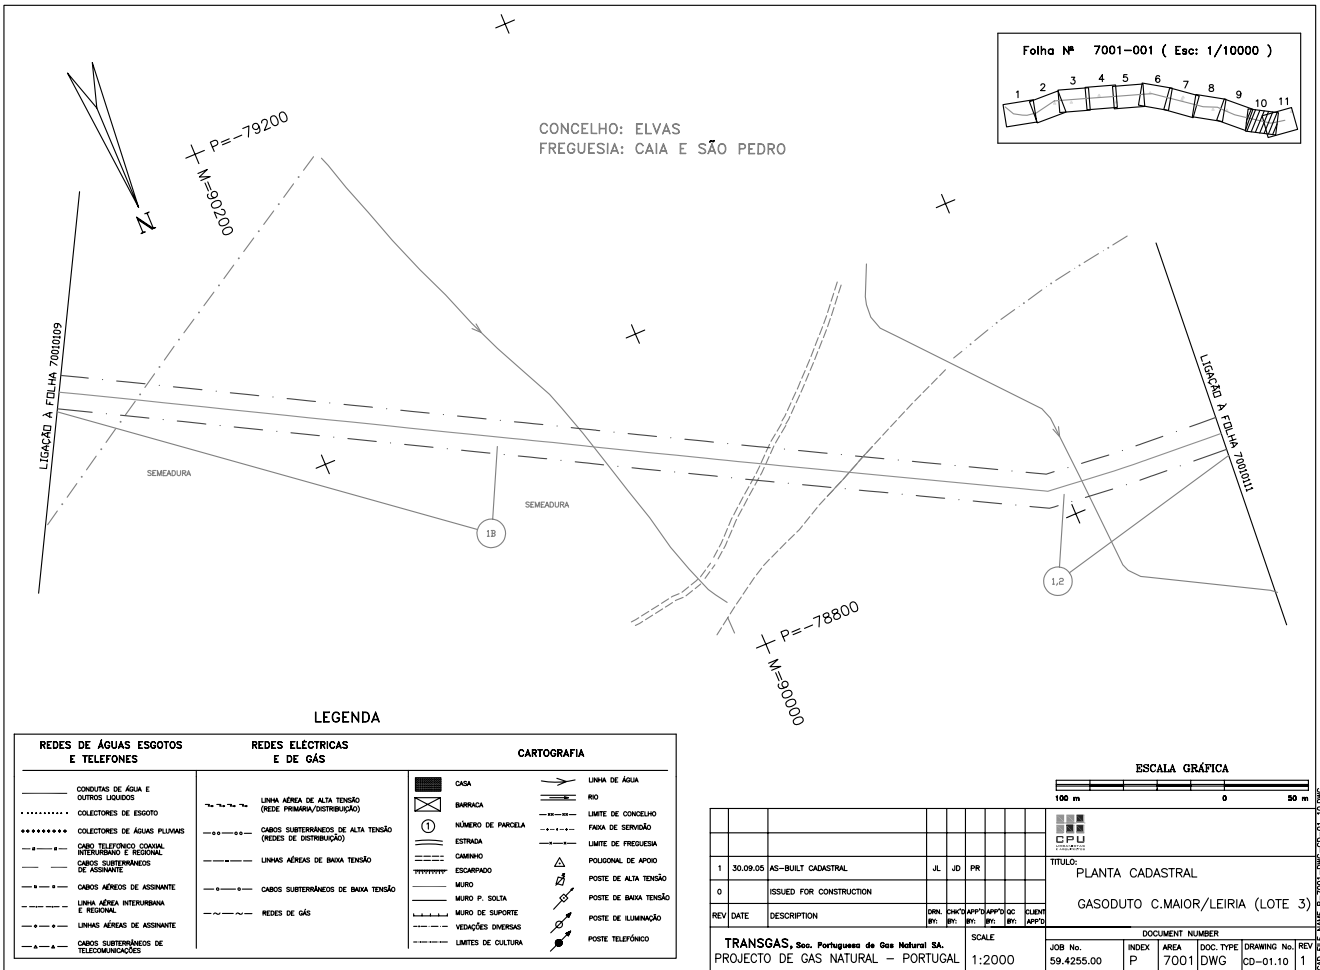


LEGENDA

REDES DE ÁGUAS ESGOTOS E TELEFONES	REDES ELÉCTRICAS E DE GÁS	CARTOGRAFIA
CONDUITOS DE ÁGUA E OUTROS LÍQUIDOS	LINHA AÉREA DE ALTA TENSÃO (REDE PRIMÁRIA/DISTRIBUIÇÃO)	CASA
COLECTORES DE ESGOTO	CABOS SUBTERRÂNEOS DE ALTA TENSÃO (REDES DE DISTRIBUIÇÃO)	BARRACA
COLECTORES DE ÁGUAS PLUVIAIS	LINHAS AÉREAS DE BAIXA TENSÃO	NÚMERO DE PARCELA
CABO TELEFÓNICO COAXIAL, INTERURBANO E REGIONAL	CABOS SUBTERRÂNEOS DE BAIXA TENSÃO	ESTRADA
CABOS SUBTERRÂNEOS DE ASSINANTE	REDES DE GÁS	CAMINHO
CABOS AÉREOS DE ASSINANTE		ESCARPA
LINHA AÉREA INTERURBANA E REGIONAL		MURO P. SOLTA
LINHAS AÉREAS DE ASSINANTE		MURO DE SUPORTE
CABOS SUBTERRÂNEOS DE TELECOMUNICAÇÕES		VEDAÇÕES DIVERSAS
		LIMITES DE CULTURA
		LINHA DE ÁGUA
		RIO
		LIMITE DE CONCELHO
		Faixa de Servidão
		LIMITE DE FREGUESIA
		POLIGONAL DE APOIO
		POSTE DE ALTA TENSÃO
		POSTE DE BAIXA TENSÃO
		POSTE DE ILUMINAÇÃO
		POSTE TELEFÓNICO


ESCALA GRÁFICA	
100 m	0 50 m
G P L I	
TÍTULO:	
PLANTA CADASTRAL	
GASODUTO C.MAIOR/LEIRIA (LOTE 3)	
REV	DATE
1	30.09.05
0	
DESCRIPTION	
AS-BUILT CADASTRAL	
ISSUED FOR CONSTRUCTION	
SCALE	
1:2000	
DOCUMENT NUMBER	
JOB No.	59.4255.00
INDEX	P
AREA	7001
DOC. TYPE	DWG
DRAWING No.	SD-01.10
REV	1


TRANSGAS, Soc. Portuguesa de Gás Natural SA	PROJECTO DE GAS NATURAL - PORTUGAL
DRN: CHC	APP: APP
REV: BY: MFC	APP: APP

FILE NAME: P-7001-DWG-CD-01_09-REV.1

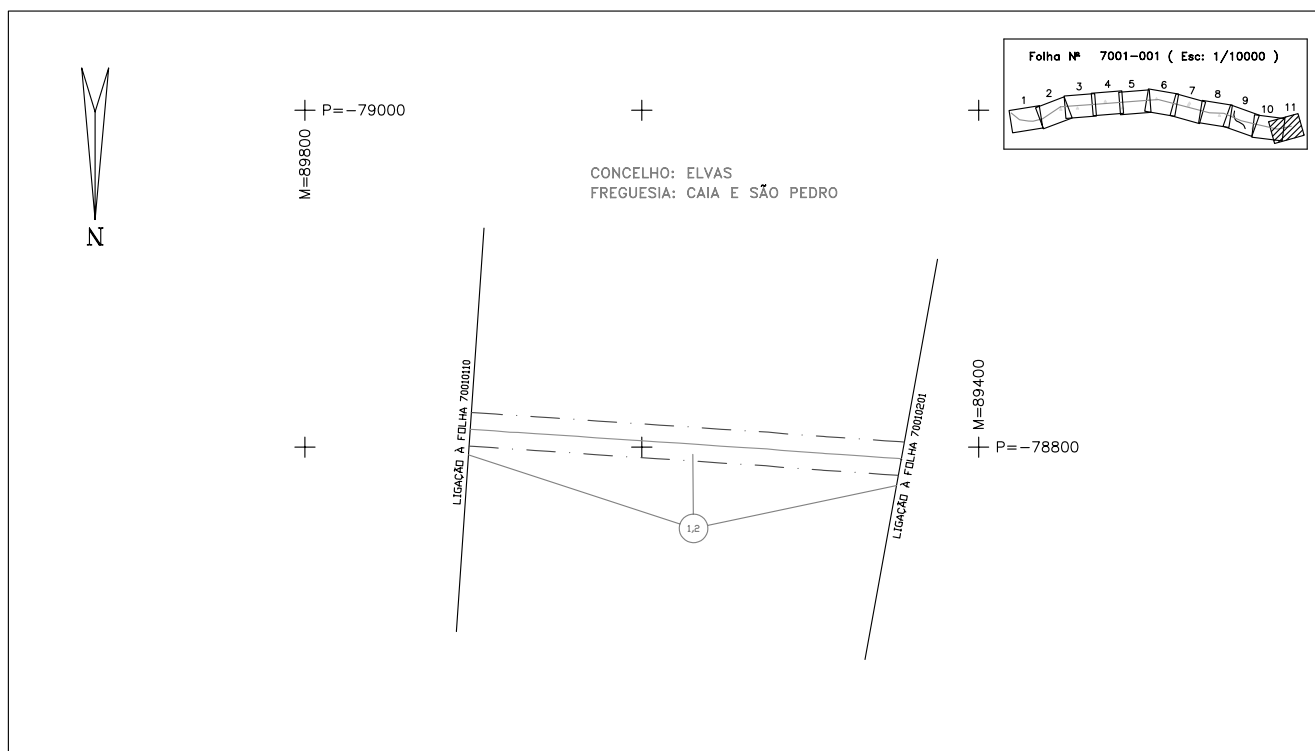



P-7001-DWG-CD-01_11-REV.1

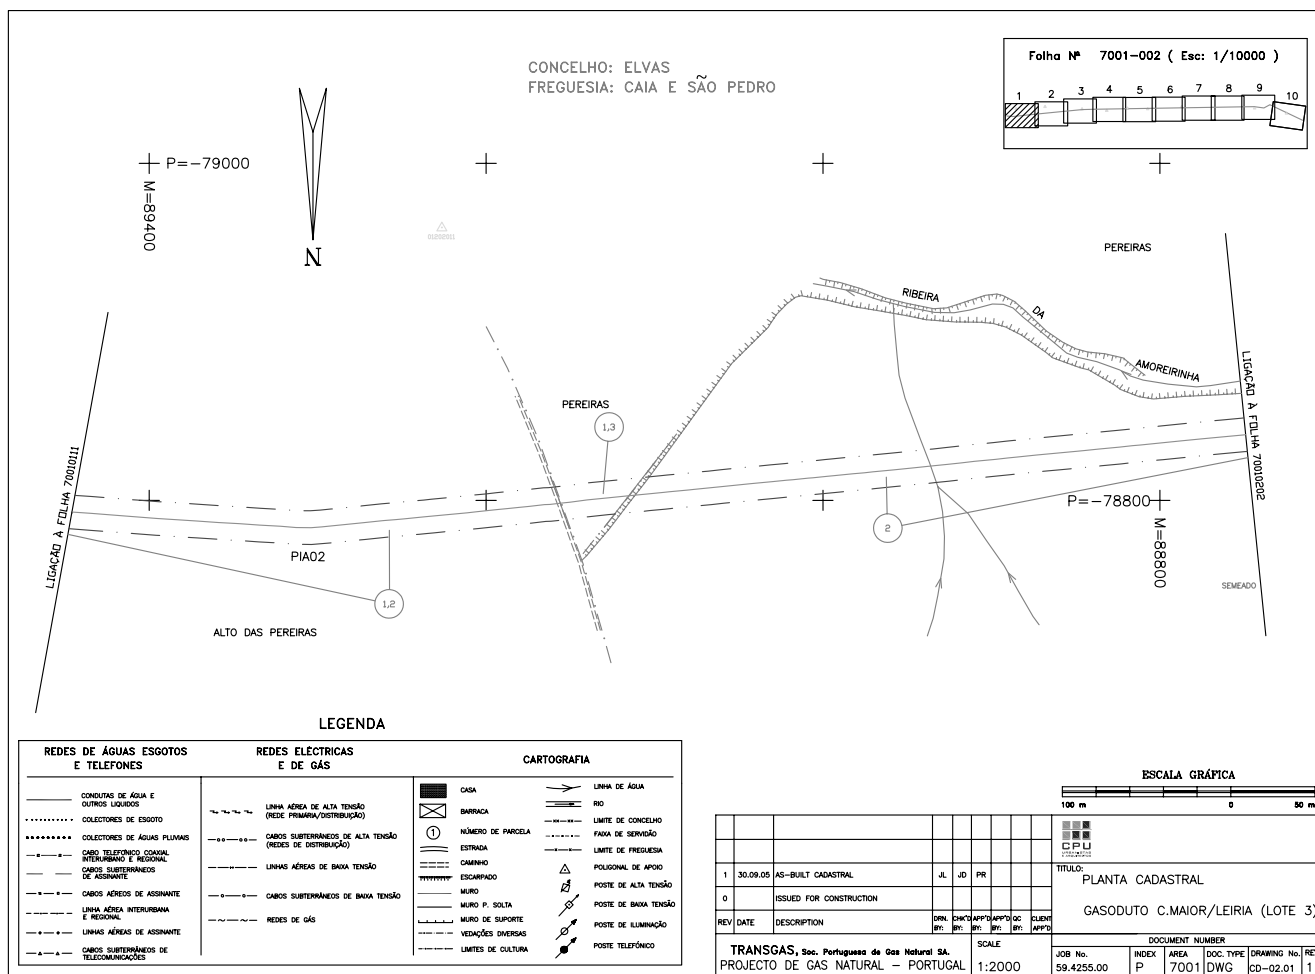

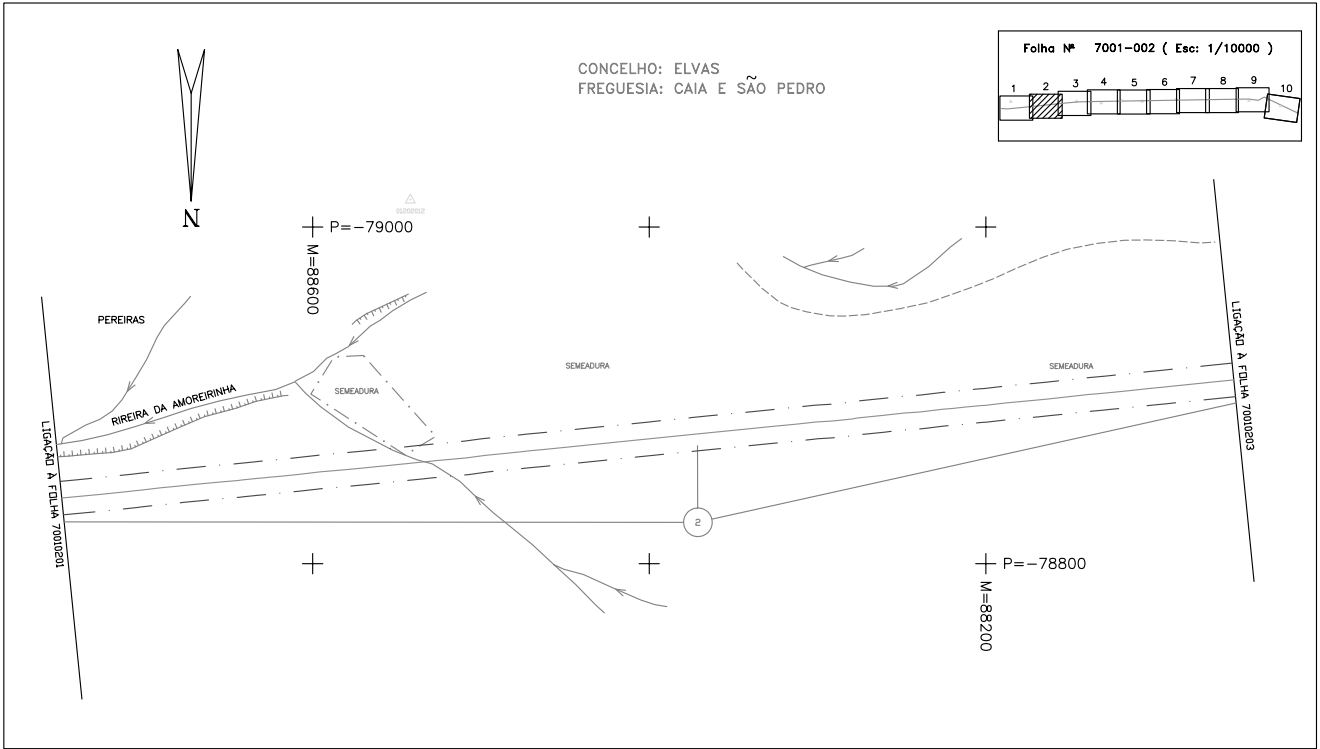



P-7001-DWG-CD-02_02-REV.1

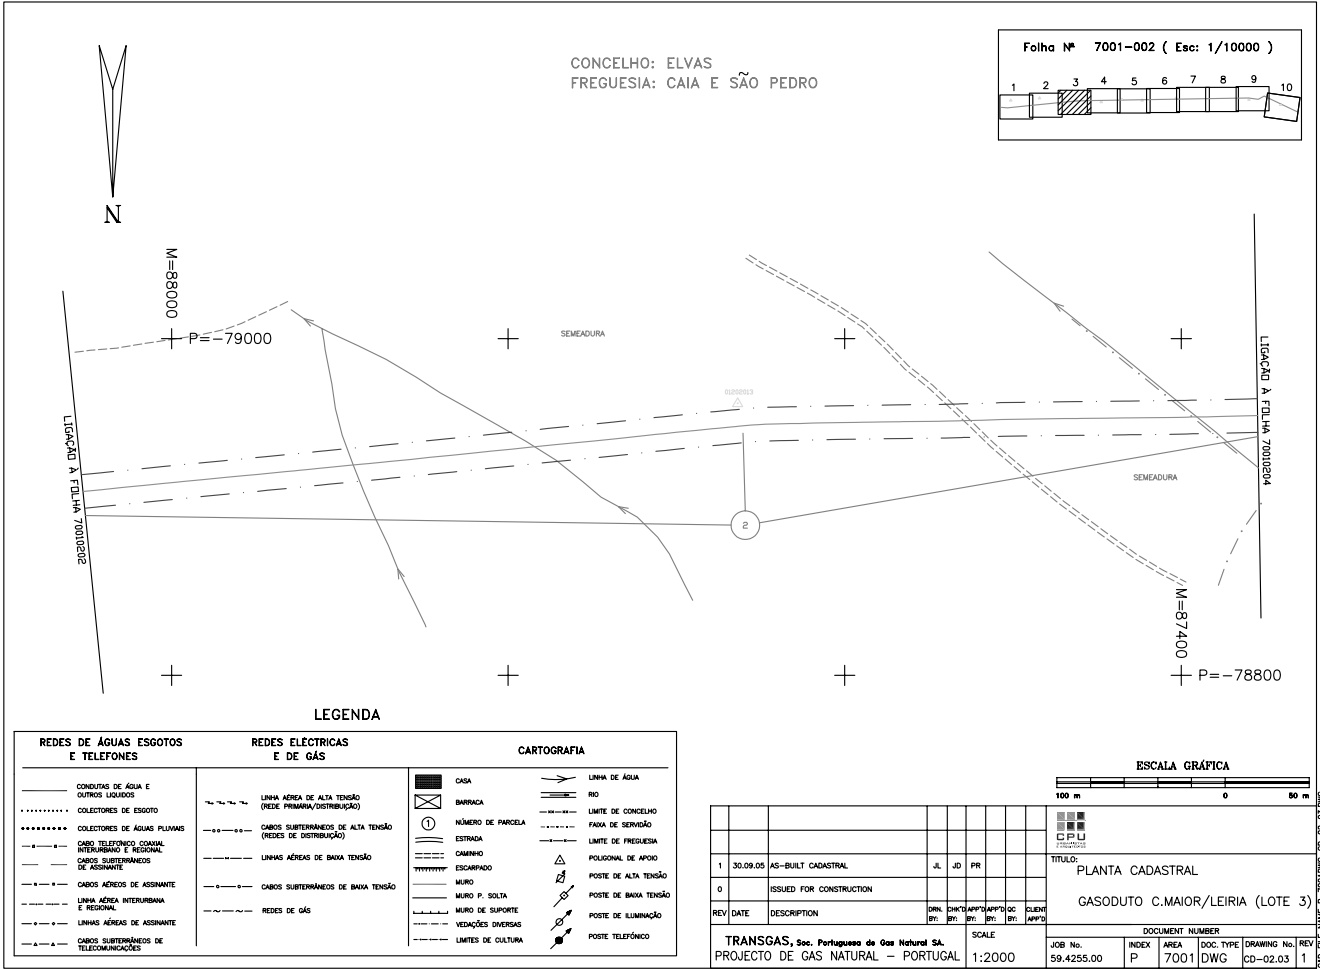

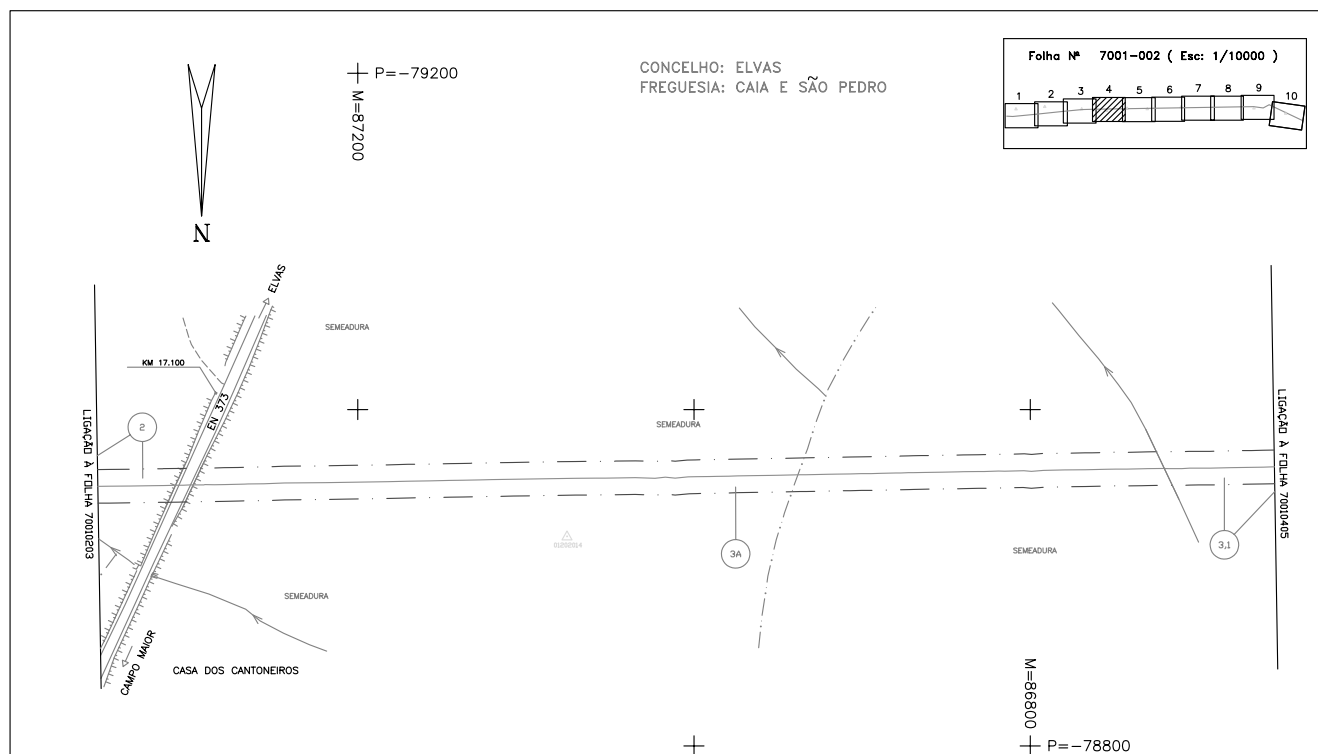



P-7001-DWG-CD-02_04-REV.1

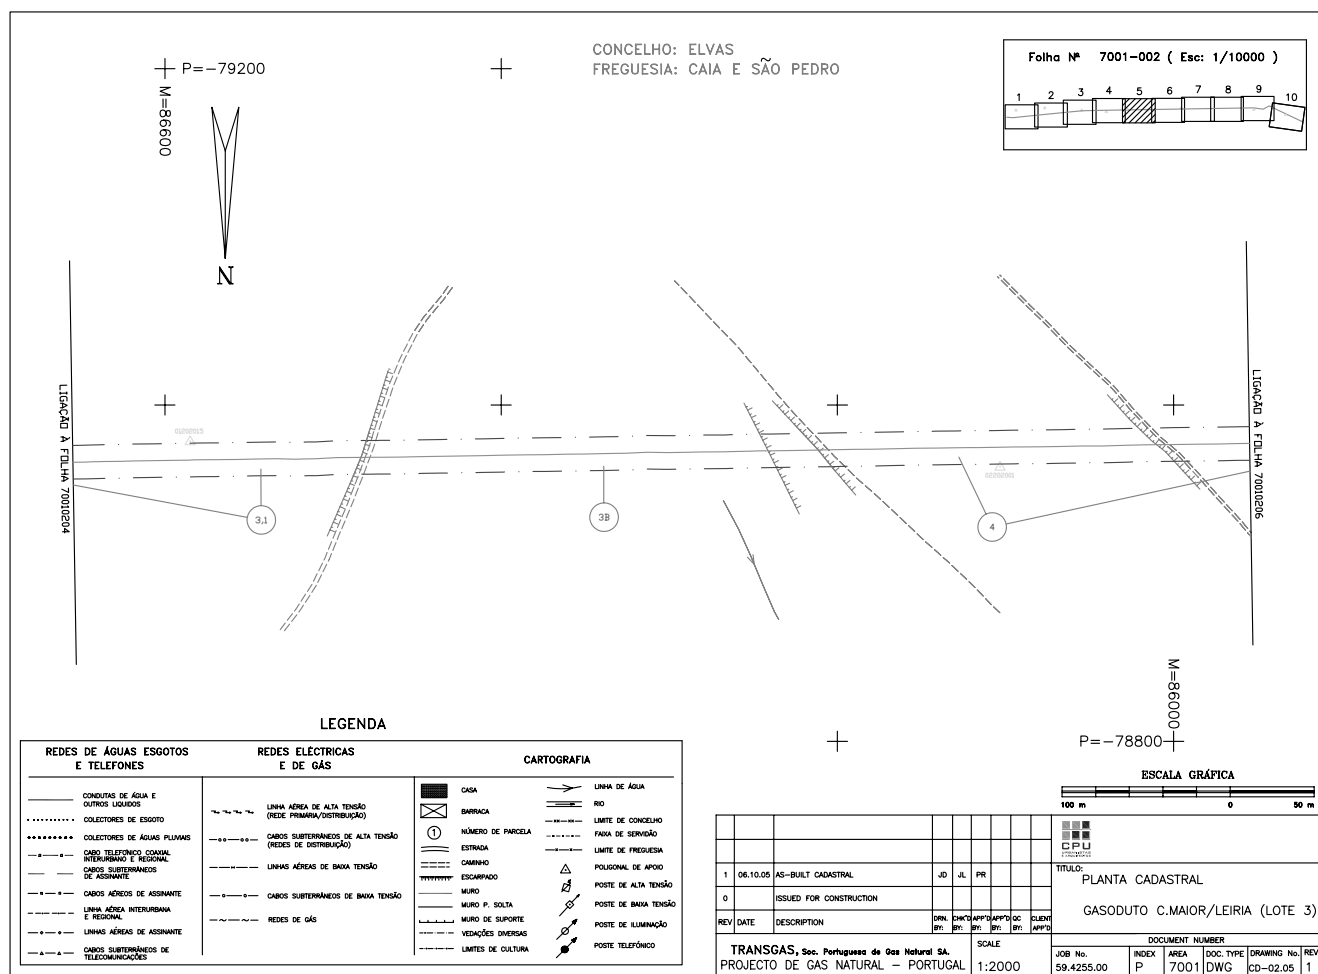

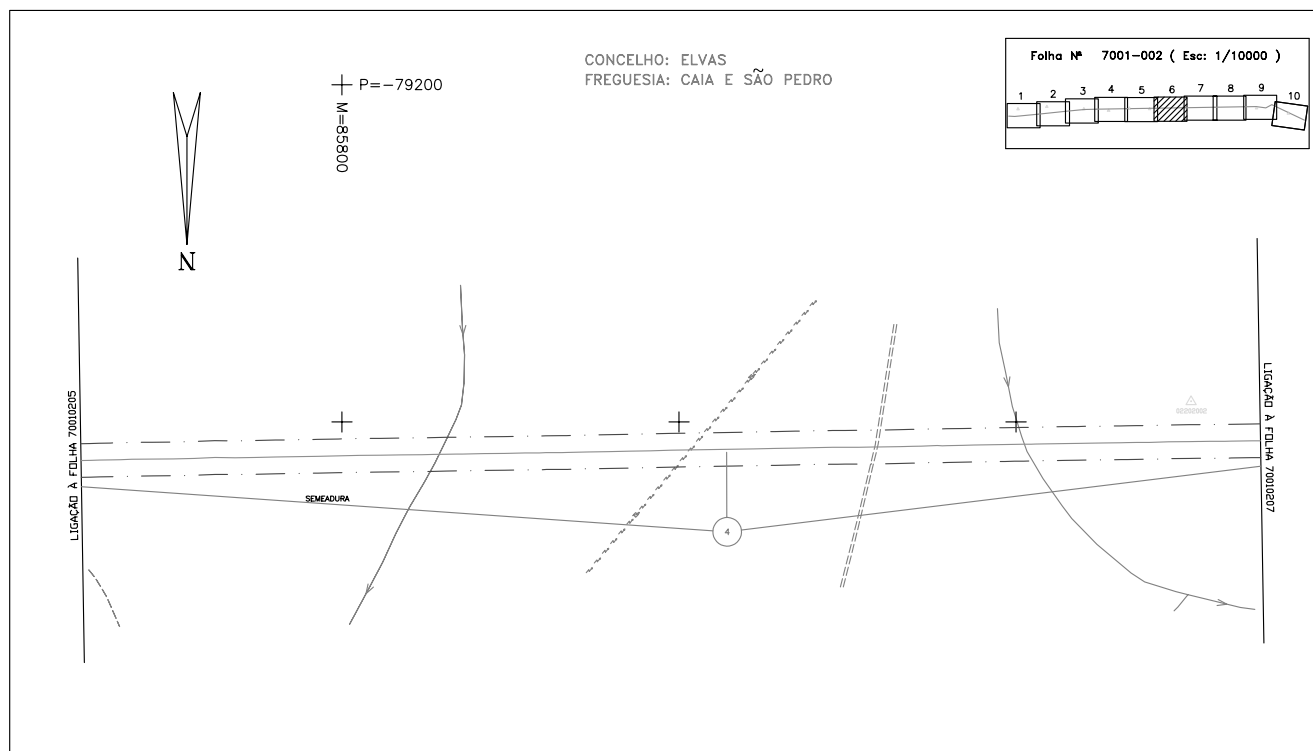



P-7001-DWG-CD-02_06-REV.1

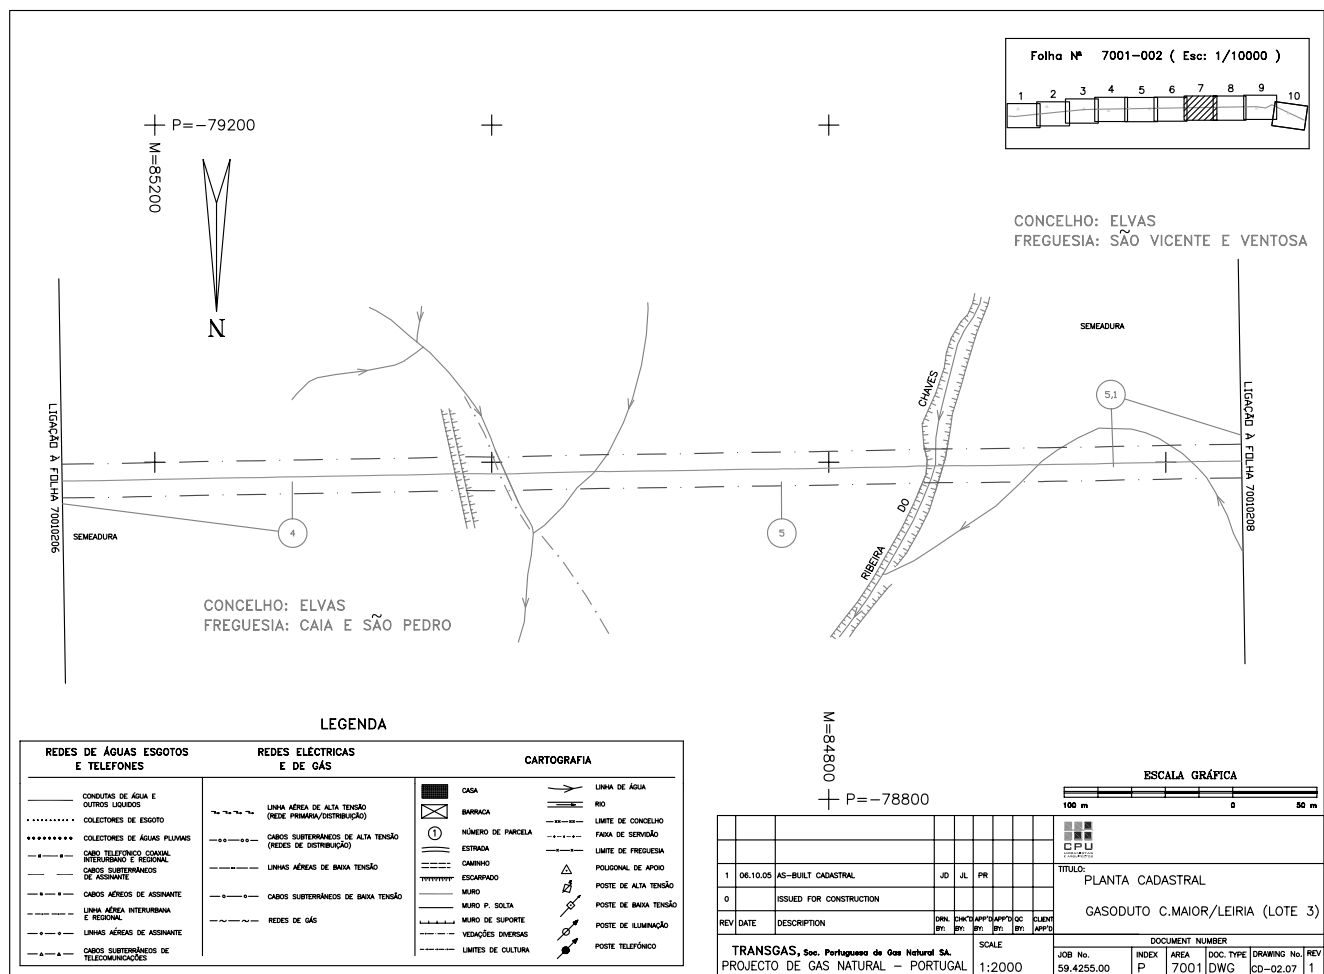

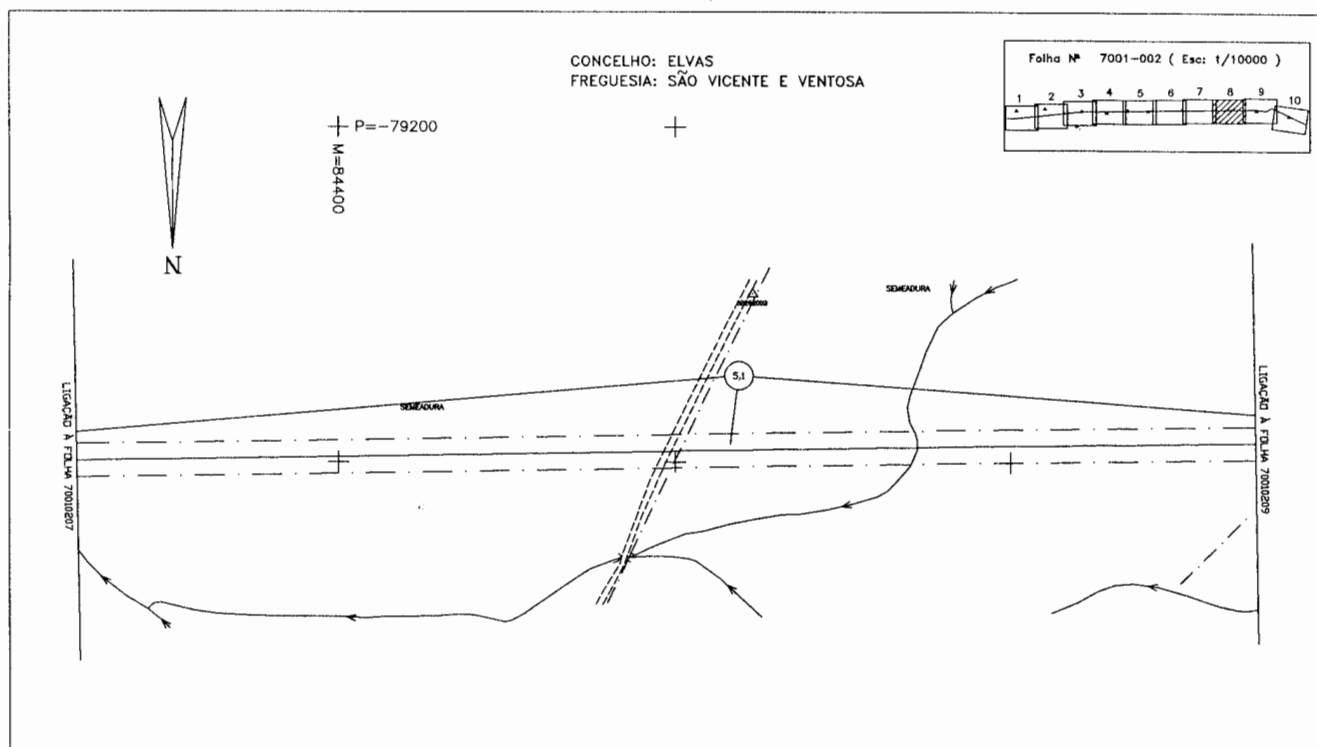




P-7001-DWG-CD-02_08-REV.1

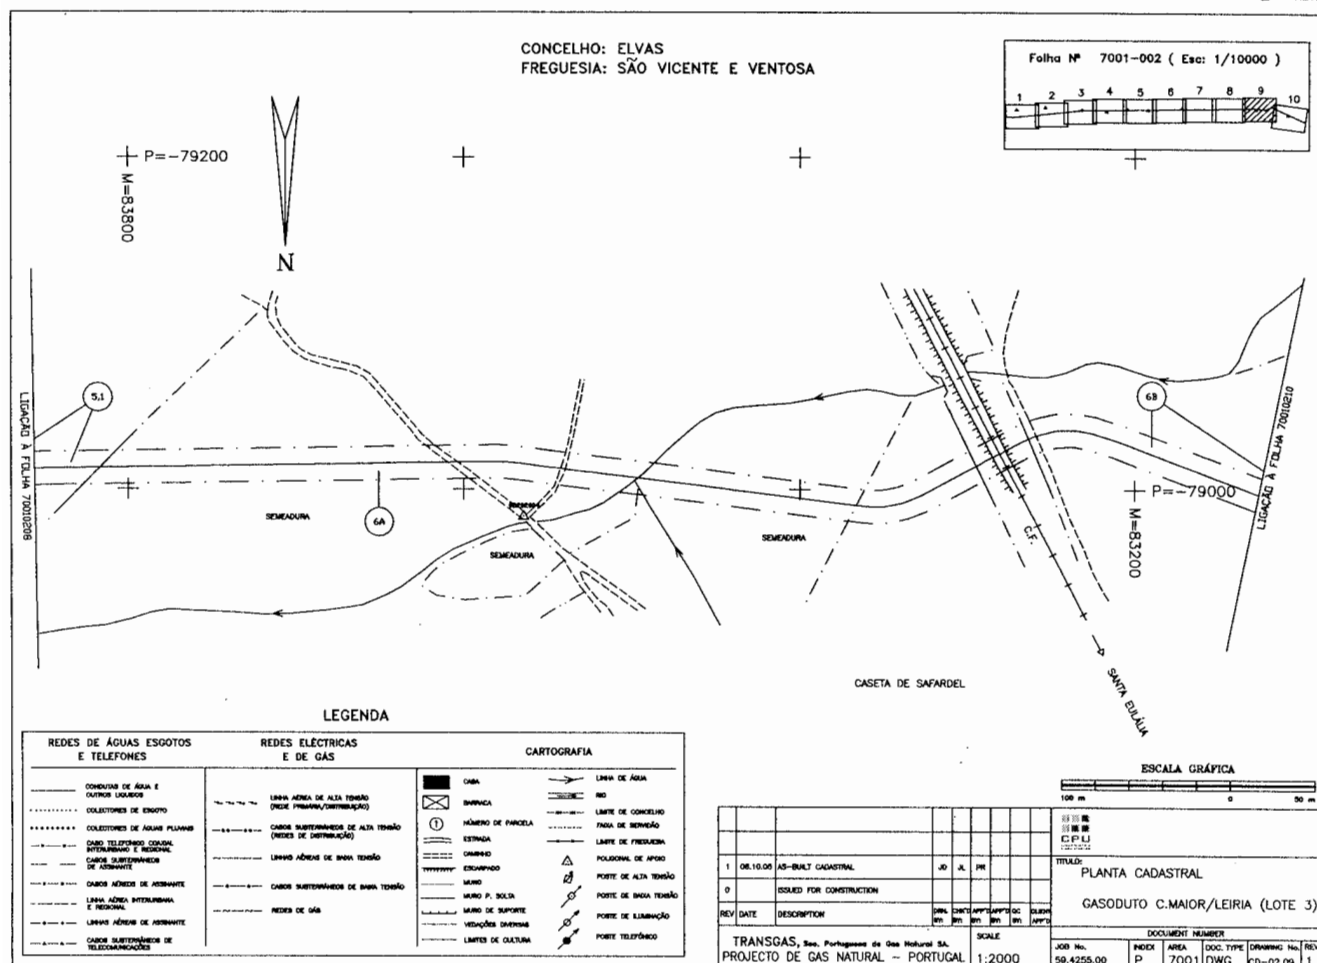

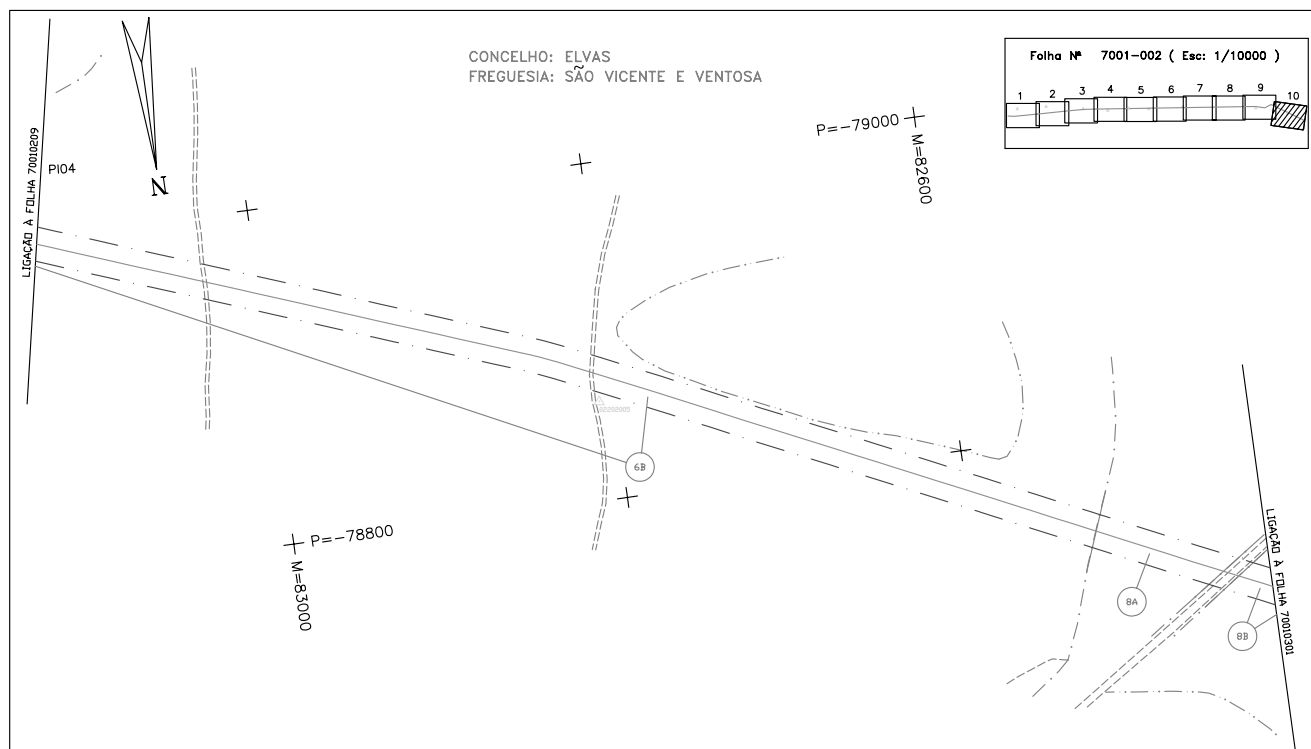

P-7001-DWG-CD-02_10-REV.1

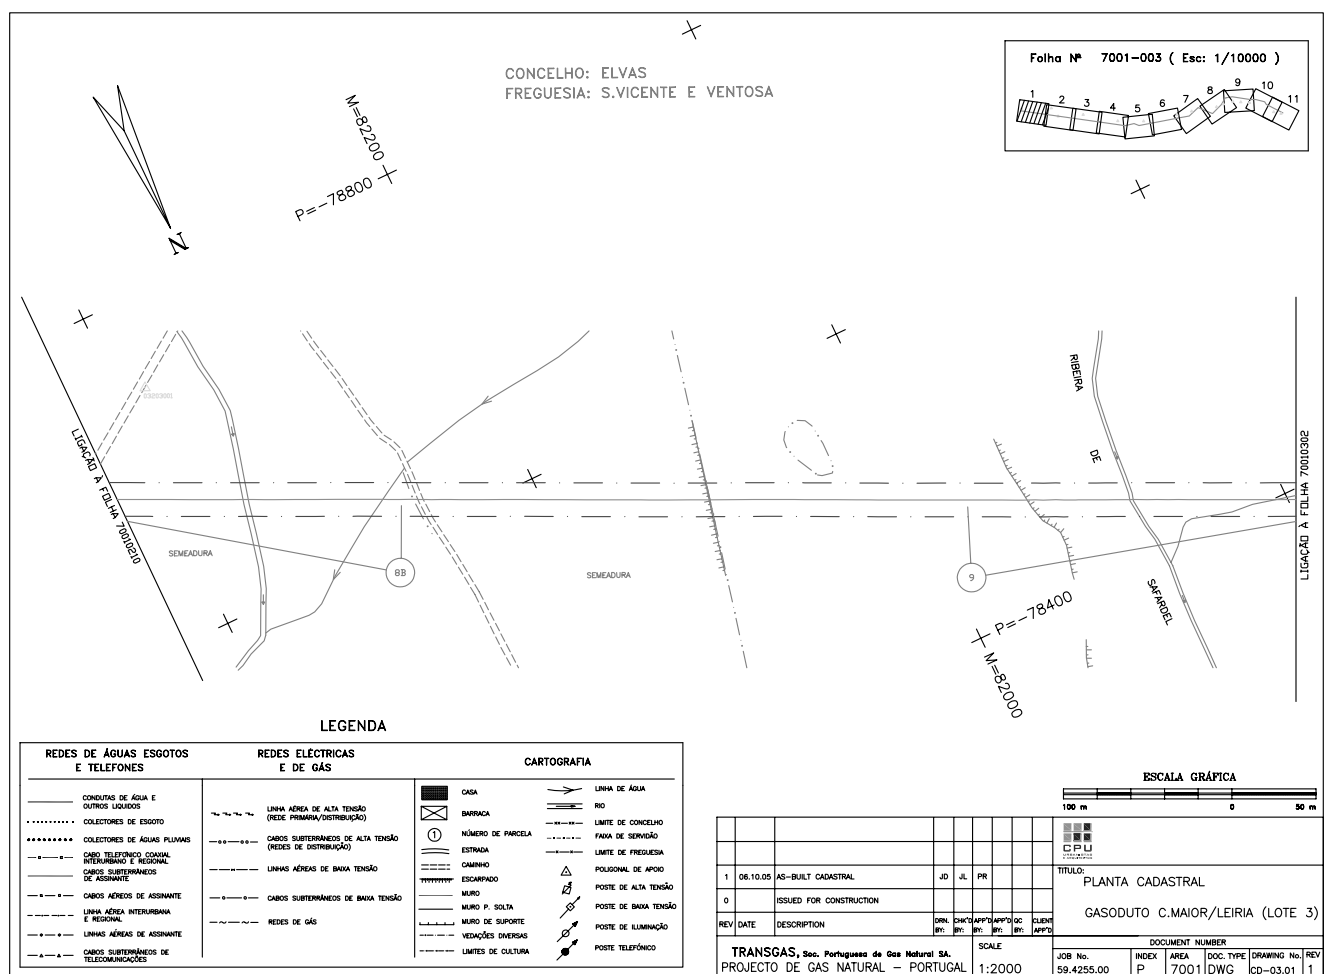


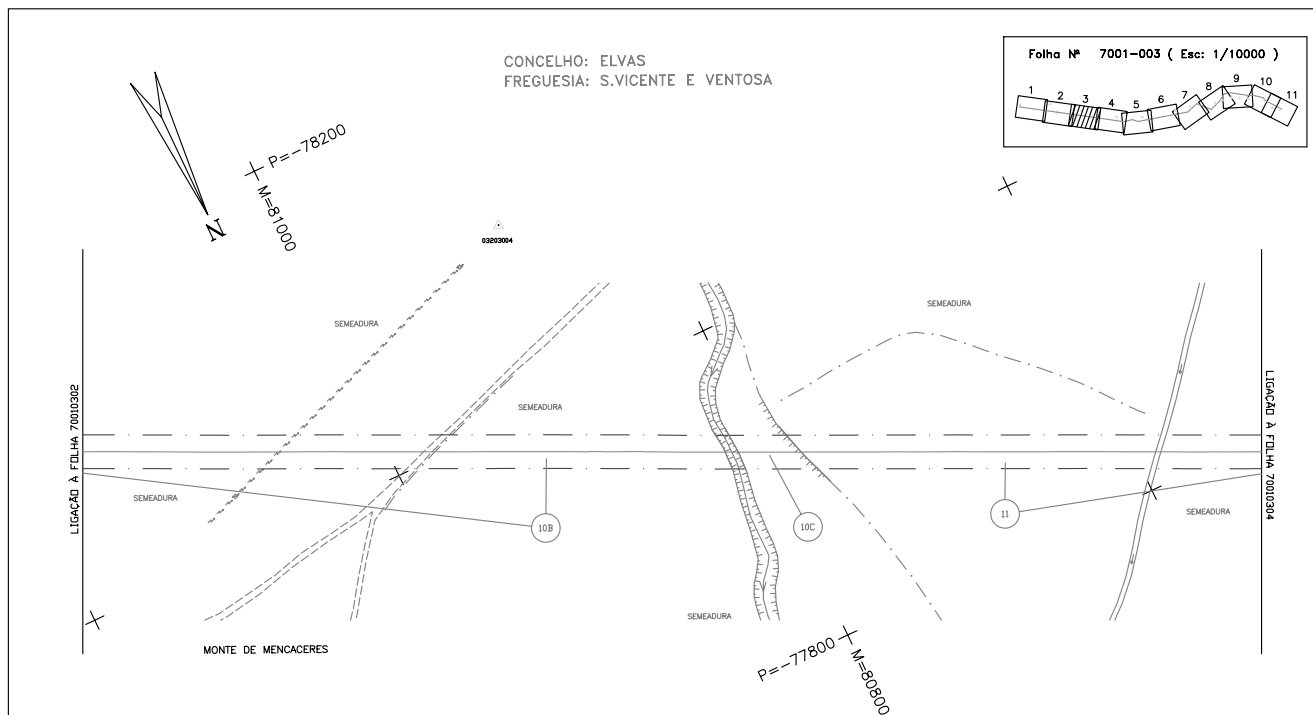 


REDES DE ÁGUAS ESGOTOS E TELEFONES	REDES ELÉCTRICAS E DE GÁS	CARTOGRAFIA	


1	06.10.05	AS-BUILT CADASTRAL			JD	JL	FR			
0		ISSUED FOR CONSTRUCTION								
REV	DATE	DESCRIPTION			DRAW BY:	CHECKED BY:	APP'D BY:	APP'D BY:	QC BY:	ELEV APP
TRANS GAS, Soc. Portuguesa de Gas Natural SA. PROJECTO DE GAS NATURAL - PORTUGAL								SCALE 1:2000		

ESCALA GRÁFICA					
TÍTULO: PLANTA CADASTRAL GASODUTO C.MAIOR/LEIRIA (LOTE 3)					
DOCUMENT NUMBER					
JOB No.	INDEX	AREA	DOC. TYPE	DRAWING No.	REV
50.4255.00	P	7001	DWG	CD-03.03	1

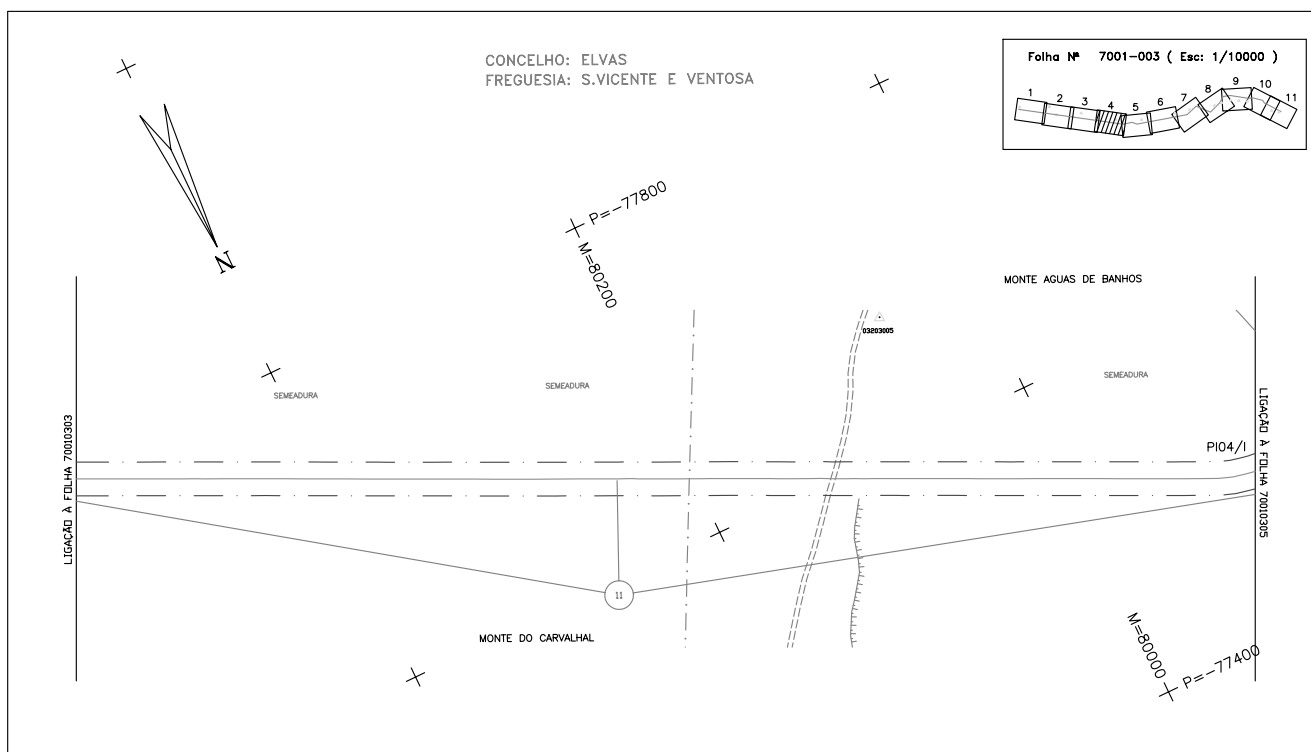


P-7001-DWG-CD-03_04-REV.1

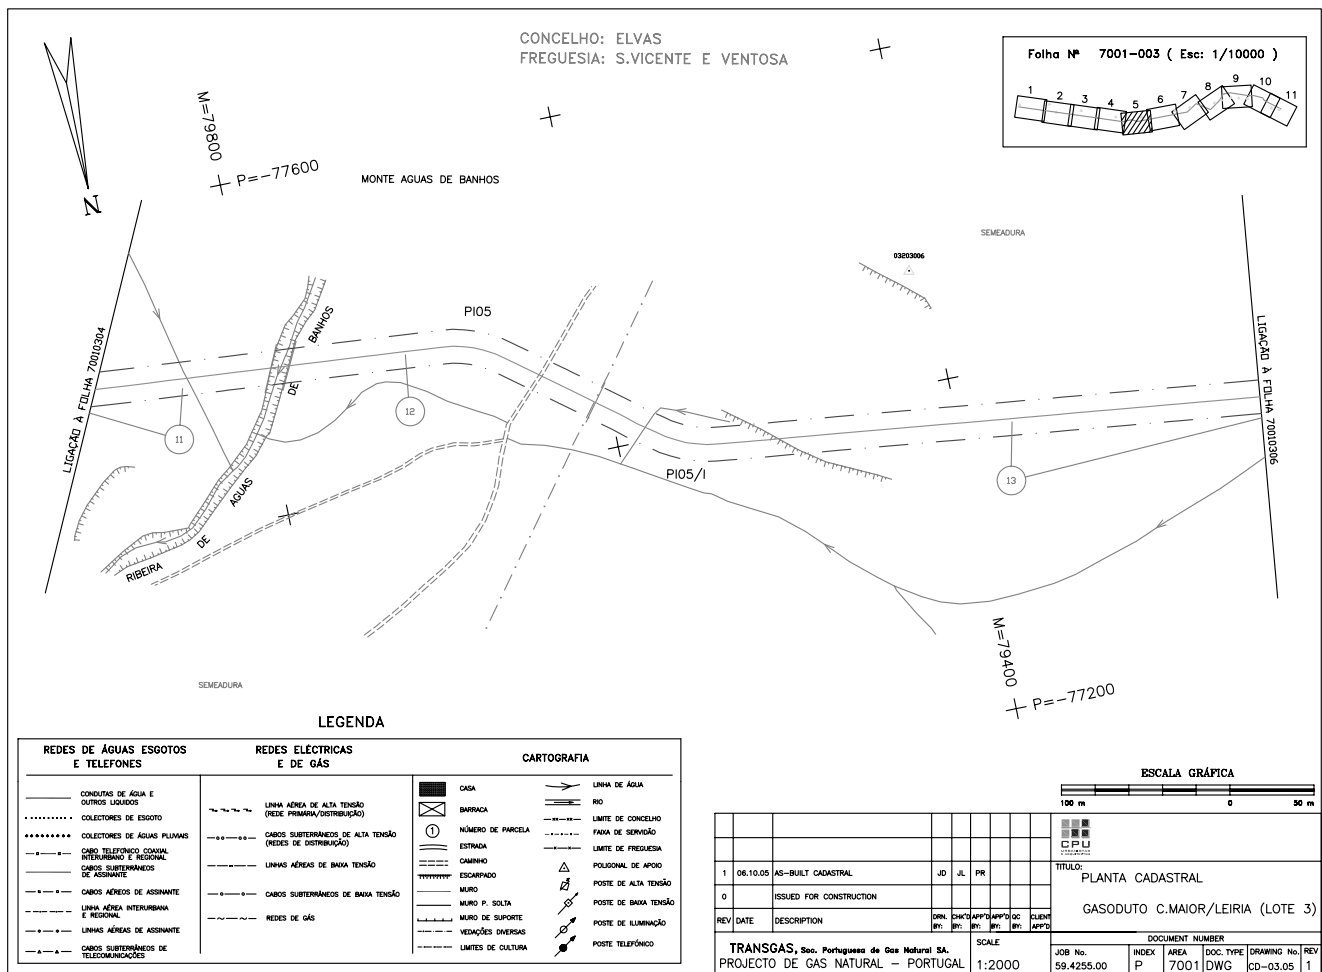

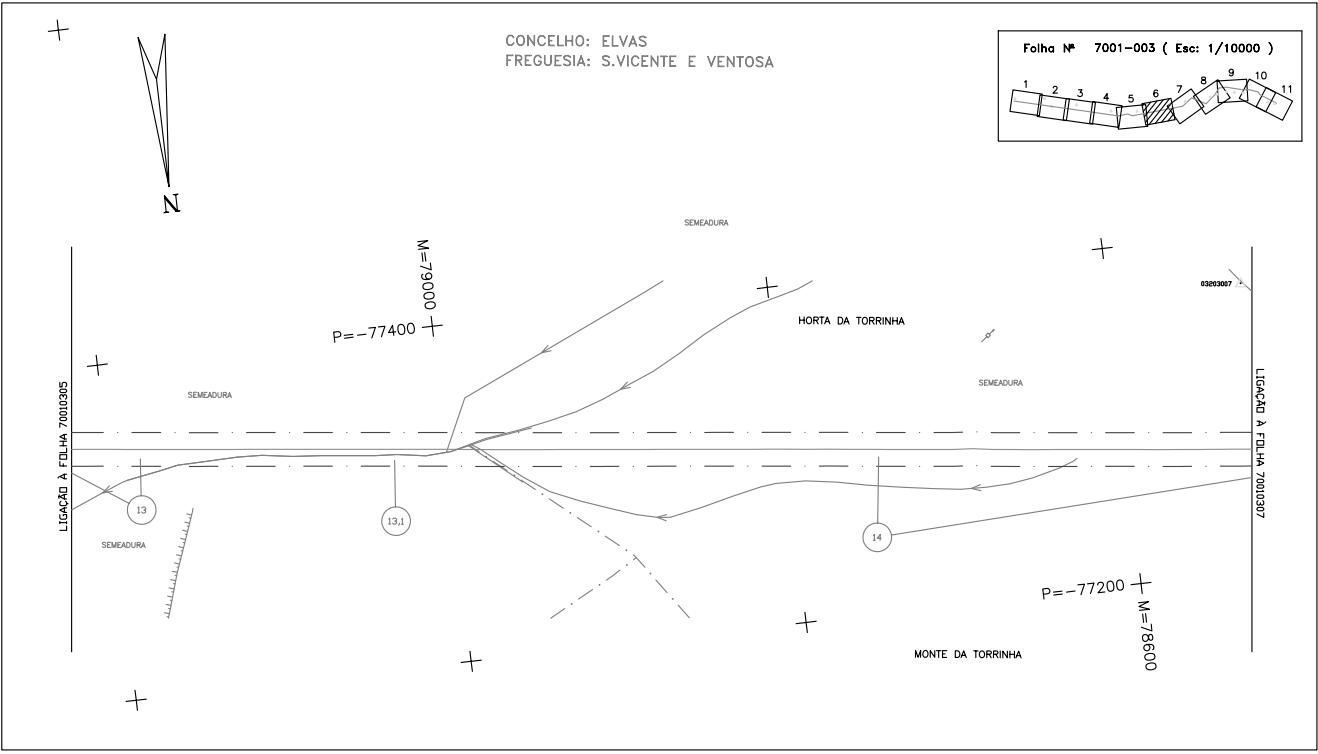


P-7001-DWG-CD-03_06-REV.1

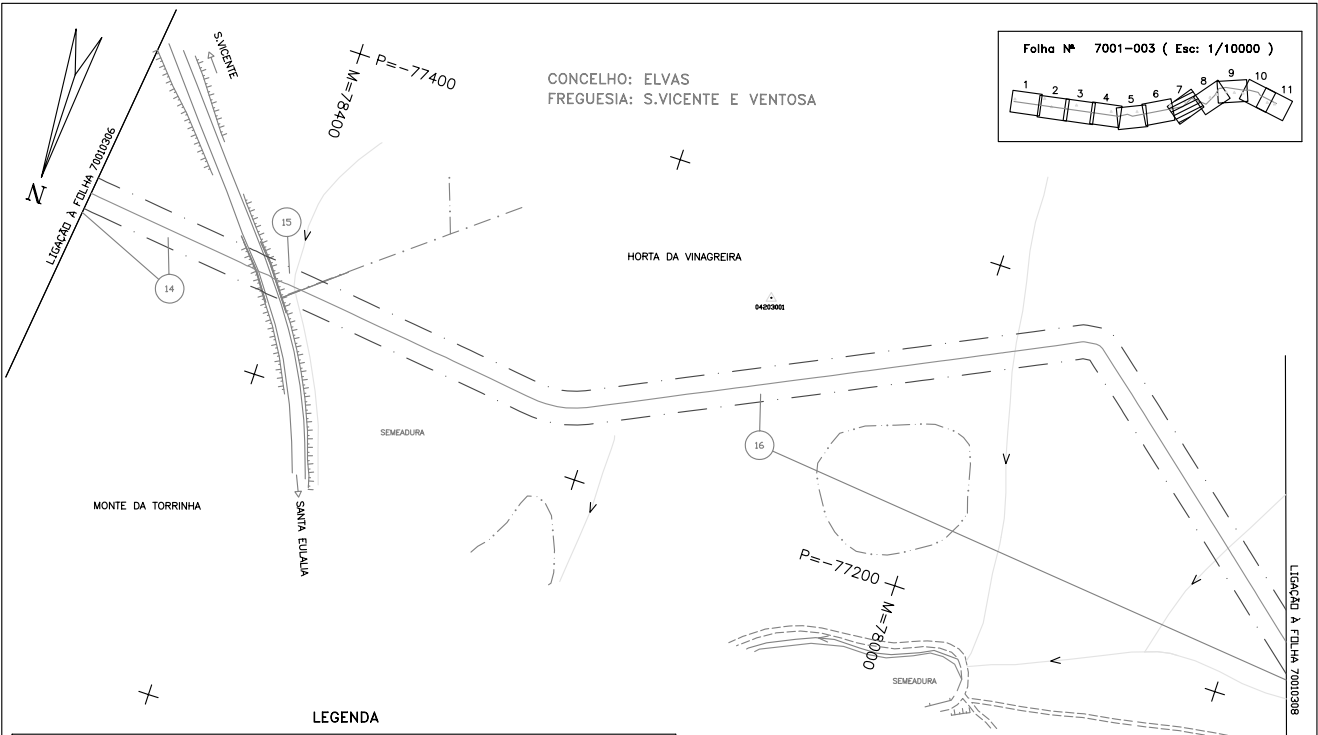


LEGENDA


REDES DE ÁGUAS ESGOTOS E TELEFONES	REDES ELÉCTRICAS E DE GÁS	CARTOGRAFIA
CONDUÍTA DE ÁGUA E OUTROS LÍQUIDOS	LINHA AÉREA DE ALTA TENSÃO (REDE PRIMÁRIA/DISTRIBUIÇÃO)	CHUVA
COLLECTORES DE ESGOTO	CABOS SUBTERRÂNEOS DE ALTA TENSÃO (REDES DE DISTRIBUIÇÃO)	BARRACA
COLLECTORES DE ÁGUA PLUVIAIS	LINHAS AÉREAS DE BAIXA TENSÃO	NÚMERO DE PARCELA
CABO TELEFÓNICO GERAL, INTERURBANO E REGIONAL	CABOS SUBTERRÂNEOS DE BAIXA TENSÃO	ESTRADA
CABOS SUBTERRÂNEOS DE ASSINANTE	REDES DE GÁS	CAMINHO
CABOS AÉREOS DE ASSINANTE		ESCARPADO
LINHA AÉREA INTERURBANA E REGIONAL		MURO
LINHAS AÉREAS DE ASSINANTE		MURO P. SOLTA
CABOS SUBTERRÂNEOS DE TELECOMUNICAÇÕES		MURO DE SUPORTE
		VEGAÇÕES DIVERSAS
		LIMITES DE CULTURA
		LINHA DE ÁGUA
		RIO
		LIMITE DE CONCELHO
		Faixa de SERVIÇO
		LIMITE DE FREGUESIA
		POLIGONAL DE APOIO
		POSTE DE ALTA TENSÃO
		POSTE DE BAIXA TENSÃO
		POSTE DE ILUMINAÇÃO
		POSTE TELEFÓNICO

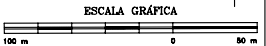

REV	DATE	DESCRIPTION	DRN	CHT	APP	APP	OC	CLER	APP
1	06.10.05	AS-BUILT CADASTRAL							
0		ISSUED FOR CONSTRUCTION							
TRANSGÁS, Soc. Portuguesa de Gás Natural SA. PROJECTO DE GÁS NATURAL - PORTUGAL									
TÍTULO: PLANTA CADASTRAL GASODUTO C.MAIOR/LEIRIA (LOTE 3)									
DOCUMENT NUMBER									
JOB No. 59.4255.00 INDEX P AREA 7001 DOC. TYPE DWG DRAWING No. CD-03.07 1									

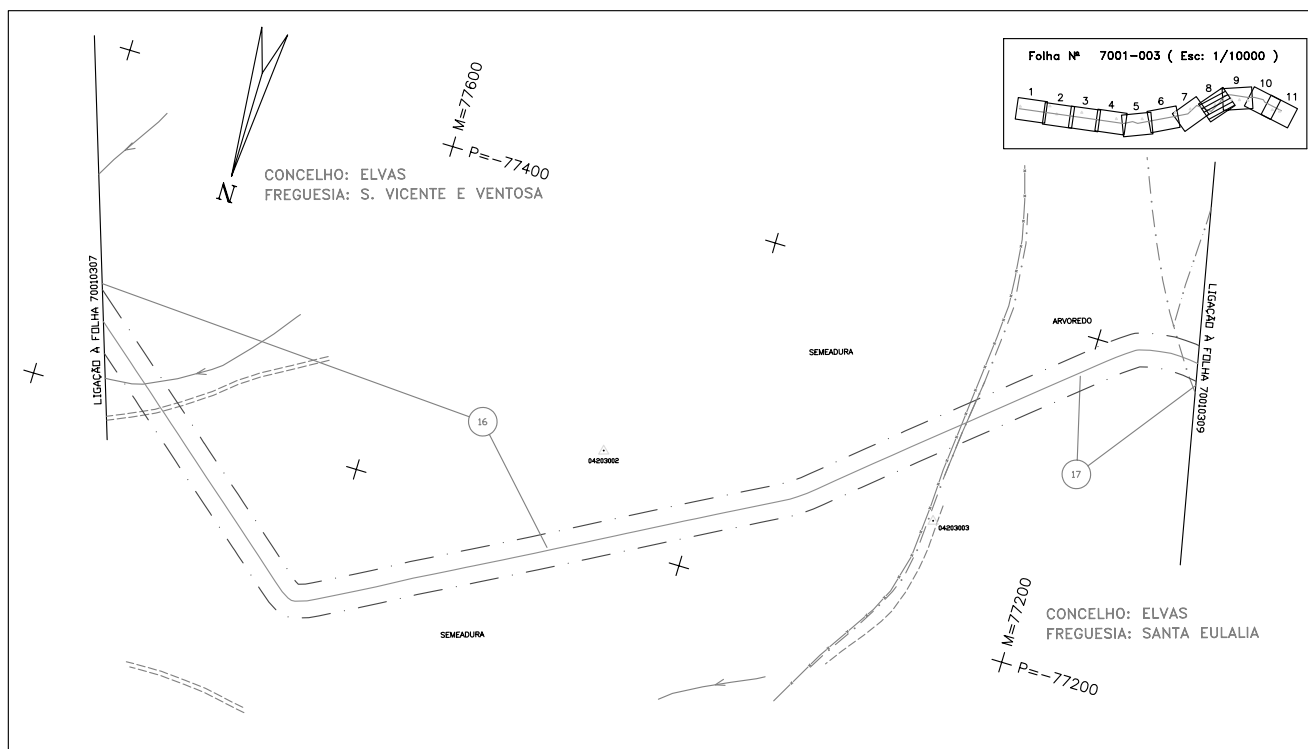


P-7001-DWG-CD-03 08-REV.1

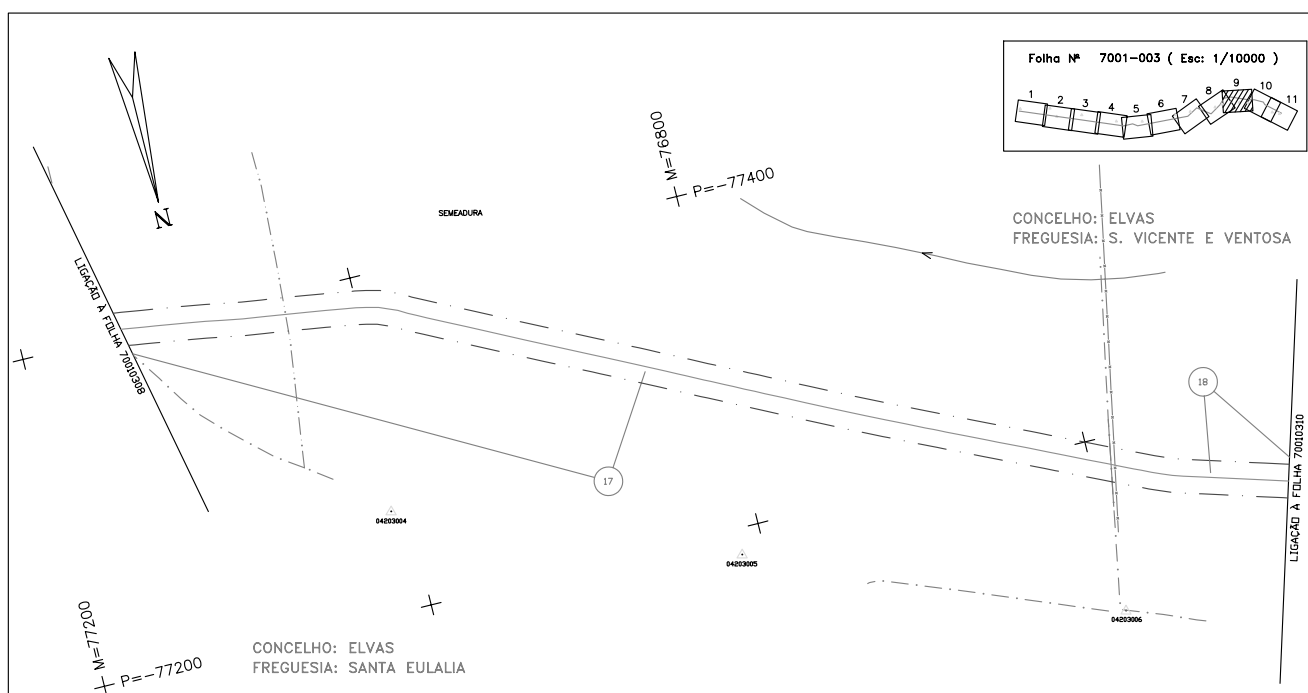


LEGENDA


REDES DE ÁGUAS ESOTOS E TELEFONES	REDES ELÉCTRICAS E DE GÁS	CARTOGRAFIA	

[illegible]

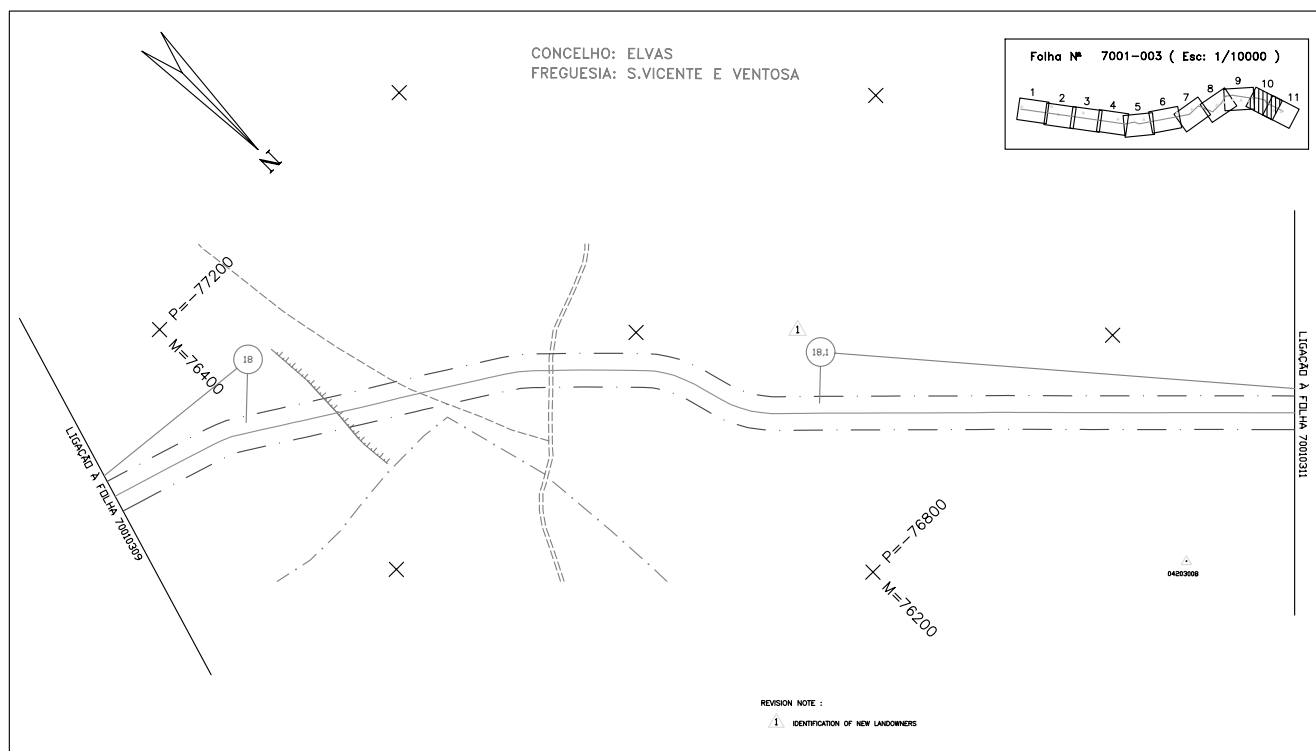


P-7001-DWG-CD-03_10-REV.2

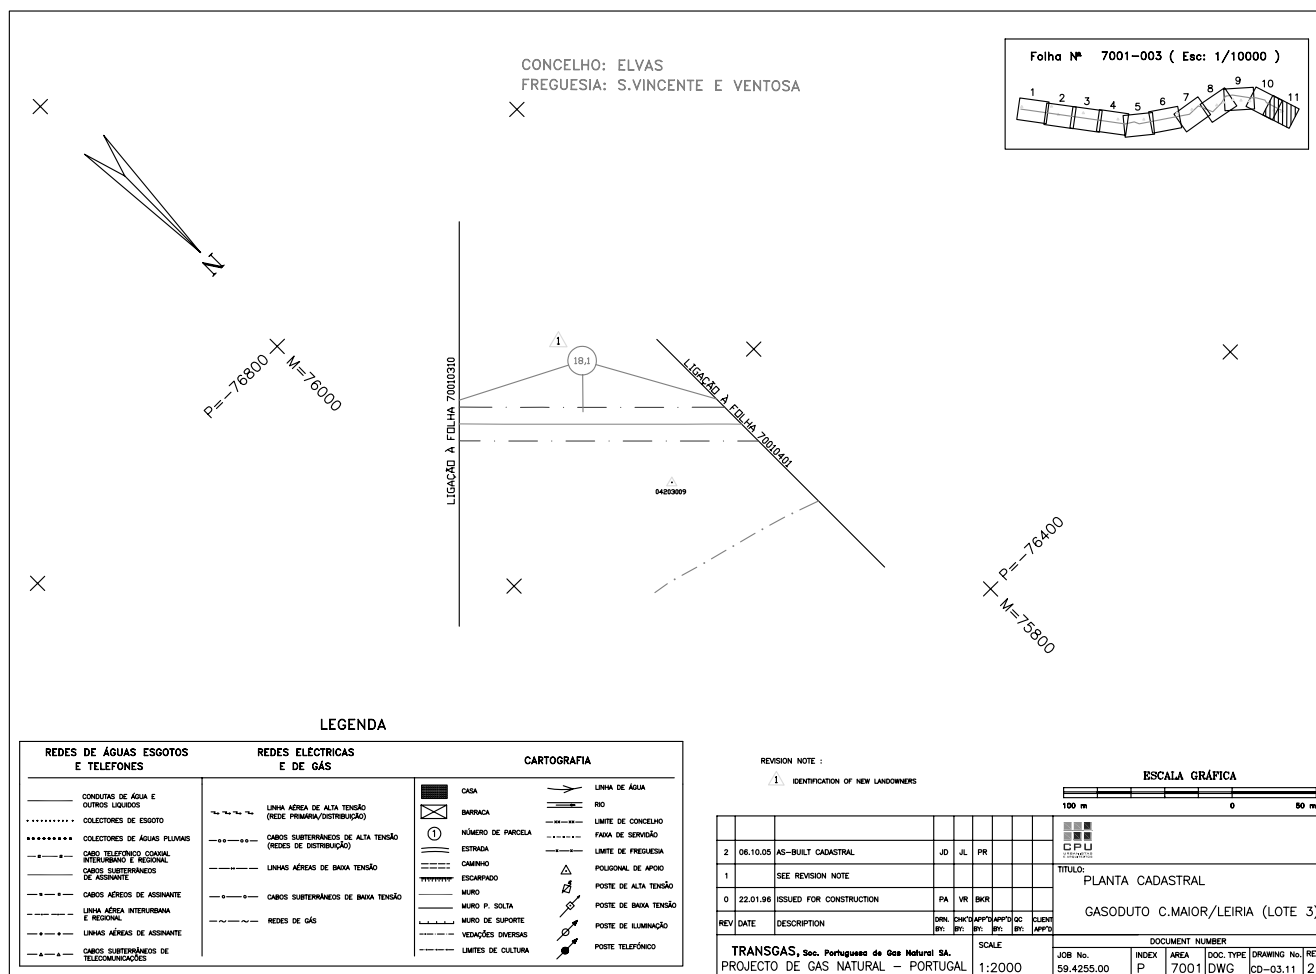

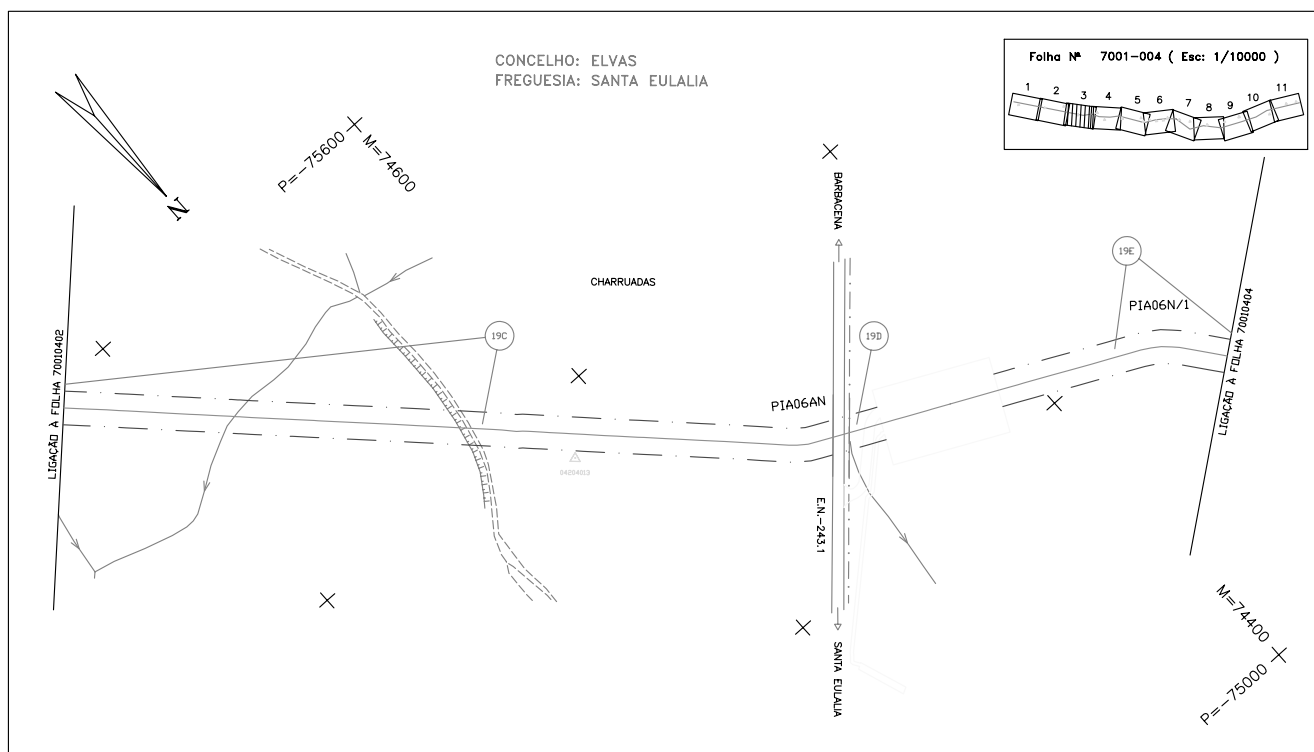


P-7001-DWG-CD-04_03-REV.1

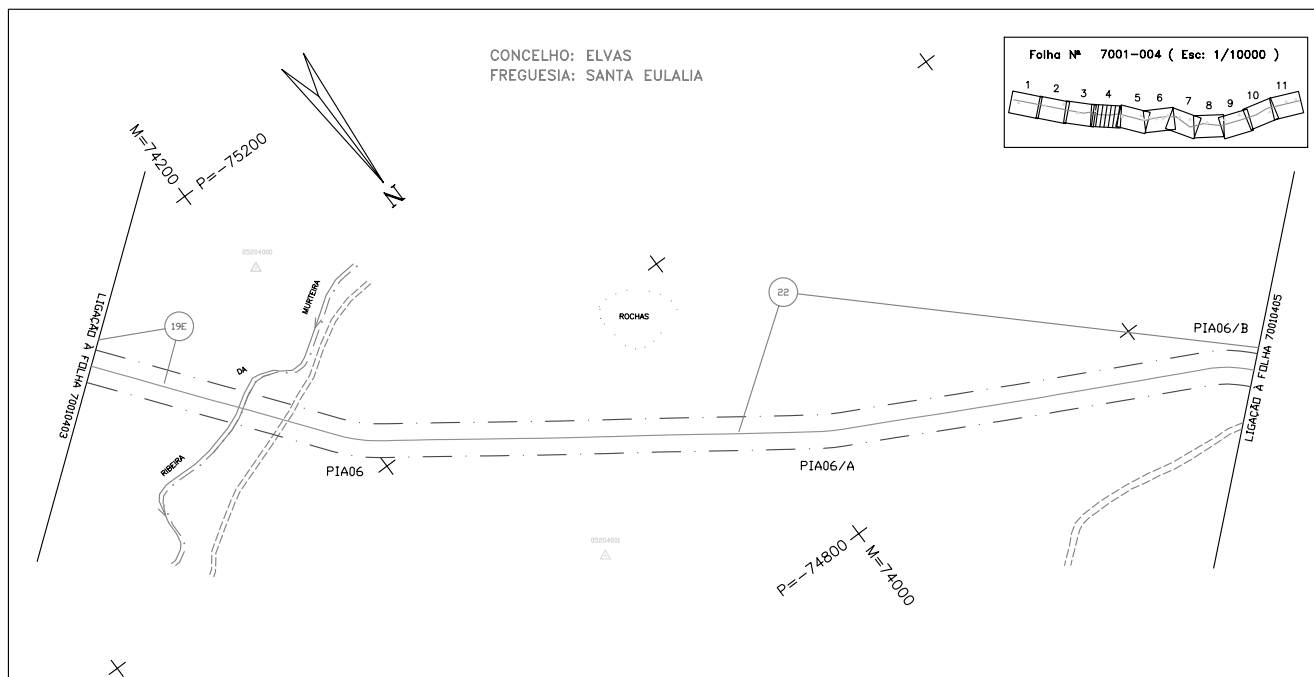


LEGENDA


REDES DE ÁGUAS ESGOTOS E TELEFONES	REDES ELÉCTRICAS E DE GÁS	CARTOGRAFIA
———— CONDUÍTA DE ÁGUA E OUTROS LÍQUIDOS COLECTORES DE ESGOTO ***** COLECTORES DE ÁGUAS PLUVIAIS ----- CABO TELEFÓNICO COAXIAL INTERMUNICIPAL E REGIONAL ----- CARGOS SUBTERRÂNEOS DE ASSINANTE ----- CARGOS SUBTERRÂNEOS DE ASSINANTE ----- LINHA ÁGUA INTERMUNICIPAL E REGIONAL ----- LINHAS ÁREAS DE ASSINANTE ----- CARGOS SUBTERRÂNEOS DE TELECOMUNICAÇÕES	——— LINHA ÁREA DE ALTA TENSÃO (REDE PRIMÁRIA/DISTRIBUIÇÃO) ----- CARGOS SUBTERRÂNEOS DE ALTA TENSÃO (REDES DE DISTRIBUIÇÃO) ----- LINHAS ÁREAS DE BAIXA TENSÃO ----- CARGOS SUBTERRÂNEOS DE BAIXA TENSÃO ----- REDES DE GÁS	 GÁS  BARRICA  NÚMERO DE PARCELA  ESTRADA  ESCARPADO  MURO P. SOLTA  MURO DE SUPORTE  VEDAÇÕES DIVERSAS  LIMITES DE CULTURA  LINHA DE ÁGUA  RIO  LIMITE DE CONCELHO  FAZENDA DE SERVIÇO  LIMITE DE FREGUESIA  POLIGONAL DE APOIO  POSTE DE ALTA TENSÃO  POSTE DE BAIXA TENSÃO  POSTE DE ILUMINAÇÃO  POSTE TELEFÓNICO

[illegible]

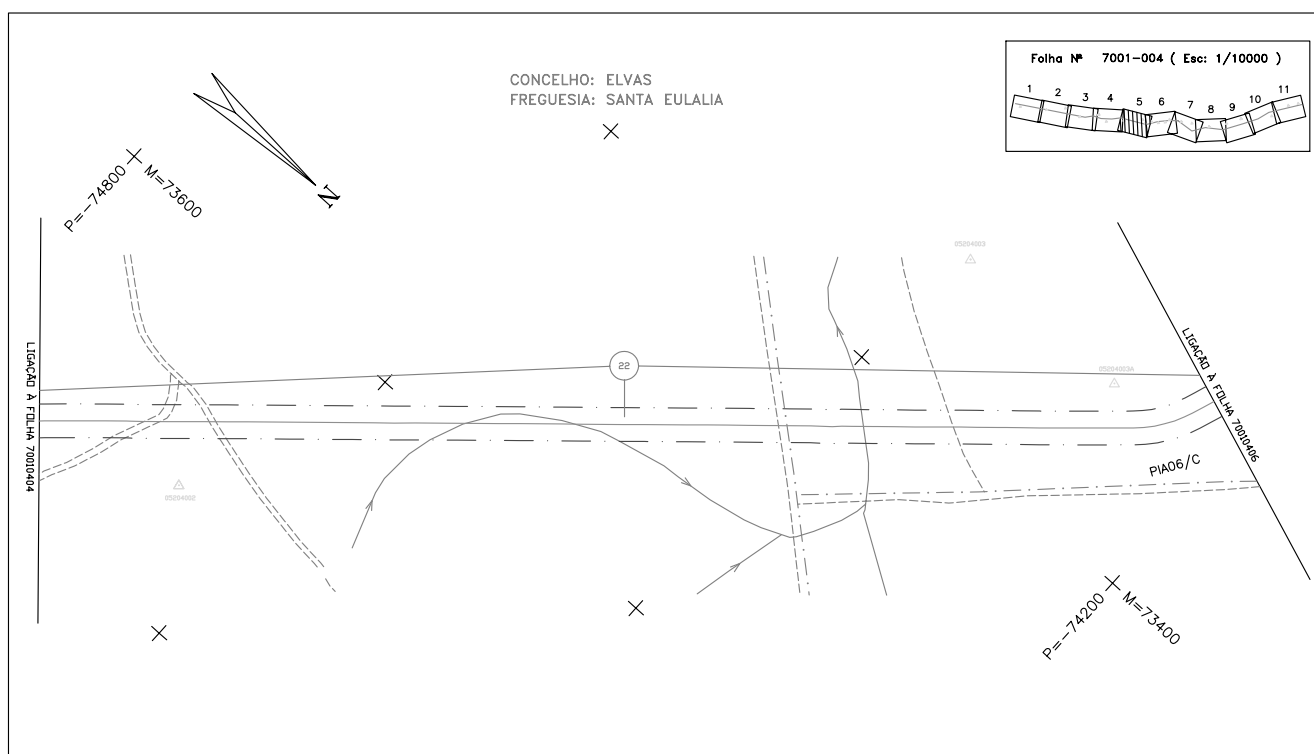



P-7001-DWG-CD-04 05-REV.1

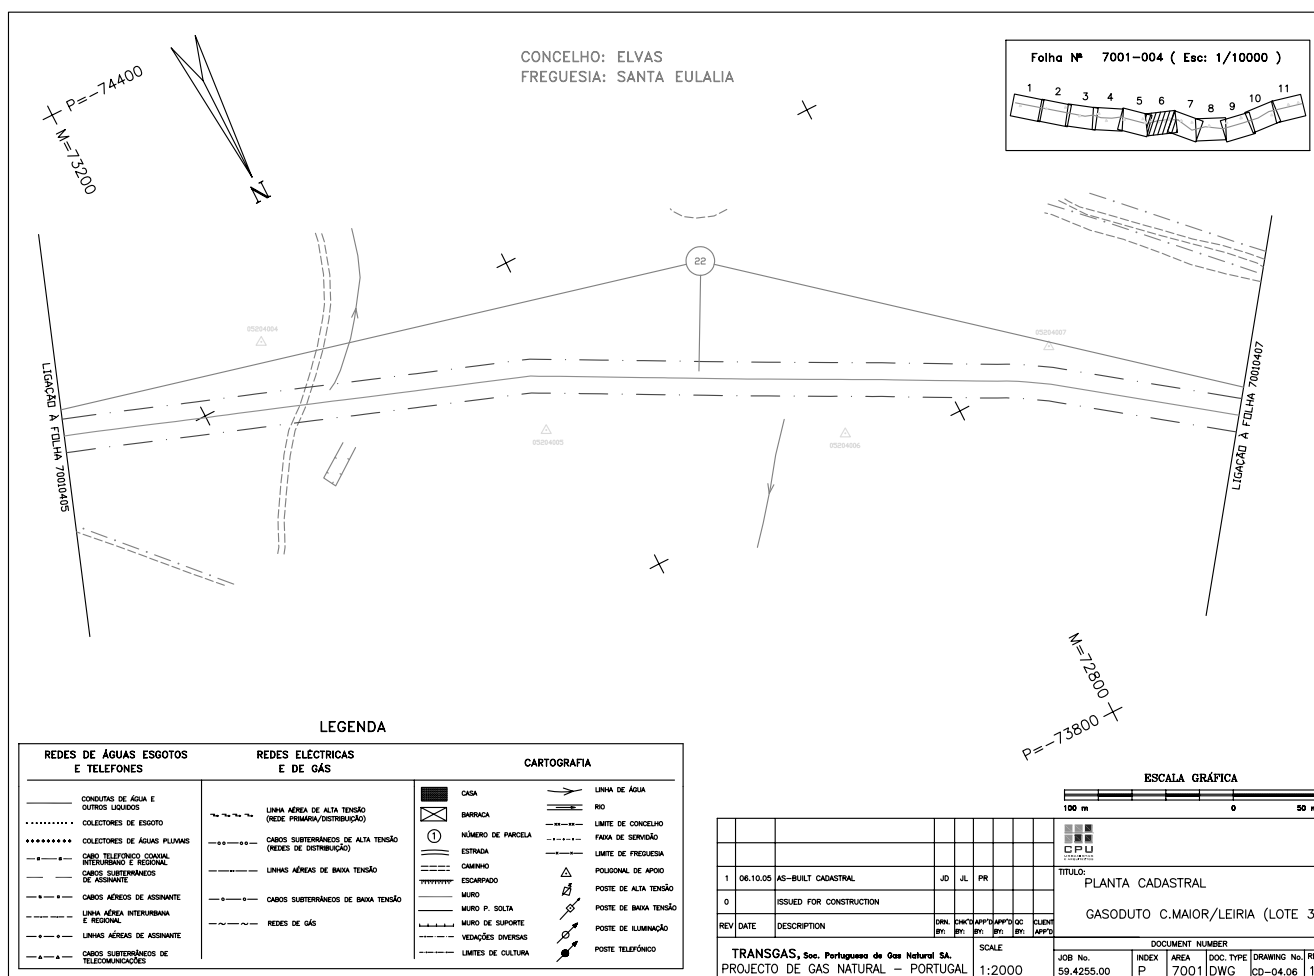

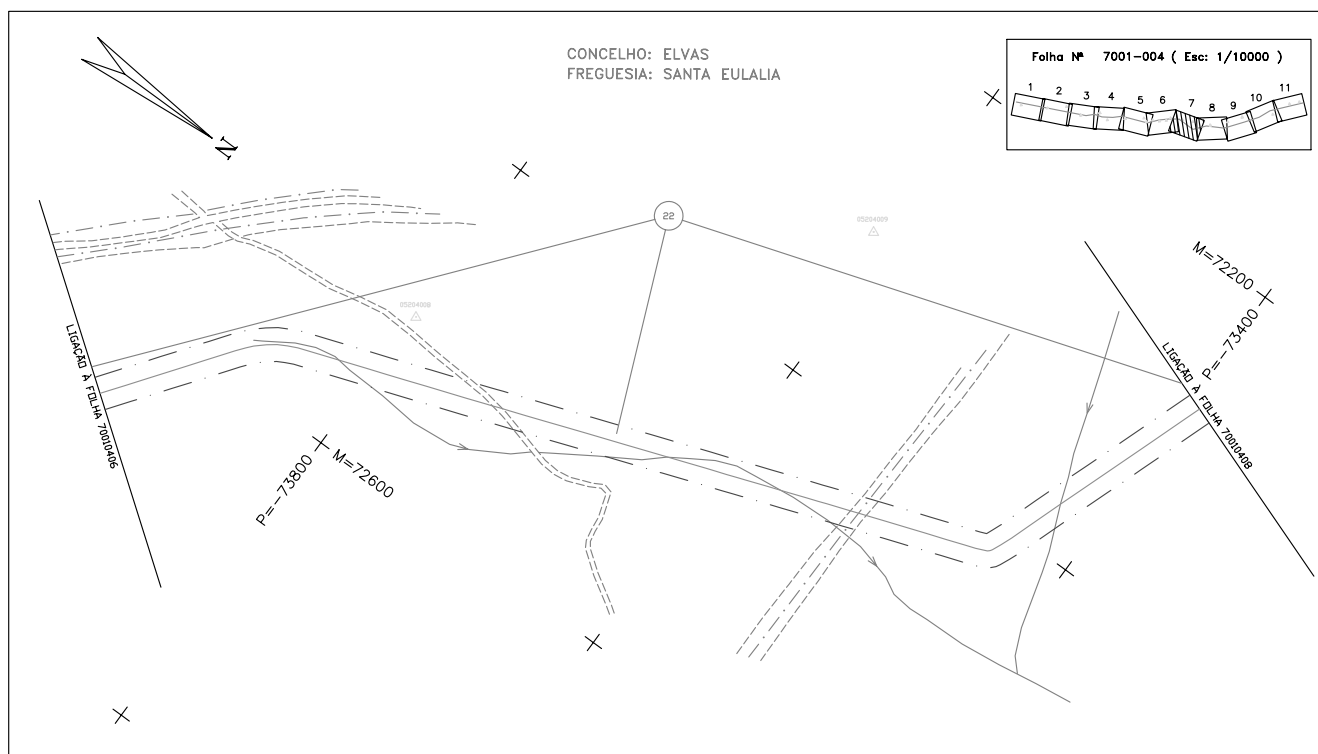


P-7001-DWG-CD-04_07-REV.1

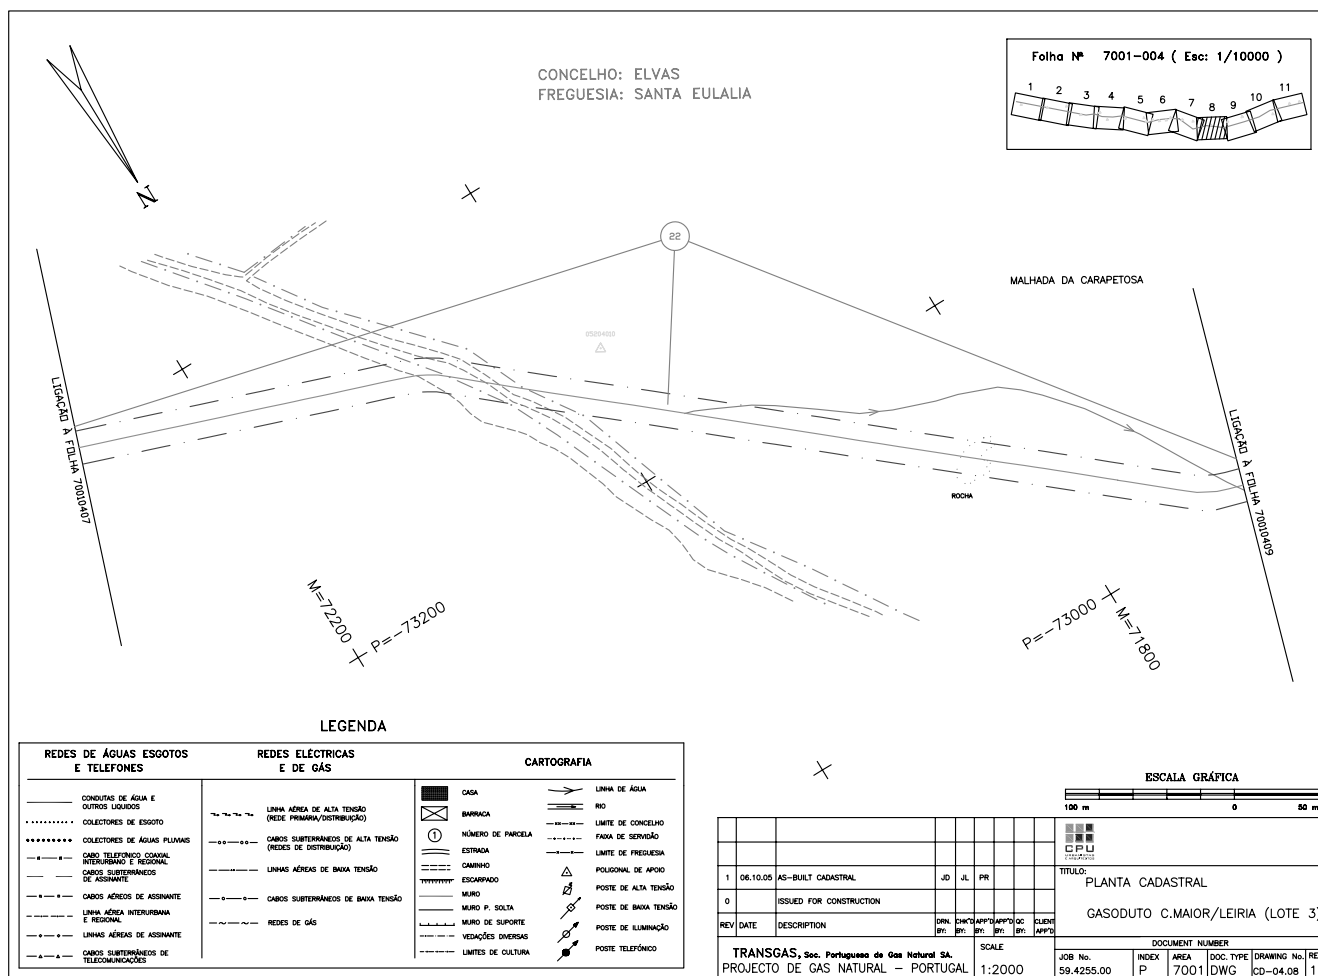

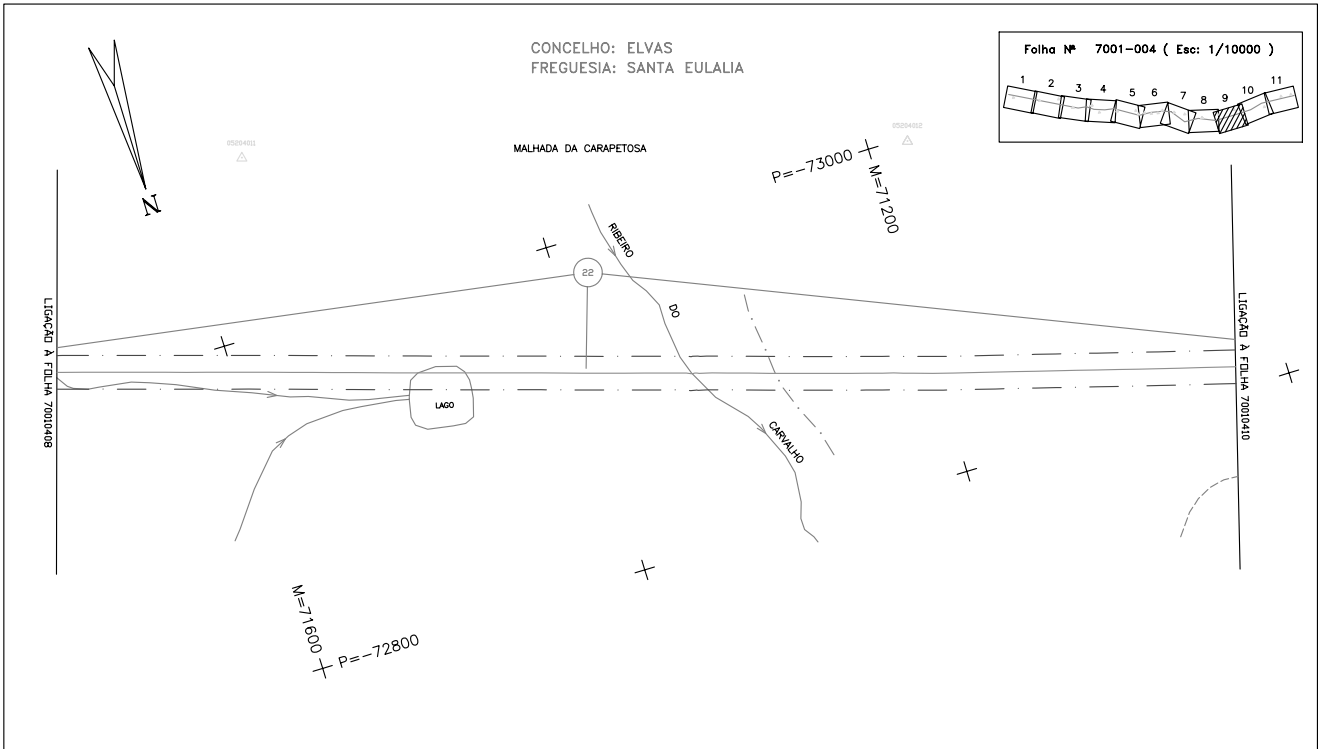


P-7001-DWG-CD-04_09-REV.1

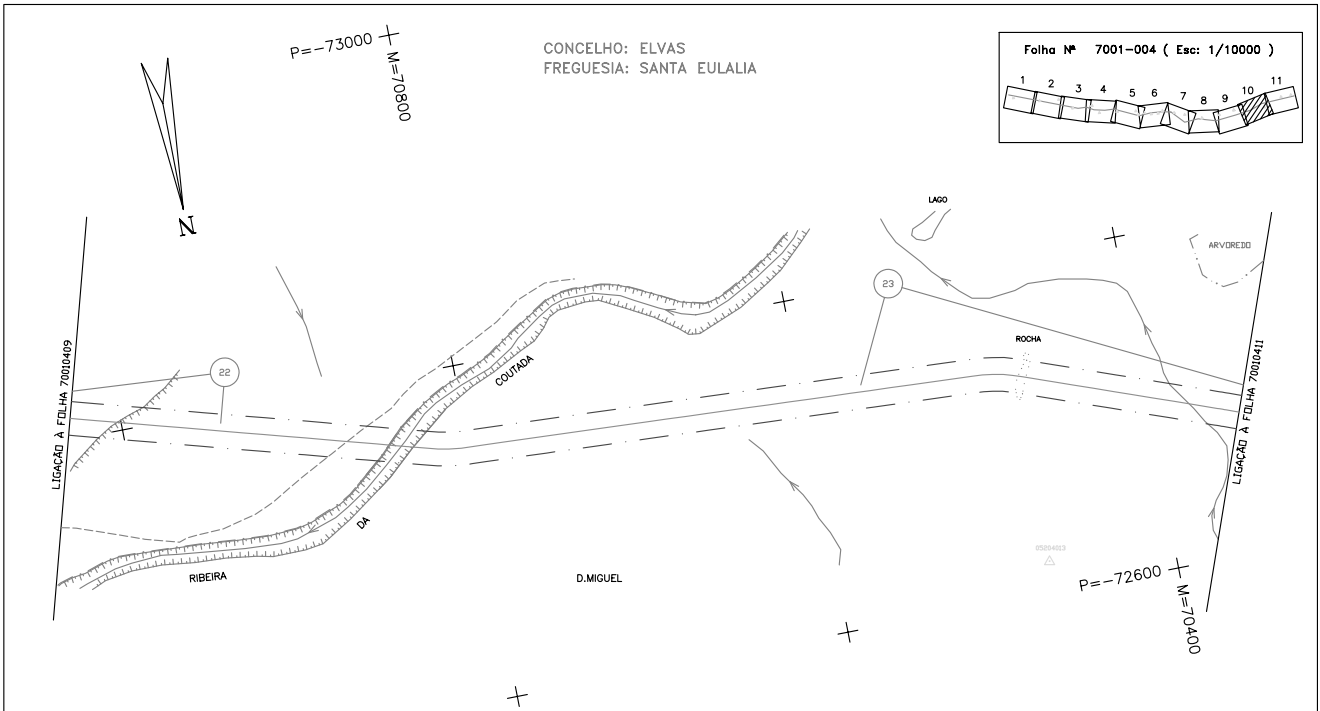

LEGENDA

REDES DE ÁGUAS ESGOTOS E TELEFONES	REDES ELECTRICAS E DE GÁS	CARTOGRAFIA
CONDUZAS DE AGUA E OUTROS LIQUIDOS	LINHA AEREA DE ALTA TENSÃO (REDE PRIMARIA/DISTRIBUICÃO)	CASA
COLETORES DE ESGOTO	CABOS SUBTERRANEOS DE ALTA TENSÃO (REDES DE DISTRIBUICÃO)	BARRACA
COLETORES DE AGUAS PLUVIAIS	LINHAS AEREAS DE BAIXA TENSÃO	NÚMERO DE PARCELA
CABO TELEFÓNICO COAXIAL INTERURBANO E REGIONAL	CABOS SUBTERRANEOS DE BAIXA TENSÃO	ESTRADA
CABOS SUBTERRANEOS DE ASSINANTE	REDES DE GÁS	CAMINHO
CABOS AEREOS DE ASSINANTE		ESCARPADO
LINHA AEREA INTERURBANA E REGIONAL		MURO
LINHAS AEREAS DE ASSINANTE		MURO P. SOLDA
CABOS SUBTERRANEOS DE TELECOMUNICAÇÕES		MURO DE SUPORTE
		VEDAÇÕES DIVERSAS
		LIMITES DE CULTURA
		LINEA DE AGUA
		RIO
		LIMITE DE CONCELHO
		FAXA DE SERVICAO
		LIMITE DE FREGUESIA
		POLIGONAL DE APOIO
		POSTE DE ALTA TENSÃO
		POSTE DE BAIXA TENSÃO
		POSTE DE ILUMINACÃO
		POSTE TELEFÓNICO

REVISÃO				Escala				TÍTULO			
1	06.10.05	AS-BUILT CADASTRAL	JD	JL	PR			PLANTA CADASTRAL			
0		ISSUED FOR CONSTRUCTION						GASODUTO C.MAIOR/LEIRIA (LOTE 3)			
REV	DATE	DESCRIPTION	DRN	ENH	APP'D	APP'D	CLIENT	DOCUMENT NUMBER			
TRANSGAS, Soc. Portuguesa de Gas Natural SA.								JOB No. 59.4255.00			
PROJECTO DE GAS NATURAL - PORTUGAL								INDEX P			
SCALE 1:2000								AREA 7001 DWG			
								DOC. TYPE CD-04.10			
								DRAWING No. 1			
								REV. FILE NAME P-7001-DWG-CD-04_10.DWG			

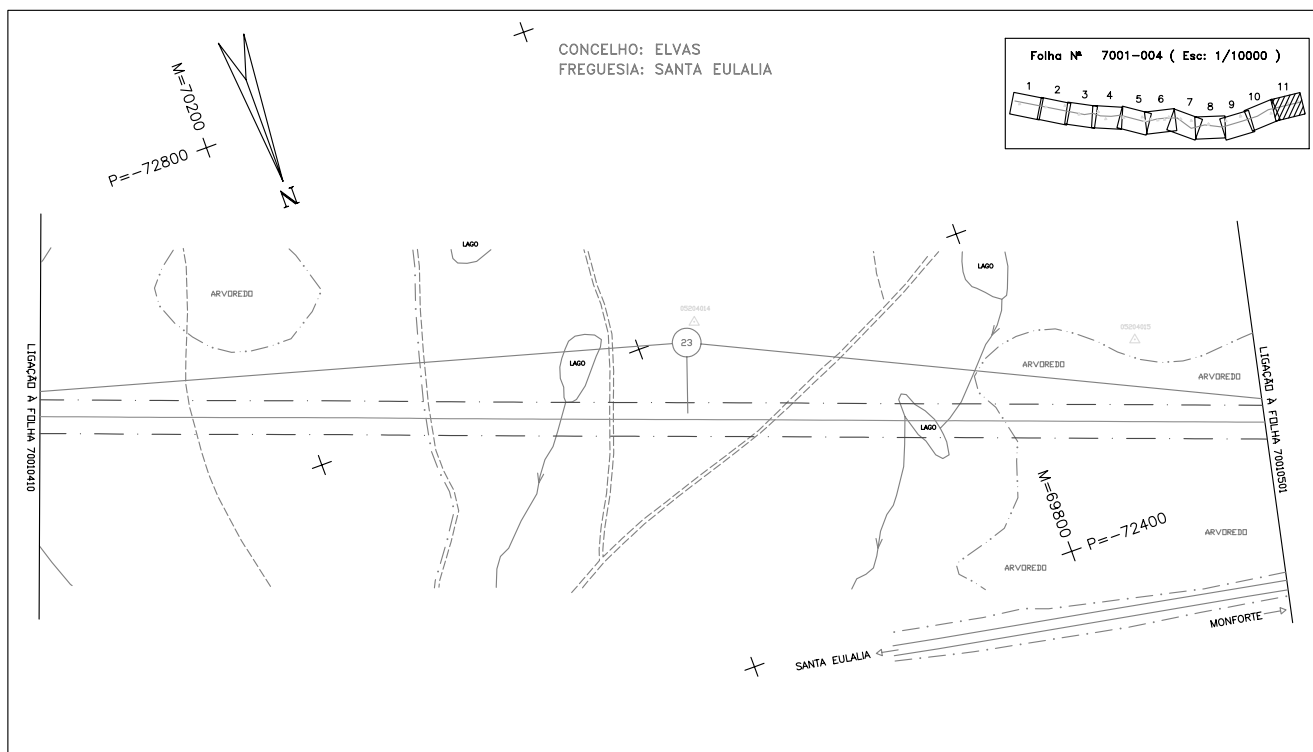

P-7001-DWG-CD-04_11-REV.1

