

MINISTÉRIO DA ECONOMIA E DA INOVAÇÃO


Direcção-Geral de Geologia e Energia

Aviso n.º 1320-A/2006 (2.ª série). — Na sequência do aviso publicado no *Diário da República*, 2.ª série, n.º 96, suplemento, de 23 de Abril de 1996, que transcreve na íntegra o despacho n.º 57/96, de 18 de Abril, do Ministro da Economia, que aprovou o projecto base da rede primária da concessão da rede de distribuição regional do gás natural de Lisboa, e em cumprimento do n.º 3 deste despacho e do n.º 2 do referido aviso, bem como do despacho n.º 4286/97 (2.ª série), do Ministro da Economia, publicado no *Diário da República*, 2.ª série, n.º 164, de 18 de Julho de 1997, que aprovou o projecto base do ramal de gás natu-

ral de Frielas-Cabo Ruivo — lote 2, que integra a rede de concessão de distribuição regional do gás natural de Lisboa, publica-se em anexo a planta geral, bem como o mapa de identificação dos imóveis sobre os quais foi constituída servidão administrativa de gás, com os titulares de direitos sobre os mesmos e as plantas parcelares definitivas (telas finais) relativas ao ramal referido dos concelhos de Lisboa e Loures.

O presente aviso rectifica e substitui, globalmente, para todos os efeitos legais, inclusive o registo predial da servidão administrativa constituída nos termos do artigo 4.º do Decreto-Lei n.º 11/94, de 13 de Janeiro, os elementos referentes ao citado ramal dos concelhos de Lisboa e Loures.

16 de Janeiro de 2006. — Pelo Director-Geral, por delegação de competências, *(Assinatura ilegível)*

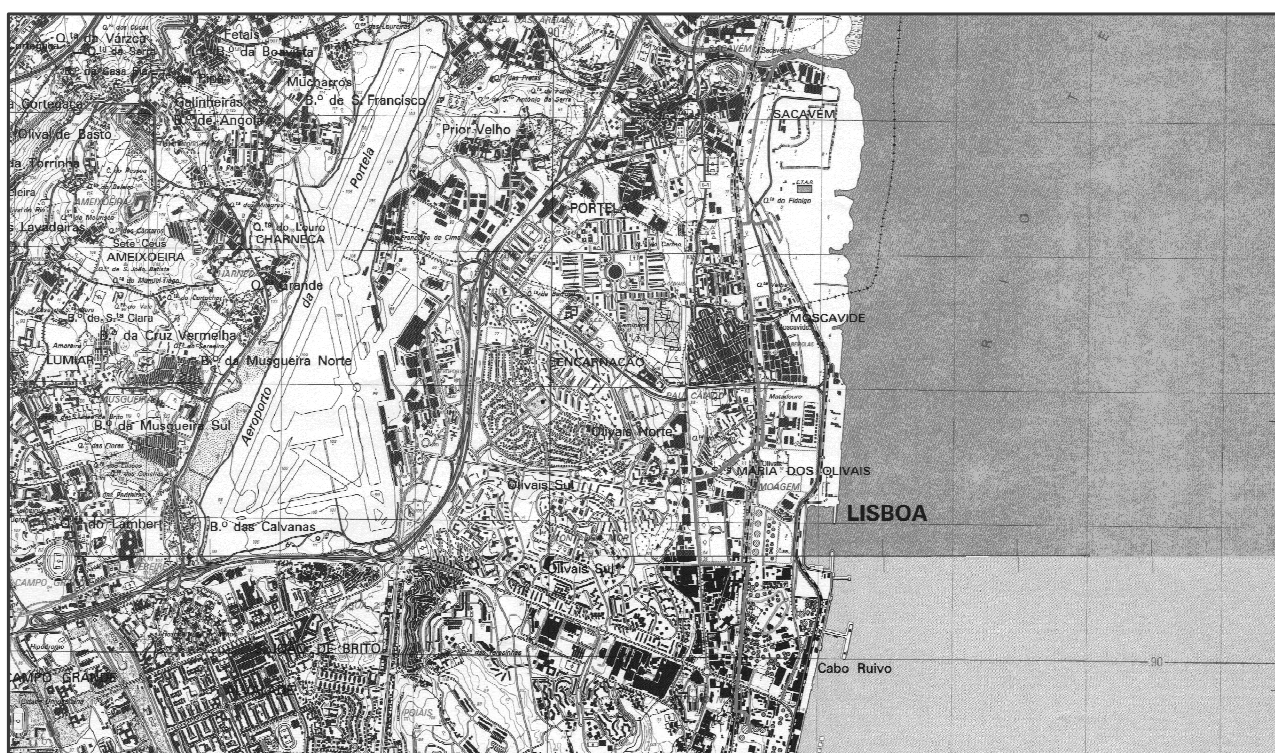

lisboagás		ESTEREOFOTO	
ESCALA	1:25000	RAMAL DE GÁS NATURAL	
		Frielas / Cabo Ruivo — Lote 2	
Data:	09/05	AB:	Designação
		ESBOÇO COROGRÁFICO	

Mapa de servidões


Ramal de gás natural de Frielas-Cabo Ruivo — Lote 2


Concelhos: Loures/Lisboa

Número da parcela	Nome e morada	Identificação do prédio				Área de servidão (metros quadrados)
		Freguesia	Matriz rústica	Matriz urbana	Descrição predial	
1	Ministério do Ambiente e Ordenamento do Território e Desenvolvimento Regional Rua do Século, 63 1200-433 Lisboa	Sacavém	Omisso			1 440
2	Câmara Municipal de Loures Praça da Liberdade, 6 2670-420 Loures Parque Expo Lisboa	Sacavém	Omisso			18 071

Número da parcela	Nome e morada	Identificação do prédio				Área de servidão (metros quadrados)
		Freguesia	Matriz rústica	Matriz urbana	Descrição predial	
3	E. P. — Estradas de Portugal, E. P. E. Praça da Portagem 2800 Almada	Sacavém	Omisso			1 863
4	Câmara Municipal de Loures Praça da Liberdade, 6 2670-420 Loures	Moscavide	Omisso			196
5	Câmara Municipal de Loures Praça da Liberdade, 6 2670-420 Loures Parque Expo Lisboa	Moscavide	Omisso			300
6	Parque Expo Lisboa Lote: 4.73	Moscavide	Omisso			1 266
7	Parque Expo Lisboa Lote: 4.73	Santa Maria dos Olivais	Omisso			303
8	Câmara Municipal de Loures Praça da Liberdade, 6 2670-420 Loures Parque Expo Lisboa	Santa Maria dos Olivais	Omisso			955
8.01	Parque Expo Lisboa	Santa Maria dos Olivais	Omisso			1 217
9	Rede Ferroviária Nacional — Refer, E. P. Estação Caminhos de Ferro de Santa Apolónia 1100-105 Lisboa	Santa Maria dos Olivais	Omisso			1 217
10	Ministério da Educação — Associação Social Universidade de Lisboa Avenida de D. João II Lisboa	Santa Maria dos Olivais	Omisso			114
11	Ministério da Educação — Associação Social Universidade de Lisboa Avenida de D. João II Lisboa	Santa Maria dos Olivais	Omisso			669
12	Câmara Municipal de Lisboa Campo Grande, 25 1250 Lisboa	Santa Maria dos Olivais	Omisso			343
13	Rede Ferroviária Nacional — Refer, E. P. Estação Caminhos de Ferro de Santa Apolónia 1100-105 Lisboa	Santa Maria dos Olivais	Omisso			62
14	Câmara Municipal de Lisboa Campo Grande, 25 1250 Lisboa	Santa Maria dos Olivais	Omisso			4 321
15	Rede Ferroviária Nacional — Refer, E. P. Estação Caminhos de Ferro de Santa Apolónia 1100-105 Lisboa	Santa Maria dos Olivais	Omisso			739
16	Desconhecido	Santa Maria dos Olivais	Omisso			473
17	Câmara Municipal de Lisboa Campo Grande, 25 1250 Lisboa	Santa Maria dos Olivais	Omisso			13 921


Número da parcela	Nome e morada	Identificação do prédio				Área de servidão (metros quadrados)
		Freguesia	Matriz rústica	Matriz urbana	Descrição predial	
18	Desconhecido	Santa Maria dos Olivais	Omisso			480
19	Câmara Municipal de Lisboa Campo Grande, 25 1250 Lisboa	Santa Maria dos Olivais	Omisso			8 312
20	Rede Ferroviária Nacional — Refer. E. P. Estação Caminhos de Ferro Santa Apolónia 1100-105 Lisboa	Santa Maria dos Olivais	Omisso			1 140
21	Lisboagás-GDL — Sociedade Distribuidora de Gás Natural de Lisboa, S. A. Rua de Miguel Serrano, 9, Miraflores 1495-173 Algés	Marvila	Omisso	587, 707, 708, 715, 716, 717, 728, 731, 771, 774, 775 e 776	01470/070391 Santa Maria dos Olivais	500

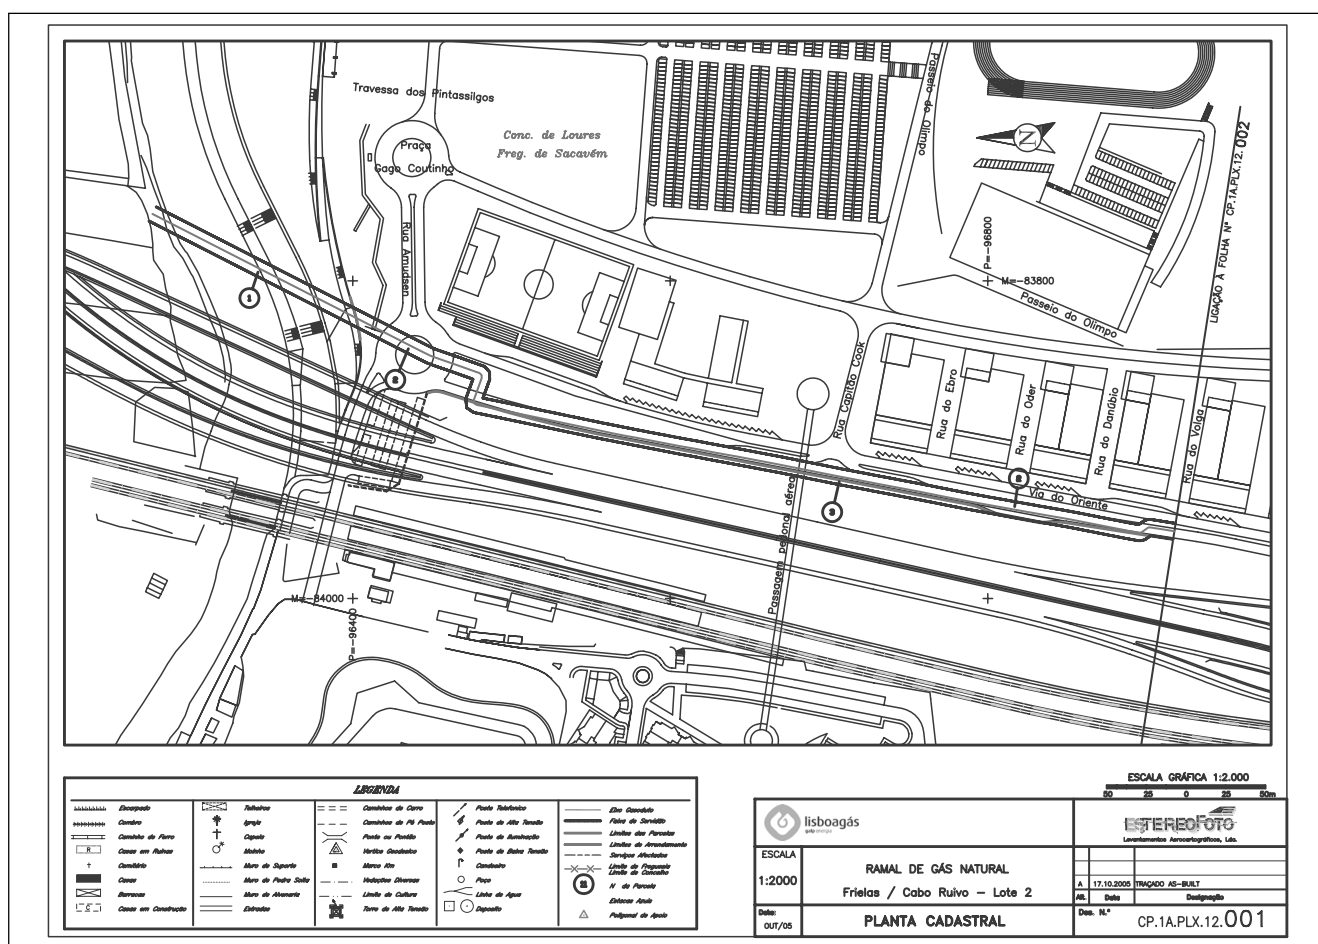

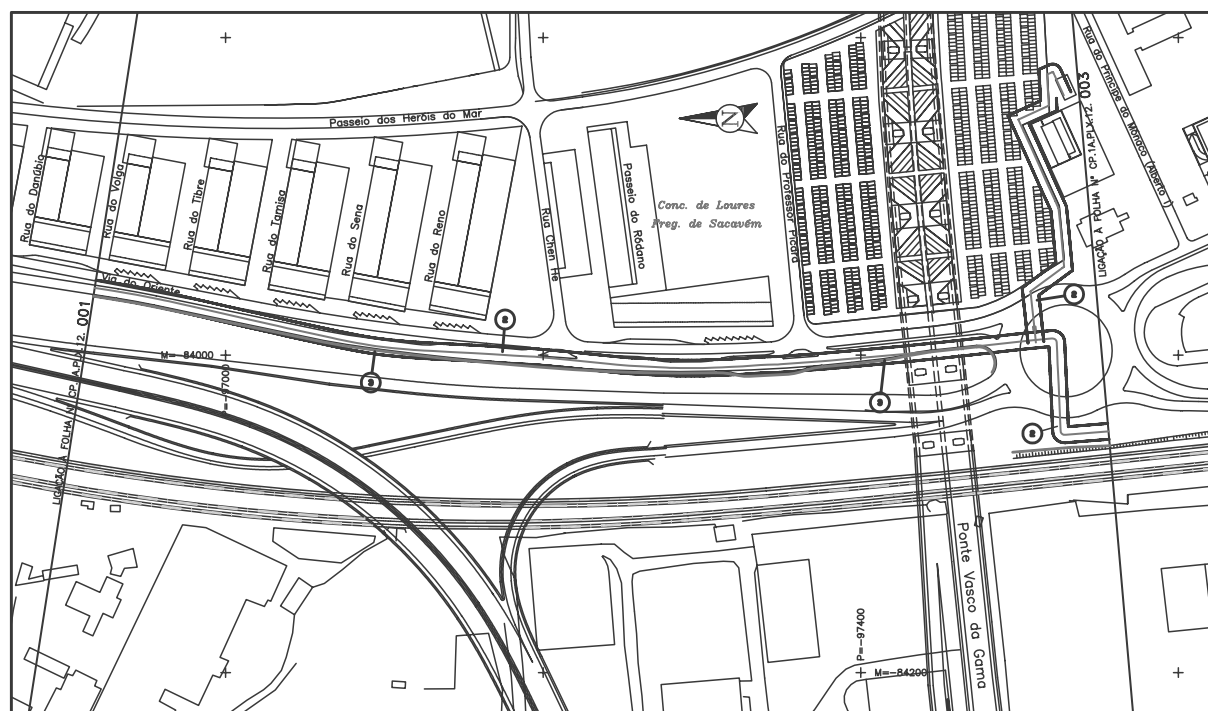

LEGENDA			


		ESCALA GRÁFICA 1:2.000 	
ESCALA 1:2000	RAMAL DE GÁS NATURAL Frielas / Cabo Ruivo - Lote 2	 Lendenhausen Aeronotografias, Lda.	
Data out/05	PLANTA CADASTRAL	A 17.10.2005 Data	IMAGENS AS-BUILT Data
		Des. N.º	CP.1A.P LX.12.002

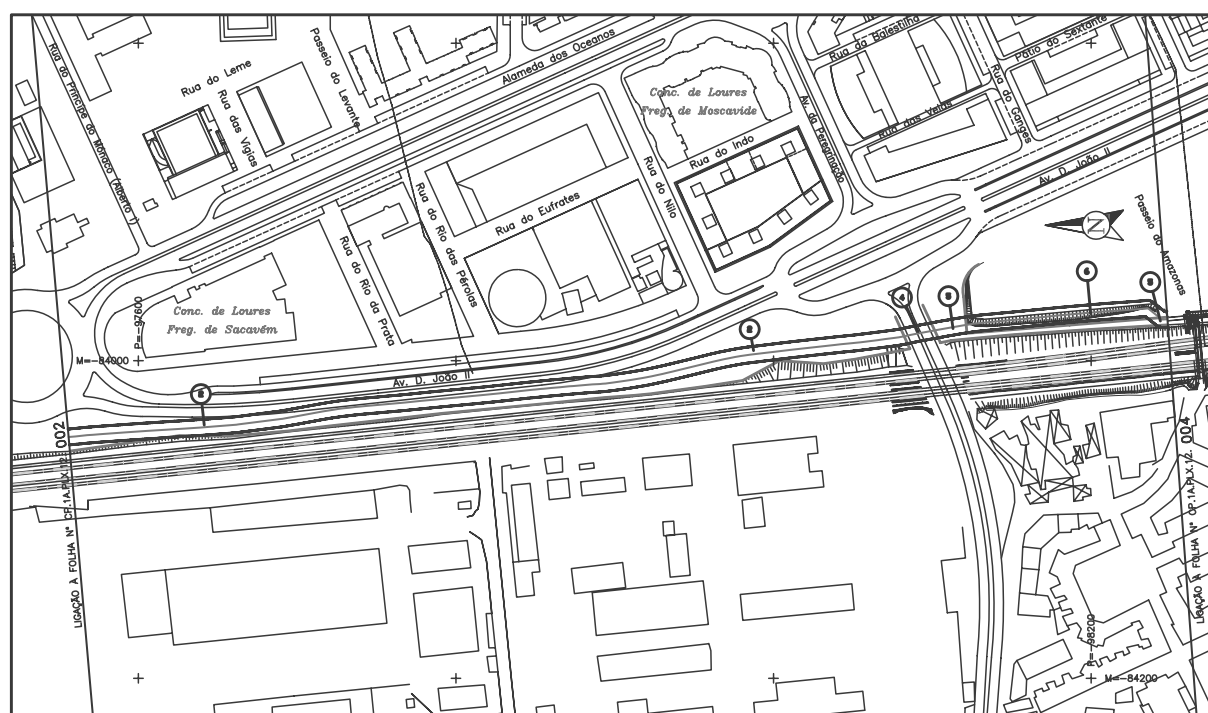

LEGENDA



		ESCALA GRÁFICA 1:2.000 	
		TEREOTO Laboratórios Aerofotogramétricos, Lda.	
ESCALA 1:2000	RAMAL DE GÁS NATURAL Frietas / Cabo Ruivo – Lote 2	AL 17.10.2006	TRACADO AS-BUILT
Data 08/09	PLANTA CADASTRAL	Data	Desenhado

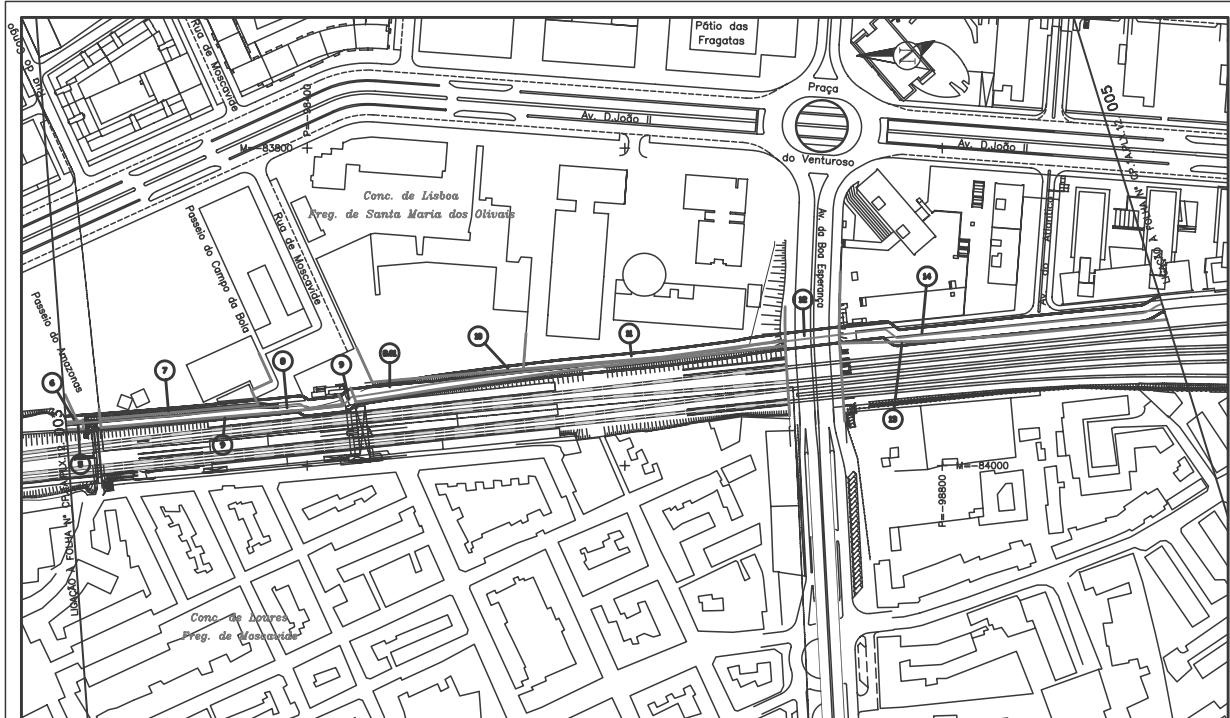


LEGENDA					

lisboagás		ESTEREOFOTO	
RAMAL DE GÁS NATURAL		Loteamento Aerofotogramétrico, Lda	
Frielas / Cabo Ruivo - Lote 2		A 17.10.2005 TRACADO AS-BUILT	
PLANTA CADASTRAL		Des. N.º CP.1A.PLX.12.004	

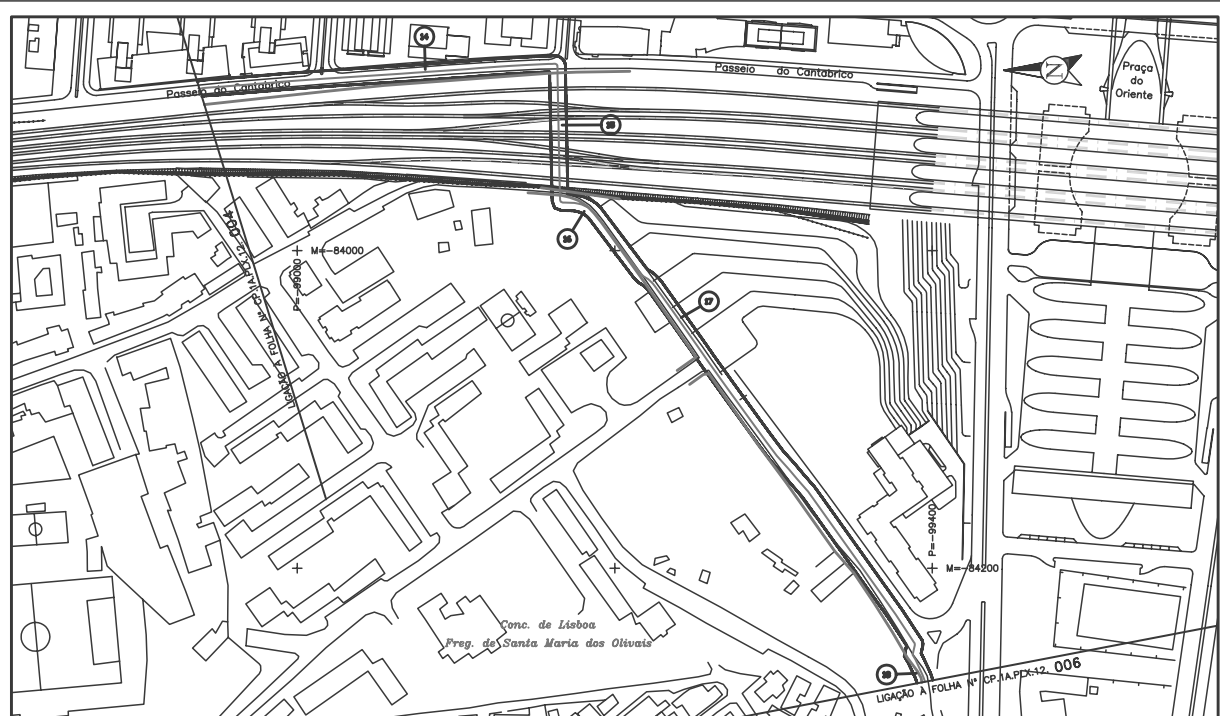


LEGENDA					

lisboagás		ESTEREOFOTO	
RAMAL DE GÁS NATURAL		Loteamento Aerofotogramétrico, Lda	
Frielas / Cabo Ruivo - Lote 2		A 17.10.2005 TRACADO AS-BUILT	
PLANTA CADASTRAL		Des. N.º CP.1A.PLX.12.005	

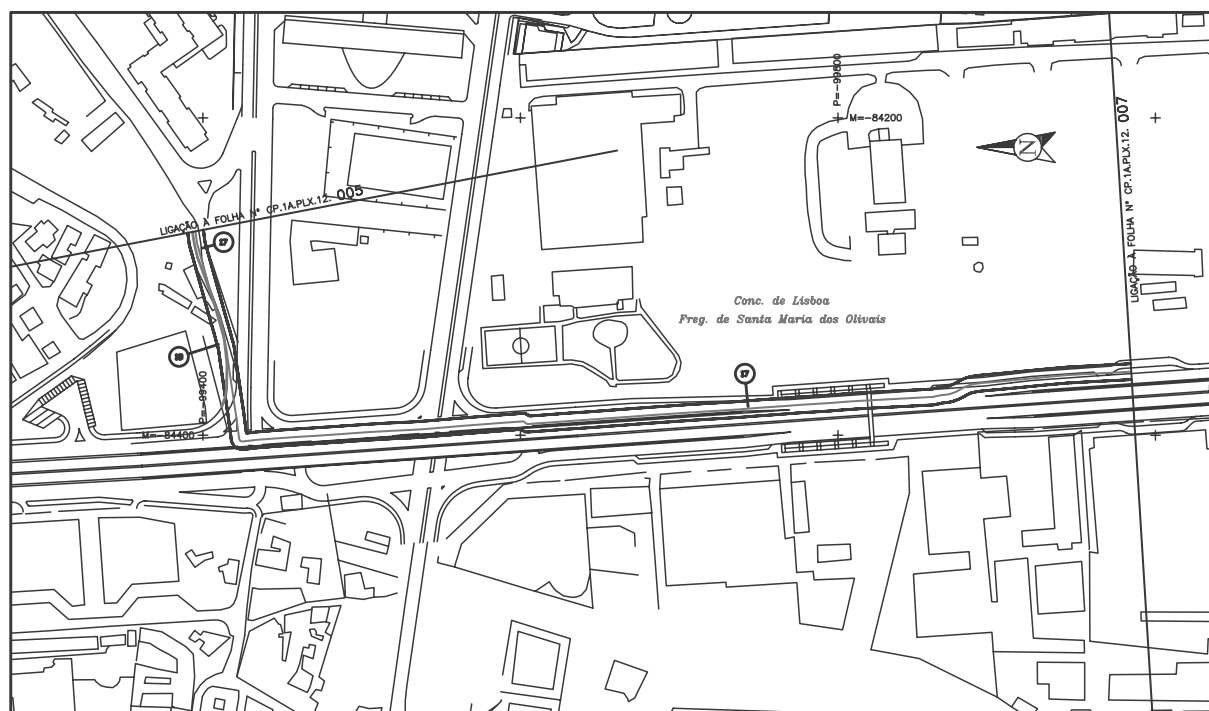


LEGENDA					
lisboagás		ESTEREOFOTO	
ESCALA		RAMAL DE GÁS NATURAL	
1:2000		Frielas / Cabo Ruivo - Lote 2	
Data:		PLANTA CADASTRAL	
out/05		Des. N.º	
		CP.1A.PLX.12.006	

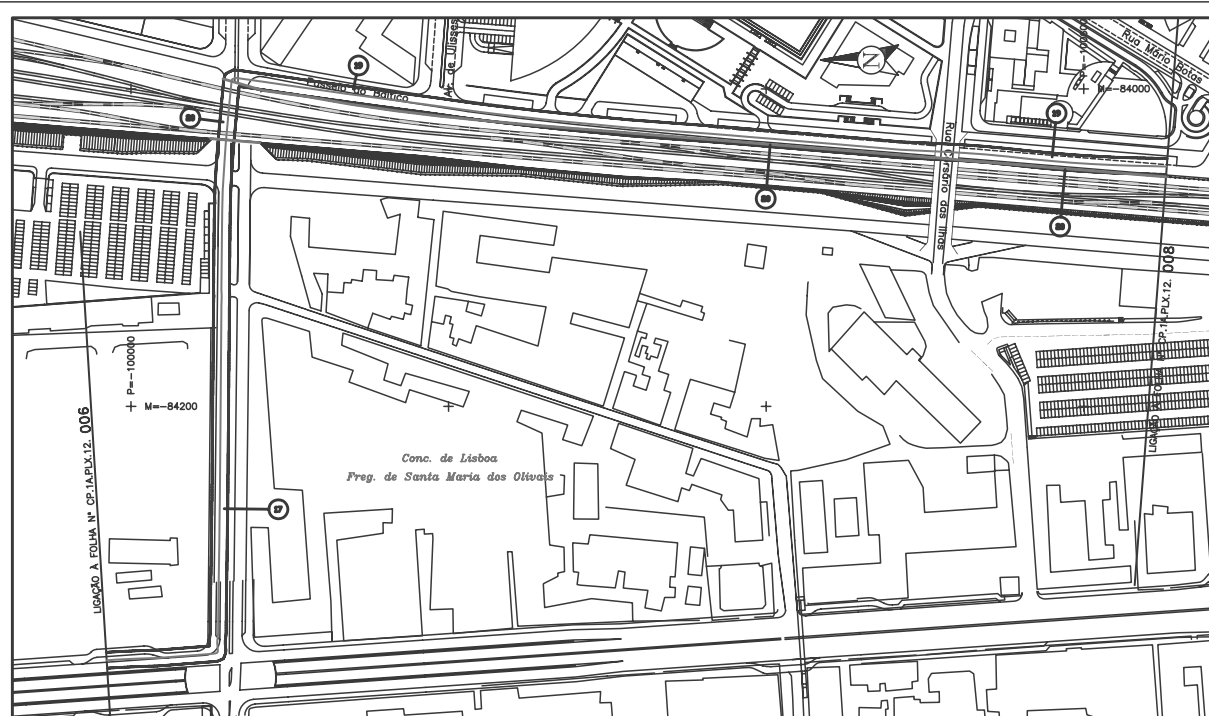

LEGENDA					
lisboagás		ESTEREOFOTO	
ESCALA		RAMAL DE GÁS NATURAL	
1:2000		Frielas / Cabo Ruivo - Lote 2	
Data:		PLANTA CADASTRAL	
out/05		Des. N.º	
		CP.1A.PLX.12.007	

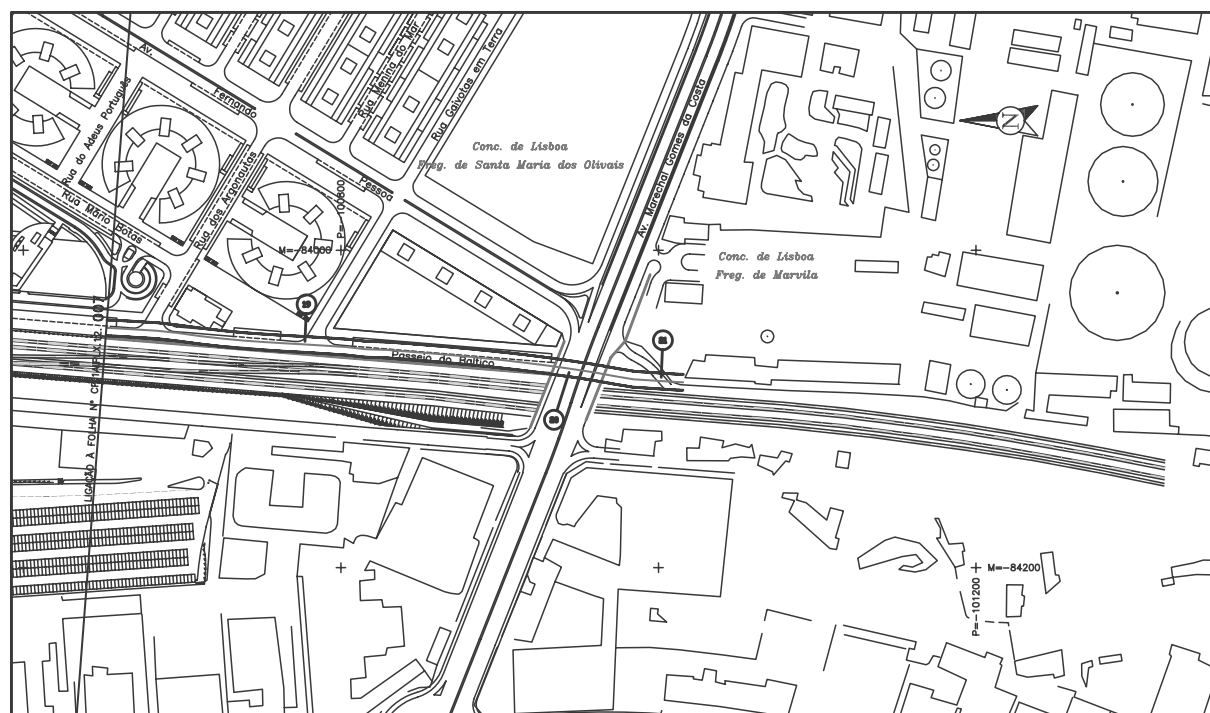

LEGENDA			
Avenida	Rua	Caminho de Ferro	Ponto de Abastecimento

lisboagás		ESTEREOFOTO	
ESCALA	RAMAL DE GÁS NATURAL	A	17.10.2005
1:2000	Frietas / Cabo Ruivo - Lote 2	AB	Data
		Des. N.º	CP.1A.PLX.12.008



DIÁRIO DA REPÚBLICA

Depósito legal n.º 8815/85
ISSN 0870-9963

AVISO

Por ordem superior e para constar, comunica-se que não serão aceites quaisquer originais destinados ao *Diário da República* desde que não tragam aposta a competente ordem de publicação, assinada e autenticada com selo branco.

Os prazos para reclamação de faltas do *Diário da República* são, respectivamente, de 30 dias para o continente e de 60 dias para as Regiões Autónomas e estrangeiro, contados da data da sua publicação.

PREÇO DESTES NÚMEROS (IVA INCLuíDO 5%)

€ 0,48



Diário da República Electrónico: Endereço Internet: <http://www.dre.pt>
Correio electrónico: dre @ incm.pt • Linha azul: 808 200 110 • Fax: 21 394 57 50



IMPRENSA NACIONAL-CASA DA MOEDA, S. A.

LIVRARIAS

- Loja do Cidadão (Aveiro) Rua de Orlando Oliveira, 41 e 47 — 3800-040 Aveiro
Força Vouga
Telef. 23 440 58 49 Fax 23 440 58 64
- Avenida de Fernão de Magalhães, 486 — 3000-173 Coimbra
Telef. 23 985 64 00 Fax 23 985 64 16
- Rua da Escola Politécnica, 135 — 1250-100 Lisboa
Telef. 21 394 57 00 Fax 21 394 57 58 Metro — Rato
- Rua do Marquês de Sá da Bandeira, 16-A e 16-B — 1050-148 Lisboa
Telef. 21 330 17 00 Fax 21 330 17 07 Metro — S. Sebastião
- Rua de D. Francisco Manuel de Melo, 5 — 1099-002 Lisboa
Telef. 21 383 58 00 Fax 21 383 58 34
- Rua de D. Filipa de Vilhena, 12 — 1000-136 Lisboa
Telef. 21 781 07 00 Fax 21 781 07 95 Metro — Saldanha
- Rua das Portas de Santo Antão, 2-2/A — 1150-268 Lisboa
Telefs. 21 324 04 07/8 Fax 21 324 04 09 Metro — Rossio
- Loja do Cidadão (Lisboa) Rua de Abranches Ferrão, 10 — 1600-001 Lisboa
Telef. 21 723 13 70 Fax 21 723 13 71 Metro — Laranjeiras
- Avenida de Roma, 1 — 1000-260 Lisboa
Telef. 21 840 10 24 Fax 21 840 09 61
- Praça de Guilherme Gomes Fernandes, 84 — 4050-294 Porto
Telef. 22 339 58 20 Fax 22 339 58 23
- Loja do Cidadão (Porto) Avenida de Fernão Magalhães, 1862 — 4350-158 Porto
Telef. 22 557 19 27 Fax 22 557 19 29

Toda a correspondência sobre assinaturas deverá ser dirigida para a Imprensa Nacional-Casa da Moeda, S. A., Departamento Comercial, Sector de Publicações Oficiais, Rua de D. Francisco Manuel de Melo, 5, 1099-002 Lisboa