

# MINISTÉRIO DA ECONOMIA E DA INOVAÇÃO

## Direcção-Geral de Geologia e Energia

**Aviso n.º 9654-A/2005 (2.ª série).** — Na sequência do aviso da Direcção-Geral da Energia, publicado no *Diário da República*, 2.ª série, n.º 147, suplemento, de 28 de Junho de 1995, e em cumprimento do n.º 3 do despacho n.º 14/95, de 6 de Janeiro, do Ministro da Indústria e Energia (*Diário da República*, 2.ª série, n.º 42, de 18 de Fevereiro de 1995), publica-se em anexo o mapa de identificação dos imóveis

sobre os quais foi constituída servidão administrativa de gás, com os titulares de direitos sobre os mesmos prédios, bem como as plantas parcelares definitivas (telas finais) do traçado do gasoduto Campo Maior-Leiria, relativas ao concelho de Tomar.

O presente aviso rectifica e substitui, globalmente, para todos os efeitos legais, inclusive, o registo predial da servidão administrativa constituída nos termos do artigo 4.º do Decreto-Lei n.º 11/94, de 13 de Janeiro, os elementos referentes ao concelho de Tomar, publicados através do já referido aviso da Direcção-Geral da Energia.

17 de Outubro de 2005. — Pelo Director-Geral, por delegação de competências, o Subdirector-Geral, *Morais Sarmento*.

### Gasoduto: Campo Maior-Leiria (L3)

**Parcelas relativas aos desenhos n.ºs 8001-009, 05/6/7/8/10/11; 8001-010, 01/2/3/4/5/6/7/8/9/10; 8001-011, 01/2/3/4/5/6/7/8/9/10; 8001-012, 01/2/3/4/5/6/7/8/9/10 e 8001-013, 01/2/3/4/5**

Concelho: Tomar.

| Parcela N.º        | Nomes de Proprietários, Possuidores (P), Usufrutuários (U) ou Titulares Inscritos (TI), Conjuges e Moradas                     | (P)<br>(U)<br>ou<br>(TI) | Matriz:<br>R: Rústica;<br>U: Urbana;<br>Omissa.                      | Freguesia  | Descrição Predial | Confrontações do Prédio  | Declarações Complementares  | Área de Servidão do Prédio (m2) |
|--------------------|--|--------------------------|--|------------|-------------------|--|---|---------------------------------|
| 1                  | FÁBRICAS MENDES GODINHO, S.A.R.L.<br>RUA EVERARD, N.º 16, APARTADO 3<br>2301 TOMAR CODEX                                       | P                        | 1 Sec. D da freguesia da Atalaia, concelho de Vila Nova da Barquinha | Asseiceira | 01711/050579      |  | Este prédio, inscrito na matriz predial rústica da freguesia de Atalaia, concelho de Vila Nova da Barquinha, sob o artigo 1 da Secção D, está descrito sob o n.º 01711/050579 da freguesia de Asseiceira, Concelho de Tomar, e sob o n.º 00512/030189, da freguesia de Atalaia, concelho de Vila Nova da Barquinha.   | 33233                           |
| 2,1                | CELULOSE BEIRA INDUSTRIAL (CELBI), S. A.<br>LEIROSA<br>MARINHA DAS ONDAS<br>3081 FIGUEIRA DA FOZ                               | P                        | 68 Sec. V; 2 Sec. C.   | Asseiceira | 01020/020713      |  | Este prédio encontra-se inscrito na matriz predial rústica da freguesia de Asseiceira, concelho de Tomar, sob o artigo 68 da Secção V e na matriz predial rústica da freguesia de Atalaia, concelho de Vila Nova da Barquinha, sob o artigo 2 da Secção C, que correspondem ao anterior artigo rústico 2 da Secção V da freguesia de Asseiceira, concelho de Tomar. | 14358                           |
| 2,2                | JORGE MANUEL CAMPOS CÂNDIDO<br>SOFIA ALEXANDRA CARDOSO NUNES<br>Casados<br>CASAL DO PRETO<br>GROU<br>2300 TOMAR                | P                        | 66 Sec. V  | Asseiceira | 03062/040319      |  |   | 8058                            |
| 2,9                | JOSÉ FERNANDO BATISTA SOUSA<br>AV.º JOÃO CRISÓSTOMO, N.º 68, 2.º ESQ.<br>1050 LISBOA   | P                        | 213 Sec. T   | Paialvo    | OMISSO            | Norte: FRANCISCO MARQUES GOMES (212)<br>Sul: LIMITE DE FREGUESIA E CONCELHO<br>Nascente: LIMITE DE FREGUESIA<br>Poente: FRANCISCO LOPES DE SOUSA (207)                   | Este prédio tem natureza rústica, situa-se no lugar de Lameiras, compõe-se de terreno de mato, cultura e pinhal, está inscrito no referido artigo matricial rústico 213 da Secção T e tem a área de 3120 m2.  | 382                             |
| 2,10               | FRANCISCO MARQUES GOMES<br>MARIA ALICE JESUS SILVA GOMES<br>Casados<br>RUA DA ESCOLA, N.º 24, PERALVA<br>PAIALVO<br>2300 TOMAR | P                        | 212 Sec. T   | Paialvo    | 01154/090491      |  |   | 411                             |
| 2,11<br>(continua) | JOSÉ FERREIRA APOLINÁRIO, HERDEIROS<br>CHARNEÇA DA PERALVA<br>2300 TOMAR   | TI                       | 208 Sec. T   | Paialvo    | OMISSO            | Norte: SIJOMIG, COMÉRCIO DE MADEIRAS, LDA. (200)<br>Sul: FRANCISCO MARQUES GOMES (212)<br>Nascente: LAURINDA VELEZ PIRES (209)<br>Poente: FRANCISCO LOPES DE SOUSA (207) | Este prédio tem natureza rústica, situa-se no lugar de Lameiras, compõe-se de terreno de cultura, está inscrito no referido artigo matricial rústico 208 da Secção T e tem a área de 5800 m2.   | 746                             |
|                    | JOSÉ ANTÓNIO MARQUES FERREIRA APOLINÁRIO<br>SUIÇA  | P                        |  |            |                   |  |   |                                 |
|                    | CARLOS ALBERTO MARQUES FERREIRA APOLINÁRIO<br>1200 LISBOA  | P                        |  |            |                   |  |   |                                 |
|                    | MANUEL CUSTÓDIO MARQUES FERREIRA<br>SUIÇA  | P                        |  |            |                   |  |   |                                 |
|                    | MARIA DO CÉU MARQUES FERREIRA<br>CARLOS MARTINS COSTA<br>Casados<br>SUIÇA  | P                        |  |            |                   |  |   |                                 |

| Parcela N.º           | Nomes de Proprietários, Possuidores (P), Usufrutuários (U) ou Titulares Inscritos (TI), Conjuges e Moradas   | (P) (U) ou (TI) | Matriz:<br>R: Rústica;<br>U: Urbana;<br>Omissa. | Freguesia | Descrição Predial | Confrontações do Prédio  | Declarações Complementares   | Área de Serviço do Prédio (m2) |
|-----------------------|--|-----------------|---|-----------|-------------------|--|--|--------------------------------|
| (continuação)<br>2,11 | MARIA LUÍSA MARQUES APOLINÁRIO VITAL<br>JOAQUIM PORTUGAL VITAL<br>Casados<br>CHARNECA DA PERALVA<br>PAIALVO<br>2300 TOMAR  | P               |   |           |                   |  |  |                                |
|                       | FRANCISCO MARQUES FERREIRA<br>3060 CANTANHEDE  | P               |   |           |                   |  |  |                                |
|                       | MARIA ROSA MARQUES APOLINÁRIO DOMINGOS<br>JOSÉ DOMINGOS<br>Casados<br>CHARNECA DA PERALVA<br>PAIALVO<br>2300 TOMAR   | P               |   |           |                   |  |  |                                |
| 2,12                  | SIJOMIG - COMÉRCIO DE MADEIRAS, LDA.<br>PORTELANOS<br>3240 ANSIÃO  | P               | 200 Sec. T                                      | Paialvo   | 03148/100951      |  |  | 1304                           |
| 2,13                  | MANUEL GONÇALVES GAUDÊNCIO<br>MARIA ELISA MOURÃO GONÇALVES GAUDÊNCIO<br>Casados<br>PRAÇA ALF. ANTÓNIO PROENÇA ALMEIDA TRINDADE,<br>Nº 7, R/C<br>2330 ENTRONCAMENTO | P               | 199 Sec. T                                      | Paialvo   | 01452/220193      |  |  | 679                            |
| 2,14                  | MANUEL VIEIRA FILIPE<br>BEXIGA<br>2300 TOMAR   | TI              | 195 Sec. T                                      | Paialvo   | 02550/280699      |  |  | 1612                           |
|                       | JOÃO LUÍS VIEIRA FILIPE<br>RUA PRINCIPAL, Nº 14, BEXIGA<br>PAIALVO<br>2305-501 TOMAR   | P               |   |           |                   |  |  |                                |
| 2,15 A                | JOSÉ GOMES MOITAL<br>AROEIRA<br>MONTE REDONDO<br>2400 LEIRIA   | P               | 194 Sec. T<br>(parte)                           | Paialvo   | 02437/180898      |  |  | 741                            |
|                       | JOSÉ DE JESUS PEREIRA<br>MARIA DA CONCEIÇÃO PEDROSA<br>Casados<br>CARNIDE DE CIMA<br>3100 POMBAL   | P               |   |           |                   |  |  |                                |
|                       | LUÍS PEDROSA FERNANDES<br>ROSA DA PIEDADE DOMINGUES<br>Casados<br>RUA DA ESCOLA, BOUÇA DE LÁ<br>BAJOUCA<br>2425 LEIRIA   | P               |   |           |                   |  |  |                                |
| 2,15 B                |  |                 |   |           |                   |  |  | 398                            |
| 2,16                  | ADELINO DOS SANTOS<br>RUA DOS MOINHOS, Nº 11<br>2300 TOMAR   | P               | 191 Sec. T                                      | Paialvo   | 00536/260587      |  |  | 919                            |
| 2,18                  | MARIA ERMELINDA DE JESUS VIEIRA GOMES<br>RUA JOSÉ AFONSO, Nº 14, R/C ESQ.<br>2330 ENTRONCAMENTO  | P               | 166 Sec. T                                      | Paialvo   | OMISSO            | Norte: ESTRADA<br>Sul:TRANSGÁS - SOCIEDADE PORTUGUESA DE GÁS<br>NATURAL, S.A.<br>Nascente: ANTÓNIO NUNES FREITAS (165)<br>Poente: ADELINO DOS SANTOS (167) | Este prédio tem natureza rústica, situa-se no lugar de Concelho, compõe-se de terreno de mato, está inscrito no referido artigo matricial rústico 166 da Secção T e tem a área de 1640 m2. | 343                            |
| 2,20<br>(continua)    | CLARISSE MARIA ANTUNES VIEIRA AGOSTINHO<br>PERALVA<br>PAIALVO<br>2300 TOMAR  | P               | 107 Sec. T                                      | Paialvo   | 00994/030490      |  |  | 102                            |
|                       | VÍTOR MANUEL VIEIRA AGOSTINHO<br>MARIA AMÉLIA MARQUES DE ALMEIDA AGOSTINHO<br>Casados<br>7300 PORTALEGRE   | P               |   |           |                   |  |  |                                |
|                       | ANTÓNIO VIEIRA AGOSTINHO<br>MARIA DA SOLEDADE DA SILVA RIBEIRO AGOSTINHO<br>Casados<br>PERALVA<br>2300 TOMAR   | P               |   |           |                   |  |  |                                |
|                       | ERMELINDA MARQUES AGOSTINHO<br>BEXIGA<br>PAIALVO<br>2300 TOMAR   | P               |   |           |                   |  |  |                                |
|                       | MARIA DE NAZARETH<br>ANTÓNIO DE FREITAS POUADO<br>Casados<br>CURVACEIRAS<br>PAIALVO<br>2300 TOMAR  | P               |   |           |                   |  |  |                                |

| Parcela N.º           | Nomes de Proprietários, Possuidores (P), Usufrutuários (U) ou Titulares Inscritos (TI), Conjuges e Moradas   | (P)<br>(U)<br>ou<br>(TI) | Matriz:<br>R: Rústica;<br>U: Urbana;<br>Omissa. | Freguesia | Descrição Predial | Confrontações do Prédio   | Declarações Complementares  | Área de Serviço do Prédio (m2) |
|-----------------------|--|--------------------------|---|-----------|-------------------|---|---|--------------------------------|
| (continuação)<br>2,20 | MARIA ISaura<br>AUGUSTO GONÇALVES<br>Casados<br>RUA 5 DE OUTUBRO, Nº 31<br>2330 ENTRONCAMENTO  | P                        |   |           |                   |   |   |                                |
|                       | MARIA JOSÉ LOPES<br>JOÃO FERREIRA MORGADO<br>Casados<br>RUA 5 DE OUTUBRO, Nº 33<br>2330 ENTRONCAMENTO  | P                        |   |           |                   |   |   |                                |
|                       | JOSÉ MARQUES AGOSTINHO<br>MARIA ANA VIEIRA DOS SANTOS<br>Casados<br>RUA CONDESSA DE MURÇA, Nº 1-A, 2º DTO<br>2330 ENTRONCAMENTO                                      | P                        |   |           |                   |   |   |                                |
|                       | JOSÉ CARLOS VIEIRA AGOSTINHO<br>MARIA HELENA GRILO GOMES AGOSTINHO<br>Casados<br>RUA 1º DE MAIO<br>2330 ENTRONCAMENTO  | P                        |   |           |                   |   |   |                                |
| 2,21                  | ISABEL MARQUES GONÇALVES DE PINTO PEREIRA<br>ADRIANO PINTO PEREIRA<br>Casados<br>BAIRRO DE SÃO FRANCISCO, LOTE 21, 1º ESQ.<br>CAMARATE<br>2670 LOURES                | P                        | 108 Sec. T                                      | Paialvo   | OMISSO            | Norte: JOSÉ FREITAS APOLINÁRIO, HERDEIROS (59)<br>E LUÍS DE OLIVEIRA, HERDEIROS (60)<br>Sul: ESTRADA<br>Nascente: MARIA AMÁLIA DE SOUSA VASCO (109)<br>Poente: JOSÉ MARQUES AGOSTINHO E OUTROS (107)    | Este prédio tem natureza rústica, situa-se no lugar de Concelho, compõe-se de terreno de eucaliptal, está inscrito no referido artigo matricial rústico 108 da Secção T e tem a área de 4000 m2.          | 906                            |
| 2,22                  | ÁLVARO CUSTÓDIO VASCO, HERDEIROS<br>CURVACEIRA PEQUENA<br>2300 TOMAR   | TI                       | 109 Sec. T                                      | Paialvo   | OMISSO            | Norte: JOSÉ FREITAS APOLINÁRIO, HERDEIROS (59)<br>Sul: ADELINO DOS SANTOS (164)<br>Nascente: ANTÓNIO MARQUES JÚNIOR (110)<br>Poente: ISABEL MARQUES GONÇALVES (108)                                     | Este prédio tem natureza rústica, situa-se no lugar de Concelho, compõe-se de terreno de eucaliptal, está inscrito no referido artigo matricial rústico 109 da Secção T e tem a área de 1960 m2.          | 432                            |
|                       | MARIA AMÁLIA DE SOUSA VASCO<br>RUA PRINCIPAL, Nº 10<br>CURVACEIRA PEQUENA<br>2300 TOMAR  | P                        |   |           |                   |   |   |                                |
| 2,23                  | ANTÓNIO MARQUES JÚNIOR<br>ANA FERREIRA<br>Casados<br>CHARNECA DA PERALVA<br>2300 TOMAR   | P                        | 110 Sec. T                                      | Paialvo   | OMISSO            | Norte: AUGUSTO GONÇALVES, HERDEIROS (58)<br>Sul: EPAL - EMPRESA PORTUGUESA DAS ÁGUAS LIVRES, S.A. (163) (164)<br>Nascente: MÁRIO MANUEL VICENTE MARQUES (111)<br>Poente: ISABEL MARQUES GONÇALVES (108) | Este prédio tem natureza rústica, situa-se no lugar de Concelho, compõe-se de terreno de eucaliptal e pinhal, está inscrito no referido artigo matricial rústico 110 da Secção T e tem a área de 2040 m2. | 432                            |
| 2,24                  | MÁRIO MANUEL VICENTE MARQUES<br>EUGÉNIA MARIA CARVALHO PAULINO MARQUES<br>Casados<br>RUA MANUEL ANTUNES GODINHO, Nº 32<br>ASSEICEIRA<br>2300 TOMAR                   | P                        | 111 Sec. T                                      | Paialvo   | OMISSO            | Norte: AUGUSTO GONÇALVES (58)<br>Sul: EPAL - EMPRESA PORTUGUESA DAS ÁGUAS LIVRES, S.A. (162) (163)<br>Nascente: FRANCISCO DA FONSECA ANTUNES (112)<br>Poente: ANTÓNIO MARQUES JÚNIOR (110)              | Este prédio tem natureza rústica, situa-se no lugar de Concelho, compõe-se de terreno de mato e pinhal, está inscrito no referido artigo matricial rústico 111 da Secção T e tem a área de 2040 m2.       | 427                            |
| 2,25                  | FRANCISCO DA FONSECA ANTUNES<br>MARIA DE JESUS COSTA OU MARIA DE JESUS ANTUNES<br>Casados<br>RUA SENHORA DA LUZ, Nº 52, CHARNECA DA PERALVA<br>PAIALVO<br>2300 TOMAR | P                        | 112 Sec. T                                      | Paialvo   | 00246/091285      |   | Este prédio encontra-se inscrito na matriz predial rústica da referida freguesia sob o artigo 112 da Secção T, que corresponde ao anterior artigo rústico 1866º da mesma freguesia.                       | 807                            |
| 2,26                  | MARIA FERNANDA AGOSTINHO GONÇALVES DA CUNHA<br>JOSE MANUEL NASCIMENTO DA CUNHA<br>Casados<br>RUA D. FRANCISCO ALMEIDA, LOTE 1<br>2450 CASCAIS                        | P                        | 57 Sec. T                                       | Paialvo   | 00142/080785      |   | Este prédio encontra-se inscrito na matriz predial rústica da referida freguesia sob o artigo 57 da Secção T, que corresponde ao anterior artigo rústico 1867º da mesma freguesia.                        | 456                            |
|                       | CARLOS ALBERTO AGOSTINHO GONÇALVES<br>MARIA JOSÉ ALMEIDA GONÇALVES<br>Casados<br>1200 LISBOA   | P                        |   |           |                   |   |   |                                |
|                       | MARIA DE LURDES AGOSTINHO GONÇALVES PINTO FERREIRA<br>2800 ALMADA  | P                        |   |           |                   |   |   |                                |
|                       | MARIA ISaura AGOSTINHO GONÇALVES<br>RUA 5 DE OUTUBRO, Nº 31-A<br>2330 ENTRONCAMENTO  | P                        |   |           |                   |   |   |                                |

| Parcela N.º | Nomes de Proprietários, Possuidores (P), Usufrutuários (U) ou Titulares Inscritos (TI), Conjuges e Moradas  | (P) (U) (TI) | Matriz: R: Rústica; U: Urbana; Omissa. | Freguesia | Descrição Predial | Confrontações do Prédio   | Declarações Complementares   | Área de Servidão do Prédio (m2) |
|-------------|---|--------------|--|-----------|-------------------|---|--|---------------------------------|
| 2,27        | ALBINO LOURENÇO DA SILVA<br>MARIA DA CONCEIÇÃO DAS NEVES SILVA<br>Casados<br>RUA DA BELA VISTA, Nº 4<br>CHARNECA DA PERALVA<br>2300 TOMAR                               | P            | 113 Sec. T                             | Paialvo   | OMISSO            | Norte: JOSÉ MARIA MARQUES (56) E MARIA ISAUARA AGOSTINHO GONÇALVES E OUTROS (57)<br>Sul: EPAL - EMPRESA PORTUGUESA DAS ÁGUAS LIVRES, S.A. (157) (158)<br>Nascente: AMÍLCAR LEONARDO NUNES (114)<br>Poente: CARLOS ALBERTO AGOSTINHO GONÇALVES E OUTROS (57) | Este prédio tem natureza rústica, situa-se no lugar de Concelho, compõe-se de terreno de cultura e pastagem, está inscrito no referido artigo matricial rústico 113 da Secção T e tem a área de 2400 m2. | 483                             |
| 2,28        | AMÍLCAR LEONARDO NUNES<br>MARIA AUDETE VICENTE MARQUES NUNES<br>Casados<br>RUA DA NABÂNCIA, Nº 1, 1º ESQ.<br>2300 TOMAR   | P            | 114 Sec. T                             | Paialvo   | 01569/040893      |   |  | 863                             |
| 2,29        | ANTÓNIO LOPES, HERDEIROS<br>2150 GOLEGÁ   | P            | 217 Sec. T                             | Paialvo   | OMISSO            | Norte: MARIA TERESA DE JESUS TOMÉ MARQUES DA SILVA (54)<br>Sul: EPAL - EMPRESA PORTUGUESA DAS ÁGUAS LIVRES, S.A. (154) (155)<br>Nascente: MARIA ASSUNÇÃO GOMES (116)<br>Poente: AMÍLCAR LEONARDO NUNES (114)  | Este prédio tem natureza rústica, situa-se no lugar de Concelho, compõe-se de terreno de pinhal, está inscrito no referido artigo matricial rústico 217 da Secção T e tem a área de 1900 m2.             | 424                             |
| 2,30        | MARIA ASSUNÇÃO GOMES<br>RUA D. ISABEL, Nº 8, CHARNECA DA PERALVA<br>PAIALVO<br>2300 TOMAR   | P            | 116 Sec. T                             | Paialvo   | OMISSO            | Norte: JOSÉ NUNES SERRAS (53)<br>Sul: EPAL - EMPRESA PORTUGUESA DAS ÁGUAS LIVRES, S.A. (154)<br>Nascente: ALBINO LOURENÇO DA SILVA (117)<br>Poente: ANTONIO LOPES, HERDEIROS (217)  | Este prédio tem natureza rústica, situa-se no lugar de Concelho, compõe-se de terreno de mato e pinhal, está inscrito no referido artigo matricial rústico 116 da Secção T e tem a área de 2160 m2.      | 424                             |
| 2,31        | ALBINO LOURENÇO DA SILVA<br>MARIA DA CONCEIÇÃO DAS NEVES SILVA<br>Casados<br>RUA DA BELA VISTA, Nº 4<br>CHARNECA DA PERALVA<br>2300 TOMAR                               | P            | 117 Sec. T                             | Paialvo   | OMISSO            | Norte: MANUEL FERREIRA MATIAS (52)<br>Sul: EPAL - EMPRESA PORTUGUESA DAS ÁGUAS LIVRES, S.A. (153) (154)<br>Nascente: MARIA AMÁLIA DE SOUSA VASCO (118)<br>Poente: MARIA ASSUNÇÃO GOMES (116)  | Este prédio tem natureza rústica, situa-se no lugar de Concelho, compõe-se de terreno de eucaliptal, está inscrito no referido artigo matricial rústico 117 da Secção T e tem a área de 2120 m2.         | 419                             |
| 2,32        | ÁLVARO CUSTÓDIO VASCO, HERDEIROS<br>CURVACEIRA PEQUENA<br>2300 TOMAR  | TI           | 118 Sec. T                             | Paialvo   | OMISSO            | Norte: SÉRGIO SOUSA DA COSTA (51)<br>Sul: EPAL - EMPRESA PORTUGUESA DAS ÁGUAS LIVRES, S.A. (150) (153)<br>Nascente: MARIA AMÁLIA DE SOUSA VASCO DA FONSECA (119)<br>Poente: ALBINO LOURENÇO DA SILVA (117)  | Este prédio tem natureza rústica, situa-se no lugar de Concelho, compõe-se de terreno de eucaliptal, está inscrito no referido artigo matricial rústico 118 da Secção T e tem a área de 2000 m2.         | 417                             |
|             | MARIA AMÁLIA DE SOUSA VASCO<br>RUA PRINCIPAL, Nº 10<br>CURVACEIRA PEQUENA<br>2300 TOMAR   | P            |  |           |                   |   |  |                                 |
| 2,33        | CARMEN DE JESUS NUNES<br>RUA FREI FORTUNATO S. BOAVENTURA, Nº 8, 1º DTO<br>1200 LISBOA  | TI           | 119 Sec. T                             | Paialvo   | 02181/300497      |   |  | 401                             |
|             | ANA MARIA DE JESUS NUNES<br>RUA FREI FORTUNATO S. BOAVENTURA, Nº 8, 1º DTO<br>1200 LISBOA   | TI           |  |           |                   |   |  |                                 |
|             | ARMANDA DE JESUS NUNES<br>JOSÉ MARIA MARTINS NUNES<br>Casados<br>ESTRADA NACIONAL, Nº 118<br>2125 MARINHAIS   | TI           |  |           |                   |   |  |                                 |
|             | MARIA ISABEL DE JESUS NUNES DA FONSECA<br>MANUEL JOAQUIM TAVARES DA FONSECA<br>Casados<br>CALÇADA DA PICHELEIRA, Nº 81, 2º<br>1900 LISBOA                               | P            |  |           |                   |   |  |                                 |
| 2,34        | MARIA EMÍLIA DE OLIVEIRA MARQUES<br>MANUEL DOS SANTOS SILVA<br>Casados<br>RUA PRINCIPAL, Nº 8, LUGAR DA VENDA<br>SERRA<br>2300-260 TOMAR                                | P            | 120 Sec. T                             | Paialvo   | 01600/251093      |   |  | 452                             |
|             | MARIA MANUELA DE OLIVEIRA MARQUES PESTANA<br>JOÃO PAULO DOS SANTOS FONSECA PESTANA<br>Casados<br>COLINA DO PINHAL, LOTE 3, 2º DTO, ALMOINHA<br>CASTELO<br>2970 SESIMBRA | P            |  |           |                   |   |  |                                 |
|             | JOÃO MANUEL DE OLIVEIRA MARQUES<br>COLINA DO PINHAL, LOTE 3, 2º DTO, ALMOINHA<br>CASTELO<br>2970 SESIMBRA   | P            |  |           |                   |   |  |                                 |
|             | MANUEL MARQUES DA SILVA<br>MARIA DA CONCEIÇÃO DE OLIVEIRA DÁMASO<br>Casados<br>SOLIDOS<br>VILA DO PAÇO<br>2350 TORRES NOVAS   | TI           |  |           |                   |   |  |                                 |

| Parcela N.º | Nomes de Proprietários, Possuidores (P), Usufrutuários (U) ou Titulares Inscritos (TI), Conjuges e Moradas   | (P)<br>(U)<br>ou<br>(TI) | Matriz:<br>R: Rústica;<br>U: Urbana;<br>Omissa. | Freguesia | Descrição Predial | Confrontações do Prédio  | Declarações Complementares   | Área de Serviço do Prédio (m2) |
|-------------|--|--------------------------|---|-----------|-------------------|--|--|--------------------------------|
| 2,35        | ÁLVARO CUSTÓDIO VASCO, HERDEIROS<br>CURVACEIRA PEQUENA<br>2300 TOMAR   | TI                       | 121 Sec. T                                      | Paialvo   | OMISSO            | Norte: VÍTOR MANUEL FERREIRA LOPES (50)<br>Sul:EPAL - EMPRESA PORTUGUESA DAS ÁGUAS LIVRES, S.A. (147)<br>Nascente: ADELINO CASTELO BRANCO E SILVA MONTEIRO, HERDEIROS (122)<br>Poente: MARIA EMÍLIA DE OLIVEIRA MARQUES E OUTROS (120)                   | Este prédio tem natureza rústica, situa-se no lugar de Concelho, compõe-se de terreno de mato e eucalptal, está inscrito no referido artigo matricial rústico 121 da Secção T e tem a área de 2440 m2.           | 448                            |
|             | MARIA AMÁLIA DE SOUSA VASCO<br>RUA PRINCIPAL, Nº 10<br>CURVACEIRA PEQUENA<br>2300 TOMAR  | P                        |   |           |                   |  |  |                                |
| 2,36        | ADELINO CASTELO BRANCO E SILVA MONTEIRO,<br>HERDEIROS<br>VILA NOVA<br>2300 TOMAR   | P                        | 122 Sec. T                                      | Paialvo   | OMISSO            | Norte: MANUEL DE OLIVEIRA (49)<br>Sul:EPAL - EMPRESA PORTUGUESA DAS ÁGUAS LIVRES, S.A. (145)<br>Nascente: LAURENTINA MARQUES ANTUNES RODRIGUES (123)<br>Poente: MARIA AMÁLIA DE SOUSA VASCO (121)  | Este prédio tem natureza rústica, situa-se no lugar de Concelho, compõe-se de terreno de mato, pinhal e eucalptal, está inscrito no referido artigo matricial rústico 122 da Secção T e tem a área de 1760 m2.   | 387                            |
| 2,37        | LAURENTINA MARQUES ANTUNES RODRIGUES<br>DAVID FAUSTINO RODRIGUES<br>Casados<br>RUA SENHOR JESUS DA AJUDA, Nº 1<br>ATALAIA<br>2260 VILA NOVA DA BARQUINHA | P                        | 123 Sec. T                                      | Paialvo   | 02565/230799      |  |  | 420                            |
| 2,38        | CONSTANTINO LUÍS ANTUNES DOS SANTOS<br>RUA CAPITÃO FILIPE DE SOUSA, Nº 124, 1º<br>2500 CALDAS DA RAINHA  | TI                       | 124 Sec. T                                      | Paialvo   | OMISSO            | Norte: MARIA FERNANDA GOMES NUNES (47)<br>Sul:EPAL - EMPRESA PORTUGUESA DAS ÁGUAS LIVRES, S.A. (144) (145)<br>Nascente: MIGUEL HENRIQUES DA COSTA MOÇO (125)<br>Poente: LAURENTINA MARQUES ANTUNES RODRIGUES (123)                                       | Este prédio tem natureza rústica, situa-se no lugar de Concelho, compõe-se de terreno de mato e pinhal, está inscrito no referido artigo matricial rústico 124 da Secção T e tem a área de 1840 m2.              | 406                            |
|             | MARIA DE LURDES DOS SANTOS FLORES ANTUNES DOS SANTOS<br>RUA CAPITÃO FILIPE DE SOUSA, Nº 124, 1º<br>2500 CALDAS DA RAINHA                                 | P                        |   |           |                   |  |  |                                |
| 2,39        | MANUEL ALVES VARANDAS, HERDEIROS<br>CURVACEIRA PEQUENA<br>2300 TOMAR   | TI                       | 125 Sec. T                                      | Paialvo   | OMISSO            | Norte: JOSÉ DE JESUS MARQUES DA FONSECA (46)<br>Sul:EPAL - EMPRESA PORTUGUESA DAS ÁGUAS LIVRES, S.A. (144)<br>Nascente: FERNANDO VÍTOR VELEZ PIRES E JOSÉ FILIPE VELEZ PIRES (126)<br>Poente: MARIA DE LURDES DOS SANTOS FLORES ANTUNES DOS SANTOS (124) | Este prédio tem natureza rústica, situa-se no lugar de Concelho, compõe-se de terreno de mato e pinhal, está inscrito no referido artigo matricial rústico 125 da Secção T e tem a área de 2280 m2.              | 428                            |
|             | MIGUEL HENRIQUES DA COSTA MOÇO<br>ANA ROSA SOUSA VARANDAS COSTA<br>Casados<br>RUA DR.ª MANUELA CAETANO, Nº 60<br>ASSEICEIRA<br>2300 TOMAR                | P                        |   |           |                   |  |  |                                |
| 2,40        | FERNANDO VÍTOR VELEZ PIRES<br>AZINHAGA DAS GALHARDAS, Nº 288, R/C<br>TELHEIRAS DE CIMA<br>1600 LISBOA  | P                        | 126 Sec. T                                      | Paialvo   | 02328/020398      |  |  | 438                            |
|             | JOSÉ FILIPE VELEZ PIRES<br>CARLA MARIA DE AGUIAR GORDINHO REINO PIRES<br>Casados<br>RUA ANTÓNIO NOBRE, Nº 10, 5º C<br>2745 QUELUZ                        | P                        |   |           |                   |  |  |                                |
| 2,41        | MARIA DA CONCEIÇÃO FERREIRA LOPES<br>JOAQUIM SILVÉRIO LOPES<br>Casados<br>RUA SENHORA DA LUZ, Nº 55<br>CHARNECA DA PERALVA<br>2300 TOMAR                 | P                        | 216 Sec. T<br>(parte)                           | Paialvo   | 00417/271086      |  |  | 422                            |
|             | RAFAEL MATIAS FERREIRA<br>BEATRIZ DA CONCEIÇÃO MARQUES<br>Casados<br>RUA DA SENHORA DA LUZ, Nº 64<br>CHARNECA DA PERALVA<br>2300 TOMAR                   | U                        |   |           |                   |  |  |                                |
| 2,411       | ANTÓNIO MANUEL FREITAS ALEXANDRE<br>MARIA MANUELA SIMÕES JERÓNIMO ALEXANDRE<br>Casados<br>RUA DR. AUGUSTO CORREIA, Nº 6, 2º ESQ.<br>2300 TOMAR           | P                        | 127 Sec. T<br>(parte)                           | Paialvo   | 03087/021113      |  |  | 846                            |
| 2,42        | MARIA GRACINDA NUNES MARQUES<br>JOSÉ ANTÓNIO PEREIRA BERNARDO<br>Casados<br>CARRAZEDE<br>PAIALVO<br>2300 TOMAR   | P                        | 128 Sec. T<br>(parte)                           | Paialvo   | 03224/040730      |  |  | 461                            |
| 2,43        | JOSÉ MACEDO<br>MARIA DA NAZARÉ MARQUES<br>Casados<br>RUA NOSSA SENHORA DA LUZ, Nº 25<br>CHARNECA DA PERALVA<br>2300 TOMAR                                | P                        | 129 Sec. T<br>(parte)                           | Paialvo   | OMISSO            | Norte: MANUEL GASPAR (39)<br>Sul:EPAL - EMPRESA PORTUGUESA DAS ÁGUAS LIVRES, S.A. (129 - PARTE)<br>Nascente: TRINDADE VIEIRA JACINTO (130 - PARTE)<br>Poente: MARIA GRACINDA NUNES MARQUES (128 - PARTE)   | Este prédio tem natureza rústica, situa-se no lugar de Concelho, compõe-se de terreno de pinhal e eucalptal, está inscrito no referido artigo matricial rústico 129 da Secção T (parte) e tem a área de 1960 m2. | 414                            |

| Parcela N.º | Nomes de Proprietários, Possuidores (P), Usufrutuários (U) ou Titulares Inscritos (TI), Conjuges e Moradas   | (P)<br>(U)<br>(TI) | Matriz:<br>R: Rústica;<br>U: Urbana;<br>Omissa. | Freguesia | Descrição Predial | Confrontações do Prédio  | Declarações Complementares  | Área de Servidão do Prédio (m2) |
|-------------|--|--------------------|---|-----------|-------------------|--|---|---------------------------------|
| 2,44        | MARIA AUGUSTA E SILVA VEIGA<br>EZEQUIEL FRANCISCO DA VEIGA<br>Casados<br>PRAÇA SIMÃO DA VEIGA JÚNIOR, T 2-CA, 5º ESQ.<br>SANTO ANTONIO DOS CAVALEIROS<br>2660 LOURES | TI                 | 130 Sec. T<br>(parte)                           | Paialvo   | 00786/080289      |  |   | 425                             |
|             | TRINDADE VIEIRA JACINTO<br>CARRAZEDE<br>2300 TOMAR   | P                  |   |           |                   |  |   |                                 |
| 2,45        | ANTÓNIO JOSÉ ANTUNES GASPAR<br>MARIA AMÉLIA IRRÁ HONÓRIO GASPAR<br>Casados<br>RUA PAULINO JOSÉ CORREIA, Nº 21<br>ATALAIA<br>2260 VILA NOVA DA BARQUINHA              | P                  | 131 Sec. T                                      | Paialvo   | 02818/010126      |  |   | 533                             |
| 2,46        | CARLOS ALBERTO FERREIRA DA SILVA<br>MÁRIA DA GRAÇA CARDOSO DE ALMEIDA DA SILVA<br>Casados<br>PERALVA<br>PAIALVO<br>2300 TOMAR  | P                  | 132 Sec. T                                      | Paialvo   | 02322/180298      |  |   | 344                             |
| 2,47        | ADELINO DOS SANTOS<br>RUA DOS MOINHOS, Nº 11<br>2300 TOMAR   | TI                 | 133 Sec. T                                      | Paialvo   | OMISSO            | Norte: ARTUR DE JESUS MACEDO (37)<br>Sul: MARIA ELISETE FERREIRA (134)<br>Nascente: ESTRADA NACIONAL<br>Poente: CARLOS ALBERTO FERREIRA DA SILVA (132) | Este prédio tem natureza rústica, situa-se no lugar de Concelho, compõe-se de terreno de eucaliptal, está inscrito no referido artigo matricial rústico 133 da Secção T e tem a área de 4220 m2.          | 970                             |
|             | MARIA HELENA CORREIA DOS SANTOS<br>3800 AVEIRO   | P                  |   |           |                   |  |   |                                 |
|             | MARIA DOLORES CORREIA AMADO DOS SANTOS<br>3800 AVEIRO  | P                  |   |           |                   |  |   |                                 |
|             | JORGE MIGUEL CORREIA AMADO DOS SANTOS<br>3800 AVEIRO   | P                  |   |           |                   |  |   |                                 |
| 2,48        | MARIA DA PURIFICAÇÃO ANTUNES BILREIRO<br>PAIALVO<br>2300 TOMAR   | TI                 | 383 Sec. S                                      | Paialvo   | 01382/020792      |  |   | 492                             |
|             | MARIA ISABEL ANTUNES SILVA<br>PAIALVO<br>2300 TOMAR  | TI                 |   |           |                   |  |   |                                 |
|             | FRANCISCO JOSÉ BILREIRO DA SILVA<br>2300 TOMAR   | TI                 |   |           |                   |  |   |                                 |
|             | ANTÓNIO PEDRO BILREIRO ANTUNES<br>ESTRADA DE BENFICA, Nº 373, 1º ESQ.<br>1200 LISBOA   | TI                 |   |           |                   |  |   |                                 |
|             | VÍTOR MANUEL DA SILVA<br>IDALINA CARMO ESTRELA DA SILVA<br>Casados<br>RUA SENHORA DA LUZ, Nº 50, CHARNECA DA<br>PERALVA<br>PAIALVO<br>2300 TOMAR                     | P                  |   |           |                   |  |   |                                 |
| 2,49        | ERMELINDA DA CONCEIÇÃO<br>JOAQUIM GOMES<br>Casados<br>CHARNECA DA PERALVA<br>PAIALVO<br>2300 TOMAR   | TI                 | 384 Sec. S                                      | Paialvo   | 01155/090491      |  |   | 544                             |
|             | MANUEL MARQUES GOMES<br>ERMELINDA DA CONCEIÇÃO OLIVEIRA GOMES<br>Casados<br>RUA ALEXANDRE FERREIRA, Nº 55, 1º DTO<br>1750-010 LISBOA                                 | P                  |   |           |                   |  |   |                                 |
| 2,50        | JOSÉ MARQUES<br>MARIA DE JESUS TOMÉ<br>Casados<br>RUA D. MIGUEL, Nº 4<br>CHARNECA DA PERALVA<br>2300 TOMAR   | P                  | 385 Sec. S                                      | Paialvo   | OMISSO            | Norte: VÍTOR MANUEL DA SILVA (386)<br>Sul: LIMITE DE FREGUESIA<br>Nascente: VÍTOR MANUEL DA SILVA (386)<br>Poente: MANUEL MARQUES GOMES (385)          | Este prédio tem natureza rústica, situa-se no lugar de Concelho, compõe-se de terreno de pinhal e eucaliptal, está inscrito no referido artigo matricial rústico 385 da Secção S e tem a área de 1920 m2. | 559                             |
| 2,51        | VÍTOR MANUEL DA SILVA<br>IDALINA CARMO ESTRELA DA SILVA<br>Casados<br>RUA SENHORA DA LUZ, Nº 50, CHARNECA DA<br>PERALVA<br>PAIALVO<br>2300 TOMAR                     | P                  | 386 Sec. S                                      | Paialvo   | 00841/080589      |  |   | 1051                            |
| 56          | EMÍLIA DE JESUS FILIPE DOS SANTOS SIMÕES<br>JOSÉ FERREIRA SIMÕES<br>Casados<br>BAIRRO DE SÃO PEDRO, Nº 33<br>PAIALVO<br>2300 TOMAR                                   | P                  | 396 Sec. S                                      | Paialvo   | 02575/270799      |  |   | 385                             |

| Parcela N.º | Normes de Proprietários, Possuidores (P), Usufrutuários (U) ou Titulares Inscritos (TI), Conjuges e Moradas  | (P)<br>(U)<br>ou<br>(TI) | Matriz:<br>R: Rústica;<br>U: Urbana;<br>Omissa. | Freguesia | Descrição Predial | Confrontações do Prédio   | Declarações Complementares  | Área de Serviço do Prédio (m <sup>2</sup> ) |
|-------------|--|--------------------------|---|-----------|-------------------|---|---|---|
| 57 A        | ANTÓNIO DA SILVA BATISTA<br>MARIA DE JESUS GONÇALVES VIEIRA FILIPE BATISTA<br>Casados<br>RUA RUI DIAS, Nº 15, R/C DTO<br>2330-194 ENTRONCAMENTO                    | P                        | 401 Sec. S                                      | Paialvo   | OMISSO            | Norte: MANUEL RODRIGO JERÓNIMO (402)<br>Sul:LIMITE DE FREGUESIA<br>Nascente: MANUEL RODRIGO JERÓNIMO (402)<br>Poente: EMÍLIA DE JESUS FILIPE DOS SANTOS SIMÕES (396)  | Este prédio tem natureza rústica, situa-se no lugar de Concelho, compõe-se de terreno de pinhal e eucaliptal, está inscrito no referido artigo matricial rústico 401 da Secção S e tem a área de 6240 m <sup>2</sup> .        | 817   |
| 57 B        |  |                          |   |           |                   |   |   | 1682  |
| 58          | MANUEL RODRIGO JERÓNIMO<br>RUA DA CALÇADA, Nº 17<br>CURVACEIRA PEQUENA<br>2300 TOMAR   | P                        | 402 Sec. S                                      | Paialvo   | OMISSO            | Norte: ANTÓNIO DA SILVA BATISTA (401)<br>Sul:LIMITE DE FREGUESIA E CONCELHO<br>Nascente: MANUEL MARIA SAMOUÇO (403)<br>Poente: ANTÓNIO DA SILVA BATISTA (401)   | Este prédio tem natureza rústica, situa-se no lugar de Concelho, compõe-se de terreno de pinhal, está inscrito no referido artigo matricial rústico 402 da Secção S e tem a área de 1720 m <sup>2</sup> .                     | 797   |
| 60          | RICARDO NUNES FERREIRA<br>MARIA SUZETE MACEDO TOMÁS FERREIRA<br>Casados<br>RUA DUQUE DE SALDANHA, Nº 48, LOTE 43<br>2330 ENTRONCAMENTO                             | P                        | 404 Sec. S                                      | Paialvo   | OMISSO            | Norte: CAMINHO<br>Sul:MANUEL MARIA SAMOUÇO (403)<br>Nascente: ARMINDA DE JESUS LOPES SILVA (405)<br>Poente: ANTÓNIO DA SILVA BATISTA (401)  | Este prédio tem natureza rústica, situa-se no lugar de Concelho, compõe-se de terreno de eucaliptal e pinhal, está inscrito no referido artigo matricial rústico 404 da Secção S e tem a área de 1960 m <sup>2</sup> .        | 399   |
| 61          | JOSÉ FERREIRA MATIAS MENDES<br>CHARNECA DA PERALVA<br>PAIALVO<br>2300 TOMAR  | TI                       | 400 Sec. S                                      | Paialvo   | OMISSO            | Norte: CARLOS ALEXANDRE DE MATOS MAIA (253)<br>Sul:ANTÓNIO DA SILVA BATISTA (401)<br>Nascente: MARIA DA PIEDADE VITORINO ALVES (406)<br>Poente: MARIA HELENA CONCEIÇÃO ANTUNES (399)                                      | Este prédio tem natureza rústica, situa-se no lugar de Concelho, compõe-se de terreno de eucaliptal, está inscrito no referido artigo matricial rústico 400 da Secção S e tem a área de 2400 m <sup>2</sup> .                 | 199   |
|             | JOSÉ FERREIRA MATIAS<br>RUA SENHORA DA LUZ, Nº 61<br>CHARNECA DA PERALVA<br>2305-507 TOMAR   | P                        |   |           |                   |   |   |   |
| 62          | JOSÉ DA PIEDADE VITORINO<br>RUA DOM MIGUEL, Nº 3<br>CHARNECA DA PERALVA<br>2300 TOMAR  | P                        | 406 Sec. S                                      | Paialvo   | 03030/020510      |   |   | 1349  |
|             | PALMIRA DA PIEDADE VITORINO<br>RUA DOM MIGUEL<br>CHARNECA DA PERALVA<br>2300 TOMAR   | P                        |   |           |                   |   |   |   |
|             | MARIA DA PIEDADE VITORINO ALVES<br>RUA DO CENTRO, Nº 1<br>CHARNECA DA PERALVA<br>2300 TOMAR  | P                        |   |           |                   |   |   |   |
| 63          | CARLOS ALEXANDRE DE MATOS MAIA<br>MADEIRAS<br>PRAIA DO RIBATEJO<br>2260 VILA NOVA DA BARQUINHA   | P                        | 253 Sec. S                                      | Paialvo   | 02815/010111      |   |   | 367   |
| 64          | MANUEL GONÇALVES GAUDÊNCIO<br>MARIA ELISA MOURÃO GONÇALVES GAUDÊNCIO<br>Casados<br>PRAÇA ALF. ANTÓNIO PROENÇA ALMEIDA TRINDADE,<br>Nº 7, R/C<br>2330 ENTRONCAMENTO | P                        | 252 Sec. S                                      | Paialvo   | 01453/220193      |   |   | 796   |
| 65          | MANUEL FERREIRA MATIAS<br>GRACINDA CAROLINA<br>Casados<br>CHARNECA DA PERALVA<br>PAIALVO<br>2300 TOMAR   | P                        | 232 Sec. S                                      | Paialvo   | OMISSO            | Norte: MANUEL HENRIQUES DE OLIVEIRA (234)<br>Sul:MANUEL GONÇALVES GAUDÊNCIO (252) E<br>CARLOS ALEXANDRE DE MATOS MAIA (253)<br>Nascente: ANA PAULO CALADO DO CARMO GRAÇA MOTA (233)<br>Poente: MANUEL MARQUES LOPES (231) | Este prédio tem natureza rústica, situa-se no lugar de Concelho, compõe-se de terreno de vinha, cultura e figueiras, está inscrito no referido artigo matricial rústico 232 da Secção S e tem a área de 4440 m <sup>2</sup> . | 1727  |
| 66          | MANUEL MARQUES LOPES<br>ERMELINDA DA CONCEIÇÃO AGOSTINHO LOPES<br>Casados<br>CHARNECA DA PERALVA<br>PAIALVO<br>2300 TOMAR  | P                        | 231 Sec. S                                      | Paialvo   | OMISSO            | Norte: MANUEL HENRIQUES DE OLIVEIRA (234)<br>Sul:JOSÉ DUARTE FERREIRA (225)<br>Nascente: MANUEL FERREIRA MATIAS (232)<br>Poente: JOSÉ DUARTE FERREIRA (225)   | Este prédio tem natureza rústica, situa-se no lugar de Concelho, compõe-se de terreno de mato, está inscrito no referido artigo matricial rústico 231 da Secção S e tem a área de 1800 m <sup>2</sup> .                       | 84  |
| 67          | ANA PAULA CALADO DO CARMO GRAÇA MOTA<br>ABEL FERNANDO AZEVEDO MOTA GRAÇA<br>Casados<br>RUA FÁBRICA DA FIAÇÃO, Nº 70-A, 1º<br>2300 TOMAR                            | P                        | 233 Sec. S                                      | Paialvo   | 01601/261093      |   |   | 545   |

| Parcela N.º | Nomes de Proprietários, Possuidores (P), Usufrutuários (U) ou Titulares Inscritos (TI), Conjuges e Moradas                                    | (P)<br>(U)<br>ou<br>(TI) | Matriz:<br>R: Rústica;<br>U: Urbana;<br>Omissa. | Freguesia | Descrição Predial | Confrontações do Prédio  | Declarações Complementares   | Área de Serviço do Prédio (m2) |
|-------------|---|--------------------------|---|-----------|-------------------|--|--|--------------------------------|
| 68          | MANUEL HENRIQUES DE OLIVEIRA<br>AV.ª D. MARIA II, Nº 2<br>2300 TOMAR  | P                        | 234 Sec. S                                      | Paialvo   | OMISSO            | Norte: MANUEL CUSTÓDIO JESUS MARQUES FONSECA E OUTRO (129) E ALFREDO FERREIRA VERDASCA (116)<br>Sul: ANA PAULA CALADO DO CARMO GRAÇA MOTA (233)<br>Nascente: FRANCISCO RITO (126), JOSÉ FERREIRA MATIAS (236) E OUTROS<br>Poente: JOSÉ ANTÓNIO MACEDO (132), ANTÓNIO NUNES BERNARDINO (229) E OUTROS | Este prédio tem natureza rústica, situa-se no lugar de Concelho, compõe-se de terreno de pinhal e pastagem com figueiras, está inscrito no referido artigo matricial rústico 234 da Secção S e tem a área de 13840 m2. | 1803                           |
| 69,1        | MANUEL CUSTÓDIO JESUS MARQUES FONSECA<br>MARIA NATIVIDADE MACEDO TOMÁS FONSECA<br>Casados<br>RUA DA FÁBRICA SOL, Nº 23, R/C DTO<br>2300 TOMAR | P                        | 129 Sec. S                                      | Paialvo   | OMISSO            | Norte: ALFREDO FERREIRA VERDASCA (116)<br>Sul: ANTÓNIO DA COSTA GAMEIRO FIGUEIREDO (134)<br>Nascente: ANTÓNIO GONÇALVES COENTRO (117) E JOSÉ NUNES BERNARDINO, HERDEIROS (128)<br>Poente: JOSÉ DA PIEDADE VITORINO (130) E JOSÉ DE OLIVEIRA, HERDEIROS (113)   | Este prédio tem natureza rústica, situa-se no lugar de Concelho, compõe-se de terreno de eucaliptal e cultura, está inscrito no referido artigo matricial rústico 129 da Secção S e tem a área de 4440 m2.             | 445                            |
|             | MARIA EUGÉNIA JESUS FONSECA DOMINGOS<br>JOSÉ FERREIRA DOMINGOS<br>Casados<br>RUA DA MOCIDADE, Nº 30<br>CHARNECA DA PERALVA<br>2300 TOMAR      | P                        |   |           |                   |  |  |                                |
| 70          | ALFREDO FERREIRA VERDASCA<br>PIEIDADE JESUS COSTA<br>Casados<br>ALQUEIDÃO<br>2490 VILA NOVA DE OURÉM  | P                        | 116 Sec. S                                      | Paialvo   | OMISSO            | Norte: JOSÉ FERREIRA MATIAS, HERDEIROS (98)<br>Sul: MANUEL CUSTÓDIO JESUS MARQUES FONSECA E OUTRO (129)<br>Nascente: ANTÓNIO GONÇALVES COENTRO (117) E LUÍS MANUEL FERREIRA DE OLIVEIRA PONTE (118)<br>Poente: CARLOS MANUEL GOMES DE OLIVEIRA (114) E AMÉRICO DE OLIVEIRA FIGUEIREDO (115)          | Este prédio tem natureza rústica, situa-se no lugar de Concelho, compõe-se de terreno de eucaliptal e pinhal, está inscrito no referido artigo matricial rústico 116 da Secção S e tem a área de 4800 m2.              | 55                             |
| 71          | JOSÉ DA PIEDADE VITORINO<br>RUA DOM MIGUEL, Nº 3<br>CHARNECA DA PERALVA<br>2300 TOMAR   | P                        | 130 Sec. S                                      | Paialvo   | 03027/020510      |  |  | 176                            |
| 72          | JOSÉ DE OLIVEIRA, HERDEIROS<br>TRAVESSA DA BICA, Nº 5<br>CURVACEIRA GRANDE<br>2300 TOMAR  | P                        | 113 Sec. S                                      | Paialvo   | OMISSO            | Norte: CARLOS MANUEL GOMES DE OLIVEIRA (114)<br>Sul: JOSÉ DA PIEDADE VITORINO (130) E JOSÉ DE OLIVEIRA, HERDEIROS (113)<br>Nascente: MANUEL CUSTÓDIO JESUS MARQUES FONSECA E OUTRO (129)<br>Poente: ELPÍDIO VICENTE GONÇALVES, HERDEIROS (112)   | Este prédio tem natureza rústica, situa-se no lugar de Concelho, compõe-se de terreno de pinhal, está inscrito no referido artigo matricial rústico 113 da Secção S e tem a área de 2000 m2.                           | 304                            |
|             | INOCÊNCIA CONCEIÇÃO SILVA OLIVEIRA<br>TRAVESSA DA BICA, Nº 5<br>CURVACEIRA GRANDE<br>2300 TOMAR   | P                        |   |           |                   |  |  |                                |
| 73          | MARIA DA NAZARÉ GOMES<br>CURVACEIRA GRANDE<br>2300 TOMAR  | TI                       | 114 Sec. S                                      | Paialvo   | OMISSO            | Norte: AMÉRICO DE OLIVEIRA FIGUEIREDO (115)<br>Sul: JOSÉ DE OLIVEIRA, HERDEIROS (113)<br>Nascente: ALFREDO FERREIRA VERDASCA (116)<br>Poente: JOSÉ DA SILVA JÚNIOR, HERDEIROS (111) E ELPÍDIO VICENTE GONÇALVES, HERDEIROS (112)   | Este prédio tem natureza rústica, situa-se no lugar de Concelho, compõe-se de terreno de mata e pinhal, está inscrito no referido artigo matricial rústico 114 da Secção S e tem a área de 2080 m2.                    | 483                            |
|             | CARLOS MANUEL GOMES DE OLIVEIRA<br>MARIA MANUELA BARROCA RODRIGUES DE OLIVEIRA<br>Casados<br>RUA DA INDÚSTRIA, Nº 2, 6.º DTO<br>2615 ALVERCA  | P                        |   |           |                   |  |  |                                |
| 74          | AMÉRICO DE OLIVEIRA FIGUEIREDO<br>ASSEICEIRA<br>2300 TOMAR  | P                        | 115 Sec. S                                      | Paialvo   | OMISSO            | Norte: JOSÉ DE FREITAS GONÇALVES (99)<br>Sul: CARLOS MANUEL GOMES DE OLIVEIRA (114)<br>Nascente: JOSÉ DA PIEDADE VITORINO (130)<br>Poente: MANUEL DA FONSECA ANTUNES (110) E JOSÉ DA SILVA JÚNIOR, HERDEIROS (111)   | Este prédio tem natureza rústica, situa-se no lugar de Concelho, compõe-se de terreno de mata, está inscrito no referido artigo matricial rústico 115 da Secção S e tem a área de 2200 m2.                             | 452                            |
| 75          | JOSÉ DE FREITAS GONÇALVES<br>RUA DO APEADEIRO, Nº 31, DELONGO<br>PAIALVO<br>2300 TOMAR  | P                        | 99 Sec. S                                       | Paialvo   | 02139/070197      |  |  | 993                            |
| 76          | MARIA DA CONCEIÇÃO JESUS OLIVEIRA<br>PERALVA<br>2300 TOMAR  | P                        | 96 Sec. S                                       | Paialvo   | OMISSO            | Norte: MANUEL DA FONSECA ANTUNES (95)<br>Sul: CAMINHO<br>Nascente: MANUEL DA FONSECA ANTUNES (84)<br>Poente: CAMINHO   | Este prédio tem natureza rústica, situa-se no lugar de Concelho, compõe-se de terreno de mata, está inscrito no referido artigo matricial rústico 96 da Secção S e tem a área de 2400 m2.                              | 390                            |
|             | FERNANDO DE JESUS OLIVEIRA<br>PERALVA<br>2300 TOMAR   | P                        |   |           |                   |  |  |                                |
| 77          | JOSÉ MENDES FONSECA<br>CURVACEIRA GRANDE<br>PAIALVO<br>2300 TOMAR   | TI                       | 95 Sec. S                                       | Paialvo   | 00272/270186      |  | Este prédio encontra-se inscrito na matriz predial rústica da referida freguesia sob o artigo 95 da Secção S, que corresponde ao anterior artigo rústico 2111.º da mesma freguesia.                                    | 470                            |
|             | MANUEL DA FONSECA ANTUNES<br>MARIA DULCINDA DUARTE LOPES ANTUNES<br>Casados<br>RUA PRINCIPAL, Nº 41-A<br>CURVACEIRAS<br>2300 TOMAR            | P                        |   |           |                   |  |  |                                |

| Parcela N.º | Nomes de Proprietários, Possuidores (P), Usufrutuários (U) ou Titulares Inscritos (TI), Conjuges e Moradas  | (P)<br>(U)<br>ou<br>(TI) | Matriz:<br>R: Rústica;<br>U: Urbana;<br>Omissa. | Freguesia | Descrição Predial | Confrontações do Prédio   | Declarações Complementares   | Área de Serviço do Prédio (m2) |
|-------------|---|--------------------------|---|-----------|-------------------|---|--|--------------------------------|
| 78          | ANA CRISTINA FERREIRA SANTOS<br>VALE DA AZENHA<br>MARTINCHEL<br>2200 ABRANTES   | TI                       | 94 Sec. S                                       | Paialvo   | OMISSO            | Norte: JOSÉ JESUÍNO LOPES (93)<br>Sul: MANUEL DA FONSECA ANTUNES (95)<br>Nascente: ANTÓNIO MANUEL FREITAS ALEXANDRE (85)<br>Poente: ANTÓNIO LOPES (101) E MARIA ROSA DIAS (102)                             | Este prédio tem natureza rústica, situa-se no lugar de Concelho, compõe-se de terreno de pinhal, está inscrito no referido artigo matricial rústico 94 da Secção S e tem a área de 1960 m2.  | 470                            |
|             | MARIA DA ASCENÇÃO LOPES GRAÇA FERREIRA<br>ANTÓNIO JOSÉ GRAÇA FERREIRA<br>Casados<br>RUA PEDRO ANTÓNIO NUNES, N.º 3<br>2150 GOLEGÁ                                   | P                        |   |           |                   |   |  |                                |
|             | ANTÓNIO LOPES<br>MARIA ELISA CESÁRIO DO POÇO LOPES<br>Casados<br>RUA FREDERICO BONACHO DOS ANJOS, N.º 19<br>2150 GOLEGÁ   | P                        |   |           |                   |   |  |                                |
|             | MARIA DE LOURDES GAUDÊNCIO LOPES<br>JOSÉ INVERNO AMADO<br>Casados<br>LARGO INFANTE D. HENRIQUE, BLOCO B, LOTE 3, R/C<br>DTO<br>BOBADELA<br>2670 LOURES              | P                        |   |           |                   |   |  |                                |
|             | CONSTANTINO GAUDÊNCIO LOPES<br>MARIA DA CONCEIÇÃO SILVA FERREIRA LOPES<br>Casados<br>RUA JOSÉ FARINHA RELVAS, N.º 57<br>2150 GOLEGÁ                                 | P                        |   |           |                   |   |  |                                |
|             | BELMIRA GAUDÊNCIO LOPES<br>RUA DA OLIVEIRA, N.º 34, 1.º FRENTE<br>2150 GOLEGÁ   | P                        |   |           |                   |   |  |                                |
| 79          | JOSÉ JESUÍNO LOPES<br>MARIA DA NAZARÉ LOPES<br>Casados<br>CURVACEIRA GRANDE<br>PAIALVO<br>2300 TOMAR  | P                        | 93 Sec. S                                       | Paialvo   | OMISSO            | Norte: JOAQUIM OLIVEIRA BERNARDO, HERDEIROS (92)<br>Sul: ANTÓNIO LOPES E OUTROS (94)<br>Nascente: CONSTANTINO LUÍS ANTUNES DOS SANTOS (86)<br>Poente: MARIA ROSA DIAS (102) E JOÃO DA FONSECA ANTUNES (103) | Este prédio tem natureza rústica, situa-se no lugar de Concelho, compõe-se de terreno de pinhal, está inscrito no referido artigo matricial rústico 93 da Secção S e tem a área de 2000 m2.  | 486                            |
| 80          | JOAQUIM OLIVEIRA BERNARDO, HERDEIROS<br>CASAL JOÃO DIAS<br>DELONGO<br>2300 TOMAR  | P                        | 92 Sec. S                                       | Paialvo   | OMISSO            | Norte: MANUEL GONÇALVES GAUDÊNCIO (91)<br>Sul: JOSÉ JESUÍNO LOPES (93)<br>Nascente: CONSTANTINO LUÍS ANTUNES DOS SANTOS (86)<br>Poente: JOÃO DA FONSECA ANTUNES (103)                                       | Este prédio tem natureza rústica, situa-se no lugar de Concelho, compõe-se de terreno de pinhal, está inscrito no referido artigo matricial rústico 92 da Secção S e tem a área de 2120 m2.  | 534                            |
| 81          | MANUEL GONÇALVES GAUDÊNCIO<br>MARIA ELISA MOURÃO GONÇALVES GAUDÊNCIO<br>Casados<br>PRAÇA ALF. ANTÓNIO PROENÇA ALMEIDA TRINDADE,<br>N.º 7, R/C<br>2330 ENTRONCAMENTO | P                        | 91 Sec. S                                       | Paialvo   | 00622/110288      |   | Este prédio encontra-se inscrito na matriz predial rústica da referida freguesia sob o artigo 91 da Secção S, que corresponde ao anterior artigo rústico 2103º da mesma freguesia.           | 490                            |
| 82          | ARMINDO JOSÉ DA CONCEIÇÃO HENRIQUES<br>PRECIOSA ANTUNES DA CONCEIÇÃO HENRIQUES<br>Casados<br>PÉ DE CÃO<br>OLAIA<br>2350 TORRES NOVAS                                | P                        | 90 Sec. S                                       | Paialvo   | OMISSO            | Norte: SÉRGIO NUNES MOURÃO (89)<br>Sul: MANUEL GONÇALVES GAUDÊNCIO (91)<br>Nascente: ADELINA DE JESUS NABIÇA, HERDEIROS (88)<br>Poente: JOÃO DA FONSECA ANTUNES (103)                                       | Este prédio tem natureza rústica, situa-se no lugar de Concelho, compõe-se de terreno de cultura, está inscrito no referido artigo matricial rústico 90 da Secção S e tem a área de 1720 m2. | 505                            |
|             | MARGARIDA MARIA GAMEIRO HENRIQUES MENDES<br>JOÃO GONÇALVES MENDES<br>Casados<br>VILA DO PAÇO<br>2350 TORRES NOVAS   | P                        |   |           |                   |   |  |                                |
|             | MARIA CONCEIÇÃO GAMEIRO<br>JOSÉ DIAS FREITAS RATO<br>Casados<br>CURVACEIRA GRANDE<br>PAIALVO<br>2300 TOMAR  | P                        |   |           |                   |   |  |                                |
|             | JÚLIA DA CONCEIÇÃO GAMEIRO<br>MANUEL CARLOS MENDES LOPES<br>Casados<br>CURVACEIRA GRANDE<br>PAIALVO<br>2300 TOMAR   | P                        |   |           |                   |   |  |                                |
|             | FRANCISCO DA CONCEIÇÃO HENRIQUES<br>VILA DO PAÇO<br>2350 TORRES NOVAS   | P                        |   |           |                   |   |  |                                |
|             | JOAQUINA DA CONCEIÇÃO CEREJO, HERDEIROS<br>CURVACEIRA GRANDE<br>2300 TOMAR  | TI                       |   |           |                   |   |  |                                |

| Parcela N.º | Nomes de Proprietários, Possuidores (P), Usufrutuários (U) ou Titulares Inscritos (TI), Conjuges e Moradas   | (P)<br>(U)<br>ou<br>(TI) | Matriz:<br>R: Rústica;<br>U: Urbana;<br>Omissa. | Freguesia | Descrição Predial | Confrontações do Prédio  | Declarações Complementares   | Área de Serviço do Prédio (m <sup>2</sup> ) |
|-------------|--|--------------------------|---|-----------|-------------------|--|--|---|
| 83          | MARIA ADELINA DE JESUS<br>RUA 1º DE MAIO, Nº 29, CURVACEIRA GRANDE<br>PAIALVO<br>2300 TOMAR  | TI                       | 89 Sec. S                                       | Paialvo   | 01497/150493      |  |  | 461   |
|             | SÉRGIO NUNES MOURÃO<br>TERESA NUNES DA SILVA FARIA MOURÃO<br>Casados<br>RUA PRINCIPAL, Nº 13<br>CURVACEIRA GRANDE<br>2300 TOMAR                          | P                        |   |           |                   |  |  |   |
| 84          | MANUEL DA FONSECA ANTUNES<br>MARIA DULCINDA DUARTE LOPES ANTUNES<br>Casados<br>RUA PRINCIPAL, Nº 41-A<br>CURVACEIRAS<br>2300 TOMAR                       | P                        | 62 Sec. S                                       | Paialvo   | 01856/090395      |  |  | 551   |
| 85          | FRANCISCO ANTÓNIO VICENTE<br>MARIA DE JESUS MENDES VICENTE<br>Casados<br>RUA OUTEIRO DAS EIRAS, Nº 8<br>CURVACEIRA GRANDE<br>2300 TOMAR                  | P                        | 61 Sec. S                                       | Paialvo   | 00933/061189      |  |  | 500   |
| 86          | MARCOLINO MARQUES<br>CASAL DO MARCO JUNTO À VIVENDA DA BOTA<br>2840 SEIXAL   | TI                       | 220 Sec. M                                      | Paialvo   | OMISSO            | Norte: FERNANDO DE ALMEIDA MANSO (219)<br>Sul: FRANCISCO ANTÓNIO VICENTE (61 SEC. S)<br>Nascente: JOAQUIM MENDES CEREJO (222) E<br>DEOLINDA DA CONCEIÇÃO CEREJO COSTA E<br>OUTRO (223)<br>Poente: AGOSTINHO OLIVEIRA NUNES FERREIRA (60<br>SEC. S) | Este prédio tem natureza<br>rústica, situa-se no lugar<br>de Concelho, compõe-se<br>de terreno de cultura, está<br>inscrito no referido artigo<br>matricial rústico 220 da<br>Secção M e tem a área de<br>2000 m <sup>2</sup> .    | 450   |
|             | MANUELA SIMÕES DA CRUZ<br>RUA AMÉRICO DURÃO<br>CASAL DO MARCO<br>2840 SEIXAL   | P                        |   |           |                   |  |  |   |
| 87          | MARIA FILOMENA DE FREITAS MARQUES<br>CURVACEIRAS<br>PAIALVO<br>2300 TOMAR  | TI                       | 219 Sec. M                                      | Paialvo   | 01503/220493      |  |  | 870   |
|             | MARIA CELESTE MARQUES BOAVISTA LOPES<br>FRANCISCO NICOLAU LOPES<br>Casados<br>CURVACEIRAS<br>PAIALVO<br>2300 TOMAR                                       | TI                       |   |           |                   |  |  |   |
|             | MARIA DE LURDES MARQUES BOAVISTA MATOS<br>ARMANDO MARTINS DE MATOS<br>Casados<br>RUA ENGº DUARTE PACHECO, LOTE 3, R/C ESQ.<br>6000 CASTELO BRANCO        | TI                       |   |           |                   |  |  |   |
|             | FERNANDO DE ALMEIDA MANSO<br>ANABELA NAZARÉ COTRIM RAMOS MANSO<br>Casados<br>RUA SENHORA DA LUZ, Nº 10<br>CHARNECA DA PERALVA<br>2300 TOMAR              | P                        |   |           |                   |  |  |   |
| 88          | MARIA LEONILDE DE JESUS LOPES VICENTE<br>RUA PRINCIPAL, Nº 2, CURVACEIRA PEQUENA<br>PAIALVO<br>2300 TOMAR  | P                        | 218 Sec. M                                      | Paialvo   | 01691/130694      |  |  | 500   |
| 89          | JOAQUIM MARQUES<br>CURVACEIRA GRANDE<br>2300 TOMAR   | TI                       | 217 Sec. M                                      | Paialvo   | OMISSO            | Norte: JOSÉ DE OLIVEIRA, HERDEIROS (216)<br>Sul: MARIA LEONILDE DE JESUS LOPES VICENTE<br>(218)<br>Nascente: FRANCISCO ANTÓNIO VICENTE (225)<br>Poente: LUÍS MANUEL MENDES GONÇALVES (213)   | Este prédio tem natureza<br>rústica, situa-se no lugar<br>de Concelho, compõe-se<br>de terreno de cultura, está<br>inscrito no referido artigo<br>matricial rústico 217 da<br>Secção M e tem a área de<br>1920 m <sup>2</sup> .    | 481   |
|             | CONSTANTINO LOPES BOAVISTA<br>MARIA AUGUSTA FREITAS MARQUES BOAVISTA<br>Casados<br>BAIRRO DA ESCOLA, Nº 36, CURVACEIRA GRANDE<br>PAIALVO<br>2300 TOMAR   | P                        |   |           |                   |  |  |   |
| 90          | JOSÉ DE OLIVEIRA, HERDEIROS<br>TRAVESSA DA BICA, Nº 5<br>CURVACEIRA GRANDE<br>2300 TOMAR   | P                        | 216 Sec. M                                      | Paialvo   | OMISSO            | Norte: ANTÓNIO SANTOS SILVA MARQUES (215)<br>Sul: CONSTANTINO LOPES BOAVISTA (217)<br>Nascente: JOSÉ DE OLIVEIRA (226) E ANTÓNIO<br>SANTOS SILVA MARQUES (227)<br>Poente: LUÍS MANUEL MENDES GONÇALVES (213)                                       | Este prédio tem natureza<br>rústica, situa-se no lugar<br>de Concelho, compõe-se<br>de terreno de eucaliptal,<br>está inscrito no referido<br>artigo matricial rústico 216<br>da Secção M e tem a área<br>de 2160 m <sup>2</sup> . | 515   |
|             | INOCÊNCIA CONCEIÇÃO SILVA OLIVEIRA<br>TRAVESSA DA BICA, Nº 5<br>CURVACEIRA GRANDE<br>2300 TOMAR  | P                        |   |           |                   |  |  |   |
| 91          | ANTÓNIO SANTOS SILVA MARQUES<br>MARIA LAURINDA LOPES DA SILVA<br>Casados<br>CASAL DE SANTO ANTÓNIO, Nº 15, CURVACEIRA<br>GRANDE<br>PAIALVO<br>2300 TOMAR | P                        | 215 Sec. M                                      | Paialvo   | OMISSO            | Norte: CONSTANTINO BERNARDO (230)<br>Sul: JOSÉ DE OLIVEIRA, HERDEIROS (216)<br>Nascente: ANTÓNIO SANTOS SILVA MARQUES (227) E<br>ANTÓNIO BOAVISTA DUARTE (228)<br>Poente: LUÍS MANUEL MENDES GONÇALVES (213)                                       | Este prédio tem natureza<br>rústica, situa-se no lugar<br>de Concelho, compõe-se<br>de terreno de cultura, está<br>inscrito no referido artigo<br>matricial rústico 215 da<br>Secção M e tem a área de<br>2560 m <sup>2</sup> .    | 301   |
| 92          | LUÍS MANUEL MENDES GONÇALVES<br>RUA ALMIRANTE CÂNDIDO DOS REIS, LOTE 3, 2º ESQ.<br>2615 ALVERCA  | P                        | 213 Sec. M                                      | Paialvo   | 03274/050211      |  |  | 149   |

| Parcela N.º       | Nomes de Proprietários, Possuidores (P), Usufrutuários (U) ou Titulares Inscritos (TI), Conjuges e Moradas  | (P) (U) ou (TI) | Matriz: R: Rústica; U: Urbana; Omissa. | Freguesia | Descrição Predial | Confrontações do Prédio  | Declarações Complementares   | Área de Serviço do Prédio (m2) |
|-------------------|---|-----------------|--|-----------|-------------------|--|--|--------------------------------|
| 93                | CONSTANTINO BERNARDO<br>MARIA CELESTE MENDES CEREJO BERNARDO<br>Casados<br>RUA DA ALEGRIA, Nº 8<br>CURVACEIRAS<br>2300 TOMAR                        | P               | 230 Sec. M                             | Paialvo   | OMISSO            | Norte: CAMINHO<br>Sul: ANTÓNIO SANTOS SILVA MARQUES (215)<br>Nascente: ANTÓNIO BOAVISTA DUARTE (228) E<br>ADELINO LOPES FONSECA, HERDEIROS (229) E<br>OUTRO<br>Poente: CAMINHO                                     | Este prédio tem natureza rústica, situa-se no lugar de Concelho, compõe-se de terreno de mato, está inscrito no referido artigo matricial rústico 230 da Secção M e tem a área de 3200 m2.   | 45                             |
| 94                | LUÍS MANUEL MENDES GONÇALVES<br>RUA ALMIRANTE CÂNDIDO DOS REIS, LOTE 3, 2º ESQ.<br>2615 ALVERCA DO RIBATEJO   | P               | 209 Sec. M                             | Paialvo   | 03273/050211      |  |  | 1013                           |
| 95                | AMÉRICO DE OLIVEIRA MOÇO<br>MARIA DE LURDES OLIVEIRA NUNES MOÇO<br>Casados<br>RUA SENHORA DA CRUZ<br>CHARNECA DA PERALVA<br>2300 TOMAR              | P               | 208 Sec. M                             | Paialvo   | OMISSO            | Norte: CAMINHO<br>Sul: LUÍS MANUEL MENDES GONÇALVES (213) E<br>OUTRO<br>Nascente: LUÍS MANUEL MENDES GONÇALVES (209)<br>Poente: MARIA DE LURDES OLIVEIRA NUNES MOÇO (207)  | Este prédio tem natureza rústica, situa-se no lugar de Concelho, compõe-se de terreno de cultura com figueiras e oliveiras, está inscrito no referido artigo matricial rústico 208 da Secção M e tem a área de 1640 m2.                                  | 85                             |
| 96                | FRANCISCO MENDES CEREJO, HERDEIROS<br>RUA DE SAPADORES, Nº 25, R/C ESQ.<br>1200 LISBOA  | TI              | 195 Sec. M                             | Paialvo   | OMISSO            | Norte: CAMINHO<br>Sul: LUÍS MANUEL MENDES GONÇALVES (209)<br>Nascente: LIBÓRIO DA SILVA (214)<br>Poente: MARIA DO CARMO VICENTE NUNES (196)  | Este prédio tem natureza rústica, situa-se no lugar de Concelho, compõe-se de terreno de cultura, está inscrito no referido artigo matricial rústico 195 da Secção M e tem a área de 1880 m2.  | 190                            |
|                   | CARLOS MANUEL FARIA MENDES CEREJO<br>SUSANA MARIA DOS ANJOS PAULO FERNANDES CEREJO<br>Casados<br>RUA DA BARRUCHINHA, Nº 25<br>2620-008 OLIVAL BASTO | P               |  |           |                   |  |  |                                |
| 97                | MARIA DO CARMO VICENTE NUNES<br>RUA D. ISABEL, Nº 5, CHARNECA DA PERALVA<br>PAIALVO<br>2305-507 TOMAR   | P               | 196 Sec. M                             | Paialvo   | OMISSO            | Norte: CAMINHO<br>Sul: AMÉRICO DE OLIVEIRA MOÇO (208) E OUTRO<br>Nascente: CARLOS MANUEL FARIA MENDES CEREJO (195)<br>Poente: RAFAEL MATIAS FERREIRA (197)   | Este prédio tem natureza rústica, situa-se no lugar de Concelho, compõe-se de terreno de mato e cultura com oliveiras, está inscrito no referido artigo matricial rústico 196 da Secção M e tem a área de 2040 m2.                                       | 997                            |
| 98                | MANUEL FRANCLIM HENRIQUES CARREIRA<br>MARIA DO CÉU VIEIRA MACHADO<br>Casados<br>RUA CORONEL GARCEZ TEIXEIRA, Nº 45<br>2300 TOMAR                    | P               | 166 Sec. M                             | Paialvo   | 00768/040189      |  |  | 41                             |
| 99,1              | ISIDORO SAMOUCO LOPES<br>ROSA MARIA REIS FREITAS LOPES<br>Casados<br>RUA DE SANTO ANTÓNIO<br>RIBEIRA DO CARTAXO<br>2070 CARTAXO                     | P               | 165 Sec. M                             | Paialvo   | OMISSO            | Norte: JOSÉ DA COSTA VICENTE JÚNIOR,<br>HERDEIROS (167) E OUTRO<br>Sul: MARIA DO CARMO VICENTE NUNES (196)<br>Nascente: MANUEL FRANCLIM HENRIQUES<br>CARREIRA (166)<br>Poente: JOSÉ ANTÓNIO FERREIRA (164) E OUTRO | Este prédio tem natureza rústica, situa-se no lugar de Concelho, compõe-se de terreno de cultura, horta com figueiras e oliveiras e figueiral com sobreiros, está inscrito no referido artigo matricial rústico 165 da Secção M e tem a área de 3760 m2. | 1613                           |
|                   | MANUEL FRANCLIM HENRIQUES CARREIRA<br>MARIA DO CÉU VIEIRA MACHADO<br>Casados<br>RUA CORONEL GARCEZ TEIXEIRA, Nº 45<br>2300 TOMAR                    | P               |  |           |                   |  |  |                                |
|                   | ALBINO LOPES<br>CURVACEIRA GRANDE<br>PAIALVO<br>2300 TOMAR  | TI              |  |           |                   |  |  |                                |
|                   | JOSÉ MANUEL RODRIGUES ROSA<br>PONTE DA VALA<br>2300 TOMAR   | TI              |  |           |                   |  |  |                                |
| 100<br>(continua) | MARIA RODRIGUES VICENTE NUNES<br>ARMINDO DOS REIS NUNES<br>Casados<br>CURVACEIRAS<br>PAIALVO<br>2300 TOMAR  | TI              | 164 Sec. M                             | Paialvo   | 01138/180391      |  |  | 247                            |
|                   | MANUEL RODRIGUES VICENTE<br>MARIA DO CÉU DA CONCEIÇÃO MARTINS VICENTE<br>Casados<br>CURVACEIRAS<br>PAIALVO<br>2300 TOMAR                            | TI              |  |           |                   |  |  |                                |
|                   | JOÃO RODRIGUES DA SILVA<br>ALICE DE JESUS FONSECA<br>Casados<br>ESTRADA DA PERALVA, Nº 2<br>CURVACEIRA PEQUENA<br>2300 TOMAR                        | TI              |  |           |                   |  |  |                                |
|                   | JOSEFINA RODRIGUES MONTEIRO<br>CURVACEIRAS<br>PAIALVO<br>2300 TOMAR   | TI              |  |           |                   |  |  |                                |

| Parcela N.º          | Nomes de Proprietários, Possuidores (P), Usufrutuários (U) ou Titulares Inscritos (TI), Conjuges e Moradas   | (P)<br>(U)<br>ou<br>(TI) | Matriz:<br>R: Rústica;<br>U: Urbana;<br>Omissa. | Freguesia | Descrição Predial | Confrontações do Prédio   | Declarações Complementares   | Área de Servidão do Prédio (m2) |
|----------------------|--|--------------------------|---|-----------|-------------------|---|--|---------------------------------|
| (continuação)<br>100 | JOSÉ ANTÓNIO FERREIRA<br>MARIA ALBERTINA NUNES FERREIRA<br>Casados<br>RUA SENHORA DA LUZ, Nº 72<br>PERALVA<br>2300 TOMAR                           | P                        |   |           |                   |   |  |                                 |
| 101                  | JOSÉ DA COSTA VICENTE JÚNIOR, HERDEIROS<br>CURVACEIRA GRANDE<br>PAIALVO<br>2300 TOMAR  | TI                       | 167 Sec. M                                      | Paialvo   | OMISSO            | Norte: ANTÓNIO FEIJÃO (169) E JOSÉ MANUEL RODRIGUES ROSA (171)<br>Sul: MANUEL FRANCLIM HENRIQUES CARREIRA E ISIDORO SAMOUÇO LOPES (165)<br>Nascente: MANUEL FRANCLIM HENRIQUES CARREIRA (166)<br>Poente: JOSÉ CARLOS OLIVEIRA NUNES SIMÕES (161) E AMÉLIA DE JESUS MENDES (162) | Este prédio tem natureza rústica, situa-se no lugar de Concelho, compõe-se de terreno de cultura com figueiras, está inscrito no referido artigo matricial rústico 167 da Secção M e tem a área de 3200 m2.            | 520                             |
|                      | CARLOS MANUEL LOPES DA COSTA<br>ROSINDA LOPES DA COSTA<br>Casados<br>RUA DA IGREJA, Nº 7<br>CURVACEIRA GRANDE<br>2300 TOMAR                        | P                        |   |           |                   |   |  |                                 |
| 103                  | ANTÓNIO JOAQUIM MENDES<br>RUA VASCO SANTANA, Nº 12, 2º ESQ.<br>RAMADA<br>2675 ODIVELAS   | TI                       | 162 Sec. M                                      | Paialvo   | 02584/310899      |   |  | 146                             |
|                      | MARIA DA CONCEIÇÃO GONÇALVES CEREJO<br>RUA PRINCIPAL, Nº 6, CARRAZEDE<br>PAIALVO<br>2300 TOMAR   | TI                       |   |           |                   |   |  |                                 |
|                      | FRANCISCO JOSÉ MENDES GONÇALVES<br>LOURDES MARIA RODRIGUES ANTUNES GONÇALVES<br>Casados<br>RUA PRINCIPAL, Nº 6, CARRAZEDE<br>PAIALVO<br>2300 TOMAR | TI                       |   |           |                   |   |  |                                 |
|                      | ANTÓNIO JOAQUIM MENDES<br>CALÇADA DE CARRICHE, LOTE 1, 7º ESQ.<br>1200 LISBOA  | TI                       |   |           |                   |   |  |                                 |
|                      | MARIA D' ASSUNÇÃO MENDES<br>RUA ELIAS GARCIA, Nº 160 B, 1º<br>2330 ENTRONCAMENTO   | TI                       |   |           |                   |   |  |                                 |
|                      | AMÉLIA DE JESUS MENDES<br>BAIRRO DA ESCOLA, Nº 6, CURVACEIRA GRANDE<br>PAIALVO<br>2300 TOMAR   | P                        |   |           |                   |   |  |                                 |
| 104                  | HELENA MARIA TERRINCA DA SILVA BERNARDO DE FREITAS SAMOUÇO<br>MÁRIO RUI FREITAS SAMOUÇO<br>Casados<br>CARRAZEDE<br>PAIALVO<br>2300 TOMAR           | TI                       | 161 Sec. M                                      | Paialvo   | 01309/130392      |   |  | 387                             |
|                      | ISABEL DE JESUS TERRINCA DA SILVA BERNARDO TOMAZ<br>VIRGÍLIO FONSECA TOMAZ<br>Casados<br>LAMAROSA<br>OLAIA<br>2350 TORRES NOVAS                    | TI                       |   |           |                   |   |  |                                 |
|                      | MARIA DE LURDES FERREIRA TERRINCA<br>CARRAZEDE<br>PAIALVO<br>2300 TOMAR  | TI                       |   |           |                   |   |  |                                 |
|                      | JOSÉ CARLOS OLIVEIRA NUNES SIMÕES<br>MARIA ISABEL MARQUES SIMÕES NUNES<br>Casados<br>RUA D. MIGUEL, Nº 12<br>CHARNECÁ DA PERALVA<br>2300 TOMAR     | P                        |   |           |                   |   |  |                                 |
| 105                  | MANUEL JERÓNIMO<br>PAÇO DA COMENDA, Nº 13<br>MADALENA<br>2300 TOMAR  | P                        | 160 Sec. M                                      | Paialvo   | 02388/190698      |   |  | 496                             |
| 106                  | FERNANDO BASTOS LOPES<br>SOLEDADE DOS ANJOS OLIVEIRA<br>Casados<br>RUA PRINCIPAL, Nº 29-A, CURVACEIRA GRANDE<br>PAIALVO<br>2305-509 TOMAR          | P                        | 168 Sec. M                                      | Paialvo   | 02751/000712      |   |  | 467                             |
| 107                  | MARIA DA ENCARNAÇÃO<br>CURVACEIRA GRANDE<br>PAIALVO<br>2300 TOMAR  | TI                       | 75 Sec. M                                       | Paialvo   | OMISSO            | Norte: CONSTANTINO LOPES BOAVISTA (71)<br>Sul: FERNANDO BASTOS LOPES (168)<br>Nascente: FERNANDO GONÇALVES BRÁS (74) E ANTÓNIO FEIJÃO (169)<br>Poente: ANTÓNIO NUNES DE FREITAS (76)  | Este prédio tem natureza rústica, situa-se no lugar de Concelho, compõe-se de terreno de cultura com figueiras e oliveiras, está inscrito no referido artigo matricial rústico 75 da Secção M e tem a área de 2080 m2. | 482                             |
|                      | ROSA DA ENCARNAÇÃO VALADA<br>MANUEL PINTO OLIVEIRA VALADA<br>Casados<br>HORTA DE MAIA, LOTE Nº 8, 2º A<br>2050 AZAMBUJA                            | P                        |   |           |                   |   |  |                                 |

| Parcela N.º | Nomes de Proprietários, Possuidores (P), Usufrutuários (U) ou Titulares Inscritos (TI), Conjuges e Moradas  | (P)<br>(U)<br>ou<br>(TI) | Matriz:<br>R: Rústica;<br>U: Urbana;<br>Omissa. | Freguesia | Descrição Predial | Confrontações do Prédio   | Declarações Complementares  | Área de Serviço do Prédio (m2) |
|-------------|---|--------------------------|---|-----------|-------------------|---|---|--------------------------------|
| 108         | CONSTANTINO LOPES BOAVISTA<br>MARIA AUGUSTA FREITAS MARQUES BOAVISTA<br>Casados<br>BAIRRO DA ESCOLA, Nº 36, CURVACEIRA GRANDE<br>PAIALVO<br>2300 TOMAR                      | P                        | 71 Sec. M                                       | Paialvo   | OMISSO            | Norte: MARIA GEORGETE PEREIRA DA SILVA (70)<br>Sul: ROSA DA ENCARNAÇÃO VALADA (75)<br>Nascente: MARIA DE LURDES FERREIRA TERRINCA (73) E FERNANDO GONÇALVES BRÁS (74)<br>Poente: ANTÓNIO NUNES DE FREITAS (76) (77) | Este prédio tem natureza rústica, situa-se no lugar de Concelho, compõe-se de terreno de pinhal com figueiras, mata com sobreiros, cultura com figueiras e olival, está inscrito no referido artigo matricial rústico 71 da Secção M e tem a área de 6280 m2. | 1061                           |
| 109         | AMÉLIA MARQUES VICENTE<br>CURVACEIRA GRANDE<br>PAIALVO<br>2300 TOMAR  | TI                       | 70 Sec. M                                       | Paialvo   | OMISSO            | Norte: ANTÓNIO NUNES FREITAS (44) E BERNARDINO ALEXANDRE (45)<br>Sul: CONSTANTINO LOPES BOAVISTA (71)<br>Nascente: SÉRGIO NUNES MOURÃO (72)<br>Poente: ANTÓNIO NUNES FREITAS (77)                                   | Este prédio tem natureza rústica, situa-se no lugar de Concelho, compõe-se de terreno de figueiral e olival, está inscrito no referido artigo matricial rústico 70 da Secção M e tem a área de 4440 m2.   | 867                            |
|             | MARIA GEORGETE PEREIRA DA SILVA<br>RUA DE FÁTIMA, Nº 61, CALDELAS<br>CARANGUEJEIRA<br>2410 LEIRIA   | P                        |   |           |                   |   |   |                                |
| 110         | ANTÓNIO NUNES FREITAS<br>BLANDINA DOS REIS RIBEIRO<br>Casados<br>BAIRRO DA ESCOLA, Nº 37<br>CURVACEIRAS<br>2300 TOMAR   | P                        | 77 Sec. M                                       | Paialvo   | OMISSO            | Norte: ANTÓNIO NUNES FREITAS (44)<br>Sul: ANTÓNIO NUNES FREITAS (76)<br>Nascente: MARIA GEORGETE PEREIRA DA SILVA (70) E CONSTANTINO LOPES BOAVISTA (71)<br>Poente: ANTÓNIO NUNES FREITAS (78)                      | Este prédio tem natureza rústica, situa-se no lugar de Concelho, compõe-se de terreno de olival com figueiras, está inscrito no referido artigo matricial rústico 77 da Secção M e tem a área de 1200 m2.   | 252                            |
| 112 A       | MARIA ARMANDINA DE JESUS BATISTA VENÂNCIO<br>MANUEL GONÇALVES VENÂNCIO<br>Casados<br>CURVACEIRA PEQUENA<br>PAIALVO<br>2300 TOMAR  | TI                       | 44 Sec. M                                       | Paialvo   | 00028/301184      |   |   | 578                            |
|             | LEOPOLDINA DE JESUS BATISTA VICENTE JORGE LOPES<br>MANUEL CARLOS LOPES<br>Casados<br>RUA "A CONFIDENTE", LOTE 42, 2º DTO<br>ALVERCA DO RIBATEJO<br>2600 VILA FRANCA DE XIRA | TI                       |   |           |                   |   |   |                                |
|             | ANTÓNIO NUNES FREITAS<br>BLANDINA DOS REIS RIBEIRO<br>Casados<br>BAIRRO DA ESCOLA, Nº 37<br>CURVACEIRAS<br>2300 TOMAR   | P                        |   |           |                   |   |   |                                |
| 112 B       |   |                          |   |           |                   |   |   | 58                             |
| 113,1 A     | ANTÓNIO NUNES FREITAS<br>BLANDINA DOS REIS RIBEIRO<br>Casados<br>BAIRRO DA ESCOLA, Nº 37<br>CURVACEIRAS<br>2300 TOMAR   | P                        | 43 Sec. M                                       | Paialvo   | 01031/030890      |   |   | 63                             |
|             | VÍTOR LUÍS MARQUES MENDES<br>CASAL DE SANTO ANTÓNIO, Nº 7<br>CURVACEIRA GRANDE<br>2300 TOMAR  | P                        |   |           |                   |   |   |                                |
|             | ANA MARQUES SAMOUCO<br>MANUEL GONÇALVES COENTRO<br>Casados<br>CURVACEIRA GRANDE<br>PAIALVO<br>2300 TOMAR  | TI                       |   |           |                   |   |   |                                |
|             | ROSA DE NAZARÉ NUNES<br>JOSÉ RODRIGUES SAMOUCO<br>Casados<br>CURVACEIRA GRANDE<br>PAIALVO<br>2300 TOMAR   | TI                       |   |           |                   |   |   |                                |
| 113,1 B     |   |                          |   |           |                   |   |   | 1323                           |
| 114         | ROSA MARIA MONTEIRO DE SOUSA FERREIRA<br>MANUEL CARLOS DA PIEDADE FERREIRA<br>Casados<br>CURVACEIRA<br>PAIALVO<br>2300 TOMAR  | P                        | 41 Sec. M                                       | Paialvo   | 02469/041298      |   |   | 575                            |
| 115         | MARIA EMA ANTUNES<br>RUA PRINCIPAL, Nº 57<br>PAIALVO<br>2300 TOMAR  | P                        | 40 Sec. M                                       | Paialvo   | OMISSO            | Norte: CONSTANTINO LOPES BOAVISTA (39)<br>Sul: ROSA MARIA MONTEIRO DE SOUSA FERREIRA (41)<br>Nascente: CAMINHO<br>Poente: ANTÓNIO JACINTO FERREIRA (38)   | Este prédio tem natureza rústica, situa-se no lugar de Concelho Baldio, compõe-se de terreno de mata com sobreiros, está inscrito no referido artigo matricial rústico 40 da Secção M e tem a área de 2200 m2.  | 665                            |



| Parcela N.º | Nomes de Proprietários, Possuidores (P), Usufrutuários (U) ou Titulares Inscritos (TI), Conjuges e Moradas  | (P)<br>(U)<br>ou<br>(TI) | Matriz:<br>R: Rústica;<br>U: Urbana;<br>Omissa. | Freguesia | Descrição Predial                         | Confrontações do Prédio   | Declarações Complementares  | Área de Serviço do Prédio (m <sup>2</sup> ) |
|-------------|---|--------------------------|---|-----------|---|---|---|---|
| 124         | MARIA HELENA TAVARES VALENTE DE ARAÚJO<br>TERRA VIANA BOTELHO<br>ALEXANDRE AZANCOT TERRA VIANA BOTELHO<br>Casados<br>AV.º MIGUEL BOMBARDA, N.º 83, 2.º DTO<br>1200 LISBOA | P                        | 82 Sec. AI                                      | Madalena  | Num: 54185<br>Livro: B-137<br>Folha: 59 v |   | Este prédio tem a área de 24760 m <sup>2</sup> e encontra-se inscrito na matriz predial rústica da referida freguesia sob o artigo 82 da Secção AI, que corresponde ao anterior artigo rústico 2466º da mesma freguesia.  | 2100  |
|             | MARIA HELENA MORAIS TAVARES VALENTE DE ARAÚJO<br>LARGO FREI LUÍS DE SOUSA, N.º 12<br>1700-205 LISBOA  | P                        |   |           |   |   |   |   |
| 125         | VIRGÍNIA NEVES SILVA<br>JAIME DOS SANTOS<br>Casados<br>RUA CARLOS SEIXAS, N.º 212, 4.º ESQ.<br>3030 COIMBRA   | P                        | 81 Sec. AI                                      | Madalena  | OMISSO                                    | Norte: VIRGÍNIA NEVES SILVA (43)<br>Sul:ÁLVARO SOARES (147)<br>Nascente: MARIA HELENA TAVARES VALENTE DE ARAÚJO TERRA VIANA BOTELHO E MARIA HELENA MORAIS TAVARES VALENTE DE ARAÚJO (82)<br>Poente: ALBERTINO NEVES DA SILVA E VIRGÍNIA NEVES SILVA JAIME DOS SANTOS (80) | Este prédio tem natureza rústica, situa-se no lugar de Casal da Capela, compõe-se de terreno de olival com carvalhos, está inscrito no referido artigo matricial rústico 81 da Secção AI e tem a área de 6880 m <sup>2</sup> .  | 661   |
|             | ALBERTINO NEVES DA SILVA<br>MARIA EMÍLIA JESUS COSTA<br>Casados<br>CARVALHAL PEQUENO, N.º 50<br>MADALENA<br>2300 TOMAR  | P                        |   |           |   |   |   |   |
| 126         | VIRGÍNIA NEVES SILVA<br>JAIME DOS SANTOS<br>Casados<br>RUA CARLOS SEIXAS, N.º 212, 4.º ESQ.<br>3030 COIMBRA   | P                        | 80 Sec. AI                                      | Madalena  | OMISSO                                    | Norte: VIRGÍNIA NEVES SILVA (43)<br>Sul:ÁLVARO SOARES (147)<br>Nascente: VIRGÍNIA NEVES SILVA E ALBERTINO NEVES DA SILVA (81)<br>Poente: JOSÉ AUGUSTO PINTO (79)  | Este prédio tem natureza rústica, situa-se no lugar de Casal da Capela, compõe-se de terreno de olival com carvalhos e nespreiras, está inscrito no referido artigo matricial rústico 80 da Secção AI e tem a área de 6720 m <sup>2</sup> .   | 674   |
|             | ALBERTINO NEVES DA SILVA<br>MARIA EMÍLIA JESUS COSTA<br>Casados<br>CARVALHAL PEQUENO, N.º 50<br>MADALENA<br>2300 TOMAR  | P                        |   |           |   |   |   |   |
| 127         | JOSÉ AUGUSTO PINTO<br>MARIA ADELAIDE DUARTE DE SOUSA PINTO<br>Casados<br>RUA DO APEADEIRO<br>CASAL DA CAPELA<br>2300 TOMAR  | P                        | 79 Sec. AI                                      | Madalena  | OMISSO                                    | Norte: CARLOS BERNARDINO CLARO GAUDÊNCIO (142)<br>Sul:ÁLVARO SOARES (147)<br>Nascente: ALBERTINO NEVES DA SILVA E VIRGÍNIA NEVES SILVA (80)<br>Poente: JOSÉ VICTOR CARVALHO FERREIRA (78)   | Este prédio tem natureza rústica, situa-se no lugar de Casal da Capela, compõe-se de terreno de vinha e olival com carvalhos, está inscrito no referido artigo matricial rústico 79 da Secção AI e tem a área de 8280 m <sup>2</sup> .  | 925   |
| 128         | JOSÉ ATALAIA FERREIRA, HERDEIROS<br>CASAL DA CAPELA<br>MADALENA<br>2300 TOMAR   | TI                       | 78 Sec. AI                                      | Madalena  | OMISSO                                    | Norte: CARLOS FERREIRA DURO E JOSÉ ATALAIA FERREIRA (131)<br>Sul:CAMINHO<br>Nascente: JOSÉ AUGUSTO PINTO (79)<br>Poente: CAMINHO  | Este prédio tem natureza rústica, situa-se no lugar de Courela da Ribeira, compõe-se de terreno de olival e horta, está inscrito no referido artigo matricial rústico 78 da Secção AI e tem a área de 2600 m <sup>2</sup> .   | 784   |
|             | JOSÉ VICTOR CARVALHO FERREIRA<br>CLARA MARIA GAUDÊNCIO MINEIRO FERREIRA<br>Casados<br>RUA DO APEADEIRO, N.º 2<br>CASAL DA CAPELA<br>2300 TOMAR                            | P                        |   |           |   |   |   |   |
| 130         | JOSÉ ATALAIA FERREIRA<br>CASAL DA CAPELA<br>2300 TOMAR  | P                        | 131 Sec. AI;<br>U.omisso.                       | Madalena  | OMISSO                                    | Norte: MIGUEL NUNO SOARES D'ALMEIDA LABORINHO (130)<br>Sul:CAMINHO<br>Nascente: DIAMANTINO RODRIGUES DOS PRAZERES (141) E CARLOS BERNARDINO CLARO GAUDÊNCIO (142)<br>Poente: MARIA DO CARMO CARVALHO FERREIRA GAUDÊNCIO (150)   | Este prédio tem natureza mista e situa-se no lugar de Casal da Capela. A parte rústica compõe-se de terreno de olival, cultura arvense e vinha com figueiras, está inscrita no referido artigo matricial rústico 131 da Secção AI e tem a área de 11160 m <sup>2</sup> ; a parte urbana está omissa na matriz e tem a área coberta e descoberta de 320 m <sup>2</sup> . | 81  |
|             | CARLOS FERREIRA DURO<br>CASAL DA CAPELA<br>2300 TOMAR   | P                        |   |           |   |   |   |   |
| 131         | JOSÉ ATALAIA FERREIRA, HERDEIROS<br>CASAL DA CAPELA<br>MADALENA<br>2305-404 TOMAR   | TI                       | 150 Sec. AI                                     | Madalena  | OMISSO                                    | Norte: LUÍS FILIPE RODRIGUES SOARES (149)<br>Sul:NATÁLIA DA CONCEIÇÃO ANTÓNIO SOARES (77)<br>Nascente: CARLOS FERREIRA DURO E JOSÉ ATALAIA FERREIRA (131)<br>Poente: VÍTOR MANUEL CLARO GAUDÊNCIO (139)   | Este prédio tem natureza rústica, situa-se no lugar de Capela, compõe-se de terreno de vinha e olival, está inscrito no referido artigo matricial rústico 150 da Secção AI e tem a área de 17920 m <sup>2</sup> .   | 1290  |
|             | MARIA DO CARMO CARVALHO FERREIRA GAUDÊNCIO<br>JOSÉ ANTÓNIO CLARO GAUDÊNCIO<br>Casados<br>BANCO DE PORTUGAL, APARTADO 20<br>2001 SANTARÉM CODEX                            | P                        |   |           |   |   |   |   |
| 132         | JOSÉ ANTÓNIO DUARTE GRAÇA<br>MARIA DOS ANJOS MARQUES ANTUNES GRAÇA<br>Casados<br>CASAL PEDRO<br>SÃO PEDRO DE TOMAR<br>2300 TOMAR  | TI                       | 139 Sec. AI                                     | Madalena  | 01782/110895                              |   |   | 1084  |
|             | VÍTOR MANUEL CLARO GAUDÊNCIO<br>CASAL DA CAPELA<br>MADALENA<br>2300 TOMAR   | P                        |   |           |   |   |   |   |

| Parcela N.º | Nomes de Proprietários, Possuidores (P), Usufrutuários (U) ou Titulares Inscritos (TI), Conjuges e Moradas   | (P)<br>(U)<br>ou<br>(TI) | Matriz:<br>R: Rústica;<br>U: Urbana;<br>Omissa. | Freguesia | Descrição Predial | Confrontações do Prédio   | Declarações Complementares   | Área de Servidão do Prédio (m2) |
|-------------|--|--------------------------|---|-----------|-------------------|---|--|---------------------------------|
| 135,1       | DANIEL ALBERTO FIGUEIREDO PERDIZ<br>MARIA AMÉLIA DE ANDRADE<br>Casados<br>RUA 19 DE DEZEMBRO, Nº 2, CASAL DA CAPELA<br>MADALENA<br>2300 TOMAR                            | P                        | 76 Sec. AI                                      | Madalena  | OMISSO            | Norte: LEONARDO FARINHA FERNANDES (49)<br>Sul: D. VASCO LUIZ DE CASTRO, HERDEIROS (83)<br>Nascente: VÍTOR MANUEL CLARO GAUDÊNCIO (139)<br>Poente: JOÃO TOMÁS DA SILVA (75)  | Este prédio tem natureza rústica, situa-se no lugar de Paialvo, compõe-se de terreno de vinha com oliveiras, está inscrito no referido artigo matricial rústico 76 da Secção AI e tem a área de 6840 m2.                     | 585                             |
|             | ARGENTINA DA CONCEIÇÃO SILVA<br>CASAL DA CAPELA<br>MARMELEIRO<br>2300 TOMAR  | P                        |   |           |                   |   |  |                                 |
|             | JOÃO SOARES LOPES<br>PAIALVO<br>2300 TOMAR   | TI                       |   |           |                   |   |  |                                 |
| 136         | JOÃO TOMÁS DA SILVA<br>MARIA DA CONCEIÇÃO SINGÉIS CARVALHO DA SILVA<br>Casados<br>RUA DE SÃO JOÃO, Nº 13, 2º ESQ.<br>CASTANHEIRA DO RIBATEJO<br>2600 VILA FRANCA DE XIRA | P                        | 75 Sec. AI                                      | Madalena  | 01783/110895      |   |  | 450                             |
| 137,1       | LIBÉRIO DA SILVA<br>VIRGÍNIA DE JESUS MENDES CEREJO<br>Casados<br>RUA PRINCIPAL, Nº 46, CASAL BRANCO<br>CURVACEIRAS GRANDES<br>2300 TOMAR                                | P                        | 145 Sec. AI                                     | Madalena  | OMISSO            | Norte: ANTÓNIO DE SOUSA E MANUEL FRANCISCO VENDEIRINHO (134)<br>Sul: DANIEL ALBERTO FIGUEIREDO PERDIZ (85)<br>Nascente: JOÃO TOMÁS DA SILVA (75)<br>Poente: MARIA TERESA DA CONCEIÇÃO FERREIRA DA SILVA LOPES (144)   | Este prédio tem natureza rústica, situa-se no lugar de Várzea da Capela, compõe-se de terreno de cultura, está inscrito no referido artigo matricial rústico 145 da Secção AI e tem a área de 3000 m2.                       | 327                             |
| 137,2       | MARIA TERESA DA CONCEIÇÃO FERREIRA DA SILVA LOPES<br>ANTÓNIO LOPES DA COSTA FERREIRA<br>Casados<br>RUA 19 DE DEZEMBRO, Nº 30, CASAL DA CAPELA<br>MADALENA<br>2300 TOMAR  | P                        | 144 Sec. AI                                     | Madalena  | 02624/000207      |   |  | 327                             |
| 138         | DANIEL ALBERTO FIGUEIREDO PERDIZ<br>MARIA AMÉLIA DE ANDRADE<br>Casados<br>RUA 19 DE DEZEMBRO, Nº 2, CASAL DA CAPELA<br>MADALENA<br>2300 TOMAR                            | P                        | 73 Sec. AI                                      | Madalena  | OMISSO            | Norte: MANUEL FRANCISCO VENDEIRINHO E ANTÓNIO DE SOUSA (134)<br>Sul: ISMAEL PEREIRA DA SILVA, HERDEIROS (86)<br>Nascente: MARIA TERESA DA CONCEIÇÃO FERREIRA DA SILVA LOPES (144)<br>Poente: CARLOS FORTUNA ANTÓNIO E NUNO MIGUEL GIL FORTUNA PEREIRA (132) | Este prédio tem natureza rústica, situa-se no lugar de Várzea da Capela, compõe-se de terreno de cultura e olival, está inscrito no referido artigo matricial rústico 73 da Secção AI e tem a área de 2640 m2.               | 274                             |
| 139         | CARLOS FORTUNA ANTÓNIO<br>RUA DO APEADEIRO, Nº 4<br>CASAL DA CAPELA<br>2300 TOMAR  | P                        | 132 Sec. AI                                     | Madalena  | 00337/021030      |   |  | 351                             |
|             | NUNO MIGUEL GIL FORTUNA PEREIRA<br>CASAL DA CAPELA<br>MADALENA<br>2300 TOMAR   | P                        |   |           |                   |   |  |                                 |
| 140         | AMÉRICO DA SILVA<br>ALEXANDRINA EMÍLIA DELGADO DA SILVA<br>Casados<br>RUA DA ALEGRIA, Nº 2, CASAL CAPELA<br>MADALENA<br>2300 TOMAR                                       | P                        | 72 Sec. AI                                      | Madalena  | 01274/271092      |   |  | 224                             |
| 141         | JOSÉ LUÍS CLARO<br>CASAL DA CAPELA<br>2300 TOMAR   | TI                       | 71 Sec. AI                                      | Madalena  | OMISSO            | Norte: AMÉRICO DA SILVA (65) (66)<br>Sul: JOSÉ CARVALHO DA SILVA PEREIRA E MARIA DOS ANJOS CARVALHO PERNINHA ANDRADE (88)<br>Nascente: LEONARDO FARINHA FERNANDES (72)<br>Poente: ROSALINHA CLARA DA CONCEIÇÃO E AMÉRICO DA SILVA (70)                      | Este prédio tem natureza rústica, situa-se no lugar de Várzea da Capela, compõe-se de terreno de vinha, cultura e olival, está inscrito no referido artigo matricial rústico 71 da Secção AI e tem a área de 5800 m2.        | 585                             |
|             | MARIA VIRGÍNIA OLIVEIRA<br>RUA DA ALEGRIA, Nº 1, CASAL DA CAPELA<br>MADALENA<br>2300 TOMAR   | P                        |   |           |                   |   |  |                                 |
| 142,1       | ROSALINHA CLARA DA CONCEIÇÃO<br>CASAL DA CAPELA<br>MADALENA<br>2300 TOMAR  | P                        | 70 Sec. AI                                      | Madalena  | OMISSO            | Norte: AMÉRICO DA SILVA (65)<br>Sul: JOSÉ CARVALHO DA SILVA PEREIRA E MARIA DOS ANJOS CARVALHO PERNINHA ANDRADE (88)<br>Nascente: MARIA VIRGÍNIA OLIVEIRA (71)<br>Poente: LEONARDO FARINHA FERNANDES (69)   | Este prédio tem natureza rústica, situa-se no lugar de Várzea da Capela, compõe-se de terreno de cultura, vinha, horta e olival, está inscrito no referido artigo matricial rústico 70 da Secção AI e tem a área de 3560 m2. | 420                             |
|             | AMÉRICO DA SILVA<br>ALEXANDRINA EMÍLIA DELGADO DA SILVA<br>Casados<br>RUA DA ALEGRIA, Nº 2, CASAL CAPELA<br>MADALENA<br>2300 TOMAR                                       | P                        |   |           |                   |   |  |                                 |
| 143         | LEONARDO FARINHA FERNANDES<br>MARIA DE LURDES LOPES CARDOSO FERNANDES<br>Casados<br>RUA 19 DE DEZEMBRO, Nº 34, CASAL DA CAPELA<br>MADALENA<br>2300 TOMAR                 | P                        | 69 Sec. AI                                      | Madalena  | 02207/211197      |   |  | 257                             |

| Parcela N.º | Nomes de Proprietários, Possuidores (P), Usufrutuários (U) ou Titulares Inscritos (TI), Conjuges e Moradas   | (P)<br>(U)<br>ou<br>(TI) | Matriz:<br>R: Rústica;<br>U: Urbana;<br>Omissa. | Freguesia | Descrição Predial | Confrontações do Prédio  | Declarações Complementares   | Área de Servidão do Prédio (m2) |  |  |
|-------------|--|--------------------------|---|-----------|-------------------|--|--|---------------------------------|--|--|
| 144         | JOÃO MARIA LOPES<br>JOSELINDA DA CONCEIÇÃO MARQUES LOPES<br>Casados<br>ALGARVIAS, Nº 41, 1.º<br>2300 TOMAR   | P                        | 68 Sec. AI                                      | Madalena  | OMISSO            | Norte: MARIA CELESTE DA COSTA (60)<br>Sul: JOÃO LUÍS DE SOUSA E OUTRO (89) E CUSTÓDIA HENRIQUES (90)<br>Nascente: LEONARDO FARINHA FERNANDES (69)<br>Poente: FLORINDA DE JESUS (67)  | Este prédio tem natureza rústica, situa-se no lugar de Várzea de Cima, compõe-se de terreno de cultura com oliveiras e horta, está inscrito no referido artigo matricial rústico 68 da Secção AI e tem a área de 3360 m2.          | 310                             |  |  |
| 145         | CÂNDIDO DA SILVA CARVALHO<br>CASAL DA CAPELA<br>MADALENA<br>2300 TOMAR   | TI                       | 67 Sec. AI                                      | Madalena  | OMISSO            | Norte: MARIA CELESTE DA COSTA (60) E MANUEL NUNO DA COSTA (63)<br>Sul: CUSTÓDIA HENRIQUES (90)<br>Nascente: JOÃO MARIA LOPES (68)<br>Poente: ANA MARIA DE JESUS ESTEVÃO (112 SEC. AH)  | Este prédio tem natureza rústica, situa-se no lugar de Várzea da Capela, compõe-se de terreno de cultura, vinha com oliveiras e horta, está inscrito no referido artigo matricial rústico 67 da Secção AI e tem a área de 3120 m2. | 280                             |  |  |
|             | FLORINDA DE JESUS<br>CASAL DA CAPELA<br>MADALENA<br>2300 TOMAR   | P                        |   |           |                   |  |  |                                 |  |  |
| 146         | MADALENA DE JESUS<br>CASAS DA MADALENA<br>2300 TOMAR   | TI                       | 112 Sec. AH                                     | Madalena  | OMISSO            | Norte: ERNESTO DA COSTA (7 SEC. AI)<br>Sul: MANUEL CARLOS DA FONSECA SILVA PESTANA (113)<br>Nascente: FLORINDA DE JESUS (67 SEC. AI)<br>Poente: HORÁCIO AUGUSTO PEIXEIRO (111)   | Este prédio tem natureza rústica, situa-se no lugar de Várzea da Capela, compõe-se de terreno de horta, olival e vinha, está inscrito no referido artigo matricial rústico 112 da Secção AH e tem a área de 3440 m2.               | 305                             |  |  |
|             | ANA MARIA DE JESUS ESTEVÃO<br>JOAQUIM MANUEL SARAIVA VENTURA<br>Casados<br>ESTRADA DE PAIALVO, Nº 12<br>2300 TOMAR   | P                        |   |           |                   |  |  |                                 |  |  |
| 147,1       | MARIA CELESTE COSTA<br>RUA 19 DE DEZEMBRO, Nº 24, CASAL DA CAPELA<br>MADALENA<br>2300 TOMAR  | TI                       | 111 Sec. AH                                     | Madalena  | 02637/000306      |  |  | 675                             |  |  |
|             | CARLOS ALBERTO PEREIRA PERNINHA<br>MARIA LÚISA JESUS FREITAS PEREIRA<br>Casados<br>RUA 19 DE DEZEMBRO, CASAL DA CAPELA<br>MADALENA<br>2300 TOMAR                                     | TI                       |   |           |                   |  |  |                                 |  |  |
|             | MARIA LÚCIA PEREIRA DA SILVA NUNES<br>MANUEL INÁCIO NUNES<br>Casados<br>PEXILGAIAS<br>ALGUEIRÃO<br>2725 MEM MARTINS  | TI                       |   |           |                   |  |  |                                 |  |  |
|             | JOÃO TOMÁS DA SILVA<br>MARIA DA CONCEIÇÃO SINGÉIS DE CARVALHO DA SILVA<br>Casados<br>RUA DE SÃO JOÃO, LOTE 1, M. G., 2.º ESQ.<br>CASTANHEIRA DO RIBATEJO<br>2600 VILA FRANCA DE XIRA | TI                       |   |           |                   |  |  |                                 |  |  |
|             | ARGENTINA DA CONCEIÇÃO SILVA<br>CASAL DA CAPELA<br>MADALENA<br>2300 TOMAR  | TI                       |   |           |                   |  |  |                                 |  |  |
|             | JAIME DAS NEVES SILVA<br>LAURA MARIA MARTINS DA SILVA NEVES<br>Casados<br>RUA JOSÉ RAIMUNDO RIBEIRO, Nº 10, R/C ESQ.<br>2300 TOMAR   | TI                       |   |           |                   |  |  |                                 |  |  |
|             | ANA BELA COSTA DA SILVA MARQUES<br>JOSÉ CARLOS DE ALMEIDA MARQUES<br>Casados<br>AV.º JOSÉ EDUARDO VÍTOR DAS NEVES, Nº 39, 4.º DTO<br>2330 ENTRONCAMENTO                              | TI                       |   |           |                   |  |  |                                 |  |  |
|             | JOSÉ CARLOS COSTA DA SILVA<br>CASAL DA CAPELA<br>MADALENA<br>2300 TOMAR  | TI                       |   |           |                   |  |  |                                 |  |  |
|             | HORÁCIO AUGUSTO PEIXEIRO<br>RUA CAROLINA ÂNGELO, Nº 16, R/C DTO<br>1400-045 LISBOA   | P                        |   |           |                   |  |  |                                 |  |  |
| 148         | ANA CRISTINA COSTA FERREIRA DA SILVA MARTINS LIMA<br>ANTÓNIO JOAQUIM PEDRO MARTINS LIMA<br>Casados<br>RUA MESTRE LIMA DE FREITAS, Nº 8, 1.º DTO<br>1500-895 LISBOA                   | P                        | 110 Sec. AH                                     | Madalena  | OMISSO            | Norte: ERNESTO DA COSTA (7 SEC. AI)<br>Sul: MANUEL CARLOS DA FONSECA SILVA PESTANA (113)<br>Nascente: HORÁCIO AUGUSTO PEIXEIRO (111)<br>Poente: ANA CRISTINA COSTA FERREIRA DA SILVA MARTINS LIMA E ISABEL MARIA COSTA FERREIRA DA SILVA (109) | Este prédio tem natureza rústica, situa-se no lugar de Capela, compõe-se de terreno de horta, vinha, olival e cultura, está inscrito no referido artigo matricial rústico 110 da Secção AH e tem a área de 3440 m2.                | 315                             |  |  |
|             | ISABEL MARIA COSTA FERREIRA DA SILVA<br>RUA DA VENEZUELA, Nº 57, 4.º DTO<br>1500 LISBOA  | P                        |   |           |                   |  |  |                                 |  |  |

| Parcela N.º | Nomes de Proprietários, Possuidores (P), Usufrutuários (U) ou Titulares Inscritos (TI), Conjuges e Moradas  | (P)<br>(U)<br>ou<br>(TI) | Matriz:<br>R: Rústica;<br>U: Urbana;<br>Omissa. | Freguesia | Descrição Predial | Confrontações do Prédio  | Declarações Complementares   | Área de Serviço do Prédio (m2) |
|-------------|---|--------------------------|---|-----------|-------------------|--|--|--------------------------------|
| 149         | ANA CRISTINA COSTA FERREIRA DA SILVA MARTINS LIMA<br>ANTÓNIO JOAQUIM PEDRO MARTINS LIMA<br>Casados<br>RUA MESTRE LIMA DE FREITAS, Nº 8, 1º DTO<br>1500-895 LISBOA | P                        | 109 Sec. AH                                     | Madalena  | OMISSO            | Norte: ERNESTO DA COSTA (7 SEC. AI)<br>Sul: MANUEL CARLOS DA FONSECA SILVA PESTANA (113)<br>Nascente: ANA CRISTINA COSTA FERREIRA DA SILVA MARTINS LIMA E ISABEL MARIA COSTA FERREIRA DA SILVA (110)<br>Poente: ANTÓNIO NUNES (108)          | Este prédio tem natureza rústica, situa-se no lugar de Várzea da Capela, compõe-se de terreno de olival com nogueiras, vinha e cultura, está inscrito no referido artigo matricial rústico 109 da Secção AH e tem a área de 3200 m2      | 315                            |
|             | ISABEL MARIA COSTA FERREIRA DA SILVA<br>RUA DA VENEZUELA, Nº 57, 4º DTO<br>1500 LISBOA  | P                        |   |           |                   |  |  |                                |
| 150         | MANUEL DA SILVA PERNINHA<br>MARIA DE JESUS CARVALHO<br>Casados<br>MARMELEIRO<br>MADALENA<br>2300 TOMAR  | TI                       | 108 Sec. AH                                     | Madalena  | 00772/250789      |  |  | 350                            |
|             | ANTÓNIO NUNES<br>MARIA DA CONCEIÇÃO CARVALHO SILVA PERNINHA NUNES<br>Casados<br>RUA 19 DE DEZEMBRO, Nº 5, CASAL DA CAPELA<br>MADALENA<br>2300 TOMAR               | P                        |   |           |                   |  |  |                                |
| 151         | CONCEIÇÃO DE JESUS JACINTO<br>RUA 19 DEZEMBRO, Nº 18, CASAL DA CAPELA<br>MADALENA<br>2300 TOMAR   | P                        | 107 Sec. AH                                     | Madalena  | 02359/300998      |  |  | 515                            |
| 152         | LÚCIA MARIA DA FONSECA CARVALHO MENDES<br>PRACETA 5 DE OUTUBRO, LOTE 24, 3º ESQ.<br>BURACA DA MAIA<br>2700 AMADORA  | P                        | 106 Sec. AH                                     | Madalena  | OMISSO            | Norte: ERNESTO DA COSTA (7 SEC. AI)<br>Sul: MANUEL CARLOS DA FONSECA SILVA PESTANA (113)<br>Nascente: CONCEIÇÃO DE JESUS JACINTO (107)<br>Poente: MARIANA ISABEL PINTO CARDOSO (105)   | Este prédio tem natureza rústica, situa-se no lugar de Várzea da Capela, compõe-se de terreno de horta com nespereiras e oliveiras e vinha, está inscrito no referido artigo matricial rústico 106 da Secção AH e tem a área de 4680 m2. | 335                            |
| 153         | MARIANA ISABEL PINTO CARDOSO<br>BERNARDO JOSÉ CARDOSO MERENDEIRA<br>Casados<br>RUA GENERAL HUMBERTO DELGADO, Nº 26, 2º DTO<br>2330 ENTRONCAMENTO                  | P                        | 105 Sec. AH                                     | Madalena  | 02067/250397      |  |  | 540                            |
| 154         | MANUEL MACHADO<br>AVº ALMIRANTE REIS, Nº 62, R/C DTO<br>1100 LISBOA   | P                        | 104 Sec. AH                                     | Madalena  | OMISSO            | Norte: ERNESTO DA COSTA (7 SEC. AI)<br>Sul: MANUEL CARLOS DA FONSECA SILVA PESTANA (114) (115)<br>Nascente: MARIANA ISABEL PINTO CARDOSO (105)<br>Poente: CARLOS FORTUNA ANTÓNIO E JOSÉ LOURENÇO (103)                                       | Este prédio tem natureza rústica, situa-se no lugar de Várzea da Capela, compõe-se de terreno de horta e olival, está inscrito no referido artigo matricial rústico 104 da Secção AH e tem a área de 3280 m2.                            | 390                            |
| 155,1       | JOSÉ LOURENÇO<br>AURORA DA CONCEIÇÃO DE CARVALHO LOURENÇO<br>Casados<br>RUA ANTÓNIO PEDRO, Nº 9, 1º<br>2700-081 AMADORA   | P                        | 103 Sec. AH                                     | Madalena  | 01689/020180      |  |  | 400                            |
|             | CARLOS FORTUNA ANTÓNIO<br>RUA DO APEADEIRO, Nº 4<br>CASAL DA CAPELA<br>2300 TOMAR   | P                        |   |           |                   |  |  |                                |
|             | MANUEL FERREIRA DOS SANTOS CHICO<br>MARIA GUILHERMINA DA SILVA SANTOS MARQUES FERREIRA<br>Casados<br>RUA DIOGO DE ARRUDA, Nº 4, 1º DTO<br>2300 TOMAR              | TI                       |   |           |                   |  |  |                                |
| 156         | VÍTOR MANUEL ANTUNES DOS SANTOS<br>BELMIRA DA SILVA ROSA DOS SANTOS<br>Casados<br>RUA 19 DE DEZEMBRO, Nº 8, CASAL DA CAPELA<br>MADALENA<br>2300 TOMAR             | P                        | 102 Sec. AH                                     | Madalena  | OMISSO            | Norte: ERNESTO DA COSTA (7 SEC. AI)<br>Sul: MANUEL CARLOS DA FONSECA SILVA PESTANA (116)<br>Nascente: CARLOS FORTUNA ANTÓNIO E JOSÉ LOURENÇO (103)<br>Poente: JORGE MANUEL PROENÇA SALVADOR (100) E ANTÓNIO JOSÉ DOS PRAZERES DA SILVA (101) | Este prédio tem natureza rústica, situa-se no lugar de Várzea da Capela, compõe-se de terreno de horta, olival e vinha, está inscrito no referido artigo matricial rústico 102 da Secção AH e tem a área de 6720 m2.                     | 769                            |
| 157         | ANTÓNIO JOSÉ DOS PRAZERES DA SILVA DIAS<br>SOFIA PAULA SHIRLEY MARTINS LOPES DIAS DA SILVA<br>Casados<br>CASAL SÃO MIGUEL, Nº 56<br>MADALENA<br>2300 TOMAR        | P                        | 101 Sec. AH                                     | Madalena  | 01249/160992      |  |  | 1223                           |

| Parcela N.º | Nomes de Proprietários, Possuidores (P), Usufrutuários (U) ou Titulares Inscritos (TI), Conjuges e Moradas                                     | (P)<br>(U)<br>ou<br>(TI) | Matriz:<br>R: Rústica;<br>U: Urbana;<br>Omissa. | Freguesia | Descrição Predial | Confrontações do Prédio   | Declarações Complementares   | Área de Serviço do Prédio (m2) |
|-------------|--|--------------------------|---|-----------|-------------------|---|--|--------------------------------|
| 158         | ANTÓNIO JOSÉ CLARO, HERDEIROS<br>RUA CARLOS CAMPIÃO, Nº 8, 1º DTO, MARMELEIRO<br>MADALENA<br>2300 TOMAR  | P                        | 97 Sec. AH                                      | Madalena  | OMISSO            | Norte: MARIA AURORA MARQUES PEREIRA E JOSÉ ROSA CLARO GUIA (73) E RUI ANTÓNIO DOS PRAZERES DA SILVA SOUSA (98)<br>Sul: FERNANDO ISABEL VIEIRA LOPES E MÁRIO JORGE VIEIRA LOPES (120) E JOÃO CACHEIRO PEIXOTO (121)<br>Nascente: ANTÓNIO JOSÉ DOS PRAZERES DA SILVA (101)<br>Poente: JOSÉ LOPES DA SILVA (96)              | Este prédio tem natureza rústica, situa-se no lugar de Terra Grande, compõe-se de terreno de olival, horta e vinha, está inscrito no referido artigo matricial rústico 97 da Secção AH e tem a área de 7720 m2.  | 1129                           |
|             | MARIA JÚLIA FERREIRA CLARO<br>RUA CARLOS CAMPIÃO, Nº 8, 1º DTO, MARMELEIRO<br>MADALENA<br>2300 TOMAR   | P                        |   |           |                   |   |  |                                |
| 159         | JOSÉ LOPES DA SILVA<br>LEOCÁDIA DOS PRAZERES CLARO SILVA<br>Casados<br>SÃO MIGUEL, Nº 57<br>MADALENA<br>2300 TOMAR                             | P                        | 96 Sec. AH                                      | Madalena  | OMISSO            | Norte: MARIA DO CÉU DA CONCEIÇÃO (75), VÍTOR MANUEL MENDES GONÇALVES SEIXO (77) E OUTROS<br>Sul: MÁRIO DE FREITAS POUPOADO (122), PAULO RENATO DA COSTA FERREIRA (123) E JOSÉ DA SILVA CARVALHO (124)<br>Nascente: ANTÓNIO JOSÉ CLARO (97)<br>Poente: VÍTOR MANUEL MENDES GONÇALVES SEIXO E EDUARDO MENDES DA COSTA (146) | Este prédio tem natureza rústica, situa-se no lugar de Terra Grande, compõe-se de terreno de horta, olival e vinha, está inscrito no referido artigo matricial rústico 96 da Secção AH e tem a área de 19360 m2.   | 2274                           |
| 160,1       | EDUARDO MENDES DA COSTA<br>MARIA DA CONCEIÇÃO COSTA<br>Casados<br>RUA NOSSA SENHORA DO CAMINHO, Nº 19,<br>MARMELEIRO<br>MADALENA<br>2300 TOMAR | P                        | 146 Sec. AH                                     | Madalena  | 03243/050211      |   |  | 623                            |
|             | VÍTOR MANUEL MENDES GONÇALVES SEIXO<br>RUA PADRE JOAQUIM NICOLAU, Nº 27, MARMELEIRO<br>MADALENA<br>2300 TOMAR                                  | P                        |   |           |                   |   |  |                                |
| 161         | EDUARDO MENDES DA COSTA<br>MARIA DA CONCEIÇÃO COSTA<br>Casados<br>RUA NOSSA SENHORA DO CAMINHO, Nº 19,<br>MARMELEIRO<br>MADALENA<br>2300 TOMAR | P                        | 95 Sec. AH                                      | Madalena  | OMISSO            | Norte: RIO<br>Sul: RIO<br>Nascente: VÍTOR MANUEL MENDES GONÇALVES SEIXO E EDUARDO MENDES DA COSTA (146)<br>Poente: JOÃO MARQUES LADEIRA (79)  | Este prédio tem natureza rústica, situa-se no lugar de Entre Águas, compõe-se de terreno de horta, olival e vinha, está inscrito no referido artigo matricial rústico 95 da Secção AH e tem a área de 4480 m2.   | 570                            |
| 162         | JOÃO MARQUES LADEIRA<br>MARIA JOSÉ DE JESUS COSTA<br>Casados<br>RUA NOSSO SENHOR DOS CAMINHOS, Nº 10<br>MARMELEIRO<br>2300 TOMAR               | P                        | 79 Sec. AH;<br>U: omissa.                       | Madalena  | OMISSO            | Norte: VÍTOR MANUEL MENDES GONÇALVES SEIXO E EDUARDO MENDES DA COSTA (145)<br>Sul: ILDA MARIA DE CARVALHO GATO (94) E OUTROS<br>Nascente: EDUARDO MENDES DA COSTA (95)<br>Poente: MARIA DE LURDES MENDES ATALÁIA PEPE (80) E PAULO RENATO DA COSTA FERREIRA (82)  | Este prédio tem natureza mista e situa-se no lugar de Recanto. A parte rústica compõe-se de terreno de vinha, horta e cultura arvense com oliveiras, está inscrita no referido artigo matricial rústico 79 da Secção AH e tem a área de 29600 m2; a parte urbana está omissa na matriz e tem a área coberta e descoberta de 2360 m2.   | 2326                           |
| 164         | PAULO RENATO DA COSTA FERREIRA<br>MARMELEIRO<br>MADALENA<br>2300 TOMAR   | P                        | 82 Sec. AH                                      | Madalena  | 02088/160597      |   |  | 2585                           |
| 168         | JOÃO CACHEIRO PEIXOTO<br>CARVALHAL GRANDE, Nº 15<br>MADALENA<br>2300 TOMAR   | P                        | 84 Sec. AH                                      | Madalena  | 01294/021292      |   |  | 890                            |
| 169         | JOÃO CACHEIRO PEIXOTO<br>CARVALHAL GRANDE, Nº 15<br>MADALENA<br>2300 TOMAR   | P                        | 85 Sec. AH                                      | Madalena  | 01295/021292      |   |  | 365                            |
| 170         | WALTER WIELAND<br>RUA CIDADE DA CONCÓRDIA, Nº 1, MARMELEIRO<br>MADALENA<br>2300 TOMAR  | P                        | 38 Sec. AH                                      | Madalena  | 00644/090888      |   |  | 1145                           |
| 171         | JOSÉ DA COSTA ATALÁIA (SOBRINHO)<br>CASAL SÃO JOSÉ, Nº 8, MARMELEIRO<br>MADALENA<br>2300 TOMAR   | P                        | 39 Sec. AH;<br>U: 849º.                         | Madalena  | OMISSO            | Norte: JOSÉ DA COSTA ATALÁIA SOBRINHO (40)<br>Sul: JOSÉ DA COSTA ATALÁIA SOBRINHO (38)<br>Nascente: WALTER WIELAND (38)<br>Poente: JOSÉ DA COSTA ATALÁIA SOBRINHO (40)  | Este prédio tem natureza mista e situa-se no lugar de Casal. A parte rústica compõe-se de terreno de horta, olival e vinha, está inscrito no referido artigo matricial rústico 39 da Secção AH e tem a área de 9720 m2; a parte urbana compõe-se de casa de habitação com logradouro, está inscrito no referido artigo matricial urbano 849º e tem a área de superfície coberta de 87 m2, de dependência de 60 m2 e de logradouro de 693 m2. | 657                            |

| Parcela N.º | Nomes de Proprietários, Possuidores (P), Usufrutuários (U) ou Titulares Inscritos (TI), Conjuges e Moradas                                       | (P)<br>(U)<br>ou<br>(TI) | Matriz:<br>R: Rústica;<br>U: Urbana;<br>Omissa. | Freguesia | Descrição Predial | Confrontações do Prédio  | Declarações Complementares   | Área de Servidão do Prédio (m2) |
|-------------|--|--------------------------|---|-----------|-------------------|--|--|---------------------------------|
| 172         | JOSÉ DA COSTA ATALAIA (SOBRINHO)<br>CASAL SÃO JOSÉ, N.º 8, MARMELEIRO<br>MADALENA<br>2300 TOMAR  | P                        | 40 Sec. AH;<br>U:918º.                          | Madalena  | OMISSO            | Norte: JOSÉ ATALAIA DIAS (8)<br>Sul:ANTÓNIO DA COSTA CARRÃO (137 SEC. R)<br>Nascente: JOSÉ DA COSTA ATALAIA SOBRINHO (39)<br>Poente: ANTÓNIO COSTA DA SILVA ATALAIA (42)   | Este prédio tem natureza mista e situa-se no lugar de Casal. A parte rústica compõe-se de terreno de horta, olival, vinha e figueiral, está inscrito no referido artigo matricial rústico 40 da Secção AH e tem a área de 7920 m2; a parte urbana compõe-se de casa de habitação com logradouro, está inscrito no referido artigo matricial urbano 918º e tem a área de superfície coberta de 72 m2 e de logradouro de 688 m2. | 472                             |
| 173         | LUÍS CARRÃO<br>MARMELEIRO<br>MADALENA<br>2300 TOMAR  | TI                       | 137 Sec. R                                      | Madalena  | 00799/091089      |  |  | 382                             |
|             | PURIFICAÇÃO DE JESUS CARRÃO<br>RUA ENG.º JAIME PASCOAL DE BRITO, N.º 9<br>2330 ENTRONCAMENTO   | TI                       |   |           |                   |  |  |                                 |
|             | ANTÓNIO DA COSTA CARRÃO<br>ILDA DA CONCEIÇÃO SILVA CARRÃO<br>Casados<br>RUA DO POÇO DO POVO, N.º 1, MARMELEIRO<br>MADALENA<br>2300 TOMAR         | P                        |   |           |                   |  |  |                                 |
| 174         | ROGÉRIO DOS SANTOS BERNARDO<br>MARIA JOSÉ DUARTE MACEDO BERNARDO<br>Casados<br>RUA DA ESTRADA DOS SLOUDOS, N.º 9<br>PAIALVO<br>2300 TOMAR        | P                        | 136 Sec. R                                      | Madalena  | OMISSO            | Norte: EULÁLIA CARRÃO (135)<br>Sul:ANTÓNIO DA COSTA CARRÃO (137)<br>Nascente: ANTÓNIO COSTA DA SILVA ATALAIA (42 SEC. AH)<br>Poente: AGRO RAMILO, PRODUÇÃO E COMÉRCIO DE PRODUTOS AGRÍCOLAS, LDA. (138)                          | Este prédio tem natureza rústica, situa-se no lugar de Monchão, compõe-se de terreno de vinha e horta com oliveiras, está inscrito no referido artigo matricial rústico 136 da Secção R e tem a área de 2240 m2.   | 321                             |
| 175         | DAVID MACEDO<br>MARMELEIRO<br>MADALENA<br>2300 TOMAR   | TI                       | 135 Sec. R                                      | Madalena  | OMISSO            | Norte: ANTÓNIO COSTA DA SILVA ATALAIA (42)<br>Sul:AGRO RAMILO, PRODUÇÃO E COMÉRCIO DE PRODUTOS AGRÍCOLAS, LDA. (138)<br>Nascente: ROGÉRIO DOS SANTOS BERNARDO (136)<br>Poente: JÚLIO MARQUES LOURENÇO (134)                      | Este prédio tem natureza rústica, situa-se no lugar de Monchão, compõe-se de terreno de olival com nogueiras e nespereiras, está inscrito no referido artigo matricial rústico 135 da Secção R e tem a área de 2560 m2.  | 265                             |
|             | EULÁLIA CARRÃO<br>LAR "RETIRO DO AVÓZINHO", VILA NOVA<br>PAIALVO<br>2300 TOMAR   | P                        |   |           |                   |  |  |                                 |
| 176         | JÚLIO MARQUES LOURENÇO<br>IDALINA MARIA DOS SANTOS BERNARDO LOURENÇO<br>Casados<br>RUA DOS SLOUDOS<br>PAIALVO<br>2300 TOMAR                      | P                        | 134 Sec. R                                      | Madalena  | OMISSO            | Norte: JOSÉ ATALAIA DIAS (65)<br>Sul:AGRO RAMILO, PRODUÇÃO E COMÉRCIO DE PRODUTOS AGRÍCOLAS, LDA. (138)<br>Nascente: EULÁLIA CARRÃO (135)<br>Poente: ANTÓNIO DA SILVA MENDES (131) E MANUEL DE JESUS PATRÍCIO (132)              | Este prédio tem natureza rústica, situa-se no lugar de Monchão, compõe-se de terreno de horta e cultura com figueiras e oliveiras, está inscrito no referido artigo matricial rústico 134 da Secção R e tem a área de 1540 m2.   | 136                             |
| 177,1       | ANTÓNIO COSTA DA SILVA ATALAIA<br>ARGENTINA ROSA DA SILVA NUNES<br>Casados<br>RUA GENERAL FERNANDO OLIVEIRA, N.º 13<br>MARMELEIROS<br>2300 TOMAR | P                        | 42 Sec. AH                                      | Madalena  | OMISSO            | Norte: JOSÉ ATALAIA DIAS (41)<br>Sul:ANTÓNIO DA COSTA CARRÃO (137)<br>Nascente: JOSÉ DA COSTA ATALAIA SOBRINHO (40)<br>Poente: JOSÉ ATALAIA DIAS (65)  | Este prédio tem natureza rústica, situa-se no lugar de Areiro, compõe-se de terreno de horta, olival e vinha com figueiras, está inscrito no referido artigo matricial rústico 42 da Secção AH e tem a área de 5840 m2.  | 97                              |
| 177,2       | JOSÉ DA COSTA ATALAIA<br>EUGÉNIA DA SILVA MATOS<br>Casados<br>MARMELEIRO<br>MADALENA<br>2300 TOMAR   | TI                       | 65 Sec. R                                       | Madalena  | 00882/100266      |  |  | 504                             |
|             | JOSÉ ATALAIA DIAS<br>FERNANDA DOS ANJOS COSTA ATALAIA<br>Casados<br>RUA DE RAMILO, N.º 4, MARMELEIRO<br>MADALENA<br>2300 TOMAR                   | P                        |   |           |                   |  |  |                                 |
| 178         | JOSÉ ATALAIA<br>MARMELEIRO<br>MADALENA<br>2300 TOMAR   | TI                       | 130 Sec. R                                      | Madalena  | OMISSO            | Norte: MANUEL VICENTE BATISTA (129)<br>Sul:ANTÓNIO DA SILVA MENDES (131) E MANUEL DE JESUS PATRÍCIO (132)<br>Nascente: JOSÉ ATALAIA DIAS (65) (66)<br>Poente: AGRO RAMILO, PRODUÇÃO E COMÉRCIO DE PRODUTOS AGRÍCOLAS, LDA. (133) | Este prédio tem natureza rústica, situa-se no lugar de Monchão, compõe-se de terreno de olival, vinha com figueiras e horta, está inscrito no referido artigo matricial rústico 130 da Secção R e tem a área de 5640 m2.   | 346                             |
|             | JOAQUIM RODRIGUES<br>MARMELEIRO<br>MADALENA<br>2300 TOMAR  | P                        |   |           |                   |  |  |                                 |

| Parcela N.º | Nomes de Proprietários, Possuidores (P), Usufrutuários (U) ou Titulares Inscritos (TI), Conjuges e Moradas  | (P)<br>(U)<br>ou<br>(TI) | Matriz:<br>R: Rústica;<br>U: Urbana;<br>Omissa. | Freguesia | Descrição Predial | Confrontações do Prédio   | Declarações Complementares   | Área de Serviço do Prédio (m2) |
|-------------|---|--------------------------|---|-----------|-------------------|---|--|--------------------------------|
| 179         | JOSÉ DA COSTA ATALAIA<br>EUGÉNIA DA SILVA MATOS<br>Casados<br>MARMELEIRO<br>MADALENA<br>2300 TOMAR  | TI                       | 66 Sec. R                                       | Madalena  | 00883/100266      |   |  | 817                            |
|             | JOSÉ ATALAIA DIAS<br>FERNANDA DOS ANJOS COSTA ATALAIA<br>Casados<br>RUA DE RAMILO, Nº 4, MARMELEIRO<br>MADALENA<br>2300 TOMAR                       | P                        |   |           |                   |   |  |                                |
| 181,1       | MARIA DE LURDES MENDES FERREIRA SANTOS<br>RUA GENERAL OLIVEIRA, Nº 9<br>MARMELEIRO<br>2300 TOMAR  | P                        | 67 Sec. R                                       | Madalena  | 01119/200192      |   |  | 1243                           |
|             | MARIA MANUELA BRAZ DA SILVA OLIVEIRA<br>ANTÓNIO AUGUSTO FARIA DE OLIVEIRA<br>Casados<br>LARGO JOSÉ DA COSTA, ATALAIA<br>MARMELEIRO<br>2300 TOMAR    | P                        |   |           |                   |   |  |                                |
|             | IDALINA MARIA BRAZ COSTA E SILVA<br>LARGO JOSÉ COSTA ATALAIA, Nº 5, 1º, MARMELEIRO<br>MADALENA<br>2300 TOMAR  | P                        |   |           |                   |   |  |                                |
|             | MARIA DO CARMO MENDES FERREIRA GATO<br>ANTÓNIO DA SILVA DIAS GATO<br>Casados<br>BÉLGICA   | P                        |   |           |                   |   |  |                                |
|             | ABÍLIO MENDES DA SILVA NUNES<br>SUIÇA   | P                        |   |           |                   |   |  |                                |
|             | MANUEL DA CONCEIÇÃO SILVA<br>MARIA ALICE BRAZ COSTA SILVA<br>Casados<br>LARGO JOSÉ DA COSTA, ATALAIA<br>MARMELEIRO<br>2300 TOMAR                    | TI                       |   |           |                   |   |  |                                |
|             | VIRGÍLIO DA SILVA NUNES<br>MARMELEIRO<br>MADALENA<br>2300 TOMAR   | TI                       |   |           |                   |   |  |                                |
| 182         | JOSÉ DA CONCEIÇÃO GUIA<br>MARIA FILOMENA LOPES DA COSTA<br>Casados<br>RUA NOSSA SENHORA DOS CAMINHOS, Nº 3,<br>MARMELEIRO<br>MADALENA<br>2300 TOMAR | P                        | 68 Sec. R                                       | Madalena  | 01401/190793      |   |  | 424                            |
| 183         | WALTER WIELAND<br>RUA CIDADE DA CONCÓRDIA, Nº 1, MARMELEIRO<br>MADALENA<br>2300 TOMAR   | P                        | 69 Sec. R                                       | Madalena  | OMISSO            | Norte: WALTER WIELAND (69)<br>Sul: JOSÉ DA CONCEIÇÃO GUIA (68)<br>Nascente: CÂNDIDO DA COSTA ATALAIA (62)<br>Poente: WALTER WIELAND (126) | Este prédio tem natureza rústica, situa-se no lugar de Nogueira, compõe-se de terreno de vinha com oliveiras, está inscrito no referido artigo matricial rústico 69 da Secção R e tem a área de 720 m2.                      | 140                            |
| 184         | WALTER WIELAND<br>RUA CIDADE DA CONCÓRDIA, Nº 1, MARMELEIRO<br>MADALENA<br>2300 TOMAR   | P                        | 70 Sec. R                                       | Madalena  | OMISSO            | Norte: WALTER WIELAND (71)<br>Sul: WALTER WIELAND (68)<br>Nascente: CÂNDIDO DA COSTA ATALAIA (62)<br>Poente: WALTER WIELAND (126)         | Este prédio tem natureza rústica, situa-se no lugar de Fata, compõe-se de terreno de vinha com oliveiras e cultura, está inscrito no referido artigo matricial rústico 70 da Secção R e tem a área de 1560 m2.               | 301                            |
| 185         | WALTER WIELAND<br>RUA CIDADE DA CONCÓRDIA, Nº 1, MARMELEIRO<br>MADALENA<br>2300 TOMAR   | P                        | 71 Sec. R                                       | Madalena  | OMISSO            | Norte: WALTER WIELAND (72) (73)<br>Sul: WALTER WIELAND (70)<br>Nascente: CÂNDIDO DA COSTA ATALAIA (62)<br>Poente: WALTER WIELAND (126)    | Este prédio tem natureza rústica, situa-se no lugar de Fata, compõe-se de terreno de vinha com figueiras e horta com nespereiras, está inscrito no referido artigo matricial rústico 71 da Secção R e tem a área de 1880 m2. | 349                            |
| 186         | WALTER WIELAND<br>RUA CIDADE DA CONCÓRDIA, Nº 1, MARMELEIRO<br>MADALENA<br>2300 TOMAR   | P                        | 72 Sec. R;<br>73 Sec. R.                        | Madalena  | 01006/160754      |   |  | 1034                           |

| Parcela N.º | Nomes de Proprietários, Possuidores (P), Usufrutuários (U) ou Titulares Inscritos (TI), Conjuges e Moradas  | (P)<br>(U)<br>ou<br>(TI) | Matriz:<br>R: Rústica;<br>U: Urbana;<br>Omissa. | Freguesia | Descrição Predial | Confrontações do Prédio  | Declarações Complementares  | Área de Servidão do Prédio (m <sup>2</sup> ) |
|-------------|---|--------------------------|---|-----------|-------------------|--|---|--|
| 187         | JOSÉ ATALAIA DIAS<br>FERNANDA DOS ANJOS COSTA ATALAIA<br>Casados<br>RUA DE RAMILO, Nº 4, MARMELEIRO<br>MADALENA<br>2300 TOMAR                                       | P                        | 74 Sec. R                                       | Madalena  | OMISSO            | Norte: JOSÉ ATALAIA DIAS (75)<br>Sul: WALTER WIELAND (73)<br>Nascente: JOSÉ ATALAIA DIAS (61)<br>Poente: ANTÓNIO DA COSTA VICENTE (124)  | Este prédio tem natureza rústica, situa-se no lugar de Fata, compõe-se de terreno de cultura e horta com oliveiras, está inscrito no referido artigo matricial rústico 74 da Secção R e tem a área de 2520 m <sup>2</sup> .               | 635  |
| 188         | JOSÉ ATALAIA DIAS<br>FERNANDA DOS ANJOS COSTA ATALAIA<br>Casados<br>RUA DE RAMILO, Nº 4, MARMELEIRO<br>MADALENA<br>2300 TOMAR                                       | P                        | U:2394º   | Madalena  | 01474/031293      |  | Este prédio encontra-se actualmente inscrito na matriz predial urbana da referida freguesia sob o artigo 2394º que proveio do artigo urbano 168º da mesma freguesia.  | 883  |
| 190         | JOAQUIM RODRIGUES<br>MARMELEIRO<br>MADALENA<br>2300 TOMAR   | TI                       | 119 Sec. R                                      | Madalena  | 00829/271289      |  |   | 1067   |
|             | JOSÉ RAÚL ATALAIA RODRIGUES<br>ISABEL MARIA PIRES GALEGO SIMÕES MARQUES<br>ATALAIA RODRIGUES<br>Casados<br>COLINA DO SUL, CÉLULA H, LOTE 55, 6º DTO<br>2700 AMADORA | TI                       |   |           |                   |  |   |  |
|             | JOSÉ ATALAIA DIAS<br>FERNANDA DOS ANJOS COSTA ATALAIA<br>Casados<br>RUA DE RAMILO, Nº 4, MARMELEIRO<br>MADALENA<br>2300 TOMAR                                       | P                        |   |           |                   |  |   |  |
| 193         | MARIA ALICE DE JESUS FERREIRA<br>RUA CIDADE DA CONCÓRDIA, Nº 6<br>MARMELEIRO<br>2300 TOMAR  | P                        | 116 Sec. R                                      | Madalena  | 02263/250398      |  |   | 427  |
|             | CONCEIÇÃO MARIA DE JESUS ATALAIA<br>MARMELEIRO<br>MADALENA<br>2300 TOMAR  | P                        |   |           |                   |  |   |  |
|             | ANTÓNIO CARLOS FERREIRA ATALAIA<br>CAROLINA MARIA VIEIRA GONÇALVES<br>Casados<br>RUA ANTÓNIO JOAQUIM ARAÚJO, Nº 28, 1º ESQ.<br>2300 TOMAR                           | P                        |   |           |                   |  |   |  |
|             | IDALINA MARIA DE JESUS ATALAIA MARTINS<br>CARLOS ALBERTO MENDES MARTINS<br>Casados<br>MARMELEIRO<br>MADALENA<br>2300 TOMAR  | P                        |   |           |                   |  |   |  |
| 194         | LUCINDA DA CONCEIÇÃO ATALAIA<br>MARMELEIRO<br>MADALENA<br>2300 TOMAR  | TI                       | 115 Sec. R                                      | Madalena  | OMISSO            | Norte: CÂNDIDO DA COSTA ATALAIA (114)<br>Sul: MARIA ALICE DE JESUS FERREIRA E OUTROS (116)<br>Nascente: JOSÉ ATALAIA DIAS (82)<br>Poente: AGRO RAMILO, PRODUÇÃO E COMÉRCIO DE PRODUTOS AGRÍCOLAS, LDA. (117) | Este prédio tem natureza rústica, situa-se no lugar de Ramilo, compõe-se de terreno de vinha com figueiras e oliveiras, está inscrito no referido artigo matricial rústico 115 da Secção R e tem a área de 1340 m <sup>2</sup> .          | 208  |
|             | CÂNDIDO DA COSTA ATALAIA<br>FRANCELINA DE JESUS COSTA<br>Casados<br>RUA DA ESPERANÇA, Nº 12, MARMELEIRO<br>MADALENA<br>2300 TOMAR                                   | P                        |   |           |                   |  |   |  |
| 195         | HORÁCIO DA COSTA ATALAIA<br>ÁUREA DE LURDES GONÇALVES ATALAIA<br>Casados<br>RUA DA PAZ, Nº 6, MARMELEIRO<br>MADALENA<br>2300 TOMAR                                  | P                        | 83 Sec. R                                       | Madalena  | OMISSO            | Norte: JOSÉ ATALAIA DIAS (84)<br>Sul: JOSÉ ATALAIA DIAS (82)<br>Nascente: ANTÓNIO DE OLIVEIRA FERREIRA (47)<br>Poente: JOÃO ROSA DA SILVA ATALAIA (111) E CÂNDIDO DA COSTA ATALAIA (114)                     | Este prédio tem natureza rústica, situa-se no lugar de Fata, compõe-se de terreno de cultura com oliveiras e horta com noqueiras, está inscrito no referido artigo matricial rústico 83 da Secção R e tem a área de 2240 m <sup>2</sup> . | 95   |
| 196         | CÂNDIDO DA COSTA ATALAIA<br>FRANCELINA DE JESUS COSTA<br>Casados<br>RUA DA ESPERANÇA, Nº 12, MARMELEIRO<br>MADALENA<br>2300 TOMAR                                   | P                        | 114 Sec. R                                      | Madalena  | OMISSO            | Norte: JOÃO ROSA DA SILVA ATALAIA (111)<br>Sul: CÂNDIDO DA COSTA ATALAIA (115)<br>Nascente: HORÁCIO DA COSTA ATALAIA (83)<br>Poente: MANUEL VENÂNCIO DE SOUSA (113)  | Este prédio tem natureza rústica, situa-se no lugar de Ramilo, compõe-se de terreno de vinha e olival, está inscrito no referido artigo matricial rústico 114 da Secção R e tem a área de 1700 m <sup>2</sup> .                           | 251  |
| 197         | JOÃO ROSA DA SILVA ATALAIA<br>MARIA ODETE SOLEDADE MIGUEL ATALAIA<br>Casados<br>AVª SANTA MARTA, Nº 10, MARMELEIRO<br>MADALENA<br>2300 TOMAR                        | P                        | 111 Sec. R                                      | Madalena  | 01854/090296      |  |   | 176  |

| Parcela N.º | Nomes de Proprietários, Possuidores (P), Usufrutuários (U) ou Titulares Inscritos (TI), Conjuges e Moradas                                | (P)<br>(U)<br>(TI) | Matriz:<br>R: Rústica;<br>U: Urbana;<br>Omissa. | Freguesia | Descrição Predial                        | Confrontações do Prédio  | Declarações Complementares  | Área de Servidão do Prédio (m2) |
|-------------|---|--------------------|---|-----------|--|--|---|---------------------------------|
| 198         | ALBERTINA DA COSTA GATO<br>DIAMANTINO FERREIRA<br>Casados<br>2300 TOMAR   | TI                 | 84 Sec. R                                       | Madalena  | 00729/020655                             |  |   | 600                             |
|             | ANTÓNIO DE OLIVEIRA FERREIRA<br>MARIÁ DOS ANJOS DA COSTA FERREIRA<br>Casados<br>MARMELEIRO<br>2300 TOMAR                                  | TI                 |   |           |  |  |   |                                 |
|             | JOSÉ ATALAIA DIAS<br>FERNANDA DOS ANJOS COSTA ATALAIA<br>Casados<br>RUA DE RAMILO, Nº 4, MARMELEIRO<br>MADALENA<br>2300 TOMAR             | P                  |   |           |  |  |   |                                 |
| 199         | ANTÓNIO NUNES D'OLIVEIRA<br>LUGAR DO BREJO<br>MADALENA<br>2300 TOMAR  | TI                 | 110 Sec. R                                      | Madalena  | Num: 18362<br>Livro: B-47<br>Folha: 36 v |  | Este prédio tem a área de 2180 m2 e encontra-se inscrito na matriz predial rústica da referida freguesia sob o artigo 110 da Secção R, que corresponde ao anterior artigo rústico 2252º da mesma freguesia.         | 111                             |
|             | MANUEL DA GRACA<br>PALMIRA BORGES DA SILVA GRAÇA<br>Casados<br>SENHORA DOS ANJOS, Nº 41<br>2300 TOMAR                                     | P                  |   |           |  |  |   |                                 |
| 203         | JOSÉ ATALAIA DIAS<br>FERNANDA DOS ANJOS COSTA ATALAIA<br>Casados<br>RUA DE RAMILO, Nº 4, MARMELEIRO<br>MADALENA<br>2300 TOMAR             | P                  | 85 Sec. R                                       | Madalena  | OMISSO                                   | Norte: RUI ANTÓNIO DOS PRAZERES ESCUDEIRO E OUTROS (86)<br>Sul: JOSÉ ATALAIA DIAS (84)<br>Nascente: MARIA MANUELA FAGULHA DOS SANTOS BERNARDO CAPELO DE SOUSA (44) E ANTÓNIO DE OLIVEIRA FERREIRA (45)<br>Poente: JOAQUIM DA SILVA (102) E MANUEL DOS SANTOS (108) | Este prédio tem natureza rústica, situa-se no lugar de Ramilho, compõe-se de terreno de vinha com figueiras e oliveiras, está inscrito no referido artigo matricial rústico 85 da Secção R e tem a área de 5200 m2. | 1507                            |
| 204 A       | RUI ANTÓNIO DOS PRAZERES ESCUDEIRO<br>MARIA CELESTE GONÇALVES MARTINS ESCUDEIRO<br>Casados<br>RUA LOPO DIAS DE SOUSA, Nº 14<br>2300 TOMAR | P                  | 86 Sec. R                                       | Madalena  | OMISSO                                   | Norte: DIAMANTINO DOS SANTOS (23)<br>Sul: JOSÉ ATALAIA DIAS (85)<br>Nascente: JOAQUIM CARRÃO DO VALE (38), JOSÉ ATALAIA DIAS (42) E OUTROS<br>Poente: ALBINO MARQUES LOURENÇO (89), JOAQUIM CARRÃO DO VALE (94) E OUTROS   | Este prédio tem natureza rústica, situa-se no lugar de Ramilho, compõe-se de terreno de cultura, olival, horta e vinha, está inscrito no referido artigo matricial rústico 86 da Secção R e tem a área de 9760 m2.  | 3186                            |
|             | MARIA HELENA ESCUDEIRO COSTA CABRAL<br>LUÍS FERNANDO COSTA CABRAL BATISTA<br>Casados<br>RUA DE LEIRIA, Nº 31<br>2300 TOMAR                | P                  |   |           |  |  |   |                                 |
| 204 B       |   |                    |   |           |  |  |   | 83                              |
| 205         | DIAMANTINO DOS SANTOS<br>ELISA DA CONCEIÇÃO SANTOS<br>Casados<br>CORUJO, Nº 27<br>MADALENA<br>2300 TOMAR                                  | P                  | 23 Sec. R                                       | Madalena  | 01561/030979                             |  |   | 1185                            |
| 206         | ANTÓNIO DA COSTA PEREIRA<br>IRIÁ DA CONCEIÇÃO<br>Casados<br>CRUJO<br>MADALENA<br>2300 TOMAR   | TI                 | 36 Sec. R                                       | Madalena  | 01107/181191                             |  |   | 302                             |
|             | MARIA MADALENA DA CONCEIÇÃO PEREIRA ABREU<br>AVENUE DES VAILLANTS, 41<br>1200 BRUXELAS, BÉLGICA   | P                  |   |           |  |  |   |                                 |
| 207         | JÚLIO MARQUES LOURENÇO<br>IDALINA MARIA DOS SANTOS BERNARDO LOURENÇO<br>Casados<br>RUA DOS SODOS<br>PAIALVO<br>2300 TOMAR                 | P                  | 35 Sec. R                                       | Madalena  | OMISSO                                   | Norte: LAURINDA DA CONCEIÇÃO CARDIA, HERDEIROS (34)<br>Sul: MARIA MADALENA DA CONCEIÇÃO PEREIRA ABREU (36)<br>Nascente: POLIGADO, AGRICULTURA E PECUÁRIA, LDA. (37)<br>Poente: DAVID DOMINGOS DA SILVA (27)  | Este prédio tem natureza rústica, situa-se no lugar de Ramilho, compõe-se de terreno de vinha, está inscrito no referido artigo matricial rústico 35 da Secção R e tem a área de 360 m2.                            | 161                             |
| 208         | JOAQUIM NUNES CARDIA<br>MARMELEIRO<br>MADALENA<br>2300 TOMAR  | TI                 | 34 Sec. R                                       | Madalena  | OMISSO                                   | Norte: LAURINDA DA CONCEIÇÃO CARDIA (33)<br>Sul: JÚLIO MARQUES LOURENÇO (35)<br>Nascente: POLIGADO, AGRICULTURA E PECUÁRIA, LDA. (37)<br>Poente: AUGUSTO JOSÉ LOPES VIOLANTE (28)  | Este prédio tem natureza rústica, situa-se no lugar de Ramilho, compõe-se de terreno de horta com oliveiras, está inscrito no referido artigo matricial rústico 34 da Secção R e tem a área de 960 m2.              | 497                             |
|             | LAURINDA DA CONCEIÇÃO CARDIA, HERDEIROS<br>RUA GENERAL OLIVEIRA, Nº 10<br>MARMELEIRO<br>2300 TOMAR  | P                  |   |           |  |  |   |                                 |
| 209         | JOAQUIM NUNES CARDIA<br>MARMELEIRO<br>MADALENA<br>2300 TOMAR  | TI                 | 33 Sec. R                                       | Madalena  | OMISSO                                   | Norte: ANA DA CONCEIÇÃO VIEIRA ADÃO (32)<br>Sul: LAURINDA DA CONCEIÇÃO CARDIA, HERDEIROS (34)<br>Nascente: POLIGADO, AGRICULTURA E PECUÁRIA, LDA. (37)<br>Poente: HELENA MARIA BATISTA GONÇALVES FAGULHA HENNINGER (29)  | Este prédio tem natureza rústica, situa-se no lugar de Ramilho, compõe-se de terreno de horta, está inscrito no referido artigo matricial rústico 33 da Secção R e tem a área de 400 m2.                            | 173                             |
|             | LAURINDA DA CONCEIÇÃO CARDIA, HERDEIROS<br>RUA GENERAL OLIVEIRA, Nº 10<br>MARMELEIRO<br>2300 TOMAR  | P                  |   |           |  |  |   |                                 |

| Parcela N.º       | Nomes de Proprietários, Possuidores (P), Usufrutuários (U) ou Titulares Inscritos (TI), Conjuges e Moradas             | (P)<br>(U)<br>(TI) | Matriz:<br>R: Rústica;<br>U: Urbana;<br>Omissa. | Freguesia | Descrição Predial | Confrontações do Prédio   | Declarações Complementares  | Área de Servidão do Prédio (m2) |
|-------------------|--|--------------------|---|-----------|-------------------|---|---|---------------------------------|
| 210               | JESUÍNO GONÇALVES VIGÁRIO<br>PAIALVO<br>2300 TOMAR   | TI                 | 32 Sec. R                                       | Madalena  | OMISSO            | Norte: MARIA MADALENA DA CONCEIÇÃO PEREIRA (31)<br>Sul: LAURINDA DA CONCEIÇÃO CARDIA, HERDEIROS (33)<br>Nascente: POLIGADO, AGRICULTURA E PECUÁRIA, LDA. (37)<br>Poente: HELENA MARIA BATISTA GONÇALVES FAGULHA HENNINGER (29)  | Este prédio tem natureza rústica, situa-se no lugar de Ramilo, compõe-se de terreno de horta com oliveiras, está inscrito no referido artigo matricial rústico 32 da Secção R e tem a área de 440 m2.   | 172                             |
|                   | ANA DA CONCEIÇÃO VIEIRA ADÃO<br>PAIALVO<br>2300 TOMAR  | P                  |   |           |                   |   |   |                                 |
| 211               | POLIGADO - AGRICULTURA E PECUÁRIA, LDA<br>CASAL PINHAL<br>MADALENA<br>2300 TOMAR                                       | P                  | 12 Sec. Q;<br>37 Sec. R.                        | Madalena  | 00619/010788      |   |   | 1858                            |
| 212               | ANTÓNIO DA COSTA PEREIRA<br>IRIA DA CONCEIÇÃO<br>Casados<br>CRUJO<br>MADALENA<br>2300 TOMAR                            | TI                 | 31 Sec. R                                       | Madalena  | 01106/181191      |   |   | 964                             |
|                   | MARIA MADALENA DA CONCEIÇÃO PEREIRA ABREU<br>AVENUE DES VAILLANTS, 41<br>1200 BRUXELAS, BÉLGICA                        | P                  |   |           |                   |   |   |                                 |
| 217               | ANA MARIA ESTEVES SANTOS BERNARDO<br>SANTA CITA<br>ASSEICEIRA<br>2300 TOMAR  | P                  | 24 Sec. Q                                       | Madalena  | 01088/251091      |   |   | 6488                            |
|                   | FERNANDO JORGE BRAGANÇA FERREIRA<br>SANTA CITA<br>ASSEICEIRA<br>2300 TOMAR   | P                  |   |           |                   |   |   |                                 |
| 218               | ANA MARIA ESTEVES SANTOS BERNARDO<br>SANTA CITA<br>ASSEICEIRA<br>2300 TOMAR  | P                  | 116 Sec. P                                      | Madalena  | 00603/200588      |   |   | 2837                            |
|                   | FERNANDO JORGE BRAGANÇA FERREIRA<br>SANTA CITA<br>ASSEICEIRA<br>2300 TOMAR   | P                  |   |           |                   |   |   |                                 |
| 218,1             | MARIA MANUELA MOURÃO CORREIA DE SÁ<br>PRACETA 1º DE MAIO, Nº 31<br>3880 OVAR   | P                  | 117 Sec. P;<br>U: omissa.                       | Madalena  | OMISSO            | Norte: CAMINHO<br>Sul: CAMINHO<br>Nascente: ANA MARIA ESTEVES SANTOS BERNARDO E FERNANDO JORGE BRAGANÇA FERREIRA (116)<br>Poente: JOÃO GONÇALVES (31) E OUTROS  | Este prédio tem natureza mista e situa-se no lugar de Casal Pinhal. A parte rústica compõe-se de terreno de pinhal, olival, mata, cultura arvense e eucaliptal, está inscrita no referido artigo matricial rústico 117 da Secção P e tem a área de 109000 m2. | 3287                            |
| 220               | JOÃO GONÇALVES<br>MARIA HELENA DOS REIS GONÇALVES<br>Casados<br>RUA JOSÉ JÚLIO DA SILVA, Nº 3<br>GÂNDARA<br>2300 TOMAR | P                  | 31 Sec. P                                       | Madalena  | OMISSO            | Norte: JOÃO GONÇALVES (32)<br>Sul: MARIA MANUELA MOURÃO CORREIA DE SÁ (117)<br>Nascente: ANA MARIA ESTEVES SANTOS BERNARDO (30)<br>Poente: JOÃO GONÇALVES (33)  | Este prédio tem natureza rústica, situa-se no lugar de Arieiro, compõe-se de terreno de olival e eucaliptal, está inscrito no referido artigo matricial rústico 31 da Secção P e tem a área de 7360 m2.   | 477                             |
| 221               | JOSÉ SANTOS MENDES<br>MARIA RITA TIAGO MENDES<br>Casados<br>2300 TOMAR   | TI                 | 32 Sec. P                                       | Madalena  | 01714/070647      |   |   | 783                             |
|                   | JOÃO GONÇALVES<br>MARIA HELENA DOS REIS GONÇALVES<br>Casados<br>RUA JOSÉ JÚLIO DA SILVA, Nº 3<br>GÂNDARA<br>2300 TOMAR | P                  |   |           |                   |   |   |                                 |
| 222               | FERNANDO GONÇALVES DA SILVA CARRÃO<br>PAIALVO<br>2300 TOMAR  | TI                 | 39 Sec. P                                       | Madalena  | OMISSO            | Norte: LUÍS MANUEL FERREIRA DE OLIVEIRA PONTE (40)<br>Sul: JOÃO GONÇALVES (32) (33) E MARIA MANUELA MOURÃO CORREIA DE SÁ (117)<br>Nascente: ANA MARIA ESTEVES SANTOS BERNARDO (30)<br>Poente: FERNANDO GONÇALVES DA SILVA CARRÃO, HERDEIROS (35), DOMINGOS MANUEL DIAS BENTO CARTAXO E CARLOS CARTAXO FERREIRA (38) | Este prédio tem natureza rústica, situa-se no lugar de Arieiro ou Casal Pinheiro, compõe-se de terreno de olival e pinhal, está inscrito no referido artigo matricial rústico 39 da Secção P e tem a área de 27320 m2.  | 2111                            |
|                   | ELISA ROSA SILVEIRA CARRÃO<br>PAIALVO<br>2300 TOMAR  | P                  |   |           |                   |   |   |                                 |
| 223               | LUÍS MANUEL FERREIRA DE OLIVEIRA PONTE<br>RUA PROJECTADA À RUA DOS CONSTRUTORES<br>CIVIS, Nº 3<br>2300 TOMAR           | P                  | 40 Sec. P                                       | Madalena  | 01681/301294      |   |   | 1305                            |
| 224<br>(continua) | ALFREDO RODRIGUES CATARINO<br>MARIA DE SOUSA<br>Casados<br>CASAS DA IGREJA<br>ASSENTIZ<br>2350 TORRES NOVAS            | TI                 | 42 Sec. P                                       | Madalena  | 00674/110349      |   |   | 255                             |

| Parcela N.º          | Nomes de Proprietários, Possuidores (P), Usufrutuários (U) ou Titulares Inscritos (TI), Conjuges e Moradas   | (P)<br>(U)<br>ou<br>(TI) | Matriz:<br>R: Rústica;<br>U: Urbana;<br>Omissa. | Freguesia | Descrição Predial | Confrontações do Prédio   | Declarações Complementares  | Área de Servidão do Prédio (m2) |
|----------------------|--|--------------------------|---|-----------|-------------------|---|---|---------------------------------|
| (continuação)<br>224 | JOSÉ LEAL DOS SANTOS<br>MARIA CAROLINA DA SILVA C. SANTOS<br>Casados<br>RUA SEBASTIÃO<br>POUSOS<br>2350 TORRES NOVAS   | P                        |   |           |                   |   |   |                                 |
| 225                  | MARIA DO CARMO DOS SANTOS<br>RUA SÃO SEBASTIÃO, Nº 7, POUSOS<br>PAÇO<br>2350 TORRES NOVAS  | P                        | 43 Sec. P                                       | Madalena  | OMISSO            | Norte: MARIA DO CARMO DOS SANTOS (43)<br>Sul: LUÍS MANUEL FERREIRA DE OLIVEIRA PONTE (40)<br>Nascente: ANA MARIA ESTEVES SANTOS BERNARDO (30)<br>Poente: JOSÉ LEAL DOS SANTOS (42) E MARIA DO CARMO DOS SANTOS (44)                             | Este prédio tem natureza rústica, situa-se no lugar de Vale do Meio, compõe-se de terreno de olival e pinhal, está inscrito no referido artigo matricial rústico 43 da Secção P e tem a área de 7000 m2.                            | 325                             |
| 226                  | MARIA DO CARMO DOS SANTOS<br>RUA SÃO SEBASTIÃO, Nº 7, POUSOS<br>PAÇO<br>2350 TORRES NOVAS  | P                        | 44 Sec. P                                       | Madalena  | 01934/100718      |   |   | 529                             |
| 227 A                | MÁRIO JOSÉ MOURÃO VAZ GOMES<br>MADALENA MARIA CORREIA PIRES FIGUEIROA VAZ GOMES<br>Casados<br>AVº BARTOLOMEU DIAS, Nº 85<br>CAXIAS<br>2780 OEIRAS                      | P                        | 4 Sec. P;<br>45 Sec. P.                         | Madalena  | 00553/150288      |   |   | 1478                            |
| 227 B                |  |                          |   |           |                   |   |   | 4011                            |
| 228                  | MARIA CRISTINA ESPÍRITO SANTO SEGURO<br>ABÍLIO FILIPE VIEIRA SEGURO<br>Casados<br>RUA DA ALIANÇA, LOTE 171, 1º DTO, BAIRRO FRATERNIDADE<br>2685 SACAVÉM                | P                        | 114 Sec. P                                      | Madalena  | 03191/040907      |   |   | 1030                            |
| 230                  | EMÍLIA DE JESUS FILIPE DOS SANTOS SIMÕES<br>JOSÉ FERREIRA SIMÕES<br>Casados<br>BAIRRO DE SÃO PEDRO, Nº 33<br>PAIALVO<br>2300 TOMAR                                     | P                        | 5 Sec. P  | Madalena  | 02555/270799      |   |   | 112                             |
| 231                  | MANUEL MARIA AZEVEDO MENDES MOURÃO<br>MARIA ISABEL TABORDA PINHEIRO FAZENDA<br>Casados<br>RUA DIOGO DE SILVES, Nº 4 A<br>1400 LISBOA                                   | P                        | 6 Sec. P  | Madalena  | 01931/030696      |   |   | 65                              |
|                      | MARIA MADALENA ANTUNES MOURÃO DE SAMPAIO E MELO<br>MIGUEL AUGUSTO DE SAMPAIO E MELO DE MASCARENHAS BARRETO<br>Casados<br>AVº DE CEUTA, Nº 24, R/C ESQ.<br>2720 AMADORA | P                        |   |           |                   |   |   |                                 |
| 232                  | MANUEL MARIA AZEVEDO MENDES MOURÃO<br>MARIA ISABEL TABORDA PINHEIRO FAZENDA<br>Casados<br>RUA DIOGO DE SILVES, Nº 4 A<br>1400 LISBOA                                   | P                        | 156 Sec. M                                      | Madalena  | 01930/030696      |   |   | 8259                            |
|                      | MARIA MADALENA ANTUNES MOURÃO DE SAMPAIO E MELO<br>MIGUEL AUGUSTO DE SAMPAIO E MELO DE MASCARENHAS BARRETO<br>Casados<br>AVº DE CEUTA, Nº 24, R/C ESQ.<br>2720 AMADORA | P                        |   |           |                   |   |   |                                 |
| 233                  | MARIA MANUELA FAGULHA DOS SANTOS BERNARDO<br>CAPELO DE SOUSA<br>RUA AFONSO LOPES VIEIRA, Nº 25, R/C DTO<br>1700-011 LISBOA   | P                        | 153 Sec. M                                      | Madalena  | OMISSO            | Norte: DOMINGOS GODINHO DOS SANTOS (131)<br>Sul: MANUEL MARIA AZEVEDO MENDES MOURÃO E MARIA MADALENA ANTUNES MOURÃO DE SAMPAIO E MELO (156)<br>Nascente: ANSELMO JOSÉ ANTUNES DOS SANTOS (132) E FERNANDO JOSÉ CARTAXO (152)<br>Poente: CAMINHO | Este prédio tem natureza rústica, situa-se no lugar de Pisca, compõe-se de terreno de figueiral, olival e cultura, está inscrito no referido artigo matricial rústico 153 da Secção M e tem a área de 21000 m2.                     | 2432                            |
| 234                  | DOMINGOS GODINHO DOS SANTOS<br>BENVINDA FERREIRA SOARES DOS SANTOS<br>Casados<br>CASAL DA BRAVA, Nº 37<br>SABACHEIRA<br>2300 TOMAR                                     | P                        | 131 Sec. M                                      | Madalena  | 00038/220385      |   |   | 2657                            |
| 235                  | JOÃO CARVALHO MALÍCIA<br>MARIA LURDES DA PIEDADE CARVALHO<br>Casados<br>MURTEIRA<br>MADALENA<br>2300 TOMAR   | P                        | 129 Sec. M                                      | Madalena  | OMISSO            | Norte: JOSÉ DA COSTA FERREIRA (128)<br>Sul: ANTÓNIO VIOLANTE CONDE (130)<br>Nascente: DOMINGOS GODINHO DOS SANTOS (131)<br>Poente: CAMINHO  | Este prédio tem natureza rústica, situa-se no lugar de Caldelas, compõe-se de terreno de olival e cultura com amendoeiras e figueiras, está inscrito no referido artigo matricial rústico 129 da Secção M e tem a área de 10120 m2. | 883                             |

| Parcela N.º | Normes de Proprietários, Possuidores (P), Usufrutuários (U) ou Titulares Inscritos (TI), Conjuges e Moradas  | (P)<br>(U)<br>ou<br>(TI) | Matriz:<br>R: Rústica;<br>U: Urbana;<br>Omissa. | Freguesia | Descrição Predial | Confrontações do Prédio  | Declarações Complementares   | Área de Serviço do Prédio (m2) |
|-------------|--|--------------------------|---|-----------|-------------------|--|--|--------------------------------|
| 236         | FRANCISCO ANTUNES DA SILVA<br>MARIA DOS ANJOS ANTUNES<br>Casados<br>PAIALVO<br>2300 TOMAR  | TI                       | 128 Sec. M                                      | Madalena  | 00408/140487      |  |  | 1532                           |
|             | JOSÉ DA COSTA FERREIRA<br>MARIA LÚCIA DE JESUS CARVALHO FERREIRA<br>Casados<br>RUA PRINCIPAL, N.º 30<br>SÃO MIGUEL<br>2300 TOMAR                     | P                        |   |           |                   |  |  |                                |
| 237         | FRANCISCO ANTUNES DA SILVA<br>MARIA DOS ANJOS ANTUNES<br>Casados<br>PAIALVO<br>2300 TOMAR  | TI                       | 96 Sec. M                                       | Madalena  | 00407/140487      |  |  | 1178                           |
|             | JOSÉ DA COSTA FERREIRA<br>MARIA LÚCIA DE JESUS CARVALHO FERREIRA<br>Casados<br>RUA PRINCIPAL, N.º 30<br>SÃO MIGUEL<br>2300 TOMAR                     | P                        |   |           |                   |  |  |                                |
| 238,1       | ANTÓNIO MENDES FERREIRA GODINHO<br>MARIA AMÉLIA MAIA MOURÃO<br>Casados<br>ESTRADA DE MADALENA, N.º 90<br>CEM SOLDOS<br>2300 TOMAR                    | P                        | 95 Sec. M                                       | Madalena  | OMISSO            | Norte: ANTÓNIO NUNES DA SILVA (186) E JACINTO MENDES ALFAIATE (92)<br>Sul: JOSÉ DA COSTA FERREIRA (96)<br>Nascente: FRANCISCO ANTUNES DA SILVA (187)<br>Poente: JOAQUIM ANTÓNIO ALVES DOS SANTOS VALENTIM, LINA MARIA ALVES SANTOS PRATES E OUTRO (155 SEC. N) | Este prédio tem natureza rústica, situa-se no lugar de Caldelas, compõe-se de terreno de cultura e vinha com oliveiras e figueiras, olival e mata, está inscrito no referido artigo matricial rústico 95 da Secção M e tem a área de 11000 m2. | 1358                           |
|             | MANUEL MENDES FERREIRA GODINHO<br>MARIA DE LURDES LOPES PEREIRA GODINHO<br>Casados<br>PAÇO DA COMENDA, N.º 78<br>2300 TOMAR                          | P                        |   |           |                   |  |  |                                |
| 239         | EUSÉBIO CARVALHO, HERDEIROS<br>CEM SOLDOS<br>2300 TOMAR  | TI                       | 94 Sec. M                                       | Madalena  | OMISSO            | Norte: ROMÃO MOURÃO CARTAXO (99)<br>Sul: ANTÓNIO MENDES FERREIRA GODINHO E MANUEL MENDES FERREIRA GODINHO (95)<br>Nascente: LUZÍIA DA CONCEIÇÃO MOURÃO CARTAXO (98)<br>Poente: ANTÓNIO RODRIGUES DOS SANTOS (93)   | Este prédio tem natureza rústica, situa-se no lugar de Caldelas, compõe-se de terreno de cultura com amendoeiras, figueiras e oliveiras, está inscrito no referido artigo matricial rústico 94 da Secção M e tem a área de 7520 m2.            | 1546                           |
|             | MARIA LOBÉLIA DA SILVA RODRIGUES<br>ANÍBAL JÚLIO RODRIGUES<br>Casados<br>RUA NOSSA SENHORA DA CONCEIÇÃO, N.º 4<br>PRAIA DO RIBATEJO<br>2260 ABRANTES | P                        |   |           |                   |  |  |                                |
|             | OCTÁVIA DA SILVA MACHADO<br>SERRADA DE SÃO GREGÓRIO<br>2300 TOMAR  | P                        |   |           |                   |  |  |                                |
|             | ANA PAULA DE CARVALHO ANTAS<br>RUA DAS LAMEIRAS, N.º 43<br>ROSSIO AO SUL DO TEJO<br>2200 ABRANTES  | P                        |   |           |                   |  |  |                                |
| 240         | ROMÃO MOURÃO CARTAXO<br>MARIA ROSA DA SILVA<br>Casados<br>RUA DA CALÇADA, N.º 41, CEM SOLDOS<br>MADALENA<br>2300 TOMAR                               | P                        | 99 Sec. M                                       | Madalena  | OMISSO            | Norte: FRANCISCO ANTUNES DA SILVA (187)<br>Sul: ANA PAULA DE CARVALHO ANTAS E OUTROS (94)<br>Nascente: LUZÍIA DA CONCEIÇÃO MOURÃO CARTAXO (98)<br>Poente: ANA PAULA DE CARVALHO ANTAS E OUTROS (94)  | Este prédio tem natureza rústica, situa-se no lugar de Lameirão, compõe-se de terreno de figueiral, olival e vinha, está inscrito no referido artigo matricial rústico 99 da Secção M e tem a área de 10160 m2.                                | 1939                           |
| 241,1       | UVINHAS - SOCIEDADE AGRÍCOLA, LDA<br>RUA DO ADRO, N.º 18<br>SERRA<br>2300 TOMAR  | TI                       | 187 Sec. M                                      | Madalena  | OMISSO            | Norte: ANTÓNIO JOSÉ PIRES VIEIRA E OUTRO (188) E MARIA DE LOURDES MENDES MOURÃO (81)<br>Sul: ARNALDO LOPES LARANJEIRO (101)<br>Nascente: EMPROMÓVIL, EMPREENDIMENTOS IMOBILIÁRIOS, LDA, (80)<br>Poente: JOSÉ DA COSTA FERREIRA (128) (96) E OUTROS             | Este prédio tem natureza rústica, situa-se no lugar de Cabeça Gorda e Lameirão, compõe-se de terreno de vinha, está inscrito no referido artigo matricial rústico 187 da Secção M e tem a área de 50160 m2.                                    | 616                            |
|             | FRANCISCO ANTUNES DA SILVA<br>MARIA DOS ANJOS ANTUNES<br>Casados<br>CEM SOLDOS<br>MADALENA<br>2300 TOMAR   | P                        |   |           |                   |  |  |                                |
| 241,2       | ANTÓNIO JOSÉ PIRES VIEIRA<br>MARIA DE LURDES MOURÃO<br>Casados<br>RUA DO NICHU, N.º 20<br>CEM SOLDOS<br>2300 TOMAR                                   | P                        | 188 Sec. M                                      | Madalena  | OMISSO            | Norte: JOÃO ANTUNES MOURÃO (183)<br>Sul: FRANCISCO ANTUNES DA SILVA (187)<br>Nascente: LUÍS FILIPE SALVADOR CARTAXO (9) E OUTROS<br>Poente: FRANCISCO ANTUNES DA SILVA (187)   | Este prédio tem natureza rústica, situa-se no lugar de Cabeça Gorda e Lameirão, compõe-se de terreno de olival, figueiral, vinha, pinhal e mata, está inscrito no referido artigo matricial rústico 188 da Secção M e tem a área de 18480 m2.  | 2563                           |
|             | MARIA HENRIQUETA PIRES VIEIRA OLIVEIRA<br>JOSÉ ANTÓNIO CRAVEIRO DE SOUSA<br>Casados<br>RUA DA CALÇADA, N.º 22<br>CEM SOLDOS<br>2300 TOMAR            | P                        |   |           |                   |  |  |                                |

| Parcela N.º | Nomes de Proprietários, Possuidores (P), Usufrutuários (U) ou Titulares Inscritos (TI), Conjuges e Moradas                                      | (P)<br>(U)<br>ou<br>(TI) | Matriz:<br>R: Rústica;<br>U: Urbana;<br>Omissa. | Freguesia | Descrição Predial | Confrontações do Prédio   | Declarações Complementares   | Área de Serviço do Prédio (m2) |
|-------------|---|--------------------------|---|-----------|-------------------|---|--|--------------------------------|
| 242         | EZEQUIEL MOURÃO CARTAXO, HERDEIROS<br>CEM SOLDOS<br>2300 TOMAR  | TI                       | 9 Sec. M  | Madalena  | OMISSO            | Norte: BERNARDINO RAMOS BATISTA (179) E OUTROS<br>Sul: EZEQUIEL MOURÃO CARTAXO (82)<br>Nascente: HENRIQUETA PEREIRA DE CARVALHO CRAVEIRO (10)<br>Poente: ANTONIO JOSÉ PIRES VIEIRA E MARIA HENRIQUETA PIRES VIEIRA OLIVEIRA (188) | Este prédio tem natureza rústica, situa-se no lugar de Cabeço Gordo, compõe-se de terreno de cultura com amendoeiras, figueiras e oliveiras, está inscrito no referido artigo matricial rústico 9 da Secção M e tem a área de 7480 m2. | 1058                           |
|             | LUÍS FILIPE SALVADOR CARTAXO<br>MARIA DE FÁTIMA DE ALMEIDA CARVALHO MOURÃO<br>Casados<br>RUA DO MONTE AGUDO, Nº 186<br>CEM SOLDOS<br>2300 TOMAR | P                        |   |           |                   |   |  |                                |
| 244         | ERNESTO BATISTA RAMOS<br>NEVES DA CONCEIÇÃO BATISTA<br>Casados<br>RUA TORRES PINHEIRO, Nº 118<br>2300 TOMAR                                     | P                        | 6 Sec. M  | Madalena  | 00672/041188      |   |  | 1369                           |
| 245         | BERNARDINO RAMOS BATISTA<br>ESTRADA DE CALDELAS, Nº 235 C<br>CEM SOLDOS<br>2305-417 MADALENA  | P                        | 179 Sec. M                                      | Madalena  | 01794/041095      |   |  | 2160                           |
| 246,1       | TRANSPORTES PRATES, LDA.<br>PORTO DA LAGE<br>MADALENA<br>2300 TOMAR   | P                        | 240 Sec. E                                      | Madalena  | 01972/160996      |   | Este prédio encontra-se inscrito na matriz predial rústica da referida freguesia sob o artigo 240 da Secção E, que proveio do artigo rústico 227 da Secção E da mesma freguesia.   | 896                            |
| 246,2       | JOSÉ FRANCISCO COUTINHO<br>MARIA LUÍSA DE MATOS VIEGAS GOUVEIA COUTINHO<br>Casados<br>VILA FELICIANA<br>PRAIA DA ROCHA<br>8500 PORTIMÃO         | P                        | 239 Sec. E                                      | Madalena  | OMISSO            | Norte: FAUSTINO DOS SANTOS OLIVEIRA (226)<br>Sul: CAMINHOS DE FERRO<br>Nascente: CAMINHOS DE FERRO<br>Poente: LUCIANA SOLEDADE ROSA E SÉRGIO DE FREITAS POMPEU (136)  | Este prédio tem natureza rústica, situa-se no lugar de Valongo, compõe-se de terreno de pinhal, está inscrito no referido artigo matricial rústico 239 da Secção E e tem a área de 17440 m2.   | 1683                           |
| 247         | FAUSTINO DOS SANTOS OLIVEIRA<br>MARIA SALOMÉ CARVALHO MALÍCIA<br>Casados<br>RUA DA CALÇADA, Nº 26 A, CEM SOLDOS<br>MADALENA<br>2300 TOMAR       | P                        | 226 Sec. E                                      | Madalena  | 01406/230793      |   |  | 1819                           |
| 248         | LUCIANA SOLEDADE ROSA<br>PORTO DA LAGE, Nº 20<br>2300 TOMAR   | P                        | 136 Sec. D<br>(parte)                           | Madalena  | 00097/170685      |   | Este prédio encontra-se inscrito na matriz predial rústica da referida freguesia sob parte do artigo 136 da Secção D, que corresponde a 1/2 do anterior artigo rústico 690º da mesma freguesia.  | 2329                           |
| 250         | SANDRO ALEXANDRE DE JESUS AVEZEDO<br>CASAL NEGRO, ESTRADA DE PORTO MENDO<br>MADALENA<br>2300 TOMAR  | P                        | 135 Sec. D                                      | Madalena  | 01076/221245      |   |  | 2023                           |
|             | ANTÓNIO DE AZEVEDO DOMINGOS<br>ALICE DE JESUS CARRÃO<br>Casados<br>CASAL VALONGO<br>MADALENA<br>2300 TOMAR                                      | U                        |   |           |                   |   |  |                                |
| 251         | ANTÓNIO JOSÉ DOMINGOS<br>ZULMIRA AZEVEDO CARDOSO DOMINGOS<br>Casados<br>CASAL VALONGO, Nº 16<br>PORTO DA LAGE<br>2300 TOMAR                     | P                        | 128 Sec. D                                      | Madalena  | 00693/150289      |   |  | 1529                           |
| 252 A       | ANTÓNIO DE AZEVEDO DOMINGOS<br>ALICE DE JESUS CARRÃO<br>Casados<br>CASAL NEGRO<br>MADALENA<br>2300 TOMAR  | P                        | 129 Sec. D;<br>U:257º.                          | Madalena  | 00800/121089      |   |  | 1609                           |
| 252 B       |   |                          |   |           |                   |   |  | 2993                           |
| 253         | ANTÓNIO CARVALHO SOUSA MOURÃO<br>MARIA LURDES SILVA MOURÃO<br>Casados<br>RUA DA CALÇADA, Nº 25, CEM SOLDOS<br>MADALENA<br>2300 TOMAR            | P                        | 130 Sec. D                                      | Madalena  | OMISSO            | Norte: JOSÉ RAÚL DA COSTA DUARTE (25 SEC. E)<br>Sul: CAMINHO<br>Nascente: JOSÉ RAÚL DA COSTA DUARTE (25 SEC. E)<br>Poente: MARIA DA CONCEIÇÃO DA SILVA FERREIRA (129 SEC. E)  | Este prédio tem natureza rústica, situa-se no lugar de Casal Negro, compõe-se de terreno de figueiral e vinha, está inscrito no referido artigo matricial rústico 130 da Secção D e tem a área de 4680 m2.                             | 835                            |

| Parcela N.º | Nomes de Proprietários, Possuidores (P), Usufrutuários (U) ou Titulares Inscritos (TI), Conjuges e Moradas  | (P)<br>(U)<br>(TI) | Matriz:<br>R: Rústica;<br>U: Urbana;<br>Omissa. | Freguesia | Descrição Predial | Confrontações do Prédio   | Declarações Complementares  | Área de Servidão do Prédio (m2) |
|-------------|---|--------------------|---|-----------|-------------------|---|---|---------------------------------|
| 254,1       | PRALCI - PRODUTOS ALIMENTARES E ÁLCOOL - COM. E IND., S.A.<br>ESTRADA DE PORTO MENDO<br>MADALENA<br>2300 TOMAR  | P                  | 242 Sec. E                                      | Madalena  | 00506/161187      |   | Este prédio encontra-se inscrito na matriz predial rústica da referida freguesia sob o artigo 242 da Secção E, que proveio do artigo rústico 222 da Secção E da mesma freguesia.  | 3239                            |
| 254,2 A     | MARIA MADALENA ANTUNES MOURÃO SAMPAIO E MELO<br>MIGUEL AUGUSTO DE SAMPAIO E MELO DE MASCARENHAS BARRETO<br>Casados<br>ESTRADA DO BARRETO, Nº 7, 2º FRENTE<br>2300 TOMAR | P                  | 241 Sec. E                                      | Madalena  | 03128/040130      |   |   | 1557                            |
|             | ISABEL MARIA ANTUNES MOURÃO<br>RUA FRANCISCO BAIA, Nº 20, 6º L<br>1500 LISBOA   | P                  |   |           |                   |   |   |                                 |
|             | MARIA DA CONCEIÇÃO AZEVEDO MENDES MOURÃO<br>ANTÓNIO ROQUE POMBO BARATA<br>Casados<br>RUA LUIS FERNANDES, Nº 28, 1º<br>1200 LISBOA                                       | P                  |   |           |                   |   |   |                                 |
|             | MARIA DO ROSÁRIO ANTUNES MOURÃO<br>VASCO MANUEL FRESCO MINA<br>Casados<br>RUA DE SÃO CIRO, Nº 40, 1º ESQ.<br>1200 LISBOA  | P                  |   |           |                   |   |   |                                 |
|             | JOÃO MARIA ANTUNES MOURÃO<br>RUA PROFESSOR HERNANI CIDADE, Nº 13, 4º A<br>1500 LISBOA   | P                  |   |           |                   |   |   |                                 |
|             | MARIA DO CARMO ANTUNES MOURÃO MARQUES LITO<br>LUIÍS EUGENIO FRANCO MARQUES LITO<br>Casados<br>RUA VASCO SANTANA, Nº 8, 10º ESQ.<br>2685 PORTELA                         | P                  |   |           |                   |   |   |                                 |
|             | NUNO MARIA ANTUNES MOURÃO<br>MARIA DO ROSÁRIO RASQUINHO CLEMENTE MOURÃO<br>Casados<br>ESTRADA DE TELHEIRAS, Nº 79, 7º A<br>1000 LISBOA                                  | P                  |   |           |                   |   |   |                                 |
|             | FRANCISCO MARIA ANTUNES MOURÃO<br>MARIA CELESTE DO CARMO FRANCISCO MOURÃO<br>Casados<br>PRACETA MARIA LUISA CANEÇAS, Nº 12, 7º ESQ.<br>DAMAIA<br>2700 AMADORA           | P                  |   |           |                   |   |   |                                 |
|             | MANUEL MARIA AZEVEDO MENDES MOURÃO<br>MARIA ISABEL TABORDA PINHEIRO FAZENDA<br>Casados<br>RUA DIOGO DE SILVES, Nº 4 A<br>1400 LISBOA                                    | P                  |   |           |                   |   |   |                                 |
| 254,2 B     |   |                    |   |           |                   |   |   | 1464                            |
| 256         | ALBERTINO JOSÉ MOURÃO<br>MARIA DE LURDES CARVALHO MOURÃO<br>Casados<br>RUA DO NICHU, Nº 19, CEM SOLDOS<br>MADALENA<br>2300 TOMAR  | P                  | 33 Sec. E                                       | Madalena  | OMISSO            | Norte: JOSÉ RAÚL DA COSTA DUARTE (25) E JOSÉ DE SOUSA SIMÕES (30)<br>Sul: HENRIQUETA FERREIRA DE CARVALHO CRAVEIRO (34)<br>Nascente: FRANCISCO CARLOS PIRES (32)<br>Poente: PRALCI - PRODUTOS ALIMENTARES E ÁLCOOL - COM. E IND., S. A. (242) | Este prédio tem natureza rústica, situa-se no lugar de Charneca, compõe-se de terreno de olival, está inscrito no referido artigo matricial rústico 33 da Secção E e tem a área de 1920 m2.                                 | 1356                            |
|             | MARIA AMÁLIA DA CONCEIÇÃO MOURÃO AZEVEDO<br>FELISBERTO AZEVEDO SOUSA<br>Casados<br>RUA DA CASA NOVA, Nº 156<br>CEM SOLDOS<br>2300 TOMAR                                 | P                  |   |           |                   |   |   |                                 |
| 257         | JOSÉ DE SOUSA SIMÕES<br>MARIA PRECIOSA DE SOUSA PIRES<br>Casados<br>CEM SOLDOS, Nº 10<br>MADALENA<br>2300 TOMAR   | P                  | 30 Sec. E                                       | Madalena  | OMISSO            | Norte: MARIA JOSÉ CRAVEIRO E JOSÉ DE SOUSA SIMÕES (29)<br>Sul: ALBERTINO JOSÉ MOURÃO E MARIA AMÁLIA DA CONCEIÇÃO MOURÃO (33) E OUTRO<br>Nascente: MANUEL ANTUNES MOURÃO (28)<br>Poente: JOSÉ RAÚL DA COSTA DUARTE (25)                        | Este prédio tem natureza rústica, situa-se no lugar de Vale das Cevadas, compõe-se de terreno de olival e cultura, está inscrito no referido artigo matricial rústico 30 da Secção E e tem a área de 4320 m2.               | 1603                            |
| 259         | JOSÉ DE SOUSA SIMÕES<br>MARIA PRECIOSA DE SOUSA PIRES<br>Casados<br>CEM SOLDOS, Nº 10<br>MADALENA<br>2300 TOMAR   | P                  | 29 Sec. E                                       | Madalena  | OMISSO            | Norte: JOSÉ VALENTE FERNANDES LEITE E FLORIANO RIBEIRO VALENTE (26)<br>Sul: JOSÉ DE SOUSA SIMÕES (30)<br>Nascente: ANTÓNIO CARVALHO SOUSA MOURÃO (27) E MANUEL ANTUNES MOURÃO (28)<br>Poente: JOSÉ RAÚL DA COSTA DUARTE (25)                  | Este prédio tem natureza rústica, situa-se no lugar de Vale das Cevadas, compõe-se de terreno de olival com figueiras e cultura, está inscrito no referido artigo matricial rústico 29 da Secção E e tem a área de 5120 m2. | 1744                            |
|             | MARIA JOSÉ CRAVEIRO<br>CEM SOLDOS<br>2300 TOMAR   | P                  |   |           |                   |   |   |                                 |

| Parcela N.º | Nomes de Proprietários, Possuidores (P), Usufrutuários (U) ou Titulares Inscritos (TI), Conjuges e Moradas                           | (P)<br>(U)<br>ou<br>(TI) | Matriz:<br>R: Rústica;<br>U: Urbana;<br>Omissa. | Freguesia | Descrição Predial | Confrontações do Prédio   | Declarações Complementares   | Área de Serviço do Prédio (m2) |
|-------------|--|--------------------------|---|-----------|-------------------|---|--|--------------------------------|
| 260         | JOSÉ VALENTE FERNANDES LEITE<br>RUA MONTE ARADA<br>2300 TOMAR  | P                        | 26 Sec. E                                       | Madalena  | OMISSO            | Norte: HENRIQUE PEREIRA (21)<br>Sul: MARIA JOSÉ CRAVEIRO E JOSÉ DE SOUSA SIMÕES (29)<br>Nascente: ANTÓNIO CARVALHO SOUSA MOURÃO (27)<br>Poente: JOSÉ RAÚL DA COSTA DUARTE (25)  | Este prédio tem natureza rústica, situa-se no lugar de Vale das Cevadas, compõe-se de terreno de olival, está inscrito no referido artigo matricial rústico 26 da Secção E e tem a área de 2120 m2.                | 56                             |
|             | FLORIANO RIBEIRO VALENTE<br>ARADA<br>2300 TOMAR  | P                        |   |           |                   |   |  |                                |
| 262         | ANTÓNIO CARVALHO SOUSA MOURÃO<br>MARIA LURDES SILVA MOURÃO<br>Casados<br>RUA DA CALÇADA, Nº 25, CEM SOLDOS<br>MADALENA<br>2300 TOMAR | P                        | 27 Sec. E                                       | Madalena  | OMISSO            | Norte: ISABEL MARIA ANTUNES MOURÃO, FRANCISCO MARIA ANTUNES MOURÃO E OUTROS (241)<br>Sul: MANUEL ANTUNES MOURÃO (28)<br>Nascente: ISABEL MARIA ANTUNES MOURÃO, FRANCISCO MARIA ANTUNES MOURÃO E OUTROS (241)<br>Poente: JOSÉ VALENTE FERNANDES LEITE E OUTRO (26) E MARIA JOSÉ CRAVEIRO E OUTRO (29)                        | Este prédio tem natureza rústica, situa-se no lugar de Charneca, compõe-se de terreno de pinhal, está inscrito no referido artigo matricial rústico 27 da Secção E e tem a área de 5320 m2.                        | 2286                           |
| 263         | MANUEL VIEIRA<br>OUTEIRO PINHEIRO, Nº 35<br>CEM SOLDOS<br>2300 TOMAR   | P                        | 15 Sec. E                                       | Madalena  | OMISSO            | Norte: ISABEL MARIA ANTUNES MOURÃO, FRANCISCO MARIA ANTUNES MOURÃO E OUTROS (241)<br>Sul: ISABEL MARIA ANTUNES MOURÃO, FRANCISCO MARIA ANTUNES MOURÃO E OUTROS (241)<br>Nascente: ISABEL MARIA ANTUNES MOURÃO, FRANCISCO MARIA ANTUNES MOURÃO E OUTROS (241)<br>Poente: ADELINO OLIVEIRA DUARTE (16) E AMADEU FERREIRA (17) | Este prédio tem natureza rústica, situa-se no lugar de Vale das Cevadas, compõe-se de terreno de pinhal com oliveiras, está inscrito no referido artigo matricial rústico 15 da Secção E e tem a área de 18360 m2. | 1271                           |
|             | HENRIQUETA DA CONCEIÇÃO VIEIRA<br>CEM SOLDOS<br>2300 TOMAR   | P                        |   |           |                   |   |  |                                |
| 264         | VIRGÍLIO BERNARDINO DA COSTA<br>EDUARDA SALEMA NEVES DA COSTA<br>Casados<br>LAMEIRANCHA<br>PAIO MENDES<br>2240 FERREIRA DO ZÉZERE    | P                        | 8 Sec. E  | Madalena  | OMISSO            | Norte: MARIA DA CONCEIÇÃO GODINHO MOURÃO E MARIA MADALENA GODINHO MOURÃO (48 SEC. A)<br>Sul: ISABEL MARIA ANTUNES MOURÃO, FRANCISCO MARIA ANTUNES MOURÃO E OUTROS (241)<br>Nascente: ANTÓNIO BERNARDINO DA SILVA (9)<br>Poente: RAFAEL PIRES NUNES (7)  | Este prédio tem natureza rústica, situa-se no lugar de Vale dos Alhos, compõe-se de terreno de pinhal, está inscrito no referido artigo matricial rústico 8 da Secção E e tem a área de 4640 m2.                   | 1077                           |
| 265         | MARIA MADALENA GODINHO MOURÃO<br>ARMINE KREUZER<br>Casados<br>CASAL DO POÇO, Nº 256<br>CEM SOLDOS<br>2305-417 TOMAR                  | P                        | 48 Sec. A                                       | Madalena  | OMISSO            | Norte: FRANCISCO ANTÓNIO CARLOS (47)<br>Sul: VIRGÍLIO BERNARDINO DA COSTA (8 SEC. E) E OUTROS<br>Nascente: ESTRADA<br>Poente: JOSÉ TOMÁS GONÇALVES (46)   | Este prédio tem natureza rústica, situa-se no lugar de Cova da Nora, compõe-se de terreno de pinhal, está inscrito no referido artigo matricial rústico 48 da Secção A e tem a área de 7800 m2.                    | 556                            |
|             | MARIA DA CONCEIÇÃO GODINHO MOURÃO<br>CEM SOLDOS<br>2300 TOMAR  | P                        |   |           |                   |   |  |                                |
| 266         | FRANCISCO ANTÓNIO CARLOS<br>MARIA DA NAZARÉ GODINHO<br>Casados<br>CASAL DO POÇO, Nº 254<br>MADALENA<br>2300 TOMAR                    | P                        | 47 Sec. A                                       | Madalena  | OMISSO            | Norte: JOSÉ TOMÁS GONÇALVES (46)<br>Sul: MARIA DA CONCEIÇÃO GODINHO MOURÃO E MARIA MADALENA GODINHO MOURÃO (48)<br>Nascente: ESTRADA<br>Poente: JOSÉ TOMÁS GONÇALVES (46)   | Este prédio tem natureza rústica, situa-se no lugar de Cova da Nora, compõe-se de terreno de pinhal, está inscrito no referido artigo matricial rústico 47 da Secção A e tem a área de 6880 m2.                    | 439                            |
| 267         | JOSÉ TOMÁS GONÇALVES<br>BEATRIZ ANTUNES DOS SANTOS GONÇALVES<br>Casados<br>CEM SOLDOS, Nº 180<br>2300 TOMAR                          | P                        | 46 Sec. A                                       | Madalena  | 01469/231193      |   |  | 1120                           |
| 268         | JOÃO FELISBERTO PIRES<br>MARIA DO CÉU ROSA DA SILVA<br>Casados<br>CASAL DO MARCO, Nº 30, CEM SOLDOS<br>MADALENA<br>2300 TOMAR        | P                        | 44 Sec. A                                       | Madalena  | 02271/240498      |   |  | 369                            |
|             | ISABEL DA PIEDADE PERES<br>CASAL DO MARCO, Nº 29, CEM SOLDOS<br>MADALENA<br>2300 TOMAR   | U                        |   |           |                   |   |  |                                |
| 269         | MARIA JOSÉ DOS REIS MENDES<br>RUA AUGUSTO CASTILHO, Nº 15<br>2490 VILA NOVA DE OURÉM   | P                        | 45 Sec. A                                       | Madalena  | OMISSO            | Norte: AFONSO MARIA DOS ANJOS MOURÃO E ANA CRISTINA DOS ANJOS MOURÃO (41)<br>Sul: JOSÉ TOMÁS GONÇALVES (46)<br>Nascente: ESTRADA<br>Poente: JOÃO FELISBERTO PIRES (44)  | Este prédio tem natureza rústica, situa-se no lugar de Casal Gaio, compõe-se de terreno de pinhal, está inscrito no referido artigo matricial rústico 45 da Secção A e tem a área de 5760 m2.                      | 1432                           |
| 270         | ANA CRISTINA DOS ANJOS MOURÃO<br>RUA DO CERCO, Nº 124<br>CEM SOLDOS<br>2300 TOMAR  | P                        | 41 Sec. A                                       | Madalena  | OMISSO            | Norte: ANTÓNIO MENDES FERREIRA (39)<br>Sul: JOÃO FELISBERTO PIRES (44) E MARIA JOSÉ DOS REIS MENDES (45)<br>Nascente: VÍTOR MANUEL CARVALHO COSTA E ANTÓNIO CARVALHO COSTA (28 SEC. F)<br>Poente: CARLOS HENRIQUE COSTA FERREIRA (40)   | Este prédio tem natureza rústica, situa-se no lugar de Lagoa, compõe-se de terreno de pinhal e olival, está inscrito no referido artigo matricial rústico 41 da Secção A e tem a área de 23000 m2.                 | 493                            |
|             | AFONSO MARIA DOS ANJOS MOURÃO<br>RUA DA CASA NOVA, Nº 157<br>CEM SOLDOS<br>2300 TOMAR  | P                        |   |           |                   |   |  |                                |

| Parcela N.º | Nomes de Proprietários, Possuidores (P), Usufrutuários (U) ou Titulares Inscritos (TI), Conjuges e Moradas   | (P)<br>(U)<br>ou<br>(TI) | Matriz:<br>R: Rústica;<br>U: Urbana;<br>Omissa. | Freguesia | Descrição Predial                      | Confrontações do Prédio   | Declarações Complementares  | Área de Servidão do Prédio (m2) |
|-------------|--|--------------------------|---|-----------|--|---|---|---------------------------------|
| 271         | ANA CRISTINA DOS ANJOS MOURÃO<br>RUA DO CERCO, Nº 124<br>CEM SOLDOS<br>2300 TOMAR  | P                        | 29 Sec. F                                       | Madalena  | OMISSO                                 | Norte: VÍTOR MANUEL CARVALHO COSTA E ANTÓNIO CARVALHO COSTA (28)<br>Sul: MANUEL MARIA AZEVEDO MENDES MOURÃO E OUTROS (26)<br>Nascente: MANUEL MARIA AZEVEDO MENDES MOURÃO E OUTROS (26)<br>Poente: AFONSO MARIA DOS ANJOS MOURÃO E ANA CRISTINA DOS ANJOS MOURÃO (41) | Este prédio tem natureza rústica, situa-se no lugar de Casal do Gaio, compõe-se de terreno de pinhal manso, está inscrito no referido artigo matricial rústico 29 da Secção F e tem a área de 11520 m2.                   | 989                             |
| 272,1       | VÍTOR MANUEL CARVALHO COSTA<br>MARIA ALICE CARTAXO COSTA<br>Casados<br>RUA DA ESCOLA<br>2300 TOMAR   | P                        | 28 Sec. F                                       | Madalena  | OMISSO                                 | Norte: FAUSTINO DOS SANTOS (27)<br>Sul: MANUEL MARIA AZEVEDO MENDES MOURÃO E OUTROS (26) E ANA CRISTINA DOS ANJOS MOURÃO (29)<br>Nascente: MANUEL MARIA AZEVEDO MENDES MOURÃO E OUTROS (26)<br>Poente: ANTÓNIO MENDES FERREIRA (39 SEC. A)                            | Este prédio tem natureza rústica, situa-se no lugar de Vale dos Alhos, compõe-se de terreno de pinhal e olival com figueiras, está inscrito no referido artigo matricial rústico 28 da Secção F e tem a área de 18680 m2. | 1347                            |
|             | ANTÓNIO CARVALHO COSTA<br>MARIA ROSA DA PURIFICAÇÃO PIRES COSTA<br>Casados<br>RUA DA ESCOLA, Nº 168<br>CEM SOLDOS<br>2300 TOMAR  | P                        |   |           |  |   |   |                                 |
| 273         | SIMÃO ESTANQUEIRO<br>POUSOS<br>PAÇO<br>2350 TORRES NOVAS   | TI                       | 38 Sec. A                                       | Madalena  | OMISSO                                 | Norte: LUCIANA DA SOLEDADE ROSA E OUTROS (36)<br>Sul: ANTÓNIO MENDES FERREIRA (39)<br>Nascente: FAUSTINO DOS SANTOS (27 SEC. F)<br>Poente: FRANCISCO DE SOUSA (37)  | Este prédio tem natureza rústica, situa-se no lugar de Pinhal Gaio, compõe-se de terreno de pinhal, está inscrito no referido artigo matricial rústico 38 da Secção A e tem a área de 16200 m2.                           | 1219                            |
|             | FAUSTINO DOS SANTOS<br>MARIA VIRGÍNIA DOS SANTOS<br>Casados<br>RUA DE MACAU, Nº 25<br>2745 QUELUZ  | P                        |   |           |  |   |   |                                 |
| 274         | MANUEL MARIA AZEVEDO MENDES MOURÃO<br>MARIA ISABEL TABORDA PINHEIRO FAZENDA<br>Casados<br>RUA DIOGO DE SILVES, Nº 4 A<br>1400 LISBOA                                   | P                        | 26 Sec. F                                       | Madalena  | 01933/030696                           |   |   | 42                              |
|             | MARIA MADALENA ANTUNES MOURÃO DE SAMPAIO E MELO<br>MIGUEL AUGUSTO DE SAMPAIO E MELO DE MASCARENHAS BARRETO<br>Casados<br>AVª DE CEUTA, Nº 24, R/C ESQ.<br>2720 AMADORA | P                        |   |           |  |   |   |                                 |
|             | MARIA DO ROSÁRIO ANTUNES MOURÃO<br>VASCO MANUEL FRESCO MINA<br>Casados<br>RUA DE SÃO CIRO, Nº 19, 2ª FRENTE<br>1200 LISBOA   | P                        |   |           |  |   |   |                                 |
| 275         | ANTÓNIO VIOLANTE CONDE<br>MARIA JOSÉ CONCEIÇÃO VIEIRA<br>Casados<br>CEM SOLDOS, Nº 170<br>MADALENA<br>2300 TOMAR   | P                        | 49 Sec. A                                       | Madalena  | OMISSO                                 | Norte: MARIA FERNANDA NUNES (19), ÁLVARO GOUVEIA VIEIRA E MARIA LÚCIA GOMES ABREU VIEIRA (50)<br>Sul: FAUSTINO DOS SANTOS (38)<br>Nascente: MANUEL MARIA AZEVEDO MENDES MOURÃO E OUTROS (26 SEC. F)<br>Poente: LUCIANA DA SOLEDADE ROSA E OUTROS (36)                 | Este prédio tem natureza rústica, situa-se no lugar de Cova da Murta, compõe-se de terreno de eucaliptal, está inscrito no referido artigo matricial rústico 49 da Secção A e tem a área de 5400 m2.                      | 1718                            |
| 276         | ÁLVARO GOUVEIA VIEIRA<br>CAMPO AMARELO<br>POUSOS<br>2400 LEIRIA  | P                        | 50 Sec. A                                       | Madalena  | 02676/271024                           |   |   | 348                             |
|             | MARIA LÚCIA GOMES ABREU VIEIRA<br>CAMPO AMARELO<br>POUSOS<br>2400 LEIRIA   | P                        |   |           |  |   |   |                                 |
| 277         | MARIA FERNANDA NUNES ALVES VIEIRA<br>AVª D. MARIA II, Nº 7<br>2300 TOMAR   | P                        | 19 Sec. A                                       | Madalena  | Num: 29994<br>Livro: B-76<br>Folha: 82 |   | Este prédio tem a área de 35760 m2 e encontra-se inscrito na matriz predial rústica da referida freguesia sob o artigo 19 da Secção A, que corresponde ao anterior artigo rústico 1066º da mesma freguesia.               | 4237                            |
| 278         | MARIA DO CARMO ANTUNES MOURÃO MARQUES LITO<br>LUÍS EUGÉNIO FRANCO MARQUES LITO<br>Casados<br>URBANIZAÇÃO DA PORTELA DE SACAVÉM, LOTE 145,<br>10ª ESQ.<br>2670 LOURES   | P                        | 17 Sec. A                                       | Madalena  | 01973/160996                           |   |   | 601                             |
|             | NUNO MARIA ANTUNES MOURÃO<br>MARIA DO ROSÁRIO RASQUINHO CLEMENTE MOURÃO<br>Casados<br>CEM SOLDOS<br>MADALENA<br>2300 TOMAR   | P                        |   |           |  |   |   |                                 |

| Parcela N.º | Nomes de Proprietários, Possuidores (P), Usufrutuários (U) ou Titulares Inscritos (TI), Conjuges e Moradas   | (P)<br>(U)<br>(TI) | Matriz:<br>R: Rústica;<br>U: Urbana;<br>Omissa. | Freguesia | Descrição Predial                                 | Confrontações do Prédio   | Declarações Complementares  | Área de Servidão do Prédio (m2) |
|-------------|--|--------------------|---|-----------|---|---|---|---------------------------------|
| 279         | MANUEL CARLOS PIRES<br>MARIA MADALENA DO ROSÁRIO ALBERTO PIRES<br>Casados<br>PRACETA GARCIA DE RESENDE, N.º 41, 1.º DTO<br>AGUALVA<br>2735 CACÉM   | P                  | 16 Sec. A                                       | Madalena  | OMISSO  | Norte: HENRIQUE ANTÓNIO FERREIRA PEREIRA (1)<br>Sul: MARIA DO CARMO ANTUNES MOURÃO MARQUES LITO E NUNO MARIA ANTUNES MOURÃO (17)<br>Nascente: HENRIQUE ANTÓNIO FERREIRA PEREIRA (1)<br>Poente: JOSÉ RODRIGUES FERREIRA (14) | Este prédio tem natureza rústica, situa-se no lugar de Cova, compõe-se de terreno de pinhal e olival, está inscrito no referido artigo matricial rústico 16 da Secção A e tem a área de 6360 m2.  | 380                             |
| 280 A       | HENRIQUE ANTÓNIO FERREIRA PEREIRA HENRIQUES<br>RUA CORONEL GARCÉS TEIXEIRA, N.º 24<br>2300 TOMAR   | P                  | 1 Sec. A;<br>U:2898º;<br>U:omisso.              | Madalena  | 02949/810910 -<br>01380/810910 de<br>Carregueiros |   | Este prédio encontra-se actualmente inscrito na matriz predial rústica da referida freguesia sob o artigo 1 da Secção A e na matriz predial urbana da mesma freguesia sob o artigo 2898º que provêlo do artigo urbano 371º da freguesia de Carregueiros. Este prédio tem ainda uma parte urbana omissa. | 730                             |
| 280 B       |  |                    |   |           |   |   |   | 4166                            |
| 281         | ANA ROSA NUNES<br>MANUEL AUGUSTO LINO<br>Casados<br>RUA DO JOGO<br>3850 ALBERGARIA-A-VELHA   | P                  | 2 Sec. A  | Madalena  | OMISSO  | Norte: HENRIQUE ANTÓNIO FERREIRA PEREIRA (1)<br>Sul: HENRIQUE ANTÓNIO FERREIRA PEREIRA (1)<br>Nascente: HENRIQUE ANTÓNIO FERREIRA PEREIRA (1)<br>Poente: JOSÉ DE CARVALHO (3), JOSÉ DE SOUSA SIMÕES (9) (11)                | Este prédio tem natureza rústica, situa-se no lugar de Pombalinho, compõe-se de terreno de pinhal e olival, está inscrito no referido artigo matricial rústico 2 da Secção A e tem a área de 26480 m2.  | 3613                            |
|             | MARIA ROSA NUNES<br>ORLANDO SOARES<br>Casados<br>CALVÁRIO DE CIMA<br>3720 OLIVEIRA DE AZEMÉIS  | P                  |   |           |   |   |   |                                 |
|             | ANTÓNIO MANUEL NUNES<br>MARIA DE LURDES FIGUEIRAS DA CUNHA<br>Casados<br>RUA JOAQUIM MATIAS, N.º 10, RIBEIRA DA LAGE<br>PORTO SALVO<br>2780 OEIRAS | P                  |   |           |   |   |   |                                 |
|             | CARLOS ALBERTO NUNES<br>ARMINDA MARIA MARTINS DELAUNAY NUNES<br>Casados<br>BECO DO MONTE, N.º 3, RIBEIRA DA LAGE<br>PORTO SALVO<br>2780 OEIRAS     | P                  |   |           |   |   |   |                                 |
|             | JOSÉ NUNES<br>JÚLIA MARTINS MORAIS<br>Casados<br>ALGARVIAS, N.º 75<br>2300 TOMAR   | P                  |   |           |   |   |   |                                 |
|             | ARMINDA ROSA NUNES<br>RUFINO DE JESUS BARBOSA<br>Casados<br>RUA PROFESSORA DR.ª ÂNGELA DA FONSECA<br>3720 OLIVEIRA DE AZEMÉIS                      | P                  |   |           |   |   |   |                                 |
|             | JOÃO NUNES (SERRALHA)<br>PORTO MENDO<br>2305 TOMAR   | TI                 |   |           |   |   |   |                                 |
| 283         | SILVINA DA CONCEIÇÃO LOPES FERREIRA<br>CASAL DO POTE, N.º 4<br>BESELGA<br>2300 TOMAR   | P                  | 150 Sec. O                                      | Beselga   | 01385/070795                                      |   |   | 2447                            |
|             | CARLOS ALBERTO DA CONCEIÇÃO LOPES<br>ADOZINDA CABRAL LEITÃO LOPES<br>Casados<br>AV.ª LUÍS DE CAMÕES, N.º 15, 3.º ESQ.<br>CORROIOS<br>2840 SEIXAL   | P                  |   |           |   |   |   |                                 |
|             | MARIA DE LURDES CONCEIÇÃO LOPES GOMES<br>RUI RODRIGUES GOMES<br>Casados<br>TORRE DA BELA VISTA, TORRE 15, 8.º ESQ.<br>1200 LISBOA                  | P                  |   |           |   |   |   |                                 |
| 284         | JOSÉ LOPES PLÁCIDO<br>RUA DAS FORTUNAS, N.º 93, BRAZÕES<br>CARREGUEIRA<br>2300 TOMAR   | TI                 | 142 Sec. O                                      | Beselga   | OMISSO  | Norte: ANTÓNIO PLÁCIDO MARIA (143) E FAUSTINO JESUS DOS SANTOS (72)<br>Sul: SILVINA DA CONCEIÇÃO LOPES FERREIRA E OUTROS (150)<br>Nascente: ESTRADA<br>Poente: SILVINA DA CONCEIÇÃO LOPES FERREIRA E OUTROS (150)           | Este prédio tem natureza rústica, situa-se no lugar de Cova da Sobreira, compõe-se de terreno de pinhal, está inscrito no referido artigo matricial rústico 142 da Secção O e tem a área de 3880 m2.  | 470                             |
|             | MARIA DOS ANJOS DA PIEDADE PLÁCIDO<br>RUA DAS FORTUNAS, N.º 93, BRAZÕES<br>CARREGUEIRA<br>2300 TOMAR   | P                  |   |           |   |   |   |                                 |
|             | MARIA DA PIEDADE<br>RUA DAS FORTUNAS, N.º 93, BRAZÕES<br>CARREGUEIRA<br>2300 TOMAR   | U                  |   |           |   |   |   |                                 |

| Parcela N.º | Nomes de Proprietários, Possuidores (P), Usufrutuários (U) ou Titulares Inscritos (TI), Conjuges e Moradas                            | (P)<br>(U)<br>ou<br>(TI) | Matriz:<br>R: Rústica;<br>U: Urbana;<br>Omissa. | Freguesia | Descrição Predial | Confrontações do Prédio   | Declarações Complementares  | Área de Serviço do Prédio (m2) |
|-------------|---|--------------------------|---|-----------|-------------------|---|---|--------------------------------|
| 285         | ANTÓNIO PLÁCIDO MARIA<br>ISABEL MARIA ANTUNES CARRÃO PLÁCIDO<br>Casados<br>RUA DO CANTO, Nº 53, BRAZÕES<br>CARREGUEIROS<br>2300 TOMAR | P                        | 143 Sec. O                                      | Beselga   | 01664/090497      |   |   | 421                            |
| 286         | ARTUR MIGUEL<br>BRAZÕES<br>CARREGUEIRA<br>2300 TOMAR  | TI                       | 144 Sec. O                                      | Beselga   | OMISSO            | Norte: FAUSTINO JESUS DOS SANTOS (72), JOSÉ MARIA E OUTROS (145)<br>Sul:ANTÓNIO PLÁCIDO MARIA (143)<br>Nascente: ESTRADA<br>Poente: ANTÓNIO PLÁCIDO MARIA (143)                   | Este prédio tem natureza rústica, situa-se no lugar de Cova da Sobreira, compõe-se de terreno de pinhal, está inscrito no referido artigo matricial rústico 144 da Secção O e tem a área de 3280 m2.                            | 400                            |
|             | ANTÓNIO MIGUEL DA GRAÇA<br>RUA DE TOMAR, Nº 14<br>2305-204 CARREGUEIROS   | P                        |   |           |                   |   |   |                                |
| 287         | JOSÉ MARIA<br>BRAZÕES<br>CARREGUEIRA<br>2300 TOMAR  | P                        | 145 Sec. O                                      | Beselga   | OMISSO            | Norte: FAUSTINO JESUS DOS SANTOS (72) E VERÍSSIMO LOPES PLÁCIDO (146)<br>Sul:ANTÓNIO MIGUEL DA GRAÇA (144)<br>Nascente: ESTRADA<br>Poente: ANTÓNIO MIGUEL DA GRAÇA (144)          | Este prédio tem natureza rústica, situa-se no lugar de Cova da Sobreira, compõe-se de terreno de pinhal, está inscrito no referido artigo matricial rústico 145 da Secção O e tem a área de 3280 m2.                            | 444                            |
|             | GRAÇA MARIANNE PIEDADE<br>RUA DIOGO DE ARRUDA, Nº 4, 2º ESQ.<br>2300 TOMAR  | P                        |   |           |                   |   |   |                                |
|             | ANTÓNIO MARIA JÚNIOR<br>BRAZÕES<br>CARREGUEIRA<br>2300 TOMAR  | P                        |   |           |                   |   |   |                                |
| 288         | VALENTIM LOPES PLÁCIDO<br>BRAZÕES<br>CARREGUEIRA<br>2300 TOMAR  | TI                       | 146 Sec. O                                      | Beselga   | OMISSO            | Norte: FAUSTINO JESUS DOS SANTOS (72), ANTÓNIO JOSÉ DE SOUSA E OUTROS (147)<br>Sul:JOSÉ MARIA E OUTROS (145)<br>Nascente: ESTRADA<br>Poente: JOSÉ MARIA E OUTROS (145)            | Este prédio tem natureza rústica, situa-se no lugar de Cova da Sobreira, compõe-se de terreno de pinhal, está inscrito no referido artigo matricial rústico 146 da Secção O e tem a área de 3040 m2.                            | 420                            |
|             | VERÍSSIMO LOPES PLÁCIDO<br>MARIA FERNANDA FREITAS DE SOUSA PLÁCIDO<br>Casados<br>RUA DAS FORTUNAS, Nº 80<br>BRAZÕES<br>2300 TOMAR     | P                        |   |           |                   |   |   |                                |
| 289         | ANTÓNIO DE SOUSA<br>ASSAMASSA<br>2305 TOMAR   | TI                       | 147 Sec. O                                      | Beselga   | OMISSO            | Norte: ANTÓNIO FERREIRA DE SOUSA (148)<br>Sul:VERÍSSIMO LOPES PLÁCIDO (146)<br>Nascente: ESTRADA<br>Poente: FAUSTINO JESUS DOS SANTOS (72)  | Este prédio tem natureza rústica, situa-se no lugar de Cova da Sobreira, compõe-se de terreno de pinhal, está inscrito no referido artigo matricial rústico 147 da Secção O e tem a área de 6680 m2.                            | 800                            |
|             | CELESTE MARIA DE SOUSA<br>RUA SOUSA MARTINS, Nº 7, 1º<br>2600 VILA FRANCA DE XIRA   | P                        |   |           |                   |   |   |                                |
|             | CARLOTA MARIA DE SOUSA ROSADO<br>2600 VILA FRANCA DE XIRA   | P                        |   |           |                   |   |   |                                |
|             | ANTÓNIO JOSÉ DE SOUSA<br>2600 VILA FRANCA DE XIRA   | P                        |   |           |                   |   |   |                                |
|             | ANA MARIA DE SOUSA ANTUNES<br>2600 VILA FRANCA DE XIRA  | P                        |   |           |                   |   |   |                                |
| 290         | ANTÓNIO FERREIRA DE SOUSA<br>ANA ROSA DE SOUSA<br>Casados<br>RUA JOSÉ LINS DO REGO, Nº 14, 4º ESQ.<br>1700 LISBOA                     | P                        | 148 Sec. O                                      | Beselga   | OMISSO            | Norte: MANUEL VERÍSSIMO RODRIGUES (149)<br>Sul:ANTÓNIO JOSÉ DE SOUSA E OUTROS (147)<br>Nascente: ESTRADA<br>Poente: FAUSTINO JESUS DOS SANTOS (72)                                | Este prédio tem natureza rústica, situa-se no lugar de Cova da Sobreira, compõe-se de terreno de pinhal, está inscrito no referido artigo matricial rústico 148 da Secção O e tem a área de 8040 m2.                            | 970                            |
| 291         | MANUEL VERÍSSIMO RODRIGUES<br>MARIA AMÉLIA DE JESUS ANTUNES RODRIGUES<br>Casados<br>SÃO LOURENÇO, Nº 48<br>2300 TOMAR                 | P                        | 149 Sec. O                                      | Beselga   | OMISSO            | Norte: MANUEL PEREIRA LIMA (71)<br>Sul:MANUEL VERÍSSIMO RODRIGUES (148)<br>Nascente: ESTRADA<br>Poente: FAUSTINO JESUS DOS SANTOS (72)  | Este prédio tem natureza rústica, situa-se no lugar de Cova da Sobreira, compõe-se de terreno de mato, pinhal e eucalíptal, está inscrito no referido artigo matricial rústico 149 da Secção O e tem a área de 12960 m2.        | 1500                           |
| 292         | MANUEL PEREIRA LIMA<br>MARIA ROSÁRIO FERREIRA<br>Casados<br>FAGULHOS, Nº 29<br>BESELGA<br>2300 TOMAR                                  | P                        | 71 Sec. O                                       | Beselga   | OMISSO            | Norte: FAUSTINO JESUS DOS SANTOS (70)<br>Sul:MANUEL VERÍSSIMO RODRIGUES (149)<br>Nascente: CAMINHO<br>Poente: FAUSTINO JESUS DOS SANTOS (72), RUI FERNANDES PEREIRA E OUTROS (73) | Este prédio tem natureza rústica, situa-se no lugar de Cova da Sobreira, compõe-se de terreno de figueiral, olival, vinha e pinhal, está inscrito no referido artigo matricial rústico 71 da Secção O e tem a área de 14680 m2. | 1047                           |

| Parcela N.º | Nomes de Proprietários, Possuidores (P), Usufrutuários (U) ou Titulares Inscritos (TI), Conjuges e Moradas   | (P)<br>(U)<br>(TI) | Matriz:<br>R: Rústica;<br>U: Urbana;<br>Omissa. | Freguesia    | Descrição Predial | Confrontações do Prédio  | Declarações Complementares   | Área de Serviço do Prédio (m2) |
|-------------|--|--------------------|---|--------------|-------------------|--|--|--------------------------------|
| 293 A       | ANTÓNIO VIEIRA FERNANDES<br>FRANCOS, Nº 26<br>BESELGA<br>2300 TOMAR  | TI                 | 70 Sec. O                                       | Beselga      | OMISSO            | Norte: FAUSTINO JESUS DOS SANTOS (68)<br>Sul: MANUEL PEREIRA LIMA (71) E FAUSTINO JESUS DOS SANTOS (72)<br>Nascente: MANUEL PEREIRA LIMA (71)<br>Poente: ROSA AZINHEIRA PEDRO CARVALHO, MANUEL FERNANDES (209) E OUTRO   | Este prédio tem natureza rústica, situa-se no lugar de Vale Coelho de Cima, compõe-se de terreno de olival com figueiras e amendoeiras, mata e pinhal, está inscrito no referido artigo matricial rústico 70 da Secção O e tem a área de 13400 m2. | 113                            |
| 293 B       | FAUSTINO JESUS DOS SANTOS<br>CASALINHO, Nº 5<br>BESELGA<br>2300 TOMAR  | P                  |   |              |                   |  |  | 1349                           |
| 294         | FAUSTINO JESUS DOS SANTOS<br>CASALINHO, Nº 5<br>BESELGA<br>2300 TOMAR  | P                  | 68 Sec. O                                       | Beselga      | 01452/201195      |  |  | 2484                           |
| 295,1       | MANUEL FERNANDES<br>SILVINA DA CONCEIÇÃO AZINHEIRA<br>Casados<br>RUA CASAL DO CARVALHAL, Nº 3<br>BESELGA<br>2300 TOMAR   | P                  | 209 Sec. O                                      | Beselga      | OMISSO            | Norte: MARIA DA CONCEIÇÃO LOPES E CARLOS ALBERTO DA CONCEIÇÃO LOPES (65)<br>Sul: FAUSTINO JESUS DOS SANTOS (68) E OUTRO<br>Nascente: FAUSTINO JESUS DOS SANTOS (68) (70)<br>Poente: ROSA DE JESUS (64), MARIA DA CONCEIÇÃO LOPES E CARLOS ALBERTO DA CONCEIÇÃO LOPES (65)                                | Este prédio tem natureza rústica, situa-se no lugar de Vale Coelho, compõe-se de terreno de olival, figueiral, mata e pinhal, está inscrito no referido artigo matricial rústico 209 da Secção O e tem a área de 35960 m2.                         | 3771                           |
|             | ROSA AZINHEIRA PEDRO CARVALHO<br>ARTUR LOURENÇO GONÇALVES CARVALHO<br>Casados<br>RUA BATALHÃO SAPADORES, CAMINHOS DE FERRO, BLOCO B, R/C D<br>2330 ENTRONCAMENTO | P                  |   |              |                   |  |  |                                |
| 296 A       | CARLOS ALBERTO DA CONCEIÇÃO LOPES<br>ADOZINDA CABRAL LEITÃO LOPES<br>Casados<br>AVª LUÍS DE CAMÕES, Nº 15, 3º ESQ.<br>CORROIOS<br>2840 SEIXAL                    | P                  | 65 Sec. O                                       | Beselga      | 01381/070795      |  |  | 1348                           |
| 296 B       | MARIA DA CONCEIÇÃO LOPES<br>CARLOS NUNES VIEIRA<br>Casados<br>AVª JOÃO XXI, Nº 72, 8º A<br>1000 LISBOA   | P                  |   |              |                   |  |  | 152                            |
| 297 A       | JOÃO DA SILVA CARREIRA<br>LONGRA<br>BESELGA<br>2300 TOMAR  | TI                 | 64 Sec. O                                       | Beselga      | OMISSO            | Norte: LIMITE DE FREGUESIA<br>Sul: MARIA DA CONCEIÇÃO LOPES E CARLOS ALBERTO DA CONCEIÇÃO LOPES (65)<br>Nascente: MARIA DA CONCEIÇÃO LOPES E CARLOS ALBERTO DA CONCEIÇÃO LOPES (65)<br>Poente: FRANCISCO NUNES LOPES E OUTROS (22), ADELINO DA CUNHA PIRIQUITO E MÁRIO DA CONCEIÇÃO NUNES DOMINGUES (63) | Este prédio tem natureza rústica, situa-se no lugar de Portela da Areia, compõe-se de terreno de pinhal, figueiral e olival, está inscrito no referido artigo matricial rústico 64 da Secção O e tem a área de 6880 m2.                            | 398                            |
| 297 B       | ROSA DE JESUS<br>LONGRA<br>BESELGA<br>2300 TOMAR   | P                  |   |              |                   |  |  | 91                             |
| 298 A       | ANTÓNIO MANUEL ARSÉNIO RIBEIRO CATALO<br>CARMELINA ADELAIDE CATALO ROBEIRO<br>Casados<br>RUA DA CAPELA, Nº 72, BRAZÕES<br>CARREGUEIROS<br>2300 TOMAR             | P                  | 135 Sec. D                                      | Carregueiros | OMISSO            | Norte: FERNANDA DIAS SERRALHA FERNANDES (131)<br>Sul: LIMITE DE FREGUESIA<br>Nascente: BARTOLOMEU EVORA (136)<br>Poente: ANA ROSA SIMÕES (134)   | Este prédio tem natureza rústica, situa-se no lugar de Casal Novo, compõe-se de terreno de cultura com oliveiras e vinha, está inscrito no referido artigo matricial rústico 135 da Secção D e tem a área de 6320 m2.                              | 153                            |
| 298 B       |  |                    |   |              |                   |  |  | 446                            |
| 299         | MARIA LUDOVINA DA GRAÇA<br>RUA FRANCISCO FOREIRO, Nº 24, 2º DTO<br>2800 ALMADA   | TI                 | 134 Sec. D                                      | Carregueiros | OMISSO            | Norte: SILVINA DIAS SERRALHA FERNANDES (131)<br>Sul: LIMITE DE FREGUESIA<br>Nascente: ANTÓNIO MANUEL ARSÉNIO RIBEIRO CATALO (135)<br>Poente: ISAUARA ROSÁRIA PLÁCIDO DA SILVA FREITAS (133)  | Este prédio tem natureza rústica, situa-se no lugar de Casal Novo, compõe-se de terreno de cultura com oliveiras e pinhal, está inscrito no referido artigo matricial rústico 134 da Secção D e tem a área de 1760 m2.                             | 427                            |
|             | MARIA DA GRAÇA<br>RUA FRANCISCO FOREIRO, Nº 24, 2º DTO<br>2800 ALMADA  | TI                 |   |              |                   |  |  |                                |
|             | ANA ROSA SIMÕES<br>RUA FRANCISCO FOREIRO, Nº 24, 2º DTO<br>2800 ALMADA   | P                  |   |              |                   |  |  |                                |
| 300         | VALENTIM LOPES PLÁCIDO<br>BRAZÕES<br>CARREGUEIRA<br>2300 TOMAR   | TI                 | 133 Sec. D                                      | Carregueiros | OMISSO            | Norte: CUSTÓDIA ANTUNES DA GRAÇA (132)<br>Sul: ANA ROSA SIMÕES (134)<br>Nascente: ANA ROSA SIMÕES (134)<br>Poente: LIMITE DE FREGUESIA   | Este prédio tem natureza rústica, situa-se no lugar de Lagoa, compõe-se de terreno de pinhal, está inscrito no referido artigo matricial rústico 133 da Secção D e tem a área de 2800 m2.  | 522                            |
|             | ISAUARA ROSÁRIA PLÁCIDO DA SILVA FREITAS<br>ADELINO VENÂNCIO DA SILVA FREITAS<br>Casados<br>RUA DAS FORTUNAS, Nº 84<br>BRAZÕES<br>2300 TOMAR                     | P                  |   |              |                   |  |  |                                |
| 301         | CUSTÓDIA ANTUNES DA GRAÇA<br>JOSÉ SUBTIL DA GRAÇA<br>Casados<br>VALE DA CARREIRA, Nº 28<br>CARREGUEIROS<br>2300 TOMAR  | P                  | 132 Sec. D                                      | Carregueiros | OMISSO            | Norte: SILVINA DIAS SERRALHA FERNANDES (131)<br>Sul: ISAUARA ROSÁRIA PLÁCIDO DA SILVA FREITAS (133)<br>Nascente: ISAUARA ROSÁRIA PLÁCIDO DA SILVA FREITAS (133)<br>Poente: LIMITE DE FREGUESIA   | Este prédio tem natureza rústica, situa-se no lugar de Lagoa, compõe-se de terreno de pinhal, está inscrito no referido artigo matricial rústico 132 da Secção D e tem a área de 2760 m2.  | 461                            |

| Parcela N.º         | Nomes de Proprietários, Possuidores (P), Usufrutuários (U) ou Titulares Inscritos (TI), Conjuges e Moradas                        | (P)<br>(U)<br>ou<br>(TI) | Matriz:<br>R: Rústica;<br>U: Urbana;<br>Omissa. | Freguesia    | Descrição Predial | Confrontações do Prédio  | Declarações Complementares   | Área de Serviço do Prédio (m2) |
|---------------------|---|--------------------------|---|--------------|-------------------|--|--|--------------------------------|
| 302                 | SILVINA DIAS SERRALHA FERNANDES<br>JOSÉ DA COSTA FERNANDES<br>Casados<br>RUA DAS ROSAS, Nº 25, R/C D<br>AGUALVA<br>2735-329 CACÉM | P                        | 131 Sec. D                                      | Carregueiros | 01128/160999      |  |  | 465                            |
| 303                 | MANUEL TOMÁS FERREIRA<br>MARIA DO CÉU FERREIRA<br>Casados<br>LONGRA, Nº 53<br>BESELGA<br>2300 TOMAR                               | P                        | 130 Sec. D                                      | Carregueiros | OMISSO            | Norte: ADELINO FERREIRA CATRAU (129)<br>Sul: SILVINA DIAS SERRALHA FERNANDES (131)<br>Nascente: MANUEL PEREIRA LIMA (140)<br>Poente: LIMITE DE FREGUESIA   | Este prédio tem natureza rústica, situa-se no lugar de Casal Novo, compõe-se de terreno de pinhal e cultura, está inscrito no referido artigo matricial rústico 130 da Secção D e tem a área de 2760 m2.                     | 240                            |
| 304                 | ADELINO FERREIRA CATRAU<br>GRACIETE MARIA FERREIRA<br>Casados<br>VALE FERNÃO PIRES, Nº 33, LONGRA<br>BESELGA<br>2300 TOMAR        | P                        | 129 Sec. D                                      | Carregueiros | 00572/231091      |  |  | 415                            |
| 305                 | AUGUSTO ANTÓNIO<br>MARIA DO ROSÁRIO<br>Casados<br>RUA DE SÃO JOÃO, Nº 10<br>LONGRA<br>2300 TOMAR                                  | P                        | 128 Sec. D                                      | Carregueiros | OMISSO            | Norte: AUGUSTO FERREIRA D'ÉVORA (127)<br>Sul: ADELINO FERREIRA CATRAU (129)<br>Nascente: MANUEL PEREIRA LIMA (140)<br>Poente: LIMITE DE FREGUESIA  | Este prédio tem natureza rústica, situa-se no lugar de Casal Novo, compõe-se de terreno de pinhal, cultura com oliveiras e mata, está inscrito no referido artigo matricial rústico 128 da Secção D e tem a área de 2080 m2. | 200                            |
| 306                 | AUGUSTO FERREIRA D'ÉVORA<br>EMÍLIA MARIA D'ÉVORA<br>Casados<br>RUA DA CAPELA, Nº 76, BRAZÕES<br>CARREGUEIROS<br>2035-203 TOMAR    | P                        | 127 Sec. D                                      | Carregueiros | 00864/080995      |  |  | 253                            |
| 307,1               | AMADEU AUGUSTO FERREIRA GRANJA<br>OLINDA ANGÉLICA FERREIRA GRANJA<br>Casados<br>LONGRA<br>BESELGA<br>2300 TOMAR                   | P                        | 114 Sec. D                                      | Carregueiros | 00664/240593      |  |  | 966                            |
|                     | MANUEL PEREIRA RODRIGUES<br>OLINDA MARIA FERREIRA<br>Casados<br>CASAL DE SÃO LOURENÇO<br>BESELGA<br>2300 TOMAR                    | P                        |   |              |                   |  |  |                                |
| 308                 | MÁRIO DE SOUSA LOPES<br>JOAQUINA MARIA LOPES<br>Casados<br>LONGRA, Nº 91<br>BESELGA<br>2300 TOMAR                                 | P                        | 111 Sec. D                                      | Carregueiros | OMISSO            | Norte: JOÃO NUNES DE OLIVEIRA (108)<br>Sul: LIMITE DE FREGUESIA<br>Nascente: AMADEU AUGUSTO FERREIRA GRANJA E<br>MANUEL PEREIRA RODRIGUES (114)<br>Poente: MANUEL FERNANDO DUARTE FERREIRA<br>(109) E JACINTO FERREIRA RODRIGUES (110) | Este prédio tem natureza rústica, situa-se no lugar de Arrudas, compõe-se de terreno de olival e vinha com figueiras, está inscrito no referido artigo matricial rústico 111 da Secção D e tem a área de 8880 m2.            | 2117                           |
| 309                 | JACINTO FERREIRA DA GRAÇA<br>LONGRA<br>BESELGA<br>2300 TOMAR  | TI                       | 110 Sec. D                                      | Carregueiros | OMISSO            | Norte: MANUEL FERNANDO DUARTE FERREIRA (109)<br>Sul: ESTRADA<br>Nascente: MÁRIO DE SOUSA LOPES (111)<br>Poente: MANUEL FERNANDO DUARTE FERREIRA<br>(109)   | Este prédio tem natureza rústica, situa-se no lugar de Arrudas, compõe-se de terreno de pinhal e vinha, está inscrito no referido artigo matricial rústico 110 da Secção D e tem a área de 3000 m2.                          | 227                            |
|                     | JACINTO FERREIRA RODRIGUES<br>LEOPOLDINA DA PIEDADE DUARTE<br>Casados<br>RUA DA FONTE, Nº 28, LONGRA<br>BESELGA<br>2300 TOMAR     | P                        |   |              |                   |  |  |                                |
| 310                 | MANUEL FERNANDO DUARTE FERREIRA<br>MARIA JOÃO COSTA PEREIRA FERREIRA<br>Casados<br>RUA DA FONTE, Nº 29<br>LONGRA<br>2300 TOMAR    | P                        | 109 Sec. D                                      | Carregueiros | OMISSO            | Norte: ALBERTO LOPES SIMÕES, JOSÉ AZINHEIRA<br>PEDRO FERREIRA E OUTROS (85)<br>Sul: JACINTO FERREIRA DA GRAÇA (110)<br>Nascente: MÁRIO DE SOUSA LOPES (111) E OUTRO<br>Poente: ESTRADA   | Este prédio tem natureza rústica, situa-se no lugar de Arrudas, compõe-se de terreno de pinhal e vinha, está inscrito no referido artigo matricial rústico 109 da Secção D e tem a área de 5560 m2.                          | 1060                           |
| 311,1<br>(continua) | ZULMIRA MARIA PEDRO<br>RUA DA FONTE, Nº 23, LONGRA<br>BESELGA<br>2300 TOMAR   | P                        | 85 Sec. D                                       | Carregueiros | 00800/050195      |  |  | 1828                           |
|                     | JOÃO MARIA PEREIRA<br>JOSEFINA MARIA DIAS SIMÕES PEREIRA<br>Casados<br>RUA DE BENGUELA Nº 3, 2º DTO<br>2900 SETÚBAL               | P                        |   |              |                   |  |  |                                |



| Parcela N.º       | Nomes de Proprietários, Possuidores (P), Usufrutuários (U) ou Titulares Inscritos (TI), Conjuges e Moradas  | (P)<br>(U)<br>ou<br>(TI) | Matriz:<br>R: Rústica;<br>U: Urbana;<br>Omissa. | Freguesia    | Descrição Predial | Confrontações do Prédio  | Declarações Complementares   | Área de Serviço do Prédio (m2) |
|-------------------|---|--------------------------|---|--------------|-------------------|--|--|--------------------------------|
| 321               | AMÉRICO HENRIQUE FREDERICO FERREIRA<br>MARIA DE LURDES LEITÃO LEOMARO FERREIRA<br>Casados<br>RUA A PROJECTADA<br>OLIVAL BASTO<br>2670 LOURES          | P                        | 63 Sec. D                                       | Carregueiros | OMISSO            | Norte: MANUEL TOMÁS FERREIRA (62)<br>Sul: RAÚL FERREIRA DA GRAÇA (64), AMÉRICO HENRIQUE FREDERICO FERREIRA (65) E OUTRO<br>Nascente: MANUEL TOMÁS FERREIRA (43)<br>Poente: ESTRADA   | Este prédio tem natureza rústica, situa-se no lugar de Casal da Cabrita, compõe-se de terreno de pinhal e vinha com oliveiras, está inscrito no referido artigo matricial rústico 63 da Secção D e tem a área de 1840 m2.      | 405                            |
| 322               | MANUEL TOMÁS FERREIRA<br>MARIA DO CÉU FERREIRA<br>Casados<br>LONGRA, Nº 53<br>BESELGA<br>2300 TOMAR   | P                        | 62 Sec. D                                       | Carregueiros | OMISSO            | Norte: JOSÉ ANTÓNIO DA SILVA MEIXEIRA (44), SILVINO DA CONCEIÇÃO FRITA (45) E OUTRO<br>Sul: AMÉRICO HENRIQUE FREDERICO FERREIRA (63)<br>Nascente: MANUEL TOMÁS FERREIRA (43)<br>Poente: ESTRADA  | Este prédio tem natureza rústica, situa-se no lugar de Casal da Cabrita, compõe-se de terreno de eucaliptal e vinha, está inscrito no referido artigo matricial rústico 62 da Secção D e tem a área de 2240 m2.                | 621                            |
| 324               | SILVINO DA CONCEIÇÃO FRITA<br>MARIA IRENE PEREIRA DE SOUSA<br>Casados<br>CASAL DE CARRÕES, Nº 9<br>GÂNDARA<br>2300 TOMAR                              | P                        | 45 Sec. D                                       | Carregueiros | 00755/200594      |  |  | 342                            |
| 325,1             | JOAQUIM LOPES DOMINGOS<br>CASAL DA CABRITA<br>CARRÉGUEIROS<br>2300 TOMAR  | TI                       | 44 Sec. D                                       | Carregueiros | OMISSO            | Norte: SILVINA MARIA FERREIRA (46)<br>Sul: MANUEL TOMÁS FERREIRA (62)<br>Nascente: MANUEL TOMÁS FERREIRA (43)<br>Poente: SILVINO DA CONCEIÇÃO FRITA (45)   | Este prédio tem natureza rústica, situa-se no lugar de Casal da Cabrita, compõe-se de terreno de cultura com oliveiras, está inscrito no referido artigo matricial rústico 44 da Secção D e tem a área de 1160 m2.             | 723                            |
|                   | JOSÉ ANTÓNIO DA SILVA MEIXEIRA<br>MARIA AMÉLIA DOMINGOS SILVA<br>Casados<br>CASAL DA CABRITA, Nº 8<br>CARRÉGUEIROS<br>2300 TOMAR                      | P                        |   |              |                   |  |  |                                |
| 325,2             | JOSÉ FERREIRA DE SOUSA<br>CASAL DA CABRITA<br>2300 TOMAR  | TI                       | 43 Sec. D                                       | Carregueiros | OMISSO            | Norte: CÉLIA CRISTINA MENDES LOPES (42)<br>Sul: AMÉRICO HENRIQUE FREDERICO FERREIRA (39)<br>Nascente: AMÉRICO HENRIQUE FREDERICO FERREIRA (41)<br>Poente: JOSÉ ANTÓNIO DA SILVA MEIXEIRA (44), MANUEL TOMÁS FERREIRA (62) E OUTRO                              | Este prédio tem natureza rústica, situa-se no lugar de Casal da Cabrita, compõe-se de terreno de olival, está inscrito no referido artigo matricial rústico 43 da Secção D e tem a área de 1400 m2.                            | 297                            |
|                   | MANUEL TOMÁS FERREIRA<br>MARIA DO CÉU FERREIRA<br>Casados<br>LONGRA, Nº 53<br>BESELGA<br>2300 TOMAR   | P                        |   |              |                   |  |  |                                |
| 327               | CÉLIA CRISTINA MENDES LOPES<br>RUA PRINCIPAL, Nº 10, CASAL DA CABRITA<br>CARRÉGUEIROS<br>2300 TOMAR   | P                        | 42 Sec. D                                       | Carregueiros | OMISSO            | Norte: RODRIGO NUNES DE OLIVEIRA E MARIA HELENA NUNES DE OLIVEIRA (15), ARMINDO DIAS FRANCISCO (50) E OUTROS<br>Sul: JOAQUIM MARTINS (40), MANUEL TOMÁS FERREIRA (43) E OUTRO<br>Nascente: MANUEL ALVES, HERDEIROS (38)<br>Poente: SILVINA MARIA FERREIRA (46) | Este prédio tem natureza rústica, situa-se no lugar de Casal da Cabrita, compõe-se de terreno de cultura com figueiras e oliveiras, está inscrito no referido artigo matricial rústico 42 da Secção D e tem a área de 3960 m2. | 1518                           |
| 328 A             | MANUEL LOPES RODRIGUES<br>LAURINDA DUARTE AMBRÓSIO<br>Casados<br>VALE DO CALVO<br>BESELGA<br>2300 TOMAR   | TI                       | 50 Sec. D                                       | Carregueiros | 00364/060489      |  |  | 384                            |
|                   | ARMINDO DIAS FRANCISCO<br>ROSÁRIO PEREIRA RIBEIRO FRANCISCO<br>Casados<br>CAMPINOS, Nº 8<br>CARANGUEJEIRA<br>2400 LEIRIA                              | P                        |   |              |                   |  |  |                                |
| 328 B             |   |                          |   |              |                   |  |  | 400                            |
| 329               | MARIA HELENA NUNES DE OLIVEIRA<br>RUA TRINDADE COELHO, Nº 54<br>ARROTEIAS<br>2860-202 ALHOS VEDROS  | P                        | 15 Sec. D                                       | Carregueiros | 00517/150191      |  |  | 473                            |
|                   | RODRIGO NUNES DE OLIVEIRA<br>ANABELA DO NASCIMENTO GOMES OLIVEIRA<br>Casados<br>RUA JOÃO PEREIRA DA ROSA, Nº 27<br>ARROTEIAS<br>2860-197 ALHOS VEDROS | P                        |   |              |                   |  |  |                                |
| 330<br>(continua) | SILVINA DIAS<br>2330 ENTRONCAMENTO  | P                        | 12 Sec. D                                       | Carregueiros | OMISSO            | Norte: RODRIGO NUNES DE OLIVEIRA E MARIA HELENA NUNES DE OLIVEIRA (11)<br>Sul: ARMINDO DIAS FRANCISCO (50)<br>Nascente: MARIA HELENA VIEIRA JANUÁRIO (13) E JOAQUIM DA COSTA LOPES (14)<br>Poente: ARMINDO DIAS FRANCISCO (50)                                 | Este prédio tem natureza rústica, situa-se no lugar de Vale Coveiro, compõe-se de terreno de pinhal, está inscrito no referido artigo matricial rústico 12 da Secção D e tem a área de 1680 m2.                                | 842                            |
|                   | MARIA DA CONCEIÇÃO DIAS ALVES PINHEIRO<br>JOÃO ANTÓNIO DAS NEVES PINHEIRO<br>Casados<br>RUA DOS GIRASSÓIS, Nº 39, 2º ESQ.<br>RANA<br>2780 OEIRAS      | P                        |   |              |                   |  |  |                                |

| Parcela N.º          | Nomes de Proprietários, Possuidores (P), Usufrutuários (U) ou Titulares Inscritos (TI), Conjuges e Moradas  | (P)<br>(U)<br>ou<br>(TI) | Matriz:<br>R: Rústica;<br>U: Urbana;<br>Omissa. | Freguesia    | Descrição Predial | Confrontações do Prédio   | Declarações Complementares  | Área de Serviço do Prédio (m2) |
|----------------------|---|--------------------------|---|--------------|-------------------|---|---|--------------------------------|
| (continuação)<br>330 | MANUEL ARTUR DIAS ALVES<br>MARIA AMÁLIA DA SILVA GODINHO DIAS ALVES<br>Casados<br>RUA JOÃO MARTINS DA FONSECA, Nº 10, 3º ESQ.<br>2735 CACÉM           | P                        |   |              |                   |   |   |                                |
|                      | JOSEFA ROSA, HERDEIROS<br>VALE DO CALVO<br>BESELGA<br>2300 TOMAR  | TI                       |   |              |                   |   |   |                                |
| 331                  | RODRIGO NUNES DE OLIVEIRA<br>ANABELA DO NASCIMENTO GOMES OLIVEIRA<br>Casados<br>RUA JOÃO PEREIRA DA ROSA, Nº 27<br>ARROTEIAS<br>2860-197 ALHOS VEDROS | P                        | 11 Sec. D                                       | Carregueiros | 00516/150191      |   |   | 1136                           |
|                      | MARIA HELENA NUNES DE OLIVEIRA<br>RUA TRINDADE COELHO, Nº 54<br>ARROTEIAS<br>2860-202 ALHOS VEDROS  | P                        |   |              |                   |   |   |                                |
| 332                  | JOSÉ ANTÓNIO FERNANDES<br>SILVINA CONCEIÇÃO MIGUEL<br>Casados<br>FAGULHOS, Nº 26<br>BESELGA<br>2300 TOMAR   | P                        | 83 Sec. C                                       | Carregueiros | 00774/290794      |   |   | 4197                           |
| 333                  | MARIA DE LURDES AUGUSTO DE CARVALHO<br>JAIME LOPES DE CARVALHO<br>Casados<br>RUA PROF. PRADO COELHO, Nº 24, 6º DTO<br>1600 LISBOA                     | P                        | 84 Sec. C                                       | Carregueiros | OMISSO            | Norte: JOSÉ ANTÓNIO FERNANDES (85)<br>Sul: JOSÉ ANTÓNIO FERNANDES (83)<br>Nascente: JOSÉ ANTÓNIO FERNANDES (87)<br>Poente: JOSÉ ANTÓNIO FERNANDES (83)  | Este prédio tem natureza rústica, situa-se no lugar de Vale Cisco, compõe-se de terreno de pinhal e cultura com oliveiras, está inscrito no referido artigo matricial rústico 84 da Secção C e tem a área de 1720 m2.             | 236                            |
| 334                  | ANTÓNIO OLIVEIRA AUGUSTO<br>VALE DO CALVO<br>BESELGA<br>2300 TOMAR  | TI                       | 85 Sec. C                                       | Carregueiros | OMISSO            | Norte: ALZIRA MARIA LOPES (86)<br>Sul: MARIA DE LURDES AUGUSTO DE CARVALHO (84)<br>Nascente: JOSÉ ANTÓNIO FERNANDES (87)<br>Poente: JOSÉ ANTÓNIO FERNANDES (83)   | Este prédio tem natureza rústica, situa-se no lugar de Vale Cisco, compõe-se de terreno de pinhal e eucaliptal, está inscrito no referido artigo matricial rústico 85 da Secção C e tem a área de 4920 m2.                        | 1510                           |
|                      | JOSÉ ANTÓNIO FERNANDES<br>SILVINA CONCEIÇÃO MIGUEL<br>Casados<br>FAGULHOS, Nº 26<br>BESELGA<br>2300 TOMAR   | P                        |   |              |                   |   |   |                                |
| 335                  | ALZIRA MARIA LOPES<br>LUCIANO LOPES ROSA<br>Casados<br>ALAMEDA DAS LINHAS DE TORRES, Nº 20<br>1750 LISBOA   | P                        | 86 Sec. C                                       | Carregueiros | 00777/030894      |   |   | 937                            |
| 336 A                | ANTÓNIO OLIVEIRA AUGUSTO<br>VALE DO CALVO<br>BESELGA<br>2300 TOMAR  | TI                       | 67 Sec. C                                       | Carregueiros | OMISSO            | Norte: MARIA DE LURDES AUGUSTO DE CARVALHO (66)<br>Sul: ALZIRA MARIA LOPES (86)<br>Nascente: JOSÉ ANTÓNIO FERNANDES (89)<br>Poente: MANUEL DIAS SERRALHA (68) E MARIA MANUELA SOARES GODINHO (80)               | Este prédio tem natureza rústica, situa-se no lugar de Vale Cisco, compõe-se de terreno de cultura com figueiras e oliveiras e pinhal, está inscrito no referido artigo matricial rústico 67 da Secção C e tem a área de 4600 m2. | 133                            |
| 336 B                | ANTÓNIO AUGUSTO DE OLIVEIRA<br>NATÁLIA MARIA AUGUSTA<br>Casados<br>BAIRRO DA SERRALHEIRA, CCI 5617<br>ALTO DA GUERRA<br>2910 SETÚBAL                  | P                        |   |              |                   |   |   | 281                            |
| 336,1                | MARIA MANUELA SOARES GODINHO<br>RUA DA CASQUILHA, Nº 12, 3º DTO<br>1200 LISBOA  | P                        | 80 Sec. C                                       | Carregueiros | 00878/201195      |   |   | 148                            |
| 337                  | MANUEL DIAS SERRALHA<br>MARIA JOSÉ DOS SANTOS SILVA DIAS SERRALHA<br>Casados<br>RUA DOS ARNEIROS, Nº 94, 4º DTO<br>1200 LISBOA                        | P                        | 68 Sec. C                                       | Carregueiros | 01127/160999      |   |   | 832                            |
| 338,1                | ALICE MARIA FERREIRA ANTÓNIO<br>LONGRA<br>BESELGA<br>2300 TOMAR   | P                        | 65 Sec. C                                       | Carregueiros | OMISSO            | Norte: MARIA MANUELA SOARES GODINHO (64)<br>Sul: MANUEL DIAS SERRALHA (68)<br>Nascente: MARIA DE LURDES AUGUSTO DE CARVALHO (66) E JOSÉ ANTÓNIO FERNANDES (89)<br>Poente: MOISÉS LOPES PEDREIRO, HERDEIROS (59) | Este prédio tem natureza rústica, situa-se no lugar de Vale Cisco, compõe-se de terreno de olival com figueiras e pinhal, está inscrito no referido artigo matricial rústico 65 da Secção C e tem a área de 4320 m2.              | 845                            |
|                      | DIAMANTINO MARIA FERREIRA GRANJA<br>HELENA MARIA DA SALVAÇÃO FERNANDES GRANJA<br>Casados<br>LONGRA<br>2300 TOMAR                                      | P                        |   |              |                   |   |   |                                |

| Parcela N.º | Normes de Proprietários, Possuidores (P), Usufrutuários (U) ou Titulares Inscritos (TI), Conjuges e Moradas   | (P)<br>(U)<br>(TI) | Matriz:<br>R: Rústica;<br>U: Urbana;<br>Omissa. | Freguesia    | Descrição Predial | Confrontações do Prédio  | Declarações Complementares   | Área de Serviço do Prédio (m <sup>2</sup> ) |
|-------------|---|--------------------|---|--------------|-------------------|--|--|---|
| 338,2       | MANUEL AUGUSTO LOPES<br>VALE DO CALVO<br>BESELGA<br>2300 TOMAR<br><br>MARIA MANUELA SOARES GODINHO<br>RUA DA CASQUILHA, Nº 12, 3.º DTO<br>1500 LISBOA   | TI<br><br>P        | 64 Sec. C                                       | Carregueiros | OMISSO            | Norte: MANUEL LOPES AUGUSTO (60)<br>Sul: DIAMANTINO MARIA FERREIRA GRANJA E ALICE MARIA FERREIRA ANTÓNIO (65)<br>Nascente: JOÃO RODRIGUES, HERDEIROS (62), LISETE MARIA FERREIRA LOPES (63) E OUTROS<br>Poente: MOISÉS LOPES PEDREIRO, HERDEIROS (59)  | Este prédio tem natureza rústica, situa-se no lugar de Vale Cisco, compõe-se de terreno de olival e pinhal, está inscrito no referido artigo matricial rústico 64 da Secção C e tem a área de 6680 m <sup>2</sup> .  | 247   |
| 340         | JOSÉ ANTÓNIO FERNANDES<br>SILVINA CONCEIÇÃO MIGUEL<br>Casados<br>FAGULHOS, Nº 26<br>BESELGA<br>2300 TOMAR   | P                  | 89 Sec. C;<br>U: 955.º                          | Carregueiros | OMISSO            | Norte: JOSÉ LOPES FERNANDES (7), FERNANDO MANUEL ROSA TRAFARIA (25) E OUTROS<br>Sul: JOSÉ ANTÓNIO FERNANDES (87), ARMINDO DIAS FRANCISCO (130) E OUTROS<br>Nascente: ANA MARIA FREIRE RODRIGUES E MARIA PALMIRA FREIRE RODRIGUES (107), MARIA MANUELA SOARES GODINHO (123) E OUTROS<br>Poente: ANTÓNIO NUNES PERNA (26), ANTÓNIO AUGUSTO DE OLIVEIRA (67) E OUTROS | Este prédio tem natureza mista e situa-se no lugar de Quinta do Brejo. A parte rústica compõe-se de terreno de eucaliptal, pinhal e cultura arvense, está inscrito no referido artigo matricial rústico 89 da Secção C e tem a área de 269480 m <sup>2</sup> ; a parte urbana compõe-se de casa de habitação, está inscrito no referido artigo matricial urbano 955.º e tem a área de superfície coberta de 63 m <sup>2</sup> e de logradouro de 1297 m <sup>2</sup> . | 643   |
| 341         | ANTÓNIO FERREIRA<br>OLINDA MARIA FERREIRA<br>Casados<br>RUA DE SÃO JOÃO, Nº 17, LONGRA<br>BESELGA<br>2300 TOMAR<br><br>LISETE MARIA FERREIRA LOPES<br>RUA DIREITA, Nº 40 B<br>PÓVOA ALÉM DA RIBEIRA<br>2300 TOMAR | TI<br><br>P        | 63 Sec. C                                       | Carregueiros | OMISSO            | Norte: JOÃO RODRIGUES, HERDEIROS (62)<br>Sul: JOSÉ ANTÓNIO FERNANDES (89)<br>Nascente: JOSÉ ANTÓNIO FERNANDES (89)<br>Poente: MARIA MANUELA SOARES GODINHO (64)  | Este prédio tem natureza rústica, situa-se no lugar de Vale Cisco, compõe-se de terreno de pinhal e olival com figueiras, está inscrito no referido artigo matricial rústico 63 da Secção C e tem a área de 4920 m <sup>2</sup> .  | 568   |
| 342         | JOÃO RODRIGUES, HERDEIROS<br>VALE DO CALVO<br>BESELGA<br>2300 TOMAR   | P                  | 62 Sec. C                                       | Carregueiros | OMISSO            | Norte: EDUARDO PIRES XAVIER (50)<br>Sul: LISETE MARIA FERREIRA LOPES (63)<br>Nascente: JOSÉ ANTÓNIO FERNANDES (89)<br>Poente: DIAMANTINA DA PIEDADE ANTÓNIO (57), ANTÓNIO DA SILVA DUARTE (61) E OUTRO   | Este prédio tem natureza rústica, situa-se no lugar de Vale Cisco, compõe-se de terreno de pinhal e olival, está inscrito no referido artigo matricial rústico 62 da Secção C e tem a área de 4600 m <sup>2</sup> .  | 673   |
| 343         | ANTÓNIO DA SILVA DUARTE<br>ISAURA DA PIEDADE DUARTE<br>Casados<br>CASAL DOS POUSIOS, Nº 2<br>LONGRA<br>2300 TOMAR   | P                  | 61 Sec. C                                       | Carregueiros | 00707/151093      |  |  | 246   |
| 344         | DIAMANTINA DA PIEDADE ANTÓNIO<br>ALBINO ANTÓNIO<br>Casados<br>RUA PRINCIPAL, Nº 122, VALE DO CALVO<br>BESELGA<br>2300 TOMAR   | P                  | 57 Sec. C                                       | Carregueiros | OMISSO            | Norte: MANUEL DUARTE LOPES E ALDINA ALEGRIA LOPES (54)<br>Sul: ANTÓNIO DA SILVA DUARTE (61)<br>Nascente: JOÃO RODRIGUES, HERDEIROS (62)<br>Poente: AGOSTINHO JOSÉ VIEIRA LOPES (56), ABÍLIO LOPES SIMÕES E MANUEL LOPES SIMÕES, HERDEIROS (58)   | Este prédio tem natureza rústica, situa-se no lugar de Vale Cisco, compõe-se de terreno de cultura com oliveiras, está inscrito no referido artigo matricial rústico 57 da Secção C e tem a área de 680 m <sup>2</sup> .   | 452   |
| 345         | MANUEL DUARTE LOPES<br>RUA DA LIBERDADE, Nº 12, 5.º DTO<br>2800 ALMADA<br><br>ALDINA ALEGRIA LOPES<br>AV.º CRISTO REI, Nº 52, 3.º DTO<br>2800 ALMADA  | P<br><br>P         | 54 Sec. C                                       | Carregueiros | 01206/000309      |  |  | 571   |
| 349         | ANTÓNIO DE SOUSA VIEIRA<br>ISILDA FELÍCIA VIEIRA<br>Casados<br>RUA CAPITÃO REI VILAR, Nº 150, LOTE 1-B, R/C A<br>ALVITO<br>2750 CASCAIS   | P                  | 52 Sec. C                                       | Carregueiros | OMISSO            | Norte: MANUEL LOPES PEDREIRO (51)<br>Sul: ANTÓNIO DE SOUSA (53)<br>Nascente: MANUEL DUARTE LOPES E ALDINA ALEGRIA LOPES (54)<br>Poente: RIBEIRO  | Este prédio tem natureza rústica, situa-se no lugar de Vale Cisco, compõe-se de terreno de olival e pinhal, está inscrito no referido artigo matricial rústico 52 da Secção C e tem a área de 2840 m <sup>2</sup> .  | 84  |
| 350         | MANUEL LOPES PEDREIRO<br>MARIA GAMEIRO SIMÕES<br>Casados<br>RUA DE SANTO ANTÓNIO, Nº 149, VALE DO CALVO<br>BESELGA<br>2305-176 TOMAR  | P                  | 51 Sec. C                                       | Carregueiros | 00244/030687      |  | Este prédio encontra-se inscrito na matriz predial rústica da referida freguesia sob o artigo 51 da Secção C, que proveio do artigo rústico 556.º da mesma freguesia.  | 178   |

| Parcela N.º | Nomes de Proprietários, Possuidores (P), Usufrutuários (U) ou Titulares Inscritos (TI), Conjuges e Moradas   | (P)<br>(U)<br>ou<br>(TI) | Matriz:<br>R: Rústica;<br>U: Urbana;<br>Omissa. | Freguesia    | Descrição Predial | Confrontações do Prédio  | Declarações Complementares  | Área de Servidão do Prédio (m2) |
|-------------|--|--------------------------|---|--------------|-------------------|--|---|---------------------------------|
| 351         | EDUARDO PIRES XAVIER<br>MARIA ROSA MARQUES<br>Casados<br>VALE DO CALVO, Nº 129<br>BESELGA<br>2300 TOMAR  | P                        | 50 Sec. C                                       | Carregueiros | OMISSO            | Norte: MÁRIO LOPES DO VALE E JOSÉ ANTÓNIO FERREIRA DO ESPÍRITO SANTO (46) E MANUEL LOPES PEDREIRO CHARNECA (49)<br>Sul: MANUEL DUARTE LOPES E ALDINA ALEGRIA LOPES (54) E LISETE MARIA FERREIRA LOPES (63)<br>Nascente: JOSÉ ANTÓNIO FERNANDES (89)<br>Poente: MANUEL LOPES PEDREIRO (51) E OUTROS | Este prédio tem natureza rústica, situa-se no lugar de Vale Cisco, compõe-se de terreno de mato com oliveiras e pinhal, está inscrito no referido artigo matricial rústico 50 da Secção C e tem a área de 2160 m2.    | 32                              |
| 352         | ALBERTO VALENTIM SIMÕES<br>VALE DO CALVO<br>BESELGA<br>2300 TOMAR  | TI                       | 48 Sec. C                                       | Carregueiros | OMISSO            | Norte: JAIME LOPES SIMÕES (47)<br>Sul: MANUEL LOPES PEDREIRO (51)<br>Nascente: MÁRIO LOPES DO VALE E JOSÉ ANTÓNIO FERREIRA DO ESPÍRITO SANTO (46) E EDUARDO PIRES XAVIER (50)<br>Poente: RIBEIRO   | Este prédio tem natureza rústica, situa-se no lugar de Vale Cisco, compõe-se de terreno de cultura, pinhal, olival e mato, está inscrito no referido artigo matricial rústico 48 da Secção C e tem a área de 4080 m2. | 345                             |
|             | MARIA AUGUSTA LOPES SIMÕES<br>RUA GENERAL MÁRIO FIRMINO MIGUEL, LOTE A<br>MURTAL<br>2775-125 PAREDE  | P                        |   |              |                   |  |   |                                 |
|             | LEONILDE LOPES SIMÕES SANTOS<br>RUA GENERAL MÁRIO FIRMINO MIGUEL, LOTE B<br>MURTAL<br>2775-125 PAREDE  | P                        |   |              |                   |  |   |                                 |
|             | MARIA ISABEL LOPES SIMÕES<br>RUA GENERAL MÁRIO FIRMINO MIGUEL, LOTE A<br>MURTAL<br>2775-125 PAREDE   | P                        |   |              |                   |  |   |                                 |
| 353         | MÁRIO LOPES DO VALE<br>ROSÁLIA MARIA DUARTE LOPES<br>Casados<br>SERRA DE CIMA<br>SABACHEIRA<br>2300 TOMAR  | P                        | 46 Sec. C                                       | Carregueiros | 00823/040495      |  |   | 1579                            |
|             | JOSÉ ANTÓNIO FERREIRA DO ESPÍRITO SANTO<br>CREMILDE MARIA LOPES GONÇALVES DO ESPÍRITO SANTO<br>Casados<br>RUA ALVARO TELES, Nº 91<br>ALBURITEL<br>2490 OUREM     | P                        |   |              |                   |  |   |                                 |
| 354         | GRACINDA DE JESUS LOPES, HERDEIROS<br>FAGULHOS, Nº 4<br>BESELGA<br>2300 TOMAR  | P                        | 45 Sec. C                                       | Carregueiros | 01012/270198      |  |   | 539                             |
| 355         | ANTÓNIO LOPES<br>MARIA DE LURDES GRAÇA OLIVEIRA<br>Casados<br>RUA MOINHOS, Nº 5, CASAL DE SÃO LOURENÇO<br>BESELGA<br>2305-163 TOMAR                              | P                        | 44 Sec. C                                       | Carregueiros | OMISSO            | Norte: ANTÓNIO FARIA FERNANDES (37)<br>Sul: GRACINDA DE JESUS LOPES, HERDEIROS (45)<br>Nascente: ESTADO PORTUGUÊS (39) E ANTÓNIO FARIA FERNANDES (43)<br>Poente: RIBEIRO   | Este prédio tem natureza rústica, situa-se no lugar de Vale Cisco, compõe-se de terreno de pinhal e cultura com oliveiras, está inscrito no referido artigo matricial rústico 44 da Secção C e tem a área de 3160 m2. | 359                             |
| 356         | ANTÓNIO FARIA FERNANDES<br>MARIA DUARTE DIAS<br>Casados<br>RUA DO PINHAL, Nº 25, FUNGALVAZ<br>ASSENTIZ<br>2350 TORRES NOVAS                                      | P                        | 37 Sec. C                                       | Carregueiros | OMISSO            | Norte: EDUARDO PIRES XAVIER (30), BEATRIZ DA SILVA BATISTA (31) E SILVINA MARIA DE OLIVEIRA PEIXOTO DOS REIS BARATA E OUTROS (32)<br>Sul: ANTÓNIO LOPES (44)<br>Nascente: ESTADO PORTUGUÊS (39)<br>Poente: CAMINHO   | Este prédio tem natureza rústica, situa-se no lugar de Vale Cisco, compõe-se de terreno de olival e pinhal, está inscrito no referido artigo matricial rústico 37 da Secção C e tem a área de 3200 m2.                | 401                             |
| 357         | EDUARDO PIRES XAVIER<br>MARIA ROSA MARQUES<br>Casados<br>VALE DO CALVO, Nº 129<br>BESELGA<br>2300 TOMAR  | P                        | 30 Sec. C                                       | Carregueiros | OMISSO            | Norte: ESTRADA<br>Sul: ANTÓNIO FARIA FERNANDES (37)<br>Nascente: RIBEIRO<br>Poente: BEATRIZ DA SILVA BATISTA (31)  | Este prédio tem natureza rústica, situa-se no lugar de Vale Cisco, compõe-se de terreno de pinhal e cultura com oliveiras, está inscrito no referido artigo matricial rústico 30 da Secção C e tem a área de 2640 m2. | 633                             |
| 358 A       | JOÃO BATISTA<br>FURADOURO<br>SABACHEIRA<br>2300 TOMAR  | TI                       | 31 Sec. C                                       | Carregueiros | OMISSO            | Norte: LIMITE DE FREGUESIA<br>Sul: ANTÓNIO FARIA FERNANDES (37)<br>Nascente: EDUARDO PIRES XAVIER (30)<br>Poente: SILVINA MARIA DE OLIVEIRA PEIXOTO DOS REIS BARATA E ANTÓNIO NUNES OLIVEIRA, HERDEIROS (32)   | Este prédio tem natureza rústica, situa-se no lugar de Vale Cisco, compõe-se de terreno de pinhal e olival, está inscrito no referido artigo matricial rústico 31 da Secção C e tem a área de 1320 m2.                | 987                             |
| 358 B       | BEATRIZ DA SILVA BATISTA<br>TRAVESSA DA OLIVEIRA, Nº 68<br>FURADOURO<br>2300 TOMAR   | P                        |   |              |                   |  |   | 117                             |
| 359 A       | SILVINA MARIA DE OLIVEIRA PEIXOTO DOS REIS<br>BARATA<br>ANTÓNIO DOS REIS BARATA<br>Casados<br>RUA DAS AMENDOEIRAS, Nº 13, VALE DO CALVO<br>BESELGA<br>2300 TOMAR | P                        | 32 Sec. C                                       | Carregueiros | 00742/210494      |  |   | 130                             |

| Parcela N.º | Nomes de Proprietários, Possuidores (P), Usufrutuários (U) ou Titulares Inscritos (TI), Conjuges e Moradas                 | (P)<br>(U)<br>(TI) | Matriz:<br>R: Rústica;<br>U: Urbana;<br>Omissa. | Freguesia | Descrição Predial | Confrontações do Prédio  | Declarações Complementares   | Área de Serviço do Prédio (m <sup>2</sup> ) |
|-------------|--|--------------------|---|-----------|-------------------|--|--|---|
| 359 B       | ANTÓNIO NUNES OLIVEIRA, HERDEIROS<br>VALE DO CALVO<br>BESELGA<br>2300 TOMAR  | P                  |   |           |                   |  |  | 71  |
| 361         | ANTÓNIO FERREIRA<br>VALE DO CALVO<br>BESELGA<br>2300 TOMAR   | TI                 | 191 Sec. D                                      | Beselga   | OMISSO            | Norte: JOSÉ NUNES GODINHO (190)<br>Sul: LIMITE DE FREGUESIA<br>Nascente: ARMINDO DIAS FRANCISCO (192)<br>Poente: JOSÉ NUNES GODINHO (190)  | Este prédio tem natureza rústica, situa-se no lugar de Colos de Baixo, compõe-se de terreno de olival e pinhal, está inscrito no referido artigo matricial rústico 191 da Secção D e tem a área de 1120 m <sup>2</sup> .                     | 402   |
|             | FILIPE DOMINGOS VITÓRIO FERREIRA<br>MARIA ALDINA COELHO<br>Casados<br>MARMELAIS DE BAIXO, Nº 24 B<br>2300 TOMAR            | P                  |   |           |                   |  |  |   |
| 362         | JOSÉ NUNES GODINHO<br>OLINDA MARIA NUNES DE OLIVEIRA<br>Casados<br>RUA DE SÃO JOÃO, Nº 15, LONGRA<br>BESELGA<br>2300 TOMAR | P                  | 190 Sec. D                                      | Beselga   | 01069/110593      |  |  | 749   |
| 364         | RAMIRO VIEIRA DE OLIVEIRA<br>VALE DO CALVO<br>BESELGA<br>2300 TOMAR  | TI                 | 187 Sec. D                                      | Beselga   | OMISSO            | Norte: JOSÉ LOPES SIMÕES, HERDEIROS, ABÍLIO LOPES SIMÕES, HERDEIROS (148) E FILIPE DOMINGOS VITÓRIO FERREIRA (188)<br>Sul: MANUEL BATISTA (186)<br>Nascente: JOSÉ NUNES GODINHO (190)<br>Poente: MANUEL PEDRO DIAS E SILVINA DA GRAÇA DIAS (147)           | Este prédio tem natureza rústica, situa-se no lugar de Colos, compõe-se de terreno de pinhal e olival, está inscrito no referido artigo matricial rústico 187 da Secção D e tem a área de 2160 m <sup>2</sup> .                              | 150   |
|             | SOFIA DE JESUS VIEIRA BARQUINHA DE OLIVEIRA<br>RUA CIDADE VILA CABRAL, LOTE 46 A, 4º, PORTA 1<br>OLIVAIS<br>1800 LISBOA    | P                  |   |           |                   |  |  |   |
| 365         | ANTÓNIO FERREIRA<br>VALE DO CALVO<br>BESELGA<br>2300 TOMAR   | TI                 | 188 Sec. D                                      | Beselga   | OMISSO            | Norte: JÚLIO VIEIRA DE OLIVEIRA (145)<br>Sul: SOFIA DE JESUS VIEIRA (187)<br>Nascente: ANTÓNIO VALENTIM FARIA (189) E JOSÉ NUNES GODINHO (190)<br>Poente: JOSÉ LOPES SIMÕES, HERDEIROS, ABÍLIO LOPES SIMÕES, HERDEIROS (146) E SOFIA DE JESUS VIEIRA (187) | Este prédio tem natureza rústica, situa-se no lugar de Colos de Cima, compõe-se de terreno de vinha, olival com figueiras e pinhal, está inscrito no referido artigo matricial rústico 188 da Secção D e tem a área de 4200 m <sup>2</sup> . | 1586  |
|             | FILIPE DOMINGOS VITÓRIO FERREIRA<br>MARIA ALDINA COELHO<br>Casados<br>MARMELAIS DE BAIXO, Nº 24 B<br>2300 TOMAR            | P                  |   |           |                   |  |  |   |
| 366         | ABÍLIO LOPES SIMÕES, HERDEIROS<br>VALE DO CALVO<br>BESELGA<br>2300 TOMAR   | P                  | 146 Sec. D                                      | Beselga   | OMISSO            | Norte: JÚLIO VIEIRA DE OLIVEIRA (145)<br>Sul: SOFIA DE JESUS VIEIRA (187)<br>Nascente: FILIPE DOMINGOS VITÓRIO FERREIRA (188)<br>Poente: MANUEL PEDRO DIAS E SILVINA DA GRAÇA DIAS (147)   | Este prédio tem natureza rústica, situa-se no lugar de Colos, compõe-se de terreno de cultura com oliveiras e pinhal, está inscrito no referido artigo matricial rústico 146 da Secção D e tem a área de 1040 m <sup>2</sup> .               | 367   |
|             | JOSÉ LOPES SIMÕES, HERDEIROS<br>VALE DO CALVO<br>BESELGA<br>2300 TOMAR   | P                  |   |           |                   |  |  |   |
| 367         | ALICE DANÇEANA<br>VALE DO CALVO<br>BESELGA<br>2300 TOMAR   | TI                 | 147 Sec. D                                      | Beselga   | OMISSO            | Norte: JÚLIO VIEIRA DE OLIVEIRA (145)<br>Sul: CAMINHO<br>Nascente: JOSÉ LOPES SIMÕES, HERDEIROS, ABÍLIO LOPES SIMÕES, HERDEIROS (146), SOFIA DE JESUS VIEIRA (187) E OUTROS<br>Poente: ANTÓNIO DE SOUSA SALGADO (148)                                      | Este prédio tem natureza rústica, situa-se no lugar de Colos, compõe-se de terreno de olival e pinhal, está inscrito no referido artigo matricial rústico 147 da Secção D e tem a área de 1960 m <sup>2</sup> .                              | 388   |
|             | SILVINA DA GRAÇA DIAS<br>ANTÓNIO NUNES PERNA<br>Casados<br>RUA RAMALHO ORTIGÃO<br>LONGRA<br>2300 TOMAR                     | P                  |   |           |                   |  |  |   |
|             | MANUEL PEDRO DIAS<br>ILDA DA CONCEIÇÃO AUGUSTO<br>Casados<br>AVº ESTADOS UNIDOS DA AMÉRICA, LOTE 114, 11º<br>1000 LISBOA   | P                  |   |           |                   |  |  |   |
| 368         | ANTÓNIO DE SOUSA SALGADO<br>RUA CENTRAL, Nº 54, MACHADOS<br>BOAVISTA<br>2400 LEIRIA  | P                  | 148 Sec. D                                      | Beselga   | 00676/150290      |  |  | 386   |
| 369 A       | CIDALINA DA PIEDADE<br>MANUEL LOPES BENTO<br>Casados<br>PRACETA 25 DE ABRIL, Nº 3, 1º ESQ.<br>MOSCAVIDE<br>2670 LOURES     | TI                 | 149 Sec. D                                      | Beselga   | 00692/080390      |  |  | 484   |
| 369 B       | ARMINDO DIAS FRANCISCO<br>ROŠÁRIO PEREIRA RIBEIRO FRANCISCO<br>Casados<br>CAMPINOS, Nº 8<br>CARANGUEJEIRA<br>2400 LEIRIA   | P                  |   |           |                   |  |  | 374   |

| Parcela N.º | Nomes de Proprietários, Possuidores (P), Usufrutuários (U) ou Titulares Inscritos (TI), Conjuges e Moradas  | (P)<br>(U)<br>ou<br>(TI) | Matriz:<br>R: Rústica;<br>U: Urbana;<br>Omissa. | Freguesia | Descrição Predial | Confrontações do Prédio   | Declarações Complementares   | Área de Serviço do Prédio (m2) |
|-------------|---|--------------------------|---|-----------|-------------------|---|--|--------------------------------|
| 370         | JÚLIO VIEIRA DE OLIVEIRA<br>CARRGUEIRA<br>BESELGA<br>2300 TOMAR   | TI                       | 145 Sec. D                                      | Beselga   | OMISSO            | Norte: CARLOS RODRIGUES LOPES (144)<br>Sul: JOSÉ LOPES SIMÕES, HERDEIROS, ABÍLIO LOPES SIMÕES, HERDEIROS (146), MANUEL PEDRO DIAS E SILVINA DA GRAÇA DIAS (147) E OUTROS<br>Nascente: RIBEIRO<br>Poente: ANTÓNIO DE SOUSA SALGADO (148), ARMINDO DIAS FRANCISCO (149) E OUTRO | Este prédio tem natureza rústica, situa-se no lugar de Colos, compõe-se de terreno de mata, olival e pinhal, está inscrito no referido artigo matricial rústico 145 da Secção D e tem a área de 8880 m2.         | 206                            |
|             | RAÚL RODRIGUES DE OLIVEIRA<br>CONCEIÇÃO DA PIEDADE ALVES OLIVEIRA<br>Casados<br>PRACETA FRUTUOSO MENDES, Nº 2, R/C ESQ.<br>2330 ENTRONCAMENTO   | P                        |   |           |                   |   |  |                                |
|             | MARIA MANUELA VIEIRA MARQUES<br>ALFREDO MARQUES<br>Casados<br>RUA DA EIRA, Nº 15, 1º ESQ.<br>1495 ALGÉS   | P                        |   |           |                   |   |  |                                |
|             | MARIA TERESA JOSÉ DE OLIVEIRA COTRIM FERREIRA<br>JOÃO MANUEL COTRIM FERREIRA<br>Casados<br>PRAÇA D. RUI DA CÂMARA, EDIFÍCIO ATENAS, TORRE 2-B, 5º ESQ.<br>SANTO ANTÓNIO DOS CAVALEIROS<br>2670 LOURES | P                        |   |           |                   |   |  |                                |
|             | FERNANDA JOAQUINA VIEIRA<br>FERNANDO DAVID MOREIRA<br>Casados<br>RUA ACÁCIO DE PAIVA, LOTE 5<br>2490 OUREM  | P                        |   |           |                   |   |  |                                |
|             | JAIME RODRIGUES VIEIRA DE OLIVEIRA<br>FILOMENA MARIA RIBEIRO MENDES OLIVEIRA<br>Casados<br>PRACETA FRUTUOSO MENDES, Nº 4, 1º DTO<br>2330 ENTRONCAMENTO  | P                        |   |           |                   |   |  |                                |
|             | OLINDA MARIA RODRIGUES VIEIRA HENRIQUES<br>ALFREDO DA CONCEIÇÃO HANRIQUES<br>Casados<br>CHEMIN DU SIGNAL, 8<br>COSSONAY - VILLE<br>1304 SUIÇA   | P                        |   |           |                   |   |  |                                |
| 372         | CARLOS RODRIGUES LOPES<br>ESTER DA CONCEIÇÃO LOPES<br>Casados<br>ESTRADA DA DAMAIA, Nº 31 C, 1º DTO<br>1500 LISBOA  | P                        | 144 Sec. D                                      | Beselga   | 00722/180590      |   |  | 67                             |
| 373         | SALVADOR RODRIGUES BENTO<br>IDALINA DE SOUSA LOPES BENTO<br>Casados<br>RUA PROF. JOÃO BARREIRA, Nº 4, 2 D<br>1600 LISBOA  | P                        | 143 Sec. D                                      | Beselga   | OMISSO            | Norte: ALICE DANCEANA, HERDEIROS (138)<br>Sul: CARLOS RODRIGUES LOPES (144)<br>Nascente: JOSÉ DOS SANTOS FREIRE (141) E ARMINDO DIAS FRANCISCO (142)<br>Poente: MANUEL MAFRA DE OLIVEIRA (137)  | Este prédio tem natureza rústica, situa-se no lugar de Colos, compõe-se de terreno de olival com figueiras e pinhal, está inscrito no referido artigo matricial rústico 143 da Secção D e tem a área de 2800 m2. | 57                             |
| 374         | JOSÉ MANUEL CARTÁRIO FONSECA<br>MARIA FERNANDA OLIVEIRA MARQUES CARTÁRIO FONSECA<br>Casados<br>RUA PROF. NATIVIDADE GENS, Nº 3, OLIVAL<br>CAXARIA<br>2435-462 VILA NOVA DE OUREM                      | P                        | 136 Sec. D                                      | Beselga   | OMISSO            | Norte: PALMIRA RODRIGUES SIMÕES (128), JOAQUIM FERNANDES LISBOA (129) E OUTROS<br>Sul: MANUEL MAFRA DE OLIVEIRA (137) E ARMINDO DIAS FRANCISCO (149)<br>Nascente: LIMITE DE FREGUESIA<br>Poente: ARMINDO DIAS FRANCISCO (149) (151)   | Este prédio tem natureza rústica, situa-se no lugar de Colos, compõe-se de terreno de pinhal, cultura e olival, está inscrito no referido artigo matricial rústico 136 da Secção D e tem a área de 25000 m2.     | 270                            |
| 375         | PRECIOSA DUARTE<br>HORÁCIO PINTO DA COSTA<br>Casados<br>CARRGUEIRA<br>BESELGA<br>2300 TOMAR   | TI                       | 151 Sec. D                                      | Beselga   | 00753/270690      |   |  | 1029                           |
|             | ARMINDO DIAS FRANCISCO<br>ROSÁRIO PEREIRA RIBEIRO FRANCISCO<br>Casados<br>CAMPINOS, Nº 8<br>CARANGUEJEIRA<br>2400 LEIRIA  | P                        |   |           |                   |   |  |                                |
| 377         | FERNANDO MANUEL DE SOUSA VIEIRA PEIXOTO<br>MARIA DE LURDES LOPES ROSA<br>Casados<br>PRAÇA BERNARDO SANTARENO, Nº 5, 7º ESQ.<br>RECTAGUARDA<br>1900 LISBOA   | P                        | 125 Sec. D                                      | Beselga   | OMISSO            | Norte: JÚLIO BENTO ESTANQUEIRO (53)<br>Sul: ARMINDO DIAS FRANCISCO (151)<br>Nascente: ANTÓNIO LOPES (126)<br>Poente: ARMINDO DIAS FRANCISCO (124)   | Este prédio tem natureza rústica, situa-se no lugar de Colos, compõe-se de terreno de pinhal com sobreiros e olival, está inscrito no referido artigo matricial rústico 125 da Secção D e tem a área de 1160 m2. | 168                            |

| Parcela N.º | Nomes de Proprietários, Possuidores (P), Usufrutuários (U) ou Titulares Inscritos (TI), Conjuges e Moradas   | (P)<br>(U)<br>(TI) | Matriz:<br>R: Rústica;<br>U: Urbana;<br>Omissa. | Freguesia  | Descrição Predial | Confrontações do Prédio   | Declarações Complementares   | Área de Serviço do Prédio (m2) |
|-------------|--|--------------------|---|------------|-------------------|---|--|--------------------------------|
| 378         | ARMINDO DIAS FRANCISCO<br>ROSÁRIO PEREIRA RIBEIRO FRANCISCO<br>Casados<br>CAMPINOS, Nº 8<br>CARANGUEJEIRA<br>2400 LEIRIA                           | P                  | 124 Sec. D                                      | Beselga    | OMISSO            | Norte: JÚLIO BENTO ESTANQUEIRO (53)<br>Sul: ARMINDO DIAS FRANCISCO (151) (152)<br>Nascente: FERNANDO MANUEL DE SOUSA VIEIRA PEIXOTO (125)<br>Poente: ARMINDO DIAS FRANCISCO (123) | Este prédio tem natureza rústica, situa-se no lugar de Colos, compõe-se de terreno de pinhal, figueiral e vinha, está inscrito no referido artigo matricial rústico 124 da Secção D e tem a área de 5480 m2.       | 2536                           |
| 380         | JÚLIO BENTO ESTANQUEIRO<br>RUA PRINCIPAL, Nº 37, 1.º<br>CARREGUEIRA<br>2305-162 TOMAR  | P                  | 53 Sec. D                                       | Beselga    | 00652/060290      |   |  | 1326                           |
| 381         | ALZIRA DA CONCEIÇÃO OLIVEIRA<br>RUA PRINCIPAL, Nº 66<br>CARREGUEIROS<br>2300 TOMAR   | P                  | 54 Sec. D                                       | Beselga    | 01516/240596      |   |  | 223                            |
|             | JOSÉ LOPES DE OLIVEIRA<br>RUA PRINCIPAL, Nº 66<br>CARREGUEIROS<br>2300 TOMAR   | TI                 |   |            |                   |   |  |                                |
| 382         | ANTÓNIO DA SILVA<br>MARIA EUGÉNIA DA SILVA ROMÃO<br>Casados<br>RUA D. AFONSO HENRIQUES, Nº 23, 3.º<br>2040-273 RIO MAIOR                           | P                  | 52 Sec. D;<br>135 Sec. D.                       | Beselga    | 00701/040490      |   |  | 107                            |
| 383         | JOAQUIM DA COSTA NAZARÉ<br>MARIA CLARA GOMES PEREIRA DA COSTA NAZARÉ<br>Casados<br>RUA SÃO GREGÓRIO, LOTE 2<br>2040 RIO MAIOR                      | P                  | 42 Sec. D                                       | Beselga    | 00703/040490      |   |  | 1367                           |
| 384 A       | ALFREDO DE SOUSA VIEIRA<br>CHAIÇA<br>SANTA CATARINA DA SERRA<br>2400 LEIRIA  | P                  | 50 Sec. D                                       | Beselga    | OMISSO            | Norte: DONZÍLIA DE SOUSA HENRIQUES MAGALHÃES RAIMUNDO (49)<br>Sul: ANTÓNIO DA SILVA (51)<br>Nascente: LIMITE DE FREGUESIA<br>Poente: JOAQUIM DA COSTA NAZARÉ (42)                 | Este prédio tem natureza rústica, situa-se no lugar de Casal, compõe-se de terreno de eucaliptal, está inscrito no referido artigo matricial rústico 50 da Secção D e tem a área de 13800 m2.                      | 739                            |
| 384 B       |  |                    |   |            |                   |   |  | 39                             |
| 385 A       | DONZÍLIA DE SOUSA HENRIQUES MAGALHÃES<br>RAIMUNDO<br>JOÃO MANUEL MAGALHÃES RAIMUNDO<br>Casados<br>RUA BASTOS NUNES, Nº 56, 2.º ESQ.<br>2745 QUELUZ | P                  | 49 Sec. D                                       | Beselga    | OMISSO            | Norte: LIMITE DE FREGUESIA<br>Sul: ALFREDO DE SOUSA VIEIRA (50)<br>Nascente: LIMITE DE FREGUESIA<br>Poente: JOAQUIM DA COSTA NAZARÉ (42) E JÚLIO BENTO ESTANQUEIRO (48)           | Este prédio tem natureza rústica, situa-se no lugar de Vale dos Ovos, compõe-se de terreno de eucaliptal e olival, está inscrito no referido artigo matricial rústico 49 da Secção D e tem a área de 15200 m2.     | 120                            |
| 385 B       |  |                    |   |            |                   |   |  | 1928                           |
| 386         | JOAQUIM DA COSTA NAZARÉ<br>MARIA CLARA GOMES PEREIRA DA COSTA NAZARÉ<br>Casados<br>RUA SÃO GREGÓRIO, LOTE 2<br>2040 RIO MAIOR                      | P                  | 192 Sec. AI                                     | Sabacheira | 00380/170588      |   |  | 803                            |
| 387         | MANUEL LOPES BENTO<br>CIDALINA DA PIEDADE<br>Casados<br>RUA DO CRUZEIRO, Nº 62, CARREGUEIRA<br>BESELGA<br>2305-162 TOMAR                           | P                  | 191 Sec. AI                                     | Sabacheira | 00473/270689      |   |  | 1520                           |
| 389,1       | RUI MANUEL MARQUES FERREIRA<br>CASAL DA BRAVA, Nº 40<br>SABACHEIRA<br>2300 TOMAR   | P                  | 189 Sec. AI                                     | Sabacheira | OMISSO            | Norte: CAMINHO<br>Sul: MANUEL LOPES BENTO (191)<br>Nascente: ABÍLIO MANUEL SOARES FERREIRA (190)<br>Poente: JOSÉ FELICIANO CAJADA (188)   | Este prédio tem natureza rústica, situa-se no lugar de Vale de Ovos, compõe-se de terreno de pinhal e eucaliptal, está inscrito no referido artigo matricial rústico 189 da Secção AI e tem a área de 5760 m2.     | 510                            |
| 390         | JOSÉ FELICIANO CAJADA<br>MARIA HENRIQUES DAS NEVES CAJADA<br>Casados<br>CASAL DA BRAVA, Nº 8<br>CARREGUEIROS<br>2300 TOMAR                         | P                  | 188 Sec. AI                                     | Sabacheira | 01340/061094      |   |  | 1952                           |
| 391         | ANÍBAL DUARTE LOPES<br>ALZIRA MARIA SOARES LOPES<br>Casados<br>SUIMO<br>SABACHEIRA<br>2300 TOMAR   | P                  | 146 Sec. AI                                     | Sabacheira | OMISSO            | Norte: DIAMANTINO RODRIGUES DOS PRAZERES (141)<br>Sul: JOSÉ FELICIANO CAJADA (188)<br>Nascente: MANUEL FILIPE MARIA LOPES (145)<br>Poente: ÁLVARO SOARES (147)                    | Este prédio tem natureza rústica, situa-se no lugar de Vale de Ovos, compõe-se de terreno de carvalho, cultura e mata, está inscrito no referido artigo matricial rústico 146 da Secção AI e tem a área de 840 m2. | 542                            |



| Parcela N.º | Nomes de Proprietários, Possuidores (P), Usufrutuários (U) ou Titulares Inscritos (TI), Conjuges e Moradas                         | (P)<br>(U)<br>ou<br>(TI) | Matriz:<br>R: Rústica;<br>U: Urbana;<br>Omissa. | Freguesia  | Descrição Predial | Confrontações do Prédio  | Declarações Complementares   | Área de Serviço do Prédio (m2) |
|-------------|--|--------------------------|---|------------|-------------------|--|--|--------------------------------|
| 401         | MANUEL FRANCISCO VENDEIRINHO<br>RUA DOS TANQUES, Nº 7<br>MACHADOS<br>2420-415 BOAVISTA   | P                        | 127 Sec. AI                                     | Sabacheira | OMISSO            | Norte: EMÍLIO JESUS MARQUES (107)<br>Sul: ANTÓNIO DE SOUSA E MANUEL FRANCISCO VENDEIRINHO (135)<br>Nascente: ANTÓNIO DE SOUSA E MANUEL FRANCISCO VENDEIRINHO (134)<br>Poente: VIRGÍLIO RODRIGUES DE JESUS (126)  | Este prédio tem natureza rústica, situa-se no lugar de Charneca, compõe-se de terreno de pinhal e mato, está inscrito no referido artigo matricial rústico 127 da Secção AI e tem a área de 5760 m2.                   | 2987                           |
| 402         | EMÍLIO JESUS MARQUES<br>ELVIRA REMÉDIOS MARQUES<br>Casados<br>PARRACHEIRA<br>ARRABAL<br>2400 LEIRIA                                | P                        | 107 Sec. AI                                     | Sabacheira | OMISSO            | Norte: JOÃO LUÍS DE SOUSA (92)<br>Sul: MANUEL FRANCISCO VENDEIRINHO (129) E OUTRO<br>Nascente: EMÍLIO JESUS MARQUES (106)<br>Poente: JOÃO VIEIRA COELHO E MANUEL COELHO (108)  | Este prédio tem natureza rústica, situa-se no lugar de Charneca, compõe-se de terreno de mato e eucalíptal, está inscrito no referido artigo matricial rústico 107 da Secção AI e tem a área de 5320 m2.               | 3065                           |
| 403         | JOSÉ VIEIRA COELHO<br>MARIA AMÉLIA FERREIRA DE OLIVEIRA<br>Casados<br>CASAL DE SÃO LOURENÇO, Nº 18<br>2300 TOMAR                   | P                        | 108 Sec. AI                                     | Sabacheira | OMISSO            | Norte: JOÃO LUÍS DE SOUSA (92)<br>Sul: JOSÉ OLIVEIRA DAS NEVES (125), VIRGÍLIO RODRIGUES DE JESUS (126) E OUTROS<br>Nascente: EMÍLIO JESUS MARQUES (107)<br>Poente: ANTÓNIO ALEXANDRE VIEIRA DOS SANTOS (109) E JOAQUIM LOPES DE SOUSA (110)   | Este prédio tem natureza rústica, situa-se no lugar de Seixial, compõe-se de terreno de pinhal, está inscrito no referido artigo matricial rústico 108 da Secção AI e tem a área de 4960 m2.                           | 403                            |
|             | MANUEL COELHO<br>CASAL DE SÃO LOURENÇO<br>2300 TOMAR   | P                        |   |            |                   |  |  |                                |
| 405         | ANTÓNIO ALEXANDRE VIEIRA DOS SANTOS<br>FELISMINA DE JESUS LOPES<br>Casados<br>PÉRAS RUIVAS<br>SEIÇA<br>2490 VILA NOVA DE OURÉM     | P                        | 109 Sec. AI                                     | Sabacheira | 02251/000218      |  |  | 184                            |
| 406         | JOÃO LUÍS DE SOUSA<br>QUINTA DA FORMIGA, Nº 6<br>ROMEIRAS<br>1495 ALGÉS  | P                        | 92 Sec. AI                                      | Sabacheira | OMISSO            | Norte: CUSTÓDIA HENRIQUES (90), GRACIETE DE JESUS HENRIQUES COSTA (91) E OUTROS<br>Sul: EMÍLIO JESUS MARQUES (107), JOSÉ VIEIRA COELHO (108) E OUTRO<br>Nascente: MANUEL NUNES AUGUSTO (95), ARMINDO DIAS FRANCISCO (97) E OUTROS<br>Poente: ALBINO LOPES, HERDEIROS (88) E GRACIETE DE JESUS HENRIQUES COSTA (91) | Este prédio tem natureza rústica, situa-se no lugar de Seixial, compõe-se de terreno de pinhal, vinha, carvalho e cultura, está inscrito no referido artigo matricial rústico 92 da Secção AI e tem a área de 4160 m2. | 575                            |
|             | ADELINA ROSA SUBTIL, HERDEIROS<br>SABACHEIRA<br>2300 TOMAR   | P                        |   |            |                   |  |  |                                |
| 407         | GRACIETE DE JESUS HENRIQUES COSTA<br>JOSÉ MANUEL LOPES DA COSTA<br>Casados<br>RUA DR. JOSÉ TAMAGNINI, Nº 10, 2º ESQ.<br>2300 TOMAR | P                        | 91 Sec. AI                                      | Sabacheira | 02557/011227      |  |  | 552                            |
| 408         | CUSTÓDIA HENRIQUES<br>RUA DIÁRIO DE NOTÍCIAS, Nº 121, 1º DTO<br>1200 LISBOA  | P                        | 90 Sec. AI                                      | Sabacheira | OMISSO            | Norte: NATÁLIA DA CONCEIÇÃO ANTÓNIO SOARES E IDALINA DA CONCEIÇÃO RIBEIRO (76)<br>Sul: JOÃO LUÍS DE SOUSA (92) E OUTRO<br>Nascente: GRACIETE DE JESUS HENRIQUES COSTA (91)<br>Poente: JOÃO LUÍS DE SOUSA E JOSÉ DA CONCEIÇÃO FERNANDES LUÍS (89)   | Este prédio tem natureza rústica, situa-se no lugar de Seixial, compõe-se de terreno de pinhal, vinha e carvalho, está inscrito no referido artigo matricial rústico 90 da Secção AI e tem a área de 1160 m2.          | 483                            |
| 409,1       | ADELINA ROSA SUBTIL, HERDEIROS<br>SABACHEIRA<br>2300 TOMAR   | P                        | 89 Sec. AI                                      | Sabacheira | 02042/080299      |  |  | 581                            |
|             | JOSÉ DA CONCEIÇÃO FERNANDES LUÍS<br>MARIA CECÍLIA ALMEIDA<br>Casados<br>QUINTA DA FORMIGA, Nº 7<br>ROMEIRAS<br>1495 ALGÉS          | P                        |   |            |                   |  |  |                                |
|             | JOÃO LUÍS DE SOUSA<br>QUINTA DA FORMIGA, Nº 6<br>ROMEIRAS<br>1495 ALGÉS  | P                        |   |            |                   |  |  |                                |
| 410         | NATÁLIA DA CONCEIÇÃO ANTÓNIO SOARES<br>AMÉRICO MARIA SOARES<br>Casados<br>SERRA DE BAIXO, Nº 115<br>SABACHEIRA<br>2300 TOMAR       | P                        | 77 Sec. AI                                      | Sabacheira | OMISSO            | Norte: JOSÉ DA CONCEIÇÃO RIBEIRO (78)<br>Sul: JOÃO LUÍS DE SOUSA E JOSÉ DA CONCEIÇÃO FERNANDES LUÍS (89)<br>Nascente: NATÁLIA DA CONCEIÇÃO ANTÓNIO SOARES E IDALINA DA CONCEIÇÃO RIBEIRO (76)<br>Poente: JOÃO LUÍS DE SOUSA E JOSÉ DA CONCEIÇÃO FERNANDES LUÍS (89)  | Este prédio tem natureza rústica, situa-se no lugar de Seixial, compõe-se de terreno de pinhal, está inscrito no referido artigo matricial rústico 77 da Secção AI e tem a área de 960 m2.                             | 228                            |
| 411         | JOSÉ DA CONCEIÇÃO RIBEIRO<br>FERNANDA SILVÉRIO MARQUES RIBEIRO<br>Casados<br>SERRA DE CIMA<br>2300 TOMAR                           | P                        | 78 Sec. AI                                      | Sabacheira | OMISSO            | Norte: JOÃO LUÍS DE SOUSA E JOSÉ DA CONCEIÇÃO FERNANDES LUÍS (79)<br>Sul: NATÁLIA DA CONCEIÇÃO ANTÓNIO SOARES (77)<br>Nascente: NATÁLIA DA CONCEIÇÃO ANTÓNIO SOARES E IDALINA DA CONCEIÇÃO RIBEIRO (76)<br>Poente: JOÃO LUÍS DE SOUSA (84)   | Este prédio tem natureza rústica, situa-se no lugar de Seixial, compõe-se de terreno de pinhal, está inscrito no referido artigo matricial rústico 78 da Secção AI e tem a área de 840 m2.                             | 219                            |

| Parcela N.º | Normes de Proprietários, Possuidores (P), Usufrutuários (U) ou Titulares Inscritos (TI), Conjuges e Moradas                                     | (P)<br>(U)<br>ou<br>(TI) | Matriz:<br>R: Rústica;<br>U: Urbana;<br>Omissa. | Freguesia  | Descrição Predial | Confrontações do Prédio   | Declarações Complementares   | Área de Serviço do Prédio (m2) |
|-------------|---|--------------------------|---|------------|-------------------|---|--|--------------------------------|
| 412,1       | JOÃO LUÍS DE SOUSA<br>QUINTA DA FORMIGA, Nº 6<br>ROMEIRAS<br>1495 ALGÉS   | P                        | 79 Sec. AI                                      | Sabacheira | 02041/080299      |   |  | 507                            |
|             | JOSÉ DA CONCEIÇÃO FERNANDES LUÍS<br>MARIA CECÍLIA ALMEIDA<br>Casados<br>QUINTA DA FORMIGA, Nº 7<br>ROMEIRAS<br>1495 ALGÉS                       | P                        |   |            |                   |   |  |                                |
|             | ADELINA ROSA SUBTIL, HERDEIROS<br>SABACHEIRA<br>2300 TOMAR  | P                        |   |            |                   |   |  |                                |
| 413         | IDALINA DA CONCEIÇÃO RIBEIRO<br>AMÂNDIO DA CONCEIÇÃO RIBEIRO<br>Casados<br>SERRA DE BAIXO, Nº 133<br>2300 TOMAR                                 | P                        | 25 Sec. AI                                      | Sabacheira | OMISSO            | Norte: FERNANDO ROSA DE ALMEIDA (18)<br>Sul: JOÃO LUÍS DE SOUSA E JOSÉ DA CONCEIÇÃO FERNANDES LUÍS (79)<br>Nascente: IDALINA MARIA DOS SANTOS ANTÓNIO (26)<br>Poente: GRACIETE DE JESUS HENRIQUES COSTA (24)    | Este prédio tem natureza rústica, situa-se no lugar de Seixial, compõe-se de terreno de vinha com oliveiras e pinhal, está inscrito no referido artigo matricial rústico 25 da Secção AI e tem a área de 1320 m2.                    | 388                            |
| 414         | ANÍBAL ANTÓNIO<br>SERRA DE BAIXO<br>2300 TOMAR  | TI                       | 26 Sec. AI                                      | Sabacheira | OMISSO            | Norte: FERNANDO ROSA DE ALMEIDA (18)<br>Sul: NATÁLIA DA CONCEIÇÃO ANTÓNIO SOARES E IDALINA DA CONCEIÇÃO RIBEIRO (76)<br>Nascente: CUSTÓDIA HENRIQUES (27)<br>Poente: IDALINA DA CONCEIÇÃO RIBEIRO (25)          | Este prédio tem natureza rústica, situa-se no lugar de Seixial, compõe-se de terreno de vinha com figueiras e oliveiras e pinhal, está inscrito no referido artigo matricial rústico 26 da Secção AI e tem a área de 1160 m2.        | 445                            |
|             | IDALINA MARIA DOS SANTOS ANTÓNIO<br>TRAVESSA DA HORTA NAVIA, Nº 17<br>1350 LISBOA   | P                        |   |            |                   |   |  |                                |
| 415         | CUSTÓDIA HENRIQUES<br>RUA DIÁRIO DE NOTÍCIAS, Nº 121, 1.º DTO<br>1200 LISBOA  | P                        | 27 Sec. AI                                      | Sabacheira | OMISSO            | Norte: FERNANDO ROSA DE ALMEIDA (18)<br>Sul: NATÁLIA DA CONCEIÇÃO ANTÓNIO SOARES E IDALINA DA CONCEIÇÃO RIBEIRO (76)<br>Nascente: ANTÓNIO DUARTE DA GRAÇA (28)<br>Poente: IDALINA MARIA DOS SANTOS ANTÓNIO (26) | Este prédio tem natureza rústica, situa-se no lugar de Seixial, compõe-se de terreno de vinha com oliveiras e pinhal, está inscrito no referido artigo matricial rústico 27 da Secção AI e tem a área de 1360 m2.                    | 425                            |
| 416         | ANTÓNIO DUARTE DA GRAÇA<br>SERRA DE BAIXO, Nº 95<br>2300 TOMAR  | P                        | 28 Sec. AI                                      | Sabacheira | OMISSO            | Norte: FERNANDO ROSA DE ALMEIDA (18)<br>Sul: NATÁLIA DA CONCEIÇÃO ANTÓNIO SOARES E IDALINA DA CONCEIÇÃO RIBEIRO (76)<br>Nascente: ANTÓNIO DUARTE DA GRAÇA (29)<br>Poente: CUSTÓDIA HENRIQUES (27)               | Este prédio tem natureza rústica, situa-se no lugar de Seixial, compõe-se de terreno de vinha com oliveiras e mata, está inscrito no referido artigo matricial rústico 28 da Secção AI e tem a área de 1680 m2.                      | 430                            |
| 417         | ANTÓNIO DUARTE DA GRAÇA<br>SERRA DE BAIXO, Nº 95<br>2300 TOMAR  | P                        | 29 Sec. AI                                      | Sabacheira | OMISSO            | Norte: FERNANDO ROSA DE ALMEIDA (18)<br>Sul: NATÁLIA DA CONCEIÇÃO ANTÓNIO SOARES E IDALINA DA CONCEIÇÃO RIBEIRO (76)<br>Nascente: JOSÉ ROSA LOPES (30)<br>Poente: ANTÓNIO DUARTE DA GRAÇA (28)                  | Este prédio tem natureza rústica, situa-se no lugar de Seixial, compõe-se de terreno de cultura com oliveiras e horta, está inscrito no referido artigo matricial rústico 29 da Secção AI e tem a área de 1560 m2.                   | 283                            |
| 418         | JOSÉ ROSA LOPES<br>PALMIRA ROSA DE FRIAS LOPES<br>Casados<br>RUA JOÃO OLIVEIRA CASQUILHO, Nº 41, 3.º ESQ.<br>FRENTE<br>2300 TOMAR               | P                        | 30 Sec. AI                                      | Sabacheira | OMISSO            | Norte: RAÚL SOARES DA COSTA (15)<br>Sul: ANTÓNIO DUARTE DA GRAÇA (29)<br>Nascente: NATÁLIA DA CONCEIÇÃO ANTÓNIO SOARES E IDALINA DA CONCEIÇÃO RIBEIRO (76)<br>Poente: FERNANDO ROSA DE ALMEIDA (18)             | Este prédio tem natureza rústica, situa-se no lugar de Seixial, compõe-se de terreno de cultura com oliveiras, carvalho, vinha e pinhal, está inscrito no referido artigo matricial rústico 30 da Secção AI e tem a área de 5720 m2. | 488                            |
| 419         | RAÚL SOARES DA COSTA<br>MARIA FLORÊNCIA SUBTIL LOPES DA COSTA<br>Casados<br>RUA NORTON DE MATOS, Nº 26<br>VINHA DAS PEDRAS<br>2860 ALHOS VEDROS | P                        | 15 Sec. AI                                      | Sabacheira | OMISSO            | Norte: JOAQUIM MARIA LOPES (14)<br>Sul: JOSÉ ROSA LOPES (30)<br>Nascente: ABÍLIO DA CONCEIÇÃO SIMÕES (194)<br>Poente: LEONEL MARIA RODRIGUES DUARTE (5)   | Este prédio tem natureza rústica, situa-se no lugar de Seixial, compõe-se de terreno de cultura e pinhal com oliveiras, está inscrito no referido artigo matricial rústico 15 da Secção AI e tem a área de 3080 m2.                  | 540                            |
| 420         | JOAQUIM MARIA LOPES<br>MARIA SUBTIL MARQUES LOPES<br>Casados<br>SERRA DE BAIXO<br>SABACHEIRA<br>2300 TOMAR                                      | P                        | 14 Sec. AI                                      | Sabacheira | OMISSO            | Norte: ABÍLIO DA CONCEIÇÃO SIMÕES (13)<br>Sul: RAÚL SOARES DA COSTA (15)<br>Nascente: ANTÓNIO CONCEIÇÃO NEVES (32)<br>Poente: LEONEL MARIA RODRIGUES DUARTE (5)   | Este prédio tem natureza rústica, situa-se no lugar de Chameca, compõe-se de terreno de cultura com figueiras e pinhal, está inscrito no referido artigo matricial rústico 14 da Secção AI e tem a área de 1160 m2.                  | 210                            |

| Parcela N.º | Nomes de Proprietários, Possuidores (P), Usufrutuários (U) ou Titulares Inscritos (TI), Conjuges e Moradas                                | (P)<br>(U)<br>ou<br>(TI) | Matriz:<br>R: Rústica;<br>U: Urbana;<br>Omissa. | Freguesia  | Descrição Predial | Confrontações do Prédio  | Declarações Complementares  | Área de Serviço do Prédio (m <sup>2</sup> ) |
|-------------|---|--------------------------|---|------------|-------------------|--|---|---|
| 421         | ABÍLIO DA CONCEIÇÃO SIMÕES<br>ARMANDA DA ASCENÇÃO COSTA SIMÕES<br>Casados<br>SERRA DE BAIXO, Nº 162<br>2300 TOMAR                         | P                        | 13 Sec. AI                                      | Sabacheira | OMISSO            | Norte: ANTÓNIO SUBTIL SOARES (12)<br>Sul: JOAQUIM MARIA LOPES (14)<br>Nascente: ANTÓNIO CONCEIÇÃO NEVES (32)<br>Poente: LEONEL MARIA RODRIGUES DUARTE (5)  | Este prédio tem natureza rústica, situa-se no lugar de Charneca, compõe-se de terreno de cultura com figueiras e pinhal, está inscrito no referido artigo matricial rústico 13 da Secção AI e tem a área de 1160 m <sup>2</sup> .                           | 205   |
| 422         | ANTÓNIO SUBTIL SOARES<br>ISABEL DA CONCEIÇÃO NEVES SOARES<br>Casados<br>RUA DO SETE, Nº 11<br>CARVALHAIS<br>3080 FIGUEIRA DA FOZ          | P                        | 12 Sec. AI                                      | Sabacheira | 01148/101193      |  |   | 180   |
| 423         | ANTÓNIO RIBEIRO<br>MARIA CELESTE DA CONCEIÇÃO OLIVEIRA<br>Casados<br>RUA CONDE DE ALMOSTER, Nº 78, 1.º DTO<br>1500 LISBOA                 | P                        | 11 Sec. AI                                      | Sabacheira | 00839/230991      |  |   | 215   |
| 425 A       | IRENE DA CONCEIÇÃO NEVES<br>ALBINO SUBTIL<br>Casados<br>SERRA DE BAIXO, Nº 100<br>2300 TOMAR  | P                        | 6 Sec. AI                                       | Sabacheira | OMISSO            | Norte: NAZARÉ DA CONCEIÇÃO NEVES HENRIQUES (234 SEC. AA)<br>Sul: ANTÓNIO RIBEIRO (11)<br>Nascente: MANUEL DA COSTA (7)<br>Poente: LEONEL MARIA RODRIGUES DUARTE (5)  | Este prédio tem natureza rústica, situa-se no lugar de Seixial, compõe-se de terreno de mato, vinha e cultura com oliveiras, está inscrito no referido artigo matricial rústico 6 da Secção AI e tem a área de 1640 m <sup>2</sup> .                        | 972   |
| 425 B       |   |                          |   |            |                   |  |   | 166   |
| 426         | NAZARÉ DA CONCEIÇÃO NEVES HENRIQUES<br>SERRA DA SABACHEIRA, Nº 90<br>2300 TOMAR   | P                        | 234 Sec. AA                                     | Sabacheira | OMISSO            | Norte: ANTÓNIO SUBTIL SOARES (233)<br>Sul: ARLINDO DA CONCEIÇÃO LOPES SIMÕES (235)<br>Nascente: GRACINDA DA CONCEIÇÃO DUARTE COSTA FIGUEIREDO E MÁRIO LOPES DO VALE (237)<br>Poente: ARLINDO DA CONCEIÇÃO LOPES SIMÕES (8 SEC. AI) E ANTÓNIO JÚLIO ALVES E JÚLIA JOAQUINA ALVES (10 SEC. AI) | Este prédio tem natureza rústica, situa-se no lugar de Carvoeira, compõe-se de terreno de carvalhal, cultura, vinha com figueiras, mata e pinhal, está inscrito no referido artigo matricial rústico 234 da Secção AA e tem a área de 8240 m <sup>2</sup> . | 870   |
| 427         | ANTÓNIO SUBTIL SOARES<br>ISABEL DA CONCEIÇÃO NEVES SOARES<br>Casados<br>RUA DO SETE, Nº 11<br>CARVALHAIS<br>3080 FIGUEIRA DA FOZ          | P                        | 233 Sec. AA                                     | Sabacheira | 00873/311091      |  |   | 518   |
| 428         | MARIA LUÍSA<br>SERRA DE CIMA<br>SABACHEIRA<br>2300 TOMAR  | TI                       | 222 Sec. AA                                     | Sabacheira | 00741/300191      |  |   | 1136  |
|             | GRACINDA LUÍSA MARQUES BARBOSA SOARES<br>LOURENÇO BARBOSA SOARES MARQUES<br>Casados<br>CAIXA 105 Z<br>SÍTIO DA ALFARROBEIRA<br>8100 LOULÉ | P                        |   |            |                   |  |   |   |
| 429         | ANTÓNIO JOSÉ ALVES LOPES<br>MARIA LUÍSA LUÍS<br>Casados<br>RUA SÃO MIGUEL, Nº 33, SERRA DE CIMA<br>SABACHEIRA<br>2300 TOMAR               | P                        | 221 Sec. AA                                     | Sabacheira | 01641/290596      |  |   | 797   |
| 430         | JOSÉ DA CONCEIÇÃO RIBEIRO<br>FERNANDA SILVÉRIO MARQUES RIBEIRO<br>Casados<br>SERRA DE CIMA<br>2300 TOMAR                                  | P                        | 223 Sec. AA                                     | Sabacheira | OMISSO            | Norte: ACILINO RODRIGUES LOPES (206)<br>Sul: ANTÓNIO SUBTIL SOARES (233)<br>Nascente: ARSÉNIA DA CONCEIÇÃO RIBEIRO MARQUES (224)<br>Poente: GRACINDA LUÍSA MARQUES BARBOSA SOARES (222)  | Este prédio tem natureza rústica, situa-se no lugar de Ulmeirinho, compõe-se de terreno de cultura arvense com oliveiras e figueiras e mato, está inscrito no referido artigo matricial rústico 223 da Secção AA e tem a área de 800 m <sup>2</sup> .       | 256   |
| 431         | ARSÉNIO DA CONCEIÇÃO RIBEIRO MARQUES<br>SERRA DE CIMA<br>2300 TOMAR   | TI                       | 224 Sec. AA                                     | Sabacheira | OMISSO            | Norte: ACILINO RODRIGUES LOPES (206)<br>Sul: ANTÓNIO SUBTIL SOARES (233)<br>Nascente: ABÍLIO DA CONCEIÇÃO SIMÕES (225)<br>Poente: JOSÉ DA CONCEIÇÃO RIBEIRO (223)  | Este prédio tem natureza rústica, situa-se no lugar de Ulmeirinho, compõe-se de terreno de cultura e mato, está inscrito no referido artigo matricial rústico 224 da Secção AA e tem a área de 800 m <sup>2</sup> .   | 127   |
|             | ARSÉNIA DA CONCEIÇÃO RIBEIRO MARQUES<br>ADELINO FERREIRA MARQUES<br>Casados<br>SERRA DE CIMA<br>2300 TOMAR                                | P                        |   |            |                   |  |   |   |

| Parcela N.º | Normes de Proprietários, Possuidores (P), Usufrutuários (U) ou Titulares Inscritos (TI), Conjuges e Moradas                                     | (P)<br>(U)<br>ou<br>(TI) | Matriz:<br>R: Rústica;<br>U: Urbana;<br>Omissa. | Freguesia  | Descrição Predial | Confrontações do Prédio  | Declarações Complementares  | Área de Serviço do Prédio (m2) |
|-------------|---|--------------------------|---|------------|-------------------|--|---|--------------------------------|
| 432         | ABÍLIO DA CONCEIÇÃO SIMÕES<br>ARMANDA DA ASCENÇÃO COSTA SIMÕES<br>Casados<br>SERRA DE BAIXO, Nº 162<br>2300 TOMAR                               | P                        | 225 Sec. AA                                     | Sabacheira | OMISSO            | Norte: ACILINO RODRIGUES LOPES (206)<br>Sul: ANTÓNIO SUBTIL SOARES (233) E OUTRO<br>Nascente: JÚLIO NEVES (226)<br>Poente: ARSÉNIA DA CONCEIÇÃO RIBEIRO MARQUES (224)  | Este prédio tem natureza rústica, situa-se no lugar de Ulmeirinho, compõe-se de terreno de vinha com figueiras e oliveiras e cultura, está inscrito no referido artigo matricial rústico 225 da Secção AA e tem a área de 2000 m2.            | 240                            |
| 435         | ACILINO RODRIGUES LOPES<br>LINA MARIA DA CONCEIÇÃO NEVES LOPES<br>Casados<br>RUA DA FONTE, Nº 75, SERRA DO MEIO<br>SABACHEIRA<br>2300 TOMAR     | P                        | 206 Sec. AA                                     | Sabacheira | 02751/040423      |  |   | 1827                           |
| 437         | ELVIRA DA CONCEIÇÃO GRAÇA<br>CELESTINO DA CONCEIÇÃO SUBTIL<br>Casados<br>AVº ANTÓNIO FONSECA SIMÕES, Nº 86, R/C ESQ.<br>2300 TOMAR              | P                        | 208 Sec. AA                                     | Sabacheira | OMISSO            | Norte: NAZARÉ DA CONCEIÇÃO NEVES HENRIQUES (198)<br>Sul: ACILINO RODRIGUES LOPES (206)<br>Nascente: DELFIM DA CONCEIÇÃO COSTA (209)<br>Poente: ELVIRA DA CONCEIÇÃO GRAÇA (207)   | Este prédio tem natureza rústica, situa-se no lugar de Valadas, compõe-se de terreno de mata, cultura e vinha, está inscrito no referido artigo matricial rústico 208 da Secção AA e tem a área de 1880 m2.                                   | 1461                           |
|             | LUÍS DA GRAÇA<br>SERRA DO MEIO<br>2300 TOMAR  | TI                       |   |            |                   |  |   |                                |
| 438         | ELVIRA DA CONCEIÇÃO GRAÇA<br>CELESTINO DA CONCEIÇÃO SUBTIL<br>Casados<br>AVº ANTÓNIO DA FONSECA SIMÕES, Nº 86, R/C ESQ.<br>2300 TOMAR           | P                        | 207 Sec. AA                                     | Sabacheira | OMISSO            | Norte: NAZARÉ DA CONCEIÇÃO NEVES HENRIQUES (198)<br>Sul: ACILINO RODRIGUES LOPES (206)<br>Nascente: ELVIRA DA CONCEIÇÃO GRAÇA (208)<br>Poente: ANTÓNIO LOPES (205)   | Este prédio tem natureza rústica, situa-se no lugar de Valadas, compõe-se de terreno de pinhal, mata, vinha e cultura com figueiras e oliveiras, está inscrito no referido artigo matricial rústico 207 da Secção AA e tem a área de 4360 m2. | 2531                           |
| 439         | NAZARÉ DA CONCEIÇÃO NEVES HENRIQUES<br>SERRA DA SABACHEIRA, Nº 90<br>2300 TOMAR   | P                        | 198 Sec. AA                                     | Sabacheira | OMISSO            | Norte: MARIA VIERA LOPES (80)<br>Sul: ELVIRA DA CONCEIÇÃO GRAÇA (207) (208) E<br>DELFIN DA CONCEIÇÃO COSTA (209)<br>Nascente: ANÍBAL DA CONCEIÇÃO SUBTIL,<br>HERDEIROS E MANUEL DA CONCEIÇÃO SUBTIL,<br>HERDEIROS (197)<br>Poente: AURÉLIO DA CONCEIÇÃO HENRIQUES,<br>HERDEIROS (74)   | Este prédio tem natureza rústica, situa-se no lugar de Terra Nova, compõe-se de terreno de mata e vinha com figueiras e oliveiras, está inscrito no referido artigo matricial rústico 198 da Secção AA e tem a área de 2240 m2.               | 440                            |
| 440 A       | AUGUSTO LOPES NUNES<br>PIEIDADE JESUS VIEIRA<br>Casados<br>RUA DR. ÁLVARO TELES, Nº 41<br>ALBURITEL<br>2490 OUREM                               | TI                       | 80 Sec. AA                                      | Sabacheira | OMISSO            | Norte: ANTÓNIO RODRIGUES VITORINO, HERDEIROS (70)<br>Sul: NAZARÉ DA CONCEIÇÃO NEVES HENRIQUES (198)<br>Nascente: RAÚL SOARES DA COSTA (81), ANÍBAL DA CONCEIÇÃO SUBTIL, HERDEIROS E MANUEL DA CONCEIÇÃO SUBTIL, HERDEIROS (197)<br>Poente: DIAMANTINO RODRIGUES VITORINO (79)  | Este prédio tem natureza rústica, situa-se no lugar de Terra Nova, compõe-se de terreno de pinhal e cultura com oliveiras, sobreiros e figueiras, está inscrito no referido artigo matricial rústico 80 da Secção AA e tem a área de 2640 m2. | 251                            |
| 440 B       | MARIA VIEIRA LOPES MENDES<br>RUA ÁLVARO TELES, Nº 41<br>ALBURITEL<br>2490 OUREM   | P                        |   |            |                   |  |   | 620                            |
| 441         | DIAMANTINO RODRIGUES VITORINO<br>MARIA JOSÉ DA CONCEIÇÃO<br>Casados<br>SERRA DE BAIXO, Nº 127<br>2300 TOMAR                                     | P                        | 79 Sec. AA                                      | Sabacheira | OMISSO            | Norte: ANTÓNIO RODRIGUES VITORINO, HERDEIROS (70) E ERNESTO DA COSTA (78)<br>Sul: MANUEL VIEIRA LOPES MENDES (80)<br>Nascente: MANUEL VIEIRA LOPES MENDES (80)<br>Poente: AURÉLIO DA CONCEIÇÃO HENRIQUES,<br>HERDEIROS (74)  | Este prédio tem natureza rústica, situa-se no lugar de Terra Nova, compõe-se de terreno de pinhal e cultura com oliveiras e sobreiros, está inscrito no referido artigo matricial rústico 79 da Secção AA e tem a área de 2880 m2.            | 911                            |
| 442         | ERNESTO DA COSTA<br>CARMINDA DA CONCEIÇÃO OLIVEIRA<br>Casados<br>SERRA DE BAIXO, Nº 97<br>2300 TOMAR  | P                        | 78 Sec. AA                                      | Sabacheira | 00828/230991      |  |   | 143                            |
| 443         | RAÚL SOARES DA COSTA<br>MARIA FLORÊNCIA SUBTIL LOPES DA COSTA<br>Casados<br>RUA NORTON DE MATOS, Nº 26<br>VINHA DAS PEDRAS<br>2860 ALHOS VEDROS | P                        | 81 Sec. AA                                      | Sabacheira | OMISSO            | Norte: GRACIETE DE JESUS HENRIQUES COSTA (68) E MARINO NUNES, HERDEIROS (69)<br>Sul: ANÍBAL DA CONCEIÇÃO SUBTIL, HERDEIROS E MANUEL DA CONCEIÇÃO SUBTIL, HERDEIROS (197)<br>Nascente: ISaura DA CONCEIÇÃO NUNES E OUTROS (82), RAÚL SOARES DA COSTA E CRISPIM SUBTIL LOPES (85)<br>Poente: ANTÓNIO RODRIGUES VITORINO, HERDEIROS (70) E MARIA VIEIRA LOPES MENDES (80) | Este prédio tem natureza rústica, situa-se no lugar de Terra Nova, compõe-se de terreno de eucaliptal, pinhal e olival, está inscrito no referido artigo matricial rústico 81 da Secção AA e tem a área de 5520 m2.                           | 1487                           |

| Parcela N.º | Normes de Proprietários, Possuidores (P), Usufrutuários (U) ou Titulares Inscritos (TI), Conjuges e Moradas                                      | (P)<br>(U)<br>(TI) | Matriz:<br>R: Rústica;<br>U: Urbana;<br>Omissa. | Freguesia  | Descrição Predial | Confrontações do Prédio   | Declarações Complementares   | Área de Serviço do Prédio (m <sup>2</sup> ) |
|-------------|--|--------------------|---|------------|-------------------|---|--|---|
| 444         | CRISPIM SUBTIL LOPES<br>AMÉLIA MARIA PARREIRA DOS SANTOS SUBTIL LOPES<br>Casados<br>RUA GARCIA DE RESENDE, LOTE 10, 5.º ESQ.<br>1750 LISBOA      | P                  | 85 Sec. AA                                      | Sabacheira | OMISSO            | Norte: ISAUARA DA CONCEIÇÃO NUNES E OUTROS (82), ANTÓNIO JOÃO SUBTIL (83) E OUTROS<br>Sul: VICTOR MANUEL SIMÕES FONSECA (195), JOSÉ ANTUNES RODRIGUES (196) E OUTROS<br>Nascente: ANTÓNIO VALE NUNES (86) E JOÃO LUÍS DE SOUSA (87)<br>Poente: RAÚL SOARES DA COSTA (81)  | Este prédio tem natureza rústica, situa-se no lugar de Terra Nova, compõe-se de terreno de pinhal e olival com figueiras, está inscrito no referido artigo matricial rústico 85 da Secção AA e tem a área de 8120 m <sup>2</sup> .               | 138   |
|             | RAÚL SOARES DA COSTA<br>MÁRIA FLORÊNCIA SUBTIL LOPES DA COSTA<br>Casados<br>RUA NORTON DE MATOS, N.º 26<br>VINHA DAS PEDRAS<br>2860 ALHOS VEDROS | P                  |   |            |                   |   |  |   |
| 445,1       | ANTÓNIO DUARTE MANEIRA<br>RUA D. ESTEFÂNIA, N.º 83, R/C ESQ.<br>1150 LISBOA  | P                  | 82 Sec. AA                                      | Sabacheira | OMISSO            | Norte: GRACIETE DE JESUS HENRIQUES COSTA (68)<br>Sul: RAÚL SOARES DA COSTA E CRISPIM SUBTIL LOPES (85)<br>Nascente: ANTÓNIO JOÃO SUBTIL (83)<br>Poente: RAÚL SOARES DA COSTA (81)   | Este prédio tem natureza rústica, situa-se no lugar de Terra Nova, compõe-se de terreno de pinhal, está inscrito no referido artigo matricial rústico 82 da Secção AA e tem a área de 3040 m <sup>2</sup> .                                      | 1967  |
|             | RICARDO FELICIANO NUNES, HERDEIROS<br>RUA GIL EANES DA COSTA, N.º 8, R/C DTO<br>2800 ALMADA  | P                  |   |            |                   |   |  |   |
|             | ISAURA DA CONCEIÇÃO NUNES<br>SERRA DE BAIXO<br>SABACHEIRA<br>2300 TOMAR  | P                  |   |            |                   |   |  |   |
|             | ILDA SUBTIL MARQUES<br>RUA GIL EANES DA COSTA, N.º 8, R/C DTO<br>2800 ALMADA   | P                  |   |            |                   |   |  |   |
| 446         | ANTÓNIO JOÃO SUBTIL<br>ISAURA DA CONCEIÇÃO NEVES<br>Casados<br>SERRA DE BAIXO, N.º 123<br>2300 TOMAR   | P                  | 83 Sec. AA                                      | Sabacheira | OMISSO            | Norte: GRACIETE DE JESUS HENRIQUES COSTA (68)<br>Sul: RAÚL SOARES DA COSTA E CRISPIM SUBTIL LOPES (85)<br>Nascente: ANÍBAL DUARTE LOPES E AURÉLIA DA CONCEIÇÃO LOPES (84)<br>Poente: ISAURA DA CONCEIÇÃO NUNES, ANTÓNIO DUARTE MANEIRA E OUTROS (82)  | Este prédio tem natureza rústica, situa-se no lugar de Terra Nova, compõe-se de terreno de olival, vinha com figueiras e pinhal, está inscrito no referido artigo matricial rústico 83 da Secção AA e tem a área de 2480 m <sup>2</sup> .        | 423   |
| 448         | FLORÊNCIA DE FRIAS VIEIRA LOPES<br>RUA DA FONTE, N.º 72, SERRA DO MEIO<br>SABACHEIRA<br>2300 TOMAR   | P                  | 315 Sec. R                                      | Sabacheira | 00059/170685      |   |  | 419   |
|             | ANTÓNIO VIEIRA LOPES<br>ISABEL MARIA DOS SANTOS CURTO LOPES<br>Casados<br>RUA SOUSA MARTINS, N.º 5, 5.º DTO<br>1200 LISBOA                       | P                  |   |            |                   |   |  |   |
| 449         | AMÉRICO LUÍS DAS NEVES<br>MARIA DA PIEDADE<br>Casados<br>SERRA DO MEIO<br>2300 TOMAR   | P                  | 314 Sec. R                                      | Sabacheira | OMISSO            | Norte: CUSTÓDIO LUÍS DAS NEVES (310)<br>Sul: ANTÓNIO RODRIGUES VITORINO, HERDEIROS E AMÉRICO LUÍS DAS NEVES, HERDEIROS (316)<br>Nascente: ANTÓNIO VIEIRA LOPES E FLORÊNCIA DE FRIAS VIEIRA LOPES (315)<br>Poente: JOÃO LOPES SIMÕES (317), MARIA MANUELA DA CONCEIÇÃO SIMÕES (318) E OUTROS                             | Este prédio tem natureza rústica, situa-se no lugar de Celão, compõe-se de terreno de cultura com figueiras e oliveiras, está inscrito no referido artigo matricial rústico 314 da Secção R e tem a área de 1840 m <sup>2</sup> .                | 100   |
| 450         | ALBINO SUBTIL<br>IRENE DA CONCEIÇÃO NEVES SUBTIL<br>Casados<br>SERRA DE BAIXO, N.º 100<br>2300 TOMAR   | P                  | 67 Sec. AA                                      | Sabacheira | OMISSO            | Norte: MARIA EUGÉNIA JESUS HENRIQUES GRAÇA (167) E ANTÓNIO RODRIGUES VITORINO, HERDEIROS (168)<br>Sul: ANÍBAL DUARTE LOPES E AURÉLIA DA CONCEIÇÃO LOPES (84 SEC. AA)<br>Nascente: MARIA CELESTE DA CONCEIÇÃO OLIVEIRA (66 SEC. AA)<br>Poente: PALMIRA SILVÉRIA, HERDEIROS (309), CUSTÓDIO LUÍS DAS NEVES (310) E OUTROS | Este prédio tem natureza rústica, situa-se no lugar de Celão, compõe-se de terreno de cultura e vinha com figueiras e oliveiras e mata, está inscrito no referido artigo matricial rústico 67 da Secção AA e tem a área de 4160 m <sup>2</sup> . | 1717  |
| 451         | CUSTÓDIO LUÍS DAS NEVES<br>ELVIRA DA CONCEIÇÃO<br>Casados<br>SERRA DO MEIO<br>2300 TOMAR   | P                  | 310 Sec. R                                      | Sabacheira | OMISSO            | Norte: PALMIRA SILVÉRIA, HERDEIROS (309)<br>Sul: AMÉRICO LUÍS DAS NEVES (314)<br>Nascente: ALBINO SUBTIL (67 SEC. AA)<br>Poente: JOAQUINA MARIA LOPES (311) E JOSÉ DUARTE (312)   | Este prédio tem natureza rústica, situa-se no lugar de Celão, compõe-se de terreno de cultura e vinha com figueiras e oliveiras, está inscrito no referido artigo matricial rústico 310 da Secção R e tem a área de 1960 m <sup>2</sup> .        | 104   |
| 453         | MARIA EUGÉNIA JESUS HENRIQUES GRAÇA<br>JOSÉ DA COSTA GRAÇA<br>Casados<br>SERRA DE BAIXO, N.º 104<br>SABACHEIRA<br>2305-623 TOMAR                 | P                  | 167 Sec. R                                      | Sabacheira | 02551/011227      |   |  | 871   |

| Parcela N.º         | Nomes de Proprietários, Possuidores (P), Usufrutuários (U) ou Titulares Inscritos (TI), Conjuges e Moradas                                 | (P)<br>(U)<br>(TI) | Matriz:<br>R: Rústica;<br>U: Urbana;<br>Omissa. | Freguesia  | Descrição Predial | Confrontações do Prédio   | Declarações Complementares  | Área de Serviço do Prédio (m2) |
|---------------------|--|--------------------|---|------------|-------------------|---|---|--------------------------------|
| 454                 | ANÍBAL DA CONCEIÇÃO SUBTIL<br>ERMELINDA DA PIEDADE<br>Casados<br>SERRA DO MEIO, N.º 87<br>2300 TOMAR                                       | TI                 | 146 Sec. AA                                     | Sabacheira | OMISSO            | Norte: AURÉLIO DA CONCEIÇÃO HENRIQUES, JOÃO DA CONCEIÇÃO NUNES E OUTROS (161 SEC. R) E ARTUR NUNES DAS NEVES OLIVEIRA (1)<br>Sul: ANÍBAL SUBTIL LOPES (62), ERNESTO NUNES (63), MARIA CELESTE DA CONCEIÇÃO OLIVEIRA (66) E OUTROS<br>Nascente: MARIA EUGÉNIA JESUS HENRIQUES GRAÇA (167 SEC. R)<br>Poente: MARIA EUGÉNIA JESUS HENRIQUES GRAÇA (167 SEC. R) | Este prédio tem natureza rústica, situa-se no lugar de Celão, compõe-se de terreno de vinha com oliveiras, está inscrito no referido artigo matricial rústico 146 da Secção AA e tem a área de 2560 m2.                         | 159                            |
|                     | ALCINO DA PIEDADE SUBTIL<br>MARIA ANTONIA NEVES BORGES<br>Casados<br>RUA DOS MOLEIROS, N.º 30 B, SERRA DE CIMA<br>SABACHEIRA<br>2300 TOMAR | P                  |   |            |                   |   |   |                                |
| 456,1 A             | JOÃO DA CONCEIÇÃO NUNES<br>SERRA DE BAIXO<br>SABACHEIRA<br>2305-623 TOMAR  | P                  | 161 Sec. R                                      | Sabacheira | 00982/021036      |   |   | 149                            |
|                     | AURÉLIO DA CONCEIÇÃO HENRIQUES<br>NAZARÉ DA CONCEIÇÃO NEVES HENRIQUES<br>Casados<br>SERRA DE BAIXO<br>2300 TOMAR                           | P                  |   |            |                   |   |   |                                |
|                     | CARLA SÓNIA DUARTE NUNES<br>RUA DIOGO ARRUDA, N.º 14, 1.º DTO<br>2300-482 TOMAR  | P                  |   |            |                   |   |   |                                |
|                     | ARLINDA DA CONCEIÇÃO COSTA DUARTE NUNES<br>RUA DIOGO DE ARRUDA, N.º 14, 1.º D<br>2300 TOMAR  | P                  |   |            |                   |   |   |                                |
|                     | RENATO MIGUEL DUARTE NUNES<br>RUA DIOGO ARRUDA, N.º 14, 1.º DTO<br>2300-482 TOMAR  | P                  |   |            |                   |   |   |                                |
| 456,1 B             |  |                    |   |            |                   |   |   | 1418                           |
| 457 A               | FERNANDA SILVÉRIA MARQUES RIBEIRO<br>JOSÉ DA CONCEIÇÃO RIBEIRO<br>Casados<br>SERRA DE CIMA<br>2300 TOMAR                                   | TI                 | 159 Sec. R                                      | Sabacheira | 00386/240588      |   |   | 33                             |
|                     | JOAQUIM SILVÉRIO MARQUES<br>LUDOVINA DOS SANTOS COURELA MARQUES<br>Casados<br>WAHLSDIEDT, 19, A<br>HAMBURGO<br>ALEMANHA                    | TI                 |   |            |                   |   |   |                                |
|                     | JOSÉ ANTÓNIO MARQUES RIBEIRO<br>SERRA DE CIMA, N.º 39<br>SABACHEIRA<br>2300 TOMAR  | P                  |   |            |                   |   |   |                                |
| 457 B               |  |                    |   |            |                   |   |   | 94                             |
| 458,1               | JOSÉ LOPES ALHO<br>SERRA DE CIMA<br>SABACHEIRA<br>2300 TOMAR   | TI                 | 160 Sec. R                                      | Sabacheira | OMISSO            | Norte: AIDA DA CONCEIÇÃO LOPES (158)<br>Sul: AURÉLIO DA CONCEIÇÃO HENRIQUES, JOÃO DA CONCEIÇÃO NUNES E OUTROS (161)<br>Nascente: JOSÉ ANTÓNIO MARQUES RIBEIRO (159)<br>Poente: GRACINDA DA CONCEIÇÃO COSTA (163)  | Este prédio tem natureza rústica, situa-se no lugar de Hortas, compõe-se de terreno de horta e de olival com carvalhos e figueiras, está inscrito no referido artigo matricial rústico 160 da Secção R e tem a área de 3120 m2. | 1858                           |
|                     | JOAQUIM MARIA LOPES<br>MARIA SUBTIL MARQUES LOPES<br>Casados<br>SERRA DE BAIXO<br>SABACHEIRA<br>2300 TOMAR                                 | P                  |   |            |                   |   |   |                                |
|                     | ARLINDO MARIA LOPES<br>MARIA ISABEL DUARTE LOPES<br>Casados<br>SERRA DE CIMA, N.º 14<br>2300 TOMAR   | P                  |   |            |                   |   |   |                                |
|                     | ANTÓNIO MARIA MARQUES LOPES<br>BENVINDA PEREIRA MARQUES FERREIRA<br>Casados<br>TRAVESSA DE NABÂNCIA, N.º 7, R/C DTO<br>2300 TOMAR          | P                  |   |            |                   |   |   |                                |
| 459                 | ANÍBAL SUBTIL LOPES<br>SERRA DE BAIXO, N.º 139<br>2300 TOMAR   | TI                 | 158 Sec. R                                      | Sabacheira | OMISSO            | Norte: CELESTE DE JESUS ABREU, ANTÓNIO NEVES JOÃO E FERNANDO DE JESUS BOAVIDA (157)<br>Sul: JOAQUIM MARIA LOPES E OUTROS (160), GRACINDA DA CONCEIÇÃO COSTA (163) E OUTROS<br>Nascente: JOAQUIM MARIA LOPES, ANTÓNIO MARIA MARQUES LOPES E ARLINDO MARIA LOPES (160)<br>Poente: IRENE DE JESUS LOPES DO VALE (156)  | Este prédio tem natureza rústica, situa-se no lugar de Covas, compõe-se de terreno de cultura, olival, pinhal e mato, está inscrito no referido artigo matricial rústico 158 da Secção R e tem a área de 5680 m2.               | 1590                           |
|                     | AIDA DA CONCEIÇÃO LOPES<br>RUA PRINCIPAL, N.º 139, SERRA DE BAIXO<br>SABACHEIRA<br>2300 TOMAR  | P                  |   |            |                   |   |   |                                |
| 460,1<br>(continua) | ANTÓNIO NEVES JOÃO<br>MARIA ARLETE NOVA<br>Casados<br>SABACHEIRA, N.º 20<br>2305-622 TOMAR   | P                  | 157 Sec. R                                      | Sabacheira | OMISSO            | Norte: ALDA LUÍS RODRIGUES, JOSÉ LUÍS E OUTROS (101 SEC. Q)<br>Sul: IRENE DE JESUS LOPES DO VALE (156) E AIDA DA CONCEIÇÃO LOPES (158)<br>Nascente: CÂMELHO<br>Poente: IRENE DE JESUS LOPES DO VALE (156)   | Este prédio tem natureza rústica, situa-se no lugar de Covas, compõe-se de terreno de cultura arvenses, está inscrito no referido artigo matricial rústico 157 da Secção R e tem a área de 3840 m2.                             | 1000                           |
|                     | CELESTE DE JESUS ABREU<br>RUA 25 DE ABRIL, N.º 17<br>2330 ENTRONCAMENTO  | P                  |   |            |                   |   |   |                                |

| Parcela N.º            | Nomes de Proprietários, Possuidores (P), Usufrutuários (U) ou Titulares Inscritos (TI), Conjuges e Moradas                                  | (P)<br>(U)<br>ou<br>(TI) | Matriz:<br>R: Rústica;<br>U: Urbana;<br>Omissa. | Freguesia  | Descrição Predial | Confrontações do Prédio   | Declarações Complementares   | Área de Servidão do Prédio (m2) |
|------------------------|---|--------------------------|---|------------|-------------------|---|--|---------------------------------|
| (continuação)<br>460,1 | FERNANDO DE JESUS BOAVIDA<br>ALICE DA SILVA VICENTE BOAVIDA<br>Casados<br>RUA DA FÁBRICA<br>CASAL QUEIRÓS<br>2350 TORRES NOVAS              | P                        |   |            |                   |   |  |                                 |
|                        | MANUEL ABREU, HERDEIROS<br>COMENDA<br>2300 TOMAR  | TI                       |   |            |                   |   |  |                                 |
|                        | ANTÓNIO NUNES JOÃO<br>COMENDA<br>2300 TOMAR   | TI                       |   |            |                   |   |  |                                 |
|                        | CÉSAR ANTUNES BOAVIDA<br>COMENDA<br>2300 TOMAR  | TI                       |   |            |                   |   |  |                                 |
| 461 A                  | JOSÉ LUÍS<br>EMÍLIA MARIA<br>Casados<br>SERRA DE CIMA<br>SABACHEIRA<br>2300 TOMAR   | P                        | 101 Sec. Q                                      | Sabacheira | 02005/031198      |   |  | 1537                            |
|                        | ALDA LUÍS ROSA RODRIGUES<br>LEONEL DA CONCEIÇÃO DUARTE RODRIGUES<br>Casados<br>URBANIZAÇÃO DAS LARANJEIRAS, LOTE 8, 3.º ESQ.<br>8000 FARO   | P                        |   |            |                   |   |  |                                 |
|                        | ALBERTINO CONCEIÇÃO ROSA LUÍS<br>IRENE ROSA DUARTE MARQUES LUÍS<br>Casados<br>SERRA DE CIMA, Nº 47<br>2300 TOMAR                            | P                        |   |            |                   |   |  |                                 |
|                        | MARIA DO CARMO ROSA LUÍS LOPES<br>AUGUSTO ROSA LOPES<br>Casados<br>SERRA DE CIMA, Nº 49<br>2300 TOMAR                                       | P                        |   |            |                   |   |  |                                 |
|                        | LUÍS JOSÉ ROSA<br>MARIA FILOMENA MARQUES MURTA ROSA<br>Casados<br>SERRA DE CIMA<br>2300 TOMAR   | P                        |   |            |                   |   |  |                                 |
| 461 B                  |   |                          |   |            |                   |   |  | 1346                            |
| 462,1                  | FERNANDA SILVÉRIA MARQUES RIBEIRO<br>JOSÉ DA CONCEIÇÃO RIBEIRO<br>Casados<br>SERRA DE CIMA<br>2300 TOMAR                                    | P                        | 11 Sec. R                                       | Sabacheira | OMISSO            | Norte: JOSÉ LOPES (10)<br>Sul: ALDA LUÍS RODRIGUES, JOSÉ LUÍS E OUTROS (101 SEC. Q) E MARINO NUNES (12)<br>Nascente: ALDA LUÍS RODRIGUES, JOSÉ LUÍS E OUTROS (101 SEC. Q)<br>Poente: JOSÉ LOPES (10) E MARINO NUNES (12)  | Este prédio tem natureza rústica, situa-se no lugar de Covas, compõe-se de terreno de mata e pinhal, está inscrito no referido artigo matricial rústico 11 da Secção R e tem a área de 10400 m2.         | 829                             |
|                        | JOAQUIM SILVÉRIO MARQUES<br>LUDOVINA DOS SANTOS COURELA MARQUES<br>Casados<br>SERRA DE CIMA<br>SABACHEIRA<br>2300 TOMAR                     | P                        |   |            |                   |   |  |                                 |
|                        | FRANCISCO MARQUES<br>SERRA DE CIMA<br>SABACHEIRA<br>2300 TOMAR  | TI                       |   |            |                   |   |  |                                 |
| 463                    | JOSÉ LOPES ALHO<br>SERRA DE CIMA<br>SABACHEIRA<br>2300 TOMAR  | TI                       | 10 Sec. R                                       | Sabacheira | OMISSO            | Norte: AIDA DA CONCEIÇÃO LOPES (9)<br>Sul: FERNANDA SILVÉRIA MARQUES RIBEIRO, JOAQUIM SILVÉRIO MARQUES (11), PALMIRA SILVÉRIO, HERDEIROS (14) E OUTROS<br>Nascente: FERNANDA SILVÉRIA MARQUES RIBEIRO, JOAQUIM SILVÉRIO MARQUES (11) E MARINO NUNES (12)<br>Poente: JÚLIO DIAS DAS NEVES E MARINO NUNES, HERDEIROS (16) | Este prédio tem natureza rústica, situa-se no lugar de Covas, compõe-se de terreno de mata, pinhal e olival, está inscrito no referido artigo matricial rústico 10 da Secção R e tem a área de 15600 m2. | 893                             |
|                        | ARNALDO MARIA MARQUES LOPES<br>CARMINDA MARIA COSTA PEREIRA LOPES<br>Casados<br>RUA D. AURORA DE MACEDO, Nº 64<br>2300 TOMAR                | P                        |   |            |                   |   |  |                                 |
| 464                    | MÁRIO DE JESUS LOPES<br>PALMIRA DE JESUS LOPES RODRIGUES LOPES<br>Casados<br>34, PL. DES NOISETIERS<br>BLANZAT<br>63112 FRANÇA              | TI                       | 9 Sec. R  | Sabacheira | 02113/120799      |   |  | 834                             |
|                        | AIDA DA CONCEIÇÃO LOPES<br>SERRA DE BAIXO, Nº 139<br>2300 TOMAR   | P                        |   |            |                   |   |  |                                 |
| 465<br>(continua)      | LINA MARIA DA CONCEIÇÃO NEVES LOPES<br>ACILINO RODRIGUES LOPES<br>Casados<br>RUA DA FONTE, Nº 75, SERRA DO MEIO<br>SABACHEIRA<br>2300 TOMAR | P                        | 8 Sec. R  | Sabacheira | 02772/040817      |   |  | 718                             |

| Parcela N.º          | Nomes de Proprietários, Possuidores (P), Usufrutuários (U) ou Titulares Inscritos (TI), Conjuges e Moradas                                  | (P)<br>(U)<br>ou<br>(TI) | Matriz:<br>R: Rústica;<br>U: Urbana;<br>Omissa. | Freguesia  | Descrição Predial | Confrontações do Prédio  | Declarações Complementares   | Área de Servidão do Prédio (m2) |
|----------------------|---|--------------------------|---|------------|-------------------|--|--|---------------------------------|
| (continuação)<br>465 | MÁRIO DE JESUS LOPES<br>PALMIRA DE JESUS LOPES RODRIGUES LOPES<br>Casados<br>34, PL. DES NOISSETIERS<br>BLANZAT<br>63112 FRANÇA             | P                        |   |            |                   |  |  |                                 |
| 466                  | ACILINO RODRIGUES LOPES<br>LINA MARIA DA CONCEIÇÃO NEVES LOPES<br>Casados<br>RUA DA FONTE, Nº 75, SERRA DO MEIO<br>SABACHEIRA<br>2300 TOMAR | P                        | 7 Sec. R  | Sabacheira | 02716/031021      |  |  | 742                             |
| 467,1                | JOSÉ LOPES ALHO<br>SERRA DE CIMA<br>SABACHEIRA<br>2300 TOMAR  | TI                       | 6 Sec. R  | Sabacheira | OMISSO            | Norte: ERNESTO DA CONCEIÇÃO RIBEIRO DUARTE E JOAQUIM MARIA LOPES (6)<br>Sul: ACILINO RODRIGUES LOPES (7)<br>Nascente: EDUARDO ANDRÉ DA SILVA (78 SEC. Q)<br>Poente: ANTÓNIO JOSÉ ALVES LOPES E OUTROS (4) E ALBERTINO CONCEIÇÃO ROSA LUÍS (19)   | Este prédio tem natureza rústica, situa-se no lugar de Azinhal, compõe-se de terreno de mato, olival e outura, está inscrito no referido artigo matricial rústico 6 da Secção R e tem a área de 23800 m2.                  | 1663                            |
|                      | ARLINDO MARIA LOPES<br>MARIA ISABEL DUARTE LOPES<br>Casados<br>SERRA DE CIMA, Nº 14<br>2300 TOMAR   | P                        |   |            |                   |  |  |                                 |
|                      | ALBINO MARIA MARQUES LOPES DUARTE<br>MARIA DE LURDES DA ENCARNÇÃO DUARTE LOPES<br>Casados<br>MONCHITE, Nº 52<br>SABACHEIRA<br>2300 TOMAR    | P                        |   |            |                   |  |  |                                 |
|                      | ARNALDO MARIA MARQUES LOPES<br>CARMINDA MARIA COSTA PEREIRA LOPES<br>Casados<br>RUA D. AURORA DE MACEDO, Nº 64<br>2300 TOMAR                | P                        |   |            |                   |  |  |                                 |
| 468                  | EDUARDO ANDRÉ DA SILVA<br>OLÍVIA LUZÍA SILVA ANDRÉ<br>Casados<br>SABACHEIRA<br>2300 TOMAR   | P                        | 78 Sec. Q                                       | Sabacheira | OMISSO            | Norte: NAZARÉ RODRIGUES DOS PRAZERES (52) E MANUEL SIMÕES ANTÓNIO (53)<br>Sul: MANUEL SIMÕES ANTÓNIO (79)<br>Nascente: JOSÉ DE SOUSA DUARTE (54), DIAMANTINA DA CONCEIÇÃO OLIVEIRA SILVA (76) E JOSÉ PEREIRA BATISTA (77)<br>Poente: ARNALDO MARIA MARQUES LOPES, ARLINDO MARIA LOPES E ALBINO MARIA MARQUES LOPES DUARTE (6 SEC. R) | Este prédio tem natureza rústica, situa-se no lugar de Vale Escuro, compõe-se de terreno de mato, pinhal e olival, está inscrito no referido artigo matricial rústico 78 da Secção Q e tem a área de 22840 m2.             | 1477                            |
| 469 A                | NATIFÁTIMA - IMOBILIÁRIA E CONSTRUÇÃO, LDA<br>ESTRADA DE MINDE<br>COVA DA IRÍA<br>2490 LEIRIA   | P                        | 361 Sec. F                                      | Sabacheira | 00446/141259      |  |  | 1040                            |
| 469 B                |   |                          |   |            |                   |  |  | 137                             |
| 470                  | MANUEL SIMÕES ANTÓNIO<br>MARIA DE JESUS LOPES<br>Casados<br>74, RUA RASPAIL MAISON ALFORT<br>94 700 FRANÇA                                  | P                        | 53 Sec. Q                                       | Sabacheira | OMISSO            | Norte: ISABEL DA CONCEIÇÃO NEVES (24)<br>Sul: EDUARDO ANDRÉ DA SILVA (78)<br>Nascente: NAZARÉ RODRIGUES DOS PRAZERES (52) E EDUARDO ANDRÉ DA SILVA (78)<br>Poente: NATIFÁTIMA, IMOBILIÁRIA E CONSTRUÇÃO, LDA. (361 SEC. F)   | Este prédio tem natureza rústica, situa-se no lugar de Vale Escuro, compõe-se de terreno de eucaliptal e pinhal, está inscrito no referido artigo matricial rústico 53 da Secção Q e tem a área de 15760 m2.               | 1545                            |
| 471 A                | ISABEL DA CONCEIÇÃO NEVES<br>CUSTÓDIO NUNES DAS NEVES<br>Casados<br>MONCHITE, Nº 23<br>2300 TOMAR   | P                        | 24 Sec. Q                                       | Sabacheira | OMISSO            | Norte: JOSÉ SALGADO DE SOUSA (13), MARIA DA CONCEIÇÃO RIBEIRO, HERDEIROS (14) E OUTROS<br>Sul: MANUEL SIMÕES ANTÓNIO (53)<br>Nascente: EDUARDO ANDRÉ DA SILVA (25)<br>Poente: JOAQUIM DE SOUSA DUARTE (263 SEC. F), CAROLINA DE JESUS (264 SEC. F) E JOSÉ AUGUSTO MARQUES BRÁS (360 SEC. F)  | Este prédio tem natureza rústica, situa-se no lugar de Barreiras, compõe-se de terreno de mata, eucaliptal, pinhal e olival, está inscrito no referido artigo matricial rústico 24 da Secção Q e tem a área de 93640 m2.   | 1257                            |
| 471 B                |   |                          |   |            |                   |  |  | 237                             |
| 471 C                |   |                          |   |            |                   |  |  | 1382                            |
| 472                  | EDUARDO ANDRÉ DA SILVA<br>OLÍVIA LUZÍA SILVA ANDRÉ<br>Casados<br>SABACHEIRA<br>2300 TOMAR   | P                        | 25 Sec. Q                                       | Sabacheira | OMISSO            | Norte: ARTUR GONÇALVES DAS NEVES (26), ADELINO ANDRÉ, HERDEIROS (28) E OUTROS<br>Sul: ISABEL DA CONCEIÇÃO NEVES (24)<br>Nascente: RIBEIRO<br>Poente: ISABEL DA CONCEIÇÃO NEVES (24)  | Este prédio tem natureza rústica, situa-se no lugar de Outeiro Gordo, compõe-se de terreno de pinhal e olival, está inscrito no referido artigo matricial rústico 25 da Secção Q e tem a área de 14440 m2.                 | 1041                            |
| 473                  | JOSÉ ANTÓNIO NEVES, HERDEIROS<br>COMENDA<br>SABACHEIRA<br>2305-614 TOMAR  | TI                       | 26 Sec. Q                                       | Sabacheira | OMISSO            | Norte: AMÉRICO DA COSTA, DAVID SOUSA DOS SANTOS E OUTROS (34)<br>Sul: ADELINO ANDRÉ, HERDEIROS (28)<br>Nascente: ANA LUÍSA BRILHANTE MARIA (27)<br>Poente: EDUARDO ANDRÉ DA SILVA (25)   | Este prédio tem natureza rústica, situa-se no lugar de Outeiro Gordo, compõe-se de terreno de olival com figueiras e sobreiros, está inscrito no referido artigo matricial rústico 26 da Secção Q e tem a área de 2720 m2. | 606                             |
|                      | ARTUR GONÇALVES DAS NEVES<br>DONZÍLIA ENCARNÇÃO NUNES DAS NEVES<br>Casados<br>APARTADO 503<br>8135 ALMANCIL                                 | P                        |   |            |                   |  |  |                                 |

| Parcela N.º | Nomes de Proprietários, Possuidores (P), Usufrutuários (U) ou Titulares Inscritos (TI), Conjuges e Moradas                                      | (P)<br>(U)<br>(TI) | Matriz:<br>R: Rústica;<br>U: Urbana;<br>Omissa. | Freguesia  | Descrição Predial | Confrontações do Prédio  | Declarações Complementares  | Área de Servidão do Prédio (m2) |
|-------------|---|--------------------|---|------------|-------------------|--|---|---------------------------------|
| 474,1       | ANA LUÍSA BRILHANTE MARIA<br>JOSÉ CARLOS CAMILO ANTÓNIO<br>Casados<br>RUA AMÉLIA REY COLAÇO, Nº 14, 2º ESQ.<br>ARROJA<br>2675 ODIVELAS          | P                  | 27 Sec. Q                                       | Sabacheira | 02371/010207      |  |   | 1001                            |
| 475,1 A     | MARIA DO CÉU CONCEIÇÃO HENRIQUES<br>GERARD ROGER CAULIER<br>Casados<br>LDT LE RAT, LA VALETTE, 31<br>TOULOUSE<br>FRANÇA                         | P                  | 34 Sec. Q                                       | Sabacheira | 00455/180489      |  |   | 1299                            |
|             | AMÉRICO DA COSTA<br>ELVIRA DA CONCEIÇÃO NUNES COSTA<br>Casados<br>MONCHITE, Nº 10<br>SABACHEIRA<br>2300 TOMAR                                   | P                  |   |            |                   |  |   |                                 |
|             | DAVID SOUSA DOS SANTOS<br>RUA SALVADOR ALLENDE, LOTE 8, 2º ESQ.<br>2685 SACAVÉM   | P                  |   |            |                   |  |   |                                 |
|             | CUSTÓDIO NUNES DAS NEVES<br>ISABEL DA CONCEIÇÃO NEVES<br>Casados<br>SABACHEIRA<br>2300 TOMAR  | P                  |   |            |                   |  |   |                                 |
|             | MANUEL DURO<br>EMÍLIA PEREIRA AGOSTINHO<br>Casados<br>CASAL DA QUINTA<br>MILAGRES<br>2400 LEIRIA  | TI                 |   |            |                   |  |   | 3180                            |
| 475,1 B     |   |                    |   |            |                   |  |   | 3885                            |
| 475,1 C     |   |                    |   |            |                   |  |   |                                 |
| 476 A       | ANTÓNIO SUBTIL SOARES<br>ISABEL DA CONCEIÇÃO NEVES SOARES<br>Casados<br>RUA DO SETE, Nº 11<br>CARVALHAIS<br>3080 FIGUEIRA DA FOZ                | P                  | 3 Sec. Q  | Sabacheira | 00871/311091      |  |   | 1756                            |
| 476 B       |   |                    |   |            |                   |  |   | 73                              |
| 477         | ACÁCIO ANASTÁCIO VIEIRA<br>DEOLINDA DE SOUSA DUARTE VIEIRA<br>Casados<br>BAIRRO VENCESLAU, RUA 28 DE SETEMBRO, Nº 10<br>CATUJAL<br>2685 SACAVÉM | P                  | 238 Sec. G                                      | Sabacheira | OMISSO            | Norte: CUSTÓDIO DE JESUS SIMÕES (237)<br>Sul: AMÉRICO DA COSTA, DAVID SOUSA DOS SANTOS E OUTROS (34 SEC. Q), ERNANI DO CARMO LINDO (35 SEC. Q) E OUTROS<br>Nascente: SILVANO MENDES (243)<br>Poente: MANUEL GASPAS VIEIRA FERNANDES (232) E JOAQUIM GASPAS DE SOUSA VIEIRA (233) | Este prédio tem natureza rústica, situa-se no lugar de Valindorde, compõe-se de terreno de pinhal, cultura, eucaliptal, olival e mata, está inscrito no referido artigo matricial rústico 238 da Secção G e tem a área de 46800 m2. | 1074                            |
| 478         | CUSTÓDIO DE JESUS SIMÕES<br>PINHAL<br>SABACHEIRA<br>2305-619 TOMAR  | P                  | 237 Sec. G                                      | Sabacheira | OMISSO            | Norte: MANUEL GASPAS VIEIRA FERNANDES (234) E ANTÓNIO DE JESUS FREITAS (239)<br>Sul: ACÁCIO ANASTÁCIO VIEIRA (238)<br>Nascente: ANTÓNIO DA SILVA (240)<br>Poente: MANUEL GASPAS VIEIRA FERNANDES (234) E ACÁCIO ANASTÁCIO VIEIRA (238)   | Este prédio tem natureza rústica, situa-se no lugar de Valindorde, compõe-se de terreno de pinhal, cultura e mata, está inscrito no referido artigo matricial rústico 237 da Secção G e tem a área de 17800 m2.                     | 1768                            |
| 479         | MANUEL GASPAS VIEIRA FERNANDES<br>FIGUEIRAS<br>MILAGRES<br>2400 LEIRIA  | P                  | 234 Sec. G                                      | Sabacheira | 00795/060691      |  |   | 428                             |
| 480         | ANTÓNIO DE JESUS FREITAS<br>MARIA DO CARMO NUNES DE OLIVEIRA FREITAS<br>Casados<br>JUNCAIS DE BAIXO, Nº 16 A<br>2300 TOMAR                      | P                  | 239 Sec. G                                      | Sabacheira | 01095/210993      |  |   | 272                             |
| 481         | ARMÊNIO DA CONCEIÇÃO DUARTE<br>SUZETE DE JESUS MARTINS DUARTE<br>Casados<br>EDIFÍCIO C.P.<br>2500 CALDAS DA RAINHA                              | TI                 | 216 Sec. G                                      | Sabacheira | 01291/260694      |  |   | 1929                            |
|             | JOSÉ LUÍS DUARTE NUNES<br>MARIA DA ENCARNAÇÃO ANDRÉ DUARTE NUNES<br>Casados<br>MONCHITE, Nº 22<br>2300 TOMAR                                    | P                  |   |            |                   |  |   |                                 |
| 482         | SILVANO MENDES<br>MARIA PIEDADE RODRIGUES<br>Casados<br>PINHAL<br>2300 TOMAR  | P                  | 217 Sec. G                                      | Sabacheira | OMISSO            | Norte: ANTÓNIO DUARTE, HERDEIROS (214), CIDADALINA DE JESUS MARTINS E JOSÉ ANTÓNIO MARTINS (215)<br>Sul: MANUEL GASPAS VIEIRA FERNANDES (234)<br>Nascente: JOSÉ LUÍS DUARTE NUNES (216)<br>Poente: MANUEL JOSÉ (218)   | Este prédio tem natureza rústica, situa-se no lugar de Açudeiros, compõe-se de terreno de mata, está inscrito no referido artigo matricial rústico 217 da Secção G e tem a área de 7720 m2.   | 1606                            |

| Parcela N.º | Nomes de Proprietários, Possuidores (P), Usufrutuários (U) ou Titulares Inscritos (TI), Conjuges e Moradas  | (P)<br>(U)<br>ou<br>(TI) | Matriz:<br>R: Rústica;<br>U: Urbana;<br>Omissa. | Freguesia  | Descrição Predial                        | Confrontações do Prédio  | Declarações Complementares  | Área de Serviço do Prédio (m2) |
|-------------|---|--------------------------|---|------------|--|--|---|--------------------------------|
| 483         | JOSÉ ANTÓNIO MARTINS<br>2300 TOMAR  | P                        | 215 Sec. G                                      | Sabacheira | 00653/120790                             |  |   | 275                            |
|             | CIDALINA DE JESUS MARTINS<br>RUA ANTÓNIO JOAQUIM ARAÚJO<br>2300 TOMAR   | P                        |   |            |  |  |   |                                |
| 483,1 A     | ANTÓNIO DUARTE, HERDEIROS<br>PINHAL<br>2300 TOMAR   | TI                       | 214 Sec. G                                      | Sabacheira | OMISSO                                   | Norte: MANUEL RODRIGUES (173) (174), MARIA DO CARMO DA CONCEIÇÃO DUARTE SOARES (175) E OUTROS<br>Sul: JOSÉ LUÍS DUARTE NUNES (216) E SILVANO MENDES (217)<br>Nascente: JOSÉ NUNES DAS NEVES, HERDEIROS (213)<br>Poente: CIDALINA DE JESUS MARTINS E JOSÉ ANTÓNIO MARTINS (215) | Este prédio tem natureza rústica, situa-se no lugar de Olivais, compõe-se de terreno de olival com figueiras e mata com oliveiras, está inscrito no referido artigo matricial rústico 214 da Secção G e tem a área de 14040 m2. | 1374                           |
| 483,1 B     | HENRIQUE NUNES DUARTE<br>MARIA GRACIETE JESUS DUARTE NUNES<br>Casados<br>SUIMO, Nº 26<br>2300 TOMAR   | P                        |   |            |  |  |   | 1332                           |
| 483,3       | ANTÓNIO PEREIRA, HERDEIROS<br>VALE DE LOBOS<br>SABACHEIRA<br>2300 TOMAR   | P                        | 170 Sec. G                                      | Sabacheira | 00697/021190                             |  |   | 187                            |
|             | DOLORES ENCARNAÇÃO NEVES PEREIRA<br>VALE DE LOBOS<br>SABACHEIRA<br>2300 TOMAR   | P                        |   |            |  |  |   |                                |
| 484         | AFONSO NEVES AUGUSTO<br>MARIA DA PURIFICAÇÃO COELHO CANCELA<br>Casados<br>RUA JOSÉ RAIMUNDO RIBEIRO, Nº 26, 2º ESQ.<br>2300 TOMAR   | P                        | 172 Sec. G                                      | Sabacheira | Num: 39779<br>Livro: B-101<br>Folha: 1 v |  | Este prédio tem a área de 1020 m2 e encontra-se inscrito na matriz predial rústica da referida freguesia sob o artigo 172 da Secção G.  | 566                            |
|             | GABRIEL DA CONCEIÇÃO NEVES<br>MARIA ALICE PEREIRA DUARTE NEVES<br>Casados<br>FRANÇA   | P                        |   |            |  |  |   |                                |
| 485         | ANTÓNIO DE OLIVEIRA DIAS<br>MONCHITE<br>SABACHEIRA<br>2300 TOMAR  | TI                       | 173 Sec. G                                      | Sabacheira | OMISSO                                   | Norte: MARIA VIRGÍNIA DE JESUS DUARTE NUNES (171)<br>Sul: HENRIQUE NUNES DUARTE (214)<br>Nascente: MANUEL RODRIGUES (174)<br>Poente: AFONSO NEVES AUGUSTO E GABRIEL DA CONCEIÇÃO NEVES (172)   | Este prédio tem natureza rústica, situa-se no lugar de Olival, compõe-se de terreno de cultura e olival, está inscrito no referido artigo matricial rústico 173 da Secção G e tem a área de 760 m2.                             | 407                            |
|             | MANUEL RODRIGUES<br>PALMIRA DE JESUS CARVALHO<br>Casados<br>RUA PRINCIPAL, Nº 4<br>SABACHEIRA<br>2300 TOMAR   | P                        |   |            |  |  |   |                                |
| 486         | RICARDO DE OLIVEIRA DIAS<br>MONCHITE<br>2300 TOMAR  | TI                       | 174 Sec. G                                      | Sabacheira | OMISSO                                   | Norte: MARIA DO CARMO DA CONCEIÇÃO DUARTE (175)<br>Sul: MANUEL RODRIGUES (173)<br>Nascente: CAMINHO<br>Poente: RIBEIRO   | Este prédio tem natureza rústica, situa-se no lugar de Olival, compõe-se de terreno de olival, está inscrito no referido artigo matricial rústico 174 da Secção G e tem a área de 620 m2.                                       | 267                            |
|             | MANUEL RODRIGUES<br>PALMIRA DE JESUS CARVALHO<br>Casados<br>RUA PRINCIPAL, Nº 4<br>SABACHEIRA<br>2300 TOMAR   | P                        |   |            |  |  |   |                                |
| 487         | MARIA DO CARMO DA CONCEIÇÃO DUARTE SOARES<br>JOÃO DA CONCEIÇÃO SOARES<br>Casados<br>URBANIZAÇÃO DAS COOPERATIVAS, CASAL DE<br>CAMBRA, LOTE 13, 3º C<br>BELAS<br>2710 SINTRA | P                        | 175 Sec. G                                      | Sabacheira | OMISSO                                   | Norte: CUSTÓDIO DE JESUS SIMÕES (65)<br>Sul: HENRIQUE NUNES DUARTE (214) E OUTRO<br>Nascente: ANTÓNIO ROSA RODRIGUES CARVALHO (176) E JOSÉ NUNES DAS NEVES (177)<br>Poente: MANUEL RODRIGUES (174)   | Este prédio tem natureza rústica, situa-se no lugar de Olival, compõe-se de terreno de olival, está inscrito no referido artigo matricial rústico 175 da Secção G e tem a área de 1240 m2.                                      | 426                            |
| 489         | ANTÓNIO ROSA RODRIGUES CARVALHO<br>MARIA IRENE DA ENCARNAÇÃO PEREIRA CARVALHO<br>Casados<br>VALE DE LOBOS<br>SABACHEIRA<br>2300 TOMAR                                       | P                        | 176 Sec. G                                      | Sabacheira | OMISSO                                   | Norte: CUSTÓDIO DE JESUS SIMÕES (62) (65)<br>Sul: JOSÉ NUNES DAS NEVES (177)<br>Nascente: MANUEL JOSÉ E ANTÓNIO DE OLIVEIRA SILVA (178)<br>Poente: MARIA DO CARMO DA CONCEIÇÃO DUARTE SOARES (175)   | Este prédio tem natureza rústica, situa-se no lugar de Olival, compõe-se de terreno de olival, está inscrito no referido artigo matricial rústico 176 da Secção G e tem a área de 600 m2.                                       | 100                            |
| 490,1       | CUSTÓDIO DE JESUS SIMÕES<br>PINHAL<br>SABACHEIRA<br>2305-619 TOMAR  | P                        | 65 Sec. G                                       | Sabacheira | 00688/101090                             |  |   | 361                            |
|             | CELESTE ROSA, HERDEIROS<br>PINHAL<br>SABACHEIRA<br>2300 TOMAR   | P                        |   |            |  |  |   |                                |

| Parcela N.º | Nomes de Proprietários, Possuidores (P), Usufrutuários (U) ou Titulares Inscritos (TI), Conjuges e Moradas                  | (P)<br>(U)<br>(TI) | Matriz:<br>R: Rústica;<br>U: Urbana;<br>Omissa. | Freguesia  | Descrição Predial | Confrontações do Prédio  | Declarações Complementares   | Área de Servidão do Prédio (m2) |
|-------------|---|--------------------|---|------------|-------------------|--|--|---------------------------------|
| 491         | CUSTÓDIO DE JESUS SIMÕES<br>PINHAL<br>SABACHEIRA<br>2305-619 TOMAR  | P                  | 62 Sec. G                                       | Sabacheira | OMISSO            | Norte: ANTÓNIO PEREIRA (63) E OUTRO<br>Sul: MANUEL JOSÉ E ANTÓNIO DE OLIVEIRA SILVA (178) E OUTRO<br>Nascente: MARIA CELESTE DA ENCARNAÇÃO NUNES NEVES, MANUEL LOPES DAS NEVES E OUTROS (61)<br>Poente: CUSTÓDIO DE JESUS SIMÕES (65)  | Este prédio tem natureza rústica, situa-se no lugar de Açude, compõe-se de terreno de olival e vinha com figueiras e oliveiras, está inscrito no referido artigo matricial rústico 62 da Secção G e tem a área de 2640 m2.   | 439                             |
| 492         | JOSÉ NUNES DAS NEVES<br>SABACHEIRA<br>2300 TOMAR  | TI                 | 64 Sec. G                                       | Sabacheira | OMISSO            | Norte: LAURINDA DA CONCEIÇÃO, MANUEL DUARTE E OUTROS (76)<br>Sul: CUSTÓDIO DE JESUS SIMÕES (62)<br>Nascente: ANTÓNIO PEREIRA (63)<br>Poente: MANUEL LOPES DAS NEVES (66)   | Este prédio tem natureza rústica, situa-se no lugar de Vale de Lobos, compõe-se de terreno de olival, está inscrito no referido artigo matricial rústico 64 da Secção G e tem a área de 1440 m2.   | 764                             |
|             | CUSTÓDIO NUNES DAS NEVES<br>MONCHITE<br>SABACHEIRA<br>2300 TOMAR  | P                  |   |            |                   |  |  |                                 |
| 494         | MARIA DA CONCEIÇÃO<br>VALE DE LOBOS<br>SABACHEIRA<br>2300 TOMAR   | TI                 | 76 Sec. G;<br>U. omissa.                        | Sabacheira | OMISSO            | Norte: ANTÓNIO VIEIRA (4)<br>Sul: JOSÉ NUNES DAS NEVES (64), GRACINDA DA CONCEIÇÃO ANTUNES FONSECA (71), ERMELINDA DA CONCEIÇÃO ANTUNES OLIVEIRA (72) E OUTROS<br>Nascente: JOSÉ GONÇALVES DA CONCEIÇÃO (8)<br>Poente: LUÍS PEREIRA CRAVO (75), JOSÉ DA CONCEIÇÃO DUARTE (77) E OUTROS | Este prédio tem natureza mista e situa-se no lugar de Outeiro Negrinho. A parte rústica compõe-se de terreno de cultura arvenses, mata e olival, está inscrita no referido artigo matricial rústico 76 da Secção G e tem a área de 14720 m2; a parte urbana está omissa na matriz e tem a área coberta e descoberta de 880 m2. | 1774                            |
|             | MANUEL DUARTE<br>EMÍLIA DA CONCEIÇÃO SILVA<br>Casados<br>PINHAL<br>SABACHEIRA<br>2300 TOMAR                                 | P                  |   |            |                   |  |  |                                 |
|             | LAURINDA DA CONCEIÇÃO<br>GABRIEL DE OLIVEIRA<br>Casados<br>VALE DE LOBOS<br>SABACHEIRA<br>2300 TOMAR                        | P                  |   |            |                   |  |  |                                 |
|             | ELZIRA DE JESUS RODRIGUES DUARTE<br>VALE DE LOBOS<br>SABACHEIRA<br>2300 TOMAR   | P                  |   |            |                   |  |  |                                 |
|             | CLÁUDIA RODRIGUES DUARTE<br>CARLOS LEMOS<br>Casados<br>QUINTA DO VALE<br>2490 OUREM   | P                  |   |            |                   |  |  |                                 |
|             | ANA RODRIGUES DUARTE<br>SUIÇA   | P                  |   |            |                   |  |  |                                 |
| 495         | ANTÓNIO VIEIRA<br>MARIA MANUELA PINA ALVES VIEIRA<br>Casados<br>RUA DE BRANCANES, Nº 42, 1º<br>2900 SETUBAL                 | P                  | 4 Sec. G  | Sabacheira | 02621/021125      |  |  | 3743                            |
| 496         | SALVADOR PEREIRA CRAVO<br>MARIA MANUELA DA ENCARNAÇÃO NUNES PEREIRA<br>Casados<br>VALE DE LOBOS<br>SABACHEIRA<br>2300 TOMAR | TI                 | 3 Sec. G  | Sabacheira | 01883/120198      |  |  | 1619                            |
|             | ALZIRA MÓNICA JORGE MENDES<br>RUA DOS FRADES, Nº 12, VALE DE LOBOS<br>SABACHEIRA<br>2305-629 TOMAR                          | P                  |   |            |                   |  |  |                                 |
| 497         | ANTÓNIO DIOGO MARQUES<br>RUA DR. FRANCISCO ALVES, Nº 5, 5ª FRENTE<br>2490 VILA NOVA DE OUREM                                | TI                 | 185 Sec. C                                      | Sabacheira | OMISSO            | Norte: ANTÓNIO DIOGO MARQUES (184)<br>Sul: ANTÓNIO DIOGO MARQUES (1)<br>Nascente: ALZIRA MÓNICA JORGE MENDES (3 SEC. G)<br>Poente: CAMINHO   | Este prédio tem natureza rústica, situa-se no lugar de Vale, compõe-se de terreno de mata e olival, está inscrito no referido artigo matricial rústico 185 da Secção C e tem a área de 11400 m2.   | 323                             |
|             | LEONEL LUÍS LOPES<br>ELVIRA FILISMINA NEVES DUARTE LOPES<br>Casados<br>SABACHEIRA<br>2300 TOMAR                             | P                  |   |            |                   |  |  |                                 |
| 498         | ANTÓNIO DIOGO MARQUES<br>RUA DR. FRANCISCO ALVES, Nº 5, 5ª FRENTE<br>2490 VILA NOVA DE OUREM                                | P                  | 184 Sec. C                                      | Sabacheira | OMISSO            | Norte: LUÍS JESUS NEVES (183)<br>Sul: LEONEL LUÍS LOPES (185)<br>Nascente: ANTÓNIO NUNES RIBEIRO (5)<br>Poente: ANTÓNIO PEREIRA, HERDEIROS (186)   | Este prédio tem natureza rústica, situa-se no lugar de Vale, compõe-se de terreno de mata, está inscrito no referido artigo matricial rústico 184 da Secção C e tem a área de 5440 m2.   | 223                             |
| 499         | LUÍS JESUS NEVES<br>HORTENSE DA CONCEIÇÃO RODRIGUES NEVES<br>Casados<br>RUA GUALDIM PAIS, Nº 9, 2º ESQ.<br>2300 TOMAR       | P                  | 183 Sec. C                                      | Sabacheira | 02245/000216      |  |  | 272                             |


| Parcela N.º | Nomes de Proprietários, Possuidores (P), Usufrutuários (U) ou Titulares Inscritos (TI), Conjuges e Moradas                               | (P)<br>(U)<br>(TI) | Matriz:<br>R: Rústica;<br>U: Urbana;<br>Omissa. | Freguesia  | Descrição Predial | Confrontações do Prédio  | Declarações Complementares  | Área de Servidão do Prédio (m2) |
|-------------|--|--------------------|---|------------|-------------------|--|---|---------------------------------|
| 499,1       | CUSTÓDIA DA ENCARNAÇÃO, HERDEIROS<br>MONCHITE<br>SABACHEIRA<br>2300 TOMAR  | P                  | 182 Sec. C                                      | Sabacheira | OMISSO            | Norte: ANA MARIA DOS SANTOS DUARTE RODRIGUES (181)<br>Sul: LUIÍS JESUS NEVES (183)<br>Nascente: ANTÓNIO NUNES RIBEIRO (5)<br>Poente: CAMINHO   | Este prédio tem natureza rústica, situa-se no lugar de Vale, compõe-se de terreno de mata e cultura arvense com oliveiras, está inscrito no referido artigo matricial rústico 182 da Secção C e tem a área de 9080 m2.        | 99                              |
| 500         | ANTÓNIO NUNES RIBEIRO<br>CELESTE DA ENCARNAÇÃO<br>Casados<br>VALE DE LOBOS<br>2300 TOMAR   | P                  | 5 Sec. G  | Sabacheira | OMISSO            | Norte: AUGUSTO DA CONCEIÇÃO RODRIGUES E ANTÓNIO DA CONCEIÇÃO RODRIGUES (3 SEC. H)<br>Sul: ANTÓNIO VIERA (4) E JOSÉ GONÇALVES DA CONCEIÇÃO (8)<br>Nascente: AMÉRICO NUNES (6)<br>Poente: CUSTÓDIA DA ENCARNAÇÃO, HERDEIROS (182), LUIÍS JESUS NEVES (183) E OUTROS  | Este prédio tem natureza rústica, situa-se no lugar de Serra do Lobo, compõe-se de terreno de mata, pinhal e olival com figueiras, está inscrito no referido artigo matricial rústico 5 da Secção G e tem a área de 11600 m2. | 543                             |
| 501         | ANTÓNIO DA CONCEIÇÃO RODRIGUES<br>ADÉLIA DA CONCEIÇÃO BATISTA RODRIGUES<br>Casados<br>MONCHITE, Nº 3<br>SABACHEIRA<br>2300 TOMAR         | P                  | 3 Sec. H  | Sabacheira | 02645/030114      |  |   | 176                             |
|             | AUGUSTO DA CONCEIÇÃO RODRIGUES<br>MARIA DO CÉU DA PIEDADE LOPES RODRIGUES<br>Casados<br>VALE DE LOBOS, Nº 33<br>SABACHEIRA<br>2300 TOMAR | P                  |   |            |                   |  |   |                                 |
| 502         | ANA MARIA DOS SANTOS DUARTE RODRIGUES<br>ANTÓNIO JOSÉ LOPES RODRIGUES<br>Casados<br>SERRA DO MEIO<br>SABACHEIRA<br>2300 TOMAR            | P                  | 181 Sec. C                                      | Sabacheira | 02568/011228      |  |   | 151                             |
|             | MARIA LÚCIA GOMES DOS SANTOS<br>MONCHITE<br>SABACHEIRA<br>2300 TOMAR   | U                  |   |            |                   |  |   |                                 |
| 503         | IDALINA DA ENCARNAÇÃO NUNES NEVES<br>RUA PRINCIPAL, Nº 5, VALE DE LOBOS<br>SABACHEIRA<br>2300 TOMAR                                      | P                  | 180 Sec. C                                      | Sabacheira | OMISSO            | Norte: MARIA DE SOUSA ROSA HENRIQUES E MARIA DO CARMO DUARTE DE SOUSA SILVA (93)<br>Sul: ANA MARIA DOS SANTOS DUARTE RODRIGUES (181)<br>Nascente: AUGUSTO DA CONCEIÇÃO RODRIGUES E ANTÓNIO DA CONCEIÇÃO RODRIGUES (3 SEC. H), ANA MARIA DOS SANTOS DUARTE RODRIGUES (181) E OUTRO<br>Poente: ERMELINDA DA CONCEIÇÃO ANTUNES OLIVEIRA (179) | Este prédio tem natureza rústica, situa-se no lugar de Gaita, compõe-se de terreno de olival e mata, está inscrito no referido artigo matricial rústico 180 da Secção C e tem a área de 22800 m2.                             | 1115                            |
|             | MARIA CELESTE ENCARNÇÃO NUNES NEVES<br>CARVALHAL<br>SEIÇA<br>2490 VILA NOVA DE OURÉM   | P                  |   |            |                   |  |   |                                 |
| 504         | MARIA DO CARMO DUARTE DE SOUSA SILVA<br>ESTREMADOURO, Nº 17, CHÃO DE MAÇÁS<br>SABACHEIRA<br>2300 TOMAR                                   | P                  | 93 Sec. C                                       | Sabacheira | 01763/210497      |  |   | 1828                            |
|             | MARIA DE SOUSA ROSA HENRIQUES<br>ESTREMADOURO, Nº 20, CHÃO DE MAÇÁS<br>SABACHEIRA<br>2300 TOMAR  | P                  |   |            |                   |  |   |                                 |
| 505         | CUSTÓDIA ROSA<br>MONCHITE<br>SABACHEIRA<br>2300 TOMAR  | TI                 | 92 Sec. C                                       | Sabacheira | OMISSO            | Norte: JOSÉ DOS SANTOS DUARTE (91)<br>Sul: MARIA DE SOUSA ROSA HENRIQUES E MARIA DO CARMO DUARTE DE SOUSA SILVA (93)<br>Nascente: AUGUSTO DA CONCEIÇÃO RODRIGUES E ANTÓNIO DA CONCEIÇÃO RODRIGUES (3 SEC. H)<br>Poente: MARIA DE SOUSA ROSA HENRIQUES E MARIA DO CARMO DUARTE DE SOUSA SILVA (93)  | Este prédio tem natureza rústica, situa-se no lugar de Coxo, compõe-se de terreno de olival, mata e pinhal, está inscrito no referido artigo matricial rústico 92 da Secção C e tem a área de 12600 m2.                       | 1047                            |
|             | MARIA DO CARMO DUARTE DE SOUSA SILVA<br>ESTREMADOURO, Nº 17, CHÃO DE MAÇÁS<br>SABACHEIRA<br>2300 TOMAR                                   | P                  |   |            |                   |  |   |                                 |
| 506         | JOSÉ DOS SANTOS DUARTE<br>ARMINDA DE JESUS DUARTE<br>Casados<br>CALÇADA DA BOA HORA, Nº 141/143<br>1300 LISBOA                           | P                  | 91 Sec. C                                       | Sabacheira | 01541/200995      |  |   | 358                             |
| 507         | RAIMUNDO DUARTE<br>RUA MARIA LUÍSA COSTA DIAS, VIVENDA GODINHO,<br>R/C ESQ.<br>2685-833 CATUJAL  | P                  | 90 Sec. C                                       | Sabacheira | OMISSO            | Norte: CUSTÓDIO DE SOUSA (89)<br>Sul: JOSÉ DOS SANTOS DUARTE (91)<br>Nascente: AUGUSTO DA CONCEIÇÃO RODRIGUES E ANTÓNIO DA CONCEIÇÃO RODRIGUES (3 SEC. H)<br>Poente: CUSTÓDIA ROSA, HERDEIROS (96)   | Este prédio tem natureza rústica, situa-se no lugar de Coxo, compõe-se de terreno de olival, mata e pinhal, está inscrito no referido artigo matricial rústico 90 da Secção C e tem a área de 3440 m2.                        | 277                             |
| 508         | CUSTÓDIO DE SOUSA<br>DEOLINDA DE JESUS CARVALHO<br>Casados<br>ESTREMADOURO, Nº 16, CHÃO DE MAÇÁS<br>SABACHEIRA<br>2300 TOMAR             | P                  | 89 Sec. C                                       | Sabacheira | 01754/210497      |  |   | 708                             |

| Parcela N.º | Nomes de Proprietários, Possuidores (P), Usufrutuários (U) ou Titulares Inscritos (TI), Conjuges e Moradas                       | (P)<br>(U)<br>(TI) | Matriz:<br>R: Rústica;<br>U: Urbana;<br>Omissa. | Freguesia  | Descrição Predial                        | Confrontações do Prédio   | Declarações Complementares   | Área de Servidão do Prédio (m2) |
|-------------|--|--------------------|---|------------|--|---|--|---------------------------------|
| 509         | HENRIQUE JOÃO CARMONA DA MOTA<br>RUA ANTÓNIO TARBIM, N.º 249<br>3000 COIMBRA   | P                  | 12 Sec. H                                       | Sabacheira | Num: 45268<br>Livro: B-114<br>Folha: 165 |   | Este prédio tem a área de 491700 m2 e encontra-se inscrito na matriz predial rústica da referida freguesia sob o artigo 12 da Secção H, que corresponde ao anterior artigo rústico 4332º da mesma freguesia.               | 5532                            |
|             | JOSÉ ANTÓNIO CARMONA DA MOTA<br>RUA JOÃO DE BARROS, N.º 29, 4.º ESQ.<br>1300-319 LISBOA  | P                  |   |            |  |   |  |                                 |
|             | HENRIQUE PEREIRA DA MOTA<br>MARIA JOSÉ FIGUEIREDO CARMONA<br>Casados<br>RUA GAGO COUTINHO, N.º 26-A, 5.º DTO<br>3030-326 COIMBRA | TI                 |   |            |  |   |  |                                 |
| 510         | ANTÓNIO GONÇALVES COELHO RIBEIRO, HERDEIROS<br>SANDOEIRA<br>RIO DE COUROS<br>2490 VILA NOVA DE OURÉM                             | TI                 | 60 Sec. C                                       | Sabacheira | OMISSO                                   | Norte: CUSTÓDIO MANUEL PEREIRA (58) E MANUEL VIEIRA (59)<br>Sul: ALBERTINO DE JESUS RODRIGUES (82)<br>Nascente: JOSÉ MARIA GONÇALVES COELHO (31)<br>Poente: AUGUSTO OLIVEIRA (199)                  | Este prédio tem natureza rústica, situa-se no lugar de Vale das Rodas, compõe-se de terreno de pinhal e mato, está inscrito no referido artigo matricial rústico 60 da Secção C e tem a área de 15080 m2.                  | 789                             |
|             | ALBERTINO DE JESUS GONÇALVES<br>MARIA DA NATIVIDADE PEREIRA GONÇALVES<br>Casados<br>SANDOEIRA<br>RIO DE COUROS<br>2490 OUREM     | P                  |   |            |  |   |  |                                 |
|             | ANTÓNIO GONÇALVES<br>ETELVINA DE JESUS GONÇALVES<br>Casados<br>SANDOEIRA<br>RIO DE COUROS<br>2490 OUREM                          | P                  |   |            |  |   |  |                                 |
| 511         | MANUEL GONÇALVES FREITAS<br>SANDOEIRA<br>2435-531 RIO DE COUROS  | TI                 | 33 Sec. C                                       | Sabacheira | OMISSO                                   | Norte: CUSTÓDIO MANUEL PEREIRA (58)<br>Sul: MANUEL GONÇALVES RIBEIRO (30) E JOSÉ MARIA GONÇALVES COELHO (31)<br>Nascente: MANUEL VIEIRA (28)<br>Poente: ANTÓNIO VIEIRA (32) E MANUEL VIEIRA (59)    | Este prédio tem natureza rústica, situa-se no lugar de Vale das Rodas, compõe-se de terreno de pinhal, olival e mata, está inscrito no referido artigo matricial rústico 33 da Secção C e tem a área de 7800 m2.           | 873                             |
|             | ANTÓNIO MARQUES VIEIRA<br>LEONOR RIBEIRO GONÇALVES<br>Casados<br>SANDOEIRA<br>RIO DE COUROS<br>2490 OUREM                        | P                  |   |            |  |   |  |                                 |
| 512         | JOSÉ TUNÍSIO<br>MARTA<br>RIO DE COUROS<br>2490 OUREM   | TI                 | 58 Sec. C                                       | Sabacheira | OMISSO                                   | Norte: JOSÉ CARLOS GASPAS (34), HIGÍNIO MARQUES MENDES (35) E OUTROS<br>Sul: MANUEL VIEIRA (59)<br>Nascente: AFONSO MARQUES (27)<br>Poente: MARIA ADELINA NUNES RODRIGUES VIEIRA (62)               | Este prédio tem natureza rústica, situa-se no lugar de Vale das Rodas, compõe-se de terreno de pinhal, mata e olival, está inscrito no referido artigo matricial rústico 58 da Secção C e tem a área de 15640 m2.          | 211                             |
|             | CUSTÓDIO MANUEL PEREIRA<br>MARIA RIBEIRO TURÍBIO<br>Casados<br>MARTA<br>RIO DE COUROS<br>2490 OUREM                              | P                  |   |            |  |   |  |                                 |
| 513         | AFONSO MARQUES<br>SANDOEIRA<br>RIO DE COUROS<br>2490 OUREM   | TI                 | 57 Sec. C                                       | Sabacheira | OMISSO                                   | Norte: ANTÓNIO JOAQUIM VIEIRA MENDES (56) E OUTRO<br>Sul: CUSTÓDIO MANUEL PEREIRA (58)<br>Nascente: CUSTÓDIO MANUEL PEREIRA (58)<br>Poente: MARIA ADELINA NUNES RODRIGUES VIEIRA (62)               | Este prédio tem natureza rústica, situa-se no lugar de Vale das Rodas, compõe-se de terreno de pinhal, mata, olival e cultura, está inscrito no referido artigo matricial rústico 57 da Secção C e tem a área de 13240 m2. | 336                             |
|             | ELVIRA RIBEIRO MARQUES<br>SANDOEIRA<br>RIO DE COUROS<br>2490 OUREM   | P                  |   |            |  |   |  |                                 |
| 514         | MANUEL PEREIRA<br>SANDOEIRA<br>RIO DE COUROS<br>2490 OUREM   | TI                 | 56 Sec. C                                       | Sabacheira | OMISSO                                   | Norte: AUGUSTO OLIVEIRA (54) E OUTRO<br>Sul: ELVIRA RIBEIRO MARQUES (57)<br>Nascente: ELVIRA RIBEIRO MARQUES (57)<br>Poente: MARIA ADELINA NUNES RODRIGUES VIEIRA (62)                              | Este prédio tem natureza rústica, situa-se no lugar de Vale das Rodas, compõe-se de terreno de pinhal, mata, olival e cultura, está inscrito no referido artigo matricial rústico 56 da Secção C e tem a área de 11240 m2. | 886                             |
|             | ANTÓNIO JOAQUIM VIEIRA MENDES<br>MARIA RIBEIRO PEREIRO<br>Casados<br>CASAL DE BAIXO<br>RIO DE COUROS<br>2490 OUREM               | P                  |   |            |  |   |  |                                 |
| 515,1       | JOSÉ TUNÍSIO<br>MARTA<br>RIO DE COUROS<br>2490 OUREM   | TI                 | 51 Sec. C                                       | Sabacheira | OMISSO                                   | Norte: ESTRADA<br>Sul: ANTÓNIO JOAQUIM VIEIRA MENDES (56)<br>Nascente: ANTÓNIO JOAQUIM VIEIRA MENDES (56)<br>Poente: JESUVINA RIBEIRO BARROS MARTA (50), AUGUSTO OLIVEIRA (54) E OUTROS             | Este prédio tem natureza rústica, situa-se no lugar de Vale das Rodas, compõe-se de terreno de mata e cultura com oliveiras, está inscrito no referido artigo matricial rústico 51 da Secção C e tem a área de 2080 m2.    | 776                             |
|             | CUSTÓDIO MANUEL PEREIRA<br>MARIA RIBEIRO TURÍBIO<br>Casados<br>MARTA<br>RIO DE COUROS<br>2490 OUREM                              | P                  |   |            |  |   |  |                                 |
| 516,2       | MANUEL VIEIRA, HERDEIROS<br>LAMEIRINHA<br>SEIÇA<br>2490 OUREM  | TI                 | 50 Sec. C                                       | Sabacheira | OMISSO                                   | Norte: JOSÉ RIBEIRO (49)<br>Sul: CUSTÓDIO MANUEL PEREIRA (51)<br>Nascente: CUSTÓDIO MANUEL PEREIRA (51)<br>Poente: MANUEL GONÇALVES FREITAS (14), JOSÉ VIEIRA (15) E ANTÓNIO GONÇALVES RIBEIRO (52) | Este prédio tem natureza rústica, situa-se no lugar de Vale das Rodas, compõe-se de terreno de cultura com oliveiras e pinhal, está inscrito no referido artigo matricial rústico 50 da Secção C e tem a área de 1480 m2.  | 157                             |
|             | JESUVINA RIBEIRO BARROS<br>MARTA<br>RIO DE COUROS<br>2490 OUREM  | P                  |   |            |  |   |  |                                 |


| Parcela N.º | Nomes de Proprietários, Possuidores (P), Usufrutuários (U) ou Titulares Inscritos (TI), Conjuges e Moradas   | (P)<br>(U)<br>(TI) | Matriz:<br>R: Rústica;<br>U: Urbana;<br>Omissa. | Freguesia  | Descrição Predial | Confrontações do Prédio  | Declarações Complementares  | Área de Serviço do Prédio (m2) |
|-------------|--|--------------------|---|------------|-------------------|--|---|--------------------------------|
| 517 A       | JOSÉ RIBEIRO<br>MARTA<br>RIO DE COUROS<br>2490 VILA NOVA DE OURÉM  | TI                 | 49 Sec. C                                       | Sabacheira | OMISSO            | Norte: MARIA ROSA (19), MANUEL GONÇALVES MARQUES (48) E OUTROS<br>Sul: JESUVINA RIBEIRO BARROS MARTA (50) E CUSTÓDIO MIGUEL (45)<br>Nascente: CUSTÓDIO MIGUEL (45) E OUTRO<br>Poente: JOSÉ VIEIRA (15) | Este prédio tem natureza rústica, situa-se no lugar de Vale das Rodas, compõe-se de terreno de cultura com oliveiras, está inscrito no referido artigo matricial rústico 49 da Secção C e tem a área de 1780 m2.                      | 34                             |
|             | DIANA MARIA DA COSTA RIBEIRO<br>TELHEIRAS<br>1200 LISBOA   | P                  |   |            |                   |  |   |                                |
|             | LUÍS MANUEL DA COSTA RIBEIRO<br>CANADÁ   | P                  |   |            |                   |  |   |                                |
|             | MARIA DA GLÓRIA DA COSTA RIBEIRO<br>LUÍS GUILHERME DA SILVA FERNANDES<br>Casados<br>LARGO DA PRINCESA, N.º 23<br>SANTA MARIA DE BELÉM<br>1200 LISBOA | P                  |   |            |                   |  |   |                                |
|             | MARIA AMÉLIA MENDES DA COSTA RIBEIRO<br>AV.º DO URUGUAI, N.º 27, 6.º ESQ.<br>1500 LISBOA   | P                  |   |            |                   |  |   |                                |
|             | JOSÉ CARLOS SÓCRATES DA COSTA RIBEIRO<br>PAULA PRATES RIBEIRO<br>Casados<br>AJUDA<br>1200 LISBOA   | P                  |   |            |                   |  |   |                                |
| 517 B       |  |                    |   |            |                   |  |   | 147                            |
| 518         | MARIA GONÇALVES MARQUES MENDES<br>SANDOEIRA<br>2435-531 RIO DE COUROS  | TI                 | 48 Sec. C                                       | Sabacheira | OMISSO            | Norte: MARIA ROSA (19) E OUTRO<br>Sul: JOSÉ VIEIRA (46)<br>Nascente: JOSÉ TUNÍSIO (47)<br>Poente: MANUEL GONÇALVES MARQUES (48)  | Este prédio tem natureza rústica, situa-se no lugar de Vale das Rodas, compõe-se de terreno de mata e olival, está inscrito no referido artigo matricial rústico 48 da Secção C e tem a área de 1840 m2.                              | 476                            |
|             | MANUEL GONÇALVES MARQUES<br>LÍDIA DA CONCEIÇÃO LOPES MARQUES<br>Casados<br>9, RUE JULIAN GRIMAU<br>CHAMPIGNY<br>94500 FRANÇA                         | P                  |   |            |                   |  |   |                                |
| 519         | ALBINO DA GRAÇA<br>SANDOEIRA<br>2435-531 RIO DE COUROS   | TI                 | 19 Sec. C                                       | Sabacheira | OMISSO            | Norte: ARMINDA MENDES GONÇALVES (20)<br>Sul: MANUEL GONÇALVES MARQUES (48) E JOSÉ CARLOS SÓCRATES DA COSTA RIBEIRO (49)<br>Nascente: MANUEL DIAS (23)<br>Poente: ANTÓNIO MARQUES (17)                  | Este prédio tem natureza rústica, situa-se no lugar de Vale das Rodas, compõe-se de terreno de mata e olival, está inscrito no referido artigo matricial rústico 19 da Secção C e tem a área de 1000 m2.                              | 540                            |
|             | MARIA ROSA<br>SANDOEIRA<br>RIO DE COUROS<br>2490 VILA NOVA DE OURÉM  | P                  |   |            |                   |  |   |                                |
| 520         | ANTÓNIO GONÇALVES VIEIRA SÉNIOR<br>SANDOEIRA<br>2435-531 RIO DE COUROS   | TI                 | 20 Sec. C                                       | Sabacheira | OMISSO            | Norte: ABÍLIO LOPES (21) E JOSÉ TUNÍSIO (148 SEC. B)<br>Sul: MARIA ROSA (19)<br>Nascente: MANUEL DIAS (23) E OUTRO<br>Poente: ANTÓNIO DA GRAÇA, HERDEIROS (18)   | Este prédio tem natureza rústica, situa-se no lugar de Vale das Rodas, compõe-se de terreno de olival, está inscrito no referido artigo matricial rústico 20 da Secção C e tem a área de 2240 m2.                                     | 832                            |
|             | ARMINDA MENDES GONÇALVES<br>SANDOEIRA<br>RIO DE COUROS<br>2490 VILA NOVA DE OURÉM  | P                  |   |            |                   |  |   |                                |
| 522         | ABÍLIO LOPES<br>MARIA DA CONCEIÇÃO<br>Casados<br>MARTA<br>RIO DE COUROS<br>2490 VILA NOVA DE OURÉM   | P                  | 21 Sec. C                                       | Sabacheira | OMISSO            | Norte: CUSTÓDIO MIGUEL (151 SEC. B)<br>Sul: ARMINDA MENDES GONÇALVES (20) E JOSÉ RIBEIRO (22)<br>Nascente: JOSÉ VIEIRA (24)<br>Poente: JOSÉ TUNÍSIO (148 SEC. B)                                       | Este prédio tem natureza rústica, situa-se no lugar de Vale das Rodas, compõe-se de terreno de cultura com oliveiras, está inscrito no referido artigo matricial rústico 21 da Secção C e tem a área de 1480 m2.                      | 649                            |
| 523         | CUSTÓDIO MIGUEL<br>MARIA DE JESUS<br>Casados<br>MARTA DE CIMA<br>RIO DE COUROS<br>2490 OURÉM   | P                  | 151 Sec. B                                      | Sabacheira | OMISSO            | Norte: CUSTÓDIO VIEIRA DA COSTA (142)<br>Sul: MANUEL ALVES (152)<br>Nascente: ALBINO DA SILVA LOPES (143), JOSÉ TUNÍSIO (148) E OUTROS<br>Poente: ANTÓNIO DUARTE, HERDEIROS (137)                      | Este prédio tem natureza rústica, situa-se no lugar de Vale das Rodas, compõe-se de terreno de mata e cultura com oliveiras e sobreiros, está inscrito no referido artigo matricial rústico 151 da Secção B e tem a área de 14200 m2. | 229                            |
| 524         | ABÍLIO LOPES<br>MARTA<br>RIO DE COUROS<br>2490 OURÉM   | TI                 | 147 Sec. B                                      | Sabacheira | OMISSO            | Norte: ALBINO DA SILVA LOPES (146)<br>Sul: JOSÉ RIBEIRO (22)<br>Nascente: ALBINO DA SILVA LOPES (146)<br>Poente: CUSTÓDIO MIGUEL (151)   | Este prédio tem natureza rústica, situa-se no lugar de Vale das Rodas, compõe-se de terreno de mata, está inscrito no referido artigo matricial rústico 147 da Secção B e tem a área de 600 m2.                                       | 191                            |
|             | JÚLIO DA CONCEIÇÃO RAIMUNDO<br>MARIA FERNANDA DA GRAÇA PEREIRA<br>Casados<br>RAMALHEIRA<br>FREIXIANDA<br>2490 VILA NOVA DE OURÉM                     | P                  |   |            |                   |  |   |                                |

| Parcela N.º | Nomes de Proprietários, Possuidores (P), Usufrutuários (U) ou Titulares Inscritos (TI), Conjuges e Moradas  | (P)<br>(U)<br>ou<br>(TI) | Matriz:<br>R: Rústica;<br>U: Urbana;<br>Omissa. | Freguesia  | Descrição Predial | Confrontações do Prédio  | Declarações Complementares   | Área de Servidão do Prédio (m2) |
|-------------|---|--------------------------|---|------------|-------------------|--|--|---------------------------------|
| 525         | ANTÓNIO CUSTÓDIO, HERDEIROS<br>PORTO VELHO<br>FORMIGAIS<br>2490 VILA NOVA DE OURÉM  | TI                       | 146 Sec. B                                      | Sabacheira | OMISSO            | Norte: JOÃO MANUEL DOS SANTOS SOUSA ESMÊNIO (122)<br>Sul: JOSÉ VIEIRA (24 SEC. C) E JÚLIO DA CONCEIÇÃO RAIMUNDO (147)<br>Nascente: MANUEL CUSTÓDIO (145)<br>Poente: NATÉRCIA MARIA MARQUES GASPAR, MANUEL MARQUES CUSTÓDIO E OUTRO (144)   | Este prédio tem natureza rústica, situa-se no lugar de Vale das Rodas, compõe-se de terreno de pinhal, cultura com oliveiras, mata e mato, está inscrito no referido artigo matricial rústico 146 da Secção B e tem a área de 6160 m2. | 156                             |
|             | ALBINO DA SILVA LOPES<br>MARIA PEREIRA MARQUES<br>Casados<br>83, QUAI DE L' ORGE<br>ATHIS MONS<br>91200 FRANÇA                                      | P                        |   |            |                   |  |  |                                 |
| 526         | NATÉRCIA MARIA MARQUES GASPAR<br>PORTO VELHO<br>FORMIGAIS<br>2490 OUREM   | P                        | 144 Sec. B                                      | Sabacheira | OMISSO            | Norte: JOÃO PEREIRA VIEIRA (123) E JOSÉ TUNÍSIO (124)<br>Sul: ALBINO DA SILVA LOPES (146)<br>Nascente: ALBINO DA SILVA LOPES (146)<br>Poente: MANUEL VIEIRA (138), ALBINO DA SILVA LOPES (143) E OUTRO   | Este prédio tem natureza rústica, situa-se no lugar de Vale das Rodas, compõe-se de terreno de olival, mato, pinhal e cultura, está inscrito no referido artigo matricial rústico 144 da Secção B e tem a área de 8720 m2.             | 2264                            |
|             | SANDRA MARIA MARQUES GASPAR<br>JOAQUIM LUÍS DAS NEVES GONÇALVES<br>Casados<br>RAMALHEIRA<br>2490 OUREM  | P                        |   |            |                   |  |  |                                 |
|             | MANUEL MARQUES CUSTÓDIO<br>CARMINDA DE JESUS MARQUES CUSTÓDIO<br>Casados<br>PORTO VELHO<br>FORMIGAIS<br>2490 VILA NOVA DE OURÉM                     | P                        |   |            |                   |  |  |                                 |
|             | MANUEL CUSTÓDIO<br>PORTO VELHO<br>FORMIGAIS<br>2490 VILA NOVA DE OURÉM  | TI                       |   |            |                   |  |  |                                 |
| 527         | ANTÓNIO CUSTÓDIO, HERDEIROS<br>PORTO VELHO<br>FORMIGAIS<br>2490 VILA NOVA DE OURÉM  | TI                       | 143 Sec. B                                      | Sabacheira | OMISSO            | Norte: MANUEL VIEIRA (138)<br>Sul: NATÉRCIA MARIA MARQUES GASPAR, MANUEL MARQUES CUSTÓDIO E OUTRO (144)<br>Nascente: NATÉRCIA MARIA MARQUES GASPAR, MANUEL MARQUES CUSTÓDIO E OUTRO (144)<br>Poente: ANÍBAL VIEIRA COSTA (138) E CUSTÓDIO MIGUEL (151)   | Este prédio tem natureza rústica, situa-se no lugar de Vale das Rodas, compõe-se de terreno de mata, está inscrito no referido artigo matricial rústico 143 da Secção B e tem a área de 2080 m2.                                       | 73                              |
|             | ALBINO DA SILVA LOPES<br>MARIA PEREIRA MARQUES<br>Casados<br>83, QUAI DE L' ORGE<br>ATHIS MONS<br>91200 FRANÇA                                      | P                        |   |            |                   |  |  |                                 |
| 528         | ANTÓNIO CUSTÓDIO, HERDEIROS<br>PORTO VELHO<br>FORMIGAIS<br>2490 VILA NOVA DE OURÉM  | TI                       | 123 Sec. B                                      | Sabacheira | OMISSO            | Norte: JOSÉ TUNÍSIO (124)<br>Sul: NATÉRCIA MARIA MARQUES GASPAR, MANUEL MARQUES CUSTÓDIO E OUTRO (144)<br>Nascente: JOÃO MANUEL DOS SANTOS SOUSA ESMÊNIO (122)<br>Poente: NATÉRCIA MARIA MARQUES GASPAR, MANUEL MARQUES CUSTÓDIO E OUTRO (144)   | Este prédio tem natureza rústica, situa-se no lugar de Vale das Rodas, compõe-se de terreno de mato e pinhal, está inscrito no referido artigo matricial rústico 123 da Secção B e tem a área de 2160 m2.                              | 751                             |
|             | JOÃO PEREIRA VIEIRA<br>MARIA DE JESUS SILVA<br>Casados<br>MARTA<br>RIO DE COUROS<br>2490 VILA NOVA DE OURÉM   | P                        |   |            |                   |  |  |                                 |
| 529         | JOÃO MANUEL DOS SANTOS SOUSA ESMÊNIO<br>MARIA DE LURDES DE ARAÚJO BARREIRA<br>Casados<br>RUA CRISTÓVÃO COLOMBO, Nº 10, 4.º DTO<br>2675-587 ODIVELAS | P                        | 122 Sec. B                                      | Sabacheira | 02666/030428      |  |  | 2404                            |
| 543         | MARIA ROSA LEITE INÁCIO FARIA MADURO<br>ESTADOS UNIDOS DA AMÉRICA   | P                        | 66 Sec. B                                       | Sabacheira | OMISSO            | Norte: LIMITE DE FREGUESIA E CONCELHO<br>Sul: JOÃO MANUEL DOS SANTOS SOUSA ESMÊNIO (122), HENRIQUE PEREIRA DA MOTA (12 SEC. H) E OUTROS<br>Nascente: FERNANDO DE OLIVEIRA VIEIRA (17), JOSÉ MARIA VIEIRA RIBEIRO (67) E OUTROS<br>Poente: MANUEL SIMÕES (127), SILVINO PEREIRA VENÂNCIO (135) E OUTROS | Este prédio tem natureza rústica, situa-se no lugar de Vale das Rodas, compõe-se de terreno de pinhal, eucaliptal e mata, está inscrito no referido artigo matricial rústico 66 da Secção B e tem a área de 303360 m2.                 | 15034                           |
|             | JAIIME FARIA MADURO<br>MARIA MANUELA LEITE INÁCIO FARIA MADURO<br>Casados<br>ALAMEDA DAS LINHAS DE TORRES, Nº 256, 6.º ESQ.<br>1750-152 LISBOA      | P                        |   |            |                   |  |  |                                 |
|             | JÚLIO DINIS FARIA MADURO<br>LARGO DO TESO<br>FONTAÍNHAS DE SEIÇA<br>2490 VILA NOVA DE OURÉM   | P                        |   |            |                   |  |  |                                 |



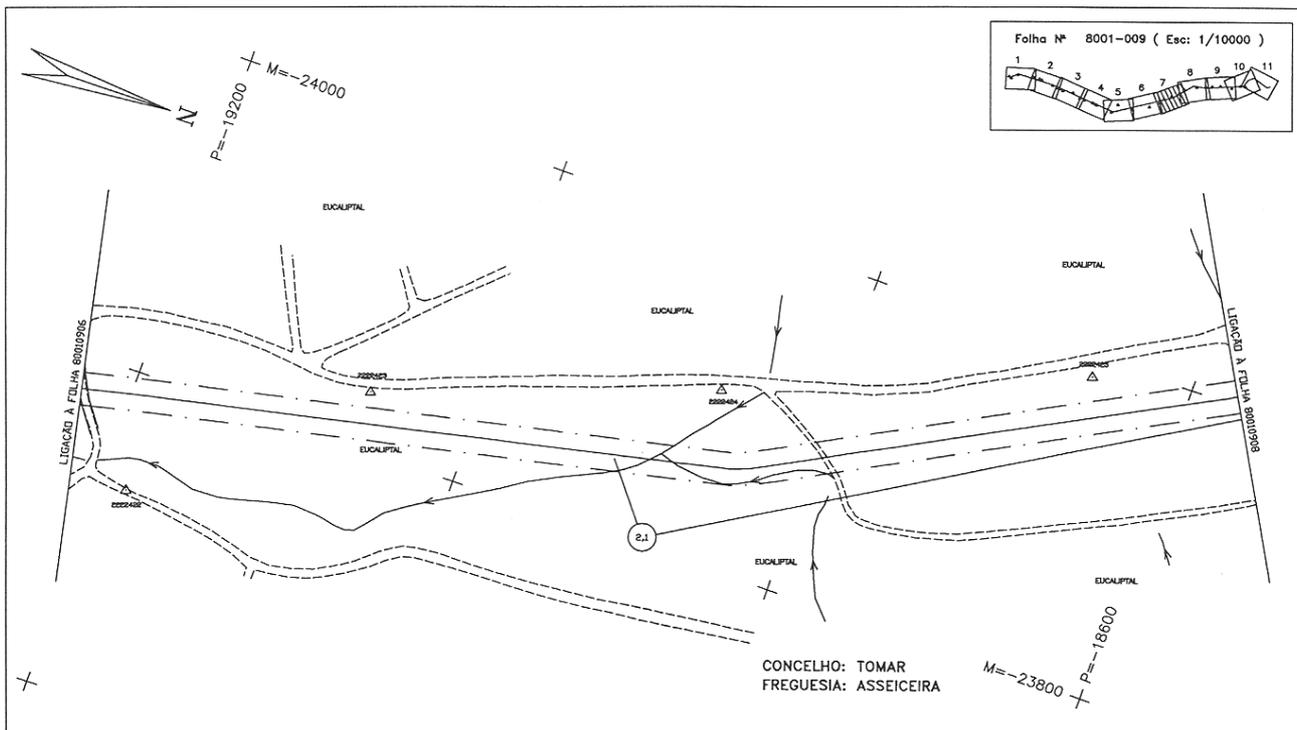

P-8001-DWG-CD-09\_07-REV.1

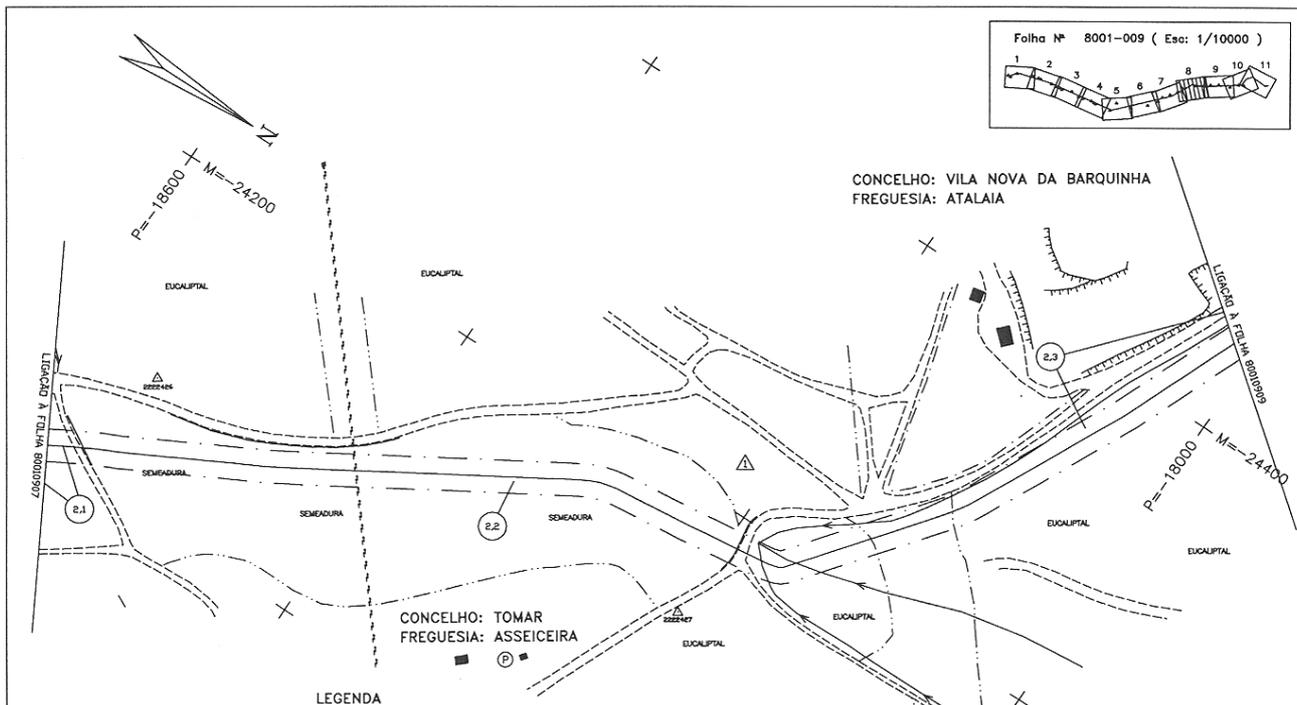

**LEGENDA**

| REDES DE ÁGUAS ESGOTOS E TELEFONES                | REDES ELÉCTRICAS E DE GÁS                                  | CARTOGRAFIA           |
|---|--|-----------------------|
|   |  | LIMITES DE CULTURA    |
|   |  | LINEA DE ÁGUA         |
|   |  | RIO                   |
|   |  | LIMITE DE CONCELHO    |
|   |  | Faixa de SENSICÃO     |
|   |  | LIMITE DE FREGUESIA   |
|   |  | POLIGONAL DE APOIO    |
|   |  | POSTE DE ALTA TENÇÃO  |
|   |  | POSTE DE BAIXA TENÇÃO |
|   |  | POSTE DE ILUMINACÃO   |
|   |  | POSTE TELEFÓNICO      |

REVISION NOTE:  
 ▲ ROUTE CHANGE AND RE-BUILT FOR CONSTRUCTION


ESCALA GRÁFICA  
 100 m 0 50 m

| REV | DATE     | DESCRIPTION             | DRW | CHECK | APPROV |
|-----|----------|-------------------------|-----|-------|--------|
| 2   | 28.07.05 | AS-BUILT CADASTRAL      | JD  | JL    | PR     |
| 1   |          | SEE REVISION NOTE       |     |       |        |
| 0   | 22.01.88 | ISSUED FOR CONSTRUCTION | PA  | VR    | BNH    |


TÍTULO:  
 PLANTA CADASTRAL  
 GASODUTO C.MAIOR/LEIRIA (LOTE 3)

| DOCUMENT NUMBER |            |           |             |
|-----------------|------------|-----------|-------------|
| JOB No.         | INDEX AREA | DOC. TYPE | DRAWING No. |
| 59.4255.00      | P          | B001 DWG  | CD-09.08    |

PROJECTO DE GAS NATURAL — PORTUGAL  
 SCALE: 1:2000

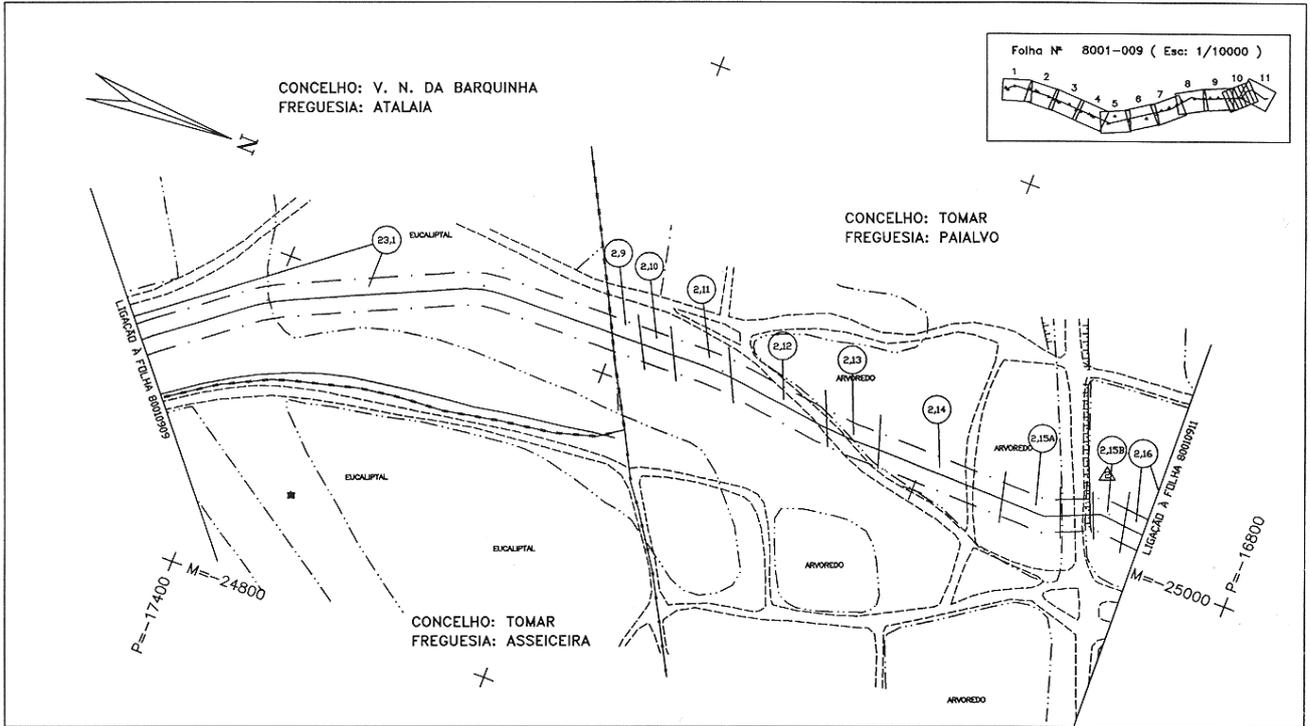

P-8001-DWG-CD-09\_10-REV.3

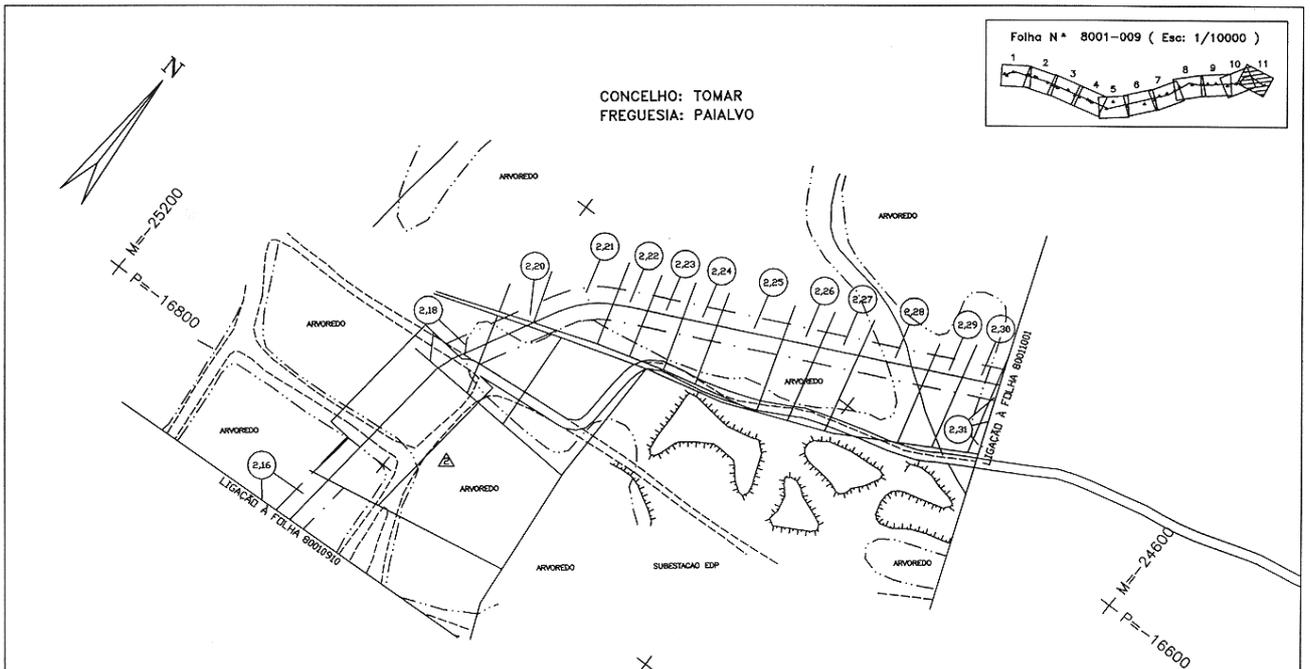

LEGENDA

| REDES DE ÁGUAS ESGOTOS E TELEFONES               | REDES ELÉCTRICAS E DE GÁS                                 | CARTOGRAFIA           |
|--|---|-----------------------|
| CONDUZIDA DE ÁGUA E OUTROS LIQUIDOS              | LINHA ADESA DE ALTA TENSÃO (REDE PRIMARIA/CONSTRUÇÃO)     | CASA                  |
| COLECTORES DE ESGOTO                             | CABOS SUBTERRÂNEOS DE ALTA TENSÃO (REDES DE DISTRIBUIÇÃO) | BRANDELA              |
| COLECTORES DE ÁGUAS PLUVIAIS                     | LINHAS ADESA DE BAIXA TENSÃO                              | NÚMERO DE PARCELA     |
| CABO TELEFÓNICO LOCAL, INTERMUNICIPAL E REGIONAL | CABOS SUBTERRÂNEOS DE BAIXA TENSÃO                        | ESTRELA               |
| CABOS SUBTERRÂNEOS DE ASSESSANTE                 | REDES DE GÁS  | CANAL                 |
| LINHA ADESA INTERMUNICIPAL E REGIONAL            |   | ENCAMUÇADO            |
| LINHAS ADESA DE ASSESSANTE                       |   | MURO                  |
| CABOS SUBTERRÂNEOS DE TELECOMUNICAÇÕES           |   | MURO P. SOLTA         |
|  |   | MURO DE SUPORTE       |
|  |   | VEDAÇÕES DIVERSAS     |
|  |   | LIMITES DE CULTURA    |
|  |   | LINEA DE ÁGUA         |
|  |   | RIO                   |
|  |   | LIMITE DE CONCELHO    |
|  |   | FANEA DE SERVIÇO      |
|  |   | LIMITE DE FREGUESIA   |
|  |   | POLIGONAL DE APOIO    |
|  |   | POSTE DE ALTA TENSÃO  |
|  |   | POSTE DE BAIXA TENSÃO |
|  |   | POSTE DE ALUMINAÇÃO   |
|  |   | POSTE TELEFÓNICO      |

REVISION NOTE:  
 ▲ ROUTE CHANGED AND RE-SUBD FOR CONSTRUCTION  
 ▲ ROUTE ADJUSTED AND RE-SUBD FOR CONSTRUCTION




| REV | DATE     | DESCRIPTION        | PA | VR | HGA | OC | ELER | APPD |
|-----|----------|--------------------|----|----|-----|----|------|------|
| 3   | 25.07.05 | AS-BUILT CADASTRAL |    |    |     |    |      |      |
| 2   |          | SEE REVISION NOTE  |    |    |     |    |      |      |
| 1   | 05.06.98 | SEE REVISION NOTE  |    |    |     |    |      |      |


|  |  |                    |                |
|--|--|--------------------|----------------|
| TRANSGAS, Soc. Portuguesa de Gas Natural SA. |  | SCALE: 1:2000      |                |
| PROJECTO DE GAS NATURAL - PORTUGAL           |  | JOB No: 59.4255.00 | INDEX: P       |
|  |  | AREA: 8001         | DOC. TYPE: DWG |
|  |  | CD-09.11           | REV: 3         |

TÍTULO: PLANTA CADASTRAL  
 GASODUTO C.MAIOR/LEIRIA (LOTE 3)

FILE: P:\PROJ\CD-09\_10-REV.3

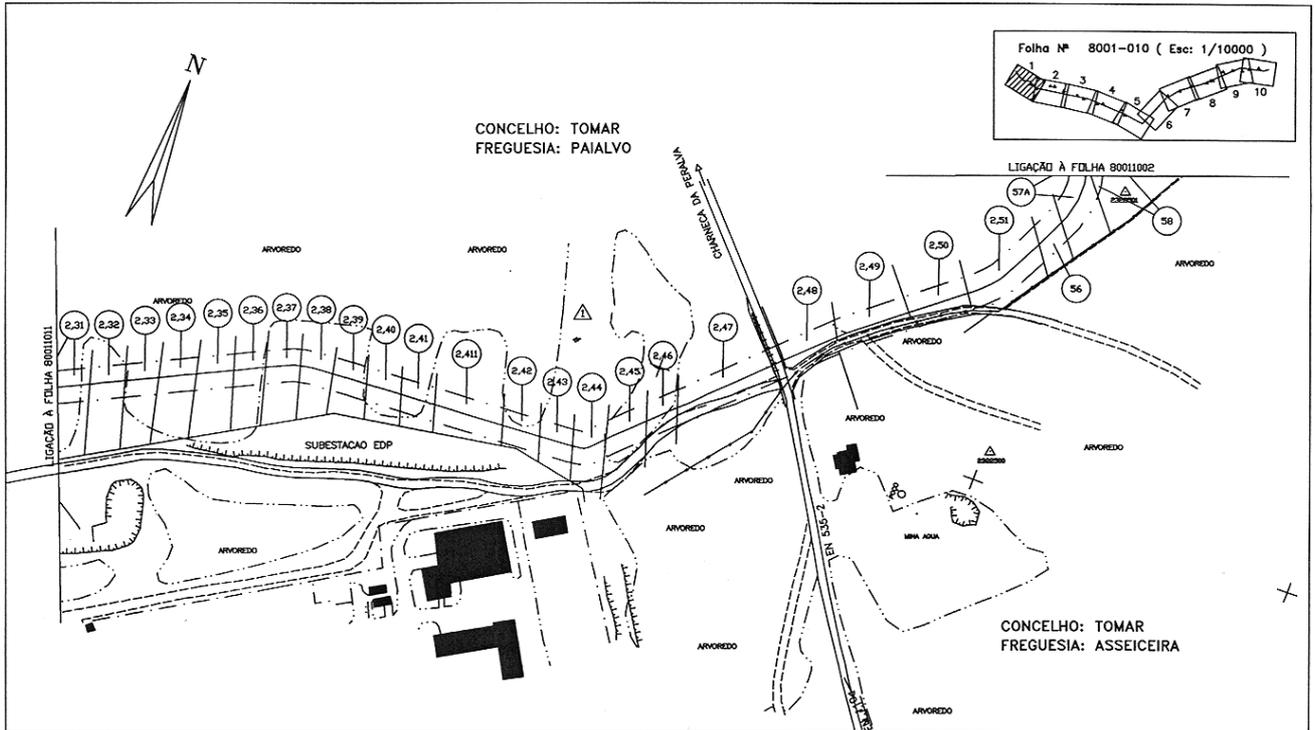


P-8001-DWG-CD-10\_01-REV.2

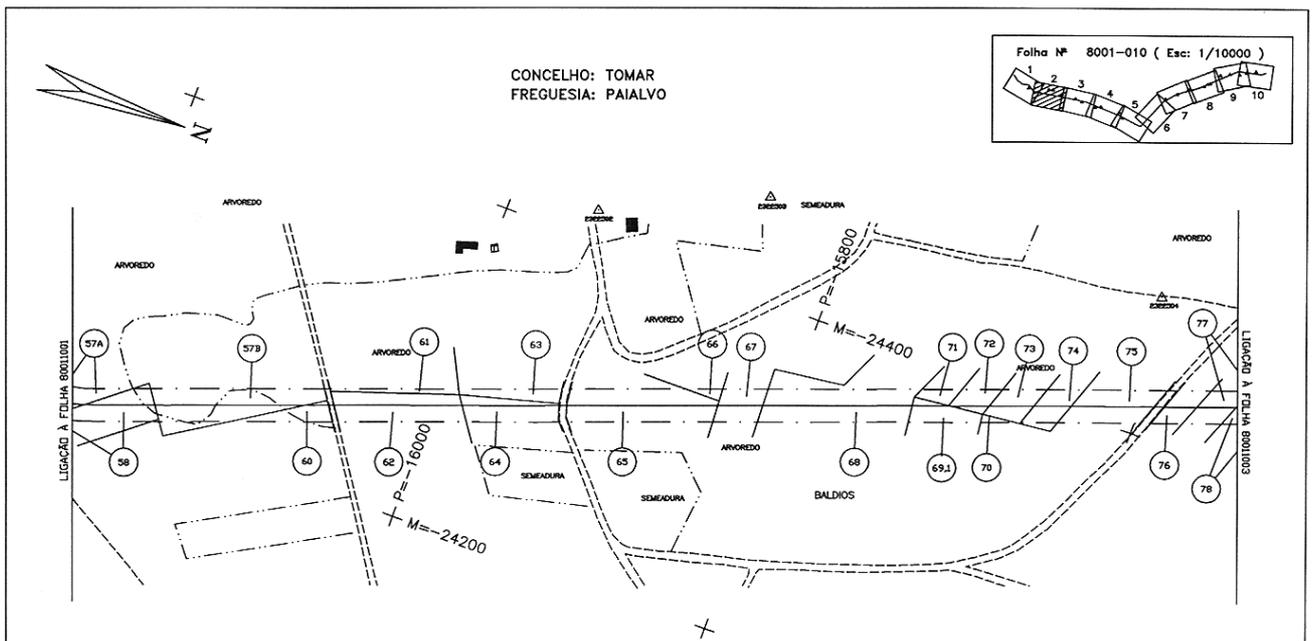

LEGENDA

| REDES DE ÁGUAS ESGOTOS E TELEFONES                 | REDES ELÉCTRICAS E DE GÁS                               | CARTOGRAFIA           |
|--|---|-----------------------|
|  |   | LINHA DE ÁGUA         |
|  |   | RIO                   |
|  |   | LIMITE DE CONCELHO    |
|  |   | FAIXA DE SERVIÇO      |
|  |   | LIMITE DE FREGUESIA   |
|  |   | POLIGONAL DE APÓIO    |
|  |   | POSTE DE ALTA TENSÃO  |
|  |   | POSTE DE BAIXA TENSÃO |
|  |   | POSTE DE ILUMINAÇÃO   |
|  |   | POSTE TELEFÓNICO      |

ESCALA GRÁFICA

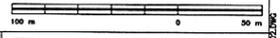

| REV | DATE     | DESCRIPTION             | DESIGNADO | ELABORADO | APROVADO | REVISADO |
|-----|----------|-------------------------|-----------|-----------|----------|----------|
| 1   | 28.07.05 | AS-BUILT CADASTRAL      | JD        | JL        | PR       |          |
| 0   |          | ISSUED FOR CONSTRUCTION |           |           |          |          |


  

| TRANSGAS, Soc. Portuguesa de Gas Natural SA. |            | PROJECTO DE GAS NATURAL - PORTUGAL |     |
|--|------------|------------------------------------|-----|
| JOB No.                                      | 59.4255.00 | INDEX                              | P   |
| AREA   | 8001       | DOC. TYPE                          | DWG |
| DRAWING No.                                  | CD-10.02   | REV                                | 1   |


TÍTULO: PLANTA CADASTRAL GASODUTO C.MAIOR/LEIRIA (LOTE 3)

SCALE: 1:2000



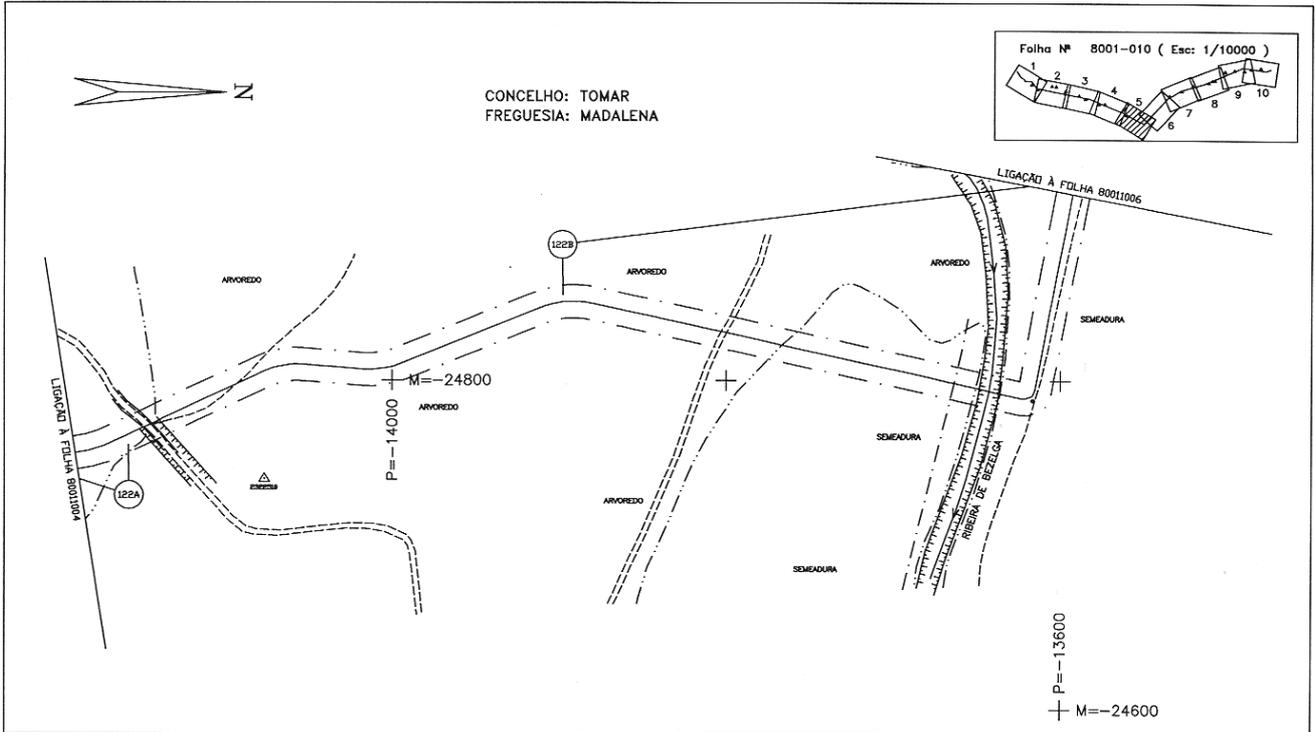


P-8001-DWG-CD-10\_05-REV.2

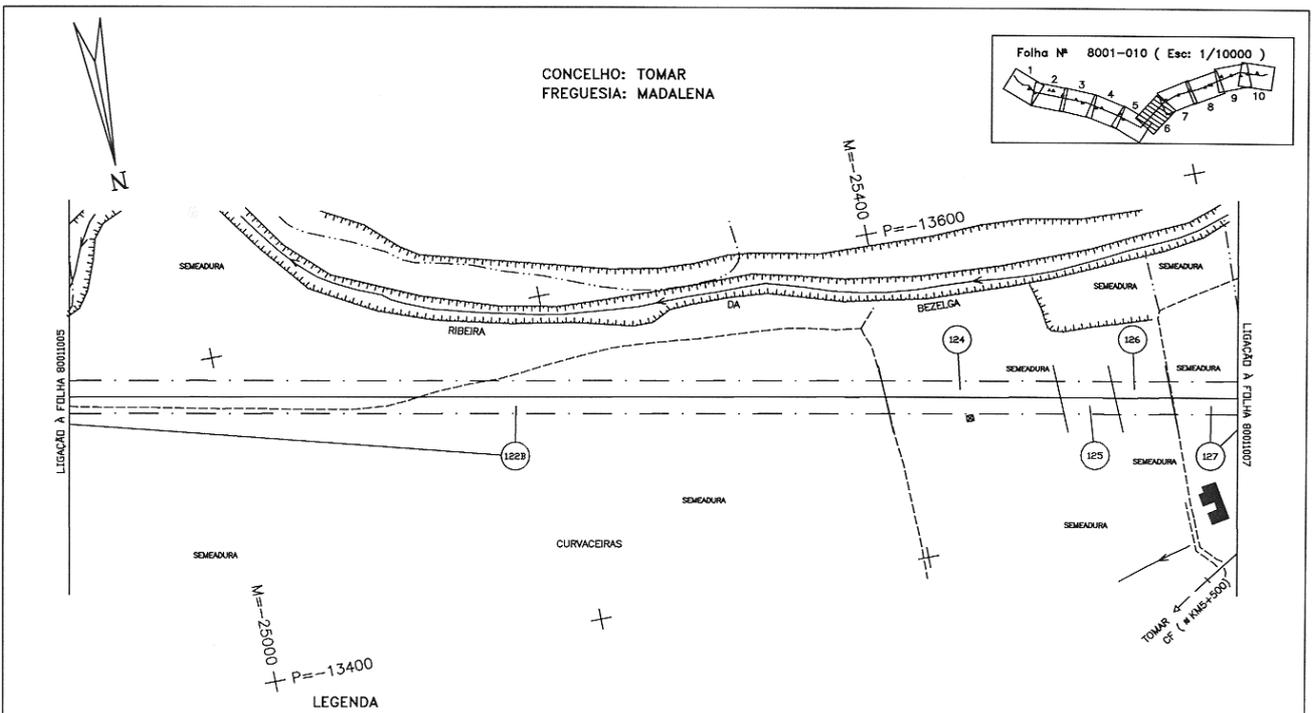

LEGENDA

| REDES DE ÁGUAS ESGOTOS E TELEFONES                   | REDES ELÉCTRICAS E DE GÁS                                 | CARTOGRAFIA           |
|--|---|-----------------------|
| CONDUTOS DE ÁGUA E OUTROS LÍQUIDOS                   | LINHA AÉREA DE ALTA TENSÃO (REDE PRIMÁRIA/DISTRIBUIÇÃO)   | CASA                  |
| COLETORES DE ESGOTO                                  | CANOS SUBTERRÂNEOS DE ALTA TENSÃO (REDES DE DISTRIBUIÇÃO) | SERRAVAL              |
| CANOS TELEFÓNICOS COMUNS INTERMUNICIPAIS E REGIONAIS | LINHAS AÉREAS DE BAIXA TENSÃO                             | NÚMERO DE PARCELA     |
| CANOS SUBTERRÂNEOS DE ÁGUA POTÁVEL                   | CANOS SUBTERRÂNEOS DE BAIXA TENSÃO                        | ESTRADA               |
| CANOS AÉREOS DE ÁGUA POTÁVEL                         | REDES DE GÁS  | CANAL                 |
| LINHA AÉREA INTERMUNICIPAIS E REGIONAIS              |   | ESCARVAPO             |
| LINHAS AÉREAS DE ÁGUA POTÁVEL                        |   | MURO                  |
| CANOS SUBTERRÂNEOS DE TELECOMUNICAÇÕES               |   | MURO P. SOLTA         |
|  |   | MURO DE SUPORTE       |
|  |   | VEDAÇÕES DIVERSAS     |
|  |   | LIMITES DE CULTURA    |
|  |   | LINHA DE ÁGUA         |
|  |   | RIO                   |
|  |   | LIMITE DE CONCELHO    |
|  |   | FANEA DE SERRAVAL     |
|  |   | LIMITE DE PRAZARIA    |
|  |   | POLIGONAL DE APOIO    |
|  |   | POSTE DE ALTA TENSÃO  |
|  |   | POSTE DE BAIXA TENSÃO |
|  |   | POSTE DE ILUMINAÇÃO   |
|  |   | POSTE TELEFÓNICO      |

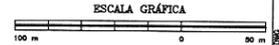


| REV | DATE     | DESCRIPTION             | ELAB | CHAVE | APPROV | OC | ELAB | APPROV |
|-----|----------|-------------------------|------|-------|--------|----|------|--------|
| 1   | 28.07.05 | AS-BUILT CADASTRAL      | JD   | JL    | PR     |    |      |        |
| 0   |          | ISSUED FOR CONSTRUCTION |      |       |        |    |      |        |


TÍTULO: PLANTA CADASTRAL  
GASODUTO C.MAIOR/LEIRIA (LOTE 3)

DOCUMENT NUMBER: 59.4255.00 INDEX: P AREA: 8001 DOC. TYPE: DWG DRAWING No: CD-10.06 1

TRANSGAS, Soc. Portuguesa de Gás Natural SA. PROJECTO DE GAS NATURAL - PORTUGAL SCALE: 1:2000

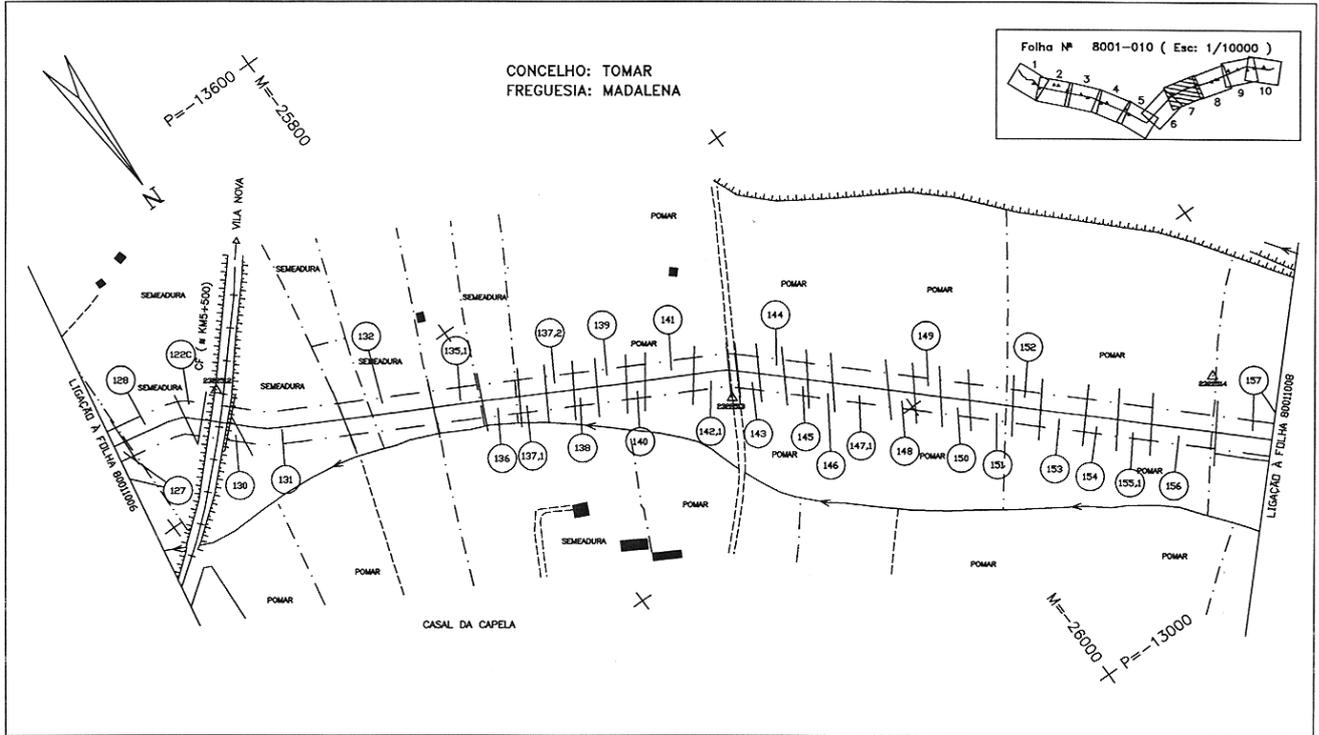


P-8001-DWG-CD-10\_07-REV.1

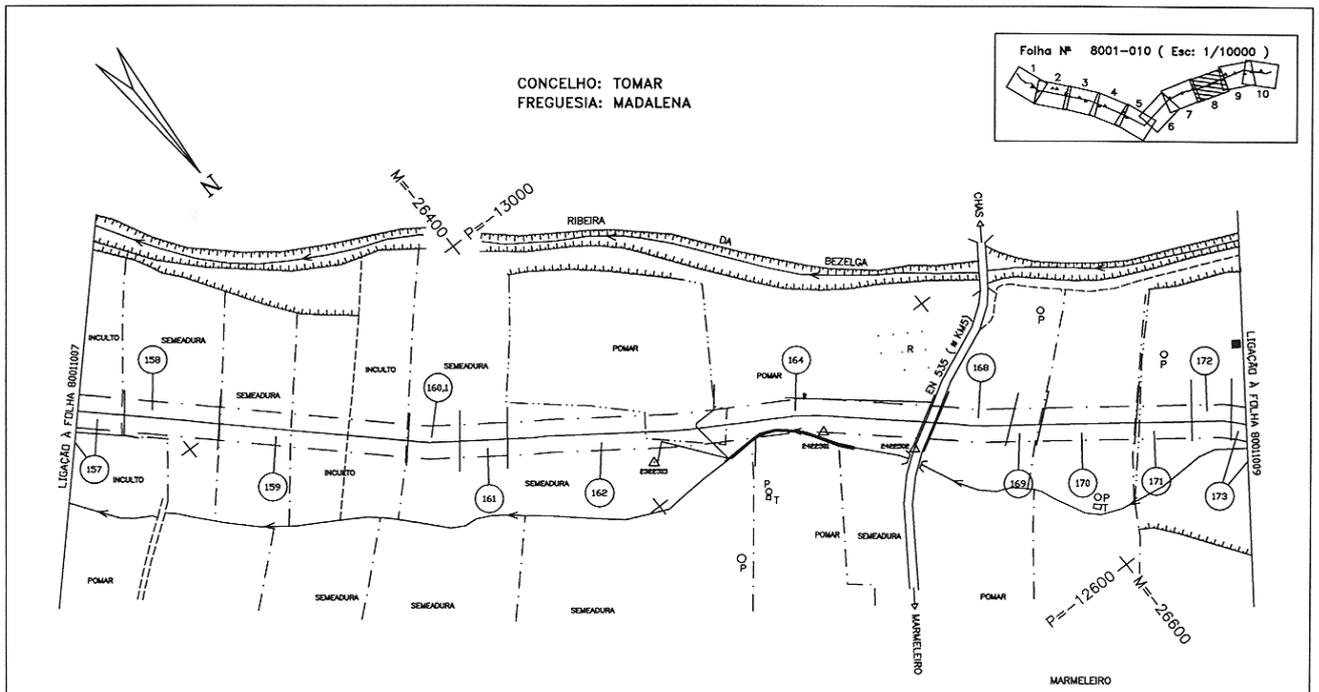

LEGENDA

| REDES DE ÁGUAS ESGOTOS E TELEFONES           | REDES ELÉCTRICAS E DE GÁS                               | CARTOGRAFIA           |
|--|---|-----------------------|
| CANOS SUBTERRÂNEOS DE TELECOMUNICAÇÕES       |   | MURO DE SUPORTE       |
|  |   | VEDAÇÕES DIVERSAS     |
|  |   | LIMITES DE CULTURA    |
|  |   | LANHA DE ÁGUA         |
|  |   | RIO                   |
|  |   | LIMITE DE CONCELHO    |
|  |   | FANEA DE BARRAGEM     |
|  |   | LIMITE DE FREGUESIA   |
|  |   | POLIGONAL DE APOIO    |
|  |   | POSTE DE ALTA TENSÃO  |
|  |   | POSTE DE BAIXA TENSÃO |
|  |   | POSTE DE ILUMINAÇÃO   |
|  |   | POSTE TELEFÓNICO      |


ESCALA GRÁFICA

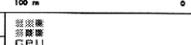


| REV | DATE     | DESCRIPTION             | ELAB. | APR. | APPROV. | SCALE  | DOCUMENT NUMBER |
|-----|----------|-------------------------|-------|------|---------|--------|-----------------|
| 1   | 28.07.05 | AS-BUILT CADASTRAL      | JO    | JL   | PR      | 1:2000 | 59.4255.00      |
| 0   |          | ISSUED FOR CONSTRUCTION |       |      |         |        |                 |

|                                  |      |           |             |
|----------------------------------|------|-----------|-------------|
| TÍTULO: PLANTA CADASTRAL         |      |           |             |
| GASODUTO C.MAIOR/LEIRIA (LOTE 3) |      |           |             |
| INDEX                            | AREA | DOC. TYPE | DRAWING No. |
| P                                | 8001 | DWG       | CD-10.08    |
| REV                              | 1    |           |             |

2005.11.15 15:476-(66) P-8001-DWG-CD-10\_07-REV.1

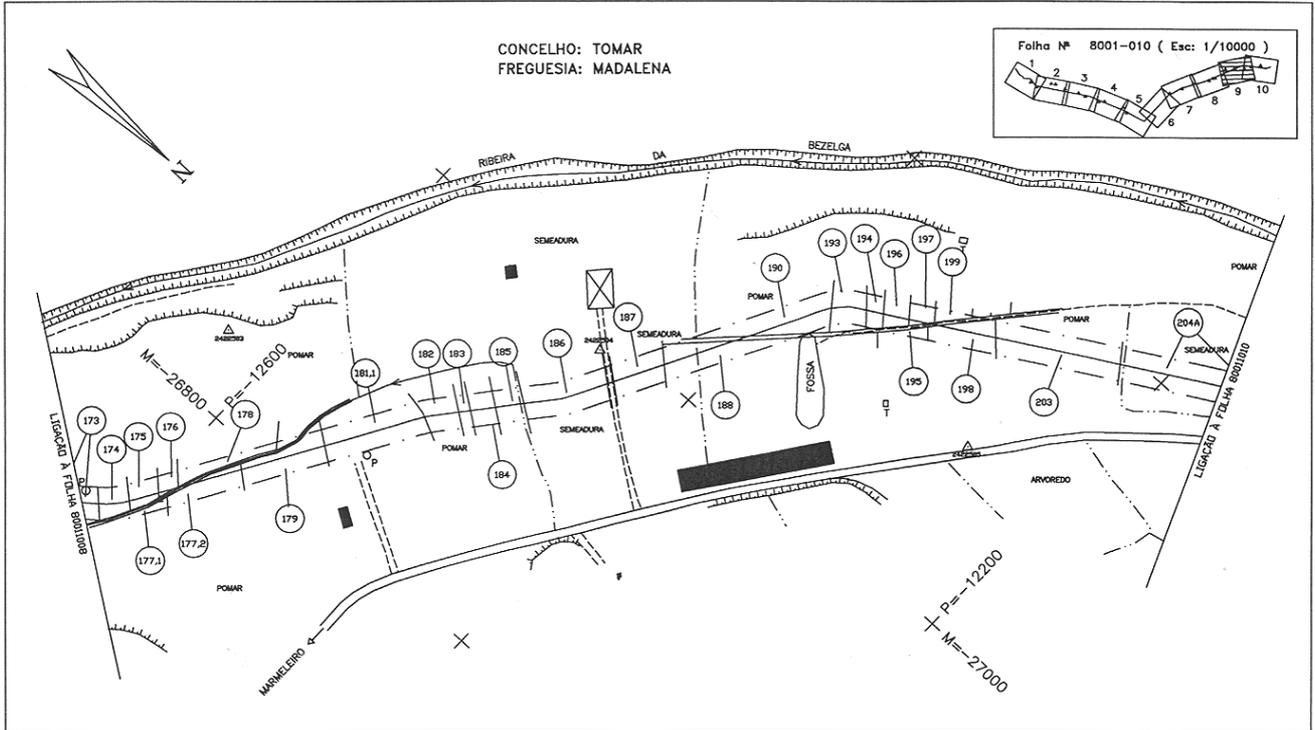


P-8001-DWG-CD-10\_09-REV.1

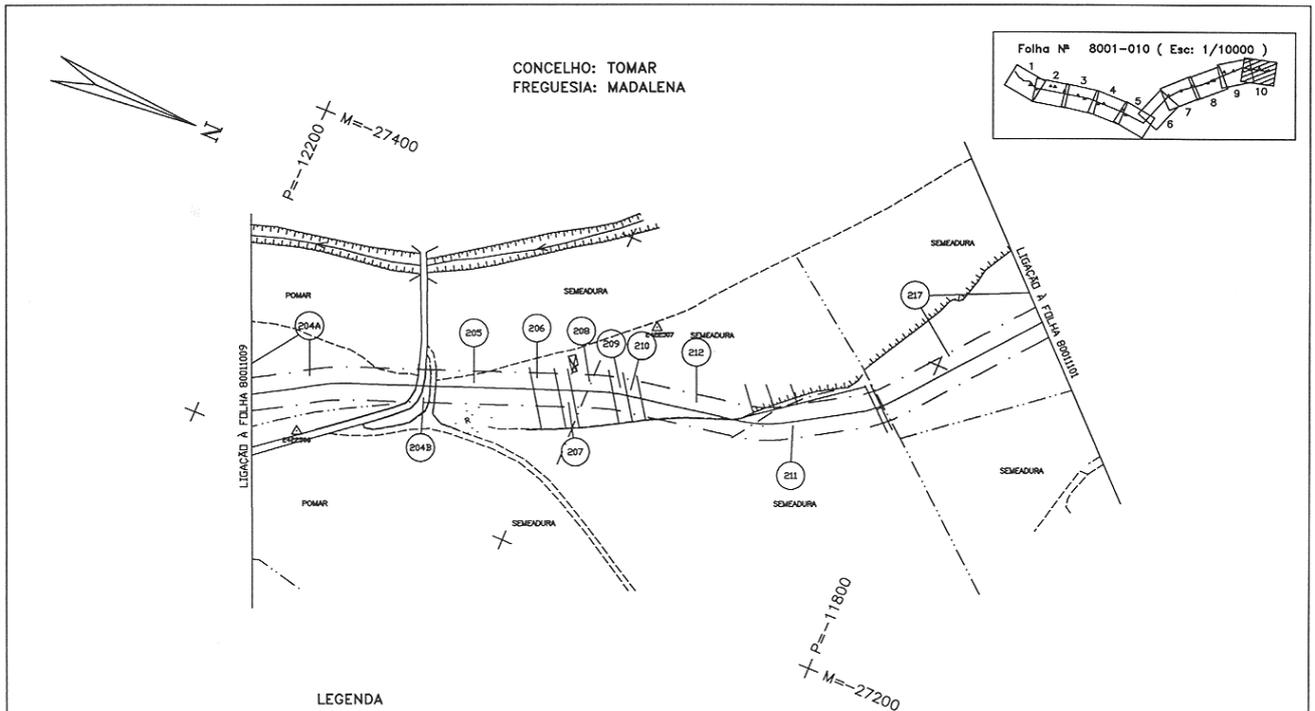

LEGENDA

| REDES DE ÁGUAS ESGOTOS E TELEFONES               | REDES ELÉTRICAS E DE GÁS                                 | CARTOGRAFIA           |
|--|--|-----------------------|
| CONEXÃO DE ÁGUA E OUTROS LÍQUIDOS                | LINHA ADESA DE ALTA TENSÃO (DESE. PRIMÁRIA/POSTERIORES)  | CASA                  |
| COLETORES DE ESGOTO                              | CAIXOS SUBTERRÂNEOS DE ALTA TENSÃO (DESECS DE CONTRAÇÃO) | BARRACA               |
| COLETORES DE ÁGUAS PLUVIAIS                      | LINHAS ADESA DE BAIXA TENSÃO                             | NÚMERO DE PARCELA     |
| CAIXA TELEFÓNICA LOCAL INTERMUNICIPAL E REGIONAL | REDES DE GÁS   | ESTRADA               |
| CAIXOS SUBTERRÂNEOS DE ÁGUA PLUVIAIS             |  | CANAL                 |
| CAIXOS ADESA DE ÁGUA PLUVIAIS                    |  | ESCORRIDO             |
| LINHA ADESA INTERMUNICIPAL E REGIONAL            |  | MURO                  |
| LINHAS ADESA DE ÁGUA PLUVIAIS                    |  | MURO P. SOLA          |
| CAIXOS SUBTERRÂNEOS DE TELECOMUNICAÇÕES          |  | MURO DE SUPORTE       |
|  |  | VISUAÇÕES DIVERSAS    |
|  |  | LIMITES DE CULTURA    |
|  |  | LINHA DE ÁGUA         |
|  |  | RIO                   |
|  |  | LIMITE DE CONCELHO    |
|  |  | Faixa de servidão     |
|  |  | LIMITE DE PREDIÇÃO    |
|  |  | POLODUAL DE APOIO     |
|  |  | POSTE DE ALTA TENSÃO  |
|  |  | POSTE DE BAIXA TENSÃO |
|  |  | POSTE DE ILUMINAÇÃO   |
|  |  | POSTE TELEFÓNICO      |

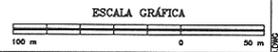

| REV | DATE     | DESCRIPTION             | ELAB. | APR. | CO. | ALVAR. | AVISO |
|-----|----------|-------------------------|-------|------|-----|--------|-------|
| 1   | 28.07.05 | AS-BUILT CADASTRAL      | JD    | JL   | PR  |        |       |
| 0   |          | ISSUED FOR CONSTRUCTION |       |      |     |        |       |

TÍTULO: PLANTA CADASTRAL  
GASODUTO C.MAIOR/LEIRIA (LOTE 3)

TRANSGAS, Soc. Portuguesa de Gas Natural SA.  
PROJECTO DE GAS NATURAL - PORTUGAL

SCALE: 1:2000

DOCUMENT NUMBER: 8001 DWG CD-10.10.1

JOB No: 59.4255.00


INDEX: P

AREA: 8001


DOC. TYPE: DWG

DRAWING No: CD-10.10.1

REV: 1

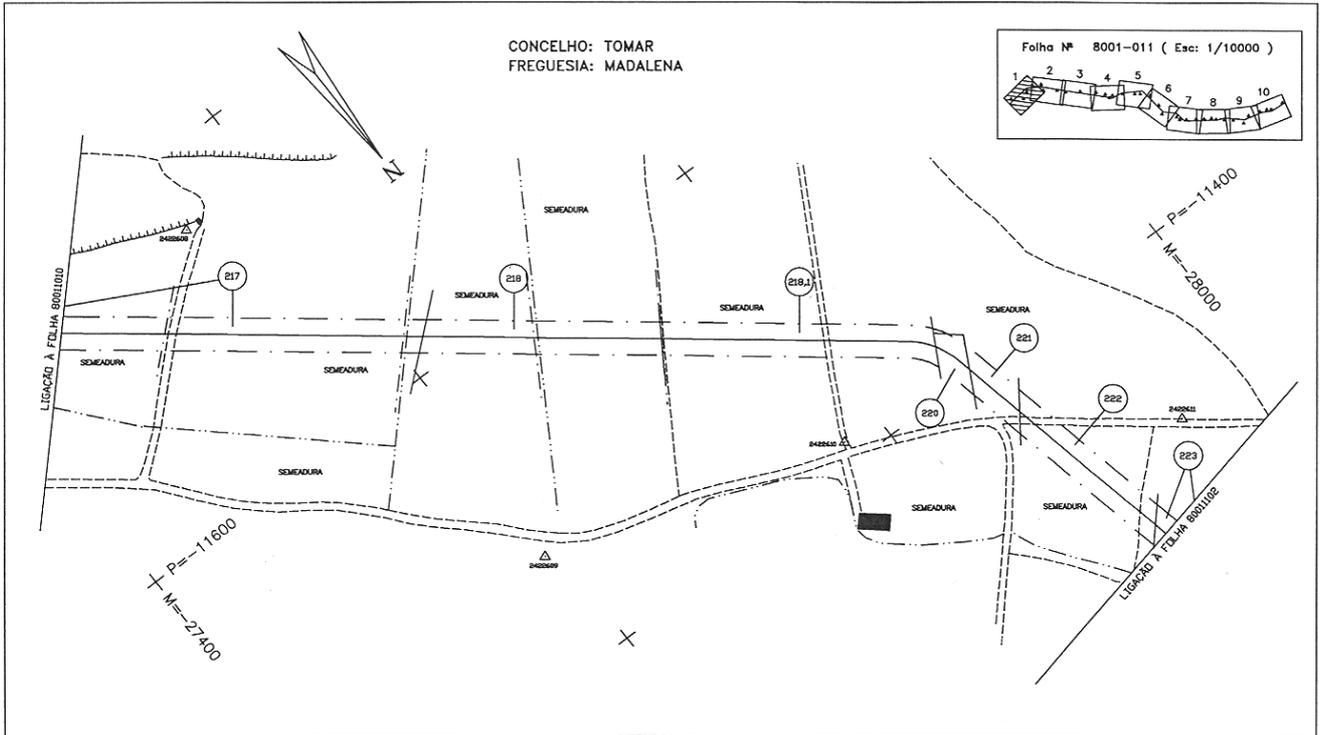


P-8001-DWG-CD-11\_01-REV.1

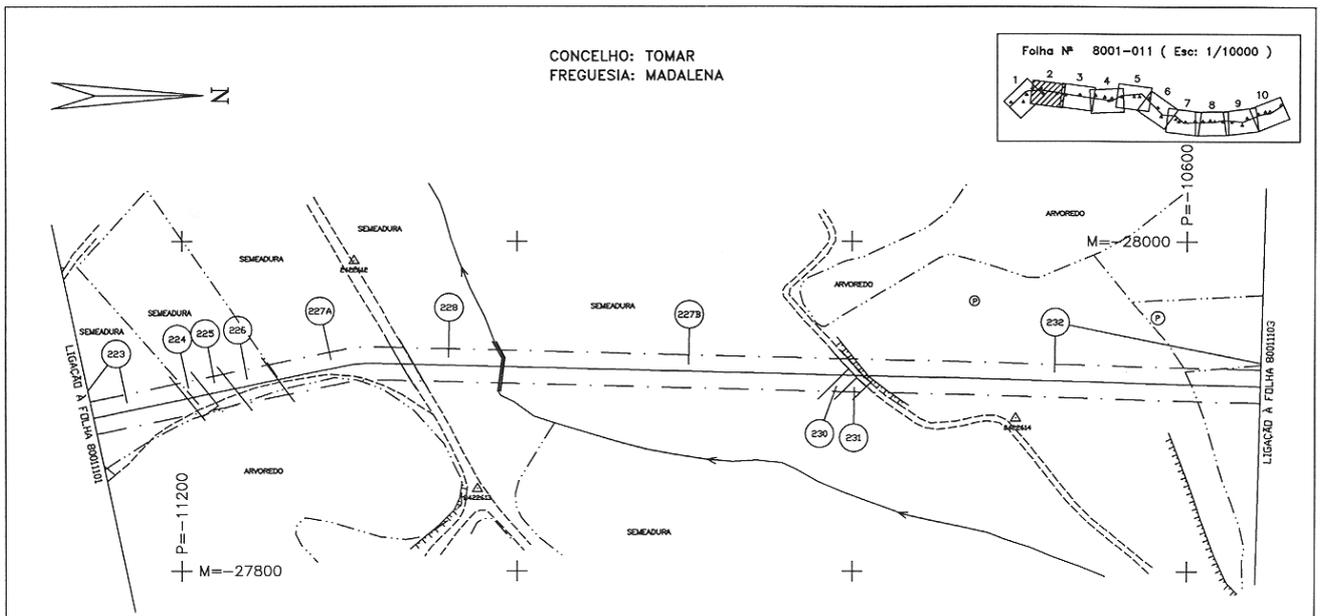

LEGENDA

| REDES DE ÁGUAS ESGOTOS E TELEFONES             | REDES ELÉCTRICAS E DE GÁS                                | CARTOGRAFIA           |
|--|--|-----------------------|
| CONDUZINHA DE ÁGUA E OUTROS LIGADOS            | LINHA AÉREA DE ALTA TENSÃO (REDES PRIMÁRIA/DESTINAÇÃO)   | CASA                  |
| COLLECTORES DE ESGOTO                          | CARROS SUBTERRÂNEOS DE ALTA TENSÃO (REDES DE DESTINAÇÃO) | BARRACA               |
| COLECTORES DE ÁGUAS PLUVIAIS                   | REDES DE DISTRIBUIÇÃO DE GÁS                             | NÚMERO DE PARCELA     |
| CABO TELEFÓNICO COAXIAL INTERURBANO E REGIONAL | REDES DE GÁS   | ESTRADA               |
| CABOS SUBTERRÂNEOS DE ASBORNITE                |  | CHARRADO              |
| CABOS AÉREOS DE ASBORNITE                      |  | MURO                  |
| LINHA AÉREA INTERURBANA E REGIONAL             |  | MURO P. SOLTA         |
| REDES DE ASBORNITE                             |  | MURO DE SUPORTE       |
| CABOS SUBTERRÂNEOS DE TELECOMUNICAÇÕES         |  | MEIÇÕES DESMENS       |
|  |  | LIMITES DE CULTURA    |
|  |  | LINEA DE ÁGUA         |
|  |  | PRO                   |
|  |  | LIMITE DE CONCELHO    |
|  |  | FANEA DE SERVAÇÃO     |
|  |  | LIMITE DE FREGUESIA   |
|  |  | POLIGONAL DE APOIO    |
|  |  | POSTE DE ALTA TENSÃO  |
|  |  | POSTE DE BAIXA TENSÃO |
|  |  | POSTE DE ILUMINAÇÃO   |
|  |  | POSTE TELEFÓNICO      |

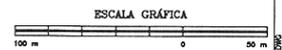


| REV. | DATE     | DESCRIPTION             | DWG. | APP. | APP. | APP. | APP. | APP. | APP. |
|------|----------|-------------------------|------|------|------|------|------|------|------|
| 1    | 28.07.00 | AS-BUILT CADASTRAL      |      |      |      |      |      |      |      |
| 0    |          | ISSUED FOR CONSTRUCTION |      |      |      |      |      |      |      |


|   |         |                      |               |
|---|---------|----------------------|---------------|
| TRANSGAS, Soc. Portuguesa de Gás Natural S.A. |         | SCALE: 1:2000        |               |
| JOB No. 59.4255.00                            | INDEX P | AREA 8001            | DOC. TYPE DWG |
| DOCUMENT NUMBER                               |         | DRAWING No. CD-11.02 |               |
| REV. 1  |         | REV. 1               |               |

TÍTULO: PLANTA CADASTRAL  
GASODUTO C.MAIOR/LEIRIA (LOTE 3)

SOP. DE PLANO P-8001-DWG-CD-11\_02-REV.1

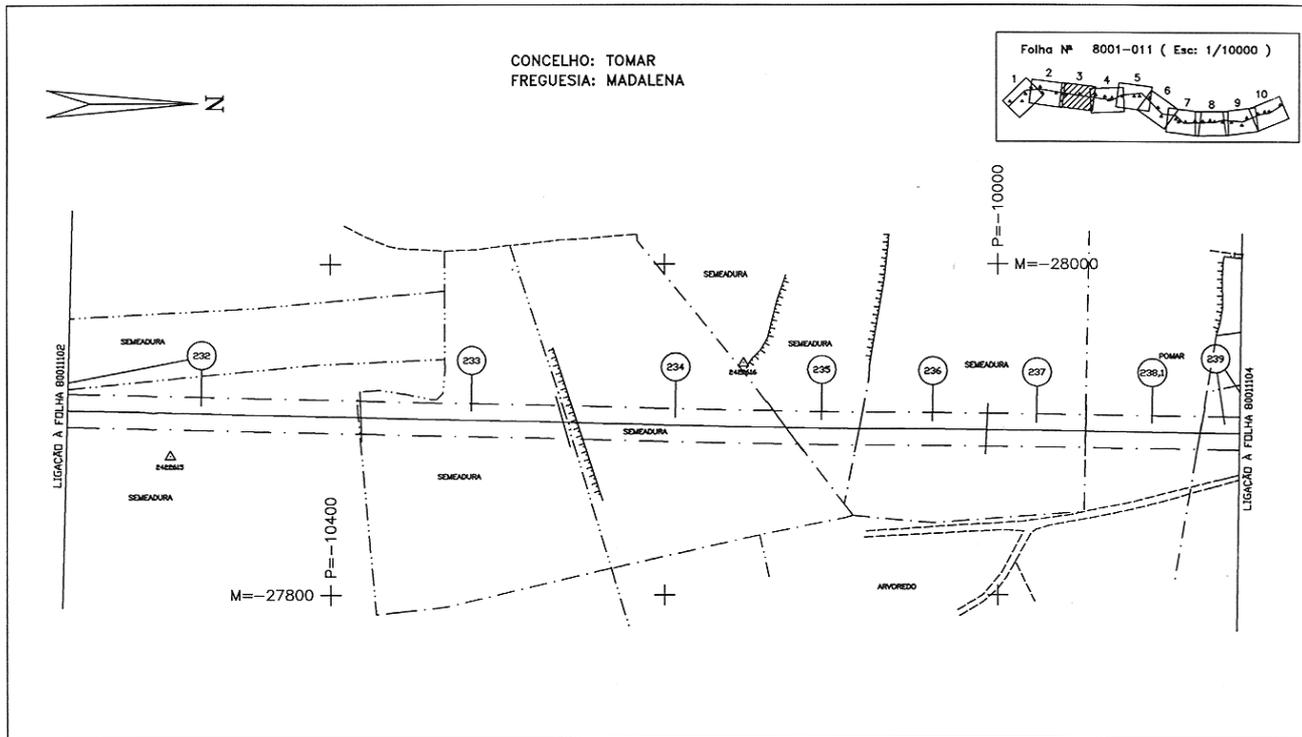


P-8001-DWG-CD-11\_03-REV.1

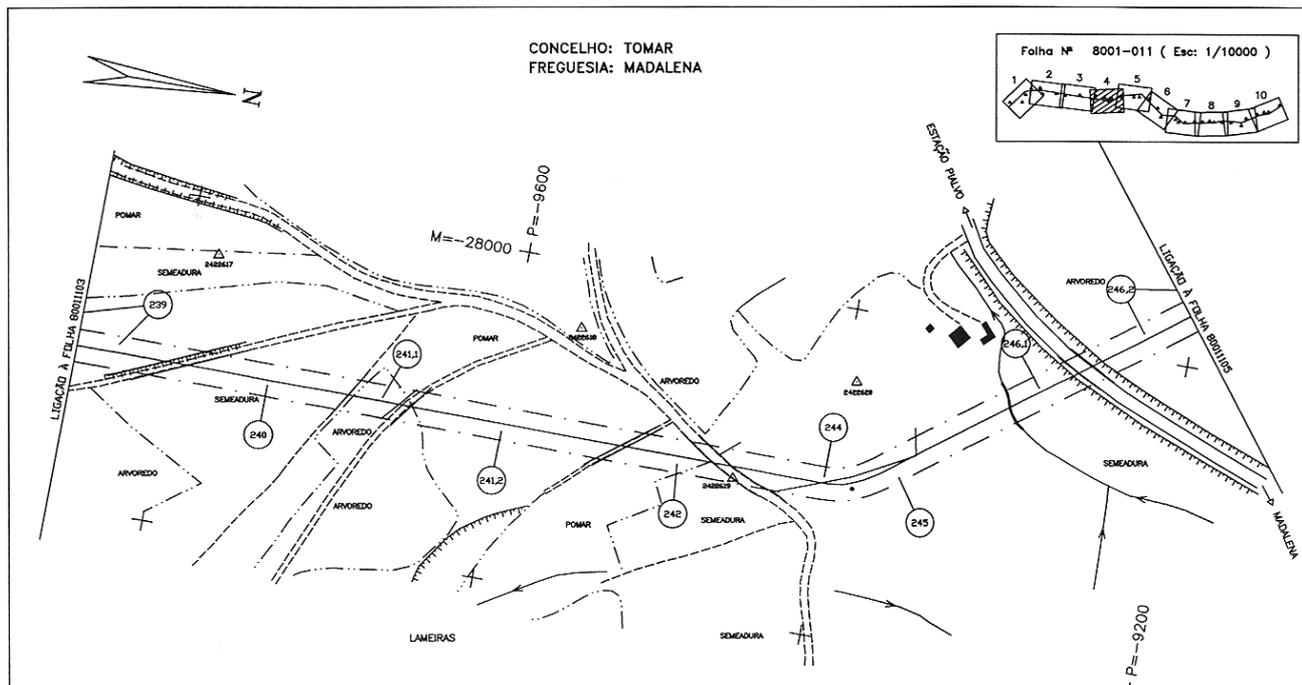

LEGENDA


| REDES DE ÁGUAS ESGOTOS E TELEFONES             | REDES ELÉCTRICAS E DE GÁS                                 | CARTOGRAFIA           |
|--|---|-----------------------|
| CONDUTOR DE ÁGUA E OUTROS LIQUIDOS             | LINHA AÉREA DE ALTA TENSÃO (REDE PRIMÁRIA/DISTRIBUIÇÃO)   | CASA                  |
| COLECTORES DE ESGOTO                           | CABOS SUBTERRÂNEOS DE ALTA TENSÃO (REDES DE DISTRIBUIÇÃO) | BARRACA               |
| COLECTORES DE ÁGUAS PLUVIAIS                   | LINEAS AÉREAS DE BAIXA TENSÃO                             | NÚMERO DE PARCELA     |
| CABO TELEFÓNICO COAXIAL INTERLIGADO E REGIONAL | CABOS SUBTERRÂNEOS DE BAIXA TENSÃO                        | ESTRADA               |
| CABOS SUBTERRÂNEOS DE ASSINANTE                | REDES DE GÁS  | CAMINHO               |
| CABOS AÉREOS DE ASSINANTE                      |   | ENCARPADO             |
| LINEA AÉREA INTERLIGADIVA E REGIONAL           |   | MURO                  |
| LINEAS AÉREAS DE ASSINANTE                     |   | MURO P. SOLTA         |
| CABOS SUBTERRÂNEOS DE TELECOMUNICAÇÕES         |   | MURO DE SUPORTE       |
|  |   | VEDAÇÕES DIVERSAS     |
|  |   | LIMITES DE CULTURA    |
|  |   | LINEA DE ÁGUA         |
|  |   | RIO                   |
|  |   | LIMITE DE CONCELHO    |
|  |   | FRAJA DE DENOMINAÇÃO  |
|  |   | LIMITE DE FREGUESIA   |
|  |   | POLIGONAL DE APOIO    |
|  |   | POSTE DE ALTA TENSÃO  |
|  |   | POSTE DE BAIXA TENSÃO |
|  |   | POSTE DE ILUMINAÇÃO   |
|  |   | POSTE TELEFÓNICO      |

ESCALA GRÁFICA

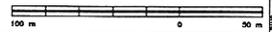


| REV | DATE     | DESCRIPTION             | ELAB. | REVIS. | APPROV. | SCALE  | DOCUMENT NUMBER |
|-----|----------|-------------------------|-------|--------|---------|--------|-----------------|
| 1   | 28.07.05 | AS-BUILT CADASTRAL      | JG    | JL     | PR      | 1:2000 | 59.4255.00      |
| 0   |          | ISSUED FOR CONSTRUCTION |       |        |         |        |                 |

TÍTULO: PLANTA CADASTRAL  
GASODUTO C.MAIOR/LEIRIA (LOTE 3)

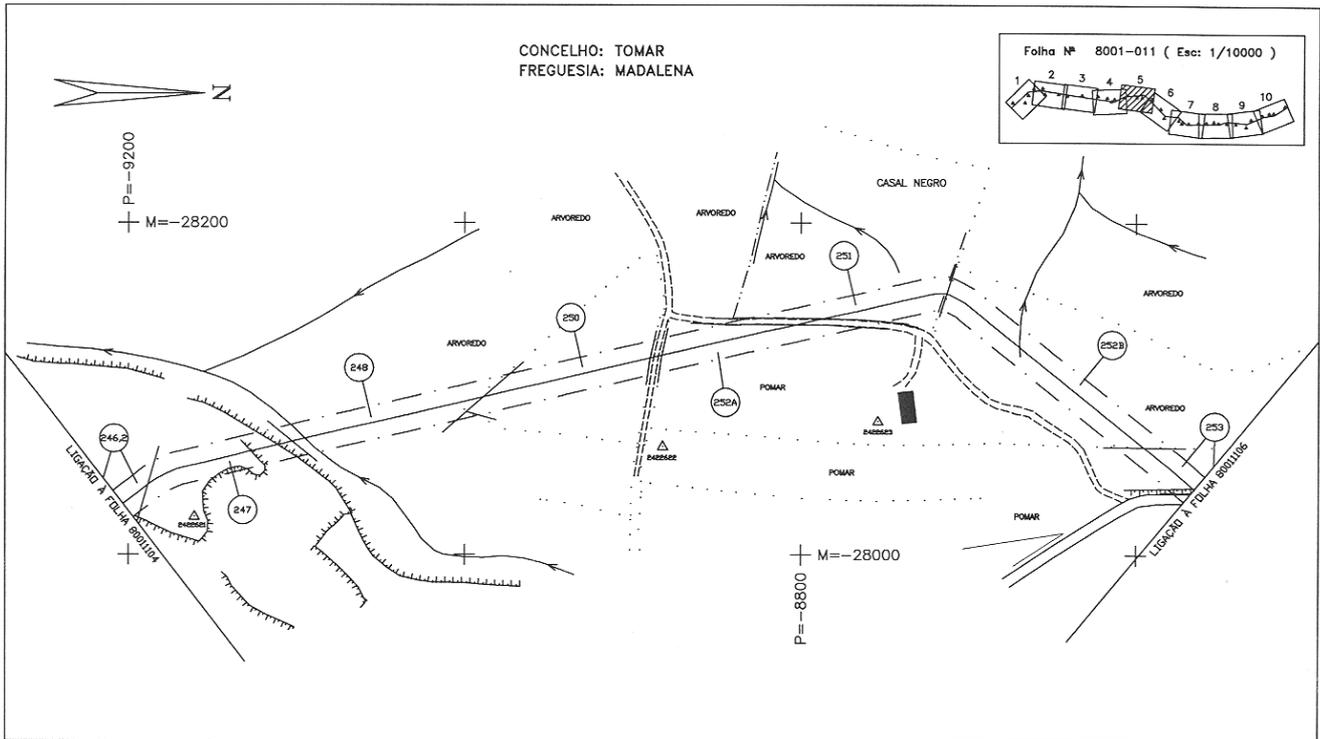


P-8001-DWG-CD-11\_05-REV.1

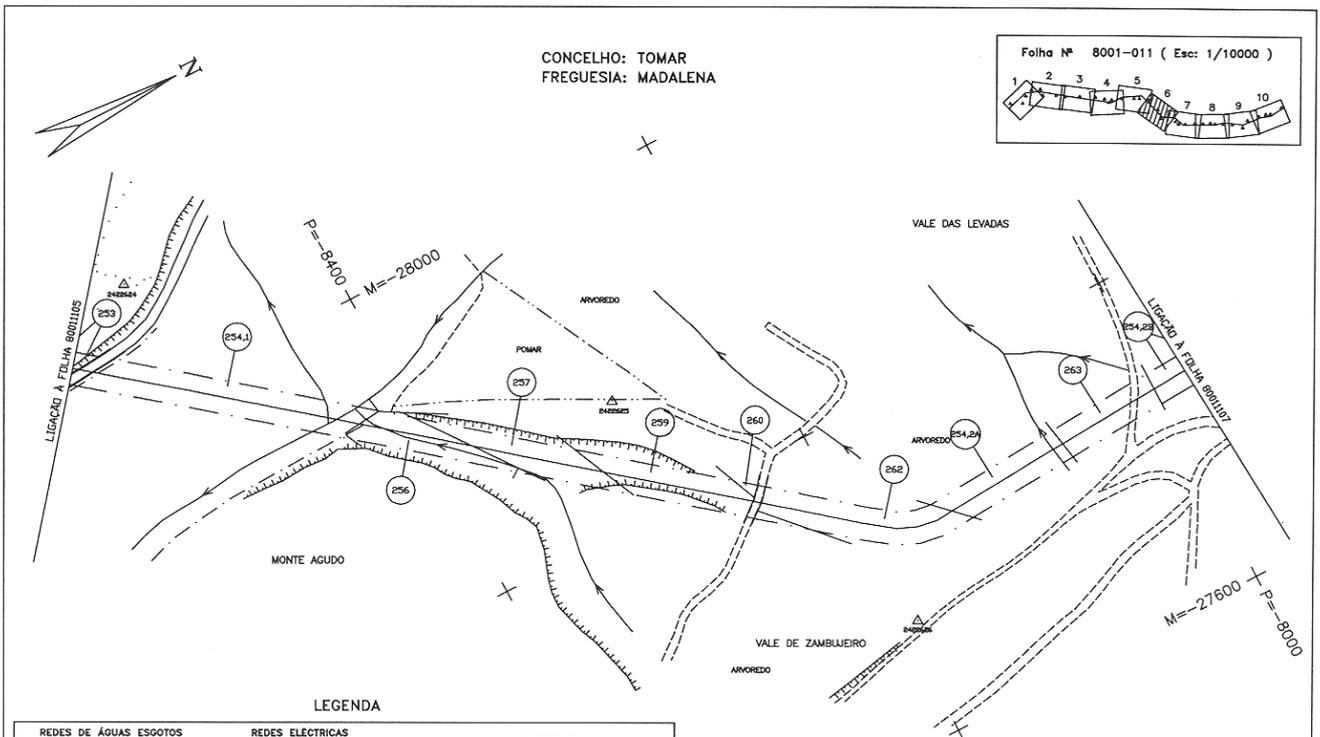

LEGENDA

| REDES DE ÁGUAS ESGOTOS E TELEFONES               | REDES ELÉCTRICAS E DE GÁS                               | CARTOGRAFIA           |
|--|---|-----------------------|
|  |   | VEDAÇÕES DIVERSAS     |
|  |   | LIMITES DE CULTURA    |
|  |   | LINEA DE ÁGUA         |
|  |   | RIO                   |
|  |   | LIMITES DE CONCELHO   |
|  |   | PARCELA DE RESERVAÇÃO |
|  |   | LIMITES DE FREGUESIA  |
|  |   | POSICIONAL DE APOIO   |
|  |   | POSTE DE ALTA TENSÃO  |
|  |   | POSTE DE BASTA TENSÃO |
|  |   | POSTE DE ELIMINAÇÃO   |
|  |   | POSTE TELEFÓNICO      |

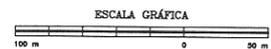


| REV | DATE     | DESCRIPTION             | ORIG | PROJ | APROV | ESC | ALIAN | APROV |
|-----|----------|-------------------------|------|------|-------|-----|-------|-------|
| 1   | 28.07.05 | AS-BUALT CADASTRAL      |      |      |       |     |       |       |
| 0   |          | ISSUED FOR CONSTRUCTION |      |      |       |     |       |       |


TÍTULO: PLANTA CADASTRAL  
GASODUTO C.MAIOR/LEIRIA (LOTE 3)

|  |        |                      |
|--|--------|----------------------|
| TRANSGAS, Soc. Portuguesa de Gas Natural SA. | SCALE  | DOCUMENT NUMBER      |
| PROJECTO DE GAS NATURAL - PORTUGAL           | 1:2000 | JOB No. 59.4255.00   |
|  |        | INDEX P              |
|  |        | AREA 8001            |
|  |        | DOC. TYPE DWG        |
|  |        | DRAWING No. CD-11.08 |
|  |        | REV 1                |

JOB No. 59.4255.00 - P-8001-DWG-CD-11\_05-REV.1

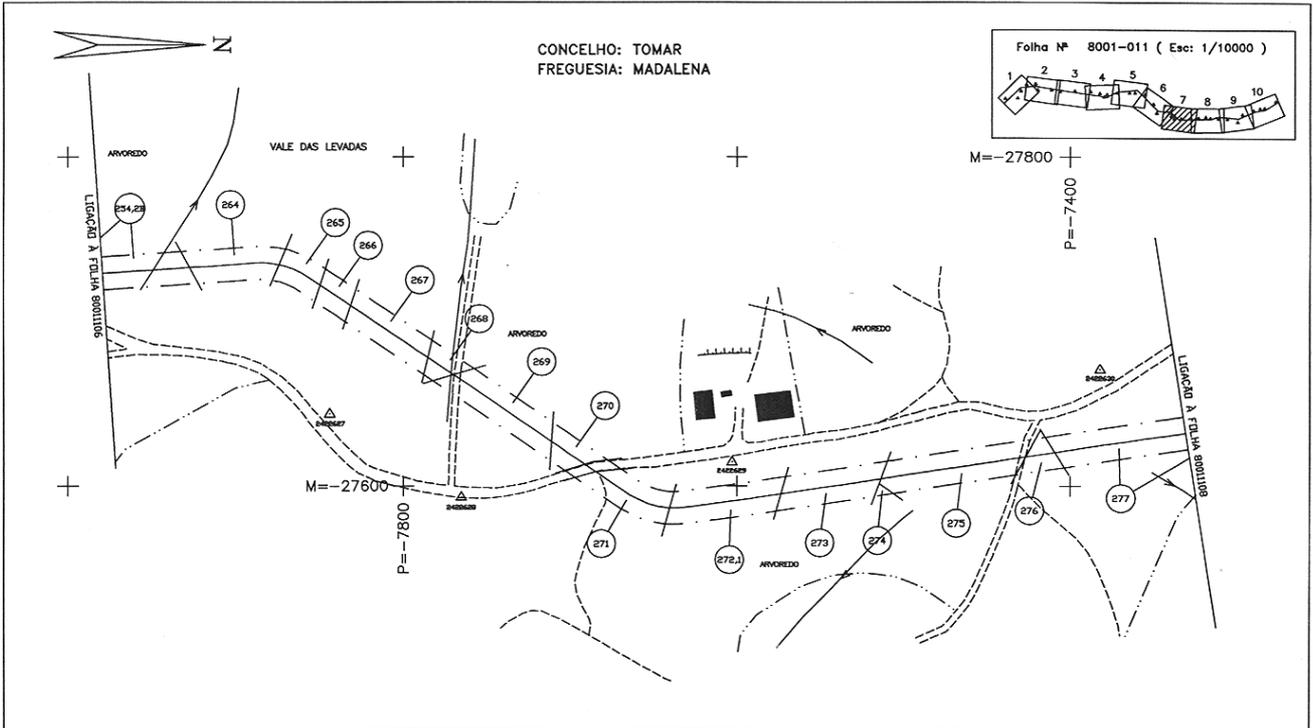


P-8001-DWG-CD-11\_07-REV.1

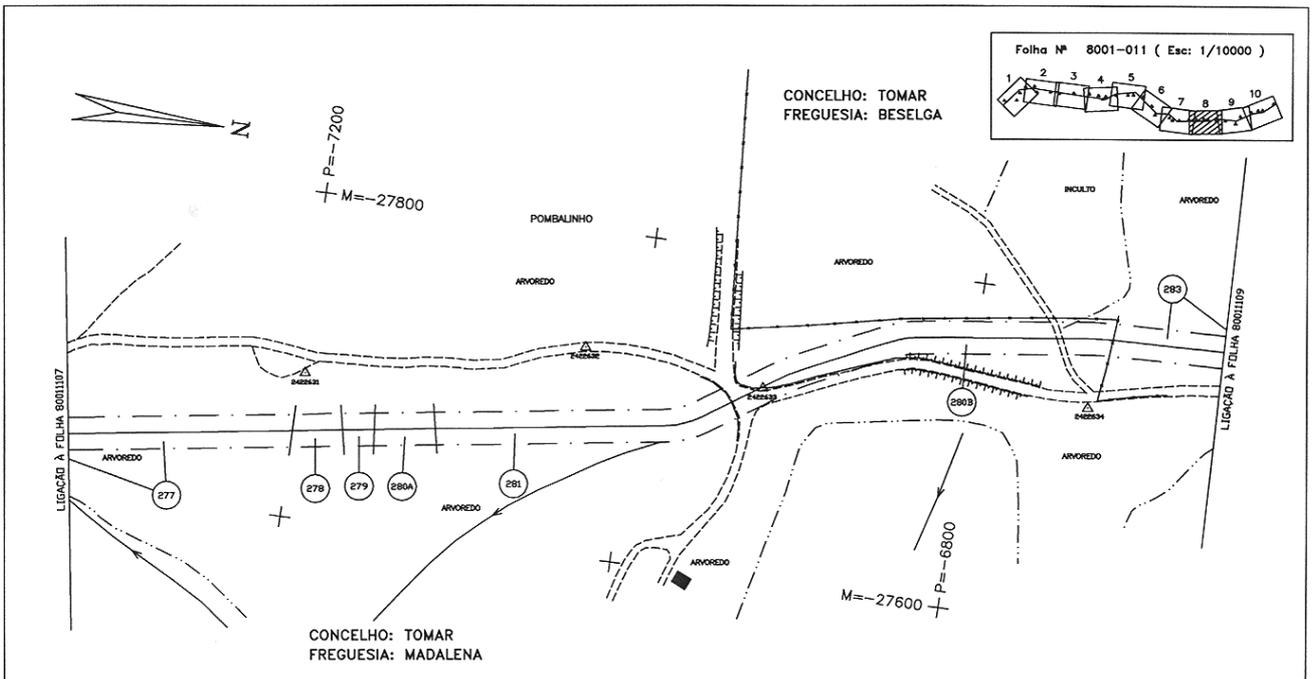

CONCELHO: TOMAR  
FREGUESIA: MADALENA


LEGENDA

| REDES DE ÁGUAS ESGOTOS E TELEFONES              | REDES ELÉCTRICAS E DE GÁS                                 | CARTOGRAFIA           |
|---|---|-----------------------|
| CONDUTORES DE ÁGUA E OUTROS LIQUIDOS            | LINHA ADIÇA DE ALTA TENSÃO (REDES PRIMÁRIA/OSTENSIVA)     | CAIXA                 |
| COLEÇÕES DE ESGOTO                              | COND. SUBTERRÂNEOS DE ALTA TENSÃO (REDES DE DISTRIBUIÇÃO) | BAIACA                |
| COLEÇÕES DE ÁGUAS PLUVIAIS                      | COND. SUBTERRÂNEOS DE BAIXA TENSÃO                        | NÚMERO DE PARCELA     |
| CAPO TELEFÓNICO COMUM INTERMUNICIPAL E REGIONAL | REDES DE GÁS  | ESTRADA               |
| COND. SUBTERRÂNEOS DE ASBASTITE                 |   | CANAL                 |
| COND. ADIÇA DE ASBASTITE                        |   | ESCARPADO             |
| LINHA ADIÇA INTERMUNICIPAL E REGIONAL           |   | MURO                  |
| COND. SUBTERRÂNEOS DE TELECOMUNICAÇÕES          |   | MURO P. SOCIA         |
|   |   | MURO DE SUIÇETE       |
|   |   | VEDAÇÕES DIVERSAS     |
|   |   | LIMITES DE CULTURA    |
|   |   | LINEA DE ÁGUA         |
|   |   | FERRO                 |
|   |   | LIMITE DE CONCELHO    |
|   |   | FRAJA DE SERRAÇÃO     |
|   |   | LIMITE DE FREGUESIA   |
|   |   | POLIGONAL DE APOIO    |
|   |   | POSTE DE ALTA TENSÃO  |
|   |   | POSTE DE BAIXA TENSÃO |
|   |   | POSTE DE ILUMINAÇÃO   |
|   |   | POSTE TELEFÓNICO      |

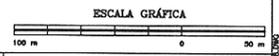


| REV | DATE     | DESCRIPTION             | SCALE  | DOCUMENT NUMBER |
|-----|----------|-------------------------|--------|-----------------|
| 1   | 28.07.05 | AS-BUILT CADASTRAL      | 1:2000 | 59-4255.00      |
| 0   |          | ISSUED FOR CONSTRUCTION |        |                 |

TÍTULO: PLANTA CADASTRAL  
GASODUTO C.MAIOR/LEIRA (LOTE 3)

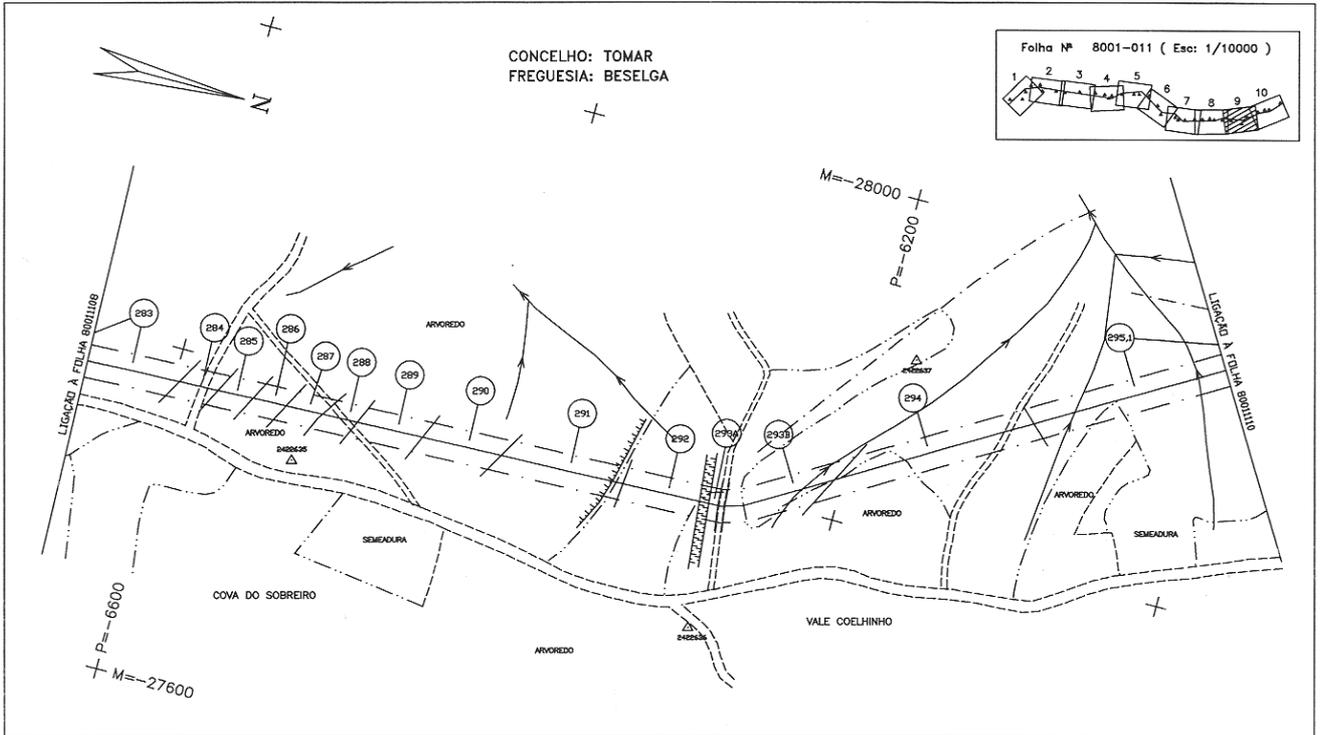

P-8001-DWG-CD-11\_09-REV.1

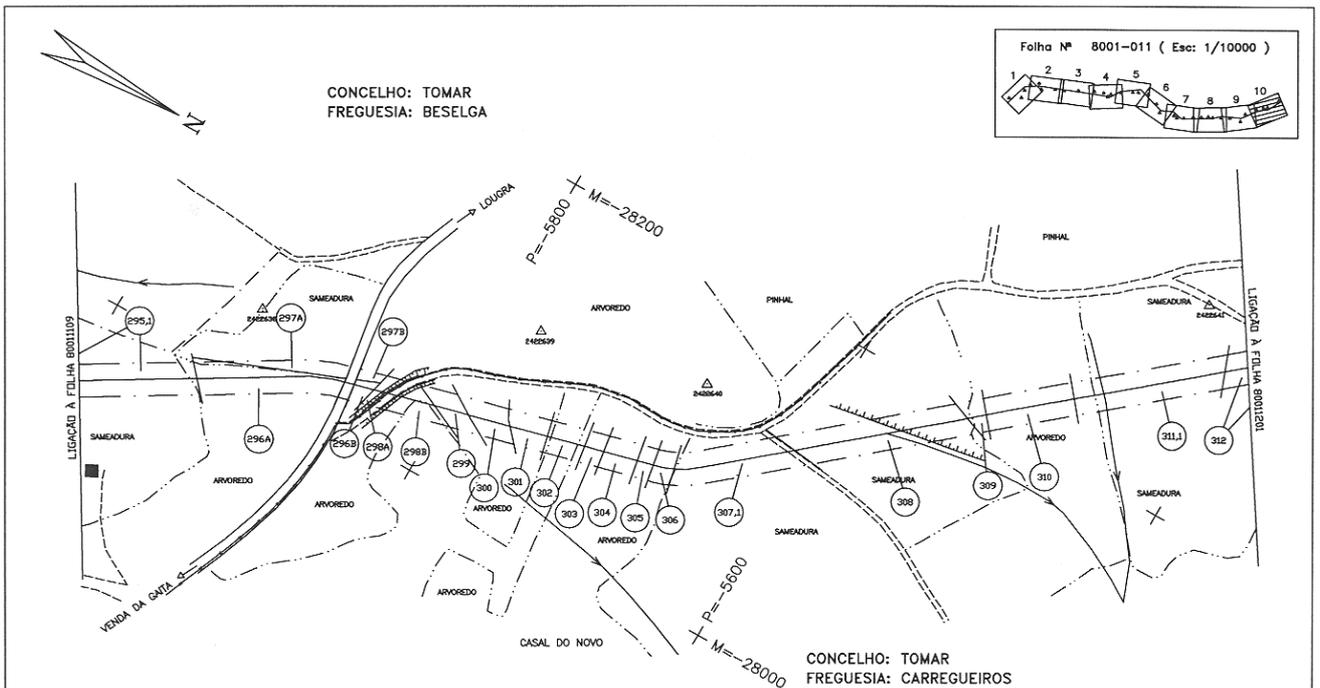


CONCELHO: TOMAR  
FREGUESIA: CARREGUEIROS

LEGENDA

| REDES DE ÁGUAS ESGOTOS E TELEFONES               | REDES ELÉCTRICAS E DE GÁS                                   | CARTOGRAFIA             |
|--|---|-------------------------|
| — CONEXÕES DE ÁGUA E OUTROS LÍQUIDOS             | — LINHA AÉREA DE ALTA TENSÃO (REDE PRIMÁRIA/DISTRIBUIÇÃO)   | — CASA                  |
| ..... COLETORES DE ESGOTO                        | — CABOS SUBTERRÂNEOS DE ALTA TENSÃO (REDES DE DISTRIBUIÇÃO) | — SERRAVAL              |
| ***** COLETORES DE ÁGUAS PLUVIAIS                | — LINHAS AÉREAS DE BAIXA TENSÃO                             | ① NÚMERO DE FANECIA     |
| — CABO TELEFÓNICO CONDUZ. INDIVIDUAL E SECCIONAL | — CABOS SUBTERRÂNEOS DE BAIXA TENSÃO                        | — ESTRELA               |
| — CABOS SUBTERRÂNEOS DE ASSINANTE                | — REDES DE GÁS  | — CHARRADO              |
| — CABOS AÉREOS DE ASSINANTE                      |   | — SERRA                 |
| — LINHA AÉREA INTERURBANA E REGIONAL             |   | — MURO P. SOLTA         |
| — LINHAS AÉREAS DE ASSINANTE                     |   | — MURO DE SUPORTE       |
| — CABOS SUBTERRÂNEOS DE TELECOMUNICAÇÕES         |   | — VEDAÇÕES DIVERSAS     |
|  |   | — LIMITES DE CULTURA    |
|  |   | — LINHA DE ÁGUA         |
|  |   | — RIO                   |
|  |   | — LIMITE DE CONCELHO    |
|  |   | — FAIXA DE SERRAÇÃO     |
|  |   | — LIMITE DE FREGUESIA   |
|  |   | — POLIGONAL DE APOIO    |
|  |   | — POSTE DE ALTA TENSÃO  |
|  |   | — POSTE DE BAIXA TENSÃO |
|  |   | — POSTE DE ILUMINAÇÃO   |
|  |   | — POSTE TELEFÓNICO      |

ESCALA GRÁFICA

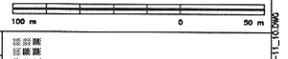

| REV | DATE     | DESCRIPTION             | ELAB. | DESENH. | APROV. | APROV. | APROV. | APROV. |
|-----|----------|-------------------------|-------|---------|--------|--------|--------|--------|
| 1   | 28.07.05 | AS-BUILT CADASTRAL      | JD    | JL      | PR     |        |        |        |
| 0   |          | ISSUED FOR CONSTRUCTION |       |         |        |        |        |        |

TÍTULO: PLANTA CADASTRAL  
GASODUTO C.MAIOR/LEIRIA (LOTE 3)

TRANSGAS, Soc. Portuguesa de Gas Natural SA. PROJECTO DE GAS NATURAL - PORTUGAL

SCALE: 1:2000

JOB No. 59.4255.00


INDEX: P

AREA: 8001


DOC. TYPE: DWG

DRAWING No. CD-11.10

REV. No. 1

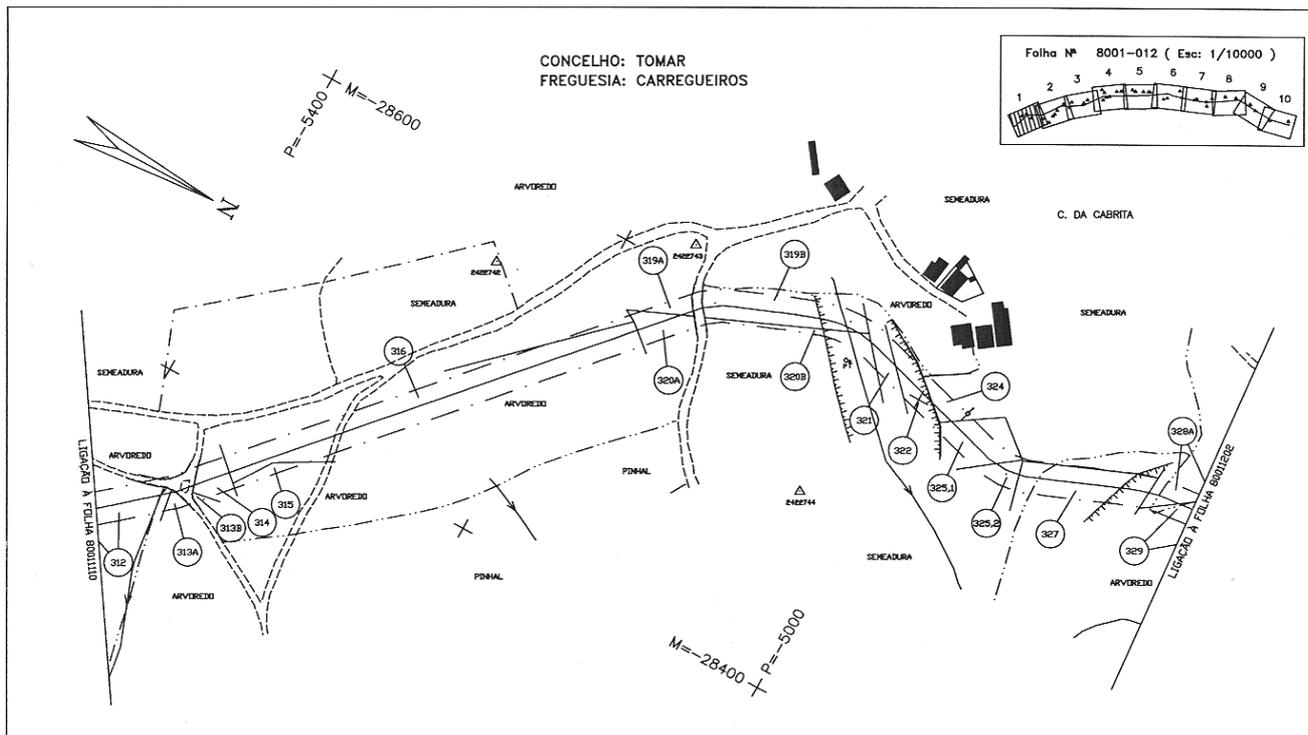


P-8001-DWG-CD-12\_01-REV.1

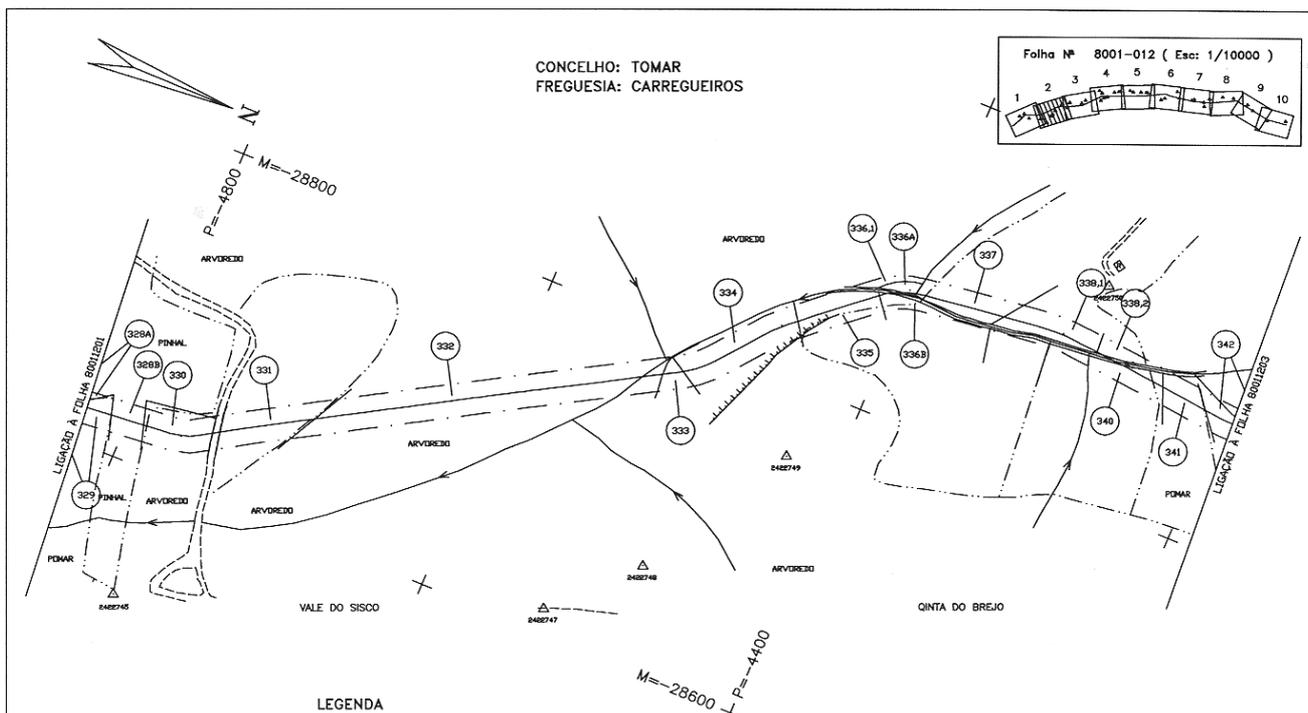

LEGENDA

| REDES DE ÁGUAS ESGOTOS E TELEFONES                | REDES ELÉCTRICAS E DE GÁS                                 | CARTOGRAFIA           |
|---|---|-----------------------|
| CONEXÕES DE ÁGUA E OUTROS LÍQUIDOS                | LINHA AÉREA DE ALTA TENSÃO (DESE P/ARRANCO/OSTENSIVIDADE) | CASA                  |
| COLECTORES DE EGOBIO                              | CANOS SUBTERRÂNEOS DE ALTA TENSÃO (REDES DE DESTINAÇÃO)   | SANFACA               |
| COLECTORES DE ÁGUAS PLUVIAIS                      | LINHAS AÉREAS DE BAIXA TENSÃO                             | HÓRREO DE PARCELA     |
| CANOS TELEFÓNICOS CANAL INTERMUNICIPAL E REGIONAL | CANOS SUBTERRÂNEOS DE BAIXA TENSÃO                        | ESTRADA               |
| CANOS SUBTERRÂNEOS DE ÁGUA FRIA                   | REDES DE GÁS  | CANAL                 |
| CANOS AÉREOS DE ASSINANTE                         |   | ENCANAMENTO           |
| LINHA AÉREA INTERMUNICIPAL E REGIONAL             |   | MURO                  |
| LINHAS AÉREAS DE ASSINANTE                        |   | MURO P. SOLTA         |
| CANOS SUBTERRÂNEOS DE TELECOMUNICAÇÕES            |   | MURO DE SUPORTE       |
|   |   | VEDAÇÕES DIVERSAS     |
|   |   | LIMITES DE CULTURA    |
|   |   | LINHA DE ÁGUA         |
|   |   | RIO                   |
|   |   | LIMITE DE CONCELHO    |
|   |   | Faixa de SENEADURA    |
|   |   | LIMITE DE FREGUESIA   |
|   |   | POSICIONAL DE APOIO   |
|   |   | POSTE DE ALTA TENSÃO  |
|   |   | POSTE DE BAIXA TENSÃO |
|   |   | POSTE DE ILUMINAÇÃO   |
|   |   | POSTE TELEFÓNICO      |

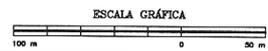


| REV | DATE     | DESCRIPTION             | CHK | INT | APP | APP | CHK | INT | APP | APP |
|-----|----------|-------------------------|-----|-----|-----|-----|-----|-----|-----|-----|
| 1   | 28.07.05 | AS-BUILT CADASTRAL      |     |     |     |     |     |     |     |     |
| 0   |          | ISSUED FOR CONSTRUCTION |     |     |     |     |     |     |     |     |


  

|  |  |        |                 |           |
|--|--|--------|-----------------|-----------|
| TRANSGAS, Soc. Portuguesa de Gás Natural SA. |  | SCALE  | DOCUMENT NUMBER |           |
| PROJECTO DE GÁS NATURAL - PORTUGAL           |  | 1:2000 | JOB No.         | INDEX     |
|  |  |        | 59.4255.00      | P         |
|  |  |        | AREA            | DOC. TYPE |
|  |  |        | 8001            | DWG       |
|  |  |        | DRAWING No.     | REV       |
|  |  |        | CD-12.02        | 1         |

Folha Nº 8001-012 (Esc: 1/10000)

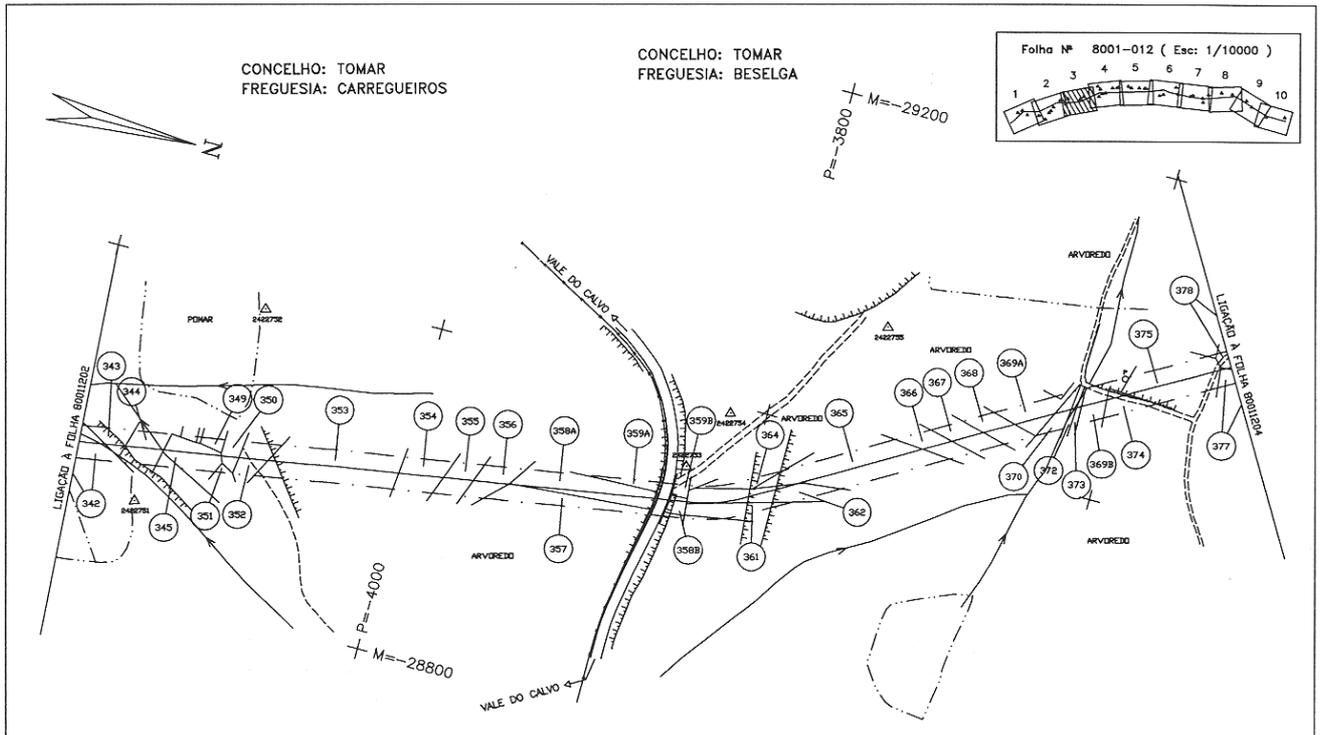

P-8001-DWG-CD-12\_03-REV.1

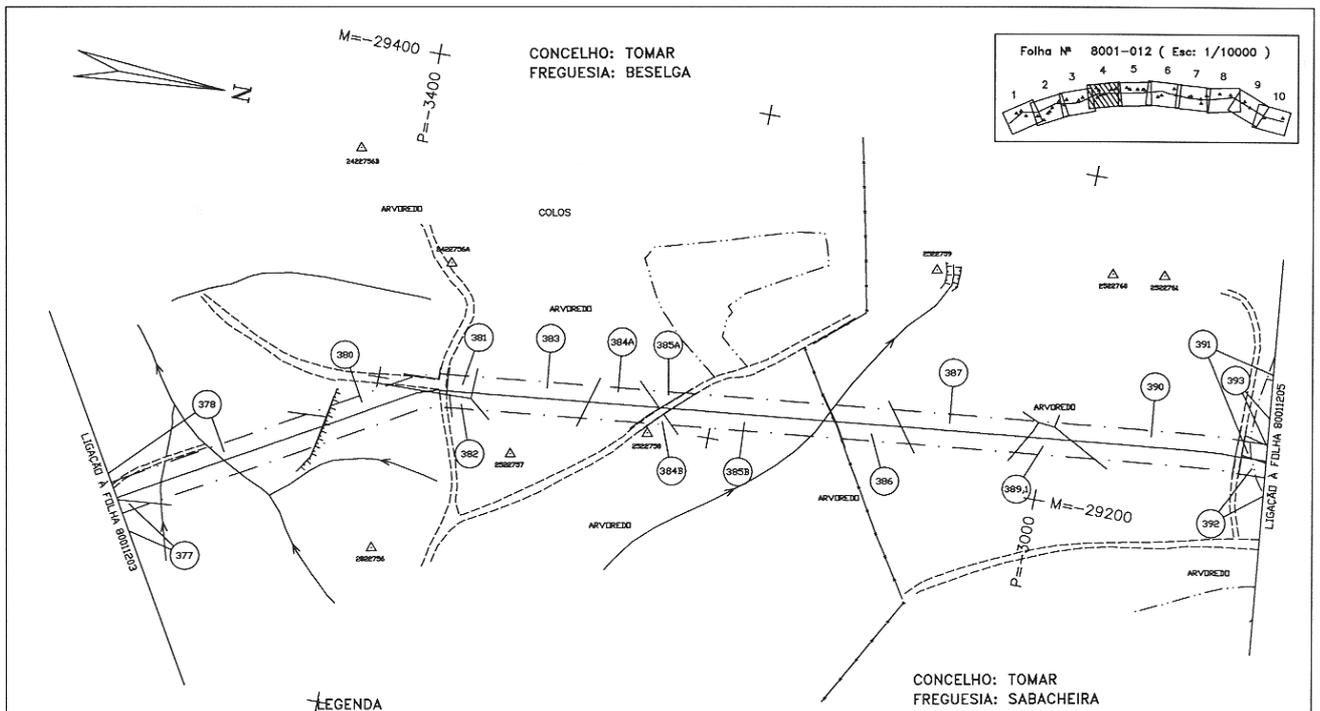

LEGENDA

| REDES DE ÁGUAS ESGOTOS E TELEFONES   | REDES ELÉCTRICAS E DE GÁS   | CARTOGRAFIA   |
|--|---|---|
| <ul style="list-style-type: none"> <li>CONDUÇÃO DE ÁGUA E OUTROS LIQUIDOS</li> <li>COLECTORES DE ESGOTO</li> <li>COLECTORES DE ÁGUAS PLUVIAS</li> <li>CABOS TELEFÓNICOS CONVENCIONAIS, INTERURBANA E REGIONAL</li> <li>CABOS SUBTERRÂNEOS DE ASSABANTE</li> <li>CABOS AÉREOS DE ASSABANTE</li> <li>LINHA AÉREA INTERURBANA E REGIONAL</li> <li>LINHA AÉREA DE ASSABANTE</li> <li>CABOS SUBTERRÂNEOS DE TELECOMUNICAÇÕES</li> </ul> | <ul style="list-style-type: none"> <li>LINHA AÉREA DE ALTA TENSÃO (REDE PRIMÁRIA/DISTRIBUIÇÃO)</li> <li>CABOS SUBTERRÂNEOS DE ALTA TENSÃO (REDES DE DISTRIBUIÇÃO)</li> <li>LINHAS AÉREAS DE BAIXA TENSÃO</li> <li>CABOS SUBTERRÂNEOS DE BAIXA TENSÃO</li> <li>REDES DE GÁS</li> </ul> | <ul style="list-style-type: none"> <li>CASA</li> <li>SERRAVAL</li> <li>NÚMERO DE PARCELA</li> <li>ESTRADA</li> <li>CHARRIDO</li> <li>QUADRADO</li> <li>MURO P. SOLTA</li> <li>MURO DE SUPORTE</li> <li>VEDAÇÕES DIVERSAS</li> <li>LIMITES DE CULTURA</li> <li>LINHA DE ÁGUA</li> <li>RIO</li> <li>LIMITES DE CONCELHO</li> <li>FANEA DE SENSIBILIZAÇÃO</li> <li>LIMITES DE FREGUESIA</li> <li>POLIGONAL DE APOIO</li> <li>POSTE DE ALTA TENSÃO</li> <li>POSTE DE BAIXA TENSÃO</li> <li>POSTE DE ILUMINAÇÃO</li> <li>POSTE TELEFÓNICO</li> </ul> |

| REV | DATE     | DESCRIPTION             | DWG | DRCT | APPY | APPR | OC | CLABY | APPR |
|-----|----------|-------------------------|-----|------|------|------|----|-------|------|
| 1   | 28.07.05 | AS-BUILT CADASTRAL      |     |      |      |      |    |       |      |
| 0   |          | ISSUED FOR CONSTRUCTION |     |      |      |      |    |       |      |

ESCALA GRÁFICA

100 m

TÍTULO: PLANTA CADASTRAL

GASODUTO C.MAIOR/LEIRIA (LOTE 3)

TRANSNGAS, Soc. Portuguesa de Gas Natural SA. PROJECTO DE GAS NATURAL - PORTUGAL

SCALE: 1:2000

JOB No: 59.4255.00


INDEX: P

AREA: 8001


DOC. TYPE: DWG

DRAWING No: CD-12.04

REV: 1

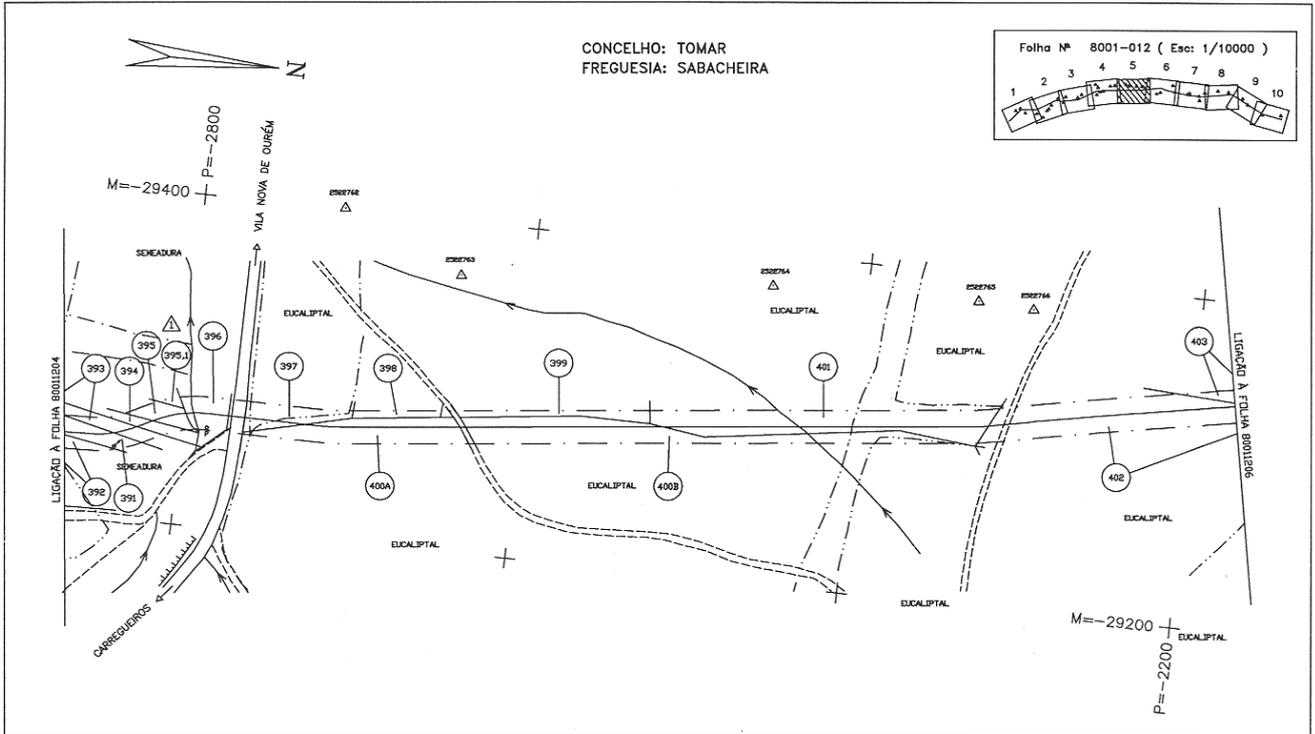


P-8001-DWG-CD-12\_05-REV.2

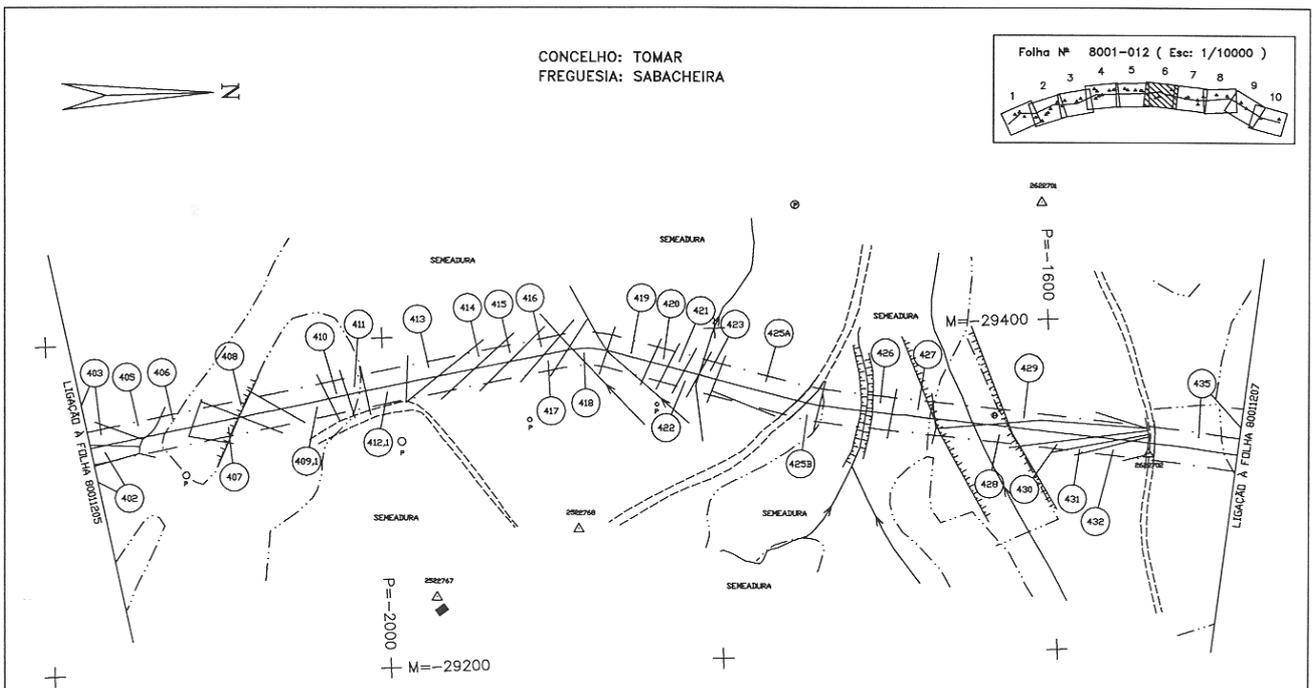

LEGENDA

| REDES DE ÁGUAS ESGOTOS E TELEFONES               | REDES ELÉCTRICAS E DE GÁS                                   | CARTOGRAFIA             |
|--|---|-------------------------|
| — CONEXÃO DE ÁGUA E OUTROS LÍQUIDOS              | — LINHA AEREA DE ALTA TENSÃO (REDE PRIMARIA/DESTINAÇÃO)     | — CASA                  |
| ..... COLETORES DE ÁGUAS PLUVIAIS                | — CABOS SUBTERRÂNEOS DE ALTA TENSÃO (REDES DE DISTRIBUIÇÃO) | — SERRA                 |
| — CABO TELEFÓNICO COAXIAL, FIBROÓPTICO E ISOLADO | — LINHAS AEREA DE BASTA TENSÃO                              | ① NÚMERO DE PARCELA     |
| — CABOS SUBTERRÂNEOS DE ASSINANTE                | — CABOS SUBTERRÂNEOS DE BASTA TENSÃO                        | — ESTRADA               |
| — CABOS AEREA DE ASSINANTE                       | — REDES DE GÁS  | — CHAMINHO              |
| — LINHA AEREA INTERURBANA E REGIONAL             |   | — MURO                  |
| — LINHAS AEREA DE ASSINANTE                      |   | — MURO P. SOLTA         |
| — CABOS SUBTERRÂNEOS DE TELECOMUNICAÇÕES         |   | — MURO DE SUPORTE       |
|  |   | — VEDAÇÕES DIVERSAS     |
|  |   | — LIMITES DE CULTURA    |
|  |   | — LINHA DE ÁGUA         |
|  |   | — RIO                   |
|  |   | — LIMITE DE CONCELHO    |
|  |   | — FARRA DE SENHAÇÃO     |
|  |   | — LIMITE DE FREGUESIA   |
|  |   | — POLIGONAL DE APOIO    |
|  |   | — POSTE DE ALTA TENSÃO  |
|  |   | — POSTE DE BASTA TENSÃO |
|  |   | — POSTE DE ELIMINAÇÃO   |
|  |   | — POSTE TELEFÓNICO      |

 ESCALA GRÁFICA



| REV. | DATE     | DESCRIPTION             | ORIG. | DESENH. | APROV. | DE |  |
|------|----------|-------------------------|-------|---------|--------|----|----|----|----|----|----|----|----|----|----|----|----|----|----|----|--|
| 1    | 28.07.05 | AS-BUILT CADASTRAL      |       |         |        |    |    |    |    |    |    |    |    |    |    |    |    |    |    |    |  |
| 0    |          | ISSUED FOR CONSTRUCTION |       |         |        |    |    |    |    |    |    |    |    |    |    |    |    |    |    |    |  |


TÍTULO: PLANTA CADASTRAL  
GASODUTO C.MAIOR/LEIRA (LOTE 3)

DOCUMENT NUMBER: 8001 DWG CD-12.06


SCALE: 1:2000

TRANS GAS, Soc. Portuguesa de Gas Natural SA. PROJECTO DE GAS NATURAL - PORTUGAL

JOB No. 59.4255.00 INDEX AREA DOC. TYPE DRAWING No. REV. P 8001 DWG CD-12.06 1

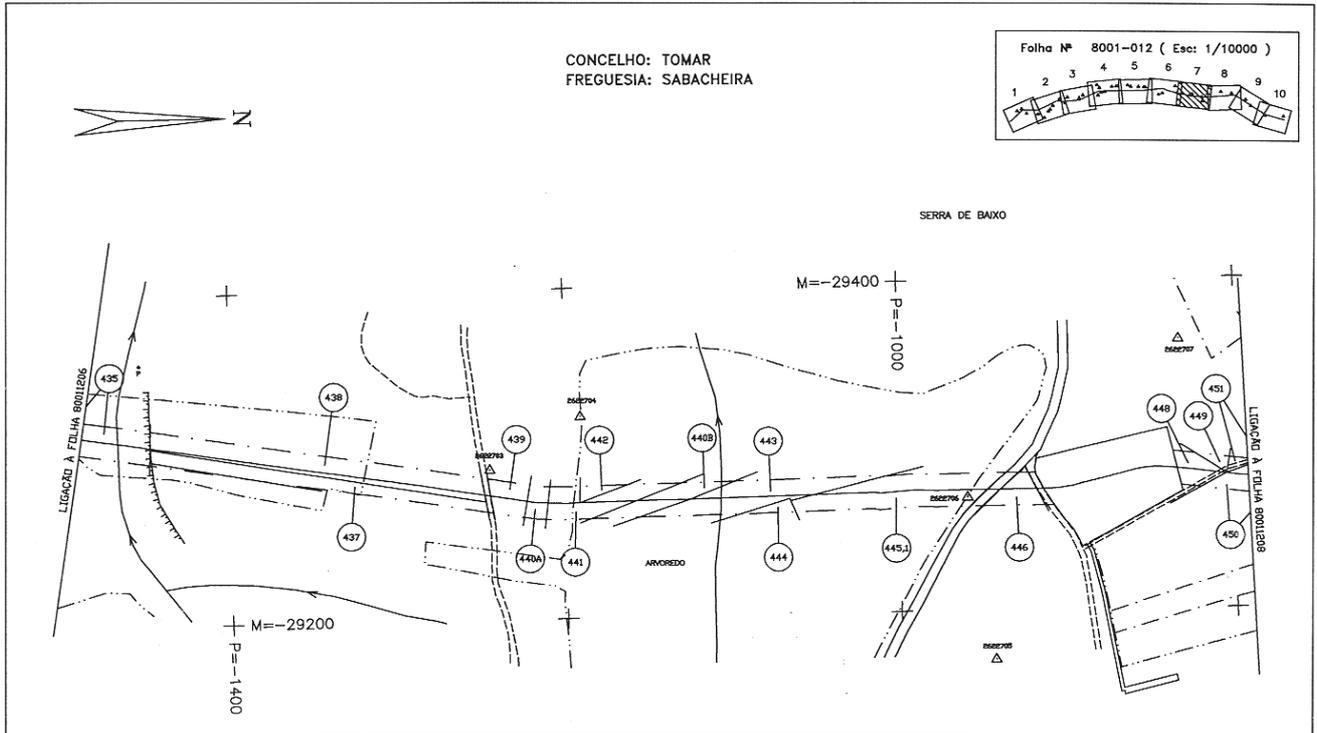

P-8001-DWG-CD-12\_07-REV.1

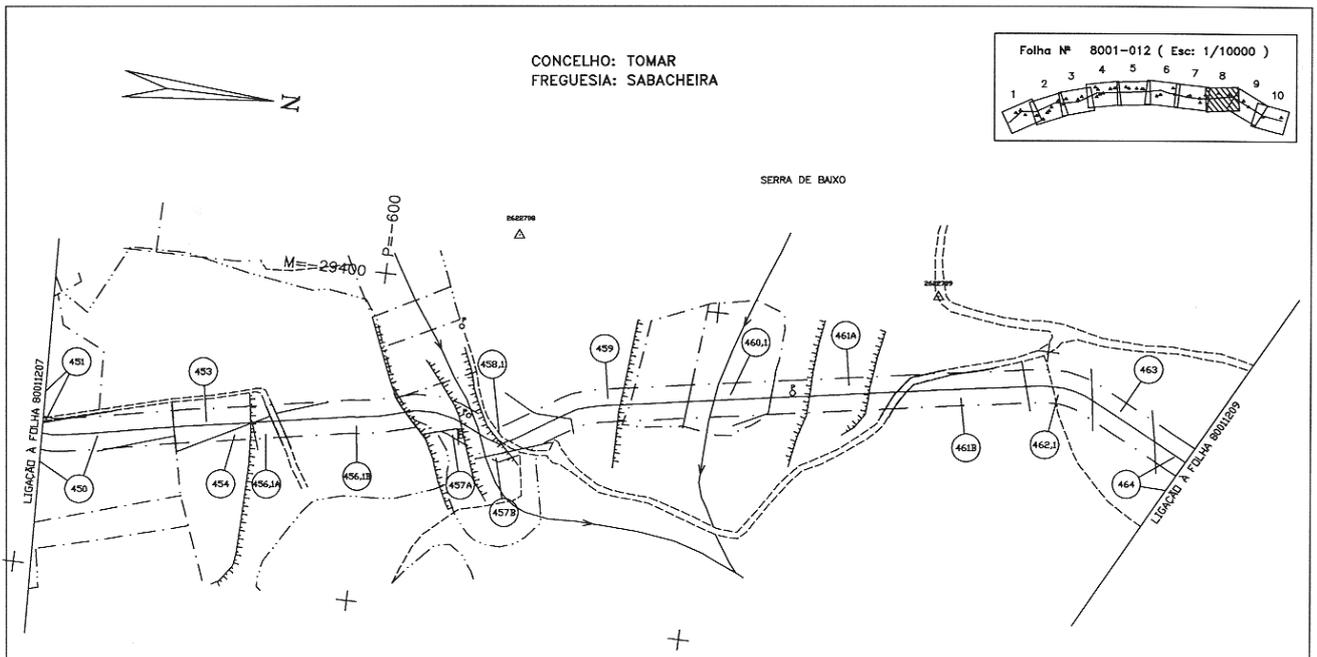


LEGENDA

| REDES DE ÁGUAS ESGOTOS E TELEFONES                | REDES ELÉCTRICAS E DE GÁS                                   | CARTOGRAFIA             |
|---|---|-------------------------|
| — CONEXÃO DE ÁGUA E OUTROS LÍQUIDOS               | — LINHA AÉREA DE ALTA TENSÃO (REDE PRIMÁRIA/DISTRIBUIÇÃO)   | — CASA                  |
| — COLETORES DE ESGOTO                             | — CABOS SUBTERRÂNEOS DE ALTA TENSÃO (CABOS DE DISTRIBUIÇÃO) | — BARRACA               |
| — COLETORES DE ÁGUAS PLUVIAIS                     | — LINHAS AÉREAS DE BAIXA TENSÃO                             | — HÓMULO DE PARCELA     |
| — CABO TELEFÓNICO LOCAL INTERMUNICIPAL E REGIONAL | — CABOS SUBTERRÂNEOS DE BAIXA TENSÃO                        | — ESTRELA               |
| — CABOS SUBTERRÂNEOS DE ASSESSANTE                | — REDES DE GÁS  | — CHIMBÓ                |
| — CABOS AÉREOS DE ASSESSANTE                      |   | — ESCOFADO              |
| — LINHA AÉREA INTERMUNICIPAL E REGIONAL           |   | — MURO                  |
| — LINHAS AÉREAS DE ASSESSANTE                     |   | — MURO P. SOLA          |
| — CABOS SUBTERRÂNEOS DE TELECOMUNICAÇÕES          |   | — MURO DE SUPORTE       |
|   |   | — VEDAÇÕES DIVERSAS     |
|   |   | — LIMITES DE CULTURA    |
|   |   | — LINHA DE ÁGUA         |
|   |   | — RIO                   |
|   |   | — LIMITE DE CONCELHO    |
|   |   | — FADA DE SERVIÇO       |
|   |   | — LIMITE DE FREGUESIA   |
|   |   | — POLIGONAL DE APOIO    |
|   |   | — POSTE DE ALTA TENSÃO  |
|   |   | — POSTE DE BAIXA TENSÃO |
|   |   | — POSTE DE ILUMINAÇÃO   |
|   |   | — POSTE TELEFÓNICO      |

M=-29200  
P=-200

ESCALA GRÁFICA

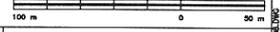



| REV | DATE     | DESCRIPTION             | INT. | DIRET. | PROJ. | APROV. | DE | PAR. | PROJ. | APROV. |
|-----|----------|-------------------------|------|--------|-------|--------|----|------|-------|--------|
| 1   | 28.07.05 | AS-BUILT CADASTRAL      |      |        |       |        |    |      |       |        |
| 0   |          | ISSUED FOR CONSTRUCTION |      |        |       |        |    |      |       |        |


|  |  |        |  |
|--|--|--------|--|
| TRANSGÁS, Soc. Portuguesa de Gas Natural SA. |  | SCALE  |  |
| PROJECTO DE GAS NATURAL - PORTUGAL           |  | 1:2000 |  |

|                                  |       |      |           |
|----------------------------------|-------|------|-----------|
| TÍTULO: PLANTA CADASTRAL         |       |      |           |
| GASODUTO C.MAJOR/LEIRIA (LOTE 3) |       |      |           |
| DOCUMENT NUMBER                  |       |      |           |
| JOB No.                          | INDEX | AREA | DOC. TYPE |
| 59.4255.00                       | P     | 8001 | DWG       |
| DRAWING No.                      |       | REV  |           |
| CD-12.08                         |       | 1    |           |



| REDES DE ÁGUAS ESGOTOS E TELEFONES          | REDES ELÉCTRICAS E DE GÁS                                 | CARTOGRAFIA          |
|---|---|----------------------|
| CONDUZIDA DE ÁGUA E OUTROS LÍQUIDOS         | LINHA AÉREA DE ALTA TENSÃO (DESE PRIMA/CONSTRUÇÃO)        | OGSA                 |
| COLETORES DE ESGOTO                         | CAVOS SUBTERRÂNEOS DE ALTA TENSÃO (REDES DE DISTRIBUIÇÃO) | DIVISÃO              |
| COLETORES DE ÁGUAS PLUVIAS                  | CAVOS SUBTERRÂNEOS DE ALTA TENSÃO (REDES DE DISTRIBUIÇÃO) | NÚMERO DE PARCELA    |
| CABO TELEFÓNICO COAXIAL INTERIOR E REGIONAL | LINHAS AÉREAS DE BAA TENSÃO                               | ESTRELA              |
| CAVOS SUBTERRÂNEOS DE ASSINANTE             | CAVOS SUBTERRÂNEOS DE BAA TENSÃO                          | ONIBRO               |
| CAVOS AÉREOS DE ASSINANTE                   | REDES DE GÁS  | ESQUIPADO            |
| LINHA AÉREA INTERURBANA E REGIONAL          |   | MURO P. SOLA         |
| LINHAS AÉREAS DE ASSINANTE                  |   | MURO DE SUPORTE      |
| CAVOS SUBTERRÂNEOS DE TELECOMUNICAÇÕES      |   | VEDAÇÕES DIVERSAS    |
|   |   | LIMITES DE CULTURA   |
|   |   | LINHA DE ÁGUA        |
|   |   | RIO                  |
|   |   | LIMITE DE CONCELHO   |
|   |   | FADA DE SOMENHO      |
|   |   | LIMITE DE FREGUESIA  |
|   |   | POLIGONAL DE APOIO   |
|   |   | POSTE DE ALTA TENSÃO |
|   |   | POSTE DE BAA TENSÃO  |
|   |   | POSTE DE ILUMINAÇÃO  |
|   |   | POSTE TELEFÓNICO     |

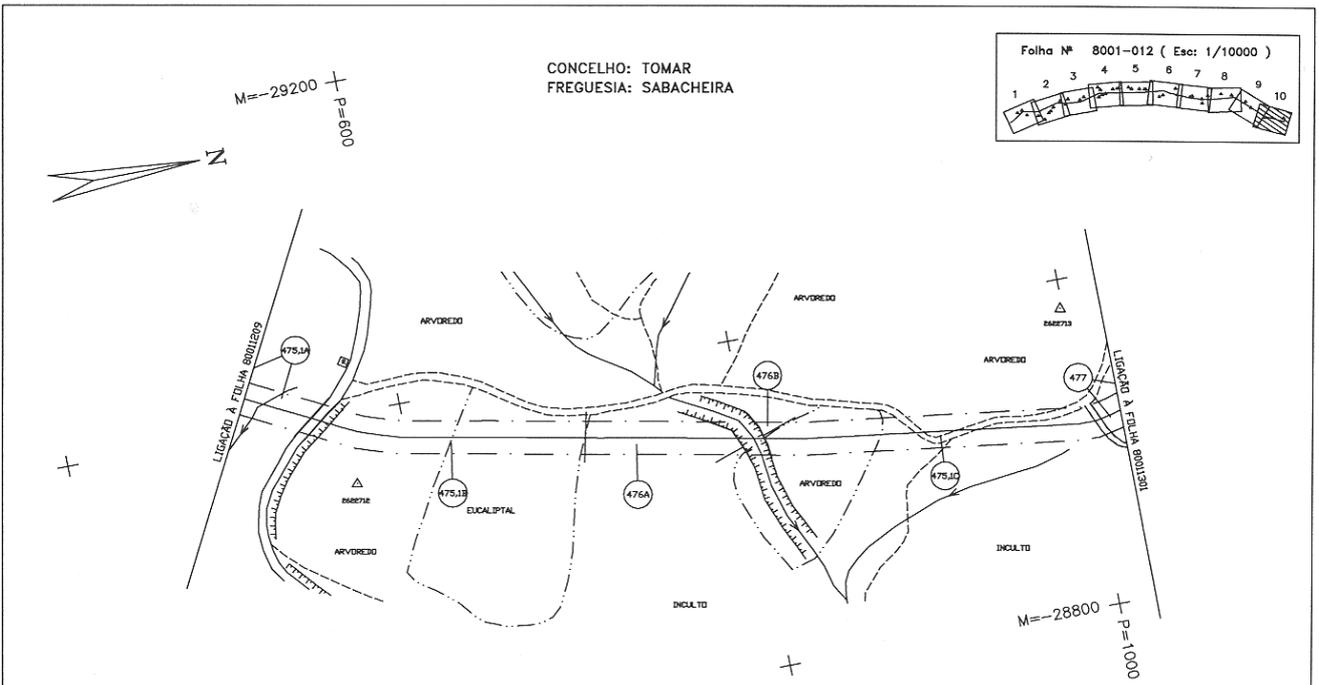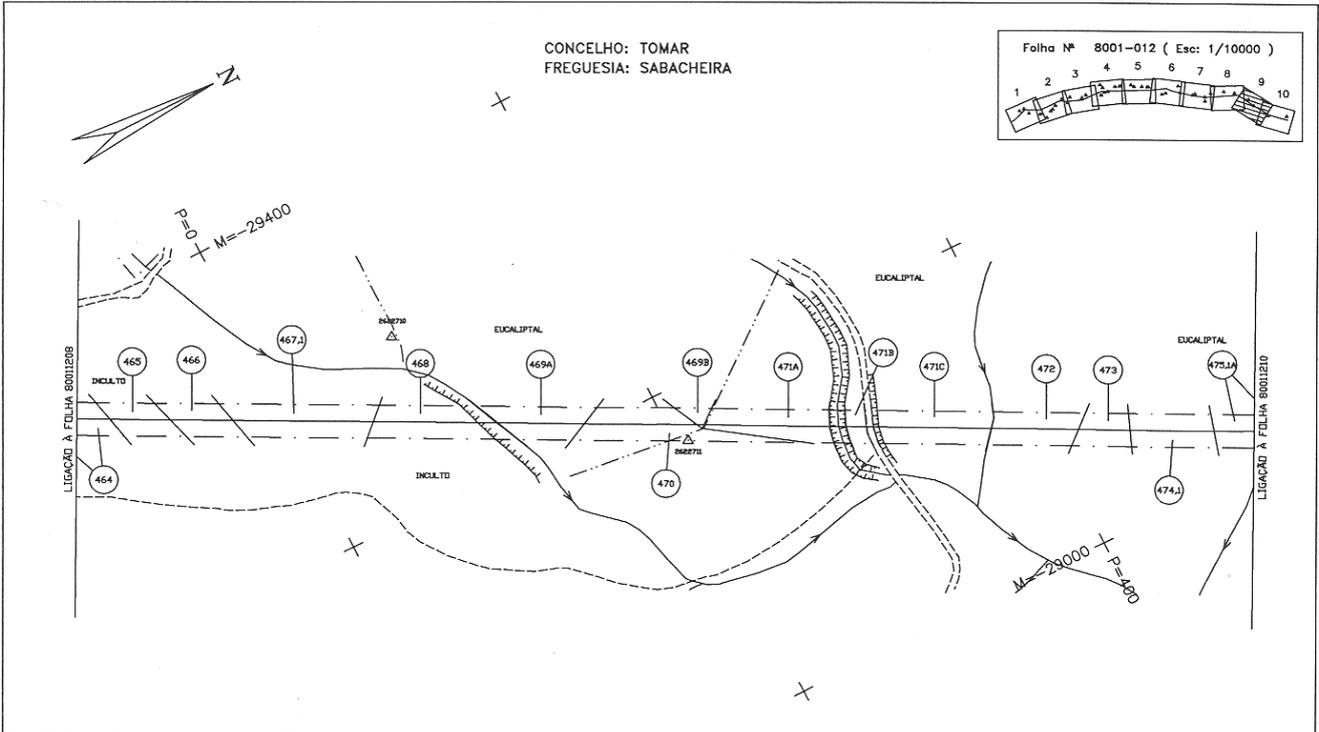
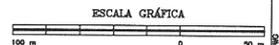
| REV | DATE     | DESCRIPTION             | DRN | CHT | APP | APP | APP | APP |
|-----|----------|-------------------------|-----|-----|-----|-----|-----|-----|
| 1   | 28.07.06 | AS-BUILT CADASTRAL      |     |     |     |     |     |     |
| 0   |          | ISSUED FOR CONSTRUCTION |     |     |     |     |     |     |


TÍTULO: PLANTA CADASTRAL  
GASODUTO C.MAIOR/LEIRIA (LOTE 3)

SCALE: 1:2000


TRANSGÁS, Soc. Portuguesa de Gas Natural SA.  
PROJECTO DE GAS NATURAL — PORTUGAL

JOB No. 58.4255.00  
INDEX P  
DOCUMENT NUMBER: 8001 DWG  
DRAWING No. CD-12.10  
REV 1

FILE P-8001-DWG-CD-12\_09-REV.1

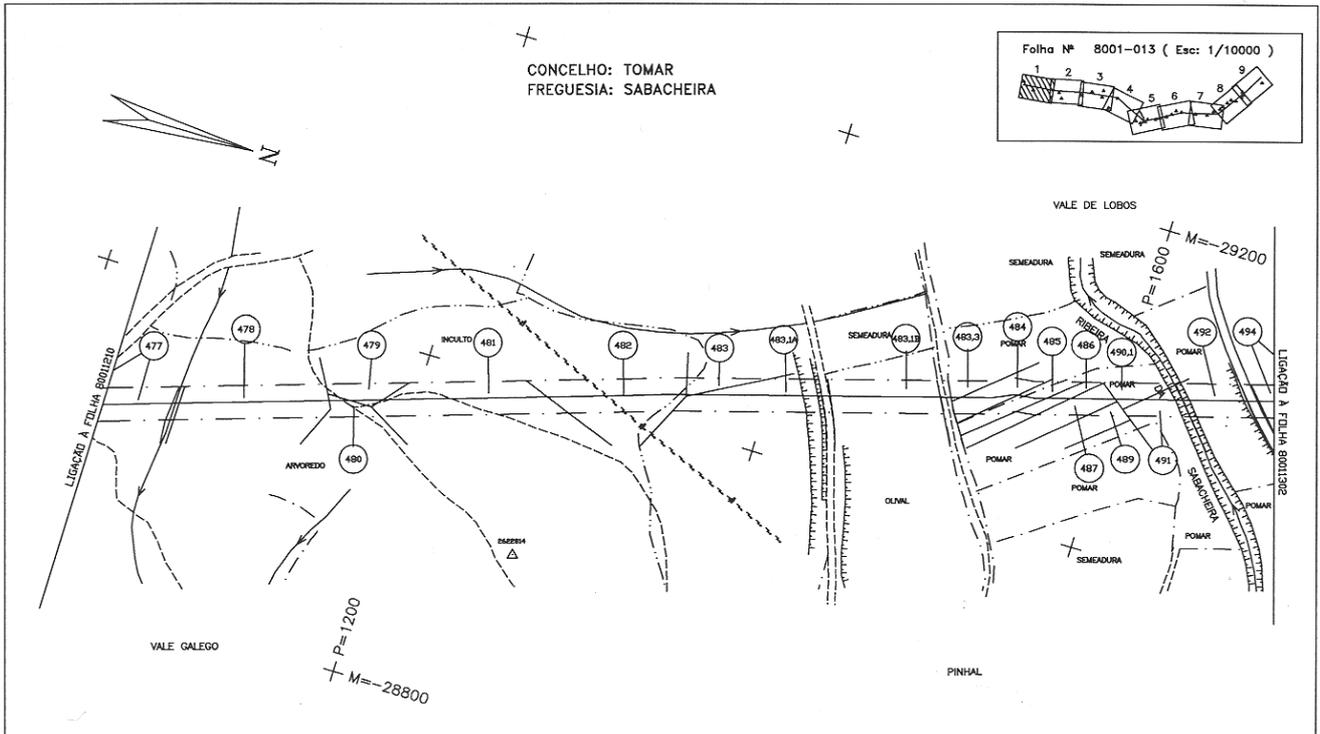

P-8001-DWG-CD-13.01-REV.1

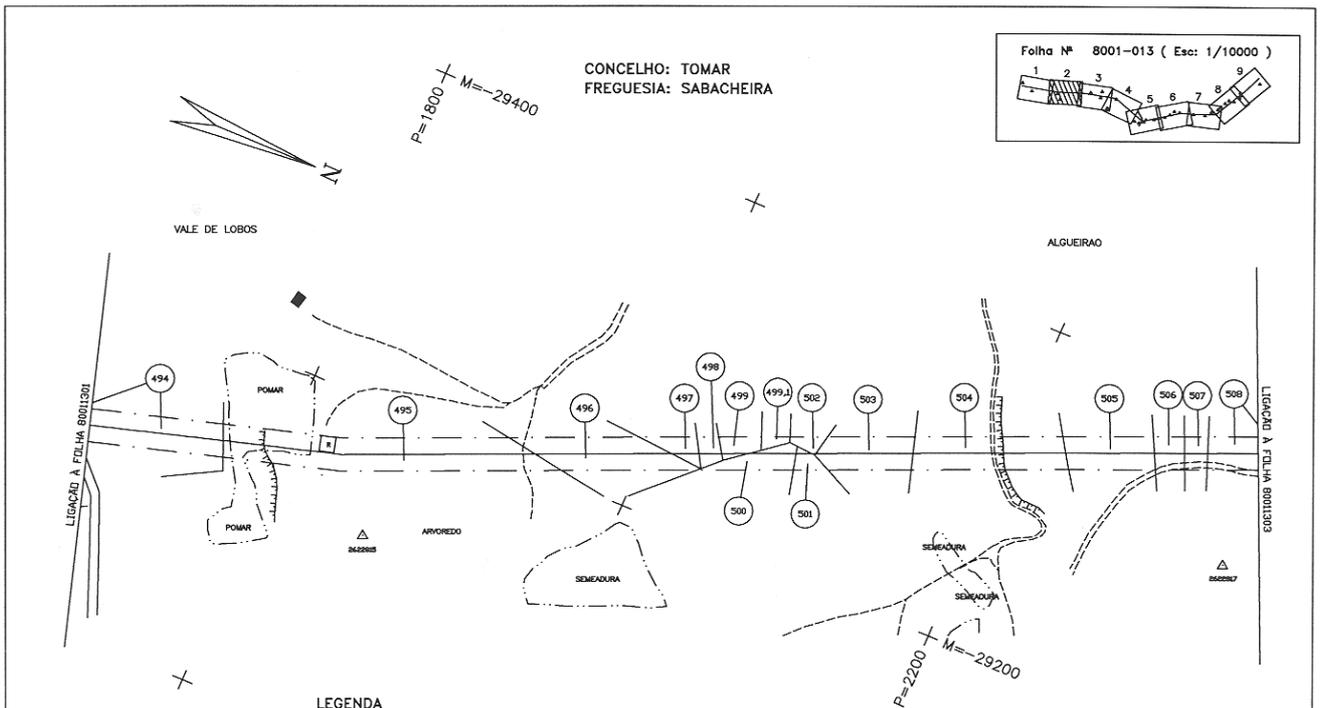

LEGENDA

| REDES DE ÁGUAS ESGOTOS E TELEFONES             | REDES ELÉCTRICAS E DE GÁS                                  | CARTOGRAFIA           |
|--|--|-----------------------|
| CONDUZOS DE ÁGUA E OUTROS LÍQUIDOS             | LINHA AÉREA DE ALTA TENSÃO (DESE PRIMA/DISTRIBUIÇÃO)       | CASA                  |
| COLLECTORES DE ESGOTO                          | CAIXOS SUBTERRÂNEOS DE ALTA TENSÃO (REDES DE DISTRIBUIÇÃO) | BARRICA               |
| COLLECTORES DE ÁGUAS PLUVIAIS                  | CAIXOS SUBTERRÂNEOS DE BAIXA TENSÃO                        | NÚMERO DE PARCELA     |
| CABO TELEFÓNICO COAXIAL INTERLIGADO E SEPARADO | LINHAS AÉREAS DE BAIXA TENSÃO                              | ESTRADA               |
| CAIXOS SUBTERRÂNEOS DE ASSEBITANTE             | CAIXOS SUBTERRÂNEOS DE BAIXA TENSÃO                        | OMNIBUS               |
| CAIXOS AÉREOS DE ASSEBITANTE                   | REDES DE GÁS   | ENCAMINHADO           |
| LINHA AÉREA INTERLIGADA E SEPARADA             |  | MURO P. SOLTA         |
| LINHAS AÉREAS DE ASSEBITANTE                   |  | MURO DE SUPORTE       |
| CAIXOS SUBTERRÂNEOS DE TELECOMUNICAÇÕES        |  | VEDAÇÕES DIVERSAS     |
|  |  | LIMITES DE CULTURA    |
|  |  | LINEA DE ÁGUA         |
|  |  | RIO                   |
|  |  | LIMITE DE CONCELHO    |
|  |  | Faixa de servidão     |
|  |  | LIMITE DE FREGUESIA   |
|  |  | POLIGONAL DE APOIO    |
|  |  | POSTE DE ALTA TENSÃO  |
|  |  | POSTE DE BAIXA TENSÃO |
|  |  | POSTE DE ILUMINAÇÃO   |
|  |  | POSTE TELEFÓNICO      |

ESCALA GRÁFICA



| REV | DATE     | DESCRIPTION             | ELAB. | DESENH. | APROV. | OUT. | ALTD. | APROV. |
|-----|----------|-------------------------|-------|---------|--------|------|-------|--------|
| 1   | 28.07.05 | AS-BUILT CADASTRAL      |       |         |        |      |       |        |
| 0   |          | ISSUED FOR CONSTRUCTION |       |         |        |      |       |        |

TÍTULO: PLANTA CADASTRAL  
GASODUTO C.MAIOR/LEIRIA (LOTE 3)

SCALE: 1:2000

DOCUMENT NUMBER: 59.4255.00

JOB No: 59.4255.00


INDEX: P

AREA: 8001


DOC. TYPE: DWG

DRAWING No: CD-13.02

REV: 1

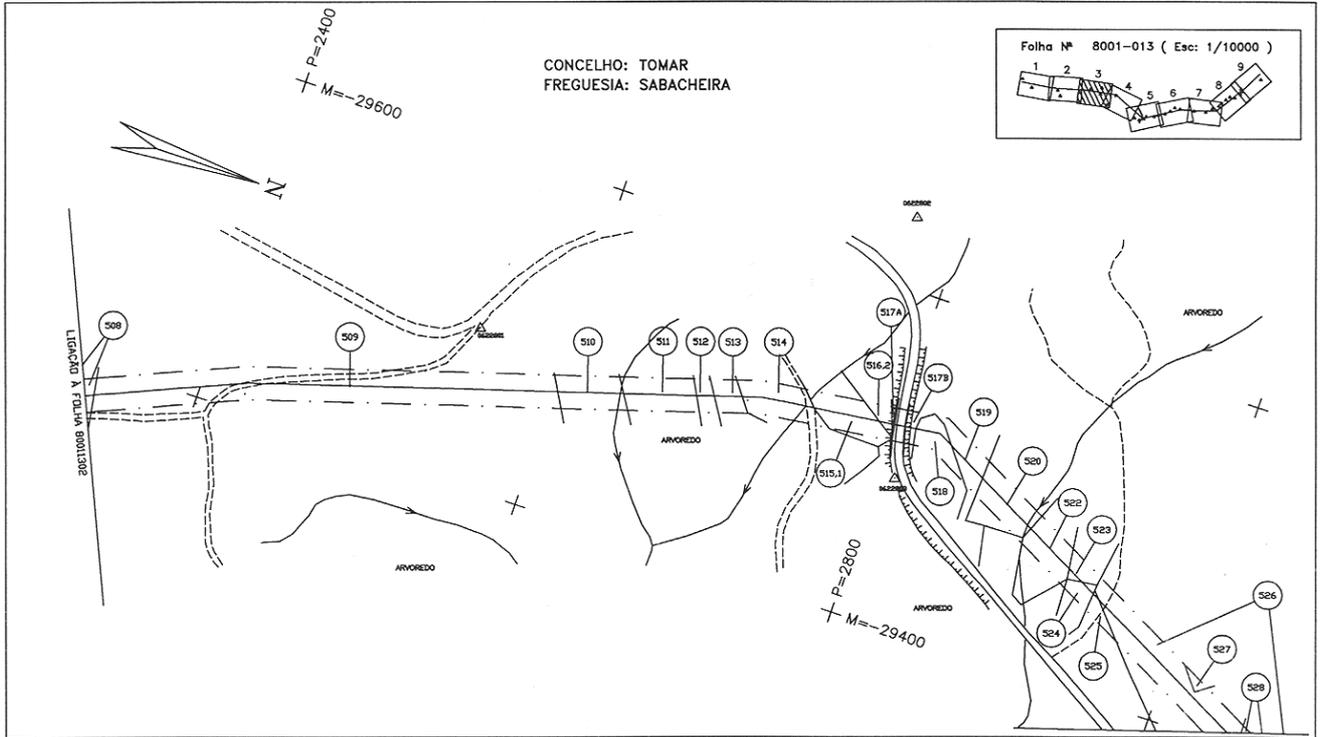

P-8001-DWG-CD-13.03-REV.1

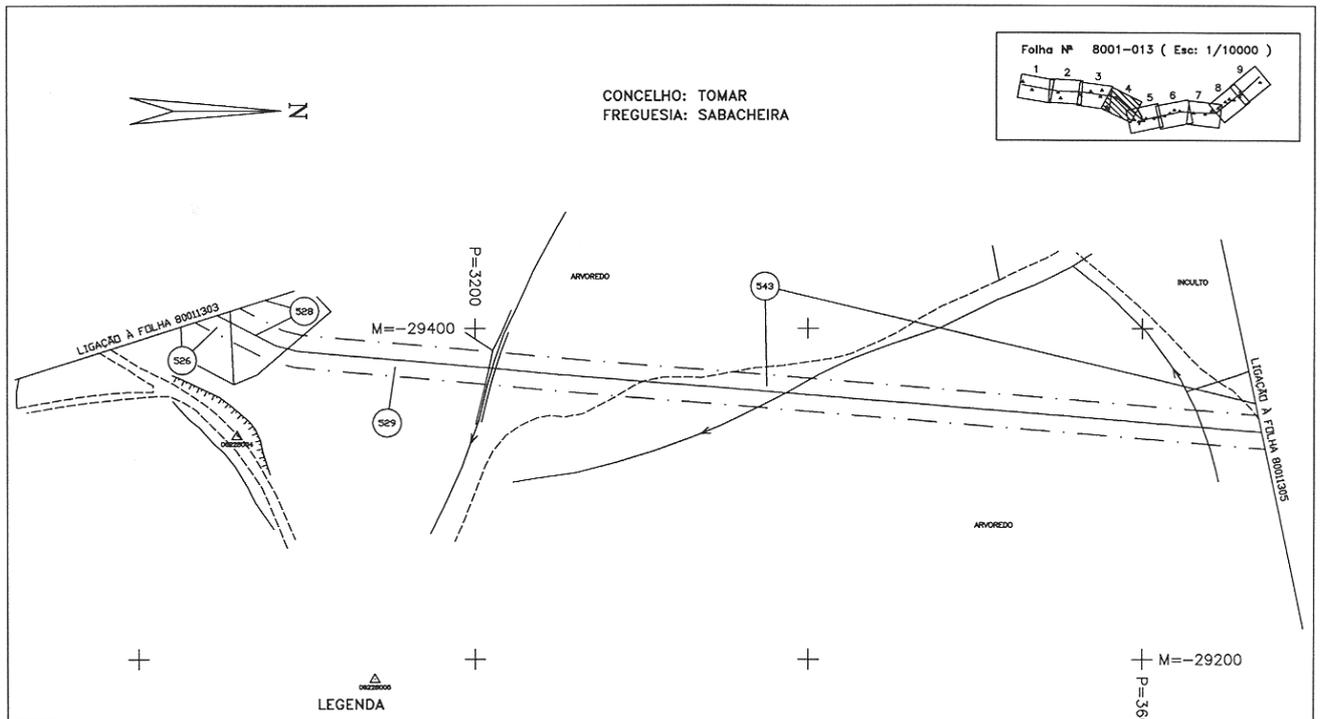

LEGENDA

| REDES DE ÁGUAS ESGOTOS E TELEFONES   | REDES ELÉCTRICAS E DE GÁS   | CARTOGRAFIA   |
|--|---|---|
| <ul style="list-style-type: none"> <li>CONDUZ. DE ÁGUA E OUTROS LIQUIDOS</li> <li>COLECTORES DE ESGOTO</li> <li>COLECTORES DE ÁGUAS PLUVIAIS</li> <li>CABO TELEFÓNICO COAXIAL INTERLIGADO E RESERVA</li> <li>CABOS SUBTERRÂNEOS DE ASBETITE</li> <li>CABOS AÉREOS DE ASBETITE</li> <li>LINHA AÉREA INTERLIGADA E RESERVA</li> <li>LINHAS AÉREAS DE ASBETITE</li> <li>CABOS SUBTERRÂNEOS DE TELECOMUNICAÇÕES</li> </ul> | <ul style="list-style-type: none"> <li>LINHA AÉREA DE ALTA TENSÃO (REDE PRIMÁRIA/DISTRIBUIÇÃO)</li> <li>CABOS SUBTERRÂNEOS DE ALTA TENSÃO (REDES DE DISTRIBUIÇÃO)</li> <li>LINHAS AÉREAS DE BAIXA TENSÃO</li> <li>CABOS SUBTERRÂNEOS DE BAIXA TENSÃO</li> <li>REDES DE GÁS</li> </ul> | <ul style="list-style-type: none"> <li>CASA</li> <li>BRANCA</li> <li>NÚMERO DE PARCELA</li> <li>ESTRADA</li> <li>CAMINHO</li> <li>ESCALINHO</li> <li>MURO</li> <li>MURO P. SOLTA</li> <li>MURO DE SUPORTE</li> <li>VEDAÇÕES DIVERSAS</li> <li>LIMITES DE CULTURA</li> <li>LINHA DE ÁGUA</li> <li>RIO</li> <li>LIMITE DE CONCELHO</li> <li>Faixa DE SERVIÇÃO</li> <li>LIMITE DE FREGUESIA</li> <li>POLIGONAL DE APOIO</li> <li>POSTE DE ALTA TENSÃO</li> <li>POSTE DE BAIXA TENSÃO</li> <li>POSTE DE ILUMINAÇÃO</li> <li>POSTE TELEFÓNICO</li> </ul> |



|  |  |   |                 |   |  |
|--|--|---|-----------------|---|--|
| 1 28.07.05 AG-BUILT CADASTRAL<br>0 ISSUED FOR CONSTRUCTION   |  | JO J. PR<br>REV DATE DESCRIPTION DWG. DATE APPR. DATE<br>1 28.07.05<br>0<br>TRANSGAS, Soc. Portuguesa de Gas Natural SA<br>PROJECTO DE GAS NATURAL - PORTUGAL |                 | ESCALA 1:2000<br>JOB No. 59.4255.00<br>INDEX P<br>AREA 8001 DWG<br>DOC. TYPE CD-13.04<br>DRAWING No. 1<br>REV 1 |  |
| TITULO: PLANTA CADASTRAL<br>GASODUTO C.MAIOR/LEIRIA (LOTE 3) |  |   | DOCUMENT NUMBER |   |  |

P-8001-DWG-CD-13.03-REV.1

