

MINISTÉRIO DA ECONOMIA E DA INOVAÇÃO

Direcção-Geral de Geologia e Energia

Aviso n.º 11 672-A/2005 (2.ª série). — Na sequência do aviso da Direcção-Geral da Energia publicado no *Diário da República*, 2.ª série, n.º 156, 2.º suplemento, de 8 de Julho de 1994, em cumprimento do n.º 3 do despacho n.º 113/93, de 15 de Dezembro, do Ministro da Indústria e Energia (*Diário da República*, 2.ª série, n.º 1, de 3 de Janeiro de 1994), publica-se em anexo o mapa de identificação dos

imóveis sobre os quais foi constituída servidão administrativa de gás, com os titulares de direitos sobre os mesmos prédios, bem como as plantas parcelares definitivas (telas finais) do traçado do gasoduto Setúbal-Braga relativas ao concelho de Benavente.

O presente aviso rectifica e substitui, globalmente, para todos os efeitos legais, inclusive o registo predial da servidão administrativa constituída nos termos do artigo 4.º do Decreto-Lei n.º 11/94, de 13 de Janeiro, os elementos referentes ao concelho de Benavente publicados através do já referido aviso da Direcção-Geral da Energia.

29 de Novembro de 2005. — Pelo Director-Geral, por delegação de competências, o Subdirector-Geral, *Morais Sarmento*.

Gasoduto Setúbal-Leiria (L1)


Parcelas relativas aos desenhos n.ºs 1001-005, 09/10/11/12; 1001-006, 01/2/3/4/5/6/7/8/9/10; 1001-007, 01/2/3/4/5/6/7/8/9; 1001-008, 01/2/3/4/5/6/7/8

Concelho de Benavente.


Parcela N.º	Nomes de Proprietários, Possuidores (P), Usufrutuários (U) ou Titulares Inscritos (TI), Conjuges e Moradas	(P) (U) (TI)	Matriz: R: Rústica; U: Urbana; omissa.	Freguesia	Descrição Predial	Confrontações do Prédio	Declarações Complementares	Área de Servidão do Prédio (m2)
1	ANTÓNIO SENA DA SILVA LEONOR DO CARMO ESTEVAO DE OLIVEIRA SENA DA SILVA Casados LG. ANTÓNIO SANTOS JORGE, N.º 9 2890 ALCOCHETE	P	1 Sec. X	Samora Correia	04991/090104			49570
2 A	AUGUSTO HENRIQUE ATALAIA DE OLIVEIRA MARIA MADALENA GUERREIRO PEREIRA ATALAIA DE OLIVEIRA Casados AV. 25 DE ABRIL, N.º 29 - 4.º DTº 2870 MONTIJO	P	5 Sec. V; U:655.º	Samora Correia	01729/091190		Este prédio encontra-se inscrito na matriz predial rústica da referida freguesia sob o artigo 5 da Secção V, que proveio do artigo rústicos 3 da Secção V, da mesma freguesia.	6042
	MARIA DA CONCEIÇÃO MOTA GALINHA PRACETA PADRE CRUZ, N.º 3 - R/C DTº 2890 ALCOCHETE	P						
	ESTEVÃO AUGUSTO ATALAIA DE OLIVEIRA MARIA DA CONCEIÇÃO MOTA GALINHA DE OLIVEIRA Casados PRACETA PADRE CRUZ, N.º 3 - R/C DTº 2890 ALCOCHETE	TI						
2 B							1017	
2,1	FÁTIMA MARIA DE OLIVEIRA SERFATY GILBERT JACOB DESIRÉ SERFATY Casados AV. RESSANO GARCIA, N.º 36 - 2.º ESQº 1000 LISBOA	P	4 Sec. V	Samora Correia	01730/091190		Este prédio encontra-se inscrito na matriz predial rústica da referida freguesia sob o artigo 4 da Secção V, que proveio dos artigos rústicos 2 da Secção V e de parte do 3 da Secção V, estes resultantes da divisão do 1 da Secção V, da mesma freguesia.	1391
3	CARLOS MANUEL DE MELO MORÃO DE PAIVA RUA DOS MELOS, N.º 15 3130-238 SOURE	P	17 Sec. AA2	Samora Correia	OMISSO	Norte: ADELINO DE JESUS MORGADO Sul: SOCIEDADE AGRÍCOLA DE CAMARATE, LDA. Nascente: SOCIEDADE AGRÍCOLA DE CAMARATE, LDA. Poente: AUGUSTO HENRIQUE ATALAIA DE OLIVEIRA, ESTEVÃO AUGUSTO ATALAIA DE OLIVEIRA E ANTÓNIO SENA DA SILVA	Este prédio tem natureza rústica, denomina-se Herdade de Camarate e situa-se no lugar de Vale D' Amieira, compõe-se de terreno de cultura arvense, com pinhal, eucaliptal, mato e sobreiros, está inscrito no referido artigo matricial rústico 17 da Secção AA2 e tem a área de 1007750 m2.	6934
4	ADELINO DE JESUS MORGADO GRACINDA DE JESUS FERREIRA MORGADO Casados CCI 4001 ALTO ESTANQUEIRO / JARDIA 2870-684 MONTIJO	P	4 Sec. AA; 6 Sec. AA-AA1 (parte)	Samora Correia	230/021085			15434
5 A	COMPANHIA DAS LEZÍRIAS, S.A. LARGO 25 DE ABRIL, N.º 17 2135-318 SAMORA CORREIA	P	23 Sec. G a G25; U:omisso	Samora Correia	Num: 3231 Livro: B-8 Folha: 148		Este prédio encontra-se inscrito na matriz predial rústica da referida freguesia sob o artigo 23 Sec. G a G25, que proveio sucessivamente dos artigos rústicos 1, 20 e 21 das Secções G a G29 da mesma freguesia.	21595
5 B								66230
7	JACINTO DE MAGALHÃES GUEDES QUEIROZ MARIA LUIZA LOBO SILVEIRA MASCARENHAS FIUZA GUEDES QUEIROZ Casados R. GREGÓRIO LOPES, 1514 - 6.º ESQ. 1400 LISBOA	P	1 Sec. F a F7 (parte)	Samora Correia	01663/100790			16660

Parcela N.º	Nomes de Proprietários, Possuidores (P), Usufrutuários (U) ou Titulares Inscritos (TI), Conjuges e Moradas	(P) (U) (TI)	Matriz: R: Rústica; U: Urbana; ou (TI) omissa.	Freguesia	Descrição Predial	Confrontações do Prédio	Declarações Complementares	Área de Serviço do Prédio (m2)
8	SEBASTIÃO JOSÉ GUEDES DE QUEIROZ GUIMARÃES MARIA DA CONCEIÇÃO PORTUGAL E CASTRO D'OREY GUIMARÃES Casados RUA DA JUNQUEIRA, Nº 218, 1º 1200 LISBOA	P	1 Sec. F a F7 (parte)	Samora Correia	01666/100790			30397
	JOAQUIM JOSÉ GUEDES DE QUEIROZ GUIMARÃES MARIA TERESA ALVES DINIZ VAZ GUEDES GUIMARÃES Casados RUA DO PRIOR, Nº 30 - 3º DTº 1200 LISBOA	P						
	MAFALDA JOSÉ GUEDES DE QUEIROZ GUIMARÃES ORTIGÃO RAMOS ANTÓNIO LUIS COUTINHO DE ORTIGÃO RAMOS Casados RUA DOS NAVEGANTES, Nº 46, 3º ESQº 1200 LISBOA	P						
	MARIANA JOSÉ MAGALHÃES GUEDES DE QUEIROZ GUIMARÃES JOSÉ DA CUNHA GUIMARÃES Casados RUA DO PRIOR, Nº 30 - 3º DTº 1200 LISBOA	P						
	TERESA JOSÉ GUEDES DE QUEIROZ GUIMARÃES ARROCHELA ALEGRIA BERNARDO NORTON DOS REIS DE ARROCHELA ALEGRIA Casados RUA PRIOR 30 - 3º DTº 1200 LISBOA	P						
9 A	ANTÓNIO DE CASTRO VAN-ZELLER PEREIRA PALHA MARIA DO CARMO DA CÂMARA CORREIA DE SÁ PALHA Casados PAÚL DA VALA, 2835 SAMORA CORREIA	P	1 Sec. E-E1	Samora Correia	00179/190785			16106
9 B								1843
9,1	MARIA DA PUREZA CASTRO VAN-ZELLER P.PALHA ZURMAHR PAÚL DA VALA 2835 SAMORA CORREIA	P	1 Sec. E-E1 (parte)	Samora Correia	00177/190785			38973
10,1	ISABEL MARIA FRANCISCA CÂMARA RIBEIRO FERREIRA PEREIRA PALHA CASA DO SALLES QUINTA DAS AREIAS 2600 VILA FRANCA DE XIRA	P	4 Sec. D	Samora Correia	Num: 6530 Livro: B-17 Folha: 88		Este prédio encontra-se inscrito na matriz predial rústica da referida freguesia sob o artigo 4 da Secção D, que proveio sucessivamente dos artigos rústicos 1 da Secção D e 2 da Secção D da mesma freguesia.	6583
11	ANTÓNIO MARIA DA CUNHA PEREIRA PALHA MARIA DO CARMO RAMADA CURTO OSÓRIO PINTO PEREIRA PALHA Casados QUINTA DO CABO 2600 VILA FRANCA DE XIRA	P	4 Sec. C-C1- C2; U:587º.	Samora Correia	03543/091297			25604
	FRANCISCO NUNO DA CUNHA PEREIRA PALHA MARIA DO CARMO PAULO DE CARVALHO LOURO PEREIRA PALHA Casados QUINTA DO CABO 2600 VILA FRANCA DE XIRA	P						
	TERESA MARTA DA CUNHA PEREIRA PALHA RUA DA ESCOLA POLITÉCNICA, Nº 20, 1º ESQ. 1100 LISBOA	P						
	JORGE DA CUNHA PEREIRA PALHA MARGARIDA BORBA DE ANDRADE E SOUSA PEREIRA PALHA Casados MONTE DE SANTO ISIDRO 2135 SAMORA CORREIA	P						
	JOSÉ DA CUNHA PEREIRA PALHA MARIA DO CARMO AFONSO DE SOUSA CARVALHO PEREIRA PALHA Casados MONTE DE SANTO ISIDRO 2135 SAMORA CORREIA	P						
	MARIA ISABEL DO ROSÁRIO DE MELO F. T. DA CUNHA M. PALHA QUINTA DO CABO 2600 VILA FRANCA DE XIRA	P						

Parcela N.º	Nomes de Proprietários, Possuidores (P), Usufrutuários (U) ou Titulares Inscritos (TI), Conjuges e Moradas	(P) (U) ou (TI)	Matriz: R: Rústica; U: Urbana; (TI) omissa.	Freguesia	Descrição Predial	Confrontações do Prédio	Declarações Complementares	Área de Serviço do Prédio (m2)
12 A	PEDRO DE AVILEZ BOTELHO NEVES MARIA FILIPA COSTA NEVES SANTOS SILVA BOTELHO NEVES Casados HERDADE DA ADEMA 2130 BENAVENTE	P	3 Sec. A; 3 Sec. B.	Samora Correia	00649/160687			13630
	MARIA ANA DE AVILEZ BOTELHO NEVES JOÃO MARIA DE PORTUGAL E CASTRO DE D'OREY Casados HERDADE DA ADEMA 2130 BENAVENTE	P						
	MARIA MADALENA DE AVILEZ BOTELHO NEVES MENDES LEAL JOÃO MARIA PÓVOAS MENDES LEAL Casados HERDADE DA ADEMA 2130 BENAVENTE	P						
	FRANCISCO DE AVILEZ BOTELHO NEVES HERDADE DA ADEMA 2130 BENAVENTE	P						
	JOSÉ DE AVILEZ BOTELHO NEVES HERDADE DA ADEMA 2130 BENAVENTE	P						
12 B							16953	
13	SOCIEDADE AGRÍCOLA MONTE DO PAÇO, S.A. AV. ÓSCAR MONTEIRO TORRES, N.º 18, R/C 1200 LISBOA	P	2 Sec. A-A1; 2 Sec. B; 4 Sec. B1; U: 588°; U: 638°; U: 639°; U: 640°.	Samora Correia	00682/040887			5131
	LUIS MARIA DA CUNHA FOLQUE DE MENDONÇA RUA JOSÉ JOAQUIM DE FREITAS, N.º 15 2785 CASCAIS	P						
	FREDERICO VAN-ZELLER PALHA BOTELHO NEVES MARIA TERESA ACCAIOLI FIGUEIREDO CARRETO PALHA BOTELHO Casados QUINTA DA MASSAROCA S. JOÃO DA TALHA 2685 LOURES	U						
14	JOSÉ PRUDÊNCIO DA SILVA SANTOS ANDRADE MARTA MARIA PAREDES LEITE DE CAMPOS E SANTOS ANDRADE Casados R. MARNOUÇO E SOUSA 3000 COIMBRA	P	1 Sec. H	Samora Correia	00896/291287			57257
	ANTÓNIO JOSÉ DA SILVA SANTOS ANDRADE MARIA TERESA PEREIRA DE ARAÚJO SANTOS ANDRADE Casados RUA DE S. ROQUE 2080 ALMEIRIM	P						
	JOÃO JOSÉ DA SILVA SANTOS ANDRADE EMANUELA DE ROSA BAPTISTA DE ALMEIDA SANTOS ANDRADE Casados LARGO GENERAL GUERRA, N.º 30 2080 ALMEIRIM	P						
	ANA TORRÃO SANTOS ANDRADE AV. DIAS DA SILVA, 87 3000 COIMBRA	P						
	MARIA HELENA SILVA DOS SANTOS ANDRADE GODINHO DE CARVALHO TRAVESSA PAIVA LOBATO 7460 FRONTEIRA	P						

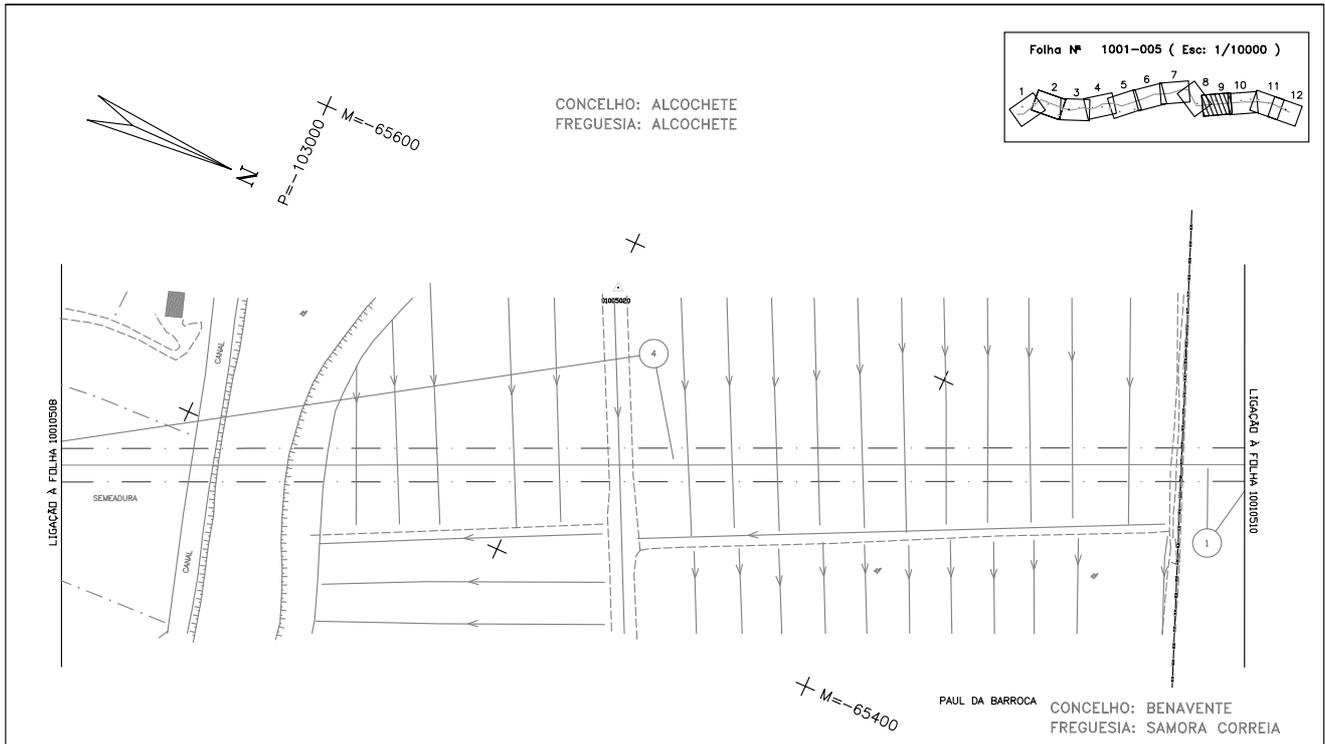

P-1001-DWG-CD-05_09-REV.2

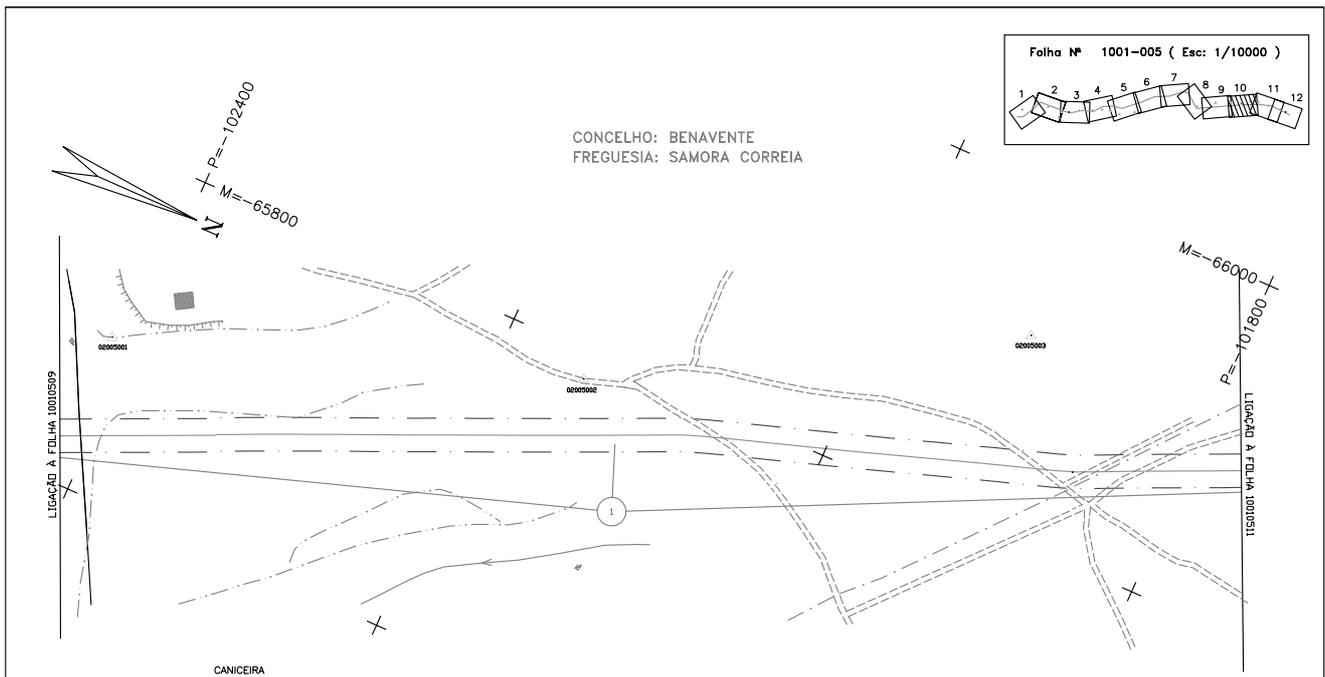

LEGENDA

REDES DE ÁGUAS ESGOTOS E TELEFONES	REDES ELÉCTRICAS E DE GÁS	CARTOGRAFIA
CONDUTAS DE ÁGUA E OUTROS LÍQUIDOS	LINHA AÉREA DE ALTA TENSÃO (REDE PRIMÁRIA/DISTRIBUIÇÃO)	CASA
COLECTORES DE ESGOTO	CABOS SUBTERRÂNEOS DE ALTA TENSÃO (REDES DE DISTRIBUIÇÃO)	BARRACA
COLECTORES DE ÁGUAS PLUVIAIS	LINHAS AÉREAS DE BAIXA TENSÃO	NÚMERO DE PARCELA
CABO TELEFÓNICO LOCAL, INTERURBANO E REGIONAL	CABOS SUBTERRÂNEOS DE BAIXA TENSÃO	ESTRADA
CABOS SUBTERRÂNEOS DE ASSINANTE	REDES DE GÁS	CAMINHO
CABOS AÉREOS DE ASSINANTE		ESCARPADO
LINHA AÉREA INTERURBANA E REGIONAL		MURO
LINHAS AÉREAS DE ASSINANTE		MURO P. SOLTA
CABOS SUBTERRÂNEOS DE TELECOMUNICAÇÕES		MURO DE SUPORTE
		VEDAÇÕES DIVERSAS
		LIMITES DE CULTURA
		LINHA DE ÁGUA
		RIO
		LIMITE DE CONCELHO
		FAXA DE SERVIÇÃO
		LIMITE DE FREGUESIA
		POLIGONAL DE APOIO
		POSTE DE ALTA TENSÃO
		POSTE DE BAIXA TENSÃO
		POSTE DE ALIMENTAÇÃO
		POSTE TELEFÓNICO




REV	DATE	DESCRIPTION	DRN	CHK	APPD	APPD	CL	APPD
2	13.10.05	AS-BUILT CADASTRAL						
1		AS-BUILT						

DOCUMENT NUMBER		SCALE	
JOB No.:	INDEX	AREA	DOC. TYPE
59.4235.00	P	1001	DWG
DRAWING No.:		REV	
CD-05-10		2	


TRANSGÁS, Soc. Portuguesa de Gas Natural SA. PROJECTO DE GAS NATURAL - PORTUGAL. 1:2000

TÍTULO: PLANTA CADASTRAL GASODUTO SETÚBAL/LEIRIA (LOTE 1)

C:\P\1001-DWG-CD-05_09-REV.2.DWG

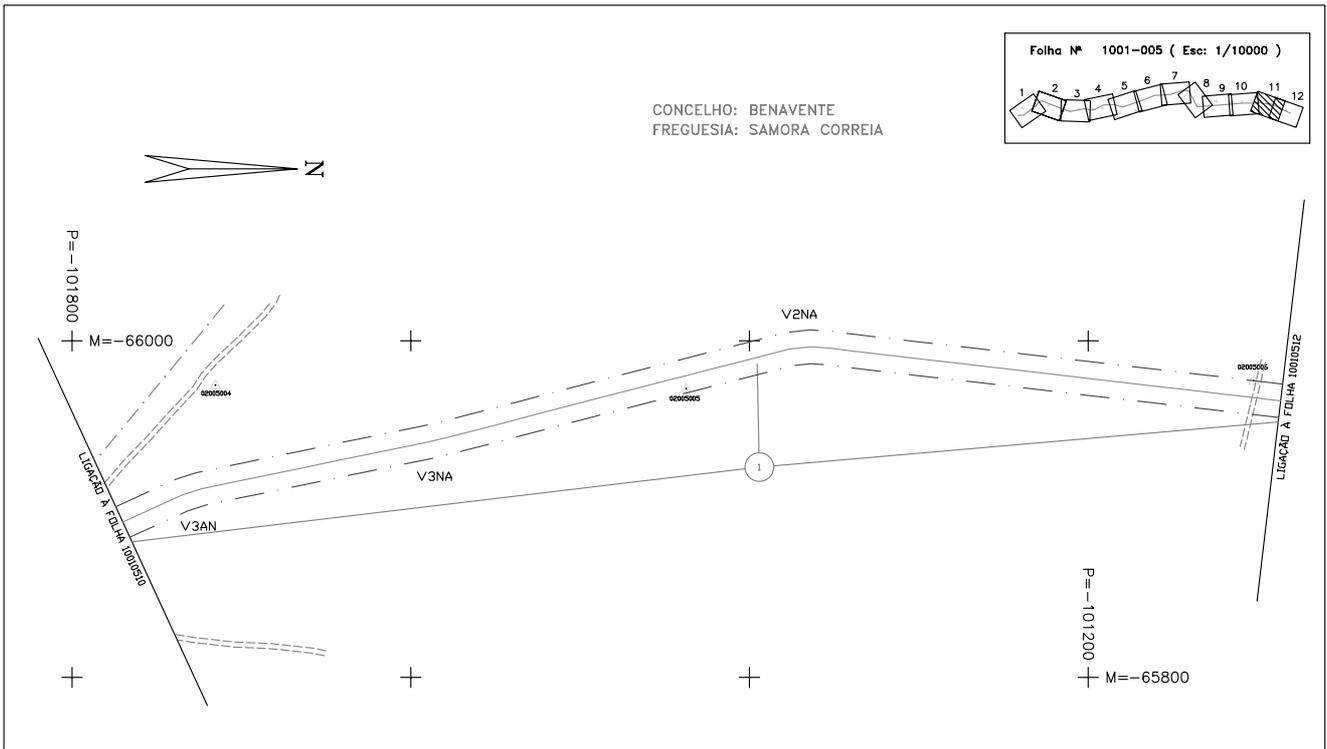

P-1001-DWG-CD-05_11-REV.2

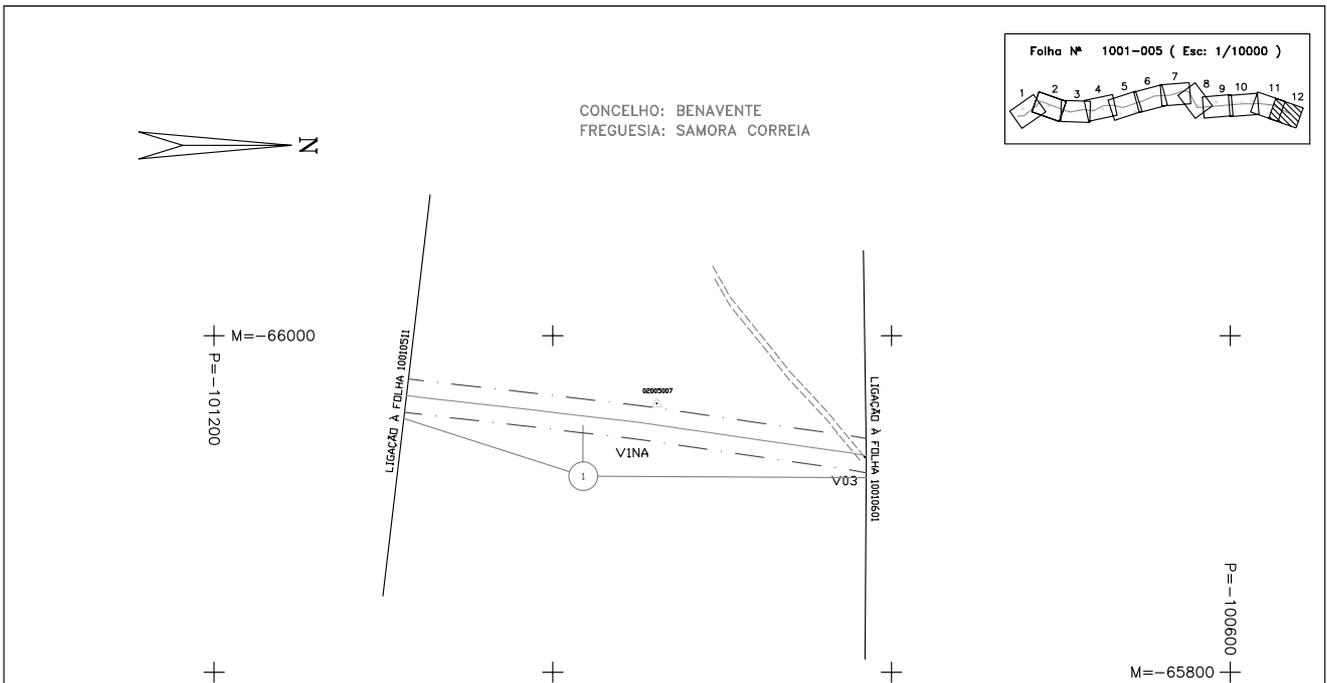

LEGENDA

REDES DE ÁGUAS ESGOTOS E TELEFONES	REDES ELECTRICAS E DE GÁS	CARTOGRAFIA
CONDUTAS DE ÁGUA E OUTROS LÍQUIDOS	LINHA AÉREA DE ALTA TENSÃO (REDE PRIMÁRIA/DISTRIBUIÇÃO)	CASA
COLETORES DE ESGOTO	CABOS SUBTERRÂNEOS DE ALTA TENSÃO (REDES DE DISTRIBUIÇÃO)	BARRACA
COLETORES DE ÁGUAS PLUVIAIS	LINHAS AÉREAS DE BAIXA TENSÃO	NÚMERO DE PARCELA
CABO TELEFÓNICO COAXIAL INTERURBANO E REGIONAL	CABOS SUBTERRÂNEOS DE BAIXA TENSÃO	ESTRADA
CABOS SUBTERRÂNEOS DE ASSINANTE	REDES DE GÁS	CAMINHO
CABOS AÉREOS DE ASSINANTE		ESCARPADO
LINHA AÉREA INTERURBANA E REGIONAL		MURO
LINHAS AÉREAS DE ASSINANTE		MURO P. SOLA
		MURO DE SUPORTE
		VEDAÇÕES DIVERSAS
		LIMITES DE CULTURA
		LINHA DE ÁGUA
		RIO
		LIMITE DE CONCELHO
		Faixa de SERVIÇÃO
		LIMITE DE FREGUESIA
		POLIGONAL DE APOIO
		POSTE DE ALTA TENSÃO
		POSTE DE BAIXA TENSÃO
		POSTE DE ILUMINAÇÃO
		POSTE TELEFÓNICO




REV	DATE	DESCRIPTION	DRN	ENQ	APP	APPO	DC	CLIENT	APPO
2	13.10.05	AS-BUILT CADASTRAL							
1		AS-BUILT							


TÍTULO: PLANTA CADASTRAL
GASODUTO SETÚBAL/LEIRIA (LOTE 1)

TRANSGÁS, Soc. Portuguesa de Gas Natural SA. PROJECTO DE GAS NATURAL - PORTUGAL. SCALE: 1:2000

DOCUMENT NUMBER: JOB No. 59.4255.00 INDEX P AREA 1001 DOC. TYPE DWG DRAWING No. CD-05.12

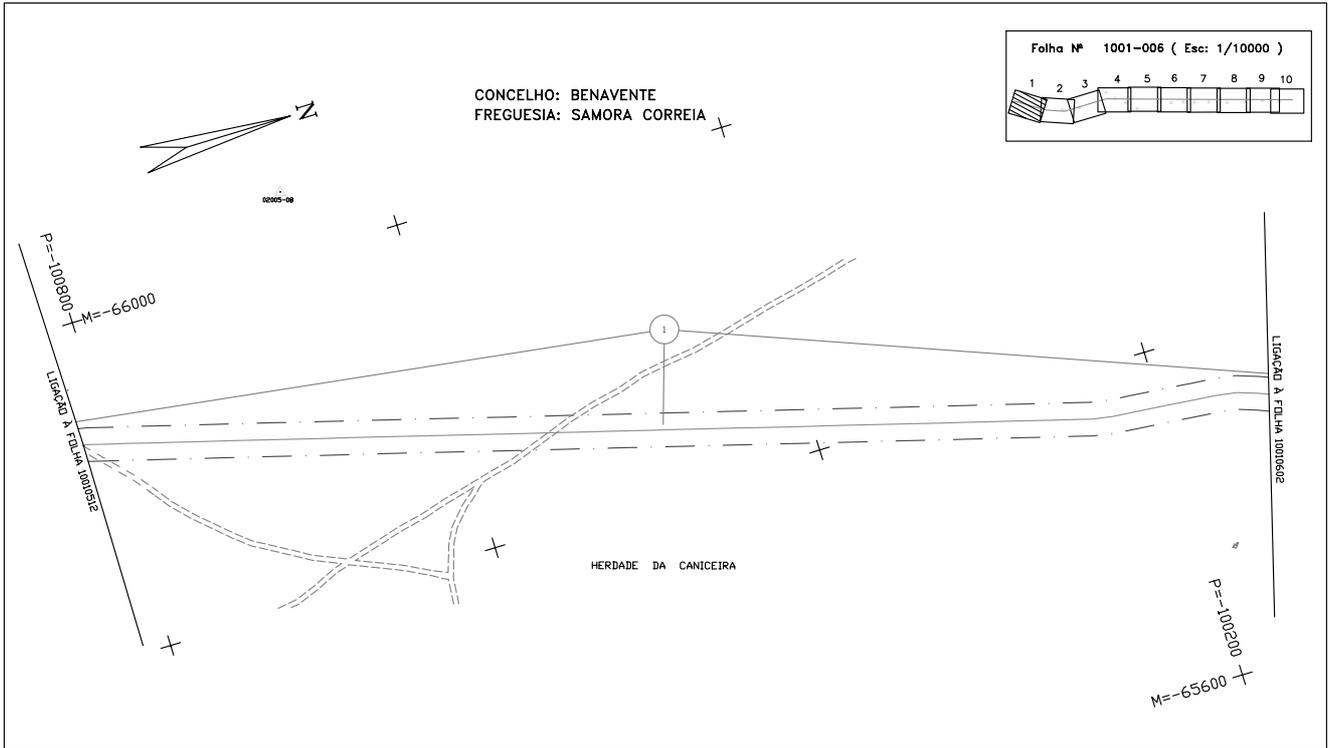


P-1001-DWG-CD-06_01-REV.2

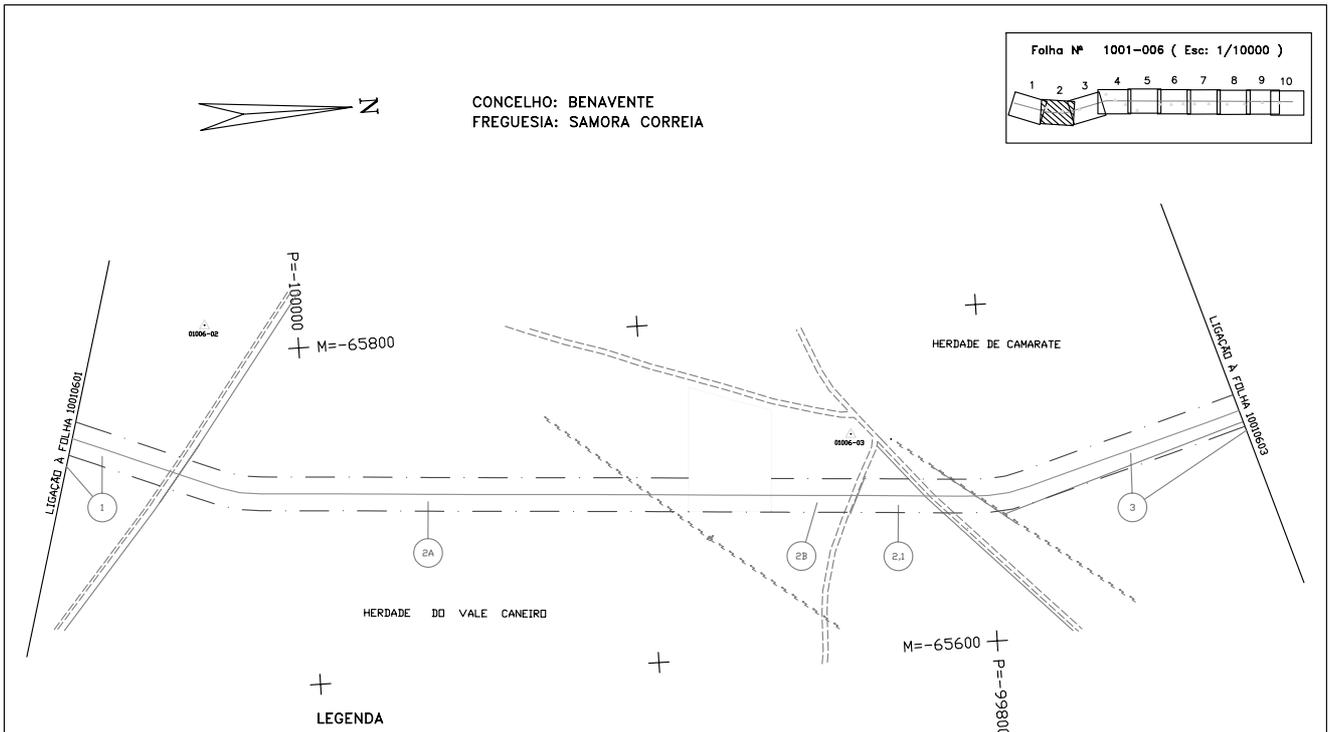

LEGENDA


REDES DE ÁGUAS ESGOTOS E TELEFONES	REDES ELÉCTRICAS E DE GÁS	CARTOGRAFIA
CONDUZAS DE ÁGUA E OUTROS LIQUIDOS	LINHA AÉREA DE ALTA TENSÃO (REDE PRIMÁRIA/DISTRIBUIÇÃO)	CASA
COLECTORES DE ESGOTO	cabos subterrâneos de alta tensão (redes de distribuição)	BARRACA
COLECTORES DE ÁGUAS PLUVIAIS	LINHAS AÉREAS DE BAIXA TENSÃO	NÚMERO DE PARCELA
CABOS TELEFÓNICOS LOCAL, INTERMUNICIPAL E REGIONAL	cabos subterrâneos de baixa tensão	ESTRADA
CABOS SUBTERRÂNEOS DE ASSINANTE	REDES DE GÁS	CAMINHO
CABOS AÉREOS DE ASSINANTE		ESCARPADE
LINHA AÉREA INTERMUNICIPAL E REGIONAL		MURO
LINHAS AÉREAS DE ASSINANTE		MURO P. SOLTA
CABOS SUBTERRÂNEOS DE TELECOMUNICAÇÕES		MURO DE SUPORTE
		VEDAÇÕES DIVERSAS
		LIMITES DE CULTURA
		LINHA DE ÁGUA
		RIO
		LIMITE DE CONCELHO
		PARA DE SERVIÇO
		LIMITE DE FREGUESIA
		POLIGONAL DE APOIO
		POSTE DE ALTA TENSÃO
		POSTE DE BAIXA TENSÃO
		POSTE DE ILUMINAÇÃO
		POSTE TELEFÓNICO

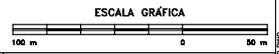


REV	DATE	DESCRIPTION	DRN.	CHK'D	APPROV'D	OC.	CLIENT	SCALE	JOB No.	INDEX	AREA	DOC. TYPE	DRAWING No.	REV
2	13.10.05	AS-BUILT CADASTRAL						1:2000	59.4255.00	P	1001	DWG	CD-06.02	2
1		AS-BUILT												

TÍTULO: PLANTA CADASTRAL
GASODUTO SETÚBAL/LEIRIA (LOTE 1)

DO NOT SCALE - DRAWN BY: P-1001-DWG-CD-06_02.PLS

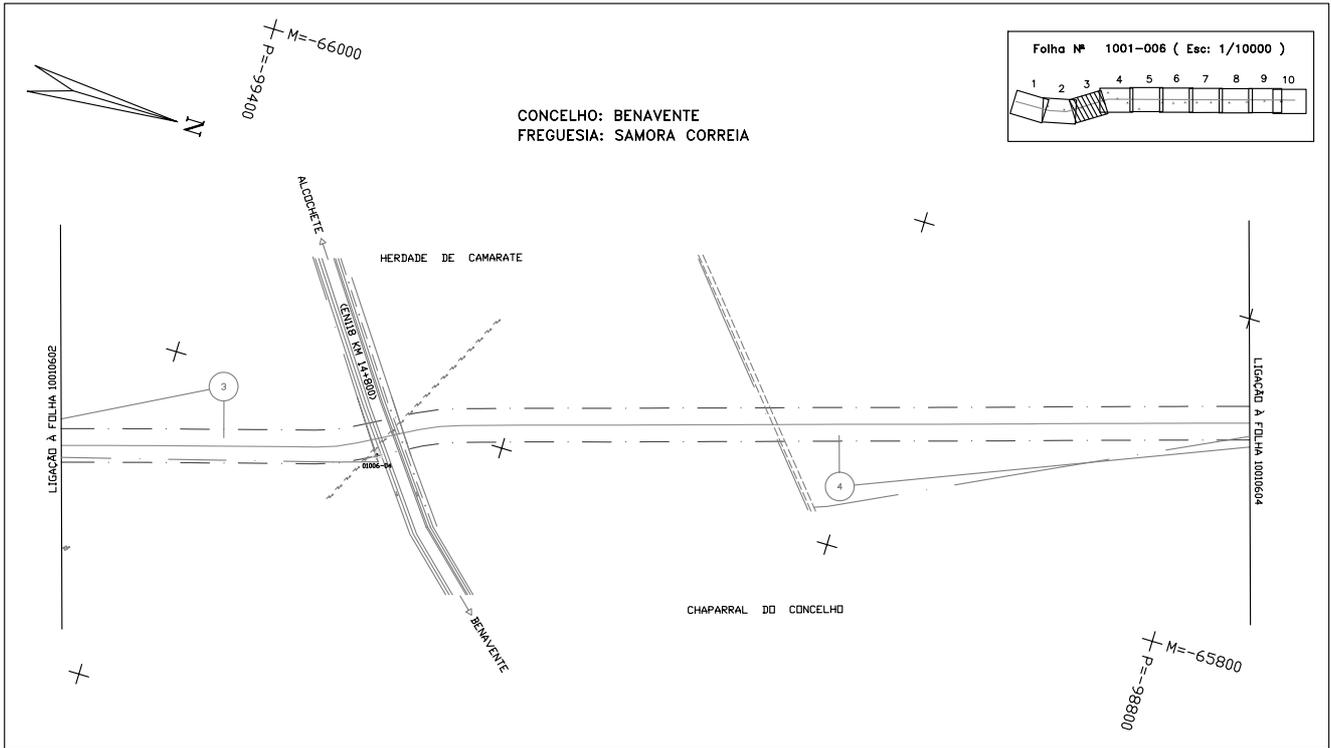

P-1001-DWG-CD-06_03-REV.2

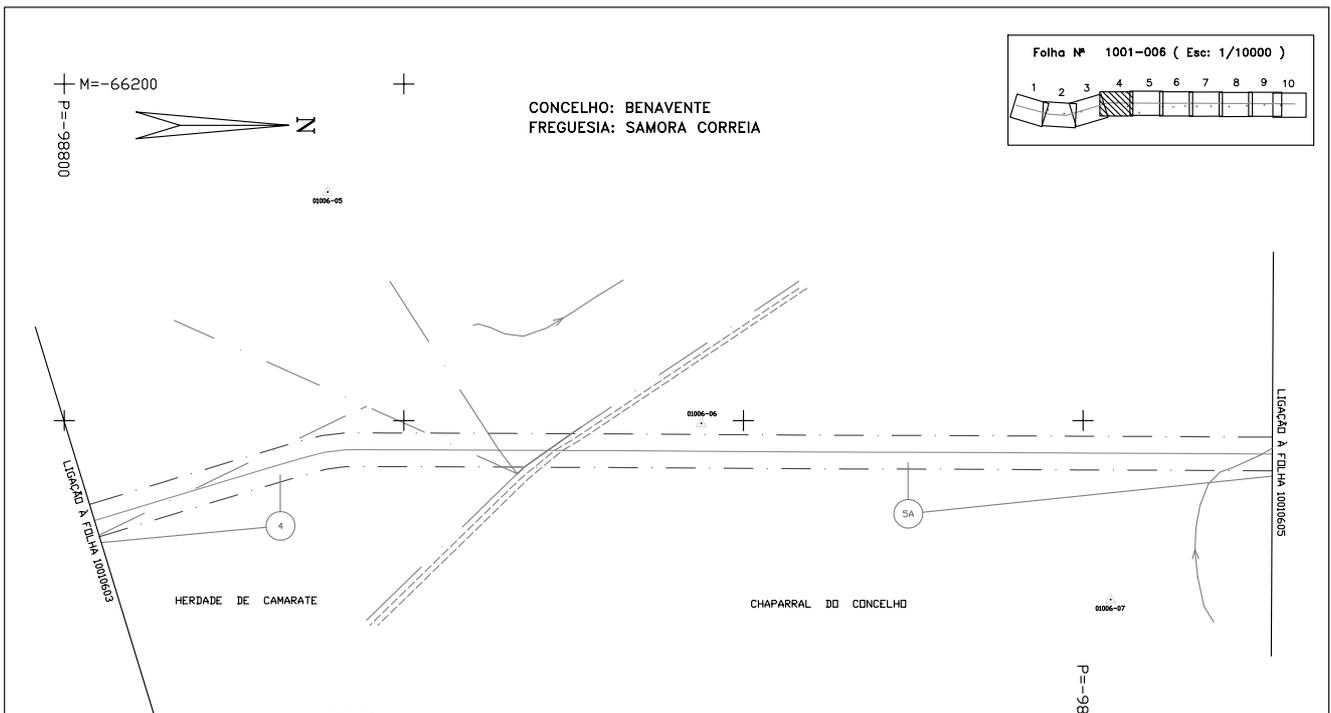

LEGENDA

REDES DE ÁGUAS ESGOTOS E TELEFONES	REDES ELÉCTRICAS E DE GÁS	CARTOGRAFIA
CONDUZAS DE ÁGUA E OUTROS LÍQUIDOS	LINHA AÉREA DE ALTA TENSÃO (REDES PRIMÁRIAS/DISTRIBUIÇÃO)	CASA
COLECTORES DE ÁGUAS PLUVIAIS	CABOS SUBTERRÂNEOS DE ALTA TENSÃO (REDES DE DISTRIBUIÇÃO)	BARRACA
CABOS TELEFÓNICOS LOCAL, INTERURBANO E REGIONAL	LINHAS AÉREAS DE BAIXA TENSÃO	NÚMERO DE PARCELA
CABOS SUBTERRÂNEOS DE ASSINANTE	CABOS SUBTERRÂNEOS DE BAIXA TENSÃO	ESTRADA
LINHA AÉREA INTERURBANA E REGIONAL	REDES DE GÁS	CAMINHO
LINHAS AÉREAS DE ASSINANTE		ESCARPADO
CABOS SUBTERRÂNEOS DE TELECOMUNICAÇÕES		MURO
		MURO P. SOLTA
		MURO DE SUPORTE
		VEDAÇÕES EMERGAS
		LIMITES DE CULTURA
		LINHA DE ÁGUA
		RIO
		LIMITE DE CONCELHO
		Faixa de SERVIÇO
		LIMITE DE FREGUESIA
		POLIGONAL DE APOIO
		POSTE DE ALTA TENSÃO
		POSTE DE BAIXA TENSÃO
		POSTE DE ALUMINAÇÃO
		POSTE TELEFÓNICO


REV	DATE	DESCRIPTION	DRN	ENR	APP	PROG	FLUEN	REV	REV	APP
2	13.10.05	AS-BUILT CADASTRAL								
1		AS-BUILT								

DOCUMENT NUMBER	
JOB No.	59.4255.00
INDEX	P
AREA	1001
DOC. TYPE	DWG
DRAWING No.	CD-06.04
REV	2


TRANSGAS, Soc. Portuguesa de Gas Natural SA. PROJECTO DE GAS NATURAL - PORTUGAL. ESCALA GRÁFICA 1:2000

ESCALA GRÁFICA

TÍTULO: PLANTA CADASTRAL GASODUTO SETÚBAL/LEIRIA (LOTE 1)

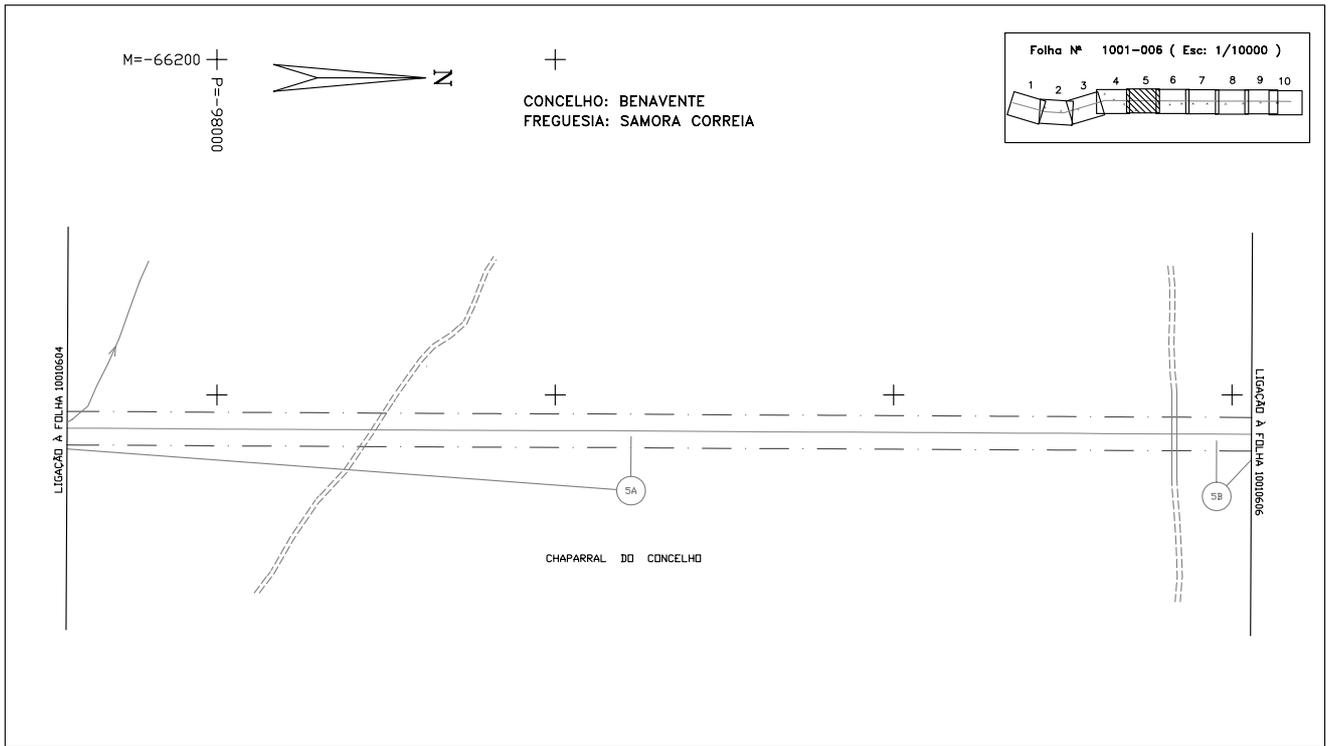

P-1001-DWG-CD-06_05-REV.2

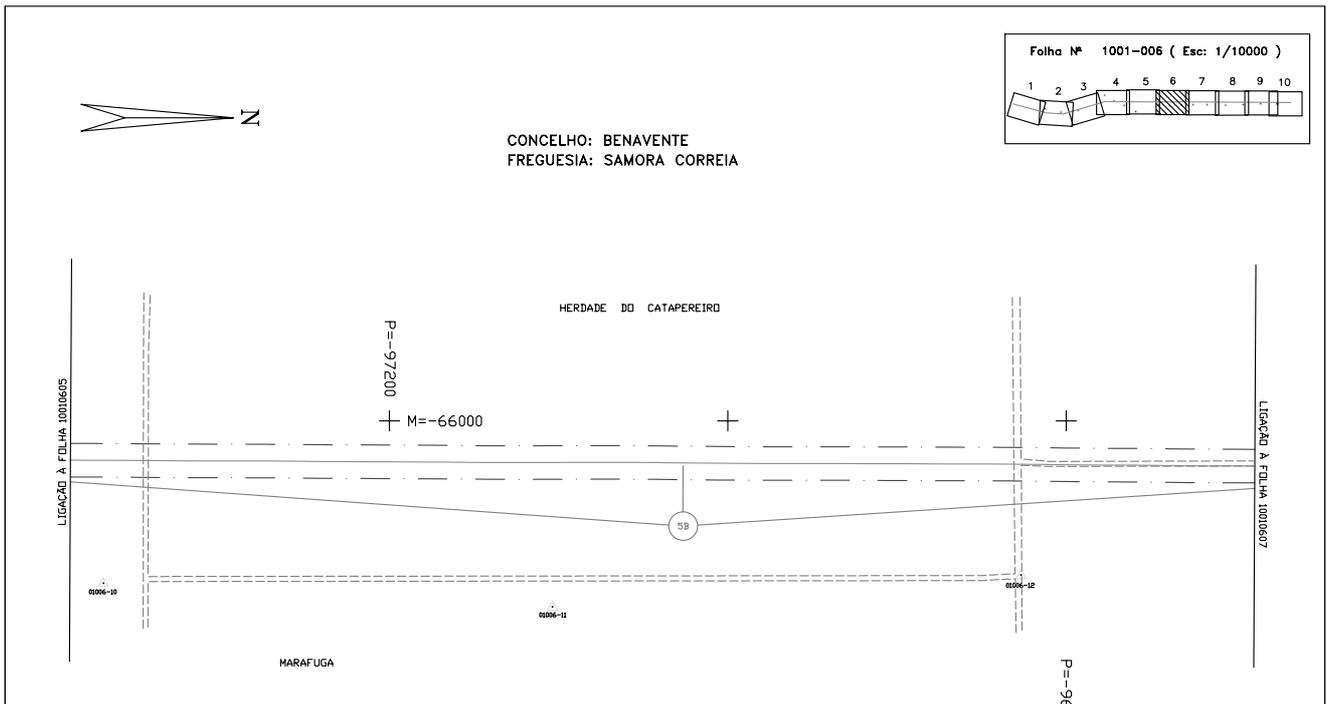

LEGENDA

REDES DE ÁGUAS ESGOTOS E TELEFONES	REDES ELECTRICAS E DE GÁS	CARTOGRAFIA
CONDUZAS DE ÁGUA E OUTROS LÍQUIDOS	LINHA AÉREA DE ALTA TENSÃO (REDE PRIMÁRIA/DISTRIBUIÇÃO)	CASA
COLECTORES DE ESGOTO	CABOS SUBTERRÂNEOS DE ALTA TENSÃO (REDES DE DISTRIBUIÇÃO)	BARRACA
COLECTORES DE ÁGUAS PLUVIAIS	LINHAS AÉREAS DE BAIXA TENSÃO	NÚMERO DE PARCELA
CABO TELEFÓNICO LOCAL, INTERURBANO E REGIONAL	CABOS SUBTERRÂNEOS DE BAIXA TENSÃO	ESTRADA
CABOS SUBTERRÂNEOS DE ASSINANTE	REDES DE GÁS	CAMINHO
CABOS AÉREOS DE ASSINANTE		ESCARPADO
LINHA AÉREA INTERURBANA E REGIONAL		MURO
LINHAS AÉREAS DE ASSINANTE		MURO P. SOLTA
CABOS SUBTERRÂNEOS DE TELECOMUNICAÇÕES		MURO DE SUPORTE
		VEDAÇÕES DIVERSAS
		LIMITES DE CULTURA
		LINHA DE ÁGUA
		RIO
		LIMITE DE CONCELHO
		Faixa de SERVIÇO
		LIMITE DE FREGUESIA
		POLIGONAL DE APOIO
		POSTE DE ALTA TENSÃO
		POSTE DE BAIXA TENSÃO
		POSTE DE ILUMINAÇÃO
		POSTE TELEFÓNICO

REV	DATE	DESCRIPTION	DRN	CHK	APP	PROJ	GC	CLIENT	APPD
2	13.10.05	AS-BUILT CADASTRAL							
1		AS-BUILT							


DOCUMENT NUMBER	
INDEX	AREA
P	1001

TITLE	
PLANTA CADASTRAL	
GASODUTO SETÚBAL/LEIRIA (LOTE 1)	


SCALE	
JOB No.	SCALE
59.4255.00	1:2000


DRAWING No.	
DOC. TYPE	REV
DWG	2

P-1001-DWG-CD-06_05-REV.2

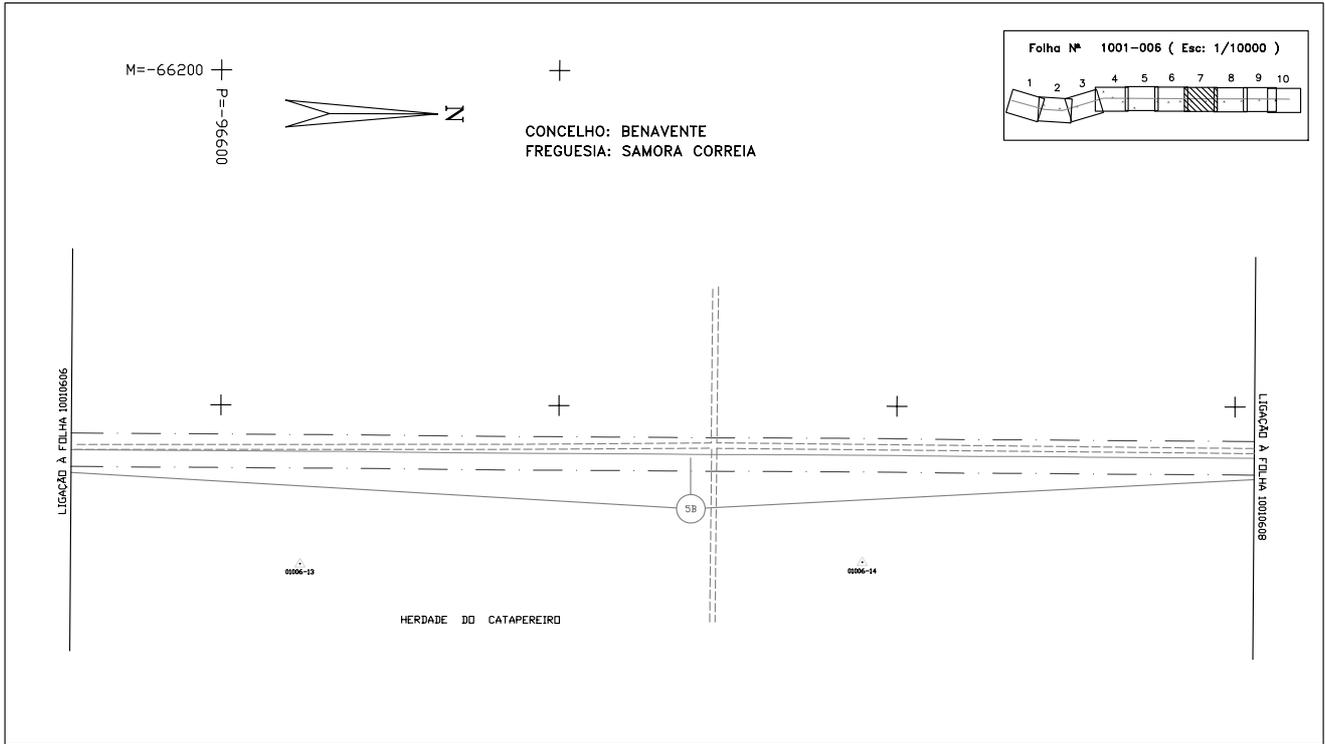


P-1001-DWG-CD-06_07-REV.2

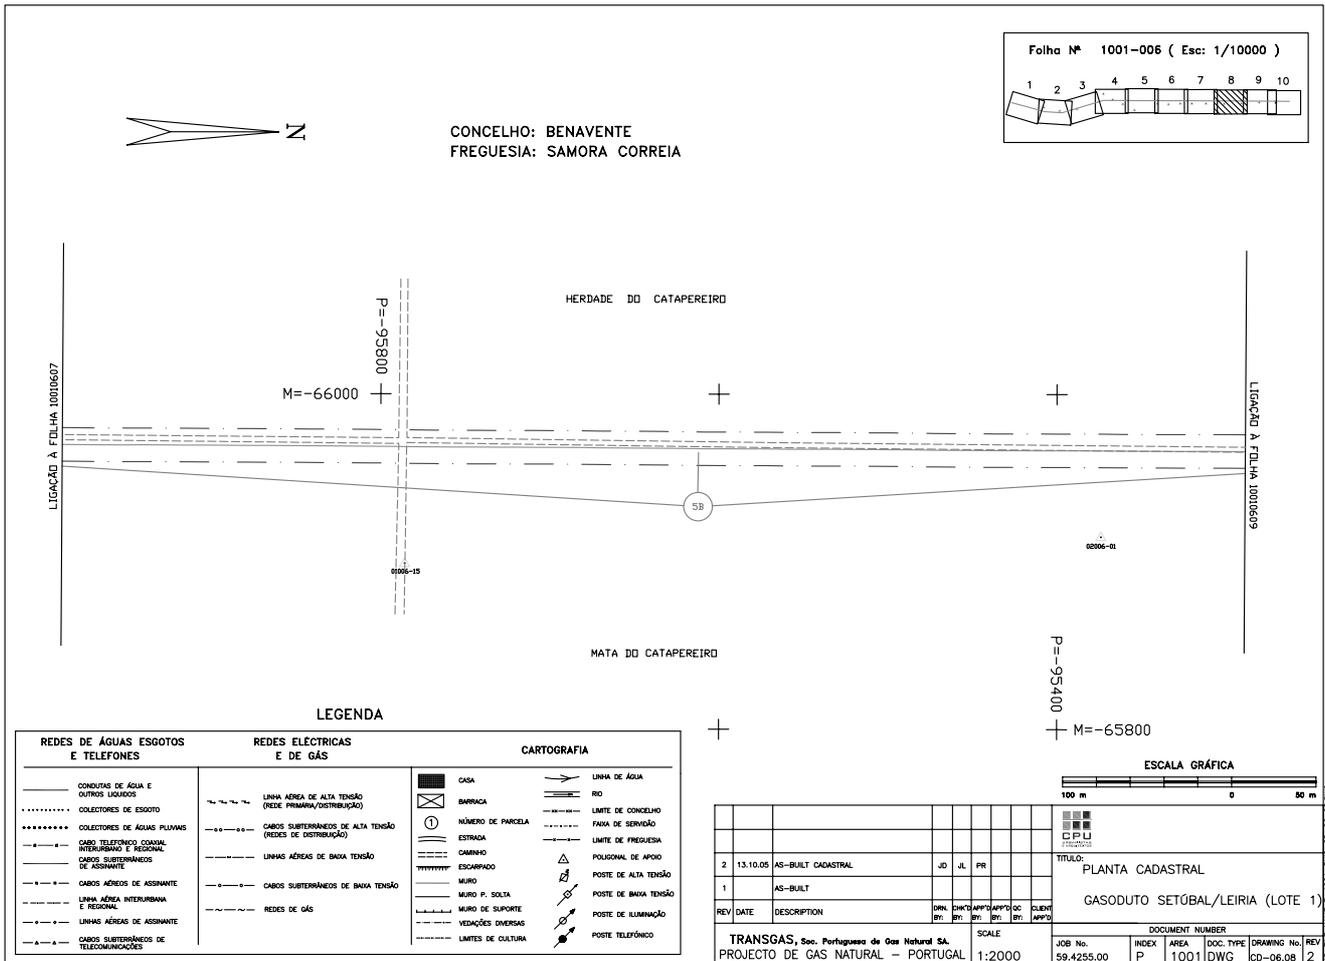

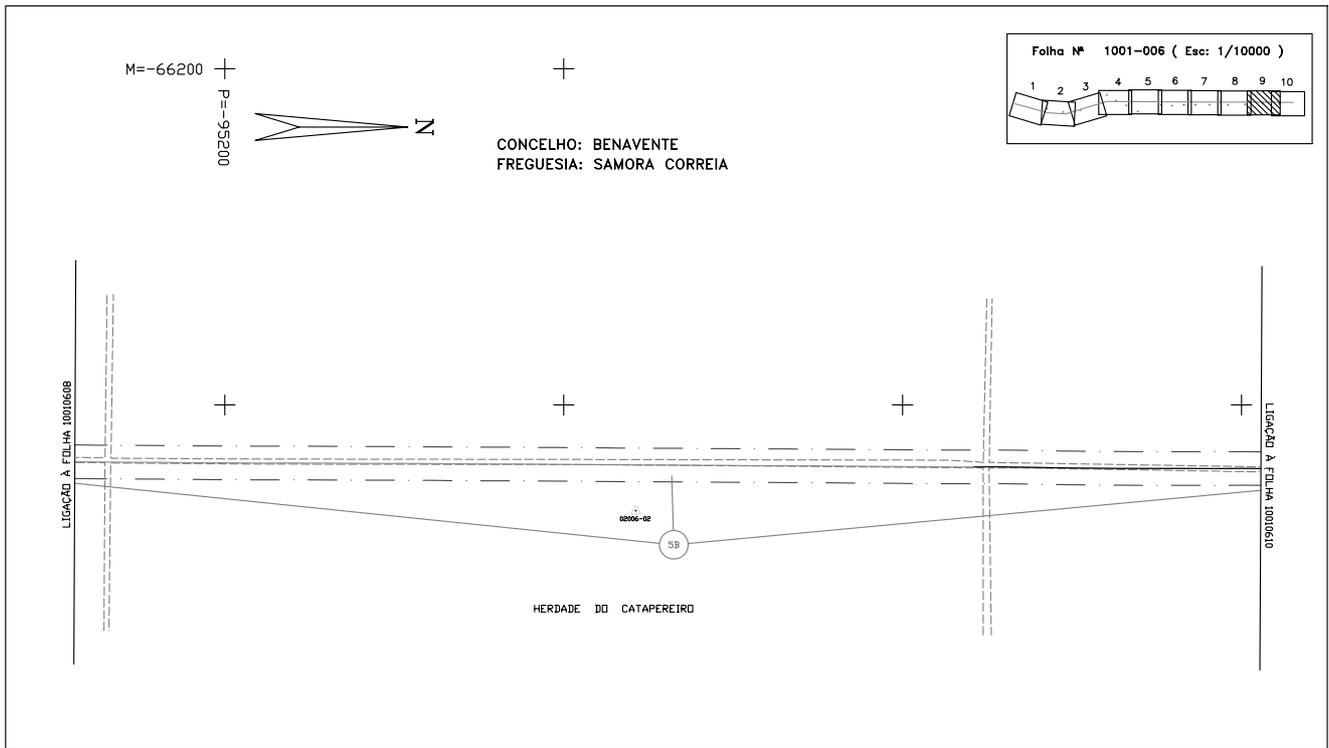

P-1001-DWG-CD-06_09-REV.2

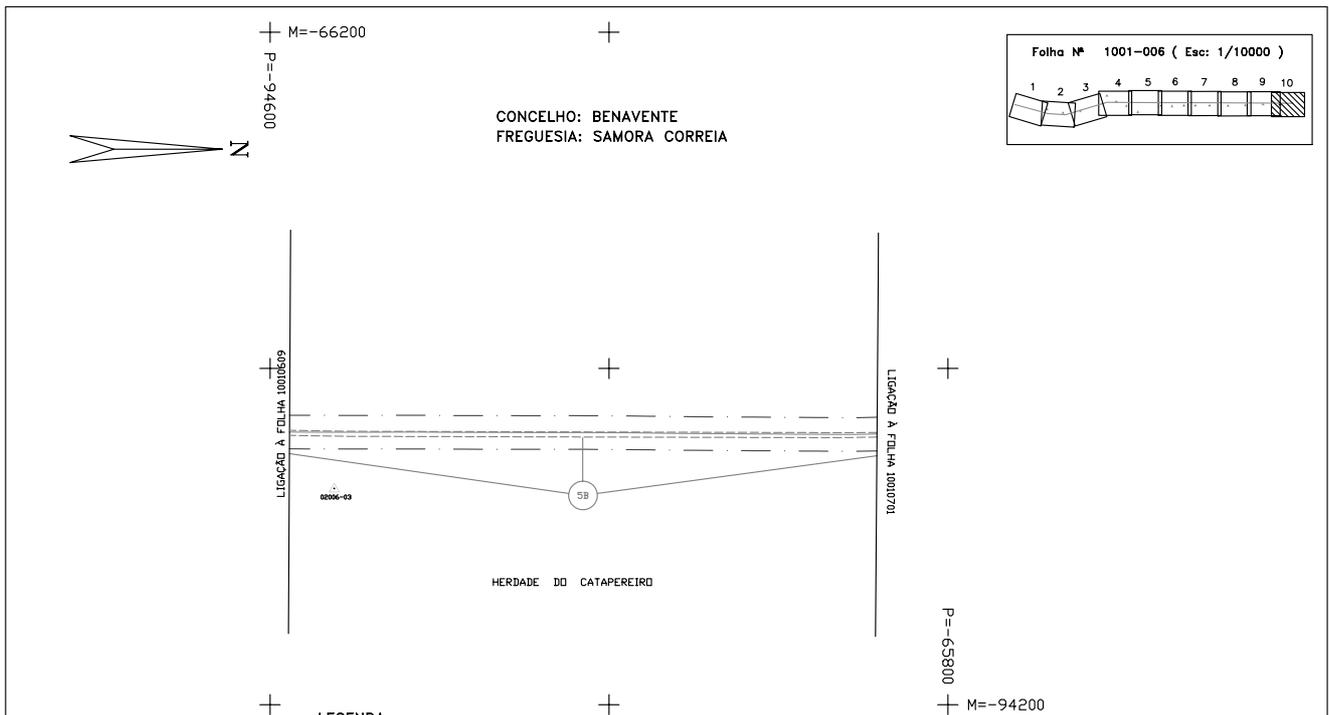

LEGENDA

REDES DE ÁGUAS ESGOTOS E TELEFONES	REDES ELÉCTRICAS E DE GÁS	CARTOGRAFIA
CONDUZAS DE ÁGUA E OUTROS LÍQUIDOS	LINHA AÉREA DE ALTA TENSÃO (REDE PRIMÁRIA)	GÁS
COLECTORES DE ESGOTO	LINHAS AÉREAS DE ALTA TENSÃO (REDES DE DISTRIBUIÇÃO)	BARRICA
COLECTORES DE ÁGUAS PLUVIAIS	CABOS SUBTERRÂNEOS DE ALTA TENSÃO (REDES DE DISTRIBUIÇÃO)	NÚMERO DE PARCELA
CABO TELEFÓNICO CANAL INTERURBANO E REGIONAL	LINHAS AÉREAS DE BAIXA TENSÃO	ESTRADA
CABOS SUBTERRÂNEOS DE ASSINANTE	CABOS SUBTERRÂNEOS DE BAIXA TENSÃO	QUILÓMETRO
CABOS AÉREOS DE ASSINANTE	REDES DE GÁS	ESCARPADO
LINHA AÉREA INTERURBANA E REGIONAL		MURO DE SUPORTE
LINHAS AÉREAS DE ASSINANTE		VEDAÇÕES DIVERSAS
CABOS SUBTERRÂNEOS DE TELECOMUNICAÇÕES		LINHA DE ÁGUA
		RIO
		LIMITE DE CONCELHO
		Faixa de SERVIÇÃO
		LIMITE DE FREGUESIA
		POLIGONO DE APOIO
		POSTE DE ALTA TENSÃO
		POSTE DE BAIXA TENSÃO
		POSTE DE ILUMINAÇÃO
		POSTE TELEFÓNICO

ESCALA GRÁFICA


2	13.10.05	AS-BUILT CADASTRAL	JD	JL	PR															
1		AS-BUILT																		
REV	DATE	DESCRIPTION	DRW	CHKD	APPR	APPR	QC	CLIENT	APPR											

TÍTULO: PLANTA CADASTRAL
GASODUTO SETÚBAL/LEIRIA (LOTE 1)


TRANSGAS, S.A., Portugal de Gas Natural S.A.
PROJECTO DE GÁS NATURAL - PORTUGAL

SCALE: 1:2000

DOCUMENT NUMBER: JOB No. 59.4255.00 INDEX P AREA 1001 DOC. TYPE DWG DRAWING No. CD-06.10 REV No. 2

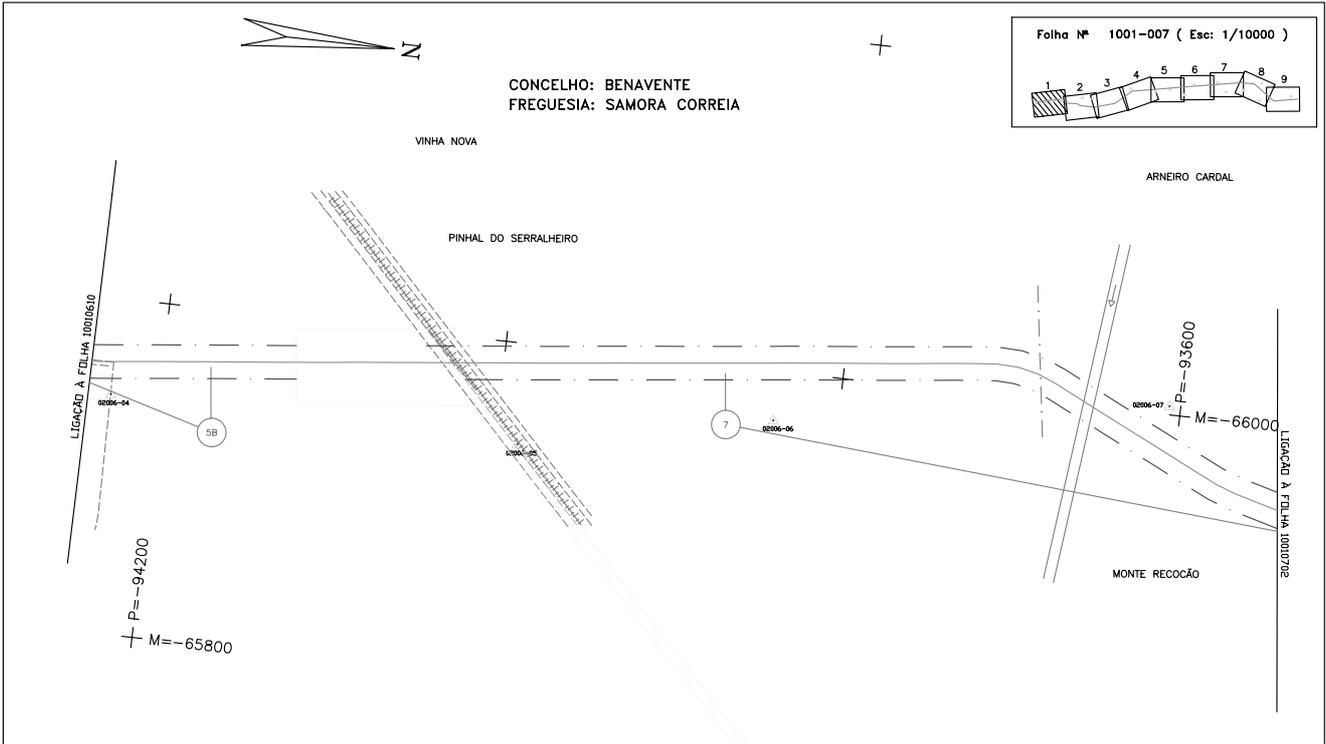


P-1001-DWG-CD-07_01-REV.5

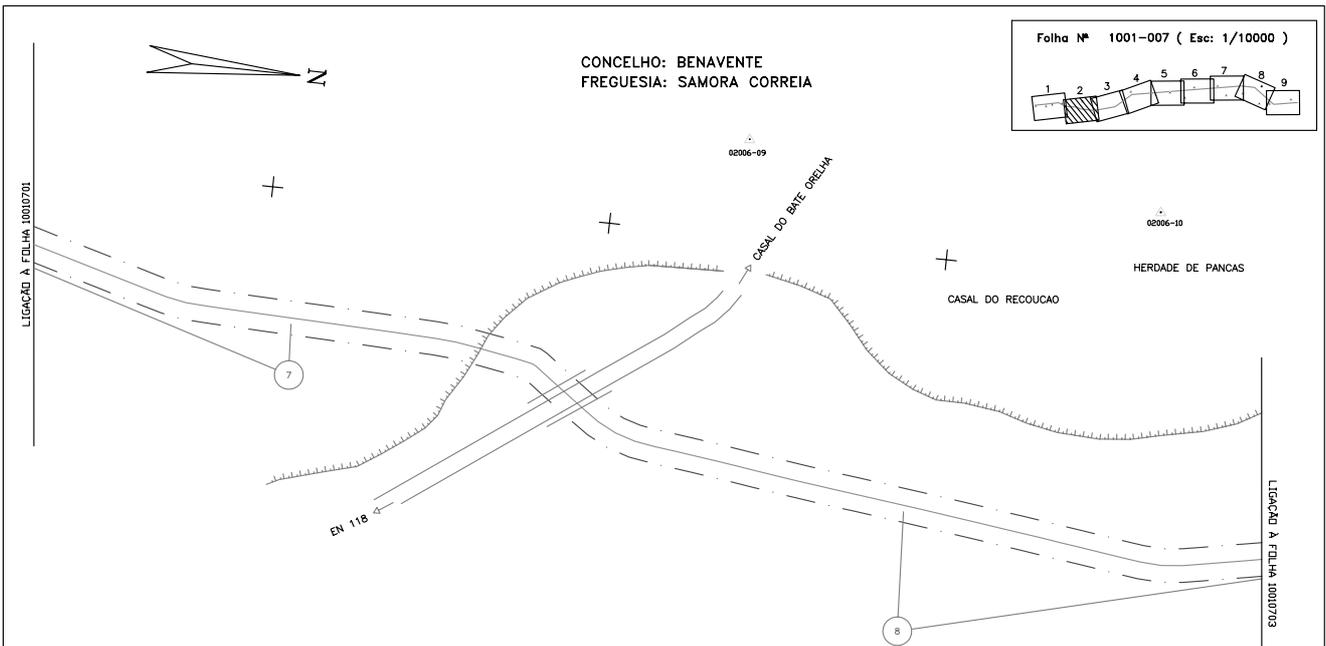

LEGENDA

REDES DE ÁGUAS ESGOTOS E TELEFONES	REDES ELÉCTRICAS E DE GÁS	CARTOGRAFIA
CONDUZAS DE ÁGUA E OUTROS LÍQUIDOS	LINHA AÉREA DE ALTA TENSÃO (REDE PRIMÁRIA/DISTRIBUIÇÃO)	CASA
COLECTORES DE ESGOTO	CABOS SUBTERRÂNEOS DE ALTA TENSÃO (REDES DE DISTRIBUIÇÃO)	BARRACA
COLECTORES DE ÁGUAS PLUVIAIS	LINHAS AÉREAS DE BAIXA TENSÃO	NÚMERO DE PARCELA
CABOS TELEFÓNICOS LOCAL, INTERURBANO E REGIONAL	CABOS SUBTERRÂNEOS DE BAIXA TENSÃO	ESTRADA
CABOS SUBTERRÂNEOS DE ASSINANTE	REDES DE GÁS	CAMINHO
CABOS AÉREOS DE ASSINANTE		ESCARPADO
LINHA AÉREA INTERURBANA E REGIONAL		MURO
LINHAS AÉREAS DE ASSINANTE		MURO P. SOLTA
CABOS SUBTERRÂNEOS DE TELECOMUNICAÇÕES		MURO DE SUPORTE
		VEDAÇÕES DIVERSAS
		LIMITES DE CULTURA
		LINHA DE ÁGUA
		RIO
		LIMITE DE CONCELHO
		FAXA DE SERVIÇÃO
		LIMITE DE FREGUESIA
		POLIGONAL DE APOIO
		POSTE DE ALTA TENSÃO
		POSTE DE BAIXA TENSÃO
		POSTE DE ILUMINAÇÃO
		POSTE TELEFÓNICO


ESCALA GRÁFICA

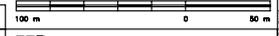


REV	DATE	DESCRIPTION	ELAB.	DESEN.	APROV.	COOR.	SLZEM.	APPL.
5	13.10.05	AS-BUILT CADASTRAL						
4		AS-BUILT						
3	18.11.94	RECTIFICAÇÃO DE TRAÇADO	JUC	MDM	MM			

TÍTULO:		PLANTA CADASTRAL	
GASODUTO SETÚBAL/LEIRIA (LOTE 1)			
DOCUMENT NUMBER			
JOB No.	INDEX	AREA	DOC. TYPE
59.4255.00	P	1001	DWG
SCALE		DRAWING No.	
1:2000		CD-07.02	
		REV. 5	

TRANSGAS, Soc. Portuguesa de Gas Natural S.A. PROJECTO DE GAS NATURAL - PORTUGAL

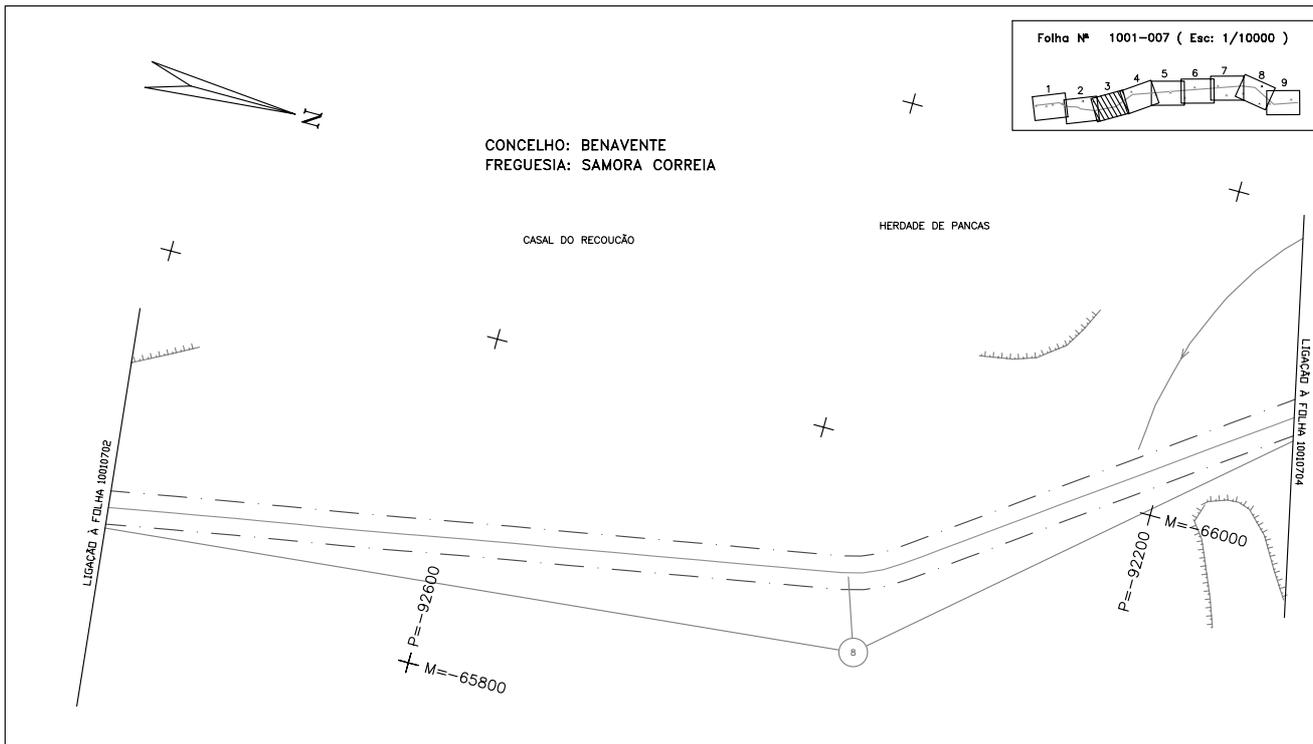

P-1001-DWG-CD-07_03-REV.4

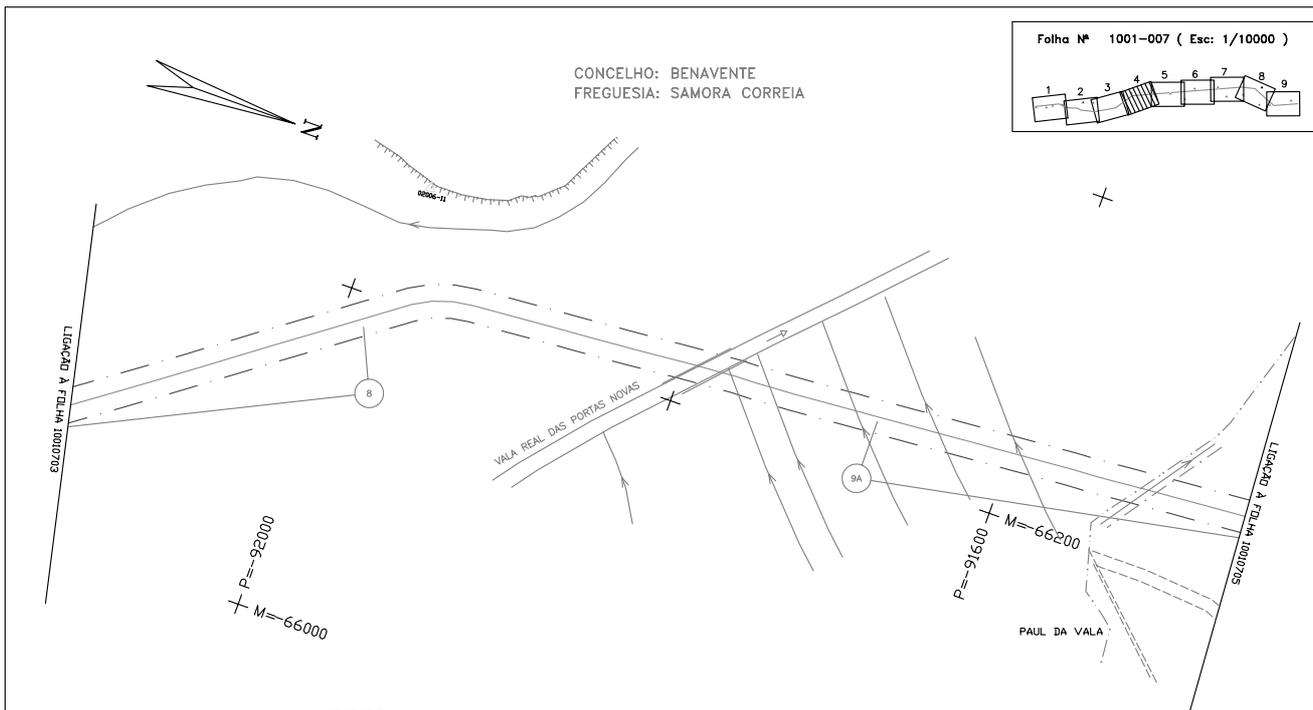

LEGENDA


REDES DE ÁGUAS ESGOTOS E TELEFONES	REDES ELÉCTRICAS E DE GÁS	CARTOGRAFIA
CONDUZAS DE ÁGUA E OUTROS LÍQUIDOS	LINHA AÉREA DE ALTA TENSÃO (REDE PRIMÁRIA/DISTRIBUIÇÃO)	CASA
COLECTORES DE ESGOTO	CABOS SUBTERRÂNEOS DE ALTA TENSÃO (REDES DE DISTRIBUIÇÃO)	BARRACA
COLECTORES DE ÁGUAS PLUVIAIS	LINHAS AÉREAS DE BAIXA TENSÃO	NÚMERO DE PARCELA
CABO TELEFÓNICO LOCAL, INTERURBANO E REGIONAL	CABOS SUBTERRÂNEOS DE BAIXA TENSÃO	ESTRADA
CABOS SUBTERRÂNEOS DE ASSINANTE	REDES DE GÁS	CAMINHO
CABOS AÉREOS DE ASSINANTE		ESCARPADO
LINHA AÉREA INTERURBANA E REGIONAL		MURO
LINHAS AÉREAS DE ASSINANTE		MURO P. SOLTA
CABOS SUBTERRÂNEOS DE TELECOMUNICAÇÕES		MURO DE SUPORTE
		VEDAÇÕES DIVERSAS
		LIMITES DE CULTURA
		LINHA DE ÁGUA
		RIO
		LIMITE DE CONCELHO
		FAXA DE SERVIÇÃO
		LIMITE DE FREGUESIA
		POLIGONAL DE APOIO
		POSTE DE ALTA TENSÃO
		POSTE DE BAIXA TENSÃO
		POSTE DE ILUMINAÇÃO
		POSTE TELEFÓNICO




5	17.10.05	AS-BUILT CADASTRAL	JD	JL	PR				
4		AS-BUILT							
3	18.11.94	RECTIFICAÇÃO DE TRAÇADO	JUC	MON	NI				
REV	DATE	DESCRIPTION	DRN	DRN	APP	OC	CLIENT	BY	APP
TRANSGÁS, Soc. Portuguesa de Gas Natural SA. PROJECTO DE GAS NATURAL - PORTUGAL			SCALE			DOCUMENT NUMBER			
			1:2000			JOB No. 59.4255.00			
						INDEX AREA DOC. TYPE DRAWING No. REV			
						P 1001 DWG CD-07.04 5			

TÍTULO: PLANTA CADASTRAL
GASODUTO SETÚBAL/LEIRIA (LOTE 1)

CPLI 1001-DWG-CD-07_04.DWG

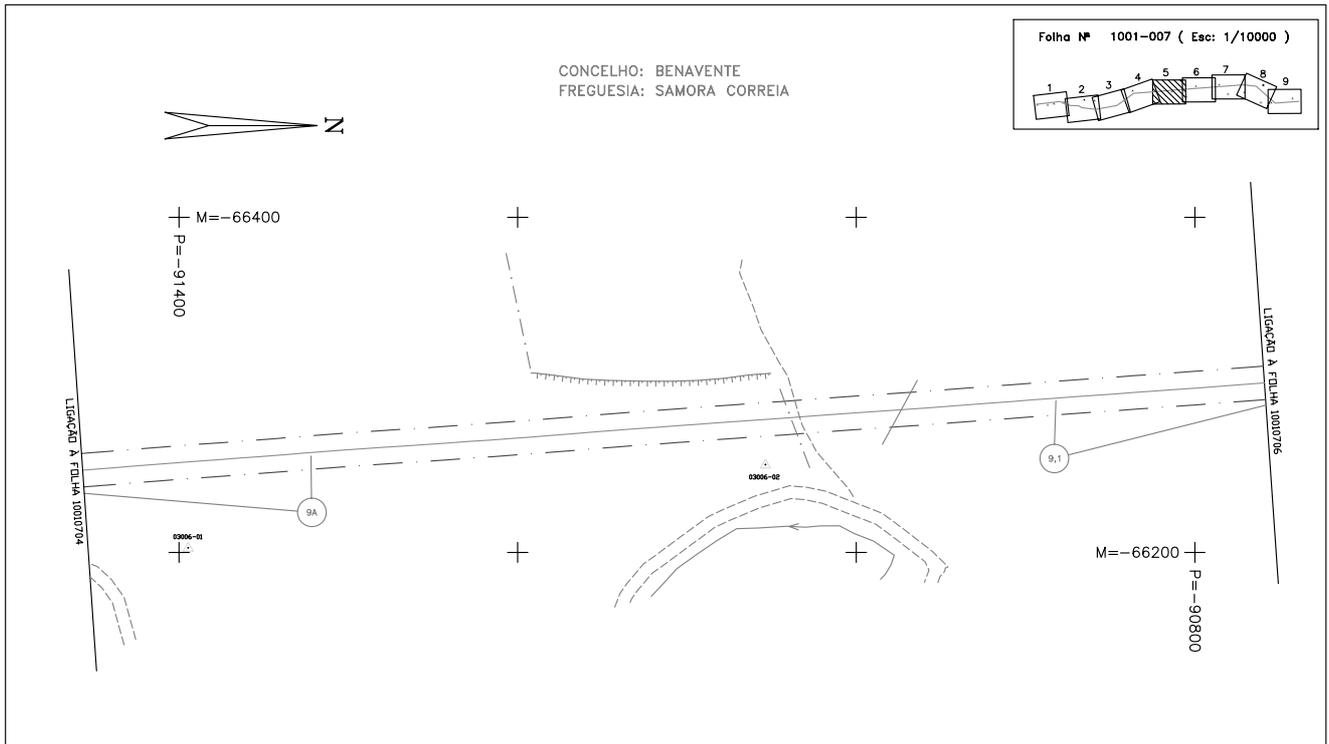

P-1001-DWG-CD-07_05-REV.4

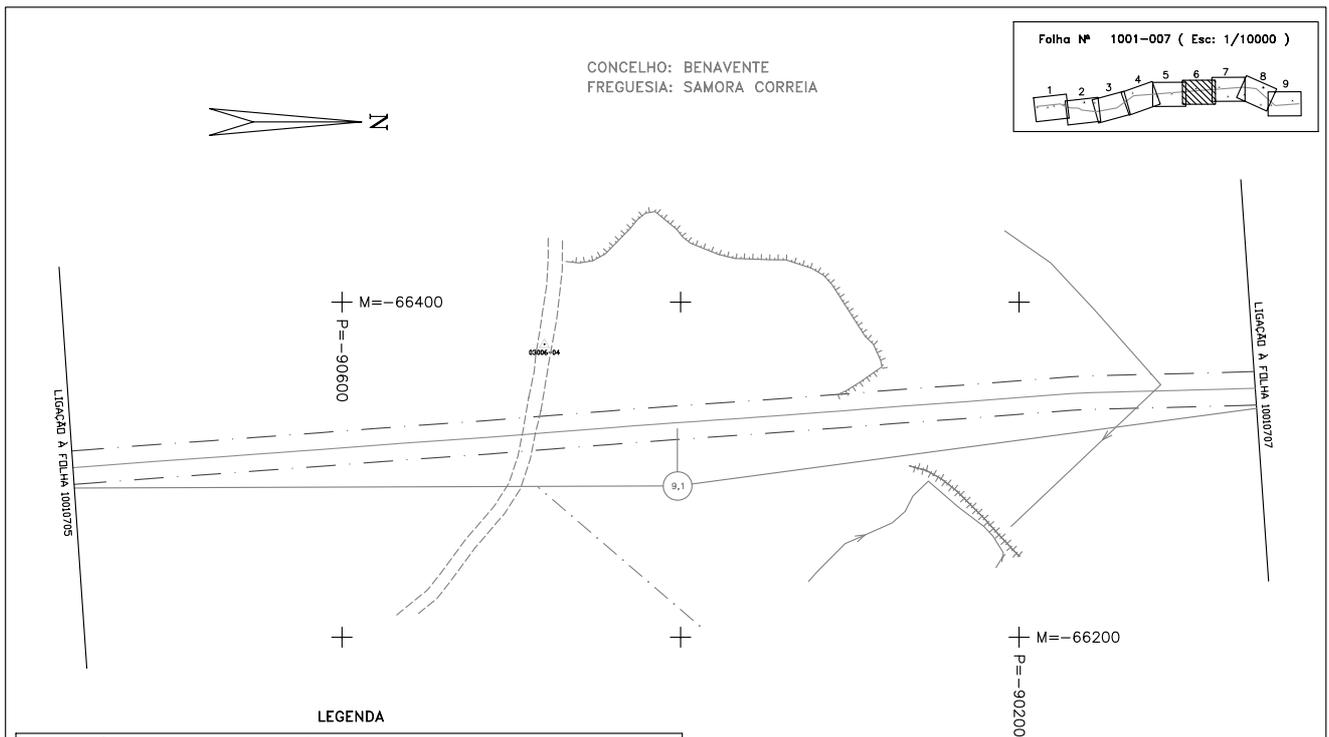



LEGENDA


REDES DE ÁGUAS ESGOTOS E TELEFONES	REDES ELECTRICAS E DE GÁS	CARTOGRAFIA
CONDUZAS DE ÁGUA E OUTROS LÍQUIDOS	LINHA AÉREA DE ALTA TENSÃO (REDE PRIMÁRIA/DISTRIBUIÇÃO)	CASA
COLETORES DE ESGOTO	CABOS SUBTERRÂNEOS DE ALTA TENSÃO (REDES DE DISTRIBUIÇÃO)	BARRACA
COLETORES DE ÁGUAS PLUVIAIS	LINHAS AÉREAS DE BAIXA TENSÃO	NÚMERO DE PARCELA
CABO TELEFÓNICO COAXIAL INTERURBANO E REGIONAL	CABOS SUBTERRÂNEOS DE BAIXA TENSÃO	ESTRADA
CABOS SUBTERRÂNEOS DE ASSINANTE	REDES DE GÁS	CAMINHO
CABOS AÉREOS DE ASSINANTE		ESCARPADO
LINHA AÉREA INTERURBANA E REGIONAL		MURO
CABOS AÉREOS DE ASSINANTE		MURO P. SOLTA
LINHAS AÉREAS DE ASSINANTE		MURO DE SUPORTE
CABOS SUBTERRÂNEOS DE TELECOMUNICAÇÕES		VEDAÇÕES DIVERSAS
		LIMITES DE CULTURA
		LINHA DE ÁGUA
		RIO
		LIMITE DE CONCELHO
		FAXA DE SERVIÇÃO
		LIMITE DE FREGUESIA
		POLIGONAL DE APOIO
		POSTE DE ALTA TENSÃO
		POSTE DE BAIXA TENSÃO
		POSTE DE ILUMINAÇÃO
		POSTE TELEFÓNICO




REV	DATE	DESCRIPTION	DRN	CHK	APP	PROJ	APP	SCALE	JOB No.	INDEX	AREA	DOC. TYPE	DRWING No.	REV
4	17.10.05	AS-BUILT CADASTRAL						1:2000	59.4255.00	P	1001	DWG	CD-07.06	4
3		AS-BUILT												
2	18.11.94	RECTIFICAÇÃO DE TRAÇADO	JUC	MOM	NI									
1														

TRANSGAS, Soc. Portuguesa de Gas Natural SA. PROJECTO DE GAS NATURAL - PORTUGAL. ESCALA 1:2000. JOB No. 59.4255.00. INDEX P. AREA 1001. DOC. TYPE DWG. DRWING No. CD-07.06. REV 4.

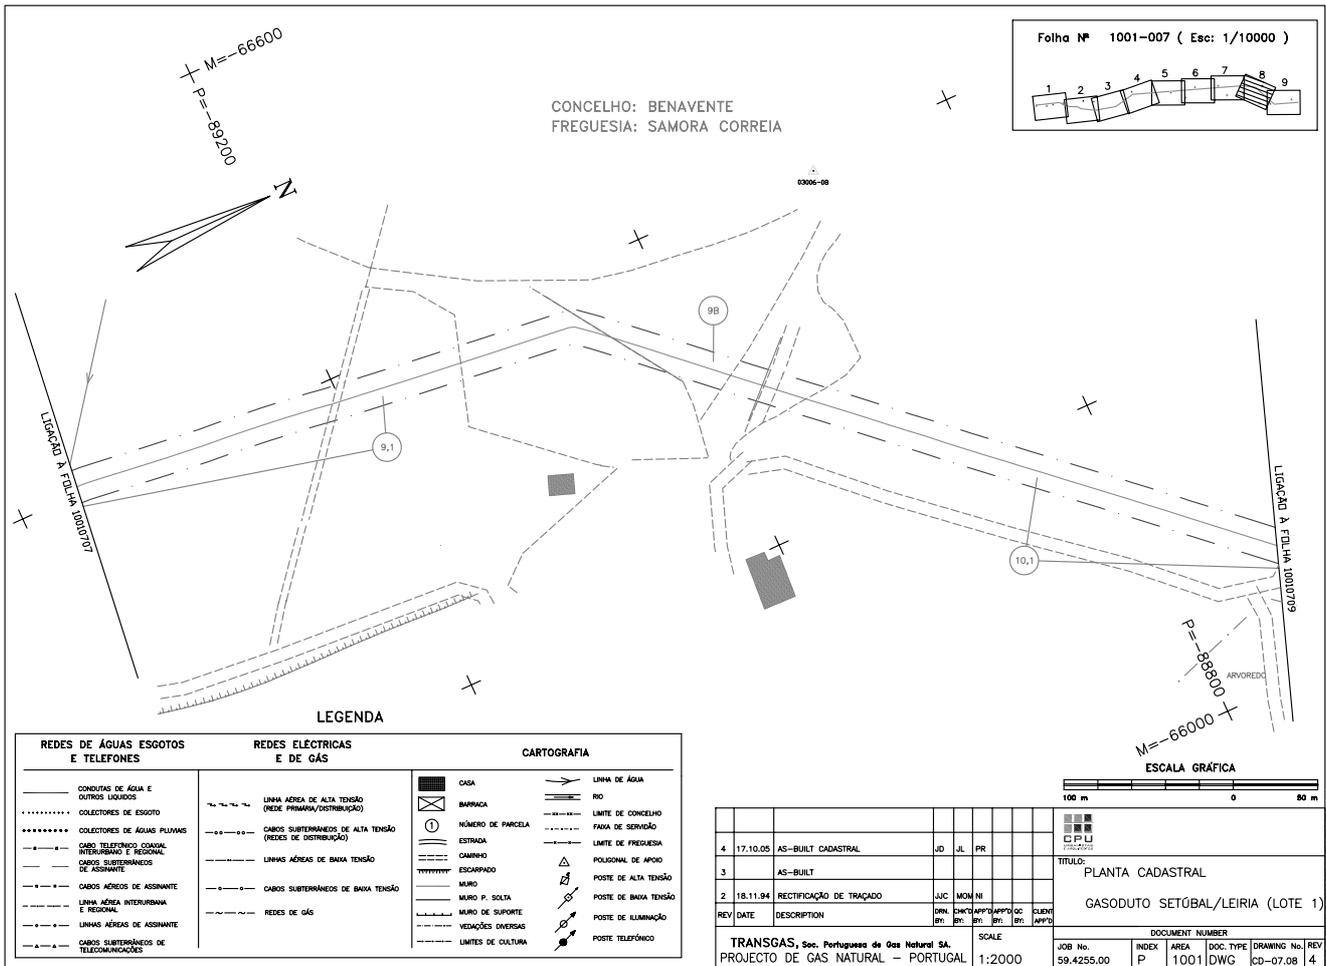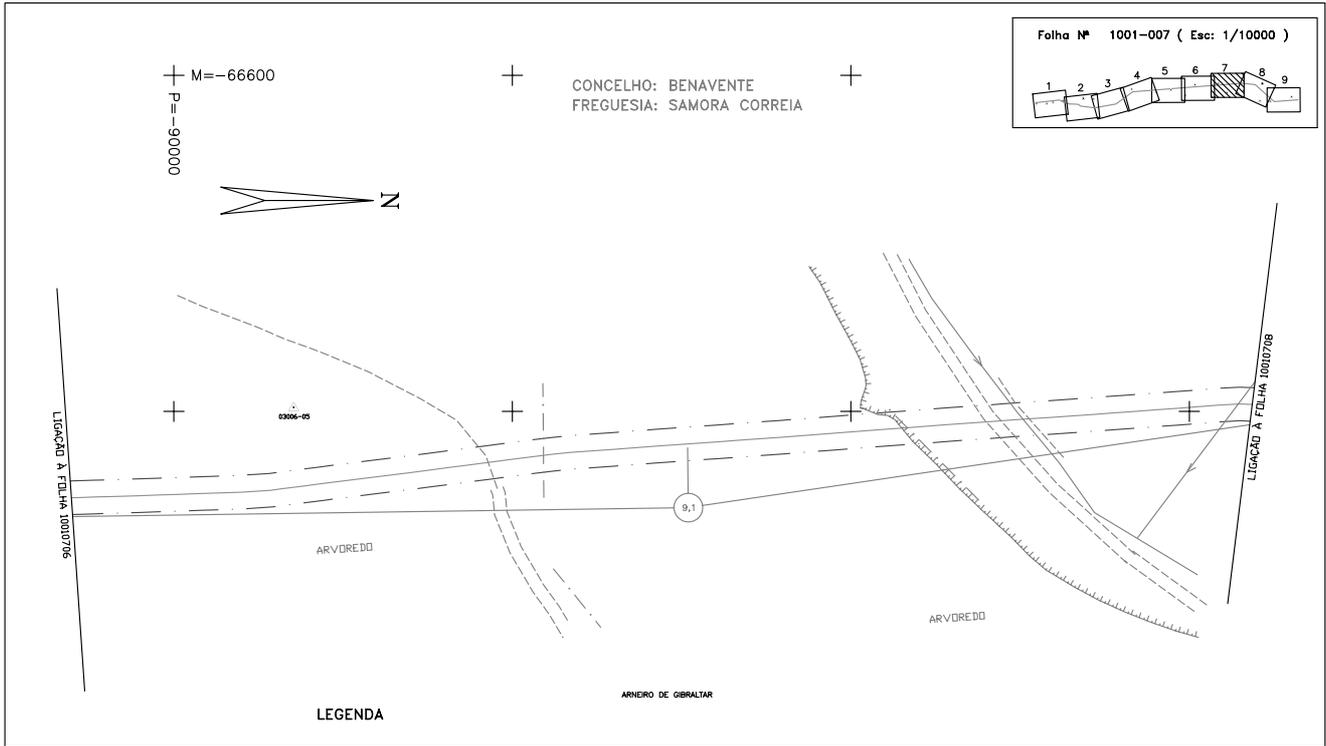

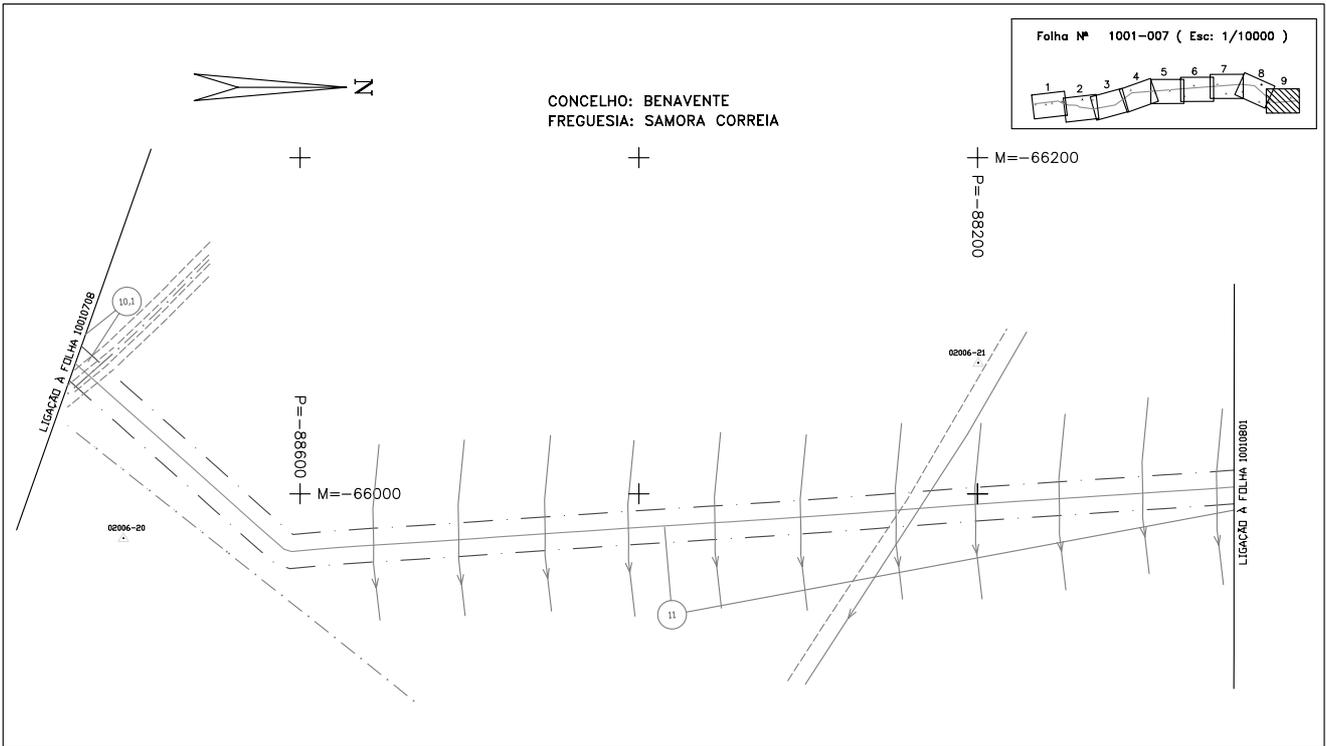

P-1001-DWG-CD-07_09-REV.4

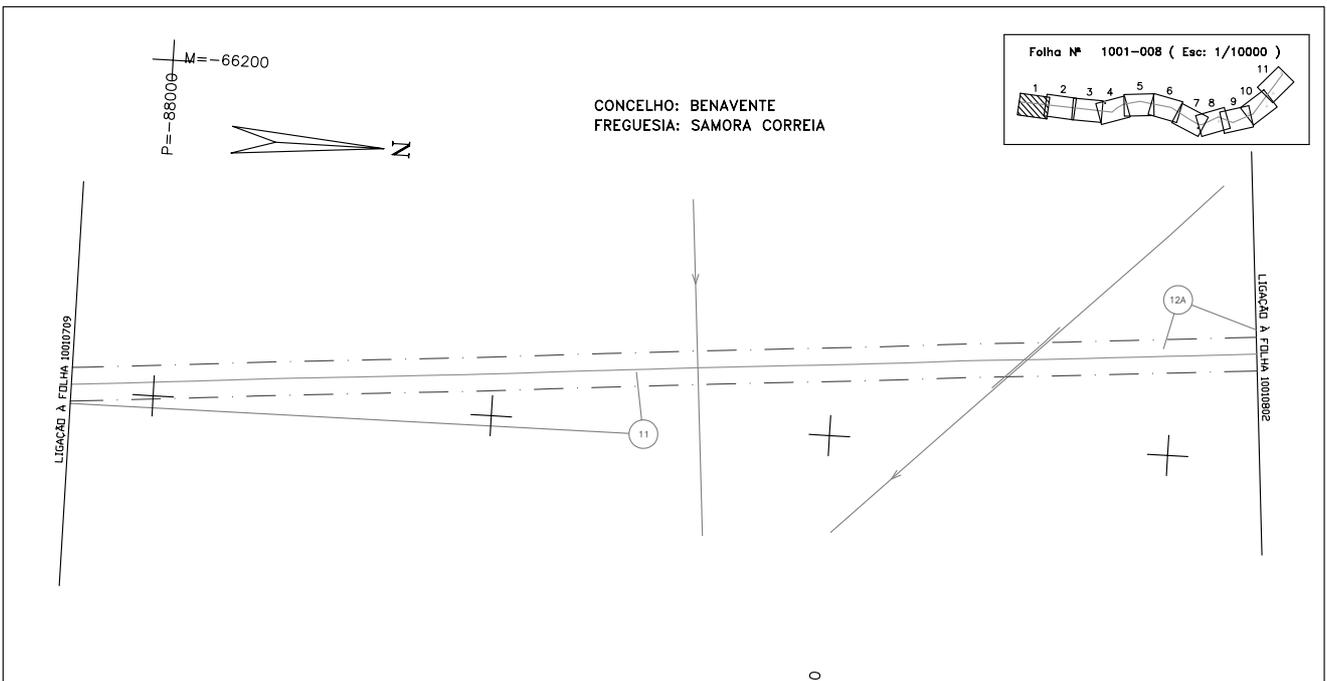

LEGENDA

REDES DE ÁGUAS ESGOTOS E TELEFONES	REDES ELÉCTRICAS E DE GÁS	CARTOGRAFIA
CONDUTAS DE ÁGUA E OUTROS LÍQUIDOS	— LINHA AÉREA DE ALTA TENSÃO (REDE PRIMÁRIA/DISTRIBUIÇÃO)	— CASA
COLECTORES DE ESGOTO	— CABOS SUBTERRÂNEOS DE ALTA TENSÃO (REDES DE DISTRIBUIÇÃO)	— BARRACA
COLECTORES DE ÁGUAS PLUVIAIS	— LINHAS AÉREAS DE BAIXA TENSÃO	① NÚMERO DE PARCELA
CABOS TELEFÓNICOS LOCAL, INTERURBANO E REGIONAL	— CABOS SUBTERRÂNEOS DE BAIXA TENSÃO	— ESTRADA
CABOS SUBTERRÂNEOS DE ASSINANTE	— REDES DE GÁS	— CAMINHO
CABOS AÉREOS DE ASSINANTE		— ESCARPADO
LINHA AÉREA INTERURBANA E REGIONAL		— MURO
LINHAS AÉREAS DE ASSINANTE		— MURO P. SOLTA
CABOS SUBTERRÂNEOS DE TELECOMUNICAÇÕES		— MURO DE SUPORTE
		— VEEDAÇÕES DIVERSAS
		— LIMITES DE CULTURA
		— LINHA DE ÁGUA
		— RIO
		— LIMITE DE CONCELHO
		— FAIXA DE SERVIÇÃO
		— LIMITE DE FREGUESIA
		— POLIGONAL DE APOIO
		— POSTE DE ALTA TENSÃO
		— POSTE DE BAIXA TENSÃO
		— POSTE DE ILUMINAÇÃO
		— POSTE TELEFÓNICO

ESCALA GRÁFICA


3	17.10.05	AS-BUILT CADASTRAL	JUD	JL	FR
2		AS-BUILT			
1	13.10.94	RETIIFICAÇÃO DE TRAÇADO	JUC	MDM	NI
REV	DATE	DESCRIPTION	ORNL	ORNL	ORNL
			APP	APP	APP

TÍTULO: PLANTA CADASTRAL
GASODUTO SETÚBAL/LEIRIA (LOTE 1)


TRANSGAS, Soc. Portuguesa de Gas Natural SA.
PROJECTO DE GAS NATURAL - PORTUGAL

SCALE: 1:2000

DOCUMENT NUMBER: JOB No. 59.4255.00 INDEX P AREA 1001 DOC. TYPE DWG DRAWING No. CD-08.01 REV. 3

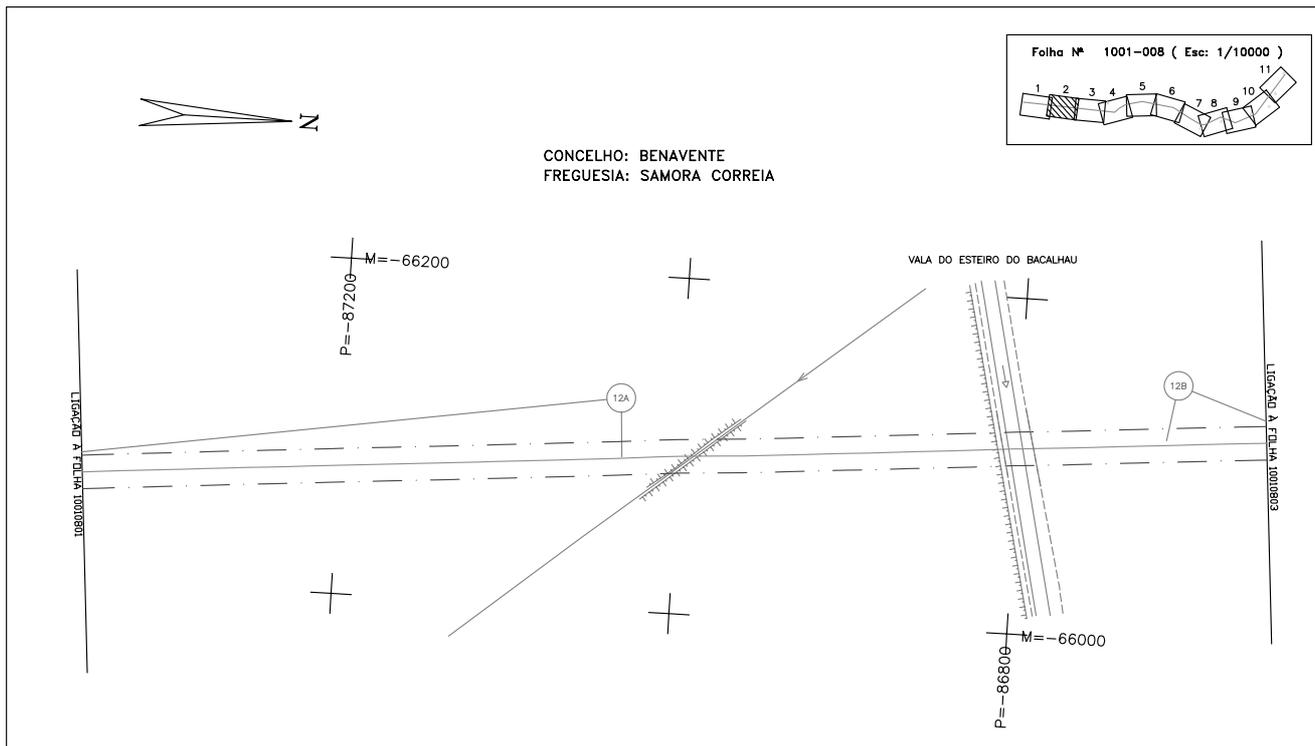

P-1001-DWG-CD-08_02-REV.3

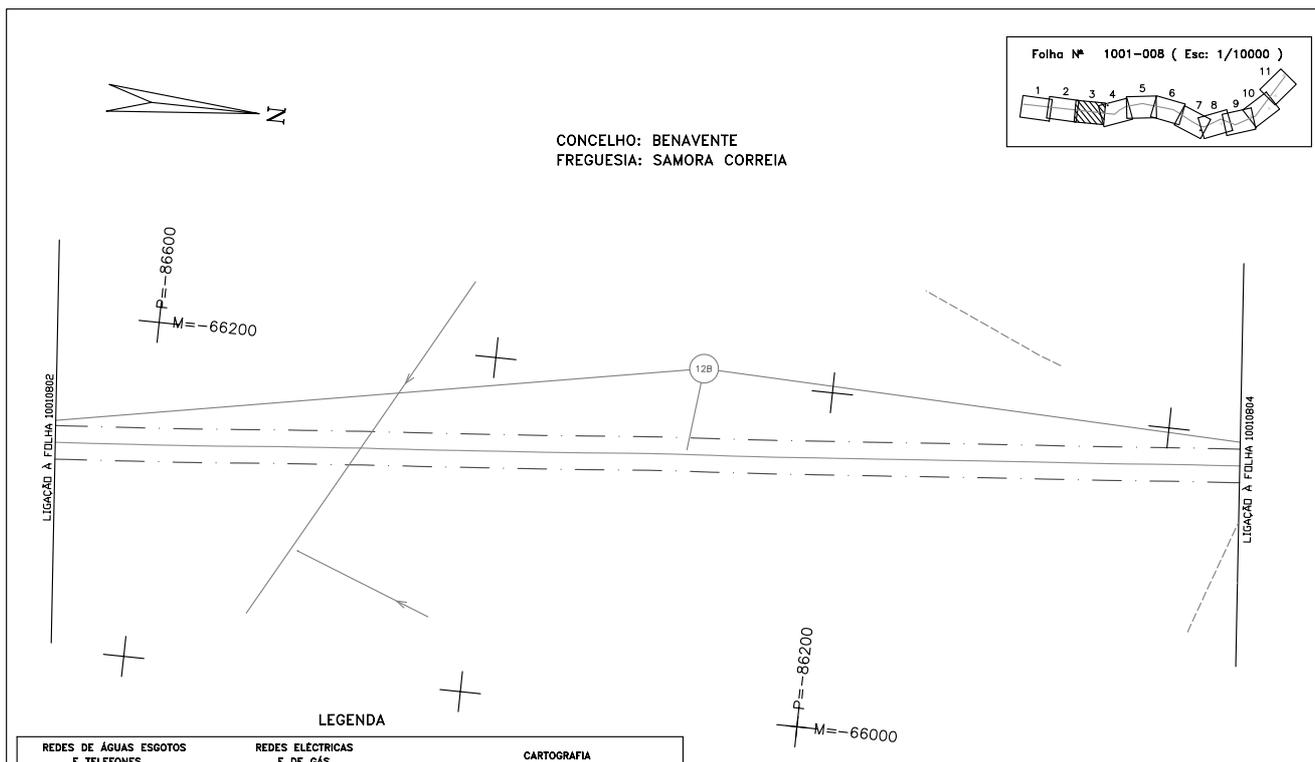

LEGENDA

REDES DE ÁGUAS ESGOTOS E TELEFONES	REDES ELÉCTRICAS E DE GÁS	CARTOGRAFIA
CONDUZAS DE ÁGUA E OUTROS LÍQUIDOS	LINHA AÉREA DE ALTA TENSÃO (REDE PRIMÁRIA)	CASA
COLECTORES DE ESGOTO	LINHAS AÉREAS DE ALTA TENSÃO (REDES DE DISTRIBUIÇÃO)	BARRACA
COLECTORES DE ÁGUAS PLUVIAIS	CABOS SUBTERRÂNEOS DE ALTA TENSÃO (REDES DE DISTRIBUIÇÃO)	NÚMERO DE PARCELA
CABOS TELEFÓNICOS LOCAL, INTERURBANO E REGIONAL	LINHAS AÉREAS DE BAIXA TENSÃO	ESTRADA
CABOS SUBTERRÂNEOS DE ASSINANTE	CABOS SUBTERRÂNEOS DE BAIXA TENSÃO	CAMINHO
CABOS AÉREOS DE ASSINANTE	REDES DE GÁS	MURO
LINHA AÉREA INTERURBANA E REGIONAL		ESCAMPAÇO
LINHAS AÉREAS DE ASSINANTE		MURO DE SUPORTE
CABOS SUBTERRÂNEOS DE TELECOMUNICAÇÕES		VEDAÇÕES DIVERSAS
		POSTE DE ALTA TENSÃO
		POSTE DE BAIXA TENSÃO
		POSTE DE ILUMINAÇÃO
		POSTE TELEFÓNICO
		LINHA DE ÁGUA
		RIO
		LÍMITE DE CONCELHO
		FRAZ DE SERVIÇÃO
		LÍMITE DE FREGUESIA
		POLIGONAL DE APOIO

REV	DATE	DESCRIPTION	BY	CHK	APP	BY	CHK	APP
3	17.10.05	AS-BUILT CADASTRAL	JD	JL	FR			
2		AS-BUILT						
1	13.10.94	RECTIFICAÇÃO DE TRAÇADO	JUC	MOU	NE			

ESCALA GRÁFICA

01008-03

TRANSFAS, Scc. Portuguesa de Gas Natural SA.
PROJECTO DE GAS NATURAL - PORTUGAL


SCALE: 1:2000

DOCUMENT NUMBER


JOB No.	INDEX	AREA	DOC. TYPE	DRAWING No.
59.4255.00	P	1001	DWG	CD-08.03

TÍTULO: PLANTA CADASTRAL
GASODUTO SETÚBAL/LEIRIA (LOTE 1)

REV. FILE NAME: P-1001-DWG-CD-08_03.DWG

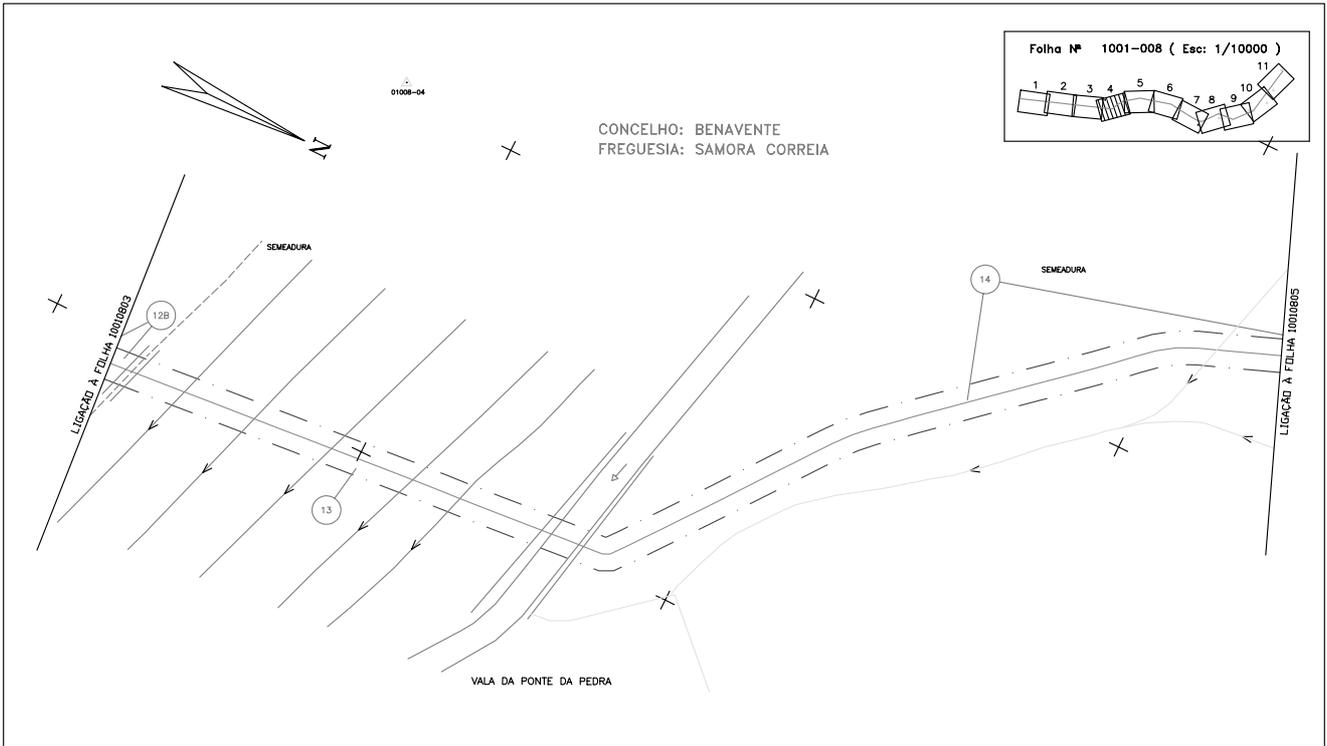


P-1001-DWG-CD-08_04-REV.3

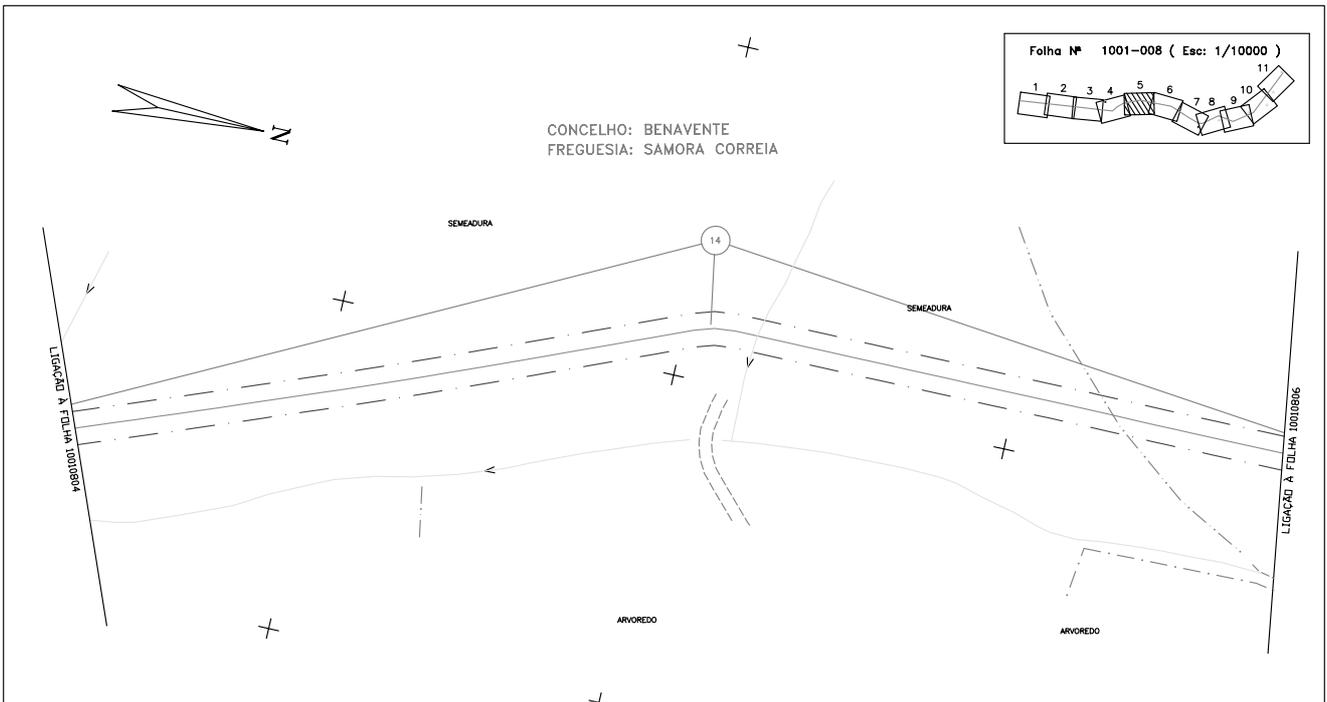

LEGENDA


REDES DE ÁGUAS ESGOTOS E TELEFONES	REDES ELÉCTRICAS E DE GÁS	CARTOGRAFIA
CONDUITOS DE ÁGUA E OUTROS LÍQUIDOS	CAIXA	LINHA DE ÁGUA
COLECTORES DE ESGOTO	BARRACA	RIO
COLECTORES DE ÁGUAS PLUVIAIS	NÚMERO DE PARCELA	LINHA DE CONCELHO
CABO TELEFÓNICO LOCAL, INTERURBANO E REGIONAL	ESTRADA	FAXA DE SERVIÇO
CABOS SUBTERRÂNEOS DE ASSINANTE	CAMINHO	LIMITE DE FREGUESIA
CABOS AÉREOS DE ASSINANTE	ESCARPADO	POLIGONAL DE APOIO
LINHA AÉREA INTERURBANA E REGIONAL	MURO	POSTE DE ALTA TENSÃO
LINHAS AÉREAS DE ASSINANTE	MURO P. SOLTA	POSTE DE BAIXA TENSÃO
CABOS SUBTERRÂNEOS DE TELECOMUNICAÇÕES	MURO DE SUPORTE	POSTE DE ILUMINAÇÃO
	VEDAÇÕES DIVERSAS	POSTE TELEFÓNICO
	LIMITES DE CULTURA	

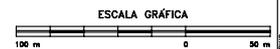


3	17.10.05	AS-BUILT CADASTRAL	JID	JL	PR																					
2		AS-BUILT																								
1	13.10.04	RECTIFICAÇÃO DE TRAÇADO	JUC	MOM	NI																					
REV	DATE	DESCRIPTION	ORL	SAC	APP	OC	CLER	APP																		
TRANSGÁS, Soc. Portuguesa de Gas Natural SA.			SCALE			DOCUMENT NUMBER			JOB No.			INDEX			AREA			DOC. TYPE			DRAWING No.			REV		
PROJECTO DE GAS NATURAL - PORTUGAL			1:2000			1001 DWG			59.4255.00			P			1001			DWG			CD-08.05			3		

TÍTULO: PLANTA CADASTRAL
GASODUTO SETÚBAL/LEIRIA (LOTE 1)

NOME DO FICHEIRO: P-1001-DWG-CD-08_05.DWG

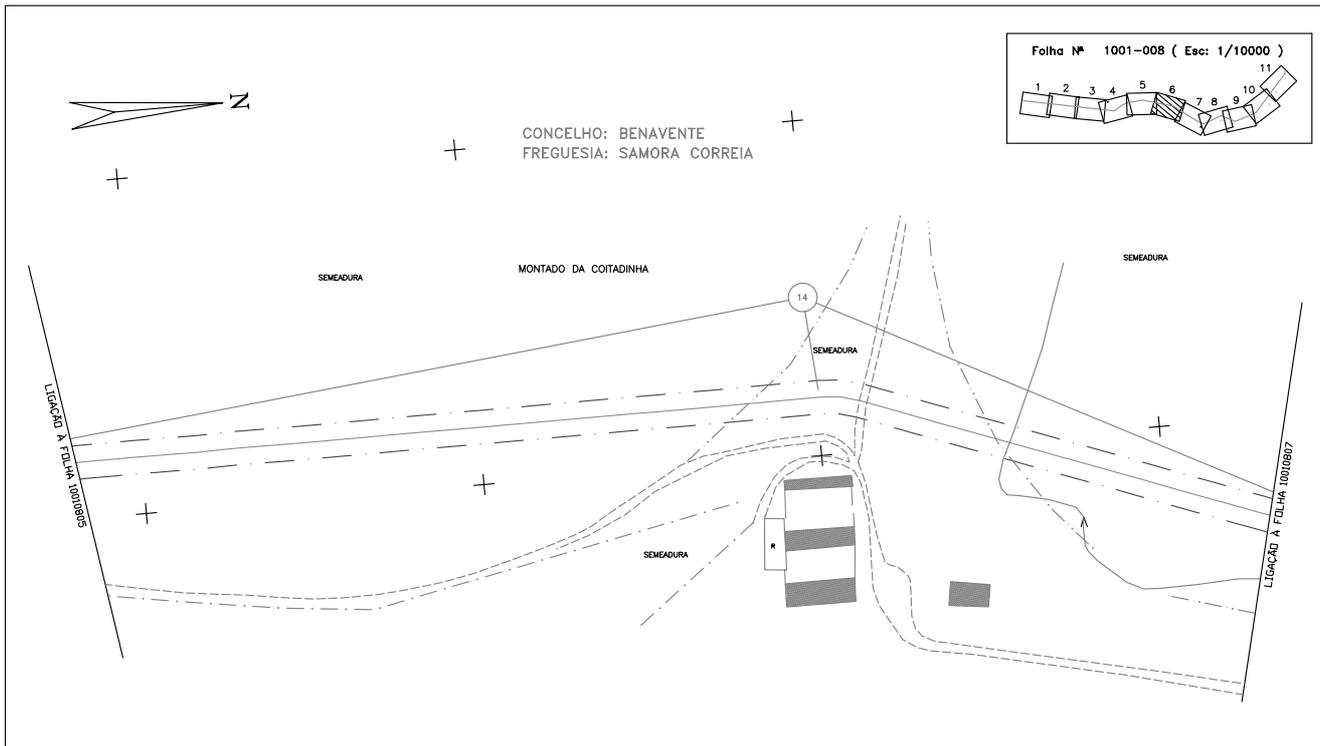


P-1001-DWG-CD-08_06-REV.3

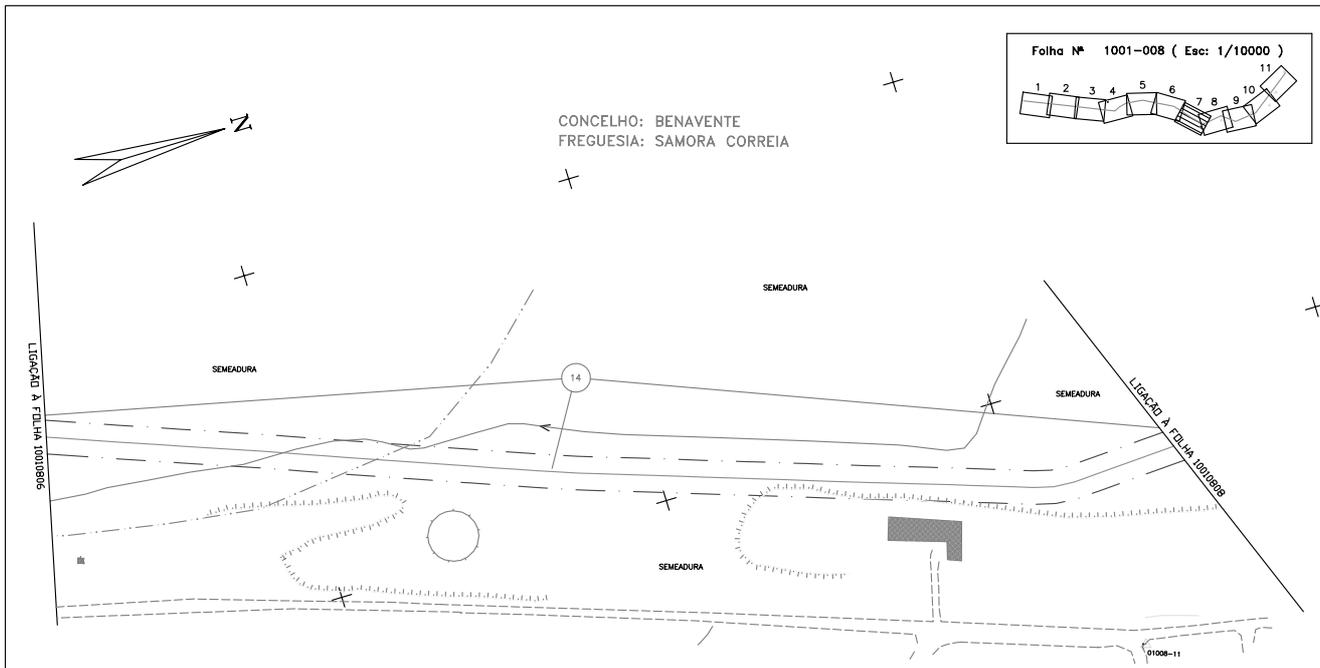

LEGENDA


REDES DE ÁGUAS ESGOTOS E TELEFONES	REDES ELÉCTRICAS E DE GÁS	CARTOGRAFIA
CONDUITOS DE ÁGUA E OUTROS LÍQUIDOS	CAIXA	LINHA DE ÁGUA
COLECTORES DE ESGOTO	BARRACA	RIO
COLECTORES DE ÁGUAS PLUVIAIS	NÚMERO DE PARCELA	LIMITE DE CONCELHO
CABOS TELEFÓNICOS LOCAL, INTERURBANO E REGIONAL	ESTRADA	FAXA DE SERVIÇO
CABOS SUBTERRÂNEOS DE ASSINANTE	CAMINHO	LIMITE DE FREGUESIA
CABOS AÉREOS DE ASSINANTE	ESCARPADO	POLIGONAL DE APOIO
LINHA AÉREA INTERURBANA E REGIONAL	MURO	POSTE DE ALTA TENSÃO
LINHAS AÉREAS DE ASSINANTE	MURO P. SOLTA	POSTE DE BAIXA TENSÃO
CABOS SUBTERRÂNEOS DE TELECOMUNICAÇÕES	MURO DE SUPORTE	POSTE DE ILUMINAÇÃO
	VEDAÇÕES DIVERSAS	POSTE TELEFÓNICO
	LIMITES DE CULTURA	

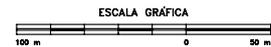

REV	DATE	DESCRIPTION	APP'D	CHK'D	DATE	SCALE	DOCUMENT NUMBER
4	17.10.05	AS-BUILT CADASTRAL	JD	JL	PR		
3		AS-BUILT					
2	27.12.94	RECTIFICAÇÃO DE TRAÇADO	JCC	MDM	MM		
1							

TÍTULO: PLANTA CADASTRAL
GASODUTO SETÚBAL/LEIRA (LOTE 1)

TRANSGAS, Soc. Portuguesa de Gas Natural SA.	SCALE	DOCUMENT NUMBER
PROJECTO DE GAS NATURAL - PORTUGAL	1:2000	JOB No. 59.4255.00
		INDEX P
		AREA 1001
		DOC. TYPE DWG
		DRAWING No. CD-08.07
		REV 4

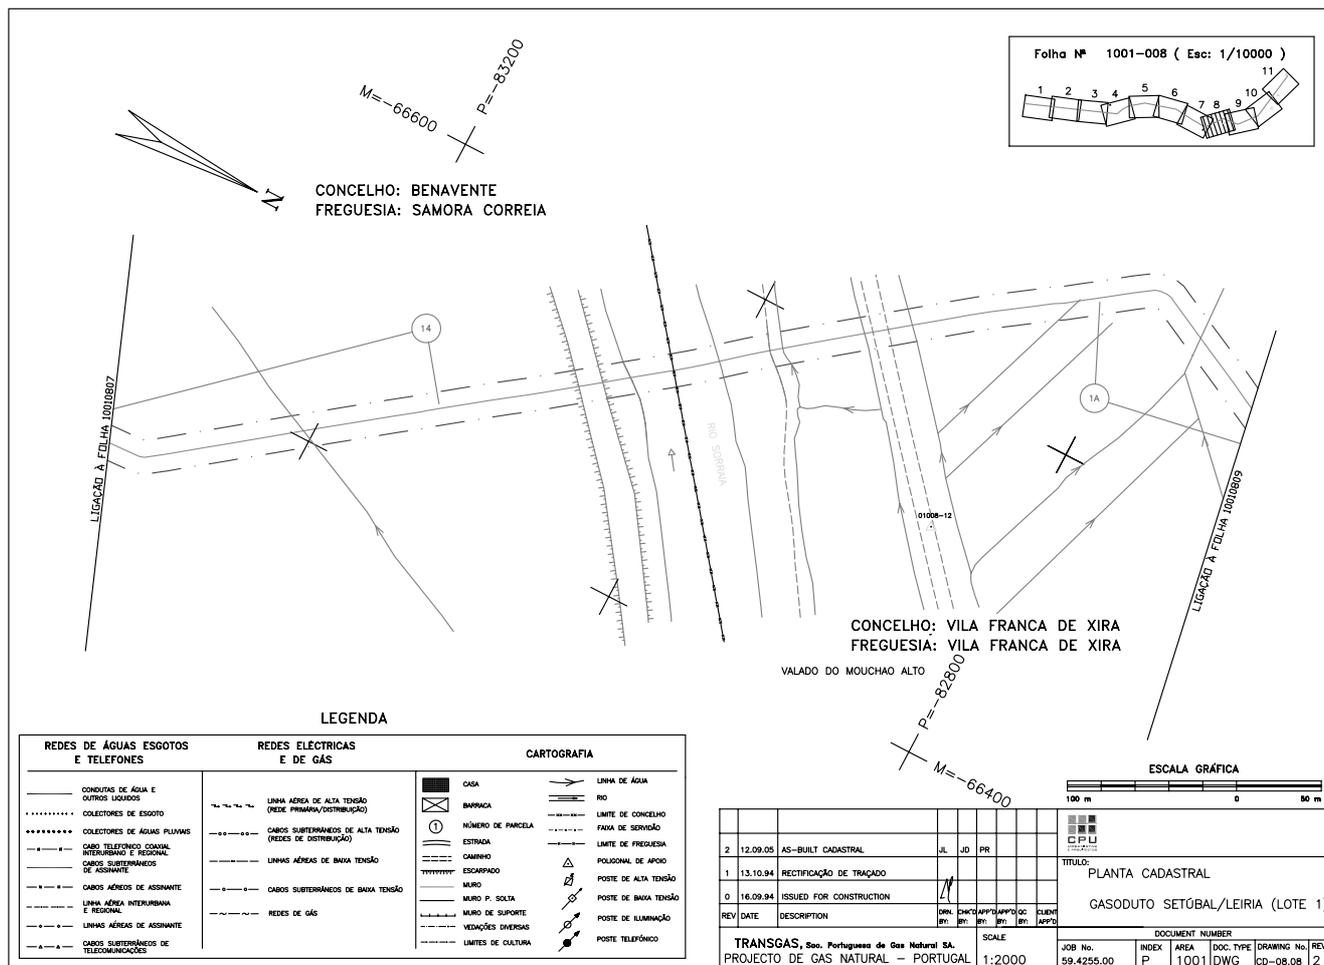

Aviso n.º 11 672-B/2005 (2.ª série). — Na sequência do aviso da Direcção-Geral da Energia publicado no *Diário da República*, 2.ª série, n.º 81, suplemento, de 7 de Abril de 1994, em cumprimento do n.º 3 do despacho n.º 113/93, de 15 de Dezembro, do Ministro da Indústria e Energia (*Diário da República*, 2.ª série, n.º 1, de 3 de Janeiro de 1994), publica-se em anexo o mapa de identificação dos imóveis sobre os quais foi constituída servidão administrativa de gás, com os titulares de direitos sobre os mesmos prédios, bem como as plantas parcelares definitivas (telas finais) do traçado do gasoduto Setúbal-Braga relativas ao concelho de Rio Maior.

O presente aviso rectifica e substitui, globalmente, para todos os efeitos legais, inclusive o registo predial da servidão administrativa constituída nos termos do artigo 4.º do Decreto-Lei n.º 11/94, de 13 de Janeiro, os elementos referentes ao concelho de Rio Maior publicados através do já referido aviso da Direcção-Geral da Energia.

29 de Novembro de 2005. — Pelo Director-Geral, por delegação de competências, o Subdirector-Geral, *Morais Sarmento*.