

**Aviso n.º 11 672-B/2005 (2.ª série).** — Na sequência do aviso da Direcção-Geral da Energia publicado no *Diário da República*, 2.ª série, n.º 81, suplemento, de 7 de Abril de 1994, em cumprimento do n.º 3 do despacho n.º 113/93, de 15 de Dezembro, do Ministro da Indústria e Energia (*Diário da República*, 2.ª série, n.º 1, de 3 de Janeiro de 1994), publica-se em anexo o mapa de identificação dos imóveis sobre os quais foi constituída servidão administrativa de gás, com os titulares de direitos sobre os mesmos prédios, bem como as plantas parcelares definitivas (telas finais) do traçado do gasoduto Setúbal-Braga relativas ao concelho de Rio Maior.

O presente aviso rectifica e substitui, globalmente, para todos os efeitos legais, inclusive o registo predial da servidão administrativa constituída nos termos do artigo 4.º do Decreto-Lei n.º 11/94, de 13 de Janeiro, os elementos referentes ao concelho de Rio Maior publicados através do já referido aviso da Direcção-Geral da Energia.

29 de Novembro de 2005. — Pelo Director-Geral, por delegação de competências, o Subdirector-Geral, *Morais Sarmento*.

## Gasoduto Setúbal-Leiria (L1)

Parcelas relativas aos desenhos n.ºs 1001-015, 01/2/3/4/5/6/7/8/9/10/11; 1001-016, 01/2/3/4/5/6/7/8;  
2001-001, 01/2/3; 2001-002, 01/2/3/4/5

Concelho de Rio Maior.

Parcela N.º	Nomes de Proprietários, Possuidores (P), Usufrutuários (U) ou Titulares Inscritos (TI), Conjuges e Moradas	(P) (U) ou (TI)	Matriz: R: Rústica; U: Urbana; omissa.	Freguesia	Descrição Predial	Confrontações do Prédio	Declarações Complementares	Área de Serviço do Prédio (m <sup>2</sup> )
1 A	MARIA AMÉLIA COIMBRA DE CASTRO VEIGA QUINTA DA BROA AZINHAGA 2150 GOLEGÃ	P	18 Sec. O a O10; U:1697º	Arrouquelas	00491/950623			66770
	MANUEL DE CASTRO TAVARES VEIGA MARIA DE ASSUNÇÃO CABRAL DA CÂMARA BORBA VEIGA Casados QUINTA DA BROA AZINHAGA 2150 GOLEGÃ	P						
	MARIA ISABEL ROQUE DE PINHO PINTO BASTO VEIGA QUINTA DA PIEDADE AZINHAGA 2150 GOLEGÃ	U						
1 B	2150 GOLEGÃ							4995
3	MARIA JOAQUINA CUSTÓDIO MANUEL CARREIRA AGREIRO Casados CASAL SEIXAL ASSEICEIRA 2040 RIO MAIOR	P	47 Sec. CN	Asseiceira	OMISSO	Norte: MARIA DAS DORES AZENHA Sul: JOSÉ CUSTÓDIO E MANUEL TAVARES CRUZ VEIGA Nascente: ESTRADA NACIONAL 1 Poente: MARIA ISABEL DE JESUS REI RODRIGUES E BLANDINA INÁCIA REI TOMÉ	Este prédio tem natureza rústica, situa-se no lugar de Oliveirinhas, compõe-se de terreno de pinhal, com eucaliptos, está inscrito no referido artigo matricial rústico 47 da Secção CN e tem a área de 7160 m <sup>2</sup>	679
4	MARIA ISABEL DE JESUS REI RODRIGUES BAIRRO DO SEIXAL ASSEICEIRA 2040 RIO MAIOR	P	13 Sec. CM (parte, pendente de alteração)	Asseiceira	00411/980309			1659
	BLANDINA INÁCIA REI TOMÉ ALFREDO DA ANUNCIÇÃO TOMÉ Casados VALE DE ÓBIDOS 2040 RIO MAIOR	P						
5	ASDRÚBAL MANUEL MÓNICO MACHADO MARIA DA GRAÇA SANTOS QUINTINO MACHADO Casados AVENIDA PAULO VI, LOTE 80, 3º DTº 2040 RIO MAIOR	P	37 Sec. CM	Asseiceira	00088/910328			511
6	ÍDALINA DA CONCEIÇÃO RAMOS ESTRADA NACIONAL 1, Nº 42 ASSEICEIRA 2040 RIO MAIOR	TI	93 Sec. CL	Asseiceira	00433/980817			724
	LUÍS FILIPE RAMOS CAMPOS ESTRADA NACIONAL Nº 1, Nº 42 ASSEICEIRA 2040-481 RIO MAIOR	P						
	MANUEL RAMOS ANA DA CONCEIÇÃO Casados 2040 RIO MAIOR	U						
7	JOSÉ COSTA MARIA IVONE JUSTO RAMOS Casados RUA DOS BAIRRADOS, 5 ASSEICEIRA 2040 RIO MAIOR	P	92 Sec. CL	Asseiceira	Num: 2506 Livro: B-7 Folha: 69V		Este prédio tem a área de 8840 m <sup>2</sup> e encontra-se inscrito na matriz predial rústica da referida freguesia sob o artigo 92 da Secção CL, que corresponde ao anterior artigo rústico 4430º da mesma freguesia.	1099

Parcela N.º	Nomes de Proprietários, Possuidores (P), Usufrutuários (U) ou Titulares Inscritos (TI), Conjuges e Moradas	(P) (U) (TI)	Matriz: R: Rústica; U: Urbana; omissa.	Freguesia	Descrição Predial	Confrontações do Prédio	Declarações Complementares	Área de Serviço do Prédio (m <sup>2</sup> )
8	ERNESTO CARVALHO MOINHO, CABEÇA DE CASAL DA HERANÇA DE ASSEICEIRA 2040 RIO MAIOR	TI	91 Sec. CL	Asseiceira	OMISSO	Norte: CAMINHO E ANTÓNIO SOARES MACHADO INÉS Sul:ASDRÚBAL MANUEL MÓNICO MACHADO Nascente: JOSÉ COSTA Poente: JOSÉ RAMOS DELGADO	Este prédio tem natureza rústica, situa-se no lugar de Vale Lebres, compõe-se de terreno de pinhal, com eucaliptos e leito de curso de água, está inscrito no referido artigo matricial rústico 91 da Secção CL e tem a área de 7320 m <sup>2</sup>	981
	MARIA ALBERTINA CARVALHO GERARDO JOSE MENDES RODRIGUES Casados RUA DO ARNEIRO STº ANDRÉ, Nº3 2040 RIO MAIOR	P						
9	JOSÉ RAMOS DELGADO MARIA INÁCIA BERNARDO Casados ASSEICEIRA 2040 RIO MAIOR	P	90 Sec. CL	Asseiceira	Num: 11541 Livro: B-30 Folha: 172		Este prédio tem a área de 7880 m <sup>2</sup> e encontra-se inscrito na matriz predial rústica da referida freguesia sob o artigo 90 da Secção CL, que corresponde ao anterior artigo rústico 1531º (parte) da mesma freguesia.	1599
10	MARIA CARMINA CUIDADO RAMOS ANTÓNIO SOARES MACHADO LUIS Casados ASSEICEIRA 2040 RIO MAIOR	P	88 Sec. CL	Asseiceira	00435/981102			2863
11	MANUEL RIBEIRO RODRIGUES BECO DA ALAGOA, Nº 1 RIBEIRA DE ST. ANDRÉ 2040 RIO MAIOR	P	87 Sec. CL	Asseiceira	OMISSO	Norte: JOSÉ MANUEL RAMOS DA SILVA, JOÃO INÉS COSTA E FRANCISCO COSTA Sul:MUNICÍPIO DE RIO MAIOR Nascente: CAMINHO E MARIA JOSÉ CUIDADO E JOAQUIM INÁCIO FILIPE Poente: JOÃO INÉS COSTA E FRANCISCO COSTA	Este prédio tem natureza rústica, situa-se no lugar de Vale Lebres, compõe-se de terreno de cultura arvense e pinhal, com eucaliptos, está inscrito no referido artigo matricial rústico 87 da Secção CL e tem a área de 13520 m <sup>2</sup>	1318
12 A	FRANCISCO COSTA JESUINA DA CONCEIÇÃO Casados ASSEICEIRA 2040 RIO MAIOR	TI	82 Sec. CL	Asseiceira	Num: 6558 Livro: B-17 Folha: 178		Este prédio tem a área de 38640 m <sup>2</sup> e encontra-se inscrito na matriz predial rústica da referida freguesia sob o artigo 82 Sec. CL, que corresponde ao anterior artigo rústico 4429º da mesma freguesia.	689
	JOÃO INÉS COSTA ERMELINDA RODRIGUES MARQUES COSTA Casados ASSEICEIRA 2040 RIO MAIOR	P						
12 B								1740
13	JOSÉ MANUEL RAMOS DA SILVA MARIA GRACIOSA JESUS COLAÇO DA SILVA Casados VALE DAS LEBRES ASSEICEIRA 2040 RIO MAIOR	P	83 Sec. CL	Asseiceira	00099/920611			993
15	MARIA DA CONCEIÇÃO PAIVA CARVALHO RUA DO LOUREIRO, Nº 24 ASSEICEIRA 2040 RIO MAIOR	TI	79 Sec. CL	Asseiceira	00556/030904			1072
	JOSÉ JUSTO SOARES ASSEICEIRA 2040 RIO MAIOR	P						
16	MARIA MANUELA RODRIGUES MARCELINO HENRIQUES FRANCISCO FERNANDES HENRIQUES Casados ABUXANAS 2040 RIO MAIOR	P	69 Sec. CL (parte, pendente de alteração)	Asseiceira	4117/960201			2446
	JOÃO MARCELINO MACHADO HERMÍNIA CARREIRA RODRIGUES Casados ASSEICEIRA 2040 RIO MAIOR	U						
17	ANTÓNIO SOARES MACHADO INÉS MARIA CARMINDA CUIDADO RAMOS Casados RUA DO NORTE, Nº 16 ASSEICEIRA 2040 RIO MAIOR	P	59 Sec. CL (parte)	Asseiceira	00018/080687			1012

Parcela N.º	Nomes de Proprietários, Possuidores (P), Usufrutuários (U) ou Titulares Inscritos (TI), Conjuges e Moradas	(P) (U) ou (TI)	Matriz: R: Rústica; U: Urbana; omissa.	Freguesia	Descrição Predial	Confrontações do Prédio	Declarações Complementares	Área de Serviço do Prédio (m2)
18	ILDA DAS DORES VICENTE MANUEL SOARES INÉS Casados RUA FREI AMADOR ARRAIS, 13 - 4º ESQ. 1700 LISBOA	P	60 Sec. CL	Asseiceira	OMISSO	Norte: LUIS VICENTE SOARES Sul: ANTONIO SOARES MACHADO INÉS Nascente: ANTONIO SOARES MACHADO INÉS Poente: LUIS VICENTE SOARES	Este prédio tem natureza rústica, situa-se no lugar de Vale das Lebres, compõe-se de terreno de cultura arvense, com vinha, eucaliptos e leito de curso de água, está inscrito no referido artigo matricial rústico 60 da Secção CL e tem a área de 7440 m2.	529
19	MANUEL CARVALHO SOARES ASSEICEIRA 2040 RIO MAIOR	TI	61 Sec. CL	Asseiceira	OMISSO	Norte: MARIA RICAELA DA GENOVEVA NUNES MACHADO Sul: ILDA DAS DORES VICENTE Nascente: ILDA DAS DORES VICENTE Poente: MARIA RICAELA DA GENOVEVA NUNES MACHADO	Este prédio tem natureza rústica, situa-se no lugar de Vale das Lebres, compõe-se de terreno de cultura arvense e vinha, com oliveiras, eucaliptos e leito de curso de água, está inscrito no referido artigo matricial rústico 61 da Secção CL e tem a área de 7360 m2.	776
	LUIS VICENTE SOARES MARIA DA NAZARÉ FERREIRA GASPAR Casados ASSEICEIRA 2040 RIO MAIOR	P						
20	MARIA RICAELA DA GENOVEVA NUNES MACHADO MANUEL SOARES MACHADO Casados ASSEICEIRA 2040 RIO MAIOR	P	62 Sec. CL	Asseiceira	OMISSO	Norte: MANUEL SABINO ANDRÉ, ALBERTINA SABINO CARVALHO, MANUEL VIEIRA GERARDO, ANTONIO GERMANO CARTAXO, RICARDO SOARES GERMANO E CAMINHO Sul: LUIS VICENTE SOARES E CÉLIA RIBEIRO SOARES DELGADO Nascente: LUIS VICENTE SOARES Poente: MANUEL SABINO ANDRÉ,	Este prédio tem natureza rústica, situa-se no lugar de Vale das Lebres, compõe-se de terreno de cultura arvense, com oliveiras, eucaliptos e leito de curso de água, está inscrito no referido artigo matricial rústico 62 da Secção CL e tem a área de 9200 m2.	1011
21	MANUEL SABINO ANDRÉ RUA DO LOUREIRO, Nº 30 ASSEICEIRA 2040 RIO MAIOR	P	63 Sec. CL	Asseiceira	OMISSO	Norte: MARIA RICAELA DA GENOVEVA NUNES MACHADO, LEONEL PINTO QUINTINO E LUIS PINTO QUINTINO Sul: MARIA RICAELA DA GENOVEVA NUNES MACHADO E JOAQUIM FERNANDO COITO DA SILVA SABINO Nascente: MARIA RICAELA DA GENOVEVA NUNES MACHADO Poente: HERDEIROS DE ROSINDA DA CONCEIÇÃO	Este prédio tem natureza rústica, situa-se no lugar de Vale das Lebres, compõe-se de terreno de pinhal, com eucaliptos e leito de curso de água, está inscrito no referido artigo matricial rústico 63 da Secção CL e tem a área de 32720 m2.	200
	ALBERTINA SABINO CARVALHO RUA 16 DE MAIO ASSEICEIRA 2040 RIO MAIOR	P						
	MANUEL VIEIRA GERARDO RUA RAUL DE CAMPOS PALERMO, Nº 9 - 2º ESQº CASAL DE S. BRÁS 2040 RIO MAIOR	P						
22	ANTÓNIO GERMANO CARTAXO ASSEICEIRA 2040 RIO MAIOR	P	57 Sec. CL (pendente alteração); U: 4262º.	Asseiceira	00522/020705			375
	RICARDO SOARES GERMANO MARIA OTÍLIA MARTINS VIEIRA GERMANO Casados ASSEICEIRA 2040 RIO MAIOR	P						
23	LEONEL PINTO QUINTINO MARIA JULIA MARCELINO DA SILVA PINTO QUINTINO Casados RUA ALMIRANTE CANDIDO DOS REIS, 21 - 3º 2040 RIO MAIOR	P	50 Sec. CL	Asseiceira	00108/920921			1346
	LUIS PINTO QUINTINO MARIA DA COCEIÇÃO PATRICIO QUINTINO Casados CASAS CAROLEIRAS ASSEICEIRA 2040 RIO MAIOR	P						
25	MARIA RICAELA DA GENOVEVA NUNES MACHADO MANUEL SOARES MACHADO Casados ASSEICEIRA 2040 RIO MAIOR	P	48 Sec. CL; 49 Sec. CL (pendentes de alteração)	Asseiceira	00098/920128			942
26	MARIA RICAELA DA GENOVEVA NUNES MACHADO MANUEL SOARES MACHADO Casados ASSEICEIRA 2040 RIO MAIOR	P	47 Sec. CL	Asseiceira	00230/950428			753

Parcela N.º	Nomes de Proprietários, Possuidores (P), Usufrutuários (U) ou Titulares Inscritos (TI), Conjuges e Moradas	(P) (U) ou (TI)	Matriz: R: Rústica; U: Urbana; omissa.	Freguesia	Descrição Predial	Confrontações do Prédio	Declarações Complementares	Área de Serviço do Prédio (m2)
27	ROSINDA DA CONCEIÇÃO, CABEÇA DE CASAL DA HERANÇA DE ESTRADA NACIONAL 1, N.º 30 2040-280 ASSEICEIRA	P	46 Sec. CL	Asseiceira	OMISSO	Norte: JOSÉ MENDES REI, MARIA JOSÉ DA SILVA MENDES, ANTÓNIO MENDES REI, MARIA NOÉMIA DE JESUS REI HENRIQUES E MANUEL SOARES MACHADO Sul: MARIA RICAELA DA GENOVEVA NUNES MACHADO Nascente: MANUEL SOARES MACHADO E CAIXA DE CRÉDITO AGRÍCOLA E MÚTUO DO RIBATEJO Poente: ANA MARIA RAMOS MARCELINO E JESUINA RAMOS MARCELINO DA SILVA	Este prédio tem natureza rústica, situa-se no lugar de Vale da Asseiceira, compõe-se de terreno de cultura arvense, vinha e pinhal, com oliveiras, está inscrito no referido artigo matricial rústico 46 da Secção CL e tem a área de 11480 m2.	594
28	MARIA NOÉMIA DE JESUS REI HENRIQUES ANTERO SERRA HENRIQUES Casados ASSEICEIRA 2040 RIO MAIOR	TI	44 Sec. CL	Asseiceira	00052/280389			198
	MARIA JOSÉ DA SILVA MENDES ASSEICEIRA 2040 RIO MAIOR	TI						
	ANTÓNIO MENDES REI IDALINA SOARES MACHADO Casados ASSEICEIRA 2040 RIO MAIOR	TI						
	JOSÉ MENDES REI MARIA LUCÍLIA DA CONCEIÇÃO MARCELINO REI Casados CASAIS VARÕES ASSEICEIRA 2040 RIO MAIOR	P						
29	HERDEIROS DE JOAQUIM BERNARDO ALVES CASAIS VARÕES 2040 RIO MAIOR	P	43 Sec. CL	Asseiceira	OMISSO	Norte: JOSÉ MENDES REI Sul: JOSÉ MENDES REI, MARIA JOSÉ DA SILVA MENDES, ANTONIO MENDES REI, MARIA NOÉMIA DE JESUS REI HENRIQUES E MANUEL SOARES MACHADO Nascente: JOSÉ PEDRO SOARES HENRIQUES Poente: ANA MARIA RAMOS MARCELINO E JESUINA RAMOS MARCELINO	Este prédio tem natureza rústica, situa-se no lugar de Vale da Asseiceira, compõe-se de terreno de cultura arvense, vinha e pinhal, com oliveiras, está inscrito no referido artigo matricial rústico 43 da Secção CL e tem a área de 2920 m2.	201
30	JOSÉ MENDES REI MARIA LUCÍLIA DA CONCEIÇÃO MARCELINO REI Casados CASAIS VARÕES ASSEICEIRA 2040 RIO MAIOR	P	42 Sec. CL	Asseiceira	00051/280389			212
31	MARIA DE JESUS RIBEIRO SOARES JOSÉ MACHADO NUNES Casados RUA JOÃO AFONSO CALADO DA MAIA, LOTE 6 - 3.º ESQ. 2040 RIO MAIOR	P	41 Sec. CL; U:5630.º	Asseiceira	00028/101187			1109
	RICARDO SOARES GERMANO MARIA OTÍLIA MARTINS VIEIRA GERMANO Casados RUA INFANTE D. AUGUSTO, N.º 62 - 2.º DTº CRUZ DE PAU - AMORA 2880 SEIXAL	P						
32	JESUINA RAMOS MARCELINO DA SILVA VALE DAS LEBRES ASSEICEIRA 2040 RIO MAIOR	TI	13 Sec. CL	Asseiceira	OMISSO	Norte: JOSÉ FERNANDO SOARES RODRIGUES E JOSÉ MENDES REI Sul: HERDEIROS DE ROSINDA DA CONCEIÇÃO Nascente: MARIA DE JESUS RIBEIRO SOARES, RICARDO SOARES GERMANO, HERDEIROS DE ROSINDA DA CONCEIÇÃO E MARIA RICAELA DA GENOVEVA NUNES MACHADO Poente: JOSÉ FERNANDO SOARES RODRIGUES	Este prédio tem natureza mista e situa-se no lugar de Vale da Asseiceira. A parte rústica compõe-se de terreno de cultura arvense, vinha e pinhal, com oliveiras, eucaliptos e maceiras, está inscrita no referido artigo matricial rústico 13 da Secção CL e tem a área de 13800 m2; a parte urbana está omissa na matriz e tem a área coberta e descoberta de 600 m2.	1195
	ANA MARIA RAMOS MARCELINO RUA DA PRAIA, N.º 4 ASSEICEIRA 2040 RIO MAIOR	P						
33	JOSÉ FERNANDO SOARES RODRIGUES MARIA ALBERTINA PERALTA MACHADO SOARES Casados CASAIS VARÕES, N.º 13 À ESTRADA N.º 1 ASSEICEIRA 2040 RIO MAIOR	P	12 Sec. CL	Asseiceira	OMISSO	Norte: DEOLINDA NUNES CONCEIÇÃO, JOSÉ MENDES REI E CAMINHO Sul: HERDEIROS DE ROSINDA DA CONCEIÇÃO Nascente: ANA MARIA RAMOS MARCELINO E JESUINA RAMOS MARCELINO DA SILVA Poente: DEOLINDA NUNES CONCEIÇÃO	Este prédio tem natureza rústica, situa-se no lugar de Vale da Asseiceira, compõe-se de terreno de cultura arvense, vinha e pinhal, com oliveiras e maceiras está inscrito no referido artigo matricial rústico 12 da Secção CL e tem a área de 12640 m2.	786

Parcela N.º	Nomes de Proprietários, Possuidores (P), Usufrutuários (U) ou Titulares Inscritos (TI), Conjuges e Moradas	(P) (U) ou (TI)	Matriz: R: Rústica; U: Urbana; omissa.	Freguesia	Descrição Predial	Confrontações do Prédio	Declarações Complementares	Área de Serviço do Prédio (m <sup>2</sup> )
34	DEOLINDA NUNES CONCEIÇÃO ESTRADA NACIONAL N.º 137 ASSEICEIRA 2040 RIO MAIOR	P	11 Sec. CL	Asseiceira	OMISSO	Norte: JOSÉ MENDES REI E CAMINHO Sul: HERDEIROS DE ROSINDA DA CONCEIÇÃO Nascente: JOSÉ FERNANDO SOARES RODRIGUES Poente: FRANCISCO MANUEL DA CONCEIÇÃO RAIMUNDO	Este prédio tem natureza rústica, situa-se no lugar de Vale da Asseiceira, compõe-se de terreno de vinha e pinhal, com oliveiras e maceiras está inscrito no referido artigo matricial rústico 11 da Secção CL e tem a área de 11280 m <sup>2</sup> .	413
34,1	JOSÉ MENDES REI MARIA LUCÍLIA DA CONCEIÇÃO MARCELINO REI Casados CASAIS VARÕES ASSEICEIRA 2040 RIO MAIOR	P	14 Sec. CL	Asseiceira	OMISSO	Norte: JOSÉ MENDES REI E JOÃO INEZ COSTA Sul: JOSÉ FERNANDO SOARES RODRIGUES, ANA MARIA RAMOS MARCELINO E JESUINA RAMOS MARCELINO DA SILVA Nascente: MANUEL ALBINO CARREIRA RIBEIRO Poente: JOSÉ FERNANDO SOARES RODRIGUES, ANA MARIA RAMOS MARCELINO, JESUINA RAMOS MARCELINO DA SILVA E JOSÉ MENDES REI	Este prédio tem natureza rústica, situa-se no lugar de Vale da Asseiceira, compõe-se de terreno de vinha, com oliveiras, está inscrito no referido artigo matricial rústico 14 da Secção CL e tem a área de 5000 m <sup>2</sup> .	113
35	JOSÉ MENDES REI MARIA LUCÍLIA DA CONCEIÇÃO MARCELINO REI Casados CASAIS VARÕES ASSEICEIRA 2040 RIO MAIOR	P	15 Sec. CL	Asseiceira	OMISSO	Norte: ETELVINA DA CONCEIÇÃO GASPAR E ARTUR DA SILVA HENRIQUES Sul: DEOLINDA NUNES CONCEIÇÃO E JOSÉ MENDES REI Nascente: JOSÉ MENDES REI Poente: JESUINA RAMOS MARCELINO DA SILVA, ANA MARIA RAMOS MARCELINO E FRANCISCO MANUEL DA CONCEIÇÃO RAIMUNDO	Este prédio tem natureza rústica, situa-se no lugar de Vale da Asseiceira, compõe-se de terreno de vinha, com oliveiras, está inscrito no referido artigo matricial rústico 15 da Secção CL e tem a área de 5280 m <sup>2</sup> .	966
37	ANA MARIA RAMOS MARCELINO RUA DA PRAIA, N.º 4 ASSEICEIRA 2040 RIO MAIOR	P	8 Sec. CL	Asseiceira	OMISSO	Norte: DIAMANTINO VARGAS DA SILVA, ELISA CONCEIÇÃO GASPAR SILVA E ANTONIO DA SILVA COVANEIRO Sul: DEOLINDA NUNES DA CONCEIÇÃO E FRANCISCO MANUEL DA CONCEIÇÃO RAIMUNDO Nascente: ARTUR DA SILVA HENRIQUES, ETELVINA DA CONCEIÇÃO GASPAR, ALBERTO RODRIGUES MANCO E JOSÉ MENDES REI Poente: ANTONIO DA SILVA COVANEIRO	Este prédio tem natureza rústica, situa-se no lugar de Vale da Asseiceira, compõe-se de terreno de cultura arvenses, vinha e pinhal, com oliveiras, maceiras e pereiras, está inscrito no referido artigo matricial rústico 8 da Secção CL e tem a área de 19040 m <sup>2</sup> .	2546
	JESUINA RAMOS MARCELINO DA SILVA ANTÓNIO JACINTO DA SILVA Casados RUA DA PRAIA, N.º 4 ASSEICEIRA 2040 RIO MAIOR	P						
38	ARTUR DA SILVA HENRIQUES ASSEICEIRA 2040 RIO MAIOR	TI	23 Sec. CL	Asseiceira	OMISSO	Norte: HERDEIROS DE ALBERTO RODRIGUES MANCO Sul: JESUINA RAMOS MARCELINO DA SILVA, ANA MARIA RAMOS MARCELINO, JOSÉ MENDES REI E JOÃO INEZ COSTA Nascente: MANUEL SABINO ANDRÉ Poente: JESUINA RAMOS MARCELINO DA SILVA, ANA MARIA RAMOS MARCELINO	Este prédio tem natureza rústica, situa-se no lugar de Vale da Asseiceira, compõe-se de terreno de pinhal, com eucaliptos, está inscrito no referido artigo matricial rústico 23 da Secção CL e tem a área de 12840 m <sup>2</sup> .	413
	CARLOS ALBERTO GASPAR HENRIQUES ASSEICEIRA 2040 RIO MAIOR	P						
	ETELVINA DA CONCEIÇÃO GASPAR ASSEICEIRA 2040 RIO MAIOR	P						
39	ALBERTO RODRIGUES MANCO ASSEICEIRA 2040 RIO MAIOR	TI	24 Sec. CL	Asseiceira	OMISSO	Norte: DIAMANTINO VARGAS DA SILVA E ELISA CONCEIÇÃO GASPAR SILVA Sul: ARTUR DA SILVA HENRIQUES E ETELVINA DA CONCEIÇÃO GASPAR Nascente: RICARDO SOARES GERMANO Poente: JESUINA RAMOS MARCELINO DA SILVA, ANA MARIA RAMOS MARCELINO	Este prédio tem natureza rústica, situa-se no lugar de Vale da Asseiceira, compõe-se de terreno de eucalipto, está inscrito no referido artigo matricial rústico 24 da Secção CL e tem a área de 8800 m <sup>2</sup> .	399
	MARIA CONCEIÇÃO GASPAR RUA DAS FLORES, 38 ASSEICEIRA 2040 RIO MAIOR	P						
40	DIAMANTINO VARGAS DA SILVA ASSEICEIRA 2040 RIO MAIOR	TI	25 Sec. CL	Asseiceira	OMISSO	Norte: HERDEIROS DE PALMIRA DA CONCEIÇÃO Sul: HERDEIROS DE ALBERTO RODRIGUES MANCO Nascente: RICARDO SOARES GERMANO Poente: JESUINA RAMOS MARCELINO DA SILVA, ANA MARIA RAMOS MARCELINO E ANTONIO DA SILVA COVANEIRO	Este prédio tem natureza rústica, situa-se no lugar de Vale da Asseiceira, compõe-se de terreno de eucalipto, está inscrito no referido artigo matricial rústico 25 da Secção CL e tem a área de 9560 m <sup>2</sup> .	1076
	ANTÓNIO MANUEL GASPAR SILVA 2040 RIO MAIOR	P						
	ELISA CONCEIÇÃO GASPAR SILVA ASSEICEIRA 2040 RIO MAIOR	P						
41	ANTÓNIO DA SILVA COVANEIRO MARIA ALICE GUEDES MACHADO COVANEIRO Casados RUA DR. JOÃO GOMES PATACÃO, N.º 17, 1.º F MOSCAVIDE 2670 LOURES	P	6 Sec. BS	Asseiceira	OMISSO	Norte: MADAIL RAMOS AZENHA E HERDEIROS DE MANUEL HENRIQUES FÉLIX Sul: HERDEIROS DE PALMIRA DA CONCEIÇÃO, DEOLINDA NUNES DA CONCEIÇÃO, JESUINA RAMOS MARCELINO DA SILVA E ANA MARIA RAMOS MARCELINO Nascente: HERDEIROS DE PALMIRA DA CONCEIÇÃO, MANUEL RAMOS AGREIRO E MADAIL RAMOS AZENHA Poente: JOAQUIM DA CONCEIÇÃO MATOS, JOSÉ ALVES PEGO, HERDEIROS DE MANUEL HENRIQUES FÉLIX, ANTONIO JOSÉ FERREIRA GOMES E OUTROS	Este prédio tem natureza rústica, situa-se no lugar de Quinta do Pisão, compõe-se de terreno de vinha, pinhal, com eucaliptos, sobreiros, choupos e leito de curso de água, está inscrito no referido artigo matricial rústico 6 da Secção BS e tem a área de 174840 m <sup>2</sup> .	836573
42 (continua)	JOSÉ ALVES PEGO MARIA JOSÉ DE ALMEIDA GONÇALVES PEGO Casados CELA 2460 ALCobaça	P	5 Sec. BS	Asseiceira	00131/930302			90

Parcela N.º	Nomes de Proprietários, Possuidores (P), Usufrutuários (U) ou Titulares Inscritos (TI), Conjuges e Moradas	(P) (U) ou (TI)	Matriz: R: Rústica; U: Urbana; omissa.	Freguesia	Descrição Predial	Confrontações do Prédio	Declarações Complementares	Área de Serviço do Prédio (m <sup>2</sup> )
(continuação) 42	ANTÓNIO JOSÉ FERREIRA GOMES MARIA DE FÁTIMA COELHO GOMES Casados ASSEICEIRA 2040 RIO MAIOR	P						
	AMILCAR COSTA JUSTINIANO MARIA DEONILDE CONCEIÇÃO ALVES Casados ESTRADA Nº 1, Nº 115 ASSEICEIRA 2040 RIO MAIOR	P						
	HERDEIROS DE ANTÓNIO BERNARDO ALVES ASSEICEIRA 2040 RIO MAIOR	P						
43	MANUEL HENRIQUES FÉLIX FERNANDA DA CONCEIÇÃO SILVA Casados CASAIS DOS SILVAS 2040 RIO MAIOR	TI	10 Sec. AA-AA4	Rio Maior	OMISSO	Norte: PROPOR - EXPLORAÇÕES AGRÍCOLAS E PECUÁRIAS, LDA. Sul: ANTÓNIO DA SILVA COVANEIRO Nascente: PROPOR - EXPLORAÇÕES AGRÍCOLAS E PECUÁRIAS, LDA. E ANTÓNIO DA SILVA COVANEIRO Poente: ANA MARIA PAULINO JOSÉ, JOÃO VIEIRA, ANTÓNIO VIEIRA PLÁCIDO E JOÃO DA CONCEIÇÃO PLÁCIDO	Este prédio tem natureza mista e situa-se no lugar de Quinta do Pisão. A parte rústica compõe-se de terreno de cultura arvense, pinhal, com oliveiras, citrinos, eucaliptos e sobreiros, está inscrita no referido artigo matricial rústico 10 da Secção AA-AA4 e tem a área de 162760 m <sup>2</sup> ; a parte urbana está omissa na matriz e tem a área coberta e descoberta de 1200 m <sup>2</sup> .	8126
	FRANCISCO MANUEL DA SILVA FÉLIX DEOLINDA GOMES FÉLIX Casados CASAIS DOS SILVAS 2040 RIO MAIOR	P						
	FERNANDA DA CONCEIÇÃO SILVA CASAIS DOS SILVAS 2040 RIO MAIOR	P						
44 A	PROPOR - EXPLORAÇÕES AGRÍCOLAS E DE PECUÁRIAS, LDA. QUINTA FONTE DOS TRÊS ASSEICEIRA 2040 RIO MAIOR	P	24 Sec. AA-AA4 (parte)	Rio Maior	00014/211184		Este prédio encontra-se inscrito na matriz predial rústica da referida freguesia sob o artigo 24 da Secção AA-AA4 (parte), que proveio de parte do artigo rústico 2 da Secção AA-AA4 da mesma freguesia.	14941
44 B								2737
45	MADAIL DA COSTA FERREIRA COITO ASSEICEIRA 2040 RIO MAIOR	TI	41 Sec. BU	Rio Maior	OMISSO	Norte: PROPOR - EXPLORAÇÕES AGRÍCOLAS E PECUÁRIAS, LDA. Sul: PROPOR - EXPLORAÇÕES AGRÍCOLAS E PECUÁRIAS, LDA. Nascente: PROPOR - EXPLORAÇÕES AGRÍCOLAS E PECUÁRIAS, LDA. Poente: ARMANDO DA SILVA E JOAQUIM DA SILVA PLÁCIDO	Este prédio tem natureza rústica, situa-se no lugar de Vale dos Cudalhos, compõe-se de terreno de pinhal, está inscrito no referido artigo matricial rústico 41 da Secção BU e tem a área de 16500 m <sup>2</sup> .	944
	FIRMINO FERREIRA DE SOUSA SALGADO GRAÇA MARIA DOMINGOS MORGADO Casados RUA CENTRAL, Nº 54, MACHADOS BOAVISTA 2400 LEIRIA	P						
46	ARMANDO DA SILVA ISAURA DE ALMEIDA GOMES Casados RUA DOS FRANCISCOS ABUXANAS 2040 RIO MAIOR	P	40 Sec. BU	Rio Maior	OMISSO	Norte: JOAQUIM DA SILVA PLÁCIDO Sul: FIRMINO FERREIRA DE SOUSA SALGADO Nascente: FIRMINO FERREIRA DE SOUSA SALGADO Poente: JOSÉ FRAZÃO FÉLIX	Este prédio tem natureza rústica, situa-se no lugar de Vale dos Cudalhos, compõe-se de terreno de eucaliptal, está inscrito no referido artigo matricial rústico 40 da Secção BU e tem a área de 16020 m <sup>2</sup> .	329
47	JOAQUIM SILVA PLÁCIDO MARIA NOÉMIA PINTO CARDOSO FERREIRA COITO Casados ABUXANAS ASSEICEIRA 2040 RIO MAIOR	P	39 Sec. BU	Rio Maior	OMISSO	Norte: JOAQUIM SILVA PLÁCIDO E PROPOR - EXPLORAÇÕES AGRÍCOLAS E PECUÁRIAS, LDA. Sul: ARMANDO DA SILVA Nascente: JOAQUIM SILVA PLÁCIDO E FIRMINO FERREIRA DE SOUSA SALGADO Poente: PROPOR - EXPLORAÇÕES AGRÍCOLAS E PECUÁRIAS, LDA.	Este prédio tem natureza rústica, situa-se no lugar de Vale dos Cudalhos, compõe-se de terreno de pinhal, está inscrito no referido artigo matricial rústico 39 da Secção BU e tem a área de 6240 m <sup>2</sup> .	449
48	JOAQUIM SILVA PLÁCIDO MARIA NOÉMIA PINTO CARDOSO FERREIRA COITO Casados ABUXANAS ASSEICEIRA 2040 RIO MAIOR	P	38 Sec. BU	Rio Maior	OMISSO	Norte: ARMANDO DA SILVA E PROPOR - EXPLORAÇÕES AGRÍCOLAS E PECUÁRIAS, LDA. Sul: JOAQUIM SILVA PLÁCIDO Nascente: FIRMINO FERREIRA DE SOUSA SALGADO Poente: PROPOR - EXPLORAÇÕES AGRÍCOLAS E PECUÁRIAS, LDA.	Este prédio tem natureza rústica, situa-se no lugar de Vale dos Cudalhos, compõe-se de terreno de pinhal, com eucaliptos, está inscrito no referido artigo matricial rústico 38 da Secção BU e tem a área de 11720 m <sup>2</sup> .	1506
49	ARMANDO DA SILVA ISAURA DE ALMEIDA GOMES Casados RUA DOS FRANCISCOS ABUXANAS 2040 RIO MAIOR	P	37 Sec. BU	Rio Maior	OMISSO	Norte: PROPOR - EXPLORAÇÕES AGRÍCOLAS E PECUÁRIAS, LDA. E JOAQUIM DA SILVA PLÁCIDO Sul: JOAQUIM SILVA PLÁCIDO Nascente: FIRMINO FERREIRA DE SOUSA SALGADO Poente: PROPOR - EXPLORAÇÕES AGRÍCOLAS E PECUÁRIAS, LDA.	Este prédio tem natureza rústica, situa-se no lugar de Vale dos Cudalhos, compõe-se de terreno de eucaliptal, está inscrito no referido artigo matricial rústico 37 da Secção BU e tem a área de 8200 m <sup>2</sup> .	1342

Parcela N.º	Nomes de Proprietários, Possuidores (P), Usufrutuários (U) ou Titulares Inscritos (TI), Conjuges e Moradas	(P) (U) (TI)	Matriz: R: Rústica; U: Urbana; ou omissa.	Freguesia	Descrição Predial	Confrontações do Prédio	Declarações Complementares	Área de Serviço do Prédio (m <sup>2</sup> )
50	JOAQUIM DA SILVA PLACIDO MARIA CELESTE DA CONCEICAO Casados ABUXANAS 2040 RIO MAIOR	P	36 Sec. BU	Rio Maior	OMISSO	Norte: PROPOR - EXPLORAÇÕES AGRÍCOLAS E PECUÁRIAS, LDA. Sul: ARMANDO DA SILVA Nascente: PROPOR - EXPLORAÇÕES AGRÍCOLAS E PECUÁRIAS, LDA. E FIRMINO FERREIRA DE SOUSA SALGADO Poente: PROPOR - EXPLORAÇÕES AGRÍCOLAS E PECUÁRIAS, LDA.	Este prédio tem natureza rústica, situa-se no lugar de Vale dos Cudalhos, compõe-se de terreno de pinhal, com eucaliptos, está inscrito no referido artigo matricial rústico 36 da Secção BU e tem a área de 9280 m <sup>2</sup> .	664
101	JOAQUIM HENRIQUE FERREIRA FÉLIX ALTO DA SERRA 2040 RIO MAIOR	P	24 Sec. AA-AA4 (parte)	Rio Maior	Num: 14500 Livro: B-38 Folha: 137		Este prédio encontra-se inscrito na matriz predial rústica da referida freguesia sob o artigo 24 da Secção AA-AA4 (parte), que proveio de parte do artigo rústico 2 da Secção AA-AA4 da mesma freguesia.	10263
	FERNANDO LUIS CRISÓSTOMO MARCELINO MARIA JOSÉ FERREIRA FÉLIX MARCELINO Casados CASAL DOS SILVAS 2040 RIO MAIOR	P						
102	MANUEL AFONSO FRAZÃO MARIA CELESTE DAS DORES FERNANDES Casados RUA DE S. DOMINGOS VALE DE ÓBIDOS 2040 RIO MAIOR	P	68 Sec. BP	Rio Maior	OMISSO	Norte: RITA COSTA DE JESUS PIEDADE, MARIA DO ROSÁRIO DE JESUS PIEDADE COSTA, ARMANDO COSTA DA PIEDADE E CREMILDA MARIA JESUS DA PIEDADE LOUVADO Sul: FERNANDO LUIS CRISÓSTOMO MARCELINO Nascente: FERNANDO LUIS CRISÓSTOMO MARCELINO Poente: JOSÉ ALBERTO COSTA MACHADO	Este prédio tem natureza rústica, situa-se no lugar de Portela dos Silvas, compõe-se de terreno de cultura arvense, pinhal e vinha, com oliveiras, está inscrito no referido artigo matricial rústico 68 da Secção BP e tem a área de 7320 m <sup>2</sup> .	168
103	CREMILDA MARIA JESUS DA PIEDADE LOUVADO FRANCISCO DA SILVA LOUVADO Casados 112 TAPPAN, ST., KEARNY NEW JERSEY 01032 EUA	P	69 Sec. BP	Rio Maior	00762/120488			2293
	ARMANDO COSTA DA PIEDADE EDITE AUGUSTA CRUZ DA PIEDADE Casados 265 WILSON, AVE., KEARNY NEW JERSEY 07032 EUA	P						
	MARIA DO ROSÁRIO DE JESUS PIEDADE COSTA JOSÉ ADELINO PEREIRA DA COSTA Casados 119 MIDLAND, AVE., KEARNY NEW JERSEY EUA	P						
	RITA COSTA DE JESUS PIEDADE RUA PRINCIPAL, VALE DE ÓBIDOS 2040 RIO MAIOR	P						
104	VÍTOR MANUEL SANTOS MENDES MARIA ALBERTINA GONÇALVES CARVALHO MENDES Casados RUA DR. PROFESSOR REINALDO DOS SANTOS, N.º 15, 6.º B CARNAXIDE 2765 OEIRAS	P	U-9682º	Rio Maior	06646/030904			2444
104,1	JOSÉ MENDES ANGELINA DA CONCEIÇÃO SANTOS MENDES Casados CASAIS DOS SILVAS VALE DE ÓBIDOS 2040 RIO MAIOR	P	45 Sec. BP	Rio Maior	Num: 12489 Livro: B-33 Folha: 65		Este prédio encontra-se inscrito na matriz predial rústica da referida freguesia sob o artigo 45 da Secção BP, que corresponde ao anterior artigo rústico 7691º da mesma freguesia.	1317
105	MARIA MADALENA BRITO PACHECO, CABEÇA DE CASAL DA HERANÇA DE 2040 RIO MAIOR	TI	44 Sec. BP	Rio Maior	OMISSO	Norte: JOSÉ MENDES Sul: JOSÉ MENDES Nascente: MANUEL HENRIQUES GOMES Poente: JOSÉ MENDES	Este prédio tem natureza rústica, situa-se no lugar de Vale de Óbidos, compõe-se de terreno de cultura arvense e pinhal, está inscrito no referido artigo matricial rústico 44 da Secção BP e tem a área de 8200 m <sup>2</sup> .	152
106	JOSÉ MENDES ANGELINA DA CONCEIÇÃO SANTOS MENDES Casados CASAIS DOS SILVAS VALE DE ÓBIDOS 2040 RIO MAIOR	P	46 Sec. BP	Rio Maior	Num: 14502 Livro: B-38 Folha: 139 V		Este prédio encontra-se inscrito na matriz predial rústica da referida freguesia sob o artigo 46 da Secção BP, que corresponde ao anterior artigo rústico 2565º da mesma freguesia.	3308



Parcela N.º	Nomes de Proprietários, Possuidores (P), Usufrutuários (U) ou Titulares Inscritos (TI), Conjuges e Moradas	(P) (U) ou (TI)	Matriz: R: Rústica; U: Urbana; omissa.	Freguesia	Descrição Predial	Confrontações do Prédio	Declarações Complementares	Área de Serviço do Prédio (m <sup>2</sup> )
121	MARIA AMÉLIA DO ROSÁRIO ALMEIDA MACHADO ANTÓNIO DA CONCEIÇÃO MACHADO Casados RUA DA CATRINA, CX POSTAL 6 VALE DE ÓBIDOS 2040 RIO MAIOR	P	39 Sec. AE	Rio Maior	2189/890726			737
122	MARIA DA CONCEIÇÃO SANTOS MADEIRA JOSÉ CARREIRA LOPES Casados RUA D. AFONSO HENRIQUES, 108 CARRACHANAS 2040 RIO MAIOR	P	40 Sec. AE	Rio Maior	00825/010788			2262
	BENVINDA DA CONCEIÇÃO FRAZÃO 2040 RIO MAIOR	U						
123	JOSE JULIO SANTOS ANDRE MARIA DA CONCEIÇÃO FERREIRA SEQUEIRA ANDRE Casados RUA PROFESSOR AMILCAR ANDRADE, 14, 2040 RIO MAIOR	P	34 Sec. AE	Rio Maior	03870/950608			2603
	MANUEL DA SILVA ANDRÉ RUA MAJOR CABRAL QUADROS VALE FALANTE 2040 RIO MAIOR	P						
	MARIA LÚISA DOS SANTOS SEQUEIRA RUA DE OLIVENÇA, N.º 23 2040 RIO MAIOR	P						
125	JOÃO DA CONCEIÇÃO NUNES GLÓRIA DA SILVA PEREIRA NUNES Casados RUA POIAIS DE S. BENTO, N.º 46 - 2.º DTº 1200 LISBOA	P	33 Sec. AE	Rio Maior	01852/910923			3107
126	JOSÉ LUIS MARQUES BERNARDES, HERDEIROS DE BAIRRO MARIA GUILHERMINA 2500 CALDAS DA RAINHA	TI	27 Sec. AG; U:omisso	Rio Maior	OMISSO	Norte: JOÃO SEQUEIRA FRÓIS FIGUEIREDO E JOÃO MANUEL SOARES MADEIRA MENDES Sul:JOÃO DA CONCEIÇÃO NUNES Nascente: ALPÍVILAS, INVESTIMENTOS IMOBILIÁRIOS, LDA. Poente: DÁLIA DE OLIVEIRA ROSA TAVARES E JOSÉ JAIME TAVARES	Este prédio tem natureza mista e situa-se no lugar de Vivenda. A parte rústica compõe-se de terreno de pinhal e eucaliptal, com oliveiras e pomar de citrinos, está inscrita no referido artigo matricial rústico 27 da Secção AG e tem a área de 200120 m <sup>2</sup> ; a parte urbana está omissa na matriz e tem a área coberta e descoberta de 2160 m <sup>2</sup> .	2877
	VITOR MANUEL MARQUES BERNARDES MARIA GABRIELA DE FARIA MAURÍCIO MARQUES BERNARDES Casados AV. 1 DE MAIO, 12 - 6.º DTº 2500 CALDAS DA RAINHA	P						
127	JOÃO SEQUEIRA FRÓIS FIGUEIREDO MARIA INÉS LOBATO PINTO FIGUEIREDO Casados RUA DR. AUGUSTO CÉSAR DA SILVA FERREIRA, N.º 23 2040 RIO MAIOR	P	26 Sec. AG	Rio Maior	01956/920214			3685
128	MADAIL DA CRUZ AMIL RUA DOS BOMBEIROS VOLUNTÁRIOS, N.º 1 2040 RIO MAIOR	TI	14 Sec. AE	Rio Maior	OMISSO	Norte: CAMINHO Sul:CAMINHO Nascente: JOÃO SEQUEIRA FRÓIS FIGUEIREDO Poente: JOSÉ CANADAS RIBEIRO	Este prédio tem natureza rústica, situa-se no lugar de Cabeço de Figueiros, compõe-se de terreno de eucaliptal, está inscrito no referido artigo matricial rústico 14 da Secção AE e tem a área de 25160 m <sup>2</sup> m <sup>2</sup> .	560
	JOÃO MANUEL SOARES MADEIRA MENDES MARIA LURDES BRANCO MENDES MADEIRA Casados AV. PAULO VI, LOTE 55, 1.º FRENTE-ESQ.º. ASSEICEIRA 2040 RIO MAIOR	P						
129	JOSE ALMEIDA CARVALHO ELIZABETE ROSA PEREIRA CARVALHO Casados RUA DA RIGUEIRINHA, N.º4 A DOS FRANÇOS 2500 CALDAS DA RAINHA	P	13 Sec. AE	Rio Maior	OMISSO	Norte: JÚLIA DA CONCEIÇÃO MARTINHO, VICTOR MANUEL MARTINHO FONSECA E MARIA RUTE MARTINHO FONSECA Sul:CAMINHO Nascente: JOSÉ ALMEIDA CARVALHO Poente: JOÃO DA SILVA ANDRÉ	Este prédio tem natureza rústica, situa-se no lugar de Goucha, compõe-se de terreno de eucaliptal, está inscrita no referido artigo matricial rústico 13 da Secção AE e tem a área de 4600 m <sup>2</sup> .	473
130	JOSE ALMEIDA CARVALHO ELIZABETE ROSA PEREIRA CARVALHO Casados RUA DA RIGUEIRINHA, N.º4 A DOS FRANÇOS 2500 CALDAS DA RAINHA	P	12 Sec. AE	Rio Maior	OMISSO	Norte: JÚLIA DA CONCEIÇÃO MARTINHO, VICTOR MANUEL MARTINHO FONSECA, MARIA RUTE MARTINHO FONSECA E CAMINHO Sul:CAMINHO Nascente: CRISTIANO BORGES DE ALMEIDA Poente: JOSÉ ALMEIDA CARVALHO	Este prédio tem natureza rústica, situa-se no lugar de Goucha, compõe-se de terreno de eucaliptal, está inscrita no referido artigo matricial rústico 12 da Secção AE e tem a área de 5920 m <sup>2</sup> .	1336

Parcela N.º	Nomes de Proprietários, Possuidores (P), Usufrutuários (U) ou Titulares Inscritos (TI), Conjuges e Moradas	(P) (U) (TI)	Matriz: R: Rústica; U: Urbana; omissa.	Freguesia	Descrição Predial	Confrontações do Prédio	Declarações Complementares	Área de Serviço do Prédio (m <sup>2</sup> )
131	JÚLIA DA CONCEIÇÃO MARTINHO RUA DUQUE COIMBRA, 13 2040 RIO MAIOR	P	15 Sec. AD	Rio Maior	OMISSO	Norte: MARIA RITA BICA RIBEIRO COLAÇO Sul: JOÃO DA SILVA ANDRÉ Nascente: ILIDIA CANADAS FERREIRA VIOLANTE, MARIA DE LURDES VIOLANTE INÁCIO PAULO DA TORRE, OVOPOR- AGRO PECUÁRIA DOS MILAGRES, S.A. E CAMINHO Poente: ALBERTO DOS SANTOS FÉLIX	Este prédio tem natureza rústica, situa-se no lugar de Goucha, compõe-se de terreno de pinhal e eucaliptal, está inscrito no referido artigo matricial rústico 15 da Secção AD e tem a área de 17560 m <sup>2</sup> .	553
	VICTOR MANUEL MARTINHO FONSECA MARIA HELENA SALPICO Casados ESTRADA DA LUZ, 197, 1º ESQ. 1600-155 LISBOA	P						
	MARIA RUTE MARTINHO FONSECA RUA DUQUE DE COIMBRA, N.º 13 2040 RIO MAIOR	P						
	ANTÓNIO CONSTANTINO FONSECA, CABEÇA DE CASAL DA HERANÇA DE RUA DUQUE DE COIMBRA, N.º 13 2040 RIO MAIOR	TI						
132	MARIA RITA BICA RIBEIRO COLAÇO FRANCISCO MANUEL DA CRUZ COLAÇO Casados RUA FERREIRA CAMPOS, N.º 8 2040 RIO MAIOR	P	14 Sec. AD	Rio Maior	OMISSO	Norte: CAMINHO Sul: JÚLIA DA CONCEIÇÃO MARTINHO, VICTOR MANUEL MARTINHO FONSECA E MARIA RUTE MARTINHO FONSECA Nascente: OVOPOR- AGRO PECUÁRIA DOS MILAGRES, S.A. Poente: ALBERTO DOS SANTOS FÉLIX	Este prédio tem natureza rústica, situa-se no lugar de Goucha, compõe-se de terreno de pinhal e eucaliptal, está inscrito no referido artigo matricial rústico 14 da Secção AD e tem a área de 19280 m <sup>2</sup> .	705
133	MANUEL ANTUNES DA SILVA OLÍVIA HENRIQUES DA CUNHA Casados 2415 LEIRIA	TI	13 Sec. AD	Rio Maior	Num: 4750 Livro: B-13 Folha: 20V		Este prédio encontra-se inscrito na matriz predial rústica da referida freguesia sob o artigo 13 da Secção AD, que proveio do artigo rústico 2689º da mesma freguesia.	3525
	OVOPOR- AGRO PECUÁRIA DOS MILAGRES, S.A. ALCAIDARIA MILAGRES 2415-011 LEIRIA	P						
134	PAULO ALEXANDRE RIBEIRO CARDOSO RUA MARQUÊS DE RIO MAIOR, N.º 26 2040 RIO MAIOR	TI	9 Sec. AD	Rio Maior	OMISSO	Norte: HERDEIROS DE JOÃO DE FIGUEIREDO INÁCIO Sul: OVOPOR- AGRO PECUÁRIA DOS MILAGRES, S.A. Nascente: BALBINA HENRIQUES VIOLANTE E JOSÉ CANADAS VIOLANTE Poente: JOSÉ CONSTANTINO PRIMOR, ILIDIA CANADAS FERREIRA VIOLANTE E MARIA DE LURDES VIOLANTE INÁCIO PAULO DA TORRE	Este prédio tem natureza rústica, situa-se no lugar de Goucha, compõe-se de terreno de pinhal e eucaliptal, está inscrito no referido artigo matricial rústico 9 da Secção AD e tem a área de 41640 m <sup>2</sup> .	1286
	JOÃO DA SILVA CARDOSO MARIA CLOTILDE DA SILVA RIBEIRO Casados RUA FERREIRA CAMPOS, N.º 5 2040 RIO MAIOR	P						
135	MARIA DE LURDES VIOLANTE INÁCIO PAULO DA TORRE JOSÉ ANTÓNIO COITO PAULO DA TORRE Casados FREIRIA 2040 RIO MAIOR	TI	12 Sec. AD	Rio Maior	05565/990629			3134
	ILIDIA CANADAS FERREIRA VIOLANTE FREIRIA 2040 RIO MAIOR	P						
136	JOSÉ CONSTANTINO PRIMOR MARIA LUCILIA MARQUES ANDRÉ CONSTANTINO PRIMOR Casados RUA PROF. MANUEL JOSÉ FERREIRA, 40, 4º ESQ 2040 RIO MAIOR	P	10 Sec. AD	Rio Maior	06306/020509			3401
137	ILIDIA CANADAS FERREIRA VIOLANTE FREIRIA 2040 RIO MAIOR	P	8 Sec. AD; U:8724º	Rio Maior	05564/990629			1180
	MARIA DE LURDES VIOLANTE INÁCIO PAULO DA TORRE JOSÉ ANTÓNIO COITO PAULO DA TORRE Casados FREIRIA 2040 RIO MAIOR	P						
139 A	RITA MARQUES 2040 RIO MAIOR	P	1 Sec. AC- AC1	Rio Maior	Num: 2493 Livro: B-7 Folha: 62V		Este prédio tem a área de 944960 m <sup>2</sup> e encontra-se inscrito na matriz predial rústica da referida freguesia sob o artigo 1 da Secção AC-AC1, que corresponde aos anteriores artigos rústicos 3686º e 3840º da mesma freguesia.	2251
139 B	MARIA RITA MARQUES OLIVEIRA CACELA E CUNHA VIRGILIO DA SILVA CACELA E CUNHA Casados RUA D. FERNANDO, 22, 1º 2040 RIO MAIOR	P						12223
139 C								10273

Parcela N.º	Nomes de Proprietários, Possuidores (P), Usufrutuários (U) ou Titulares Inscritos (TI), Conjuges e Moradas	(P) (U) ou (TI)	Matriz: R: Rústica; U: Urbana; omissa.	Freguesia	Descrição Predial	Confrontações do Prédio	Declarações Complementares	Área de Servidão do Prédio (m2)
141	ANTÓNIO LOPES LINDO FILIPE LIDIA MARIA FERREIRA MACHADO LINDO Casados RUA MAJOR CABRAL QUADROS, S/N 2040-223 RIO MAIOR	P	8 Sec. N	Rio Maior	OMISSO	Norte: MANUEL FERREIRA MARCELINO Sul: MARIA RITA MARQUES OLIVEIRA CACELA E CUNHA Nascente: JOÃO ROSA LINDO E ANTÓNIO LOPES LINDO FILIPE Poente: JOÃO MANUEL MORAIS MARCELINO LOURENÇO PEDROSA, ANTÓNIO MORAIS COLAÇO, MARIA IRENE MORAIS COLAÇO DOS SANTOS	Este prédio tem natureza rústica, situa-se no lugar de Pereirinha, compõe-se de terreno de eucaliptal e mato, está inscrito no referido artigo matricial rústico 8 da Secção N e tem a área de 128160 m2.	9623
	JOÃO ROSA LINDO MARIA MANUELA MAXIMIANO BERNARDO LINDO Casados VALES DA SENHORA DA LUZ 2040 RIO MAIOR	P						
142	MANUEL FERREIRA MARCELINO MARIA DA PIEDADE BEIRA Casados ALTO DA SERRA 2040 RIO MAIOR	P	6 Sec. N	Rio Maior	OMISSO	Norte: ANTÓNIO LOPES LINDO FILIPE Sul: JOÃO MANUEL MORAIS MARCELINO LOURENÇO PEDROSA, ANTÓNIO MORAIS COLAÇO, MARIA IRENE MORAIS COLAÇO DOS SANTOS E MARIA DA CONCEIÇÃO MORAIS LOURENÇO FERREIRA Nascente: ANTÓNIO LOPES LINDO FILIPE Poente: JOÃO MANUEL MORAIS MARCELINO LOURENÇO PEDROSA, ANTÓNIO MORAIS COLAÇO, MARIA IRENE MORAIS COLAÇO DOS SANTOS E MARIA DA CONCEIÇÃO MORAIS LOURENÇO FERREIRA	Este prédio tem natureza rústica, situa-se no lugar de Pereirinha, compõe-se de terreno de cultura arvense, pinhal, eucaliptal e mato, com oliveiras, está inscrito no referido artigo matricial rústico 6 da Secção N e tem a área de 43520 m2.	1116
142,1	ANTÓNIO LOPES LINDO FILIPE LIDIA MARIA FERREIRA MACHADO LINDO Casados RUA MAJOR CABRAL QUADROS, S/N 2040-223 RIO MAIOR	P	5 Sec. N	Rio Maior	06517/030429			444
143	AGROVIA - SOCIEDADE AGROPECUÁRIA S.A. CASAS DA CORTIÇADA OUTEIRO DA CORTIÇADA 2040 RIO MAIOR	P	4 Sec. N	Rio Maior	OMISSO	Norte: ANTÓNIO LOPES LINDO FILIPE E JOÃO ROSA LINDO Sul: ANTÓNIO LOPES LINDO FILIPE Nascente: ANTÓNIO LOPES LINDO FILIPE E JOÃO ROSA LINDO Poente: JOÃO MANUEL MORAIS MARCELINO LOURENÇO PEDROSA, ANTÓNIO MORAIS COLAÇO, MARIA IRENE MORAIS COLAÇO DOS SANTOS E MARIA DA CONCEIÇÃO MORAIS LOURENÇO FERREIRA	Este prédio tem natureza rústica, situa-se no lugar de Pereirinha, compõe-se de terreno de cultura arvense, pinhal e mato, com oliveiras, está inscrito no referido artigo matricial rústico 4 da Secção N e tem a área de 68120 m2.	2395
143,1 A	ANTÓNIO LOPES LINDO FILIPE LIDIA MARIA FERREIRA MACHADO LINDO Casados RUA MAJOR CABRAL QUADROS, S/N 2040-223 RIO MAIOR	P	10 Sec. N	Rio Maior	06074/010517			4291
143,1 B	JOÃO ROSA LINDO MARIA MANUELA MAXIMIANO BERNARDO LINDO Casados VALES DA SENHORA DA LUZ 2040 RIO MAIOR	P						3825
144	CONCEIÇÃO PEREIRA DIAS ROSÁRIO BAPTISTA RAMIRO DO ROSÁRIO BAPTISTA Casados RUA DO FERRO VELHO ALTO DA SERRA 2040 RIO MAIOR	P	11 Sec. N	Rio Maior	07277/050307			995
145	GONÇALO MANUEL FERREIRA VARGAS SOVERAL AVENIDA DOS COMBATENTES 2040-344 RIO MAIOR	P	62 Sec. O	Rio Maior	00684/250188			6348
	SUSANA ISABEL FERREIRA VARGAS SOVERAL REBORDÃO PAULO JORGE VAZ SERRA REBORDÃO Casados RUA PROF. MÁRIO DE ALBUQUERQUE, Nº 5 - 3º B 1600-812 LISBOA	P						
	PEDRO ALEXANDRE FERREIRA VARGAS SOVERAL DULCE MARIA RODRIGUES DOS SANTOS SOVERAL Casados URBANIZAÇÃO AREIAS DO VALE, LOTE 198 2040 RIO MAIOR	P						
	RICARDO JORGE FERREIRA VARGAS SOVERAL TERESA MARGARIDA CALISTO DA SILVA FERREIRA SOVERAL Casados RUA JOSÉ PEDRO INÉS CANADAS, Nº 2 - 4º DTº 2040 RIO MAIOR	P						
146	JOÃO MANUEL MORAIS MARCELINO LOURENÇO PAULA ANABELA PEDROSA MARTINS MARCELINO Casados ALTO DA SERRA 2040 RIO MAIOR	P	61 Sec. O	Rio Maior	OMISSO	Norte: ESTRADA PÚBLICA Sul: PEDRO ALEXANDRE FERREIRA VARGAS SOVERAL, RICARDO JORGE FERREIRA VARGAS SOVERAL, SUSANA ISABEL FERREIRA VARGAS SOVERAL REBORDÃO E GONÇALO MANUEL FERREIRA VARGAS SOVERAL Nascente: PEDRO ALEXANDRE FERREIRA VARGAS SOVERAL, RICARDO JORGE FERREIRA VARGAS SOVERAL, SUSANA ISABEL FERREIRA VARGAS SOVERAL REBORDÃO E GONÇALO MANUEL FERREIRA VARGAS SOVERAL Poente: ESTRADA PÚBLICA	Este prédio tem natureza rústica, situa-se no lugar de Fochó, compõe-se de terreno de mato, pinhal, vinha com macieiras e oliveiras e eucaliptal, está inscrito no referido artigo matricial rústico 61 da Secção O e tem a área de 7200 m2.	243

Parcela N.º	Nomes de Proprietários, Possuidores (P), Usufrutuários (U) ou Titulares Inscritos (TI), Conjuges e Moradas	(P) (U) ou (TI)	Matriz: R: Rústica; U: Urbana; omissa.	Freguesia	Descrição Predial	Confrontações do Prédio	Declarações Complementares	Área de Serviço do Prédio (m <sup>2</sup> )
147	HERDEIROS DE JOSÉ PEDRO CASTELHANO MOITA DO GAVIÃO 2475 BENEDITA	P	60 Sec. O	Rio Maior	OMISSO	Norte: CAMINHO Sul: ANTÓNIO LOPES LINDO FILIPE, JOÃO ROSA LINDO E JOÃO DANIEL Nascente: ESTRADA Poente: JOÃO DA CONCEIÇÃO LOURENÇO	Este prédio tem natureza rústica, situa-se no lugar de Vale Senhora, compõe-se de terreno de cultura arvenses, vinha e mato, com oliveiras, macieiras, pereiras e sobreiros, está inscrito no referido artigo matricial rústico 60 da Secção O e tem a área de 42320 m <sup>2</sup> .	1707
148	DANIEL DA SILVA MARIA CELESTE DA CONCEIÇÃO LOURENÇO Casados RUA DA AZINHAGA FONTE DA BICA 2040 RIO MAIOR	P	59 Sec. O	Rio Maior	05971/001019			1914
149	MARIA DO ROSÁRIO DA SILVA ELIAS JOSÉ PEREIRA CRISÓSTOMO Casados RUA DOS RESTAURADORES FONTE DA BICA 2040 RIO MAIOR	P	58 Sec. O	Rio Maior	06034/010223			1688
150	MANUEL FERNANDO MARCELINO RUA MOUZINHO DE ALBUQUERQUE, LOTE 27 - 3º ESQ. 2040-253 RIO MAIOR	P	43 Sec. O	Rio Maior	OMISSO	Norte: JOÃO ALBERTO DE MELO VIDAL Sul: JOÃO NUNES BERNARDINO E CAMINHO Nascente: MARIA CELESTE MORAIS COLAÇO Poente: JOÃO NUNES BERNARDINO	Este prédio tem natureza rústica, situa-se no lugar de Chameca, compõe-se de terreno de mato, com oliveiras, está inscrito no referido artigo matricial rústico 43 da Secção O e tem a área de 3960 m <sup>2</sup> .	60
151	MARIA CELESTE MORAIS COLAÇO CASAL DA NESPEREIRA ALTO DA SERRA 2040-063 RIO MAIOR	P	44 Sec. O	Rio Maior	03545/940824			1936
152 A	DICOFER - INDÚSTRIA DE CALÇADO, S.A. ALTO DA SERRA 2040 RIO MAIOR	P	45 Sec. O	Rio Maior	OMISSO	Norte: ANTÓNIO LOPES LINDO FILIPE Sul: CAMINHO Nascente: ANTÓNIO LOPES LINDO FILIPE E CAMINHO Poente: CAMINHO	Este prédio tem natureza rústica, situa-se no lugar de Chameca, compõe-se de terreno de pinhal e mato, com oliveiras, está inscrito no referido artigo matricial rústico 45 da Secção O e tem a área de 14040 m <sup>2</sup> .	786
152 B								1112
153	ANTÓNIO LOPES LINDO FILIPE LÍDIA MARIA FERREIRA MACHADO LINDO Casados RUA MAJOR CABRAL DE QUADROS VALE FALANTE 2040 RIO MAIOR	P	46 Sec. O	Rio Maior	06515/030429			1632
154	JOÃO DA COSTA FÉLIX, CABEÇA DE CASAL DA HERANÇA DE CASAIS DOS SILVAS 2040 RIO MAIOR	P	36 Sec. O	Rio Maior	OMISSO	Norte: ANTÓNIO DA CONCEIÇÃO POLICARPO Sul: ANTÓNIO LOPES LINDO FILIPE Nascente: ANTÓNIO DA CONCEIÇÃO POLICARPO E CAMINHO Poente: FERNANDO CAETANO COLAÇO E CAMINHO	Este prédio tem natureza rústica, situa-se no lugar de Arrozeias, compõe-se de terreno de cultura arvenses, pinhal e mato, com oliveiras, está inscrito no referido artigo matricial rústico 36 da Secção O e tem a área de 12280 m <sup>2</sup> .	1610
155	ANTÓNIO DA CONCEIÇÃO POLICARPO MARIA CELESTE CADETE TRINCADEIRO POLICARPO Casados ESTRADA D. MARIA II ALTO DA SERRA 2040-063 RIO MAIOR	P	35 Sec. O	Rio Maior	05458/990210			2781
156	ANTÓNIO LOURENÇO PORTA DA TEIRA 2040 RIO MAIOR	TI	5 Sec. O	Rio Maior	OMISSO	Norte: LEANDRO RODRIGUES PEREIRA, SUCESSORES, LDA. Sul: ANTÓNIO DA CONCEIÇÃO POLICARPO E JOÃO LUIZ FERREIRA PERALTA Nascente: JOÃO FARINHA ANDRADE E FERNANDO FILIPE LINDO Poente: LEANDRO RODRIGUES PEREIRA, SUCESSORES, LDA.	Este prédio tem natureza rústica, situa-se no lugar de Chameca, compõe-se de terreno de pinhal, eucaliptal e mato, com oliveiras, está inscrito no referido artigo matricial rústico 5 da Secção O e tem a área de 15240 m <sup>2</sup> .	2929
	MARIA AURORA LOURENÇO DUARTE MANUEL RIBEIRO TEIXEIRA Casados ESTRADA DA MIRA, N.º 9, 2.º, 2700 AMADORA	P						
157	MASSA FALIDA DE LEANDRO RODRIGUES PEREIRA, SUCESSORES, LDA. SERRA DO CARVALHAL, TAPEUS 3130 SOURE	P	3 Sec. O	Rio Maior	02403/930108			277

Parcela N.º	Nomes de Proprietários, Possuidores (P), Usufrutuários (U) ou Titulares Inscritos (TI), Conjuges e Moradas	(P) (U) ou (TI)	Matriz: R: Rústica; U: Urbana; omissa.	Freguesia	Descrição Predial	Confrontações do Prédio	Declarações Complementares	Área de Serviço do Prédio (m <sup>2</sup> )
158	FERNANDO FILIPE LINDO MARIA IDALINA BRANCHES DE ALMEIDA Casados FREIRIA 2040 RIO MAIOR	P	2 Sec. O	Rio Maior	01027/060389			1110
159	ANIPEDRA - COMPRA E VENDA DE PROPRIEDADES, LDA. FREIRIA 2040 RIO MAIOR	P	1 Sec. O	Rio Maior	03440/940601			2610
161	RAÚL MORAIS COLAÇO ANÁLIA DA CONCEIÇÃO DE JESUS Casados ALTO DA SERRA 2040 RIO MAIOR	P	170 Sec. C- C1	Rio Maior	OMISSO	Norte: ANTÓNIO MORAIS COLAÇO E ANTÓNIO LUIS FERREIRA Sul: ANIPEDRA - COMPRA E VENDA DE PROPRIEDADES, LDA., JOÃO FARINHA ANDRADE E FERNANDO FILIPE LINDO Nascente: ANTÓNIO JOSÉ DOMINGOS DOS SANTOS, JOÃO ALEXANDRE FIALHO E HERDEIROS DE JOÃO MARQUES GOMES	Este prédio tem natureza rústica, situa-se no lugar de Vale Castelhanho, compõe-se de terreno de cultura arvense e mato, com sobreiros, está inscrito no referido artigo matricial rústico 170 da Secção C-C1 e tem a área de 47840 m <sup>2</sup> .	4990
162	JUSTINO EMÍDIO MARQUES ADELAIDE DOS REIS E SILVA Casados MATA DE BAIXO 2040 RIO MAIOR	P	54 Sec. P	Rio Maior	00865/220788			45
163	MARIA JOSÉ REBELO FIALHO BECO DA CUMEIRA RIBAFRIA BENEDITA	P	65 Sec. P	Rio Maior	04523/970124			164
164	JOSÉ DA CONCEIÇÃO BERNARDO MARIA DULCE HENRIQUES FAUSTINO BERNARDO Casados VENDA DA COSTA 2040 RIO MAIOR	P	62 Sec. P	Rio Maior	02656/930519			317
165	JOÃO BERNARDO JÚNIOR MATA DE BAIXO 2040 RIO MAIOR	TI	61 Sec. P	Rio Maior	OMISSO	Norte: CAMINHO Sul: JOSÉ DA CONCEIÇÃO BERNARDO E RAÚL MORAIS COLAÇO Nascente: ANTÓNIO LUIS FERREIRA Poente: JOSÉ DA CONCEIÇÃO BERNARDO	Este prédio tem natureza rústica, situa-se no lugar de Palmeiro, compõe-se de terreno de cultura arvense, pinhal, eucaliptal e mato, com oliveiras, está inscrito no referido artigo matricial rústico 61 da Secção P e tem a área de 15880 m <sup>2</sup> .	815
	ROSINDA LUÍSA BERNARDO CARVALHO DIAS APARTADO 96 2500 CALDAS DA RAINHA	P						
166	ANTÓNIO LUIS FERREIRA ANA REBELO MORAIS Casados RUA DA SERRADINHA, 8 2475 BENEDITA	P	60 Sec. P	Rio Maior	OMISSO	Norte: ALBINO DA CONCEIÇÃO DIAS Sul: RAÚL MORAIS COLAÇO Nascente: ALBINO DA CONCEIÇÃO DIAS Poente: ROSINDA LUÍSA BERNARDO CARVALHO DIAS	Este prédio tem natureza rústica, situa-se no lugar de Palmeiro, compõe-se de terreno de cultura arvense e pinhal com eucaliptos, está inscrito no referido artigo matricial rústico 60 da Secção P e tem a área de 33800 m <sup>2</sup> .	2607
167	ALBINO DA CONCEIÇÃO DIAS MARIA AMÁLIA MARTINS Casados CASAL ALEXANDRE ALTO DA SERRA 2040 RIO MAIOR	P	159 Sec. C- C1	Rio Maior	00845/140788			1530
168	ANTÓNIO MARTINS DIAS MARIA DE LURDES DA SILVA SANTOS DIAS Casados CASAL MADAIL ALTO DA SERRA 2040 RIO MAIOR	P	158 Sec. C- C1	Rio Maior	01639/910327			1678
169	JOSÉ LUCAS MARCELINO ALBERTINA CRISÓSTOMO PIMENTA Casados RUA 14 DE MAIO ALTO DA SERRA 2040 RIO MAIOR	P	157 Sec. C- C1	Rio Maior	OMISSO	Norte: LUÍS PEDRO MARCELINO GONÇALVES E CAMINHO Sul: ANTÓNIO MARTINS DIAS, CARLOS HENRIQUE LOURENÇO CARDOSO COLAÇO E ANA PAULA RIBEIRO COLAÇO CARDOSO Nascente: LUÍS PEDRO MARCELINO GONÇALVES Poente: ANTÓNIO MARTINS DIAS	Este prédio tem natureza rústica, situa-se no lugar de Palmeiro, compõe-se de terreno de eucaliptal e mato, está inscrito no referido artigo matricial rústico 157 da Secção C-C1 e tem a área de 16600 m <sup>2</sup> .	1431
170	LUÍS PEDRO MARCELINO GONÇALVES MARIA DA CONCEIÇÃO DO ROSÁRIO CADETE MARCELINO Casados ALTO DA SERRA 2040 RIO MAIOR	P	153 Sec. C- C1	Rio Maior	05843/000606			1203

Parcela N.º	Nomes de Proprietários, Possuidores (P), Usufrutuários (U) ou Titulares Inscritos (TI), Conjuges e Moradas	(P) (U) R: Rústica; U: Urbana; (TI)	Matriz: R: Rústica; U: Urbana; omissa.	Freguesia	Descrição Predial	Confrontações do Prédio	Declarações Complementares	Área de Serviço do Prédio (m <sup>2</sup> )
171 A	JOAQUIM BERNARDO POLICARPO MARIA FERNANDA DOMINGOS PEREIRA Casados RUA JORGE SENA, 22 - CAVE ESQUERDA 2675-319 ODIVELAS	P	152 Sec. C-CI	Rio Maior	OMISSO	Norte: ELVIRA MARIA DIAS COLAÇO ALMEIDA E CAMINHO Sul: CARLOS HENRIQUE LOURENÇO CARDOSO COLAÇO E ANA PAULA RIBEIRO COLAÇO CARDOSO Nascente: ELVIRA MARIA DIAS COLAÇO ALMEIDA Poente: LUÍS PEDRO MARCELINO GONÇALVES	Este prédio tem natureza rústica, situa-se no lugar de Covas da Raposa, compõe-se de terreno de cultura arvense, eucaliptal e mato, com oliveiras, pereiras, macieiras e sobreiros, está inscrito no referido artigo matricial rústico 152 da Secção C-C1 e tem a área de 17520 m <sup>2</sup> .	540
	TEODORO POLICARPO BERNARDO R. 8 DE DEZEMBRO MATA DE BAIXO 2040 RIO MAIOR	P						
	MANUEL BERNARDO POLICARPO RUA 8 DE DEZEMBRO, Nº 2 CX 14 MATA DE BAIXO 2040 RIO MAIOR	TI						
	IVONE DOS SANTOS POLICARPO QUINTA DO LOUREIRO, AV. DE CEUTA NORTE, LOTE 2 2040 RIO MAIOR	TI						
171 B								179
173	ELVIRA MARIA DIAS COLAÇO ALMEIDA FONTE DA BICA 2040 RIO MAIOR	P	151 Sec. C-CI	Rio Maior	OMISSO	Norte: CAMINHO Sul: TEODORO POLICARPO BERNARDO, JOAQUIM BERNARDO POLICARPO, IVONE DOS SANTOS POLICARPO, MANUEL BERNARDO POLICARPO, JOSÉ CORREIA DOS SANTOS E EUGÉNIO COMERCIO E INDÚSTRIA DE MÁRMORES E LAREIRAS, LDA. Nascente: RUI COLAÇO LUCAS Poente: CAMINHO	Este prédio tem natureza rústica, situa-se no lugar de Chabouco, compõe-se de terreno de eucaliptal, está inscrito no referido artigo matricial rústico 151 da Secção C-C1 e tem a área de 12160 m <sup>2</sup> .	1047
174	RUI COLAÇO LUCAS MARIA MORAIS DIAS Casados FONTE DA BICA 2040 RIO MAIOR	P	185 Sec. C-C1	Rio Maior	06643/030829		Este prédio encontra-se inscrito na matriz predial rústica da referida freguesia sob o artigo 185 da Secção C-C1, que proveio do artigo rústico 182 da Secção C-C1 da mesma freguesia.	2292
174,1	RUI COLAÇO LUCAS MARIA MORAIS DIAS Casados FONTE DA BICA 2040 RIO MAIOR	TI	181 Sec. C-C1	Rio Maior	03569/940919			1006
	FERNANDO POMPEU COLAÇO DOS SANTOS MARIA BEATRIZ GASPAR BATALHA DA SILVA SANTOS Casados RUA FONTE DOS CARVALHOS SÃO JOÃO DA RIBEIRA 2040 RIO MAIOR	TI						
	ANTÓNIO JOSÉ COLAÇO DOS SANTOS MARIA MANUELA DEOLINDA DE MACEDO OSÓRIO DE BARROS DOS SANTOS Casados RUA BERNARDINO MACHADO, LOTE 45, R/C, URB. CABEÇO DE MOURO S. DOMINGOS DE RANA 2785 CASCAIS	TI						
	ANTÓNIO HENRIQUES DOS SANTOS CALÇADA DO GALVÃO, Nº 38 - 2.º ESQ. 1400 LISBOA	P						
175	MANUEL NOGUEIRA PINHEIRO PRECIOSA DA SILVA FEITOR Casados APARTADO 70 2040 RIO MAIOR	P	140 Sec. C-C1 (parte)	Rio Maior	00667/181287			1188
176	PARAPEDRA - SOCIEDADE TRANSFORMADORA DE PEDRA, LDA. ALCOBERTAS 2040 RIO MAIOR	P	141 Sec. C-C1	Rio Maior	01311/900430			902
178	MARIA CELESTE MENDES DA CRUZ CASALINHO 2040 RIO MAIOR	P	143 Sec. C-C1	Rio Maior	OMISSO	Norte: HERDEIROS DE JOSÉ MENDES DA CRUZ Sul: PARAPEDRA - SOCIEDADE TRANSFORMADORA DE PEDRA, LDA. Nascente: JOÃO MENDES DA CRUZ Poente: HERDEIROS DE ANTÓNIO LUÍS	Este prédio tem natureza rústica, situa-se no lugar de Vale Pátio, compõe-se de terreno de cultura arvense, eucaliptal e mato, com oliveiras está inscrito no referido artigo matricial rústico 143 da Secção C-C1 e tem a área de 9920 m <sup>2</sup> .	714
	MARIA MENDES DA CRUZ CASALINHO 2040 RIO MAIOR	P						

Parcela N.º	Nomes de Proprietários, Possuidores (P), Usufrutuários (U) ou Titulares Inscritos (TI), Conjuges e Moradas	(P) (U) ou (TI)	Matriz: R: Rústica; U: Urbana; omissa.	Freguesia	Descrição Predial	Confrontações do Prédio	Declarações Complementares	Área de Serviço do Prédio (m <sup>2</sup> )
179	JOSÉ ISABEL JÚNIOR CASALINHO 2040 RIO MAIOR	TI	142 Sec. C- C1	Rio Maior	OMISSO	Norte: HERDEIROS DE JOSÉ MENDES DA CRUZ E FERNANDO LUIS CRISÓSTOMO MARCELINO Sul:PARAPEDRA - SOCIEDADE TRANSFORMADORA DE PEDRA, LDA. Nascente: FERNANDO LUIS CRISÓSTOMO MARCELINO Poente: MARIA CELESTE MENDES DA CRUZ	Este prédio tem natureza rústica, situa-se no lugar de Chabouco, compõe-se de terreno de cultura arvens e mato, com oliveiras está inscrito no referido artigo matricial rústico 142 da Secção C-C1 e tem a área de 5640 m <sup>2</sup> .	610
	JOÃO MENDES DA CRUZ ARMINDA REBELO MORAIS Casados CASALINHO 2040 RIO MAIOR	P						
180	ANTÓNIO PEDRO DA COSTA GONÇALVES ALTO DA SERRA 2040 RIO MAIOR	TI	107 Sec. C- C1	Rio Maior	OMISSO	Norte: HERDEIROS DE JOSÉ CAETANO DA CRUZ Sul:PARAPEDRA - SOCIEDADE TRANSFORMADORA DE PEDRA, LDA. Nascente: HERDEIROS DE JOSÉ MENDES DA CRUZ Poente: HERDEIROS DE JOSÉ MENDES DA CRUZ E JOÃO MENDES DA CRUZ	Este prédio tem natureza rústica, situa-se no lugar de Vale Pátio, compõe-se de terreno de cultura arvens e pinhal, eucaliptal e mato, está inscrito no referido artigo matricial rústico 107 da Secção C-C1 e tem a área de 4720 m <sup>2</sup> .	299
	FERNANDO LUIS CRISÓSTOMO MARCELINO MARIA JOSÉ FERREIRA FÉLIX MARCELINO Casados CASAL DOS SILVAS 2040 RIO MAIOR	P						
181	JOSÉ MENDES DA CRUZ ENGRÁCIA MARIA PEREIRA Casados CASALINHO 2040 RIO MAIOR	TI	108 Sec. C- C1	Rio Maior	OMISSO	Norte: HERDEIROS DE JOSÉ CAETANO DA CRUZ Sul:PARAPEDRA - SOCIEDADE TRANSFORMADORA DE PEDRA, LDA. Nascente: HERDEIROS DE JOSÉ MENDES DA CRUZ Poente: FERNANDO LUIS CRISÓSTOMO MARCELINO	Este prédio tem natureza rústica, situa-se no lugar de Chabouco, compõe-se de terreno de cultura arvens e eucaliptal e mato, está inscrito no referido artigo matricial rústico 108 da Secção C-C1 e tem a área de 4800 m <sup>2</sup> .	284
	ENGRÁCIA MARIA PEREIRA CASALINHO 2040 RIO MAIOR	P						
	MARIA DE FÁTIMA PEREIRA MENDES CASALINHO 2040 RIO MAIOR	P						
	JOAQUIM PEREIRA MENDES DA CRUZ ISABEL MATILDE MARTINS VAZ CRUZ Casados BAIRRO DA CHAINÇA 2040 RIO MAIOR	P						
	MARIA DA CONCEIÇÃO PEREIRA DA CRUZ FERNANDES CORREIA VITOR JOÃO AGUIAR F. CORREIA Casados RUA JOÃO GREGÓRIO, LOTE 7, 3º ESQ. 2040 RIO MAIOR	P						
	MARIA ARMINDA PEREIRA DA CRUZ HENRIQUES JOSÉ MANUEL GONÇALVES HENRIQUES CRUZ Casados AVENIDA PAULO VI, LOTE 40, R/C DTº 2040 RIO MAIOR	P						
	JOSÉ PEREIRA MENDES DA CRUZ MARIA DA LUZ CORREIA DIAS CRUZ Casados BAIRRO DA CHAINÇA 2040 RIO MAIOR	P						
	MARIA DO CÉU PEREIRA MENDES DA CRUZ ELIAS MANUEL LOPES DE SOUSA Casados RUA DR. HERMANO, Nº 4, 1º DTº 6005 CASTELO BRANCO	P						
182 (continua)	JOSÉ MENDES DA CRUZ CASALINHO 2040 RIO MAIOR	TI	62 Sec. B	Rio Maior	OMISSO	Norte: JOSÉ PEREIRA MAXIMIANO, SABINO LUIS ROBERTO E MANUEL MENDES VICENTE DA SILVA Sul:PARAPEDRA - SOCIEDADE TRANSFORMADORA DE PEDRA, LDA. Nascente: JOSÉ PEREIRA MAXIMIANO, SABINO LUIS ROBERTO E MANUEL MENDES VICENTE DA SILVA Poente: HERDEIROS DE JOSÉ MENDES DA CRUZ	Este prédio tem natureza rústica, situa-se no lugar de Valongo ou Vale dos Cortiços, compõe-se de terreno de cultura arvens e eucaliptal, está inscrito no referido artigo matricial rústico 62 da Secção B e tem a área de 4720 m <sup>2</sup> .	285
	MARIA DO CÉU PEREIRA MENDES DA CRUZ ELIAS MANUEL LOPES DE SOUSA Casados RUA DR. HERMANO, Nº 4, 1º DTº 6005 CASTELO BRANCO	P						
	MARIA ARMINDA PEREIRA DA CRUZ HENRIQUES JOSÉ MANUEL GONÇALVES HENRIQUES CRUZ Casados AVENIDA PAULO VI, LOTE 40, R/C DTº 2040 RIO MAIOR	P						
	JOSÉ PEREIRA MENDES DA CRUZ MARIA DA LUZ CORREIA DIAS CRUZ Casados BAIRRO DA CHAINÇA 2040 RIO MAIOR	P						
	JOAQUIM PEREIRA MENDES DA CRUZ ISABEL MATILDE MARTINS VAZ CRUZ Casados BAIRRO DA CHAINÇA 2040 RIO MAIOR	P						



Parcela N.º	Nomes de Proprietários, Possuidores (P), Usufrutuários (U) ou Titulares Inscritos (TI), Conjuges e Moradas	(P) (U) ou (TI)	Matriz: R: Rústica; U: Urbana; omissa.	Freguesia	Descrição Predial	Confrontações do Prédio	Declarações Complementares	Área de Serviço do Prédio (m <sup>2</sup> )
(continuação) 182	MARIA DE FÁTIMA PEREIRA MENDES CASALINHO 2040 RIO MAIOR	P						
	ENGRÁCIA MARIA PEREIRA CASALINHO 2040 RIO MAIOR	P						
	MARIA DA CONCEIÇÃO PEREIRA DA CRUZ FERNANDES CORREIA VITOR JOÃO AGUIAR F. CORREIA Casados RUA JOÃO GREGÓRIO, LOTE 7, 3º ESQ. 2040 RIO MAIOR	P						
183	JOSÉ PEREIRA MAXIMIANO VIRGÍNIA DO CARMO MORAIS Casados CASALINHO 2040 RIO MAIOR	P	61 Sec. B	Rio Maior	OMISSO	Norte: HERDEIROS DE JOSÉ CAETANO DA CRUZ Sul: PARAPEDRA - SOCIEDADE TRANSFORMADORA DE PEDRA, LDA. Nascente: HERDEIROS DE JOSÉ MENDES DA CRUZ Poente: HERDEIROS DE JOSÉ MENDES DA CRUZ	Este prédio tem natureza rústica, situa-se no lugar de Valongo, compõe-se de terreno de cultura arvense, pinhal, eucaliptal e mato, está inscrito no referido artigo matricial rústico 61 da Secção B e tem a área de 34080 m <sup>2</sup> .	1583
	SABINO LUIS ROBERTO ANA PEREIRA MAXIMIANO Casados VENDA DAS RAPARIGAS 2475 BENEDITA	P						
	MANUEL MENDES VICENTE DA SILVA AZAMBUJEIRA 2475 BENEDITA	P						
184	JOSÉ PEREIRA MAXIMIANO VIRGÍNIA DO CARMO MORAIS Casados CASALINHO 2040 RIO MAIOR	P	63 Sec. B; U: 7699º.	Rio Maior	04362/960820			58
185	JOAQUIM RIBEIRO FILIPE ORTELINA DOS SANTOS PAULINO FILIPE Casados CASAL DA FISGA 2040-078 RIO MAIOR	P	59 Sec. B	Rio Maior	06063/010426			108
186	JOSÉ REBELO CASAL DA FISGA 2040 RIO MAIOR	TI	57 Sec. B	Rio Maior	OMISSO	Norte: FERNANDO DA SILVA Sul: JOAQUIM RIBEIRO FILIPE Nascente: CAMINHO Poente: ANA MARIA DUARTE BELO E MARIA CELINA DUARTE BELO LUIS	Este prédio tem natureza rústica, situa-se no lugar de Valongo, compõe-se de terreno de cultura arvense, está inscrito no referido artigo matricial rústico 57 da Secção B e tem a área de 2520 m <sup>2</sup> .	98
	MARIA DA CONCEIÇÃO DA SILVA REBELO 2040 RIO MAIOR	P						
	MARIA DE LURDES DA SILVA REBELO 2040 RIO MAIOR	P						
	LUIS DA SILVA REBELO ISABEL OTILIA REIS DO CARMO REBELO Casados VENDA DAS RAPARIGAS 2475 BENEDITA	P						
187	FERNANDO DA SILVA MARIA IRENE MATIAS DIAS DA SILVA Casados FONTE DA BICA 2040 RIO MAIOR	P	56 Sec. B	Rio Maior	OMISSO	Norte: JOSÉ LUIS VICENTE Sul: HERDEIROS DE JOSÉ REBELO Nascente: CAMINHO Poente: HERDEIROS DE JOSÉ MENDES DA CRUZ	Este prédio tem natureza rústica, situa-se no lugar de Valongo, compõe-se de terreno de cultura arvense, pinhal e mato, com oliveiras, está inscrito no referido artigo matricial rústico 56 da Secção B e tem a área de 8480 m <sup>2</sup> .	298
188 (continua)	MARIA DA CONCEIÇÃO PEREIRA DA CRUZ FERNANDES CORREIA VITOR JOÃO AGUIAR F. CORREIA Casados RUA JOÃO GREGÓRIO, LOTE 7, 3º ESQ. 2040 RIO MAIOR	P	51 Sec. B	Rio Maior	OMISSO	Norte: MARIA MENDES DA CRUZ, JOÃO MENDES DA CRUZ E MARIA CELESTE MENDES DA CRUZ, ANTÓNIO LEANDRO DA CRUZ E HERDEIROS DE JOSÉ CAETANO DA CRUZ Sul: JOSÉ PEREIRA MAXIMIANO, SABINO LUIS ROBERTO E MANUEL MENDES VICENTE DA SILVA Nascente: ANTÓNIO LEANDRO DA SILVA, MARIA CELINA DUARTE BELO LUIS E ANA MARIA DUARTE BELO Poente: JOSÉ PEREIRA MAXIMIANO, SABINO LUIS ROBERTO E MANUEL MENDES VICENTE DA SILVA	Este prédio tem natureza rústica, situa-se no lugar de Valongo, compõe-se de terreno de cultura arvense, pinhal, eucaliptal e mato, com oliveiras, está inscrito no referido artigo matricial rústico 51 da Secção B e tem a área de 9540 m <sup>2</sup> .	230
	MARIA DO CÉU PEREIRA MENDES DA CRUZ ELIAS MANUEL LOPES DE SOUSA Casados RUA DR. HERMANO, N.º 4, 1º DTº 6005 CASTELO BRANCO	P						
	JOSÉ PEREIRA MENDES DA CRUZ MARIA DA LUZ CORREIA DIAS CRUZ Casados BAIRRO DA CHAINÇA 2040 RIO MAIOR	P						
	MARIA ARMINDA PEREIRA DA CRUZ HENRIQUES JOSÉ MANUEL GONÇALVES HENRIQUES CRUZ Casados AVENIDA PAULO VI, LOTE 40, R/C DTº 2040 RIO MAIOR	P						



Parcela N.º	Nomes de Proprietários, Possuidores (P), Usufrutuários (U) ou Titulares Inscritos (TI), Conjuges e Moradas	(P) (U) (TI)	Matriz: R: Rústica; U: Urbana; ou omissa.	Freguesia	Descrição Predial	Confrontações do Prédio	Declarações Complementares	Área de Serviço do Prédio (m <sup>2</sup> )
(continuação) 188	JOAQUIM PEREIRA MENDES DA CRUZ ISABEL MATILDE MARTINS VAZ CRUZ Casados BAIRRO DA CHAINÇA 2040 RIO MAIOR	P						
	MARIA DE FÁTIMA PEREIRA MENDES CASALINHO 2040 RIO MAIOR	P						
	ENGRÁCIA MARIA PEREIRA CASALINHO 2040 RIO MAIOR	P						
	JOSÉ MENDES DA CRUZ ENGRÁCIA MARIA PEREIRA Casados CASALINHO 2040 RIO MAIOR	TI						
189	MARIA CELINA DUARTE BELO LUÍS JOSÉ MANUEL MADEIRA LUÍS Casados RUA DA ROSA, N.º 2 - 9.º DTº 2500-168 CALDAS DA RAINHA	P	52 Sec. B	Rio Maior	06289/020321			363
	ANA MARIA DUARTE BELO MÁRIO MANUEL HENRIQUES DUARTE Casados AV. PAULO VI, LOTE 26 - 4.º ESQ. 2040 RIO MAIOR	P						
190	MARIA DA CONCEIÇÃO PEREIRA DA CRUZ FERNANDES CORREIA VITOR JOÃO AGUIAR F. CORREIA Casados RUA JOÃO GREGÓRIO, LOTE 7, 3.º ESQ. 2040 RIO MAIOR	P	48 Sec. B	Rio Maior	OMISSO	Norte: HERDEIROS DE JOSÉ MENDES DA CRUZ Sul: MARIA CELINA DUARTE BELO LUÍS, ANA MARIA DUARTE BELO E FERNANDO DA SILVA Nascente: FERNANDO SILVA E ROSÁRIA MARIA CRUZ REBELO Poente: MARIA CELINA DUARTE BELO LUÍS, ANA MARIA DUARTE BELO E CAMINHO	Este prédio tem natureza rústica, situa-se no lugar de Tanchoal, compõe-se de terreno de cultura arvensis, pinhal, eucaliptal e mato, com oliveiras, está inscrito no referido artigo matricial rústico 48 da Secção B e tem a área de 7260 m <sup>2</sup> .	2533
	MARIA DO CÉU PEREIRA MENDES DA CRUZ ELIAS MANUEL LOPES DE SOUSA Casados RUA DR. HERMANO, N.º 4, 1.º DTº CASTELO BRANCO	P						
	MARIA ARMINDA PEREIRA DA CRUZ HENRIQUES JOSÉ MANUEL GONÇALVES HENRIQUES CRUZ Casados AVENIDA PAULO VI, LOTE 40, R/C DTº 2040 RIO MAIOR	P						
	MARIA DE FÁTIMA PEREIRA MENDES CASALINHO 2040 RIO MAIOR	P						
	ENGRÁCIA MARIA PEREIRA CASALINHO 2040 RIO MAIOR	P						
	JOAQUIM PEREIRA MENDES DA CRUZ ISABEL MATILDE MARTINS VAZ CRUZ Casados BAIRRO DA CHAINÇA 2040 RIO MAIOR	P						
	JOSÉ PEREIRA MENDES DA CRUZ MARIA DA LUZ CORREIA DIAS CRUZ Casados BAIRRO DA CHAINÇA 2040 RIO MAIOR	P						
	JOSÉ MENDES DA CRUZ ENGRÁCIA MARIA PEREIRA Casados CASALINHO 2040 RIO MAIOR	TI						
191	JOSÉ LUIS VICENTE BERNARDINA MARIA MARTINS VICENTE Casados RUA PRINCIPAL N.º 8 CASAL DA FISGA 2040 RIO MAIOR	P	55 Sec. B	Rio Maior	OMISSO	Norte: JOSÉ INÁCIO HENRIQUES Sul: FERNANDO DA SILVA Nascente: MANUEL RODRIGUES SERRAZINA Poente: HERDEIROS DE JOSÉ MENDES DA CRUZ	Este prédio tem natureza rústica, situa-se no lugar de Valongo, compõe-se de terreno de cultura arvensis, pinhal, eucaliptal e mato, com sobreiros, está inscrito no referido artigo matricial rústico 55 da Secção B e tem a área de 2720 m <sup>2</sup> .	72
192	JOSÉ INÁCIO HENRIQUES MARIA DE JESUS FILIPE Casados RUA PAULO VI, N.º 7 RIBEIRA DE CASTROS 2500 CALDAS DA RAINHA	P	54 Sec. B	Rio Maior	03462/940621			67

Parcela N.º	Nomes de Proprietários, Possuidores (P), Usufrutuários (U) ou Titulares Inscritos (TI), Conjuges e Moradas	(P) (U) (TI)	Matriz: R: Rústica; U: Urbana; ou omissa.	Freguesia	Descrição Predial	Confrontações do Prédio	Declarações Complementares	Área de Serviço do Prédio (m2)
193	ACÁCIO DO COUTO FETEIRA ALBERTINA DA CONCEIÇÃO POLICARPO Casados MOINHOS NOVOS 2475 BENEDITA	P	53 Sec. B	Rio Maior	OMISSO	Norte: HERDEIROS DE JOSÉ FRANCISCO Sul: JOSÉ INÁCIO HENRIQUES Nascente: MANUEL RODRIGUES SERRAZINA Poente: HERDEIROS DE JOSÉ MENDES DA CRUZ	Este prédio tem natureza rústica, situa-se no lugar de Valongo, compõe-se de terreno de cultura arvensis, pinhal e mato, está inscrito no referido artigo matricial rústico 53 da Secção B e tem a área de 1720 m2.	118
	ROSÁRIA MARIA CRUZ REBELO RUA PROF. MANUEL JOSÉ FERREIRA, 23 - 2º ESQ.- FRT. 2040 RIO MAIOR	P						
194	HERDEIROS DE JOSÉ FRANCISCO 2040 RIO MAIOR	P	46 Sec. B	Rio Maior	OMISSO	Norte: ROSÁRIA MARIA CRUZ REBELO Sul: ROSÁRIA MARIA CRUZ REBELO Nascente: MANUEL RODRIGUES SERRAZINA Poente: HERDEIROS DE JOSÉ MENDES DA CRUZ	Este prédio tem natureza rústica, situa-se no lugar de Valongo, compõe-se de terreno de cultura arvensis, pinhal e mato, está inscrito no referido artigo matricial rústico 46 da Secção B e tem a área de 1440 m2.	69
	MANUEL FRANCISCO MARIA GERTRUDES FELIX Casados ESTRADA D. MARIA PIA VENDA DA REGA 2475 BENEDITA	P						
	JOSÉ FRANCISCO CASAL DA FIGA 2040 RIO MAIOR	TI						
195	ROSÁRIA MARIA CRUZ REBELO RUA PROF. MANUEL JOSÉ FERREIRA, 23 - 2º ESQ.- FRT. 2040 RIO MAIOR	P	47 Sec. B	Rio Maior	OMISSO	Norte: HERDEIROS DE JOSÉ MENDES DA CRUZ Sul: HERDEIROS DE JOSÉ FRANCISCO Nascente: MANUEL RODRIGUES SERRAZINA Poente: HERDEIROS DE JOSÉ MENDES DA CRUZ	Este prédio tem natureza rústica, situa-se no lugar de Valongo, compõe-se de terreno de cultura arvensis e mato, está inscrito no referido artigo matricial rústico 47 da Secção B e tem a área de 2240 m2.	253
	ACÁCIO DO COUTO FETEIRA ALBERTINA DA CONCEIÇÃO POLICARPO Casados MOINHOS NOVOS 2475 BENEDITA	P						
196	MARIA DE FÁTIMA PEREIRA MENDES CASALINHO 2040 RIO MAIOR	P	49 Sec. B	Rio Maior	OMISSO	Norte: MANUEL RODRIGUES SERRAZINA Sul: HERDEIROS DE JOSÉ MENDES DA CRUZ Nascente: MANUEL RODRIGUES SERRAZINA Poente: CAMINHO	Este prédio tem natureza rústica, situa-se no lugar de Valongo, compõe-se de terreno de olival e mato, está inscrito no referido artigo matricial rústico 49 da Secção B e tem a área de 5460 m2.	595
	JOSÉ PEREIRA MENDES DA CRUZ MARIA DA LUZ CORREIA DIAS CRUZ Casados BAIRRO DA CHAINÇA 2040 RIO MAIOR	P						
	MARIA ARMINDA PEREIRA DA CRUZ HENRIQUES JOSÉ MANUEL GONÇALVES HENRIQUES CRUZ Casados AVENIDA PAULO VI, LOTE 40, R/C DTº 2040 RIO MAIOR	P						
	MARIA DO CÉU PEREIRA MENDES DA CRUZ ELIAS MANUEL LOPES DE SOUSA Casados RUA DR. HERMANO, Nº 4, 1º DTº 6005 CASTELO BRANCO	P						
	ENGRÁCIA MARIA PEREIRA CASALINHO 2040 RIO MAIOR	P						
	MARIA DA CONCEIÇÃO PEREIRA DA CRUZ FERNANDES CORREIA VITOR JOÃO AGUIAR F. CORREIA Casados RUA JOÃO GREGÓRIO, LOTE 7, 3º ESQ. 2040 RIO MAIOR	P						
	JOAQUIM PEREIRA MENDES DA CRUZ ISABEL MATILDE MARTINS VAZ CRUZ Casados BAIRRO DA CHAINÇA 2040 RIO MAIOR	P						
	JOSÉ MENDES DA CRUZ ENGRÁCIA MARIA PEREIRA Casados CASALINHO 2040 RIO MAIOR	TI						
197	MANUEL RODRIGUES SERRAZINA GRAÇA DO CARMO MARQUES Casados MOITA DO GAVIAO 2475 BENEDITA	P	38 Sec. B	Rio Maior	OMISSO	Norte: ESTRADA Sul: HERDEIROS DE JOSÉ MENDES DA CRUZ Nascente: JOÃO LUIS SANTO Poente: JOÃO LUIS SANTO E CAMINHO	Este prédio tem natureza rústica, situa-se no lugar de Valongo, compõe-se de terreno de cultura arvensis, pinhal, eucaliptal e mato, com oliveiras, está inscrito no referido artigo matricial rústico 38 da Secção B e tem a área de 95240 m2.	4369

Parcela N.º	Nomes de Proprietários, Possuidores (P), Usufrutuários (U) ou Titulares Inscritos (TI), Conjuges e Moradas	(P) (U) ou (TI)	Matriz: R: Rústica; U: Urbana; omissa.	Freguesia	Descrição Predial	Confrontações do Prédio	Declarações Complementares	Área de Serviço do Prédio (m <sup>2</sup> )
198	JOÃO LUIS MARQUÊS BAIRRO DA FIGUEIRA 2475 BENEDITA	P	37 Sec. B	Rio Maior	04986/980114			1496
	MANUEL LUIS MARQUÊS MARIA TRINDADE DA SILVA LOURENÇO MARQUÊS Casados RUA DA MILHARADA, Nº 35 BAIRRO DA FIGUEIRA 2475-013 BENEDITA	P						
199	JOSÉ MENDES DA CRUZ ENGRÁCIA MARIA PEREIRA Casados CASALINHO 2040 RIO MAIOR	TI	67 Sec. B	Rio Maior	OMISSO	Norte: SABINO LUIS ROBERTO Sul: JOÃO LUIS MARQUÊS E MANUEL LUIS MARQUÊS Nascente: ERMELINDA DA CONCEIÇÃO INÁCIO, SOLEDADE DA CONCEIÇÃO INÁCIO, HERDEIROS DE MANUEL CASTELHANO NEVES Poente: HERDEIROS DE JOSÉ MENDES DA CRUZ	Este prédio tem natureza rústica, situa-se no lugar de Casalinho, compõe-se de terreno de eucaliptal, está inscrito no referido artigo matricial rústico 67 da Secção B e tem a área de 12240 m <sup>2</sup> .	1105
	HERDEIROS DE JOSÉ MENDES DA CRUZ CASALINHO 2040 RIO MAIOR	P						
200	SABINO LUIS ROBERTO ANA PEREIRA MAXIMIANO Casados VENDA DAS RAPARIGAS 2475 BENEDITA	P	68 Sec. B	Rio Maior	OMISSO	Norte: JOSÉ PEREIRA MAXIMIANO Sul: JOSÉ MENDES DA CRUZ Nascente: ERMELINDA DA CONCEIÇÃO INÁCIO, SOLEDADE DA CONCEIÇÃO INÁCIO, HERDEIROS DE MANUEL CASTELHANO NEVES Poente: HERDEIROS DE JOSÉ MENDES DA CRUZ	Este prédio tem natureza rústica, situa-se no lugar de Casalinho, compõe-se de terreno de eucaliptal, está inscrito no referido artigo matricial rústico 68 da Secção B e tem a área de 9400 m <sup>2</sup> .	1334
201	JOSÉ PEREIRA MAXIMIANO VIRGÍNIA DO CARMO MORAIS Casados CASALINHO 2040 RIO MAIOR	P	69 Sec. B	Rio Maior	OMISSO	Norte: JOSÉ MENDES VICENTE Sul: SABINO LUIS ROBERTO Nascente: ERMELINDA DA CONCEIÇÃO INÁCIO, SOLEDADE DA CONCEIÇÃO INÁCIO, HERDEIROS DE MANUEL CASTELHANO NEVES Poente: HERDEIROS DE JOSÉ MENDES DA CRUZ	Este prédio tem natureza rústica, situa-se no lugar de Casalinho, compõe-se de terreno de eucaliptal, está inscrito no referido artigo matricial rústico 69 da Secção B e tem a área de 11120 m <sup>2</sup> .	1336
202	JOSÉ MENDES VICENTE MARIA DA CONCEIÇÃO DO COUTO FERREIRA VICENTE Casados RUA DOS MOINHOS AZAMBUJEIRA 2475-012 BENEDITA	P	70 Sec. B	Rio Maior	OMISSO	Norte: JOSÉ PEREIRA MAXIMIANO Sul: JOSÉ PEREIRA MAXIMIANO Nascente: ERMELINDA DA CONCEIÇÃO INÁCIO, SOLEDADE DA CONCEIÇÃO INÁCIO, HERDEIROS DE MANUEL CASTELHANO NEVES Poente: MARIA DE LURDES MENDES VICENTE OLIVEIRA	Este prédio tem natureza rústica, situa-se no lugar de Casalinho, compõe-se de terreno de eucaliptal, está inscrito no referido artigo matricial rústico 70 da Secção B e tem a área de 18280 m <sup>2</sup> .	1493
203	JOSÉ PEREIRA MAXIMIANO VIRGÍNIA DO CARMO MORAIS Casados CASALINHO 2040 RIO MAIOR	P	75 Sec. B	Rio Maior	OMISSO	Norte: ESTRADA Sul: JOSÉ MENDES VICENTE Nascente: ANTÓNIO FIALHO PEREIRA BENTO, ANA ISABEL PEREIRA BENTO ELIAS E CAMINHO Poente: SABINO LUIS ROBERTO	Este prédio tem natureza rústica, situa-se no lugar de Casalinho, compõe-se de terreno de eucaliptal, está inscrito no referido artigo matricial rústico 75 da Secção B e tem a área de 3920 m <sup>2</sup> .	327
205	ANTÓNIO FIALHO PEREIRA BENTO MARIA DA ASSUNÇÃO JESUS BENTO Casados RUA LUÍS CALDAS, QUINTA DOS PINHEIROS 2500 CALDAS DA RAINHA	P	17 Sec. B	Rio Maior	03491/940712			1431
	ANA ISABEL PEREIRA BENTO ELIAS RUA LUIS CALDAS QUINTA DOS PINHEIROS 2500 CALDAS DA RAINHA	P						
206	ANTÓNIO RADAMANTO DOS SANTOS, CABEÇA DE CASAL DA HERANÇA DE MARIA DE JESUS DELFINA Casados AZAMBUJEIRA 2475 BENEDITA	TI	16 Sec. B	Rio Maior	OMISSO	Norte: JOÃO BELO DOS SANTOS E JOÃO MARIA PEREIRA BENTO Sul: ANTÓNIO FIALHO PEREIRA BENTO E ANA ISABEL PEREIRA BENTO ELIAS Nascente: DIAMANTINO DO COUTO FERREIRA E PORCIBENE PORCINOS BENEDITA, LDA. Poente: CONCELHO DE ALCÓBAÇA	Este prédio tem natureza rústica, situa-se no lugar de Vale Fundo, compõe-se de terreno de eucaliptal e mato, com oliveiras, está inscrito no referido artigo matricial rústico 16 da Secção B e tem a área de 28280 m <sup>2</sup> .	733
	JOSÉ REBELO FILIPE MARIA DA CONCEIÇÃO RADAMANTO SANTOS Casados LARGO DOS FALUEIROS, Nº 1 AZAMBUJEIRA 2475 BENEDITA	P						
207	JOÃO BELO DOS SANTOS ANABELA COSTA REBELO Casados AZAMBUJEIRA BENEDITA	P	14 Sec. B	Rio Maior	05386/981204			5230

Parcela N.º	Nomes de Proprietários, Possuidores (P), Usufrutuários (U) ou Titulares Inscritos (TI), Conjuges e Moradas	(P) (U) ou (TI)	Matriz: R: Rústica; U: Urbana; omissa.	Freguesia	Descrição Predial	Confrontações do Prédio	Declarações Complementares	Área de Serviço do Prédio (m2)
208	JOAQUIM PEREIRA BENTO AZAMBUJEIRA 2475 BENEDITA	TI	15 Sec. B	Rio Maior	OMISSO	Norte: HERDEIROS DE JOSÉ REBELO E CONCELHO DE ALCOBAÇA Sul: JOSÉ REBELO FILIPE Nascente: HERDEIROS DE JOSÉ REBELO, JOSÉ ROMÃO DA SILVA, ROSÁRIA MARIA CRUZ REBELO E JOÃO BELO DOS SANTOS Poente: CONCELHO DE ALCOBAÇA	Este prédio tem natureza rústica, situa-se no lugar de Vale Fundo, compõe-se de terreno de cultura arvense e mato, está inscrito no referido artigo matricial rústico 15 da Secção B e tem a área de 35920 m2.	432
	JOÃO MARIA PEREIRA BENTO RUA DO LUGAR AZAMBUJEIRA 2475 BENEDITA	P						
209	JOAQUIM RIBEIRO FILIPE ORTELINA DOS SANTOS PAULINO FILIPE Casados CASAL DA FISGA 2040-078 RIO MAIOR	P	6 Sec. B	Rio Maior	06062/010426			448
210	ROSÁRIA MARIA CRUZ REBELO RUA PROF. MANUEL JOSÉ FERREIRA, 23 - 2º ESQ. - FRT. 2040 RIO MAIOR	TI	3 Sec. B	Rio Maior	07237/050121			1090
	JOAQUIM RIBEIRO FILIPE ORTELINA DOS SANTOS PAULINO FILIPE Casados CASAL DA FISGA 2040 RIO MAIOR	P						
211	JOSÉ ROMÃO DA SILVA LUZIA RIBEIRO REBELO Casados RUA DOS TANOEIROS, N.º 14 2040 RIO MAIOR	P	2 Sec. B	Rio Maior	OMISSO	Norte: HERDEIROS DE JOSÉ REBELO Sul: ROSÁRIA MARIA CRUZ REBELO Nascente: JOSÉ PEREIRA BENTO Poente: JOÃO MARIA PEREIRA BENTO E JOAQUIM PEREIRA BENTO	Este prédio tem natureza rústica, situa-se no lugar de Terra da Renda, compõe-se de terreno de cultura arvense, eucalipto e mato, está inscrito no referido artigo matricial rústico 2 da Secção B e tem a área de 13160 m2.	1433
212	JOSÉ REBELO CASAL DA FISGA 2040 RIO MAIOR	TI	1 Sec. B	Rio Maior	OMISSO	Norte: CONCELHO DE ALCOBAÇA Sul: JOSÉ ROMÃO DA SILVA Nascente: JOSÉ PEREIRA BENTO Poente: JOÃO MARIA PEREIRA BENTO E JOAQUIM PEREIRA BENTO	Este prédio tem natureza rústica, situa-se no lugar de Terra da Renda, compõe-se de terreno de cultura arvense e mato, está inscrito no referido artigo matricial rústico 1 da Secção B e tem a área de 14000 m2.	1649
	MARIA DE LURDES DA SILVA REBELO 2040 RIO MAIOR	P						
	LUIS DA SILVA REBELO ISABEL OTILIA REIS DO CARMO REBELO Casados VENDA DAS RAPARIGAS 2475 BENEDITA	P						
	MARIA DA CONCEIÇÃO DA SILVA REBELO 2040 RIO MAIOR	P						

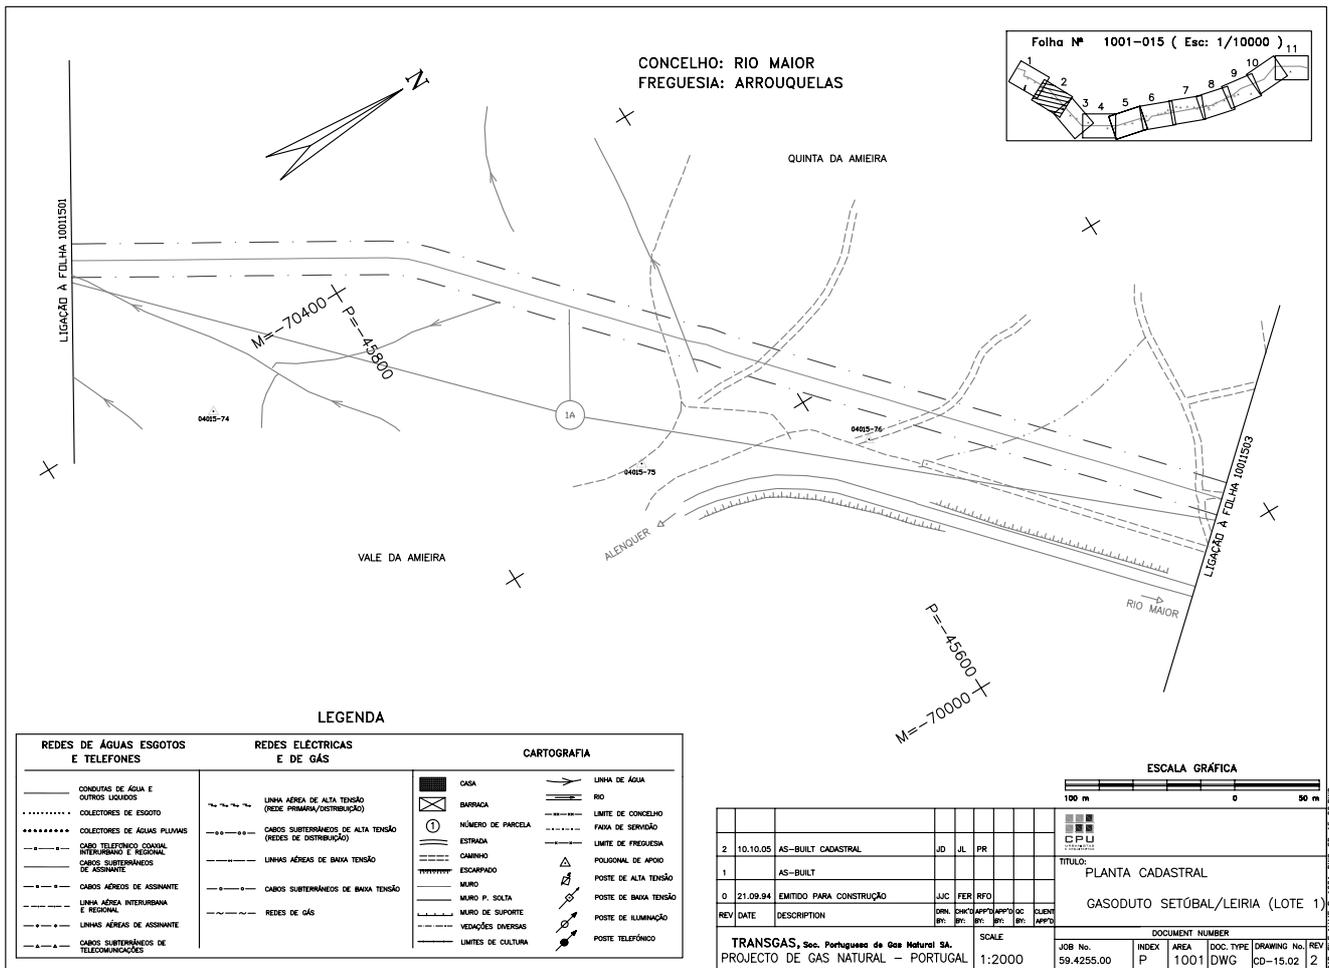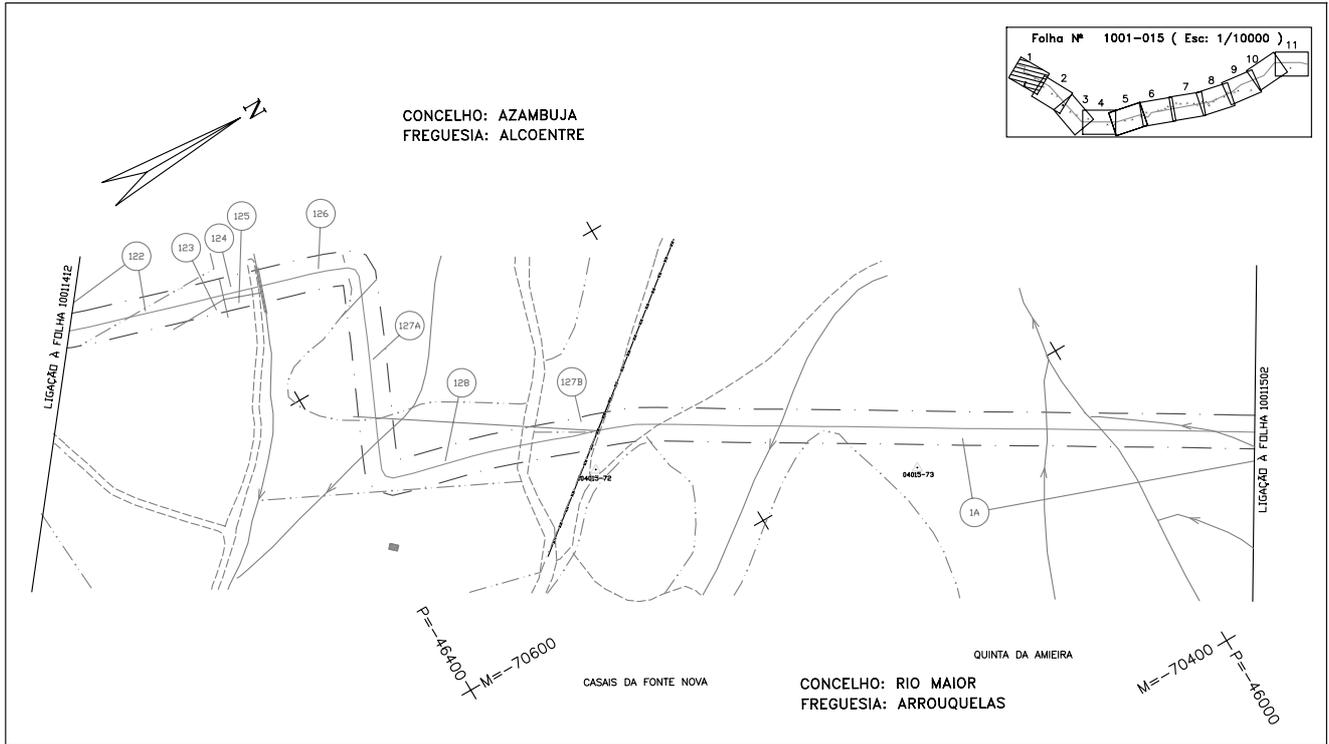

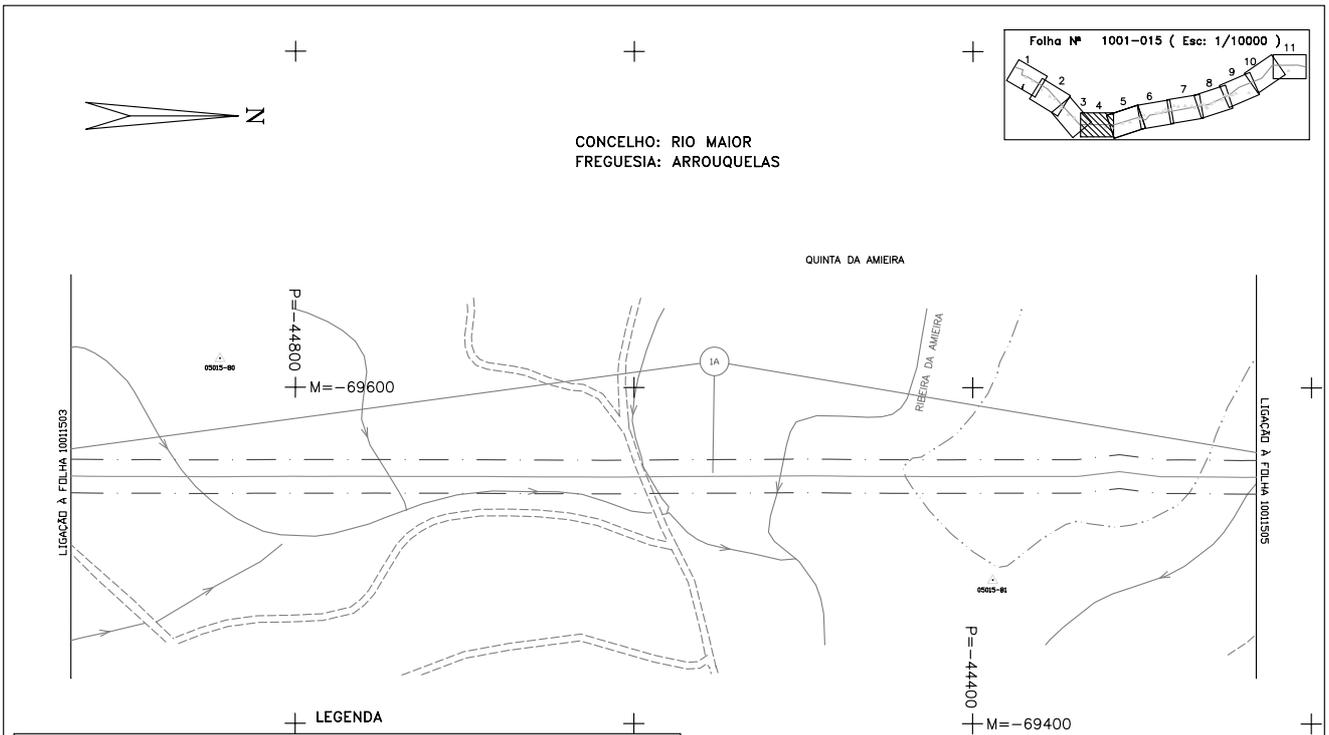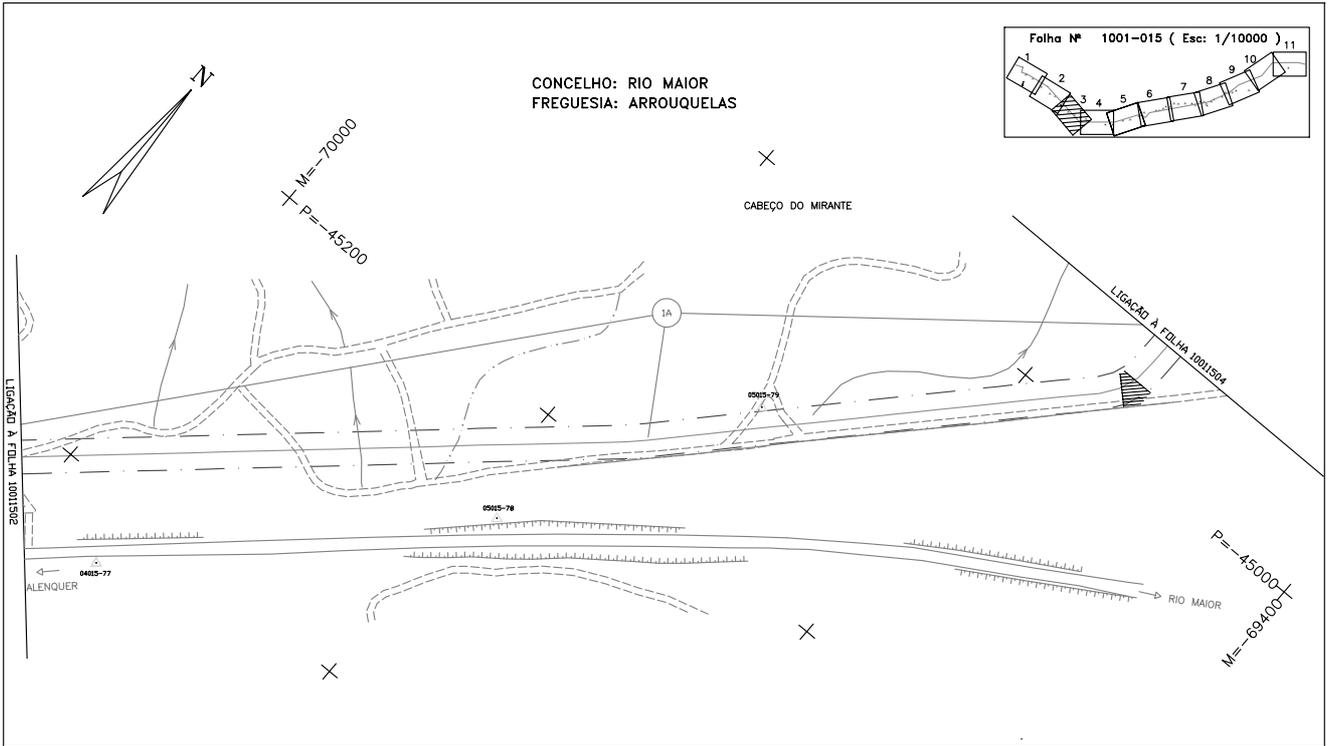


REDES DE ÁGUAS ESGOTOS E TELEFONES	REDES ELECTRICAS E DE GÁS	CARTOGRAFIA
CONDUZAS DE ÁGUA E OUTROS LÍQUIDOS	LINHA AÉREA DE ALTA TENSÃO (REDE PRIMÁRIA/DISTRIBUIÇÃO)	CAIXA
COLETORES DE ESGOTO	CABOS SUBTERRÂNEOS DE ALTA TENSÃO (REDES DE DISTRIBUIÇÃO)	BARRACA
COLETORES DE ÁGUAS PLUVIAIS	LINHAS AÉREAS DE BAIXA TENSÃO	NÚMERO DE PARCELA
CABOS TELEFÓNICOS LOCAL, INTERURBANO E REGIONAL	CABOS SUBTERRÂNEOS DE BAIXA TENSÃO	ESTRADA
CABOS SUBTERRÂNEOS DE ASSINANTE	REDES DE GÁS	CAMINHO
CABOS AÉREOS DE ASSINANTE		ESCARPADELO
LINHA AÉREA INTERURBANA E REGIONAL		MURO
CABOS AÉREOS DE ASSINANTE		MURO P. SOLTA
LINHAS AÉREAS DE ASSINANTE		MURO DE SUPORTE
CABOS SUBTERRÂNEOS DE TELECOMUNICAÇÕES		VEDAÇÕES DIVERSAS
		LIMITES DE CULTURA
		LINHA DE ÁGUA
		RIO
		LIMITE DE CONCELHO
		FAIXA DE SERVIÇÃO
		LIMITE DE FREGUESIA
		POLIGONAL DE APOIO
		POSTE DE ALTA TENSÃO
		POSTE DE BAIXA TENSÃO
		POSTE DE ILUMINAÇÃO
		POSTE TELEFÓNICO

REV	DATE	DESCRIPTION	JUC	FER	RFO	LPN	MTK	SRM	DRK	APP	SCALE	DOCUMENT NUMBER
2	10.10.05	AS-BUILT CADASTRAL									1:2000	JOB No. 59.4255.00
1		AS-BUILT										INDEX P
0	21.09.04	EMITIDO P/ CONST.										AREA 1001
												DOC. TYPE DWG
												DRAWING No. CD-15.04
												REV No. 2


TRANSGÁS, Soc. Portuguesa de Gás Natural SA.  
PROJECTO DE GÁS NATURAL - PORTUGAL

ESCALA GRÁFICA  
100 m

TÍTULO:  
PLANTA CADASTRAL  
GASODUTO SETÚBAL/LEIRA (LOTE 1)

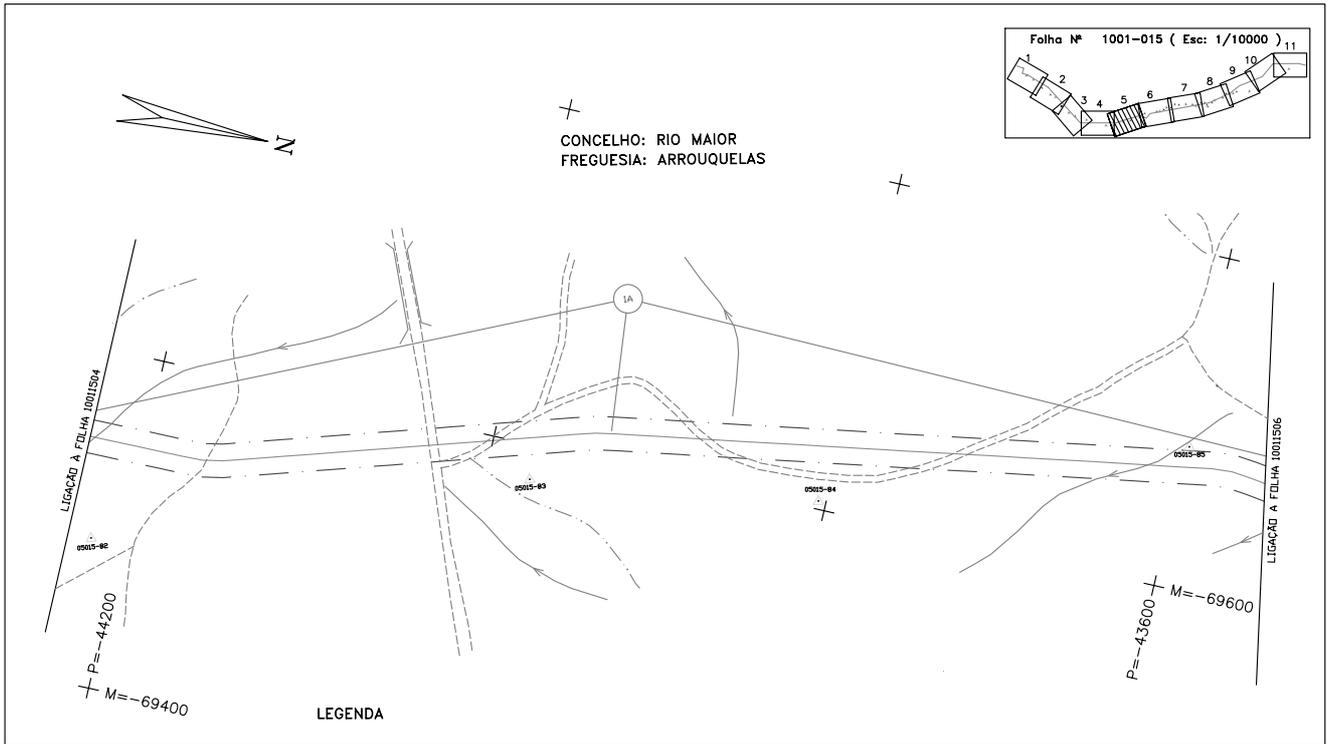

P-1001-DWG-CD-15\_05-REV.3

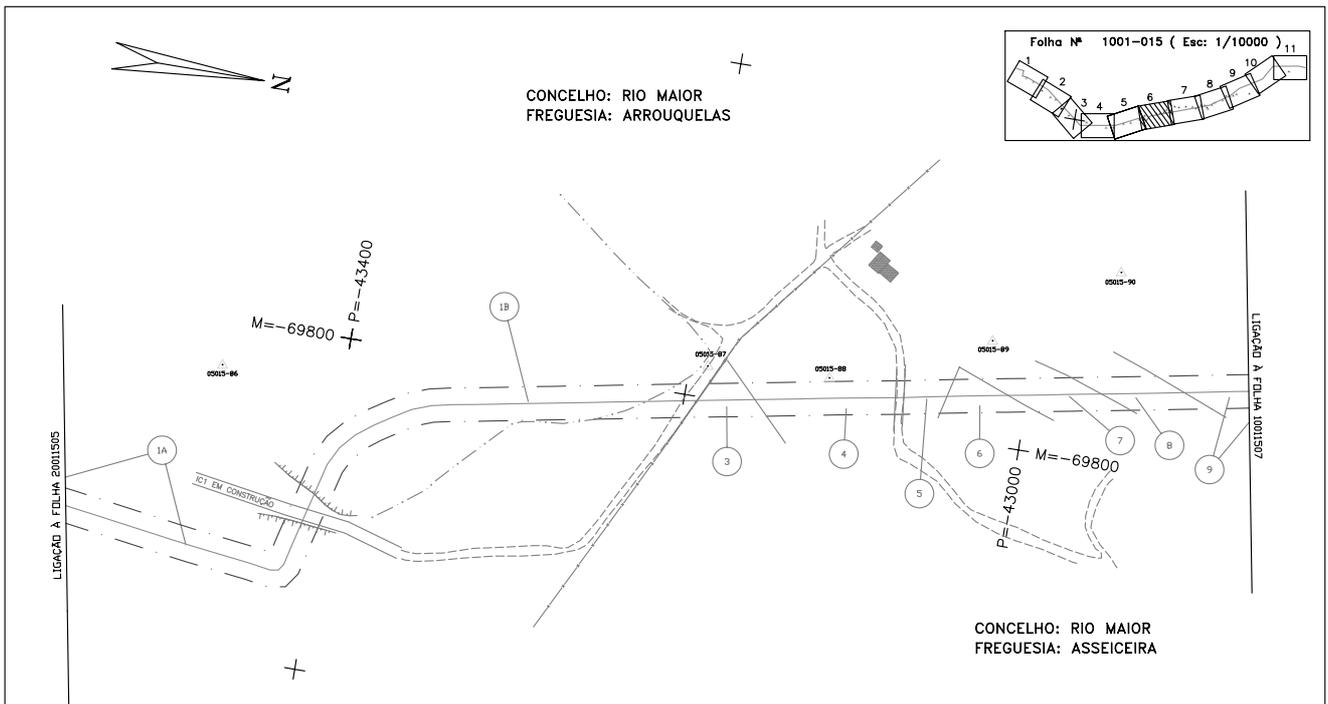


REDES DE ÁGUAS ESGOTOS E TELEFONES	REDES ELECTRICAS E DE GÁS	CARTOGRAFIA
CONDUÇÕES DE ÁGUA E OUTROS LÍQUIDOS	LINHA AÉREA DE ALTA TENSÃO (REDE PRIMÁRIA/DISTRIBUIÇÃO)	CASA
COLETORES DE ESGOTO	CABOS SUBTERRÂNEOS DE ALTA TENSÃO (REDES DE DISTRIBUIÇÃO)	BARRACA
COLETORES DE ÁGUAS PLUVIAIS	LINHAS AÉREAS DE BAIXA TENSÃO	NÚMERO DE PARCELA
CABO TELEFÓNICO CANAL INTERURBANO E REGIONAL	CABOS SUBTERRÂNEOS DE BAIXA TENSÃO	ESTRADA
CABOS SUBTERRÂNEOS DE ASSINANTE	REDES DE GÁS	CAMINHO
CABOS AÉREOS DE ASSINANTE		ESCARPADO
LINHA AÉREA INTERURBANA E REGIONAL		MURO
LINHAS AÉREAS DE ASSINANTE		MURO P. SOLTA
CABOS SUBTERRÂNEOS DE TELECOMUNICAÇÕES		MURO DE SUPORTE
		VEDAÇÕES DIVERSAS
		LIMITES DE CULTURA
		LINHA DE ÁGUA
		RIO
		LIMITE DE CONCELHO
		Faixa de SERVIÇÃO
		LIMITE DE FREGUESIA
		POLIGONAL DE APOIO
		POSTE DE ALTA TENSÃO
		POSTE DE BAIXA TENSÃO
		POSTE DE ILUMINAÇÃO
		POSTE TELEFÓNICO


REVISÃO		DATA	DESCRIÇÃO	ELAB.	APROV.	CLIENTE	APROV. CLIENTE
4	10.10.05		AS-BUILT CADASTRAL	JD	JL	PR	
3			AS-BUILT				
1	23.01.95		RE-EMITIDO PARA CONSTRUÇÃO	JUC	MON	NI	

TRANSGÁS, S.A. - Portuguesa de Gas Natural S.A.		SCALE		DOCUMENT NUMBER	
PROJECTO DE GAS NATURAL - PORTUGAL		1:2000		JOB No. 59.4255.00	
				INDEX AREA	
				DOC. TYPE	
				1001 DWG	
				DRAWING No. REV	
				CD-15.06 4	

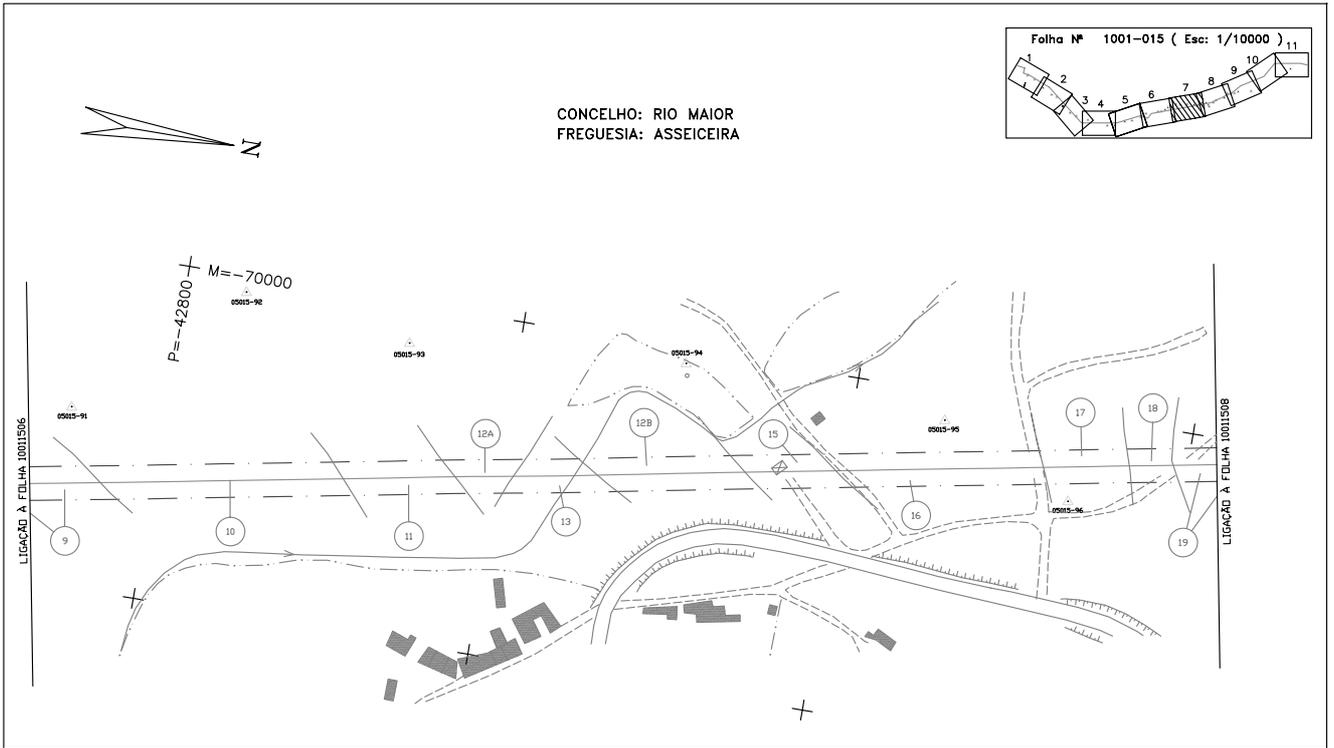

P-1001-DWG-CD-15\_07-REV.3

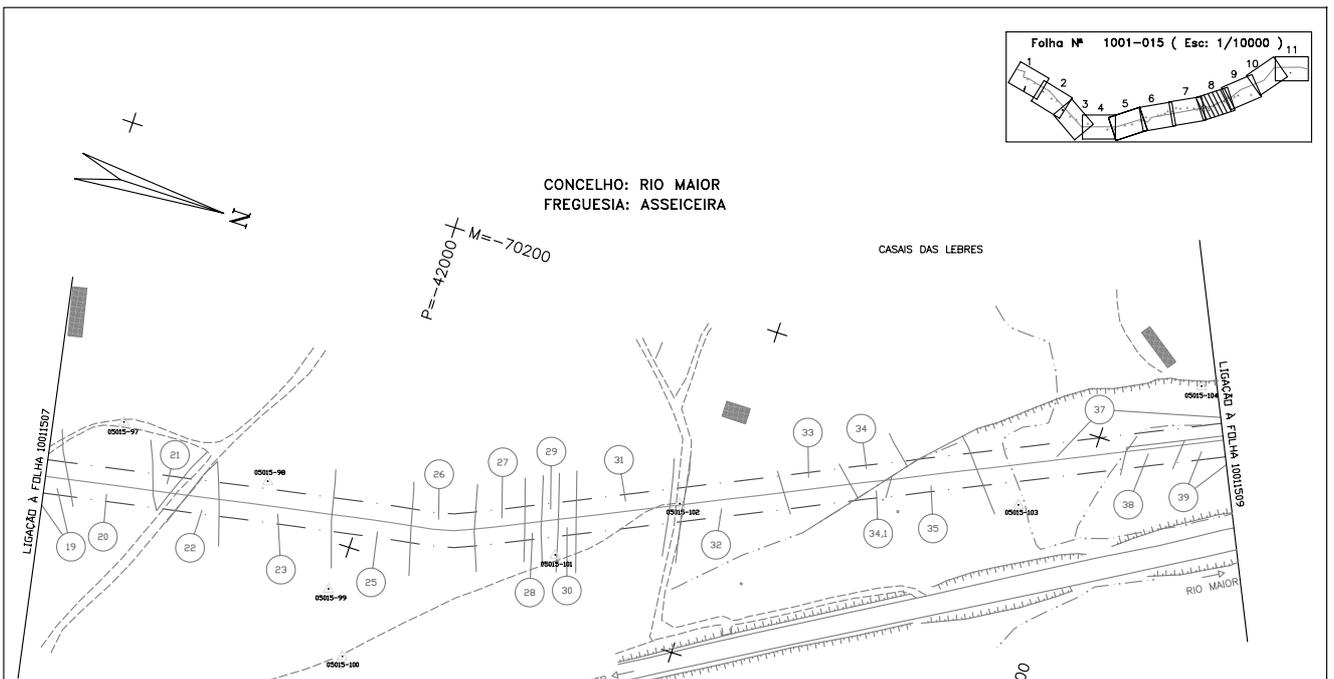

LEGENDA

REDES DE ÁGUAS ESGOTOS E TELEFONES	REDES ELÉCTRICAS E DE GÁS	CARTOGRAFIA
CONDUTAS DE ÁGUA E OUTROS LÍQUIDOS	LINHA AÉREA DE ALTA TENSÃO (REDE PRIMÁRIA/DISTRIBUIÇÃO)	CASA
COLETORES DE ESGOTO	CABOS SUBTERRÂNEOS DE ALTA TENSÃO (REDES DE DISTRIBUIÇÃO)	BARRACA
COLETORES DE ÁGUAS PLUVIAIS	LINHAS AÉREAS DE BAIXA TENSÃO	NÚMERO DE PARCELA
CABOS TELEFÓNICOS CANAL INTERURBANO E REGIONAL	CABOS SUBTERRÂNEOS DE BAIXA TENSÃO	ESTRADA
CABOS SUBTERRÂNEOS DE ASSINANTE	REDES DE GÁS	CAMINHO
CABOS AÉREOS DE ASSINANTE		ESCARPADE
LINHA AÉREA INTERURBANA E REGIONAL		MURO
LINHAS AÉREAS DE ASSINANTE		MURO P. SOLTA
CABOS SUBTERRÂNEOS DE TELECOMUNICAÇÕES		MURO DE SUPORTE
		VEDAÇÕES DIVERSAS
		LIMITES DE CULTURA
		LINHA DE ÁGUA
		RIO
		LIMITE DE CONCELHO
		Faixa de Serviço
		LIMITE DE FREGUESIA
		POLIGONAL DE APOIO
		POSTE DE ALTA TENSÃO
		POSTE DE BAIXA TENSÃO
		POSTE DE ILUMINAÇÃO
		POSTE TELEFÓNICO

ESCALA GRÁFICA




REV	DATE	DESCRIPTION	DRN	APP	APPRO	OC	ELAB	REV	APP
3	10.10.05	AS-BUILT CADASTRAL	JD	JL	PR				
2		AS-BUILT							
1	04.10.94	RE-EMITIDO PARA CONSTRUÇÃO	JJC	FER	FER				

TÍTULO: PLANTA CADASTRAL  
GASODUTO SETÓBAL/LEIRIA (LOTE 1)


TRANS GAS, Soc. Portuguesa de Gas Natural SA.  
PROJECTO DE GAS NATURAL - PORTUGAL

SCALE: 1:2000

DOCUMENT NUMBER: JOB No. 59.4255.00 INDEX P AREA 1001 DOC. TYPE DWG DRAWING No. CD-15.08 REV. 3

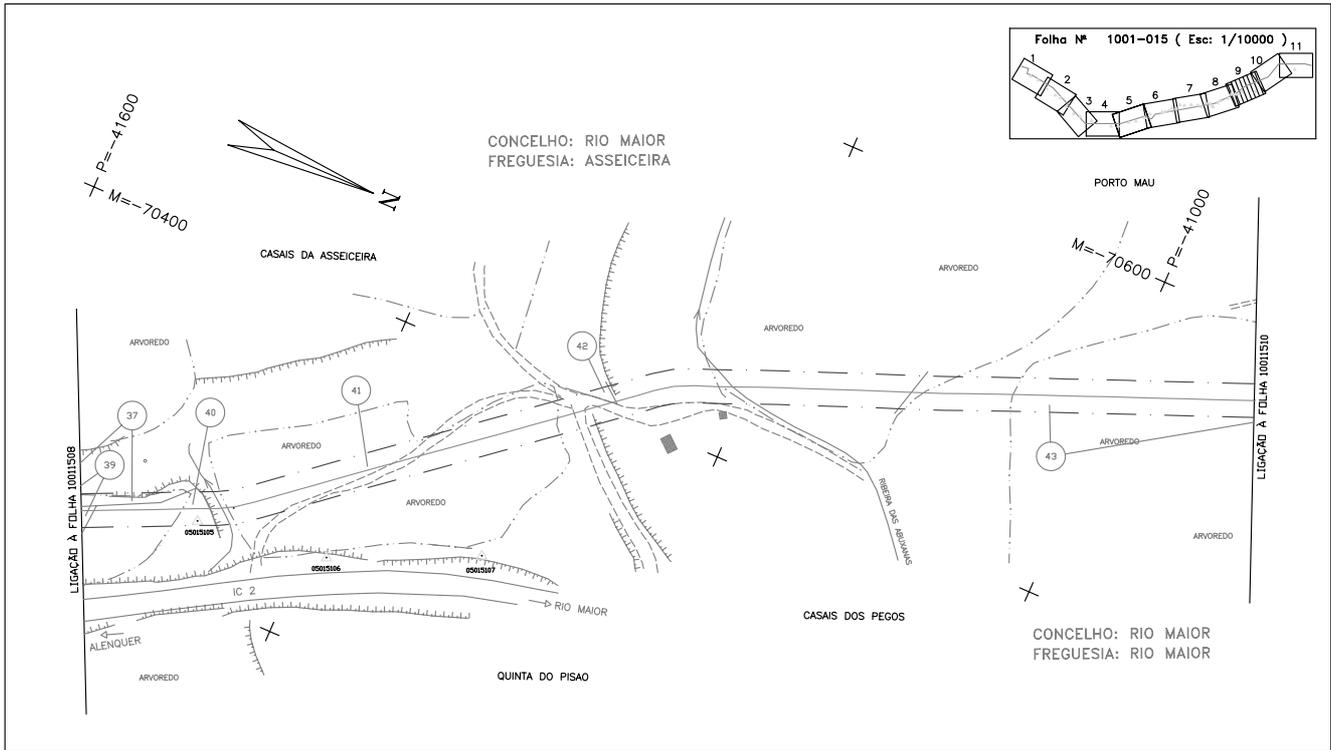

P-1001-DWG-CD-15\_09-REV.5

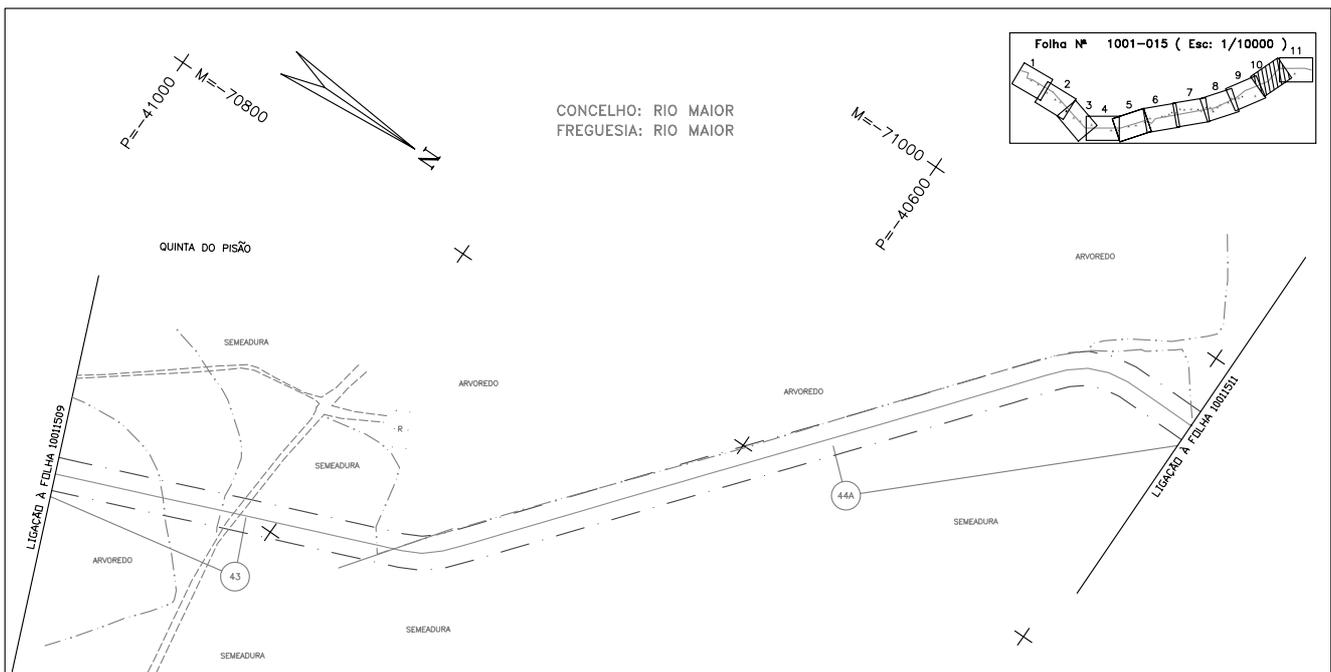

LEGENDA

REDES DE ÁGUAS ESGOTOS E TELEFONES	REDES ELÉCTRICAS E DE GÁS	CARTOGRAFIA
CONDUZAS DE ÁGUA E OUTROS LÍQUIDOS	LINHA AÉREA DE ALTA TENÇÃO (REDE PRIMÁRIA/DISTRIBUIÇÃO)	CASA
COLECTORES DE ESGOTO	CABOS SUBTERRÂNEOS DE ALTA TENÇÃO (REDES DE DISTRIBUIÇÃO)	BARRICA
COLECTORES DE ÁGUAS PLUVIAIS	LINHAS AÉREAS DE BAIXA TENÇÃO	NÚMERO DE PARCELA
CABOS TELEFÓNICOS COAXIAL INTERURBANO E REGIONAL	CABOS SUBTERRÂNEOS DE BAIXA TENÇÃO	ESTRELA
CABOS SUBTERRÂNEOS DE ASSINANTE	REDES DE GÁS	CAMPO
CABOS AÉREOS DE ASSINANTE		MURO
LINHA AÉREA INTERURBANA E REGIONAL		MURO P. SOLTA
LINHAS AÉREAS DE ASSINANTE		MURO DE SUPORTE
CABOS SUBTERRÂNEOS DE TELECOMUNICAÇÕES		VEDAÇÕES DIVERSAS
		LIMITES DE CULTURA
		LINHA DE ÁGUA
		RIO
		LIMITE DE CONCELHO
		FAXA DE SERVIÇÃO
		LIMITE DE FREGUESIA
		POLIGONAL DE APOIO
		POSTE DE ALTA TENÇÃO
		POSTE DE BAIXA TENÇÃO
		POSTE DE ILUMINAÇÃO
		POSTE TELEFÓNICO

ESCALA GRÁFICA



REV	DATE	DESCRIPTION	DRN.	APP.	APP.	OC.	CLIENT	APP.
3	10.10.05	AS-BUILT CADASTRAL						
2		AS-BUILT						
1	21.09.94	RE-EMITIDO PARA CONSTRUÇÃO	JJC	BKR	FER			


  

TRANSGÁS, Soc. Portuguesa de Gas Natural SA.		SCALE		JOB No.		INDEX		AREA		DOC. TYPE		DRAWING No.		REV	
PROJECTO DE GAS NATURAL - PORTUGAL		1:2000		59.4255.00		P		1001		DWG		CD-15.10		3	


TÍTULO: PLANTA CADASTRAL

GASODUTO SETÚBAL/LEIRIA (LOTE 1)


DOCUMENT NUMBER

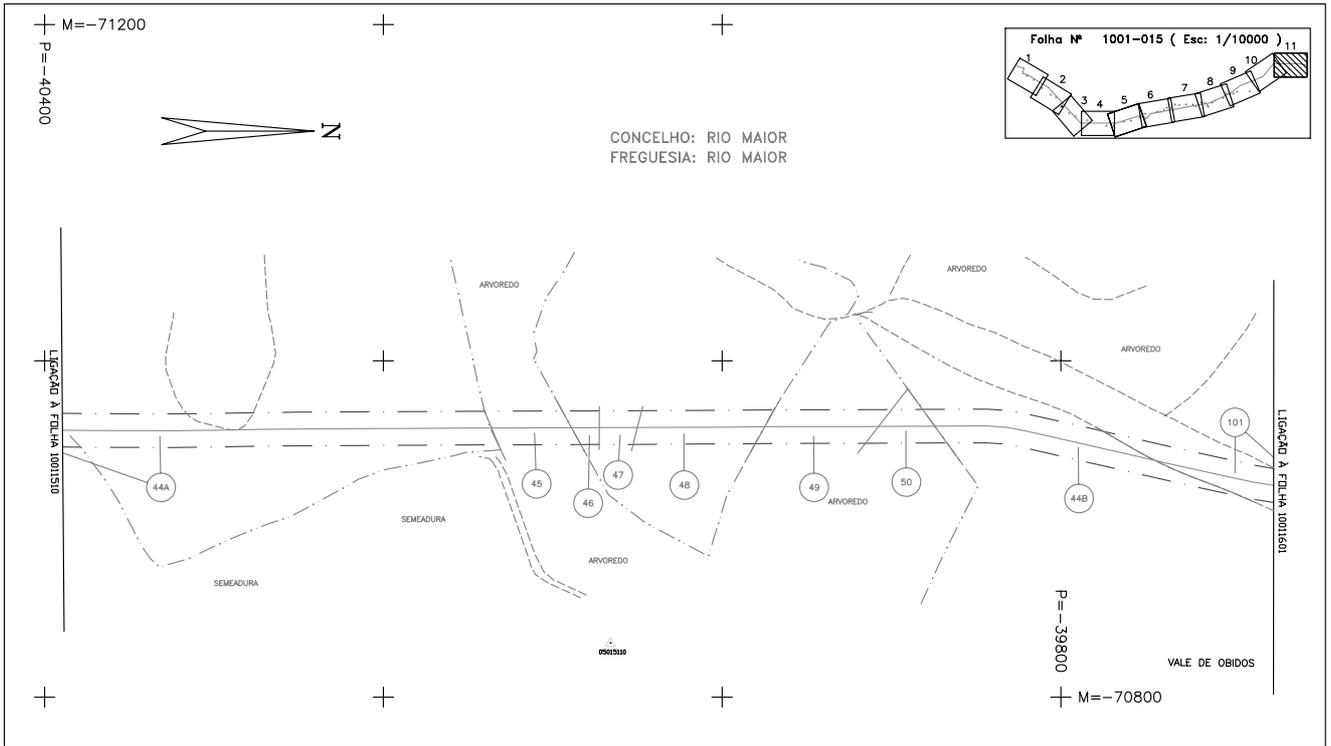


P-1001-DWG-CD-15\_11-REV.3

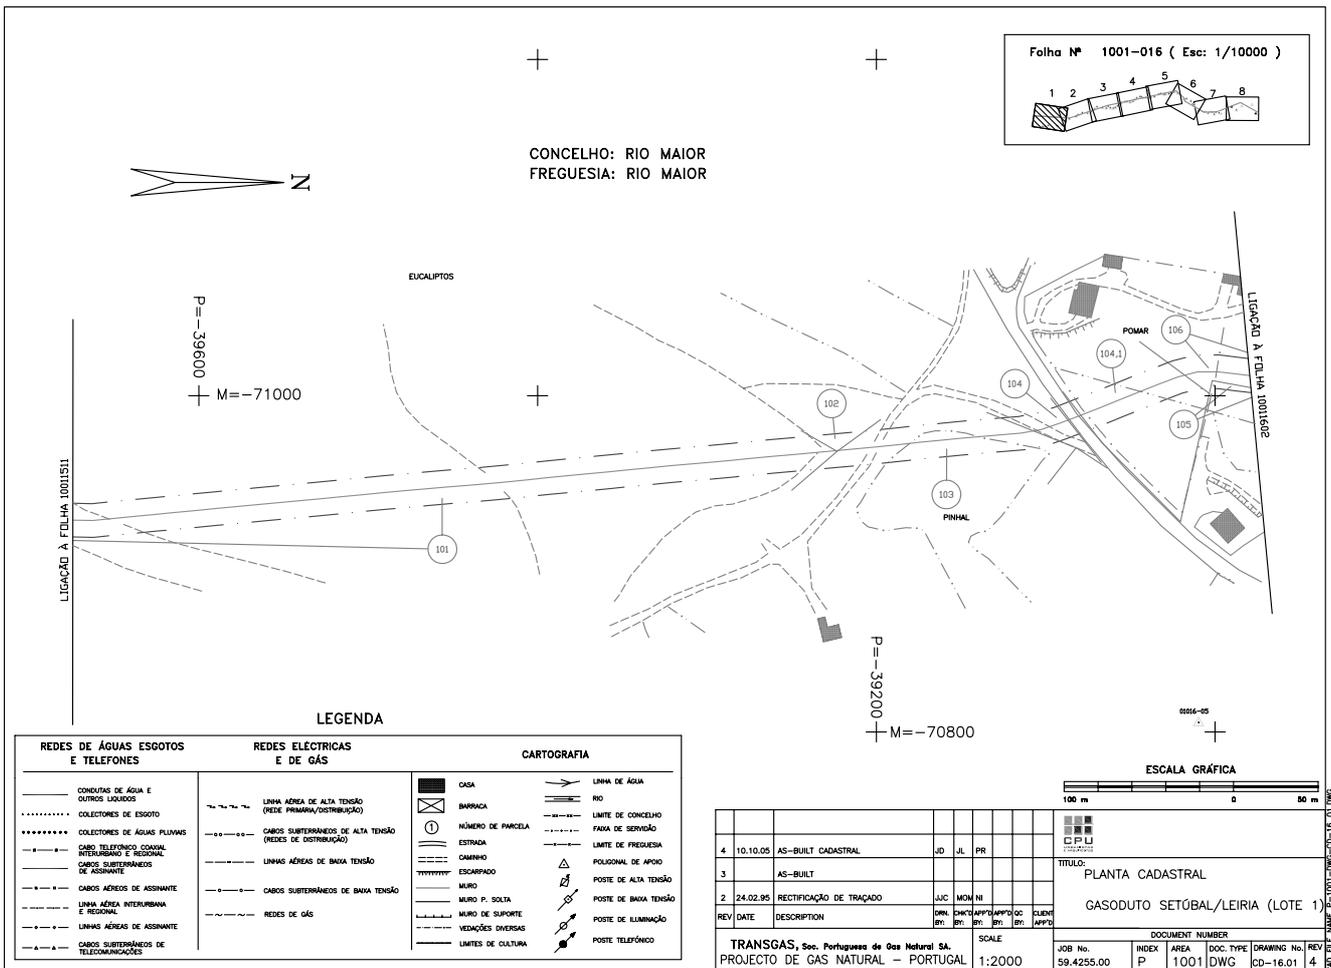

1001-DWG-CD-15\_11-REV.3

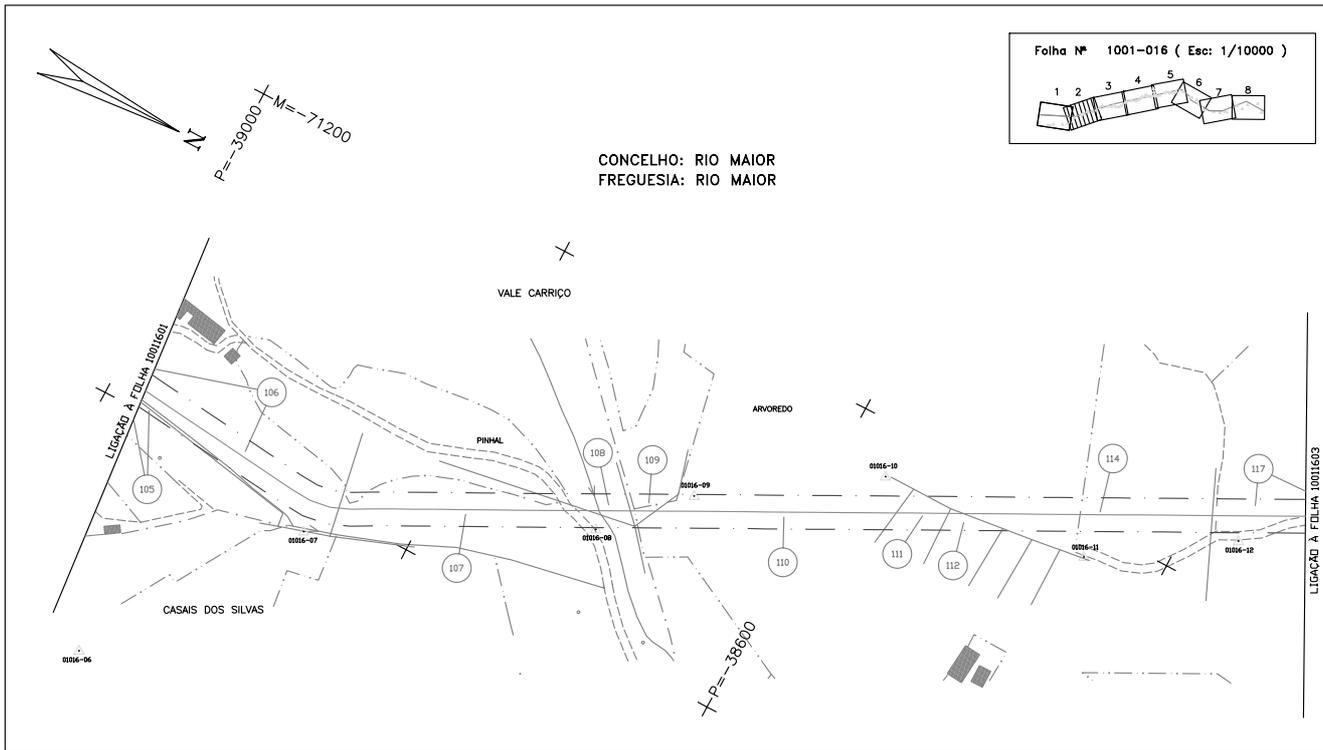

P-1001-DWG-CD-16\_02-REV.4

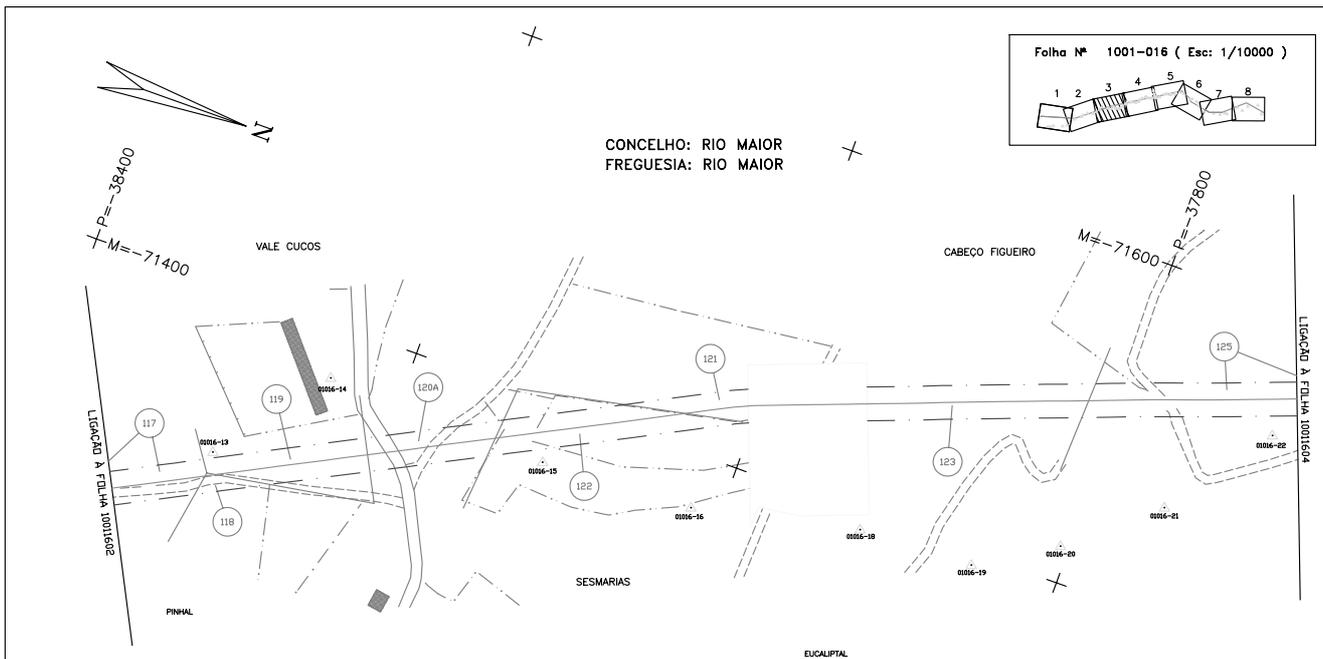

LEGENDA

REDES DE ÁGUAS ESGOTOS E TELEFONES	REDES ELÉCTRICAS E DE GÁS	CARTOGRAFIA
CONDUITOS DE ÁGUA E OUTROS LIGADOS	LINHA AÉREA DE ALTA TENSÃO (REDE PRIMÁRIA/DISTRIBUIÇÃO)	CASA
COLECCOES DE ÁGUAS PLUVIAIS	CABOS SUBTERRÂNEOS DE ALTA TENSÃO (REDES DE DISTRIBUIÇÃO)	BARRACA
CABO TELEFÓNICO CONJUNTO INTERMUNICIPAL E REGIONAL	LINHAS AÉREAS DE BAXA TENSÃO	NÚMERO DE PARCELA
CABOS SUBTERRÂNEOS DE ASSINANTE	CABOS SUBTERRÂNEOS DE BAXA TENSÃO	ESTRADA
LINHA AÉREA INTERMUNICIPAL E REGIONAL	REDES DE GÁS	CAMINHO
LINHAS AÉREAS DE ASSINANTE		ESCARPAO
CABOS SUBTERRÂNEOS DE TELECOMUNICAÇÕES		MURO
		MURO P. SOLTA
		MURO DE SUPORTE
		VEDAÇÕES DIVERSAS
		LIMITES DE CULTURA
		LINEHA DE ÁGUA
		RIO
		LIMITE DE CONCELHO
		FAXDA DE SERVIÇÃO
		LIMITE DE FREGUESIA
		POLIGONAL DE APOIO
		POSTE DE ALTA TENSÃO
		POSTE DE BAXA TENSÃO
		POSTE DE ILUMINAÇÃO
		POSTE TELEFÓNICO

ESCALA GRÁFICA




REV	DATE	DESCRIPTION	DRN.	EMTQ	APPRO	OC.	CLIENT
BY	BY	BY	BY	BY	BY	BY	BY
3	10.10.05	AS-BUILT CADASTRAL					
2		AS-BUILT					
1	22.09.94	RECTIFICAÇÃO DE TRAÇADO	JJC	FER	FER		


TÍTULO:  
PLANTA CADASTRAL  
GASODUTO SETÓBAL/LEIRIA (LOTE 1)

DOCUMENT NUMBER			
JOB No.	INDEX	AREA	DOC. TYPE
59.4255.00	P	1001	DWG
DRAWING No.			
CD-16.03	3		

TRANSGAS, Soc. Portuguesa de Gas Natural SA. PROJECTO DE GAS NATURAL - PORTUGAL. SCALE: 1:2000

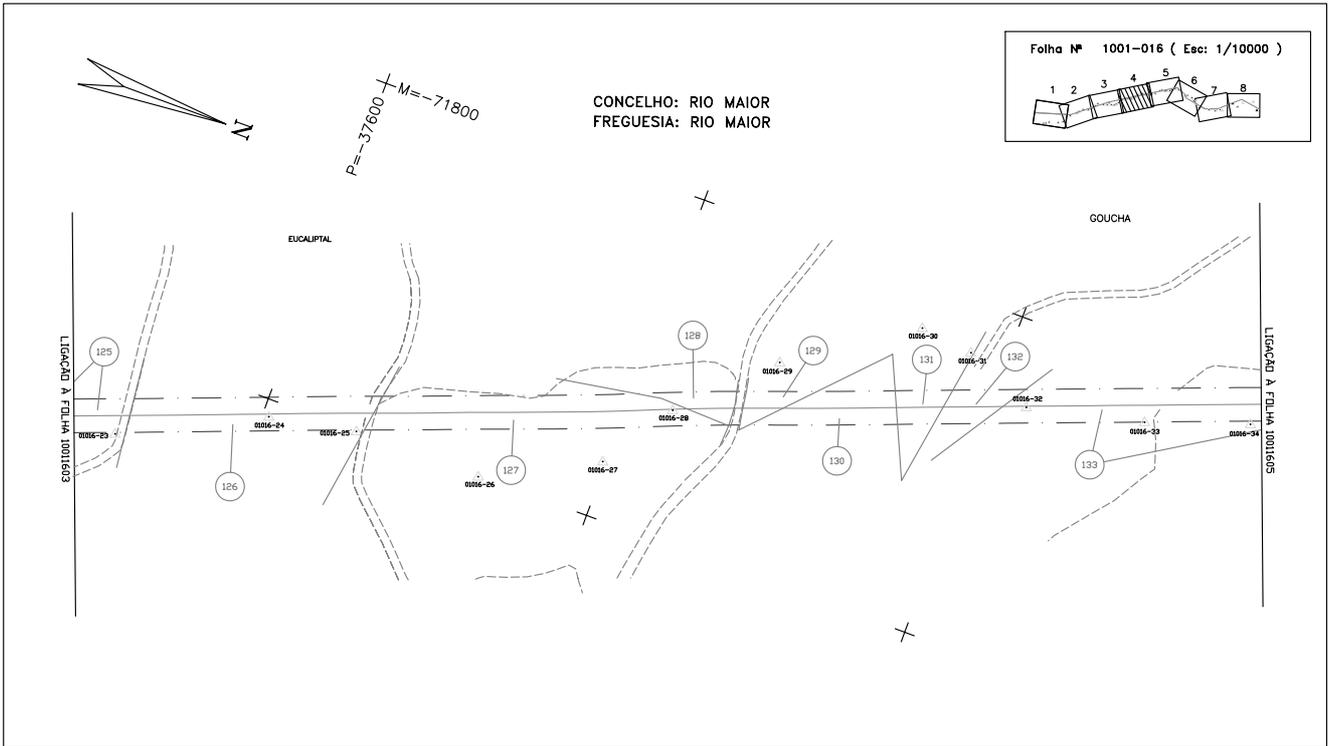

P-1001-DWG-CD-16\_04-REV.3

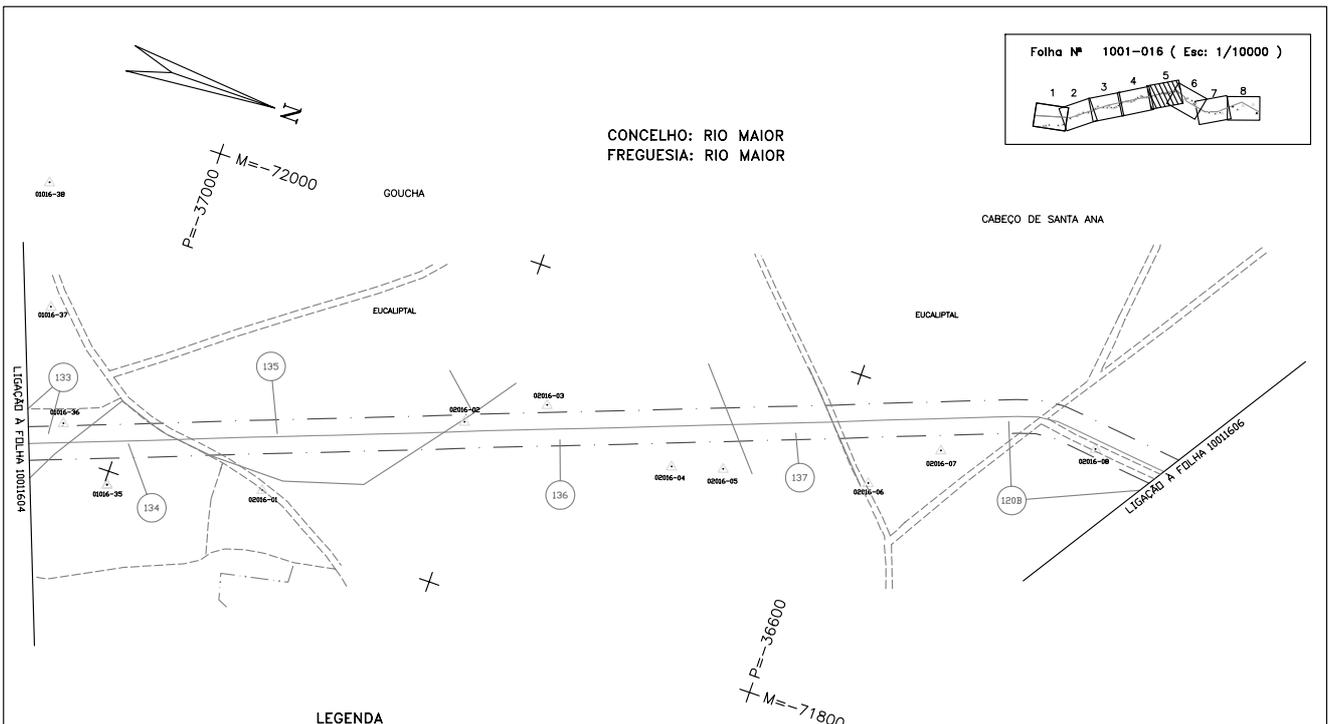

LEGENDA

REDES DE ÁGUAS ESGOTOS E TELEFONES	REDES ELÉCTRICAS E DE GÁS	CARTOGRAFIA
CONDUZAS DE ÁGUA E OUTROS LIGADOS	LINHA AÉREA DE ALTA TENSÃO (REDES PRIMÁRIA/DISTRIBUIÇÃO)	CASA
COLECTORES DE ESGOTO	REDES DE DISTRIBUIÇÃO	BARRACA
COLECTORES DE ÁGUAS PLUVIAIS	CABOS SUBTERRÂNEOS DE ALTA TENSÃO (REDES DE DISTRIBUIÇÃO)	NÚMERO DE PARCELA
CABOS TELEFÓNICOS GERAIS, INTERURBANO E REGIONAL	LINHAS AÉREAS DE BAIXA TENSÃO	ESTRADA
CABOS SUBTERRÂNEOS DE ASSINANTE	CABOS SUBTERRÂNEOS DE BAIXA TENSÃO	CAMINHO
CABOS AÉREOS DE ASSINANTE	REDES DE GÁS	ESCARPA
LINHA AÉREA INTERURBANA E REGIONAL		MURO
LINHAS AÉREAS DE ASSINANTE		MURO P. SOLTA
CABOS SUBTERRÂNEOS DE TELECOMUNICAÇÕES		MURO DE SUPORTE
		VEDAÇÕES DIVERSAS
		LIMITES DE CULTURA
		LINHA DE ÁGUA
		RIO
		LIMITE DE CONCELHO
		FANJA DE SERVIÇO
		LIMITE DE FREGUESIA
		POLÍGONO DE APOIO
		POSTE DE ALTA TENSÃO
		POSTE DE BAIXA TENSÃO
		POSTE DE ILUMINAÇÃO
		POSTE TELEFÓNICO

ESCALA GRÁFICA


3	10.10.05	AS-BUILT CADASTRAL	JD	JL	PR
2		AS-BUILT			
1	22.09.94	RECTIFICAÇÃO DE TRAÇADO	JJC	FER	FER
REV	DATE	DESCRIPTION	DR.	ENQ.	APP.
			BY:	BY:	BY:

TÍTULO: PLANTA CADASTRAL  
GASODUTO SETÚBAL/LEIRIA (LOTE 1)


TRANSGÁS, Soc. Portuguesa de Gas Natural SA.	SCALE	DOCUMENT NUMBER
PROJECTO DE GAS NATURAL - PORTUGAL	1:2000	JOB No. 59.4255.00
		INDEX P
		AREA 1001
		DOC. TYPE DWG
		DRAWING No. CD-16.05
		REV. 3

JOB FILE NAME: P-1001-DWG-CD-16\_04-REV.3



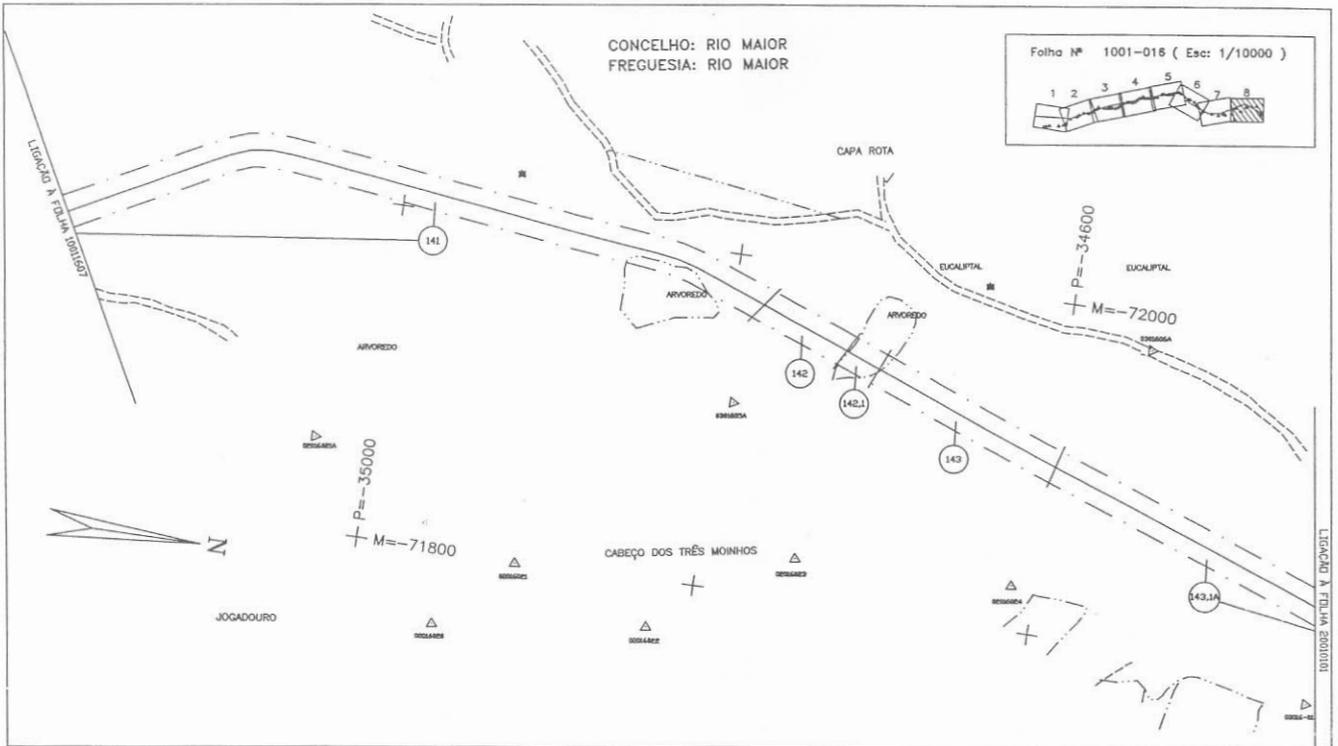

P-1001-DWG-CD-16\_08-REV.6

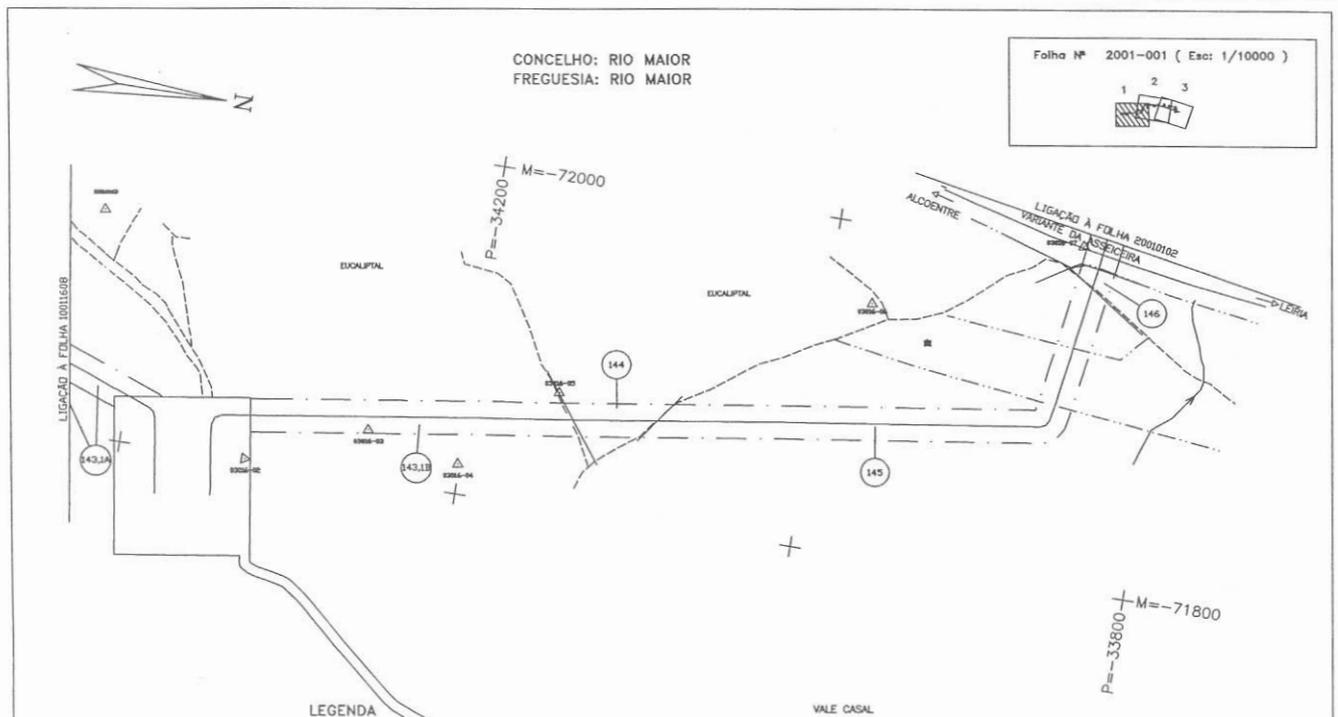

**LEGENDA**

REDES DE ÁGUAS ESGOTOS E TELEFONES	REDES ELÉCTRICAS E DE GÁS	CARTOGRAFIA
— CONDUITE DE ÁGUA E OUTROS LIGADOS	— LINHA AÉREA DE ALTA TENSÃO (REDE PRIMÁRIA/DISTRIBUIÇÃO)	— CANAL
— COLECTORES DE ESGOTO	— CABOS SUBTERRÂNEOS DE ALTA TENSÃO (REDES DE DISTRIBUIÇÃO)	— SERRAVALIA
— COLECTORES DE ÁGUAS PLUVIAIS	— LINHAS AÉREAS DE BAIXA TENSÃO	— NÚMERO DE PARCELA
— CABO TELEFÓNICO COAXIAL, FIBROÓPTICO E FIBROPLÁSTICO	— CABOS SUBTERRÂNEOS DE BAIXA TENSÃO	— ESTRADA
— CABOS SUBTERRÂNEOS DE ÁSBESTE	— REDES DE GÁS	— CHARRIFO
— CABOS AÉREOS DE ÁSBESTE		— MURO
— LINHA AÉREA INTERMEDIÁRIA E PERIFÉRIA		— MURO P. SOLTA
— LINHAS AÉREAS DE ÁSBESTE		— MURO DE SUPORTE
— CABOS SUBTERRÂNEOS DE TELECOMUNICAÇÕES		— VEDAÇÕES DIVERSAS
		— LIMITES DE CULTURA
		— LINHA DE ÁGUA
		— RIO
		— LIMITE DE CONCELHO
		— PARÇA DE SERVIÇO
		— LIMITE DE FREGUESIA
		— POLIGONAL DE APOIO
		— PÓRTE DE ALTA TENSÃO
		— PÓRTE DE BAIXA TENSÃO
		— PÓRTE DE ELIMINAÇÃO
		— PÓRTE TELEFÓNICO

**ESCALA GRÁFICA**

100 m 0 50 m


2	10.10.05	AS-BUILT CADASTRAL	JU	EL	PR															
1		AS-BUILT																		
0	21.09.84	EMITIDO PARA CONSTRUÇÃO	JJC	FER	FER															
REV	DATE	DESCRIPTION	APP																	

**TÍTULO:** PLANTA CADASTRAL  
**GASODUTO SETÚBAL/LEIRIA (LOTE 1)**


**TRANS GAS, S.A., Sociedade de Gás Natural S.A.**  
**PROJECTO DE GAS NATURAL - PORTUGAL**

**SCALE:** 1:2000

**DOCUMENT NUMBER:** JOB No. 59.4255.00 INDEX P AREA 2001 DOC. TYPE DWG DRAWING No. CD-01.01 REV 2

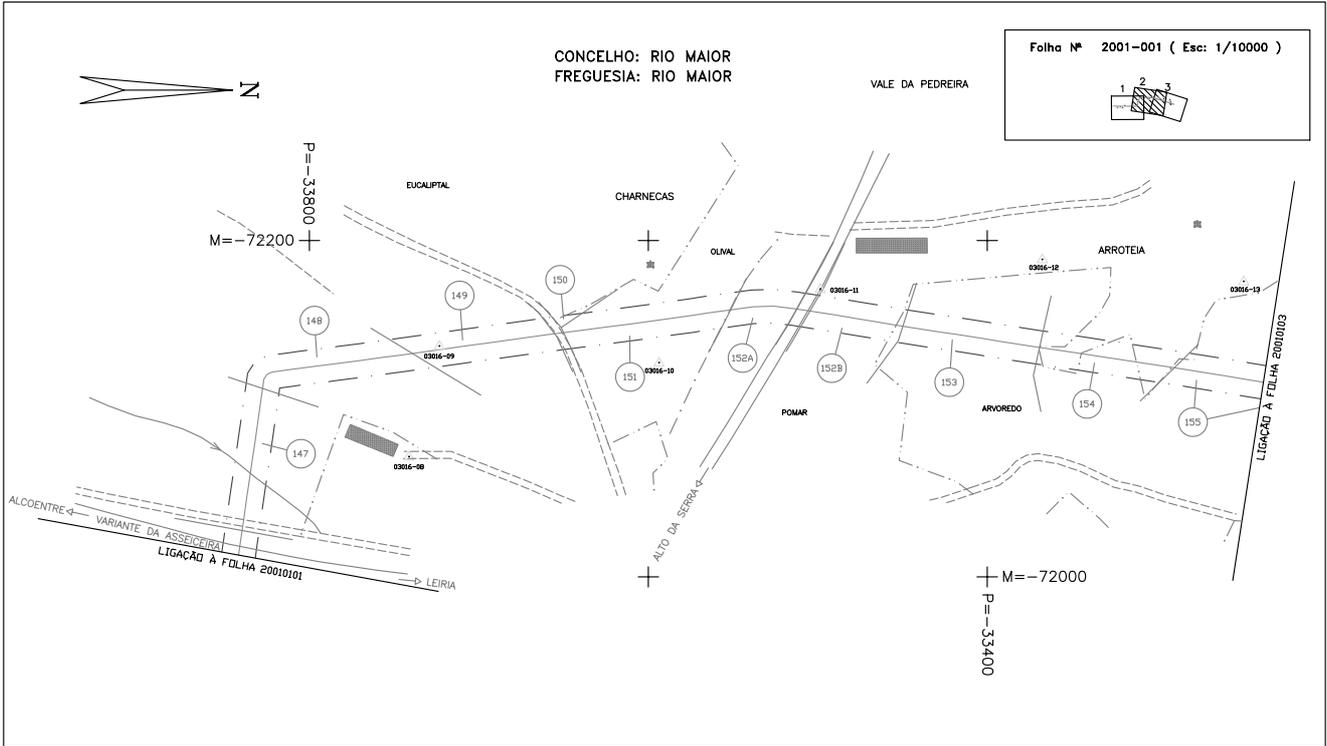

P-2001-DWG-CD-01\_02-REV.3

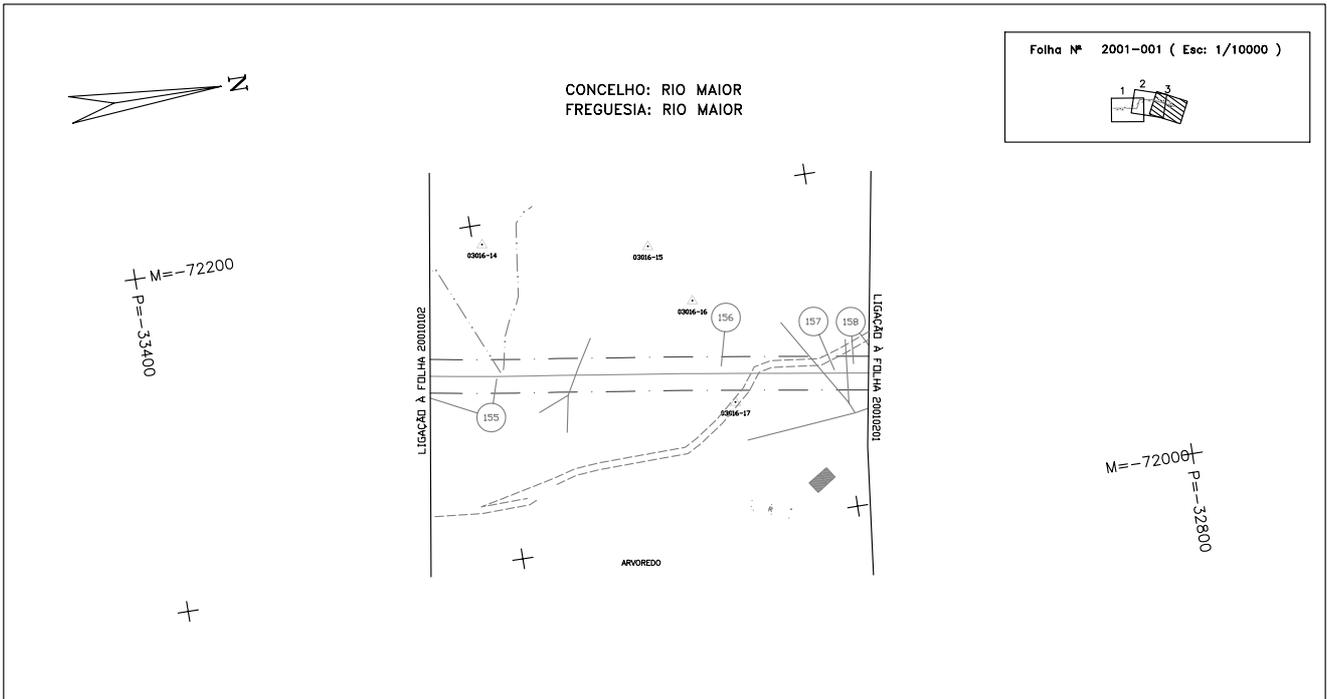

LEGENDA

REDES DE ÁGUAS ESGOTOS E TELEFONES	REDES ELÉCTRICAS E DE GÁS	CARTOGRAFIA
CONDUZAS DE ÁGUA E OUTROS LÍQUIDOS	LINHA AÉREA DE ALTA TENSÃO (REDE PRIMÁRIA/DISTRIBUIÇÃO)	CASA
COLETORES DE ESGOTO	CABOS SUBTERRÂNEOS DE ALTA TENSÃO (REDES DE DISTRIBUIÇÃO)	BARRACA
COLETORES DE ÁGUAS PLUVIAIS	LINHAS AÉREAS DE BAIXA TENSÃO	NÚMERO DE PARCELA
CABOS TELEFÓNICOS COMUM, INTERURBANO E REGIONAL	CABOS SUBTERRÂNEOS DE BAIXA TENSÃO	ESTRADA
CABOS DE ASSINANTE	REDES DE GÁS	CAMINHO
CABOS AÉREOS DE ASSINANTE		ESCARPA
LINHA AÉREA INTERURBANA E REGIONAL		MURO
LINHAS AÉREAS DE ASSINANTE		MURO P. SOLTA
CABOS SUBTERRÂNEOS DE TELECOMUNICAÇÕES		MURO DE SUPORTE
		VEDAÇÕES DIVERSAS
		LIMITES DE CULTURA
		LINHA DE ÁGUA
		RIO
		LIMITE DE CONCELHO
		FANEA DE SERVIÇO
		LIMITE DE FREGUESIA
		POSICIONAL DE NÍVEL
		POSTE DE ALTA TENSÃO
		POSTE DE BAIXA TENSÃO
		POSTE DE ILUMINAÇÃO
		POSTE TELEFÓNICO



ESCALA GRÁFICA




2	10.10.05	AS-BUILT CADASTRAL	JD	JL	PR																								
1		AS-BUILT																											
0	21.09.94	EMITIDO P/ CONST.	JJC	BKR	FER																								
TRANSGÁS, Soc. Portuguesa de Gas Natural SA.			PROJECTO DE GAS NATURAL - PORTUGAL			SCALE			DOCUMENT NUMBER			JOB No.			INDEX			AREA			DOC. TYPE			DRAWING No.			REV.		
			1:2000			59.4255.00			P			2001			DWG			CD-01.03			2			5					


TÍTULO: PLANTA CADASTRAL  
GASODUTO SETÚBAL/LEIRIA (LOTE 1)

P-2001-DWG-CD-01\_02-REV.3

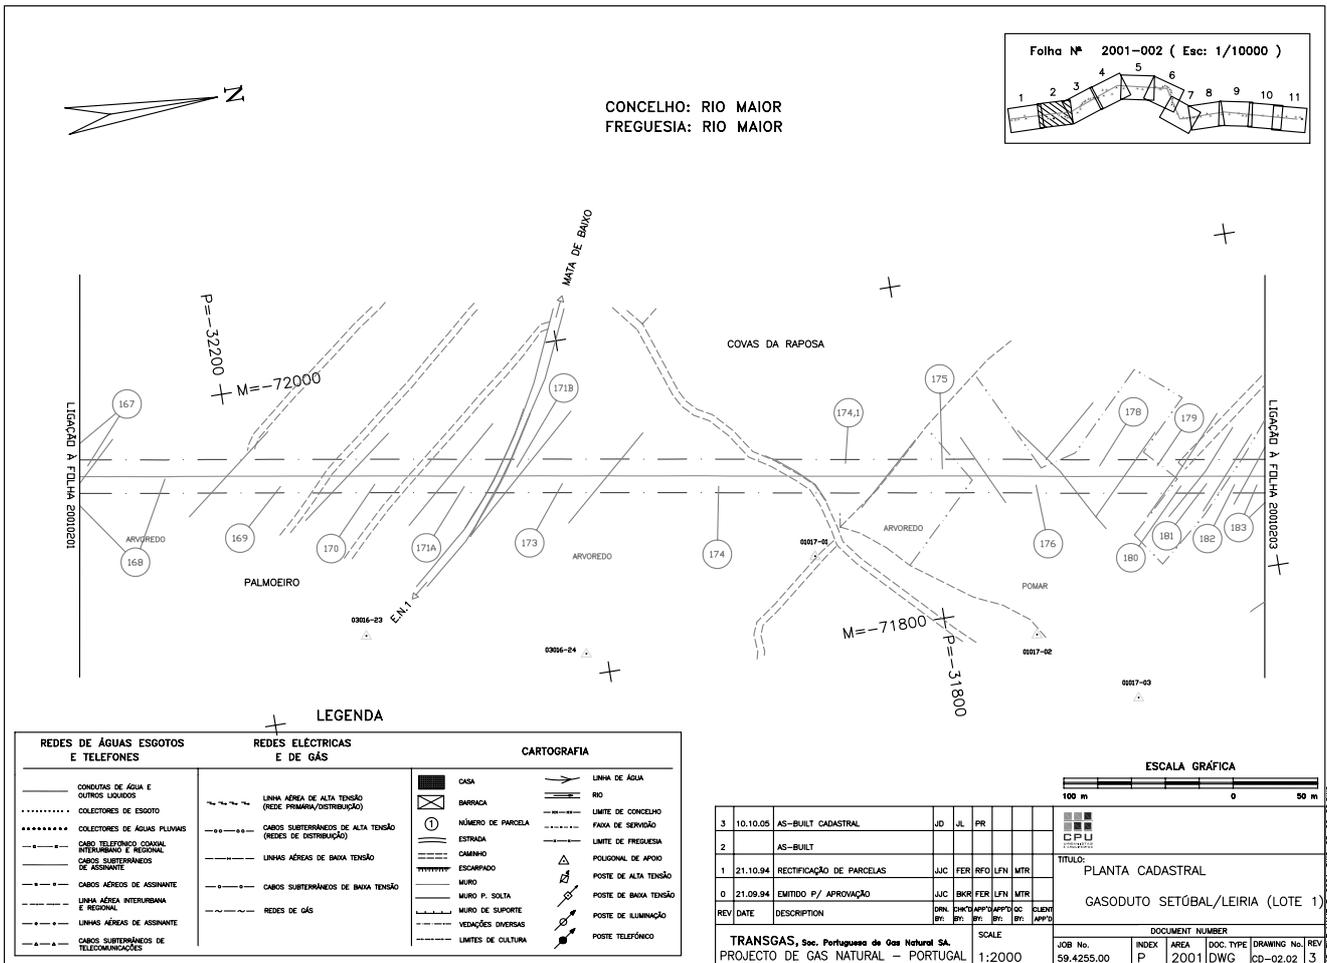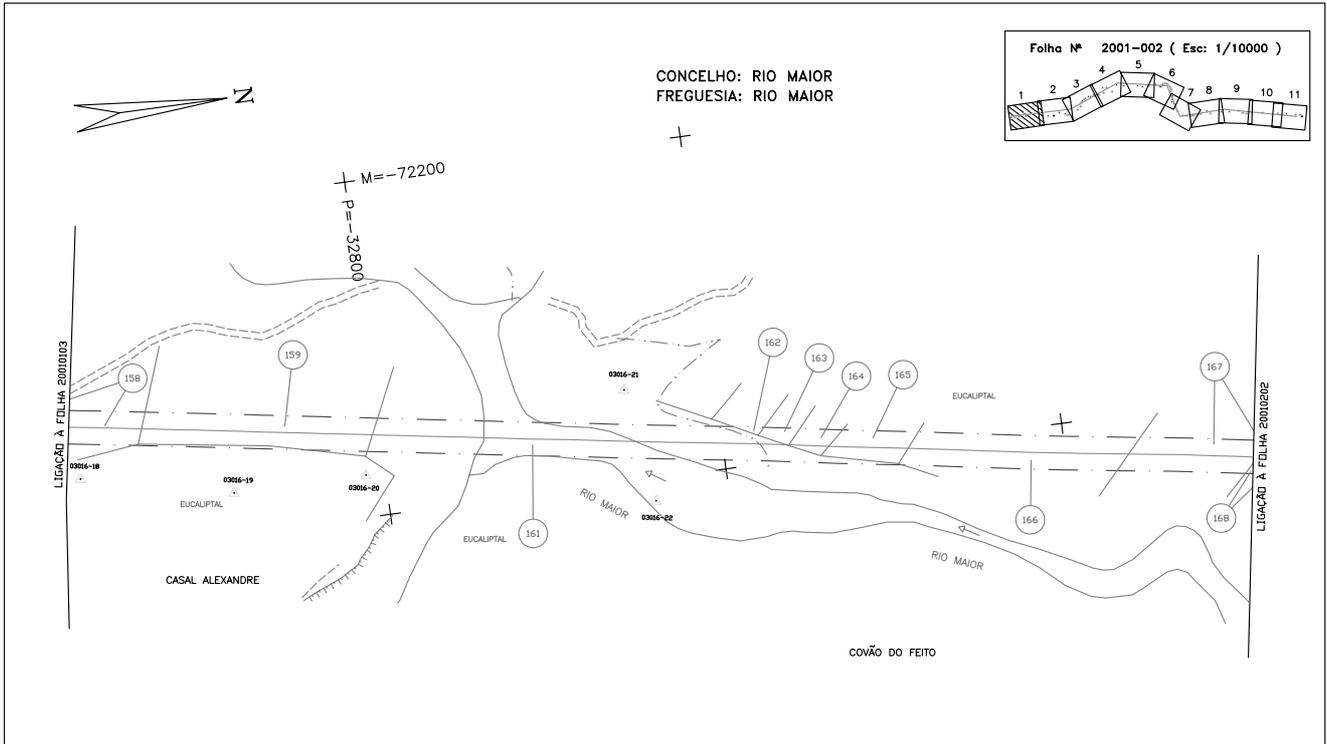

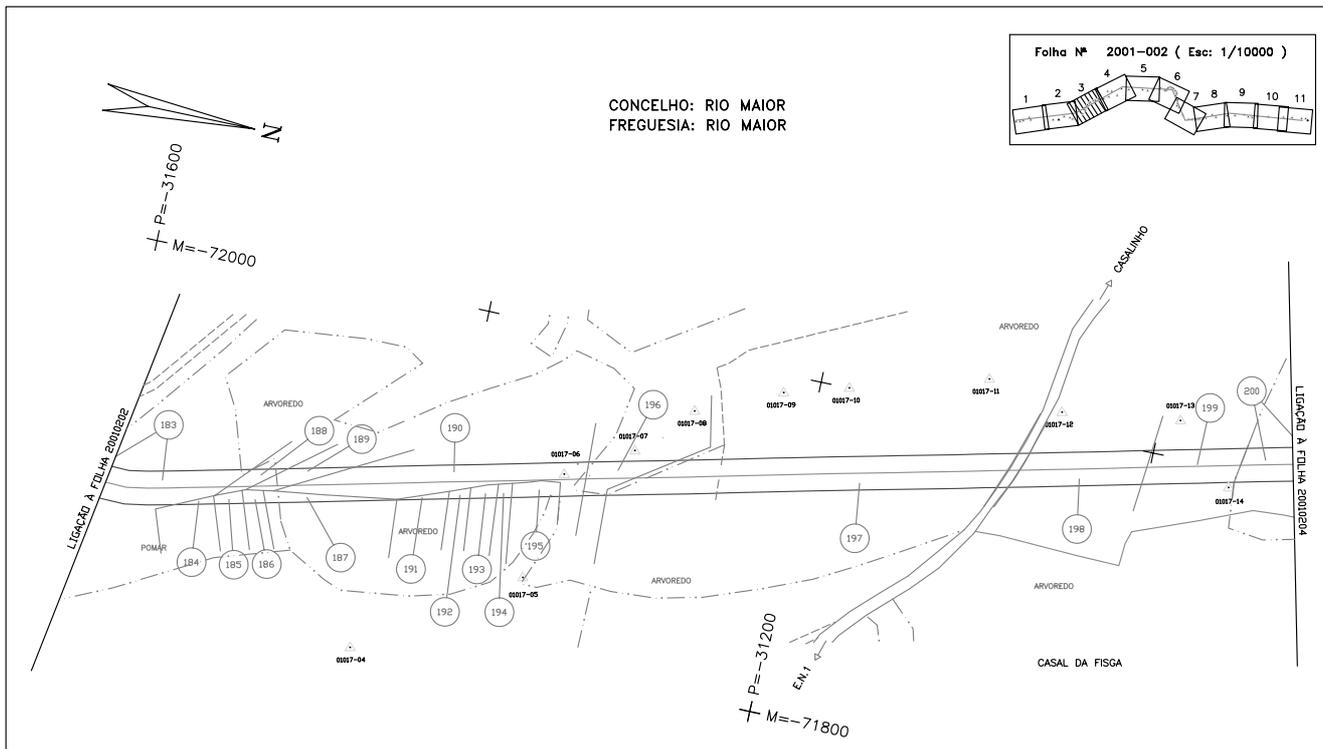

P-2001-DWG-CD-02\_03-REV.2

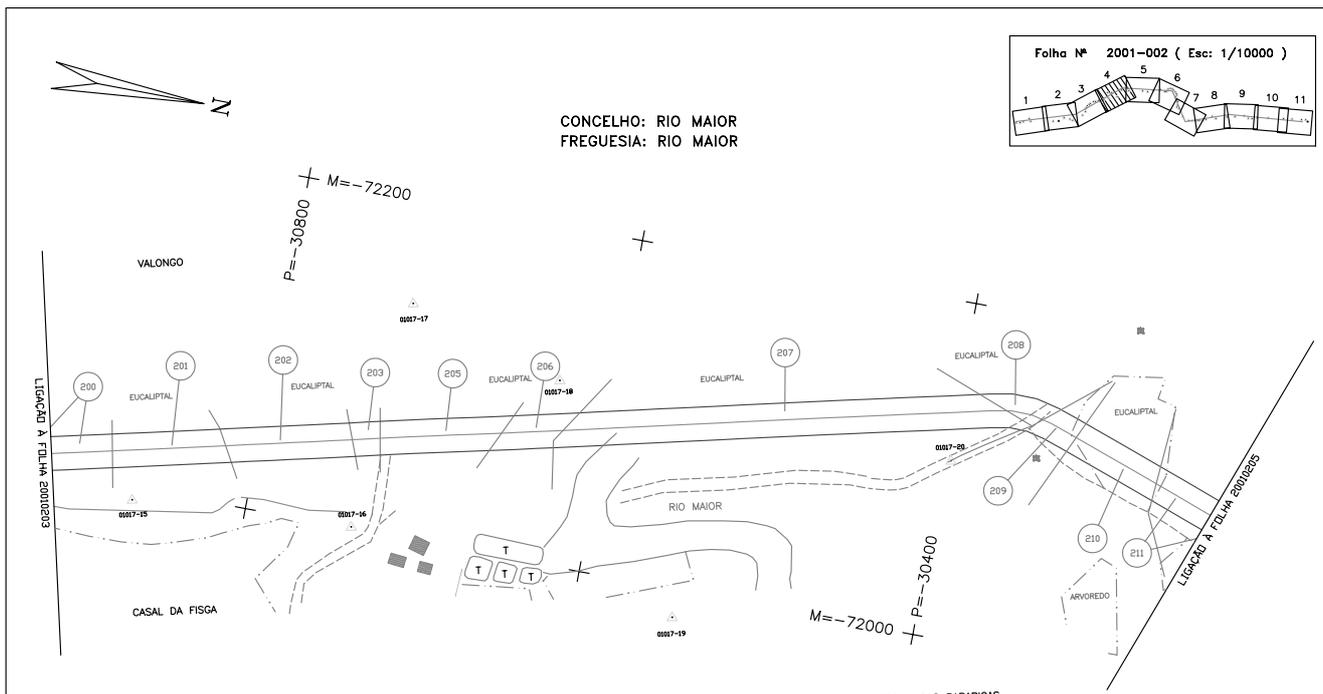

LEGENDA


REDES DE ÁGUAS ESGOTOS E TELEFONES	REDES ELÉCTRICAS E DE GÁS	CARTOGRAFIA
CONDUZAS DE ÁGUA E OUTROS LÍQUIDOS	LINHA AÉREA DE ALTA TENSÃO (REDE PRIMÁRIA/DISTRIBUIÇÃO)	CASA
COLECTORES DE ESGOTO	CABOS SUBTERRÂNEOS DE ALTA TENSÃO (REDES DE DISTRIBUIÇÃO)	BARRACA
COLECTORES DE ÁGUAS PLUVIAIS	REDES DE DISTRIBUIÇÃO DE ALTA TENSÃO	NÚMERO DE PARCELA
CABO TELEFÓNICO CANAL INTERURBANO E REGIONAL	REDES DE DISTRIBUIÇÃO DE BAIXA TENSÃO	ESTRADA
CABOS SUBTERRÂNEOS DE ASSINANTE	REDES DE GÁS	CAMINHO
CABOS AÉREOS DE ASSINANTE		ESCARPA
LINHA AÉREA INTERURBANA E REGIONAL		MURO
REDES DE ASSINANTE		MURO P. SOLTA
CABOS SUBTERRÂNEOS DE TELECOMUNICAÇÕES		MURO DE SUPORTE
		VEDAÇÕES DIVERSAS
		LIMITES DE CULTURA
		LINEA DE ÁGUA
		RIO
		LIMITE DE CONCELHO
		Faixa de Serviço
		LIMITE DE FREGUESIA
		POLIGONAL DE APOIO
		POSTE DE ALTA TENSÃO
		POSTE DE BAIXA TENSÃO
		POSTE DE ILUMINAÇÃO
		POSTE TELEFÓNICO



REV	DATE	DESCRIPTION	BY	CHECKED	APP'D	DATE
3	10.10.05	AS-BUILT CADASTRAL	JUC	JUL	PR	
2		AS-BUILT	JUC	FER	FER	
1	06.10.04	RECTIFICAÇÃO DE TRAÇADO	JUC	FER	RFO	LFN
0	21.09.94	EMITIDO P/ CONSTRUÇÃO	JUC	FER	RFO	LFN

TRANSGÁS, Soc. Portuguesa de Gas Natural SA.		SCALE		DOCUMENT NUMBER	
PROJECTO DE GAS NATURAL - PORTUGAL		1:2000		JOB No. 59.4255.00	
INDEX	AREA	DOC. TYPE	DRAWING No.	REV	REV
P	2001	DWG	CD-02.04	3	3

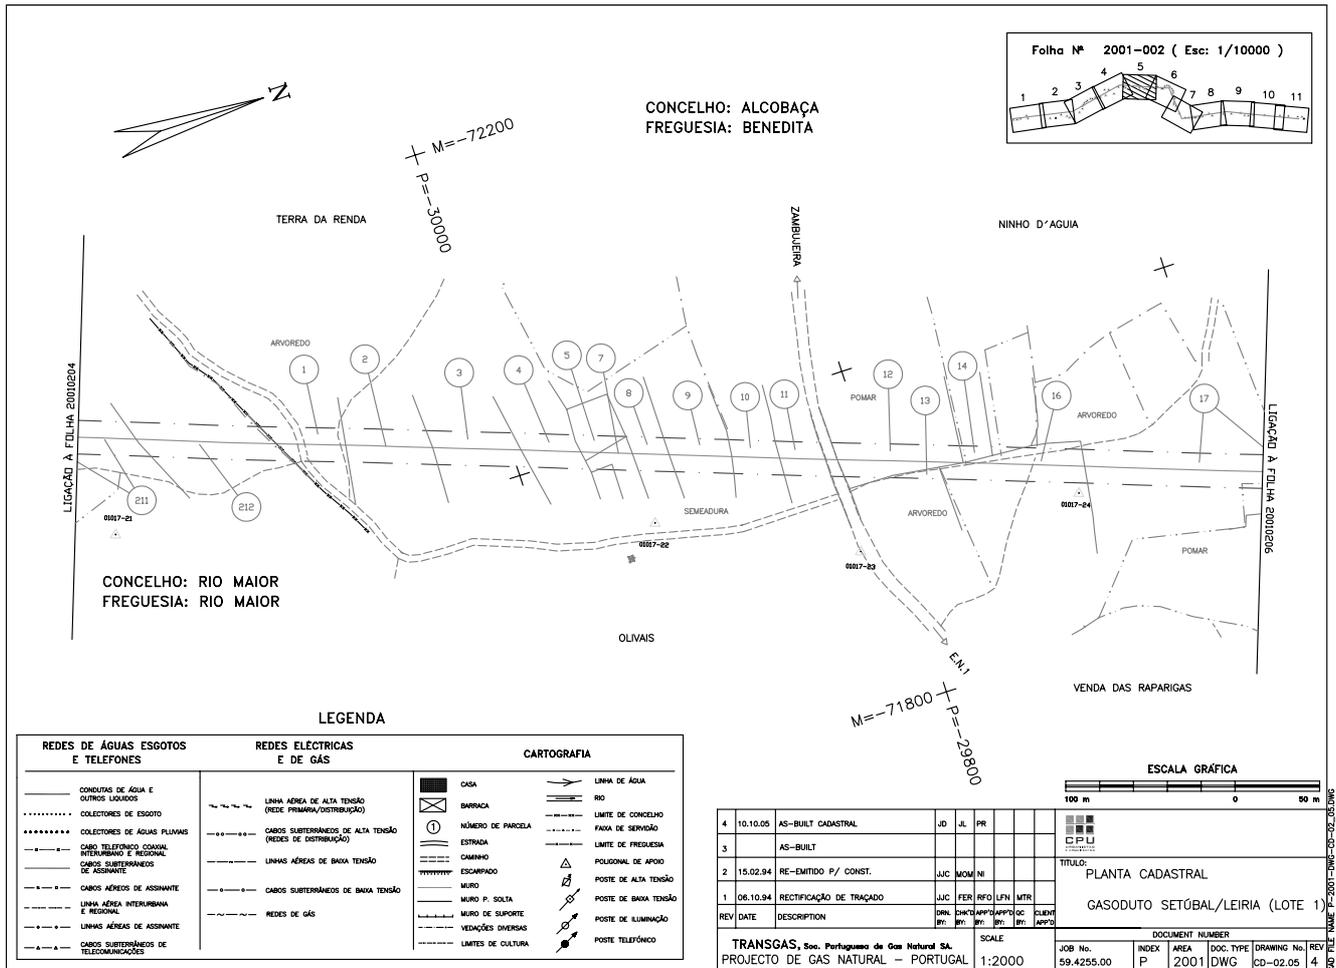

**Aviso n.º 11 672-C/2005 (2.ª série).** — Na sequência do aviso da Direcção-Geral da Energia publicado no *Diário da República*, 2.ª série, n.º 51, suplemento, de 1 de Março de 1995, em cumprimento do n.º 3 do despacho n.º 113/93, de 15 de Dezembro, do Ministro da Indústria e Energia (*Diário da República*, 2.ª série, n.º 1, de 3 de Janeiro de 1994), publica-se em anexo o mapa de identificação dos imóveis sobre os quais foi constituída servidão administrativa de gás, com os titulares de direitos sobre os mesmos prédios, bem como as plantas parcelares definitivas (telas finais) do traçado do gasoduto Setúbal-Braga relativas ao concelho de Palmela.

O presente aviso rectifica e substitui, globalmente, para todos os efeitos legais, inclusive o registo predial da servidão administrativa constituída nos termos do artigo 4.º do Decreto-Lei n.º 11/94, de 13 de Janeiro, os elementos referentes ao concelho de Palmela publicados através do já referido aviso da Direcção-Geral da Energia.

29 de Novembro de 2005. — Pelo Director-Geral, por delegação de competências, o Subdirector-Geral, *Morais Sarmento*.