

Aviso n.º 11 672-C/2005 (2.ª série). — Na sequência do aviso da Direcção-Geral da Energia publicado no *Diário da República*, 2.ª série, n.º 51, suplemento, de 1 de Março de 1995, em cumprimento do n.º 3 do despacho n.º 113/93, de 15 de Dezembro, do Ministro da Indústria e Energia (*Diário da República*, 2.ª série, n.º 1, de 3 de Janeiro de 1994), publica-se em anexo o mapa de identificação dos imóveis sobre os quais foi constituída servidão administrativa de gás, com os titulares de direitos sobre os mesmos prédios, bem como as plantas parcelares definitivas (telas finais) do traçado do gasoduto Setúbal-Braga relativas ao concelho de Palmela.

O presente aviso rectifica e substitui, globalmente, para todos os efeitos legais, inclusive o registo predial da servidão administrativa constituída nos termos do artigo 4.º do Decreto-Lei n.º 11/94, de 13 de Janeiro, os elementos referentes ao concelho de Palmela publicados através do já referido aviso da Direcção-Geral da Energia.

29 de Novembro de 2005. — Pelo Director-Geral, por delegação de competências, o Subdirector-Geral, *Morais Sarmento*.

Gasoduto Setúbal-Leiria (L1)

Parcelas relativas aos desenhos n.ºs 1001-002, 05; 1001-003, 01/2/3/4/5/6/7/8/9/10/11/12; 1001-004, 01/2/3/4/5/6/7/8

Concelho de Palmela.

Parcela N.º	Nomes de Proprietários, Possuidores (P), Usufrutuários (U) ou Titulares Inscritos (TI), Conjuges e Moradas	(P) (U) ou (TI)	Matriz: R: Rústica; U: Urbana; ou omissa.	Freguesia	Descrição Predial	Confrontações do Prédio	Declarações Complementares	Área de Serviço do Prédio (m ²)
1	MANUEL XAVIER CORDEIRO VIDA MARIA ADELAIDE TOMÉ CARDOSO VIDA Casados RUA VENÂNCIO DA COSTA LIMA, N.º 139 QUINTA DO ANJO 2950 PALMELA	P	88 Sec. N; U:omisso; U:omisso;	Palmela	06609/040697		Este prédio, inscrito na matriz predial rústica da referida freguesia sob o artigo 88 da Secção N, tem duas partes urbanas omissas na matriz, com a área coberta e descoberta de 100 m ² e 750 m ² , respectivamente.	20695
	JOSÉ DE SOUSA SIMÕES RUA JOÃO DE DEUS, N.º 81 QUINTA DO ANJO 2950 PALMELA	P						
	JOSÉ DE SOUSA XAVIER FILIPA ADÉLIA DE ALMEIDA CABICA Casados RUA ESTEVÃO DE LIZ VELHO, N.º 17 - 2.º F 2900 SETÚBAL	P						
	MARIA DA CONCEIÇÃO DE SOUSA XAVIER CORDEIRO VIDA RUA VENÂNCIO DA COSTA LIMA, N.º 139 QUINTA DO ANJO 2950 PALMELA	P						
	MARIA SUSANA XAVIER CORDEIRO VIDA SIMÕES DOS SANTOS OCTÁVIO SIMÕES DOS SANTOS Casados RUA JOÃO DE DEUS, 85 QUINTA DO ANJO 2950-731 PALMELA	P						
2	EDUARDO MARTINS FARINHA MARIA LEONILDE RODRIGUES OLIVEIRA MARTINS FARINHA Casados AV. DAS MINAS GERAIS, N.º 3, 5.º DTº 2780-025 OEIRAS	P	7 Sec. N; U:omisso.	Palmela	Num: 15085 Livro: B-46 Folha: 167		Este prédio, inscrito na matriz predial rústica da referida freguesia sob o artigo 7 da Secção N, tem uma parte urbana omissa na matriz, com a área coberta e descoberta de 1750 m ² .	3781
	ADÉLIA DE JESUS ROMÃO ESCAMBIRRA 2950 PALMELA	P						
	ISABEL MARIA MARTINS FARINHA ANTÓNIO DE OLIVEIRA FÉLIX Casados ESCAMBIRRA 2950 PALMELA	P						
	JOSÉ MARTINS FARINHA MARIA AMÁLIA MARQUES AGOSTINHO Casados ESCAMBIRRA, CX 6004, 2950 PALMELA	P						
	EDUARDO MANUEL ROMÃO FARINHA ESCAMBIRRA 2950 PALMELA	P						
	DEOLINDA DO CARMO MARTINS JOSÉ FARINHA Casados ESCAMBIRRA 2950 PALMELA	TI						
3 (continua)	ISABEL MARIA MARTINS FARINHA ANTÓNIO DE OLIVEIRA FÉLIX Casados ESCAMBIRRA 2950 PALMELA	P	146 Sec. N	Palmela	02749/020290			5112
	JOSÉ MARTINS FARINHA MARIA AMÁLIA MARQUES AGOSTINHO Casados ESCAMBIRRA, CX 6004, 2950 PALMELA	P						


Parcela N.º	Nomes de Proprietários, Possuidores (P), Usufrutuários (U) ou Titulares Inscritos (TI), Conjuges e Moradas	(P) (U) ou (TI)	Matriz: R: Rústica; U: Urbana; omissa.	Freguesia	Descrição Predial	Confrontações do Prédio	Declarações Complementares	Área de Serviço do Prédio (m2)
(continuação) 3	EDUARDO MANUEL ROMÃO FARINHA ESCAMBIRRA 2950 PALMELA	P						
	ADÉLIA DE JESUS ROMÃO ESCAMBIRRA 2950 PALMELA	P						
	EDUARDO MARTINS FARINHA MARIA LEONILDE RODRIGUES OLIVEIRA MARTINS FARINHA Casados AV. DAS MINAS GERAIS, N.º 3, 5.º DT.º 2780-025 OEIRAS	P						
	DEOLINDA DO CARMO MARTINS ESCAMBIRRA - CX 6004 2950 PALMELA	TI						
4	ADÉLIA DE JESUS ROMÃO ESCAMBIRRA 2950 PALMELA	P	6 Sec. N; U:omisso.	Palmela	Num: 15150 Livro: B-47 Folha: 11 v		Este prédio, inscrito na matriz predial rústica da referida freguesia sob o artigo 6 da Secção N, tem uma parte urbana omissa na matriz, com a área coberta e descoberta de 150 m2.	749
	EDUARDO MANUEL ROMÃO FARINHA ESCAMBIRRA 2950 PALMELA	P						
	ISABEL MARIA MARTINS FARINHA ANTÓNIO DE OLIVEIRA FELIX Casados ESCAMBIRRA 2950 PALMELA	P						
	EDUARDO MARTINS FARINHA MARIA LEONILDE RODRIGUES OLIVEIRA MARTINS FARINHA Casados AV. DAS MINAS GERAIS, N.º 3, 5.º DT.º 2780-025 OEIRAS	P						
	JOSÉ MARTINS FARINHA MARIA AMÁLIA MARQUES AGOSTINHO Casados ESCAMBIRRA, CX 6004, 2950 PALMELA	P						
	DEOLINDA DO CARMO MARTINS JOSÉ FARINHA Casados ESCAMBIRRA 2950 PALMELA	TI						
9 A	MARIA DA CONCEIÇÃO REYNAUD FLÓRIDO ÁLVARO ANTUNES JAIME ALEXANDRE BARBAS SANTOS ANTUNES Casados QUINTA DE S. JOÃO 2950 PALMELA	P	14 Sec. P; U:omisso; U:omisso.	Palmela	03021/140590		Este prédio, inscrito na matriz predial rústica da referida freguesia sob o artigo 14 da Secção P, tem duas partes urbanas omissas na matriz, com a área coberta e descoberta de 250 m2 e 3750 m2, respectivamente.	20174
	MARIA LAURINDA DE OLIVEIRA E SILVA RAMOS REYNAUD MELO PIRES ROGÉRIO DE MELO PIRES Casados QUINTA DE S. JOÃO 2950 PALMELA	P						
	MARIA ALEXANDRA REYNAUD FLÓRIDO ÁLVARO QUINTA DE S. JOÃO 2950 PALMELA	P						
	ANA MARIA REYNAUD FLÓRIDO ÁLVARO MENDONÇA MARTINS MARCO AURÉLIO MENDONÇA MARTINS Casados QUINTA DE S. JOÃO PALMELA	P						
	MARIA HELENA DA CRUZ SERRANO COELHO JAIME FERNANDO BATALHA COELHO Casados AV. DR. JOSÉ CELESTINO ATAZ GODINHO DE MATOS, N.º 8, 1.º ESQ. 2950 PALMELA	P						
9 B								9021
10	ANA LUÍSA NUNES DE OLIVEIRA DA SILVA ESTRADA DA MOITA, 608 2950 PALMELA	P	106 Sec. Q	Palmela	06687/230997			2437
	LUÍS MIGUEL NUNES DE OLIVEIRA DA SILVA ESTRADA DA MOITA, 608 2950 PALMELA	P						

Parcela N.º	Nomes de Proprietários, Possuidores (P), Usufrutuários (U) ou Titulares Inscritos (TI), Conjuges e Moradas	(P) (U) (TI)	Matriz: R: Rústica; U: Urbana; omissa.	Freguesia	Descrição Predial	Confrontações do Prédio	Declarações Complementares	Área de Serviço do Prédio (m ²)
10,1	MANUEL DOS SANTOS RAMOS CUSTÓDIA GOMES RIBEIRO MARÇALO RAMOS Casados RUA OLIVEIRA MARTINS, 17, 5º FRENTE LAGAMEÇAS 2900 SETÚBAL	P	107 Sec. Q	Palmela	00432/230885			6913
11	MARIA DE LURDES PEREIRA ATALAIA RUA HELIODORO SALGADO, 51 2950 PALMELA	P	42 Sec. Q	Palmela	04543/020293			5819
11,1	ANTÓNIO FERREIRA 2950 PALMELA	P	40 Sec. Q; U:omisso.	Palmela	Num: 16475 Livro: B-50 Folha: 174 v		Este prédio tem a área de 9500 m ² , encontra-se inscrito na matriz predial rústica da referida freguesia sob o artigo 40 da Secção Q, que corresponde ao anterior artigo rústico 91º da mesma freguesia, tem uma parte urbana omissa na matriz, com a área coberta e descoberta de 500 m ² integrada na área total.	252
	ORLANDO FERREIRA 2950 PALMELA	P						
	ADÉLIA FERREIRA LAU 2950 PALMELA	P						
	MARIA DOMINGOS FERREIRA LOREI DUARTE MARQUES LOREI Casados VALE MARMELOS, CCI 25210 PALHOTA 2950 PALMELA	P						
	ANTÓNIO FERREIRA SÍTIO DE VALDERA PINHAL NOVO 2950 PALMELA	TI						
12	PALMAREIAS - COMÉRCIO DE AREIAS, LDA. RUA 1º DE MAIO, 28 S. JOÃO DAS LAMPAS 2705-737 SINTRA	P	41 Sec. Q (parte)	Palmela	05330/221294			2382
12,1	FRANCISCO JORGE MONTEIRO DE OLIVEIRA E SILVA MARIA ALICE GIÃO SANTANA Casados VIVENDA ROSA DOS VENTOS, ESTRADA DA REBELVA S. DOMINGOS DE RANA 2775 CASCAIS	P	41 Sec. Q (parte)	Palmela	01160/091086			8901
13	HEITOR COELHO FERNANDES FLORINDA FIDALGO CRISPIM FERNANDES Casados ESTRADA NACIONAL 252, LOTE 7 - 8, VOLTA DA PEDRA 2950 PALMELA	P	76 Sec. R	Palmela	01699/271087			109
21	ANABELA SALVADO MARQUES CARVALHÃO LUÍS MANUEL PINHEIRO DA COSTA CARVALHÃO Casados AV. D. JOÃO II, N.º 22, 3º DTº 2910 SETÚBAL	P	73 Sec. R	Palmela	03491/040491			756
22	JOSÉ FERNANDES FERREIRA MARIA DE LURDES MARES FERREIRA Casados RUA AFONSO DE ALBUQUERQUE, 11, 2º 2950 PALMELA	P	9 Sec. J	Palmela	OMISSO	Norte: ANTERO DA COSTA TEIXEIRA BROCHADO Sul:ANTÓNIO RAÚL REBELO GOMES DA COSTA Nascente: JOSE BATISTA RODRIGUES CALEIRA Poente: ANABELA SALVADO MARQUES CARVALHÃO	Este prédio tem natureza rústica, situa-se no lugar de Lau, compõe-se de terreno de pastagem e de olival com vinha, figueiras e macieiras, está inscrito no referido artigo matricial rústico 9 da Secção J e tem a área de 10750 m ² .	2853
24	JOSE BATISTA RODRIGUES CALEIRA LARGO 5 DE OUTUBRO , N.º 11 2950 PALMELA	TI	8 Sec. J	Palmela	OMISSO	Norte: JOSÉ RODRIGUES PAPA, MARIA GUILHERMINA PAPA E MARIA LURDES PEREIRA ATALAIA Sul:MARIA CÂNDIDA DOS PRAZERES FERREIRA RIBEIRO MACHADO Nascente: RUI JORGE CARROMEU SILVA Poente: JOSÉ FERNANDES FERREIRA	Este prédio tem natureza rústica, situa-se no lugar de Lau, compõe-se de terreno de cultura arvenses de rega e lima e de olival e vinha, está inscrito no referido artigo matricial rústico 8 da Secção J e tem a área de 38750 m ² .	4311
	JOSÉ MANUEL JONAS CALEIRA MARIA JOSÉ CALEIRA Casados QUINTA DA FONTE DA PIPA, VIVENDA CALEIRA BAIXA DE PALMELA 2950 PALMELA	P						
25	RUI JORGE CARROMEU SILVA JUSTINA ANNA HAJDUK SILVA Casados RUA DO COMÉRCIO BREJOS DO ASSA 2950 PALMELA	P	223 Sec. J	Palmela	01356/170387			1786
27	ISIDORO FIDALGO CARDOSO MARIA DOMITILIA GUERREIRO MARTINS Casados RUA CORONEL GALHARDO, 17 2950 PALMELA	P	221 Sec. J; 222 Sec. J.	Palmela	01524/170787			927


Parcela N.º	Nomes de Proprietários, Possuidores (P), Usufrutuários (U) ou Titulares Inscrições (TI), Conjuges e Moradas	(P) (U) (TI)	Matriz: R: Rústica; U: Urbana; omissa.	Freguesia	Descrição Predial	Confrontações do Prédio	Declarações Complementares	Área de Serviço do Prédio (m ²)
29	ISIDORO FIDALGO CARDOSO MARIA DOMITILIA GUERREIRO MARTINS Casados RUA CORONEL GALHARDO, 17 2950 PALMELA	P	220 Sec. J	Palmela	01342/060387			1359
30	SILVÉRIO PEDROSO AMARO MARIA ESMERALDA GOMES MONTEIRO AMARO Casados RUA ANTERO DE QUENTAL, 10, R/C DTº 2790 CARNAXIDE	P	219 Sec. J	Palmela	01374/260387			884
	MARIA LÚCIA PEREIRA FERREIRA PRACETA FILINTO ELÍSIO, Nº 12 - 11C 2790 CARNAXIDE	P						
31	MARIA ETELVINA CORDEIRO PEREIRA ALVES CASTANHEIRA JOSÉ ALVES CASTANHEIRA Casados RUA GAGO COUTINHO SACADURA CABRAL, Nº 25 2950 PALMELA	P	83 Sec. I	Palmela	03007/300490			1109
	MARIA DE LURDES CORDEIRO PEREIRA RUA JAIME AFREIXO, 118 R/C 2950 PALMELA	P						
34	GUILHERME CORDEIRO DA GAMA CABEÇO VELHINHO 2950 PALMELA	P	82 Sec. I	Palmela	OMISSO	Norte: MANUEL GUILHERME CORDEIRO FIDALGO E OUTRO Sul: MARIA DE LURDES CORDEIRO PEREIRA E MARIA ETELVINA CORDEIRO CASTANHEIRA Nascente: MANUEL GUILHERME CORDEIRO FIDALGO Poente: MARIA DE LURDES PEREIRA ATALAIA	Este prédio tem natureza rústica, situa-se no lugar de Lau, compõe-se de terreno de vinha e de maceiras, pessegueiros e ameijeiras, está inscrito no referido artigo matricial rústico 82 da Secção I e tem a área de 14750 m ² .	1069
36	MANUEL MACHADO FIDALGO JOAQUINA ROSA CORDEIRO FIDALGO Casados AV. RAINHA D. LEONOR, LOTE 1, 2º E 2950 PALMELA	TI	81 Sec. I	Palmela	02004/160688			1070
	MANUEL GUILHERME CORDEIRO FIDALGO RUA MOUZINHO DE ALBUQUERQUE, Nº 6 2950 PALMELA	P						
36,2	MANUEL JOAQUIM CORDEIRO 2950 PALMELA	TI	80 Sec. I	Palmela	Num: 1235 Livro: B-5 Folha: 65 v		Este prédio encontra-se inscrito na matriz predial rústica da referida freguesia sob o artigo 80 secção I, que proveio do artigo rústico 922º da mesma freguesia.	868
	JOSÉ SEBASTIÃO DA GAMA MARIA GERTRUDES CORDEIRO DA GAMA Casados 2950 PALMELA	TI						
	ÁLVARO DA SILVA NETA ERMELINDA AUGUSTA CORDEIRO Casados 2950 PALMELA	TI						
	MANUEL MACHADO FIDALGO JOAQUINA ROSA CORDEIRO FIDALGO Casados AV. RAINHA D. LEONOR, LOTE 1, 2º E 2950 PALMELA	TI						
	RODOLFO AUGUSTO DE ALMEIDA PEREIRA MARIA DE LURDES CORDEIRO PEREIRA Casados RUA JAIME AFREIXO, 118 R/C 2950 PALMELA	TI						
	MANUEL GUILHERME CORDEIRO FIDALGO RUA MOUZINHO DE ALBUQUERQUE, Nº 6 2950 PALMELA	P						
36,4	ISIDORO MANUEL GOMES CORDEIRO ELIZABETE DA CONCEIÇÃO DUROES PEREIRA CORDEIRO Casados QUINTA DOS BARRILEIROS, 2950 PALMELA	P	79 Sec. I	Palmela	03040/310590			1001
36,6	MARIA MOREIRA VALE DA VILA PINHAL NOVO 2950 PALMELA	TI	78 Sec. I	Palmela	OMISSO	Norte: ZENOBIA MARIA DE OLIVEIRA FRESCATA E CARLOS MIGUEL DE OLIVEIRA FRESCATA E OUTRO Sul: ISIDORO MANUEL GOMES CORDEIRO E JOÃO FARIA MARÇALO Nascente: JOÃO FARIA MARÇALO E SILVINA ROSA LOPES MAIA Poente: ISIDORO MANUEL GOMES CORDEIRO	Este prédio tem natureza rústica, situa-se no lugar de Lau, compõe-se de terreno de vinha e de olival com sobreiros e figueiras, está inscrito no referido artigo matricial rústico 78 da Secção I e tem a área de 18250 m ² .	2684
	MARIA LAURA DA SILVA JOSÉ DOS SANTOS PELICHO Casados RUA DO OURO, Nº 61 ARRAIADAS 2950 PALMELA	P						

Parcela N.º	Nomes de Proprietários, Possuidores (P), Usufrutuários (U) ou Titulares Inscritos (TI), Conjuges e Moradas	(P) (U) ou (TI)	Matriz: R: Rústica; U: Urbana; omissa.	Freguesia	Descrição Predial	Confrontações do Prédio	Declarações Complementares	Área de Serviço do Prédio (m ²)
36,8	AVILDO JOÃO DA SILVA FERREIRA RUA DO PAÇO DA FORMIGA, 2 - 1.º DT.º 2950 PALMELA	P	58 Sec. I	Palmela	OMISSO	Norte: HENRIQUE MANUEL CARDOSO MARÇALO Sul: HERDEIROS DE MARIA MOREIRA Nascente: HENRIQUE MANUEL CARDOSO MARÇALO Poente: ZENOBIA MARIA DE OLIVEIRA FRESCATA E CARLOS MIGUEL DE OLIVEIRA FRESCATA	Este prédio tem natureza rústica, situa-se no lugar de Lau, compõe-se de terreno de vinha com oliveiras, macieiras e figueiras, está inscrito no referido artigo matricial rústico 58 da Secção I e tem a área de 19500 m ² .	36
37	HENRIQUE MANUEL CARDOSO MARÇALO CRISTINA MARIA ROCHA MARCELINO MARÇALO Casados LARGO JOSÉ JOAQUIM CABECINHA, LOTE14, 2.ºB, 2900 SETÚBAL	P	137 Sec. I	Palmela	OMISSO	Norte: JOÃO MANUEL CANTANTE ALMEIDA E FRANCELINA ROSA CANTANTE Sul: SILVINA ROSA LOPES MAIA Nascente: DEONILDE MIRANDA MARÇALO Poente: AVILDO JOÃO DA SILVA FERREIRA	Este prédio tem natureza rústica, situa-se no lugar de Lau, compõe-se de terreno de vinha e de olival com macieiras, está inscrito no referido artigo matricial rústico 137 da Secção I e tem a área de 25250 m ² .	4486
38	FRANCELINA ROSA CANTANTE SALVADOR DOS SANTOS ALMEIDA Casados AREIAS GORDAS, CX 2608, (ALGERUZ) 2950 PALMELA	TI	122 Sec. I	Palmela	Num: 16131 Livro: B-49 Folha: 177 v		Este prédio tem a área de 14875 m ² e encontra-se inscrito na matriz predial rústica da referida freguesia sob o artigo 122 da Secção I.	996
	JOÃO MANUEL CANTANTE ALMEIDA LARA ALMEIDA Casados RUA DOS COMERCIANTES CCI 3023 ARRAIADOS 2955-006 PINHAL NOVO	P						
39	MANUEL CANTANTE CAVALEIRO MARIA JOSÉ DOS SANTOS MARQUES LARÉ CAVALEIRO Casados AREIAS GORDAS 2950 PALMELA	P	121 Sec. I; U:590º	Palmela	10008/20030813			1012
40	JOSÉ ALEGRIA CANTANTE BENVINDA LEONOR DOS SANTOS ALEGRIA CANTANTE Casados RUA INFANTE D. HENRIQUE, LOTE 1 2955 PINHAL NOVO	P	54 Sec. I; U: 1526.	Palmela	01874/240288			965
41	ORLANDO GOMES CANTANTE MARIA CARDOSO BRANCO CANTANTE Casados AREIAS GORDAS, CX 2605 2950 PALMELA	P	55 Sec. I; U:994,	Palmela	09463/20010125			472
42	ORLANDO GOMES CANTANTE MARIA CARDOSO BRANCO CANTANTE Casados AREIAS GORDAS, CX 2605 2950 PALMELA	P	56 Sec. I; U:3521.	Palmela	09472/20010201			555
43 (continua)	ETELVINA DOS SANTOS PESSOA SAÚDE FERNANDO SAÚDE Casados 2950 PALMELA	P	47 Sec. I; U:591º; U:1598º; U:1043º.	Palmela	Num: 2569 Livro: B-9 Folha: 155			4091
	MÁRIO AUGUSTO FÉLIX CAVALEIRO MARIA CLARA MARÇALO PESSOA Casados AREIAS GORDAS 2950 PALMELA	P						
	ANGELINA ROSA DOS SANTOS CAVALEIRO ESMERALDINO FERREIRA Casados 2955 PINHAL NOVO	P						
	PAULA CRISTINA CAVALEIRO CADIMAS ILÍDIO MARQUES ASCENSO Casados 2950 PALMELA	P						
	MÁRIO ROGÉRIO SANTOS CADIMAS CIDALISA MARQUES FERNANDES CADIMAS Casados 2950 PALMELA	P						
	ANTÓNIO MANUEL CAVALEIRO CADIMAS LÚCIA MARIA DA SILVA CADIMAS Casados 2950 PALMELA	P						
	MAXIMINO MANUEL DOS SANTOS PESSOA MARIA DOS PRAZERES DE JESUS ROLDÃO Casados ACEIRO DO RAUL, CCI 6109 VENDA DO ALCAIDE 2955 PINHAL NOVO	P						

Parcela N.º	Nomes de Proprietários, Possuidores (P), Usufrutuários (U) ou Titulares Inscritos (TI), Conjuges e Moradas	(P) (U) ou (TI)	Matriz: R: Rústica; U: Urbana; omissa.	Freguesia	Descrição Predial	Confrontações do Prédio	Declarações Complementares	Área de Servidão do Prédio (m2)
48,1	ANTÓNIO DE OLIVEIRA FULGÊNCIO MARIA JULIETA MARTINS Casados RUA ARTUR PAIVA, N.º 32 BAIRRO GOUVEIA 2860-011 ALHOS VEDROS	P	155 Sec. H; U:2054*; U:2055*; U:2964*; U:3641*; U:3998*.	Pinhal Novo	OMISSO	Norte: SOCIEDADE AGRÍCOLA DE RIO FRIO, S.A. Sul: JOSÉ ANTÓNIO SANTOS CAVALEIRO, FERNANDA CARDOSO CAVALEIRO E OUTROS Nascente: SOCIEDADE AGRÍCOLA DE RIO FRIO, S.A. Poente: JOSÉ DOS SANTOS FELIX, CONSTANÇA AUGUSTA DA MAIA, MANUEL JORGE DA SILVA E OUTROS	Este prédio tem natureza mista e situa-se no lugar de Arraiados. A parte rústica compõe-se de terreno de cultura arvense de regadio e horta, está inscrito no referido artigo matricial rústico 155 da Secção H e tem a área de 41250 m2; a parte urbana compõe-se de casa de habitação com logradouro, está inscrito no referido artigo matricial urbano 3998* e tem a área de superfície coberta de m2, de dependência de m2 e de logradouro de m2.	2890
	MARIA ROSA FULGÊNCIO RUA S. JOÃO DE DEUS, N.º 9, 3.º ESQ. 2830 BARREIRO	P						
	HERMÍNIA ROSA DOS SANTOS FULGÊNCIO DA CRUZ RUA ANTÓNIO ALEIXO, N.º 1, 1.º DT.º. 2830 BAIXA DA BANHEIRA	P						
	ANA DE OLIVEIRA FULGÊNCIO BAIRRO SENHORA DA SAÚDE - LARGO PRINCIPAL, N.º 1 A 7000 ÉVORA	P						
	LUIZ GONÇALVES FULGÊNCIO, CABEÇA DE CASAL DA HERANÇA DE 2955 PINHAL NOVO	TI						
49	CASA AGRÍCOLA FRANCISCO RIBEIRO PRATA GARCIA, S.A. RUA VENÂNCIO DA COSTA LIMA QUINTA DO ANJO 2950 PALMELA	P	50 Sec. D- D3 e D5-D16 (Palmela) (parte); 83 Sec. A-A5 (parte).	Pinhal Novo	00140/050685		Este prédio encontra-se inscrito na matriz predial rústica da referida freguesia sob parte dos artigos 83 Sec. A-A5 e 50 Sec. D-D3 e D5-D16, este da freguesia de Pinhal Novo, que provieram, respectivamente, de parte dos artigos rústicos 74 Sec. A-A5 e 47 Sec. D-D13 e D5-D16 das freguesias indicadas.	77628
50	MARIA DE LURDES PEREIRA LUPI D'ÓREY HERDADE DE RIO FRIO PINHAL NOVO 2950 PALMELA	P	20 Sec. D7 a D10 - D15 a D17 (Palmela); U:595*.	Pinhal Novo	01444/040190 (Pinhal Novo); 02715/040190 (Palmela).		Este prédio, inscrito na matriz predial rústica da freguesia de Palmela sob o artigo 20 da Secção D7 a D10 e D15 a D17, que proveio de parte dos artigos rústicos 9 Sec. D11 e 2 Sec. A1 da mesma freguesia, e na matriz predial urbana sob o artigo 595* da freguesia de Pinhal Novo, encontra-se igualmente descrito sob o n.º 02715/040190 da freguesia de Palmela.	738
51	CASA AGRÍCOLA FRANCISCO RIBEIRO PRATA GARCIA, S.A. RUA VENÂNCIO DA COSTA LIMA QUINTA DO ANJO 2950 PALMELA	P	50 Sec. D- D3 e D5-D16 (Palmela) (parte); 83 Sec. A-A5 (parte).	Pinhal Novo	00141/050685		Este prédio encontra-se inscrito na matriz predial rústica da referida freguesia sob parte dos artigos 83 Sec. A-A5 e 50 Sec. D-D3 e D5-D16, este da freguesia de Pinhal Novo, que provieram, respectivamente, de parte dos artigos rústicos 74 Sec. A-A5 e 47 Sec. D-D13 e D5-D16 das freguesias indicadas.	4371

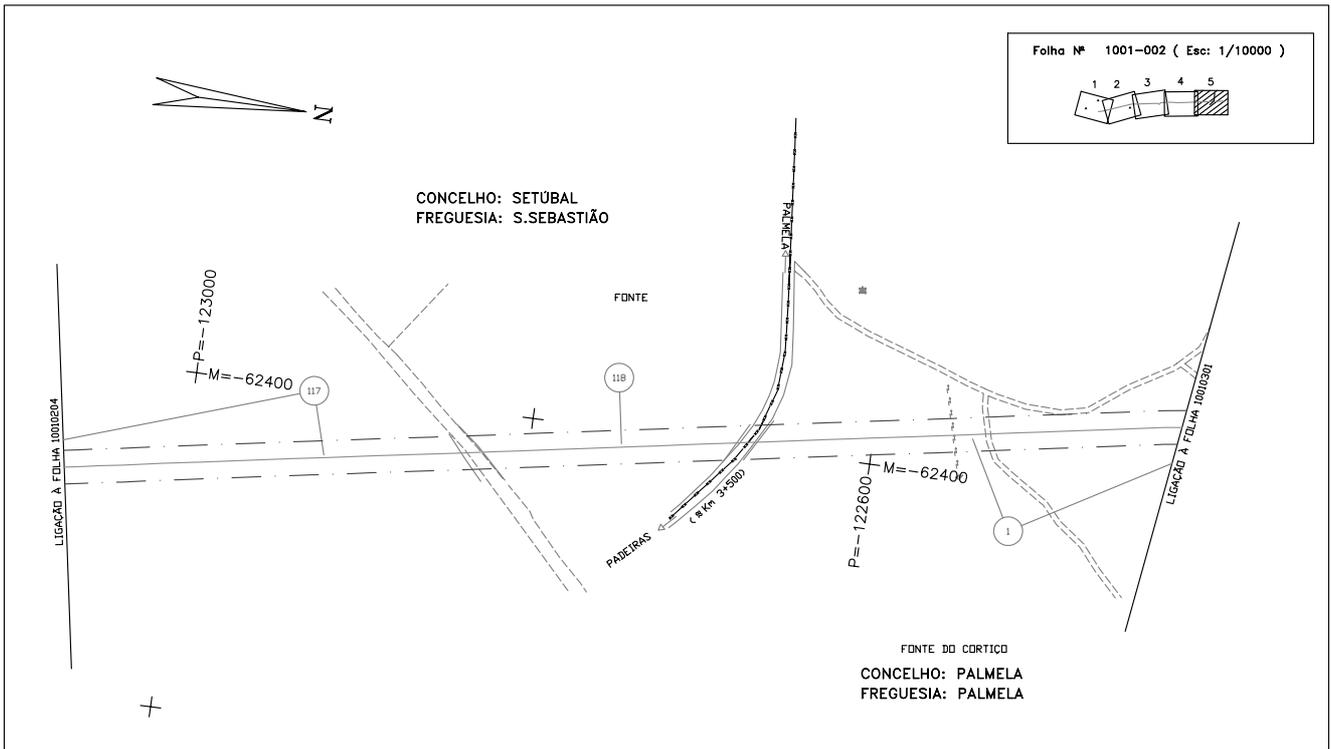

P-1001-DWG-CD-02_05-REV.2

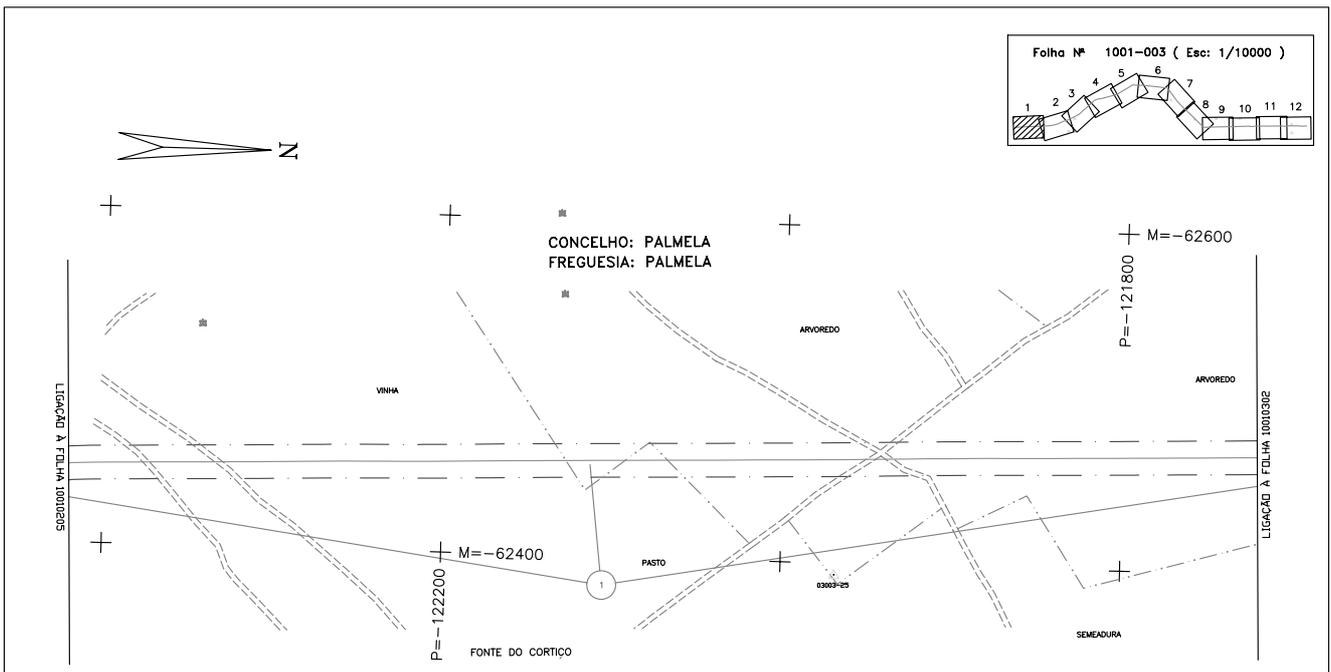

LEGENDA


REDES DE ÁGUAS ESGOTOS E TELEFONES	REDES ELÉCTRICAS E DE GÁS	CARTOGRAFIA
CONDUZIDA DE ÁGUA E OUTROS LÍQUIDOS	LINHA AÉREA DE ALTA TENSÃO (REDE PRIMÁRIA/DISTRIBUIÇÃO)	CASA
COLECTORES DE ESGOTO	CABOS SUBTERRÂNEOS DE ALTA TENSÃO (REDES DE DISTRIBUIÇÃO)	BARRACA
COLECTORES DE ÁGUAS PLUVIAIS	CABOS SUBTERRÂNEOS DE BAIXA TENSÃO	NÚMERO DE PARCELA
CABO TELEFÓNICO CANAL INTERMUNICIPAL E REGIONAL	REDES DE GÁS	ESTRADA
CABOS SUBTERRÂNEOS DE ASSINANTE		CAMINHO
CABOS AÉREOS DE ASSINANTE		ESCAMPADO
LINHA AÉREA INTERMUNICIPAL E REGIONAL		MURO
LINHAS AÉREAS DE ASSINANTE		MURO P. SOLTA
CABOS SUBTERRÂNEOS DE TELECOMUNICAÇÕES		MURO DE SUPORTE
		VEDAÇÕES DIVERSAS
		LIMITES DE CULTURA
		LINHA DE ÁGUA
		RIO
		LIMITE DE CONCELHO
		FANEA DE SERVIÇO
		LIMITE DE FREGUESIA
		POLIGONAL DE APOIO
		POSTE DE ALTA TENSÃO
		POSTE DE BAIXA TENSÃO
		POSTE DE ILUMINAÇÃO
		POSTE TELEFÓNICO




REV	DATE	DESCRIPTION	DES.	APP.	APP.	DE	CLIE	BY	BY	APP.
2	04.08.05	AS-BUILT CADASTRAL	JL	JD	PR					
1		AS-BUILT								
0	24.02.95	EMITIDO PARA CONSTRUÇÃO	JUC	NI	BR					

TÍTULO:		PLANTA CADASTRAL	
GASODUTO SETÚBAL/LEIRIA (LOTE 1)			
SCALE		1:2000	
JOB No.	INDEX	AREA	DOC. TYPE
59.4255.00	P	1001	DWG
REV No.	REV DATE	DRAWING No.	REV DATE
		CD-03.01	2

P-1001-DWG-CD-03_01-FIN

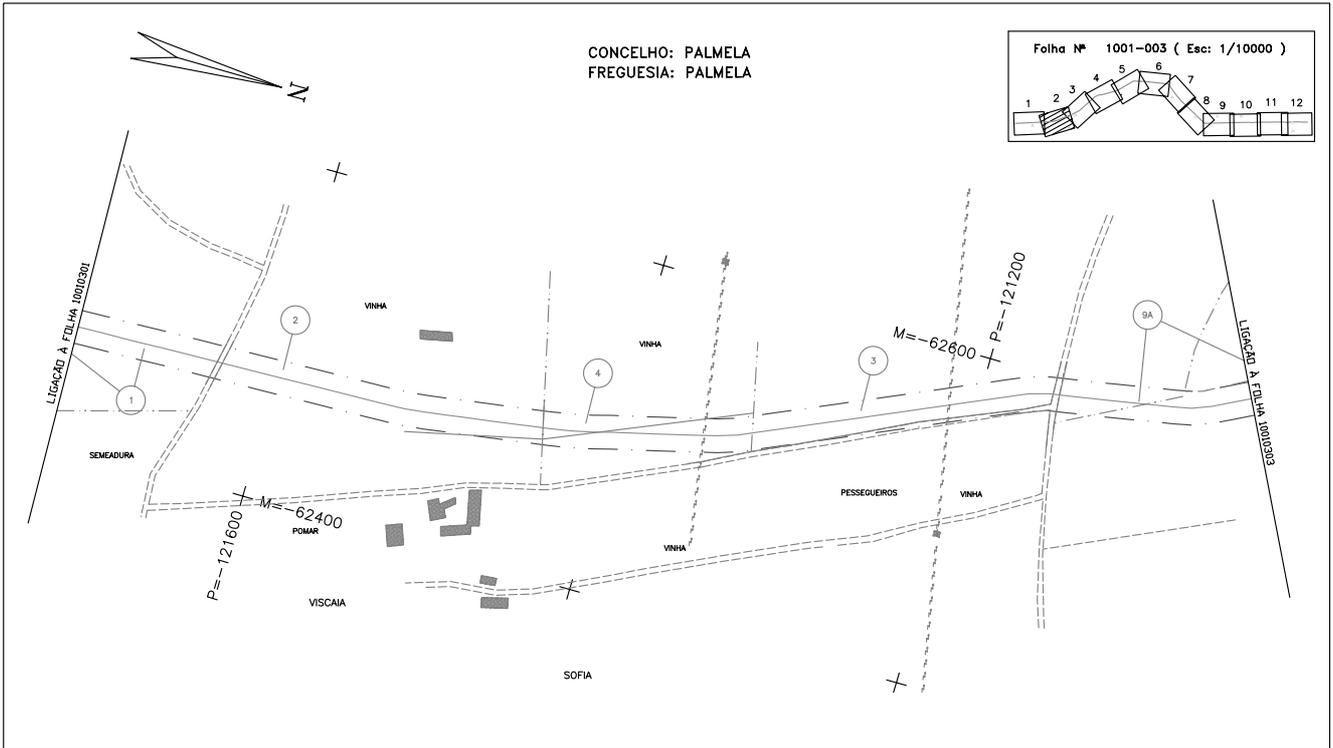


P-1001-DWG-CD-03_02-REV.3

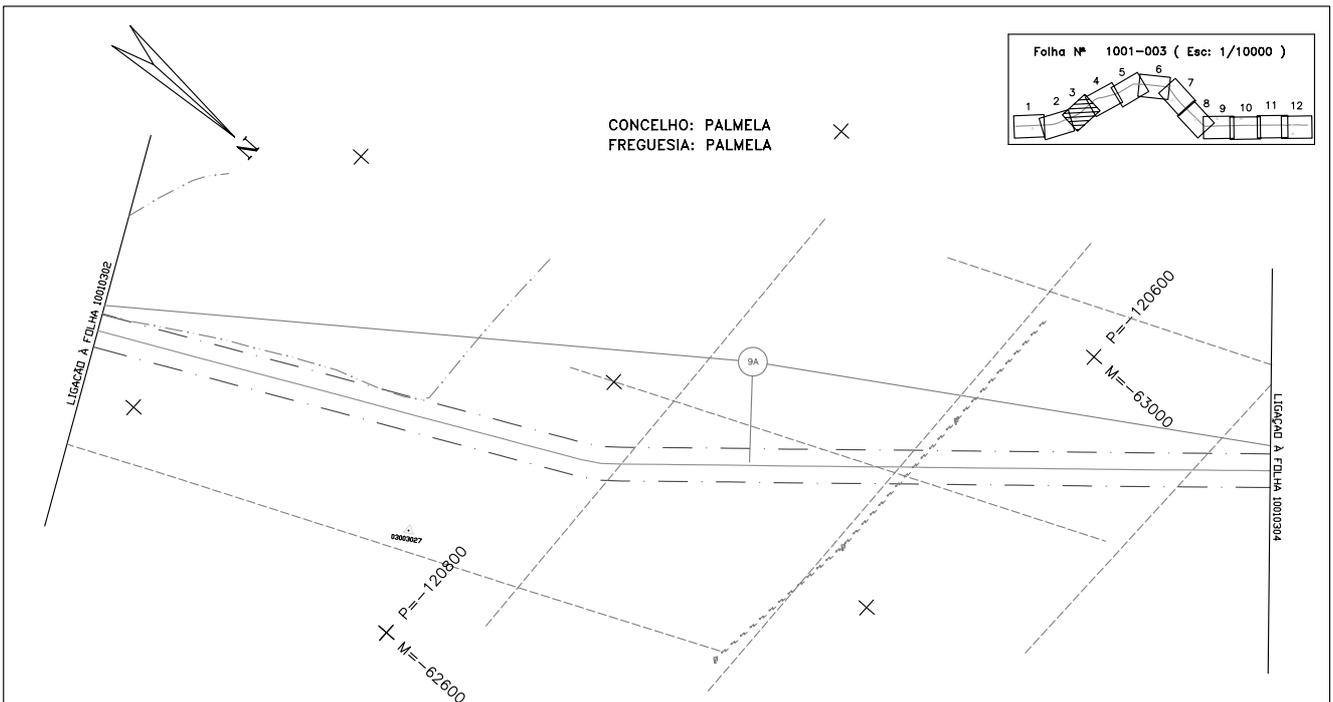

LEGENDA

REDES DE ÁGUAS ESGOTOS E TELEFONES	REDES ELÉCTRICAS E DE GÁS	CARTOGRAFIA
CONDUZAS DE ÁGUA E OUTROS LÍQUIDOS	LINHA AÉREA DE ALTA TENSÃO (REDE PRIMÁRIA DISTRIBUIÇÃO)	CASA
COLECTORES DE ESGOTO	CABOS SUBTERRÂNEOS DE ALTA TENSÃO (REDES DE DISTRIBUIÇÃO)	BARRACA
CANOS TELEFÓNICOS COAXIAL INTERURBANO E REGIONAL	LINHAS AÉREAS DE BAIXA TENSÃO	NÚMERO DE PARCELA
CANOS SUBTERRÂNEOS DE ASSINANTE	CABOS SUBTERRÂNEOS DE BAIXA TENSÃO	ESTRADA
CANOS AÉREOS DE ASSINANTE E REGIONAL	REDES DE GÁS	CAMINHO
LINHAS AÉREAS DE ASSINANTE		ESCARPADO
CABOS SUBTERRÂNEOS DE TELECOMUNICAÇÕES		MURO
		MURO P. SOLTA
		MURO DE SUPORTE
		VEDAÇÕES DIVERSAS
		LIMITES DE CULTURA
		LINEA DE ÁGUA
		RIO
		LIMITE DE CONCELHO
		Faixa de SERVIÇO
		LIMITE DE FREGUESIA
		POLIGONAL DE APOIO
		POSTE DE ALTA TENSÃO
		POSTE DE BAIXA TENSÃO
		POSTE DE ILUMINAÇÃO
		POSTE TELEFÓNICO


ESCALA GRÁFICA

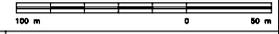


3	04.08.05	AS-BUILT CADASTRAL	JL	JD	PR								
2		AS-BUILT											
0	20.12.94	EMITIDO PARA CONSTRUÇÃO	JUC	MO	NI								
REV	DATE	DESCRIPTION	DRN.	ENC.	APP.	PROG.	CLIENT	REV.	REV.	REV.	REV.	REV.	REV.
TRANSGÁS, Soc. Portuguesa de Gas Natural SA.			SCALE			DOCUMENT NUMBER							
PROJECTO DE GAS NATURAL - PORTUGAL			1:2000			JOB No. 59.4255.00			INDEX AREA DOC. TYPE DRAWING No. REV. 1001 DWG CD-03.03 3				

TÍTULO: PLANTA CADASTRAL
GASODUTO SETÚBAL/LEIRIA (LOTE 1)

FOLHA Nº 1001-003 (Esc: 1/10000)

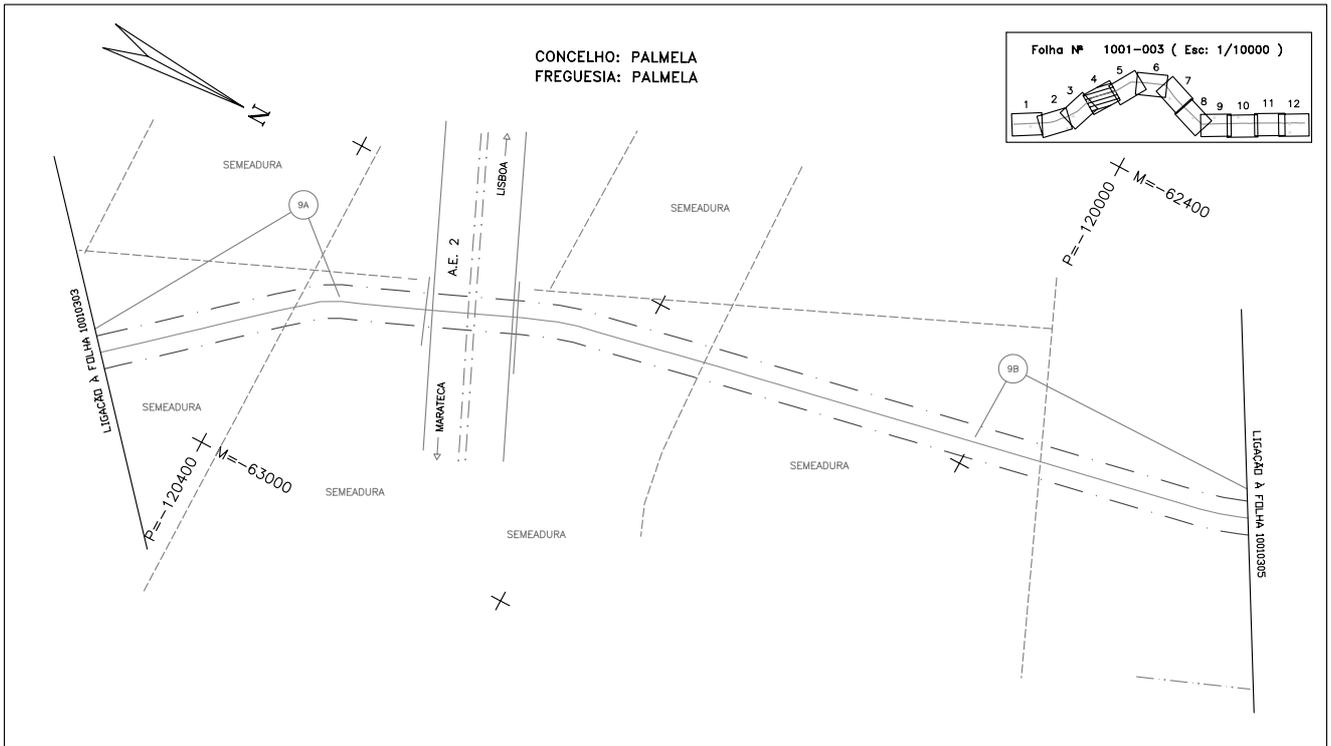

P-1001-DWG-CD-03_04-REV.3

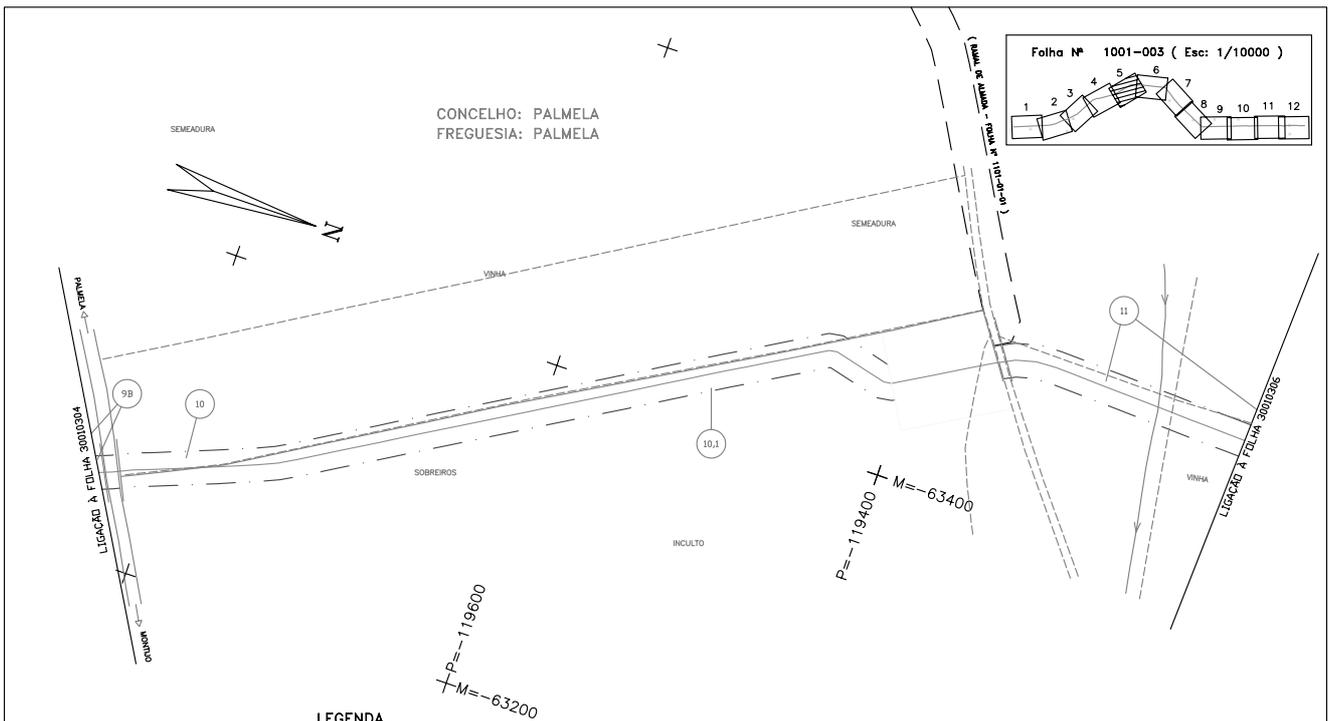

LEGENDA


REDES DE ÁGUAS ESGOTOS E TELEFONES	REDES ELÉCTRICAS E DE GÁS	CARTOGRAFIA
CONDUZAS DE ÁGUA E OUTROS LÍQUIDOS	LINHA AÉREA DE ALTA TENSÃO (REDE PRIMÁRIA/DISTRIBUIÇÃO)	GASA
COLETORES DE ESGOTO	CABOS SUBTERRÂNEOS DE ALTA TENSÃO (REDES DE DISTRIBUIÇÃO)	BARRACA
COLETORES DE ÁGUAS PLUVIAIS	LINHAS AÉREAS DE BAIXA TENSÃO	NÚMERO DE PARCELA
CABO TELEFÓNICO LOCAL, INTERURBANO E REGIONAL	CABOS SUBTERRÂNEOS DE BAIXA TENSÃO	ESTRADA
CABOS SUBTERRÂNEOS DE ASSINATE	REDES DE GÁS	CAMINHO
CABOS AÉREOS DE ASSINATE		ESCARPADE
LINHA AÉREA INTERURBANA E REGIONAL		MURO
LINHAS AÉREAS DE ASSINATE		MURO P. SOLDA
CABOS SUBTERRÂNEOS DE TELECOMUNICAÇÕES		MURO DE SUPORTE
		VEDAÇÕES DIVERSAS
		LIMITES DE CULTURA
		LINHA DE ÁGUA
		RIO
		LIMITE DE CONCELHO
		FARIA DE SERVIÇÃO
		LIMITE DE FREGUESIA
		POLIGONAL DE APOIO
		POSTE DE ALTA TENSÃO
		POSTE DE BAIXA TENSÃO
		POSTE DE ILUMINAÇÃO
		POSTE TELEFÓNICO

ESCALA GRÁFICA




REV	DATE	DESCRIPTION	ELAB.	APROV.	ELAB.	APROV.
3	04.08.05	AS-BUILT CADASTRAL	JL	JD	PR	
2		AS-BUILT				
1	04.05.05	RE-EMITIDO PARA CONSTRUÇÃO	JUC	RFD	VR	

DOCUMENT NUMBER		SCALE		JOB No.		INDEX		AREA		DOC. TYPE		DRAWING No.	
PROJECTO DE GAS NATURAL - PORTUGAL		1:2000		59.4255.00		P		1001 DWG		CD-03.05		3	

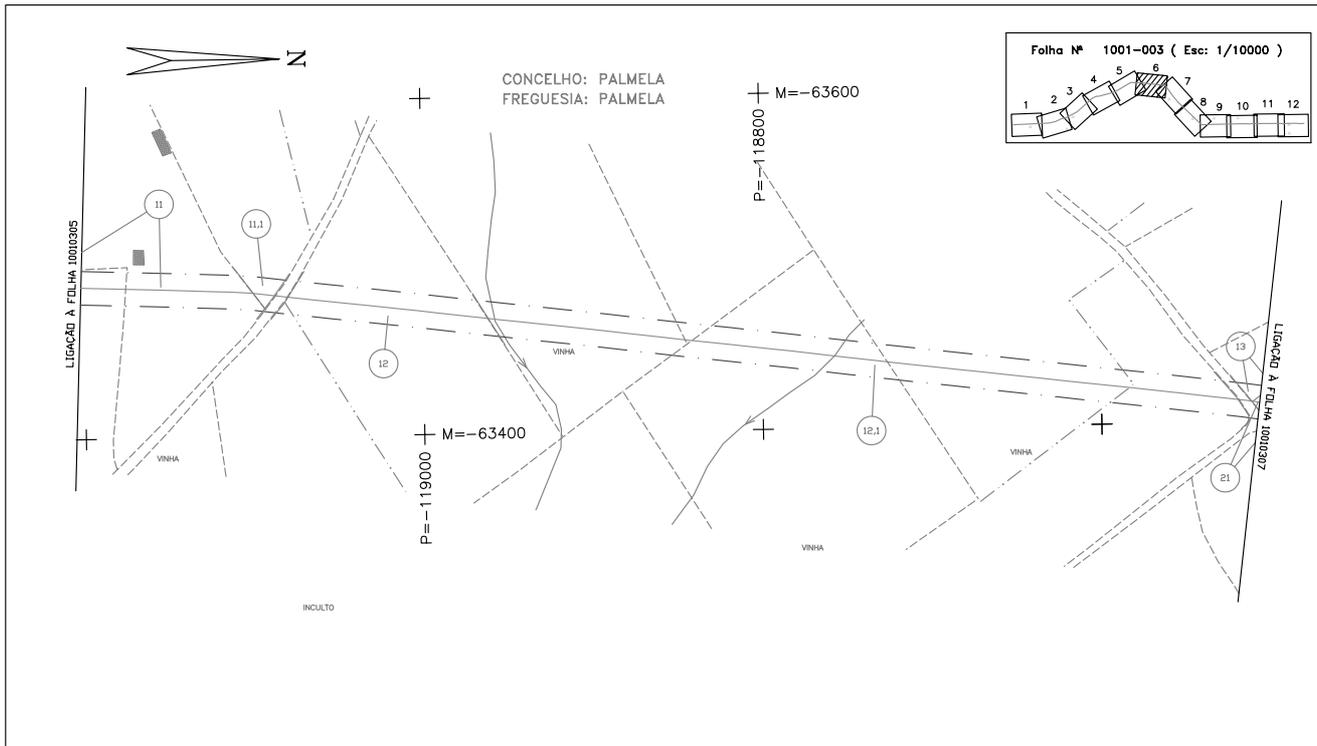

P-1001-DWG-CD-03_06-REV.3

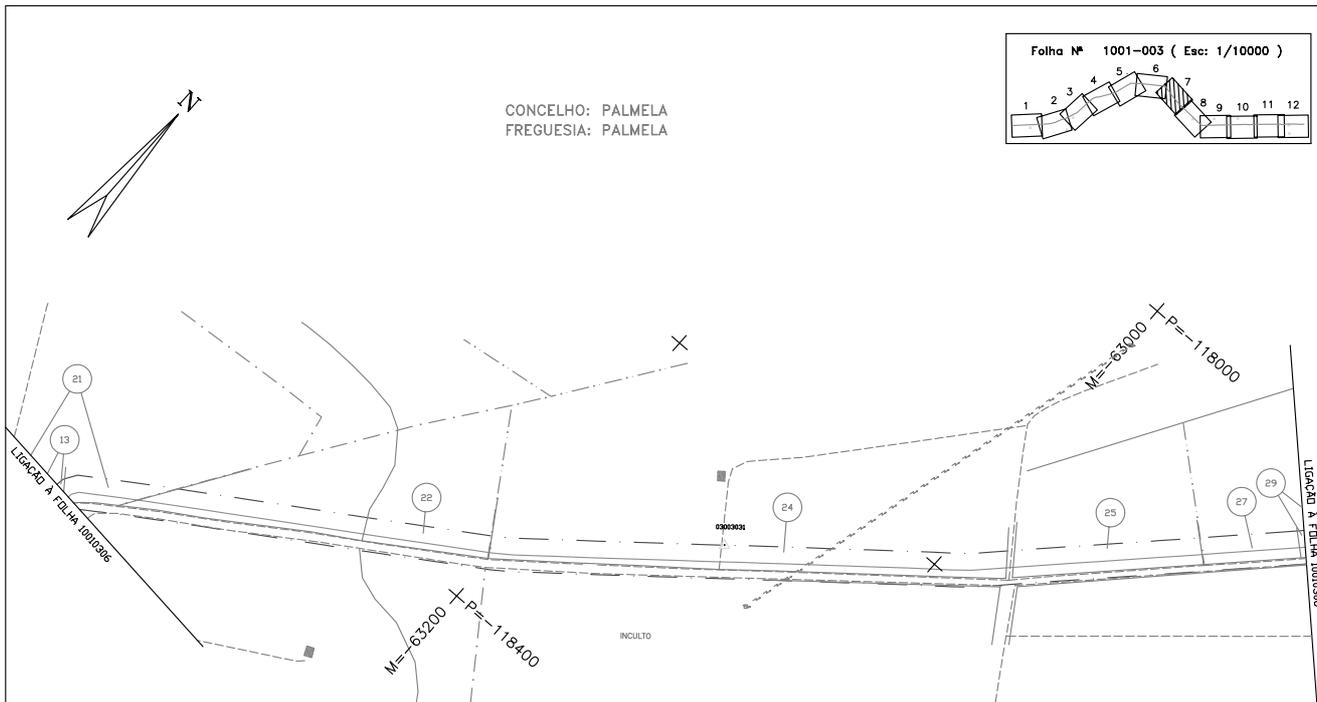


LEGENDA

REDES DE ÁGUAS ESGOTOS E TELEFONES	REDES ELÉCTRICAS E DE GÁS	CARTOGRAFIA
<ul style="list-style-type: none"> CONDUTAS DE ÁGUA E OUTROS LIQUIDOS COLECTORES DE ESGOTO COLECTORES DE ÁGUAS PLUVIAIS CABOS TELEFÓNICOS LOCAL, INTERURBANO E REGIONAL CABOS SUBTERRÂNEOS DE ASSINANTE CABOS AÉREOS DE ASSINANTE LINHA AÉREA INTERURBANA E REGIONAL LINHAS AÉREAS DE ASSINANTE CABOS SUBTERRÂNEOS DE TELECOMUNICAÇÕES 	<ul style="list-style-type: none"> LINHA AÉREA DE ALTA TENSÃO (REDE PRIMÁRIA/DISTRIBUIÇÃO) CABOS SUBTERRÂNEOS DE ALTA TENSÃO (REDES DE DISTRIBUIÇÃO) LINHAS AÉREAS DE BAIXA TENSÃO CABOS SUBTERRÂNEOS DE BAIXA TENSÃO REDES DE GÁS 	<ul style="list-style-type: none"> OGRA BARRACA NÚMERO DE PARCELA ESTRADA CAMINHO ESCARPADO MURO MURO P. SOLTA MURO DE SUPORTE VEDAÇÕES DIVERSAS LIMITES DE CULTURA LINHA DE ÁGUA RIO LIMITE DE CONCELHO FAIXA DE SERVIÇO LIMITE DE FREGUESIA POLIGONAL DE APOIO POSTE DE ALTA TENSÃO POSTE DE BAIXA TENSÃO POSTE DE ILUMINAÇÃO POSTE TELEFÓNICO





3	04.08.05	AS-BUILT CADASTRAL	JL	JD	PR															
2		AS-BUILT																		
1	04.05.95	RE-EMITIDO PARA CONSTRUÇÃO	JUC	NI	MON															
REV	DATE	DESCRIPTION	ELAB.	APROV.	APP'D	OC	CLERK	APP'D												
TRANSGÁS, Soc. Portuguesa de Gas Natural SA. PROJECTO DE GAS NATURAL - PORTUGAL			SCALE		DOCUMENT NUMBER															
			1:2000		JOB No.	INDEX	AREA	DOC. TYPE	DRAWING No.	REV										
					59.4255.00	P	1001	DWG	CD-03.07	3										

P-1001-DWG-CD-03_07-REV.3

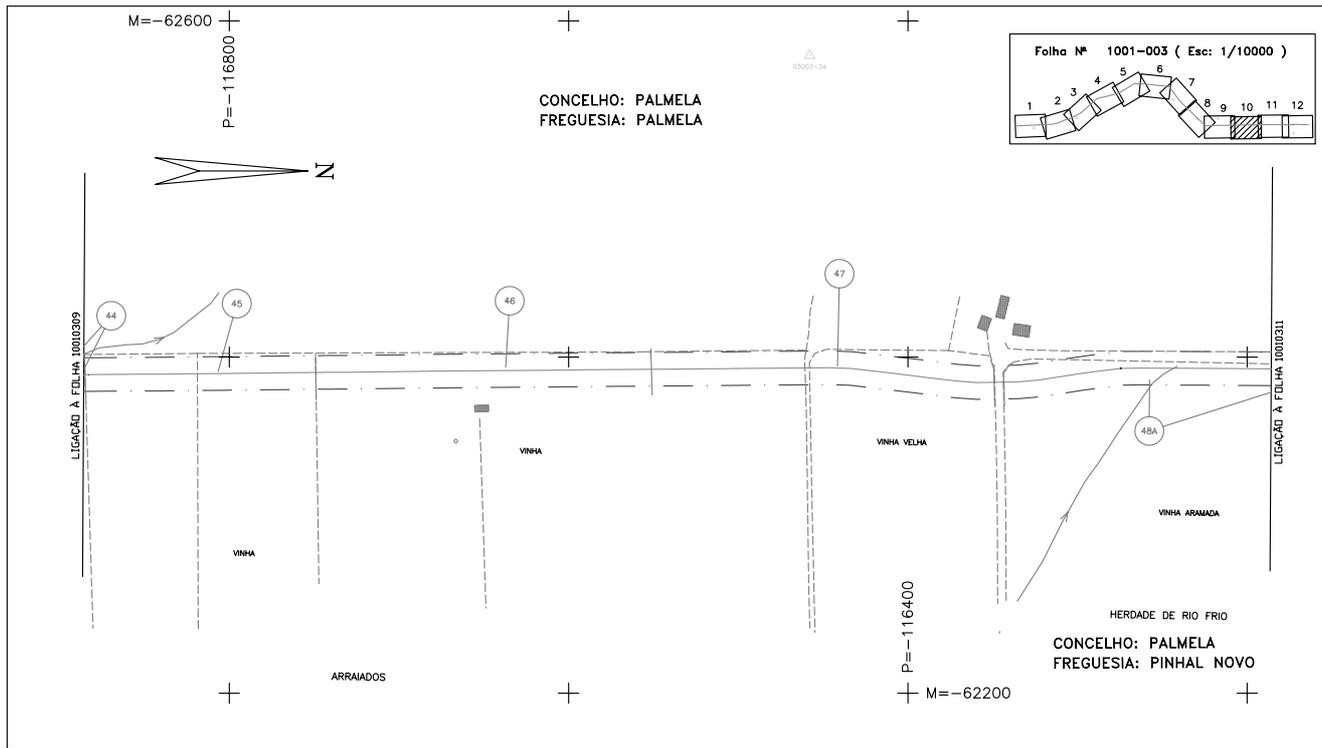


P-1001-DWG-CD-03_10-REV.2

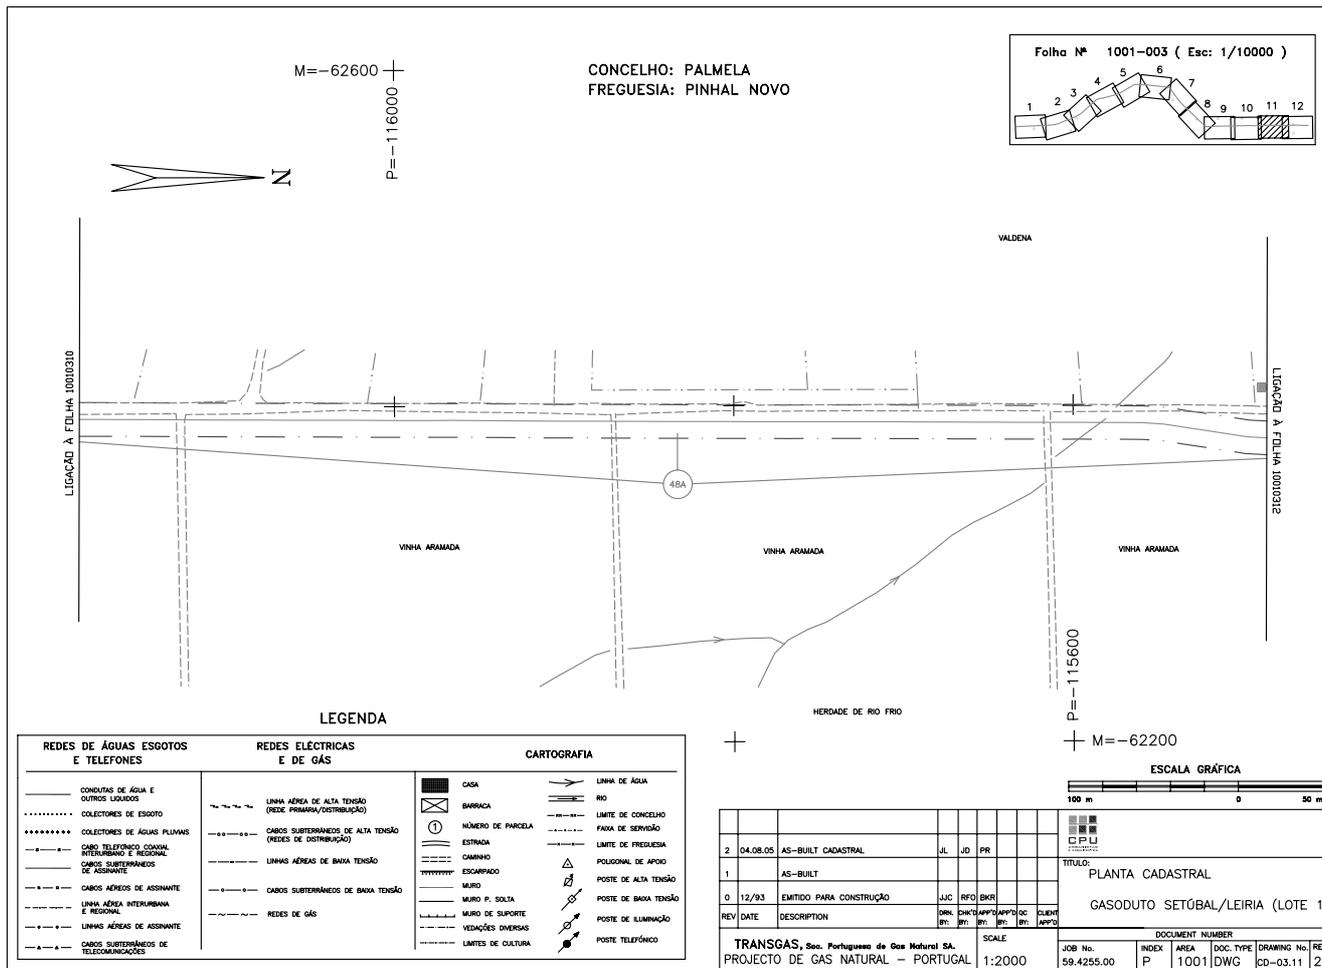

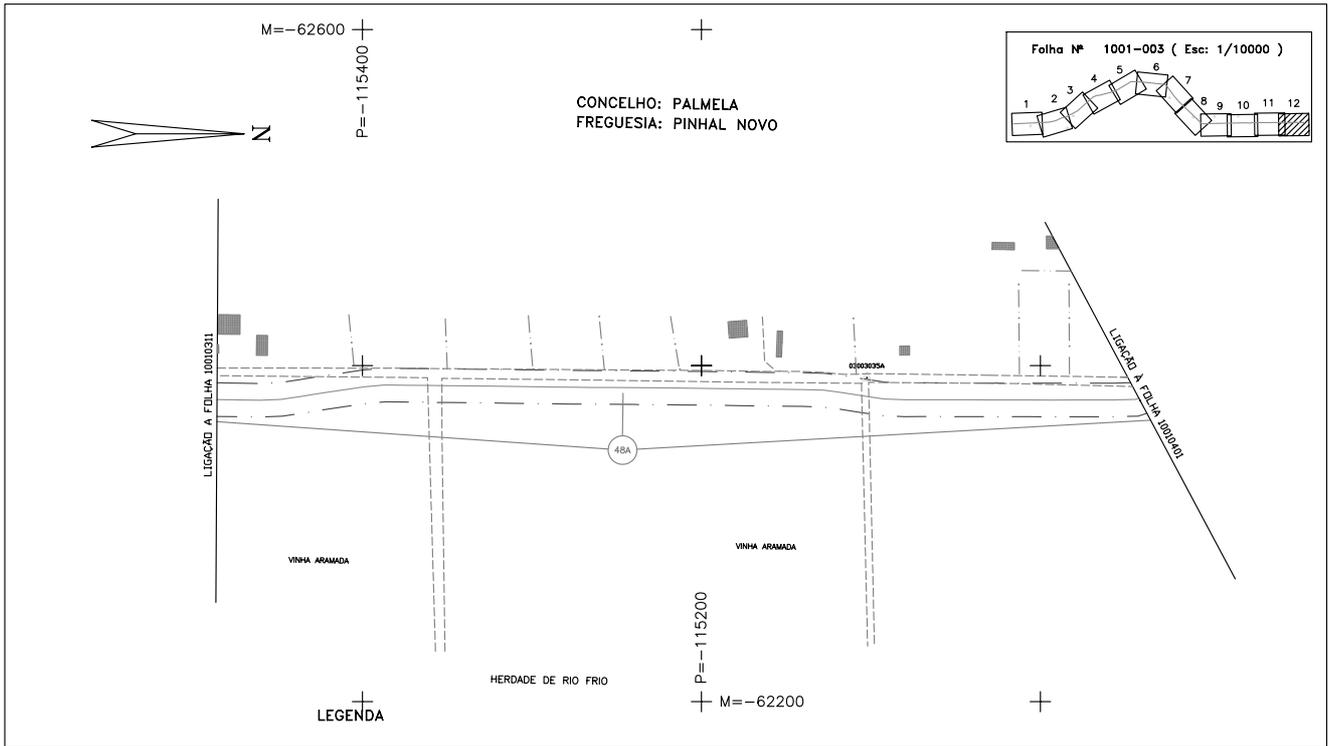

P-1001-DWG-CD-03_12-REV.2

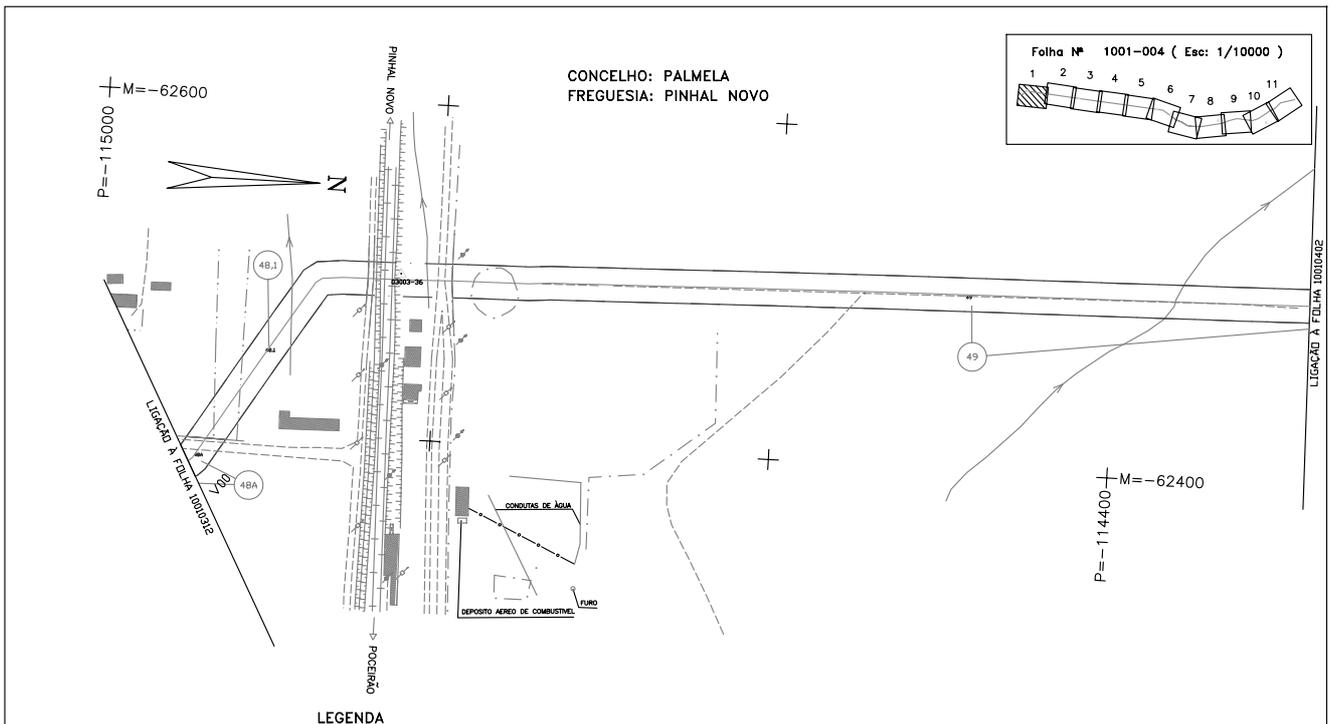

LEGENDA

REDES DE ÁGUAS ESGOTOS E TELEFONES	REDES ELÉCTRICAS E DE GÁS	CARTOGRAFIA
CONDUTAS DE ÁGUA E OUTROS LIGADOS	LINHA AÉREA DE ALTA TENSÃO (REDE PRIMÁRIA/DISTRIBUIÇÃO)	CASA
COLECTORES DE ESGOTO	CABOS SUBTERRÂNEOS DE ALTA TENSÃO (REDES DE DISTRIBUIÇÃO)	BARRACA
COLECTORES DE ÁGUAS PLUVIAS	REDES DE DISTRIBUIÇÃO	NÚMERO DE PARCELA


ESCALA GRÁFICA

REV	DATE	DESCRIPTION	DRN. BR.	APP. BR.				
2	05.08.05	AS-BUILT CADASTRAL						
1		AS-BUILT						
0	24.02.95	EMITIDO PARA CONSTRUÇÃO	JUC	RFO	BKR			


TÍTULO: PLANTA CADASTRAL
GASODUTO SETÚBAL/LEIRIA (LOTE 1)

DOCUMENT NUMBER		JOB No.	INDEX	AREA	DOC. TYPE	DRAWING No.	REV
TRANSGÁS, Soc. Portuguesa de Gas Natural S.A. PROJECTO DE GAS NATURAL - PORTUGAL		59.4255.00	P	1001	DWG	CD-04.01	2

SCALE: 1:2000

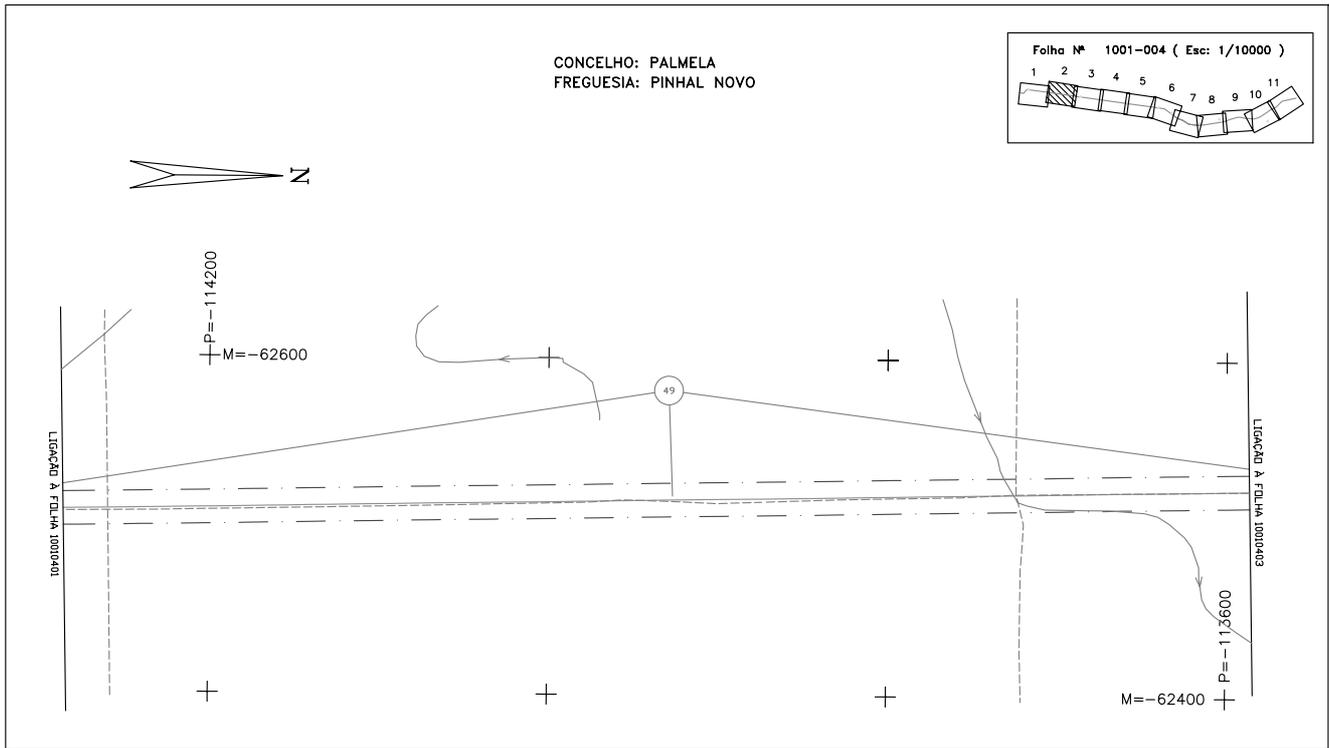

P-1001-DWG-CD-04_02-REV.2

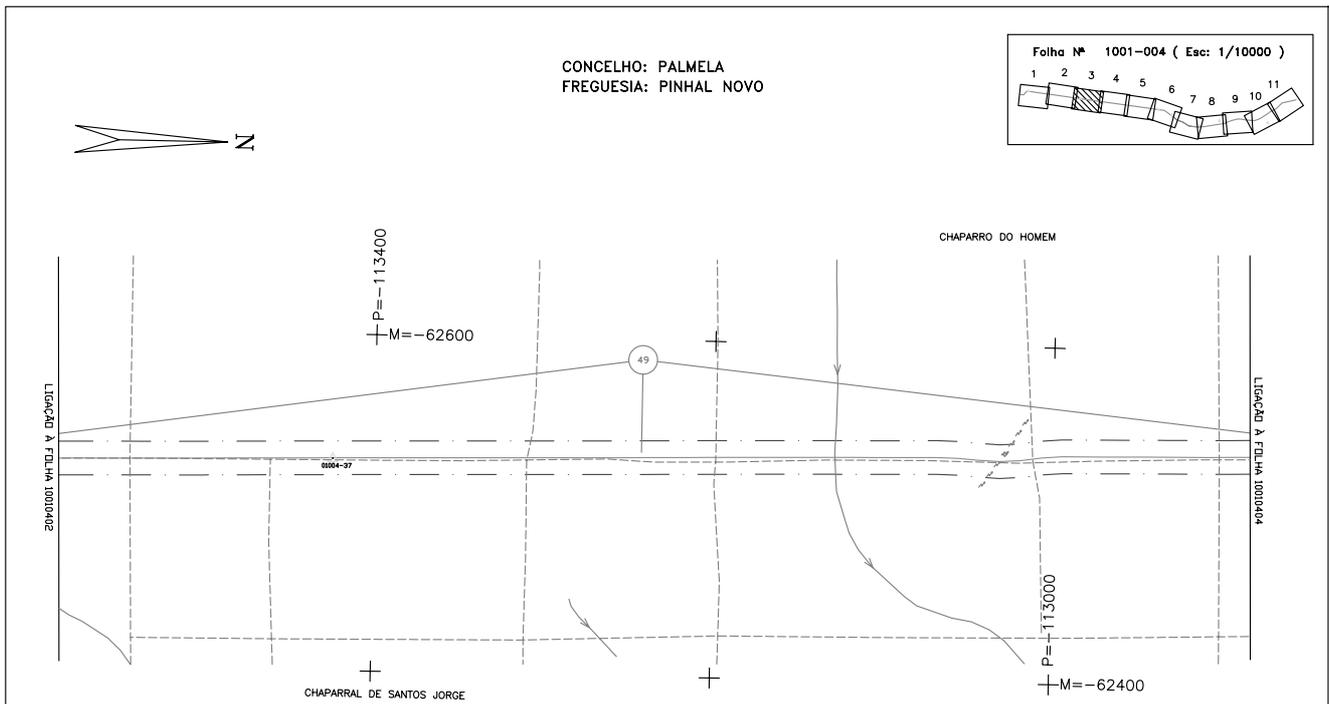

LEGENDA

REDES DE ÁGUAS ESGOTOS E TELEFONES	REDES ELÉCTRICAS E DE GÁS	CARTOGRAFIA
<ul style="list-style-type: none"> — CONDUZAS DE ÁGUA E OUTROS LIGADOS COLETORES DE ESGOTO COLETORES DE ÁGUA PLUVIAS — CABO TELEFÓNICO LOCAL INTERURBANO E REGIONAL — CABOS SUBTERRÂNEOS DE ASSINANTE — CABOS AÉREOS DE ASSINANTE — LINHA AÉREA INTERURBANA E REGIONAL — LINHAS AÉREAS DE ASSINANTE — CABOS SUBTERRÂNEOS DE TELECOMUNICAÇÕES 	<ul style="list-style-type: none"> — LINHA AÉREA DE ALTA TENSÃO (REDE PRIMÁRIA/DISTRIBUIÇÃO) — CABOS SUBTERRÂNEOS DE ALTA TENSÃO (REDES DE DISTRIBUIÇÃO) — LINHAS AÉREAS DE BAIXA TENSÃO — CABOS SUBTERRÂNEOS DE BAIXA TENSÃO — REDES DE GÁS 	<ul style="list-style-type: none"> □ CAXA ⊠ BARRACA ① NÚMERO DE PARCELA — ESTRADA — CAMINHO ⋯ ESCARPADO — MURO — MURO P. SOLTA — MURO DE SUPORTE — VEIÇÕES DIVERSAS — LIMITES DE CULTURA — LINHA DE ÁGUA — RIO — LIMITE DE CONCELHO — FAIXA DE SERVIÇO — LIMITE DE FREGUESIA — POLIGONAL DE APOIO — POSTE DE ALTA TENSÃO — POSTE DE BAIXA TENSÃO — POSTE DE ILUMINAÇÃO — POSTE TELEFÓNICO


ESCALA GRÁFICA




REV	DATE	DESCRIPTION	ELAB.	APP.	ELAB.	APP.
2	05.08.05	AS-BUILT CADASTRAL	JL	JD	FR	
1		AS-BUILT				
0	24.02.95	EMITIDO PARA CONSTRUÇÃO	JJC	BKR	RPJ	
			ELAB.	APP.	APP.	APP.


TRANSGAS, Soc. Portuguesa de Gas Natural SA. PROJECTO DE GAS NATURAL — PORTUGAL		SCALE 1:2000	DOCUMENT NUMBER JOB No. 59.4255.00 INDEX P AREA 1001 DOC. TYPE DWG DRAWING No. CD-04.03 REV 2
---	--	-----------------	---

LIGACAO A FOLHA 100100403

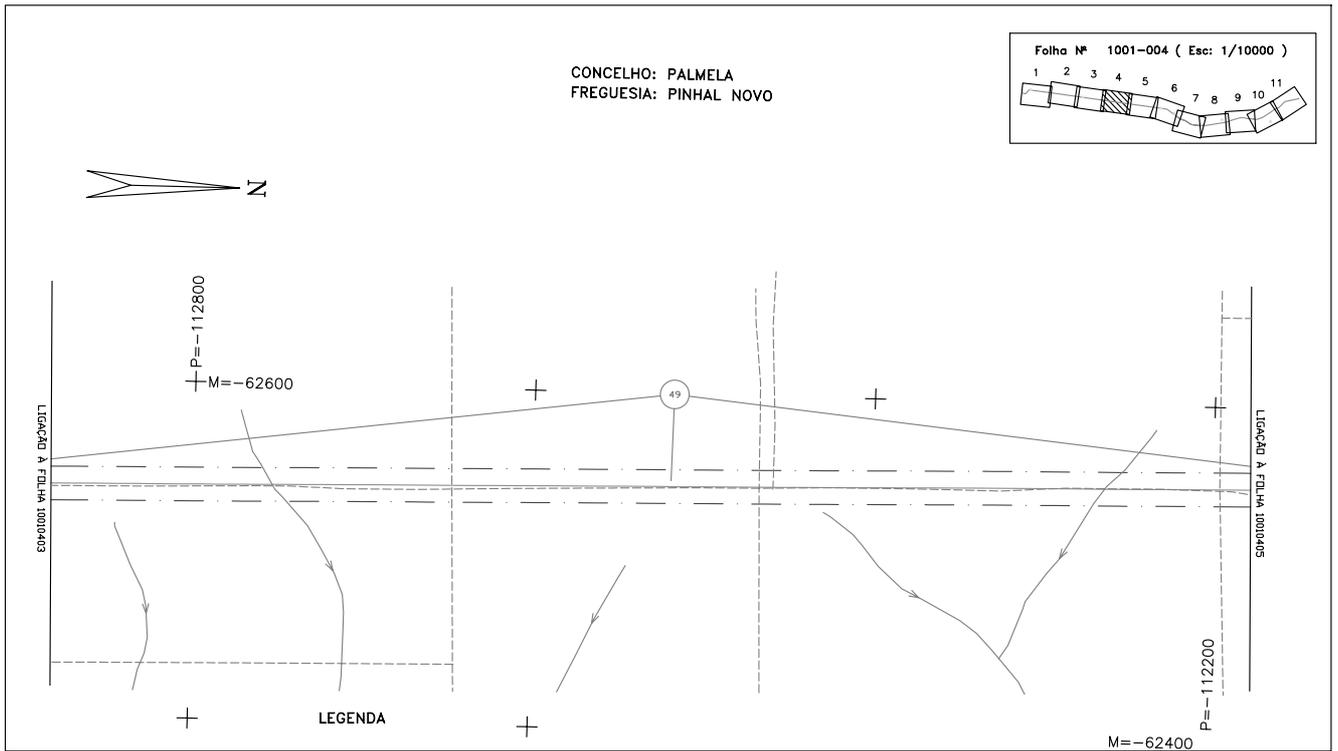


P-1001-DWG-CD-04_04-REV.2

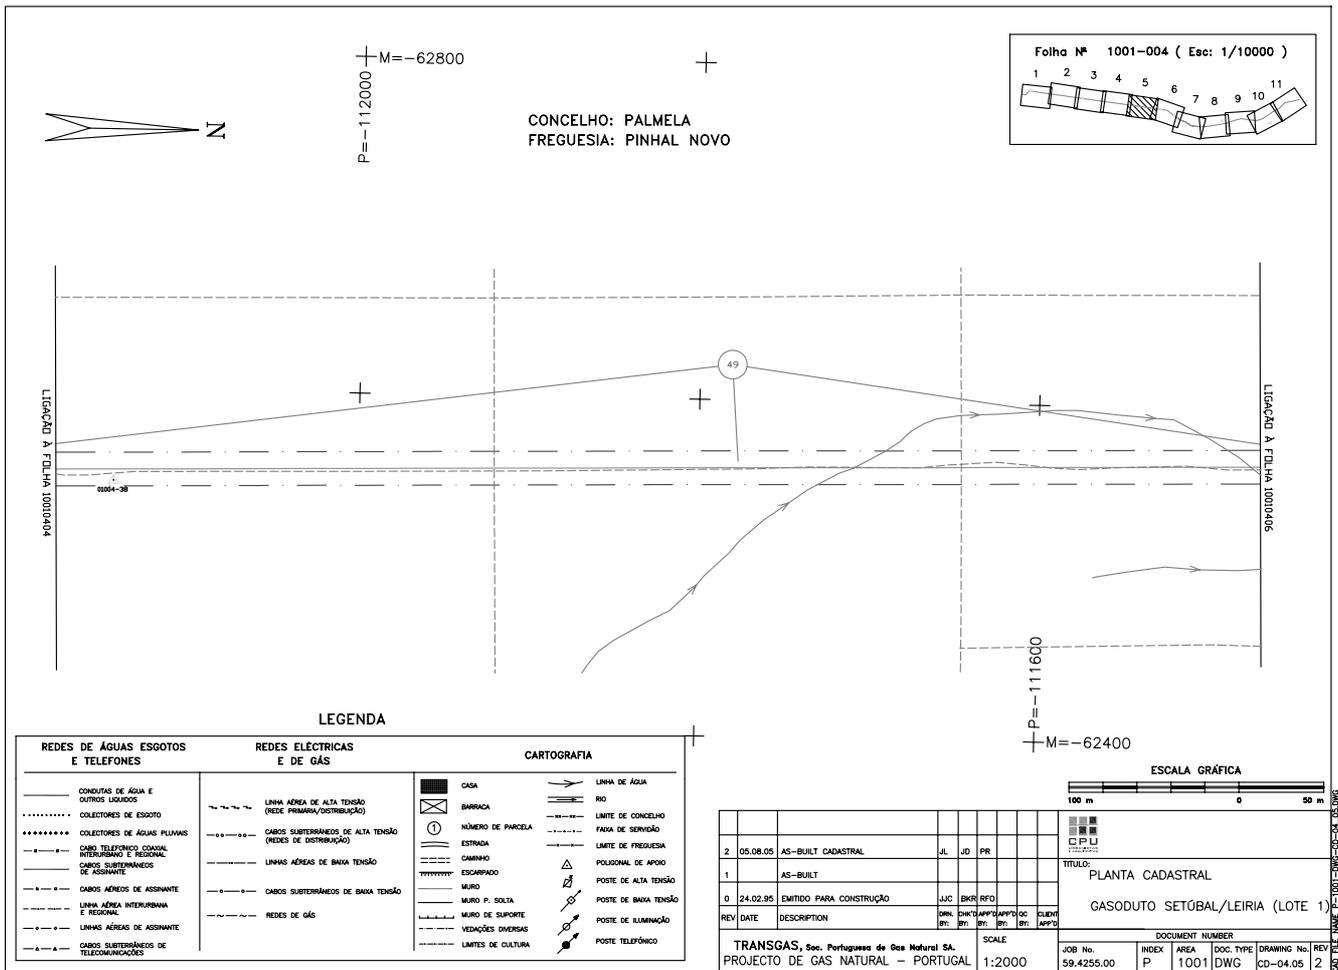

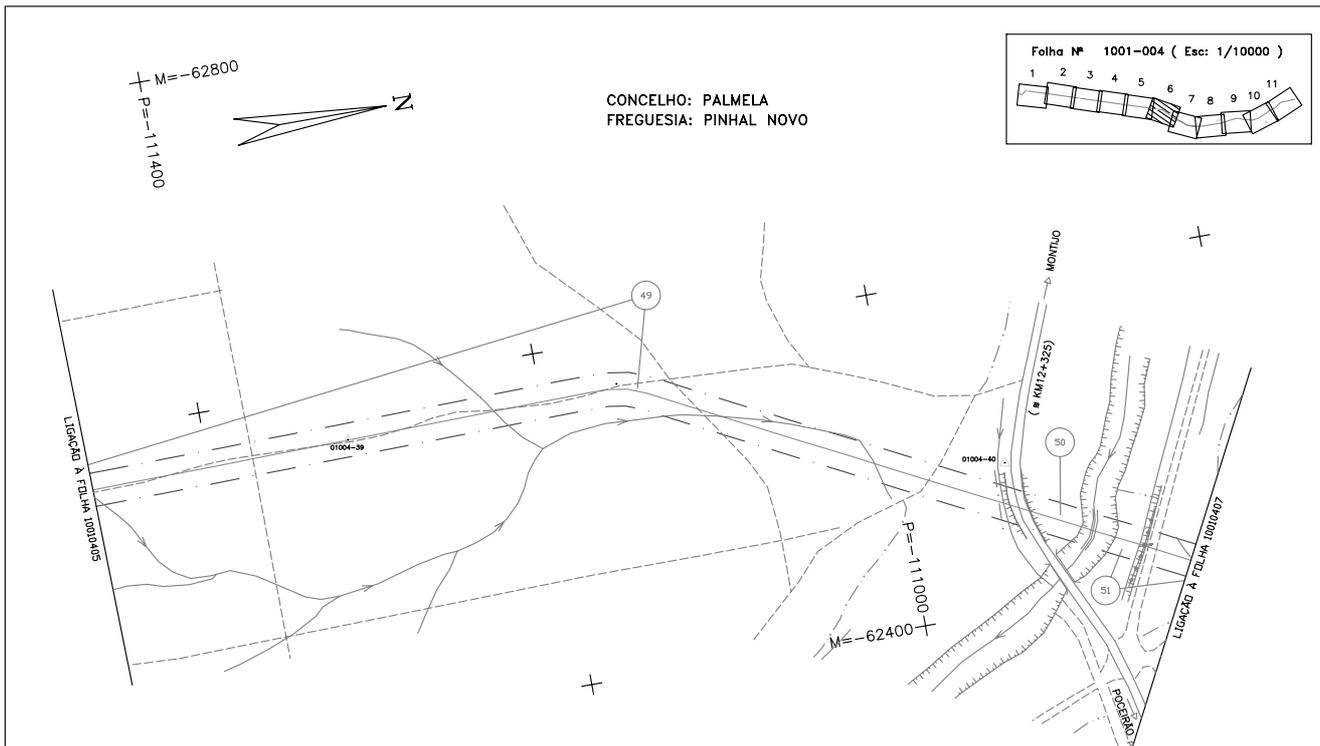


P-1001-DWG-CD-04_06-REV.2

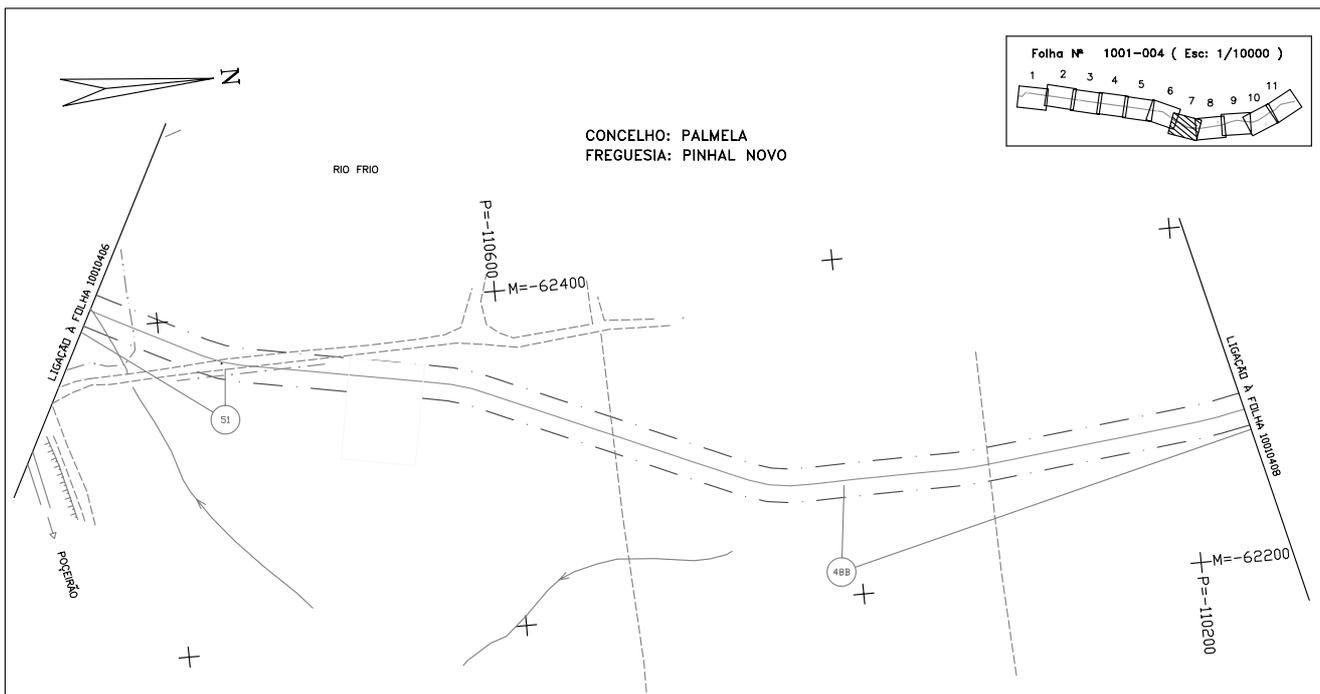

LEGENDA


REDES DE ÁGUAS ESGOTOS E TELEFONES	REDES ELECTRICAS E DE GÁS	CARTOGRAFIA
CONDUZAS DE ÁGUA E OUTROS LIQUIDOS	LINHA AÉREA DE ALTA TENSÃO (REDE PRIMÁRIA/DISTRIBUIÇÃO)	CASA
COLETORES DE ESGOTO	CABOS SUBTERRÂNEOS DE ALTA TENSÃO (REDES DE DISTRIBUIÇÃO)	BARRACA
COLETORES DE ÁGUAS PLUVIAIS	LINHAS AÉREAS DE BAIXA TENSÃO	NÚMERO DE PARCELA
CABO TELEFÓNICO LOCAL, INTERURBANO E REGIONAL	CABOS SUBTERRÂNEOS DE BAIXA TENSÃO	ESTRADA
CABOS SUBTERRÂNEOS DE ASSINANTE	REDES DE GÁS	OMNIBUS
CABOS AÉREOS DE ASSINANTE		ESCARPADO
LINHA AÉREA INTERURBANA E REGIONAL		MURO
LINHAS AÉREAS DE ASSINANTE		MURO P. SOLTA
CABOS SUBTERRÂNEOS DE TELECOMUNICAÇÕES		MURO DE SUPORTE
		VENAÇÕES DIVERSAS
		LIMITES DE CULTURA
		LINHA DE ÁGUA
		RIO
		LIMITE DE CONCELHO
		FAXA DE SERVIÇO
		LIMITE DE FREGUESIA
		POLIGONAL DE APOIO
		POSTE DE ALTA TENSÃO
		POSTE DE BAIXA TENSÃO
		POSTE DE ILUMINAÇÃO
		POSTE TELEFÓNICO

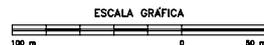

REV	DATE	DESCRIPTION	BY	CHKD	APPD	DATE	DESCRIPTION	BY	CHKD	APPD
2	05.08.05	AS-BUILT CADASTRAL	JL	JD	FR					
1		AS-BUILT								
0	24.02.95	EMITIDO PARA CONSTRUÇÃO	JAC	BWR	RFO					

TRANSGÁS, Soc. Portuguesa de Gas Natural SA.		SCALE	
PROJECTO DE GAS NATURAL - PORTUGAL		1:2000	

TÍTULO: PLANTA CADASTRAL			
GASODUTO SETÚBAL/LEIRIA (LOTE 1)			
DOCUMENT NUMBER			
JOB No.	INDEX	AREA	DOC. TYPE
59.4255.00	P	1001	DWG
DRAWING No.		REV.	
CD-04.07		2	

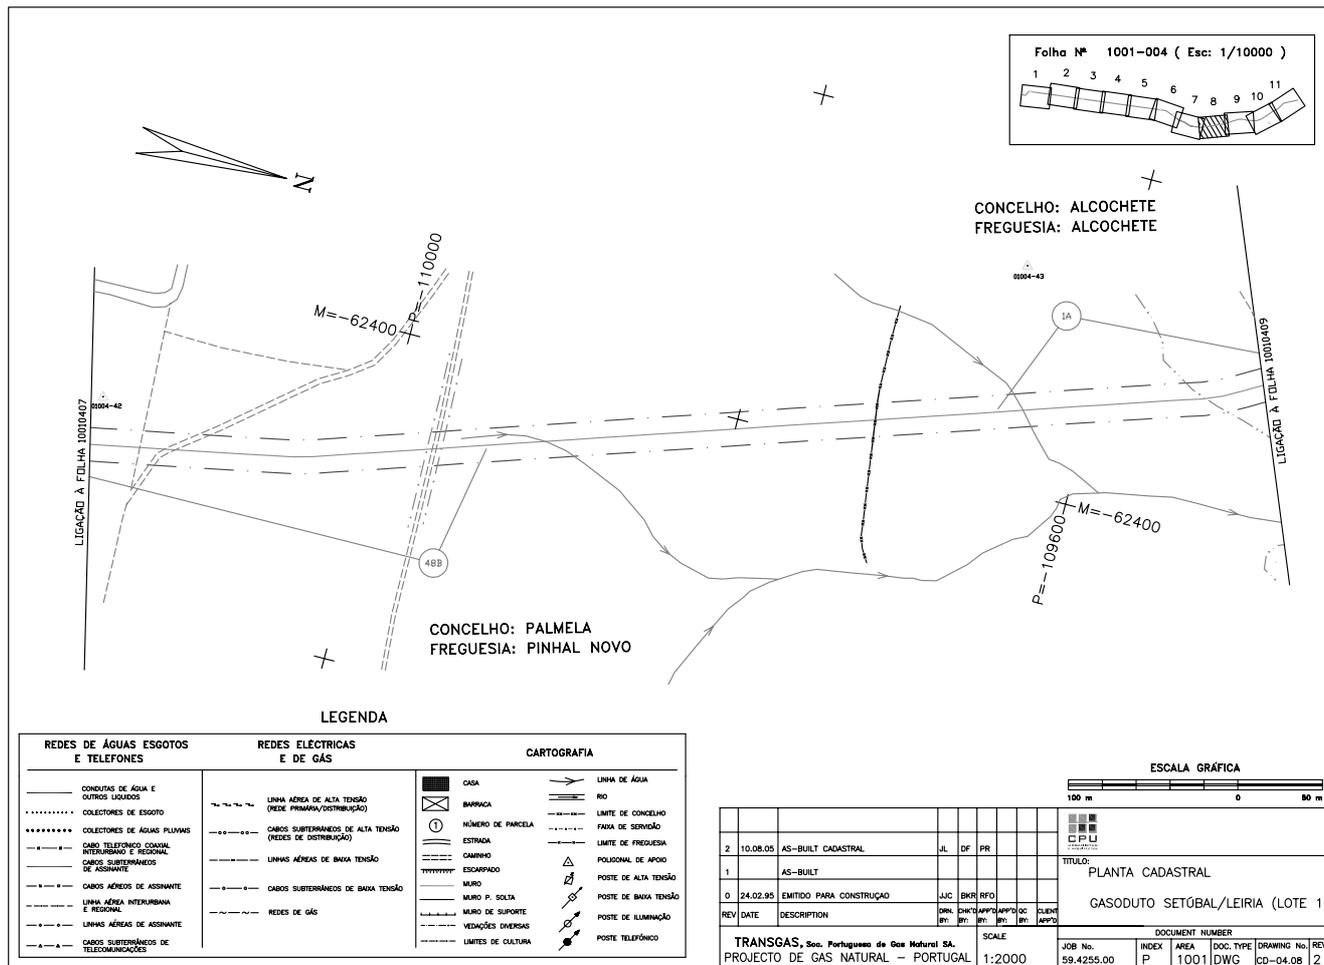

Aviso n.º 11 672-D/2005 (2.ª série). — Na sequência do aviso da Direcção-Geral da Energia publicado no *Diário da República*, 2.ª série, n.º 156, 2.º suplemento, de 8 de Julho de 1994, em cumprimento do n.º 3 do despacho n.º 113/93, de 15 de Dezembro, do Ministro da Indústria e Energia (*Diário da República*, 2.ª série, n.º 1, de 3 de Janeiro de 1994), publica-se em anexo o mapa de identificação dos imóveis sobre os quais foi constituída servidão administrativa de gás, com os titulares de direitos sobre os mesmos prédios, bem como as plantas parcelares definitivas (telas finais) do traçado do gasoduto Setúbal-Braga relativas ao concelho de Vila Franca de Xira.

O presente aviso rectifica e substitui, globalmente, para todos os efeitos legais, inclusive o registo predial da servidão administrativa constituída nos termos do artigo 4.º do Decreto-Lei n.º 11/94, de 13 de Janeiro, os elementos referentes ao concelho de Vila Franca de Xira publicados através do já referido aviso da Direcção-Geral da Energia.

29 de Novembro de 2005. — Pelo Director-Geral, por delegação de competências, o Subdirector-Geral, *Morais Sarmento*.