

**Aviso n.º 11 672-D/2005 (2.ª série).** — Na sequência do aviso da Direcção-Geral da Energia publicado no *Diário da República*, 2.ª série, n.º 156, 2.º suplemento, de 8 de Julho de 1994, em cumprimento do n.º 3 do despacho n.º 113/93, de 15 de Dezembro, do Ministro da Indústria e Energia (*Diário da República*, 2.ª série, n.º 1, de 3 de Janeiro de 1994), publica-se em anexo o mapa de identificação dos imóveis sobre os quais foi constituída servidão administrativa de gás, com os titulares de direitos sobre os mesmos prédios, bem como as plantas parcelares definitivas (telas finais) do traçado do gasoduto Setúbal-Braga relativas ao concelho de Vila Franca de Xira.

O presente aviso rectifica e substitui, globalmente, para todos os efeitos legais, inclusive o registo predial da servidão administrativa constituída nos termos do artigo 4.º do Decreto-Lei n.º 11/94, de 13 de Janeiro, os elementos referentes ao concelho de Vila Franca de Xira publicados através do já referido aviso da Direcção-Geral da Energia.

29 de Novembro de 2005. — Pelo Director-Geral, por delegação de competências, o Subdirector-Geral, *Morais Sarmento*.

## Gasoduto Setúbal-Leiria (L1)

Parcelas relativas aos desenhos n.ºs 1001-008, 08/9/10/11; 1001-009, 01/2/3/4/5/6/7/8/9/10/11/12; 1001-010, 01/2/3/4/5/6/7


Concelho de Vila Franca de Xira.

Parcela N.º	Nomes de Proprietários, Possuidores (P), Usufrutuários (U) ou Titulares Inscritos (TI), Conjuges e Moradas	(P) (U) ou (TI)	Matriz: R: Rústica; U: Urbana; omissa.	Freguesia	Descrição Predial	Confrontações do Prédio	Declarações Complementares	Área de Serviço do Prédio (m <sup>2</sup> )
1 A	COMPANHIA DAS LEZÍRIAS, S.A. LARGO 25 DE ABRIL, N.º 17 2135-318 SAMORA CORREIA	P	36 Sec. X a X21 (pendente de alteração); U:1338º; U:3244º; U:3247º; U:3248º; U:3250º; U:3251º; U:3252º; U:3254º; U:4392º.	Vila Franca de Xira	1760/990326; 120/200885; 147/261185; 245/160986.		O prédio resultante da anexação dos prédios indicados tem a área total de 62414235 m <sup>2</sup> , encontra-se inscrito na matriz cadastral rústica sob parte do n.º 36 da Secção X a X 21, da freguesia de Vila Franca de Xira, que proveio dos artigos anteriores 1, 9, 34 e 35, da mesma freguesia, é atravessado no sentido Nascente/Poente, pela Estrada Nacional n.º 10 (nos sítios do Cabo, Murraceira de Sua Alteza, Aguião do Mar de Cães e Mouchão Alto) e no sentido Norte/Sul, pela Vala de Mar de Cães, pela Estrada do Camarão (nos sítios dos Seis Moios do Infante e Terra de D. Rita) e pela Estrada da Ponta D'Erva (desde a Estrada Nacional n.º 10 até às portas da Ponte D'Erva), bem como, num e noutro sentido, por diversas outras estradas, caminhos e valas.	12226
1 B								10218
1 C								26551
1 D								9851
1 E								13809
1 F								1059
1 G								1498
1 H								11868
1 I								4731
1 J								12731
1 K								16235
6	ANA MARIA CORDES CABÊDO AMADO RUA MONTE OLIVETI, N.º 16, 1.º 1200 LISBOA	P	5 Sec. LL	Vila Franca de Xira	OMISSO	Norte: ESTRADA NACIONAL 10 Sul: COMPANHIA DAS LEZÍRIAS, S.A. Nascente: COMPANHIA DAS LEZÍRIAS, S.A. Poente: COMPANHIA DAS LEZÍRIAS, S.A.	Este prédio tem natureza rústica, situa-se no lugar de Estada, compõe-se de terreno de cultura arvense, está inscrito no referido artigo matricial rústico 5 da Secção LL e tem a área de 352750 m <sup>2</sup> .	7569
	CARLOS MANUEL CORDES CABÊDO AMADO RUA ENG.º ANDRÉ NAVARRO, N.º 2 2430-287 MARINHA GRANDE	P						
	DIOGO XAVIER CORDES CABÊDO AMADO RUA DA BELA VISTA (A LAPA), N.º 8, 3.º 1200 LISBOA	P						
	ISABEL MARIA CORDES CABÊDO AMADO AV.º ÁLVARES CABRAL, N.º 11, 1.º 1200 LISBOA	P						
9	JAIME FONSECA DA SILVA HERCULANO MONTE PINHEIRO, CASA BRANCA SANTIAGO DO ESCOURAL 7050 MONTEMOR	TI	6 Sec. DD	Vila Franca de Xira	OMISSO	Norte: ESTRADA NACIONAL 10 E COMPANHIA DAS LEZÍRIAS, S.A. Sul: COMPANHIA DAS LEZÍRIAS, S.A. Nascente: COMPANHIA DAS LEZÍRIAS, S.A. Poente: HERDEIROS DE JOSÉ INFANTE DA CÂMARA E HERDEIROS DE JOSÉ RIBEIRO SILVA INFANTE DA CÂMARA	Este prédio tem natureza rústica, situa-se no lugar de Murraceira de Sua Alteza Camarão, compõe-se de cultura arvense e pinhal, está inscrito no referido artigo matricial rústico 6 da Secção DD e tem a área de 1034900 m <sup>2</sup> .	12263
	MARIA CRISTINA ROCHA DE ANDRADE DA SILVA HERCULANO MONTE PINHEIRO, CASA BRANCA SANTIAGO DO ESCOURAL 7050 MONTEMOR	P						
10 (continua)	ANA LEONOR PEREIRA BARREIROS DE MACEDO RUA MAESTRO PEDRO DE FREITAS BRANCO, N.º 23, 3.º ESQ. 1200 LISBOA	P	1 Sec. DD (pendente de rectificação)	Vila Franca de Xira	02732/021016			11375
	MARIA ISABEL PINTO BARREIROS CLARA PINTO RUA DOS ÁLAMOS, LOTE 21, 4.º A COSTA DA GUIA 2785 CASCAIS	P						
	MARIA TERESA PINTO BARREIROS CLARA PINTO RUA MAESTRO PEDRO DE FREITAS BRANCO, N.º 21, 3.º 1200 LISBOA	P						


Parcela N.º	Nomes de Proprietários, Possuidores (P), Usufrutuários (U) ou Titulares Inscritos (TI), Conjuges e Moradas	(P) (U) (TI)	Matriz: R: Rústica; U: Urbana; ou omissa.	Freguesia	Descrição Predial	Confrontações do Prédio	Declarações Complementares	Área de Serviço do Prédio (m2)
(continuação) 10	DIOGO MANUEL PEREIRA PINTO BARREIROS DE MACEDO MARIA CLARA CRISTOVÃO MOREIRA PINTO BARREIROS Casados QUINTA DA CONDESSA - CARREGADO 2580 ALENQUER	P						
	MARIA DE LURDES PEREIRA DE MACEDO QUINTA DA CONDESSA - CARREGADO 2580 ALENQUER	P						
	ANA MARIA GONÇALVES PINTO BARREIROS DE MACEDO RUA D. JOÃO IV 2150 GOLEGÁ	P						
	MARIA DA CONCEIÇÃO PINTO BARREIROS DE MACEDO PINTO RUA MAESTRO PEDRO DE FREITAS BRANCO, Nº 23, 1º DTº. 1200 LISBOA	P						
	JOÃO MARIA PINTO BARREIROS DA SILVEIRA DE MACEDO MARIA ANTÓNIA NEVES FORTE PINTO BARREIROS Casados QUINTA DA CONDESSA CARREGADO 2580 ALENQUER	P						
	MARIA DE LURDES PINTO BARREIROS QUINTA DA CONDESSA CARREGADO 2580 ALENQUER	P						
	MARIA MANUELA ROCHA PEREIRA PINTO BARREIROS QUINTA DA CONDESSA CARREGADO 2580 ALENQUER	P						
14,1	ANTÓNIO & PEDRO, SAG, LDA AVENIDA DE PORTUGAL, Nº 53, PÓVOA DA GALEGA MILHARADO 2640 MAFRA	P	33 Sec. X21	Vila Franca de Xira	00722/090790			5654
15	JOÃO DE CASTRO VAN-ZELLER PEREIRA PALHA QUINTA DAS AREIAS 2600 VILA FRANCA DE XIRA	P	4 Sec. H-H1	Vila Franca de Xira	00106/080785		O artigo matricial rústico 4 da Secção H-H1 encontra-se pendente de alteração.	34248
16	MIGUEL DE CASTRO VAN-ZELLER PEREIRA PALHA MARIA DA CONCEIÇÃO DA SILVA FONSECA PEREIRA PALHA Casados QUINTA DO CABO POVOS 2600 VILA FRANCA DE XIRA	P	6 Sec. H	Vila Franca de Xira	OMISSO	Norte: MARIA ISABEL DO ROSÁRIO DE MELO FALCÃO TRIGOSO DA CUNHA MENDONÇA E MENESES PALHA, JOSÉ DA CUNHA PEREIRA PALHA, ANTÓNIO MARIA DA CUNHA PEREIRA PALHA, TERESA MARTA DA CUNHA PEREIRA PALHA E OUTROS Sul: JOÃO DE CASTRO VANZELLER PEREIRA PALHA Nascente: MARIA ISABEL DO ROSÁRIO DE MELO FALCÃO TRIGOSO DA CUNHA MENDONÇA E MENESES PALHA, JOSÉ DA CUNHA PEREIRA PALHA, ANTÓNIO MARIA DA CUNHA PEREIRA PALHA, TERESA MARTA DA CUNHA PEREIRA PALHA E OUTROS Poente: JOÃO DE CASTRO VANZELLER PEREIRA PALHA	Este prédio tem natureza rústica, situa-se no lugar de Lezírias, compõe-se de terreno de cultura arvense, oliveiras e horta, está inscrito no referido artigo matricial rústico 6 da Secção H e tem a área de 453417 m2.	7101
17 (continua)	TERESA MARTA DA CUNHA PEREIRA PALHA RUA DA ESCOLA POLITÉCNICA, Nº 20 - 1º ESQº 1000 LISBOA	P	1 Sec. P-P1 (parte); U:1005º.	Castanheira do Ribatejo	1149/20031104			11220
	JORGE DA CUNHA PEREIRA PALHA MARIA MARGARIDA BORBA DE ANDRADE E SOUSA PEREIRA PALHA Casados MONTE DE SANTO ISIDRO 2600 SAMORA CORREIA	P						
	ANTÓNIO MARIA DA CUNHA PEREIRA PALHA MARIA DO CARMO RAMADA COUTO OSÓRIO PINTO PEREIRA PALHA Casados QUINTA DO CABO POVOS 2600 VILA FRANCA DE XIRA	P						
	JOSÉ DA CUNHA PEREIRA PALHA MARIA DO CARMO AFONSO DE SOUSA CARVALHO PEREIRA PALHA Casados MONTE SANTO ISIDRO 2135-401 SAMORA CORREIA	P						

Parcela N.º	Nomes de Proprietários, Possuidores (P), Usufrutuários (U) ou Titulares Inscritos (TI), Conjuges e Moradas	(P) (U) ou (TI)	Matriz: R: Rústica; U: Urbana; omissa.	Freguesia	Descrição Predial	Confrontações do Prédio	Declarações Complementares	Área de Serviço do Prédio (m <sup>2</sup> )
(continuação) 17	FRANCISCO NUNO DA CUNHA PEREIRA PALHA MARIA DO CARMO PAULO DE CARVALHO LOURO PEREIRA PALHA Casados QUINTA DO CABO POVOS 2600 VILA FRANCA DE XIRA	P						
	MARIA ISABEL DO ROSÁRIO DE MELO FALCÃO T. C. M. M. PALHA QUINTA DO CABO POVOS 2600 VILA FRANCA DE XIRA	P						
19	JOSÉ DA CUNHA PEREIRA PALHA MARIA DO CARMO AFONSO DE SOUSA CARVALHO PEREIRA PALHA Casados MONTE SANTO ISIDRO 2135-401 SAMORA CORREIA	P	omisso	Castanheira do Ribatejo	00537/980226			6299
20	MARIA TERESA DE JESUS ASSIS PEREIRA PALHA LUÍS MARIA DE ASSUNÇÃO DE SOUSA E HOLSTEIN BECK Casados RUA TENENTE CORONEL RIBEIRO DOS REIS, Nº 8 - 1.º DTO 1500 LISBOA	P	1 Sec. P-P1 (parte)	Castanheira do Ribatejo	03015/040803			4817
21	PEDRO AUGUSTO PEREIRA PALHA VANZELLER BOTELHO NEVES QUINTA DA MASSAROCA SÃO JOÃO DA TALHA 2685 LOURES	TI	15 Sec. E1-E3	Castanheira do Ribatejo	OMISSO	Norte: PEDRO ALBERTO FRANCO CANAS VIGOUROUX, JOÃO ALBERTO CANAS VIGOUROUX E MAFALDA MARIA CANAS VIGOUROUX BASTO Sul: ESTRADA NACIONAL 1238 Nascente: PEDRO ALBERTO FRANCO CANAS VIGOUROUX, JOÃO ALBERTO CANAS VIGOUROUX E MAFALDA MARIA CANAS VIGOUROUX BASTO Poente: ESTRADA NACIONAL 1238	Este prédio tem natureza rústica, situa-se no lugar de Lezíria das Cortes, compõe-se de terreno de cultura arvense, oliveiras, salgueiros e damasqueiros, está inscrito no referido artigo matricial rústico 15 da Secção E1-E3 e tem a área de 834360 m <sup>2</sup> .	10156
	FRANCISCO JOSÉ PEREIRA PALHA VANZELLER BOTELHO NEVES QUINTA DA MASSAROCA SÃO JOÃO DA TALHA 2685 LOURES	TI						
	FREDERICO VANZELLER PALHA BOTELHO NEVES QUINTA DA MASSAROCA SÃO JOÃO DA TALHA 2685 LOURES	TI						
	JOÃO MARIA BOTELHO FOLQUE DE MENDONÇA QUINTA DA MASSAROCA SÃO JOÃO DA TALHA 2685 LOURES	TI						
	MADALENA MARIA BOTELHO FOLQUE DE MENDONÇA PATRICIO QUINTA DA MASSAROCA SÃO JOÃO DA TALHA 2685 LOURES	TI						
22	MAFALDA MARIA CANAS VIGOUROUX BASTO RUA DE SÃO BENTO, Nº 510 - 1.º DTº 1050 LISBOA	P	14 Sec. E1-E2	Castanheira do Ribatejo	Num: 19927 Livro: B-52 Folha: 171			5134
	JOÃO ALBERTO CANAS VIGOUROUX MARIA MARGARIDA CASTRO SANTOS CANTO DE NORONHA VIGOUROUX Casados AV. LUÍS BÍVAR, Nº 4 - 3.º ESQ. 1050 LISBOA	P						
	PEDRO ALBERTO FRANCO CANAS VIGOUROUX AV. ROVISCO PAIS, Nº 20 - 7.º DTO 1200 LISBOA	P						
	MARIA TERESA DA COSTA CANAS VIGOUROUX SÉRGIO ALBERTO CARVALHO VIGOUROUX Casados RUA RIBEIRO SANCHES, Nº 28 1200 LISBOA	U						
23	MARIA TERESA DA COSTA CANAS VIGOUROUX SÉRGIO ALBERTO CARVALHO VIGOUROUX Casados RUA RIBEIRO SANCHES, Nº 28 1200 LISBOA	P	13 Sec E-E1	Castanheira do Ribatejo	00140/230787			19128
27	PROMOVINTE- INVESTIMENTOS IMOBILIÁRIOS, S.A. ZONA INDUSTRIAL DE OLIVEIRA DE FRADES 3680 OLIVEIRA DE FRADES	P	1 Sec. F (pendente de alteração)	Castanheira do Ribatejo	00521/971229			7906
27,1	PROMOVINTE- INVESTIMENTOS IMOBILIÁRIOS, S.A. ZONA INDUSTRIAL DE OLIVEIRA DE FRADES 3680 OLIVEIRA DE FRADES	P	1 Sec. F (pendente de alteração)	Castanheira do Ribatejo	00004/241084			7309

Parcela N.º	Nomes de Proprietários, Possuidores (P), Usufrutuários (U) ou Titulares Inscritos (TI), Conjuges e Moradas	(P) (U) ou (TI)	Matriz: R: Rústica; U: Urbana; omissa.	Freguesia	Descrição Predial	Confrontações do Prédio	Declarações Complementares	Área de Serviço do Prédio (m2)
28	MANOLINDA, SOCIEDADE IMOBILIÁRIA, LDA ESTRADA DE MOSCAVIDE, LOTE 60 B - 3º DTO 1800 LISBOA	P	24 Sec. D; 25 Sec. D.	Castanheira do Ribatejo	Num: 618 Livro: B-6 Folha: 568		Este prédio encontra-se inscrito na matriz predial rústica da referida freguesia sob os artigos 24 e 25, ambos da Secção D, que resultaram da divisão do anterior artigo rústico 12 da Secção D da mesma freguesia.	3880
29	VIDA - PRODUTOS FARMACÉUTICOS, S.A. VALA DO CARREGADO CASTANHEIRA DO RIBATEJO 2600 VILA FRANCA DE XIRA	P	11 Sec. D	Castanheira do Ribatejo	00352/031192			1977
30	MARIA ANTÓNIA BELCHIOR FERREIRA BARRETO VALA DO CARREGADO 2600 VILA FRANCA DE XIRA	P	22 Sec. D	Castanheira do Ribatejo	01084/020620			1223
	ÍSILDA HENRIQUES BARRETO DA SILVA MANUEL ROSA DA SILVA Casados QUINTA DA MOITA 2600 VILA FRANCA DE XIRA	P						
	MARIA HENRIQUES BARRETO DE MATOS MÁRIO BRILHA DE MATOS Casados VALA DO CARREGADO 2600 VILA FRANCA DE XIRA	P						
	ANTÓNIA DA ENCARNAÇÃO BARRETO JOSÉ LUÍS DOS ANJOS LEITÃO Casados VALA DO CARREGADO 2600 VILA FRANCA DE XIRA	P						
	AMÉLIA HENRIQUES BARRETO DOMINGOS JOÃO BATISTA DOMINGOS Casados VALA DO CARREGADO 2600 VILA FRANCA DE XIRA	P						
	ANTÓNIO SALVADOR FERREIRA HENRIQUES BARRETO BELMIRA MARIA MONTEIRO CARRAPIÇO Casados VALA DO CARREGADO CARREGADO 2600 VILA FRANCA DE XIRA	P						
	CESALTINA HENRIQUES BARRETO RODRIGUES FRANCISCO BATISTA RODRIGUES Casados CASAL DAS LARANJEIRAS VALA DO CARREGADO 2600 VILA FRANCA DE XIRA	P						
31	MARIA HENRIQUES BARRETO DE MATOS MÁRIO BRILHA DE MATOS Casados VALA DO CARREGADO 2600 VILA FRANCA DE XIRA	TI	6 Sec. D	Castanheira do Ribatejo	Num: 14372 Livro: B-37 Folha: 30			611
	VÍTOR MANUEL DE JESUS GARETE BAIRRO ATRAL-CIPAN, LOTE 21, R/C D VALA DO CARREGADO 2600 VILA FRANCA DE XIRA	P						
32	LINA VIEIRA GONÇALVES ROCHA QUINTA DA ESPILANDEIRA 2580 ALENQUER	P	4 Sec. D	Castanheira do Ribatejo	00150/020288			3514
33	ANTÓNIO DA SILVA PINHEIRO PATRÍCIO ESMERALDA FIDALGO COSTA PATRÍCIO Casados QUINTA DO CAIADO VALA DO CARREGADO 2600 VILA FRANCA DE XIRA	P	24 Sec. C; U:632º.	Castanheira do Ribatejo	00313/20010212			681
34	JOSÉ ANTÓNIO GONÇALVES ROCHA MARIA CLARA DUARTE SILVA ROCHA Casados QUINTA DA ESPILANDEIRA MECA 2580-178 ALENQUER	P	35 Sec. C (pendente de alteração); U:282º; U:1395º; U:1396º; U:1397º.	Castanheira do Ribatejo	00706/990730		Este prédio encontra-se inscrito na matriz predial urbana da freguesia de Castanheira do Ribatejo sob os artigos 282º, 1395º, 1396º e 1397º, e na matriz predial rústica da referida freguesia sob o artigo 35 da Secção C, que resultou da divisão do anterior artigo rústico 25 da Secção C da mesma freguesia.	2618

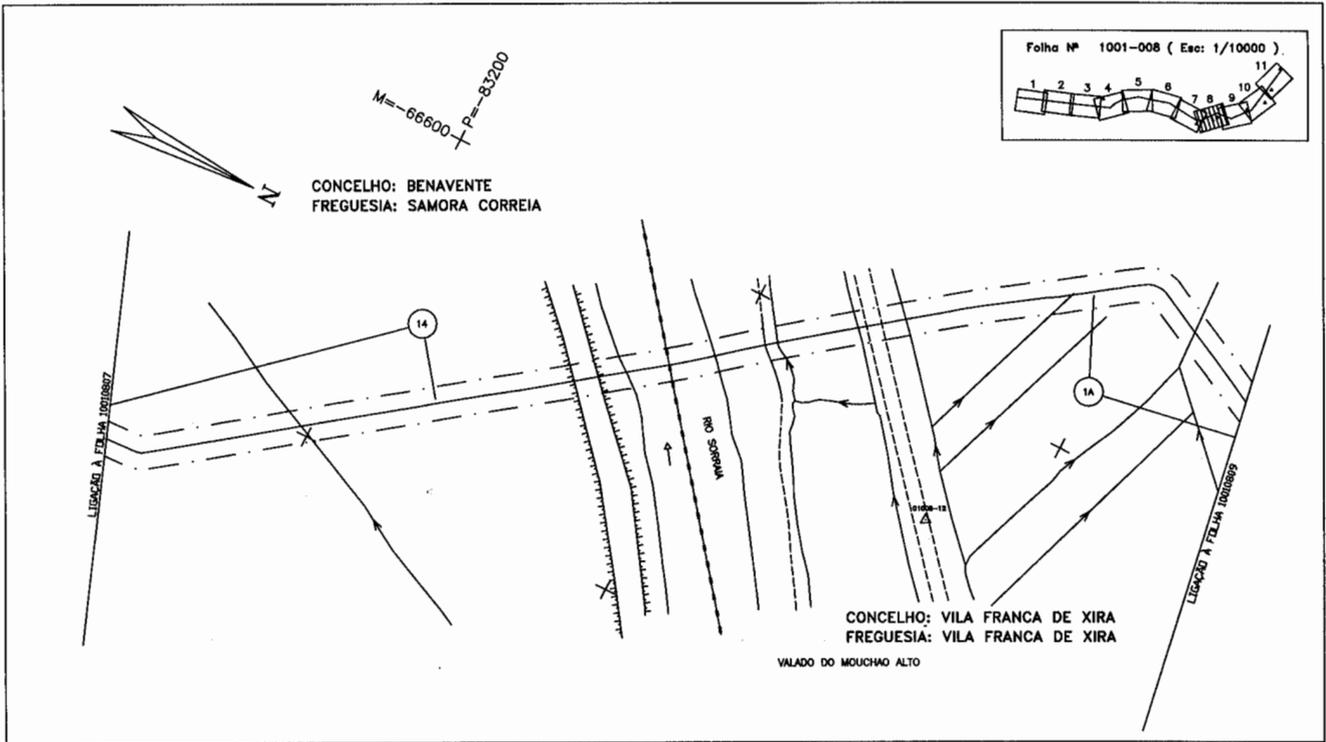

P-1001-DWG-CD-08\_08-REV.2

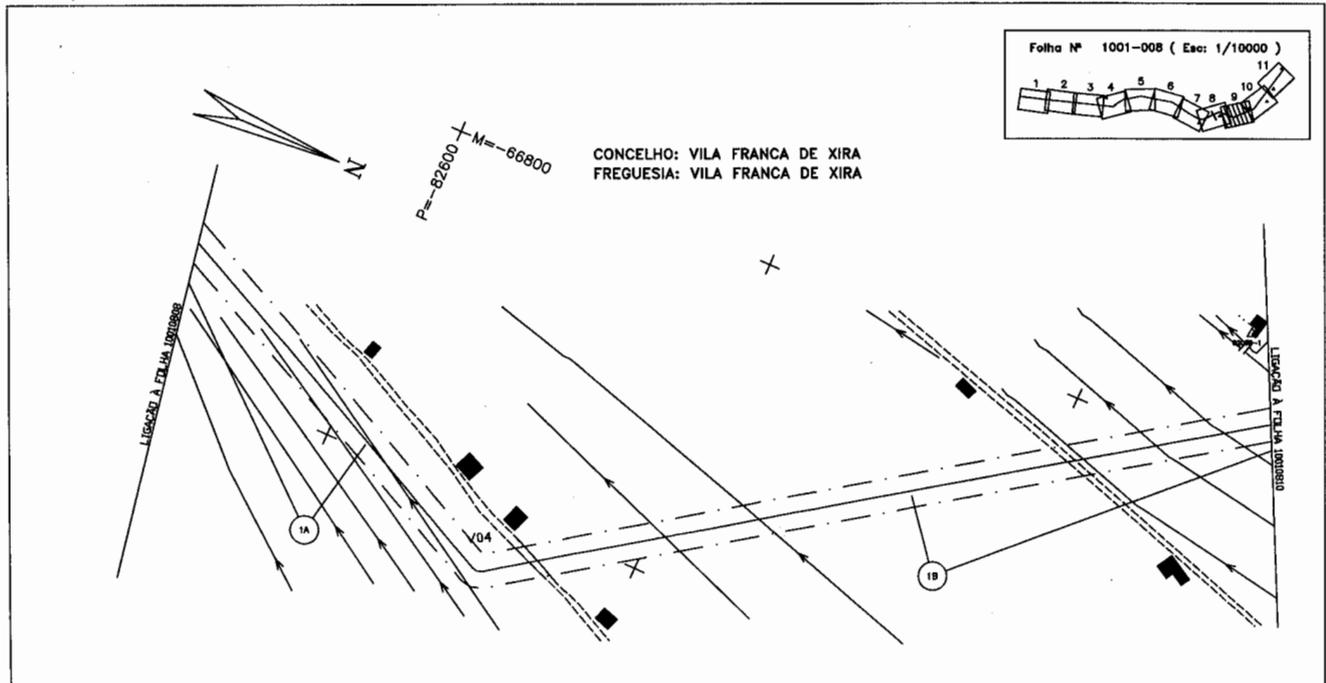

LEGENDA

REDES DE ÁGUAS ESGOTOS E TELEFONES	REDES ELÉCTRICAS E DE GÁS	CARTOGRAFIA
CONDUITE DE ÁGUA E OUTROS LIQUIDOS	LINHA AÉREA DE ALTA TENSÃO (QUE PREENHA O VUZUO)	OMIA
COLLECTORES DE ESGOTO	CABOS SUBTERRÂNEOS DE ALTA TENSÃO (LIGAS DE DISTRIBUIÇÃO)	BRUNHA
COLLECTORES DE ÁGUAS PLUVIAIS	LAGAS AÉREAS DE BAA TENSÃO	NÚMERO DE FIANELA
CABO TELEFÓNICO LOCAL, FIBRA ÓPTICA E RADIUM	REDES DE GÁS	BRUNHA
CABOS SUBTERRÂNEOS DE ÁGUA		CANAL
CABOS AÉREOS DE ÁGUA		ERANHO
LINHA AÉREA INTERMÉDIA E REGIONAL		MURO P. SOLA
LAGAS AÉREAS DE ÁGUA		MURO DE SUPORTE
CABOS SUBTERRÂNEOS DE TELECOMUNICAÇÃO		VENÇÃO DIVIDIDA
		LIMITES DE OCUA
		PORTA DE ALTA TENSÃO
		PORTA DE BAA TENSÃO
		PORTA DE LIGACÃO
		PORTA TELEFÓNICA
		PORTA DE ALTA TENSÃO
		PORTA DE BAA TENSÃO
		PORTA DE LIGACÃO
		PORTA TELEFÓNICA

ESCALA GRÁFICA

100 m 0 50 m

2	12.09.08	AS-BUILT CADASTRAL	M.	J.D.	P.R.
1	13.10.94	RECTIFICAÇÃO DE TRAçado			
0	16.06.94	ISSUED FOR CONSTRUCTION			
REV	DATE	DESCRIPTION	DESIGN	APPROVED	SCALE


TÍTULO:  
PLANTA CADASTRAL  
GASODUTO SETÓBAL/LEIRA (LOTE 1)

DOCUMENT NUMBER  
JOB No. 59-4255.00  
INDEX P  
AREA 1001  
DOC. TYPE DWG  
DRAWING No. CD-08.09  
REV 2


TRANSGAS, S.A., Rua, Portuguesa do Gas Natural S.A.  
PROJECTO DE GAS NATURAL - PORTUGAL  
SCALE 1:2000





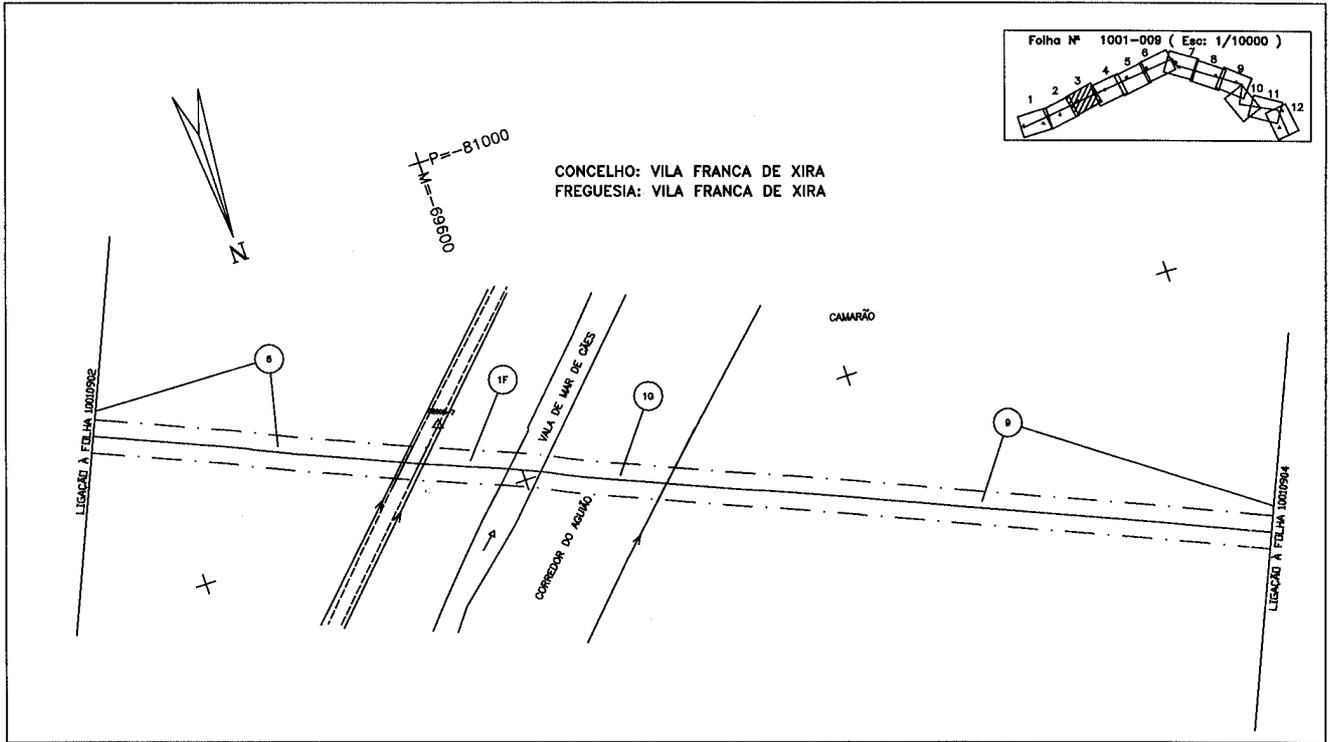

P-1001-DWG-CD-09\_03-REV.2

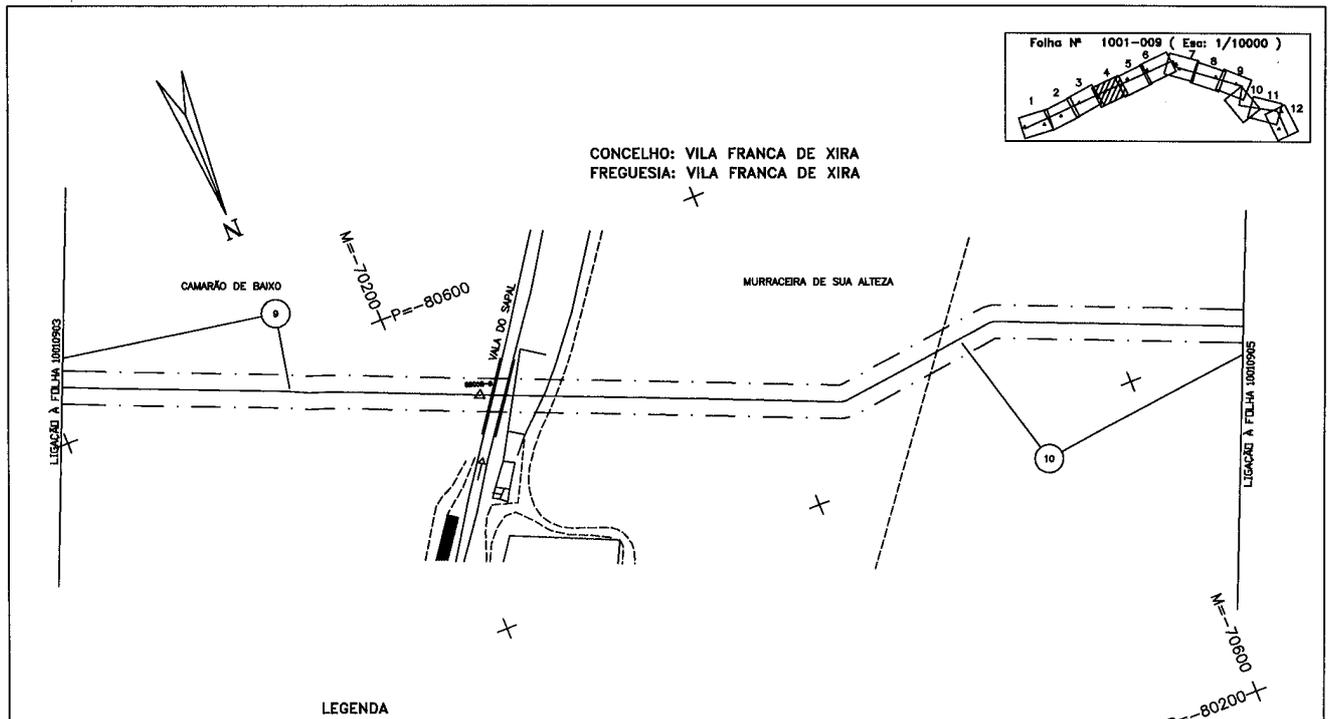

LEGENDA

REDES DE ÁGUAS ESGOTOS E TELEFONES	REDES ELÉCTRICAS E DE GÁS	CARTOGRAFIA
<ul style="list-style-type: none"> <li>CONDUÇÃO DE ÁGUA E OUTROS LIQUÍDOS</li> <li>COLETORES DE ESgoto</li> <li>COLETORES DE ÁGUAS PLUVIAIS</li> <li>CANOS TELEFÓNICOS GERAIS, INTERMUNICIPAIS E REGIONAIS</li> <li>CANOS SUBTERRÂNEOS DE ABASTECIMENTO</li> <li>CANOS ADJACENTES DE ABASTECIMENTO</li> <li>LINHA AÉREA INTERMUNICIPAIS E REGIONAIS</li> <li>LINHA AÉREA DE ABASTECIMENTO</li> <li>CANOS SUBTERRÂNEOS DE TELECOMUNICAÇÕES</li> </ul>	<ul style="list-style-type: none"> <li>LINHA AÉREA DE ALTA TENSÃO (DESE PARALELA/PERPENDICULAR)</li> <li>CANOS SUBTERRÂNEOS DE ALTA TENSÃO (REDES DE DISTRIBUIÇÃO)</li> <li>LINHAS AÉREAS DE BAIXA TENSÃO</li> <li>CANOS SUBTERRÂNEOS DE BAIXA TENSÃO</li> <li>REDES DE GÁS</li> </ul>	<ul style="list-style-type: none"> <li>CHUVA</li> <li>BAIRRADA</li> <li>NÚMERO DE PARCELA</li> <li>ESTRADA</li> <li>CANALIZADO</li> <li>ESCRIVANHO</li> <li>MURO</li> <li>MURO P. BOLA</li> <li>MURO DE SUPORTE</li> <li>VAGIÕES VAGIÃO</li> <li>LIMITES DE CULTURA</li> <li>LINHA DE ÁGUA</li> <li>RIO</li> <li>LIMITE DE CONCELHO</li> <li>PARTE DE RESERVA</li> <li>LIMITE DE PREDIÇÃO</li> <li>POSICIONAMENTO DE APOIO</li> <li>PORTE DE ALTA TENSÃO</li> <li>PORTE DE BAIXA TENSÃO</li> <li>PORTE DE ELABORAÇÃO</li> <li>PORTE TELEFÓNICO</li> </ul>


REV	DATE	DESCRIPTION	DESIGNADO	ELABORADO	APROVADO	ALTIMETRIA	PLANO	PROFUNDIDADE	PROFUNDIDADE	PROFUNDIDADE	PROFUNDIDADE
3	12.08.05	AS-BUILT CHEMISTRAL									
2		AS-BUILT									
1	10.10.04	RECTIFICAÇÃO DE TRAÇADO	LUC	MCM							


TRANSGÁS, S.A. - Sociedade Portuguesa de Gás Natural S.A.		PROJECTO DE GÁS NATURAL - PORTUGAL		SCALE	1:2000	JOB No.	59.4255.00	INDEX	P	AREA	1001	DOC. TYPE	DWG	DRAWING No.	CD-09.04	REV	3
---	--	------------------------------------	--	-------	--------	---------	------------	-------	---	------	------	-----------	-----	-------------	----------	-----	---

ESCALA GRAFICA  
100 m 0 50 m

TITULO: PLANTA CADASTRAL  
GASODUTO SETÓBAL/LEIRIA (LOTE 1)

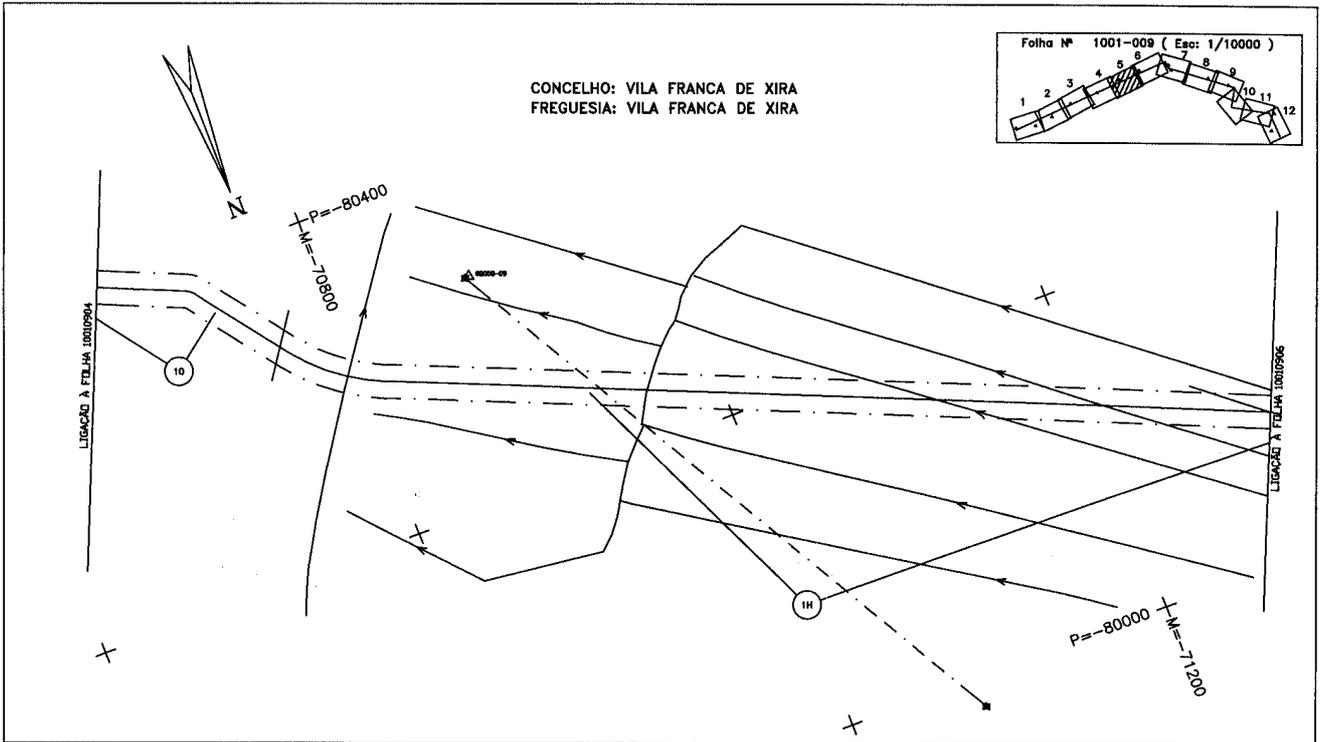

P-1001-DWG-CD-08\_05-REV.4

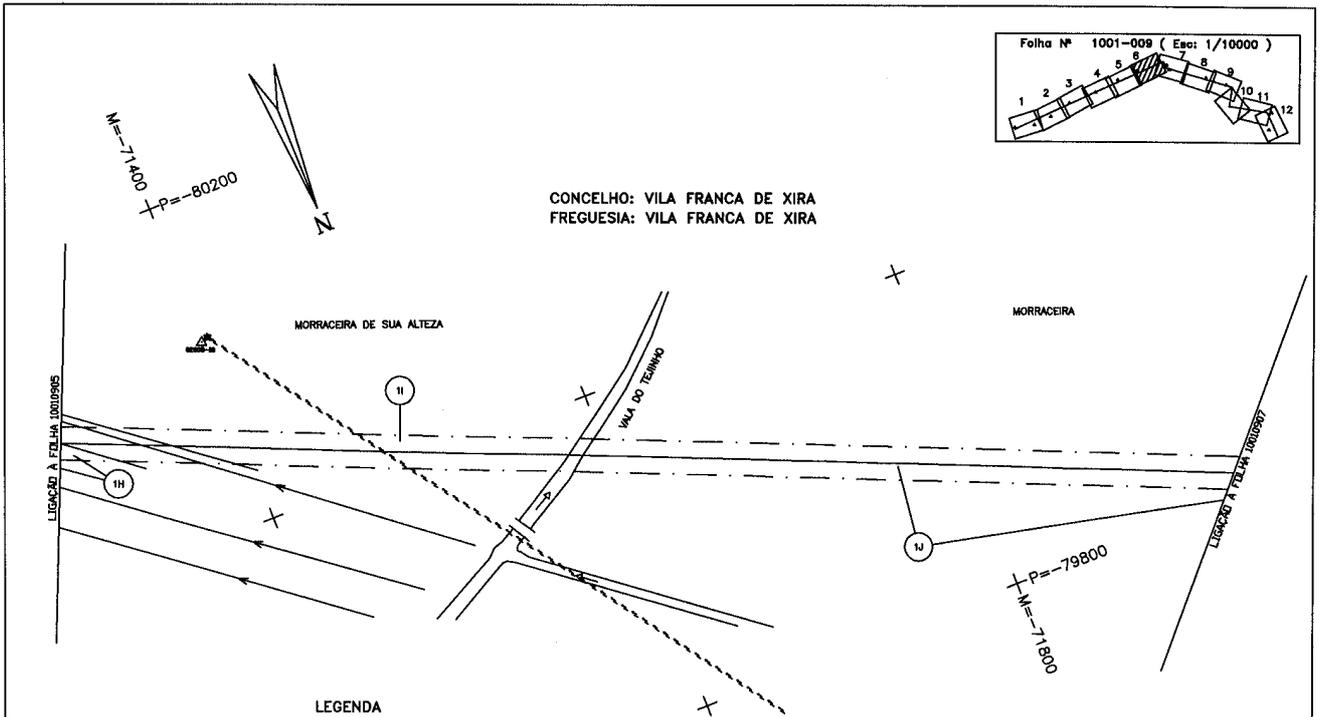

LEGENDA

REDES DE ÁGUAS ESGOTOS E TELEFONES	REDES ELÉTRICAS E DE GÁS	CARTOGRAFIA
CONDUTA DE ÁGUA E OUTROS USOS	CADEIA DE ALTA TENSÃO (REDE PRINCIPAL/DISTRIBUIÇÃO)	OMIA
COLETORES DE ESGOTO	CADEIA SUBTERRÂNEA DE ALTA TENSÃO (REDES DE DISTRIBUIÇÃO)	BARRAGEM
COLETORES DE ÁGUA PLUVIAL	CADEIA SUBTERRÂNEA DE ALTA TENSÃO (REDES DE DISTRIBUIÇÃO)	NÚMERO DE PARCELA
CADEIA SUBTERRÂNEA COMUM DE ÁGUA PLUVIAL E SANITÁRIA	CADEIA SUBTERRÂNEA DE ALTA TENSÃO (REDES DE DISTRIBUIÇÃO)	ESTRADA



REV	DATE	DESCRIPTION	ELAB	APROV	APP	CO	ALOS	APRO
2	12.08.05	AS-SULT CADASTRAL	JL	JD	PR			
1		AS-SULT						
0	15.08.04	APROVADO PARA CONSTRUÇÃO	JAC	MON	NI			


DOCUMENT NUMBER		SCALE	
INDEX	AREA	DOC. TYPE	DRAWING No.
P	1001	DWG	CD-08.06


JOB No.		DRAWING No.	
59.4255.00	P	1001	DWG

TRANSGAS, Soc. Portuguesa de Gas Natural S.A.  
 PROJECTO DE GAS NATURAL - PORTUGAL 1:2000

TÍTULO:  
 PLANTA CADASTRAL  
 GASODOUTO SETÚBAL/LEIRIA (LOTE 1)

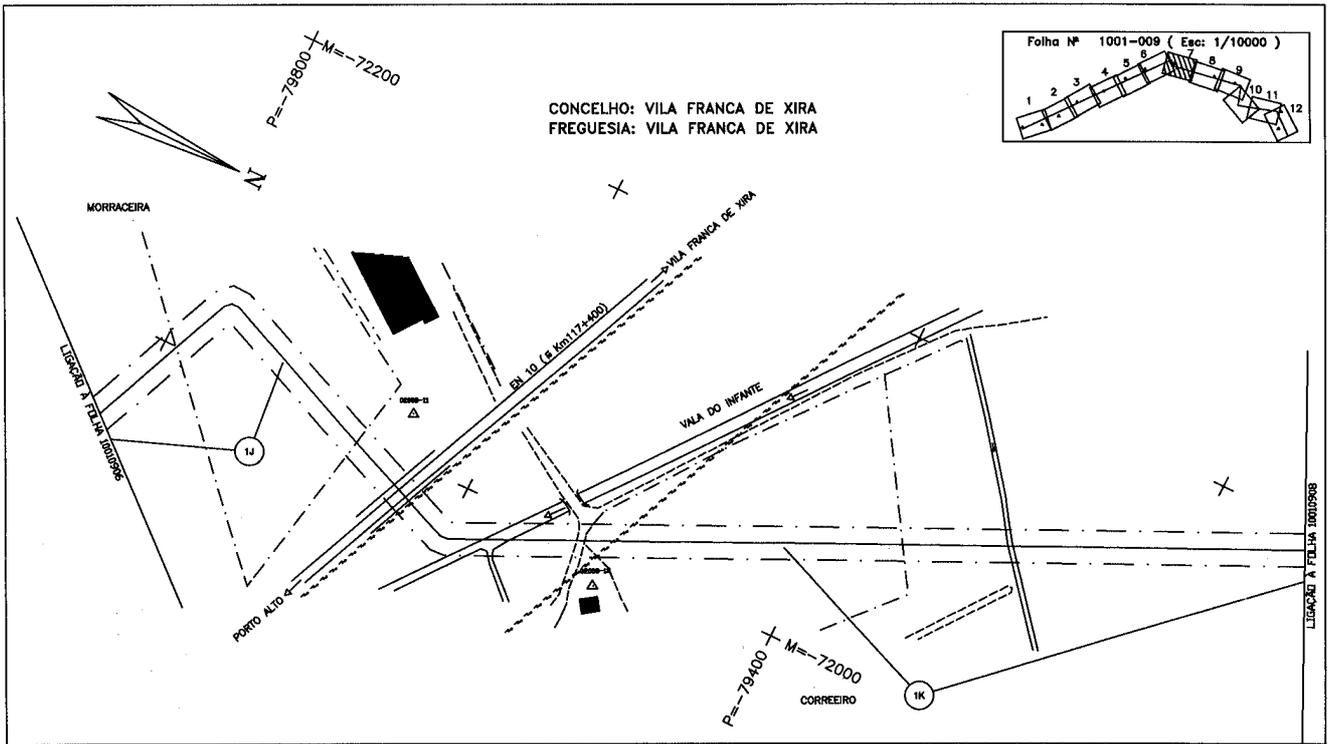

P-1001-DWG-CD-09\_07-REV.2

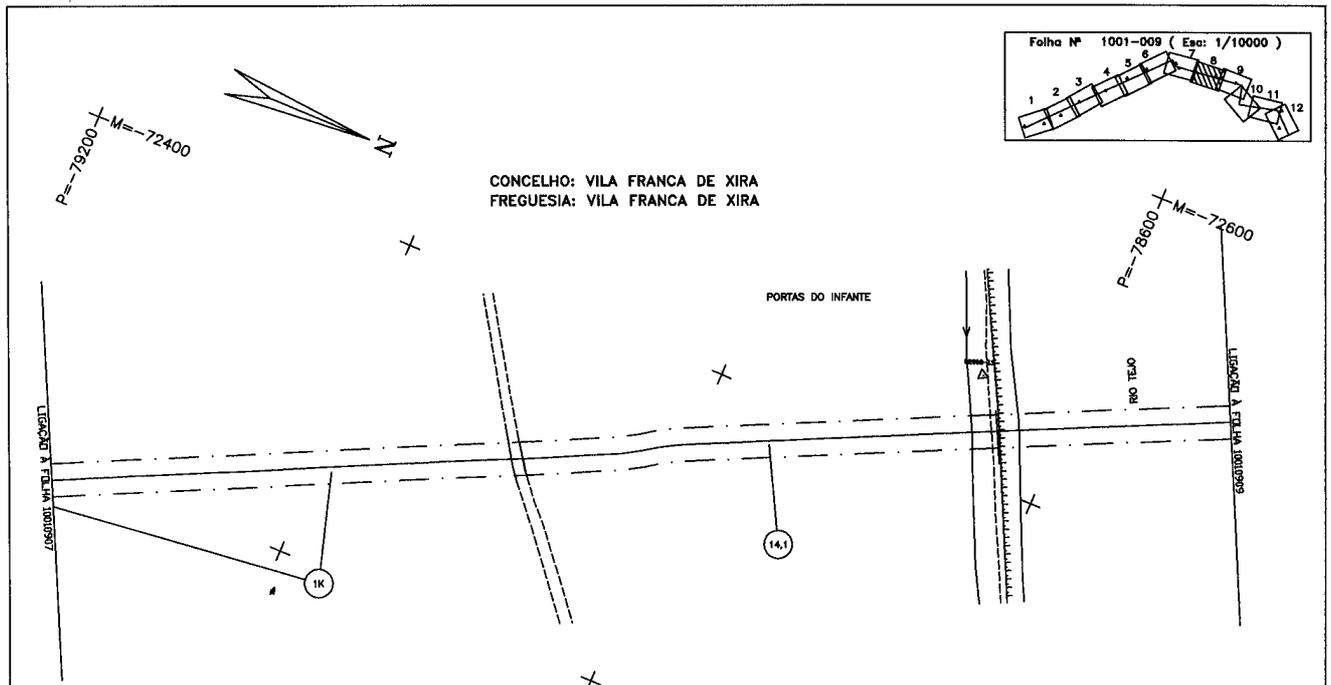

LEGENDA

REDES DE ÁGUAS ESGOTOS E TELEFONES	REDES ELÉCTRICAS E DE GÁS	CARTOGRAFIA
CONDUITE DE ÁGUA E OUTROS LIGADOS	LIÇÃO ADICIONAL DE ALTA TENSÃO (REDES PRIMÁRIAS/SECUNDÁRIAS)	CAMA
COLECCOES DE ESGOTO	LIÇÃO ADICIONAL DE ALTA TENSÃO (REDES DE DISTRIBUICÃO)	ENFRAÇA
COLECCOES DE ÁGUAS PLUVIAIS	LIÇÃO ADICIONAL DE BAIXA TENSÃO	NÚMERO DE PARCELA
LIÇÃO TELEFÓNICA DUAIS (REDES DE ALTA TENSÃO)	LIÇÃO ADICIONAL DE BAIXA TENSÃO	ESTIMA
LIÇÃO TELEFÓNICA DUAIS (REDES DE BAIXA TENSÃO)	REDES DE GÁS	QUILÓMETRO

ESCALA GRAFICA

100 m 0 50 m

REV	DATE	DESCRIPTION	EL	JD	PR	APR
3	12.08.05	AS-BUILT CADASTRAL				
2		AS-BUILT				
1	18.08.04	RESTRICÇÃO DE PARCELAS	JAC	MOA	HE	

TITULO: PLANTA CADASTRAL  
GASODUTO SETÚBAL/LEIRIA (LOTE 1)

TRANSGAS, S.A., Portugal de Gas Natural S.A.  
PROJECTO DE GAS NATURAL - PORTUGAL

SCALE: 1:2000

JOB No. 59.4255.00


INDEX P

AREA 1001


DOC. TYPE DWG


DRAWING No. CD-09.06

REV 3

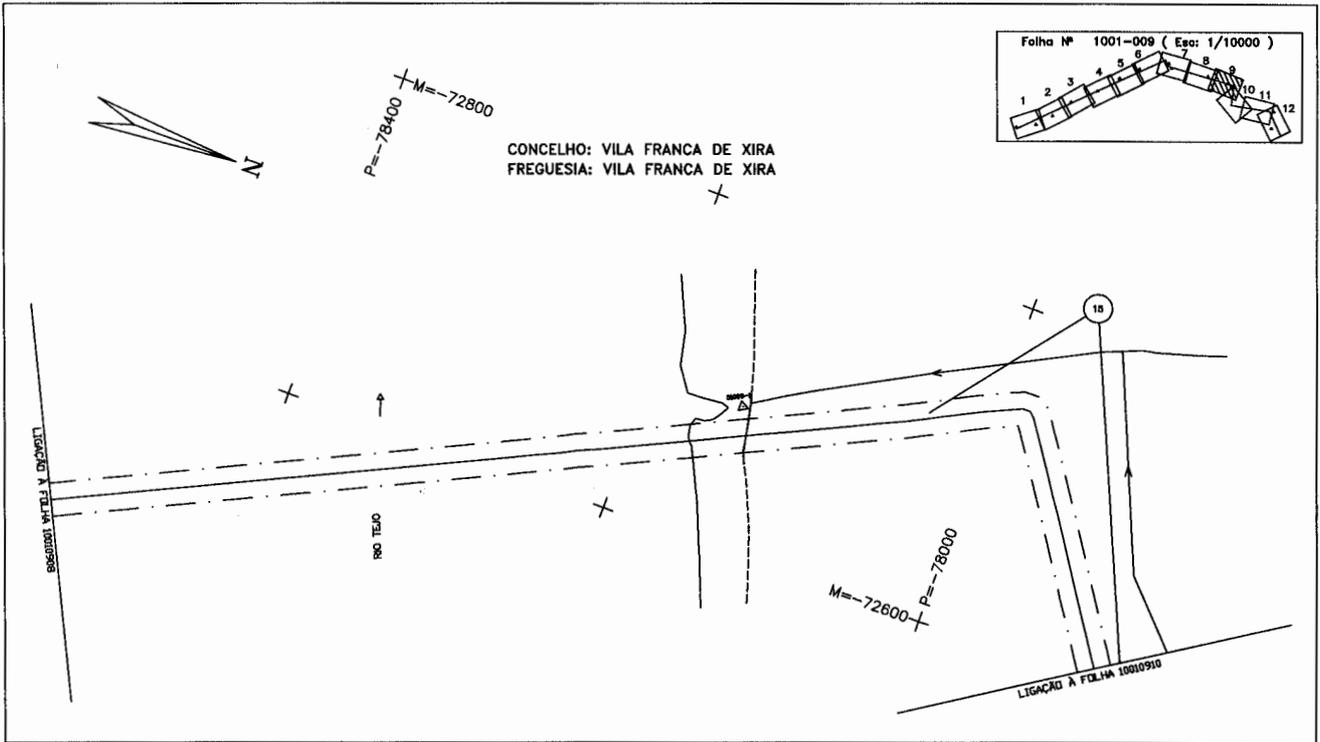


P-1001-DWG-CD-09\_09-REV.2

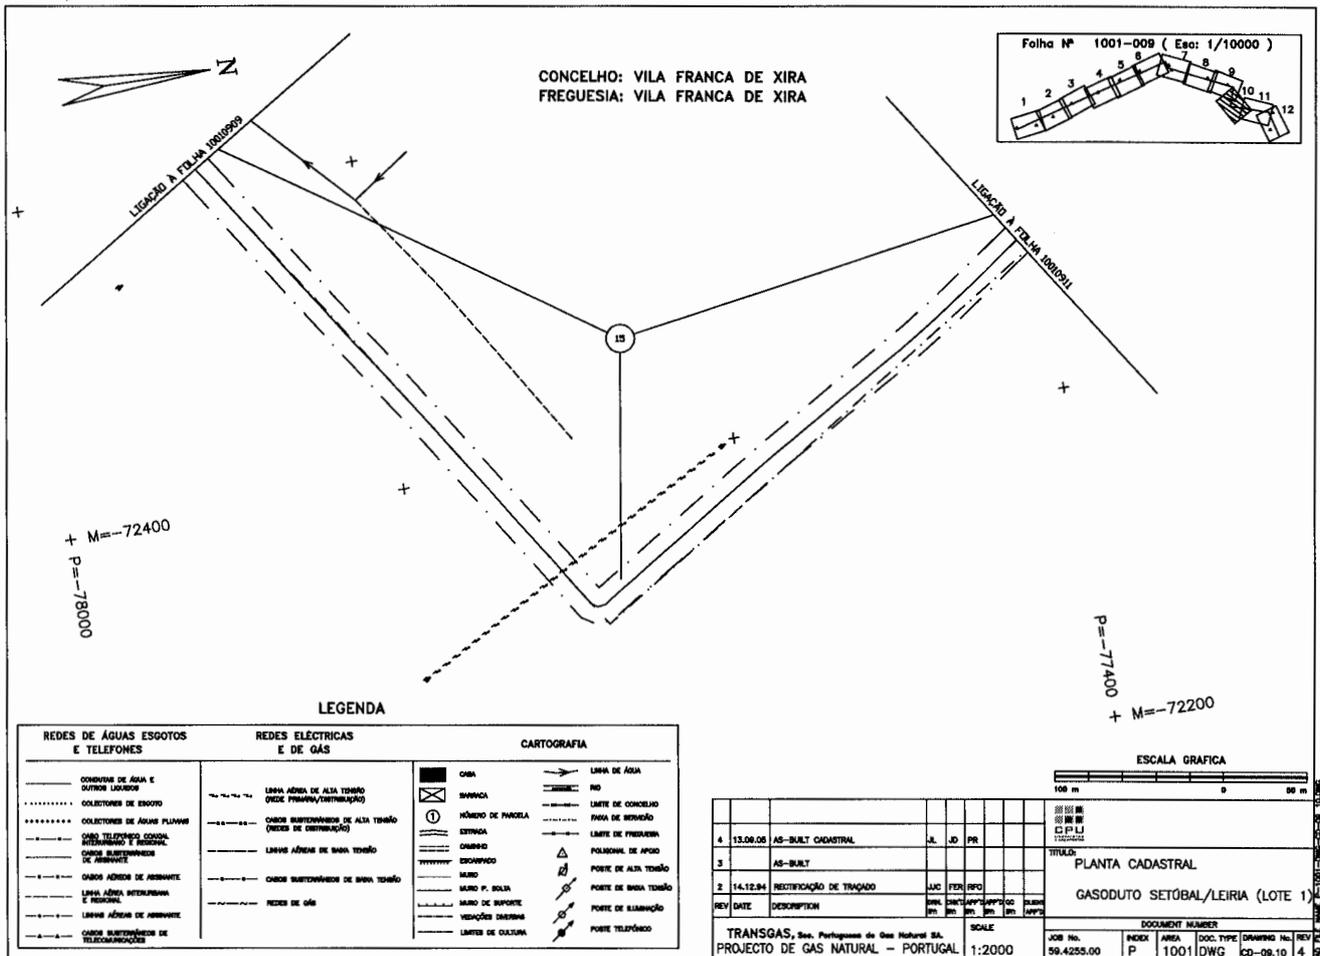

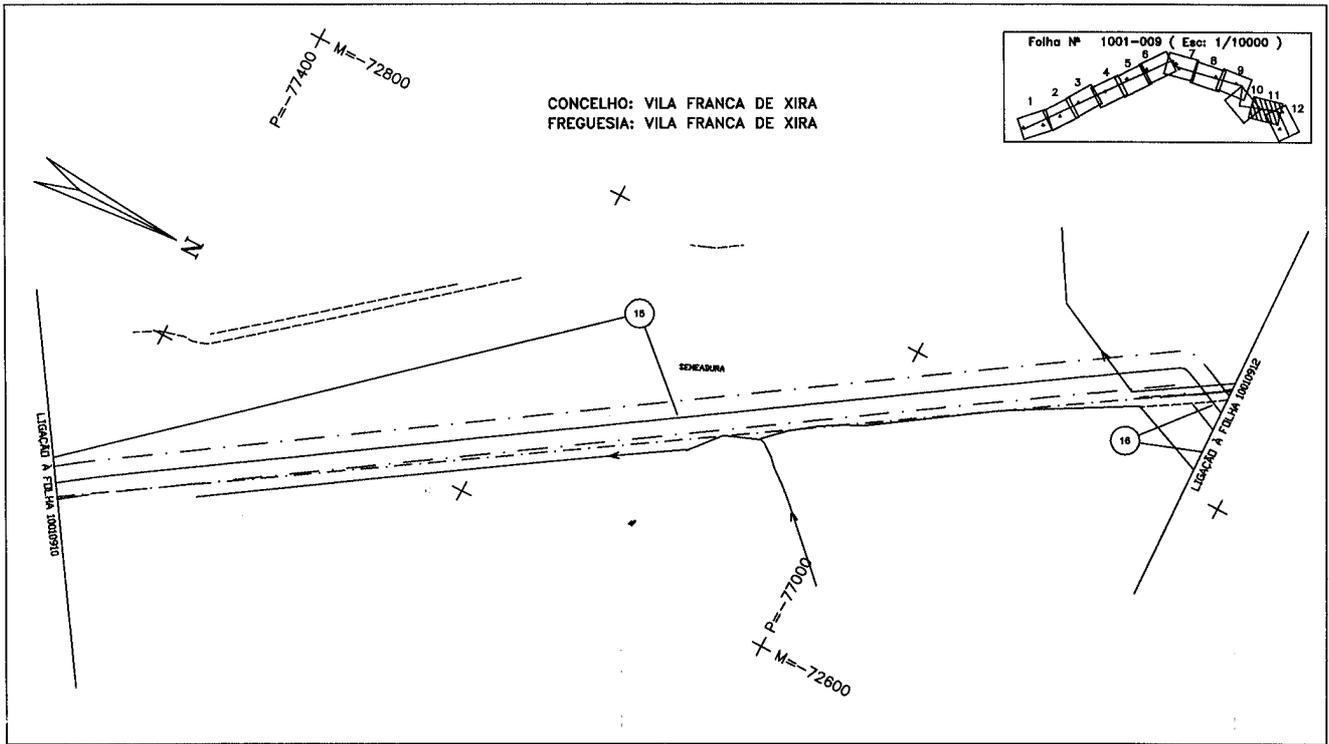

P-1001-DWG-CD-09\_11-REV.4

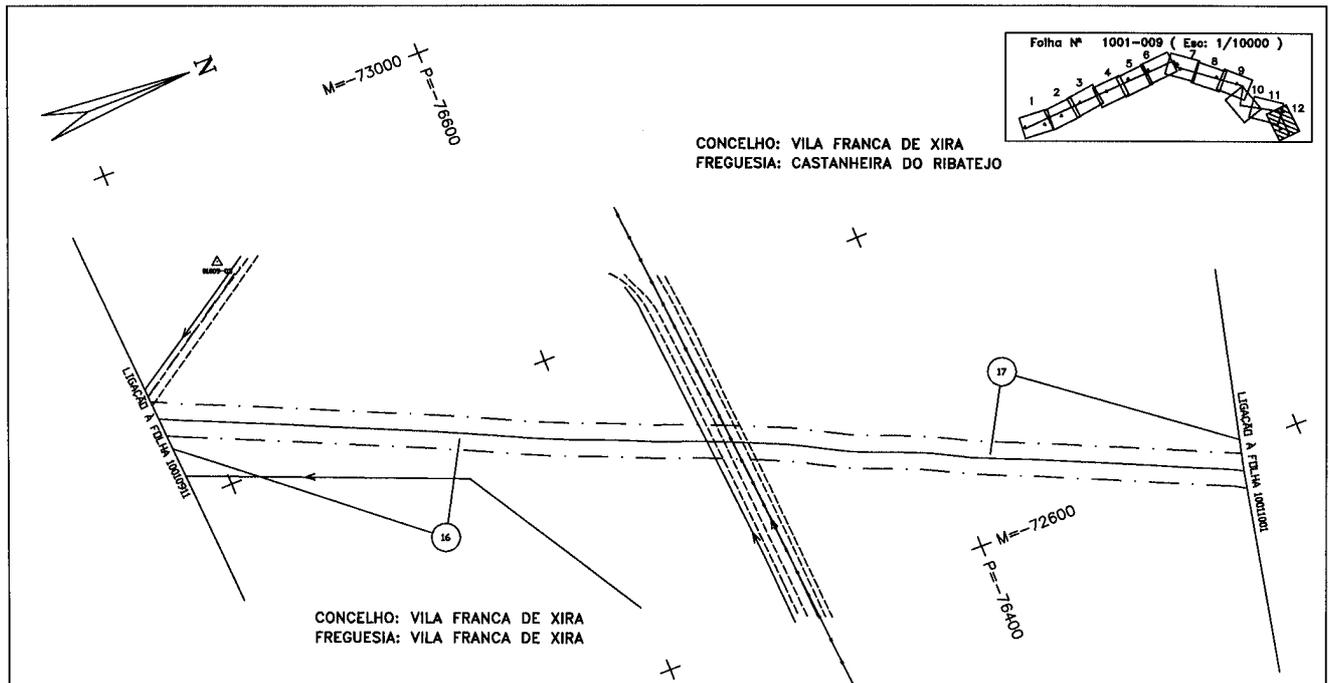

CONCELHO: VILA FRANCA DE XIRA  
FREGUESIA: VILA FRANCA DE XIRA

LEGENDA


REDES DE ÁGUAS ESQUOTOS E TELEFONES	REDES ELÉCTRICAS E DE GÁS	CARTOGRAFIA
<ul style="list-style-type: none"> <li>CONDUTA DE ÁGUA E OUTROS LÍQUIDOS</li> <li>COLECTORES DE EGOITO</li> <li>COLECTORES DE ÁGUAS PLUVIAIS</li> <li>CANO TELEFÓNICO COMUM E REGIONAL</li> <li>CANO SUBTERRÂNEO DE RESERVA</li> <li>CANO AÉREO DE ARRABANTE</li> <li>LANA AÉREA INTERMUNICIPAL E REGIONAL</li> <li>LANA AÉREA DE ARRABANTE</li> <li>CANO SUBTERRÂNEO DE TELECOMUNICAÇÃO</li> </ul>	<ul style="list-style-type: none"> <li>LANA AÉREA DE ALTA TENSÃO (CABO PRÓPRIO/DISTRIBUIÇÃO)</li> <li>CANO SUBTERRÂNEO DE ALTA TENSÃO (REDES DE DISTRIBUIÇÃO)</li> <li>LANAS AÉREAS DE BAIXA TENSÃO</li> <li>CANO SUBTERRÂNEO DE BAIXA TENSÃO</li> <li>REDES DE GÁS</li> </ul>	<ul style="list-style-type: none"> <li>ONDA</li> <li>SINUSOIDA</li> <li>NÚMERO DE PARCELA</li> <li>ESTRADA</li> <li>OMBRADO</li> <li>ESCORRIDO</li> <li>MURO P. SOLA</li> <li>MURO DE SUPORTE</li> <li>VEDAÇÕES DIVERSAS</li> <li>LIMITES DE CULTURA</li> <li>LABIA DE ÁGUA</li> <li>RIO</li> <li>LIMITE DE CONCELHO</li> <li>FRONTEIRA DE MUNICÍPIO</li> <li>LIMITE DE FREGUESIA</li> <li>POLIGONO DE AFIXO</li> <li>POSTE DE ALTA TENSÃO</li> <li>POSTE DE BAIXA TENSÃO</li> <li>POSTE DE ELIMINAÇÃO</li> <li>POSTE TELEFÓNICO</li> </ul>




REV	DATE	DESCRIPTION	ELAB.	APR.	PROJ.	REV.	DATE	DESCRIPTION
3	13.08.05	AS-BUILT CADASTRAL	JL	JD	PR			
2		AS-BUILT						
1	06.10.94	RECTIFICAÇÃO	JAC	FER	RFU			
			DR	PAR	APP	PRO		

TRANSGÁS, Soc. Portuguesa de Gás Natural S.A.		SCALE		DOCUMENT NUMBER	
PROJECTO DE GAS NATURAL - PORTUGAL		1:2000		JOB No. 59.4255.00	
INDEX	AREA	DOC. TYPE	DRAWING No.	REV	
P	1001	DWG	CD-09.12	3	

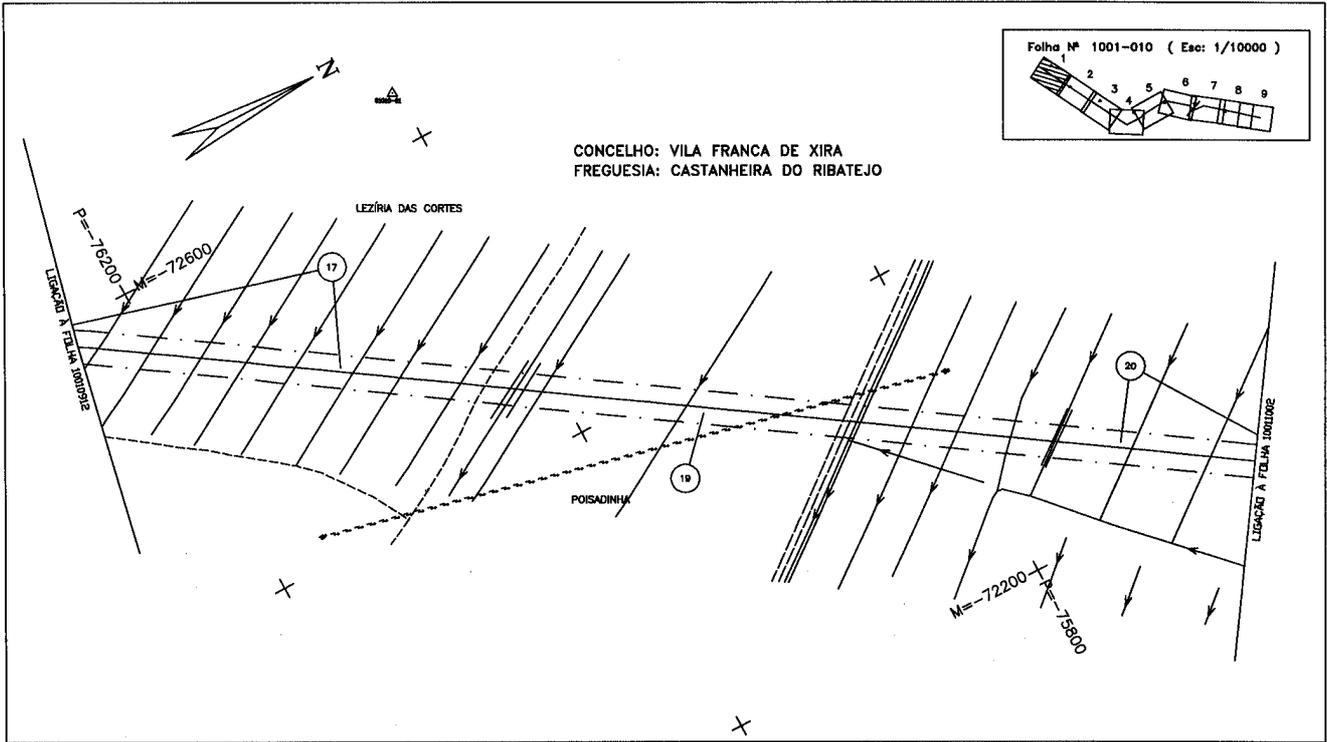


P-1001-DWG-CD-10\_01-REV.2

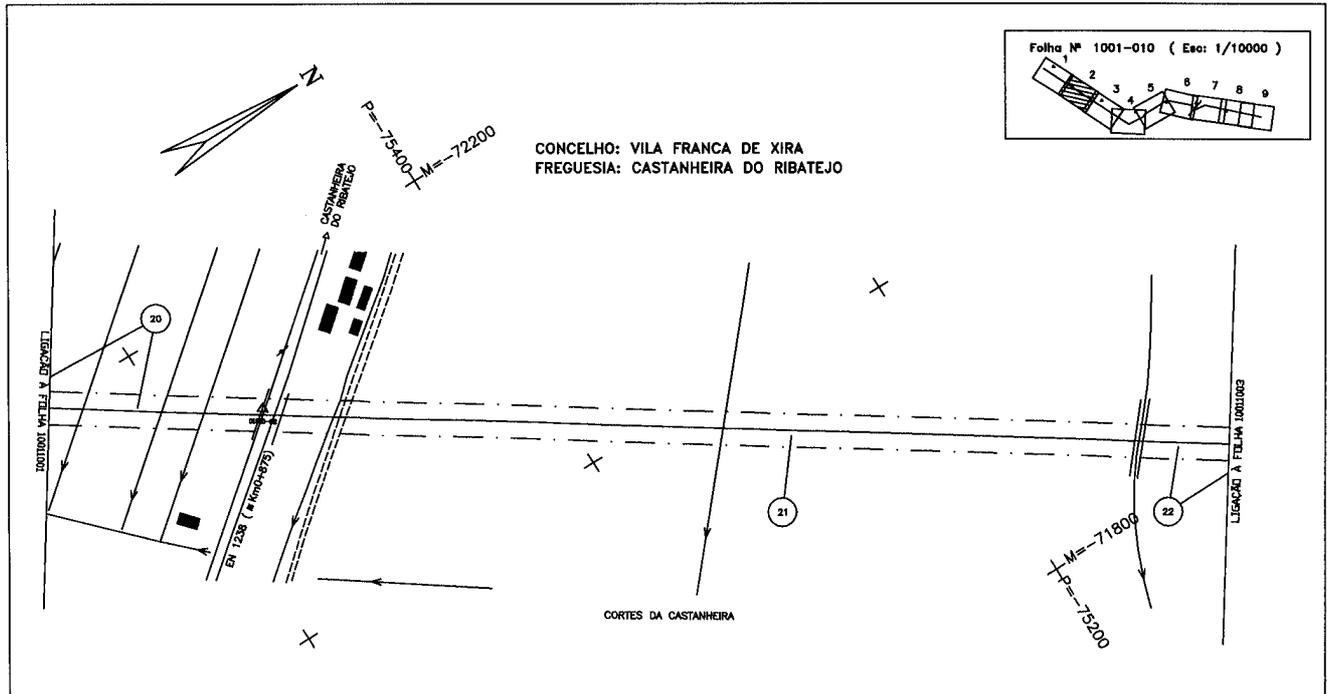

LEGENDA

REDES DE ÁGUAS ESGOTOS E TELEFONES	REDES ELÉCTRICAS E DE GÁS	CARTOGRAFIA
<ul style="list-style-type: none"> <li>CONDUTOR DE ÁGUA E OUTROS LIQ. COND.</li> <li>COLETORES DE ESGOTO</li> <li>COLETORES DE ÁGUAS PLUVIAIS</li> <li>CANALIZ. DE ÁGUA QUENTE, FRIA, SANITÁRIA E RESIDUAL</li> <li>CANALIZ. MULTIFUNÇÃO DE FIBRA ÓPTICA</li> <li>CANALIZ. DE ÁGUA DE ARRIANTE</li> <li>LINHA AÉREA INTERURBANA E REGIONAL</li> <li>LINHA AÉREA DE ARRIANTE</li> <li>CANAL MULTIFUNÇÃO DE TELECOMUNICAÇÃO</li> </ul>	<ul style="list-style-type: none"> <li>LINHA AÉREA DE ALTA TENSÃO (DESE. PRÓPRIO/CONTRATADO)</li> <li>CANAL MULTIFUNÇÃO DE ALTA TENSÃO (REDES DE DISTRIBUIÇÃO)</li> <li>LINHAS AÉREAS DE BAIXA TENSÃO</li> <li>CANAL MULTIFUNÇÃO DE BAIXA TENSÃO</li> <li>REDES DE GÁS</li> </ul>	<ul style="list-style-type: none"> <li>CHUVA</li> <li>SANITÁRIA</li> <li>NÚMERO DE PARCELA</li> <li>ESTRADA</li> <li>QUILÓMETRO</li> <li>MURO P. SOLA</li> <li>MURO DE SUPORTE</li> <li>VEDAÇÃO MISTURADA</li> <li>LIMITES DE CULTURA</li> <li>LINHA DE ÁGUA</li> <li>RIO</li> <li>LIMITE DE CONCELHO</li> <li>PIXA DE BARRAGEM</li> <li>LIMITE DE PRESERVAÇÃO</li> <li>POUSADINHA DE APOIO</li> <li>POSTE DE ALTA TENSÃO</li> <li>POSTE DE BAIXA TENSÃO</li> <li>POSTE DE ALIMENTAÇÃO</li> <li>POSTE TELEFÓNICO</li> </ul>

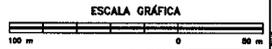


REV	DATE	DESCRIPTION	ELAB.	DESENH.	APROV.	SCALE	JOB No.	INDEX	AREA	DOC. TYPE	DRAWING No.	REV
2	13.06.05	AS-BUILT CADASTRAL				1:2000	59.4235.00	P	1001	DWG	CD-10.02	2
1		AS-BUILT										
0	16.08.84	APROVADO PARA CONSTRUÇÃO	JUC	BRN	PER							


TÍTULO: PLANTA CADASTRAL  
GASODUTO SETÚBAL/LEIRIA (LOTE 1)

TRANSGAS, S.A., Rua. Portuguesa de Gas Natural S.A.  
PROJECTO DE GAS NATURAL - PORTUGAL



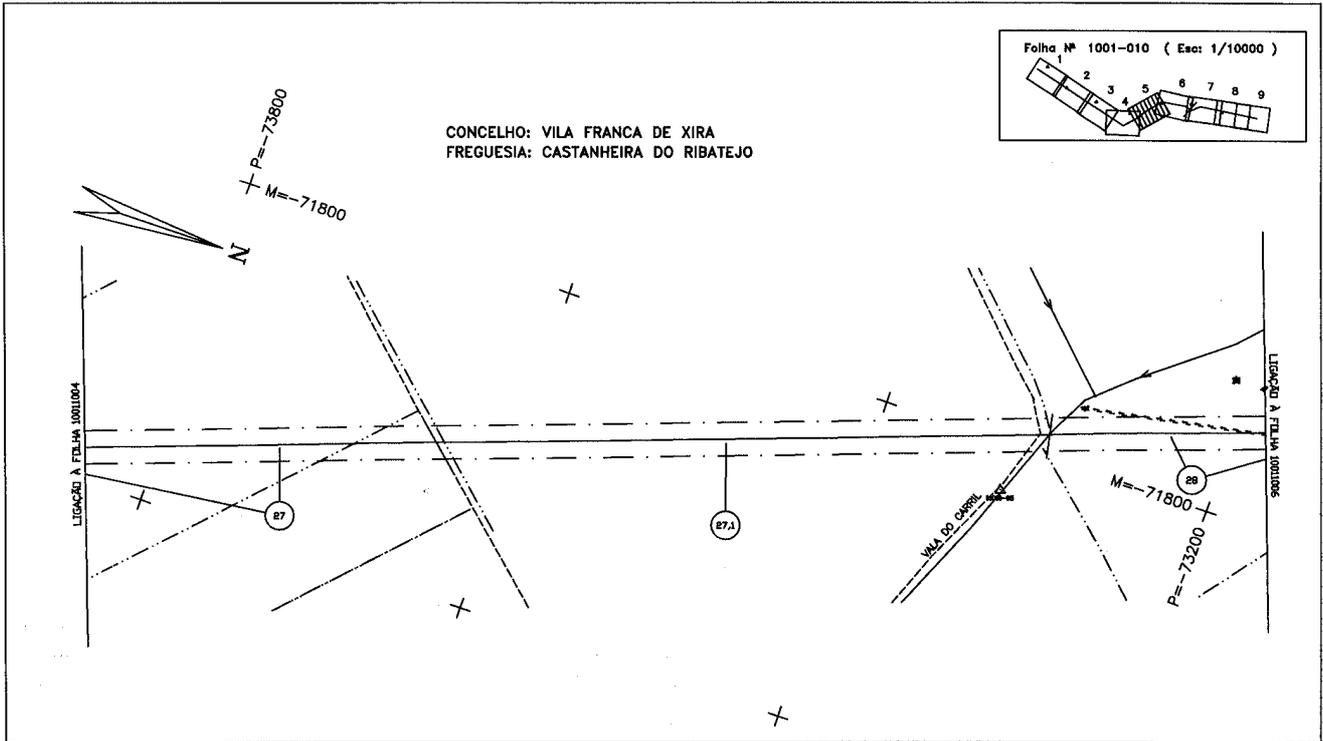


P-1001-DWG-CD-10\_05-REV.2

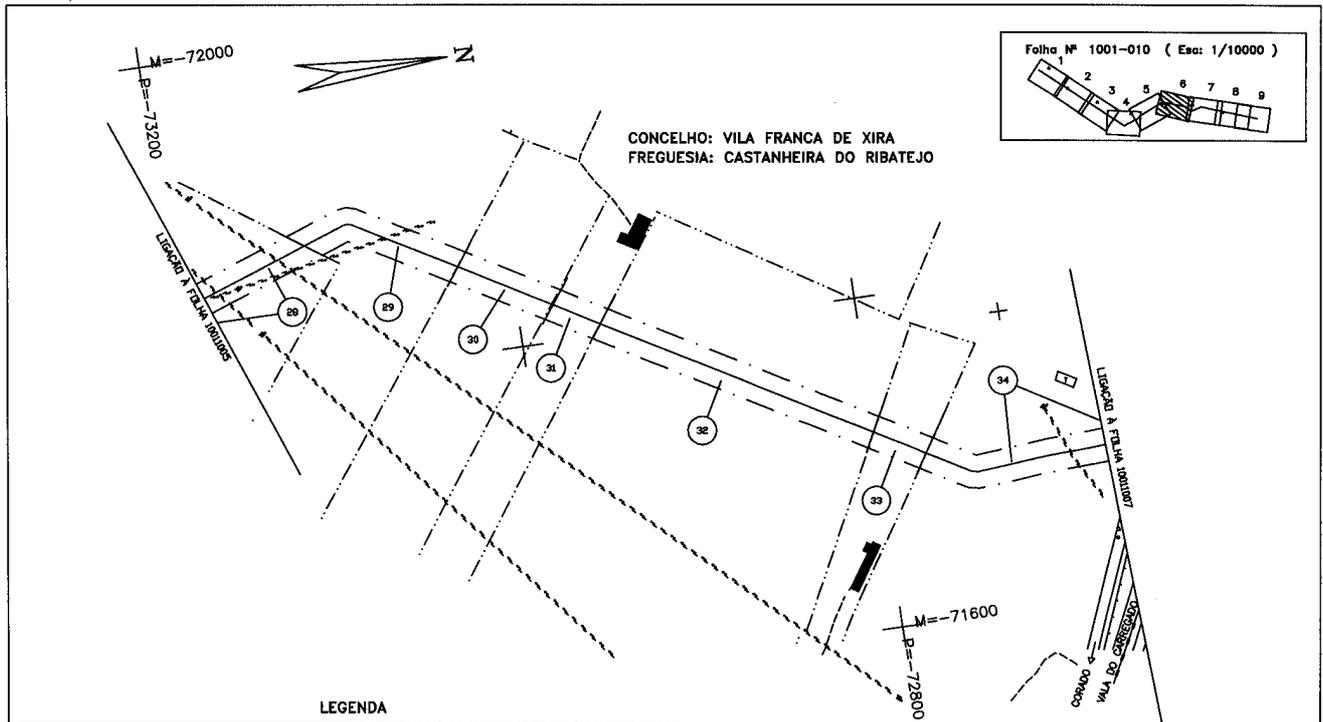

LEGENDA

REDES DE ÁGUAS ESGOTOS E TELEFONES	REDES ELÉCTRICAS E DE GÁS	CARTOGRAFIA
<ul style="list-style-type: none"> <li>CONDUÇÃO DE ÁGUA E OUTROS LIQUÍDOS</li> <li>COLECÇÕES DE ESGOTO</li> <li>COLECÇÕES DE ÁGUAS PLUVIAIS</li> <li>CAHO TELEFÓNICO LOCAL, INTERMUNICIPAL E REGIONAL</li> <li>CAHO SUBTERRÂNEO DE ASBESTO</li> <li>CAHO ADJERTE DE ASBESTO</li> <li>LINHA ADJERTE INTERMUNICIPAL E REGIONAL</li> <li>LINHA ADJERTE DE ASBESTO</li> <li>CAHO SUBTERRÂNEO DE TELECOMUNICAÇÕES</li> </ul>	<ul style="list-style-type: none"> <li>LINHA ADJERTE DE ALTA TENÇÃO (REDE PRIMÁRIA/DISTRIBUIÇÃO)</li> <li>CAHO SUBTERRÂNEO DE ALTA TENÇÃO (REDE DE DISTRIBUIÇÃO)</li> <li>LINHA ADJERTE DE BAIXA TENÇÃO</li> <li>CAHO SUBTERRÂNEO DE BAIXA TENÇÃO</li> <li>REDES DE GÁS</li> </ul>	<ul style="list-style-type: none"> <li>CASA</li> <li>BARRACA</li> <li>NÚMERO DE PARCELA</li> <li>ESTRADA</li> <li>CAMINHO</li> <li>ESCAMPO</li> <li>MURO</li> <li>MURO P. BARRA</li> <li>MURO DE SUPORTE</li> <li>VEDAÇÕES DIVERSAS</li> <li>LIMITES DE DACTINA</li> <li>LINHA DE ÁGUA</li> <li>RIJO</li> <li>LIMITE DE CONCELHO</li> <li>PARCELA DE RESERVA</li> <li>LIMITE DE PREDIUM</li> <li>POLIGONO DE APOIO</li> <li>PORTE DE ALTA TENÇÃO</li> <li>PORTE DE BAIXA TENÇÃO</li> <li>PORTE DE ELIMINAÇÃO</li> <li>PORTE TELEFÓNICO</li> </ul>

 ESCALA GRÁFICA



REV	DATE	DESCRIPTION	ELAB.	REV.	APPROV.	SCALE
3	13.08.05	AS-BUILT CADASTRAL	AL	JD	PR	
2		AS-BUILT				
1	28.01.05	RECTIFICAÇÃO DE TRAÇADO	JJC	MOA	M	

TÍTULO:  
PLANTA CADASTRAL  
GASODUTO SETÚBAL/LEIRIA (LOTE 1)

TRANSGAS, Soc. Portuguesa de Gas Natural SA. PROJECTO DE GAS NATURAL - PORTUGAL. SCALE: 1:2000. PROJ. No. 59.4255.00. INDEX: P. AREA: 1001 DWG. DOC. TYPE: DWG. DRAWING No. 23-10.06. REV. 3

