



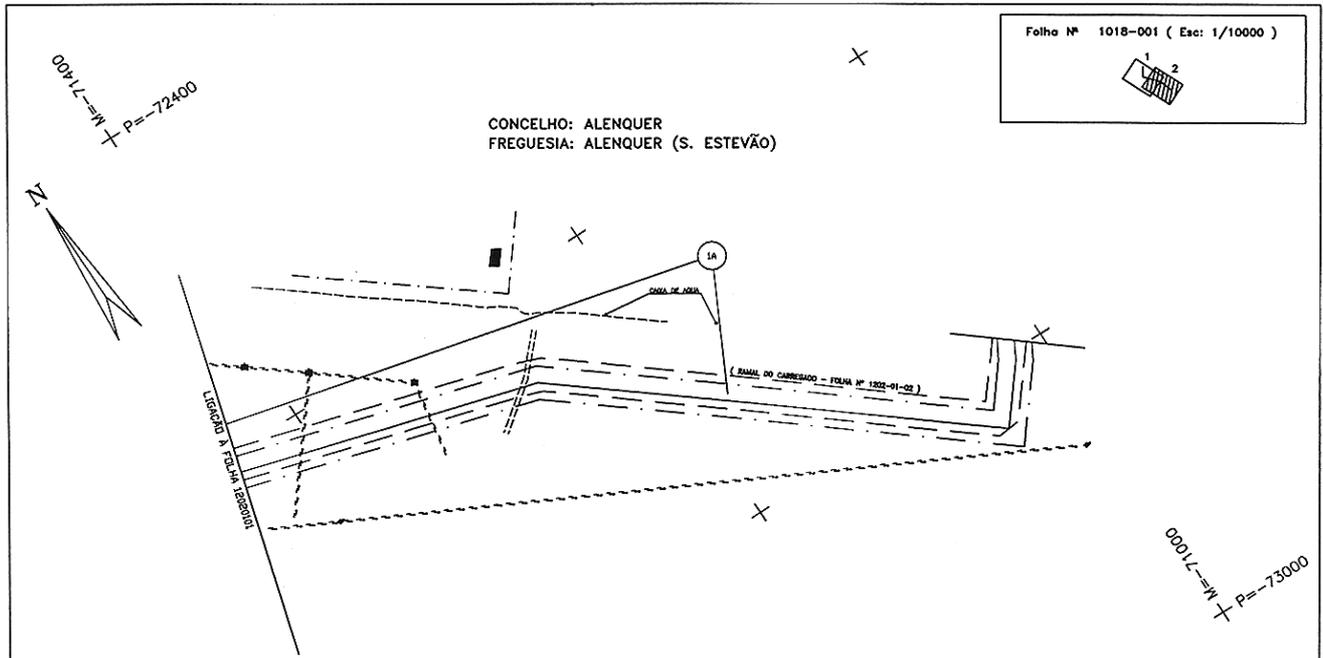

Parcela N.º	Nomes de Proprietários, Possuidores (P), Usufutuários (U) ou Titulares Inscritos (TI), Conjuges e Moradas	(P) (U) ou (TI)	Matriz: R: Rústica; U: Urbana; omissa.	Freguesia	Descrição Predial	Confrontações do Prédio	Declarações Complementares	Área de Serviço do Prédio (m2)
1 B	VASCO MANUEL NEIVA VIEIRA CORREIA ANNE FRANÇOISE LEONIE GHISLAINE ARGUIN NEIVA CORREIA Casados RUA GUILHERME FERNANDES, Nº 11 2785 CASCAIS	P						1393
	RUI JORGE VIEIRA NEIVA CORREIA MARIA DO CARMO DE CASTRO BRAGANÇA NEIVA CORREIA Casados QUINTA DAS MALHADAS 2070 CARTAXO	P						
	JOSÉ ANTÓNIO VIEIRA NEIVA CORREIA MARIA DO ROSÁRIO SANCHES DA GAMA FIALHO NEIVA CORREIA Casados RUA DR. GAMA BARROS, Nº 14, 1º DTO 1200 LISBOA	P						
	PEDRO MIGUEL VIEIRA NEIVA CORREIA QUINTA DE PORTO FRANCO VENTOSA 2580 ALENQUER	P						
	MARIA CONSTANÇA VIEIRA NEIVA CORREIA QUINTA DE PORTO FRANCO VENTOSA 2580 ALENQUER	P						
	MARIA CÂNDIDA VIEIRA NEIVA CORREIA QUINTA DO PORTO FRANCO ATALAIA 2580 ALENQUER	U						
3	MARIA TERESA PINTO BARREIROS CLARA PINTO RUA MAESTRO PEDRO DE FREITAS BRANCO, Nº 21, 3º 1200 LISBOA	P	1 Sec. AO-AO1-AO2 (pendente de alteração);	Santo Estevão	01296/230802 (Carregado)		Este prédio de natureza mista, está inscrito na matriz predial rústica sob os artigos 1 da Secção AO-AO1-AO2 (pendente de alteração), 1 da Secção AM (pendente de alteração) e 2 da Secção AV (pendente de alteração), todos da freguesia de Santo Estevão e na matriz predial urbana sob os artigos 31º (pendente de alteração) da freguesia de Santo Estevão, 17º, 395º e 396º da freguesia do Carregado, está descrito sob o nº 01296/230802 da freguesia de Carregado.	5624
MARIA ISABEL PINTO BARREIROS CLARA PINTO RUA DOS ÁLAMOS, LOTE 21, 4º A COSTA DA GUIA 2785 CASCAIS	P	1 Sec. AM (pendente de alteração);						
DIOGO MANUEL PEREIRA PINTO BARREIROS DE MACEDO MARIA CLARA CRISTOVÃO MOREIRA PINTO BARREIROS Casados QUINTA DA CONDESSA - CARREGADO 2580 ALENQUER	P	2 Sec. AV (pendente de alteração); U-17º (Carregado); U-31º (pendente de alteração); U-395º (Carregado); U-396º (Carregado).						
MARIA DE LURDES PEREIRA DE MACEDO QUINTA DA CONDESSA - CARREGADO 2580 ALENQUER	P							
	ANA MARIA GONÇALVES PINTO BARREIROS DE MACEDO COIMBRA MANUEL MENDES DE ASSUNÇÃO COIMBRA Casados RUA D. JOÃO IV 2150 GOLEGÁ	P						
	JOÃO MARIA PINTO BARREIROS DA SILVEIRA DE MACEDO MARIA ANTÓNIA NEVES FORTE PINTO BARREIROS Casados QUINTA DA CONDESSA CARREGADO 2580 ALENQUER	P						
	MARIA DA CONCEIÇÃO PINTO BARREIROS DE MACEDO PINTO RUA MAESTRO PEDRO DE FREITAS BRANCO, 23, 1º DTº 1200 LISBOA	P						
	ANA LEONOR PEREIRA BARREIROS DE MACEDO RUA MAESTRO PEDRO DE FREITAS BRANCO, Nº 23, 3º ESQ. 1200 LISBOA	P						

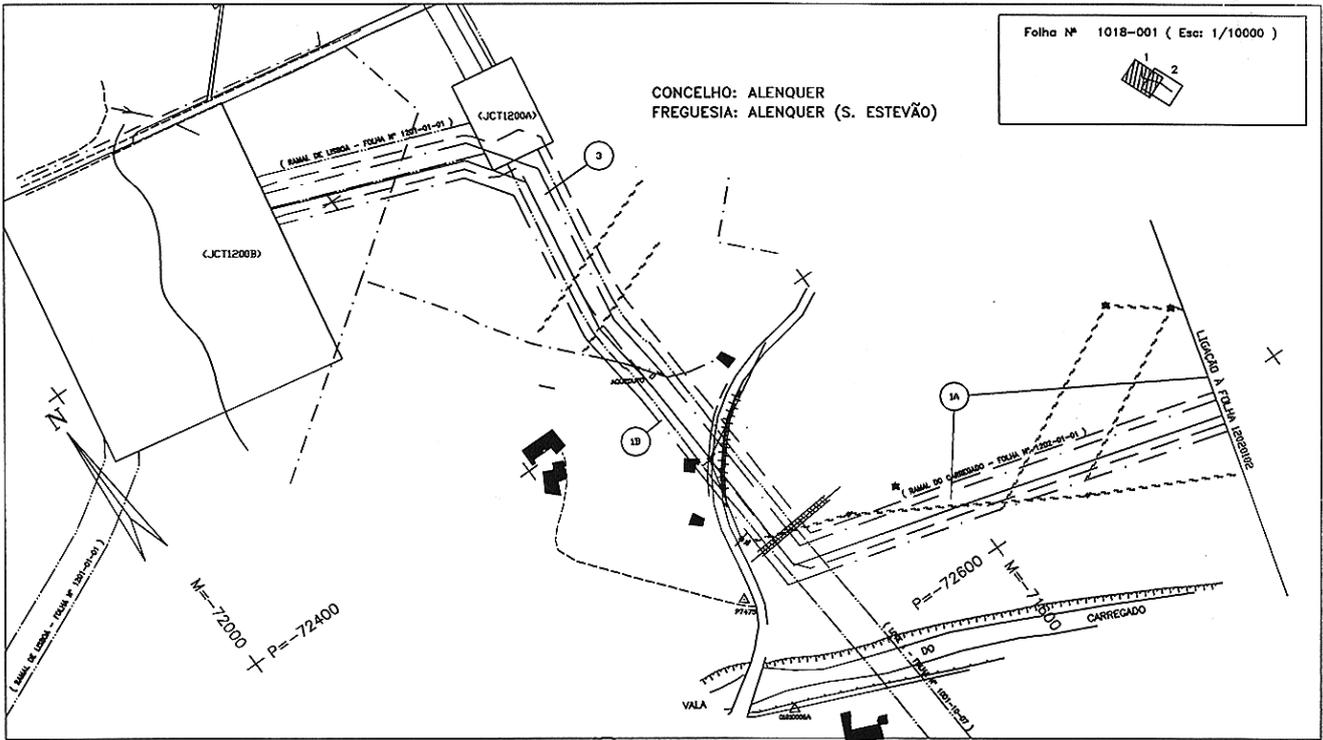

LEGENDA

REDES DE ÁGUAS ESGOTOS E TELEFONES	REDES ELÉCTRICAS E DE GÁS	CARTOGRAFIA
CONDUITE DE ÁGUA E OUTROS LÍQUIDOS	LINHA AÉREA DE ALTA TENSÃO (REDE PRIMÁRIA/DISTRIBUIÇÃO)	DESA
COLLECTORES DE ESGOTO	CABOS SUBTERRÂNEOS DE ALTA TENSÃO (REDES DE DISTRIBUIÇÃO)	ENFONCA
COLLECTORES DE ÁGUAS PLUVIAIS	LINHAS AÉREAS DE BAIXA TENSÃO	HÓNORO DE PARCELA
CAHO TELEFÓNICO LOCAL, INTERMUNICIPAL E REGIONAL	CABOS SUBTERRÂNEOS DE BAIXA TENSÃO	ESTRADA
CAHOS SUBTERRÂNEOS DE ASSINANTE	REDES DE GÁS	POLIGONAL DE AFORO
LINHA AÉREA INTERMUNICIPAL E REGIONAL		POSTE DE ALTA TENSÃO
CAHOS SUBTERRÂNEOS DE TELECOMUNICAÇÕES		POSTE DE BAIXA TENSÃO
		POSTE DE ILUMINAÇÃO
		POSTE TELEFÓNICO

ESCALA GRÁFICA



REV	DATE	DESCRIPTION	DES.	PROJ.	APP.	APP.	APP.	APP.	APP.
2	14.02.07	AS-BUILT CADASTRAL	RC	JL	PR				
1		AS-BUILT							
0	20.03.96	RECTIFICAÇÃO DE TRAÇADO	JUC	MOA	ENR				D

TÍTULO:  
PLANTA CADASTRAL  
GASODUTO DE ABASTECIMENTO À  
CENTRAL TERMOLÉCTRICA DO  
RIBATEJO (TER)

SCALE: 1:2000

JOO No. 59.4255.00

INDEX: P

AREA: 1018

DOC. TYPE: DWG

DRIVING No: 20-01.02

REV: 2