

Aviso n.º 9786-E/2007

Na sequência do aviso da Direcção-Geral de Energia, publicado no *Diário da República*, 2.ª série, n.º 59, suplemento, de 9 de Março de 1996, e em cumprimento do n.º 3 do despacho n.º 113/93, de 15 de Dezembro, do Ministro da Indústria e Energia (*Diário da República*, 2.ª série, n.º 1, suplemento, de 3 de Janeiro de 1994), publica-se em anexo o mapa de identificação dos imóveis sobre os quais foi constituída servidão administrativa de gás, com os titulares de direitos sobre os mesmos prédios, bem como as plantas parcelares definitivas (telas fi-

nais) do traçado do gasoduto de 1.º escalão (lote 1) relativas ao ramal de Lisboa, concelho de Loures.

O presente aviso rectifica e substitui, globalmente, para todos os efeitos legais, inclusive, o registo predial da servidão administrativa constituída nos termos do artigo 4.º do Decreto-Lei n.º 11/94, de 13 de Janeiro, e os elementos referentes ao ramal de Lisboa, concelho de Loures, publicados através do já referido aviso da Direcção-Geral de Energia.

11 de Maio de 2007. — Pelo Director-Geral, (*Assinatura ilegível.*)

Gasoduto: Ramal de Lisboa (Lote 1)						Concelho: Loures		
Parcelas relativas aos Desenhos n.ºs: 1201-003, 03/04/05/06; 1201-004, 01/02/03/05/06/07; 1201-005, 01/02/03/04/05/06/07								
Parcela N.º	Nomes de Proprietários, Possuidores (P), Usufrutuários (U) ou Titulares Inscritos (TI), Conjuges e Moradas	(P) (U) (TI)	Matriz: R: Rústica; U: Urbana; omissa.	Freguesia	Descrição Predial	Confrontações do Prédio	Declarações Complementares	Área de Servidão do Prédio (m2)
1	JÚLIA MARTINS REBELO PIRES PINHANÇOS 6270 SEIA	TI	2 Sec. L (parte)	Bucelas	951/19890508			2607
	SERAFIM ANTÃO DA SILVA MARIA ALICE CARDOSO DA SILVA Casados 2670 LOURES	TI						
	JOÃO ALVES MARTINS 2670 LOURES	TI						
	ANTÓNIO GONÇALVES CABEÇAS DE ANDRADE ANTÓNIA ALVES DE CARVALHO Casados 2670 LOURES	TI						
1,2	VITOR MANUEL RODRIGUES MENDES RITA GERMANA PIRES RODRIGUES MENDES Casados RUA SOEIRO PEREIRA GOMES, N.º 19 2615 ALEVERCA	P	U:2299º	Bucelas	01567/920220		Este prédio encontra-se actualmente inscrito na matriz predial urbana da referida freguesia sob o artigo 2299º que proveio de parte dos artigos rústicos 2, 3, 5 e 18 da Secção L da mesma freguesia.	1997
	MARIA DA CONCEIÇÃO RODRIGUES COSTA JOSÉ JOAQUIM ARROTEIA FERREIRA DA COSTA Casados PRAÇA CARLOS RAMOS, N.º 9, 3º DTO. 1000 LISBOA	P						
	MARIA ALICE TAVARES MONTOIA ANTÓNIO FERREIRA MONTOIA Casados PRAÇA CARLOS RAMOS, N.º 10, 3º ESQ. 1000 LISBOA	P						
	TIA - TRANSPORTES IDEAL DE ALVERCA, LDA. ESTRADA DE ARCENA, LT. T, N.º 52, 1º ESQ., BOM SUCESSO ALVERCA DO RIBATEJO 2615 VILA FRANCA DE XIRA	P						
1,3	HABICHÃO, PRODUÇÕES URBANAS E GESTÃO IMOBILIÁRIA, S.A. FETELARIA SAPATARIA 2590 SOBRAL DE MONTE AGRAÇO	P	U:2298º	Bucelas	02042/950614			1613
2	DAVID DE JESUS RIBEIRO LAURINDA RIBEIRO DIAS DE SOUSA Casados BAIRRO 2 DE MAIO, N.º 35 R/C - DTO. 1360 LISBOA	P	U:2230º	Bucelas	1650/19921008		Este prédio encontra-se actualmente inscrito na matriz predial urbana da referida freguesia sob o artigo 2230º que proveio de parte dos artigos rústicos 2, 3, 5 e 18 da Secção L da mesma freguesia.	3932
2,2	MANUEL JOSÉ GONÇALVES PIRES MARIA SEVERINA REIS NUNES DA SILVA PIRES Casados AV. D. DINIS, 17, R/C A 2675 ODIVELAS	P	2 Sec. L (parte); 3 Sec. L (parte); 5 Sec. L (parte); 18 Sec. L (parte).	Bucelas	1695/19930305			3901
	JOSÉ FRANCISCO BRITO EUSÉBIO OLINDA MARIA GOMES DA COSTA BRITO EUSÉBIO Casados PRAÇA PAIVA COUCEIRO, N.º 3 A 1170 LISBOA	P						

Parcela N.º	Nomes de Proprietários, Possuidores (P), Usufrutuários (U) ou Titulares Inscritos (TI), Conjuges e Moradas	(P) (U) (TI)	Matriz: R: Rústica; U: Urbana; omissa.	Freguesia	Descrição Predial	Confrontações do Prédio	Declarações Complementares	Área de Servidão do Prédio (m2)
4 A	ANA MARIA FRU TUOSO DO VALE SERRA CASAIS NOVOS DO ARPIM BUCELAS 2670 LOURES	P	33 Sec. L (parte)	Bucelas	2575/19990616			2730
	ALICE GERTRUDES FRU TUOSO DO VALE FERREIRA CASAIS NOVOS DO ARPIM BUCELAS 2670 LOURES	P						
	DAVID FRU TUOSO DO VALE JOAQUINA MARGARIDA RIBEIRO RODRIGUES DO VALE Casados CASAIS NOVOS DO ARPIM BUCELAS 2670 LOURES	P						
	JOSÉ FRU TUOSO DO VALE CASAIS NOVOS DO ARPIM BUCELAS 2670 LOURES	P						
	CLEMENTINA FRU TUOSO DO VALE SIMÕES JOÃO PEREIRA SIMÕES Casados CHARNECA - VILA DE REI BUCELAS 2670 LOURES	P						
	ANA PAULA FRU TUOSO SERRA SOARES MANUEL AUGUSTO SOARES ELOIO Casados 2670 LOURES	P						
4 B	JOSÉ LUÍS FRU TUOSO DO VALE SERRA CRISTINA DO CARMO FADISTA PALHINHAS SERRA Casados 2670 LOURES	P						86
4 C								661
4,1 A	ALICE GERTRUDES FRU TUOSO DO VALE FERREIRA CASAIS NOVOS DO ARPIM BUCELAS 2670 LOURES	P	33 Sec. L (parte)	Bucelas	2574/19990616			341
	ISABEL MARIA DO VALE FERREIRA DA SILVA ANTÓNIO JOÃO PADEIRO DA SILVA FERREIRA Casados BUCELAS 2670 LOURES	P						
4,1 B	CARLA SOFIA DO VALE FERREIRA LUÍS MIGUEL ANTUNES DOS REIS Casados BUCELAS 2670 LOURES	P						645
4,1 C								59
4,1 D								329
6	CARLOS MANUEL CELORICO DRAGO KAIZU HELENA ROUTSALAINEN CELORICO DRAGO Casados RUA JOÃO DA MATA, N.º 38, 3º 1000 LISBOA	P	15 Sec. L	Bucelas	OMISSO	Norte: CAMINHO Sul: CAMINHO Nascente: HERDEIROS DE ANTÓNIO DO VALE Poente: MARIA JOÃO BORGES COUTINHO DE LIMA MAYER	Este prédio tem natureza rústica, situa-se no lugar de Lameiros, compõe-se de terreno de vinha, cultura arvense, oliveiras e figueiras, está inscrito no referido artigo matricial rústico 15 da Secção L e tem a área de 9480 m2.	2874
7	MARIA JOÃO BORGES COUTINHO DE LIMA MAYER BUCELAS 2670 LOURES	P	14 Sec. L; U: omissa.	Bucelas	OMISSO	Norte: CAMINHO DE SERVENTIA Sul: CAMINHO Nascente: CARLOS MANUEL CELORICO DRAGO Poente: VÍTOR MANUEL SOUSA GOUVEIA	Este prédio tem natureza mista, situa-se no lugar de Casal da Moita (Lameiros) e tem a área total de 8748 m2. A parte rústica compõe-se de terreno de cultura arvense e árvores de fruto, está inscrito no referido artigo matricial rústico 14 da Secção L e tem a área de 8655 m2; a parte urbana está omissa na matriz e tem a área de 93 m2.	799
8	VÍTOR MANUEL SOUSA GOUVEIA GISELIA MARIA VIEGAS GOUVEIA SOUSA GOUVEIA Casados ESTRADA A-DOS-LOUCOS, LOTE C, 2º DTº ALHANDRA 2600 VILA FRANCA DE XIRA	P	13 Sec. L	Bucelas	OMISSO	Norte: CAMINHO DE SERVENTIA Sul: ELVIRA DE ARAÚJO Nascente: MARIA JOÃO BORGES COUTINHO DE LIMA MAYER Poente: JOSÉ DIAS	Este prédio tem natureza rústica, situa-se no lugar de Lameiros, compõe-se de terreno de cultura arvense e árvores de fruto, está inscrito no referido artigo matricial rústico 13 da Secção L e tem a área de 4360 m2.	450

Parcela N.º	Nomes de Proprietários, Possuidores (P), Usufrutuários (U) ou Titulares Inscritos (TI), Conjuges e Moradas	(P) (U) (TI)	Matriz: R: Rústica; U: Urbana; omissa.	Freguesia	Descrição Predial	Confrontações do Prédio	Declarações Complementares	Área de Servidão do Prédio (m2)
9	JOSÉ DIAS ROSA MONTEIRO Casados BANDA 2, PRÉDIO F, 2º DTO. VIALONGA 2600 VILA FRANCA DE XIRA	P	11 Sec. L	Bucelas	00144/230985		Este prédio, inscrito na matriz predial rústica sob o artigo 11 da Secção L da referida freguesia, tem a área de 7904 m2.	831
9,1	JOSÉ DIAS ROSA MONTEIRO Casados BANDA 2, PRÉDIO F, 2º DTO. VIALONGA 2600 VILA FRANCA DE XIRA	P	12 Sec. L	Bucelas	00677/880304			775
11	HERDEIROS DE FERNANDO MANUEL DE SAMPAIO DE OLIVEIRA ARAÚJO BUCELAS 2670 LOURES	TI	1 Sec. K; U:omisso.	Bucelas	OMISSO	Norte: CAMINHO DE SERVIENTIA E JOSÉ DIAS Sul:SIF - SOCIEDADE IMOBILIÁRIA DO FREIXIAL, S.A. Nascente: JOSÉ DIAS Poente: SIF - SOCIEDADE IMOBILIÁRIA DO FREIXIAL, S.A.	Este prédio tem natureza mista, situa-se no lugar de Casal das Covas e tem a área total de 574760 m2. A parte rústica compõe-se de terreno de mato, sobreiros, cultura arvenses, árvores de fruto, pinhal e dependência agrícola, está inscrito no referido artigo matricial rústico 1 da Secção K e tem a área de 574652 m2; a parte urbana compõe-se de casa de habitação, está omissa na matriz, e tem a área de superfície coberta de 108 m2.	11660
	MANUEL JOAQUIM DE ARAÚJO MARIA GLÓRIA SAMPAIO OLIVEIRA ARAÚJO Casados RUA OCTAVIANO AUGUSTO, N.º 4 2775 PAREDE	P						
12 A	S. I. F. SOCIEDADE IMOBILIÁRIA DO FREIXIAL, S.A. QUINTA DO CASALINHO, FREIXIAL BUCELAS 2670 LOURES	P	2 Sec. N; U:476º.	Bucelas	01561/920122			4421
12 B								12214
13	SOCIEDADE AGRÍCOLA DA QUINTA DA ROMEIRA DE CIMA, S.A. BUCELAS 2670 LOURES	P	8 Sec. MM1 (pendente de rectificação)	Bucelas	00025/110185			835
14	SOCIEDADE AGRÍCOLA DA QUINTA DA ROMEIRA DE CIMA, S.A. BUCELAS 2670 LOURES	P	8 Sec. MM1 (pendente de rectificação)	Bucelas	00080/280585			355
15 A	HERDEIROS DE FERNANDO MANUEL DE SAMPAIO DE OLIVEIRA ARAÚJO BUCELAS 2670 LOURES	TI	11 Sec. P	Bucelas	OMISSO	Norte: CAMINHO Sul:TERRAS DO PRÓPRIO Nascente: ANTÓNIO ALVES FERREIRA E ABEL SERAFIM PINTO Poente: CIMPOR - CIMENTOS DE PORTUGAL, SA.	Este prédio tem natureza rústica, situa-se no lugar de Serra de Vila de Rei, compõe-se de terreno de mato, vinha, árvores de fruto e cultura arvenses, está inscrito no referido artigo matricial rústico 11 da Secção P e tem a área de 322200 m2.	3042
15 B	MANUEL JOAQUIM DE ARAÚJO MARIA GLÓRIA SAMPAIO OLIVEIRA ARAÚJO Casados RUA OCTAVIANO AUGUSTO, N.º 4 2775 PAREDE	P						967
15 C								1984
15 D								61
15 E								212
16	ERMELINDO DOS SANTOS SERRA MARIA TERESA CUSTÓDIA PEREIRA Casados RUA MARQUÊS DE POMBAL, N.º 12 - VILA DE REI BUCELAS 2670 LOURES	P	12 Sec. P	Bucelas	1699/19930330			341
17	JOÃO ALMEIDA CORDEIRO IRGEM RIBEIRO CORDEIRO Casados RUA DIO, N.º 13 - R/C DTO. ALVERCA DO RIBATEJO 2615 VILA FRANCA DE XIRA	P	16 Sec. P	Bucelas	OMISSO	Norte: ESTRADA Sul:HERDEIROS DE VITAL RODRIGUES JÚNIOR Nascente: MANUEL JOAQUIM ARAÚJO Poente: RICARDO MIGUEL DOS SANTOS CARVALHO	Este prédio tem natureza rústica, situa-se no lugar de Castanheiro, compõe-se de terreno de cultura arvenses e árvores de fruto, mato e vinha, está inscrito no referido artigo matricial rústico 16 da Secção P e tem a área de 5280 m2.	522
18 (continua)	MARIA DE LURDES MATIAS ADRIANO JUSTO Casados RUA 25 DE ABRIL, N.º 9 - VILA DE REI BUCELAS 2670 LOURES	TI	19 Sec. P (parte)	Bucelas	3946/20060109			349
	TERESA DE JESUS MATIAS JUSTO ROMBÃO ARMANDO LINO DE ALMEIDA ROMBÃO Casados RUA EUGÉNIO DOS SANTOS, N.º 15, 9 B, TORRE LONDRES QUINTA DAS PALMEIRAS 2780 OÉIRAS	TI						



Parcela N.º	Nomes de Proprietários, Possuidores (P), Usufrutuários (U) ou Titulares Inscritos (TI), Conjuges e Moradas	(P) (U) ou (TI)	Matriz: R: Rústica; U: Urbana; omissa.	Freguesia	Descrição Predial	Confrontações do Prédio	Declarações Complementares	Área de Serviço do Prédio (m2)
(continuação) 18	ANA PAULA MATIAS JUSTO COUTO JORGE MANUEL DO ESPÍRITO SANTO COUTO Casados RUA CASAL DA CORPINHEIRA, N.º 15 QUINTA DA ESPINHEIRA 2640 MAFRA	TI						
	JORGE HUMBERTO MATIAS JUSTO ANABELA SARA ESTEVES JUSTO Casados RUA 1.º DE MAIO, N.º 6, 1.º - MONTACHIQUE LOUSA 2670 LOURES	TI						
	VIRGÍNIA RODA MATIAS RIBEIRO AVELINO DOS SANTOS RIBEIRO Casados RUA 25 DE ABRIL - VILA DE REI BUCELAS 2670 LOURES	TI						
	RICARDO MIGUEL DOS SANTOS CARVALHO BUCELAS 2670 LOURES	P						
19	MANUEL DOS SANTOS ROMÃO GERTRUDES MARIA DE BARROS Casados RUA BOMBEIRO JOSÉ ROSA SERRA, N.º 16 VILA DE REI BUCELAS 2670 LOURES	P	20 Sec. P (pendente de rectificação)	Bucelas	01858/940228			105
20	JOÃO VALENTE BEATRIZ RODRIGUES FELISBERTO Casados CHARNECA DE VILA DE REI BUCELAS 2670 LOURES	P	21 Sec. P	Bucelas	1747/19930624			43
	CONCEIÇÃO DA PURIFICAÇÃO VALENTE GUERREIRO FELISBERTO BATISTA MARQUES GUERREIRO Casados 20, AV. FRANÇOIS BESSON, 1217 MEWRIN SUIÇA	P						
21	MARIA ALICE DAS MERCÊS RODRIGUES FERNANDO PEDRO CAETANO Casados RUA DR. BARBOSA DE ALBUQUERQUE, N.º 1 VILA DE REI BUCELAS 2670 LOURES	P	15 Sec. P	Bucelas	OMISSO	Norte: A-9 CREL Sul: MARIA DA PURIFICAÇÃO AZEVEDO Nascente: JOÃO ALMEIDA CORDEIRO E OUTROS Poente: ORTELINDA MARIA LUÍS DA SILVA DELGADO	Este prédio tem natureza rústica, situa-se no lugar de Terras José Mestre, compõe-se de terreno de vinha, árvores de fruto, pinhal e mato, está inscrito no referido artigo matricial rústico 15 da Secção P e tem a área de 7880 m2.	562
	MARIA CAROLINA ANTUNES MARTINS RODRIGUES LARGO DO CASAL DO MANUEL ROBERTO, N.º 1 VILA DE REI BUCELAS 2670 LOURES	P						
	MARIA JOÃO MARTINS RODRIGUES DE OLIVEIRA MANUEL FAUSTINO DE OLIVEIRA RODRIGUES Casados RUA 25 DE ABRIL, N.º 84 - VILA DE REI BUCELAS 2670 LOURES	P						
	CARLOS JOSÉ MARTINS RODRIGUES LICÍNIA MARIA CELGAS RODRIGUES Casados LARGO DO CASAL DO MANUEL ROBERTO, N.º 1 VILA DE REI BUCELAS 2670 LOURES	P						
	MARIA ADELAIDE DAS MERCÊS RODRIGUES JOSÉ TEODORO ROMÃO Casados LARGO DO CASAL DO MANUEL ROBERTO, N.º 1 VILA DE REI BUCELAS 2670 LOURES	P						
	HERDEIROS DE VITAL RODRIGUES JÚNIOR BUCELAS 2670 LOURES	TI						
	AUGUSTO RODRIGUES ODÍLIA FELICIO FRANCO REGO Casados RUA ANTÓNIO MARTINS, N.º 3 - VILA NOVA BUCELAS 2670 LOURES	P						
23 (continua)	VITOR MANUEL LUÍS DA SILVA 3770 HENRY JULLIEN, MONTREAL, P.Q.H. 2W 2J9 CANADÁ	P	24 Sec. P	Bucelas	1831/19940103			170
	JOSÉ TOMÁS LUÍS DA SILVA KHADIJA BAAICH SILVA Casados 347 VILLENEUVE, S. ROSE LAUAL, Q.E.H 7L 5R4 CANADÁ	P						

Parcela N.º	Nomes de Proprietários, Possuidores (P), Usufrutuários (U) ou Titulares Inscritos (TI), Conjuges e Moradas	(P) (U) (TI) ou (TI)	Matriz: R: Rústica; U: Urbana; omissa.	Freguesia	Descrição Predial	Confrontações do Prédio	Declarações Complementares	Área de Serviço do Prédio (m2)
(continuação) 23	ORTELINDA MARIA DA PURIFICAÇÃO JOSÉ PIRES SIMÕES Casados RUA 25 DE ABRIL, N.º 49 - VILA DE REI BUCELAS 2670 LOURES	TI						
	MARIA DA PURIFICAÇÃO LUÍS JOSÉ RIBEIRO DA SILVA Casados VILA DE REI BUCELAS 2670 LOURES	TI						
	ORTELINDA MARIA LUÍS DA SILVA DELGADO JOÃO LUÍS RIBEIRO DELGADO Casados RUA DR. JOSÉ FÉRIA TEOTÓNIO, N.º 5, A DOS PONTES ALVERCA DO RIBATEJO 2615 VILA FRANCA DE XIRA	P						
24	ERMELINDO DOS SANTOS SERRA MARIA TERESA CUSTÓDIA PEREIRA Casados RUA MARQUÊS DE POMBAL, N.º 12 - VILA DE REI BUCELAS 2670 LOURES	P	32 Sec. P	Bucelas	1516/19910930			1792
25	ANTÓNIO JOSÉ PEREIRA SERRA MARIA FLÁVIA COELHO SERRA Casados RUA MARQUÊS DE POMBAL, N.º 12 - VILA DE REI BUCELAS 2670 LOURES	P	34 Sec. P	Bucelas	2092/19951011			846
27	JOÃO CLÁUDIO DOS SANTOS ARAÚJO LOPES PALMIRA DA GRAÇA DO CARMO TEIXEIRA LOPES Casados AV.11 DE MARÇO, LT 43 - VIVENDA LOPES PORTELA AZÓIA 2685 SANTA IRIA AZÓIA	P	44 Sec. P	Bucelas	OMISSO	Norte: ESTRADA Sul: MANUEL JOAQUIM DE ARAÚJO Nascente: MANUEL JOAQUIM DE ARAÚJO Poente: HERDEIROS DE MANUEL JERÓNIMO FERREIRA	Este prédio tem natureza rústica, situa-se no lugar de Fontainha da Serra, compõe-se de terreno de vinha, cultura arvenses e oliveiras, está inscrito no referido artigo matricial rústico 44 da Secção P e tem a área de 5600 m2.	1696
29	MANUEL JERÓNIMO FERREIRA 2670 LOURES	TI	72 Sec. Q	Bucelas	OMISSO	Norte: ESTRADA Sul: MANUEL JOAQUIM DE ARAÚJO Nascente: JOÃO CLÁUDIO DOS SANTOS ARAÚJO LOPES Poente: MÁRIO JERÓNIMO RODRIGUES PIRES	Este prédio tem natureza rústica, situa-se no lugar de Fontainha de Cima, compõe-se de terreno de cultura arvenses, oliveiras, figueiras, citrinos, nogueiras e mato, está inscrito no referido artigo matricial rústico 72 da Secção Q e tem a área de 8080 m2.	702
	JÚLIA JERÓNIMO CAPRICHIO RUA JOÃO CAMILO ALVES LOTE 2 - R/C DTO. BUCELAS 2670 LOURES	P						
30	MÁRIO JERÓNIMO RODRIGUES PIRES LUCINDA RIBEIRO DOS SANTOS Casados RUA 25 DE ABRIL N.º 45 - VILA DE REI BUCELAS 2670 LOURES	P	73 Sec. Q	Bucelas	01680/930127			1302
31	ANTÓNIO CAPRICHIA SOBRINHO BECO DAS FLORES - VILA DE REI BUCELAS 2670 LOURES	P	74 Sec. Q	Bucelas	2094/19951011			423
33	HERDEIROS DE JOAQUIM FILIPE DA COSTA RUA CARVALHO ARAÚJO, N.º 27 C/V ESQ.º. DAMAIA 2720 AMADORA	TI	76 Sec. Q	Bucelas	OMISSO	Norte: SERVENTIA Sul: MANUEL JOAQUIM DE ARAÚJO E ANTÓNIO CAPRICHIA SOBRINHO Nascente: MANUEL JOAQUIM DE ARAÚJO Poente: HERDEIROS DE JOSÉ AUGUSTO FERRÃO	Este prédio tem natureza rústica, situa-se no lugar de Campo da Serra, compõe-se de terreno de vinha, oliveiras, figueiras, pessegueiros, citrinos, maceiras e cultura arvenses, está inscrito no referido artigo matricial rústico 76 da Secção Q e tem a área de 3880 m2.	546
	FRANCISCO ANTÓNIO PIMPISTA DA COSTA FILIPE RUA CARVALHO ARAÚJO, N.º 27 C/V ESQ.º. DAMAIA 2720 AMADORA	P						
34 (continua)	JOSÉ AUGUSTO FERRÃO BUCELAS 2670 LOURES	TI	81 Sec. Q	Bucelas	OMISSO	Norte: SERVENTIA Sul: MANUEL JOAQUIM DE ARAÚJO Nascente: FRANCISCO ANTÓNIO PIMPISTA DA COSTA FILIPE Poente: MARIA AMÉLIA RIBEIRO DA COSTA CHAÍNHO	Este prédio tem natureza rústica, situa-se no lugar de Campo da Serra, compõe-se de terreno de vinha, oliveiras, nogueiras, maceiras, citrinos, pereiras e cultura arvenses, está inscrito no referido artigo matricial rústico 81 da Secção Q e tem a área de 4920 m2.	628
	MARIA EUGÉNIA TRÁS DA SERRA - STA. EULÁLIA 2600 VILA FRANCA DE XIRA	TI						
	JOÃO DOMINGOS RUA DR. BARBAS DE ALBUQUERQUE - VILA DE REI BUCELAS 2670 LOURES	P						
	ALBERTINO CARLOS REALISTA FERRÃO BECO DO CUCO, N.º 1 - VILA DE REI BUCELAS 2670 LOURES	P						

Parcela N.º	Nomes de Proprietários, Possuidores (P), Usufrutuários (U) ou Titulares Inscritos (TI), Conjuges e Moradas	(P) (U) (TI)	Matriz: R: Rústica; U: Urbana; omissa.	Freguesia	Descrição Predial	Confrontações do Prédio	Declarações Complementares	Área de Servidão do Prédio (m2)
(continuação) 34	ROSÁLIA MARIA REALISTA FERRÃO 38, RUE DE LA CROIX, NIVERT, PARIS FRANÇA	P						
	VERA LÚCIA REALISTA FERRÃO BECO DO CUCO, N.º 1 - VILA DE REI BUCELAS 2670 LOURES	P						
	PAULO JORGE REALISTA FERRÃO BECO DO CUCO, N.º 1 - VILA DE REI BUCELAS 2670 LOURES	P						
	ANA ROSA DE JESUS FERRÃO CARVALHO SAMUEL DA SILVA CARVALHO Casados BUCELAS 2670 LOURES	P						
	AIDA MANUEL DE JESUS DOMINGOS ARRANHÓ BUCELAS 2670 LOURES	P						
	JOSÉ LUÍS FERRÃO DOMINGOS CRISTINA IVONE SOARES BORGES DOMINGOS Casados VENDA DO PINHEIRO 2665 VENDA DO PINHEIRO	P						
	ISAURA MARIA DE JESUS DOMINGOS OLIVEIRA FRANCISCO SOUSA OLIVEIRA Casados RUA DR. BARBAS DE ALBUQUERQUE - VILA DE REI BUCELAS 2670 LOURES	P						
	MANUELA VITORINO RIBEIRO REALISTA MARQUES JOSÉ LUÍS ROUPAS MARQUES Casados RUA LIBERATO JOSÉ PEREIRA, N.º 14 C ST. ANTÃO TOJAL 2670 LOURES	P						
	ISAURA DE JESUS BECO DO CUCO, N.º 1 - VILA DE REI BUCELAS 2670 LOURES	P						
35	MARIA AMÉLIA RIBEIRO DA COSTA CHAÍNH ANTÓNIO MARIA CHAÍNH Casados VILA DE REI BUCELAS 2670 LOURES	P	82 Sec. Q (parte)	Bucelas	00283/860228			1137
35,1	FIRMINO JOSÉ CARVALHO LOPES ANA CRISTINA LOURENÇO RODRIGUES LOPES Casados RUA MOVIMENTO DAS FORÇAS ARMADAS, N.º 9 VILA DE REI BUCELAS 2670 LOURES	P	82 Sec. Q (parte)	Bucelas	01475/910613			1515
36	RUI MANUEL ANTUNES FERREIRA ALICE DOS ANJOS DA COSTA DINIS FERREIRA Casados BAIRRO DA CHABITAL, LOTE 45, 4º ESQ. ALHANDRA 2600 VILA FRANCA DE XIRA	P	87 Sec. Q	Bucelas	2296/19970620			64
38	HERDEIROS DE FERNANDO MANUEL DE SAMPAIO DE OLIVEIRA ARAÚJO BUCELAS 2670 LOURES	TI	61 Sec. Q; U:omisso.	Bucelas	OMISSO	Norte: CAMINHO Sul:TERRAS DO PRÓPRIO Nascente: FIRMINO JOSÉ CARVALHO LOPES Poente: CIMPOR - CIMENTOS DE PORTUGAL, SA.	Este prédio tem natureza mista, situa-se no lugar de Casal da Serra e tem a área total de 458240 m2. A parte rústica compõe-se de terreno de cultura arvenses, dependência agrícola, oliveiras e vinha, está inscrito no referido artigo matricial rústico 61 da Secção Q e tem a área de 458205 m2; a parte urbana está omissa na matriz e tem a área de 35 m2.	8449
	MANUEL JOAQUIM DE ARAÚJO MARIA GLÓRIA SAMPAIO OLIVEIRA ARAÚJO Casados RUA OCTAVIANO AUGUSTO, N.º 4 2775 PAREDE	P						
38,2	BUCELBRITAS - INDÚSTRIA DE BRITAS DE BUCELAS, LDA. CASAL GRALHAS BUCELAS 2670 LOURES	P	1 Sec. D	São Julião do Tojal	943/19950111			870
38,3	BUCELBRITAS - INDÚSTRIA DE BRITAS DE BUCELAS, LDA. CASAL GRALHAS BUCELAS 2670 LOURES	P	12 Sec. D	São Julião do Tojal	00258/870507			1940

Parcela N.º	Nomes de Proprietários, Possuidores (P), Usufrutuários (U) ou Titulares Inscritos (TI), Conjuges e Moradas	(P) (U) ou (TI)	Matriz: R: Rústica; U: Urbana; omissa.	Freguesia	Descrição Predial	Confrontações do Prédio	Declarações Complementares	Área de Serviço do Prédio (m2)
38,4	BUCELBRITAS - INDÚSTRIA DE BRITAS DE BUCELAS, LDA. CASAL GRALHAS BUCELAS 2670 LOURES	P	2 Sec. D	São Julião do Tojal	00253/870507			1143
38,5	BUCELBRITAS - INDÚSTRIA DE BRITAS DE BUCELAS, LDA. CASAL GRALHAS BUCELAS 2670 LOURES	P	3 Sec. D	São Julião do Tojal	00255/870507			1008
38,6	JOAQUIM PEREIRA FILIPE CECÍLIA PINHEIRO LOPES Casados TRAVESSA DAS FLORES, N.º 6 - SANTA CRUZ VIALONGA 2600 VILA FRANCA DE XIRA	P	5 Sec. D; U:omisso.	São Julião do Tojal	OMISSO	Norte: BUCELBRITAS - INDÚSTRIA DE BRITAS DE BUCELAS, LDA. Sul:BUCELBRITAS - INDÚSTRIA DE BRITAS DE BUCELAS, LDA. Nascente: RIO Poente: BUCELBRITAS - INDÚSTRIA DE BRITAS DE BUCELAS, LDA.	Este prédio tem natureza mista e situa-se no lugar de Terras da Horta e tem a área total de 5360 m2. A parte rústica compõe-se de terreno de cultura arvense, horta e árvores de fruto, está inscrito no referido artigo matricial rústico 5 da Secção D e tem a área de 5328 m2; a parte urbana está omissa na matriz e tem a área de 32 m2.	897
	HERDEIROS DE JOAQUIM PEREIRA FILIPE JÚNIOR 2600 VILA FRANCA DE XIRA	TI						
38,7	BUCELBRITAS - INDÚSTRIA DE BRITAS DE BUCELAS, LDA. CASAL GRALHAS BUCELAS 2670 LOURES	P	4 Sec. D	São Julião do Tojal	00257/870507			4083
38,8	BUCELBRITAS - INDÚSTRIA DE BRITAS DE BUCELAS, LDA. CASAL GRALHAS BUCELAS 2670 LOURES	P	9 Sec. D	São Julião do Tojal	00254/870507			3701
38,9	PREDIMO - EMPREENDIMENTOS IMOBILIÁRIOS, LDA. ESTRADA NACIONAL N.º 10 EDIFÍCIO PRESTIGE, 23 - 5º ALVERCA DO RIBATEJO 2615 VILA FRANCA DE XIRA	P	22 Sec. D	São Julião do Tojal	491/19890725			23604
38,11	MARL - MERCADO ABASTECEDOR DA REGIÃO DE LISBOA QUINTANILHO SÃO JULIÃO DO TOJAL 2660 LOURES	P	1 Sec. E; U:omisso; U:omisso;	São Julião do Tojal	OMISSO	Norte: PREDIMO - EMPREENDIMENTOS IMOBILIÁRIOS, LDA. Sul:ESTRADA Nascente: PREDIMO - EMPREENDIMENTOS IMOBILIÁRIOS, LDA. Poente: ESTRADA	Este prédio tem natureza mista, situa-se no lugar de Casal do Mirante de S. Pedro e tem a área total de 933000 m2. A parte rústica compõe-se de terreno de cultura arvense, oliveiras, horta, mato, dependência agrícola, figueiras, pessegueiros e laranjeiras. está inscrita no referido artigo matricial rústico 1 da Secção E; a parte urbana da parcela 9ª da referida matriz predial rústica compõe-se de casa de habitação e está omissa na matriz, a parte urbana da parcela 24ª da referida matriz predial rústica compõe-se de casa de habitação, está omissa na matriz e tem a área de superfície coberta de 130 m2, a parte urbana da parcela 35ª da referida matriz predial rústica compõe-se de casa de habitação, está omissa na matriz e tem a área de superfície coberta de 641 m2.	365
39	ANA SOFIA RIBEIRO DA FONSECA TERRAS DAS HORTAS, BAIRRO DAS PRESAS 2660 ZAMBUJAL	P	9 Sec. N	São Julião do Tojal	OMISSO	Norte: LIMITE DO CONCELHO DE VILA FRANCA DE XIRA Sul:MARIA MARGARIDA DA COSTA LOPES PRAÇA NUNES MEXIA DE MENDIA Nascente: JOAQUIM CANAS Poente: RIO TRANCÃO	Este prédio tem natureza rústica, situa-se no lugar de Pacheca, compõe-se de terreno de cultura arvense, está inscrito no referido artigo matricial rústico 9 da Secção N e tem a área de 22320 m2.	4047
40 A	IRMÃOS CALIÇA SOCIEDADE AGRICULTURA DE GRUPO LDA RUA DO FREIXO - ALPRIATE VIALONGA 2600 VILA FRANCA DE XIRA	P	7 Sec. O	São Julião do Tojal	64/19850627			18153
40 B								1925
42	MARIA HELENA SCHMARBECK CANNAS TIRONE LEOPOLDO TIRONE Casados PEDRA FIRME COLARES 2710 SINTRA	P	1 Sec. O; 10 Sec. O.	São Julião do Tojal	1234/19990902			3048

Parcela N.º	Nomes de Proprietários, Possuidores (P), Usufrutuários (U) ou Titulares Inscritos (TI), Conjuges e Moradas	(P) (U) (TI)	Matriz: R: Rústica; U: Urbana; omissa.	Freguesia	Descrição Predial	Confrontações do Prédio	Declarações Complementares	Área de Serviço do Prédio (m2)
43	IMOBILIÁRIA DO TOJAL - COMPRA, VENDA E GESTÃO DE IMÓVEIS, SA RUA JOAQUIM ANTÓNIO DE AGUIAR, N.º 3 1000 LISBOA	P	9 Sec. O; 14 Sec. H.	São Julião do Tojal	00104/050785			296
44	IRMÃOS CALIÇA SOCIEDADE AGRICULTURA DE GRUPO LDA RUA DO FREIXO - ALPRIATE VIALONGA 2600 VILA FRANCA DE XIRA	P	16 Sec. O	São Julião do Tojal	67/19850627			3723
45	IRMÃOS CALIÇA SOCIEDADE AGRICULTURA DE GRUPO LDA RUA DO FREIXO - ALPRIATE VIALONGA 2600 VILA FRANCA DE XIRA	P	13 Sec. O (pendente de alteração)	São Julião do Tojal	228/19870120			149
46	LÚIS OCTÁVIO BETTENCOURT FERREIRA CANAS MENDES MARIA ALZIRA DA SILVA MARTINS CANAS MENDES Casados RUA PADRE ANTÓNIO VIEIRA, N.º 38, R/C 1070 LISBOA	P	15 Sec. O (pendente de alteração)	São Julião do Tojal	00229/870120			2732
47	LÚIS OCTÁVIO BETTENCOURT FERREIRA CANAS MENDES MARIA ALZIRA DA SILVA MARTINS CANAS MENDES Casados RUA PADRE ANTÓNIO VIEIRA, N.º 38, R/C 1070 LISBOA	P	18 Sec. N (pendente de alteração)	Santo Antão do Tojal	00307/870120			9551
48	SOCIEDADE AGRO-PECUÁRIA DA QUINTA DA BOIÇA, LDA. RUA BORGES CARNEIRO, N.º 22 C 1300 LISBOA	P	29 Sec. A	Frielas	736/19940201			10535
49	JOSÉ AMÉRICO ROMANO FERREIRA LÍDIA DA PIEDADE NEVES INÁCIO BARRICO ROMANO FERREIRA Casados RUA DR. NOGUEIRA DE CARVALHO, BLOCO A, 6.º DTO, FRENTE 3080 FIGUEIRA DA FOZ	P	30 Sec. A (pendente de alteração)	Frielas	204/19881102			12235
	CASSILDA CONSTANÇA ROMANO FERREIRA BETTENCOURT ADÃO LÚIS CARLOS BETTENCOURT ADÃO Casados RUA LÚCIO DE AZEVEDO, 12 - 5.º DTO 1000 LISBOA	P						
	ANTÓNIO JOAQUIM ROMANO FERREIRA MARIA EMÍLIA DA SILVEIRA ESPINHEIRA ROMANO Casados RUA SOUSA LOPES, EDIFÍCIO BRUXELAS, LOTE 1 - J - 3.º DTO. 1000 LISBOA	P						
	JOÃO MANUEL ROMANO FERREIRA AV. ESTADOS UNIDOS DA AMÉRICA, 101 - R/C - ESQ. 1000 LISBOA	P						
	MARIA JOSÉ CAETANO FERREIRA LARGO DO MÉDICO, N.º 5 CHARNECA 1000 LISBOA	P						
	MARIA ISABEL FERREIRA MOURATO CAETANO FERREIRA LARGO DO MÉDICO, N.º 5 CHARNECA 1000 LISBOA	P						
	MARIA FERNANDA DA CONCEIÇÃO ROMANO FERREIRA AV. ESTADOS UNIDOS DA AMÉRICA, N.º 101 - R/C ESQ. 1700 LISBOA	P						

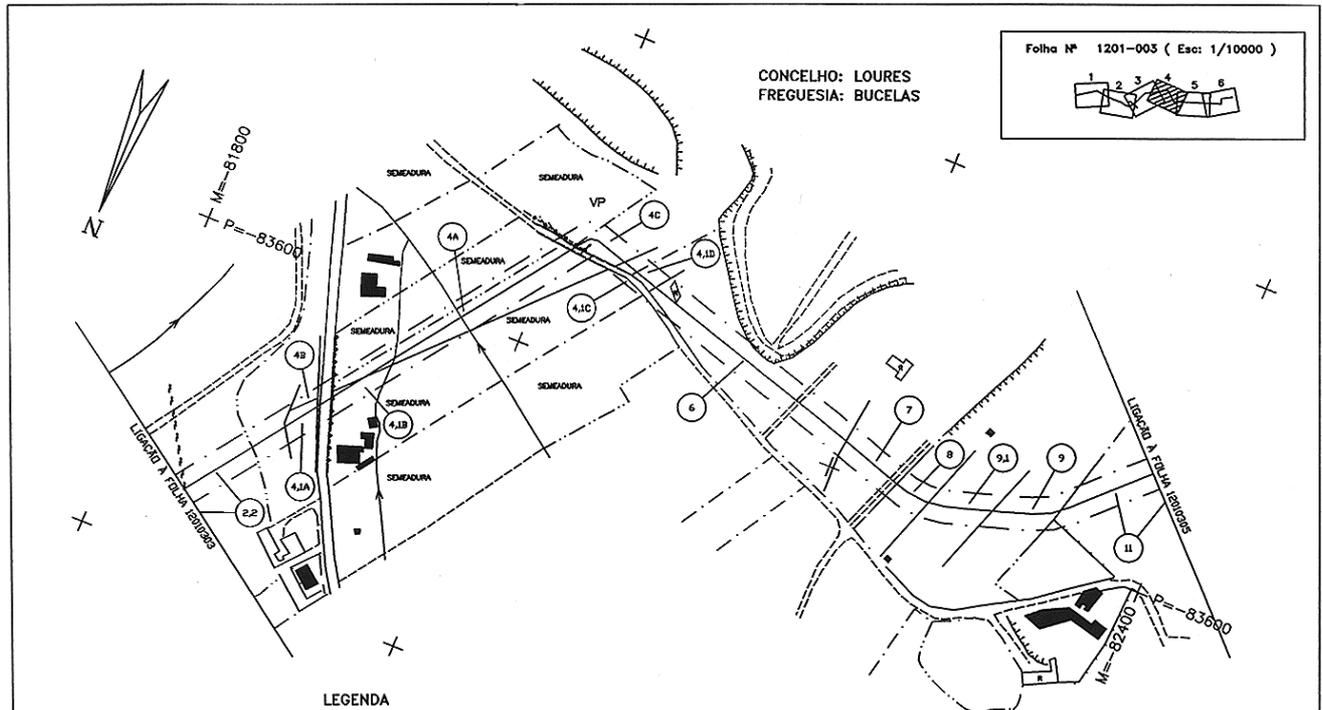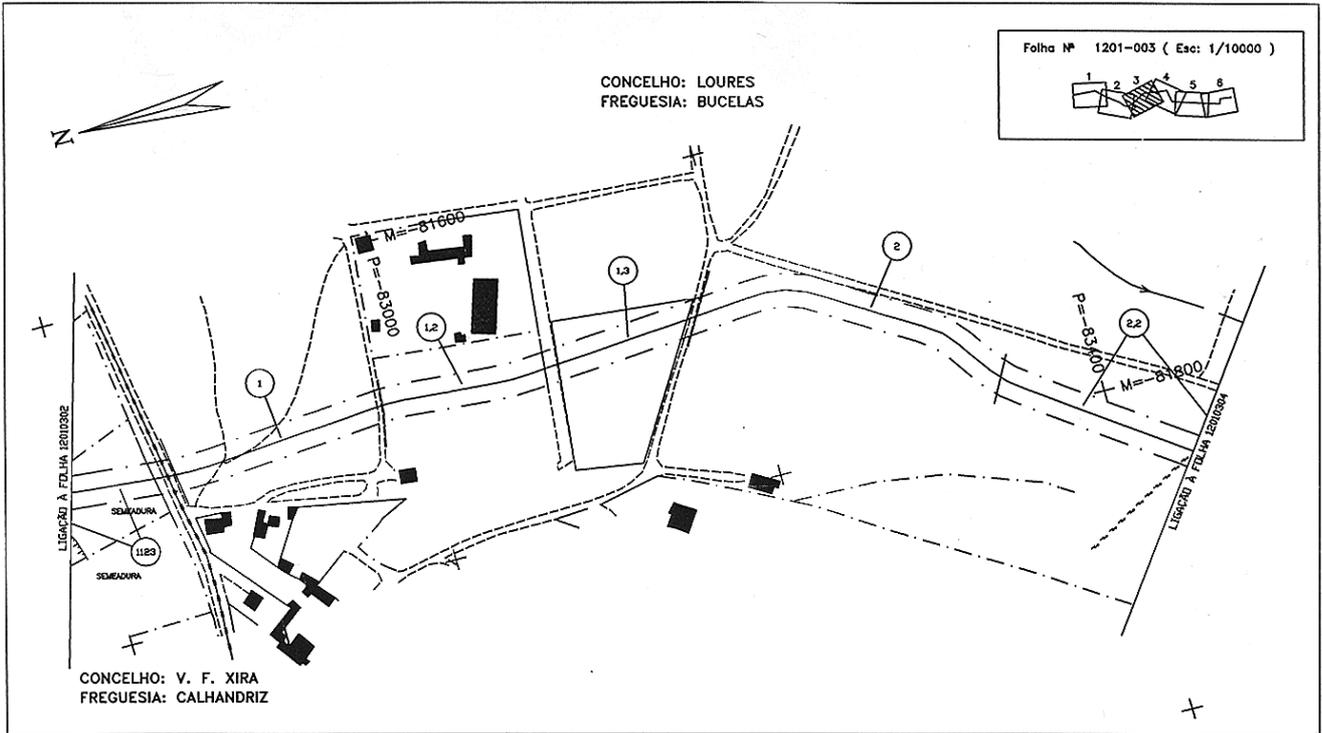

LEGENDA



REDES DE ÁGUAS ESGOTOS E TELEFONES	REDES ELÉCTRICAS E DE GÁS	CARTOGRAFIA
CONEXÃO DE ÁGUA E OUTROS USUÁRIOS	LINHA AÉREA DE ALTA TENSÃO (REDE PRIMÁRIA/DESTRIBUIÇÃO)	CASA
COLECTORES DE ESGOTO	CABOS SUBTERRÂNEOS DE ALTA TENSÃO (REDES DE DISTRIBUIÇÃO)	ENFITEUTA
COLECTORES DE ÁGUAS PLUVIAIS	LINHAS AÉREAS DE BAIXA TENSÃO	NÚMERO DE PARCELA
CABO TELEFÓNICO LOCAL, INTERMUNICIPAL E REGIONAL	CABOS SUBTERRÂNEOS DE BAIXA TENSÃO	ESTACIA
CABOS SUBTERRÂNEOS DE ASSINANTE	REDES DE GÁS	CAMINHO
CABOS AÉREOS DE ASSINANTE E REGIONAL		ESCRITÓRIO
LINHA AÉREA INTERMUNICIPAL E REGIONAL		MURO
LINHAS AÉREAS DE ASSINANTE		MURO P. SOLTA
CABOS SUBTERRÂNEOS DE TELECOMUNICAÇÕES		MURO DE SUPORTE
		VEDAÇÕES DIVERSAS
		LIMITES DE CLAREIA
		LINHA DE ÁGUA
		RIO
		LIMITE DE CONCELHO
		PARA DE SERVIÇO
		LIMITE DE PREDIUM
		POLIGONAL DE APOIO
		POSTE DE ALTA TENSÃO
		POSTE DE BAIXA TENSÃO
		POSTE DE ILUMINAÇÃO
		POSTE TELEFÓNICO

ESCALA GRÁFICA



REV	DATE	DESCRIPTION	PA	VR	ESQ	CM	INT						
2	19.01.07	AS-BUILT CADASTRAL											
1		AS-BUILT											
0	12.04.98	RECTIFICAÇÃO DE PARCELAS	PA	VR	ESQ	CM	INT						

TRANSGÁS, Scc. Portuguesa de Gás Natural SA.		SCALE		DOCUMENT NUMBER	
PROJECTO DE GÁS NATURAL - PORTUGAL		1:2000		JOO No. 59.4255.00	
INDEX	AREA	DOC. TYPE	DRAWING No.	REV	
P	1201	DWG	CD-03.04	2	

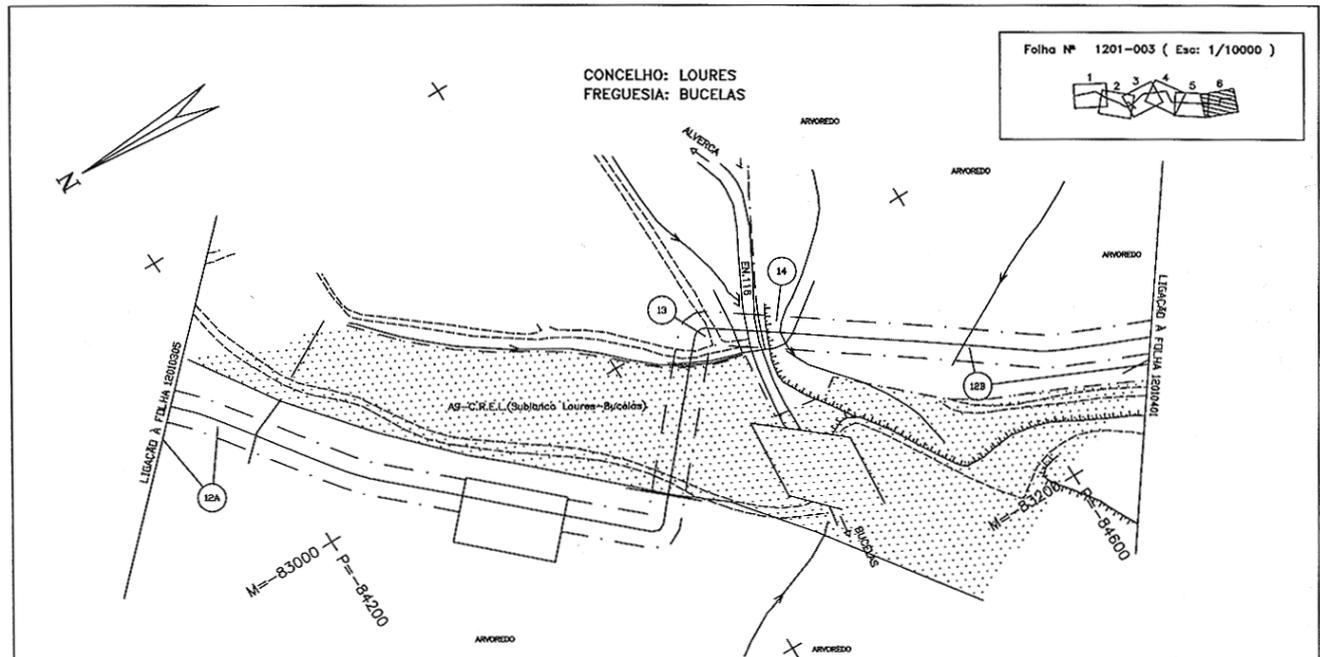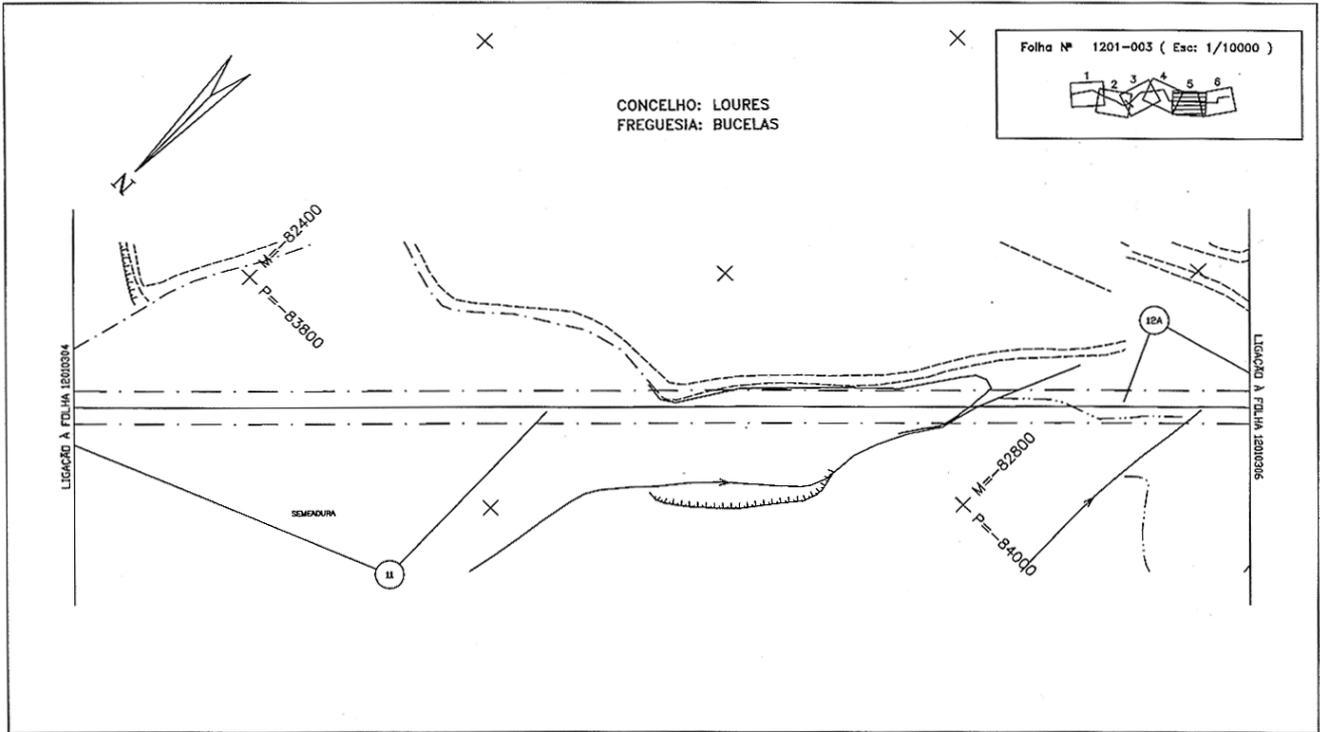

LEGENDA



REDES DE ÁGUAS ESGOTOS E TELEFONES	REDES ELÉCTRICAS E DE GÁS	CARTOGRAFIA
PROJECTO DE GÁS NATURAL - PORTUGAL		DOCUMENT NUMBER: 1201		INDEX P	
		AREA 1201		DOC. TYPE DWG	
		DRAWING No. CD-03.08		REV 2	

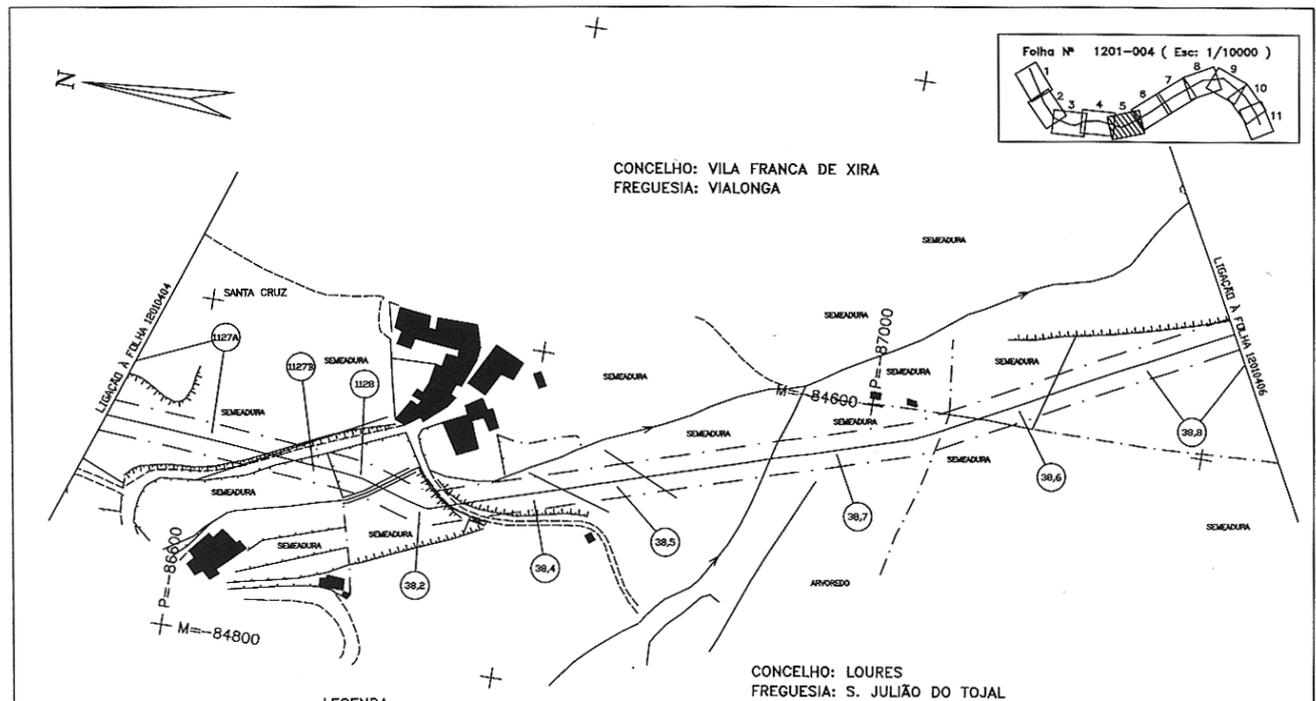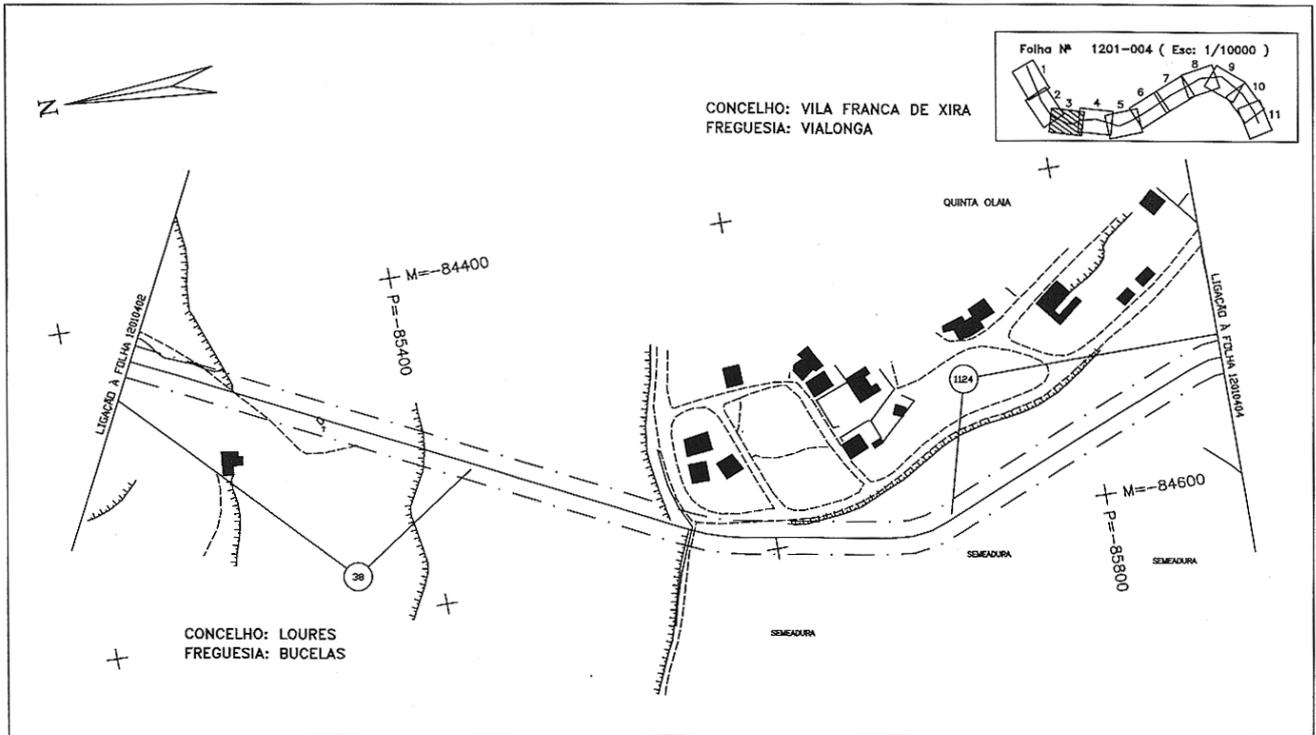

LEGENDA

REDES DE ÁGUAS ESGOTOS E TELEFONES	REDES ELÉCTRICAS E DE GÁS	CARTOGRAFIA
— COLEÇÕES DE ÁGUA E OUTROS LIGADOS	— LINHA AÉREA DE ALTA TENSÃO (REDE PRIMÁRIA/DISTRIBUIÇÃO)	— CASA
..... COLEÇÕES DE ESGOTO	— CABOS SUBTERRÂNEOS DE ALTA TENSÃO (REDES DE DISTRIBUIÇÃO)	— ENFERMA
..... COLEÇÕES DE ÁGUAS PLUVIAIS	— CABOS SUBTERRÂNEOS DE BAIXA TENSÃO	— NÚMERO DE PARCELA
— CABOS TELEFÓNICOS CENTRAL, INTERMUNICÍPIO E REGIONAL	— REDES DE GÁS	— ESTRELA
— CABOS SUBTERRÂNEOS DE ÁRVORES		— CANALIZADO
— CABOS AÉREOS DE ASSINANTE		— ESCURVAÇO
— LINHA AÉREA INTERMUNICÍPIO E REGIONAL		— MURO
— CABOS AÉREOS DE ASSINANTE		— MURO P. SOLTA
— CABOS SUBTERRÂNEOS DE TELECOMUNICAÇÕES		— MURO DE SUPORTE
		— VEDAÇÕES DIVERSAS
		— LIMITES DE CULTURA
		— LINHA DE ÁGUA
		— RIO
		— LIMITE DE CONCELHO
		— FAIXA DE SEMEADURA
		— LIMITE DE FREGUESIA
		— POLIGONO DE AFICHO
		— POSTE DE ALTA TENSÃO
		— POSTE DE BAIXA TENSÃO
		— POSTE DE ELIMINAÇÃO
		— POSTE TELEFÓNICO

ESCALA GRÁFICA





REV	DATE	DESCRIPTION	ELAB	APR	OC	ELAB	APR
2	19.01.07	AS-BUILT CADASTRAL	JL	JD	FR		
1		AS-BUILT					
0	12.04.98	RETRABALHO DE TRAÇADO	PA	VR	BRG		

DOCUMENT NUMBER		JOB No.			
INDEX	AREA	59.4255.00			
P	1201				
DRAWING No.		REV			
DWG	CD-04.05				
		2			

TRANSGÁS, Soc. Portuguesa de Gás Natural S.A. SCALE 1:2000

PROJECTO DE GÁS NATURAL - PORTUGAL


TÍTULO: PLANTA CADASTRAL
RAMAL DE LISBOA (LOTE 1)

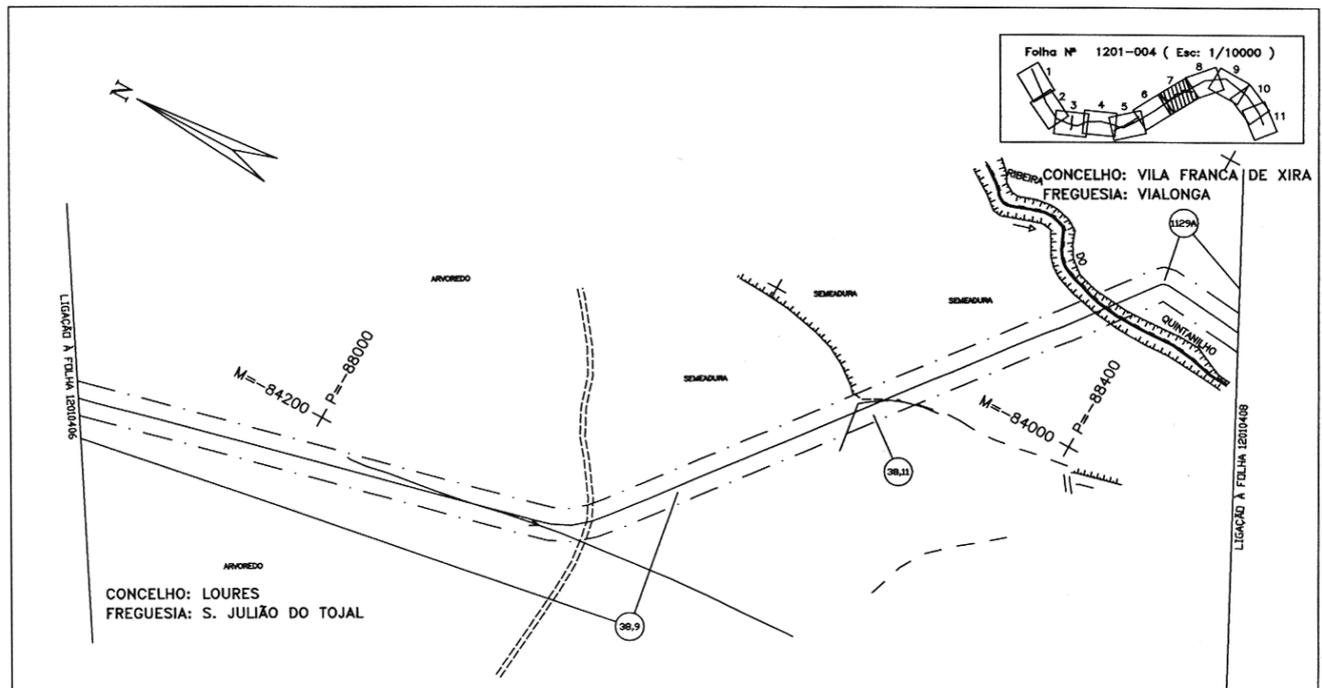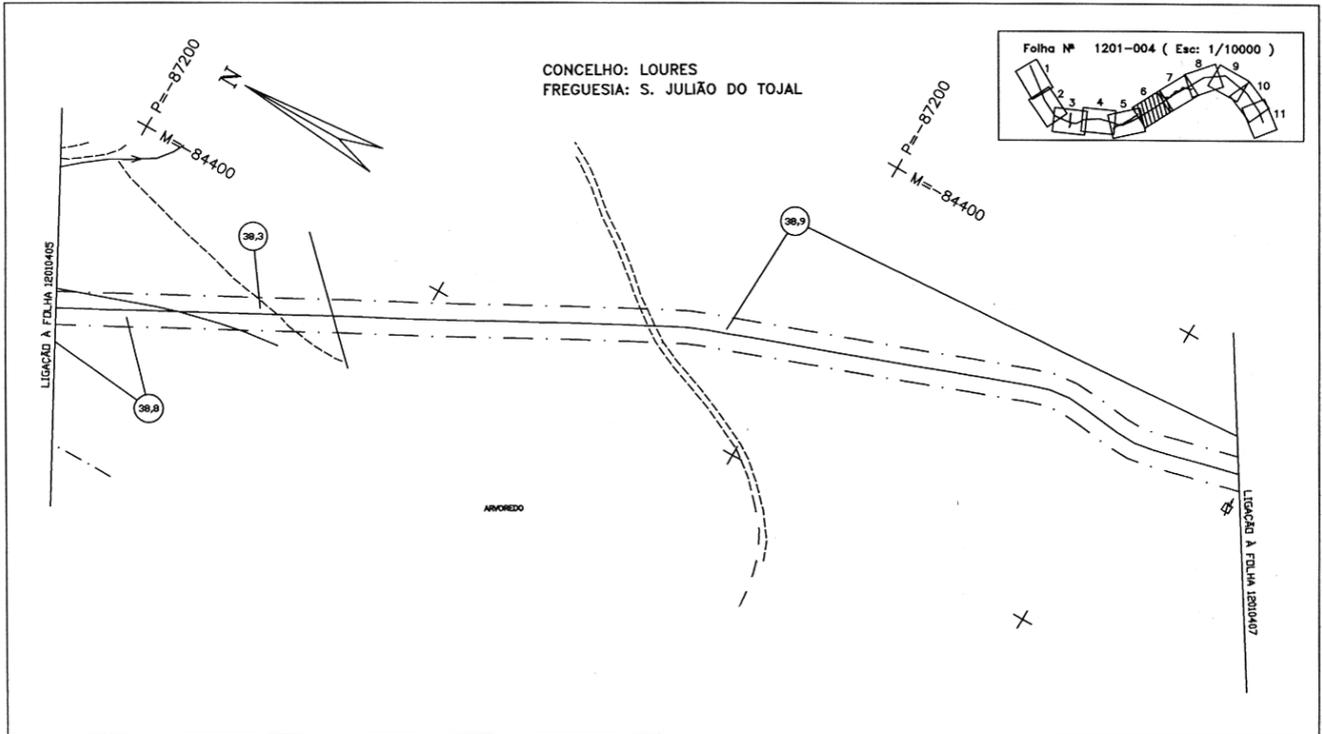

LEGENDA

REDES DE ÁGUAS ESGOTOS E TELEFONES	REDES ELÉCTRICAS E DE GÁS	CARTOGRAFIA
— CONDUÇÃO DE ÁGUA E OUTROS LIQUIDOS	— LINHA AÉREA DE ALTA TENSÃO (REDE PRIMÁRIA/CONDUÇÃO)	— CANAL
..... COLECTORES DE ESGOTO	— CABOS SUBTERRÂNEOS DE ALTA TENSÃO (REDES DE DISTRIBUIÇÃO)	— ENCIÇA
..... COLECTORES DE ÁGUAS PLUVIAIS	— CABOS SUBTERRÂNEOS DE ALTA TENSÃO (REDES DE DISTRIBUIÇÃO)	— NÚMERO DE PARCELA
— CABO TELEFÓNICO COAXIAL FIBROÓPTICO E FIBRADO	— LINHAS AÉREAS DE BAIXA TENSÃO	— ESTRADA
— CABOS SUBTERRÂNEOS DE ABASTECIMENTO	— CABOS SUBTERRÂNEOS DE BAIXA TENSÃO	— CARRIS
— CABOS AÉREOS DE ABASTECIMENTO	— REDES DE GÁS	— ESCALVÃO
— LINHA AÉREA INTERMUNICIPAL E REGIONAL		— MURO
— LINHAS AÉREAS DE ABASTECIMENTO		— MURO P. SOLA
— CABOS SUBTERRÂNEOS DE TELECOMUNICAÇÕES		— MURO DE SUPORTE
		— VEDAÇÕES EMERGENTES
		— LIMITES DE CULTURA
		— LINHA DE ÁGUA
		— RIO
		— LIMITE DE CONCELHO
		— LINHA DE FREGUESIA
		— POLIGONAL DE APOIO
		— PORTE DE ALTA TENSÃO
		— PORTE DE BAIXA TENSÃO
		— PORTE DE ELIMINAÇÃO
		— PORTE TELEFÓNICO

ESCALA GRÁFICA


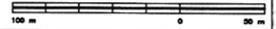


REV	DATE	DESCRIPTION	ELAB.	CONF.	APPROV.	CLASSE	DATA	APPROV.
2	18.01.07	AS-BUILT CADASTRAL	JL	JD	FR			
1		AS-BUILT						
0	12.04.96	RECTIFICAÇÃO DE TITULO	PA	VR	ER			

TRANSGÁS, Soc. Portuguesa de Gás Natural SA.		SCALE		JOB No.		INDEX		DOC. TYPE		DRAWING No.		REV	
PROJECTO DE GÁS NATURAL - PORTUGAL		1:2000		59.4255.00		P		1201		DWG		CD-04.07 2	


TITULO:
PLANTA CADASTRAL
RAMAL DE LISBOA (LOTE 1)

DOCUMENT NUMBER

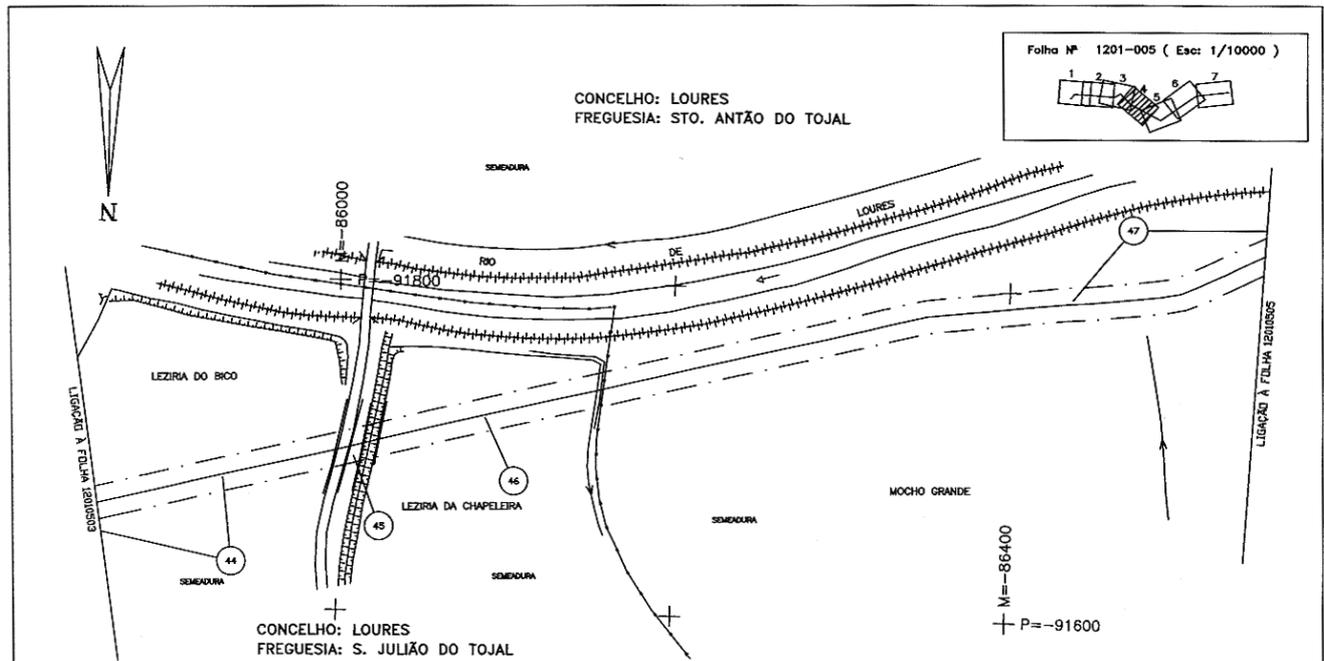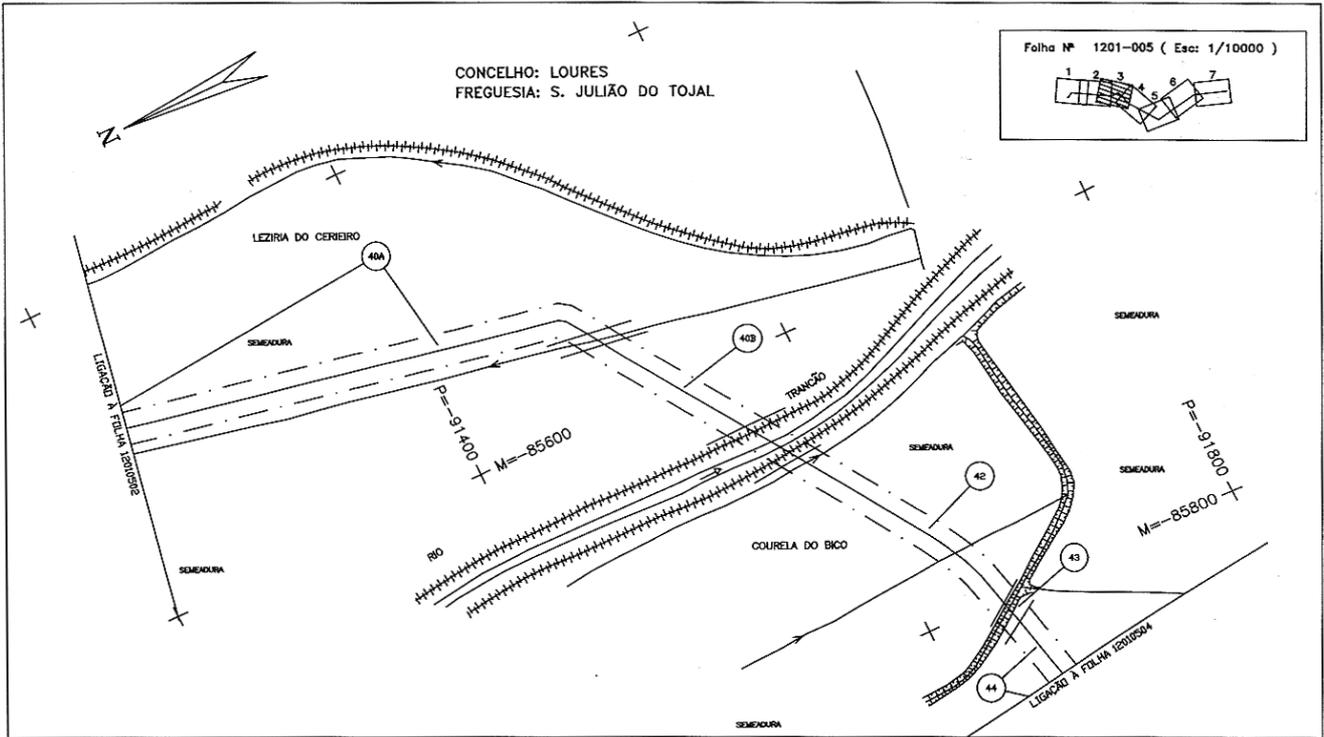

LEGENDA

REDES DE ÁGUAS ESGOTOS E TELEFONES	REDES ELÉCTRICAS E DE GÁS	CARTOGRAFIA
CONDUITE DE ÁGUA E OUTROS LIGADOS	LINHA AÉREA DE ALTA TENSÃO (DESE P/ANIMA/CONSTRUÇÃO)	CHUVA
COLECCOES DE ÁGUA PLUVIAL	CAIXAS SUBSTANCIAIS DE ALTA TENSÃO (REDES DE DESTINAÇÃO)	ENRANCA
CABO TELEFÓNICO LOCAL, INTERURBANO E NACIONAL	LINHAS AÉREAS DE BAIXA TENSÃO	NÚMERO DE PARCELA
CAIXAS SUBSTANCIAIS DE ÁSFALTO	CAIXAS SUBSTANCIAIS DE BAIXA TENSÃO	ESTACIA
CAIXAS AÉREAS DE ÁSFALTO	REDES DE GÁS	CHUVA
LINHA AÉREA INTERURBANA E NACIONAL		MURO
LINHAS AÉREAS DE ÁSFALTO		MURO P. SOLA
CAIXAS SUBSTANCIAIS DE TELECOMUNICAÇÕES		MURO DE ALTORELO
		VEDAÇÃO DIVERSA
		LIMITES DE CIRCUN
		LINHA DE ÁGUA
		RIO
		LIMITE DE CONCELHO
		FAZDA DE SEPARAÇÃO
		LIMITE DE FREGUESIA
		POLICIAÇÃO DE APOIO
		POSTE DE ALTA TENSÃO
		POSTE DE BAIXA TENSÃO
		POSTE DE ALIMENTAÇÃO
		POSTE TELEFÓNICO

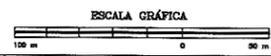

REV	DATE	DESCRIPTION	ELAB.	CH.	APP.	APPROV.	ELAB.	APP.
2	19.01.07	AS-BUILT CADASTRAL	JL	JD	FR			
1	28.07.95	RECTIFICAÇÃO DE TRACADO	JUC	VR	NI			
0	14.02.95	PARA APROVAÇÃO	JUC	FER	LUM	MTR		

TÍTULO: PLANTA CADASTRAL
 RAMAL DE LISBOA (LOTE 1)

SCALE: 1:2000
 JOB No.: 59.4255.00
 INDEX: P
 AREA: 1201
 DOC. TYPE: DWG
 DRAWING No.: 203-05.04
 REV: 2

