

**Aviso n.º 8973-C/2005 (2.ª série).** — Na sequência do aviso da Direcção-Geral de Energia, publicado no *Diário da República*, 2.ª série, n.º 156, 2.º suplemento, de 8 de Julho de 1994, em cumprimento do n.º 3 do despacho n.º 113/93, de 15 de Dezembro, do Ministro da Indústria e Energia (*Diário da República*, 2.ª série, n.º 1, de 3 de Janeiro de 1994), publica-se em anexo o mapa de identificação dos imóveis sobre os quais foi constituída servidão administrativa de gás, com os titulares de direitos sobre os mesmos prédios, bem como as plantas parcelares definitivas (telas fi-

nais) do traçado do gasoduto Setúbal-Braga, relativas ao concelho de Azambuja.

O presente aviso rectifica e substitui, globalmente, para todos os efeitos legais, inclusive, o registo predial da servidão administrativa constituída nos termos do artigo 4.º do Decreto-Lei n.º 11/94, de 13 de Janeiro, os elementos referentes ao concelho de Azambuja, publicados através do já referido aviso da Direcção-Geral de Energia.

28 de Setembro de 2005. — Pelo Director-Geral, o Subdirector-Geral, *Morais Sarmento*.

### Gasoduto: Setúbal-Leiria (L1)

**Parcelas relativas aos desenhos n.ºs 1001-011, 03; 1001-13, 09/10; 1001-014, 01/2/3/4/5/6/7/8/9/10/11/12 e 1001-015; 01**

Concelho da Azambuja.

| Número da parcela | Nomes de proprietários, possuidores (P), usufrutuários (U) ou titulares inscritos (TI), cônjuges e moradas                                                  | (P) (U) ou (TI) | Matriz: R: Rústica; U: Urbana; Omissa | Freguesia           | Descrição predial | Confrontações do prédio | Declarações complementares | Área de servidão do prédio (metros quadrados) |
|-------------------|---|-----------------|---------------------------------------|---------------------|-------------------|-------------------------|----------------------------|-----------------------------------------------|
| 1A                | Maria dos Remédios Rocha Santos<br>Coelho<br>Quinta de S. Julião<br>Carregado<br>2580 Alenquer                                                              | P               | 1 Sec. F                              | Vila Nova da Rainha |                   |                         |                            | 668                                           |
| 1 B               |   |                 |                                       |                     |                   |                         |                            | 6 517                                         |
| 2                 | António Antunes de Sousa<br>Maria Antunes Lagoa<br>Casados<br>Boavista<br>2400 Leiria                                                                       | P               | 7 Sec. AS                             | Alcoentre           | 00270/<br>171287  |                         |                            | 4 729                                         |
| 3A                | Amélia Vitória de Melo Frazão Santos<br>Moreira<br>Ilídio Rosário Santos Moreira<br>Casados<br>Rua da Gente Nova, 6 C<br>Alto Lombos<br>2775-661 Carcavelos | P               | 6 Sec. AS                             | Alcoentre           | 00241/<br>260687  |                         |                            | 11 175                                        |
| 3B                | Maria Elisa de Melo Frazão<br>Rua Professor Sousa da Câmara, 136,<br>1º Esqº<br>1200 Lisboa                                                                 | P               |                                       |                     |                   |                         |                            | 458                                           |
| 4                 | Augusto Manuel Mendes Hilário<br>Noémia Carvalho Mendes Hilário<br>Casados<br>Rua João Frederico Ludovice, 24 B,<br>2º D<br>Benfica<br>1500 Lisboa          | TI              | 49 Sec. AR                            | Alcoentre           | 01349/<br>221295  |                         |                            | 1194                                          |
|                   | António Mendes Martins<br>2985 Figueiras   | TI              |                                       |                     |                   |                         |                            |                                               |
|                   | Augusto Mendes<br>Maria do Céu Mendes<br>Casados<br>2550 Pragança                                                                                           | TI              |                                       |                     |                   |                         |                            |                                               |
|                   | Dionízia Maria Mendes<br>José Azinheira da Silva<br>Casados<br>Corujeira<br>Alguber<br>2550 Cadaval                                                         | TI              |                                       |                     |                   |                         |                            |                                               |
|                   | Graciano Mendes Hilário<br>Maria Judite Carvalho Mendes<br>Casados<br>Urbanização Codivel, Rua E, Lote 37 -<br>3º D<br>2675 Odivelas                        | TI              |                                       |                     |                   |                         |                            |                                               |
|                   | Maria Regina Mendes Hilário Lopes<br>José António Lopes<br>Casados<br>Av. General Humberto Delgado, 126,<br>1º D<br>2700 Amadora                            | TI              |                                       |                     |                   |                         |                            |                                               |
|                   | Luís Fernando Mendes Borda d'Água<br>Rua Vice Almirante Azevedo Coutinho,<br>Nº 22 - 2º C<br>2700 Amadora                                                   | TI              |                                       |                     |                   |                         |                            |                                               |

[illegible]

| Número da parcela | Nomes de proprietários, possuidores (P), usufrutuários (U) ou titulares inscritos (TI), cônjuges e moradas                                                 | (P) (U) ou (TI) | Matriz: R: Rústica; U: Urbana; Omissa | Freguesia | Descrição predial | Confrontações do prédio   | Declarações complementares   | Área de servidão do prédio (metros quadrados) |
|-------------------|---|-----------------|---------------------------------------|-----------|-------------------|---|---|-----------------------------------------------|
| 13                | Henrique Alberto Correia Teodoro<br>Maria Luísa Fernandes da Costa<br>Dionísio Teodoro<br>Casados<br>Rua Pedro Del Negro, 5 - R/C Dtº.<br>2720-449 Amadora | P               | 21 Sec. AR                            | Alcoentre | Omisso            | Norte: Josefa Carvalho Machado, Maria Emília Carvalho Machado Cardoso e Maria Manuela Carvalho Machado Venceslau<br>Sul: Francisco Bernardino e outro<br>Nascente: Elísio Adriano, José Maria Gonçalves da Costa, José Manuel Jesus Marques e outros<br>Poente: José Mateus Teodoro | Este prédio tem natureza rústica, situa-se no lugar de Lagoa do Verão, compõe-se de cultura arvense com oliveiras, eucaliptal e vinha, está inscrito no referido artigo matricial rústico 21 da secção AR e tem a área de 31 480 m².       | 2 884                                         |
|                   | Luísa Ribeiro Alves Teixeira<br>João Clemente Teixeira<br>Casados<br>Rua dos Combatentes, 16<br>Abrigada<br>2580 Alenquer                                  | P               |                                       |           |                   |   |   |                                               |
|                   | Eduardo Santos Almeida<br>Ilda Teodoro Santos<br>Casados<br>Espinheiro<br>2065 Alcoentre                                                                   | P               |                                       |           |                   |   |   |                                               |
|                   | Raúl Teodoro, Cabeça de Casal da Herança de Espinheira<br>7555 Cercal                                                                                      | TI              |                                       |           |                   |   |   |                                               |
| 16                | Josefa Carvalho Machado<br>Largo 25 de Abril, Porta 9<br>Abrigada<br>2580 Alenquer                                                                         | P               | 51 Sec. AR                            | Alcoentre | 00462/<br>240789  |   |   | 7 372                                         |
|                   | Maria Emília Carvalho Machado<br>Cardoso<br>Manuel Cardoso Carvalho<br>Casados<br>São Salvador<br>2065 Alcoentre                                           | P               |                                       |           |                   |   |   |                                               |
|                   | Maria Manuela Carvalho Machado<br>Venceslau<br>Americo Venceslau<br>Casados<br>Rua Capitães de Abril, 41 1º Dtº - Brandoa<br>2700 Amadora                  | P               |                                       |           |                   |   |   |                                               |
| 17 A              | António João Pinhão de Almeida<br>Espinheira<br>2065 Alcoentre                                                                                             | P               | 2 Sec. AR                             | Alcoentre | 01690/<br>980414  |   |   | 1 443                                         |
| 17 B              |   |                 |                                       |           |                   |   |   | 3 174                                         |
| 19                | Maria Luísa de Almeida<br>Espinheira<br>Cercal<br>2050 Azambuja                                                                                            | TI              | 10 Sec. AR                            | Alcoentre | Omisso            | Norte: António João Pinhão de Almeida<br>Sul: Estabelecimento Prisional de Alcoentre<br>Nascente: António João Pinhão de Almeida e outro<br>Poente: António João Pinhão de Almeida                                                                                                  | Este prédio tem natureza rústica, situa-se no lugar de Águas Espalhadas, compõe-se de cultura arvense com oliveiras vinha e eucaliptal, está inscrito no referido artigo matricial rústico 10 da Secção AR e tem a área de 20 200 m².      | 124                                           |
|                   | Zulmira Santos Almeida<br>Espinheira<br>2065 Alcoentre   | P               |                                       |           |                   |   |   |                                               |
| 20                | Paiolagro, Hotelaria, Turismo, Agricultura, Lda<br>Quinta da Paiola<br>Coriscada<br>6430-051 Meda                                                          | P               | 4 Sec. AR (parte)                     | Alcoentre | 00372/<br>050988  |   |   | 731                                           |
| 21                | Isabel Maria A. Esteves Figueiredo<br>2065 Alcoentre   | P               | 5 Sec. AR                             | Alcoentre | Omisso            | Norte: Nicolau de Jesus dos Santos Madeira e Ana Maria Mendes Martins<br>Sul: António Augusto Alves<br>Nascente: Maria Luisa Teodoro da Silva<br>Poente: Zulmira Santos Almeida   | Este prédio tem natureza rústica, situa-se no lugar de Águas Espalhadas, compõe-se de terreno de horta e de cultura arvense com vinha e mato, está inscrito no referido artigo matricial rústico 5 da Secção AR e tem a área de 14 600 m². | 1 476                                         |
|                   | Jaime José Correia Fonseca<br>2065 Alcoentre   | P               |                                       |           |                   |   |   |                                               |
|                   | António da Conceição Fonseca<br>2065 Alcoentre   | P               |                                       |           |                   |   |   |                                               |
|                   | Maria Cesaltina da Conceição<br>2065 Alcoentre   | P               |                                       |           |                   |   |   |                                               |
|                   | Maria Emília da Conceição Fonseca<br>Rua Baixo Outeiro, 21<br>6290 Gouveia                                                                                 | P               |                                       |           |                   |   |   |                                               |

| Número da parcela | Nomes de proprietários, possuidores (P), usufrutuários (U) ou titulares inscritos (TI), cônjuges e moradas                      | (P) (U) ou (TI) | Matriz: R: Rústica; U: Urbana; Omissa                          | Freguesia | Descrição predial  | Confrontações do prédio   | Declarações complementares   | Área de servidão do prédio (metros quadrados) |
|-------------------|---|-----------------|----------------------------------------------------------------|-----------|--------------------|---|---|-----------------------------------------------|
|                   | Elisa Silva Alberto Esteves<br>Vitor Manuel Conceição Esteves<br>Casados<br>Tagarro<br>2065 Alcoentre                           | P               |                                                                |           |                    |   |   |                                               |
| 24                | Nicolau de Jesus dos Santos Madeira<br>Quinta da Cruz<br>Espinheira<br>2065 Alcoentre                                           | P               | 33 Sec. AQ;<br>U:1500.                                         | Alcoentre | 01667/<br>980227   |   |   | 5 898                                         |
|                   | Ana Maria Mendes Martins<br>Quinta da Cruz<br>Espinheira<br>2065 Alcoentre                                                      | P               |                                                                |           |                    |   |   |                                               |
| 25A               | Nuno Correia - Sociedade Agro-Pecuária, Lda.<br>Ota<br>2580 Alenquer                                                            | P               | 5 Sec. AP<br>(parte, pendente de discriminação);<br>U: Omissa. | Alcoentre | 00142/<br>290486   |   |   | 13 198                                        |
| 25B               |   |                 |                                                                |           |                    |   |   | 8 493                                         |
| 26                | João Manuel Marques<br>Fernanda da Conceição Porfírio Marques<br>Casados<br>Rua Reinaldo Ferreira, 50 - R/C Esq.<br>1700 Lisboa | P               | 4 Sec. AP                                                      | Alcoentre | Omisso             | Norte: Rui Miguel Oliveira António e João Manuel Marques e outro<br>Sul: Nuno Correia-Sociedade Agro-Pecuária Lda.<br>Nascente: Rui Miguel Oliveira António<br>Poente: João Manuel Marques e Guilhermina Fortunato Marques                         | Este prédio tem natureza rústica, situa-se no lugar de Pedreneiras, compõe-se de terreno de cultura arvense com vinha, oliveiras, macieiras, mato e leito de curso de água, está inscrito no referido artigo matricial rústico 4 da Secção AP e tem a área de 8 240 m². | 1 192                                         |
| 27                | Silvério António<br>Bairro Socasa, 1<br>2065 Alcoentre                                                                          | TI              | 3 Sec. AP                                                      | Alcoentre | Omisso             | Norte: Luis Correia Capacho Machado e João Manuel Marques e outra<br>Sul: Nuno Correia-Sociedade Agro-Pecuária Lda. e João Manuel Marques<br>Nascente: Luis Correia Capacho Machado<br>Poente: João Manuel Marques e Guilhermina Fortunato Marques | Este prédio tem natureza rústica, situa-se no lugar de Pedreneiras, compõe-se de terreno de vinha, oliveiras e leito de curso de água, está inscrito no referido artigo matricial rústico 3 da Secção AP e tem a área de 9 320 m².                                      | 1 002                                         |
|                   | Rui Miguel Oliveira António<br>Bairro Socasa, 1<br>2065-012 Alcoentre                                                           | P               |                                                                |           |                    |   |   |                                               |
| 28                | Luís Correia Capacho Machado<br>Laudelina Aguiar Machado Correia<br>Casados<br>Águas Todo o Ano, Tagarro<br>2065 Alcoentre      | P               | 2 Sec. AP                                                      | Alcoentre | 00740/<br>090492   |   |   | 863                                           |
| 29                | Herdeiros de Luís Adriano Azevedo<br>Tagarro<br>2065 Alcoentre                                                                  | P               | 82 Sec. AN                                                     | Alcoentre | Omisso             | Norte: Emanuel Ribeiro Rosa<br>Sul: Luis Correia Capacho Machado e herdeiros de Luis Adriano Azevedo<br>Nascente: Maria Vitória Santos Inácio Correia<br>Poente: Luis Correia Capacho Machado                                                      | Este prédio tem natureza rústica, situa-se no lugar de Pedreneiras, compõe-se de terreno de cultura arvense, vinha, oliveiras, pereiras e mato, está inscrito no referido artigo matricial rústico 82 da Secção AN e tem a área de 16 840 m².                           | 3 231                                         |
|                   | Aurora da Silva Duran<br>Tagarro<br>2065 Alcoentre                                                                              | P               |                                                                |           |                    |   |   |                                               |
| 33                | Maria Vitória Santos Inácio Correia<br>Frederico Louro Correia<br>Casados<br>Tagarro<br>2065 Alcoentre                          | P               | 84 Sec. AN                                                     | Alcoentre | 02149/<br>03122001 |   |   | 1 383                                         |

| Número da parcela | Nomes de proprietários, possuidores (P), usufrutuários (U) ou titulares inscritos (TI), cônjuges e moradas                                                            | (P) (U) ou (TI) | Matriz: R: Rústica; U: Urbana; Omissa | Freguesia | Descrição predial | Confrontações do prédio   | Declarações complementares   | Área de servidão do prédio (metros quadrados) |
|-------------------|---|-----------------|---------------------------------------|-----------|-------------------|---|---|-----------------------------------------------|
| 34                | Carlos Alberto Moura Teixeira Rodrigues<br>Judith Maria de Freitas Alberto Malva Moura Rodrigues<br>Casados<br>Av. da República, 22 5º Esq.<br>1000 Lisboa            | P               | 85 Sec. AN                            | Alcoentre | 00189/<br>031286  |   |   | 668                                           |
| 35                | José dos Santos Marques<br>Maria Martins de Carvalho Marques<br>Casados<br>Quinta das Pedreiras<br>2065 Alcoentre                                                     | P               | 86 Sec. AN                            | Alcoentre | 00801/<br>250992  |   |   | 1 344                                         |
| 36                | José dos Santos Marques<br>Maria Martins de Carvalho Marques<br>Casados<br>Quinta das Pedreiras<br>2065 Alcoentre                                                     | P               | 89 Sec. AN                            | Alcoentre | 00548/<br>170490  |   |   | 1 162                                         |
| 36,1              | Gertrudes Elias<br>Tagarro<br>2065 Alcoentre   | TI              | 96 Sec. AN                            | Alcoentre | Omisso            | Norte: Francisco Campos Barros Cota<br>Sul: Celestino Nobre Vieira<br>Nascente: António Domingos de Oliveira Major<br>Poente: José dos Santos Marques | Este prédio tem natureza rústica, situa-se no lugar de Pedreiras, compõe-se de terreno de cultura arvense com oliveiras e macieiras, está inscrito no referido artigo matricial rústico 96 da Secção AN e tem a área de 5 960 m².                               | 1 150                                         |
|                   | Balbina Maria Gonçalves<br>Rua de Goa, 9 - 3º Dtº<br>Damaia de Baixo<br>2720-259 Amadora                                                                              | P               |                                       |           |                   |   |   |                                               |
| 36,2              | António Domingos de Oliveira Major<br>Maria Antónia Moita Rosa Ruivo Major<br>Casados<br>Rua António Apolinário da Silva, 26<br>2º Dtº.<br>Venda Nova<br>2700 Amadora | P               | 95 Sec. AN                            | Alcoentre | 00456/<br>130689  |   |   | 43                                            |
| 36,3              | Francisco Campos Barros Cota<br>Zélia da Conceição Macedo Cota Barros<br>Casados<br>Praceta 1º de Maio, 15, Cv Dtº<br>2745 Queluz                                     | TI              | 99 Sec. AN                            | Alcoentre | 01082/<br>250594  |   |   | 723                                           |
|                   | João Manuel Antunes Mendonça<br>Rua da Fonte Velha, 67 - 1º Esq.<br>Rinchoa Poente<br>2635-329 Rio de Mouro                                                           | P               |                                       |           |                   |   |   |                                               |
| 37                | Carlos Alberto Lopes Lourenço<br>Cândida Pereira da Costa Lourenço<br>Casados<br>Estrada de Benfica, 272, 2º Dtº<br>1500-097 Lisboa                                   | P               | 121 Sec. AN                           | Alcoentre | Omisso            | Norte: Estrada Nacional 1<br>Sul: José dos Santos Marques<br>Nascente: Carlos Alberto Lopes Lourenço<br>Poente: Carlos Alberto Lopes Lourenço         | Este prédio tem natureza rústica, situa-se no lugar de Careca e Pedreiras, compõe-se de terreno de cultura arvense com vinha, oliveiras e leito de curso de água, está inscrito no referido artigo matricial rústico 121 da Secção AN e tem a área de 3 000 m². | 687                                           |
| 38                | Carlos Alberto Lopes Lourenço<br>Cândida Pereira da Costa Lourenço<br>Casados<br>Estrada de Benfica, 272, 2º Dtº<br>1500-097 Lisboa                                   | P               | 100 Sec. AN                           | Alcoentre | 1368931           |   |   | 184                                           |
| 39                | Carlos Alberto Lopes Lourenço<br>Cândida Pereira da Costa Lourenço<br>Casados<br>Estrada de Benfica, 272, 2º Dtº<br>1500-097 Lisboa                                   | P               | 102 Sec. AN                           | Alcoentre | Omisso            | Norte: Estrada Nacional 1<br>Sul: José dos Santos Marques<br>Nascente: José dos Santos Marques<br>Poente: Carlos Alberto Lopes Lourenço               | Este prédio tem natureza rústica, situa-se no lugar de Pedreiras, compõe-se de terreno de cultura arvense com vinha e oliveiras, está inscrito no referido artigo matricial rústico 102 da Secção AN e tem a área de 7 400 m².                                  | 1 058                                         |

| Número da parcela | Nomes de proprietários, possuidores (P), usufrutuários (U) ou titulares inscritos (TI), cônjuges e moradas   | (P) (U) ou (TI) | Matriz: R: Rústica; U: Urbana; Omissa | Freguesia | Descrição predial | Confrontações do prédio   | Declarações complementares   | Área de servidão do prédio (metros quadrados) |
|-------------------|---|-----------------|---------------------------------------|-----------|-------------------|---|---|-----------------------------------------------|
| 40                | José dos Santos Marques<br>Maria Martins de Carvalho Marques<br>Casados<br>Quinta das Pedreiras<br>2065 Alcoentre   | P               | 105 Sec. AN                           | Alcoentre | 01285/<br>170495  |   |   | 446                                           |
| 41                | António Nobre Vieira<br>Deolinda de Oliveira Henriques Vieira<br>Casados<br>Rua da Horta<br>Tagarro<br>2065-227 Alcoentre   | P               | 103 Sec. AN                           | Alcoentre | 02214/<br>280802  |   |   | 736                                           |
| 42                | António Nobre Vieira<br>Deolinda de Oliveira Henriques Vieira<br>Casados<br>Rua da Horta<br>Tagarro<br>2065-227 Alcoentre   | P               | 104 Sec. AN                           | Alcoentre | 00333/<br>280688  |   |   | 969                                           |
| 44                | Marcial Vieira Nobre<br>Dina Bela Ventura Borda de Agua Nobre<br>Casados<br>Casal da Areia<br>2065 Alcoentre   | P               | 107 Sec. AN                           | Alcoentre | Omisso            | Norte: Estrada Pública<br>Sul: Maria Martins de Carvalho Marques<br>Nascente: Joaquim Diogo da Silva<br>Poente: Antonio Nobre Vieira | Este prédio tem natureza rústica, situa-se no lugar de Pedreiras, compôr-se de terreno de vinha, oliveiras e mato, está inscrito no referido artigo matricial rústico 107 da Secção AN e tem a área de 7 520 m². | 424                                           |
| 45                | António Nobre Vieira<br>Deolinda de Oliveira Henriques Vieira<br>Casados<br>Rua da Horta<br>Tagarro<br>2065-227 Alcoentre<br><br>Celestino Nobre Vieira<br>Maria Luísa Conceição Correia<br>Casados<br>Casal da Areia<br>Tagarro<br>2065 Alcoentre                        | P<br><br>P      | 109 Sec. AN                           | Alcoentre | 00337/<br>280688  |   |   | 395                                           |
| 46                | Joaquim Diogo da Silva<br>Nazaré Rainha Ribeiro<br>Casados<br>Casais das Boiças<br>2065 Alcoentre   | P               | 108 Sec. AN                           | Alcoentre | 00875/<br>260393  |   |   | 149                                           |
| 49                | Celestino Nobre Vieira<br>Maria Luísa Conceição Correia<br>Casados<br>Casal da Areia<br>Tagarro<br>2065 Alcoentre   | P               | 112 Sec. AN                           | Alcoentre | 00601/<br>221090  |   |   | 1 210                                         |
| 50                | Abílio Ferreira de Oliveira<br>Umbelina Silva Bento Oliveira<br>Casados<br>Rua Filipe Taylor, 8, 5º A<br>Paço de Arcos<br>2665 Oeiras<br><br>Luís Raúl de Almeida<br>Felismina da Conceição Ribeiro de Almeida<br>Casados<br>Alto do Carvalhão, 34, 1º Dtº<br>1200 Lisboa | P<br><br>P      | 113 Sec. AN                           | Alcoentre | 01616/<br>971003  |   |   | 806                                           |
| 51                | António Luís Ribeiro de Almeida<br>Vitória da Luz Filipe Correia de Almeida<br>Casados<br>Rua Alexandre Ferreira, N° 32 2º C<br>1750-012 Lisboa   | P               | 114 Sec. AN                           | Alcoentre | 01345/<br>141295  |   |   | 689                                           |

| Número da parcela | Nomes de proprietários, possuidores (P), usufrutuários (U) ou titulares inscritos (TI), cônjuges e moradas                                         | (P) (U) ou (TI) | Matriz: R: Rústica; U: Urbana; Omissa            | Freguesia | Descrição predial | Confrontações do prédio   | Declarações complementares   | Área de servidão do prédio (metros quadrados) |
|-------------------|---|-----------------|--------------------------------------------------|-----------|-------------------|---|---|-----------------------------------------------|
| 52                | Caetano Diogo da Silva<br>Casal das Cardosas<br>Ponderosa<br>2065 Alcoentre                                                                        | P               | 116 Sec. AN                                      | Alcoentre | Omisso            | Norte: Herdeiros de Sérvulo Henriques Correia<br>Sul: António da Conceição Marques<br>Nascente: Luís Armando Valério Colaço<br>Poente: Abílio Ferreira de Oliveira, Luís Raúl de Almeida e António Luís Ribeiro de Almeida | Este prédio tem natureza rústica, situa-se no lugar de Pedreneiras, compõe-se de terreno de cultura arvense com vinha, oliveiras, macieiras e pereiras, está inscrito no referido artigo matricial rústico 116 da Secção AN e tem a área de 19 960 m². | 1 591                                         |
|                   | José Adelino Conceição Silva<br>Maria Teresa do Rosario Lourenço Silva<br>Casados<br>143 Dirksen Str. - Danville - Pretoria<br>0183 Africa do Sul  | P               |                                                  |           |                   |   |   |                                               |
|                   | Alice da Conceição Cardoso<br>Augusto Barros Cardoso<br>Casados<br>Cardosas<br>2065 Alcoentre                                                      | P               |                                                  |           |                   |   |   |                                               |
|                   | Guilhermina da Conceição Silva<br>Q. 1405 - BLH Apto 2001<br>Cruzeiro Novo/DF<br>Brasília                                                          | P               |                                                  |           |                   |   |   |                                               |
|                   | Manuel Diogo, Cabeça de Casal da Herança de Casal da Areia<br>2065 Alcoentre                                                                       | TI              |                                                  |           |                   |   |   |                                               |
| 56                | Maria da Conceição Valério<br>Joaquim Carlos Florêncio<br>Casados<br>Avª Conselheiro Barejona de Freitas,<br>18 - 4º<br>1200 Lisboa                | TI              | 117 Sec. AN                                      | Alcoentre | 00753/<br>090492  |   |   | 537                                           |
|                   | Luís Armando Valério Colaço<br>Helena Manuela de Oliveira Duarte Colaço<br>Casados<br>Rua Conselheiro Arouca<br>2065 Alcoentre                     | P               |                                                  |           |                   |   |   |                                               |
| 57                | Joaquim Francisco Marques<br>Emília da Conceição Marques<br>Casados<br>Casal da Areia<br>2065 Alcoentre                                            | P               | 118 Sec. AN                                      | Alcoentre | Omisso            | Norte: Marcial Vieira Nobre<br>Sul: Maria do Livramento Marques Rodrigues<br>Nascente: Maria do Livramento Marques Rodrigues<br>Poente: Luís Armando Valério Colaço                                                        | Este prédio tem natureza rústica, situa-se no lugar de Pedreneiras, compõe-se de terreno de cultura arvense e olival, está inscrito no referido artigo matricial rústico 118 da Secção AN e tem a área de 10 560 m².                                   | 584                                           |
| 58                | Maria do Livramento Marques Rodrigues<br>António Augusto Rodrigues<br>Casados<br>Rua Cooperativa Chezal, Casa 94<br>Aldeia de Juzo<br>2700 Cascais | P               | 1 Sec. AL                                        | Alcoentre | 00329/<br>090688  |   |   | 1 369                                         |
| 59,1              | António da Conceição Marques<br>Hortense da Conceição Valério Marques<br>Casados<br>Rua Conselheiro Arouca<br>2065 Alcoentre                       | P               | 2 Sec. AL                                        | Alcoentre | Omisso            | Norte: José Romano da Silva<br>Sul: Maria do Livramento Marques Rodrigues<br>Nascente: José Romano da Silva<br>Poente: Maria do Livramento Marques Rodrigues                                                               | Este prédio tem natureza rústica, situa-se no lugar de Hortas, compõe-se de terreno de pomar de citrinos, está inscrito no referido artigo matricial rústico 2 da Secção AL e tem a área de 640 m².                                                    | 245                                           |
| 59,2              | José Romano da Silva<br>Maria da Conceição Diogo<br>Casados<br>Casal da Areia<br>2065 Alcoentre                                                    | P               | 3 Sec. AL (pendente de alteração);<br>U: Omissa. | Alcoentre | 00790/<br>010792  |   |   | 403                                           |
| 61                | António da Conceição Marques<br>Hortense da Conceição Valério Marques<br>Casados<br>Rua Conselheiro Arouca<br>2065 Alcoentre                       | P               | 30 Sec. AM                                       | Alcoentre | 00755/<br>090492  |   |   | 1 064                                         |

| Número da parcela | Nomes de proprietários, possuidores (P), usufrutuários (U) ou titulares inscritos (TI), cônjuges e moradas                                | (P) (U) ou (TI) | Matriz: R: Rústica; U: Urbana; Omissa                                                              | Freguesia | Descrição predial                 | Confrontações do prédio   | Declarações complementares   | Área de servidão do prédio (metros quadrados) |
|-------------------|---|-----------------|---|-----------|-----------------------------------|---|---|-----------------------------------------------|
| 62                | Ponderhotel - Hotelaria E Turismo, Lda. Ponderosa Alcoentre 2065 Azambuja                                                                 | P               | 27 Sec. AM (pendente de alteração); U:1281º; U:2561º; U:2560º; U:1285º; U:2613º; U:2559º; U:2191º. | Alcoentre | 00988/100194                      |   |   | 3 456                                         |
| 63A               | Direcção Geral dos Serviços Prisionais Travessa da Cruz do Toren, 1 1198 Lisboa                                                           | P               | 4 Sec. V-V1-V2-V3                                                                                  | Alcoentre | Omisso                            | Norte: Vítor Manuel Dâmaso de Oliveira, José Fortunato Garcia, Heitor de Jesus Perdigão, Cidália Pereira do Nascimento e outros<br>Sul: Caminho Nascente: Ermelinda Ribeiro de Sousa Santos Colaço<br>Poente: Heitor de Jesus Perdigão, José Eduardo Martinho Colaço e Estrada Nacional     | Este prédio tem natureza rústica, situa-se no lugar de Colónia Penal, compõe-se de terreno de cultura arvense com oliveiras, pinhal, eucaliptal, sobreiros e mato, está inscrito no referido artigo matricial rústico 4 da Secção V-V1-V2-V3 e tem a área de 2 670 650 m². | 6 599                                         |
| 63 B              |   |                 |   |           |                                   |   |   | 639                                           |
| 63 C              |   |                 |   |           |                                   |   |   | 14 808                                        |
| 64                | Vítor Manuel Damaso de Oliveira Maria Adelaide Barros Garcia da Silva Casados Av. dos Estados Unidos da América, 32 - 6º Esq. 1200 Lisboa | P               | 71 Sec. U                                                                                          | Alcoentre | 01271/030495                      |   |   | 793                                           |
| 66                | José Fortunato Garcia Carolina Timóteo Garcia Casados Tagarro 2065 Alcoentre                                                              | P               | 72 Sec. U                                                                                          | Alcoentre | Omisso                            | Norte: Veipeças II - Comércio Internacional S.A. e Gertrudes Teixeira Nobre<br>Sul: Estabelecimento Prisional de Alcoentre<br>Nascente: Maria Adelina Libório Amorim e Estabelecimento Prisional de Alcoentre<br>Poente: Estabelecimento Prisional de Alcoentre e José Veríssimo da Fonseca | Este prédio tem natureza rústica, situa-se no lugar de Cardosas, compõe-se de terreno de cultura arvense com vinha, pinheiros, sobreiros, eucaliptos e mato, está inscrito no referido artigo matricial rústico 72 da Secção U e tem a área de 14 480 m².                  | 1 320                                         |
| 67                | Veipeças II - Comércio Internacional S.A. Estrada Nacional, 1 2065 Azambuja                                                               | P               | 69 Sec. U                                                                                          | Alcoentre | Omisso                            | Norte: Herdeiros de Celeste Costa Agostinho<br>Sul: José Fortunato Garcia<br>Nascente: J. J. S. S. - Sociedade Imobiliária, Lda., José de Almeida Santos e Outros e Herdeiros de Nazaré Rainha Ribeiro<br>Poente: Gertrudes Teixeira Nobre                                                  | Este prédio tem natureza rústica, situa-se no lugar de Vale de Éguas, compõe-se de terreno de cultura arvense de rega e lima com vinha, mato, está inscrito no referido artigo matricial rústico 69 da Secção U e tem a área de 22 920 m².                                 | 2 313                                         |
| 68 A              | Luís Filipe Colaço Alice Conceição Valério Colaço Casados Alcoentre 2065 Azambuja                                                         | TI              | 67 Sec. U                                                                                          | Alcoentre | Num: 22000 Livro: B-56 Folha: 143 |   |   | 2 143                                         |
| 68 B              | Luís Armando Valério Colaço Helena Manuela de Oliveira Duarte Colaço Casados Rua Conselheiro Arouca 2065 Alcoentre                        | P               |   |           |                                   |   |   | 1 551                                         |
| 69                | Arnaldo Dionísio Fonseca Bairro da Ponte 2065 Alcoentre                                                                                   | P               | 65 Sec. U                                                                                          | Alcoentre | Num: 3943 Livro: B-10 Folha: 187V |   | Este prédio tem a área de 7760 m² e encontra-se inscrito   | 1 903                                         |



| Número da parcela | Nomes de proprietários, possuidores (P), usufrutuários (U) ou titulares inscritos (TI), cônjuges e moradas                          | (P) (U) ou (TI) | Matriz: R: Rústica; U: Urbana; Omissa                                                                                     | Freguesia | Descrição predial | Confrontações do prédio   | Declarações complementares   | Área de servidão do prédio (metros quadrados) |
|-------------------|---|-----------------|---|-----------|-------------------|---|---|-----------------------------------------------|
|                   | António Fonseca<br>2065 Alcoentre                                                                                                   | TI              |   |           |                   |   | na matriz predial rústica da referida freguesia sob o artigo 65 da Secção U.   |                                               |
|                   | Amarina Dionísio da Silva<br>Bairro da Ponte<br>2065 Alcoentre                                                                      | P               |   |           |                   |   |   |                                               |
| 73 A              | António Fonseca Rodrigues<br>Rua Projectada À Rua Marques<br>de Rio Maior, Lote 6<br>2040 Rio Maior                                 | P               | 52 Sec. U;<br>53 Sec. U;<br>54 Sec. U;<br>55 Sec. U;<br>56 Sec. U;<br>57 Sec. U;<br>58 Sec. U;<br>61 Sec. U;<br>U: 1511º. | Alcoentre | 01147/<br>160994  |   |   | 3 027                                         |
|                   | Eugénio Duarte Colaço<br>Ilda Delgado Fonseca<br>Casados<br>Vale das Éguas<br>2065 Alcoentre                                        | P               |   |           |                   |   |   |                                               |
|                   | Américo de Almeida Santos<br>Elvira Almeida da Silva<br>Casados<br>Alguber<br>2550 Cadaval                                          | P               |   |           |                   |   |   |                                               |
|                   | Maria Natália Marugeiro Bumba Grilo<br>José Manuel Murgeiro Alves Grilo<br>Casados<br>Ribeira do Merete<br>Vimeiro<br>2475 Alcobaça | TI              |   |           |                   |   |   |                                               |
|                   | Florêncio Rodrigues<br>Maria Narcisa Ou Maria Fonseca<br>Casados<br>Casais de Vale de Águas<br>2065 Alcoentre                       | TI              |   |           |                   |   |   |                                               |
|                   | Domingos Ventura<br>Deolinda Narciso Fonseca<br>Casados<br>Avª da República, 20 - 1º, 1200 Lisboa                                   | TI              |   |           |                   |   |   |                                               |
|                   | José Fonseca<br>Maria Rosa Pacheco<br>Casados<br>2065 Alcoentre                                                                     | TI              |   |           |                   |   |   |                                               |
|                   | J.J.S.S. - Sociedade Imobiliária, Lda.<br>Av. São João de Deus, 19 - C<br>1200 Lisboa                                               | TI              |   |           |                   |   |   |                                               |
| 73 B              |   |                 |   |           |                   |   |   | 2 832                                         |
| 74                | Amável Alves<br>2065 Alcoentre   | TI              | 62 Sec. U   | Alcoentre | Omisso            | Norte: Eugénio Duarte Colaço<br>Sul: Amável Alves e Manuel Coelho de Castro<br>Nascente: Direcção Geral dos Serviços Prisionais<br>Poente: Luís Armando Valério Colaço | Este prédio tem natureza rústica, situa-se no lugar de Vale de Éguas, compõe-se de terreno de cultura arvense com sobreiros, está inscrito no referido artigo matricial rústico 62 da Secção U e tem a área de 10 120 m².                               | 105                                           |
|                   | Lourenço Francisco Castro Alves<br>2065 Alcoentre                                                                                   | P               |   |           |                   |   |   |                                               |
|                   | Palmira Castro Alves Pinheiro<br>2065 Alcoentre                                                                                     | P               |   |           |                   |   |   |                                               |
|                   | Maria Luísa Castro Alves<br>Rua do Condestável, Nº 19<br>2065 Alcoentre                                                             | P               |   |           |                   |   |   |                                               |
| 78,1              | José Custódio dos Santos<br>Quebradas<br>2065 Alcoentre                                                                             | TI              | 12 Sec. J   | Alcoentre | Omisso            | Norte: Dionísio Nobre dos Santos e Carolina Nobre dos Santos Marques<br>Sul: Estrada<br>Nascente: Estrada Nacional 1<br>Poente: José Fonseca                           | Este prédio tem natureza rústica, situa-se no lugar de Vale do Judeu, compõe-se de terreno de cultura arvense com vinha, oliveiras, pinheiros e macieiras, está inscrito no referido artigo matricial rústico 12 da Secção J e tem a área de 13 200 m². | 2 566                                         |
|                   | Maria Inácia dos Santos<br>Quebradas<br>2065 Alcoentre                                                                              | P               |   |           |                   |   |   |                                               |
| 79                | Dionísio Nobre dos Santos<br>Idalina Santos Marcelo dos Santos<br>Casados<br>Rua Casa do Povo, Lote Vs - 3º Esqº<br>2800 Almada     | P               | 11 Sec. J   | Alcoentre | 02225/<br>231202  |   |   | 1 076                                         |


| Número da parcela | Nomes de proprietários, possuidores (P), usufrutuários (U) ou titulares inscritos (TI), cônjuges e moradas                              | (P) (U) ou (TI) | Matriz: R: Rústica; U: Urbana; Omissa | Freguesia | Descrição predial  | Confrontações do prédio   | Declarações complementares   | Área de servidão do prédio (metros quadrados) |
|-------------------|---|-----------------|---------------------------------------|-----------|--------------------|---|---|-----------------------------------------------|
|                   | Carolina Nobre dos Santos Marques<br>Amadeu Franco dos Santos Marques<br>Casados<br>Pátio do Henrique, 6<br>Quebradas<br>2065 Alcoentre | P               |                                       |           |                    |   |   |                                               |
| 81                | José dos Santos<br>Maria Teresa de Jesus Remédios dos Santos<br>Casados<br>Vale da Camarinha<br>2065 Alcoentre                          | P               | 10 Sec. J                             | Alcoentre | 00137/<br>140386   |   |   | 1 267                                         |
| 82                | Maria Relveiro Bom<br>Vale da Camarinha<br>2065 Alcoentre                                                                               | P               | 8 Sec. J (Parte)                      | Alcoentre | 02470/<br>13012005 |   |   | 4 472                                         |
|                   | Maria Marques Peres<br>Quebradas<br>2065 Alcoentre                                                                                      | P               |                                       |           |                    |   |   |                                               |
|                   | Herdeiros de António Manuel Calado Lourenço<br>Vale da Camarinha<br>2065 Alcoentre                                                      | P               |                                       |           |                    |   |   |                                               |
|                   | Herdeiros de Alfredo Marcelo dos Santos<br>Quebradas<br>2065 Alcoentre                                                                  | P               |                                       |           |                    |   |   |                                               |
|                   | José dos Santos<br>Maria Teresa de Jesus Remédios dos Santos<br>Casados<br>Vale da Camarinha<br>2065 Alcoentre                          | P               |                                       |           |                    |   |   |                                               |
|                   | Domingos Santos Lúcio<br>Maria Isabel Dias Coimbra<br>Casados<br>Vale da Camarinha,<br>2065 Alcoentre                                   | P               |                                       |           |                    |   |   |                                               |
|                   | Herdeiros de José Marcelo dos Santos<br>Vale da Camarinha<br>2065 Alcoentre                                                             | P               |                                       |           |                    |   |   |                                               |
|                   | José dos Santos<br>Guilhermina da Conceição<br>Casados<br>Quebradas<br>2065 Alcoentre                                                   | TI              |                                       |           |                    |   |   |                                               |
|                   | Alexandre Matias Lúcio<br>Uxila Guilhermina dos Santos<br>Casados<br>Vale da Camarinha<br>Azambuja<br>2065 Alcoentre                    | TI              |                                       |           |                    |   |   |                                               |
| 88                | Manuel Raimundo dos Santos<br>Ana Vasco dos Santos<br>Casados<br>Rua dos Capitolinos, 9<br>Quebradas<br>2065 Alcoentre                  | P               | 7 Sec. J                              | Alcoentre | Omisso             | Norte: Estabelecimento Prisional de Alcoentre<br>Sul: Herdeiros de José Marcelo dos Santos, Domingos Santos Lúcio, José dos Santos e Outros<br>Nascente: Eduardo Leonel dos Santos<br>Poente: Estrada, Manuel Teodoro Luis e Herdeiros de António Manuel Teodoro | Este prédio tem natureza rústica, situa-se no lugar de Vale da Camarinha, compõe-se de terreno de vinha, está inscrito no referido artigo matricial rústico 7 da Secção J e tem a área de 5 200 m². | 2 860                                         |
| 95                | Direcção Geral dos Serviços Prisionais<br>Travessa da Cruz do Torel, 1<br>1198 Lisboa                                                   | P               | 1 Sec. J                              | Alcoentre | Omisso             | Norte: António Braz Duarte<br>Sul: Inês Deodrique Libânia, Fernando Vitor Rodrigues Manuel, Manuel Raimundo dos Santos e Outros<br>Nascente: Estrada Nacional 7<br>Poente: Estrada, Manuel Teodoro Luis e Herdeiros de António Manuel Teodoro                    | Este prédio tem natureza rústica, situa-se no lugar de Vale da Camarinha e Vale da Sardinha, compõe-se de terreno de cultura arvense com pinheiros, sobreiros e mato, está inscrito no              | 10 496                                        |

| Número da parcela | Nomes de proprietários, possuidores (P), usufrutuários (U) ou titulares inscritos (TI), cônjuges e moradas                         | (P) (U) ou (TI) | Matriz: R: Rústica; U: Urbana; Omissa                | Freguesia | Descrição predial | Confrontações do prédio   | Declarações complementares   | Área de servidão do prédio (metros quadrados) |
|-------------------|---|-----------------|------------------------------------------------------|-----------|-------------------|---|---|-----------------------------------------------|
|                   |   |                 |                                                      |           |                   |   | referido artigo matricial rústico 1 da Secção J e tem a área de 400 440.   |                                               |
| 106               | António Ferreira Henriques Quebradas 2065 Alcoentre                                                                                | TI              | 44 Sec. L                                            | Alcoentre | Omisso            | Norte: Joana Lúcia Aurélio da Silva, Maria Irene Lúcio Marques, Emília Natalina Vasco e Outro Sul: Estrada, Manuel Teodoro Luis e Herdeiros de António Manuel Teodoro Nascente: Joana Lúcia Aurélio da Silva Poente: Horacio Carvalho e Maria Amélia Nobre                                           | Este prédio tem natureza rústica, situa-se no lugar de Vale Grande, compõe-se de terreno de pinhal e vinha com oliveiras, está inscrito no referido artigo matricial rústico 44 da Secção L e tem a área de 12 720 m <sup>2</sup> .                               | 1 245                                         |
|                   | Maria Fernanda Peres Ferreira Casal Vale Grande Quebradas 2065 Alcoentre                                                           | P               |                                                      |           |                   |   |   |                                               |
| 107               | Joana Lúcia Aurélio da Silva Rua Mariano de Carvalho 2040 Rio Maior                                                                | P               | 45 Sec. L                                            | Alcoentre | Omisso            | Norte: José Marques Campos e Fernando Lourenço Marques Sul: Caminho Nascente: Jose Marques Campos e Dalila Brandão Tarira da Fonseca Poente: Maria Fernanda Peres Ferreira   | Este prédio tem natureza rústica, situa-se no lugar de Vale Grande, compõe-se de terreno de vinha, pinhal e mato, está inscrito no referido artigo matricial rústico 45 da Secção L e tem a área de 10 920 m <sup>2</sup> .                                       | 673                                           |
| 108               | José Marques Campos Maria Gracinda Simões da Silva Campos Casados Rua D. Pedro V, Vivenda Sequeira, 1º Esq Serra Luz 2675 Odívelas | P               | 46 Sec. L                                            | Alcoentre | 01942/110100      |   |   | 930                                           |
|                   | Dalila Brandão Tarira da Fonseca Rua Sacadura Cabral, N.º 1, R/C Esqº 2615 Alverca                                                 | P               |                                                      |           |                   |   |   |                                               |
|                   | Maria Fernanda Peres Ferreira Casal Vale Grande Quebradas 2065 Alcoentre                                                           | TI              |                                                      |           |                   |   |   |                                               |
| 110               | Fernando Lourenço Marques Júlia da Silva Vasco Casados Quebradas 2065 Alcoentre                                                    | P               | 43 Sec. L                                            | Alcoentre | Omisso            | Norte: Caminho Sul: Joana Lúcia Aurélio da Silva Nascente: José Marques Campos, Dalila Brandão Tarira Fonseca, José António Marques Marcelo, António Vasco Marcelo e Outros Poente: Caminho   | Este prédio tem natureza rústica, situa-se no lugar de Vale Grande, compõe-se de terreno de vinha, está inscrito no referido artigo matricial rústico 43 da Secção L e tem a área de 8 360 m <sup>2</sup> .                                                       | 1 526                                         |
| 111               | Ofélia Marques Carvalho Manuel Pedro Marques Casados Rua Cidade da Beira, 61 - R/C Esq. 1800-062 Olivais                           | P               | 27 Sec. L                                            | Alcoentre | Omisso            | Norte: José Manuel Peres Sul: Luis Marcelo dos Santos, Maria Joaquina Vieira de Carvalho e Outros Nascente: Caminho e Luis Marcelo dos Santos, Almerinda Conceição Mariz da Costa e Outros Poente: Herdeiros de Francisco Pedro, Luis Marcelo dos Santos, Maria Joaquina Vieira de Carvalho e Outros | Este prédio tem natureza rústica, situa-se no lugar de Vale Grande, compõe-se de terreno de cultura arvense com vinha, pinheiros, eucaliptos e hortejo, está inscrito no referido artigo matricial rústico 27 da Secção L e tem a área de 14 320 m <sup>2</sup> . | 1 303                                         |
| 112               | José Manuel Peres Ana Maria Monteiro da Silva Peres Casados Casal Vale Grande Quebradas 2065 Alcoentre                             | P               | 19 Sec. L; U:1320º; U:1604º (pendente de alteração). | Alcoentre | 01264/220395      |   |   | 948                                           |


[illegible]

[illegible]

| Número da parcela | Nomes de proprietários, possuidores (P), usufrutuários (U) ou titulares inscritos (TI), cônjuges e moradas                            | (P) (U) ou (TI) | Matriz: R: Rústica; U: Urbana; Omissa   | Freguesia | Descrição predial | Confrontações do prédio   | Declarações complementares   | Área de servidão do prédio (metros quadrados) |
|-------------------|---|-----------------|---|-----------|-------------------|---|---|-----------------------------------------------|
| 127 A             | Zulmira Marques Maurício<br>Rua Pina Manique, 23<br>2065-042 Alcoentre                                                                | P               | 37 Sec. D   | Alcoentre | Omisso            | Norte: Orlanda Santos Vasco da Silva, Herdeiros de Pedro Valentim e Outros<br>Sul: Amélia Henriques Vasco Valentim<br>Nascente: Joaquim Henriques Vasco, Herdeiros de António Henriques Vasco e Outro<br>Poente: Herdeiros de Artur dos Santos | Este prédio tem natureza rústica, situa-se no lugar de Bourraçal, compõe-se de terreno de cultura arvense com oliveiras, pinheiros e leito de curso de água, está inscrito no referido artigo matricial rústico 37 da Secção D e tem a área de 22 080 m². | 1 468                                         |
| 127 B             | José Jaime Colaço, Herdeiros<br>2065 Alcoentre                                                                                        | TI              |   |           |                   |   |   | 220                                           |
| 128               | Joaquim Henriques Vasco<br>Ivone Guia Agatadouro Henriques<br>Casados<br>Rua Neudel, 2 - 1º Frente<br>Damaia de Cima<br>2700 Amadora  | P               | 28 Sec. D;<br>29 Sec. D;<br>30 Sec. D;<br>31 Sec. D;<br>32 Sec. D;<br>33 Sec. D;<br>34 Sec. D;<br>35 Sec. D;<br>36 Sec. D;<br>59 Sec. D;<br>60 Sec. D. | Alcoentre | 00900/<br>160493  |   |   | 3 061                                         |
|                   | Maria Manuela Guia Henriques Lúcio<br>Francisco Miguel Lúcio Gomes<br>Casados<br>Rua da Ponte Nova, 23<br>Quebradas<br>2065 Alcoentre | P               |   |           |                   |   |   |                                               |
|                   | César Vasco dos Santos<br>Áurea Santos Inácio dos Santos<br>Casados<br>Quebradas<br>Alcoentre<br>2065 Azambuja                        | TI              |   |           |                   |   |   |                                               |
|                   | Joaquim Valentim Lúcio<br>Maria da Conceição Santos<br>Casados<br>Quebradas<br>Alcoentre<br>2065 Azambuja                             | TI              |   |           |                   |   |   |                                               |
|                   | Manuel Carvalho<br>Conceição Margarida<br>Casados<br>Quebradas<br>Alcoentre<br>2065 Azambuja                                          | TI              |   |           |                   |   |   |                                               |
|                   | Orlanda Santos Vasco da Silva Marques<br>Fernando Marques Manuel<br>Casados<br>Quebradas<br>Alcoentre<br>2065 Azambuja                | TI              |   |           |                   |   |   |                                               |
|                   | Amadeu Franco dos Santos Marques<br>Carolina Nobre dos Santos Marques<br>Casados<br>Quebradas<br>Alcoentre<br>2065 Azambuja           | TI              |   |           |                   |   |   |                                               |

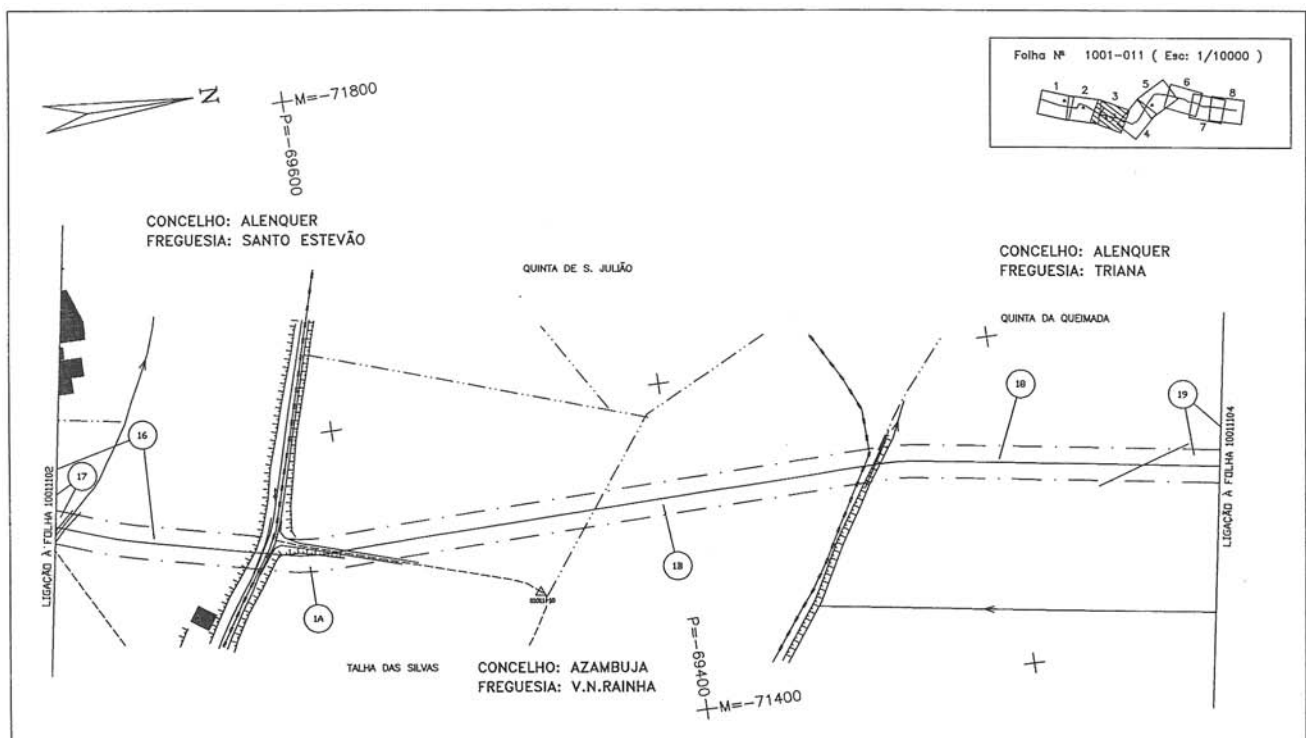


P-1001-DWG-CD-11\_03-REV.4

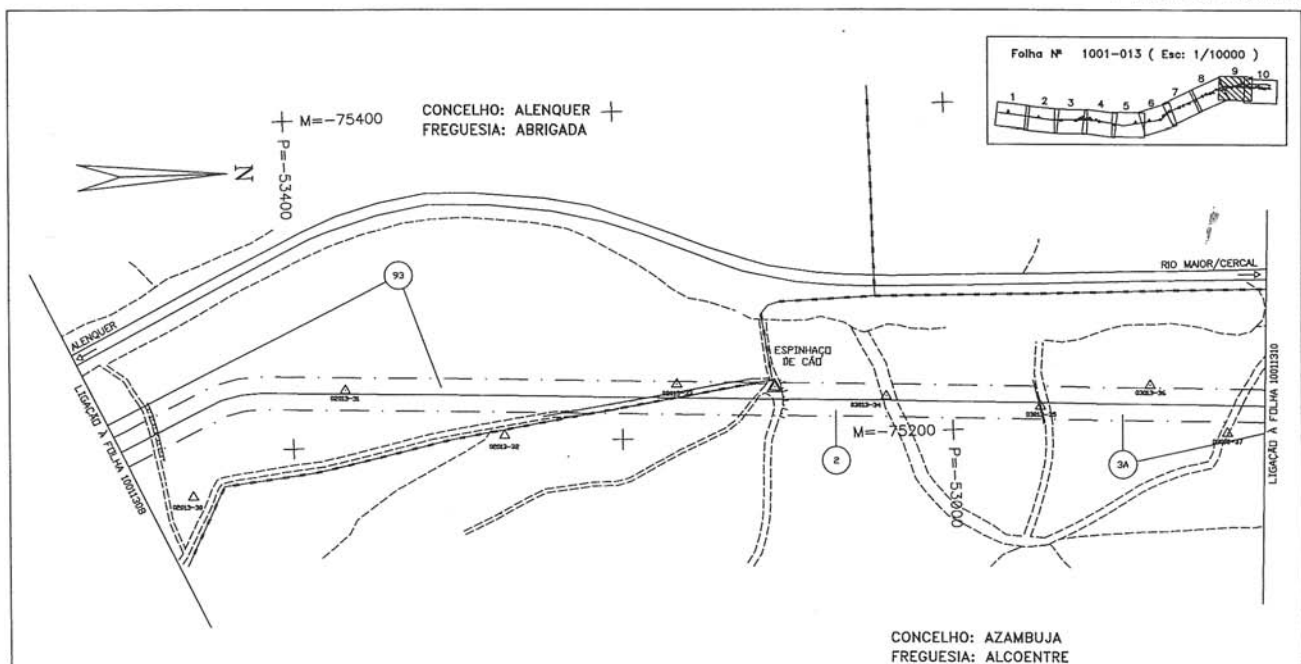


## LEGENDA

| REDES DE ÁGUAS ESGOTOS<br>E TELEFONES         | REDES ELÉCTRICAS<br>E DE GÁS                                | CARTOGRAFIA           |
|-----------------------------------------------|-------------------------------------------------------------|-----------------------|
| CONDUITOS DE ÁGUA E<br>OUTROS LIGADOS         | LINHA AÉREA DE ALTA TENSÃO<br>(DESE, PRIMÁRIO/POSTERIORES)  | CASA                  |
|                                               |                                                             | MURO                  |
|                                               |                                                             | MURO P. SOLA          |
|                                               |                                                             | MURO DE SUPORTE       |
|                                               |                                                             | VICINAÇÕES EGRUAS     |
|                                               |                                                             | LIMITES DE CADAVERA   |
|                                               |                                                             | LINEA DE ÁGUA         |
|                                               |                                                             | RIO                   |
|                                               |                                                             | LIMITE DE CONCELHO    |
|                                               |                                                             | FALSA DE SERRA        |
|                                               |                                                             | LIMITE DE FREGUESIA   |
|                                               |                                                             | POLOMIAL DE APOIO     |
|                                               |                                                             | POSTE DE ALTA TENSÃO  |
|                                               |                                                             | POSTE DE BAIXA TENSÃO |
|                                               |                                                             | POSTE DE ILUMINAÇÃO   |
|                                               |                                                             | POSTE TELEFÓNICO      |



| ESCALA GRÁFICA                                 |                                    |
|------------------------------------------------|------------------------------------|
| 100 m                                          | 50 m                               |
| 5                                              | 27.07.05                           |
| 4                                              | AS-BUILT                           |
| 3                                              | 03.02.95                           |
| 2                                              | RE-EDITADO PARA CONSTRUÇÃO         |
| 1                                              | DESCRIPTION                        |
| TRANSIGAS, S.A. Portuguesa de Gás Natural S.A. | PROJECTO DE GÁS NATURAL - PORTUGAL |
| JOB No. 59.4255.00                             | INDEX P                            |
| AREA 1001                                      | DOC. TYPE DWG                      |
| DRAWING No. CD-13.09                           | REV 5                              |
| DOCUMENT NUMBER                                | SCALE 1:2000                       |

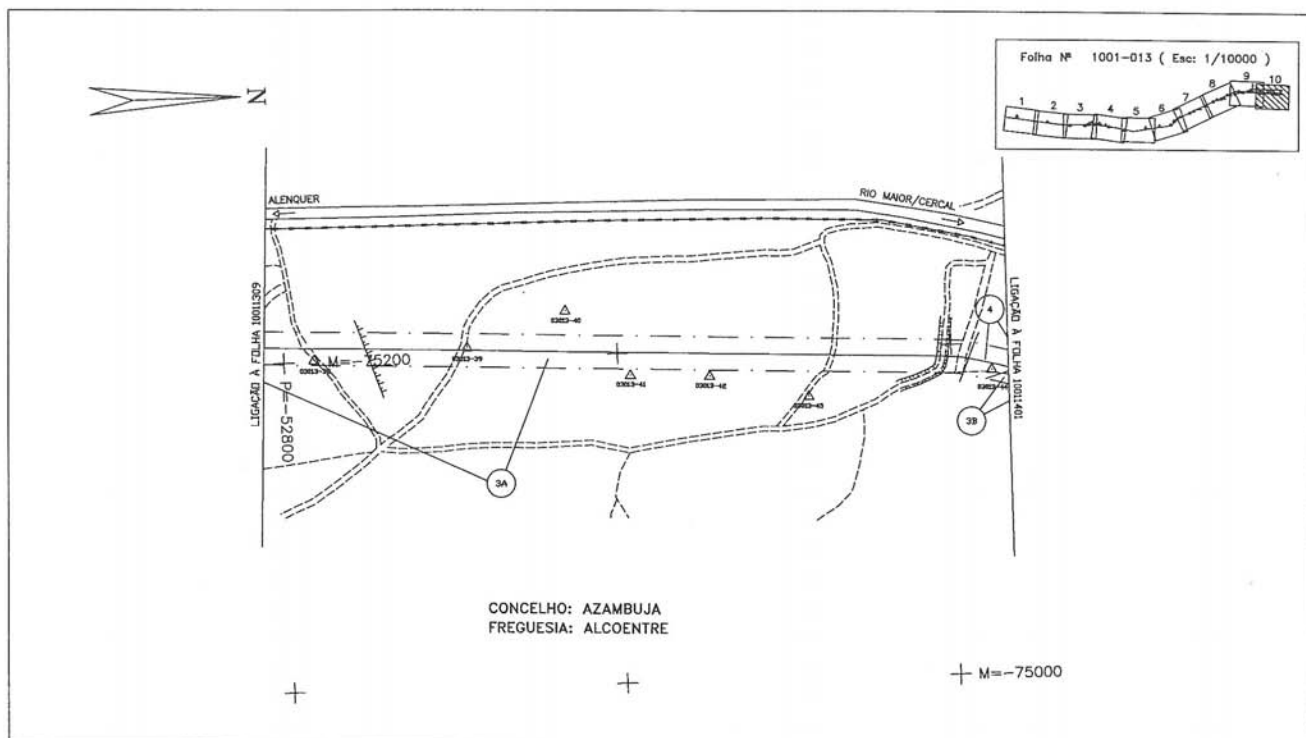


P-1001-DWG-CD-13\_10-REV.2

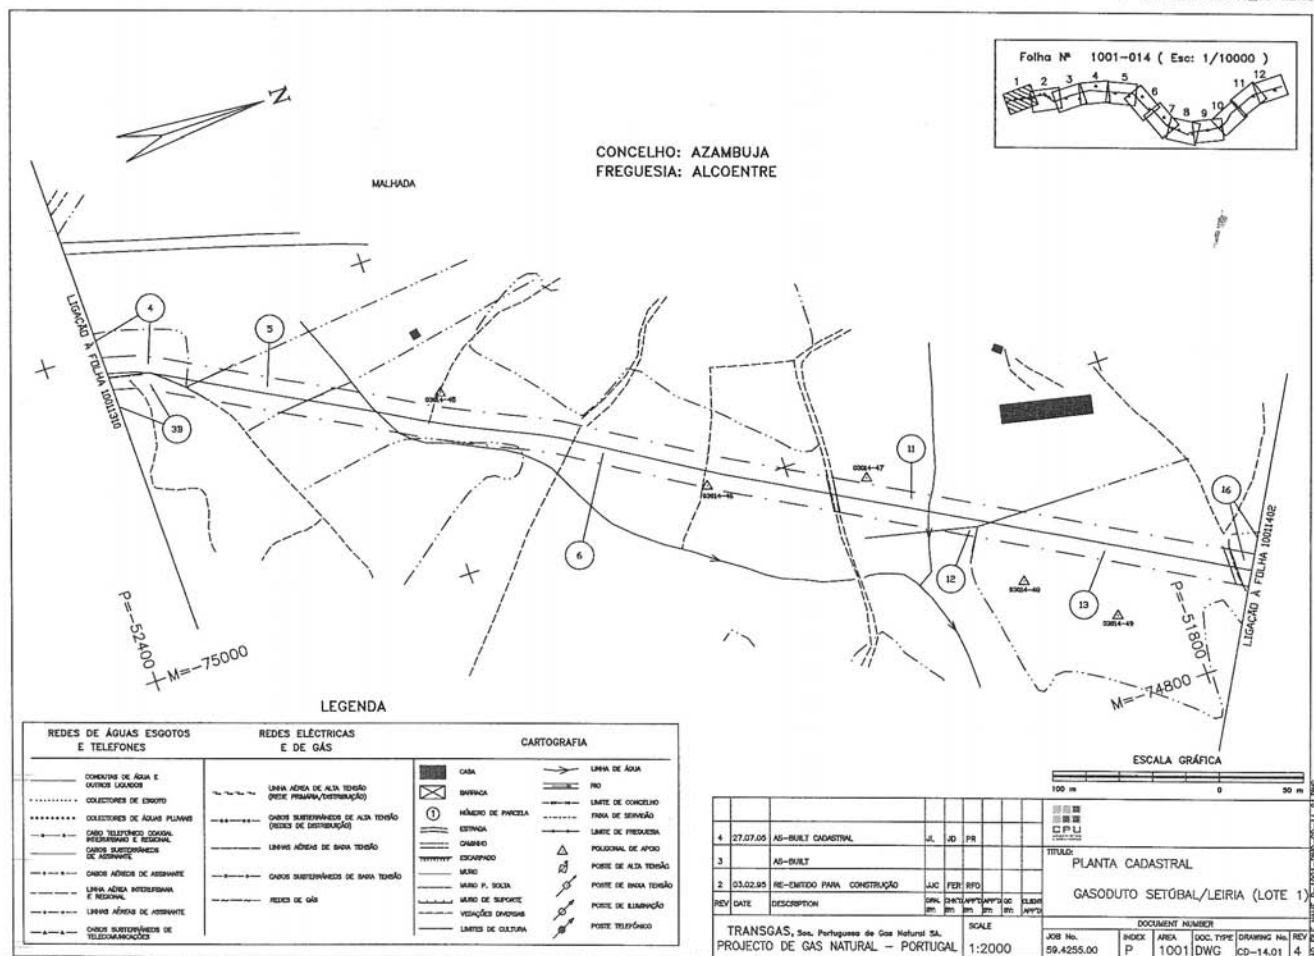





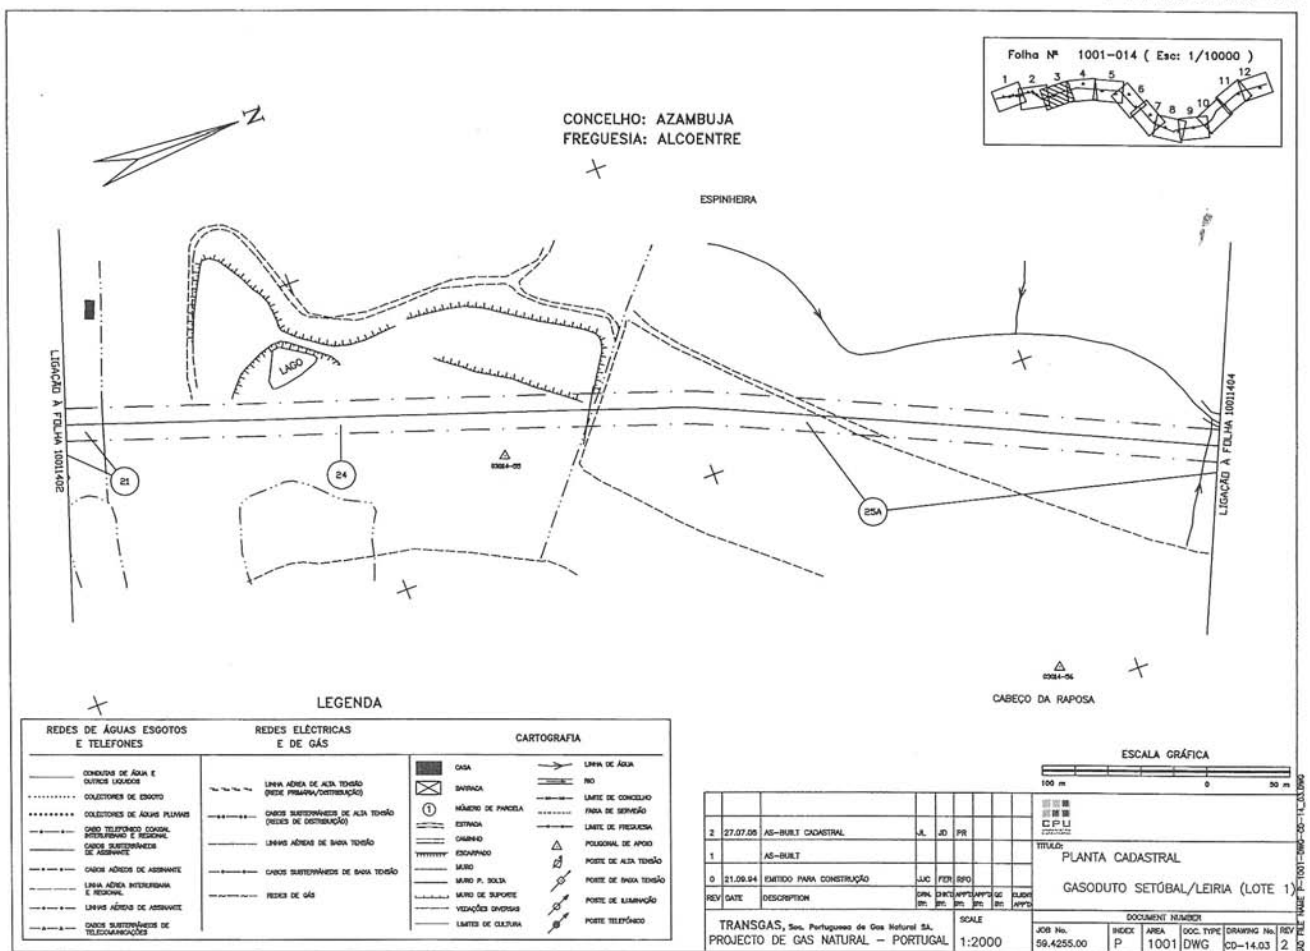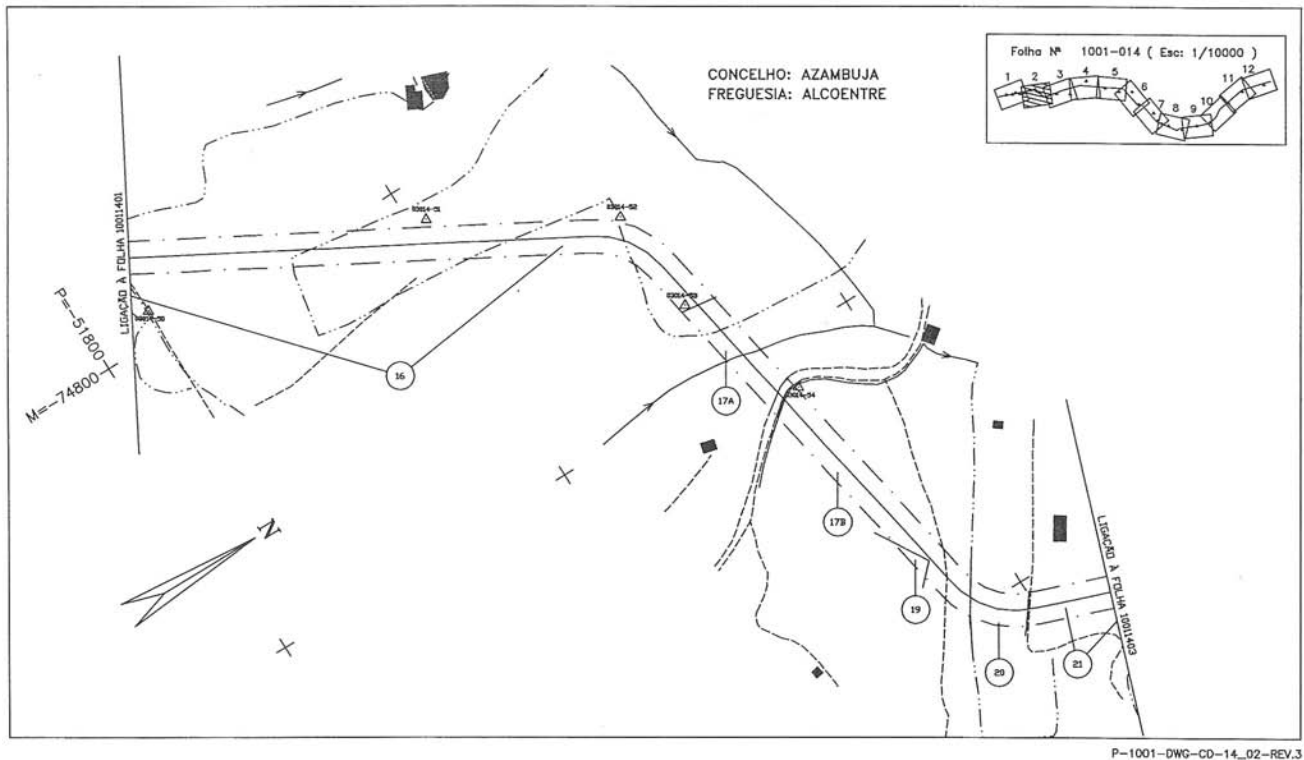

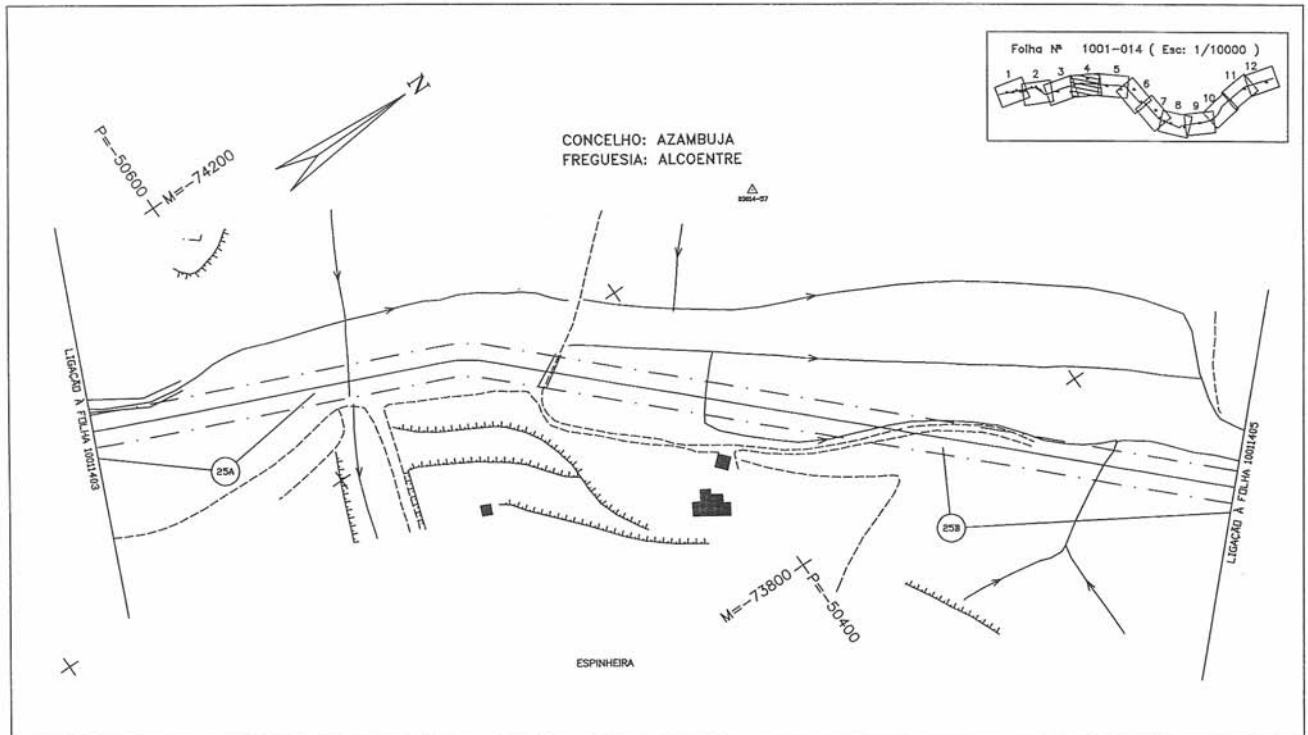



P-1001-DWG-CD-14\_04-REV.2

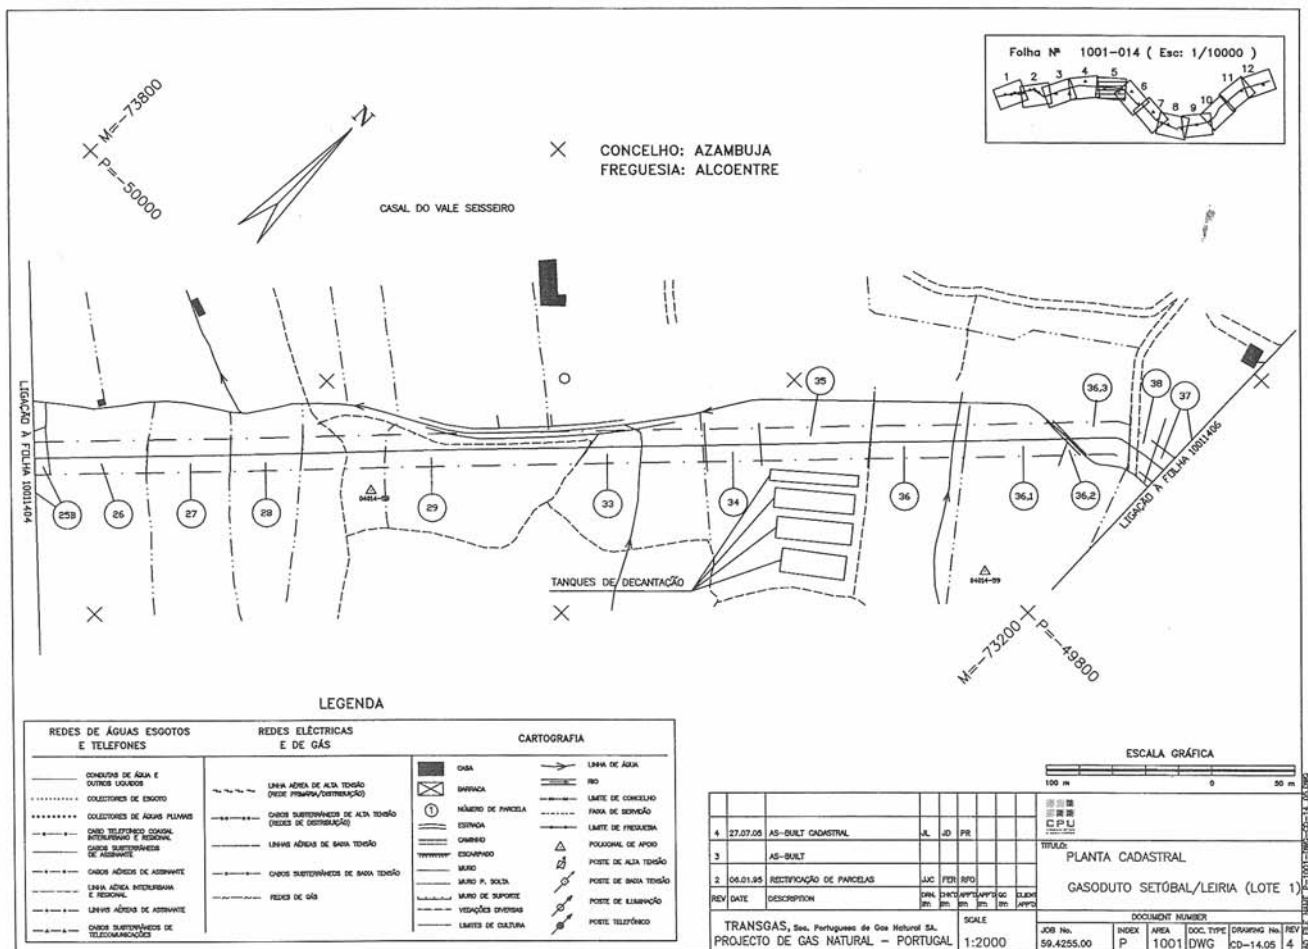

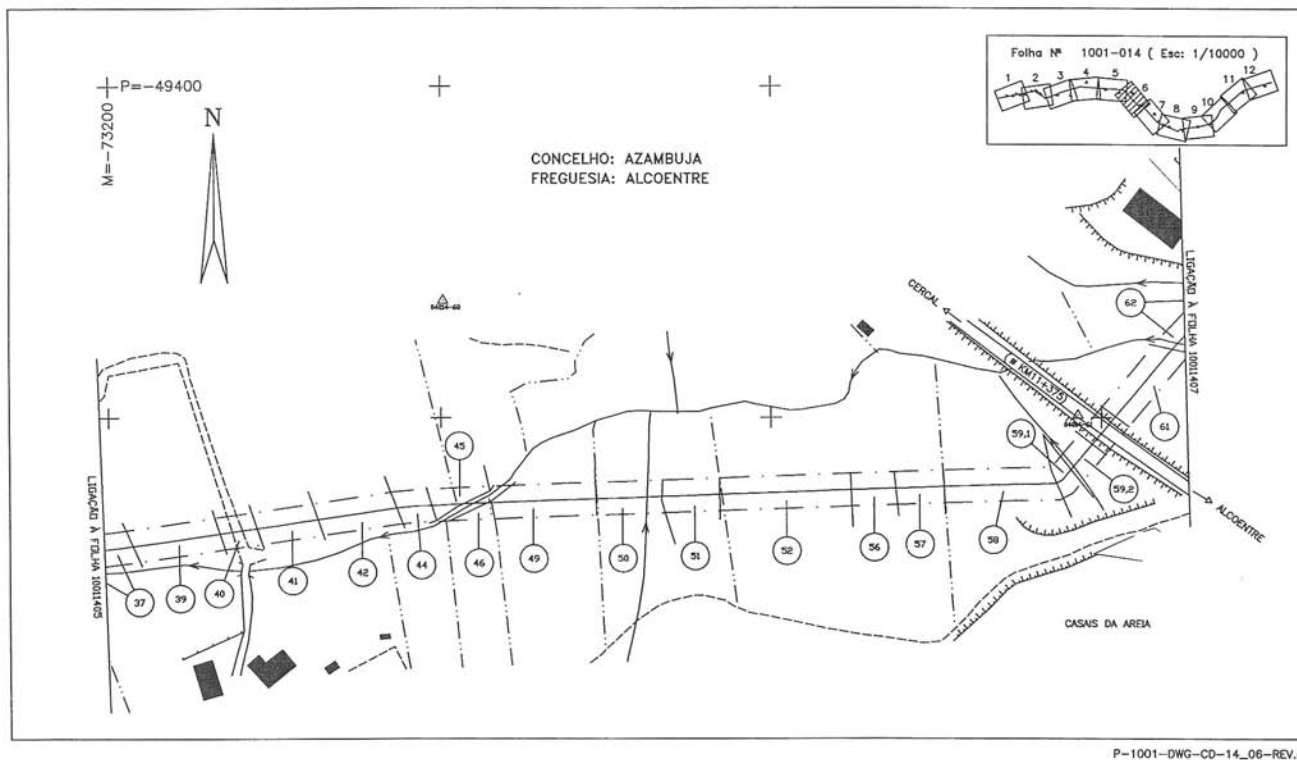

P-1001-DWG-CD-14\_06-REV.4

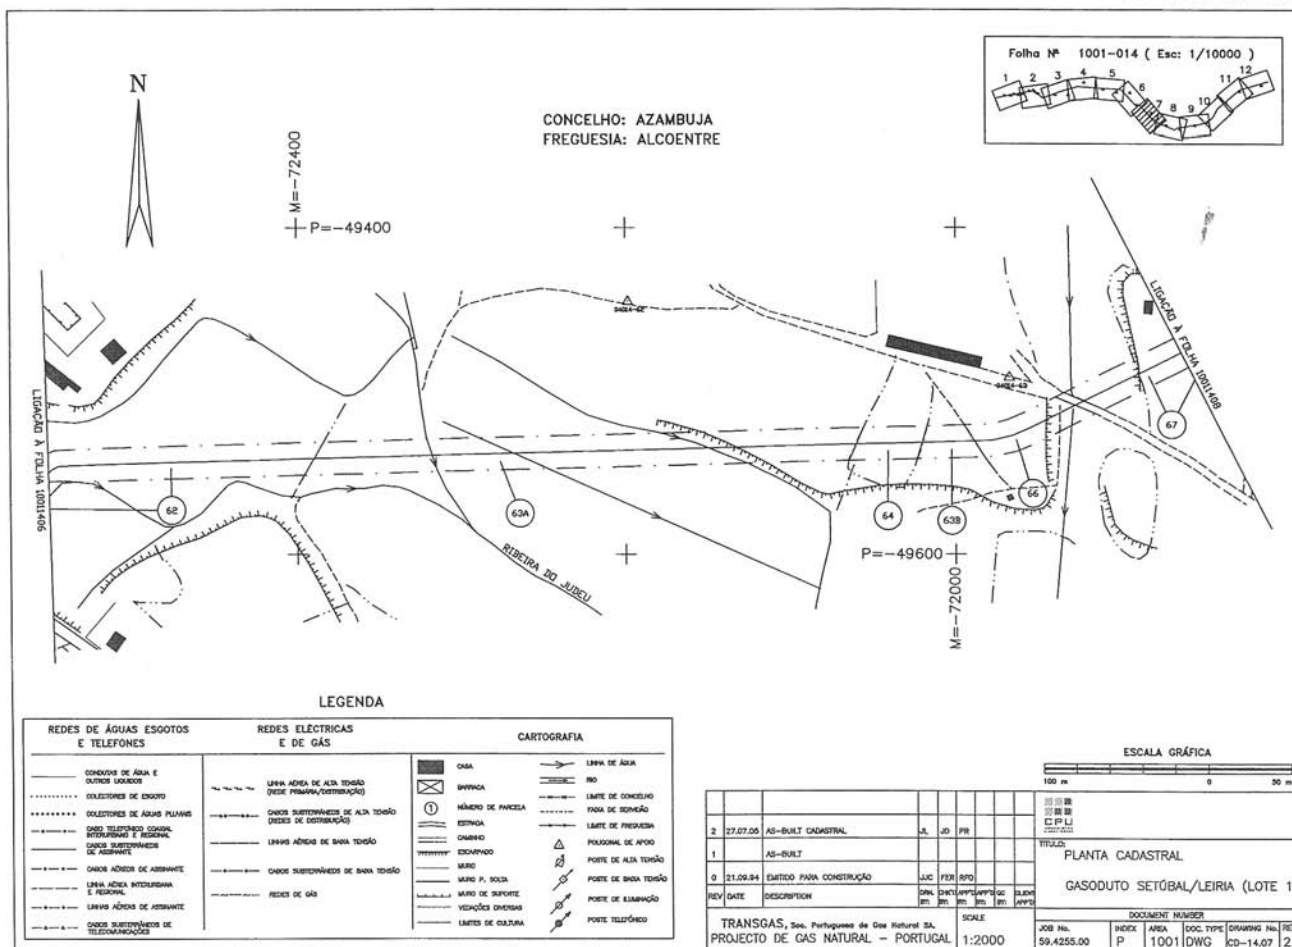

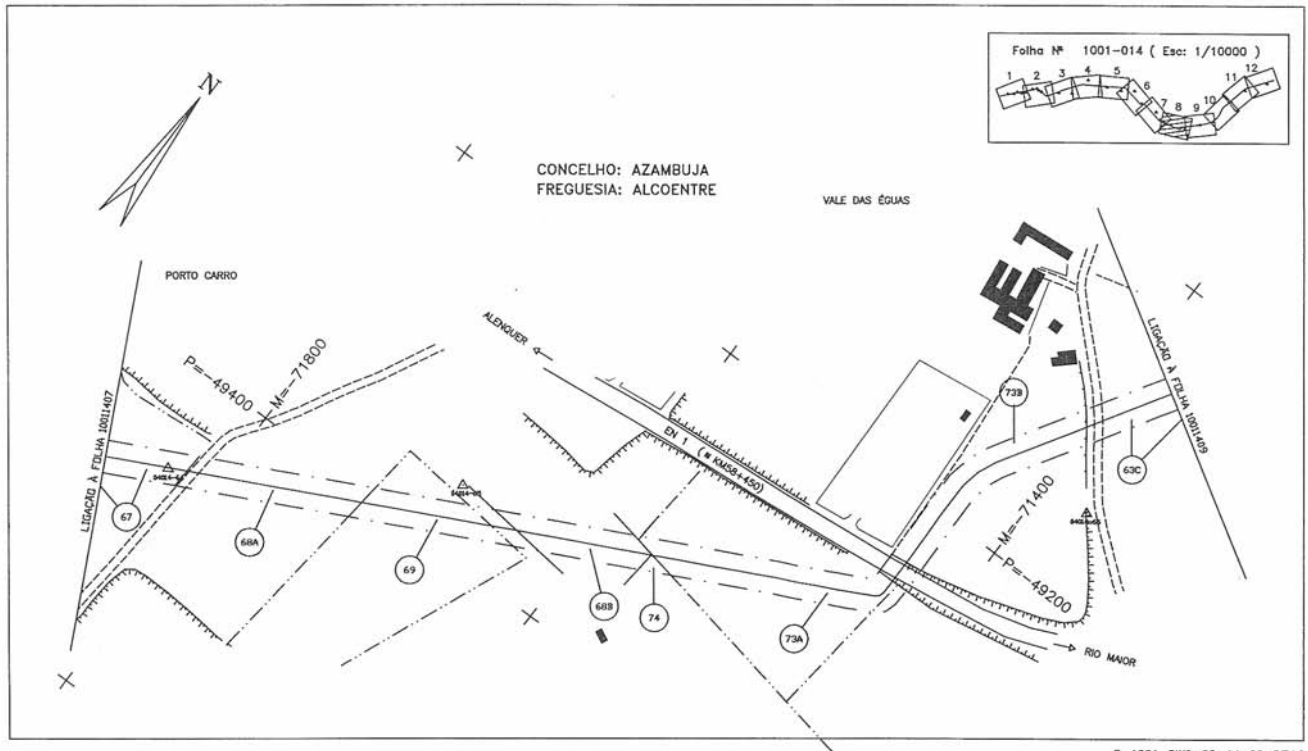

P-1001-DWG-CD-14\_08-REV.2

