

Aviso n.º 8973-E/2005 (2.ª série). — Na sequência do aviso da Direcção-Geral de Energia, publicado no *Diário da República*, 2.ª série, n.º 82, suplemento, de 6 de Abril de 1995, em cumprimento do n.º 3 do despacho n.º 113/93, de 15 de Dezembro, do Ministro da Indústria e Energia (*Diário da República*, 2.ª série, n.º 1, de 3 de Janeiro de 1994), publica-se em anexo o mapa de identificação dos imóveis sobre os quais foi constituída servidão administrativa de gás, com os titulares de direitos sobre os mesmos prédios, bem como as plantas parcelares definitivas (telas fi-

nais) do traçado do gasoduto Setúbal-Braga, relativas ao concelho de Setúbal.

O presente aviso rectifica e substitui, globalmente, para todos os efeitos legais, inclusive, o registo predial da servidão administrativa constituída nos termos do artigo 4.º do Decreto-Lei n.º 11/94, de 13 de Janeiro, os elementos referentes ao concelho de Setúbal, publicados através do já referido aviso da Direcção-Geral de Energia.

28 de Setembro de 2005. — Pelo Director-Geral, o Subdirector-Geral, *Morais Sarmento*.

Gasoduto: Setúbal-Leiria (L1)


Parcelas relativas aos desenhos n.ºs 1001-002, 01/2/3/4/5

Concelho de Setúbal.


| Número da parcela | Nomes de proprietários, possuidores (P), usufrutuários (U) ou titulares inscritos (TI), cônjuges e moradas | (P) (U) ou (TI) | Matriz: R: Rústica; U: Urbana; Omissa | Freguesia | Descrição predial | Confrontações do prédio | Declarações complementares | Área de servidão do prédio (metros quadrados) |
|-------------------|--|-----------------|--|--|---|-------------------------|--|---|
| 109,2A | Dregue - Sociedade de Construções e Turismo, S.A. Rua José Estevão, 131, R/C 1200 Lisboa | P | U:14963º | São Sebastião | 294/ 19851107 | | | 1 775 |
| 109,2B | | | | | | | | 1 720 |
| 110 | Maria José Raimundo David Mendes António José dos Santos Mendes Casados Largo do Sapalinho, 10 2900 Setúbal | P | 96 Sec. C; U:813º; U:814º; U:2748º; U:2751º. | Gâmbia- -Pontes- -Alto Guerra | 1138/ 20000616 | | | 3 203 |
| 111 | Armando Coelho Barreto Maria Silvina Barradas R. Barreto Casados Beco do Carmo, 1 2900 Setúbal | P | 95 Sec. C | Gâmbia- -Pontes -Alto Guerra | Num: 23976 da freguesia de São Sebastião Livro: B-78 Folha: 66 | | Este prédio, actualmente inscrito na matriz predial rústica da freguesia de Gâmbia-Pontes-Alto da Guerra sob o artigo 95 da Secção C, está descrito sob o n.º 23976, B-78, fls. 66, da freguesia de São Sebastião. | 1 016 |
| | Filipe Alexandre Francisquinho Aurora Maria Redondo Casados Rua 25 de Abril, 1 Casebres 7580 Alcácer do Sal | P | | | | | | |
| | Manuel Afonso Guerreiro Vitória Maria Lourenço Guerreiro Casados Rua Dr. António Lopes Júnior, 2 Alto da Guerra 2900 Setúbal | P | | | | | | |
| | João Luís Marques Maria Custódia dos Santos Casados Rua 25 de Abril, 26 Casebres 7580 Alcácer do Sal | P | | | | | | |
| | Manuel Marcolino Sabino Andressa Maria Nunes Casados Rua Álamos, 63, R/C 2910 Setúbal | P | | | | | | |
| | Luís António Marcolino Maria Albertina Marino Lopes Marcolino Casados Bairro do Laranjal, Largo Alexandre Herculano, Lote 10 7580 Alcácer do Sal | P | | | | | | |
| | Maria Natália Estrela Chagas Silva Rua do Cercal, 12 2910 Setúbal | P | | | | | | |
| | Amândio Fernandes Pereira Monteiro Maria Estrela da Fonseca Joaquim Monteiro Casados Rua Dr. António Carmona, 6 Alto da Guerra 2910 Setúbal | P | | | | | | |
| | José Vitor Nunes Gouveia Silvina Rodrigues Piedade Gouveia Casados Travessa Aníbal Palmela, 2 - 3º Dtº Casal do Marco 2840-034 Aldeia de Paio Pires | P | | | | | | |

| Número da parcela | Nomes de proprietários, possuidores (P), usufrutuários (U) ou titulares inscritos (TI), cônjuges e moradas | (P) (U) ou (TI) | Matriz: R: Rústica; U: Urbana; Omissa | Freguesia | Descrição predial | Confrontações do prédio | Declarações complementares | Área de servidão do prédio (metros quadrados) |
|-------------------|---|--------------------------|--|-----------|-------------------|-------------------------|----------------------------|---|
| | José Fernando Pereira Guerreiro Mariana Rosa Nunes Sabino Guerreiro Casados Rua das Gaivotas, 27 - 1º Esq., T. Z.2910 Setúbal | P | | | | | | |
| | Francisco Duarte Canhoto Carmelinda Maria dos Santos Canhoto Casados Rua das Gaivotas, 27, R/C Dtº São Sebastião 2900 Setúbal | P | | | | | | |
| | José Cecílio Isidro Antónia Maria Letras Cardoso Isidro Casados Av. Infante D. Henrique, 34 - 1º Esq.º 2900 Setúbal | P | | | | | | |
| | Albino Pinto Maria Celeste Domingos Ferreira Casados Brejos do Ass. 2900 Setúbal | P | | | | | | |
| | Ramiro Ferreira Fernandes Antónia Figueiredo Lopes Casados Rua Luís Teixeira de Macedo e Castro, 42 2900 Setúbal | P | | | | | | |
| | António Augusto Maria Rosa Maria Custódia Maria do Monte Rosa Casados Qtº do Vale de Grou, Lote 11- CCI 4345 Palmela | P | | | | | | |
| | João Carlos Conceição Pereira Maria do Rosário Silva Ventura Casados Rua S. João de Deus, 24 - 1º Dtº 2900 Setúbal | P | | | | | | |
| | Daniel Joaquim Águas Romão Eugénia Maria Coelho Cabeça Branca Casados Rua 1º de Maio, 9 São Cristovão 7050-402 Montemor-o-Novo | P | | | | | | |
| | António Carlos Guerra Martins Inácia Maria Letras Cardoso Martins Casados Rua Arronches Junqueiro, 107 - 2º 2900 Setúbal | P | | | | | | |
| | António Carlos Gomes da Costa Maria Manuela de Matos Rosado Gomes Costa Casados CCI N. 10853, Lagameças 2965 Águas de Moura | P | | | | | | |
| | José Goes Batardo Joana Rosa Fontes Silva Casados Rua das Giestas, 9 R/C Dtº. 2900 Setúbal | P | | | | | | |
| | António João Carrapeto Borrhalho Umbelina Rosa Carrapeto Borrhalho Casados Rua S. Tiago, Lote 1, 43 Reboreda 2900 Setúbal | P | | | | | | |
| | Fernando José Antunes Frasquilho Maria Susete Reis Antunes Frasquilho Casados Av. Dr. António Rodrigues Manito - Vivenda 19 2900 Setúbal | P | | | | | | |
| | Eduardo António da Costa Maria Josélia Dias Jorge da Costa Casados Av. Bento de Jesus Caraça, 162 - 2º A 2900 Setúbal | P | | | | | | |

| Número da parcela | Nomes de proprietários, possuidores (P), usufrutuários (U) ou titulares inscritos (TI), cônjuges e moradas | (P) (U) ou (TI) | Matriz: R: Rústica; U: Urbana; Omissa | Freguesia | Descrição predial | Confrontações do prédio | Declarações complementares | Área de servidão do prédio (metros quadrados) |
|-------------------|---|-----------------|---|--|-------------------|--|---|---|
| | Ana Maria Nobre Augusto Barrachinha Casados Rua Catarina Eufémia, 17 - Bº do Laranjal 7580-039 Alcácer do Sal | P | | | | | | |
| | Arnaldo José dos Santos 2900 Setúbal | TI | | | | | | |
| | António Ferreira de Pinho 2900 Setúbal | TI | | | | | | |
| | Luís Filipe Ribeiro Serrano 2900 Setúbal | TI | | | | | | |
| 112 | Severino Augusto Bolotas Maria Eugénia Amante Carreira Bolotas Casados Qtª do Anjo, Carregueira 2150 Almada | P | 71 Sec. B | São Sebastião | Omisso | Norte: António José de Matos Silva Sul: Fernando José Antunes Frasquilho, José Goes Batardo, António Carlos Gomes da Costa e outros Nascente: António Xavier de Lima Poente: Maria Antonieta Gamito Palmeira do Estanco Louro | Este prédio tem natureza rústica, situa-se no lugar de Serralheira, compõe-se de terreno de horta e de cultura arvense, está inscrito no referido artigo matricial rústico 71 da Secção B e tem a área de 5000 m². | 682 |
| 113 | António José de Matos Silva Maria da Glória Pereira Moreira de Matos Silva Casados Rua Guilherme Gomes Bernardes, 12 2900 Setúbal | P | U:1677º | Gâmbia- -Pontes- -Alto Guerra | 586/ 19970429 | | | 1 387 |
| 115 | Maria José Santana Marques Nunes Ribeiro Av. Prof. Egas Moniz, 8, 4º Esq. 2800 Almada | P | 51 Sec. B; U:138º; U:1257º; U:1258º; U:1259º; U:1260º; U:1261º; U:1262º; U:1263º. | Gâmbia- -Pontes- -Alto Guerra | 394/ 19921120 | | | 4 396 |
| | António Pedro Rodrigues Nunes Maria Manuela de Oliveira Laureano Nunes Casados Rua Caetano Maria Batalha, 3, 6º Esq. 2800 Almada | P | | | | | | |
| 116 | José Manuel Machado Pombo Duarte Maria Dulce Nascimento Pinho Duarte Casados Rua Dr. Hernâni Cidade, 3, 5º C 1600 Lisboa | P | 32 Sec. B | São Sebastião | Omisso | Norte: Companhia Agrícola do Maranhão Camar, S.A. e Estrada Sul: Maria José Santana Marques Nunes Ribeiro e António Pedro Rodrigues Nunes e Caminho Nascente: José Ferreira Poente: Companhia Agrícola do Maranhão Camar, S.A. | Este prédio tem natureza rústica, situa-se no lugar de Padeiras, compõe-se de terreno de cultura arvense, olival, figueiras e sobreiros, está inscrito no referido artigo matricial rústico 32 da Secção B e tem a área de 43 250 m². | 2 413 |
| 117 | Companhia Agrícola do Maranhão Camar, S.A. Rua dos Sapateiros, 128, 4º 1100 Lisboa | P | 20 Sec. B; U:1773º. | São Sebastião | 5137/ 20020620 | | Este prédio tem a área de 336 786,48 m² e encontra-se inscrito na matriz predial rústica da referida freguesia sob o artigo 20 da Secção B, que corresponde ao anterior artigo rústico 652º da mesma freguesia, e na matriz predial urbana da mesma freguesia sob o artigo 1773º. | 23575 |
| 118 | Ercamar - Sociedade de Construções, Lda. Algeruz 2950 Palmela | P | 28 Sec. A | São Sebastião | 4521/ 19991025 | | | 2 994 |

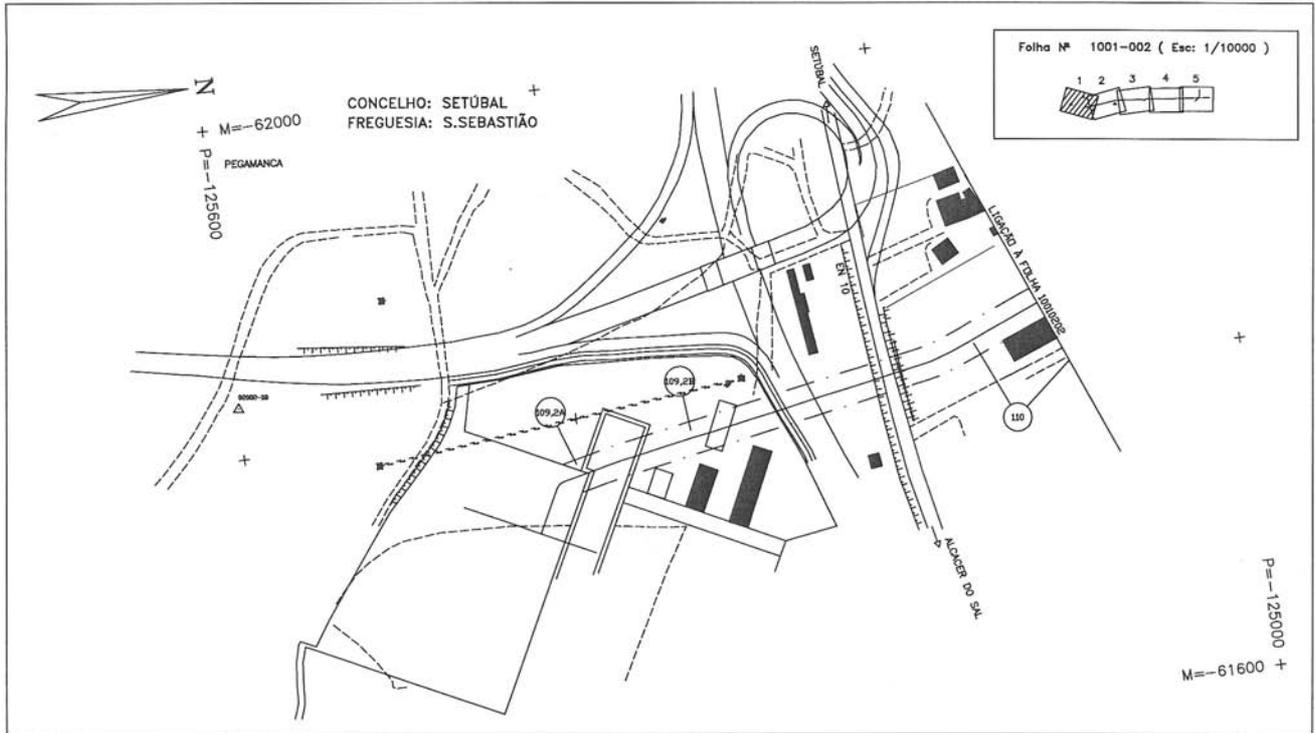


P-1001-DWG-CD-02_01-REV.3

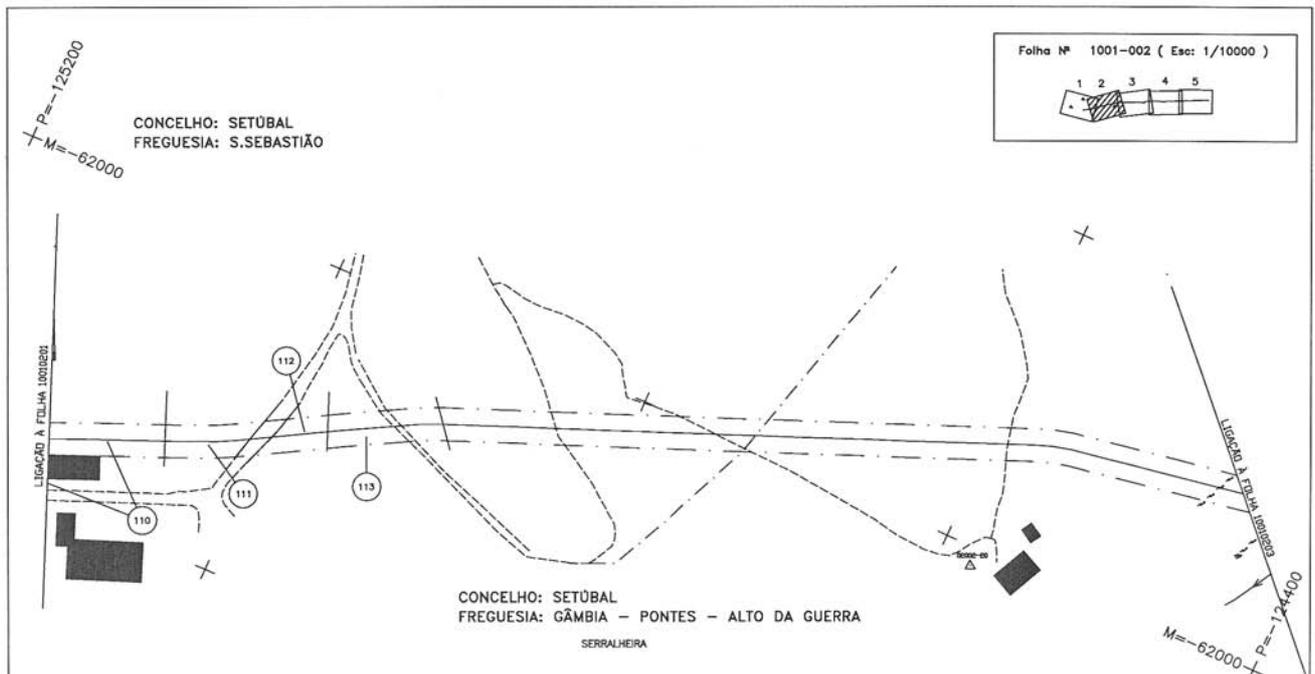

LEGENDA


| REDES DE ÁGUAS ESGOTOS E TELEFONES | REDES ELÉCTRICAS E DE GÁS | CARTOGRAFIA |
|---|--|---|
| <ul style="list-style-type: none"> CONDUTA DE ÁGUA E OUTROS LIGADORS COLECTORES DE ESGOTO COLECTORES DE ÁGUAS PLUVIAIS CANAL TELEFÓNICO CANAL INTERMUNICIPAL E REGIONAL CANAL SUBTERRÂNEO DE ABASTECIMENTO CANAL AEREO DE ABASTECIMENTO LINHA AEREA INTERMUNICIPAL E REGIONAL LINHA AEREA DE ABASTECIMENTO CANAL SUBTERRÂNEO DE TELECOMUNICAÇÕES | <ul style="list-style-type: none"> LINHA AEREA DE ALTA TENÇÃO (DESE PRIMARIA/SECUNDARIZACÃO) CANAL SUBTERRÂNEO DE ALTA TENÇÃO (REDES DE DISTRIBUICÃO) LINHAS AEREA DE BAIXA TENÇÃO CANAL SUBTERRÂNEO DE BAIXA TENÇÃO REDES DE GÁS | <ul style="list-style-type: none"> ONDA SINCRONA NÚMERO DE PARCELA ESTRADA QUILÓMETRO MURO P. SOLDA MURO DE SUPORTE VEDAÇÕES EMERGENTES LIMITES DE CULTURA LINHA DE ÁGUA RIO LIMITE DE CONCELHO Faixa DE SERRAÇÃO LIMITE DE FREGUESIA POLIGONAL DE APOIO POSTE DE ALTA TENÇÃO POSTE DE BAIXA TENÇÃO POSTE DE ILUMINACÃO POSTE TELEFÓNICO |

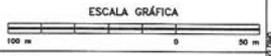


| REV | DATE | DESCRIPTION | ELAB | APR | APPRO |
|-----|----------|-------------------------|------|-----|-------|-------|-------|-------|-------|-------|-------|-------|-------|-------|-------|-------|-------|-------|-------|
| 2 | 04.08.05 | AS-BUILT CADASTRAL | JL | JD | FR | | | | | | | | | | | | | | |
| 1 | | AS-BUILT | JLC | FEH | RFV | | | | | | | | | | | | | | |
| 0 | 05.02.95 | RECTIFICACÃO DE TRACADO | JLC | FEH | RFV | LPH | MTL | | | | | | | | | | | | |

| | | | | |
|--|------------|-------------|----------|------|
| TRANSGAS, Soc. Portuguesa de Gas Natural SA. | | SCALE | 1:2000 | |
| JOB No. | 59.4255.00 | INDEX | P | 1001 |
| AREA | DWG | DOC. TYPE | CD-02.02 | REV |
| DOCUMENT NUMBER | | DRAWING No. | | |

04/02/2005 09:58:10 AM 12.12.11.05

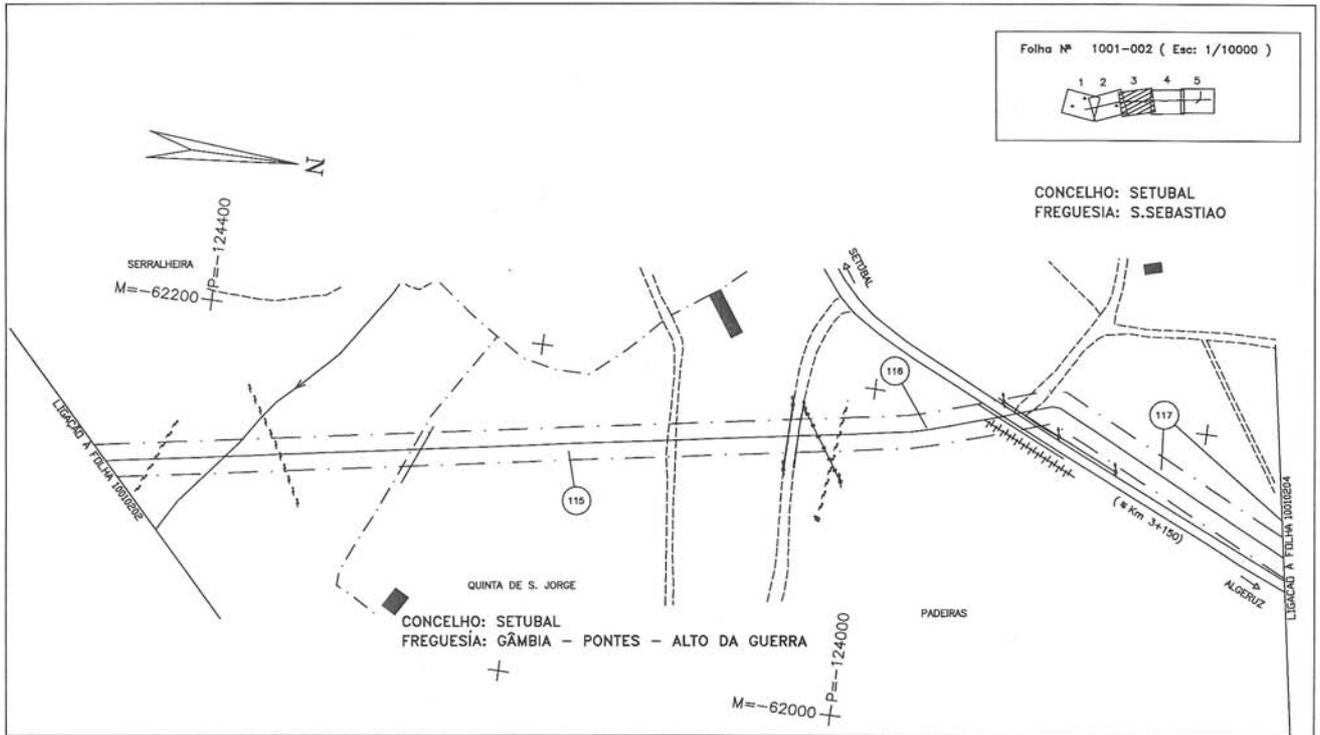

P-1001-DWG-CD-02_03-REV.3

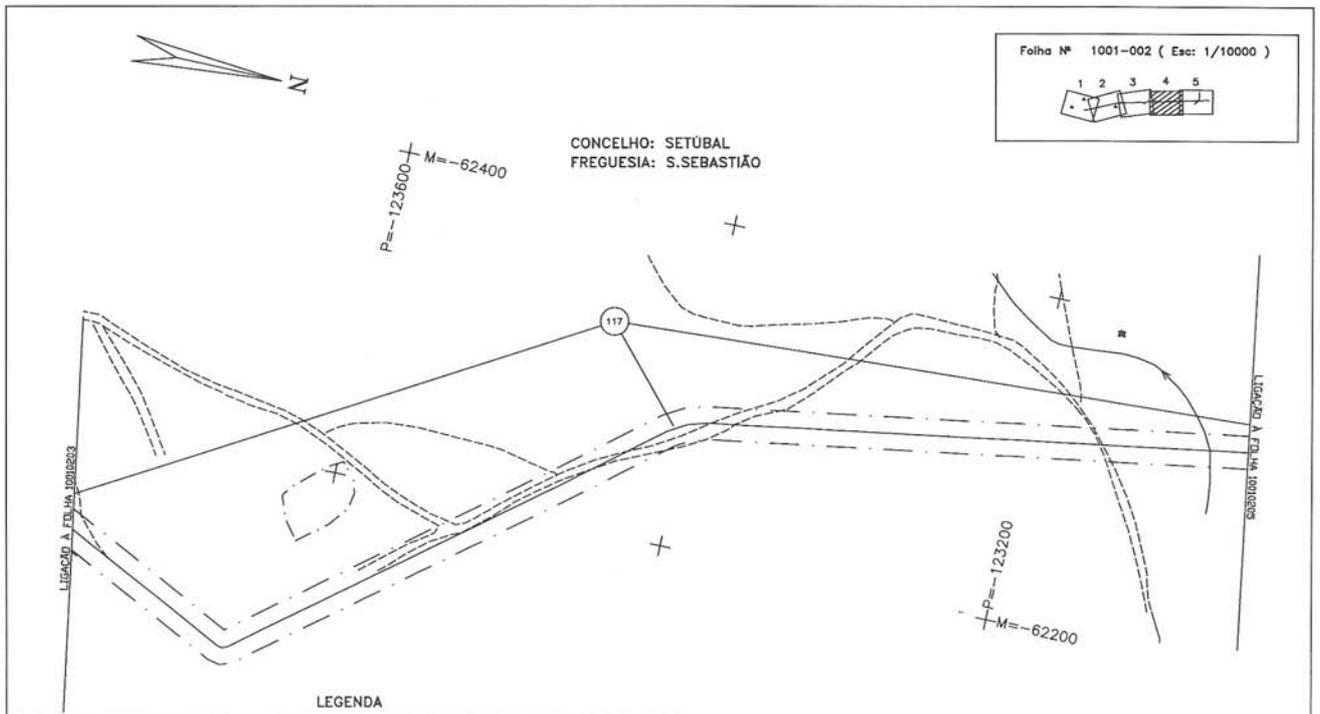

LEGENDA

| REDES DE ÁGUAS ESGOTOS E TELEFONES | REDES ELÉCTRICAS E DE GÁS | CARTOGRAFIA |
|--|---|---|
| <ul style="list-style-type: none"> CONEXÃO DE ÁGUA E OUTROS LÍQUIDOS COLETORES DE ESGOTO COLETORES DE ÁGUAS PLUVIAIS CANOS TELEFÓNICOS CONVENCIONAIS, INTERCOMUNICAÇÃO E SATELITAIS CANOS SUBTERRÂNEOS DE ÁGUA CANOS AÉREOS DE ÁGUA LINHA AÉREA INTERCOMUNICAÇÃO E SATELITAIS LINHA AÉREA DE ÁGUA CANOS SUBTERRÂNEOS DE TELECOMUNICAÇÃO | <ul style="list-style-type: none"> LINHA AÉREA DE ALTA TENSÃO (REDE PRIMÁRIA/DISTRIBUIÇÃO) CANOS SUBTERRÂNEOS DE ALTA TENSÃO (REDES DE DISTRIBUIÇÃO) LINHAS AÉREAS DE BASTA TENSÃO CANOS SUBTERRÂNEOS DE BASTA TENSÃO REDES DE GÁS | <ul style="list-style-type: none"> CASA SINCRICA NÚMERO DE PARCELA ESTREVA CHUPREDO MOJO MURO P. SOLTA MURO DE SUPORTE VEDAÇÕES DIVISÓRIAS LIMITE DE CULTURA LINHA DE ÁGUA RIO LIMITE DE CONCELHO FANEA DE SINALIZAÇÃO LIMITE DE FREGUESIA POLIGONAL DE APOIO POSTE DE ALTA TENSÃO POSTE DE BASTA TENSÃO POSTE DE BAIXA TENSÃO POSTE TELEFÓNICO |



| REV | DATE | DESCRIPTION | ELAB | APR | ELAB | APR |
|-----|----------|----------------------------|------|-----|------|-----|
| 3 | 04.06.05 | AS-BUILT CADASTRAL | JL | JD | PR | |
| 2 | | AS-BUILT | | | | |
| 1 | 05.05.05 | RE-EDITADO PARA CONSTRUÇÃO | JLC | VR | NI | |

| | | | | | | |
|--|--|--------|-----------------|-------|----------|-----------|
| TRANSGAS, Soc. Portuguesa de Gas Natural SA. | | SCALE | DOCUMENT NUMBER | | | |
| PROJECTO DE GAS NATURAL - PORTUGAL | | 1:2000 | JOB No. | INDEX | AREA | DOC. TYPE |
| | | | 59.4255.00 | P | 1001 | DWG |
| | | | | | CD-02.04 | 3 |

