

Aviso n.º 9848-B/2005 (2.ª série). — Na sequência do aviso da Direcção-Geral de Energia publicado no *Diário da República*, 2.ª série, n.º 35, suplemento, de 10 de Fevereiro de 1996, rectificado pelo aviso publicado no *Diário da República*, 2.ª série, n.º 174, 2.º suplemento, de 29 de Julho de 1996, e em cumprimento do n.º 3 do despacho n.º 113/93, de 15 de Dezembro, do Ministro da Indústria e da Energia (*Diário da República*, 2.ª série, n.º 1, de 3 de Janeiro de 1994), publica-se em anexo mapa de identificação dos imóveis sobre os quais foi constituída servidão administrativa de gás, com os titulares de direitos sobre os mesmos prédios, bem como as plantas parcelares definitivas (telas fi-

nais) do traçado do gasoduto Setúbal-Braga (lote 2) relativas ao ramal de Braga, concelho de Braga.

O presente aviso rectifica e substitui, globalmente, para todos os efeitos legais, inclusive o registo predial da servidão administrativa constituída nos termos do artigo 4.º do Decreto-Lei n.º 11/94, de 13 de Janeiro, os elementos referentes ao ramal de Braga, concelho de Braga, publicados através do já referido aviso da Direcção-Geral de Energia.

21 de Outubro de 2005. — Pelo Director-Geral, por delegação de competências, o Subdirector-Geral, *Morais Sarmento*.

Ramal de Braga (L2)

Parcelas relativas aos desenhos n.ºs 5002-001, 03/4/5/6/7/8/9; 5002-002, 01

Concelho de Braga.

Parcela N.º	Nomes de Proprietários, Possuidores (P), Usufrutuários (U) ou Titulares Inscritos (TI), Conjuges e Moradas	(P) (U) (TI)	Matriz: R: Rústica; U: Urbana; omissa.	Freguesia	Descrição Predial	Confrontações do Prédio	Declarações Complementares	Área de Servidão do Prédio (m2)
1	ILÍDIO GOMES DE CASTRO MARIA OLIVEIRA FARIA Casados LUGAR DO BOM NOME, ARNOSO STª MARIA 4760 VILA NOVA DE FAMALICÃO	P	R:2º	Tebosa	00234/161299			2139
2	MARIA DE JESUS BARBOSA PINTO MARINHO FRANCISCO JOSÉ MARQUES PINTO Casados AV. DA LIBERDADE, N.º 219 - 5º 4700 BRAGA	P	R:15º	Tebosa	OMISSO	Norte: HERDºS DE FERNANDO P. MARINHO Sul: ILÍDIO G. CASTRO Nascente: HERDºS DE OLÍMPIA P. PINTO Poente: RIBEIRO	Este prédio tem natureza rústica, situa-se no lugar de Srª do Campo, compõe-se de terreno de cultura e videiras, está inscrito no referido artigo matricial rústico 15º e tem a área de 2280 m2.	578
3	AMÍLCAR DOS SANTOS PINHEIRO MARIA FERREIRA DE SOUSA Casados S. PEDRO DE OLIVEIRA 4700 BRAGA	P	R:12º	Tebosa	Num: 19847 Livro: B-59 Folha: 63			443
4	AMÉRICO MENDES ARAÚJO MARIA ALICE FERREIRA LOBO DE ARAÚJO Casados ARNOSO LUGAR DE VENDAS 4760 VILA NOVA DE FAMALICÃO	P	R:18º	Tebosa	OMISSO	Norte: HERDºS DE MANUEL DE CARVALHO Sul: MARIA B. P. MARINHO Nascente: HERDºS DE MANUEL DE CARVALHO Poente: HERDºS DE OLÍMPIA P. PINTO	Este prédio tem natureza rústica, situa-se no lugar de Srª do Campo, compõe-se de terreno de cultura, está inscrito no referido artigo matricial rústico 18º e tem a área de 1190 m2.	184
5	ALBINO DE MAGALHÃES NOGUEIRA COUCÃO PRISCOS 4700 BRAGA	P	R:11º	Tebosa	00025/050488			391
6	AMÉRICO MENDES DE ARAÚJO MARIA ALICE FERREIRA LOBO DE ARAÚJO Casados LUGAR DE VENDAS 4760 VILA NOVA DE FAMALICÃO	P	R:21º	Tebosa	00251/110900			635
	MARIA AMÉLIA MARTINS MENDES VENDA, ARNOSO STª MARIA 4760 VILA NOVA DE FAMALICÃO	U						
7 (continua)	ALBERTINO BATISTA LIMA MARIA FLORISTA DA COSTA VEIGA Casados LUGAR DO PAÇO TEBOSA 4700 BRAGA	P	R:19º	Tebosa	Num: 21039 Livro: B-62 Folha: 62			519
	IRENE BATISTA LIMA JOSÉ MANUEL SIVA FREITAS Casados LUGAR DO PAÇO TEBOSA 4700 BRAGA	P						
	TERESA BATISTA LIMA CARLOS MENDES SOUSA Casados LUGAR DO PAÇO TEBOSA 4700 BRAGA	P						
	FRANCISCO AMÂNDIO BATISTA LIMA LUGAR DO PAÇO TEBOSA 4700 BRAGA	P						

Parcela N.º	Nomes de Proprietários, Possuidores (P), Usufrutuários (U) ou Titulares Inscritos (TI), Conjuges e Moradas	(P) (U) (TI)	Matriz: R: Rústica; U: Urbana; omissa.	Freguesia	Descrição Predial	Confrontações do Prédio	Declarações Complementares	Área de Serviço do Prédio (m2)
(continuação) 7	BLANDINA GONÇALVES BATISTA LUGAR DO PAÇO TEBOSA 4700 BRAGA	P						
	ANTÓNIO BATISTA LIMA MARIA CONCEIÇÃO FERREIRA FERNANDES Casados LUGAR DO PAÇO TEBOSA 4700 BRAGA	P						
9	ARTUR BALTAZAR ARAÚJO PINTO PALMIRA DE JESUS OLIVEIRA Casados RUA DOS COMBATENTES, N.º 163 PEDROUÇOS 4470 MAIA	P	R:29º	Tebosa	OMISSO	Norte: HERD.ºS DE FERNANDO P. MARINHO Sul: AMÉRICO SÁ PINTO Nascente: AMÉRICO SÁ PINTO Poente: CAMINHO	Este prédio tem natureza rústica, situa-se no lugar de Agra, compõe-se de terreno de cultura e videiras em ramada, está inscrito no referido artigo matricial rústico 29º e tem a área de 10800 m2.	800
10	ANTÓNIO FERNANDO BARBOSA MARINHO ROSA CLARA FARIA LEÃO Casados LUGAR DE S. MIGUEL FIGUEIREDO 4700 BRAGA	P	R:30º	Tebosa	OMISSO	Norte: ANTÓNIO SERINO Sul: ARTUR BALTAZAR DE ARAÚJO PINTO Nascente: AMÉRICO SÁ PINTO Poente: CAMINHO	Este prédio tem natureza rústica, denomina-se S.º do Campo, situa-se no lugar de Campo da Agra, compõe-se de terreno de cultura e videiras, está inscrito no referido artigo matricial rústico 30º e tem a área de 3600 m2.	476
	MARIA DE JESUS BARBOSA PINTO MARINHO FRANCISCO JOSÉ MARQUES PINTO Casados AV. DA LIBERDADE, N.º 219 - 5º 4700 BRAGA	P						
	ROSA DE JESUS BARBOSA PINTO MARINHO ARMINDO DE OLIVEIRA PINTO Casados AV. FERNÃO MAGALHÃES, N.º 225 - 3 DTº 4300 PORTO	P						
	BEATRIZ DE JESUS BARBOSA PINTO MARINHO FERNANDO FERREIRA BARROSO Casados PRAÇA DA REPÚBLICA, N.º 4 - 1º 4490 PÓVOA DO VARZIM	P						
11	"SÁ SERINO - IMOBILIÁRIA, S.A." CENTRO COMERCIAL DO RECHICHO, SALA 63 SÃO JOSÉ DE SÃO LÁZARO 4700 BRAGA	P	R:31º	Tebosa	00297/240902			2452
11,1	TERESA DE JESUS MARTINS LUGAR DO CALVÁRIO TEBOSA 4700 BRAGA	P	R:32º	Tebosa	OMISSO	Norte: DOMINGOS DE VILELA Sul: ANTÓNIO CERINO E OUTROS Nascente: ANTÓNIO CERINO E OUTROS Poente: CAMINHO	Este prédio tem natureza rústica, situa-se no lugar de Agra, compõe-se de terreno de cultura e videiras em ramada, está inscrito no referido artigo matricial rústico 32º e tem a área de 2800 m2.	218
12	"SÁ SERINO - IMOBILIÁRIA, S.A." CENTRO COMERCIAL DO RECHICHO, SALA 63 SÃO JOSÉ DE SÃO LÁZARO 4700 BRAGA	P	R:38º	Tebosa	00291/110702			1210
13	DOMINGOS SÁ SERINO EMÍLIA DE ARAÚJO Casados VENDAS TEBOSA 4700 BRAGA	P	R:37º	Tebosa	OMISSO	Norte: HERD.ºS DE JOSÉ PEREIRA Sul: ADELINO MAGALHÃES Nascente: ROSA P. VILAÇA E OUTROS Poente: JOÃO F. LEITE	Este prédio tem natureza rústica, situa-se no lugar de Agra, compõe-se de terreno de cultura e videiras em ramada, está inscrito no referido artigo matricial rústico 37º e tem a área de 6900 m2.	2268
14	AURORA PEREIRA PINTO HORÁCIO AMÉRICO DE MORAIS Casados 4700 BRAGA	TI	R:64º	Tebosa	Num: 1646 Livro: B-12 Folha: 110 V		Este prédio encontra-se inscrito na matriz predial rústica da referida freguesia sob o artigo 64º, tem a área de 7950 m2, situa-se no lugar de Leira da Trocada, compõe-se de terreno de cultura e videiras em ramada, e confronta actualmente a Norte com Herdeiros de Fernando P. Marinho, a Sul com António P. Vilaça, a Nascente com caminho e a Poente com Herdeiros de Fernando P. Marinho.	686
	MANUEL FRANCISCO PINTO MORAIS UMBELINA GONÇALVES BAPTISTA MORAIS Casados S. PEDRO DE OLIVEIRA 4700 BRAGA	P						
15	JOSÉ CARLOS LEITE PINTO R. CENTRAL DO SEIXO, N.º 37 - 2º ESQ. FRENTE 4465 S. MAMEDE INFESTA	P	R:90º	Tebosa	Num: 3136 Livro: B-17 Folha: 51			2855

Parcela N.º	Nomes de Proprietários, Possuidores (P), Usufrutuários (U) ou Titulares Inscritos (TI), Conjuges e Moradas	(P) (U) (TI)	Matriz: R: Rústica; U: Urbana; omissa.	Freguesia	Descrição Predial	Confrontações do Prédio	Declarações Complementares	Área de Servidão do Prédio (m2)
16	MANUEL DE SOUSA MARIA HELENA LEITE BARBOSA Casados LUGAR DA MOINHA, TEBOSA 4700 BRAGA	P	R:85º	Tebosa	OMISSO	Norte: CASIMIRO M. ARAÚJO Sul: CAMINHO Nascente: ALEXANDRE S. PINTO Poente: ARMANDO M. PINTO	Este prédio tem natureza rústica, situa-se no lugar de Vendas, compõe-se de terreno de cultura e videiras em ramada, está inscrito no referido artigo matricial rústico 85º e tem a área de 970 m2.	256
17	MANUEL JUSTINO DA CRUZ ARAÚJO MARIA DE LURDES BARROSO CARVALHO ARAÚJO Casados LUGAR DE ROSSAS TEBOSA 4700 BRAGA	P	R:84º	Tebosa	00044/080889			428
18	MARIA DA CONCEIÇÃO RODRIGUES BRAGA SAMPAIO LUGAR DE VENDAS TEBOSA 4700 BRAGA	P	R:83º	Tebosa	Num: 29832 Livro: B-84 Folha: 89		Este prédio tem a área de 1650 m2 e encontra-se inscrito na matriz predial rústica da referida freguesia sob o artigo 83º, que corresponde ao anterior artigo rústico 562º da mesma freguesia.	229
	MARIA DA CONCEIÇÃO BRAGA SAMPAIO LUGAR DE VENDAS TEBOSA 4700 BRAGA	P						
	MARIA DA LUZ BRAGA SAMPAIO MANUEL BRANDÃO DE SÁ Casados 4000 PORTO	P						
	MARIA UMBELINA SAMPAIO MALHEIRO DA SILVA ARMANDO MALHEIRO DA SILVA Casados S. VÍTOR DE BRAGA 4700 BRAGA	P						
	ALEXANDRE XISTO GONÇALVES SAMPAIO UMBELINA DE FARIA GONÇALVES Casados SANDIM 4700 BRAGA	TI						
21	LÚIS GOMES PINTO BOAVISTA CELEIRÓS 4700 BRAGA	TI	R:82º	Tebosa	Num: 21531 Livro: B-53 Folha: 109		Este prédio tem a área de 1500 m2 e encontra-se inscrito na matriz predial rústica da referida freguesia sob o artigo 82º que corresponde ao anterior artigo rústico 564º da mesma freguesia.	189
	AMÉRICA DE SÁ PINTO VENÂNCIO PINTO MACHADO Casados RUA COMENDADOR PADRE VAZ PINTO, N.º 13 CELEIRÓS 4700 BRAGA	P						
22	FRANCISCO JOSÉ MARQUES PINTO MARIA DE JESUS BARBOSA PINTO MARINHO Casados AV. DA LIBERDADE, N.º 219 - 5º 4700 BRAGA	P	R:77º	Tebosa	OMISSO	Norte: ANTÓNIO M. VILELA E OUTROS Sul: CARLOS S. PINTO E OUTRO Nascente: CARLOS S. PINTO Poente: ALEXANDRE SAMPAIO	Este prédio tem natureza rústica, situa-se no lugar de Lugar das Adegas, compõe-se de terreno de cultura e videiras em ramada, está inscrito no referido artigo matricial rústico 77º e tem a área de 5180 m2.	450
23	LÚIS GOMES PINTO BOAVISTA CELEIRÓS 4700 BRAGA	TI	R:91º	Tebosa	Num: 5139 Livro: B-22 Folha: 63 V		Este prédio encontra-se inscrito na matriz predial rústica da referida freguesia sob o artigo 91º, que corresponde ao anterior artigo rústico 554º, tem a área de 17080 m2, denomina-se de Campo das Macieiras, situa-se no lugar de Vendas, compõe-se de terreno de cultivo e vinha, e confronta actualmente a Nascente com Casimiro Marques Araújo.	2845
	ZACARIAS DE SÁ PINTO CONCEIÇÃO GOMES QUINTELA Casados AV. 31 DE JANEIRO, N.º 534 - 2º 4700 BRAGA	P						
25	O FELIZ - METALOMECÂNICA, LDA AV.º S. LOURENÇO, N.º 41 CELEIRÓS 4700 BRAGA	P	R:105º, U:124º.	Tebosa	00270/170801			5147
28	JÚLIO ADALBERTO PINTO DE BARROS MARTINS JOSEFINA DE MAGALHÃES GONÇALVES MARTINS Casados AV. GOMES GUERRA, N.º 822, PRAIA DE ÁGUEDA ARCOZELO 4405 VILA NOVA DE GAIA	P	R:107º	Tebosa	OMISSO	Norte: ANTÓNIO C. S. BRAGA Sul: ANTÓNIO C. S. BRAGA Nascente: LIMITE DE FREGUESIA Poente: ANTÓNIO C. S. BRAGA	Este prédio tem natureza rústica, situa-se no lugar de Barreiros, compõe-se de terreno de cultura e videiras em ramada, está inscrito no referido artigo matricial rústico 107º e tem a área de 7050 m2.	1950

Parcela N.º	Nomes de Proprietários, Possuidores (P), Usufrutuários (U) ou Titulares Inscritos (TI), Conjuges e Moradas	(P) (U) (TI)	Matriz: R: Rústica; U: Urbana; omissa.	Freguesia	Descrição Predial	Confrontações do Prédio	Declarações Complementares	Área de Servidão do Prédio (m2)
30	JÚLIO ADALBERTO PINTO DE BARROS MARTINS JOSEFINA DE MAGALHÃES GONÇALVES MARTINS Casados AV. GOMES GUERRA, N.º 822, PRAIA DE ÁGUEDA ARCOZELO 4405 VILA NOVA DE GAIA	P	R:121º	Tebosa	OMISSO	Norte: LIMITE DE FREGUESIA Sul: ESTRADA Nascente: LIMITE DE FREGUESIA Poente: ANTÓNIO C. S. BRAGA	Este prédio tem natureza rústica, situa-se no lugar dos Barreiros, compõe-se de terreno de cultura e ramada, está inscrito no referido artigo matricial rústico 121º e tem a área de 3150 m2.	1785
31	ALBERTINO GONÇALVES BATISTA SOFIA MARQUES PINTO Casados LUGAR DE S. TOMÉ PRISCOS 4700 BRAGA	P	R:18º	Priscos	OMISSO	Norte: ZEFERINO F. DA COSTA Sul: LIMITE FREGUESIA Nascente: CAMINHO Poente: LIMITE FREGUESIA	Este prédio tem natureza rústica, situa-se no lugar de S. Tomé, compõe-se de terreno de cultura, videiras e castanheiros, está inscrito no referido artigo matricial rústico 18º e tem a área de 6050 m2.	1110
32	ZEFERINO FERREIRA DA COSTA MARIA DO CARMO FARIÁ DE CARVALHO COSTA Casados ARNOSO SANTA MARIA 4760 VILA NOVA DE FAMALICÃO	P	R:17º; U:140º.	Priscos	00306/020200			8018
81 A	MARIA JACINTA FERREIRA DA CRUZ PINTO DE ANDRADE RIBEIRO JOSE MANUEL DE ANDRADE RIBEIRO Casados RUA PADRE FRANCISCO DE ALMEIDA, N.º 8 4710 BRAGA	P	R:630º	Priscos	Num: 6919 Livro: B-26 Folha: 161 V			528
81 B								1890
81,1	JOSÉ MARINHO DA CRUZ MARIA DOS ANJOS OLIVEIRA GONÇALVES DA CRUZ Casados S. TOMÉ PRISCOS 4700 BRAGA	P	R:120º	Priscos	Num: 45385 Livro: B-127 Folha: 11			493
82	MANUEL JOAQUIM PINTO LOPES DA CRUZ ISAURA PEIXOTO FERREIRA Casados BOAVISTA CELEIRÓS 4700 BRAGA	P	R:122º	Priscos	Num: 37792 Livro: B-105 Folha: 120			1792
82,1	MANUEL FRANCISCO PINTO MORAIS UMBELINA GONÇALVES BAPTISTA MORAIS Casados S. PEDRO DE OLIVEIRA 4700 BRAGA	P	R:106º	Priscos	OMISSO	Norte: AMADEU C. FARIA Sul: LIMITE DE FREGUESIA Nascente: AMADEU C. FARIA E LIMITE DE FREGUESIA Poente: JACINTO B. M. CRUZ PINTO E OUTROS	Este prédio tem natureza rústica, situa-se no lugar de Fonte de Ouro, compõe-se de terreno de pinhal, mato e pastagem, está inscrito no referido artigo matricial rústico 106º e tem a área de 31200 m2.	640
82,2	O FELIZ - IMOBILIÁRIA, S.A. AV.º DE SÃO LOURENÇO, N.º 41 CELEIRÓS 4700 BRAGA	P	R:107º	Priscos	00472/060303			643
83	MARIA DA CONCEIÇÃO FERREIRA DA CRUZ PINTO ANTUNES AUGUSTO DA SILVA ANTUNES Casados RUA GASPAR PINTO DE SOUSA, N.º 77 4760 VILA NOVA DE FAMALICÃO	P	R:256º	Vimieiro	00265/211097			3705
85	EMÍLIA CERQUEIRA FERREIRA LUGAR DE MACADA 7045 VIMIEIRO	P	R:205º	Vimieiro	OMISSO	Norte: FRANCISCO CERQUEIRA GONÇALVES Sul: DOMINGOS BARBOSA MARQUES CRUZ DE AMORIM Nascente: ESTEVÃO RIBEIRO DA CRUZ AMORIM Poente: ESTRADA	Este prédio tem natureza rústica, denomina-se Bouça Divezinha, situa-se no lugar de Macada, compõe-se de terreno de pinhal e mato, está inscrito no referido artigo matricial rústico 205º e tem a área de 3500 m2.	1378
86	O FELIZ - IMOBILIÁRIA, LDA BOAVISTA CELEIRÓS 4700 BRAGA	P	R:241º	Vimieiro	00071/290589			1407
87	MARIA JACINTA FERREIRA DA CRUZ PINTO DE ANDRADE RIBEIRO JOSE MANUEL DE ANDRADE RIBEIRO Casados RUA PADRE FRANCISCO DE ALMEIDA, N.º 8 4710 BRAGA	P	R:207º	Vimieiro	00262/130897; 00619/130897 - freguesia de Celeirós		Este prédio, inscrito na matriz predial rústica sob o artigo 207º da freguesia de Vimieiro, está descrito sob o nº 00262/130897 da freguesia de Vimieiro e sob o nº 00619/130897 da freguesia de Celeirós.	1105


Parcela N.º	Nomes de Proprietários, Possuidores (P), Usufrutuários (U) ou Titulares Inscritos (TI), Conjuges e Moradas	(P) (U) (TI)	Matriz: R: Rústica; U: Urbana; omissa.	Freguesia	Descrição Predial	Confrontações do Prédio	Declarações Complementares	Área de Serviço do Prédio (m2)
88	MARIA JACINTA FERREIRA DA CRUZ PINTO DE ANDRADE RIBEIRO JOSÉ MANUEL DE ANDRADE RIBEIRO Casados RUA PADRE FRANCISCO DE ALMEIDA, N.º 8 4710 BRAGA	P	R:209º	Vimeiro	Num: 22855 Livro: B-66 Folha: 174			473
89	ROSA CERQUEIRA FERREIRA LUGAR DE MACADA VIMIEIRO 7045 BRAGA	P	R:126º	Celeirós	OMISSO	Norte: JOSÉ MARIA FERREIRA DE ARAÚJO Sul:LIMITES DE FREGUESIA Nascente: JOSÉ MARIA FERREIRA DE ARAÚJO Poente: JACINTO BARBOSA MARQUES DA CRUZ PINTO	Este prédio tem natureza rústica, denomina-se Bouça do Rei, situa-se no lugar de Trezestes, compõe-se de terreno de pinhal e mato, está inscrito no referido artigo matricial rústico 126º e tem a área de 2400 m2.	3014
90	BALTAZAR FERREIRA BARBOSA DA CRUZ PINTO LEOPOLDINA LOPES DA SILVA PINTO Casados LUGAR DE TREZESTES CELEIRÓS 4700 BRAGA	P	R:130º	Celeirós	OMISSO	Norte: MARIA CERQUEIRA Sul:JOSÉ MARIA FERREIRA DE ARAÚJO Nascente: JOSÉ MARIA FERREIRA DE ARAÚJO Poente: MARIA CERQUEIRA	Este prédio tem natureza rústica, denomina-se Leira do Rei Nitala, situa-se no lugar de Trezeste, compõe-se de terreno de pinhal e mato, está inscrito no referido artigo matricial rústico 130º e tem a área de 4000 m2.	699
92	O FELIZ - IMOBILIÁRIA, S.A. AV.º DE SÃO LOURENÇO, N.º 41 CELEIRÓS 4700 BRAGA	P	R:125º	Celeirós	00982/050503			2589
93	ESTEVIÃO RIBEIRO DA CRUZ AMORIM HUGUETTE FOURNIER AMORIM Casados RUA LACROIX, N.º 6585, MONTREAL, QUEBEC, H4E2V2 CANADÁ	P	R:105º	Celeirós	00840/100901			1436
93,1	JOSÉ LUÍS BRAGA DE CARVALHO ASSIS ROSA DA GLÓRIA DA CUNHA PEREIRA CARVALHO DE ASSIS Casados AV. D. JOÃO IV, N.º 1.157, 12º ESQ. 4814 GUIMARÃES	P	R:108º	Celeirós	00750/190500			1119
	MANUEL AUGUSTO BRAGA DE CARVALHO ASSIS FILOMENA VILARINHO FERNANDES ALVES DE CARVALHO ASSIS Casados RUA CÂMILLO CASTELO BRANCO, N.º 43, 3º 4760 VILA NOVA DE FAMALICÃO	P						
	ISABEL CÂNDIDA BRAGA DE CARVALHO ASSIS RODRIGUES DA SILVA MANUEL RODRIGUES DA SILVA Casados RUA CONSELHEIRO SANTOS VIEGAS 4760 VILA NOVA DE FAMALICÃO	P						
	SARA ERNESTINA DE CARVALHO ASSIS RUA BEATO MIGUEL DE CARVALHO, N.º 114, 2º 4700 BRAGA	P						
	VIRGÍNIO MANUEL PEIXOTO DE MAGALHÃES MOUSINHO BRAGA PRAÇA CONDE DE AGROLONGO, N.º 133 4700 BRAGA	P						
	MARIA ZIZA PEIXOTO DE MAGALHÃES MOUSINHO BRAGA PRAÇA CONDE DE AGROLONGO, 133 4700 BRAGA	P						
	MARIA ZIZA RIBEIRO PEIXOTO DE MAGALHÃES MOUSINHO PRAÇA CONDE DE AGROLONGO, N.º 133 4700 BRAGA	P						
	MARIA HELENA LOPES MOUSINHO BRAGA PRAÇA CONDE DE AGROLONGO, N.º 133 4700 BRAGA	P						
	MARIA MANUELA LOPES MOUSINHO BRAGA PRAÇA CONDE DE AGROLONGO, N.º 133 4700 BRAGA	P						
	MARIA LUCINDA VIEIRA FERNANDES LOPES BRAGA PRAÇA CONDE DE AGROLONGO, N.º 133 4700 BRAGA	P						

Parcela N.º	Nomes de Proprietários, Possuidores (P), Usufrutuários (U) ou Titulares Inscritos (TI), Conjuges e Moradas	(P) (U) (TI)	Matriz: R: Rústica; U: Urbana; omissa.	Freguesia	Descrição Predial	Confrontações do Prédio	Declarações Complementares	Área de Serviço do Prédio (m ²)
94	MARIA CERQUEIRA SANTANA DO VIMIEIRO 4700 BRAGA	TI	R:106º	Celeirós	OMISSO	Norte: JOÃO RIBEIRO DA CRUZ AMORIM, HERDºS Sul: JOSE MARIA FERREIRA DE ARAÚJO Nascente: JACINTO BARBOSA MARQUES CRUZ PINTO Poente: JOÃO RIBEIRO DA CRUZ AMORIM, HERDºS	Este prédio tem natureza rústica, denomina-se Bouça Carvalhinho D'Eira, situa-se no lugar de Trezestes, compõe-se de terreno de mato, está inscrito no referido artigo matricial rústico 106º e tem a área de 2000 m ² .	1157
	ALFREDO DA COSTA PEREIRA ANA FERREIRA CERQUEIRA Casados LUGAR DE GAIÃO AVELEDA 4700 BRAGA	P						
98	BALTAZAR FERREIRA BARBOSA DA CRUZ PINTO LEOPOLDINA LOPES DA SILVA PINTO Casados LUGAR DE TREZESTES CELEIRÓS 4700 BRAGA	P	R:81º	Celeirós	OMISSO	Norte: CAMINHO Sul: JOÃO RIBEIRO DA CRUZ AMORIM HºS E OUTROS Nascente: LIMITES DE FREGUESIA Poente: ESTRADA	Este prédio tem natureza rústica, denomina-se Bouça do Chelo, situa-se no lugar de Trezestes, compõe-se de terreno de pinhal e mato, está inscrito no referido artigo matricial rústico 81º e tem a área de 3100 m ² .	2259
99	MARIA DO SAMEIRO BARBOSA FERREIRA JORGE ARTUR A. ESTEVES SALGADO Casados CAMPO DE S. TIAGO, N.º 12 4700 BRAGA	P	R:224º	Figueiredo	Num: 10711 Livro: B-36 Folha: 70 V			628
100	MARIA EMÍLIA GIL REIS DIAS DE CARVALHO C. FERREIRA GARCÉS LUGAR DA IGREJA FIGUEIREDO 4700 BRAGA	P	R:91º	Figueiredo	OMISSO	Norte: LIMITES DE FREGUESIA Sul: ADELINO GONÇALVES Nascente: DEOLINDA PEREIRA PINTO Poente: BENIGNO FERREIRA LOPES	Este prédio tem natureza rústica, denomina-se Bouça da Portelinha, situa-se no lugar de Pipe, compõe-se de terreno de pinhal e mato, está inscrito no referido artigo matricial rústico 91º e tem a área de 16500 m ² .	464
101	RAÚL PINTO PEREIRA PALMIRA DA SILVA RIBEIRO Casados SUB-CARREIRA CELEIRÓS 4700 BRAGA	P	R:93º	Figueiredo	00197/260901			641
	AMÉLIA PEREIRA PINTO ADELINO GONÇALVES Casados LUGAR DA LAMELA CELEIRÓS 4700 BRAGA	P						
102	ANTÓNIO FERREIRA AURORA GONÇALVES Casados LUGAR DE SUBCARREIRAS CELEIRÓS 4700 BRAGA	P	R:94º	Figueiredo	00158/260100			612
103	MARIA ALICE FARIA RODRIGUES BARBOSA TEIXEIRA CÉSAR AUGUSTO TEIXEIRA Casados RUA 25 DE ABRIL, N.º 260 - 1º 4700 BRAGA	P	R:95º	Figueiredo	Num: 7645 Livro: B-28 Folha: 128 V		Este prédio encontra-se inscrito na matriz predial rústica da referida freguesia sob o artigo 95º, que corresponde ao anterior artigo rústico 198º, tem a área de 2600 m ² , denomina-se Leira da Portelinha, situa-se no lugar de Portelinha, compõe-se de terreno de pinhal e mato, e confronta actualmente a Norte com Limite de Freguesia, a sul com João Ferreira Vilaça, a Nascente com Emília Gil e a Poente com Amora Gonçalves.	1042
104	MARIA EMÍLIA GIL REIS DIAS DE CARVALHO C. FERREIRA GARCÉS LUGAR DA IGREJA FIGUEIREDO 4700 BRAGA	P	R:96º	Figueiredo	OMISSO	Norte: LIMITES DE FREGUESIA Sul: JOÃO FERREIRA VILAÇA Nascente: MARIA EMÍLIA GIL DOS REIS DIAS DE CARVALHO Poente: MARIA ALICE FARIA BARBOSA	Este prédio tem natureza rústica, denomina-se Bouça da Portelinha, situa-se no lugar de Pipe, compõe-se de terreno de eucaliptal, pinhal e mato, está inscrito no referido artigo matricial rústico 96º e tem a área de 10000 m ² .	604
105 (continua)	AMÉLIA PEREIRA PINTO ADELINO GONÇALVES Casados LUGAR DA LAMELA CELEIRÓS 4700 BRAGA	P	R:39º	Figueiredo	00201/260901			729
	JOSÉ PINTO PEREIRA ISILDA MONTEIRO TRANCOSO PEREIRA Casados ESTRADA EXTERIOR DA CIRCUNVALAÇÃO 8580 4000 PORTO	P						


Parcela N.º	Nomes de Proprietários, Possuidores (P), Usufrutuários (U) ou Titulares Inscritos (TI), Conjuges e Moradas	(P) (U) (TI)	Matriz: R: Rústica; U: Urbana; omissa.	Freguesia	Descrição Predial	Confrontações do Prédio	Declarações Complementares	Área de Servidão do Prédio (m2)
(continuação) 105	RAÚL PINTO PEREIRA PALMIRA DA SILVA RIBEIRO Casados SUB-CARREIRA CELEIRÓS 4700 BRAGA	P						
	JACINTO PEREIRA PINTO OUTEIRINHO FIGUEIREDO 4700 BRAGA	P						
106	MARIA EMÍLIA GIL REIS DIAS DE CARVALHO C. FERREIRA GARCÉS LUGAR DA IGREJA FIGUEIREDO 4700 BRAGA	P	R:97°	Figueiredo	OMISSO	Norte: LIMITES DE FREGUESIA Sul:DEOLINDA PEREIRA PINTO Nascente: LIMITES DE FREGUESIA Poente: COM PROPRIETÁRIA	Este prédio tem natureza rústica, denomina-se Bouça do Sobrado, situa-se no lugar de Pipe, compõe-se de terreno de eucaliptal, pinhal, pastagem e mato, está inscrito no referido artigo matricial rústico 97° e tem a área de 32200 m2.	2840
106,1	MANUEL GOMES LÚISA GOMES GONÇALVES Casados ROSSADAS TRANDEIRAS 4700 BRAGA	P	R:40°	Celeirós	00436/211094			657
	CAMILA MARTINS GOMES PIPE FIGUEIREDO 4700 BRAGA	U						
184	JOSÉ MARTINS DA SILVA MARIA PAULA DA SILVA MONTEIRO Casados SÃO TOMÉ 4700 BRAGA	P	R:668°	Priscos	00158/240596			1197
184,1	ANTÓNIO CAIRES SILVA BRAGA MARIA TERESA CERQUEIRA DA SILVA PAES BRAGA Casados QUINTELA DE BARREIROS 4700 BRAGA	TI	R:38°	Priscos	OMISSO	Norte: ABEL A. A. L. MARTINS Sul:CURVIM M. GONÇALVES Nascente: ALEXANDRE SAMPAIO Poente: CAMINHO	Este prédio tem natureza rústica, denomina-se Bouça de São Tomé, situa-se no lugar de São Tomé, compõe-se de terreno de pinhal e mato, está inscrito no referido artigo matricial rústico 38° e tem a área de 1640 m2.	137
	O FELIZ - METALOMECÂNICA, LDA AV.º S. LOURENÇO, Nº 41 CELEIRÓS 4700 BRAGA	P						
184,2	PAULO MARTINS DA SILVA ARMINDA FERNANDA GOMES FERREIRA Casados SÃO TOMÉ PRISCOS 4700 BRAGA	P	U:720°	Priscos	00359/070901			430
185	JOSÉ ARAÚJO DE SÁ MARIA MARTINS DA SILVA Casados PRISCOS 4700 BRAGA	P	R:36°	Priscos	00544/240504			394
187 A	ZEFERINO FERREIRA DA COSTA MARIA DO CARMO FARIA DE CARVALHO COSTA Casados	P	R:44°	Priscos	00308/020200			59
187 B	ARNOSO SANTA MARIA 4760 VILA NOVA DE FAMILIÇÃO							310
187 C								196
187 D								507
188	MARGARIDA MARIA GONÇALVES SAMPAIO DA SILVA ANTÓNIO RIBEIRO DA SILVA Casados AV. JOÃO XXI, Nº 744 - 1.º 4700 BRAGA	P	R:43°	Priscos	00416/060302			41
195 (continua)	ANTÓNIO FERNANDO BARBOSA MARINHO ROSA CLARA FARIA LEÃO Casados LUGAR DE S. MIGUEL FIGUEIREDO 4700 BRAGA	P	R:42°	Priscos	00166/160197			871
	MARIA DE JESUS BARBOSA PINTO MARINHO FRANCISCO JOSÉ MARQUES PINTO Casados AV. DA LIBERDADE, Nº 219 - 5.º 4700 BRAGA	P						

Parcela N.º	Nomes de Proprietários, Possuidores (P), Usufrutuários (U) ou Titulares Inscritos (TI), Conjuges e Moradas	(P) (U) ou (TI)	Matriz: R: Rústica; U: Urbana; omissa.	Freguesia	Descrição Predial	Confrontações do Prédio	Declarações Complementares	Área de Serviço do Prédio (m2)
(continua) 195	ROSA DE JESUS BARBOSA PINTO MARINHO ARMINDO DE OLIVEIRA PINTO Casados AV. FERNÃO MAGALHÃES, N.º 225 - 3 DT.º 4300 PORTO	P						
	BEATRIZ DE JESUS BARBOSA PINTO MARINHO FERNANDO FERREIRA BARROSO Casados PRAÇA DA REPÚBLICA, N.º 4 - 1.º 4490 PÓVOA DO VARZIM	P						
196	ANTÓNIO CÂNDIDO DE CARVALHO MESQUITA LUGAR DO OUTEIRO, S. PEDRO (OLIVEIRA) 4700 BRAGA	P	R:39º	Priscos	00139/280396			714
197	JOSÉ FERREIRA PINTO SÃO TOMÉ PRISCOS 4700 BRAGA	TI	R:40º	Priscos	OMISSO	Norte: DOMINGOS BARBOSA Sul: ABEL A. L. MARTINS Nascente: JOSÉ COSTA (HERD.ºS) Poente: CAMINHO	Este prédio tem natureza rústica, situa-se no lugar de São Tomé, compõe-se de terreno de pinhal e mato, está inscrito no referido artigo matricial rústico 40º e tem a área de 6840 m2.	889
	MIQUELINA MARTINS DE SOUSA JOSÉ FERREIRA PINTO Casados SÃO TOMÉ PRISCOS 4700 BRAGA	P						
198	JACINTO CERQUEIRA GONÇALVES ROSA DA COSTA Casados VOLTAS DE MACADE VIMIEIRO 4700 BRAGA	P	R:91º	Priscos	00179/010797			554
199	MARIA DE JESUS FERREIRA DA CRUZ PINTO NOGUEIRA ARMANDO DE MAGALHÃES NOGUEIRA Casados OLIVEIRA SÃO PEDRO 4700 BRAGA	P	R:92º	Priscos	Num: 6920 Livro: B-26 Folha: 162			638
201	JOAQUIM SIMÕES NOGUEIRA GRACINDA GOMES DA COSTA NOGUEIRA Casados MOIMENTA PRISCOS 4700 BRAGA	P	R:94º	Priscos	Num: 45384 Livro: B-127 Folha: 10Vº		Este prédio tem a área de 4230 m2 e encontra-se inscrito na matriz predial rústica da referida freguesia sob o artigo 94º, que corresponde ao anterior artigo rústico 844º da mesma freguesia.	1829
	JOAQUIM DA COSTA VILAÇA CAROLINA CARNEIRO GOMES Casados LUGAR DE SÃO TOMÉ PRISCOS 4700 BRAGA	TI						
202	ABEL ADRIANO FONTES LEÃO MARTINS MARIA DAS DORES AREZES DA COSTA LEÃO MARTINS Casados LUGAR DA ESTRADA, LOMAR 4700 BRAGA	P	R:95º	Priscos	Num: 8038 Livro: B-29 Folha: 123			589
203	BALTAZAR FERREIRA BARBOSA DA CRUZ PINTO LEOPOLDINA LOPES DA SILVA PINTO Casados LUGAR DE TREVISTES CELEIRÓS 4700 BRAGA	P	R:660º	Priscos	00039/291288			1267
204	MARIA SÓFIA GONÇALVES PINTO DOMINGOS BARBOSA PEREIRA Casados PRISCOS 4700 BRAGA	TI	R:669º	Priscos	Num: 17138 Livro: B-52 Folha: 99 V		Este prédio tem a área de 800 m2 e encontra-se inscrito na matriz predial rústica da referida freguesia sob o artigo 669º, que corresponde ao anterior artigo rústico 847º da mesma freguesia.	1227
	FIRMINO FERREIRA DA SILVA ARMINDA MARTINS DE SOUSA Casados LUGAR DE SÃO TOMÉ PRISCOS 4700 BRAGA	P						
205 (continua)	BLANDINA GONÇALVES BATISTA LUGAR DO PAÇO TEBOSA 4700 BRAGA	P	R:118º	Priscos	Num: 29817 Livro: B-84 Folha: 81 v			916
	FRANCISCO AMÂNDIO BATISTA LIMA LUGAR DO PAÇO TEBOSA 4700 BRAGA	P						
	ANTÓNIO BATISTA LIMA MARIA CONCEIÇÃO FERREIRA FERNANDES Casados LUGAR DO PAÇO TEBOSA 4700 BRAGA	P						

Parcela N.º	Nomes de Proprietários, Possuidores (P), Usufrutuários (U) ou Titulares Inscritos (TI), Conjuges e Moradas	(P) (U) ou (TI)	Matriz: R: Rústica; U: Urbana; omissa.	Freguesia	Descrição Predial	Confrontações do Prédio	Declarações Complementares	Área de Serviço do Prédio (m2)
(continuação) 205	TERESA BATISTA LIMA CARLOS MENDES SOUSA Casados LUGAR DO PAÇO TEBOSA 4700 BRAGA	P						
	ALBERTINO BATISTA LIMA MARIA FLORISTA DA COSTA VEIGA Casados LUGAR DO PAÇO TEBOSA 4700 BRAGA	P						
	IRENE BATISTA LIMA JOSÉ MANUEL SIVA FREITAS Casados LUGAR DO PAÇO TEBOSA 4700 BRAGA	P						

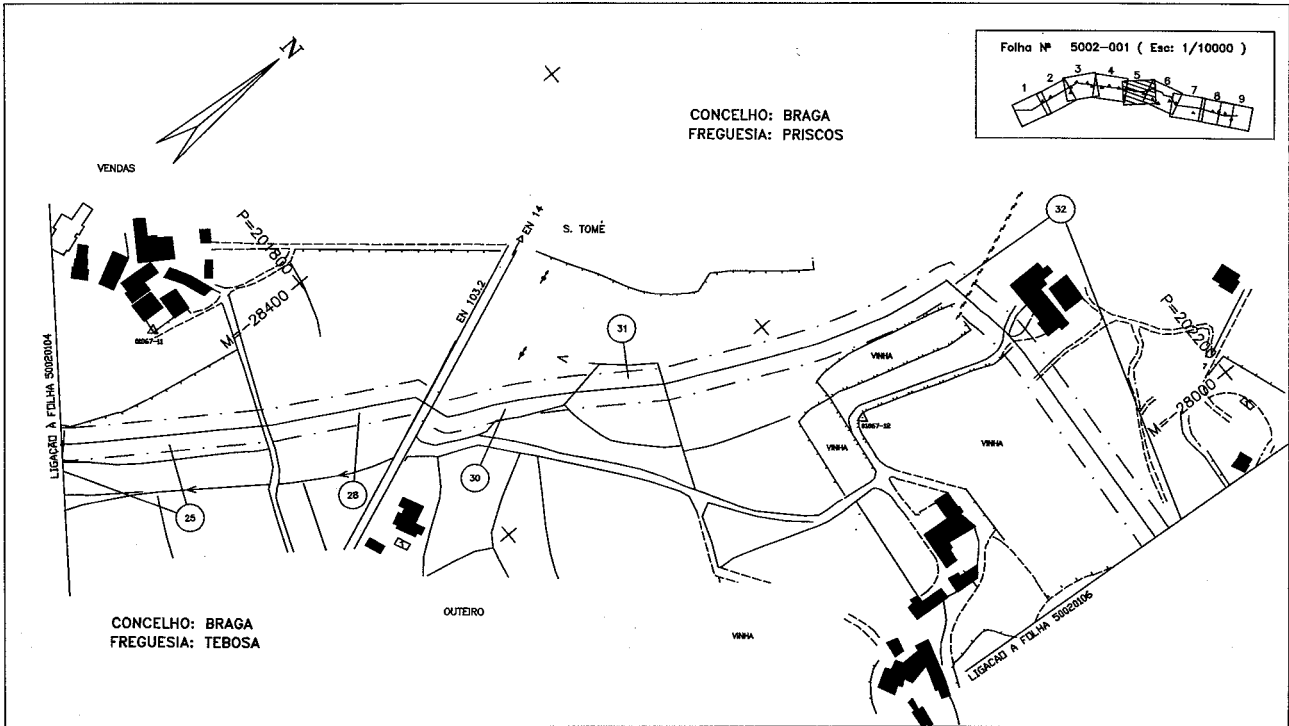


P-5002-DWG-CD-01_05-REV.2

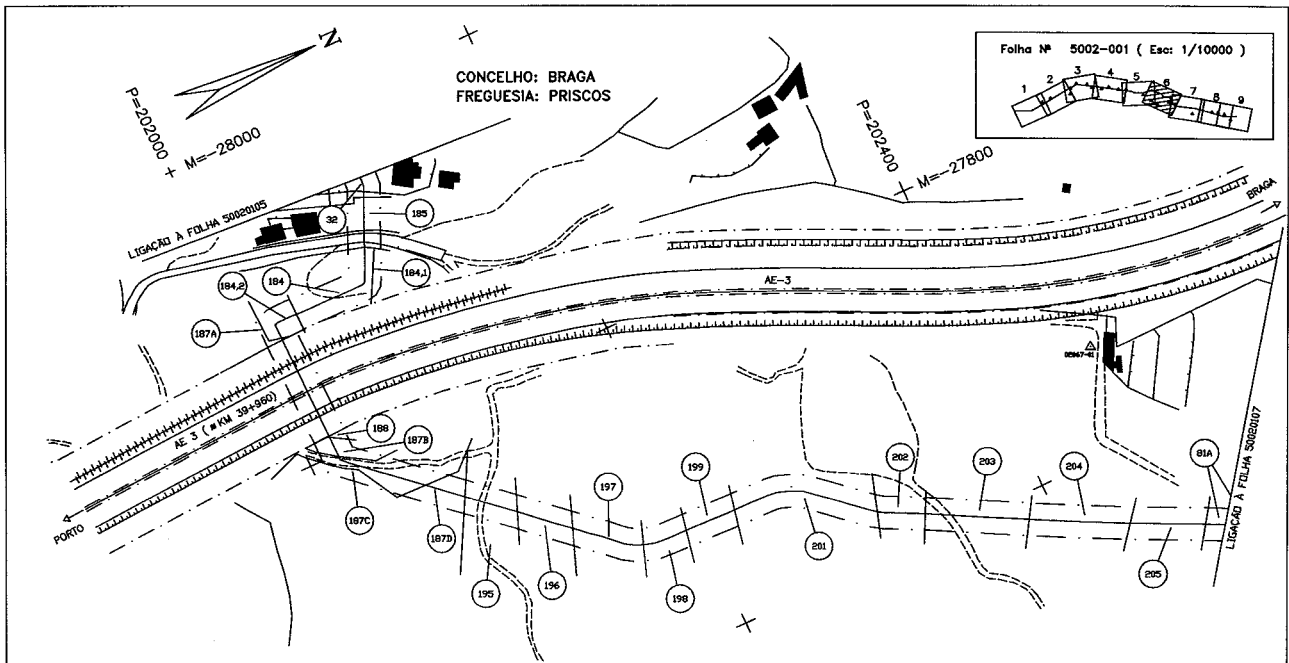

LEGENDA

REDES DE ÁGUAS ESGOTOS E TELEFONES	REDES ELÉCTRICAS E DE GAS	CARTOGRAFIA
<ul style="list-style-type: none"> CONDUITOS DE ÁGUA E OUTROS LOUÇOS COLECTORES DE ESGOTO COLECTORES DE ÁGUAS PLUVIAS CANAL TELEFÓNICO CANAL TELEFÓNICO E RESERVA CANAL SUBTERRÂNEO DE ASBÁMITE CANAL AÉREO DE ASBÁMITE CANAL AÉREO INTERMEDIÁRIO E RESERVA CANAL AÉREO DE ASBÁMITE CANAL SUBTERRÂNEO DE TELECOMUNICAÇÕES 	<ul style="list-style-type: none"> LINHA AÉREA DE ALTA TENSÃO (REDE PRIMÁRIA/TERMINAÇÃO) CANAL SUBTERRÂNEO DE ALTA TENSÃO (REDES DE DISTRIBUIÇÃO) LINHAS AÉREAS DE BAIXA TENSÃO CANAL SUBTERRÂNEO DE BAIXA TENSÃO REDES DE GÁS 	<ul style="list-style-type: none"> CASA ERREIRO NÚMERO DE PARCELA ESTRELA CHARRÃO ESQUADRO MURO MURO P. SOLA MURO DE SUPORTE VEDAÇÕES DIVERSAS LIMITES DE CULTURA LINHA DE ÁGUA RIO LIMITE DE CONCELHO FARRA DE SERVIÇÃO LIMITE DE PRESERVAÇÃO POLIGONAL DE APOIO POSTE DE ALTA TENSÃO POSTE DE BAIXA TENSÃO POSTE DE ALIMENTAÇÃO POSTE TELEFÓNICO


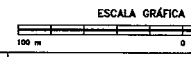


REV	DATE	DESCRIPTION	DATA	DESENHADO	APROVADO	OC	ELAB	APP
2		SOLOS AS-BUILT CADASTRAL		JL	JL	PR		
1		AS-BUILT						

DOCUMENT NAMES			
INDEX	AREA	DOC. TYPE	DRAWING No.
P	5002	DWG	CD-01.08

TRANSOGAS, Soc. Portuguesa de Gas Natural SA	SCALE	JOB No.	INDEX	AREA	DOC. TYPE	DRAWING No.	REV
PROJECTO DE GAS NATURAL - PORTUGAL	1:2000	59.4255.00	P	5002	DWG	CD-01.08	2

FOLHA Nº 5002-001 (Esc: 1/10000)

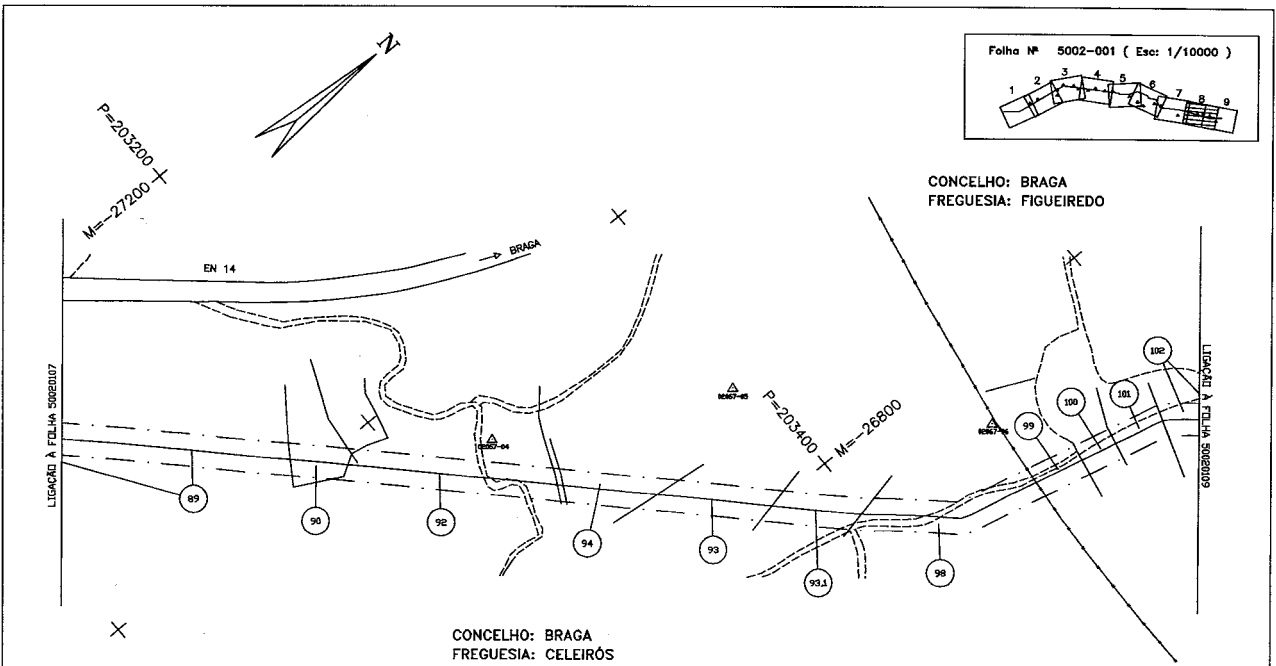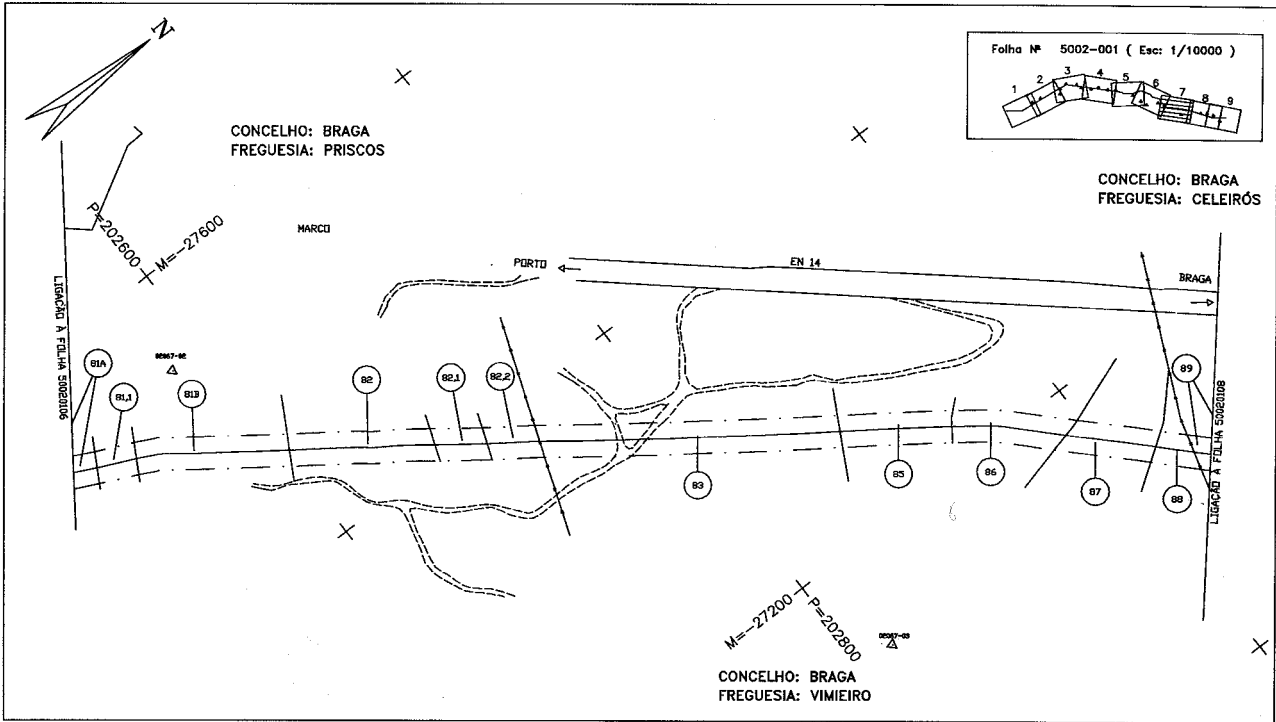


REDES DE ÁGUAS ESGOTOS E TELEFONES	REDES ELÉTRICAS E DE GÁS	CARTOGRAFIA
		MURO DE SUPORTE
		VEDAÇÕES DIVERSAS
		LIMITES DE CULTURA
		LINEA DE ÁGUA
		RIO
		LIMITE DE CONCELHO
		PARA DE SERVAÇÃO
		LIMITE DE FREGUESIA
		POLIGONAL DE APOIO
		POSTE DE ALTA TENSÃO
		POSTE DE BAIXA TENSÃO
		POSTE DE ILUMINAÇÃO
		POSTE TELEFÓNICO




REV	DATE	DESCRIPTION	APP	APP	APP	APP	APP	APP	APP
2	28.08.05	AS-BUILT CENSTRAL	JD	JL	FR				
1		AS-BUILT							

TRANSGAS, Soc. Portuguesa de Gás Natural SA.		SCALE		DOCUMENT NUMBER	
PROJECTO DE GAS NATURAL - PORTUGAL		1:2000		59.4255.00	
JOB No.	INDEX	AREA	DOC TYPE	DRAWING No.	REV
59.4255.00	P	5002	DWG	CD-01.08	2

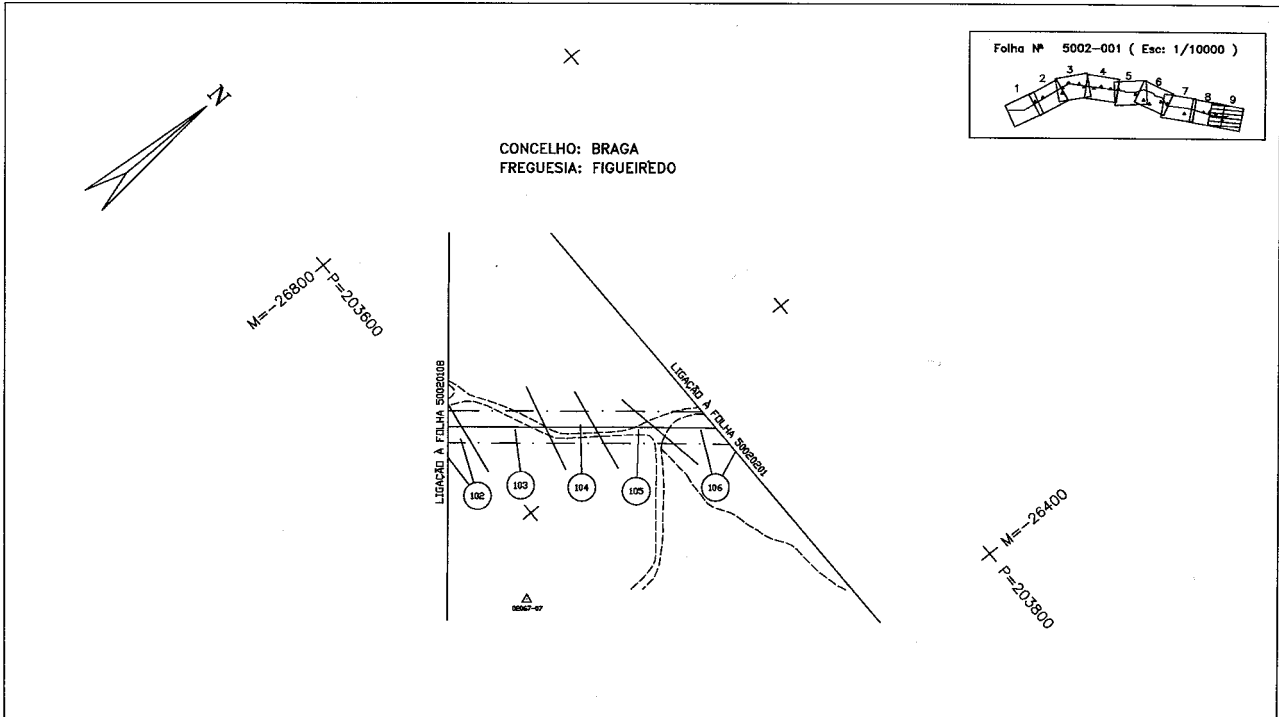

P-5002-DWG-CD-01_09-REV.2

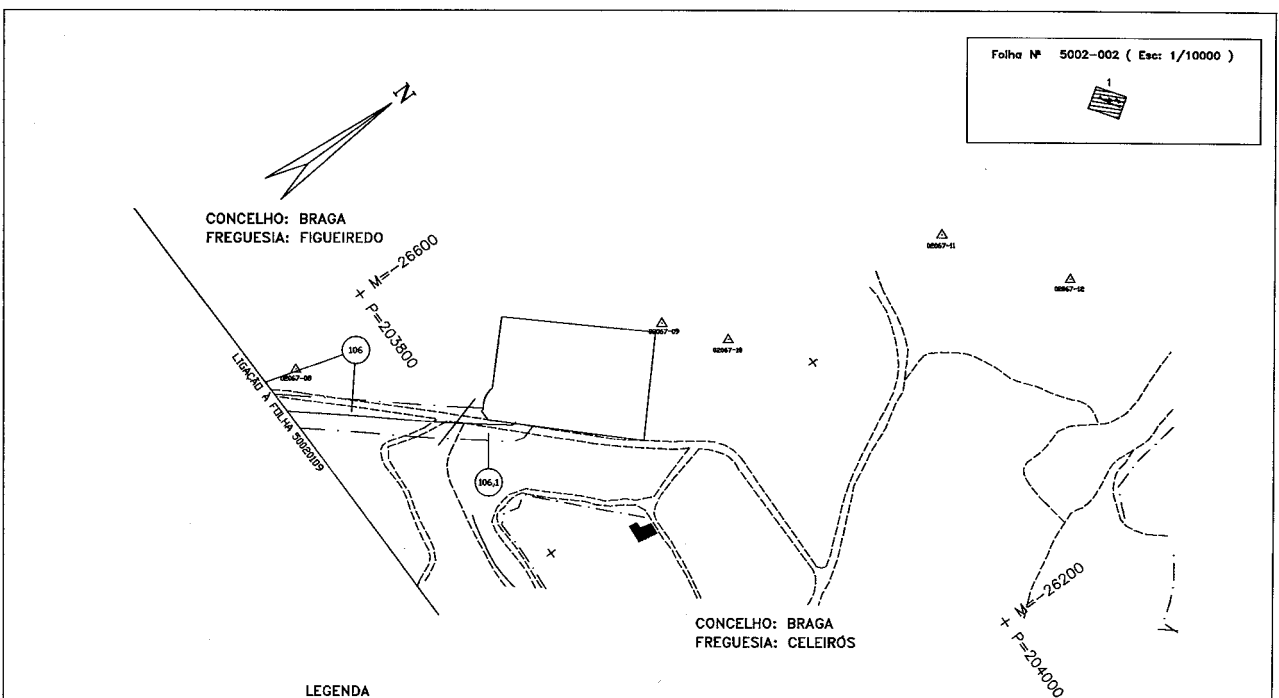


LEGENDA

REDES DE ÁGUAS ESGOTOS E TELEFONES	REDES ELÉCTRICAS E DE GÁS	CARTOGRAFIA
CONDUTOS DE ÁGUA E OUTROS LIQUIDOS	LINHA AEREA DE ALTA TENSÃO (DESE PIRÂMIDA/INSTRUMENTAÇÃO)	OSLA
COLECTORES DE ESGOTO	CABOS SUBTERRÂNEOS DE ALTA TENSÃO (REDES DE DISTRIBUIÇÃO)	BARRENCO
COLECTORES DE ÁGUAS PLUVIAIS	LINHAS AEREA DE BAIXA TENSÃO	NÚMERO DE PARCELA
CABOS TELEFÓNICOS COAXIAIS FIBROÓPTICOS E FIBRÓPTICOS	CABOS SUBTERRÂNEOS DE BAIXA TENSÃO	ESTRELA
CABOS SUBTERRÂNEOS DE FIBRÓPTICO	REDES DE GÁS	CHARRIDO
CABOS AEREA DE ASSINANTE		EXCÁVADO
LINHA AEREA INTERCOMUNICAÇÃO E REGIONAL		MURO
LINHAS AEREA DE ASSINANTE		MURO P. SOLDA
		MURO DE SUPORTE
		VEDAÇÕES DIVERSAS
		LIMITES DE CULTURA
		LINHA DE ÁGUA
		NO
		LIMITE DE CONCELHO
		PARA DE SERVIÇO
		LIMITE DE FREGUESIA
		POLIGONAL DE APOIO
		POSTE DE ALTA TENSÃO
		POSTE DE BAIXA TENSÃO
		POSTE DE ELIMINAÇÃO
		POSTE TELEFÓNICO

REV	DATE	DESCRIPTION	DWG	CHK	APP	APP	APP	APP	APP
2	20.08.05	AS-BUILT CADASTRAL							
1		AS-BUILT							

TRANSGAS, Soc. Portuguesa de Gas Natural SA.		SCALE		JOB No.	
PROJECTO DE GAS NATURAL - PORTUGAL		1:2000		59.4255.00	
		INDEX		DOC. TYPE [DRAWING No.] REV	
		P		5002 DWG CD-02.01 2	

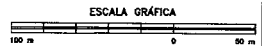

ESCALA GRÁFICA

PLANTA CADASTRAL
RAMAL DE BRAGA (LOTE 2)

DOCUMENT NUMBER