

Sexta-feira, 14 de Outubro de 2005

Número 198  
SUPLEMENTO

**II**  
S É R I E



# DIÁRIO DA REPÚBLICA

## SUPLEMENTO

### SUMÁRIO

Ministério da Economia e da Inovação

Direcção-Geral de Geologia e Energia ..... 14 764-(2)

**MINISTÉRIO DA ECONOMIA E DA INOVAÇÃO**


**Direcção-Geral de Geologia e Energia**

**Aviso n.º 8973-A/2005 (2.ª série).** — Na sequência do aviso da Direcção-Geral de Energia, publicado no *Diário da República*, 2.ª série, n.º 49, 3.º suplemento, de 27 de Fevereiro de 1997, que transcreve na íntegra o despacho n.º 13/97, de 25 de Fevereiro, do Secretário de Estado da Indústria e Energia, que aprovou o projecto base do ramal de gás natural de Frielas/Cabo Ruivo — lote 1, que integra a rede de concessão de distribuição regional de gás natural de Lisboa, publica-se em anexo a planta geral, bem como o mapa de identificação dos

imóveis sobre os quais foi constituída servidão administrativa de gás, com os titulares de direitos sobre os mesmos e as plantas parcelares definitivas (telas finais) relativas ao ramal referido do concelho de Loures.

O presente aviso rectifica e substitui, globalmente, para todos os efeitos legais, inclusive o registo predial da servidão administrativa constituída nos termos do artigo 4.º do Decreto-Lei n.º 11/94, de 13 de Janeiro, os elementos referentes ao citado ramal do concelho de Loures, publicados através do aviso acima referido da Direcção-Geral de Energia.

23 de Setembro de 2005. — Pelo Director-Geral, o Subdirector-Geral, *Morais Sarmento*.

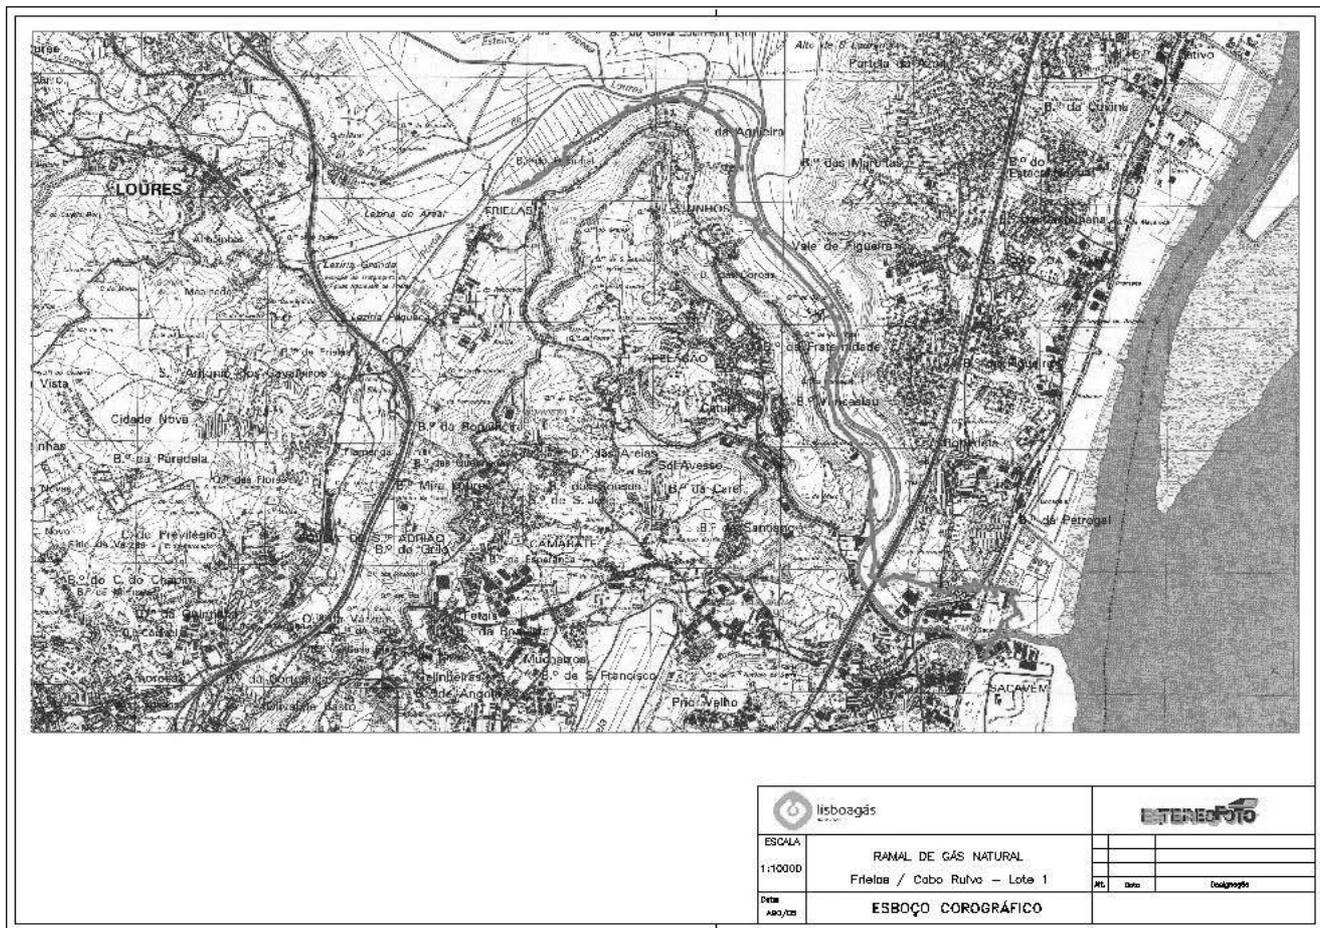

## Mapa de servidões



## Ramal de gás natural de Frielas/Cabo Ruivo



Concelho de Loures.



Número da parcela	Nome e morada	Identificação do prédio			Área de servidão (metros quadrados)	
		Freguesia	Matriz rústica	Matriz urbana		
1	<p>César Loureiro Alves Moreira Av. 5 de Outubro n.º 96 - 2.º 1600-035 Lisboa</p> <p>Nazaré Alves Av. 5 de Outubro n.º 271 A 1600-035 Lisboa</p> <p>Maria Nazaré Baeta Moreira Av. 5 de Outubro n.º 271 A 1600-035 Lisboa</p> <p>Aires Baeta Av. 5 de Outubro n.º 271 A 1600-035 Lisboa</p> <p>Rui Manuel Moreira de Almeida Av. 5 de Outubro n.º 271 A 1600-035 Lisboa</p> <p>Afonso de Nazaré Alves Moreira Av. 5 de Outubro n.º 271 A 1600-035 Lisboa</p> <p>Alcindo de Almeida Av. 5 de Outubro n.º 271 A 1600-035 Lisboa</p> <p>Daniel Moreira de Almeida Av. 5 de Outubro n.º 271 A 1600-035 Lisboa</p> <p>Moreira Almeida e Filhos Lda. Álvares - Góis 3330 Alvares</p>	Frielas	17 Sec. A		00366/901129	4262
2	<p>Maria Fernanda da Conceição Romano Ferreira Av. Estados Unidos da América, 101 R/c Esq. 1700 Lisboa</p> <p>José Américo Romano Ferreira Rua Dr. Nogueira de Carvalho, Bloco A 6.º Dto Frente 3080 Figueira da Foz</p> <p>Cassilda Constança Romano Ferreira Bettencourt Adão Rua Lúcio de Azevedo n.º 12 - 5.º Dto 1600 Lisboa</p> <p>João Manuel Romano Ferreira Av. Estados Unidos da América n.º 101, R/c Esq. 1700 Lisboa</p> <p>Maria José Caetano Ferreira Av. Estados Unidos da América n.º 101, R/c Esq. 1700 Lisboa</p> <p>Maria Isabel Ferreira Mourato Caetano Ferreira Largo do Médico n.º 5 - Charneca 1750-190 Lisboa</p> <p>Ana Maria Lago Ferreira da Veiga Cardoso Rua Luis de Freitas Branco, n.º 36 - 4.º Dto 1600 Lisboa</p> <p>António Joaquim Romano Ferreira Rua Sousa Lopes, Edifício Bruxelas Lote I, J - 3.º Dto 1600-207 Lisboa</p>	Frielas	30 Sec. A		204/19881102	1523

Número da parcela	Nome e morada	Identificação do prédio				Área de serviço (metros quadrados)
		Freguesia	Matriz rústica	Matriz urbana	Descrição predial	
	Arrendatário: Joaquim José Morais Rua da Vinha, Viv.Morais - Bairro das Areias - Apelação 2685 Sacavém					
3	Sociedade Agro-Pecuária da Quinta da Boiça, Lda. Rua Borges Carneiro, n.º 22 C 1200 Lisboa	Frielas	29 Sec. A		736/19940201	7128
4	Sociedade Agro-Pecuária da Quinta da Boiça, Lda. Rua Borges Carneiro, n.º 22 C 1200 Lisboa	Unhos	1 Sec. A a A1		710/19940423	33419
6	Sociedade Agro-Pecuária da Quinta da Boiça, Lda. Rua Borges Carneiro, n.º 22 C 1200 Lisboa	Unhos	28/29 Sec. C	120	617/19920930	694
7	Sociedade Agro-Pecuária da Quinta da Boiça, Lda. Rua Borges Carneiro, n.º 22 C 1200 Lisboa	Unhos	32 Sec. C		00618/920930	10519
8	Transai - Investimentos Imobiliários, S.A. Quinta da Parreirinha - Ponte Nova 2695-004 Bobadela	S. João da Talha	23 Sec. F		00938/881108	3259
9	Transai - Investimentos Imobiliários, S.A. Quinta da Parreirinha - Ponte Nova 2695-004 Bobadela  Rendeiro A: Bento Palma Galama Rua António Ricardo Rodrigues, Lote 2 1.º Dto 2685 Sacavém  Rendeiro B: Francisco do Carmo Almeida Rua Maria Luisa Braancamp, Pátio Joaquim Vieira, n.º 5 2865 Sacavém	S. João da Talha	25 Sec. F		00937/881108	4006
9.1	Sovilar - Sociedade Imobiliária do Vilar, S.A. Quinta de Santo António da Serra 2685 Prior Velho	S. João da Talha	24 Sec. F		1038/890413	192
9,2	EPAL - Empresa Portuguesa das Águas Livres - S.A. Av. da Liberdade, 24 1250-144 Lisboa	S. João da Talha	25 Sec. F (Parte)		937 ( Parte)	
9,3	Câmara Municipal de Loures Praça da Liberdade nº6 2670 Loures	S. João da Talha	27 Sec. F 24 Sec. F		3279/20030929	83
9,4	EPAL - Empresa Portuguesa das Águas Livres - S.A. Av. da Liberdade, 24 1250-144 Lisboa	S. João da Talha	7 sec. F			100
9,5	EPAL - Empresa Portuguesa das Águas Livres - S.A. Av. da Liberdade, 24 1250-144 Lisboa	S. João da Talha	16 Sec. F			50
10	Transai - Investimentos Imobiliários, S.A. Quinta da Parreirinha - Ponte Nova 2695-004 Bobadela	S. João da Talha	26 Sec. F		00729/880218	713
11	Transai - Investimentos Imobiliários, S.A. Quinta da Parreirinha - Ponte Nova 2695-004 Bobadela	S. João da Talha	6 Sec. F		00727/880218	110



Número da parcela	Nome e morada	Identificação do prédio			Área de servidão (metros quadrados)	
		Freguesia	Matriz rústica	Matriz urbana		Descrição predial
12	Albino Vitor Domingos Rua António Saldanha, n.º 51 1400 Lisboa  Paulo Jorge Gonçalves de Almeida Domingos Rua António de Saldanha n.º 51, 1.º 1400 Lisboa  Isabel Cristina Gonçalves de Almeida Domingos Rebelo Rua António de Saldanha n.º 51, 1.º 1400 Lisboa	S. João da Talha	10 Sec. F		2010/19961018	627
14	Petróleos de Portugal E.P. - Petrogal Rua das Flores 1200 - Lisboa  Rendeiro: Albertino Fernandes de Oliveira B.º da Petrogal-Rua dos Ciclames, Bloco 61 Casa 8 2685 - Loures	S. João da Talha	12, 13, 14, 15, 17, 21 Sec. F	219, 282, 283, 284, 285, 286, 287, 288, 289, 290, 291, 292, 293, 294, 295, 296, 207, 298, 299, 300, 301, 302, 303, 304, 305, 306, 307, 308, 309, 310, 211, 545, 546, 547, 576, 639, 638, 637, 636, 1106, 311	00594/870922	2382
15	Tavares e Companhia de Cortiças, S.A. Rua dos Sapateiros, n.º 44 - 2.º Esq. 1100 - Lisboa	S. João da Talha	18 Sec. F		1334/19910612 1335/19910612 2136/19970903	703
17	Petróleos de Portugal E.P. - Petrogal Rua das Flores 1200 Lisboa	S. João da Talha	12, 13, 14, 15, 17, 21 Sec. F	219, 282, 283, 284, 285, 286, 287, 288, 289, 290, 291, 292, 293, 294, 295, 296, 207, 298, 299, 300, 301, 302, 303, 304, 305, 306, 307, 308, 309, 310, 211, 545, 546, 547, 576, 639, 638, 637, 636, 1106, 311	00594/870922	4622
18	Tavares e Companhia de Cortiças, S.A. Rua dos Sapateiros, n.º 44 - 2.º Esq. 1100 Lisboa	S. João da Talha	18 Sec. F		1334/19910612 1335/19910612 2136/19970903	526

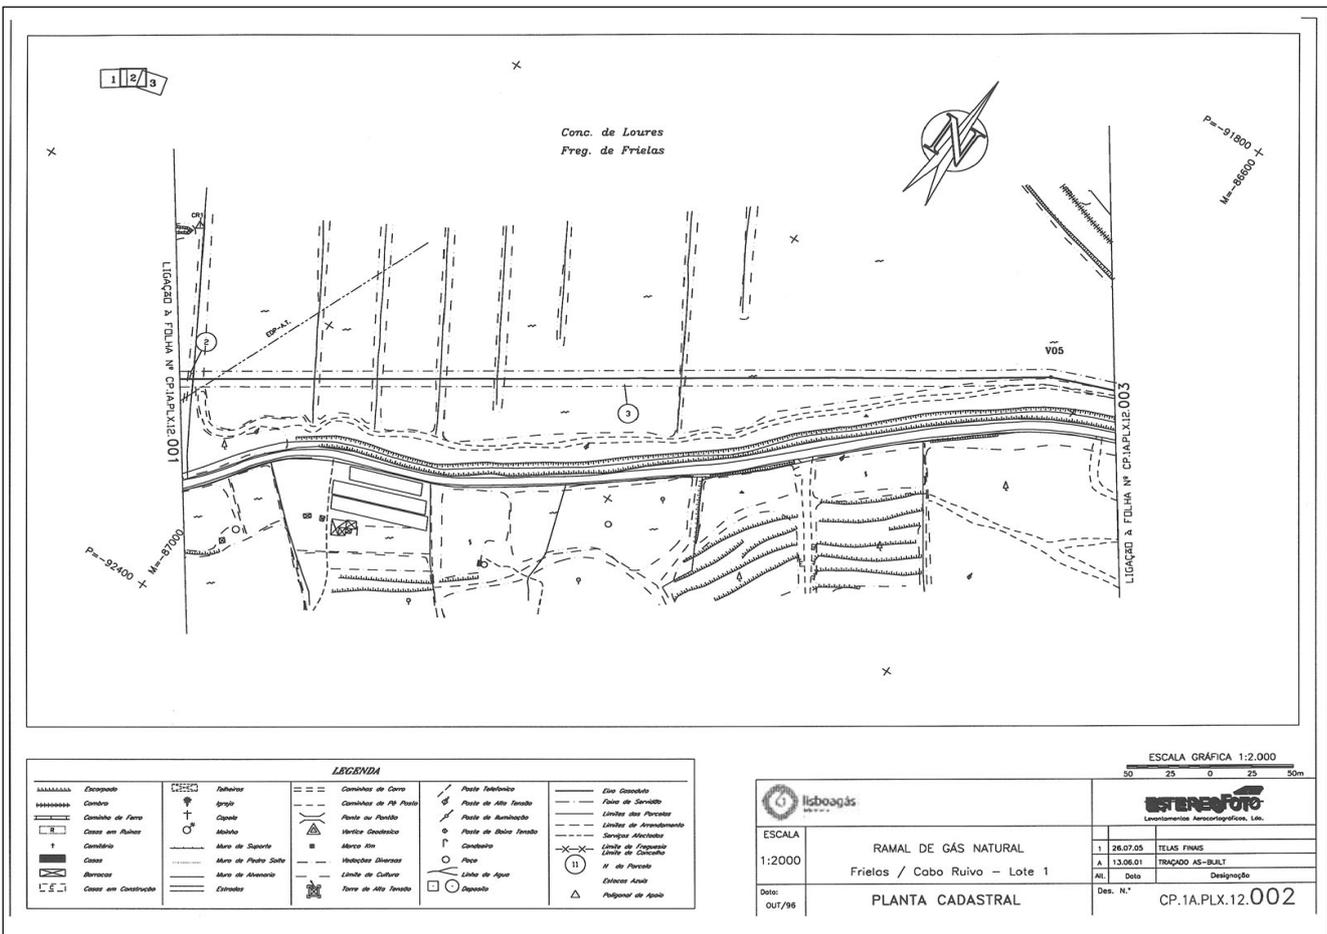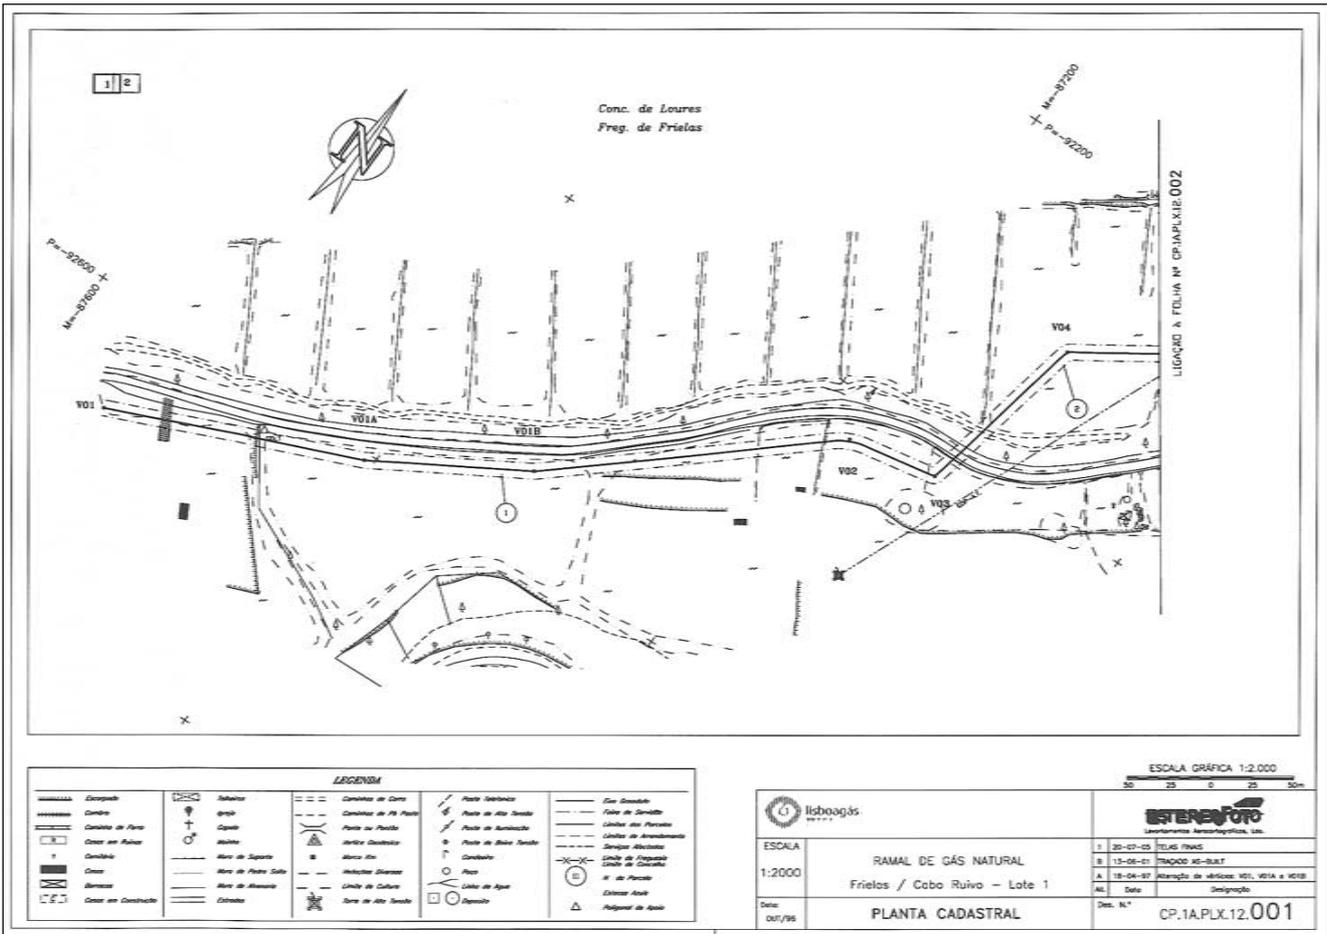

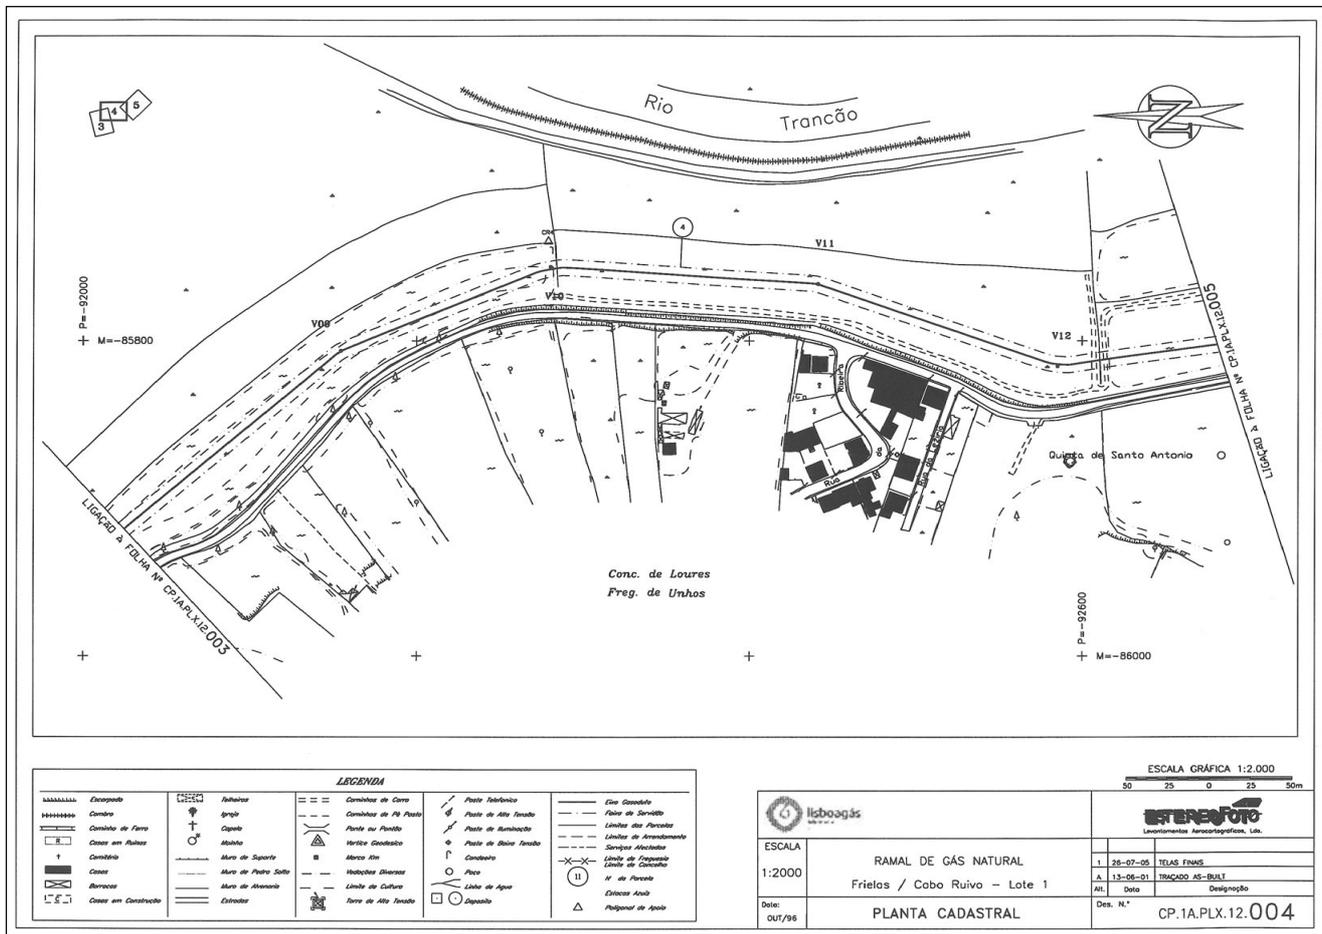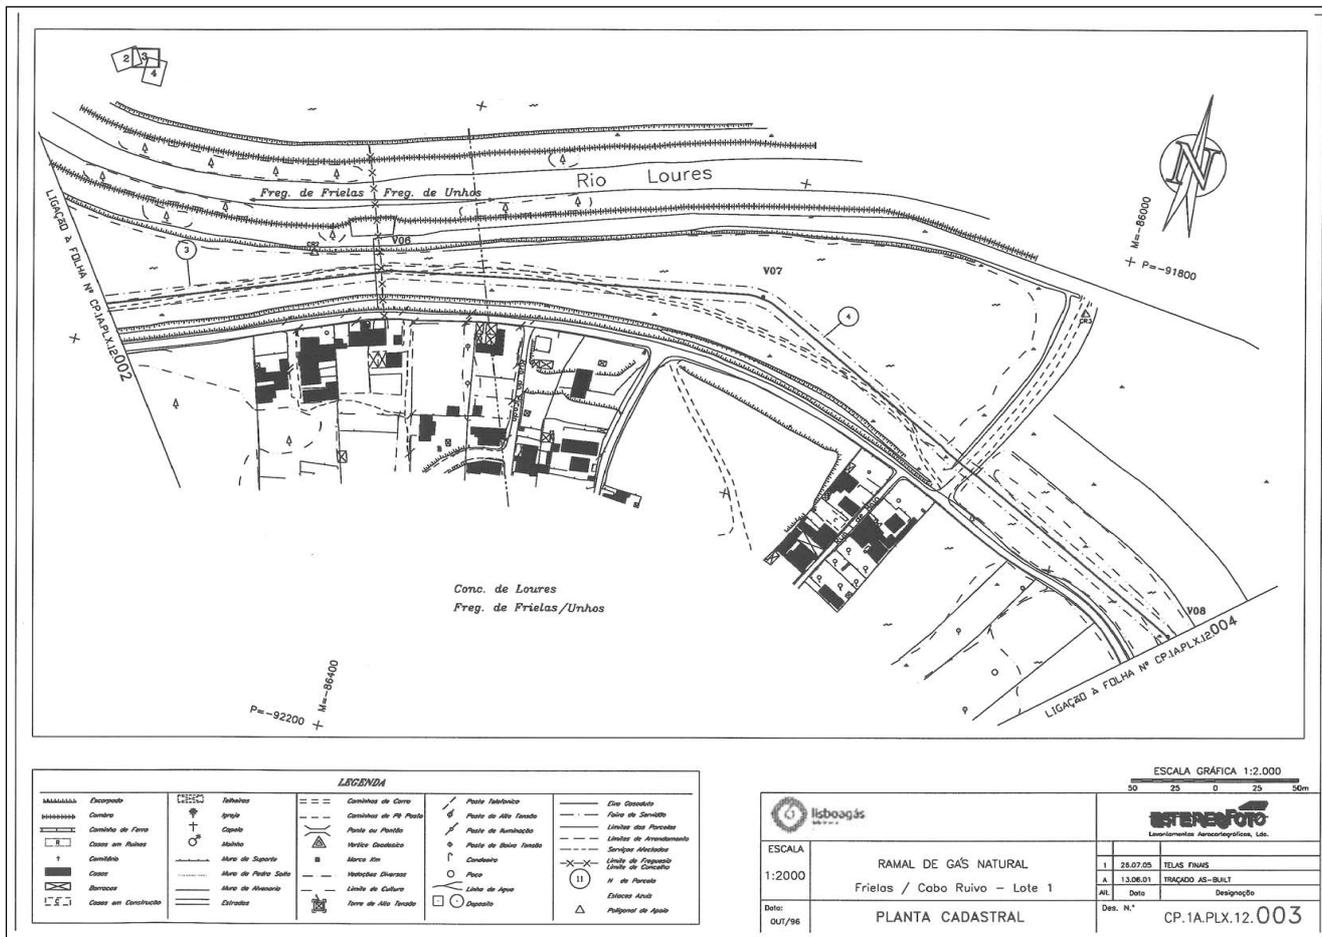

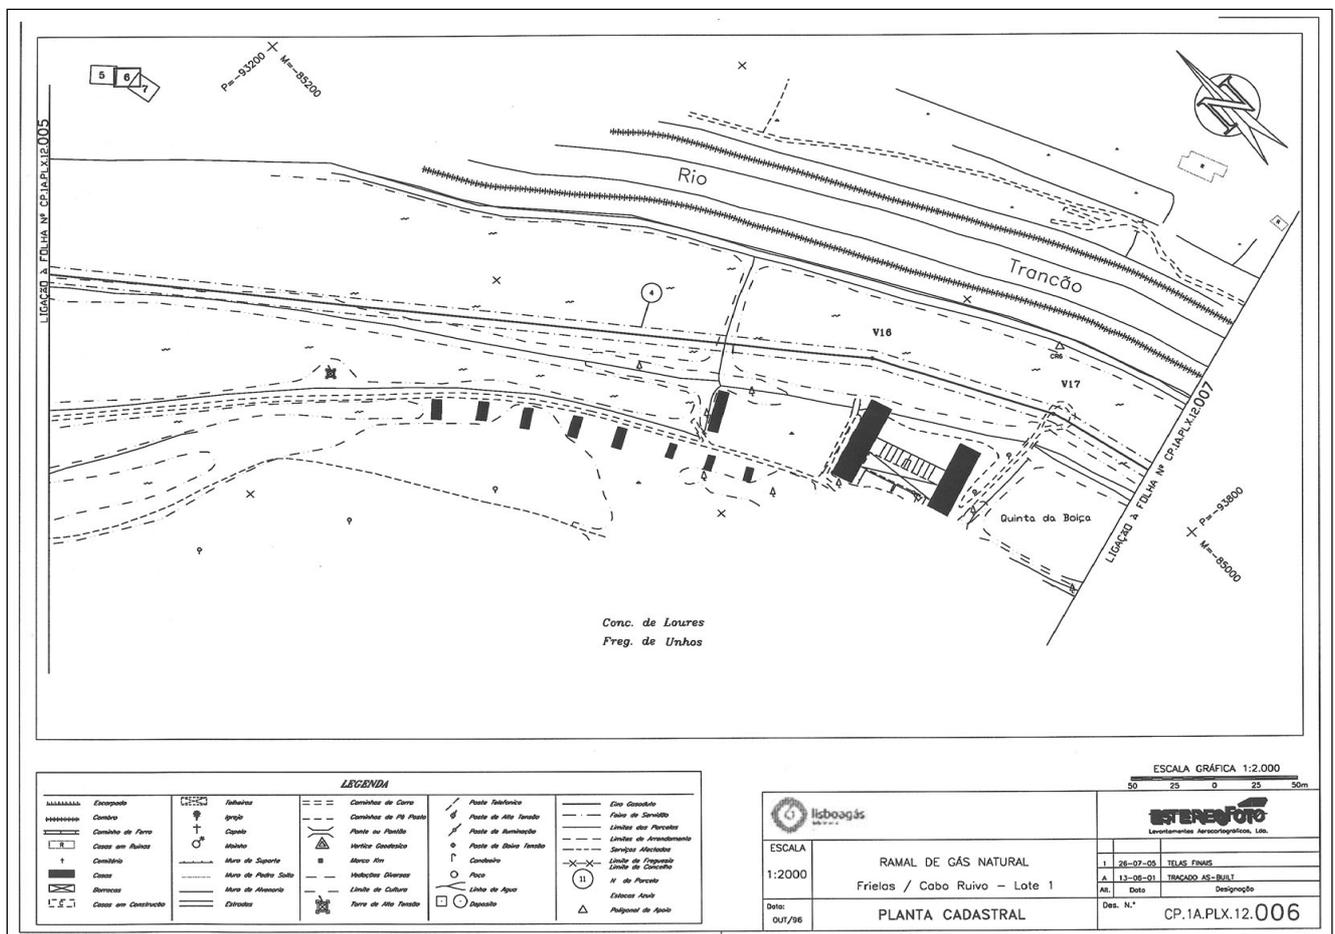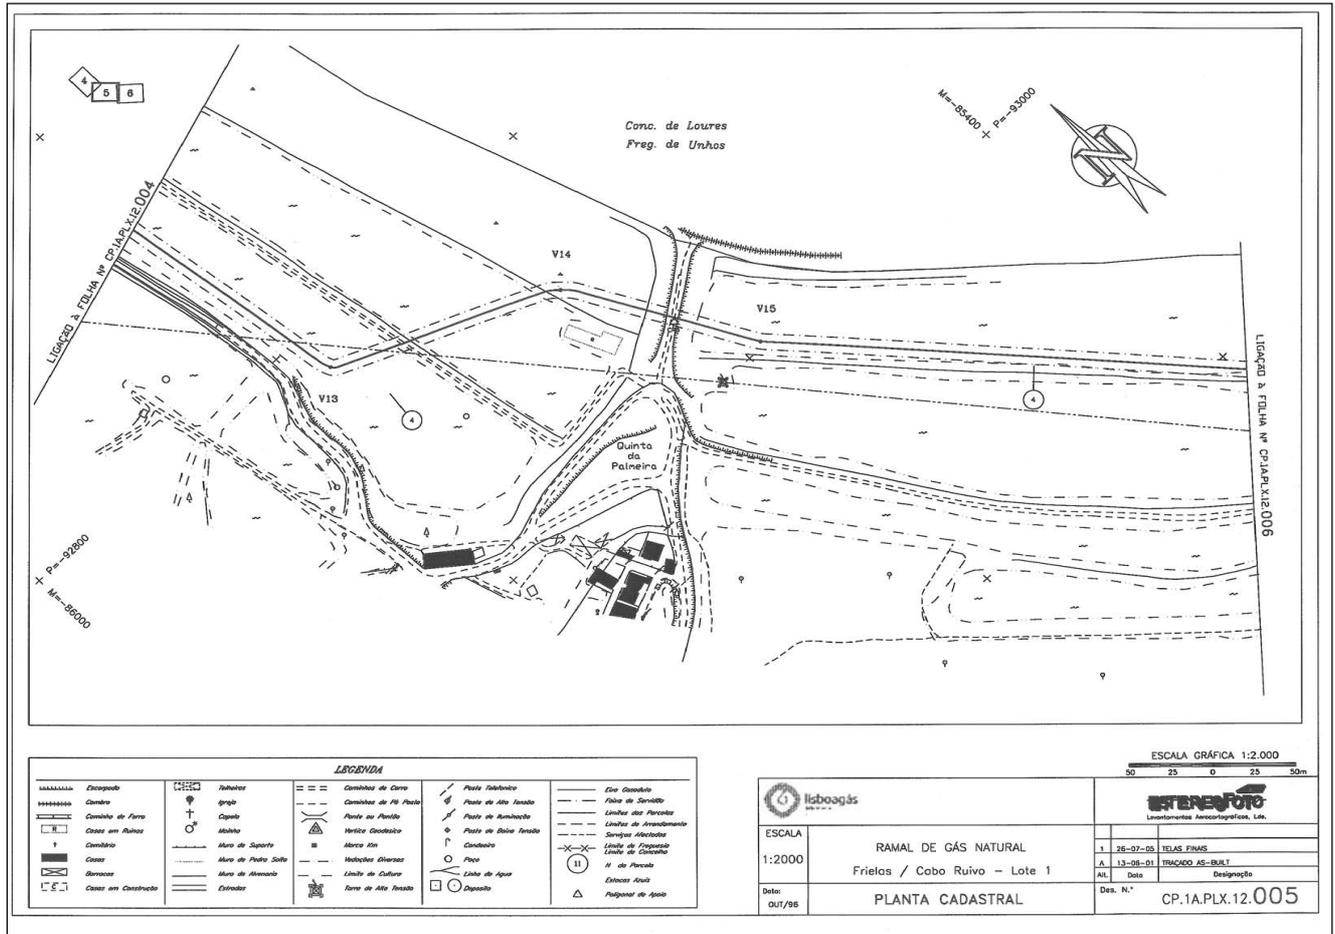



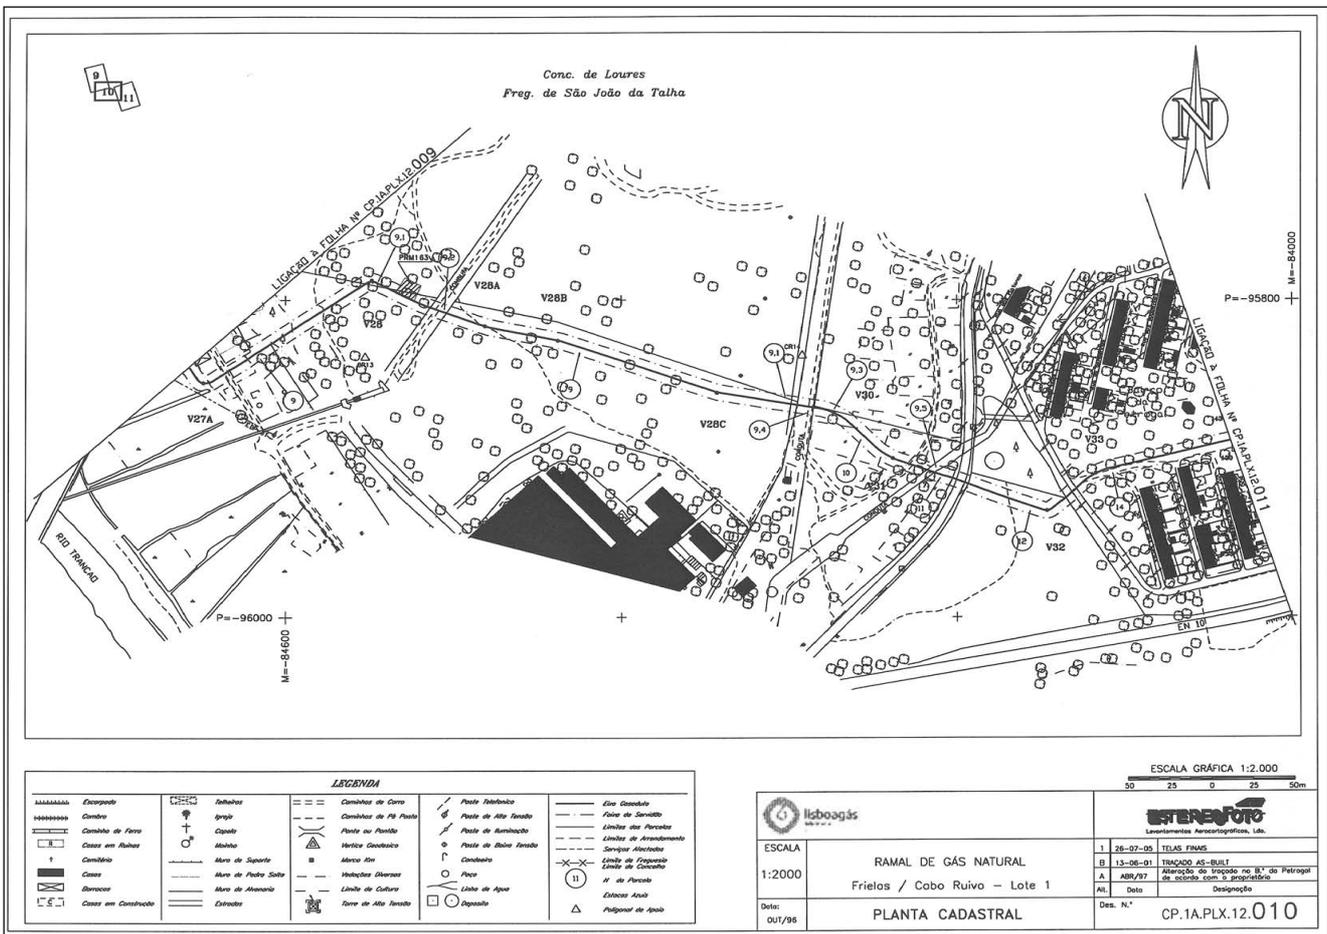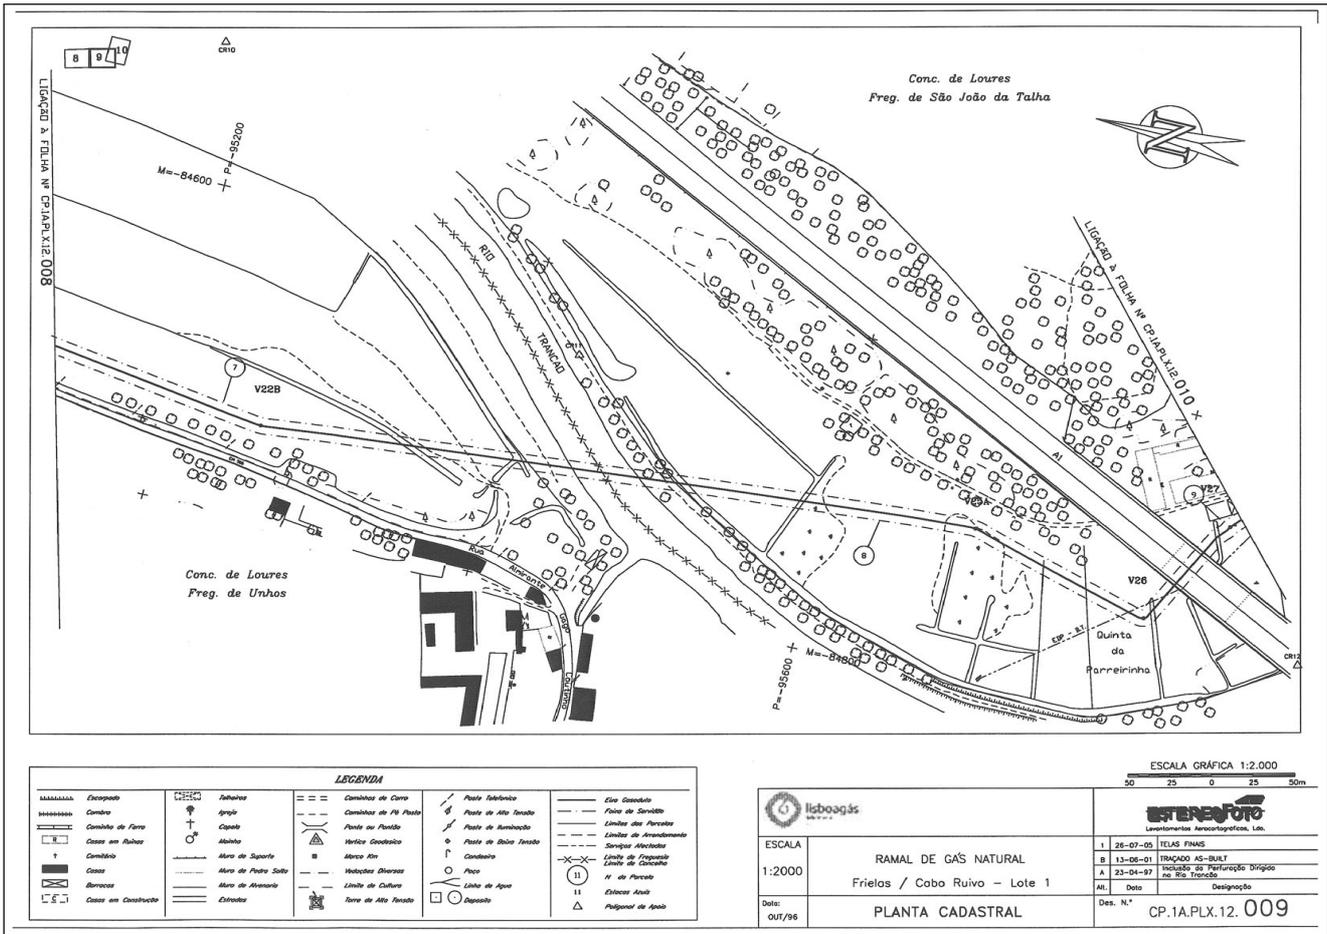



**Aviso n.º 8973-B/2005 (2.ª série).** — Na sequência do aviso da Direcção-Geral de Energia, publicado no *Diário da República*, 2.ª série, n.º 156, 2.º suplemento, de 8 de Julho de 1994, em cumprimento do n.º 3 do despacho n.º 113/93, de 15 de Dezembro, do Ministro da Indústria e Energia (*Diário da República*, 2.ª série, n.º 1, de 3 de Janeiro de 1994), publica-se em anexo o mapa de identificação dos imóveis sobre os quais foi constituída servidão administrativa de gás, com os titulares de direitos sobre os mesmos prédios, bem como as plantas parcelares definitivas (telas fi-

nais) do traçado do gasoduto Setúbal-Braga, relativas ao concelho de Alcochete.

O presente aviso rectifica e substitui, globalmente, para todos os efeitos legais, inclusive o registo predial da servidão administrativa constituída nos termos do artigo 4.º do Decreto-Lei n.º 11/94, de 13 de Janeiro, os elementos referentes ao concelho de Alcochete, publicados através do já referido aviso da Direcção-Geral de Energia.


28 de Setembro de 2005. — Pelo Director-Geral, o Subdirector-Geral, *Morais Sarmento*.

### Gasoduto: Setúbal-Leiria (L1)


Parcelas relativas aos desenhos n.ºs 1001-004, 08/9/10/11; 1001-005, 01/2/3/4/5/6/7/8 e 9

Concelho de Alcochete.

Número da parcela	Nomes de Proprietários, Possuidores (P), Usufrutuários (U) ou Titulares Inscritos (TI), Cônjuges e Moradas	(P) (U) ou (TI)	Matriz: R: Rústica; U: Urbana; Omissa	Freguesia	Descrição predial	Confrontações do prédio	Declarações complementares	Área de servidão do prédio (metros quadrados)
1 A	Sociedade Agrícola de Rio Frio, S.A. Herdade de Rio Frio 2870 Montijo	P	7 Sec. AR a AR11 (parte)	Alcochete	01564/ 970613			34 648
1 B								27 418
2	Maria de Lurdes Pereira Lupi d'Órey Herdade de Rio Frio Pinhal Novo 2950 Palmela	P	7 Sec. AR a AR11 (parte)	Alcochete	00606/ 121289			29 066
4	José Samuel Pereira Lupi Maria Manuela da Cruz Fidalgo Casados Barroca d'Alva 2890 Alcochete	P	7 Sec. AR a AR11 (parte)	Alcochete	00285/ 050288		Este prédio encontra-se inscrito na matriz predial rústica da referida freguesia sob o artigo 7 da Secção AR a AR11 (parte), que proveio do anterior artigo rústico 6 da Secção AR e AR11 (parte) da mesma freguesia.	80 442

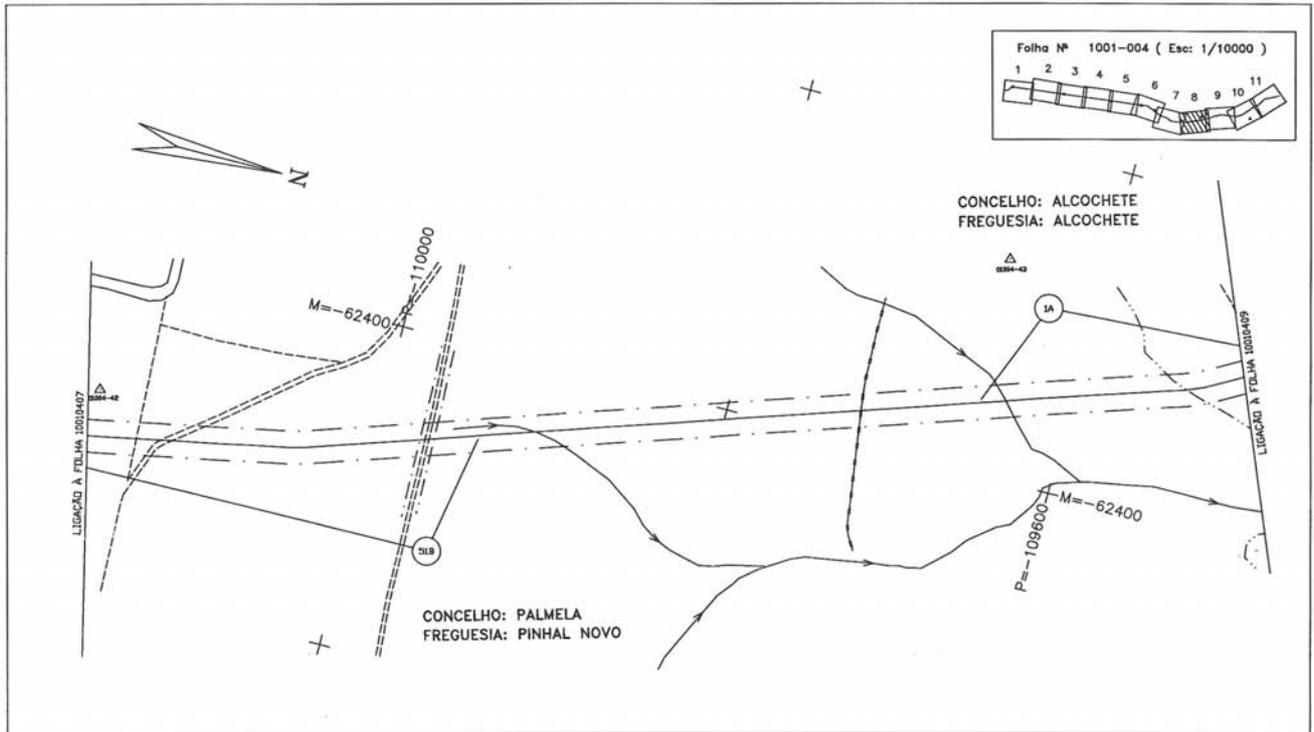

P-1001-DWG-CD-04\_08-REV.2

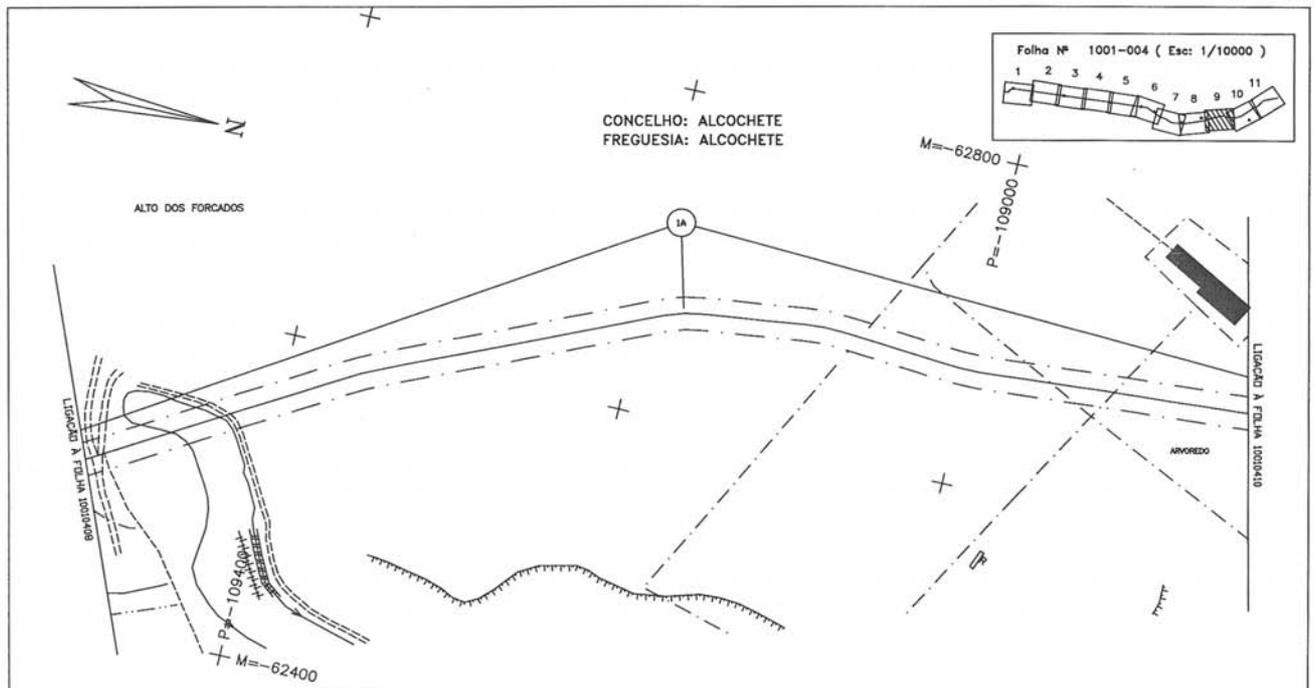

LEGENDA

REDES DE ÁGUAS ESGOTOS E TELEFONES	REDES ELÉCTRICAS E DE GÁS	CARTOGRAFIA
CONEXÃO DE ÁGUA E OUTROS DADOS	LINHA ADREJA DE ALTA TENSÃO (DESE PRIVADA/DISTRIBUIÇÃO)	CASA
COLLECTORES DE EGOUDO	OUTROS SUBSTÂNCIAS DE ALTA TENSÃO (DESE DE CONDIÇÃO)	BARRECA
COLLECTORES DE ÁGUAS PLUVIAIS	LINHAS ADREJA DE BAIXA TENSÃO	HÓMEO DE FÁBRICA
CABO TELEFÓNICO LOCAL (INTERMUNICIPAIS E REGIONAL)	CABOS SUBSTÂNCIAS DE BAIXA TENSÃO	ESTRADA
CABOS SUBSTÂNCIAS DE ABASTECIMENTO	REDES DE GÁS	CANAL
CABOS ADREJA DE ABASTECIMENTO		ESCORRADO
LINHA ADREJA INTERMUNICIPAIS E REGIONAL		MURO
LINHAS ADREJA DE ABASTECIMENTO		MURO P. SOLTA
CABOS SUBSTÂNCIAS DE TELECOMUNICAÇÕES		MURO DE SUPORTE
		VEDAÇÕES DIVERSAS
		LIMITES DE CULTURA
		LINEA DE ÁGUA
		RIO
		LIMITE DE CONCELHO
		INDIA DE SOTIÇÃO
		LIMITE DE FREGUESIA
		POLIGONAL DE APOIO
		POSTE DE ALTA TENSÃO
		POSTE DE BAIXA TENSÃO
		POSTE DE ELIMINAÇÃO
		POSTE TELEFÓNICO

ESCALA GRÁFICA

REV	DATE	DESCRIPTION	ELAB	DESEN	APROV	OC	EM	ESTAB	EMPRESA
3	10.08.05	AS-BUILT CADASTRAL	JL	DF	PR				
2		AS-BUILT							
1	14.12.94	RE-EDITADO PARA CONSTRUÇÃO	JAC	FER	RFO				


TÍTULO: PLANTA CADASTRAL  
GASODUTO SETÓBAL/LEIRIA (LOTE 1)

TRANSGAS, Soc. Portuguesa de Gas Natural SA.  
PROJECTO DE GAS NATURAL - PORTUGAL


SCALE: 1:2000

DOCUMENT NUMBER: 59.4255.00 INDEX: P AREA: 1001 DOC. TYPE: DWG DRAWING No: CD-04.09 REV: 3

CD-04.09-REV.3

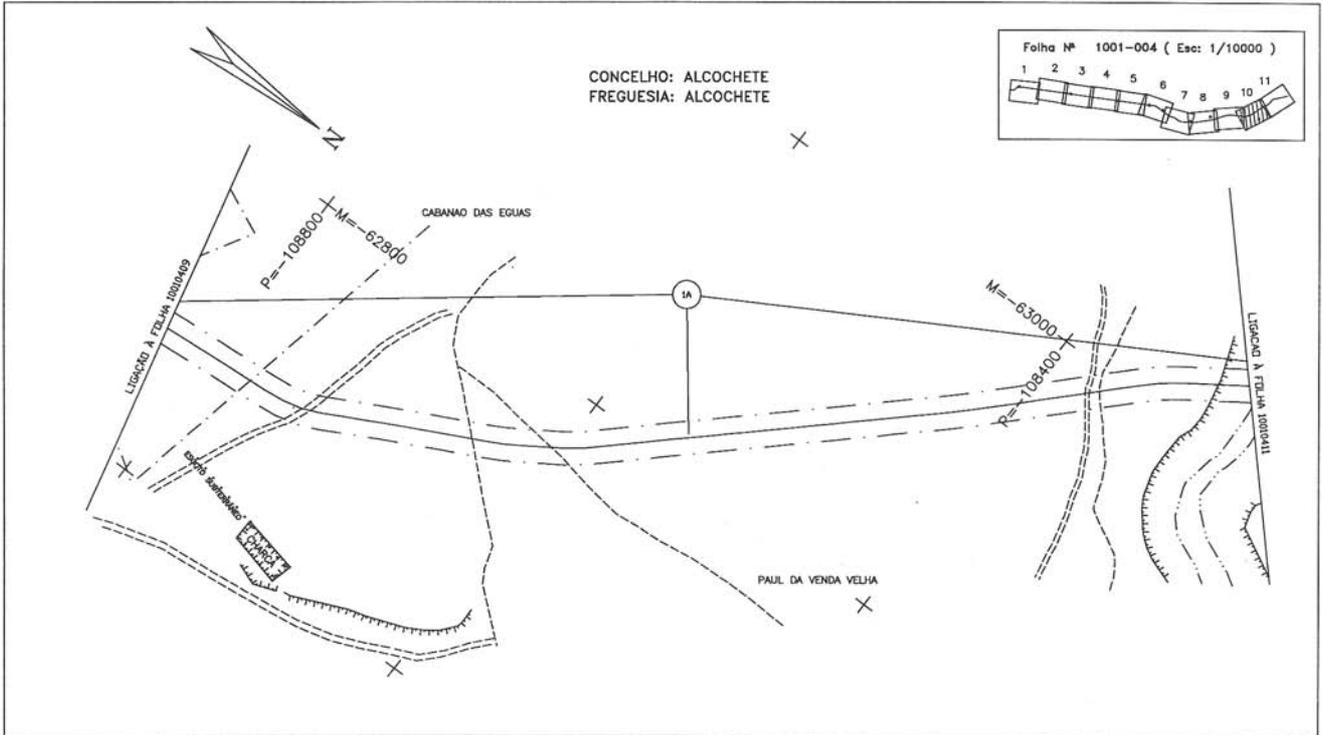

P-1001-DWG-CD-04\_10-REV.2

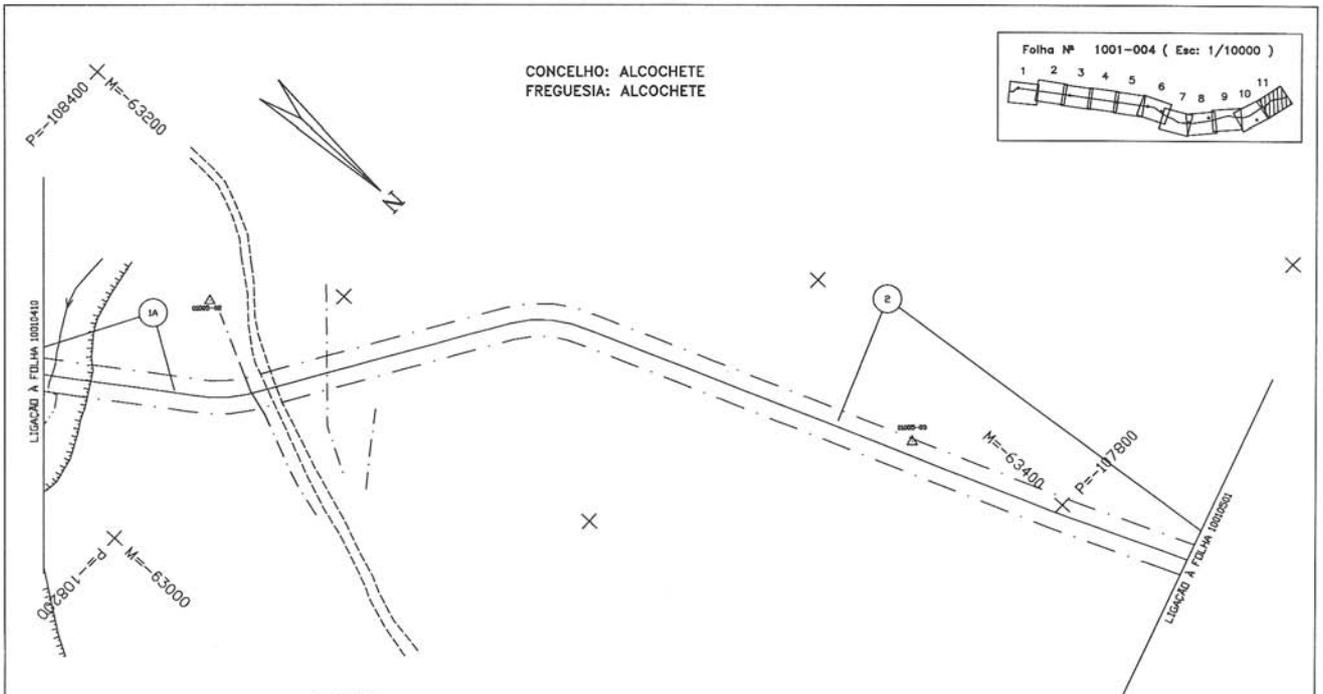

LEGENDA

REDES DE ÁGUAS ESOTOS E TELEFONES	REDES ELÉCTRICAS E DE GÁS	CARTOGRAFIA
<ul style="list-style-type: none"> <li>CONHEXÃO DE ÁGUA E OUTROS LIQORES</li> <li>COLETORES DE EGOVIO</li> <li>COLETORES DE ÁGUAS PLUVIAS</li> <li>CABO TELEFÓNICO CONDUZ INTERFERENÇA E REDONDA</li> <li>CABO SUBTERRÂNEO DE AEROFONE</li> <li>CABO AEREO DE AEROFONE</li> <li>LINHA AEREA INTERFERENÇA E REDONDA</li> <li>REDES DE GÁS</li> <li>CABO SUBTERRÂNEO DE TELECOMUNICAÇÕES</li> </ul>	<ul style="list-style-type: none"> <li>LINHA AEREA DE ALTA TENÇÃO (DESE PREVENIR/DISTRIBUIÇÃO)</li> <li>CABOS SUBTERRÂNEOS DE ALTA TENÇÃO (DESE DE DISTRIBUIÇÃO)</li> <li>REDES DE BARRA TENÇÃO</li> <li>CABOS SUBTERRÂNEOS DE BARRA TENÇÃO</li> <li>REDES DE GÁS</li> </ul>	<ul style="list-style-type: none"> <li>CASA</li> <li>BARRACA</li> <li>NÚMERO DE PARCELA</li> <li>ESTIVA</li> <li>CANAL</li> <li>ESCARPA</li> <li>MURO</li> <li>MURO P. SOLTA</li> <li>MURO DE SUPORTE</li> <li>VEDAÇÕES DIVERSAS</li> <li>LIMITES DE CULTURA</li> <li>LINHA DE ÁGUA</li> <li>RIO</li> <li>LIMITE DE CONCELHO</li> <li>FANEA DE BARRAGEM</li> <li>LIMITE DE PREGUESIA</li> <li>POSICIONAL DE APOIO</li> <li>POSTE DE ALTA TENÇÃO</li> <li>POSTE DE BARRA TENÇÃO</li> <li>POSTE DE ILUMINAÇÃO</li> <li>POSTE TELEFÓNICO</li> </ul>

ESCALA GRÁFICA



REV	DATE	DESCRIPTION	EL	CF	FR	AL	AP	REVISOR	PROJETA	APROVADO	EMISSÃO
2	10.08.05	AS-BUILT CADASTRAL									
1		AS-BUILT									
D	14.12.94	EMITIDO PARA APROVAÇÃO	JAC	FER	RFQ						


  

TRANSGÁS, Soc. Portuguesa de Gas Natural SA.		SCALE	
PROJECTO DE GAS NATURAL - PORTUGAL		1:2000	


  

JOB No.	INDEX	AREA	DOC. TYPE	DRAWING No.	REV
59.4255.00	P	1001	DWG	CD-04.11	2

TÍTULO: PLANTA CADASTRAL  
 GASODUTO SETÓBAL/LEIRIA (LOTE 1)

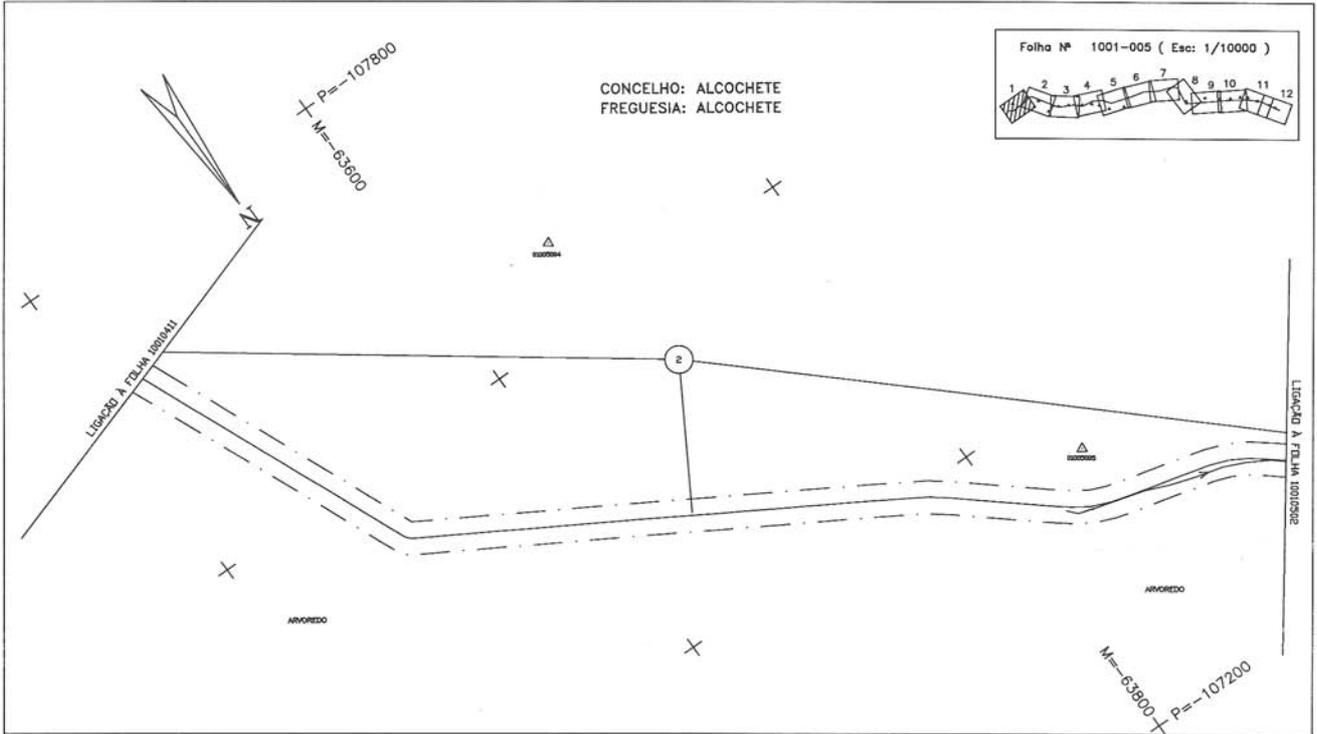

P-1001-DWG-CD-05\_01-REV.2

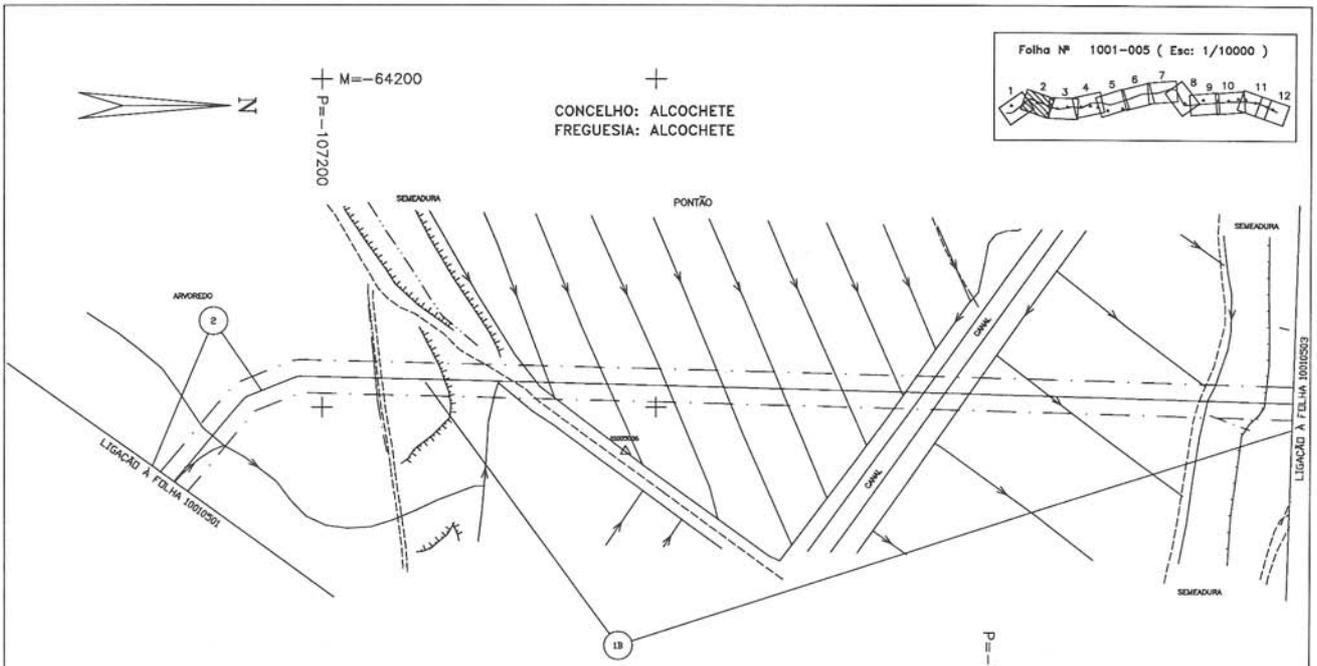

LEGENDA

REDES DE ÁGUAS ESGOTOS E TELEFONES	REDES ELÉCTRICAS E DE GÁS	CARTOGRAFIA
CONEXÃO DE ÁGUA E OUTROS LIGADOS	LINHA ADIÇA DE ALTA TENSÃO (DESE PROVAR/DISTRIBUIÇÃO)	ONDA
COLETORES DE ÁGUAS PLUVIAIS	CANOS SUBTERRÂNEOS DE ALTA TENSÃO (DESE DE DISTRIBUIÇÃO)	BRANCA
CABO TELEFÓNICO COAXIAL INTERMUNICIPAL E REGIONAL	LINHA ADIÇA DE BARRA TENSÃO	NÚMERO DE PARCELA
CANOS SUBTERRÂNEOS DE ABASTECIMENTO	CANOS SUBTERRÂNEOS DE BARRA TENSÃO	ESTRADA
CANOS ADIÇOS DE ABASTECIMENTO E REGIONAL	REDES DE GÁS	CANAL
LINHA ADIÇA INTERMUNICIPAL E REGIONAL		ESCARINHO
LINHA ADIÇOS DE ABASTECIMENTO		MURO
CANOS SUBTERRÂNEOS DE TELECOMUNICAÇÕES		MURO P. SOLA
		MURO DE SUPORTE
		VEDAÇÕES DIVERSAS
		LIMITES DE CULTURA
		LINHA DE ÁGUA
		RIO
		LIMITE DE CONCELHO
		FINHA DE SERRAÇÃO
		LIMITE DE FREGUESIA
		POLIGONAL DE APOIO
		POSTE DE ALTA TENSÃO
		POSTE DE BARRA TENSÃO
		POSTE DE ELIMINAÇÃO
		POSTE TELEFÓNICO


REV	DATE	DESCRIPTION	CHK	INT	APP	DATE	APP	DATE
2	10.08.05	AS-BUILT CADASTRAL						
1		AS-BUILT						


TRANSGAS, Soc. Portuguesa de Gas Natural SA		SCALE	
PROJECTO DE GAS NATURAL - PORTUGAL		1:2000	

TÍTULO	PLANTA CADASTRAL		
TÍTULO	GASODUTO SETÚBAL/LEIRIA (LOTE 1)		
DOCUMENT NUMBER			
JOB No.	INDEX	AREA	DOC. TYPE
59.4255.00	P	1001	DWG
DRAWING No.		REV	DATE
		2	05.02.05



P-1001-DWG-CD-05\_03-REV.2

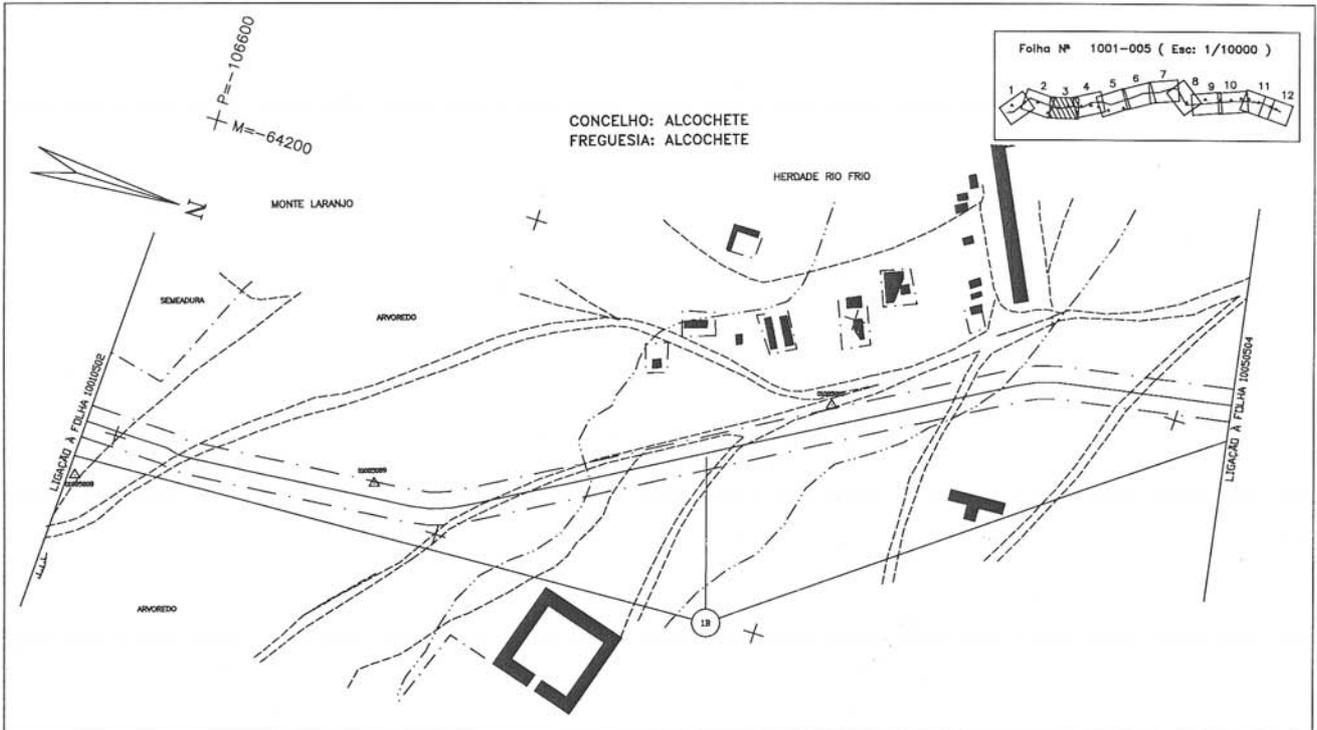

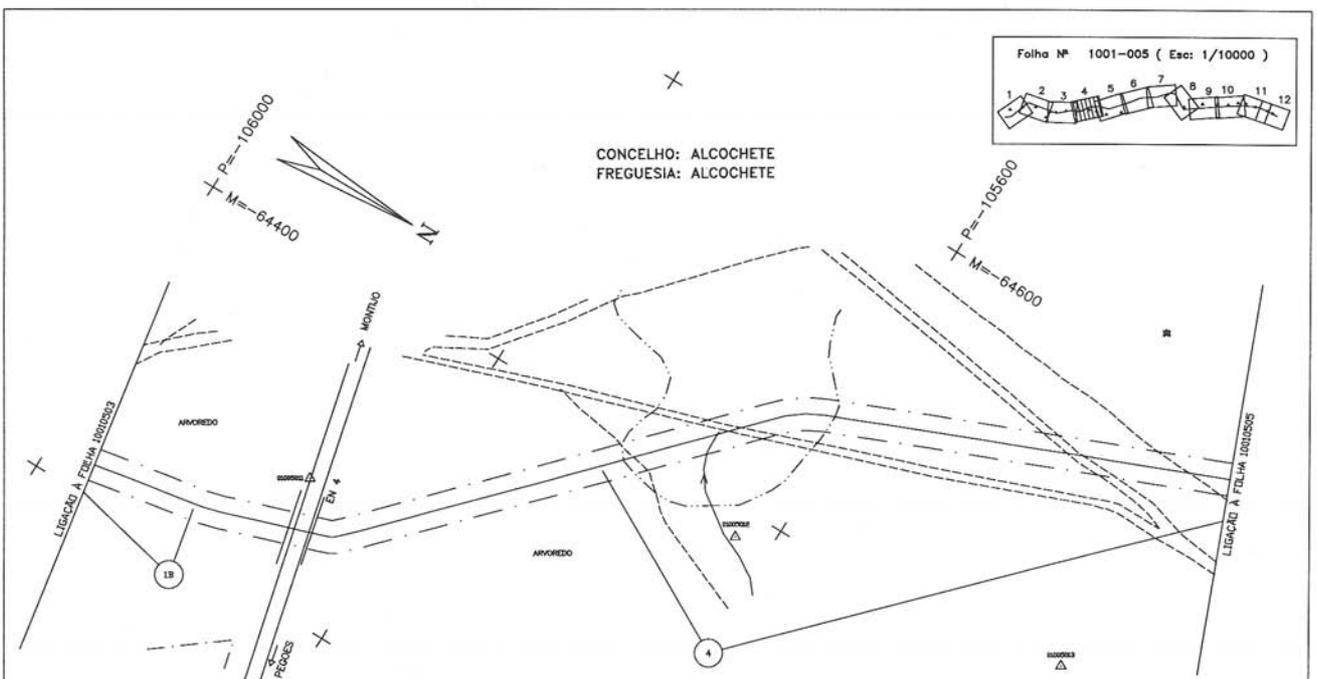LEGENDA

REDES DE ÁGUAS ESGOTOS E TELEFONES	REDES ELÉCTRICAS E DE GÁS	CARTOGRAFIA
— CONDUÇÃO DE ÁGUA E OUTROS LÍQUIDOS	— LINHA AÉREA DE ALTA TENSÃO (DESE. PRIMÁRIO/DISTRIBUIÇÃO)	— CASA
— COLECTORES DE ESGOTO	— CABOS SUBTERRÂNEOS DE ALTA TENSÃO (DESE. DE DISTRIBUIÇÃO)	— BARRAGEM
— COLECTORES DE ÁGUAS PLUVIAIS	— LINHAS AÉREAS DE BAIXA TENSÃO	— N.º DE PARCELA
— CABO TELEFÓNICO LOCAL, INTERMUNICIPAL E REGIONAL	— CABOS SUBTERRÂNEOS DE BAIXA TENSÃO	— ESTRADA
— CANIS SUBTERRÂNEOS DE ASSINTELE	— REDES DE GÁS	— OMBRÃO
— LINHA AÉREA DE ASSINTELE		— ESCARPADO
— LINHA AÉREA INTERMUNICIPAL E REGIONAL		— MURO
— LINHAS AÉREAS DE ASSINTELE		— MURO P. SOLTA
— CANIS SUBTERRÂNEOS DE TELECOMUNICAÇÕES		— MURO DE SUIÇOS
		— VEDAÇÕES SINCRONS
		— LIMITES DE CULTURA
		— LINHA DE ÁGUA
		— RIO
		— LIMITE DE CONCELHO
		— FAIXA DE SERVIÇÃO
		— LIMITE DE FREGUESIA
		— POLIGONAL DE APOIO
		— PORTE DE ALTA TENSÃO
		— PORTE DE BAIXA TENSÃO
		— PORTE DE ELIMINAÇÃO
		— PORTE TELEFÓNICO




REV	DATE	DESCRIPTION	IMP.	DIST.	APP.	PROJ.	ELAB.	APROV.
2	10.08.05	AS-BUILT CADASTRAL						
1		AS-BUILT						


TRANSGÁS, Soc. Portuguesa de Gás Natural SA.		SCALE	
PROJECTO DE GÁS NATURAL - PORTUGAL		1:2000	

TÍTULO: PLANTA CADASTRAL			
GASODUTO SETÚBAL/LEIRIA (LOTE 1)			
DOCUMENT NUMBER			
JOB No.	INDEX	AREA	DOC. TYPE
59.4255.00	P	1001	DWG
DRAWING No.		REV	
CD-05_04		2	




P-1001-DWG-CD-05\_05-REV.2

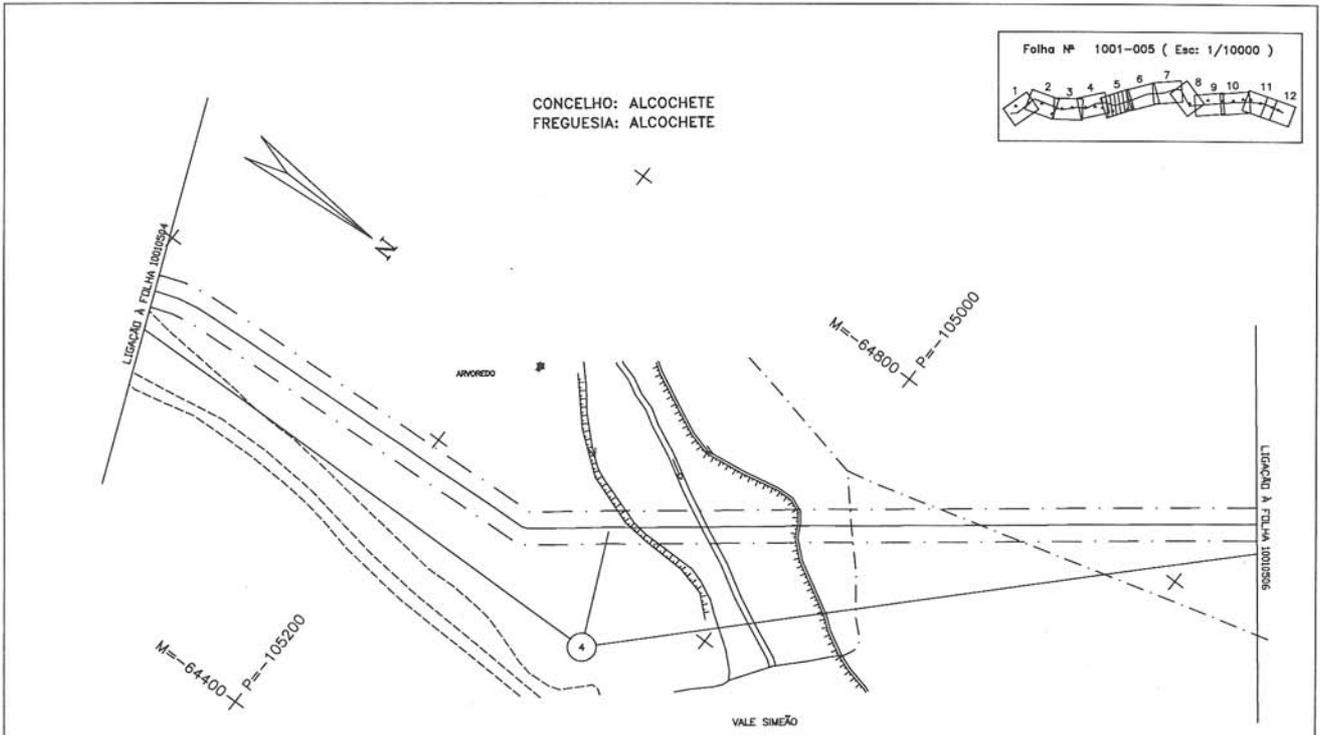

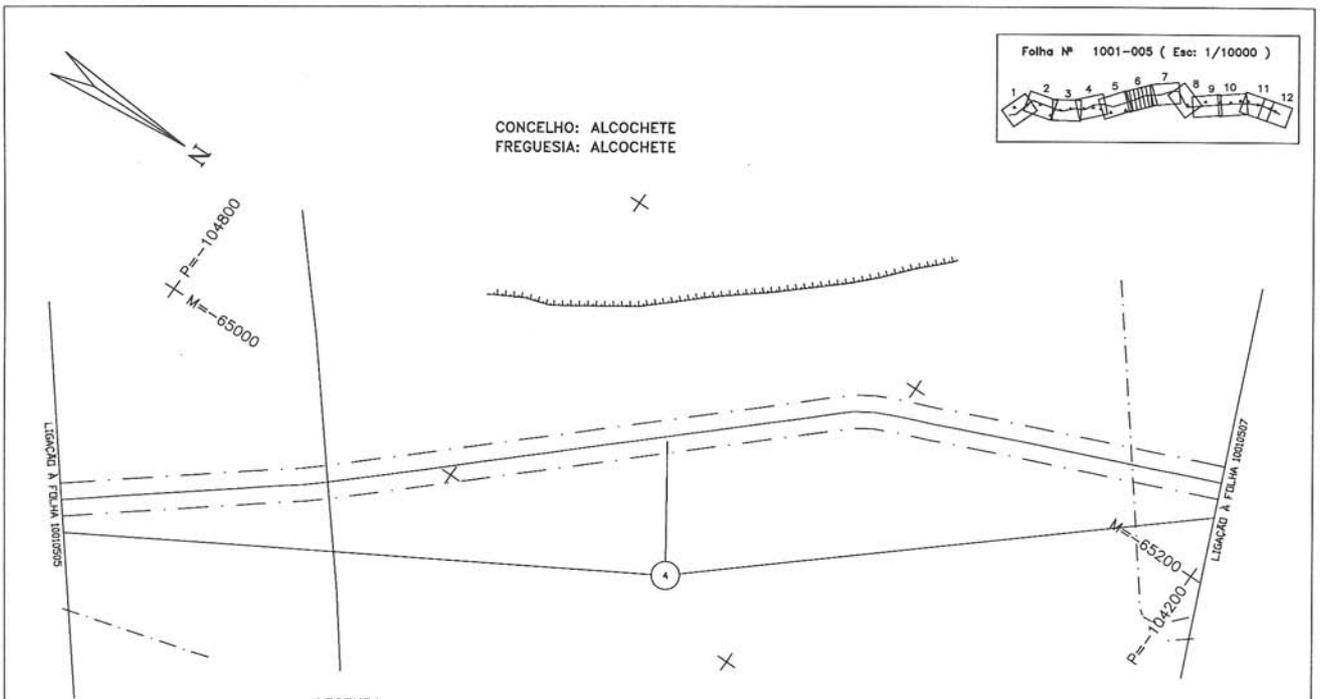LEGENDA

REDES DE ÁGUAS ESGOTOS E TELEFONES	REDES ELECTRICAS E DE GÁS	CARTOGRAFIA
CONDUITE DE ÁGUA E OUTROS LIGADORS	LINHA AÉREA DE ALTA TENSÃO (DESE PREVENIR/DISTRIBUIÇÃO)	OSIA
COLETORES DE ESGOTO	CANOS SUBTERRÂNEOS DE ALTA TENSÃO (DESE DE DISTRIBUIÇÃO)	DIVINÇA
COLETORES DE ÁGUAS PLUVIAIS	LINHAS AÉREAS DE BAIXA TENSÃO	NÚMERO DE PARCELA
CABO TELEFÓNICO CONDUITE INTERMEDIÁRIA E SECUNDÁRIA	CANOS SUBTERRÂNEOS DE BAIXA TENSÃO	ESTRINÇA
CANOS SUBTERRÂNEOS DE ASSINANTE	REDES DE GÁS	CHUVEIRO
CANOS AÉREOS DE ASSINANTE		ESCALINHO
LINHA AÉREA INTERMEDIÁRIA E SECUNDÁRIA		MURO P. SOLTA
LINHAS AÉREAS DE ASSINANTE		MURO DE SUPORTE
CANOS SUBTERRÂNEOS DE TELECOMUNICAÇÕES		VEDAÇÕES DIVERSAS
		LIMITES DE CULTURA
		LINHA DE ÁGUA
		RIO
		LIMITE DE CONCELHO
		PARA DE SENAÇÃO
		LIMITE DE FREGUESIA
		POLIGONAL DE APOIO
		POSTE DE ALTA TENSÃO
		POSTE DE BAIXA TENSÃO
		POSTE DE ILUMINAÇÃO
		POSTE TELEFÓNICO

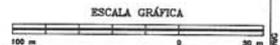


REV	DATE	DESCRIPTION	DESIGN	APPROV	DATE	SCALE	DOCUMENT NUMBER
2	10.08.05	AS-BUILT CADASTRAL	JL	JD	PR	1:2000	59.4255.00
1		RETRIFICAÇÃO DE TRAÇADO					


TÍTULO: PLANTA CADASTRAL  
GASODUTO SETÚBAL/LEIRIA (LOTE 1)

TRANSYGAS, Soc. Portuguesa de Gas Natural SA. PROJECTO DE GAS NATURAL — PORTUGAL

INDICE: P  
ÁREA: 1001  
DOC. TYPE: DWG  
DRAWING No: CD-05.08  
REV: 2

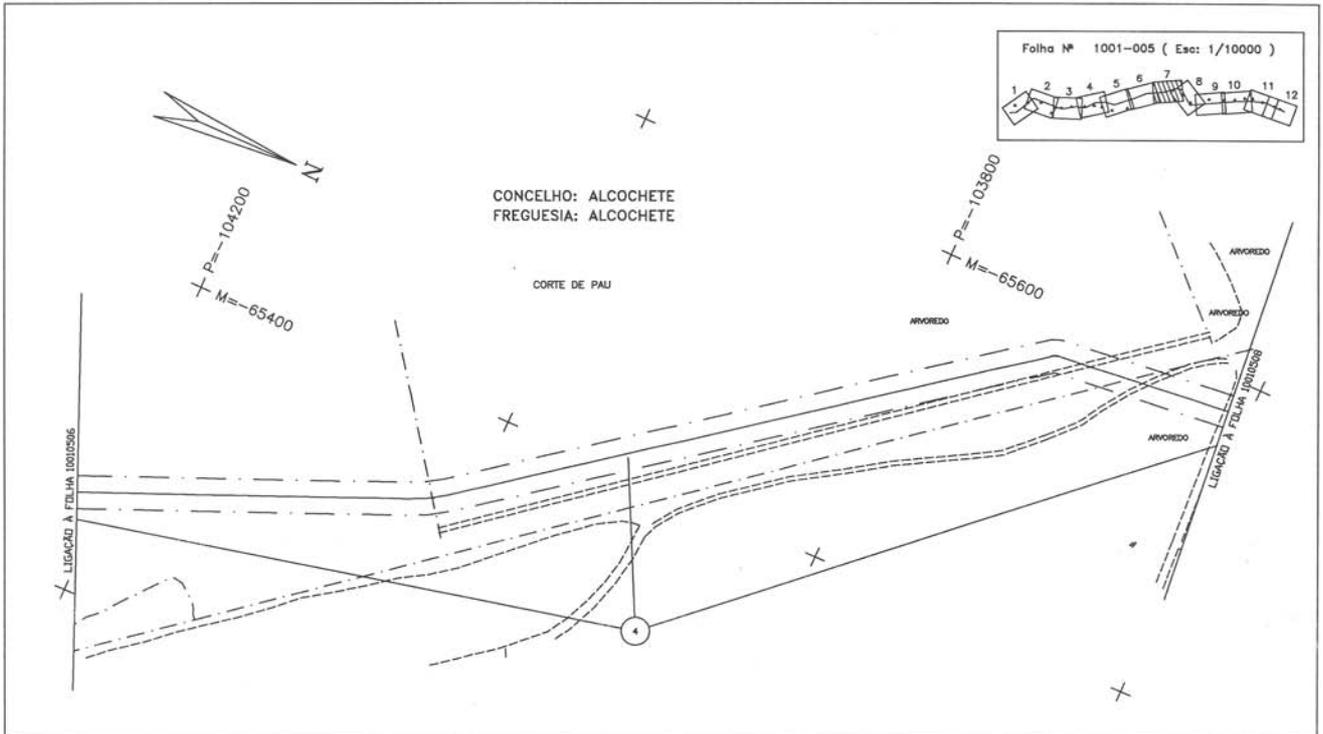

P-1001-DWG-CD-05\_07-REV.2

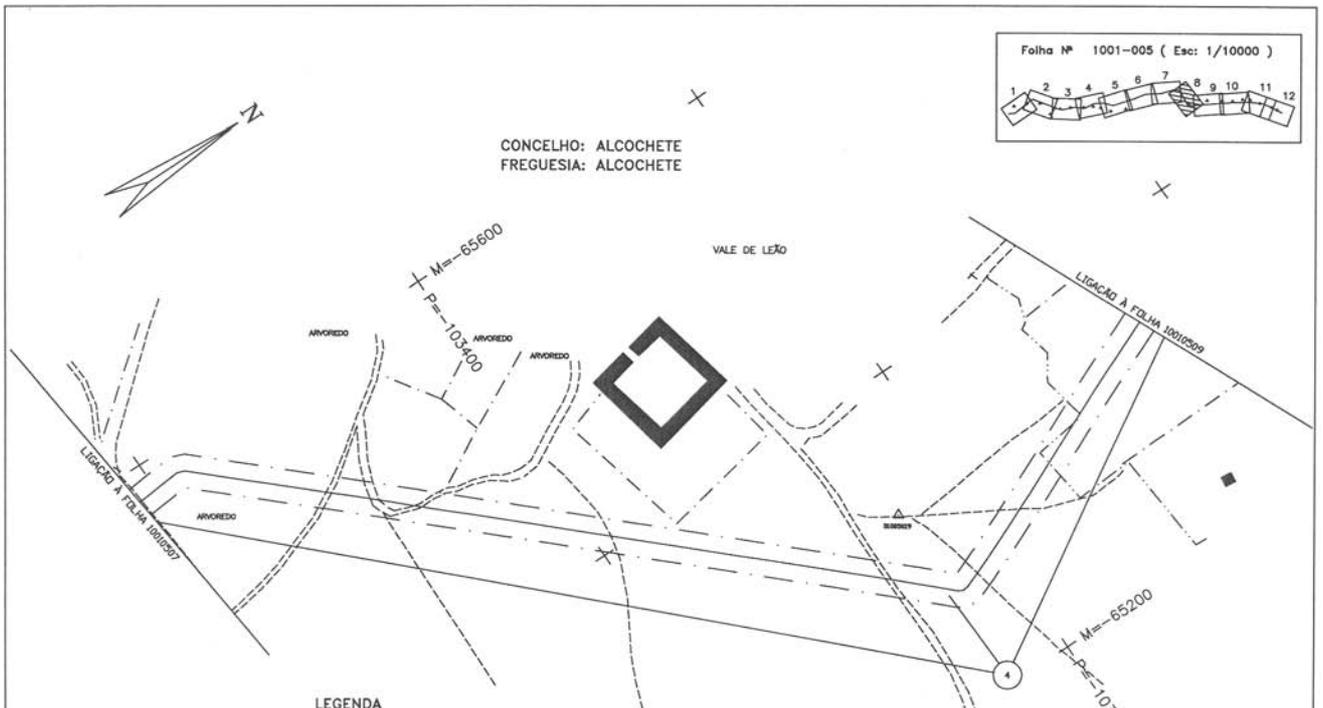

LEGENDA

REDES DE ÁGUAS ESGOTOS E TELEFONES	REDES ELÉCTRICAS E DE GÁS	CARTOGRAFIA
<ul style="list-style-type: none"> <li>CONDUITO DE ÁGUA E OUTROS LIQ. (DESE. PRIM. / DESTINAÇÃO)</li> <li>COLETORES DE ESGOTO</li> <li>COLETORES DE ÁGUAS PLUVIAIS</li> <li>CAHO TELEFÓNICO COAXIAL, FIBROÓPTICO E METÁLICO</li> <li>CAHO SUBTERRÂNEO DE ABASTEC.</li> <li>CAHO AÉREO DE ABASTEC.</li> <li>LINHA AÉREA INTERURBANA E REGIONAL</li> <li>LINHA AÉREA DE ABASTEC.</li> <li>CAHO SUBTERRÂNEO DE TELECOMUNICAÇÕES</li> </ul>	<ul style="list-style-type: none"> <li>LINHA AÉREA DE ALTA TENSÃO (DESE. PRIM. / DESTINAÇÃO)</li> <li>CAHO SUBTERRÂNEO DE ALTA TENSÃO (DESE. DE DESTINAÇÃO)</li> <li>LINHA AÉREA DE BAIXA TENSÃO</li> <li>CAHO SUBTERRÂNEO DE BAIXA TENSÃO</li> <li>REDES DE GÁS</li> </ul>	<ul style="list-style-type: none"> <li>CANAL</li> <li>BARRICA</li> <li>NÚMERO DE FANECIA</li> <li>ESTRADA</li> <li>ORNAMENTO</li> <li>ESCORTE</li> <li>ALVARO</li> <li>ALVARO P. SOLTA</li> <li>ALVARO DE SUPORTE</li> <li>VEDAÇÕES ONDULAS</li> <li>LIMITE DE CULTURA</li> <li>LINHA DE ÁGUA</li> <li>RIO</li> <li>LIMITE DE CONCELHO</li> <li>FANEA DE SEPARAÇÃO</li> <li>LIMITE DE FREGUESIA</li> <li>POLIGONAL DE APOIO</li> <li>POSTE DE ALTA TENSÃO</li> <li>POSTE DE BAIXA TENSÃO</li> <li>POSTE DE ALIAMENTO</li> <li>POSTE TELEFÓNICO</li> </ul>

REV	DATE	DESCRIPTION	DEL.	DESIGN.	APPROV.	APP.	SCALE	DOCUMENT NUMBER
2	10.08.05	AS-BUILT CADASTRAL	JL	DF	PR		1:2000	59.4255.00
1		AS-BUILT						
0	02.11.84	RECTIFICAÇÃO DO TRAÇADO						

TRANSGAS, Soc. Portuguesa de Gas Natural SA. PROJECTO DE GAS NATURAL - PORTUGAL


ESCALA GRÁFICA

TÍTULO: PLANTA CADASTRAL  
GASODUTO SETÚBAL/LEIRIA (LOTE 1)

DOCUMENT NUMBER: 59.4255.00

INDEX AREA: P 1001 DWG CD-05.08

REVISION: 2

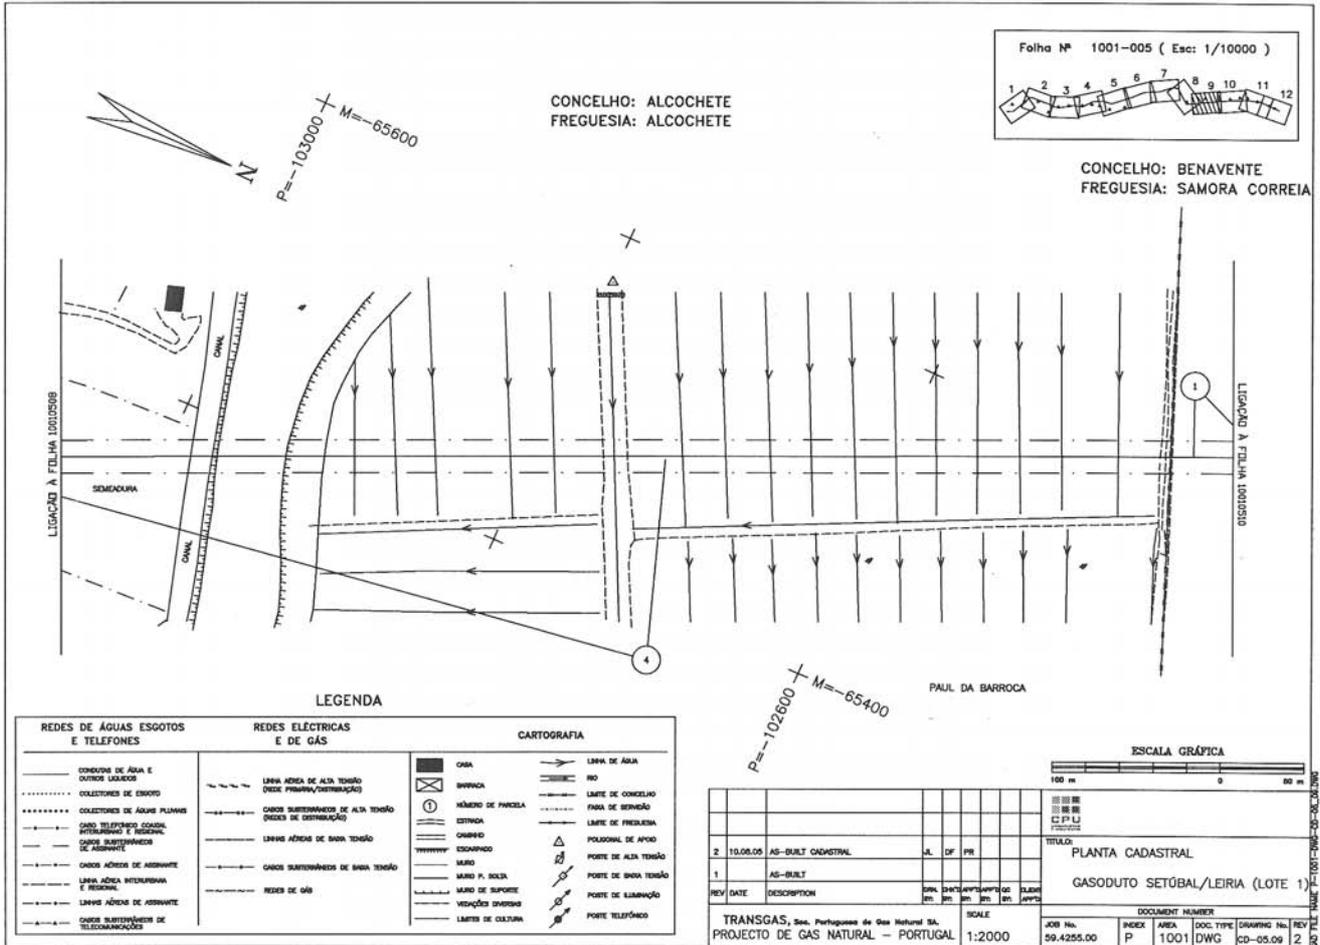

**Aviso n.º 8973-C/2005 (2.ª série).** — Na sequência do aviso da Direcção-Geral de Energia, publicado no *Diário da República*, 2.ª série, n.º 156, 2.º suplemento, de 8 de Julho de 1994, em cumprimento do n.º 3 do despacho n.º 113/93, de 15 de Dezembro, do Ministro da Indústria e Energia (*Diário da República*, 2.ª série, n.º 1, de 3 de Janeiro de 1994), publica-se em anexo o mapa de identificação dos imóveis sobre os quais foi constituída servidão administrativa de gás, com os titulares de direitos sobre os mesmos prédios, bem como as plantas parcelares definitivas (telas fi-

nais) do traçado do gasoduto Setúbal-Braga, relativas ao concelho de Azambuja.

O presente aviso rectifica e substitui, globalmente, para todos os efeitos legais, inclusive, o registo predial da servidão administrativa constituída nos termos do artigo 4.º do Decreto-Lei n.º 11/94, de 13 de Janeiro, os elementos referentes ao concelho de Azambuja, publicados através do já referido aviso da Direcção-Geral de Energia.

28 de Setembro de 2005. — Pelo Director-Geral, o Subdirector-Geral, *Morais Sarmento*.

### Gasoduto: Setúbal-Leiria (L1)

Parcelas relativas aos desenhos n.ºs 1001-011, 03; 1001-13, 09/10; 1001-014, 01/2/3/4/5/6/7/8/9/10/11/12 e 1001-015; 01

Concelho da Azambuja.

Número da parcela	Nomes de proprietários, possuidores (P), usufrutuários (U) ou titulares inscritos (TI), cônjuges e moradas	(P) (U) ou (TI)	Matriz: R: Rústica; U: Urbana; Omissa	Freguesia	Descrição predial	Confrontações do prédio	Declarações complementares	Área de servidão do prédio (metros quadrados)
1A	Maria dos Remédios Rocha Santos Coelho Quinta de S. Julião Carregado 2580 Alenquer	P	1 Sec. F	Vila Nova da Rainha				668
1 B								6 517
2	António Antunes de Sousa Maria Antunes Lagoa Casados Boavista 2400 Leiria	P	7 Sec. AS	Alcoentre	00270/ 171287			4 729
3A	Amélia Vitória de Melo Frazão Santos Moreira Ilídio Rosário Santos Moreira Casados Rua da Gente Nova, 6 C Alto Lombos 2775-661 Carcavelos	P	6 Sec. AS	Alcoentre	00241/ 260687			11 175
3B	Maria Elisa de Melo Frazão Rua Professor Sousa da Câmara, 136, 1º Esqº 1200 Lisboa	P						458
4	Augusto Manuel Mendes Hilário Noémia Carvalho Mendes Hilário Casados Rua João Frederico Ludovice, 24 B, 2º D Benfica 1500 Lisboa	TI	49 Sec. AR	Alcoentre	01349/ 221295			1194
	António Mendes Martins 2985 Figueiras	TI						
	Augusto Mendes Maria do Céu Mendes Casados 2550 Pragança	TI						
	Dionízia Maria Mendes José Azinheira da Silva Casados Corujeira Alguber 2550 Cadaval	TI						
	Graciano Mendes Hilário Maria Judite Carvalho Mendes Casados Urbanização Codivel, Rua E, Lote 37 - 3º D 2675 Odivelas	TI						
	Maria Regina Mendes Hilário Lopes José António Lopes Casados Av. General Humberto Delgado, 126, 1º D 2700 Amadora	TI						
	Luís Fernando Mendes Borda d'Água Rua Vice Almirante Azevedo Coutinho, Nº 22 - 2º C 2700 Amadora	TI						

Número da parcela	Nomes de proprietários, possuidores (P), usufrutuários (U) ou titulares inscritos (TI), cônjuges e moradas	(P) (U) ou (TI)	Matriz: R: Rústica; U: Urbana; Omissa	Freguesia	Descrição predial	Confrontações do prédio	Declarações complementares	Área de servidão do prédio (metros quadrados)
	Maria Manuela Mendes Borda d'Água Paulino Sabino Augusto Paulino Casados Rua 27 de Junho, 4, 3º Esq. 2700 Amadora	P						
5	Joaquim Hilário Santos Etelvina da Conceição Ribeiro Casados Espinheira 2065 Alcoentre	P	48 Sec. AR	Alcoentre	Omisso	Norte: Salvador Martins Cardoso, António Martins Cardoso, Sofia Martins Cardoso, Josefina Martins Cardoso Barros e Luís Filipe da Silva Cardoso Sul: Amélia Vitória de Melo Frazão Santos Moreira Nascente: Salvador Martins Cardoso, António Martins Cardoso, Sofia Martins Cardoso, Josefina Martins Cardoso Barros e Luís Filipe da Silva Cardoso Poente: Augusto Manuel Mendes Hilário e outros	Este prédio tem natureza rústica, situa-se no lugar de Vale Viegas, compõe-se de terreno de cultura arvens e vinha, está inscrito no referido artigo matricial rústico 48 da Secção AR e tem a área de 6 800 m <sup>2</sup>	1 270
6	Luís Filipe da Silva Cardoso Ana Marta Feliciano de Eliseu Cardoso Casados Rua 2 de Abril 16, 7º Dtº 2600 Vila Franca de Xira	P	47 Sec. AR	Alcoentre	Omisso	Norte: José Mateus Teodoro, Francisco Bernardino e outros Sul: Amélia Vitória de Melo Frazão Santos Moreira e outro Nascente: Alexandre Francisco Poente: Joaquim Hilário Santos	Este prédio tem natureza rústica, situa-se no lugar de Vale Viegas e Lagoa do Verão, compõe-se de terreno de eucaliptal, vinha, cultura arvens, olival, pinhal, mato e sobreiros, está inscrito no referido artigo matricial rústico 47 da Secção AR e tem a área de 70 200 m <sup>2</sup> .	6 389
	António Martins Cardoso Maria Piedade da Conceição Ribeiro Casados Espinheira, 2065 Alcoentre	P						
	Josefina Martins Cardoso Barros São Salvador Cercal 2065 Alcoentre	P						
	Salvador Martins Cardoso Conceição Ribeiro Casados Espinheira 2065 Alcoentre	P						
	Sofia Martins Cardoso Eugénio Mendes Ruivo Casados Espinheira 2065 Alcoentre	P						
11	José Mateus Teodoro Espinheira 2065 Alcoentre	TI	20 Sec. AR	Alcoentre	Omisso	Norte: Francisco Duarte Carvalho Júnior Sul: António Martins Cardoso e outros Nascente: Francisco Bernardino e herdeiros de Raúl Teodoro Poente: Herdeiros de José Mateus Teodoro	Este prédio tem natureza rústica, situa-se no lugar de Vale Lourenço, compõe-se de cultura arvens e eucaliptal, está inscrito no referido artigo matricial rústico 20 da Secção AR e tem a área de 9920 m <sup>2</sup> .	1 852
	Jorge Manuel da Fonseca Teodoro Rua Capitães de Abril, 39, 9º Dtº Alfornelos 2650-351 Amadora	P						
	Fernando José Fonseca Teodoro Rua Capitães de Abril, 39, 9º Dtº Alfornelos 2650-351 Amadora	P						
	Maria Manuela Teresa Fonseca Teodoro Espinheira 2065 Alcoentre	P						
12	Francisco Bernardino São Salvador Espinheira 7555 Cercal	TI	22 Sec. AR	Alcoentre	Omisso	Norte: Henrique Alberto Correia Teodoro, Luísa Ribeiro Alves Teixeira e Eduardo Santos Almeida Sul: António Martins Cardoso e outros Nascente: João da Silva Ruivo Poente: José Mateus Teodoro	Este prédio tem natureza rústica, situa-se no lugar de Lagoa de Verão, compõe-se de cultura arvens com oliveiras, vinha e pinhal, está inscrito no referido artigo matricial rústico 22 da Secção AR e tem a área de 12 920 m <sup>2</sup> .	67
	Genoveva Cardoso São Domingos de Benfica 1500 Lisboa	P						

Número da parcela	Nomes de proprietários, possuidores (P), usufrutuários (U) ou titulares inscritos (TI), cônjuges e moradas	(P) (U) ou (TI)	Matriz: R: Rústica; U: Urbana; Omissa	Freguesia	Descrição predial	Confrontações do prédio	Declarações complementares	Área de servidão do prédio (metros quadrados)
13	Henrique Alberto Correia Teodoro Maria Luísa Fernandes da Costa Dionísio Teodoro Casados Rua Pedro Del Negro, 5 - R/C Dtº. 2720-449 Amadora	P	21 Sec. AR	Alcoentre	Omisso	Norte: Josefa Carvalho Machado, Maria Emília Carvalho Machado Cardoso e Maria Manuela Carvalho Machado Venceslau Sul: Francisco Bernardino e outro Nascente: Elísio Adriano, José Maria Gonçalves da Costa, José Manuel Jesus Marques e outros Poente: José Mateus Teodoro	Este prédio tem natureza rústica, situa-se no lugar de Lagoa do Verão, compõe-se de cultura arvenses com oliveiras, eucaliptal e vinha, está inscrito no referido artigo matricial rústico 21 da secção AR e tem a área de 31 480 m².	2 884
	Luísa Ribeiro Alves Teixeira João Clemente Teixeira Casados Rua dos Combatentes, 16 Abrigada 2580 Alenquer	P						
	Eduardo Santos Almeida Ilda Teodoro Santos Casados Espinheiro 2065 Alcoentre	P						
	Raúl Teodoro, Cabeça de Casal da Herança de Espinheira 7555 Cercal	TI						
16	Josefa Carvalho Machado Largo 25 de Abril, Porta 9 Abrigada 2580 Alenquer	P	51 Sec. AR	Alcoentre	00462/ 240789			7 372
	Maria Emília Carvalho Machado Cardoso Manuel Cardoso Carvalho Casados São Salvador 2065 Alcoentre	P						
	Maria Manuela Carvalho Machado Venceslau Americo Venceslau Casados Rua Capitães de Abril, 41 1º Dtº - Brandoa 2700 Amadora	P						
17 A	António João Pinhão de Almeida Espinheira 2065 Alcoentre	P	2 Sec. AR	Alcoentre	01690/ 980414			1 443
17 B								3 174
19	Maria Luísa de Almeida Espinheira Cercal 2050 Azambuja	TI	10 Sec. AR	Alcoentre	Omisso	Norte: António João Pinhão de Almeida Sul: Estabelecimento Prisional de Alcoentre Nascente: António João Pinhão de Almeida e outro Poente: António João Pinhão de Almeida	Este prédio tem natureza rústica, situa-se no lugar de Águas Espalhadas, compõe-se de cultura arvenses com oliveiras, vinha e eucaliptal, está inscrito no referido artigo matricial rústico 10 da Secção AR e tem a área de 20 200 m².	124
	Zulmira Santos Almeida Espinheira 2065 Alcoentre	P						
20	Paiolagro, Hotelaria, Turismo, Agricultura, Lda Quinta da Paiola Coriscada 6430-051 Meda	P	4 Sec. AR (parte)	Alcoentre	00372/ 050988			731
21	Isabel Maria A. Esteves Figueiredo 2065 Alcoentre	P	5 Sec. AR	Alcoentre	Omisso	Norte: Nicolau de Jesus dos Santos Madeira e Ana Maria Mendes Martins Sul: António Augusto Alves Nascente: Maria Luisa Teodoro da Silva Poente: Zulmira Santos Almeida	Este prédio tem natureza rústica, situa-se no lugar de Águas Espalhadas, compõe-se de terreno de horta e de cultura arvenses com vinha e mato, está inscrito no referido artigo matricial rústico 5 da Secção AR e tem a área de 14 600 m².	1 476
	Jaime José Correia Fonseca 2065 Alcoentre	P						
	António da Conceição Fonseca 2065 Alcoentre	P						
	Maria Cesaltina da Conceição 2065 Alcoentre	P						
	Maria Emília da Conceição Fonseca Rua Baixo Outeiro, 21 6290 Gouveia	P						

Número da parcela	Nomes de proprietários, possuidores (P), usufrutuários (U) ou titulares inscritos (TI), cônjuges e moradas	(P) (U) ou (TI)	Matriz: R: Rústica; U: Urbana; Omissa	Freguesia	Descrição predial	Confrontações do prédio	Declarações complementares	Área de servidão do prédio (metros quadrados)
	Elisa Silva Alberto Esteves Vitor Manuel Conceição Esteves Casados Tagarro 2065 Alcoentre	P						
24	Nicolau de Jesus dos Santos Madeira Quinta da Cruz Espinheira 2065 Alcoentre	P	33 Sec. AQ; U:1500.	Alcoentre	01667/ 980227			5 898
	Ana Maria Mendes Martins Quinta da Cruz Espinheira 2065 Alcoentre	P						
25A	Nuno Correia - Sociedade Agro-Pecuária, Lda. Ota 2580 Alenquer	P	5 Sec. AP (parte, pendente de discriminação); U: Omissio.	Alcoentre	00142/ 290486			13 198
25B								8 493
26	João Manuel Marques Fernanda da Conceição Porfírio Marques Casados Rua Reinaldo Ferreira, 50 - R/C Esq. 1700 Lisboa	P	4 Sec. AP	Alcoentre	Omissio	Norte: Rui Miguel Oliveira António e João Manuel Marques e outro Sul: Nuno Correia-Sociedade Agro-Pecuária Lda. Nascente: Rui Miguel Oliveira António Poente: João Manuel Marques e Guilhermina Fortunato Marques	Este prédio tem natureza rústica, situa-se no lugar de Pedreiras, compõe-se de terreno de cultura arvenses com vinha, oliveiras, macieiras, mato e leito de curso de água, está inscrito no referido artigo matricial rústico 4 da Secção AP e tem a área de 8 240 m <sup>2</sup> .	1 192
27	Silvério António Bairro Socasa, 1 2065 Alcoentre	TI	3 Sec. AP	Alcoentre	Omissio	Norte: Luis Correia Capacho Machado e João Manuel Marques e outra Sul: Nuno Correia-Sociedade Agro-Pecuária Lda. e João Manuel Marques Nascente: Luis Correia Capacho Machado Poente: João Manuel Marques e Guilhermina Fortunato Marques	Este prédio tem natureza rústica, situa-se no lugar de Pedreiras, compõe-se de terreno de vinha, oliveiras e leito de curso de água, está inscrito no referido artigo matricial rústico 3 da Secção AP e tem a área de 9 320 m <sup>2</sup> .	1 002
	Rui Miguel Oliveira António Bairro Socasa, 1 2065-012 Alcoentre	P						
28	Luís Correia Capacho Machado Laudelina Aguiar Machado Correia Casados Águas Todo o Ano, Tagarro 2065 Alcoentre	P	2 Sec. AP	Alcoentre	00740/ 090492			863
29	Herdeiros de Luís Adriano Azevedo Tagarro 2065 Alcoentre	P	82 Sec. AN	Alcoentre	Omissio	Norte: Emanuel Ribeiro Rosa Sul: Luis Correia Capacho Machado e herdeiros de Luis Adriano Azevedo Nascente: Maria Vitória Santos Inácio Correia Poente: Luis Correia Capacho Machado	Este prédio tem natureza rústica, situa-se no lugar de Pedreiras, compõe-se de terreno de cultura arvenses, vinha, oliveiras, pereiras e mato, está inscrito no referido artigo matricial rústico 82 da Secção AN e tem a área de 16 840 m <sup>2</sup> .	3 231
	Aurora da Silva Duran Tagarro 2065 Alcoentre	P						
33	Maria Vitória Santos Inácio Correia Frederico Louro Correia Casados Tagarro 2065 Alcoentre	P	84 Sec. AN	Alcoentre	02149/ 03122001			1 383

Número da parcela	Nomes de proprietários, possuidores (P), usufrutuários (U) ou titulares inscritos (TI), cônjuges e moradas	(P) (U) ou (TI)	Matriz: R: Rústica; U: Urbana; Omissa	Freguesia	Descrição predial	Confrontações do prédio	Declarações complementares	Área de servidão do prédio (metros quadrados)
34	Carlos Alberto Moura Teixeira Rodrigues Judith Maria de Freitas Alberto Malva Moura Rodrigues Casados Av. da República, 22 5º Esq. 1000 Lisboa	P	85 Sec. AN	Alcoentre	00189/ 031286			668
35	José dos Santos Marques Maria Martins de Carvalho Marques Casados Quinta das Pedreiras 2065 Alcoentre	P	86 Sec. AN	Alcoentre	00801/ 250992			1 344
36	José dos Santos Marques Maria Martins de Carvalho Marques Casados Quinta das Pedreiras 2065 Alcoentre	P	89 Sec. AN	Alcoentre	00548/ 170490			1 162
36,1	Gertrudes Elias Tagarro 2065 Alcoentre	TI	96 Sec. AN	Alcoentre	Omisso	Norte: Francisco Campos Barros Cota Sul: Celestino Nobre Vieira Nascente: António Domingos de Oliveira Major Poente: José dos Santos Marques	Este prédio tem natureza rústica, situa-se no lugar de Pedreiras, compõe-se de terreno de cultura arvenses com oliveiras e macieiras, está inscrito no referido artigo matricial rústico 96 da Secção AN e tem a área de 5 960 m <sup>2</sup> .	1 150
	Balbina Maria Gonçalves Rua de Goa, 9 - 3º Dtº Damaia de Baixo 2720-259 Amadora	P						
36,2	António Domingos de Oliveira Major Maria Antónia Moita Rosa Ruivo Major Casados Rua António Apolinário da Silva, 26 2º Dtº. Venda Nova 2700 Amadora	P	95 Sec. AN	Alcoentre	00456/ 130689			43
36,3	Francisco Campos Barros Cota Zélia da Conceição Macedo Cota Barros Casados Praceta 1º de Maio, 15, Cv Dtº 2745 Queluz	TI	99 Sec. AN	Alcoentre	01082/ 250594			723
	João Manuel Antunes Mendonça Rua da Fonte Velha, 67 - 1º Esq. Rinchoa Poente 2635-329 Rio de Mouro	P						
37	Carlos Alberto Lopes Lourenço Cândida Pereira da Costa Lourenço Casados Estrada de Benfica, 272, 2º Dtº 1500-097 Lisboa	P	121 Sec. AN	Alcoentre	Omisso	Norte: Estrada Nacional 1 Sul: José dos Santos Marques Nascente: Carlos Alberto Lopes Lourenço Poente: Carlos Alberto Lopes Lourenço	Este prédio tem natureza rústica, situa-se no lugar de Careca e Pedreiras, compõe-se de terreno de cultura arvenses com vinha, oliveiras e leito de curso de água, está inscrito no referido artigo matricial rústico 121 da Secção AN e tem a área de 3 000 m <sup>2</sup> .	687
38	Carlos Alberto Lopes Lourenço Cândida Pereira da Costa Lourenço Casados Estrada de Benfica, 272, 2º Dtº 1500-097 Lisboa	P	100 Sec. AN	Alcoentre	1368931			184
39	Carlos Alberto Lopes Lourenço Cândida Pereira da Costa Lourenço Casados Estrada de Benfica, 272, 2º Dtº 1500-097 Lisboa	P	102 Sec. AN	Alcoentre	Omisso	Norte: Estrada Nacional 1 Sul: José dos Santos Marques Nascente: José dos Santos Marques Poente: Carlos Alberto Lopes Lourenço	Este prédio tem natureza rústica, situa-se no lugar de Pedreiras, compõe-se de terreno de cultura arvenses com vinha e oliveiras, está inscrito no referido artigo matricial rústico 102 da Secção AN e tem a área de 7 400 m <sup>2</sup> .	1 058

Número da parcela	Nomes de proprietários, possuidores (P), usufrutuários (U) ou titulares inscritos (TI), cônjuges e moradas	(P) (U) ou (TI)	Matriz: R: Rústica; U: Urbana; Omissa	Freguesia	Descrição predial	Confrontações do prédio	Declarações complementares	Área de servidão do prédio (metros quadrados)
40	José dos Santos Marques Maria Martins de Carvalho Marques Casados Quinta das Pedreiras 2065 Alcoentre	P	105 Sec. AN	Alcoentre	01285/ 170495			446
41	António Nobre Vieira Deolinda de Oliveira Henriques Vieira Casados Rua da Horta Tagarro 2065-227 Alcoentre	P	103 Sec. AN	Alcoentre	02214/ 280802			736
42	António Nobre Vieira Deolinda de Oliveira Henriques Vieira Casados Rua da Horta Tagarro 2065-227 Alcoentre	P	104 Sec. AN	Alcoentre	00333/ 280688			969
44	Marcial Vieira Nobre Dina Bela Ventura Borda de Agua Nobre Casados Casal da Areia 2065 Alcoentre	P	107 Sec. AN	Alcoentre	Omisso	Norte: Estrada Pública Sul: Maria Martins de Carvalho Marques Nascente: Joaquim Diogo da Silva Poente: Antonio Nobre Vieira	Este prédio tem natureza rústica, situa-se no lugar de Pedreiras, compôr-se de terreno de vinha, oliveiras e mato, está inscrito no referido artigo matricial rústico 107 da Secção AN e tem a área de 7 520 m <sup>2</sup> .	424
45	António Nobre Vieira Deolinda de Oliveira Henriques Vieira Casados Rua da Horta Tagarro 2065-227 Alcoentre  Celestino Nobre Vieira Maria Luísa Conceição Correia Casados Casal da Areia Tagarro 2065 Alcoentre	P  P	109 Sec. AN	Alcoentre	00337/ 280688			395
46	Joaquim Diogo da Silva Nazaré Rainha Ribeiro Casados Casais das Boiças 2065 Alcoentre	P	108 Sec. AN	Alcoentre	00875/ 260393			149
49	Celestino Nobre Vieira Maria Luísa Conceição Correia Casados Casal da Areia Tagarro 2065 Alcoentre	P	112 Sec. AN	Alcoentre	00601/ 221090			1 210
50	Abílio Ferreira de Oliveira Umbelina Silva Bento Oliveira Casados Rua Filipe Taylor, 8, 5º A Paço de Arcos 2665 Oeiras  Luís Raúl de Almeida Felismina da Conceição Ribeiro de Almeida Casados Alto do Carvalhão, 34, 1º Dtº 1200 Lisboa	P  P	113 Sec. AN	Alcoentre	01616/ 971003			806
51	António Luís Ribeiro de Almeida Vitória da Luz Filipe Correia de Almeida Casados Rua Alexandre Ferreira, N.º 32 2º C 1750-012 Lisboa	P	114 Sec. AN	Alcoentre	01345/ 141295			689

Número da parcela	Nomes de proprietários, possuidores (P), usufrutuários (U) ou titulares inscritos (TI), cônjuges e moradas	(P) (U) ou (TI)	Matriz: R: Rústica; U: Urbana; Omissa	Freguesia	Descrição predial	Confrontações do prédio	Declarações complementares	Área de servidão do prédio (metros quadrados)
52	Caetano Diogo da Silva Casal das Cardosas Ponderosa 2065 Alcoentre	P	116Sec. AN	Alcoentre	Omisso	Norte: Herdeiros de Sérvulo Henriques Correia Sul: António da Conceição Marques Nascente: Luís Armando Valério Colaço Poente: Abílio Ferreira de Oliveira, Luis Raúl de Almeida e António Luis Ribeiro de Almeida	Este prédio tem natureza rústica, situa-se no lugar de Pedreiras, compõe-se de terreno de cultura arvensa com vinha, oliveiras, macieiras e pereiras, está inscrito no referido artigo matricial rústico 116 da Secção AN e tem a área de 19 960 m <sup>2</sup> .	1 591
	José Adelino Conceição Silva Maria Teresa do Rosario Lourenço Silva Casados 143 Dirksen Str. - Danville - Pretoria 0183 Africa do Sul	P						
	Alice da Conceição Cardoso Augusto Barros Cardoso Casados Cardosas 2065 Alcoentre	P						
	Guilhermina da Conceição Silva Q. 1405 - BLH Apto 2001 Cruzeiro Novo/DF Brasília	P						
	Manuel Diogo, Cabeça de Casal da Herança de Casal da Areia 2065 Alcoentre	TI						
56	Maria da Conceição Valério Joaquim Carlos Florêncio Casados Av <sup>a</sup> Conselheiro Barejona de Freitas, 18 - 4 <sup>o</sup> 1200 Lisboa	TI	117 Sec. AN	Alcoentre	00753/ 090492			537
	Luís Armando Valério Colaço Helena Manuela de Oliveira Duarte Colaço Casados Rua Conselheiro Arouca 2065 Alcoentre	P						
57	Joaquim Francisco Marques Emília da Conceição Marques Casados Casal da Areia 2065 Alcoentre	P	118 Sec. AN	Alcoentre	Omisso	Norte: Marcial Vieira Nobre Sul: Maria do Livramento Marques Rodrigues Nascente: Maria do Livramento Marques Rodrigues Poente: Luís Armando Valério Colaço	Este prédio tem natureza rústica, situa-se no lugar de Pedreiras, compõe-se de terreno de cultura arvensa e olival, está inscrito no referido artigo matricial rústico 118 da Secção AN e tem a área de 10 560 m <sup>2</sup> .	584
58	Maria do Livramento Marques Rodrigues António Augusto Rodrigues Casados Rua Cooperativa Chezal, Casa 94 Aldeia de Juzo 2700 Cascais	P	1 Sec. AL	Alcoentre	00329/ 090688			1 369
59,1	António da Conceição Marques Hortense da Conceição Valério Marques Casados Rua Conselheiro Arouca 2065 Alcoentre	P	2 Sec. AL	Alcoentre	Omisso	Norte: José Romano da Silva Sul: Maria do Livramento Marques Rodrigues Nascente: José Romano da Silva Poente: Maria do Livramento Marques Rodrigues	Este prédio tem natureza rústica, situa-se no lugar de Hortas, compõe-se de terreno de pomar de citrinos, está inscrito no referido artigo matricial rústico 2 da Secção AL e tem a área de 640 m <sup>2</sup> .	245
59,2	José Romano da Silva Maria da Conceição Diogo Casados Casal da Areia 2065 Alcoentre	P	3 Sec. AL (pendente de alteração); U: Omissa.	Alcoentre	00790/ 010792			403
61	António da Conceição Marques Hortense da Conceição Valério Marques Casados Rua Conselheiro Arouca 2065 Alcoentre	P	30 Sec. AM	Alcoentre	00755/ 090492			1 064

Número da parcela	Nomes de proprietários, possuidores (P), usufrutuários (U) ou titulares inscritos (TI), cônjuges e moradas	(P) (U) ou (TI)	Matriz: R: Rústica; U: Urbana; Omissa	Freguesia	Descrição predial	Confrontações do prédio	Declarações complementares	Área de servidão do prédio (metros quadrados)
62	Ponderhotel - Hotelaria E Turismo, Lda. Ponderosa Alcoentre 2065 Azambuja	P	27 Sec. AM (pendente de alteração); U:1281º; U:2561º; U:2560º; U:1285º; U:2613º; U:2559º; U:2191º.	Alcoentre	00988/ 100194			3 456
63 A	Direcção Geral dos Serviços Prisionais Travessa da Cruz do Toren, 1 1198 Lisboa	P	4 Sec. V- V1-V2-V3	Alcoentre	Omisso	Norte: Vítor Manuel Dâmaso de Oliveira, José Fortunato Garcia, Heitor de Jesus Perdigão, Cidália Pereira do Nascimento e outros Sul: Caminho Nascente: Ermelinda Ribeiro de Sousa Santos Colaço Poente: Heitor de Jesus Perdigão, José Eduardo Martinho Colaço e Estrada Nacional	Este prédio tem natureza rústica, situa-se no lugar de Colónia Penal, compõe-se de terreno de cultura arvense com oliveiras, pinhal, eucaliptal, sobreiros e mato, está inscrito no referido artigo matricial rústico 4 da Secção V-V1-V2-V3 e tem a área de 2 670 650 m².	6 599
63 B								639
63 C								14 808
64	Vítor Manuel Damaso de Oliveira Maria Adelaide Barros Garcia da Silva Casados Av. dos Estados Unidos da América, 32 - 6º Esq. 1200 Lisboa	P	71 Sec. U	Alcoentre	01271/ 030495			793
66	José Fortunato Garcia Carolina Timóteo Garcia Casados Tagarro 2065 Alcoentre	P	72 Sec. U	Alcoentre	Omisso	Norte: Veipeças II - Comércio Internacional S.A. e Gertrudes Teixeira Nobre Sul: Estabelecimento Prisional de Alcoentre Nascente: Maria Adelina Libório Amorim e Estabelecimento Prisional de Alcoentre Poente: Estabelecimento Prisional de Alcoentre e José Veríssimo da Fonseca	Este prédio tem natureza rústica, situa-se no lugar de Cardosas, compõe-se de terreno de cultura arvense com vinha, pinheiros, sobreiros, eucaliptos e mato, está inscrito no referido artigo matricial rústico 72 da Secção U e tem a área de 14 480 m².	1 320
67	Veipeças II - Comércio Internacional S.A. Estrada Nacional, 1 2065 Azambuja	P	69 Sec. U	Alcoentre	Omisso	Norte: Herdeiros de Celeste Costa Agostinho Sul: José Fortunato Garcia Nascente: J. J. S. S. - Sociedade Imobiliária, Lda., José de Almeida Santos e Outros e Herdeiros de Nazaré Rainha Ribeiro Poente: Gertrudes Teixeira Nobre	Este prédio tem natureza rústica, situa-se no lugar de Vale de Éguas, compõe-se de terreno de cultura arvense de rega e lima com vinha, mato, está inscrito no referido artigo matricial rústico 69 da Secção U e tem a área de 22 920 m².	2 313
68 A	Luís Filipe Colaço Alice Conceição Valério Colaço Casados Alcoentre 2065 Azambuja	TI	67 Sec. U	Alcoentre	Num: 22000 Livro: B-56 Folha: 143			2 143
68 B	Luís Armando Valério Colaço Helena Manuela de Oliveira Duarte Colaço Casados Rua Conselheiro Arouca 2065 Alcoentre	P						1 551
69	Arnaldo Dionísio Fonseca Bairro da Ponte 2065 Alcoentre	P	65 Sec. U	Alcoentre	Num: 3943 Livro: B-10 Folha: 187V		Este prédio tem a área de 7760 m² e encontra-se inscrito	1 903

Número da parcela	Nomes de proprietários, possuidores (P), usufrutuários (U) ou titulares inscritos (TI), cônjuges e moradas	(P) (U) ou (TI)	Matriz: R: Rústica; U: Urbana; Omissa	Freguesia	Descrição predial	Confrontações do prédio	Declarações complementares	Área de servidão do prédio (metros quadrados)
	António Fonseca 2065 Alcoentre	TI					na matriz predial rústica da referida freguesia sob o artigo 65 da Secção U.	
	Amarina Dionísio da Silva Bairro da Ponte 2065 Alcoentre	P						
73 A	António Fonseca Rodrigues Rua Projectada À Rua Marques de Rio Maior, Lote 6 2040 Rio Maior	P	52 Sec. U; 53 Sec. U; 54 Sec. U; 55 Sec. U; 56 Sec. U; 57 Sec. U; 58 Sec. U; 61 Sec. U; U: 1511°.	Alcoentre	01147/ 160994			3 027
	Eugénio Duarte Colaço Ilda Delgado Fonseca Casados Vale das Éguas 2065 Alcoentre	P						
	Américo de Almeida Santos Elvira Almeida da Silva Casados Alguber 2550 Cadaval	P						
	Maria Natália Marugeiro Bumba Grilo José Manuel Murgeiro Alves Grilo Casados Ribeira do Merete Vimeiro 2475 Alcobaça	TI						
	Florêncio Rodrigues Maria Narcisa Ou Maria Fonseca Casados Casais de Vale de Águas 2065 Alcoentre	TI						
	Domingos Ventura Deolinda Narciso Fonseca Casados Avª da República, 20 - 1º, 1200 Lisboa	TI						
	José Fonseca Maria Rosa Pacheco Casados 2065 Alcoentre	TI						
	J.J.S.S. - Sociedade Imobiliária, Lda. Av. São João de Deus, 19 - C 1200 Lisboa	TI						
73 B								2 832
74	Amável Alves 2065 Alcoentre	TI	62 Sec. U	Alcoentre	Omisso	Norte: Eugénio Duarte Colaço Sul: Amável Alves e Manuel Coelho de Castro Nascente: Direcção Geral dos Serviços Prisionais Poente: Luís Armando Valério Colaço	Este prédio tem natureza rústica, situa-se no lugar de Vale de Éguas, compõe-se de terreno de cultura arvense com sobreiros, está inscrito no referido artigo matricial rústico 62 da Secção U e tem a área de 10 120 m².	105
	Lourenço Francisco Castro Alves 2065 Alcoentre	P						
	Palmira Castro Alves Pinheiro 2065 Alcoentre	P						
	Maria Luísa Castro Alves Rua do Condestável, N° 19 2065 Alcoentre	P						
78,1	José Custódio dos Santos Quebradas 2065 Alcoentre	TI	12 Sec. J	Alcoentre	Omisso	Norte: Dionísio Nobre dos Santos e Carolina Nobre dos Santos Marques Sul: Estrada Nascente: Estrada Nacional 1 Poente: José Fonseca	Este prédio tem natureza rústica, situa-se no lugar de Vale do Judeu, compõe-se de terreno de cultura arvense com vinha, oliveiras, pinheiros e macieiras, está inscrito no referido artigo matricial rústico 12 da Secção J e tem a área de 13 200 m².	2 566
	Maria Inácia dos Santos Quebradas 2065 Alcoentre	P						
79	Dionísio Nobre dos Santos Idalina Santos Marcelo dos Santos Casados Rua Casa do Povo, Lote Vs - 3º Esqº 2800 Almada	P	11 Sec. J	Alcoentre	02225/ 231202			1 076


Número da parcela	Nomes de proprietários, possuidores (P), usufrutuários (U) ou titulares inscritos (TI), cônjuges e moradas	(P) (U) ou (TI)	Matriz: R: Rústica; U: Urbana; Omissa	Freguesia	Descrição predial	Confrontações do prédio	Declarações complementares	Área de servidão do prédio (metros quadrados)
	Carolina Nobre dos Santos Marques Amadeu Franco dos Santos Marques Casados Pátio do Henrique, 6 Quebradas 2065 Alcoentre	P						
81	José dos Santos Maria Teresa de Jesus Remédios dos Santos Casados Vale da Camarinha 2065 Alcoentre	P	10 Sec. J	Alcoentre	00137/ 140386			1 267
82	Maria Relveiro Bom Vale da Camarinha 2065 Alcoentre	P	8 Sec. J (Parte)	Alcoentre	02470/ 13012005			4 472
	Maria Marques Peres Quebradas 2065 Alcoentre	P						
	Herdeiros de António Manuel Calado Lourenço Vale da Camarinha 2065 Alcoentre	P						
	Herdeiros de Alfredo Marcelo dos Santos Quebradas 2065 Alcoentre	P						
	José dos Santos Maria Teresa de Jesus Remédios dos Santos Casados Vale da Camarinha 2065 Alcoentre	P						
	Domingos Santos Lúcio Maria Isabel Dias Coimbra Casados Vale da Camarinha, 2065 Alcoentre	P						
	Herdeiros de José Marcelo dos Santos Vale da Camarinha 2065 Alcoentre	P						
	José dos Santos Guilhermina da Conceição Casados Quebradas 2065 Alcoentre	TI						
	Alexandre Matias Lúcio Uxila Guilhermina dos Santos Casados Vale da Camarinha Azambuja 2065 Alcoentre	TI						
88	Manuel Raimundo dos Santos Ana Vasco dos Santos Casados Rua dos Capitolinos, 9 Quebradas 2065 Alcoentre	P	7 Sec. J	Alcoentre	Omisso	Norte: Estabelecimento Prisional de Alcoentre Sul: Herdeiros de José Marcelo dos Santos, Domingos Santos Lúcio, José dos Santos e Outros Nascente: Eduardo Leonel dos Santos Poente: Estrada, Manuel Teodoro Luis e Herdeiros de António Manuel Teodoro	Este prédio tem natureza rústica, situa-se no lugar de Vale da Camarinha, compõe-se de terreno de vinha, está inscrito no referido artigo matricial rústico 7 da Secção J e tem a área de 5 200 m <sup>2</sup> .	2 860
95	Direcção Geral dos Serviços Prisionais Travessa da Cruz do Torel, 1 1198 Lisboa	P	1 Sec. J	Alcoentre	Omisso	Norte: António Braz Duarte Sul: Inês Deodrique Libânia, Fernando Vitor Rodrigues Manuel, Manuel Raimundo dos Santos e Outros Nascente: Estrada Nacional 7 Poente: Estrada, Manuel Teodoro Luis e Herdeiros de António Manuel Teodoro	Este prédio tem natureza rústica, situa-se no lugar de Vale da Camarinha e Vale da Sardinha, compõe-se de terreno de cultura arvenses com pinheiros, sobreiros e mato, está inscrito no	10 496

Número da parcela	Nomes de proprietários, possuidores (P), usufrutuários (U) ou titulares inscritos (TI), cônjuges e moradas	(P) (U) ou (TI)	Matriz: R: Rústica; U: Urbana; Omissa	Freguesia	Descrição predial	Confrontações do prédio	Declarações complementares	Área de servidão do prédio (metros quadrados)
							referido artigo matricial rústico 1 da Secção J e tem a área de 400 440.	
106	António Ferreira Henriques Quebradas 2065 Alcoentre	TI	44 Sec. L	Alcoentre	Omisso	Norte: Joana Lúcia Aurélio da Silva, Maria Irene Lúcio Marques, Emília Natalina Vasco e Outro Sul: Estrada, Manuel Teodoro Luis e Herdeiros de António Manuel Teodoro Nascente: Joana Lúcia Aurélio da Silva Poente: Horacio Carvalho e Maria Amélia Nobre	Este prédio tem natureza rústica, situa-se no lugar de Vale Grande, compõe-se de terreno de pinhal e vinha com oliveiras, está inscrito no referido artigo matricial rústico 44 da Secção L e tem a área de 12 720 m <sup>2</sup> .	1 245
	Maria Fernanda Peres Ferreira Casal Vale Grande Quebradas 2065 Alcoentre	P						
107	Joana Lúcia Aurélio da Silva Rua Mariano de Carvalho 2040 Rio Maior	P	45 Sec. L	Alcoentre	Omisso	Norte: José Marques Campos e Fernando Lourenço Marques Sul: Caminho Nascente: Jose Marques Campos e Dalila Brandão Tarira da Fonseca Poente: Maria Fernanda Peres Ferreira	Este prédio tem natureza rústica, situa-se no lugar de Vale Grande, compõe-se de terreno de vinha, pinhal e mato, está inscrito no referido artigo matricial rústico 45 da Secção L e tem a área de 10 920 m <sup>2</sup> .	673
108	José Marques Campos Maria Gracinda Simões da Silva Campos Casados Rua D. Pedro V, Vivenda Sequeira, 1º Esq Serra Luz 2675 Odiveelas	P	46 Sec. L	Alcoentre	01942/110100			930
	Dalila Brandão Tarira da Fonseca Rua Sacadura Cabral, N.º 1, R/C Esq.º 2615 Alverca	P						
	Maria Fernanda Peres Ferreira Casal Vale Grande Quebradas 2065 Alcoentre	TI						
110	Fernando Lourenço Marques Júlia da Silva Vasco Casados Quebradas 2065 Alcoentre	P	43 Sec. L	Alcoentre	Omisso	Norte: Caminho Sul: Joana Lúcia Aurélio da Silva Nascente: José Marques Campos, Dalila Brandão Tarira Fonseca, José António Marques Marcelo, António Vasco Marcelo e Outros Poente: Caminho	Este prédio tem natureza rústica, situa-se no lugar de Vale Grande, compõe-se de terreno de vinha, está inscrito no referido artigo matricial rústico 43 da Secção L e tem a área de 8 360 m <sup>2</sup> .	1 526
111	Ofélia Marques Carvalho Manuel Pedro Marques Casados Rua Cidade da Beira, 61 - R/C Esq. 1800-062 Olivais	P	27 Sec. L	Alcoentre	Omisso	Norte: José Manuel Peres Sul: Luis Marcelo dos Santos, Maria Joaquina Vieira de Carvalho e Outros Nascente: Caminho e Luis Marcelo dos Santos, Almerinda Conceição Mariz da Costa e Outros Poente: Herdeiros de Francisco Pedro, Luis Marcelo dos Santos, Maria Joaquina Vieira de Carvalho e Outros	Este prédio tem natureza rústica, situa-se no lugar de Vale Grande, compõe-se de terreno de cultura arvense com vinha, pinheiros, eucaliptos e hortelão, está inscrito no referido artigo matricial rústico 27 da Secção L e tem a área de 14 320 m <sup>2</sup> .	1 303
112	José Manuel Peres Ana Maria Monteiro da Silva Peres Casados Casal Vale Grande Quebradas 2065 Alcoentre	P	19 Sec. L; U:1320º; U:1604º (pendente de alteração).	Alcoentre	01264/220395			948


Número da parcela	Nomes de proprietários, possuidores (P), usufrutuários (U) ou titulares inscritos (TI), cônjuges e moradas	(P) (U) ou (TI)	Matriz: R: Rústica; U: Urbana; Omissa	Freguesia	Descrição predial	Confrontações do prédio	Declarações complementares	Área de servidão do prédio (metros quadrados)
113	Pedro Ferreira Marques Elvira Conceição Carvalho Casados Casal Vale Grande Quebradas 2065 Alcoentre	P	15 Sec. L; U:Omisso; U:Omisso.	Alcoentre	Omisso	Norte: Maria Fernanda Peres Ferreira, Rafael Ferreira Henriques e António Fernando Peres Ferreira Sul: Caminho Nascente: Estrada Poente: Caminho e Herdeiros de Horácio Fontes Carvalho	Este prédio tem natureza mista e situa-se no lugar de Casal Vale Grande. A parte rústica compõe-se de terreno de cultura arvense com vinha, oliveiras, pinheiros, eucaliptos e mato, está inscrita no referido artigo matricial rústico 15 da Secção L e tem a área de 40 960 m <sup>2</sup> ; uma parte urbana está omissa na matriz e tem a área coberta e descoberta de 400 m <sup>2</sup> ; outra parte urbana está também omissa na matriz e tem a área coberta e descoberta de 1 440 m <sup>2</sup> .	2 644
	Raimundo Guia Campos Agatadouro Lídia Maria Vasco Marques Campos Casados Casal Vale Grande - Quebradas 2065 Alcoentre	P						
	Emídio Carvalho Marques Amélia Marques dos Santos Carvalho Casados Casal Vale Grande Quebradas 2065 Alcoentre	P						
	Fernando Ferreira Marques Maria de Lurdes Figueiredo Costa Casados Casal Vale Grande - Quebradas 2065 Alcoentre	P						
	José Pedro Marques Casal Vale Grande Quebradas 2065 Alcoentre	TI						
114	Maria Fernanda Peres Ferreira Casal Vale Grande Quebradas 2065 Alcoentre	P	13 Sec. L (pendente de alteração); U:1129° (pendente de alteração); U:1572° (pendente de alteração); U:2029°; U:2031°	Alcoentre	00650/ 110491			1 180
	Rafael Ferreira Henriques Beatriz Maria Peres Casados Casal Vale Grande Quebradas 2065 Alcoentre							
	António Fernando Peres Ferreira Quebradas 2065 Alcoentre							
115	Maria Ferreira Peres Rua Vítor Bastos, 40, R/C 1200 Lisboa	P	12 Sec. L	Alcoentre	Num: 25450 Livro: B-65 Folha: 106V			1 313
116	Maria Joaquina Ferreira Henriques Valentim José Pedro Lúcio Valentim Casados Quebradas 2065 Alcoentre	P	11 Sec. L	Alcoentre	00648/ 110491			1 021
117	Fernando Ferreira Peres Emília Torrado Ribeiro Casados Quebradas 2065 Alcoentre	P	67 Sec. D	Alcoentre	Num: 25451 Livro: B-65 Folha: 107			1 020
118	Carlos Ferreira da Cunha Antónia de Sousa Reis Casados Casal do Monte, Lote 101 Vialonga 2625 Vila Franda de Xira	P	65 Sec. D	Alcoentre	00053/ 180785			744
	Maria de Lurdes dos Santos Rua Prof. Maria Luísa Lucena, 7, 5º Esq 2625 Póvoa de Santa Iria	P						
	Rosária Adelaide dos Santos Quebradas 2065 Alcoentre	P						
	Herdeiros de António Gomes Nobre Quebradas 2065 Alcoentre							

Número da parcela	Nomes de proprietários, possuidores (P), usufrutuários (U) ou titulares inscritos (TI), cônjuges e moradas	(P) (U) ou (TI)	Matriz: R: Rústica; U: Urbana; Omissa	Freguesia	Descrição predial	Confrontações do prédio	Declarações complementares	Área de servidão do prédio (metros quadrados)
119	Rosalina Peres Nobre Joaquim Nobre Dionísio Casados Quebradas 2065 Alcoentre	P	63 Sec. D	Alcoentre	01084/ 010694			420
120	Maria da Encarnação Campos Teodoro Lúcio Vitor Manuel Nobre Lúcio Casados Rua Dr. Azevedo Neves, 94 - 3º Fte Esq. 2700-277 Amadora	P	51 Sec. D	Alcoentre	00063/ 180985			406
	Maria Silvina Campos Quebradas Alcoentre 2065 Azambuja	U						
121	Joaquim Valentim Marques (Teodoro) Maria José Bernardino Casados Quebradas 2050 Azambuja	TI	64 Sec. D	Alcoentre	Omisso	Norte: Maria Fernanda Lúcio da Silva, Herdeiros de Eduardo Vasco da Silva e Outros Sul: Rosalina Peres Nobre Nascente: Deolinda Maria Vasco Manuel e José Inácio Vasco Poente: Maria da Encarnação Campos Teodoro Lúcio e Henrique Agatadouro Campos	Este prédio tem natureza rústica, situa-se no lugar de Bourraçal, compõe-se de terreno de cultura arvensa com vinha, oliveiras, pinheiros, pereiras e macieiras, está inscrito no referido artigo matricial rústico 64 da Secção D e tem a área de 9 080 m <sup>2</sup> .	628
	Virgínia Maria Bernardino Marques Rua das Almoinhas, 10 Quebradas 2065 Alcoentre							
122	Deolinda Maria Vasco Manuel António Pedro Manuel Casados Quebradas 2065 Alcoentre	P	56 Sec. D	Alcoentre	00631/ 290191			2 181
	José Inácio Vasco Inês Deodrique Libânia Casados Casais Almoinhas Quebradas 2065 Alcoentre	P						
123	Vilmo da Conceição Henriques Quebradas 2065 Alcoentre	P	57 Sec. D	Alcoentre	02471/ 13012005			88
124	Maria Fernanda Lúcio da Silva António Nobre Lúcio Casados Quebradas 2065 Alcoentre	P	55 Sec. D	Alcoentre	Omisso	Norte: Antonio Elisário da Silva Sul: Deolinda Maria Vasco Manuel e José Inácio Vasco Nascente: Amélia Henriques Vasco Valentim Poente: Adelino Valentim Marques	Este prédio tem natureza rústica, situa-se no lugar de Bourraçal, compõe-se de terreno de cultura arvensa, está inscrito no referido artigo matricial rústico 55 da Secção D e tem a área de 1 320 m <sup>2</sup> .	296
125	Amélia Henriques Vasco Valentim Rua Nendel, Lote C - 9 - 3º Dtº Alto da Damaia 2700 Damaia	TI	58 Sec. D	Alcoentre	00490/ 141289			149
	Vilmo da Conceição Henriques Quebradas 2065 Alcoentre	P						
126	Artur dos Santos, Cabeça de Casal da Herança De Quebradas 2065 Alcoentre	TI	38 Sec. D	Alcoentre	Omisso	Norte: Georgina Marques de Carvalho, Gabriel Lúcio Valentim e Outro Sul: Maria Fernanda Lúcio da Silva, Amélia Henriques Vasco Valentim e Outros Nascente: Herdeiros de José Jaime Colaço Poente: Gabriel Lúcio Valentim e Outro	Este prédio tem natureza rústica, situa-se no lugar de Bourraçal, compõe-se de terreno de vinha com pinheiros, macieiras, e leito de curso de água, está inscrito no referido artigo matricial rústico 38 da Secção D e tem a área de 9 960 m <sup>2</sup> .	1 452
	António Elisário da Silva Aurora Marques dos Santos da Silva Casados Quebradas 2065 Alcoentre	P						

Número da parcela	Nomes de proprietários, possuidores (P), usufrutuários (U) ou titulares inscritos (TI), cônjuges e moradas	(P) (U) ou (TI)	Matriz: R: Rústica; U: Urbana; Omissa	Freguesia	Descrição predial	Confrontações do prédio	Declarações complementares	Área de servidão do prédio (metros quadrados)
127 A	Zulmira Marques Maurício Rua Pina Manique, 23 2065-042 Alcoentre	P	37 Sec. D	Alcoentre	Omisso	Norte: Orlanda Santos Vasco da Silva, Herdeiros de Pedro Valentim e Outros Sul: Amélia Henriques Vasco Valentim Nascente: Joaquim Henriques Vasco, Herdeiros de António Henriques Vasco e Outro Poente: Herdeiros de Artur dos Santos	Este prédio tem natureza rústica, situa-se no lugar de Bourraçal, compõe-se de terreno de cultura arvense com oliveiras, pinheiros e leito de curso de água, está inscrito no referido artigo matricial rústico 37 da Secção D e tem a área de 22 080 m <sup>2</sup> .	1 468
127 B	José Jaime Colaço, Herdeiros 2065 Alcoentre	TI						220
128	Joaquim Henriques Vasco Ivone Guia Agatadouro Henriques Casados Rua Neudel, 2 - 1º Frente Damaia de Cima 2700 Amadora	P	28 Sec. D; 29 Sec. D; 30 Sec. D; 31 Sec. D; 32 Sec. D; 33 Sec. D; 34 Sec. D; 35 Sec. D; 36 Sec. D; 59 Sec. D; 60 Sec. D.	Alcoentre	00900/ 160493			3 061
	Maria Manuela Guia Henriques Lúcio Francisco Miguel Lúcio Gomes Casados Rua da Ponte Nova, 23 Quebradas 2065 Alcoentre	P						
	César Vasco dos Santos Áurea Santos Inácio dos Santos Casados Quebradas Alcoentre 2065 Azambuja	TI						
	Joaquim Valentim Lúcio Maria da Conceição Santos Casados Quebradas Alcoentre 2065 Azambuja	TI						
	Manuel Carvalho Conceição Margarida Casados Quebradas Alcoentre 2065 Azambuja	TI						
	Orlanda Santos Vasco da Silva Marques Fernando Marques Manuel Casados Quebradas Alcoentre 2065 Azambuja	TI						
	Amadeu Franco dos Santos Marques Carolina Nobre dos Santos Marques Casados Quebradas Alcoentre 2065 Azambuja	TI						

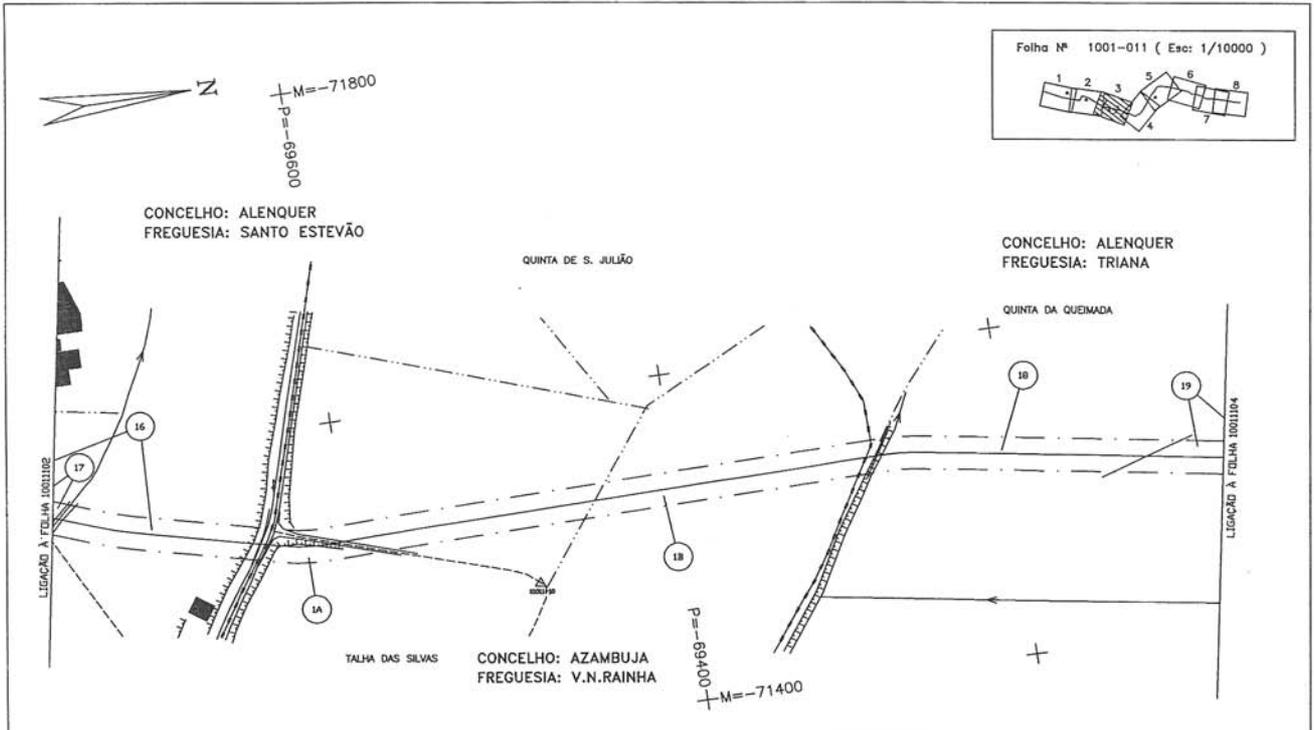

P-1001-DWG-CD-11\_03-REV.4

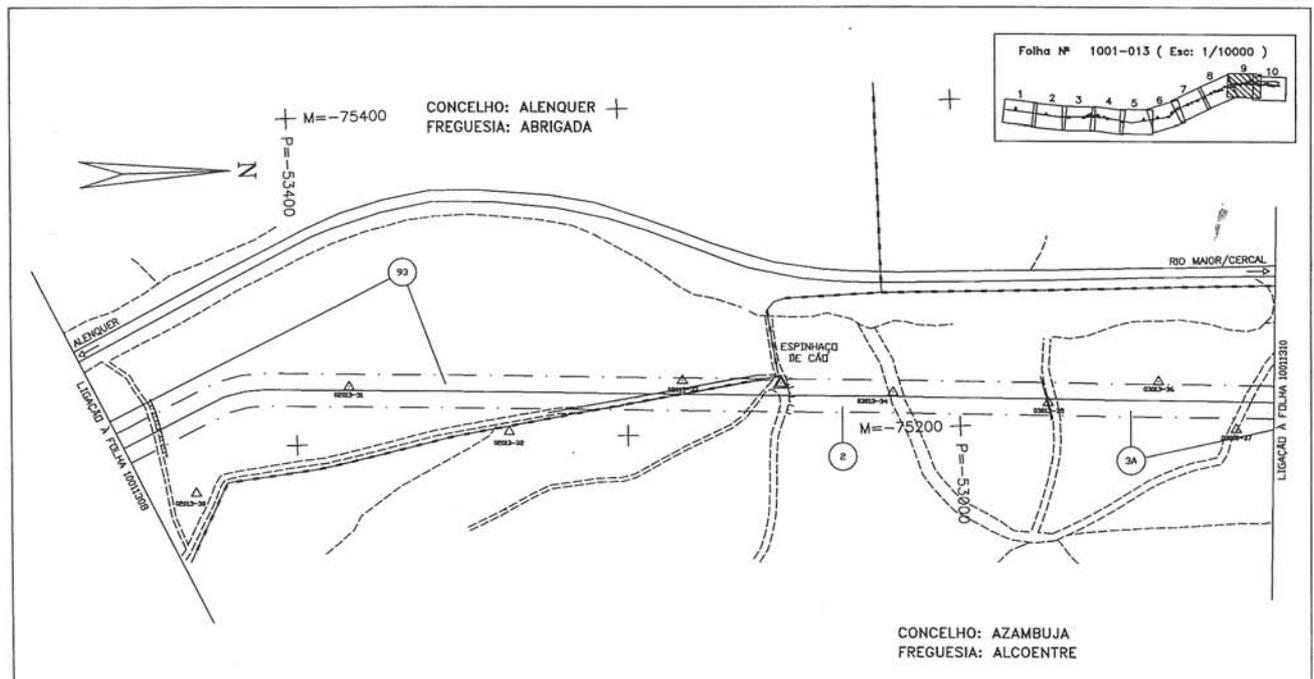

LEGENDA


REDES DE ÁGUAS ESGOTOS E TELEFONES	REDES ELÉCTRICAS E DE GÁS	CARTOGRAFIA
CONDUZOS DE ÁGUA E OUTROS LIQUIDOS	LINHA AEREA DE ALTA TENSÃO (REDE PRIMARIA/DISTRIBUIÇÃO)	OGRA
CONDUZORES DE ESGOTOS	COND. SUBTERRÂNEOS DE ALTA TENSÃO (REDES DE DISTRIBUIÇÃO)	BRANCA
CONDUZORES DE ÁGUAS PLUVIAIS	COND. AÉREOS DE ALTA TENSÃO	NÚMERO DE PARCELA
COND. TELEFONICO LOCAL, INTERMUNICIPAL E REGIONAL	COND. AÉREOS DE BAIXA TENSÃO	ESTRADA
COND. SUBTERRÂNEOS DE INTERMUNICIPAL E REGIONAL	COND. SUBTERRÂNEOS DE BAIXA TENSÃO	CAMINHO
COND. AÉREOS DE ASSINANTE	REDES DE GÁS	ESCALINHO
COND. SUBTERRÂNEOS DE ASSINANTE		MURO F. SOLA
COND. SUBTERRÂNEOS DE TELECOMUNICAÇÕES		MURO DE SUPORTE
		VEDAÇÕES DIVISÓRIAS
		LIMITES DE CALÇADA
		LINEA DE ÁGUA
		RIO
		LIMITE DE CONCELHO
		FADA DE SERVIDÃO
		LIMITE DE PREDIUM
		POLIGONAL DE APOIO
		POSTE DE ALTA TENSÃO
		POSTE DE BAIXA TENSÃO
		POSTE DE ILUMINAÇÃO
		POSTE TELEFÓNICO

ESCALA GRÁFICA


5	27.07.05	AS-BUILT CADASTRAL	JL	JD	PR															
4		AS-BUILT																		
3	03.02.95	RE-EMITIDO PARA CONSTRUÇÃO	JJC	SDH	RFO															
REV	DATE	DESCRIPTION	DES.	DES.	APP.															

TRANSGAS, Soc. Portuguesa de Gás Natural SA.  
PROJECTO DE GÁS NATURAL - PORTUGAL



DOCUMENT NUMBER: 59.4258.00 INDEX: P AREA: 1001 DOC. TYPE: DWG DRAWING NO.: CD-13.09 REV: 5

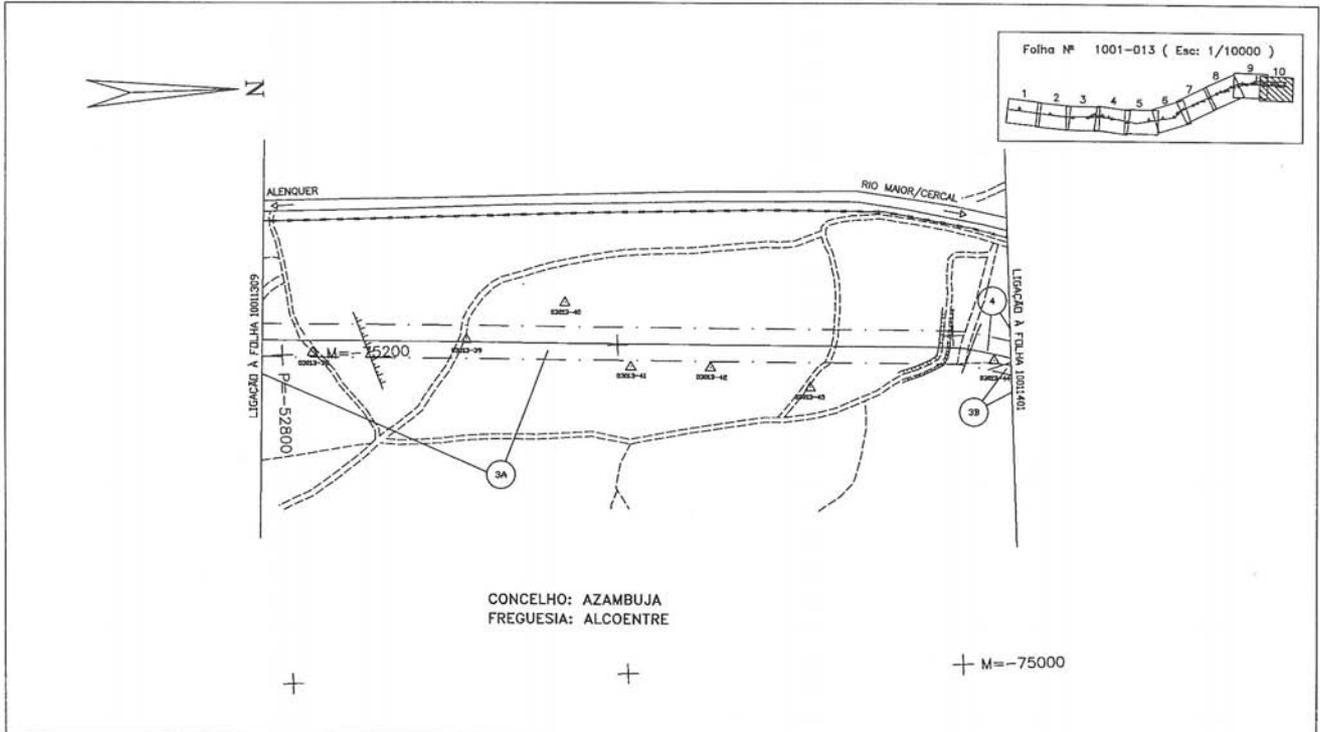

P-1001-DWG-CD-13\_10-REV.2

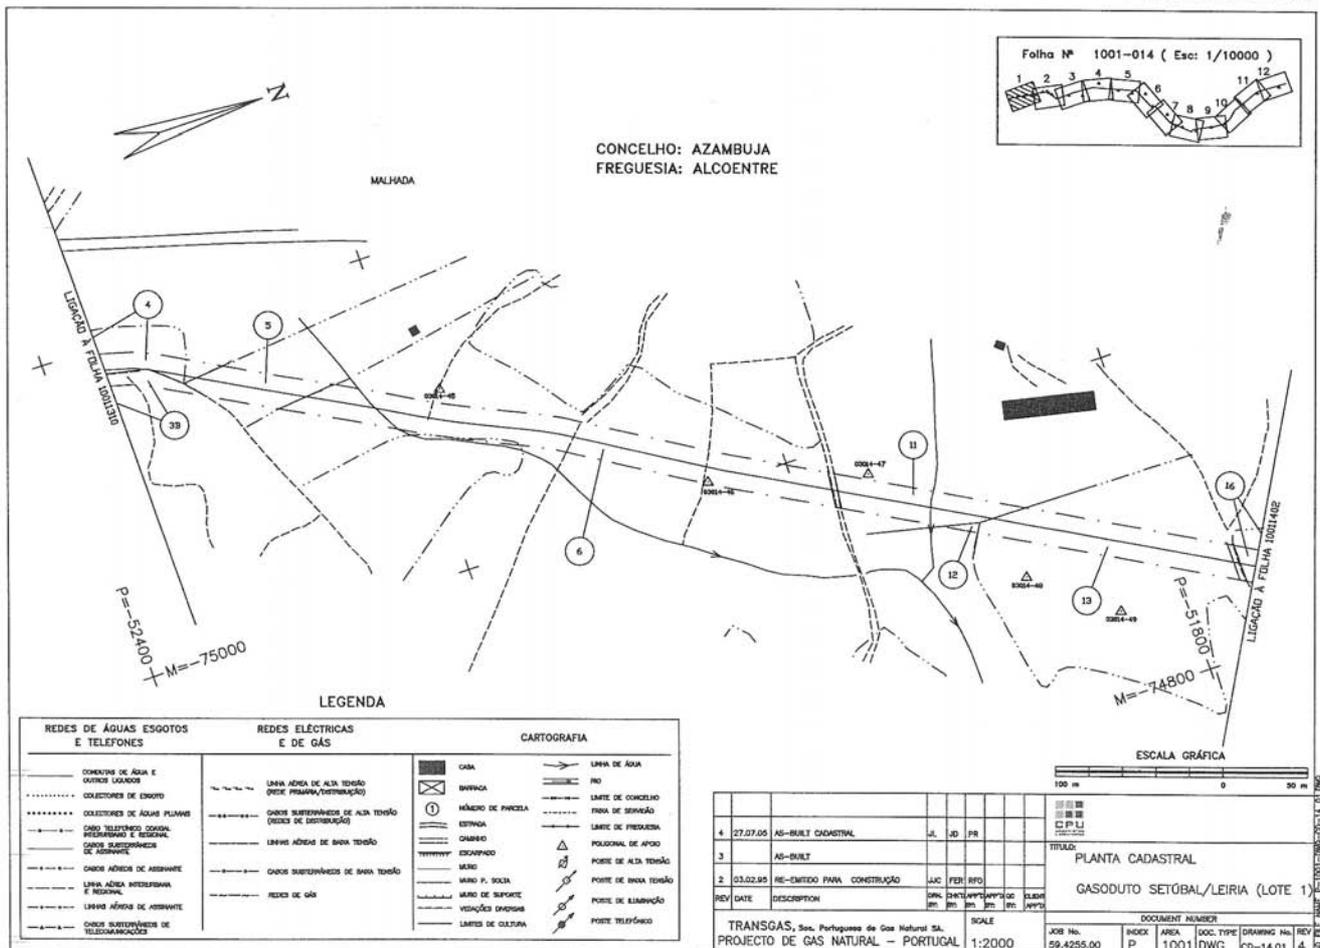




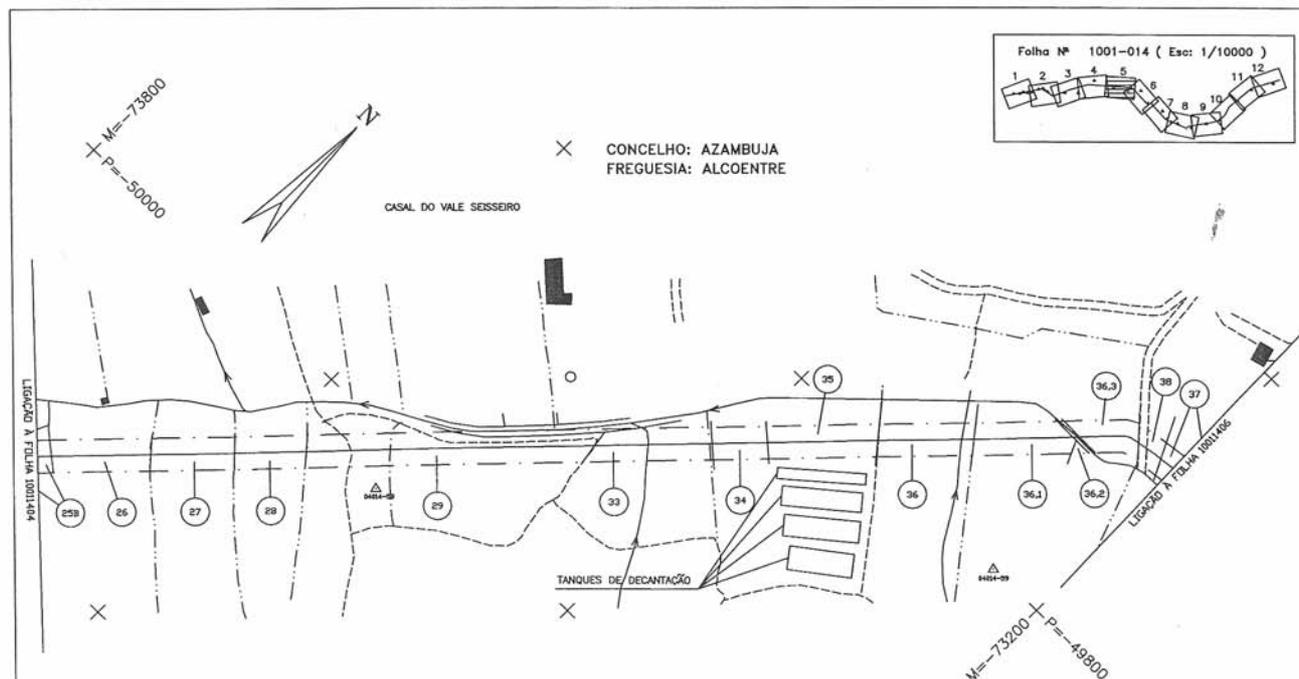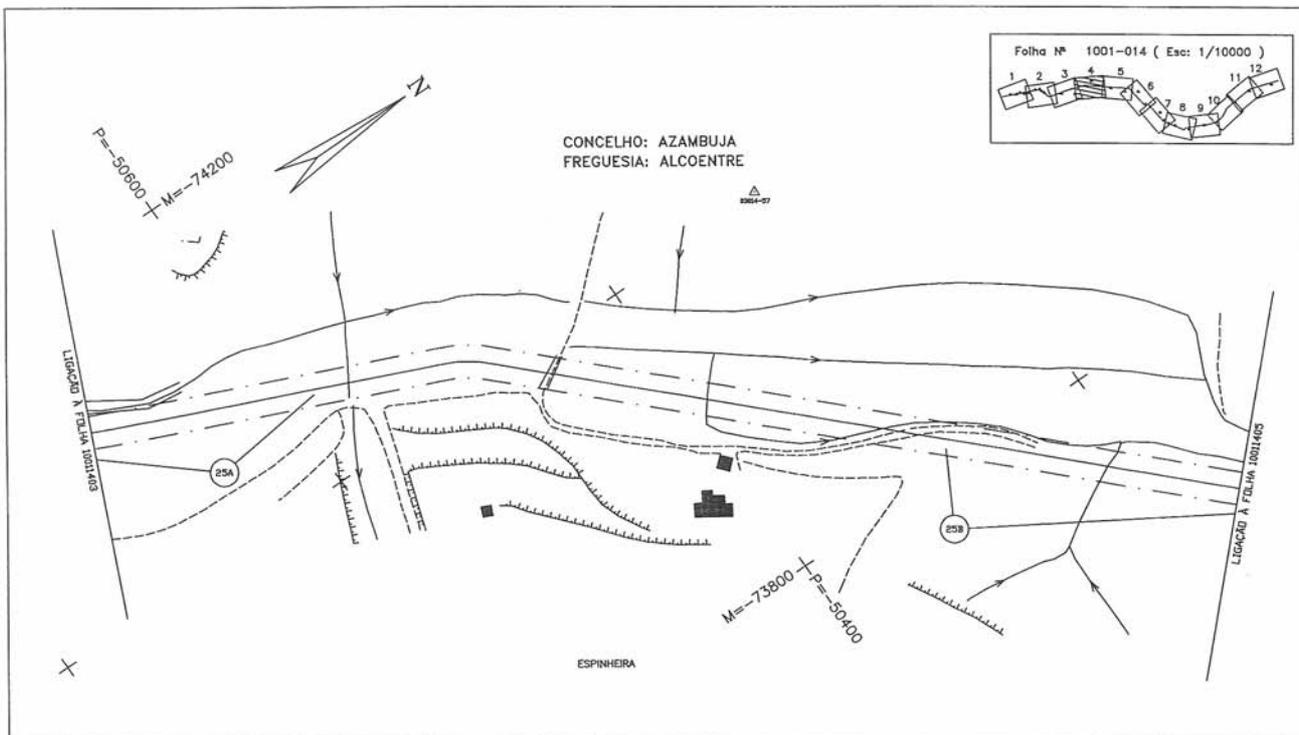

LEGENDA

REDES DE ÁGUAS ESQUOTOS E TELEFONES	REDES ELÉCTRICAS E DE GÁS	CARTOGRAFIA
CONEXÃO DE ÁGUA E OUTROS LOCADOS	LINHA ADIC. DE ALTA TENSÃO (DESE. PRIMARIA/POSTERIOR)	CASA
COLETORES DE ESGOTO	CANAL SUBTERRÂNEO DE ALTA TENSÃO (DESE. DE COLETAÇÃO)	BARRACA
COLETORES DE ÁGUAS PLUVIAIS	CANAL SUBTERRÂNEO DE ALTA TENSÃO (DESE. DE DISTRIBUIÇÃO)	NÚMERO DE PARCELA
CANAL TELEFÓNICO LOCAL, INTERMUNICIPAL E REGIONAL	LINHAS ADIC. DE BAIXA TENSÃO	ESTRELA
CANAL SUBTERRÂNEO DE ÁGUA FRIA	CANAL SUBTERRÂNEO DE BAIXA TENSÃO	CANAL
CANAL ADIC. DE ÁGUA FRIA E REGIONAL	REDES DE GÁS	ESCALINHO
CANAL SUBTERRÂNEO DE TELECOMUNICAÇÃO		MURO
		MURO P. SOLA
		MURO DE SUPORTE
		VISITACAO EXTERNA
		LIMITES DE CULTURA
		LINHA DE ÁGUA
		RIO
		LIMITE DE CONCELHO
		FAZDA DE BARRAGEM
		LIMITE DE FREGUESIA
		POLIGONO DE FICOD
		POSTE DE ALTA TENSÃO
		POSTE DE BAIXA TENSÃO
		POSTE DE ELIMINACAO
		POSTE TELEFÓNICO

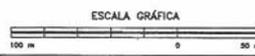


REV	DATE	DESCRIPTION	DEL	INT	APP	APP	OC	BLIND	REV	DATE	DESCRIPTION	DEL	INT	APP	APP	OC	BLIND	REV	DATE	DESCRIPTION
4	27.07.05	AS-BUILT CADASTRAL	JL	JD	PR															
3		AS-BUILT																		
2	06.01.95	RECTIFICAÇÃO DE PARCELAS	JUC	PER	SPD															


SCALE: 1:2000

TÍTULO	DOCUMENT NUMBER
PLANTA CADASTRAL	
GASODUTO SETÚBAL/LEIRA (LOTE 1)	
JOB No. 59-4255.00	INDEX P
AREA 1001	DOC. TYPE DWG
DRAWING No. CD-14.05	REV 4

D:\PROJECTS\1001-014-CD-14\_04-REV.2

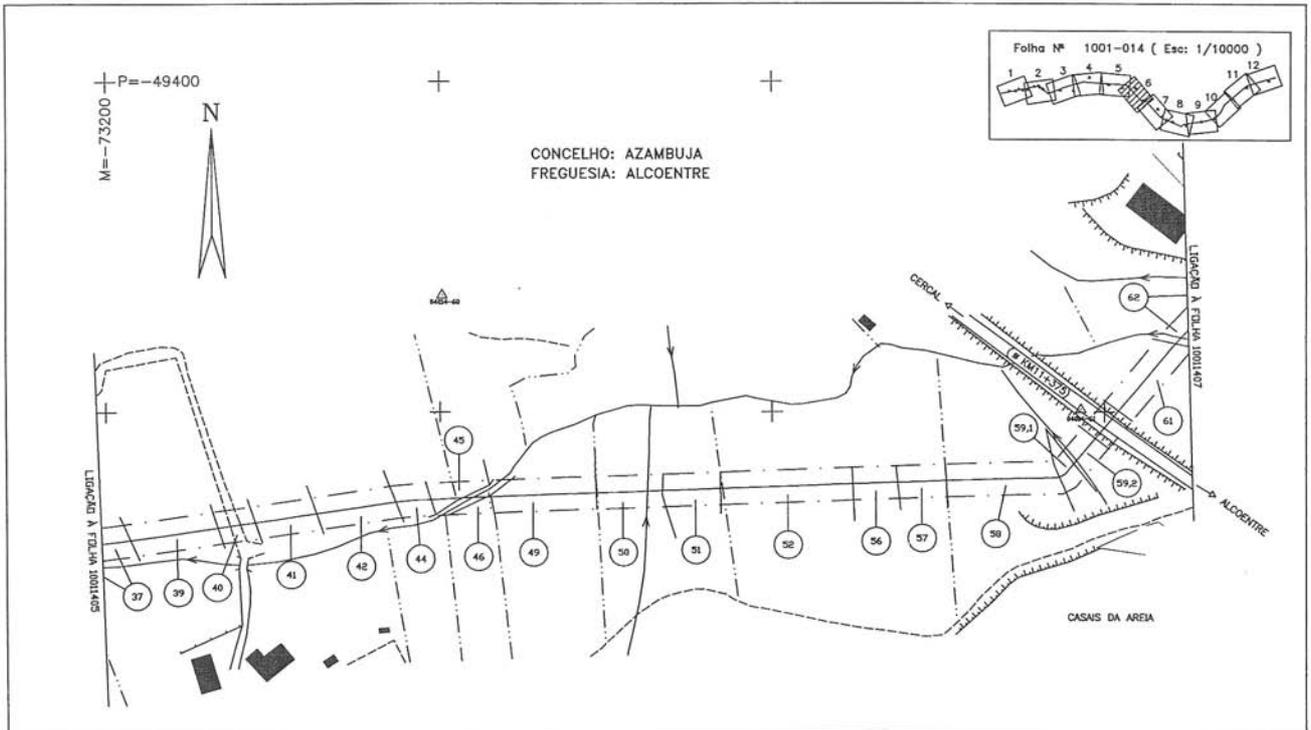


P-1001-DWG-CD-14\_06-REV.4

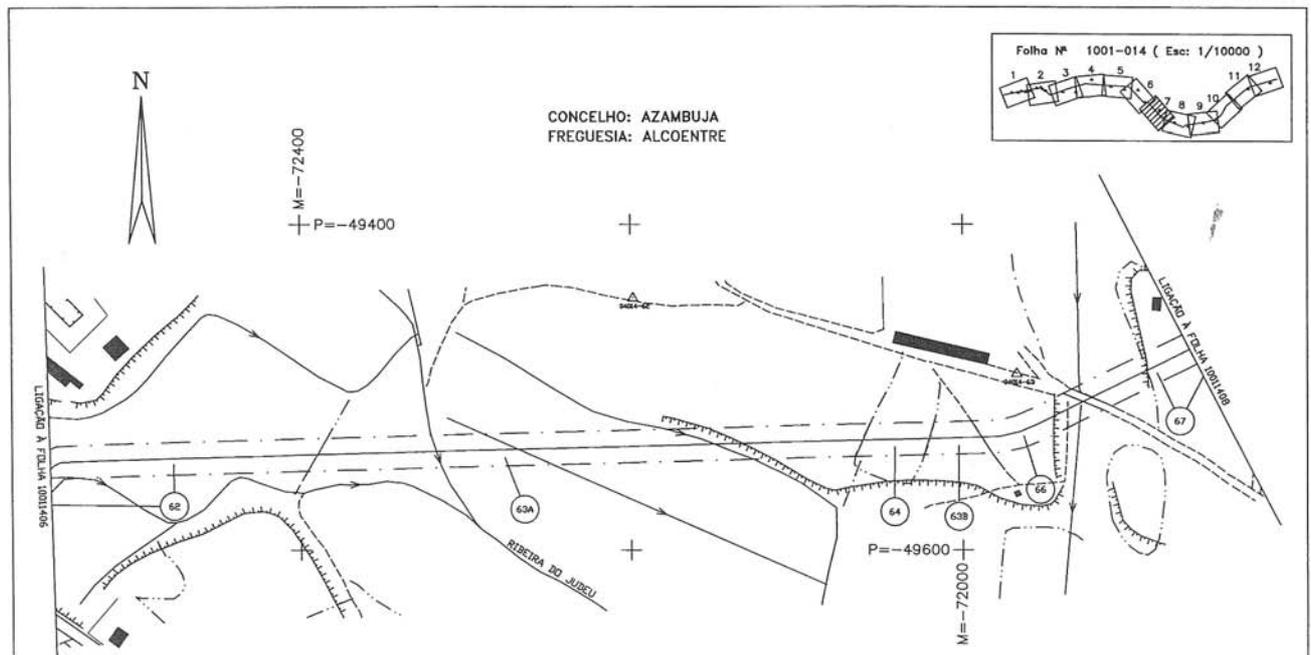

LEGENDA

REDES DE ÁGUAS ESGOTOS E TELEFONES	REDES ELÉCTRICAS E DE GÁS	CARTOGRAFIA
CONDUZOS DE ÁGUA E OUTROS CANOIS	LINHA AÉREA DE ALTA TENSÃO (REDE PRIMÁRIA DISTRIBUIÇÃO)	ONHA
COLECÇÕES DE ESGOTO	CANOS SUBTERRÂNEOS DE ALTA TENSÃO (REDES DE DISTRIBUIÇÃO)	BARRECA
COLECÇÕES DE ÁGUAS PLUVIAIS	LINHAS AÉREAS DE BAIXA TENSÃO	NÚMERO DE PARCELA
CANOS TELEFÓNICOS COMUNS, INTERCOMUNIC. E RESIDUAL	CANOS SUBTERRÂNEOS DE BAIXA TENSÃO	ESTRELA
CANOS SUBTERRÂNEOS DE ÁGUA FRIA	REDES DE GÁS	CANAL
CANOS AÉREOS DE ÁGUA FRIA		ESCALVÃO
LINHA AÉREA INTERCOMUNIC. E RESIDUAL		MURO
LINHAS AÉREAS DE ÁGUA FRIA		MURO P. SOLA
CANOS SUBTERRÂNEOS DE TELECOMUNICAÇÕES		MURO DE SUPORTE
		VEDAÇÕES DIVISÓRIAS
		LIMITES DE CLASSE
		LINEA DE ÁGUA
		RO
		LIMITE DE CONCELHO
		POUA DE DENOM.
		LIMITE DE FREGUESIA
		POLIGONO DE AFOSO
		POSTE DE ALTA TENSÃO
		POSTE DE BAIXA TENSÃO
		POSTE DE ELIMINAÇÃO
		POSTE TELEFÓNICO

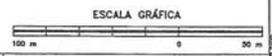

REV	DATE	DESCRIPTION	ELAB.	APR.	PROJ.	REV.	DATE	DESCRIPTION	ELAB.	APR.
2	27.07.05	AS-BUILT CADASTRAL	JL	JD	PR					
1		AS-BUILT								
0	21.06.04	EMITIDO PARA CONSTRUÇÃO	JUC	FER	SFD					


  

TRANSGAS, S.A., Portuguesa de Gás Natural S.A.		SCALE	
PROJECTO DE GAS NATURAL - PORTUGAL		1:2000	


  

TITULO: PLANTA CADASTRAL			
GASODUTO SETÚBAL/LEIRIA (LOTE 1)			
DOCUMENT NUMBER			
JOB No.	INDEX	AREA	DWG TYPE
59-4255-00	P	1001	CD-14.07
DRWING No.	REV		
CD-14.07	2		

1001-DWG-CD-14\_06-REV.4

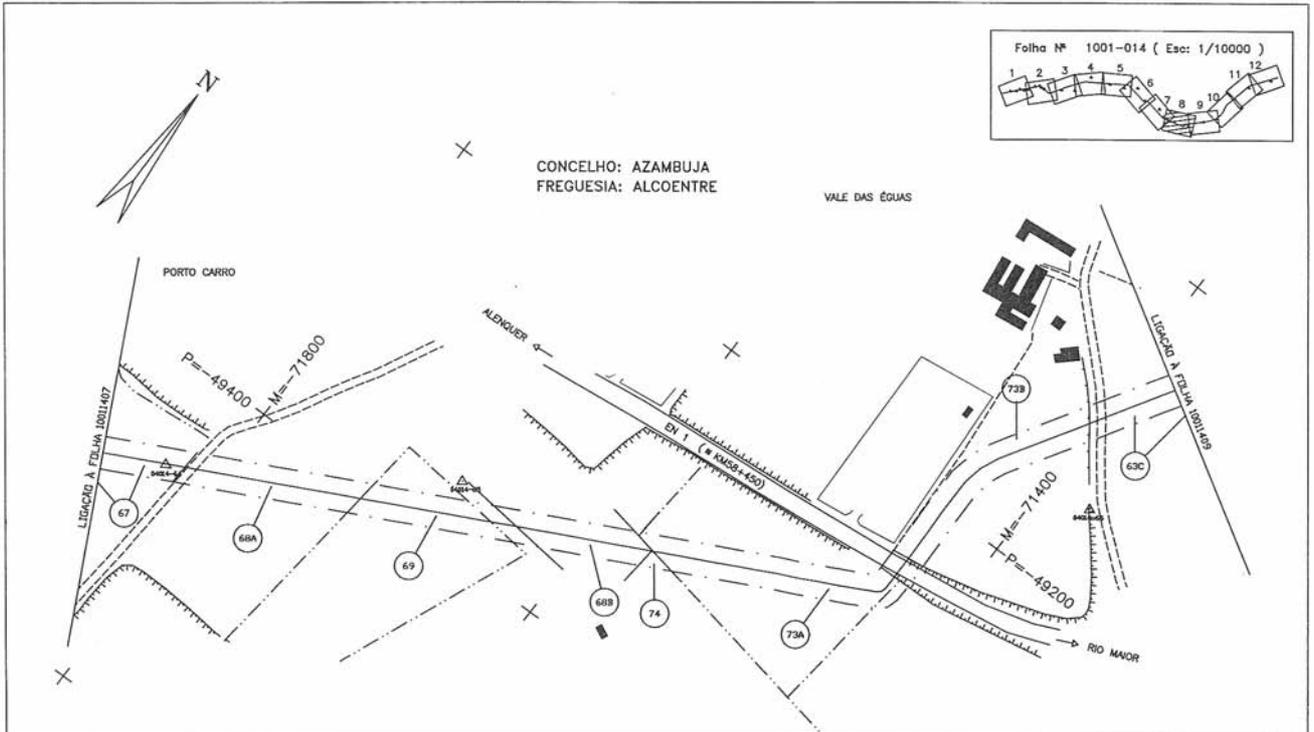

P-1001-DWG-CD-14\_08-REV.2

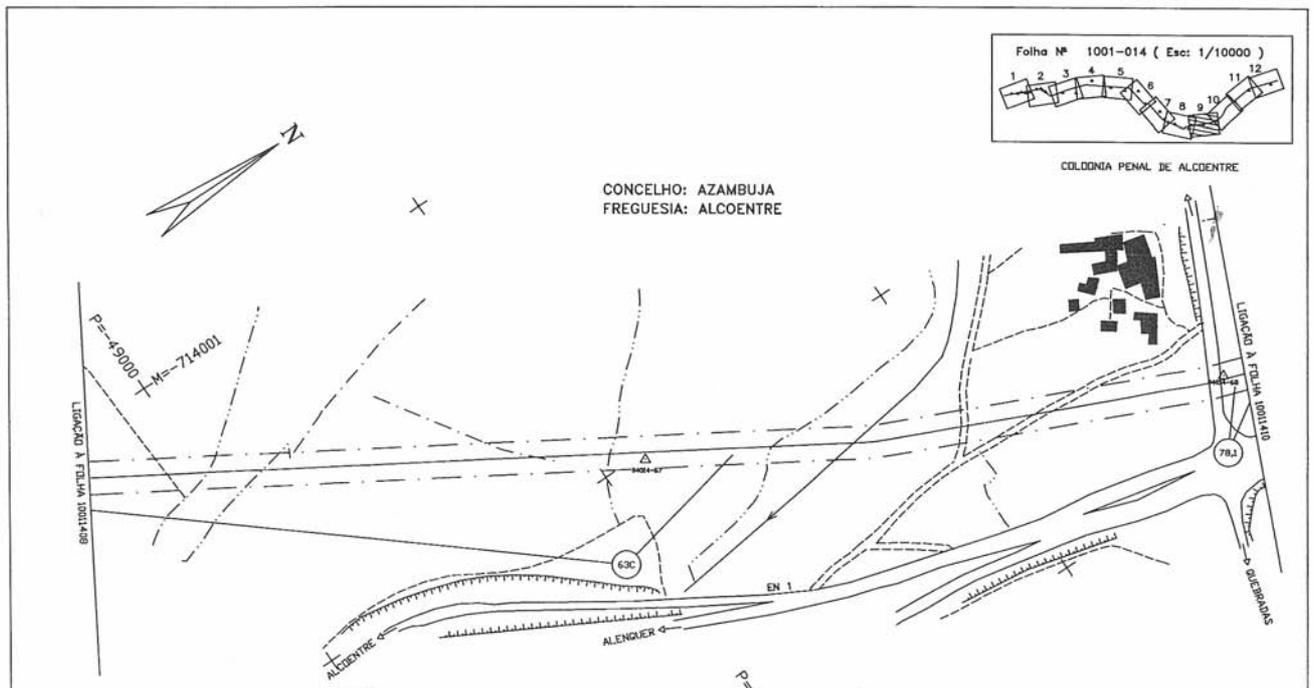

**LEGENDA**


REDES DE ÁGUAS ESGOTOS E TELEFONES	REDES ELÉCTRICAS E DE GÁS	CARTOGRAFIA
— CONDUÇÃO DE ÁGUA E OUTROS LIQUIDOS	— LINHA ADESA DE ALTA TENSÃO (DESE P/PRIMA/DISTRIBUIÇÃO)	— CASA
— COLECTORES DE ESGOTO	— CABOS SUBTERRÂNEOS DE ALTA TENSÃO (DESE DE CONSTRUÇÃO)	— SERRAÇA
— COLECTORES DE ÁGUAS PLUVIAS	— LINHAS ADESA DE BAIXA TENSÃO	— HÓNORO DE PARCELA
— CABO TELEFÓNICO LOCAL (RESIDENCIAL E PÚBLICO)	— CABOS SUBTERRÂNEOS DE BAIXA TENSÃO	— ESTRELA
— CABOS SUBTERRÂNEOS DE ÁGUA	— REDES DE GÁS	— CANTARIL
— CABOS ADESA DE ASSINANTE E RESIDENCIAL		— MURO
— CABOS ADESA DE ASSINANTE		— MURO PL. SOLTA
— LINHAS ADESA DE TELECOMUNICAÇÃO		— MURO DE SUPORTE
		— LIMITES DE CADAVERA
		— LINHA DE ÁGUA
		— RIO
		— LIMITE DE CONCELHO
		— FOLHA DE SERVIÇÃO
		— LIMITE DE FREGUESIA
		— POLIGONO DE APOIO
		— POSTE DE ALTA TENSÃO
		— POSTE DE BAIXA TENSÃO
		— POSTE DE ILUMINAÇÃO
		— POSTE TELEFÓNICO

**ESCALA GRÁFICA**


2	27.07.05	AS-BUILT CADASTRAL	JL	JD	PR															
1		AS-BUILT																		
0	21.09.94	EMITIDO PARA CONSTRUÇÃO	JJC	FER	RFQ															
REV	DATE	DESCRIPTION	DES	DES	APP	GO	ELAB	APR												
TRANS GAS, Soc. Portuguesa de Gas Natural SA.			PROJECTO DE GAS NATURAL — PORTUGAL																	
JOB No. 59.4255.00			INDEX P	AREA 1001	DOC. TYPE DWG	ORIGEM No. CD-14.09	REV 2	DOCUMENT NUMBER												

**TÍTULO**  
PLANTA CADASTRAL  
GASODUTO SETÚBAL/LEIRIA (LOTE 1)

**SCALE**  
1:2000

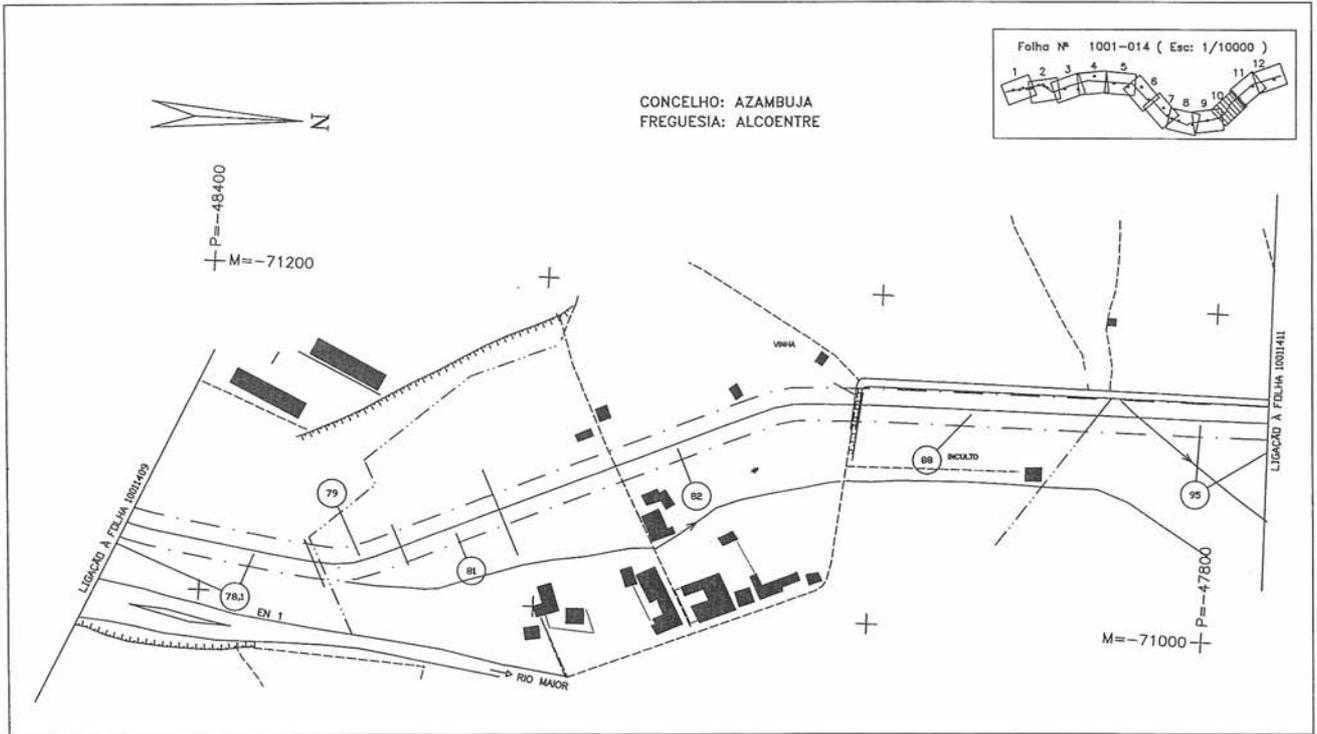


P-1001-DWG-CD-14.10-REV.4

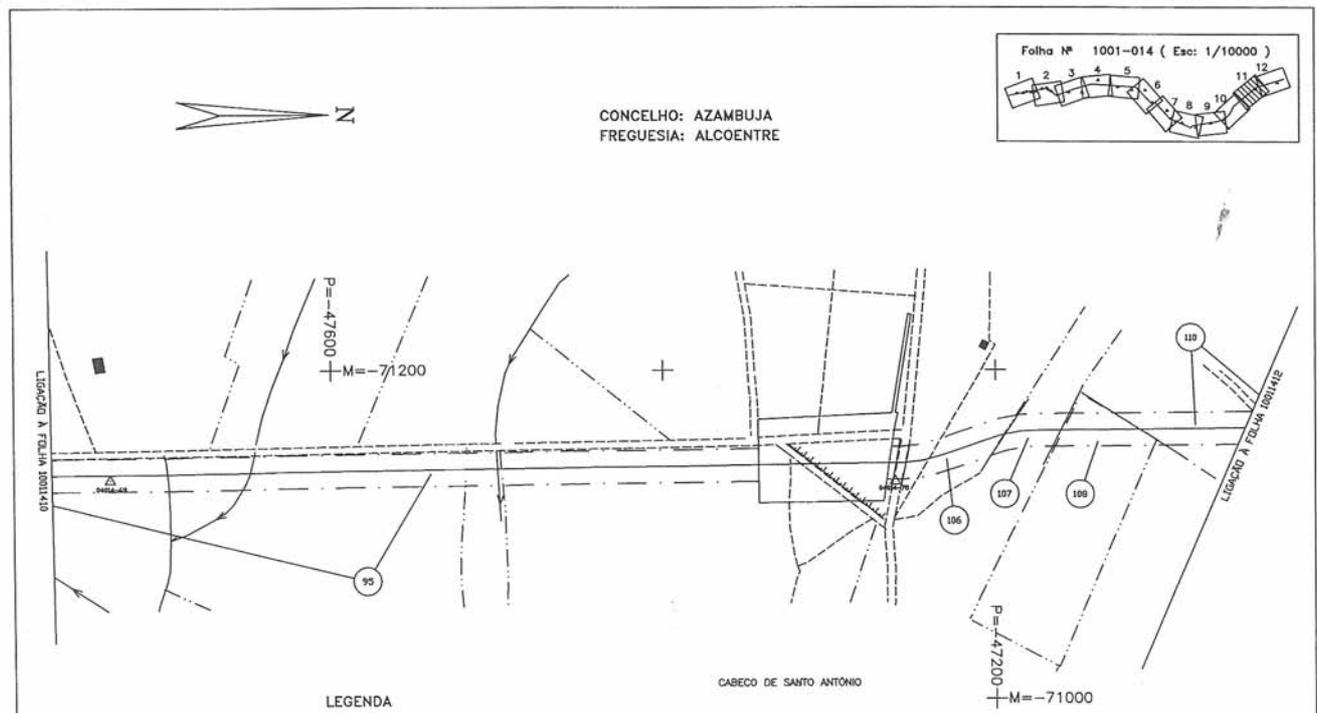

LEGENDA

REDES DE ÁGUAS ESGOTOS E TELEFONES	REDES ELÉCTRICAS E DE GÁS	CARTOGRAFIA
		MURO P. SOLTA
		MURO DE SUPORTE
		VEDAÇÃO DIVISÓRIA
		LIMITES DE CULTURA
		LINEA DE ÁGUA
		RIO
		LIMITE DE CONCELHO
		PAROIA DE SENSIÇÃO
		LIMITE DE FREGUESIA
		POSIÇÃO DE APOIO
		POSTE DE ALTA TENSÃO
		POSTE DE BAIXA TENSÃO
		POSTE DE ILUMINAÇÃO
		POSTE TELEFÓNICO


ESCALA GRÁFICA

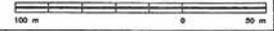


REV	DATE	DESCRIPTION	ELAB.	DES.	APR.	APR.	APR.	APR.	APR.
5	27.07.05	AS-BUILT CADASTRAL	JL	JD	PR				
4		AS-BUILT							
3	03.02.95	RE-EMITIDO PARA CONSTRUÇÃO	JUC	FER	RFQ				

TRANSGAS, S.A. Portuguesa de Gás Natural S.A.		DOCUMENT NUMBER	
PROJECTO DE GAS NATURAL - PORTUGAL		JOB No.	INDEX
59.4255.00	P	1001	AREA
		DWG	DOC. TYPE
		CD-14.11	DRAWING No.
		5	REV

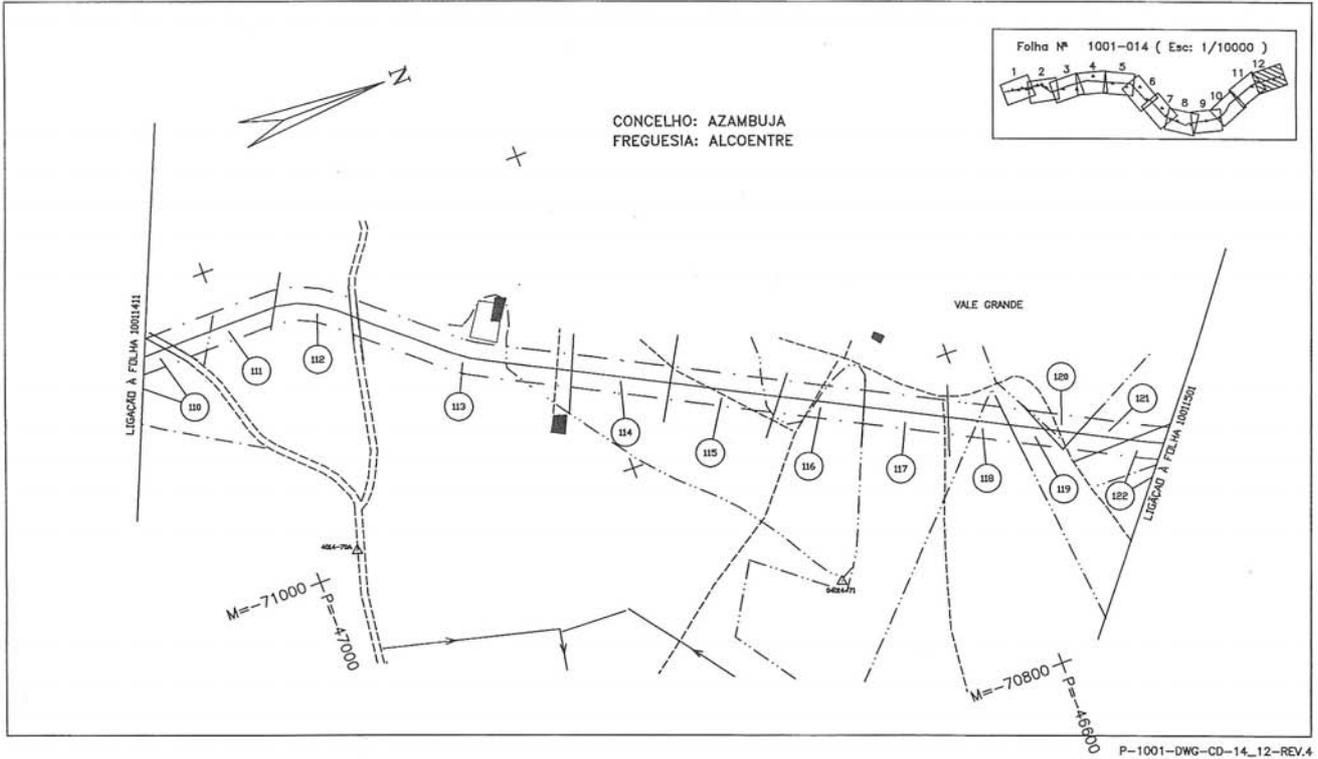

P-1001-DWG-CD-14\_12-REV.4

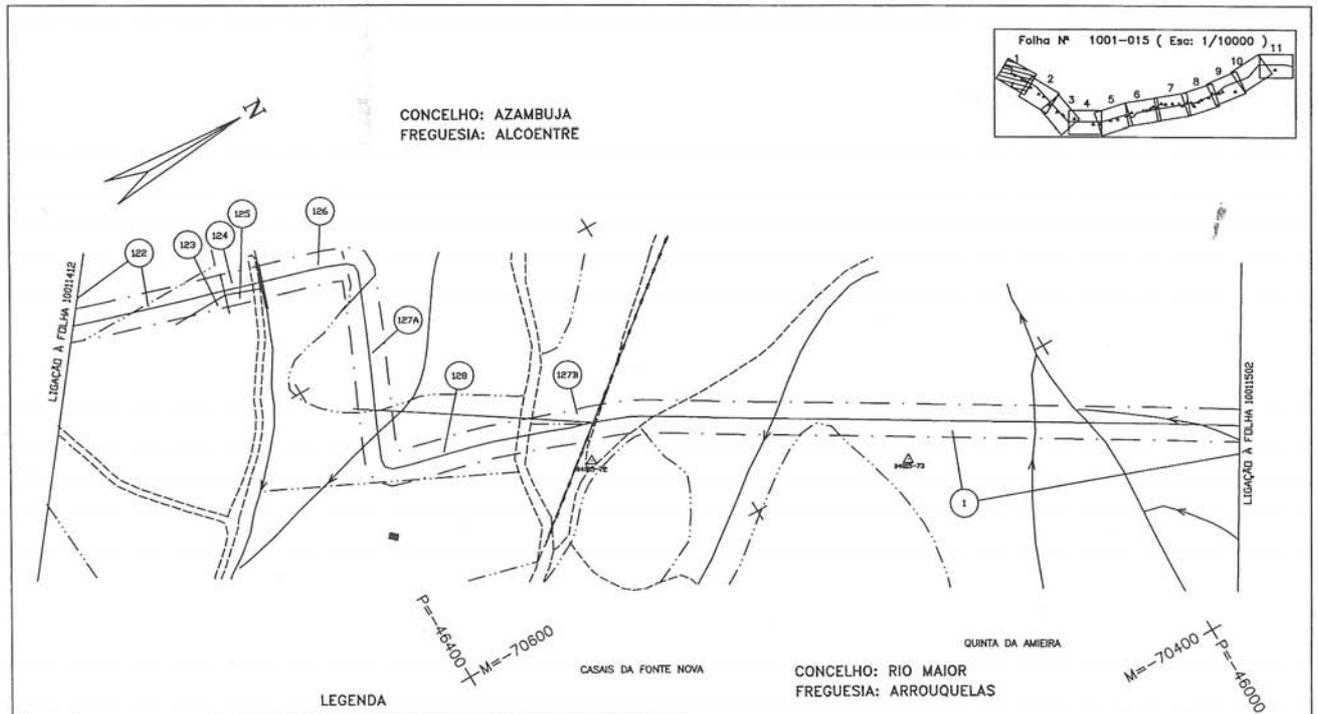

**LEGENDA**

REDES DE ÁGUAS ESGOTOS E TELEFONES	REDES ELÉCTRICAS E DE GÁS	CARTOGRAFIA
		PORTA TELEFÓNICO

**ESCALA GRÁFICA**

REV	DATE	DESCRIPTION	DESIGNADO	APPROVADO	ELABORADO
2	27.07.05	AS-BUILT CADASTRAL	JL	JD	PR
1		AS-BUILT			
0	21.09.04	EMITIDO PARA CONSTRUÇÃO	JVC	FER	RFO

**PLANTA CADASTRAL**  
**GASODUTO SETÚBAL/LEIRIA (LOTE 1)**

DOCUMENT NUMBER

JOB No.	INDEX	AREA	DOC. TYPE	DRAWING No.	REV
59-4255.00	P	1001	DWG	CD-15.01	2

SCALE: 1:2000

TRANSGAS, Soc. Portuguesa de Gas Natural SA.  
PROJECTO DE GAS NATURAL - PORTUGAL

**Aviso n.º 8973-D/2005 (2.ª série).** — Na sequência do aviso da Direcção-Geral de Energia, publicado no *Diário da República*, 2.ª série, n.º 81, suplemento, de 7 de Abril de 1994, em cumprimento do n.º 3 do despacho n.º 113/93, de 15 de Dezembro, do Ministro da Indústria e Energia (*Diário da República*, 2.ª série, n.º 1, de 3 de Janeiro de 1994), publica-se em anexo o mapa de identificação dos imóveis sobre os quais foi constituída servidão administrativa de gás, com os titulares de direitos sobre os mesmos prédios, bem como as plantas parcelares definitivas (telas fi-

nais) do traçado do gasoduto Setúbal-Braga, relativas ao concelho da Marinha Grande.

O presente aviso rectifica e substitui, globalmente, para todos os efeitos legais, inclusive o registo predial da servidão administrativa constituída nos termos do artigo 4.º do Decreto-Lei n.º 11/94, de 13 de Janeiro, os elementos referentes ao concelho da Marinha Grande, publicados através do já referido aviso da Direcção-Geral de Energia.

28 de Setembro de 2005. — Pelo Director-Geral, o Subdirector-Geral, *Morais Sarmento*.

### Gasoduto: Setúbal-Leiria (L1)

Parcelas relativas aos desenhos n.ºs 2001-007, 07/8/9; 2001-008, 01/2/6/7/8/9; 2001-009, 01/2/3/5/6/7

Concelho da Marinha Grande.

Número da parcela	Nomes de proprietários, possuidores (P), usufrutuários (U) ou titulares inscritos (TI), cônjuges e moradas	(P) (U) ou (TI)	Matriz: R: Rústica; U: Urbana; Omissa	Freguesia	Descrição predial	Confrontações do prédio	Declarações complementares	Área de servidão do prédio (metros quadrados)
1 A	Estado Português	TI	R:10153°	Marinha Grande	03021/080988			24 313
1 B	DRABL - Direcção Regional de Agricultura da Beira Litoral Av. Fernão Magalhaes 465 3000 Coimbra	P						618
2	Maria Isabel Perpétua de Faria A. dos Pretos Maceira 2400 Leiria	P	R:101°	Marinha Grande	Omisso	Norte: Cristina da Piedade Alves Sul: Manuel Matias Carreira Nascente: João Pedro de Faria Poente: Caminho Público	Este prédio tem natureza rústica, situa-se no lugar de Charneca de Picassinos, compõe-se de terreno de pinhal com mato, está inscrito no referido artigo matricial rústico 101º e tem a área de 2 180 m².	487
2,1	Leonel Jacinto Carreira R. da Juventude, 37 Picassinos 2400 Leiria	P	R:100°	Marinha Grande	05063/120391			329
	Alufine - Compra e Venda de Propriedades Lda Picassinos 2430 Marinha Grande	P						
3	João Pedro de Faria Maria do Rosário Casados Casalinho Maceira 2400 Leiria	P	R:90°	Marinha Grande	Omisso	Norte: Cristina da Piedade Alves Sul: Jorge Manuel Nascente: Caminho Público Poente: Manuel Matias Carreira	Este prédio tem natureza rústica, situa-se no lugar de Charneca de Picassinos, compõe-se de terreno de pinhal com eucaliptal, está inscrito no referido artigo matricial rústico 90º e tem a área de 4 420 m².	350
4	Manuela Helena de Sousa Ferreira Bairro da Chaiança Lote 25 2040 Rio Maior	P	R:88°	Marinha Grande	07220/291092 286			286
5	Herminia Moiteiro Duarte do Vale Joaquim da Silva Branco Casados R. António Batista, 25-31 Picassinos 2430 Marinha Grande	P	R:85°	Marinha Grande	00319/010485			316
6	Luciano Ferreira Heleno Rua da Pontinha 10 Telheiro Maceira 2405-032 Leiria	TI	R: 84°	Marinha Grande	Omisso	Norte: Maria Tereza Sul: João do Vale e Outros Nascente: Caminho Público Poente: Caminho Público	Este prédio tem natureza rústica, situa-se no lugar de Charneca de Picassinos, compõe-se de terreno de pinhal com eucaliptal, está inscrito no referido artigo matricial rústico 84º	626
	Lídia Maria Pedro Rua da Pontinha 10 Telheiro Maceira 2405-032 Leiria							

Número da parcela	Nomes de proprietários, possuidores (P), usufrutuários (U) ou titulares inscritos (TI), cônjuges e moradas	(P) (U) ou (TI)	Matriz: R: Rústica; U: Urbana; Omissa	Freguesia	Descrição predial	Confrontações do prédio	Declarações complementares	Área de servidão do prédio (metros quadrados)
	Horácio Pedro Ferreira Rua da Pontinha, 10 Telheiro Maceira 2405-032 Leiria	P					e tem a área de 8 140 m <sup>2</sup> .	
	Lídia Maria Pedro Ferreira Júlio Filipe Salgueiro Silva Casados Praceta das Sismarias 15-2 e (Estação de Leiria) Manazes 2415-770 Leiria	P						
	Emídio Pedro Ferreira Estrada da Marinha Grande, Telheiro Maceira 2405-032 Leiria	P						
7	Maria Graciete de Sousa Ferreira Cunha Artur Violante da Cunha Casados Rua Santíssimo Salvador 51 Barreira 2410- 023 Leiria	P	R:83°	Marinha Grande	07219/ 291092			257
8	João Pedro de Faria Maria do Rosário Casados Casalinho Maceira 2400 Leiria	P	R:76°	Marinha Grande	Omisso	Norte: Júlia Maria Gomes Sul: João Pedro de Faria Nascente: João Vareda Poente: Caminho Público	Este prédio tem natureza rústica, situa-se no lugar de Charneca de Picassinos, compõe-se de terreno de pinhal, está inscrito no referido artigo matricial rústico 76° e tem a área de 440 m <sup>2</sup> .	364
9 A	Maria da Luz Ferreira Febra Rua Nova, 40 Telheiro Maceira	P	R:75°	Marinha Grande	06211/ 090791			124
9 B	2405 Leiria							203
10	António da Luz Ferreira Fernanda Maria Angelica Casados Rua da Mata 1 Telheiro Maceira 2400 Leiria	P	R:74°	Marinha Grande	Omisso	Norte: Paulino da Silva Sul: Júlia Maria Gomes, Viúva Nascente: Caminho Público Poente: Caminho Público	Este prédio tem natureza rústica, situa-se no lugar de Charneca de Picassinos, compõe-se de terreno de pinhal com eucaliptal, está inscrito no referido artigo matricial rústico 74° e tem a área de 3 140 m <sup>2</sup> .	184
11	Paulino da Silva Palmira Maria Casados Estrada da Marinha Grande, 48, Telheiro Maceira 2405 Leiria	TI	R:73°	Marinha Grande	Omisso	Norte: Joaquina de Jesus Herdeiros Sul: António da Luz Ferreira Nascente: Caminho Público Poente: Caminho Público	Este prédio tem natureza rústica, situa-se no lugar de Charneca de Picassinos, compõe-se de terreno de pinhal com mato, está inscrito no referido artigo matricial rústico 73° e tem a área de 3 430 m <sup>2</sup> .	201
	António da Luz Ferreira Fernanda Maria Angelica Casados Rua da Mata 1 Telheiro Maceira 2400 Leiria	P						
12	Ângelo da Piedade Baptista Rua dos Fundadores, 9 Picassinos 2430-432 Marinha Grande	P	R:72°	Marinha Grande	11788/ 070676			188
13	Paulo José da Neves Silva Av. Marques Pombal Lote 5, 11- 6º Esq 2430 Marinha Grande	P	R:71°	Marinha Grande	02073/ 150587			222
	Maria Helena Neves Silva Lee Timothy Wade Lee Casados EUA	P						

Número da parcela	Nomes de proprietários, possuidores (P), usufrutuários (U) ou titulares inscritos (TI), cônjuges e moradas	(P) (U) ou (TI)	Matriz: R: Rústica; U: Urbana; Omissa	Freguesia	Descrição predial	Confrontações do prédio	Declarações complementares	Área de servidão do prédio (metros quadrados)
	Maria Teresa Neves Silva Humberto Sidnei Rodrigues Carvalho Casados Macau	P						
14	Paulo José da Neves Silva Av. Marques Pombal Lote 5, 11- 6º Esq 2430 Marinha Grande	P	R:70º	Marinha Grande	00461/ 080785			257
	Maria Helena Neves Silva Lee Timothy Wade Lee Casados EUA	P						
	Maria Teresa Neves Silva Humberto Sidnei Rodrigues Carvalho Casados Macau	P						
15 A	José Francisco Ferreira Maria de Lurdes dos Santos Mergulhão Roque Casados Rua da Foz, 482 4000 Porto	P	R:65º	Marinha Grande	00097/ 101284			419
	Maria Luísa Francisco Ferreira Adolfo Silva Santos Casados Rua da Foz, 482 4000 Porto	P						
15 B	Maria Alice Mendes de Almeida Rua da Benta, 35 2400 Marinha Grande	P						54
16	Joaquim da Silva Frade Maria Joana Casados Estrada Principal, 1 A-dos-Pretos, Maceira 2400 Leiria	P	R:64º	Marinha Grande	Omisso	Norte: Manuel Moiteiro dos Santos Sul: Frederico Agostinho Herdeiros Nascente: Caminho Público Poente: Caminho Público	Este prédio tem natureza rústica, situa-se no lugar de Charneca de Picassinos, compõe-se de terreno de pinhal com mato, está inscrito no referido artigo matricial rústico 64º e tem a área de 4 800 m <sup>2</sup> .	452
17	Manuel Domingues dos Santos Maria do Rosário Marques Domingues dos Santos Casados Av. 1º de Maio, 148- 1º 2430-211 Marinha Grande	P	R:63º	Marinha Grande	Omisso	Norte: Raul Inácio Silva Sul: Joaquim Frade Nascente: Caminho Público Poente: Caminho Público	Este prédio tem natureza rústica, situa-se no lugar de Charneca de Picassinos, compõe-se de terreno de pinhal com eucaliptal, está inscrito no referido artigo matricial rústico 63º e tem a área de 6 950 m <sup>2</sup> .	349
	Maria Isabel Domingues dos Santos Rua da Cabine, Lote 38 Lugar das Trutas 2430-520 Marinha Grande	P						
18	José Maria Roldão 2430 Marinha Grande	TI	R:62º	Marinha Grande	Omisso	Norte: José Maria Roldão Sul: Manuel Moiteiro dos Santos Nascente: Caminho Público Poente: Caminho Público	Este prédio tem natureza rústica, situa-se no lugar de Charneca de Picassinos, compõe-se de terreno de pinhal com mato, está inscrito no referido artigo matricial rústico 62º e tem a área de 3 900 m <sup>2</sup> .	1 181
	Lizeta Henriques Silva Roldão Av. 1º de Maio, Bairro Roldão, 2 2430 Marinha Grande	P						
19	Maria Ambrosina Teixeira de Almeida L. R. Santos Roldão Praça Calazans Duarte, 8, 1º 2400 Marinha Grande	P	R:60º	Marinha Grande	03880/ 141189			1 362

Número da parcela	Nomes de proprietários, possuidores (P), usufrutuários (U) ou titulares inscritos (TI), cônjuges e moradas	(P) (U) ou (TI)	Matriz: R: Rústica; U: Urbana; Omissa	Freguesia	Descrição predial	Confrontações do prédio	Declarações complementares	Área de servidão do prédio (metros quadrados)
20	Maria Madalena Ferreira Rodrigues Dinis Carlos Manuel da Silva Dinis Casados Rua António Maria da Silva, 109 Picassinos 2430 Marinha Grande	P	R:56°	Marinha Grande	12936/ 020200			279
21	Silvia Sofia Martinho Fazendeiro Rua de Leiria, 14 Albergaria 2430 Marinha Grande	P	R:55°	Marinha Grande	08692/ 010994			262
22	João Pedro de Faria Maria do Rosário Casados Casalinho Maceira 2400 Leiria	P	R:52°	Marinha Grande	09728/ 131295			378
23	Maria Helena Neves Silva Lee Timothy Wade Lee Casados EUA	P	R:51°	Marinha Grande	02071/ 150587			1 123
	Maria Teresa Neves Silva Humberto Sidnei Rodrigues Carvalho Casados Macau	P						
24	António Maria da Silva Júnior, Cabeça de Casal Rua Santos Barbosa, 34 Picassinos 2430 Marinha Grande	P	R:49°	Marinha Grande	Omisso	Norte: Álvaro Maria da Silva Júnior Sul: Álvaro Maria da Silva Nascente: Caminho Poente: Caminho	Este prédio tem natureza rústica, situa-se no lugar de Charneca de Picassinos, compõe-se de terreno de pinhal com mato, está inscrito no referido artigo matricial rústico 49º e tem a área de 6 310 m².	
25	Deolinda Duarte Moiteiro R. D. Mariana Barosa, 31 Picassinos 2430 Marinha Grande	P	R: 48°	Marinha Grande	08515/190594			742
	António José Duarte da Silva Rua D. Mariana Barosa, 31 Picassinos 2400 Marinha Grande	P						
	Arnaldo Duarte Maria da Silva Rua D. Mariana Barosa, 31 Picassinos 2400 Marinha Grande	P						
	Álvaro Rui Duarte Maria da Silva Elisabete Botelho de Sousa Casados Rua D. Mariana Barosa, 35 Picassinos 2400 Marinha Grande	P						
26	João Pedro de Faria Maria do Rosário Casados Casalinho Maceira 2400 Leiria	P	R:47°	Marinha Grande	Omisso	Norte: António Matias Carreira Sul: Álvaro Maria da Silva Júnior Nascente: Caminho Público Poente: José Fernandes Ferreira	Este prédio tem natureza rústica, situa-se no lugar de Charneca de Picassinos, compõe-se de terreno de mato, está inscrito no referido artigo matricial rústico 47º e tem a área de 2 530 m².	403
27	Mário Duarte Siopa Cidália de Jesus Marques Casados Rua do Pontão, 3 Picassinos 2430 Marinha Grande	TI	R:46°	Marinha Grande	09924/ 280296			211



Número da parcela	Nomes de proprietários, possuidores (P), usufrutuários (U) ou titulares inscritos (TI), cônjuges e moradas	(P) (U) ou (TI)	Matriz: R: Rústica; U: Urbana; Omissa	Freguesia	Descrição predial	Confrontações do prédio	Declarações complementares	Área de servidão do prédio (metros quadrados)
37A	Teresa de Noronha Santos Gallo Filipe R. Jose Gregório, 153 2400 Marinha Grande	P	R:427°	Marinha Grande	04652/ 191090			1 015
37B								1 764
38	Manuel Afonso Taibner de Morais Santos Barosa Maria Edita Pereira Frazao Barosa Casados R. Pedro Viana, 7 2430 Marinha Grande	P	R:335°; R:336°; R:337°; R:338°.	Marinha Grande	00411/ 150585			1 848
39	Sarbloco -Soc. de Areias, Blocos e Fab. de Cimentos, Lda Estrada da Garcia Cartaxo 2430 Marinha Grande	P	R:3800°	Marinha Grande	10030/ 270978			379
40	Sarbloco -Soc. de Areias, Blocos e Fab. de Cimentos, Lda Estrada da Garcia Cartaxo 2430 Marinha Grande	P	R:325°	Marinha Grande	04972/ 240191			911
41	José Carlos da Silva Ferreira Galo Elisa A. de Campos Rosado Galo Casados R. João da Silva, 6-1º 1900 Lisboa	P	R:3805°	Marinha Grande	Omisso	Norte: José Alves Sul: José Alves Nascente: José Alves Poente: José Alves	Este prédio tem natureza rústica, situa-se no lugar de Chameca, compõe-se de terreno de eucaliptal, está inscrito no referido artigo matricial rústico 3805° e tem a área de 7000 m <sup>2</sup> .	1 608
42	Nélson António Branco Rogado Albergaria 2430 Marinha Grande	P	R:3819°	Marinha Grande	04194/ 160390			250
	José Gregório Rogado Gracinda de Jesus Silva Casados Pero Neto 2430 Marinha Grande	P						
	Manuel Gregório dos Santos Rogado Maria do Rosário Santos Rogado Casados B-A 22 La Herse Cerizay 79140 França	P						
	Rogério Rogado dos Santos Maria Helena de Sá Rogado dos Santos Casados Albergaria 2430 Marinha Grande	P						
	Maria Luísa dos Santos João Batista Reis Galo Casados Rua de Moçambique, 18 Ordem 2430 Marinha Grande	P						
	Luis Rogado dos Santos Maria Leonor Caetano dos Santos Casados Albergaria 2430 Marinha Grande	P						
	Adelino dos Santos Maria Manuela Pais de Oliveira Santos Casados Albergaria 2430 Marinha Grande	P						
	Fernando Manuel dos Santos Rogado Av. José Gregório, 105-2 Esq. 2430 Marinha Grande	P						
	Jorge Miguel dos Santos Rogado Av. José Gregório, 105-2 Esq. 2430 Marinha Grande	P						

Número da parcela	Nomes de proprietários, possuidores (P), usufrutuários (U) ou titulares inscritos (TI), cônjuges e moradas	(P) (U) ou (TI)	Matriz: R: Rústica; U: Urbana; Omissa	Freguesia	Descrição predial	Confrontações do prédio	Declarações complementares	Área de servidão do prédio (metros quadrados)
	Deolinda Luisa Rogado Francisco Joaquim Francisco Casados Albergaria 2430 Marinha Grande	P						
	Maria Luisa dos Santos Rogado Joaquim Gonçalves Domingues Casados Moinhos da Barosa 2400 Leiria	P						
	João Joaquim Margarido Júlia do Rosário João Casados Albergaria 2430 Marinha Grande	P						
	Jorge dos Santos Rogado Maria Clara dos Santos Monteiro Rogado Casados Albergaria 2430 Marinha Grande	P						
	Maria da Conceição Albergaria 2430 Marinha Grande	P						
	Paulino Bertolo dos Santos Albergaria 2430 Marinha Grande	P						
	José Manuel Bertolo dos Santos Maria Alcide da Conceição Ferreira dos Santos Casados Albergaria 2430 Marinha Grande	P						
	Manuel Joaquim dos Santos Alice da Conceição Casados Albergaria 2430 Marinha Grande	P						
	Joaquina do Rosário Margarido Joaquim Loureiro Casados Moinhos de Cima 2430 Marinha Grande	P						
	Maria Dionilde Fortunato Joaquim da Cruz Prudêncio José da Cruz Prudêncio Casados Rua da Sede, 16 Amieirinha 2430 Marinha Grande	P						
	Manuel Maria Joaquim Almerinda Inácio da Silva Joaquim Casados Albergaria 2430 Marinha Grande	P						
	Hermenegildo Joaquim Clarinda da Conceição Francisco Casados 31-A11 Montporsier 93-190 Livry Gargay França	P						
	José Fortunato Joaquim Maria Odete da Silva Joaquim Casados Albergaria 2430 Marinha Grande	P						
	Manuel dos Santos Albergaria 2430 Marinha Grande	P						
	Irene Maria Fortunato Júlio José Gomes da Silva Júlio Casados R. da Escola Velha, 5 Albergaria 2430 Marinha Grande	P						

Número da parcela	Nomes de proprietários, possuidores (P), usufrutuários (U) ou titulares inscritos (TI), cônjuges e moradas	(P) (U) ou (TI)	Matriz: R: Rústica; U: Urbana; Omissa	Freguesia	Descrição predial	Confrontações do prédio	Declarações complementares	Área de servidão do prédio (metros quadrados)
	Mário da Conceição Ferreira Isaura de Oliveira Rosa Ferreira Casados Albergaria 2430 Marinha Grande	P						
	Maria Alcide da Conceição Ferreira José Manuel Bertolo dos Santos Casados Albergaria 2430 Marinha Grande	P						
	Florindo Branco Albergaria 2430 Marinha Grande							
43	AMBIVIA-Compra e Venda de Imóveis Lda Casa Mil Homens Golpilheira 2440-231 Batalha	P	R:3818º	Marinha Grande	11873/ 251198			296
44	João Joaquim - Cabeça de Casal da Heraça 2430 Marinha Grande	TI	R:3817º	Marinha Grande	Omisso	Norte: Engrácia de Jesus Sul: Manuel Joaquim Júnior Nascente: Engrácia de Jesus Poente: Caminho	Este prédio tem natureza rústica, situa-se no lugar de Chameca, compõe-se de terreno de pinhal com mato, está inscrito no referido artigo matricial rústico 3817º e tem a área de 3600 m <sup>2</sup> .	329
	João Joaquim Fortunato R. 1, 28 Embra 2400 Marinha Grande	P						
45	Manuel Joaquim João Albergaria 2430 Marinha Grande	P	R:3816º	Marinha Grande	14104/ 121201			222
	Adália de Jesus Manuel Ferreira Daniel de Jesus Ferreira Casados Albergaria 2430 Marinha Grande	P						
46	Manuel Franco Maria Alice Marques Lino Casados R. de Leiria, 17 2430 Marinha Grande	P	R:3814º	Marinha Grande	Omisso	Norte: João de Sousa Franco Sul: Joaquim da Silva Teodoro Nascente: José Francisco Poente: Engrácia de Jesus	Este prédio tem natureza rústica, situa-se no lugar de Chameca, compõe-se de terreno de pinhal com mato, está inscrito no referido artigo matricial rústico 3814º e tem a área de 1400 m <sup>2</sup> .	521
46,1	João de Sousa Franco Rua da Panificadora, 37- 1º 2430 Marinha Grande	P	R:3813º	Marinha Grande	Omisso	Norte: Fernando de Sousa Franco Sul: Manuel Franco Nascente: José Francisco Poente: Engrácia de Jesus	Este prédio tem natureza rústica, situa-se no lugar de Chameca, compõe-se de terreno de pinhal com mato e eucaliptal, está inscrito no referido artigo matricial rústico 3813º e tem a área de 1400 m <sup>2</sup> .	668
46,2	Fernando de Sousa Franco Rua Augusta Costa, 32 2430-458 Marinha Grande	P	R:3812º	Marinha Grande	Omisso	Norte: José Francisco Júnior Sul: Engrácia de Jesus Nascente: João Sousa Franco Poente: Manuel Francisco Franco e outro	Este prédio tem natureza rústica, situa-se no lugar de Chameca, compõe-se de terreno de pinhal com mato e eucaliptal, está inscrito no referido artigo matricial rústico 3812º e tem a área de 1400 m <sup>2</sup> .	493

Número da parcela	Nomes de proprietários, possuidores (P), usufrutuários (U) ou titulares inscritos (TI), cônjuges e moradas	(P) (U) ou (TI)	Matriz: R: Rústica; U: Urbana; Omissa	Freguesia	Descrição predial	Confrontações do prédio	Declarações complementares	Área de servidão do prédio (metros quadrados)
47A	José Francisco Júnior Silvia Martinho Casados Rua da Escola Velha, 20 Albergaria 2430 Marinha Grande	P	R:3785°	Marinha Grande	Omisso	Norte: Joaquim Ribeiro e outros Sul: Joaquim Silva Teodoro Nascente: Joaquim da Silva Teodoro e outros Poente: José dos Santos	Este prédio tem natureza rústica, situa-se no lugar de Charneca, compõe-se de terreno de pinhal, eucaliptal e mato, está inscrito no referido artigo matricial rústico 3785° e tem a área de 2400 m <sup>2</sup> .	83
47B								36
48	Adelino dos Santos Rogado Maria Manuela Pais de Oliveira Santos Casados Albergaria	P	R:3783°	Marinha Grande	Omisso	Norte: Caminho Sul: Manuel Francisco Franco Nascente: Joaquim Ribeiro Poente: José Joaquim	Este prédio tem natureza rústica, situa-se no lugar de Charneca, compõe-se de terreno de pinhal com mato, está inscrito no referido artigo matricial rústico 3783° e tem a área de 2000 m <sup>2</sup> .	805
	Jorge dos Santos Rogado Maria Clara dos Santos Monteiro Rogado Casados Rua Gregório Marques, 10 Albergaria 2430 Marinha Grande	P						
	José Gregório Rogado R. do Pinheiro Manso, 5 Pero Neto 2430 Marinha Grande	P						
	Luis Rogado dos Santos Maria Leonor Caetano dos Santos Casados Rua das Bicas, 16 - 1 esq Amieirinha 2430 Marinha Grande	P						
52A	Pedro Manuel do Rosário Joaquim Paula Maria Ferreira Fernandes Casados Albergaria 2430 Marinha Grande	P	R:3870°	Marinha Grande	04944/ 140191			218
52B								65
53	José Manuel Martinho Eloy Rua de Leiria 12 Albergaria 2430-011 Marinha Grande	P	R:3758°	Marinha Grande	Omisso	Norte: Manuel Joaquim Jorge e outros Sul: Joaquim Ribeiro Nascente: Rogado Santos Herdeiros Poente: Caminho	Este prédio tem natureza rústica, situa-se no lugar de Charneca, compõe-se de terreno de pinhal com mato, está inscrito no referido artigo matricial rústico 3758° e tem a área de 2000 m <sup>2</sup> .	99
54	Manuel dos Santos 2430 Marinha Grande	TI	R:3869°	Marinha Grande	Omisso	Norte: José Joaquim Sul: João Fortunato Nascente: Caminho Poente: Joaquim Silva Teodósio	Este prédio tem natureza rústica, situa-se no lugar de Lagoa, compõe-se de terreno de sementeira, está inscrito no referido artigo matricial rústico 3869° e tem a área de 980 m <sup>2</sup> .	114
	Paulino Bertola dos Santos Paula Cristina Santos Silva Casados Albergaria 2430 Marinha Grande	P						
56	José Sousa Eloi Maria Joaquina Casados Rua Central 10 Albergaria 2430 Marinha Grande	P	R:10097°	Marinha Grande	Omisso	Norte: João Joaquim Margarido e outro Sul: José Joaquim Nascente: Caminho Poente: José Joaquim	Este prédio tem natureza rústica, situa-se no lugar de Lagoa, compõe-se de terreno de sementeira, está inscrito no referido artigo matricial rústico 10 097° e tem a área de 4000 m <sup>2</sup> .	1 001

Número da parcela	Nomes de proprietários, possuidores (P), usufrutuários (U) ou titulares inscritos (TI), cônjuges e moradas	(P) (U) ou (TI)	Matriz: R: Rústica; U: Urbana; Omissa	Freguesia	Descrição predial	Confrontações do prédio	Declarações complementares	Área de servidão do prédio (metros quadrados)
57	João Joaquim Margarido Júlia Rosário João Casados Rua Central 19-A Albergaria 2430 Marinha Grande	P	R:3872º	Marinha Grande	Omisso	Norte: Engrácia Maria de Jesus Sul: Serventia Nascente: Caminho Poente: Manuel Fortunato	Este prédio tem natureza rústica, situa-se no lugar de Lagoa, compõe-se de terreno de vinha, está inscrito no referido artigo matricial rústico 3872º e tem a área de 500 m².	565
58	Manuel Joaquim João Albergaria 2430 Marinha Grande	TI	R:3873º	Marinha Grande	14102/ 121201			535
60	José Gregório Rogado 2430 Marinha Grande	P	R:3874º	Marinha Grande	Omisso	Norte: Manuel Joaquim Júnior e outros Sul: Caminho Nascente: Caminho Poente: Manuel Fortunato e outros	Este prédio tem natureza rústica, situa-se no lugar de Lagoa, compõe-se de terreno de pinhal com mato, está inscrito no referido artigo matricial rústico 3874º e tem a área de 750 m².	223
	José dos Santos Rogado 2430 Marinha Grande	P						
	Avelino Rogado 2430 Marinha Grande	P						
	Adelina dos Santos 2430 Marinha Grande	TI						
	Júlia Rogado dos Santos 2430 Marinha Grande	TI						
61	Pedro Manuel do Rosário Joaquim Paula Maria Ferreira Fernandes Casados Albergaria 2430 Marinha Grande	P	R:3772º	Marinha Grande	04945/ 140191			1 041
62	João Joaquim, Cabeça de Casal 2430 Marinha Grande	TI	R:3773º	Marinha Grande	Omisso	Norte: Maria do Rosário Herdeiros Sul: João Fortunato Nascente: António André Poente: Caminho	Este prédio tem natureza rústica, situa-se no lugar de Chameca de Albergaria, compõe-se de terreno de pinhal com eucaliptal, está inscrito no referido artigo matricial rústico 3773º e tem a área de 400 m².	231
63	António Lopes Vieira Maria Isabel Ferreira Salvador Fernandes Vieira Casados Rua da Fonte Velha, 1 Albergaria 2430-011 Marinha Grande	P	R:3765º	Marinha Grande	00410/ 150585			482
64	José Fortunato Joaquim Maria Odete da Silva Joaquim Casados Estrada de Piscassinós, 68, Moinho de Cima Albergaria 2430-011 Marinha Grande	P	R:3769º	Marinha Grande	14084/ 101201			164
65	Manuel Joaquim João Albergaria 2430 Marinha Grande	TI	R:3770º	Marinha Grande	14101/ 121201			527
66	João Joaquim Júnior 2430 Marinha Grande	TI	R:3732º	Marinha Grande	Omisso	Norte: Manuel Joaquim Herdeiros Sul: José Francisco dos Santos e outros Nascente: José Salvador e outros Poente: António André	Este prédio tem natureza rústica, situa-se no lugar de Fagundo, compõe-se de terreno de pinhal com mato, está inscrito no referido artigo matricial rústico 3732º e tem a área de 2700 m².	40
	António Ferreira da Costa Rico Rua dos Barros, 6 2400 Pataias	P						

Número da parcela	Nomes de proprietários, possuidores (P), usufrutuários (U) ou titulares inscritos (TI), cônjuges e moradas	(P) (U) ou (TI)	Matriz: R: Rústica; U: Urbana; Omissa	Freguesia	Descrição predial	Confrontações do prédio	Declarações complementares	Área de servidão do prédio (metros quadrados)
67	António Lopes Vieira Maria Isabel Ferreira Salvador Fernandes Vieira Casados Rua da Fonte Velha, 1 Albergaria 2430-011 Marinha Grande	P	R:3776°	Marinha Grande	11492/ 140598			101
68	António Lopes Vieira Rua da Fonte Velha 1 Albergaria 2430-011 Marinha Grande	P	R:3775°	Marinha Grande	6978/ 070792			184
69	Manuel Joaquim Herdeiros 2430 Marinha Grande	P	R:3731°	Marinha Grande	12073/ 220199			1 122
	Eduardo Domingues Emília de Almeida Casados Figueiras 2430 Marinha Grande	P						
	Manuel Salvador Fernandes Maria Joaquina Salvador Casados Moinho de Cima, 23 Albergaria 2430 Marinha Grande	P						
70	Manuel Fortunato Novo Maria do Rosário Ribeiro Casados Estrada Velha Albergaria 2430 Marinha Grande	P	R:3729°	Marinha Grande	Omisso	Norte: Joaquim Pereira Sul: Caminho Nascente: Caminho Poente: Caminho	Este prédio tem natureza rústica, situa-se no lugar de Charneca, compõe-se de terreno de pinhal com mato e sementeira, está inscrito no referido artigo matricial rústico 3729° e tem a área de 2300 m <sup>2</sup> .	806
70,1	Dina Francisco Alves Gomes José Fortunato Gomes Casados Estrada de Picassin, 78 Albergaria 2400 Marinha Grande	P	R: 9932°	Marinha Grande	11115/ 160552			242
71	Regina de Oliveira Joao Medina Luis Ferragem Medina Casados Av. Marquês de Pombal Lote 21 - 4º F 2410 Leiria	P	R:3728°	Marinha Grande	08946/ 021294			811
73	Joaquim Rosa de Sousa Albertina Conceição Joaquim Sousa Casados R. do Açude, 13 Albergaria 2430 Marinha Grande	P	R:3726°	Marinha Grande	13636/ 080101			325
74	Eduardo Lavrador Natalia Augusta Francisco Lavrador Casados R. da Pedreira, 15 Cabriz 2710 Sintra	P	R:3704°	Marinha Grande	04043/ 250190			430
75	Lucinda Augusto Ramos Ribeiro R. Bela Vista, 70 Lourel 2710 Sintra	P	U: 12888°	Marinha Grande	Omisso	Norte: José Pedrosa Sul: José Neto Nascente: Caminho Público e outro Poente: Caminho Público	Este prédio tem natureza urbana, situa-se no lugar de Albergaria, compõe-se de terreno de construção, está inscrito no referido artigo matricial urbano 12 888° e tem a área de 1728 m <sup>2</sup> .	691
	Carlos Manuel Augusto de Barros 2400 Marinha Grande	P						
	Paulo Jorge Augusto Neto 2430 Marinha Grande	P						


Número da parcela	Nomes de proprietários, possuidores (P), usufrutuários (U) ou titulares inscritos (TI), cônjuges e moradas	(P) (U) ou (TI)	Matriz: R: Rústica; U: Urbana; Omissa	Freguesia	Descrição predial	Confrontações do prédio	Declarações complementares	Área de servidão do prédio (metros quadrados)
76	Eduardo Lavrador Natalia Augusta Francisco Lavrador Casados R. da Pedreira, 15 Cabriz 2710 Sintra	P	R:3725°	Marinha Grande	04044/ 250190			240
77A	Fernando Jesus Carvalho Maria Teresa Duarte Pires Carvalho Casados Rua 6, 38 -A Embra 2430 Marinha Grande  Maria Joaquina Manuel Salvador Fernandes Casados Moinho de Cima 2400 Marinha Grande	P  P	R:3706°	Marinha Grande	11572/ 190698			141
77B								212
78	Herimeno Domingues da Silva Isaura Pedrosa Pedreiro Casados Rua 70, 3 Pilado 2430 Marinha Grande	P	R:3708°	Marinha Grande	Omisso	Norte: José dos Santos Novo e outros Sul: Manuel Joaquim Herdeiros Nascente: Manuel Silva Poente: Afonso Sousa	Este prédio tem natureza rústica, situa-se no lugar de Vale Covão, compõe-se de terreno de pinhal com mato, está inscrito no referido artigo matricial rústico 3708° e tem a área de 1000 m <sup>2</sup> .	734
80A	António Rodrigues Antunes Faria Maria de Jesus Ferreira de Faria Casados R. do Brejo, 176 Stª Eufémia 2400 Leiria	P	R:3660°	Marinha Grande	Omisso	Norte: João Fortunato Sul: Deolinda Júlia Domingues e outros Nascente: Deolinda Júlia Domingues e outros Poente: Joaquim Pereira	Este prédio tem natureza rústica, situa-se no lugar de Charneca, compõe-se de terreno de eucaliptal com mato, está inscrito no referido artigo matricial rústico 3660° e tem a área de 4800 m <sup>2</sup> .	246
80B								2 292
82	Fernando Ribeiro Fortunato Albergaria 2430 Marinha Grande  José Eloi Domingues Laurinda de Jesus Casados R. do Campo de Futebol, 31 2430 Marinha Grande	TI  P	R:3713°	Marinha Grande	09571/ 091095			984
85	Manuel Fortunato Novo Maria do Rosário Ribeiro Casados Estrada Velha Albergaria 2430 Marinha Grande  Fernando Ribeiro Fortunato Estrada Nacional 242, Apartado 223 Albergaria 2430 Marinha Grande	TI  P	R:3478°	Marinha Grande	Omisso	Norte: Estrada Sul: Estrada Nascente: Caminho Poente: Estrada	Este prédio tem natureza rústica, situa-se no lugar de Valeirão, compõe-se de terreno de sementeira com vinha e olival, está inscrito no referido artigo matricial rústico 3478° e tem a área de 28 800 m <sup>2</sup> .	1 886
86	Aires Joaquim Alves Estrada de Picassinos 76 Albergaria 2430-011 Marinha Grande	P	R:3494°	Marinha Grande	Omisso	Norte: Sancha de Jesus Sul: Estrada Nascente: Estrada Poente: Vala	Este prédio tem natureza rústica, situa-se no lugar de Serrada, compõe-se de terreno de sementeira, está inscrito no referido artigo matricial rústico 3494° e tem a área de 1450 m <sup>2</sup> .	140
87	Manuel de Jesus Santos Sobreiro Barosa 2400 Leiria	P	R:3492°	Marinha Grande	00892/ 030386			185

Número da parcela	Nomes de proprietários, possuidores (P), usufrutuários (U) ou titulares inscritos (TI), cônjuges e moradas	(P) (U) ou (TI)	Matriz: R: Rústica; U: Urbana; Omissa	Freguesia	Descrição predial	Confrontações do prédio	Declarações complementares	Área de servidão do prédio (metros quadrados)
88	Gabriel da Silva Rua da Guiné Ordem 2430 Marinha Grande	P	R:3493º	Marinha Grande	11618/ 070798			3 536
	Celestino Ruivaço Fernandes Maria Cidalina Fortunato Reis Casados Moinhos de Cima, 72 Albergaria 2430 Marinha Grande	P						
	José Reis Rua 1, 24 Albergaria 2430 Marinha Grande	U						
91	Joaquim Alves Albergaria 2400 Marinha Grande	TI	R:3490º	Marinha Grande	Omisso	Norte: Manuel Reis Sul: Manuel Reis Nascente: Estrada Poente: Manuel Reis	Este prédio tem natureza rústica, situa-se no lugar de Serrada, compõe-se de terreno de sementeira, está inscrito no referido artigo matricial rústico 3490º e tem a área de 980 m <sup>2</sup> .	452
	Aires Joaquim Alves Maria Lurdes Augusta Francisco Casados Albergaria 2430 Marinha Grande	P						
92	Sónia Margarida Reis de Almeida Pereira Lino Miguel Reis Pereira Casados Albergaria 2430 Marinha Grande	P	R:3491º	Marinha Grande	11975/ 111298			622
93	Fernando Manuel dos Reis Matias Maria Rosinda do Rosário Matias Casados Moinhos da Barosa Albergaria 2430 Marinha Grande	P	R:3487º	Marinha Grande	7976/ 090993			454
94	Manuel Francisco Júnior Júlia Sousa Eloi Casados Rua 2, 16 Albergaria 2430 Marinha Grande	P	R:3483º	Marinha Grande	Omisso	Norte: Raul Pereira Roldão Sul: José Lino Silva Gregório Nascente: Caminho Poente: Vala	Este prédio tem natureza rústica, situa-se no lugar de Serrada, compõe-se de terreno de sementeira com tanchas, pinhal e mato, está inscrito no referido artigo matricial rústico 3483º e tem a área de 2200 m <sup>2</sup> .	1 110
96A	Manuel Francisco Júnior Júlia Sousa Eloi Casados Rua 2, 16 Albergaria 2430 Marinha Grande	P	R:3486º	Marinha Grande	04465/ 030790			783
	Plásticos Caseiro Lda Apartado 7 2430 Marinha Grande	P						
96 B								850
97	José Luis da Silva Gregório Deolinda Sousa Eloi Casados Estrada da Marinha Grande Albergaria 2430 Marinha Grande	P	R:3481º	Marinha Grande	Omisso	Norte: Manuel Francisco Sul: José Eloi Nascente: Joaquim João Júnior Poente: Caminho	Este prédio tem natureza rústica, situa-se no lugar de Valeirão, compõe-se de terreno de pinhal com mato, está inscrito no referido artigo matricial rústico 3481º e tem a área de 8550 m <sup>2</sup> .	769
99	Nuno Miguel da Costa Morais Roldão Rua Fernando Nunes Duarte, 8 2430 Marinha Grande	P	R:3462º	Marinha Grande	11845/ 010480			3 481


Número da parcela	Nomes de proprietários, possuidores (P), usufrutuários (U) ou titulares inscritos (TI), cônjuges e moradas	(P) (U) ou (TI)	Matriz: R: Rústica; U: Urbana; Omissa	Freguesia	Descrição predial	Confrontações do prédio	Declarações complementares	Área de servidão do prédio (metros quadrados)
99,1	Carmen Dolores da Silva Domingues Pina 2430 Marinha Grande	TI	R:3401º	Marinha Grande	06344/ 050675			703
	Joaquim Maria Domingues Beja Albergaria 2430 Marinha Grande	TI						
	António Ferreira de Costa Rico Rua dos Barros 6 2445-339 Pataias	P						
101	João da Silva Emília Suzana Casados Estrada Velha Albergaria 2430 Marinha Grande	P	R:3397º	Marinha Grande	Omisso	Norte: Manuel Joaquim Júnior Sul: António Domingues Herdeiros Nascente: Caminho Poente: António Domingues Herdeiros	Este prédio tem natureza rústica, situa-se no lugar de Fagundo, compõe-se de terreno de sementeira está inscrito no referido artigo matricial rústico 3397º e tem a área de 1900 m <sup>2</sup> .	487
102A	José Fortunato Joaquim Maria Odete Silva Joaquim Casados Rua do Moinho de Cima, 68 Albergaria 2430 Marinha Grande	P	R:3395º	Marinha Grande	03951/ 050538			1 837
	José Manuel Bértolo Santos Albergaria 2430 Marinha Grande	P						
	José da Cruz Prudêncio Albergaria 2430 Marinha Grande	P						
	Joaquim Loureiro, Cabeça de Casal da Herança de Albergaria 2430 Marinha Grande	P						
	Ambivia-Compra e Venda de Imóveis Lda Casa Mil Homens Golpilheira 2440-231 Batalha	P						
	Manuel Joaquim dos Santos Alice da Conceição Casados Rua 2, 19 Albergaria 2430 Marinha Grande	P						
	Joaquina do Rosário Margarida Rua Moinho de Cima, 10-12 Albergaria 2430 Marinha Grande	P						
	João Joaquim Margarido Júlia Rosário João Casados Rua Central 19-A Albergaria 2430 Marinha Grande	P						
	Paulino Bertolo dos Santos Paula Cristina Santos Silva Casados Trav. dos Fundadores, 4 Albergaria 2430 Marinha Grande	P						
102B								1 837
111	José Joaquim Rua Alves Redol, 16 2430 Marinha Grande	P	R:3394º	Marinha Grande	Omisso	Norte: Manuel Esteves Eloi Sul: Manuel Joaquim Júnior Nascente: Manuel Esteves Eloi Poente: Vala	Este prédio tem natureza rústica, situa-se no lugar de Fagundo, compõe-se de terreno de sementeira, está inscrito no referido artigo matricial rústico 3394º e tem a área de 2600 m <sup>2</sup> .	605

Número da parcela	Nomes de proprietários, possuidores (P), usufrutuários (U) ou titulares inscritos (TI), cônjuges e moradas	(P) (U) ou (TI)	Matriz: R: Rústica; U: Urbana; Omissa	Freguesia	Descrição predial	Confrontações do prédio	Declarações complementares	Área de servidão do prédio (metros quadrados)
112	Elsa Sofia Martinho Ruivo 2430 Marinha Grande	P	R:3368°	Marinha Grande	10438/ 100197			2 412
	David João Martinho Rui 2430 Marinha Grande	P						
	Manuel Esteves Eloi Emília Martinho Casados Rua 2, 59 Pero Neto 2430 Marinha Grande	U						
114	Rafael de Jesus Fortunato Maria Alice Matias Santos Fortunato Casados Estrada Principal, 53 Albergaria 2430 Marinha Grande	P	R:3444°	Marinha Grande	Omisso	Norte: Manuel Joaquim Júnior Sul: Emilia Pereira Domingues Nascente: Estrema de Concelho Poente: Artur Alves e outros	Este prédio tem natureza rústica, situa-se no lugar de Fagundo, compõe-se de terreno de pinhal com mato, está inscrito no referido artigo matricial rústico 3444° e tem a área de 900 m².	981
	José de Jesus Fortunato 2430 Marinha Grande	P						
	Maria Saladina de Jesus Fortunato 2430 Marinha Grande	P						
	Celeste de Jesus Fortunato 2430 Marinha Grande	P						
115	Joaquim de Jesus Duarte Júlia Lourenço Esperança Duarte Casados Rua Maria Elisa, 1500, Casalito Amor 2400-767 Leiria	P	R:10078°	Marinha Grande	01248/ 170965			9 044
117	Rosa Maria Barosa Torres de Figueiredo Pena Raul Sarreira Pena Casados Av. Marques de Pombal, Lote 13 - 7º A 2400 Leiria	P	R:2924°; R:2935°	Marinha Grande	Num: 4663 Livro: B-13 Folha: 117 v			3 727
154A	Helena Maria Batista Duarte Fernando dos Prazeres Alexandre Casados Rua da Charnequinha, 3 Moita 2460 Marinha Grande	P	R:1673°; R:1674°	Moita	00006/ 110986		Este prédio encontra-se actualmente inscrito nas matrizes prediais rústicas, da referida freguesia de Moita, Marinha Grande sob os artigos rústicos 1673° e 1674°, que proveio dos artigos rústicos 1768° e 1760° da freguesia de Pataias, descritos no concelho Alcobaça sob o n.º 0006/110986.	1 043
	Maria Duarte da Silva Sapateiro Moita 2460 Alcobaça	P						
	Maria do Rosário Batista Rua das Charnequinhas, 3 Moita 2430 Marinha Grande	P						
	José Sapateiro Duarte Maria Lucia Luísa Grácio Casados Rua Charnequinha Moita 2430 Marinha Grande	P						
	Clemente César Emília Rosália Casados Estrada Principal, 22 Maceirinha Maceira 2405 Leiria	P						
	Ana Maria do Rosário Duarte André Eduardo Soares André Casados Moita 2460 Alcobaça	P						
	Maria Helena Rosário Duarte André Eduardo Soares André Casados Rua Chanerquinhas, 12 Moita 2430 Marinha Grande	P						

Número da parcela	Nomes de proprietários, possuidores (P), usufrutuários (U) ou titulares inscritos (TI), cônjuges e moradas	(P) (U) ou (TI)	Matriz: R: Rústica; U: Urbana; Omissa	Freguesia	Descrição predial	Confrontações do prédio	Declarações complementares	Área de servidão do prédio (metros quadrados)
154B	Joaquim Duarte Sapateiro 2460 Alcobaça	TI						2 338
158	José Ferreira de Sousa Maria Soares Francisco Casados Rua 1º de Dezembro, 38 Moita 2430 Marinha Grande	P	R:1734º	Moita	00457/ 010693		Este prédio encontra-se actualmente inscrito na matriz predial rústica da referida freguesia de Moita, Marinha Grande sob o artigo 1734º, que proveio do artigo rústico 1831º da freguesia de Pataias, descritos no concelho de Alcobaça sob o nº 00457/010693.	714

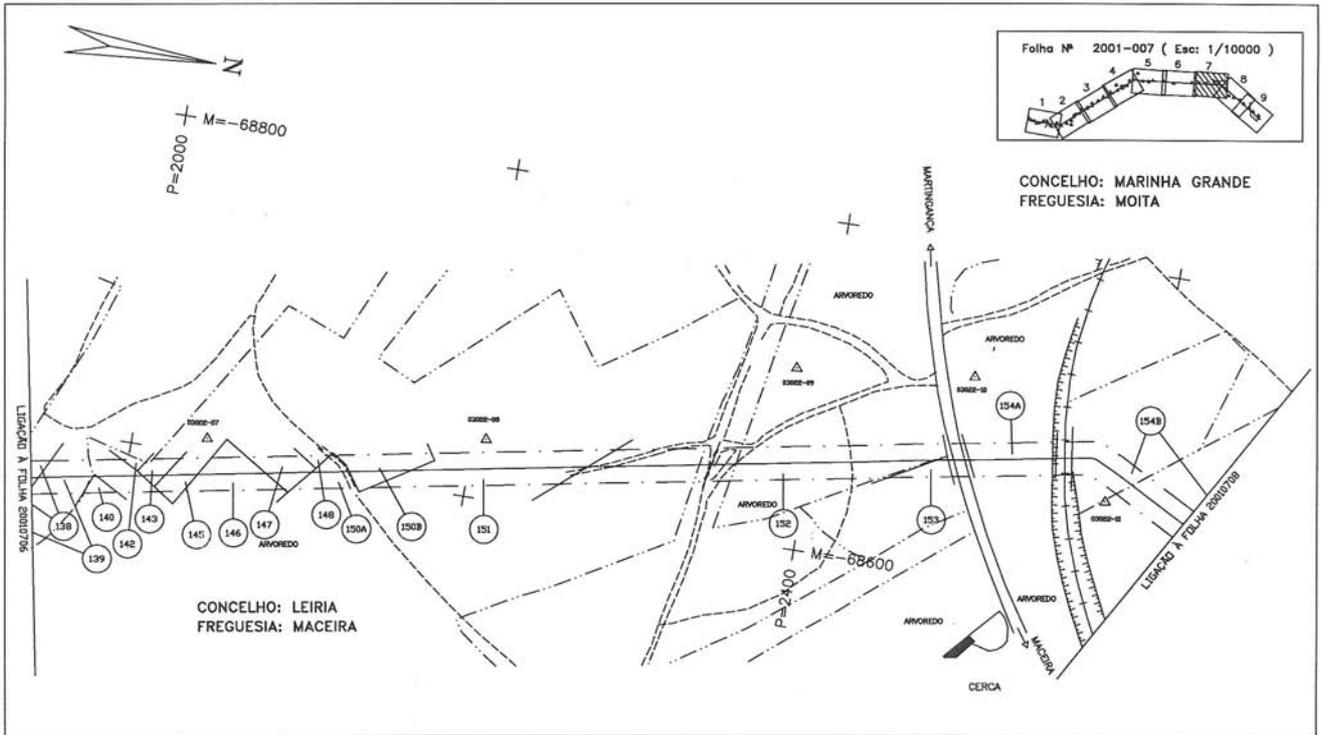


P-2001-DWG-CD-07\_07-REV.3

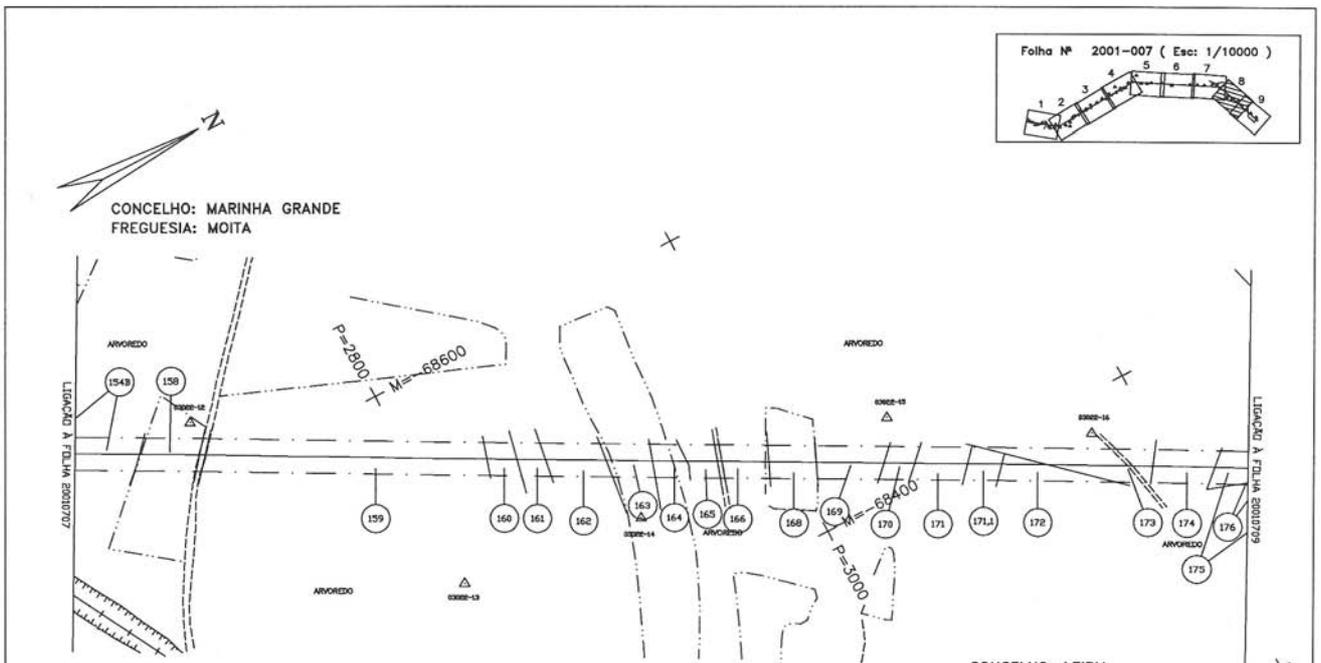

LEGENDA

REDES DE ÁGUAS ESGOTOS E TELEFONES	REDES ELÉCTRICAS E DE GAS	CARTOGRAFIA
CONDUTOR DE ÁGUA E OUTROS LIQUIDOS	LINHA AEREA DE ALTA TENSAO (DESE PRIMA/RESTRICAO)	CASA
COLLECTORES DE ESGOTO	CABOS SUBTERRANEOS DE ALTA TENSAO (REDES DE DISTRIBUICAO)	SHARRAGA
CAHO TELEFONICO CONDAL INTERMUNICIPAL E REGIONAL	CABOS AERIOS DE ALTA TENSAO (REDES DE DISTRIBUICAO)	NÚMERO DE PARCELA
CAHO TELEFONICO DE ASSINANTE	CABOS AERIOS DE BAIXA TENSAO	ESTRADA
LINHA AEREA INTERMUNICIPAL E REGIONAL	CABOS SUBTERRANEOS DE BAIXA TENSAO	CAMINHO
CAHO TELEFONICO DE ASSINANTE	REDES DE GÁS	ESCRITÓRIO
CAHO SUBTERRANEOS DE TELECOMUNICACOES		MURO P. SOLTA
		MURO DE SUPORTE
		VEDACOES OBRAS
		LIMITES DE CULTURA
		LINHA DE ÁGUA
		RIO
		LIMITE DE CONCELHO
		FINCA DE SERVAÇÃO
		LIMITE DE FREGUESIA
		POLIGONO DE APOIO
		POINTE DE ALTA TENSAO
		POINTE DE BAIXA TENSAO
		POINTE DE ILUMINACAO
		POINTE TELEFONICO

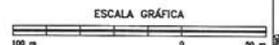


REV	DATE	DESCRIPTION	DRN																
2	01.08.05	AS-BUILT CADASTRAL																	
1		AS-BUILT																	
0	27.08.94	EMITIDO P/ CONST.	LIC	NI	MCN														


  

TRANSGAS, Soc. Portuguesa de Gas Natural SA.		SCALE 1:2000		JOB No. 59.4255.00		INDEX P		AREA 2001		DOC. TYPE DWG		DRAWING No. CD-07.08		REV 2	
--	--	--------------	--	--------------------	--	---------	--	-----------	--	---------------	--	----------------------	--	-------	--

TÍTULO: PLANTA CADASTRAL GASODUTO SETÚBAL/LEIRIA (LOTE 1)

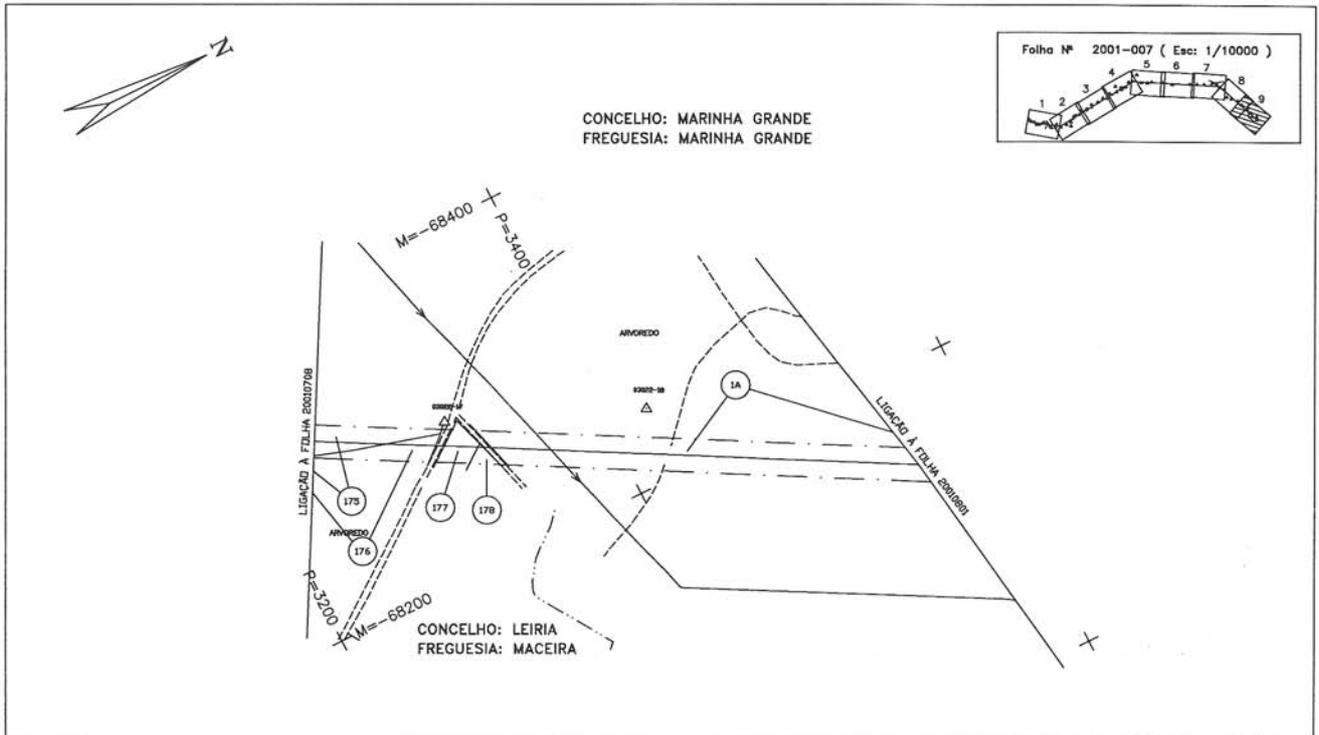

P-2001-DWG-CD-07\_09-REV.2

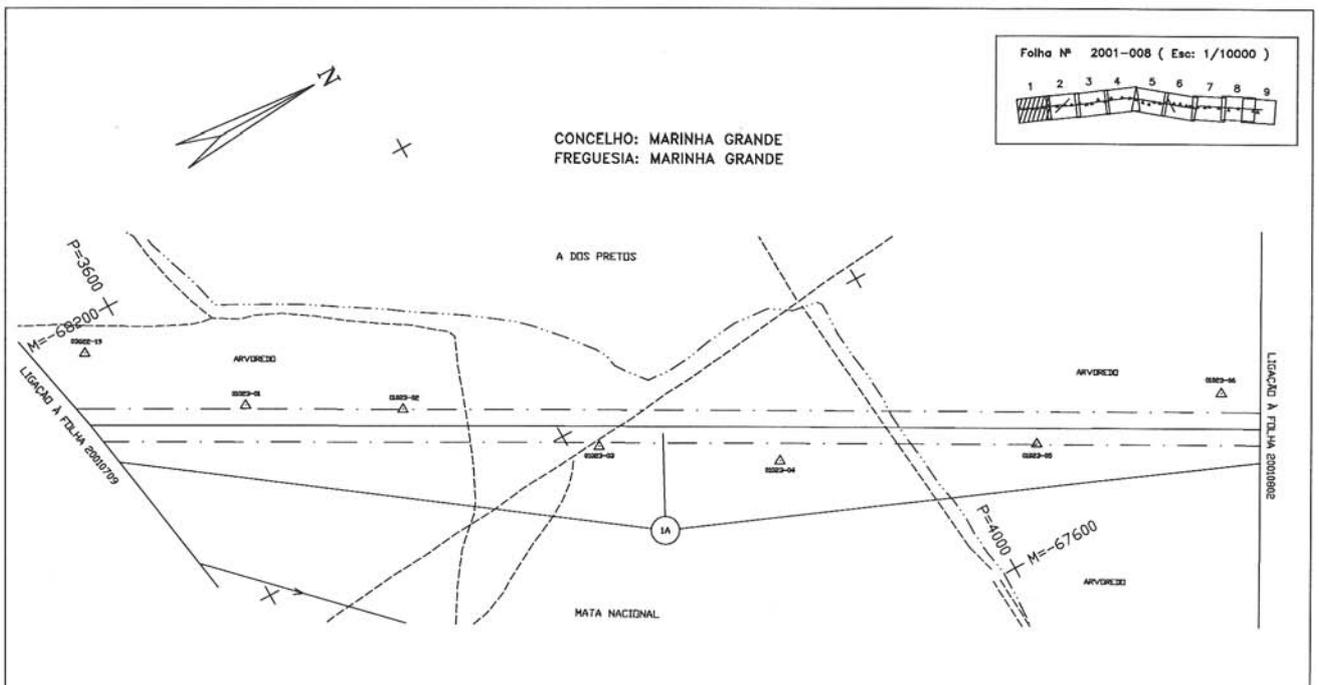

LEGENDA

REDES DE ÁGUAS ESGOTOS E TELEFONES	REDES ELECTRICAS E DE GAS	CARTOGRAFIA
CONDUTOR DE AGUA E OUTROS LIGADORS	LINHA AEREA DE ALTA TENSAO (DESE PRIMA/CONSTRUCAO)	CHARRA
COLECTORES DE AGUA PLUVIAL	CONDOS SUBTERRANEOS DE ALTA TENSAO (REDES DE DISTRIBUICAO)	BRANCA
CABO TELEFONICO COMUM INTERMUNICIPAL E REGIONAL	CONDOS SUBTERRANEOS DE BAA TENSAO	NÚMERO DE PARCELA
CONDOS SUBTERRANEOS DE ASSINANTE	CONDOS SUBTERRANEOS DE BAA TENSAO	ESTRADA
CONDOS AERIOS DE ASSINANTE	REDES DE GAS	CANAL
LINHA AEREA INTERMUNICIPAL E REGIONAL		ESCARPAO
CONDOS SUBTERRANEOS DE TELECOMUNICACOES		MURO P. SOLTA
		MURO DE SUPORTE
		VEDACOES ONDAS
		LIMITES DE CULTIVA
		LINHA DE AGUA
		RIO
		LIMITE DE CONCELHO
		FANEA DE BARRAGEM
		LIMITE DE FREGUESIA
		POSICIONAL DE APOIO
		POSTE DE ALTA TENSAO
		POSTE DE BAA TENSAO
		POSTE DE ALIAMENTO
		POSTE TELEFONICO




REV	DATE	DESCRIPTION	DES	DIST	APP	APP	APP	APP	APP
2	01.08.05	AS-BUILT CADASTRAL	JL	JD	FR				
1		AS-BUILT							
0	27.09.04	EMITIDO P/ CONST.	LJC	MON	IN				

TÍTULO:  
PLANTA CADASTRAL  
GASODUTO SETÚBAL/LEIRIA (LOTE 1)


TRANSGAS, S.A., Sociedade Portuguesa de Gás Natural S.A.  
PROJECTO DE GAS NATURAL — PORTUGAL

SCALE: 1:2000

JOB Nº: 59.4255.00  
INDEX: P  
AREA: 2001  
DOC. TYPE: DWG  
DRAWING Nº: CD-08.01  
REV: 2

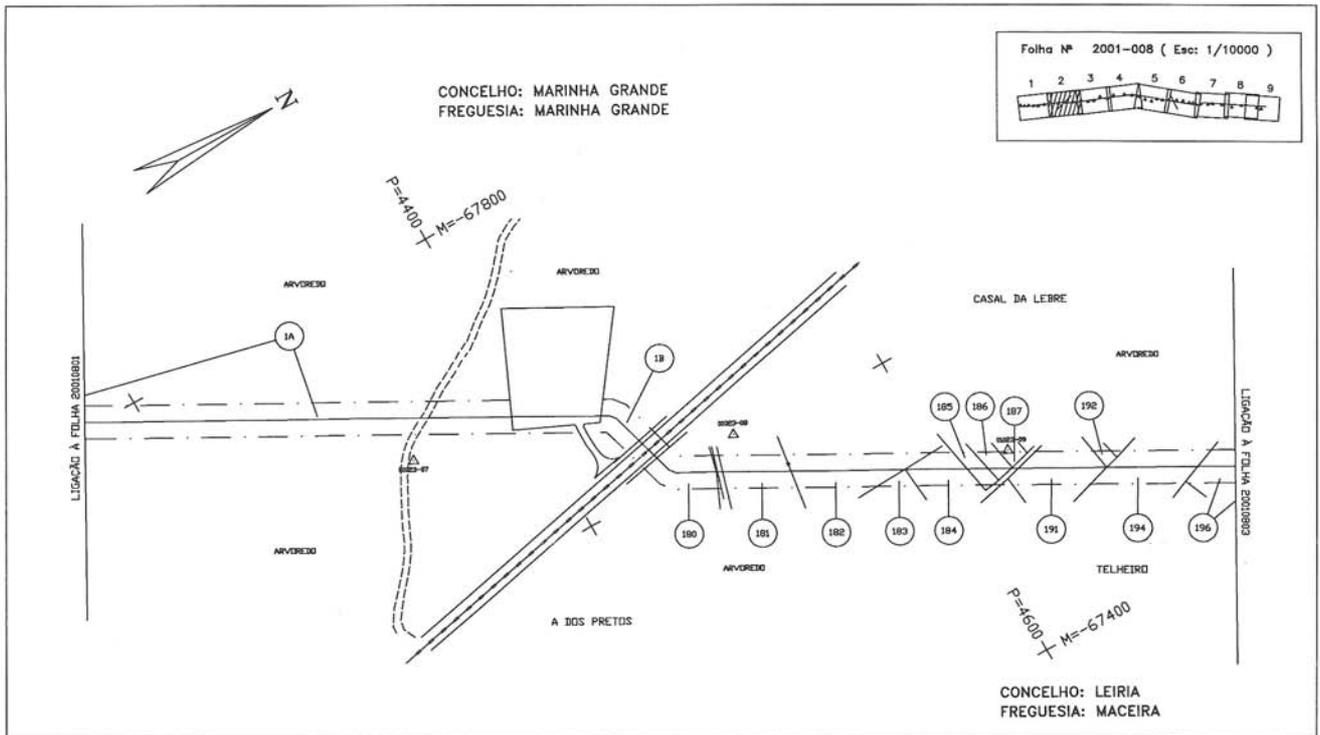

P-2001-DWG-CD-08\_02-REV.2


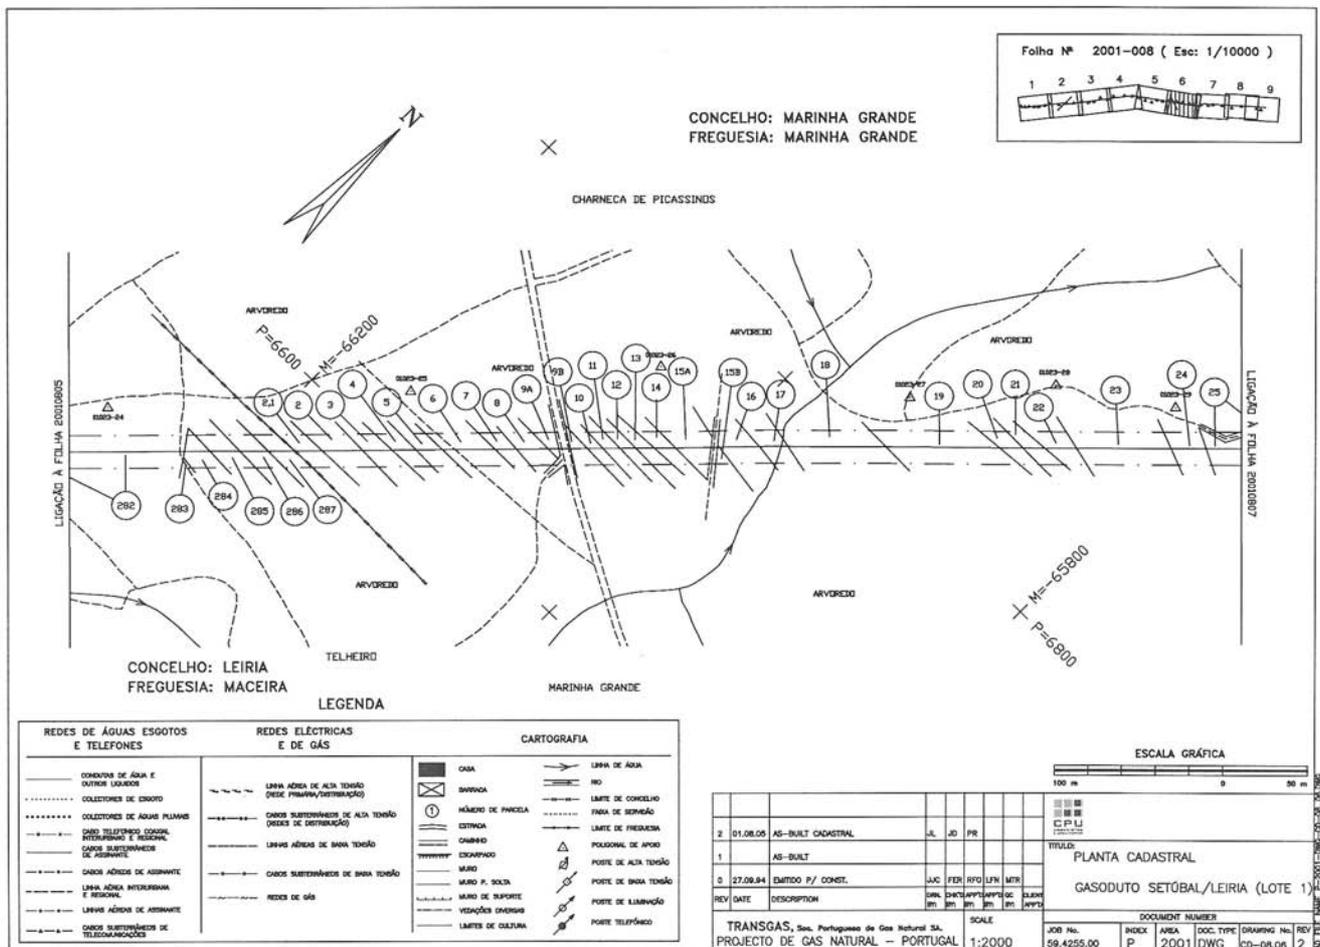


REDES DE ÁGUAS ESGOTOS E TELEFONES	REDES ELÉCTRICAS E DE GÁS	CARTOGRAFIA
<ul style="list-style-type: none"> <li>CONDUTOR DE ÁGUA E OUTROS CONDUTORES</li> <li>COLETORES DE ESGOTO</li> <li>COLETORES DE ÁGUAS PLUVIAIS</li> <li>CANO TELEFÓNICO CANAL INTERMUNICIPAL E RESERVA</li> <li>CANO SUBSTACIONADOR DE ASSINANTE</li> <li>CANO ADONDE DE ASSINANTE</li> <li>LINHA ADONDE INTERMUNICIPAL E RESERVA</li> <li>LINHA ADONDE DE ASSINANTE</li> <li>CANO SUBSTACIONADOR DE TELECOMUNICAÇÕES</li> </ul>	<ul style="list-style-type: none"> <li>LINHA ADONDE DE ALTA TENSÃO (DESE, PRIMARIA/RESTRIBUICÃO)</li> <li>CANO SUBSTACIONADOR DE ALTA TENSÃO (DESE DE DISTRIBUICÃO)</li> <li>LINHAS ADONDE DE BAIXA TENSÃO</li> <li>CANO SUBSTACIONADOR DE BAIXA TENSÃO</li> <li>REDES DE GÁS</li> </ul>	<ul style="list-style-type: none"> <li>CASA</li> <li>BARRECA</li> <li>HÁBITADO DE PARCELA</li> <li>ESTRELA</li> <li>CANAL</li> <li>ENCANADADO</li> <li>MURO</li> <li>MURO A. SOLTA</li> <li>MURO DE TAMPÃO</li> <li>VEDAÇÕES EMERSON</li> <li>LIMITES DE CULTURA</li> <li>LINHA DE ÁGUA</li> <li>RIO</li> <li>LIMITE DE CONCELHO</li> <li>FANEA DE SERVAÇÃO</li> <li>LIMITE DE FREGUESIA</li> <li>POLIGONO DE APOIO</li> <li>POSTE DE ALTA TENSÃO</li> <li>POSTE DE BAIXA TENSÃO</li> <li>POSTE DE ILUMINAÇÃO</li> <li>POSTE TELEFÓNICO</li> </ul>

REV	DATE	DESCRIPTION	ELAB.	DESEN.	APROV.	EMISS.	DATA
2	01.08.05	AS-BUILT CADASTRAL	AL	JD	PR		
1		AS-BUILT					
0	27.08.84	EMITIDO P/ CONST.	JUC	FER	RFO	LJA	MTR

TRANSGÁS, Soc. Portuguesa de Gás Natural SA.	SCALE	JOB No.	INDEX	AREA	DOC. TYPE	DRAWING No.	REV
PROJECTO DE GAS NATURAL - PORTUGAL	1:2000	59.4255.00	P	2001	DWG	CD-08.06	2

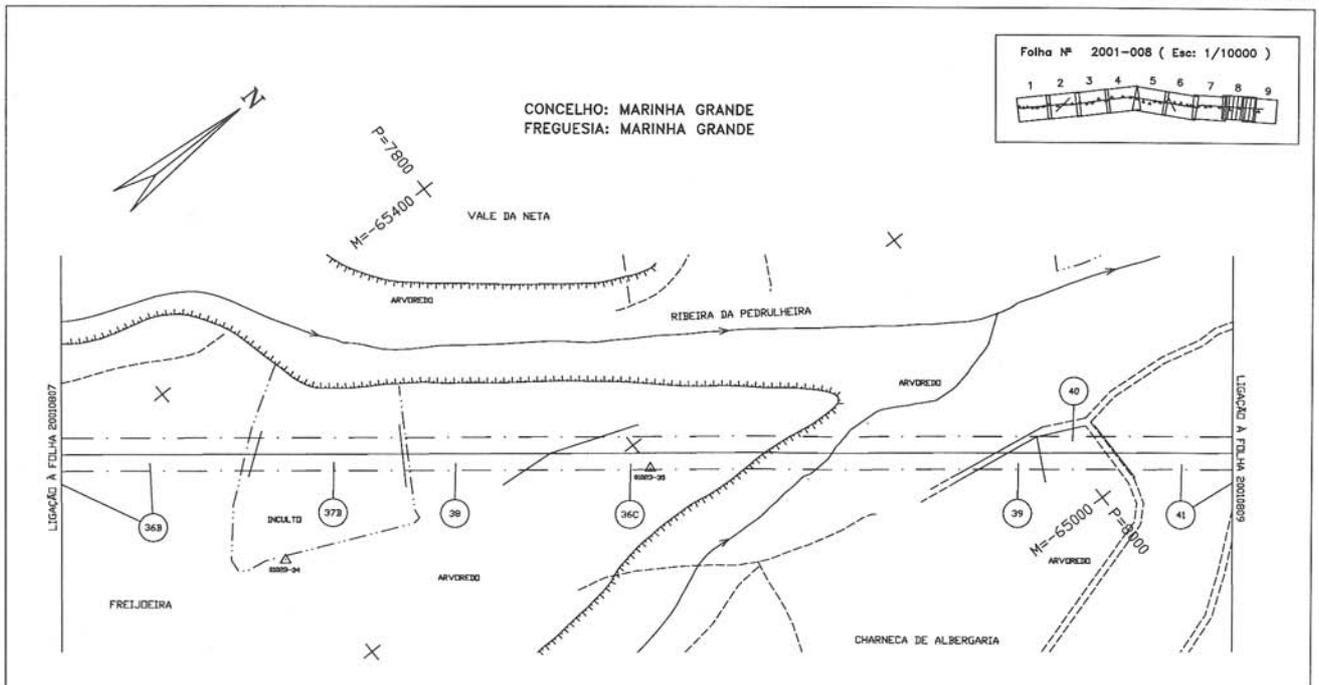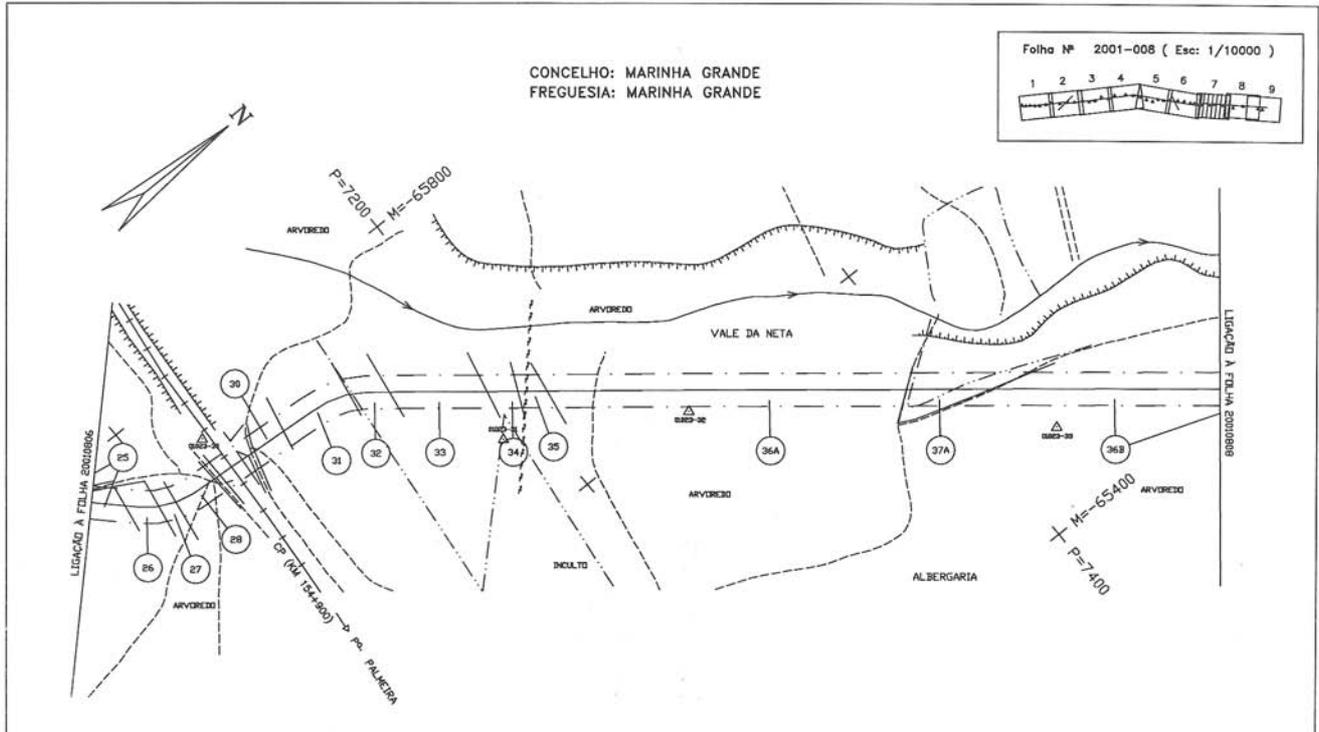

LEGENDA

REDES DE ÁGUAS ESGOTOS E TELEFONES	REDES ELÉCTRICAS E DE GÁS	CARTOGRAFIA

ESCALA GRÁFICA

2	01.08.00	AS-BUILT CADASTRAL	JL	AD	FR															
1		AS-BUILT																		
0	27.09.94	EMITIDO P/ CONST.	JLC	FEN	BRF	L/N	MTR													
REV	DATE	DESCRIPTION	ELAB	APR																

TÍTULO: PLANTA CADASTRAL  
GASODUTO SETÚBAL/LEIRIA (LOTE 1)

SCALE: 1:2000

DOCUMENT NUMBER: 59.4255.00

JOB No: 59.4255.00


INDEX: P

AREA: 2001


DOC. TYPE: DWG

DRAWING No: 00-08.08

REV: 2

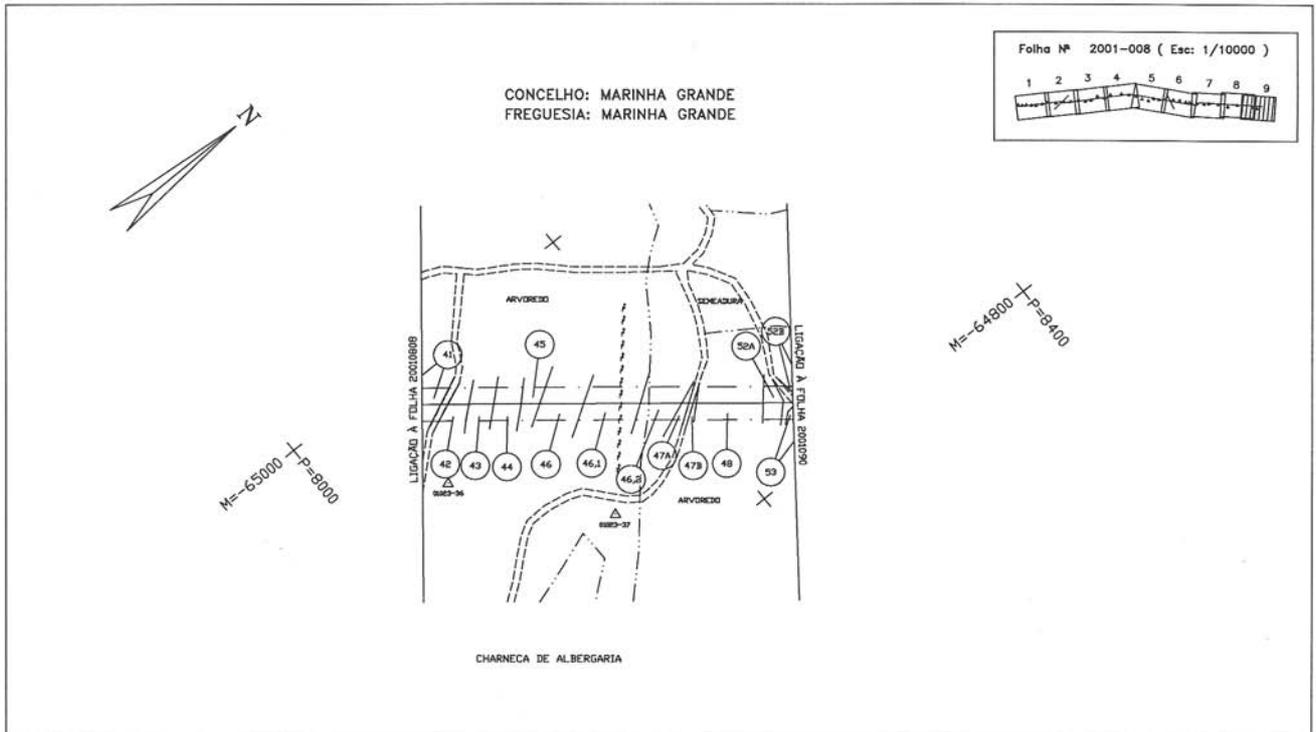


P-2001-DWG-CD-08\_09-REV.2

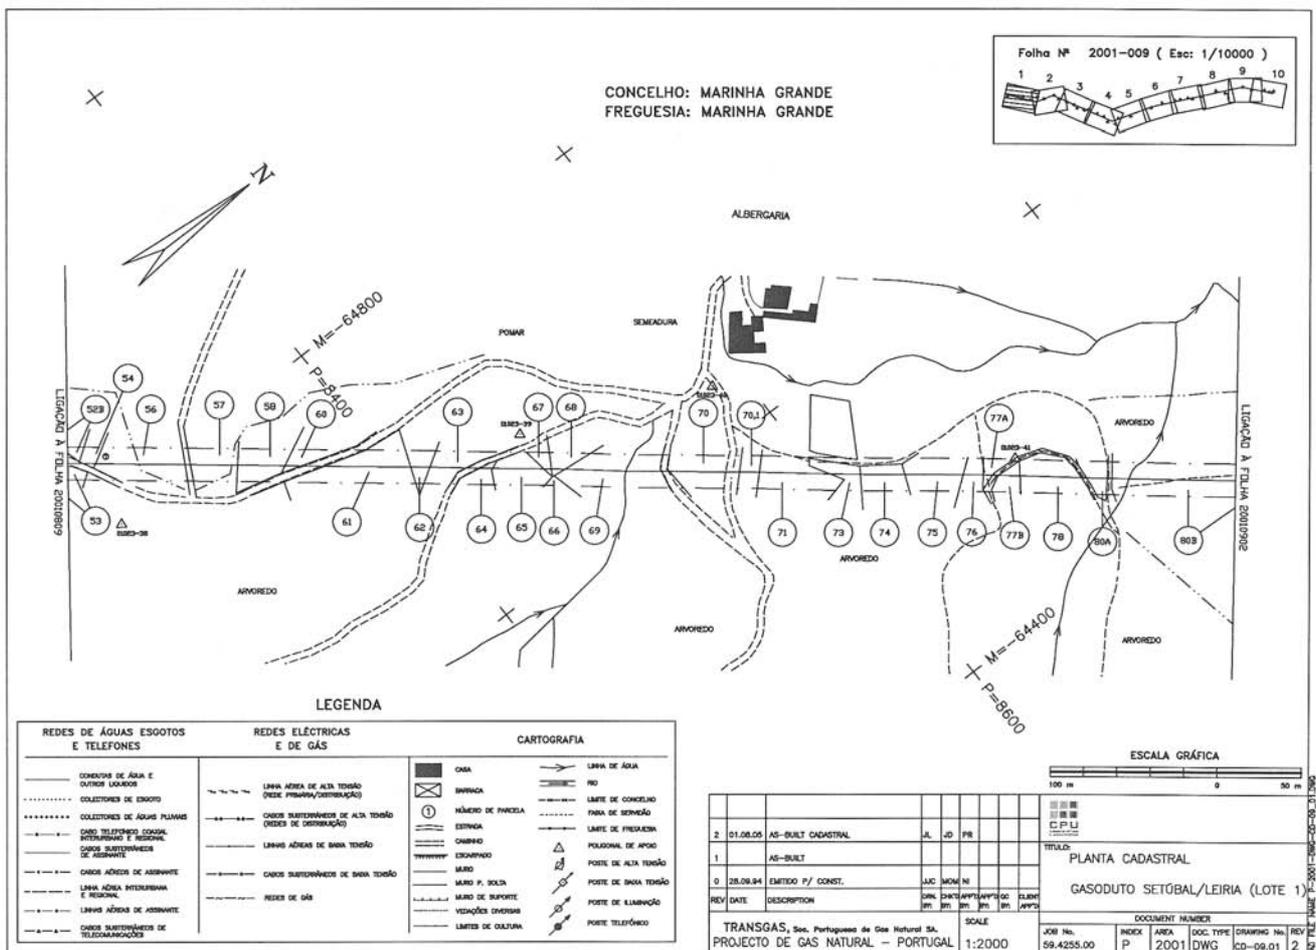

LEGENDA

REDES DE ÁGUAS ESQUOTOS E TELEFONES	REDES ELÉCTRICAS E DE GÁS	CARTOGRAFIA
— LINHA DE ÁGUA E OUTROS LIGADOS	— LINHA ÁREA DE ALTA TENSÃO (DESE. PRIMARIA/DISTRIBUIÇÃO)	— LINHA DE ÁGUA
— COLECTORES DE ESGOTO	— CABOS SUBTERRÂNEOS DE ALTA TENSÃO (REDES DE DISTRIBUIÇÃO)	— RIO
— COLECTORES DE ÁGUAS PLUVIAIS	— LINHAS ÁREAS DE BASTA TENSÃO	— LIMITE DE CONCELHO
— CABO TELEFÓNICO COAXIAL FIBROÓPTICO E RESERVA	— CABOS SUBTERRÂNEOS DE BASTA TENSÃO	— PARA DE SENHAÇÃO
— CABOS SUBTERRÂNEOS DE ASSINANTE	— REDES DE GÁS	— LIMITE DE FREGUESIA
— LINHA ÁREA INTERURBANA E RESERVA		— PALANCA DE APOIO
— LINHAS ÁREAS DE ASSINANTE		— POSTE DE ALTA TENSÃO
— CABOS SUBTERRÂNEOS DE TELECOMUNICAÇÕES		— POSTE DE BASTA TENSÃO
		— POSTE DE ILUMINAÇÃO
		— POSTE TELEFÓNICO
		— LIMITE DE CULTURA
		— OBRA
		— SERRA
		— NÚMERO DE PARCELA
		— ESTIVA
		— EQUINO
		— MURO
		— MURO P. SOLA
		— MURO DE SUPORTE
		— VEIÇÕES DIVERSAS

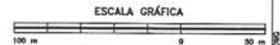

REV	DATE	DESCRIPTION	ELAB	APP	ELAB	APP
2	01.08.05	AS-BUILT CADASTRAL	JL	JD	FR	
1		AS-BUILT				
0	28.09.84	EMITIDO P/ CONST.	AJC	MOM	NI	


  

TÍTULO	DOCUMENT NUMBER
PLANTA CADASTRAL	
GASODUTO SETÚBAL/LEIRIA (LOTE 1)	


  

JOB No.	INDEX	AREA	DOC. TYPE	DRAWING No.	REV
59.4255.00	P	2001	DWG	CD-09.01	2

TRANSGAS, Soc. Portuguesa de Gas Natural SA. PROJECTO DE GAS NATURAL - PORTUGAL. SCALE 1:2000

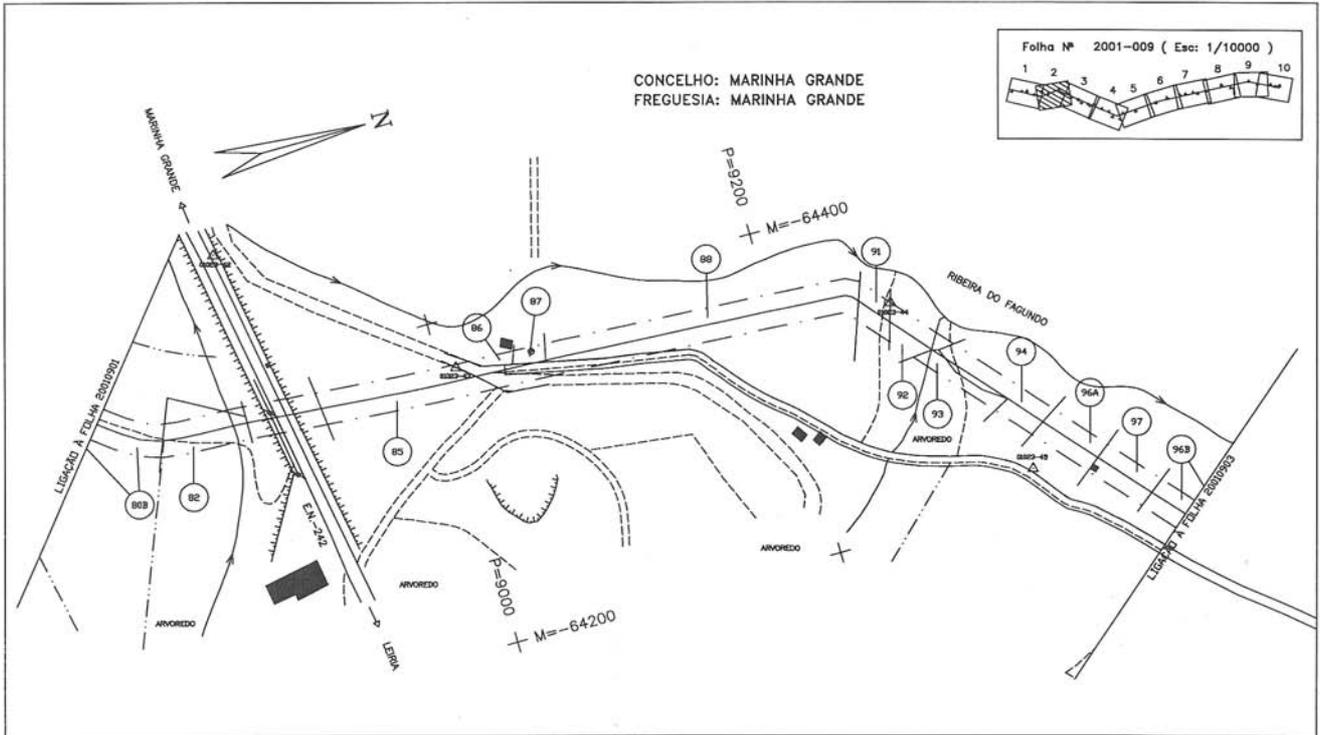

P-2001-DWG-CD-09\_02-REV.2

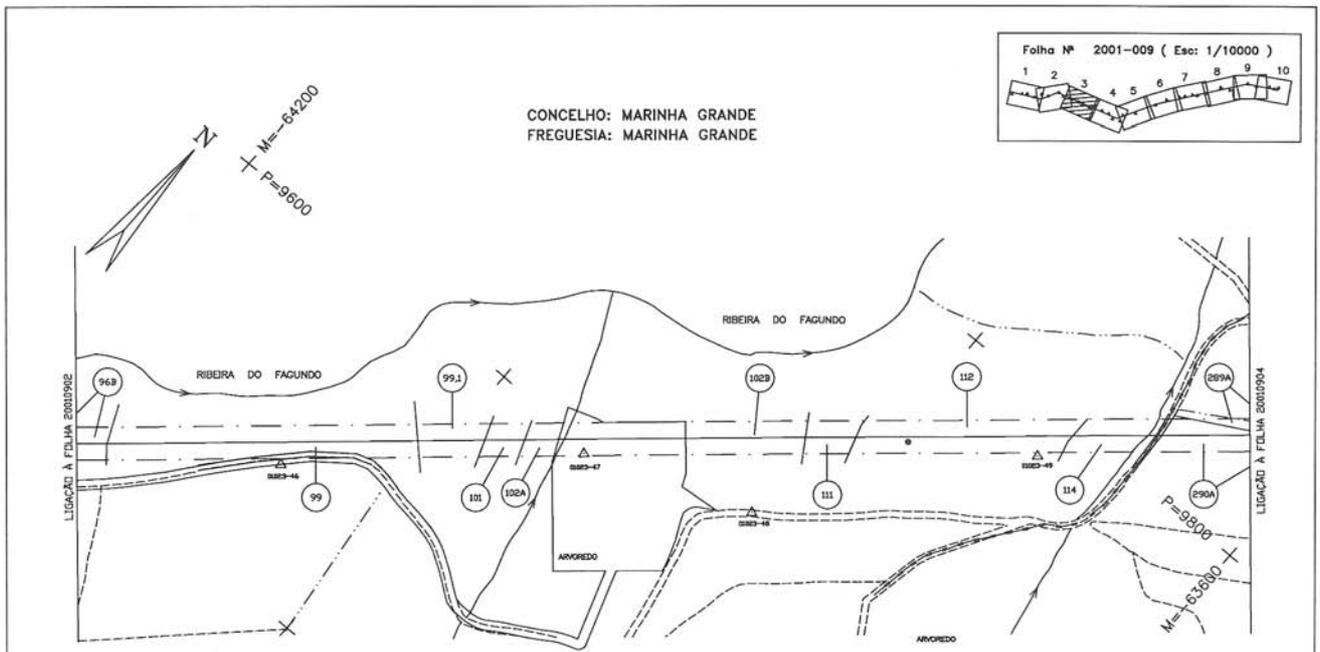

CONCELHO: LEIRIA  
FREGUESIA: AMOR

LEGENDA

REDES DE ÁGUAS ESGOTOS E TELEFONES	REDES ELÉCTRICAS E DE GÁS	CARTOGRAFIA
CONDUÇÃO DE ÁGUA E OUTROS LIGADOS	LINHA AÉREA DE ALTA TENSÃO (REDES PRIMÁRIAS/DISTRIBUIÇÃO)	ORLA
COLETORES DE ESGOTO	CHUROS SUBTERRÂNEOS DE ALTA TENSÃO (REDES DE DISTRIBUIÇÃO)	BRANCA
COLETORES DE ÁGUAS PLUVIAIS	CHUROS SUBTERRÂNEOS DE ALTA TENSÃO (REDES DE DISTRIBUIÇÃO)	NÚMERO DE FANECIA
CHUROS TELEFÓNICOS CONSOLO, RESEMIOS E REGIONAL	CHUROS AÉREOS DE BAIXA TENSÃO	ESTRELA
CHUROS SUBTERRÂNEOS DE ASSINATE	CHUROS AÉREOS DE BAIXA TENSÃO	CANAL
CHUROS AÉREOS DE ASSINATE	CHUROS SUBTERRÂNEOS DE BAIXA TENSÃO	COMPROVADO
LINHA AÉREA INTERURBANA E REGIONAL	REDES DE GÁS	MURO P. SUZTA
CHUROS SUBTERRÂNEOS DE TELECOMUNICAÇÕES		MURO DE SUPORTE
		VEDAÇÕES DIMISSAS
		LIMITE DE CULTIVA
		LINHA DE ÁGUA
		RIO
		LIMITE DE CONCELHO
		FANEA DE BARRAGEM
		LIMITE DE FREGUESIA
		POLIGONAL DE APOIO
		POSTE DE ALTA TENSÃO
		POSTE DE BAIXA TENSÃO
		POSTE DE ILUMINAÇÃO
		POSTE TELEFÓNICO

ESCALA GRÁFICA




REV	DATE	DESCRIPTION	ELAB.	DESEN.	APROV.	DATA
2	01.08.05	AS-BUILT CADASTRAL	JL	JD	PR	
1		AS-BUILT				
0	28.06.94	EMITIDO P/ CONST.	JAC	NCM	NI	


TRANSGAS, Soc. Portuguesa de Gas Natural SA.		SCALE	
PROJECTO DE GAS NATURAL - PORTUGAL		1:2000	

TÍTULO:	PLANTA CADASTRAL
TÍTULO:	GASODUTO SETÚBAL/LEIRIA (LOTE 1)
DOCUMENT NUMBER	
JOB No.	59.4255.00
INDEX	P
AREA	2001
DOC. TYPE	DWG
DRAWING No.	CD-09.03
REV	2



P-2001-DWG-CD-09\_05-REV.2

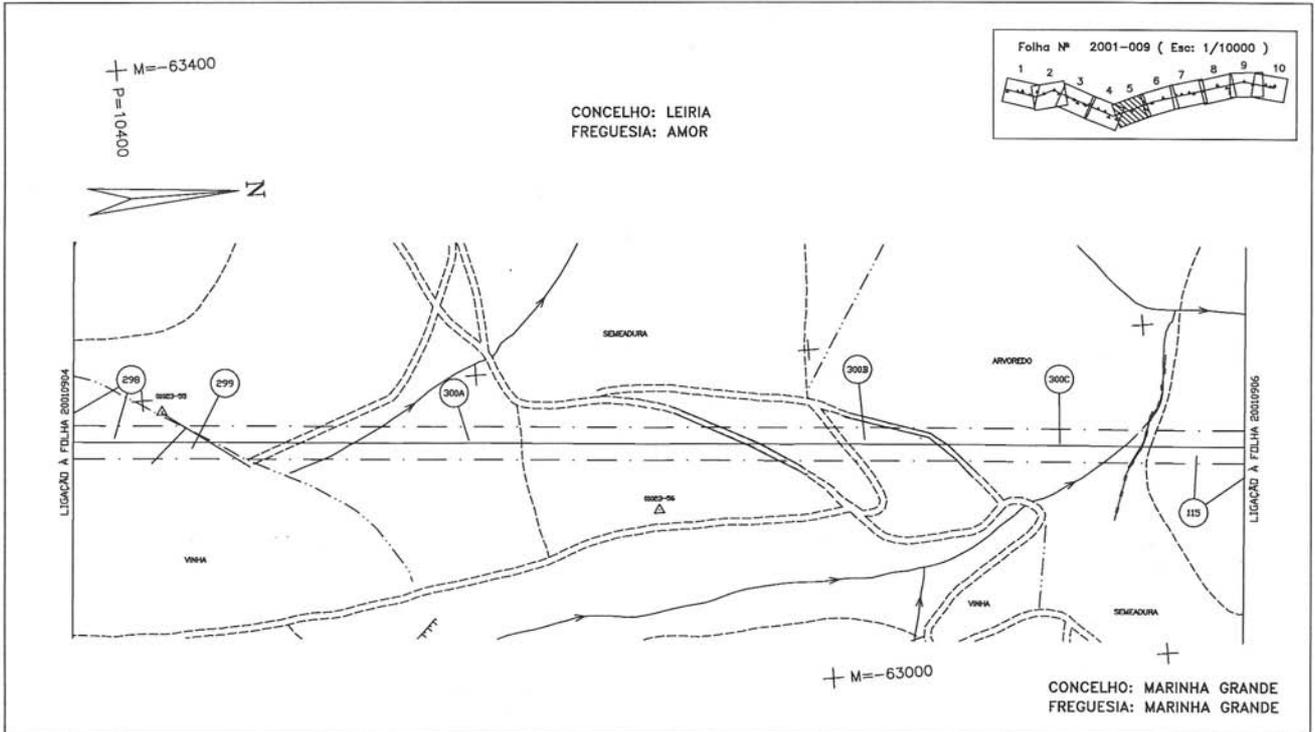

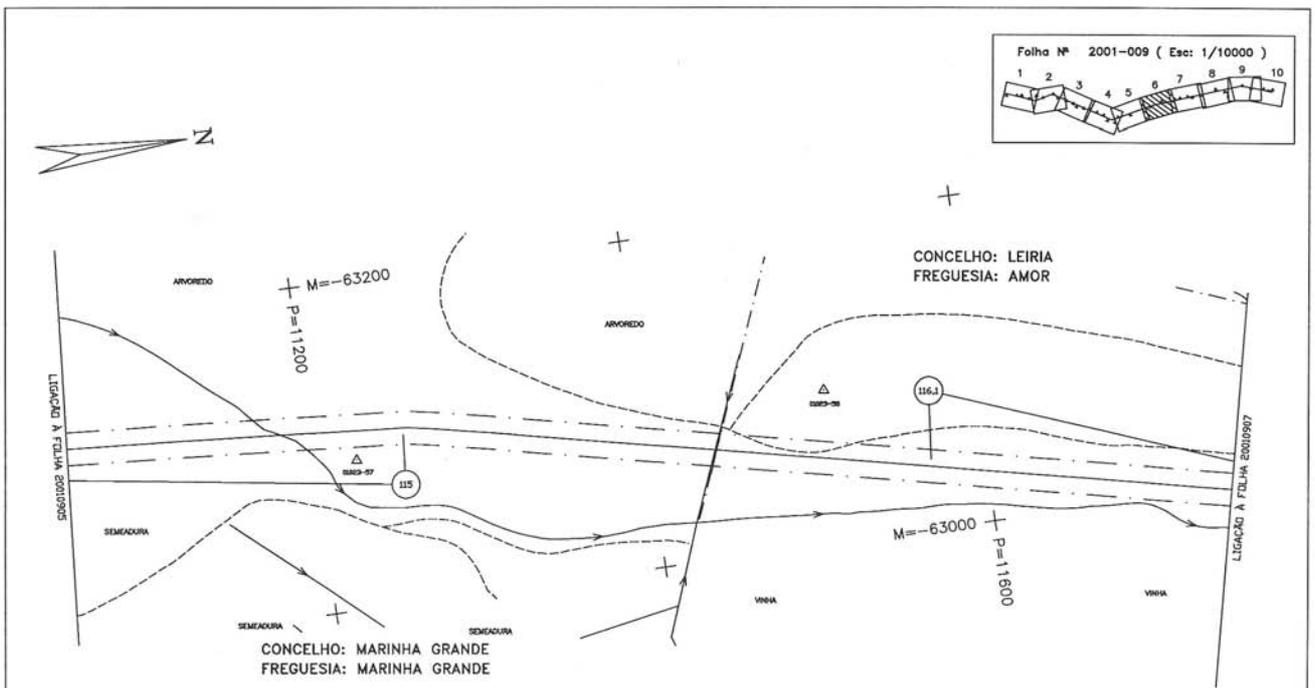LEGENDA

REDES DE ÁGUAS ESGOTOS E TELEFONES	REDES ELÉCTRICAS E DE GÁS	CARTOGRAFIA
<ul style="list-style-type: none"> <li>CONDUTORES DE ÁGUA E OUTROS LÍQUIDOS</li> <li>COLECTORES DE ESGOTO</li> <li>COLECTORES DE ÁGUAS PLUVIAIS</li> <li>CAHOS TELEFONICOS COMUM, INTERMUNICIPAL E REGIONAL</li> <li>CAHOS SUBTERRANEOS DE ASSINANTE</li> <li>CAHOS AERIOS DE ASSINANTE</li> <li>LINEAS AERIAS INTERMUNICIPAL E REGIONAL</li> <li>LINEAS AERIAS DE ASSINANTE</li> <li>CAHOS SUBTERRANEOS DE TELECOMUNICACOES</li> </ul>	<ul style="list-style-type: none"> <li>LINEA AEREA DE ALTA TENSÃO (DESE, PRIMARIA, DISTRIBUICÃO)</li> <li>CAHOS SUBTERRANEOS DE ALTA TENSÃO (DESE DE DISTRIBUICÃO)</li> <li>LINEAS AERIAS DE BAIXA TENSÃO</li> <li>CAHOS SUBTERRANEOS DE BAIXA TENSÃO</li> <li>REDES DE GÁS</li> </ul>	<ul style="list-style-type: none"> <li>CASA</li> <li>SINVENÇA</li> <li>NÚMERO DE PARCELA</li> <li>ESTRADA</li> <li>QUILÓMETRO</li> <li>MURO P. SOLTA</li> <li>MURO DE SUPORTE</li> <li>VEDAÇÕES DIVISÓRIAS</li> <li>LIMITES DE CULTURA</li> <li>LINEA DE ÁGUA</li> <li>RIO</li> <li>LIMITE DE CONCELHO</li> <li>FANEA DE BARRAGEM</li> <li>LIMITE DE FREGUESIA</li> <li>PLACARDAL DE APOIO</li> <li>POSTE DE ALTA TENSÃO</li> <li>POSTE DE BAIXA TENSÃO</li> <li>POSTE DE ELIMINAÇÃO</li> <li>POSTE TELEFÓNICO</li> </ul>





REV	DATE	DESCRIPTION	EMITIDO P/	CONST.	DATA	REVISADO P/	APPROVADO P/	ELABORADO P/	SCALE	JOB No.	INDEX	AREA	DOC. TYPE	DRAWING No.	REV
2	01.08.05	AS-BUILT CADASTRAL	J.E.	J.D.	PR					59.4255.00	P	2001	DWG	CD-09.06	2
1		AS-BUILT													
0	28.09.94	EMITIDO P/ CONST.	JJC	MOM	NI										

TÍTULO: PLANTA CADASTRAL  
GASODUTO SETÚBAL/LEIRIA (LOTE 1)

DOCUMENT NUMBER

TRANSNGAS, S.A. - Portuguese de Gas Natural S.A.  
PROJECTO DE GAS NATURAL - PORTUGAL

SCALE: 1:2000

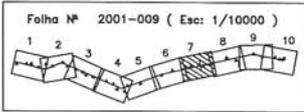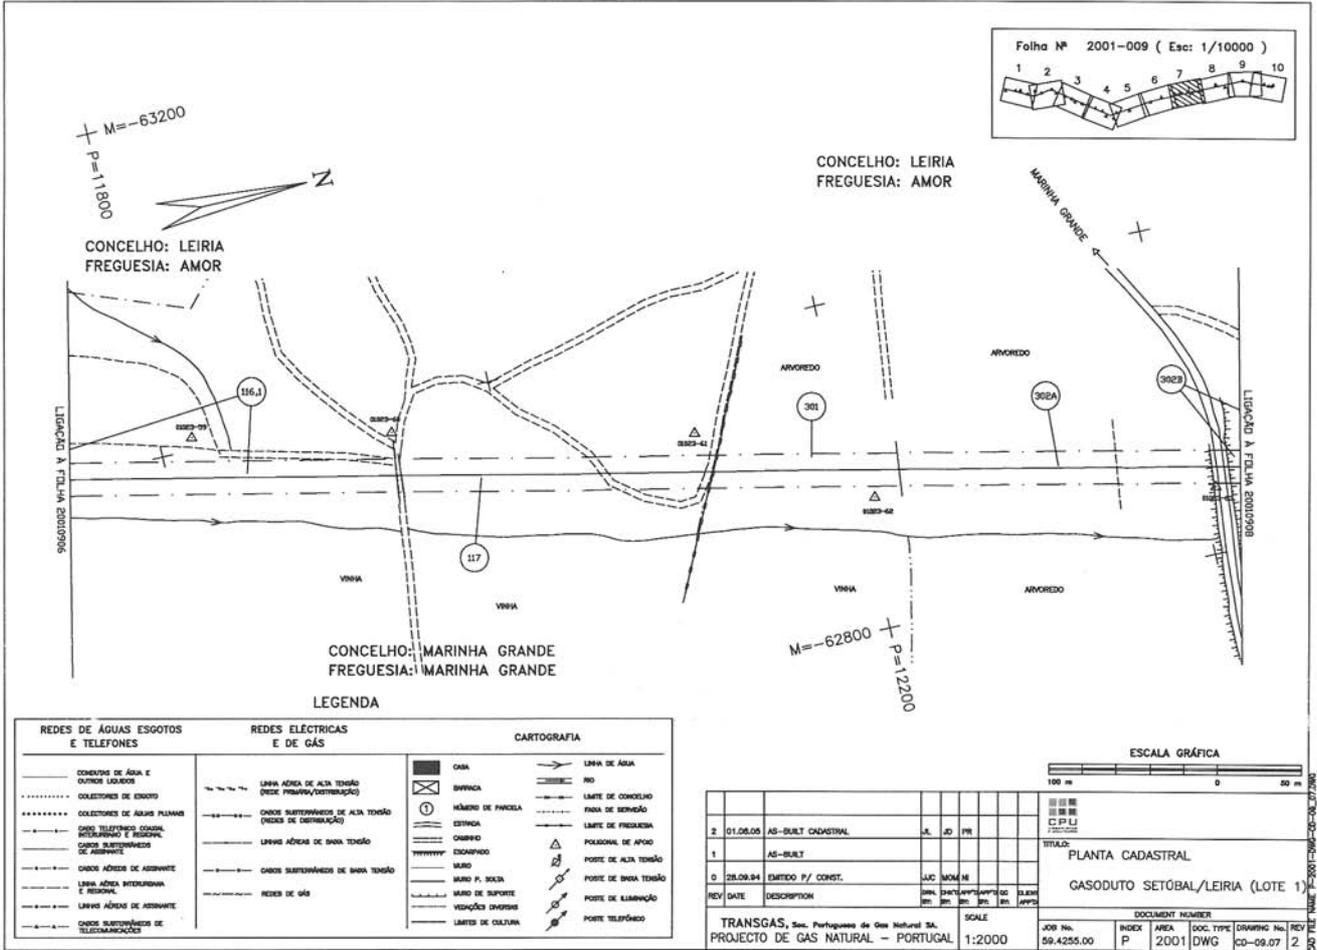

CONCELHO: LEIRIA  
FREGUESIA: AMOR

CONCELHO: LEIRIA  
FREGUESIA: AMOR

CONCELHO: MARINHA GRANDE  
FREGUESIA: MARINHA GRANDE

LEGENDA

REDES DE ÁGUAS ESGOTOS E TELEFONES	REDES ELÉCTRICAS E DE GÁS	CARTOGRAFIA
		VEDAÇÕES ONUSAS
		LIMITES DE CULTURA
		LINEA DE ÁGUA
		ROD
		LIMITE DE CONCELHO
		FUZA DE SERVIDÃO
		LIMITE DE FREGUESIA
		POLIGONAL DE APOIO
		POSTE DE ALTA TENSÃO
		POSTE DE BAIXA TENSÃO
		POSTE DE ELIMINAÇÃO
		POSTE TELEFÓNICO



REV	DATE	DESCRIPTION	ELAB	APR	APPRO	SCALE	DOCUMENT NUMBER
2	01.08.05	AS-BUILT CADASTRAL	JL	JD	FR	1:2000	2001-009-001
1		AS-BUILT					

TÍTULO: PLANTA CADASTRAL  
GASODUTO SETÚBAL/LEIRIA (LOTE 1)

JOB No.	INDEX	AREA	DOC TYPE	DRAWING No.	REV
59.4255.00	P	2001	DWG	CD-09.07	2

**Aviso n.º 8973-E/2005 (2.ª série).** — Na sequência do aviso da Direcção-Geral de Energia, publicado no *Diário da República*, 2.ª série, n.º 82, suplemento, de 6 de Abril de 1995, em cumprimento do n.º 3 do despacho n.º 113/93, de 15 de Dezembro, do Ministro da Indústria e Energia (*Diário da República*, 2.ª série, n.º 1, de 3 de Janeiro de 1994), publica-se em anexo o mapa de identificação dos imóveis sobre os quais foi constituída servidão administrativa de gás, com os titulares de direitos sobre os mesmos prédios, bem como as plantas parcelares definitivas (telas fi-

nais) do traçado do gasoduto Setúbal-Braga, relativas ao concelho de Setúbal.

O presente aviso rectifica e substitui, globalmente, para todos os efeitos legais, inclusive, o registo predial da servidão administrativa constituída nos termos do artigo 4.º do Decreto-Lei n.º 11/94, de 13 de Janeiro, os elementos referentes ao concelho de Setúbal, publicados através do já referido aviso da Direcção-Geral de Energia.

28 de Setembro de 2005. — Pelo Director-Geral, o Subdirector-Geral, *Morais Sarmento*.

### Gasoduto: Setúbal-Leiria (L1)


#### Parcelas relativas aos desenhos n.ºs 1001-002, 01/2/3/4/5

Concelho de Setúbal.


Número da parcela	Nomes de proprietários, possuidores (P), usufrutuários (U) ou titulares inscritos (TI), cônjuges e moradas	(P) (U) ou (TI)	Matriz: R: Rústica; U: Urbana; Omissa	Freguesia	Descrição predial	Confrontações do prédio	Declarações complementares	Área de servidão do prédio (metros quadrados)
109,2A	Dregue - Sociedade de Construções e Turismo, S.A. Rua José Estevão, 131, R/C 1200 Lisboa	P	U:14963º	São Sebastião	294/ 19851107			1 775
109,2B								1 720
110	Maria José Raimundo David Mendes António José dos Santos Mendes Casados Largo do Sapalinho, 10 2900 Setúbal	P	96 Sec. C; U:813º; U:814º; U:2748º; U:2751º.	Gâmbia- -Pontes- -Alto Guerra	1138/ 20000616			3 203
111	Armando Coelho Barreto Maria Silvina Barradas R. Barreto Casados Beco do Carmo, 1 2900 Setúbal	P	95 Sec. C	Gâmbia- -Pontes -Alto Guerra	Num: 23976 da freguesia de São Sebastião Livro: B-78 Folha: 66		Este prédio, actualmente inscrito na matriz predial rústica da freguesia de Gâmbia-Pontes-Alto da Guerra sob o artigo 95 da Secção C, está descrito sob o n.º 23976, B-78, fls. 66, da freguesia de São Sebastião.	1 016
	Filipe Alexandre Francisquinho Aurora Maria Redondo Casados Rua 25 de Abril, 1 Casebres 7580 Alcácer do Sal	P						
	Manuel Afonso Guerreiro Vitória Maria Lourenço Guerreiro Casados Rua Dr. António Lopes Júnior, 2 Alto da Guerra 2900 Setúbal	P						
	João Luís Marques Maria Custódia dos Santos Casados Rua 25 de Abril, 26 Casebres 7580 Alcácer do Sal	P						
	Manuel Marcolino Sabino Andressa Maria Nunes Casados Rua Álamos, 63, R/C 2910 Setúbal	P						
	Luís António Marcolino Maria Albertina Marino Lopes Marcolino Casados Bairro do Laranjal, Largo Alexandre Herculano, Lote 10 7580 Alcácer do Sal	P						
	Maria Natália Estrela Chagas Silva Rua do Cercal, 12 2910 Setúbal	P						
	Amândio Fernandes Pereira Monteiro Maria Estrela da Fonseca Joaquim Monteiro Casados Rua Dr. António Carmona, 6 Alto da Guerra 2910 Setúbal	P						
	José Vitor Nunes Gouveia Silvina Rodrigues Piedade Gouveia Casados Travessa Aníbal Palmela, 2 - 3º Dtº Casal do Marco 2840-034 Aldeia de Paio Pires	P						

Número da parcela	Nomes de proprietários, possuidores (P), usufrutuários (U) ou titulares inscritos (TI), cônjuges e moradas	(P) (U) ou (TI)	Matriz: R: Rústica; U: Urbana; Omissa	Freguesia	Descrição predial	Confrontações do prédio	Declarações complementares	Área de servidão do prédio (metros quadrados)
	José Fernando Pereira Guerreiro Mariana Rosa Nunes Sabino Guerreiro Casados Rua das Gaivotas, 27 - 1º Esq., T. Z.2910 Setúbal	P						
	Francisco Duarte Canhoto Carmelinda Maria dos Santos Canhoto Casados Rua das Gaivotas, 27, R/C Dtº São Sebastião 2900 Setúbal	P						
	José Cecílio Isidro Antónia Maria Letras Cardoso Isidro Casados Av. Infante D. Henrique, 34 - 1º Esq.º 2900 Setúbal	P						
	Albino Pinto Maria Celeste Domingos Ferreira Casados Brejos do Ass. 2900 Setúbal	P						
	Ramiro Ferreira Fernandes Antónia Figueiredo Lopes Casados Rua Luís Teixeira de Macedo e Castro, 42 2900 Setúbal	P						
	António Augusto Maria Rosa Maria Custódia Maria do Monte Rosa Casados Qtº do Vale de Grou, Lote 11- CCI 4345 Palmela	P						
	João Carlos Conceição Pereira Maria do Rosário Silva Ventura Casados Rua S. João de Deus, 24 - 1º Dtº 2900 Setúbal	P						
	Daniel Joaquim Águas Romão Eugénia Maria Coelho Cabeça Branca Casados Rua 1º de Maio, 9 São Cristovão 7050-402 Montemor-o-Novo	P						
	António Carlos Guerra Martins Inácia Maria Letras Cardoso Martins Casados Rua Arronches Junqueiro, 107 - 2º 2900 Setúbal	P						
	António Carlos Gomes da Costa Maria Manuela de Matos Rosado Gomes Costa Casados CCI N. 10853, Lagameças 2965 Águas de Moura	P						
	José Goes Batardo Joana Rosa Fontes Silva Casados Rua das Giestas, 9 R/C Dtº. 2900 Setúbal	P						
	António João Carrapeto Borrhalho Umbelina Rosa Carrapeto Borrhalho Casados Rua S. Tiago, Lote 1, 43 Reboreda 2900 Setúbal	P						
	Fernando José Antunes Frasquilho Maria Susete Reis Antunes Frasquilho Casados Av. Dr. António Rodrigues Manito - Vivenda 19 2900 Setúbal	P						
	Eduardo António da Costa Maria Josélia Dias Jorge da Costa Casados Av. Bento de Jesus Caraça, 162 - 2º A 2900 Setúbal	P						

Número da parcela	Nomes de proprietários, possuidores (P), usufrutuários (U) ou titulares inscritos (TI), cônjuges e moradas	(P) (U) ou (TI)	Matriz: R: Rústica; U: Urbana; Omissa	Freguesia	Descrição predial	Confrontações do prédio	Declarações complementares	Área de servidão do prédio (metros quadrados)
	Ana Maria Nobre Augusto Barrachinha Casados Rua Catarina Eufémia, 17 - Bº do Laranjal 7580-039 Alcácer do Sal	P						
	Arnaldo José dos Santos 2900 Setúbal	TI						
	António Ferreira de Pinho 2900 Setúbal	TI						
	Luís Filipe Ribeiro Serrano 2900 Setúbal	TI						
112	Severino Augusto Bolotas Maria Eugénia Amante Carreira Bolotas Casados Qtª do Anjo, Carregueira 2150 Almada	P	71 Sec. B	São Sebastião	Omisso	Norte: António José de Matos Silva Sul: Fernando José Antunes Frasquilho, José Goes Batardo, António Carlos Gomes da Costa e outros Nascente: António Xavier de Lima Poente: Maria Antonieta Gamito Palmeira do Estanco Louro	Este prédio tem natureza rústica, situa-se no lugar de Serralheira, compõe-se de terreno de horta e de cultura arvense, está inscrito no referido artigo matricial rústico 71 da Secção B e tem a área de 5000 m².	682
113	António José de Matos Silva Maria da Glória Pereira Moreira de Matos Silva Casados Rua Guilherme Gomes Bernardes, 12 2900 Setúbal	P	U:1677º	Gâmbia- -Pontes- -Alto Guerra	586/ 19970429			1 387
115	Maria José Santana Marques Nunes Ribeiro Av. Prof. Egas Moniz, 8, 4º Esq. 2800 Almada	P	51 Sec. B; U:138º; U:1257º; U:1258º; U:1259º; U:1260º; U:1261º; U:1262º; U:1263º.	Gâmbia- -Pontes- -Alto Guerra	394/ 19921120			4 396
	António Pedro Rodrigues Nunes Maria Manuela de Oliveira Laureano Nunes Casados Rua Caetano Maria Batalha, 3, 6º Esq. 2800 Almada	P						
116	José Manuel Machado Pombo Duarte Maria Dulce Nascimento Pinho Duarte Casados Rua Dr. Hernâni Cidade, 3, 5º C 1600 Lisboa	P	32 Sec. B	São Sebastião	Omisso	Norte: Companhia Agrícola do Maranhão Camar, S.A. e Estrada Sul: Maria José Santana Marques Nunes Ribeiro e António Pedro Rodrigues Nunes e Caminho Nascente: José Ferreira Poente: Companhia Agrícola do Maranhão Camar, S.A.	Este prédio tem natureza rústica, situa-se no lugar de Padeiras, compõe-se de terreno de cultura arvense, olival, figueiras e sobreiros, está inscrito no referido artigo matricial rústico 32 da Secção B e tem a área de 43 250 m².	2 413
117	Companhia Agrícola do Maranhão Camar, S.A. Rua dos Sapateiros, 128, 4º 1100 Lisboa	P	20 Sec. B; U:1773º.	São Sebastião	5137/ 20020620		Este prédio tem a área de 336 786,48 m² e encontra-se inscrito na matriz predial rústica da referida freguesia sob o artigo 20 da Secção B, que corresponde ao anterior artigo rústico 652º da mesma freguesia, e na matriz predial urbana da mesma freguesia sob o artigo 1773º.	23575
118	Ercamar - Sociedade de Construções, Lda. Algeruz 2950 Palmela	P	28 Sec. A	São Sebastião	4521/ 19991025			2 994

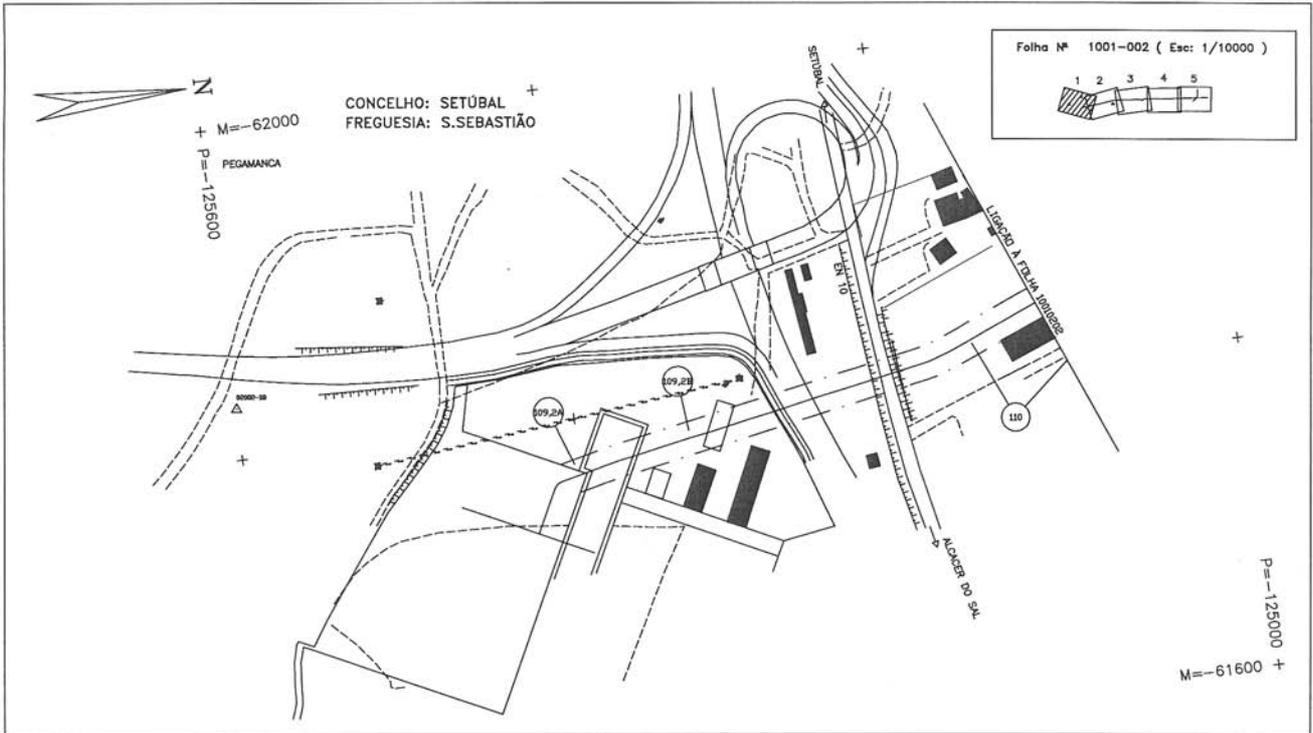


P-1001-DWG-CD-02\_01-REV.3

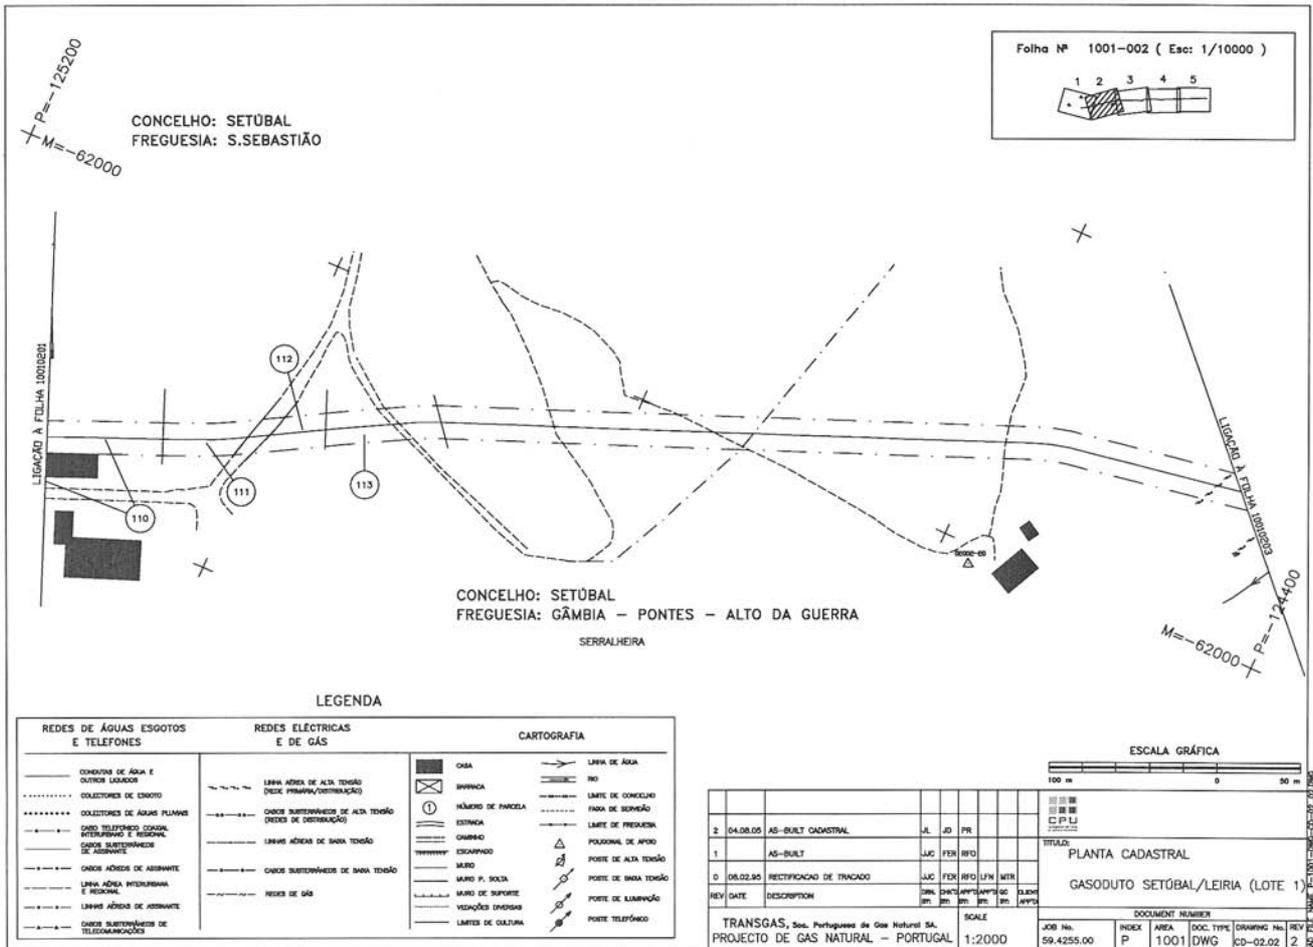

LEGENDA


REDES DE ÁGUAS ESGOTOS E TELEFONES	REDES ELÉCTRICAS E DE GÁS	CARTOGRAFIA
<ul style="list-style-type: none"> <li>CONDUITO DE ÁGUA E OUTROS LIGADORS</li> <li>COLECTORES DE ESGOTO</li> <li>COLECTORES DE ÁGUAS PLUVIAIS</li> <li>CABO TELEFÓNICO CANAL INTERMUNICIPAL E REGIONAL</li> <li>CABOS SUBTERRÂNEOS DE ASBUSTITE</li> <li>CABOS AERÍEOS DE ASBUSTITE</li> <li>LINHA AEREA INTERMUNICIPAL E REGIONAL</li> <li>LINHAS AERÍEOS DE ASBUSTITE</li> <li>CABOS SUBTERRÂNEOS DE TELECOMUNICAÇÕES</li> </ul>	<ul style="list-style-type: none"> <li>LINHA AEREA DE ALTA TENÇÃO (DESE PRIMARIA/INTERMUNICIPAL)</li> <li>CABOS SUBTERRÂNEOS DE ALTA TENÇÃO (REDES DE DISTRIBUIÇÃO)</li> <li>LINHAS AERÍEOS DE BAIXA TENÇÃO</li> <li>CABOS SUBTERRÂNEOS DE BAIXA TENÇÃO</li> <li>REDES DE GÁS</li> </ul>	<ul style="list-style-type: none"> <li>ONSA</li> <li>SINERJIA</li> <li>NÚMERO DE PARCELA</li> <li>ESTRADA</li> <li>CHUVEIRO</li> <li>ESQUADRO</li> <li>MURO P. SOLA</li> <li>MURO DE SUPORTE</li> <li>VEDAÇÕES EMERSON</li> <li>LIMITES DE CULTURA</li> <li>LINHA DE ÁGUA</li> <li>RIO</li> <li>LIMITE DE CONCELHO</li> <li>FADA DE SERRAÇÃO</li> <li>LIMITE DE FREGUESIA</li> <li>POLIGONAL DE APOIO</li> <li>POSTE DE ALTA TENÇÃO</li> <li>POSTE DE BAIXA TENÇÃO</li> <li>POSTE DE ILUMINAÇÃO</li> <li>POSTE TELEFÓNICO</li> </ul>

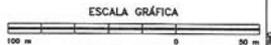


REV	DATE	DESCRIPTION	ELAB.	DESEN.	APROV.	EM.	APPROV.
2	04.08.05	AS-BUILT CADASTRAL	JL	JD	FR		
1		AS-BUILT	JLC	FEH	RFV		
0	05.02.95	RECTIFICAÇÃO DE TRACADO	JLC	FEH	RFV	LPH	MTF

TRANSGAS, Soc. Portuguesa de Gas Natural SA.		SCALE	DOCUMENT NUMBER			
PROJECTO DE GAS NATURAL - PORTUGAL		1:2000	JOB No.	INDEX	AREA	DOC. TYPE
			59.4255.00	P	1001	DWG
			DRAWING No.	REV	CD-02.02	2

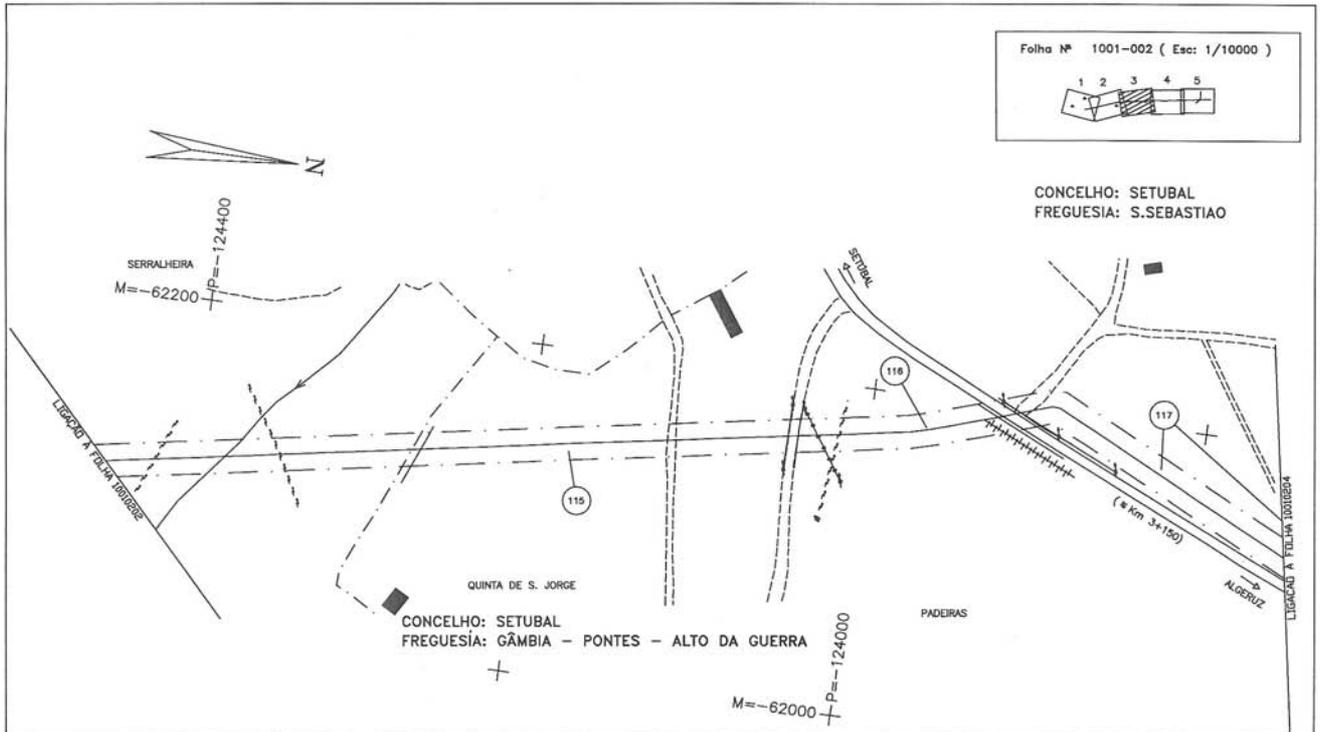


P-1001-DWG-CD-02\_03-REV.3

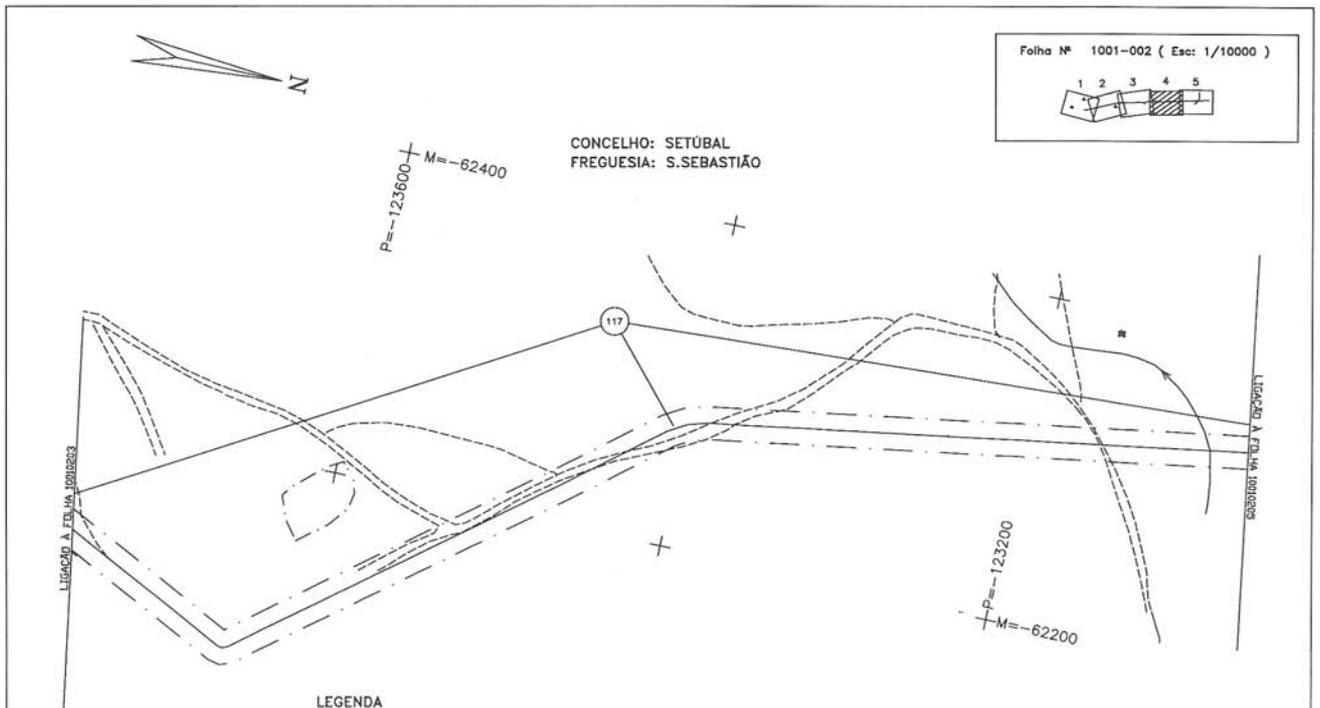

LEGENDA


REDES DE ÁGUAS ESGOTOS E TELEFONES	REDES ELÉCTRICAS E DE GÁS	CARTOGRAFIA
<ul style="list-style-type: none"> <li>CONEXÃO DE ÁGUA E OUTROS LÍQUIDOS</li> <li>COLETORES DE ESGOTO</li> <li>COLETORES DE ÁGUAS PLUVIAIS</li> <li>CANAL TELEFÓNICO CONVENCIONAL, INTERCOMUNICACIONAL E NACIONAL</li> <li>CANAL SUBTERRÂNEO DE ÁGUA</li> <li>CANAL AÉREO DE ASBESTO</li> <li>CANAL AÉREO DE CIMENTO</li> <li>CANAL AÉREO DE ASSALMANTE</li> <li>CANAL SUBTERRÂNEO DE TELECOMUNICAÇÕES</li> </ul>	<ul style="list-style-type: none"> <li>LINHA AÉREA DE ALTA TENSÃO (REDE PRIMÁRIA/DISTRIBUIÇÃO)</li> <li>CANAL SUBTERRÂNEO DE ALTA TENSÃO (REDES DE DISTRIBUIÇÃO)</li> <li>LINHAS AÉREAS DE BAIXA TENSÃO</li> <li>CANAL SUBTERRÂNEO DE BAIXA TENSÃO</li> <li>REDES DE GÁS</li> </ul>	<ul style="list-style-type: none"> <li>CASA</li> <li>SINCRICA</li> <li>NÚMERO DE PARCELA</li> <li>ESTREVA</li> <li>CHUPREDO</li> <li>MOEDRO</li> <li>MURO P. SOLTA</li> <li>MURO DE SUPORTE</li> <li>VEDAÇÕES DIVISÓRIAS</li> <li>LIMITE DE CULTURA</li> <li>LINHA DE ÁGUA</li> <li>RIO</li> <li>LIMITE DE CONCELHO</li> <li>FUNDA DE SERRAÇÃO</li> <li>LIMITE DE FREGUESIA</li> <li>POLIGONAL DE APOIO</li> <li>POSTE DE ALTA TENSÃO</li> <li>POSTE DE BAIXA TENSÃO</li> <li>POSTE DE ILUMINAÇÃO</li> <li>POSTE TELEFÓNICO</li> </ul>

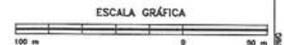

REV	DATE	DESCRIPTION	ELAB	APR	ELAB	APR
3	04.06.05	AS-BUILT CADASTRAL	JL	JD	FR	
2		AS-BUILT				
1	05.05.05	RE-EDITADO PARA CONSTRUÇÃO	JLC	VR	NI	

TRANSGAS, Soc. Portuguesa de Gas Natural SA.		SCALE: 1:2000		JOB No. 59.4255.00		INDEX: P		AREA: 1001		DOC. TYPE: DWG		DRAWING No. CD-02.04		REV: 3	
PROJECTO DE GAS NATURAL - PORTUGAL												DOCUMENT NUMBER			
												TÍTULO: PLANTA CADASTRAL			
												GASODUTO SETÚBAL/LEIRIA (LOTE 1)			

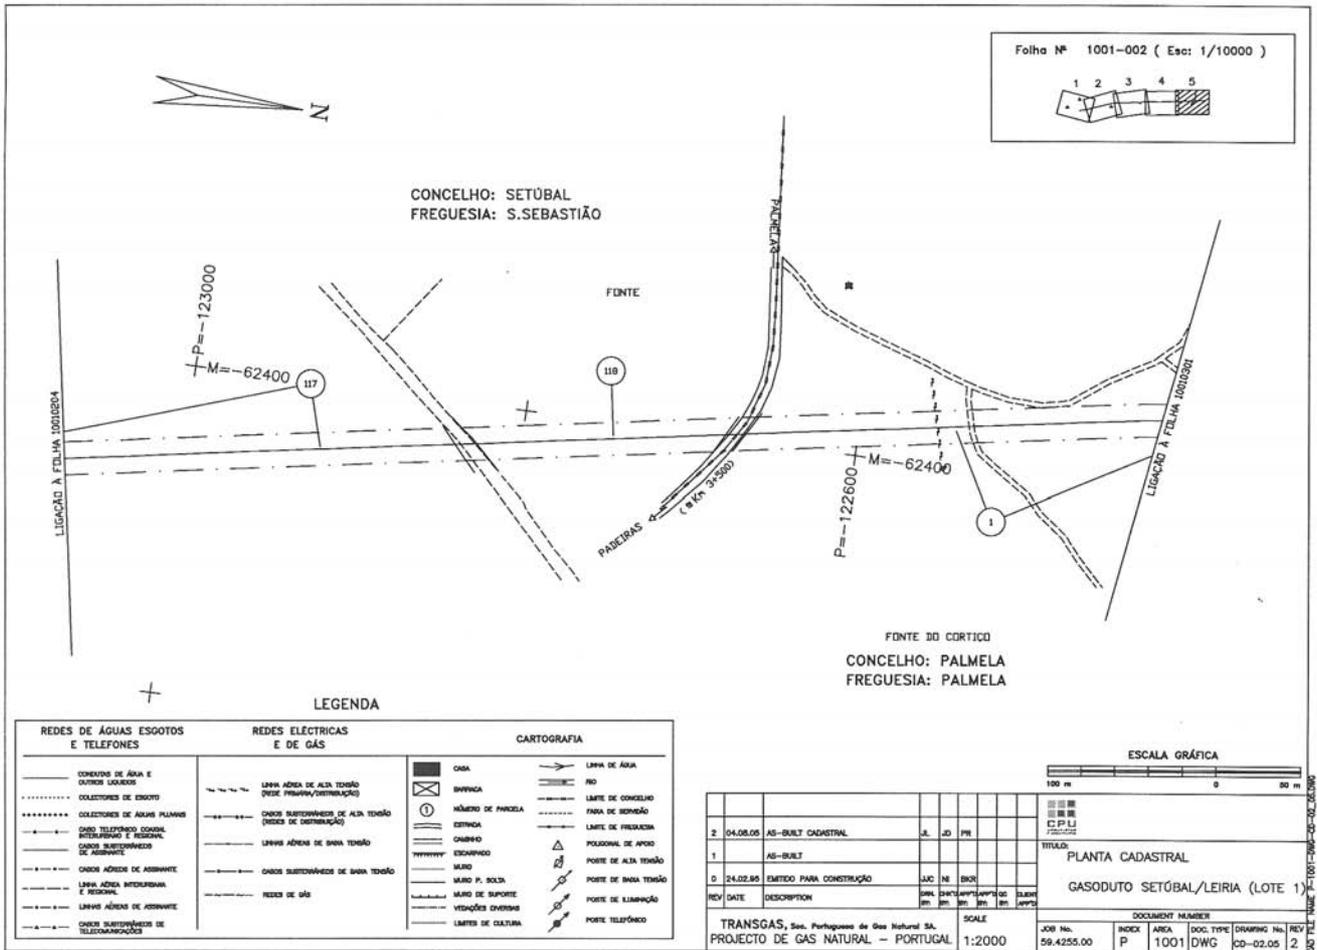

## Eudoro de Sousa



**ORIGEM DA POESIA  
E DA MITOLOGIA**  
e outros ensaios dispersos

Organização de **JOAQUIM DOMINGUES**  
Apresentação de **PAULO A. E. BORGES**



**HORIZONTE E COMPLEMENTARIDADE  
e  
SEMPRE O MESMO ACERCA DO MESMO**  
Prefácio de **FERNANDO BASTOS**



**DIONISO EM CRETA**  
e outros ensaios  
Introdução de **ANTÓNIO TELMO**



**MITOLOGIA  
e  
HISTÓRIA E MITO**  
Apresentação de **CONSTANÇA  
MARCONDES CÉSAR**



## DIÁRIO DA REPÚBLICA

Depósito legal n.º 8815/85  
ISSN 0870-9963

## AVISO

Por ordem superior e para constar, comunica-se que não serão aceites quaisquer originais destinados ao *Diário da República* desde que não tragam aposta a competente ordem de publicação, assinada e autenticada com selo branco.

Os prazos para reclamação de faltas do *Diário da República* são, respectivamente, de 30 dias para o continente e de 60 dias para as Regiões Autónomas e estrangeiro, contados da data da sua publicação.

**PREÇO DESTE NÚMERO (IVA INCLuíDO 5%)**

**€ 3,60**



*Diário da República* Electrónico: Endereço Internet: <http://www.dre.pt>  
Correio electrónico: [dre@incm.pt](mailto:dre@incm.pt)•Linha azul: 808 200 110•Fax: 21 394 57 50



## IMPRESA NACIONAL-CASA DA MOEDA, S. A.

## LIVRARIAS

- Loja do Cidadão (Aveiro) Rua de Orlando Oliveira, 41 e 47 — 3800-040 Aveiro Forca Vouga  
Telef. 23 440 58 49 Fax 23 440 58 64
- Avenida de Fernão de Magalhães, 486 — 3000-173 Coimbra  
Telef. 23 985 64 00 Fax 23 985 64 16
- Rua da Escola Politécnica, 135 — 1250-100 Lisboa  
Telef. 21 394 57 00 Fax 21 394 57 50 Metro — Rato
- Rua do Marquês de Sá da Bandeira, 16-A e 16-B — 1050-148 Lisboa  
Telef. 21 330 17 00 Fax 21 330 17 07 Metro — S. Sebastião
- Rua de D. Francisco Manuel de Melo, 5 — 1099-002 Lisboa  
Telef. 21 383 58 00 Fax 21 383 58 34
- Rua de D. Filipa de Vilhena, 12 — 1000-136 Lisboa  
Telef. 21 781 07 00 Fax 21 781 07 95 Metro — Saldanha
- Rua das Portas de Santo Antão, 2-2/A — 1150-268 Lisboa  
Telefs. 21 324 04 07/8 Fax 21 324 04 09 Metro — Rossio
- Loja do Cidadão (Lisboa) Rua de Abranches Ferrão, 10 — 1600-001 Lisboa  
Telef. 21 723 13 70 Fax 21 723 13 71 Metro — Laranjeiras
- Avenida de Roma, 1 — 1000-260 Lisboa  
Telef. 21 840 10 24 Fax 21 840 09 61
- Praça de Guilherme Gomes Fernandes, 84 — 4050-294 Porto  
Telef. 22 339 58 20 Fax 22 339 58 23
- Loja do Cidadão (Porto) Avenida de Fernão Magalhães, 1862 — 4350-158 Porto  
Telef. 22 557 19 27 Fax 22 557 19 29