Aviso n.º 8595-B/2005 (2.ª série). — Na sequência do aviso da Direcção-Geral da Energia, publicado no *Diário da República,* 2.ª série, n.º 147, suplemento, de 28 de Junho de 1995, em cumprimento do n.º 3 do despacho n.º 14/95, de 6 de Janeiro, do Ministro da Indústria e Energia (*Diário da República,* 2.ª série, n.º 42, de 18 de Fevereiro de 1995), publica-se em anexo o mapa de identificação dos imóveis sobre os quais foi constituída servidão administrativa de gás, com os titulares de direitos sobre os mesmos prédios, bem como as plantas parcelares definitivas (telas finais) do traçado do gasoduto Campo Maior-Leiria relativas ao concelho de Campo Maior.

O presente aviso rectifica e substitui, globalmente, para todos os efeitos legais, inclusive o registo predial da servidão administrativa constituída nos termos do artigo 4.º do Decreto-Lei n.º 11/94, de 13 de Janeiro, os elementos referentes ao concelho de Campo Maior, publicados através do já referido aviso da Direcção-Geral da Energia.

15 de Setembro de 2005. — Pelo Director-Geral, o Subdirector-Geral, *Morais Sarmento.*

Gasoduto: Campo Maior - Leiria (L3) **Concelho: Campo Maior**

Parcelas relativas aos Desenhos n.ºs: 7001-001, 01/ 02/ 03/ 04/ 05/ 06/ 07/ 08/ 09

Parcela N.º	Nomes de Proprietários, Possuidores (P), Usufrutuários (U) ou Titulares Inscritos (TI), Conjuges e Moradas	(P) (U) ou (TI)	Matriz: R: Rústica; U: Urbana; Omissa.	Freguesia	Descrição Predial	Confrontações do Prédio	Declarações Complementares	Área de Servidão do Prédio (m2)
1 A	MARIA GABRIELA CAZAJOUS CRUZ RUA DOS QUARTÉIS, Nº 8 E 9 ASSUNÇÃO 1300 LISBOA	P	R:5Sec.R (parte)	Nossa Senhora da Expectação	01664/921019		Este prédio fazia parte do prédio anteriormente inscrito na matriz cadastral rústica sob o número 5 da Secção R, o qual se encontra pendente de rectificação cadastral.	3760
	MARIA INÊS CAZAJOUS CRUZ DE ANDRADE TAVARES ANTÓNIO AUGUSTO DE ANDRADE TAVARES Casados LARGO DR. ANTÓNIO VIANA, 5 E 6 1200 LISBOA	P						
	ISABEL CRISTINA CAZAJOUS CRUZ DA COSTA ÁLVARES NUNO CID DA COSTA ÁLVARES Casados AV. INFANTE SANTO, Nº 51 - 1º DTº ASSUNÇÃO 1350-177 LISBOA	P						
	MARIA HELENA SANCHO CRUZ RIBEIRO DA SILVA LUÍS CARLOS BENTO RIBEIRO DA SILVA Casados AV. MANUEL DA MAIA, Nº 36, 1º ESQ. 1000-201 LISBOA	TI						
	JOAQUIM MIGUEL CRUZ MENDES AV. INFANTE D. HENRIQUE, Nº 1 7350 ELVAS	TI						
	JOÃO JOSÉ CRUZ MENDES AV. INFANTE D. HENRIQUE, Nº 1 7350 ELVAS	TI						
	MÁRIO LUIS CRUZ MENDES MARIA JOSEFINA LUNA ROVISCO PAIS CRUZ MENDES Casados AV. ANTÓNIO SARDINHA, LOTE 11, 4º DTº 7350 ELVAS	TI						
	MARIA JOSÉ CRUZ MENDES AV. INFANTE D. HENRIQUE, 1 7350 ELVAS	TI						
	JOSÉ JOAQUIM MENDES CRUZ JANINE LOUISE CAZAJOUS POULOT CRUZ Casados PORTA DO SOL, 5 7350 ELVAS	TI						
	PATRÍCIA SANCHO CRUZ AV. COLÉGIO LUSO-BRITÂNICO, 23 7350 ELVAS	TI						
	ISABEL MARIA SANCHO CRUZ LUÍS FILIPE DE ABREU GARCIA Casados AV. INFANTE D. HENRIQUE, 89 7350 ELVAS	TI						
	JOAQUIM MANUEL SANCHO CRUZ ANA MARIA VELEZ ANDRADE FARRAIA DA GRAÇA CRUZ Casados AV. COLÉGIO LUSO-BRITÂNICO, 23 7350 ELVAS	TI						
	ANA MADALENA CAZAJOURS CRUZ ROSA TRAVESSA DE CIMA DOS QUARTÉIS, Nº 62, 2º DTº 1250-074 LISBOA	P						
1 B								10112

Gasoduto: Campo Maior - Leiria (L3) **Concelho: Campo Maior**

Parcelas relativas aos Desenhos n.ºs: 7001-001, 01/ 02/ 03/ 04/ 05/ 06/ 07/ 08/ 09

Parcela N.º	Nomes de Proprietários, Possuidores (P), Usufrutuários (U) ou Titulares Inscritos (TI), Conjuges e Moradas	(P) (U) ou (TI)	Matriz: R: Rústica; U: Urbana; Omissa.	Freguesia	Descrição Predial	Confrontações do Prédio	Declarações Complementares	Área de Servidão do Prédio (m2)
2	SOFIA TELO DA GAMA MINAS (HERDEIROS) 7370 CAMPO MAIOR	TI	R:1 Sec. S	Nossa Senhora da Expectação	01871/940706			26442
	JOSÉ MANUEL MINAS DA MATA MARIA DE FATIMA PALMA PAIO MINAS DA MATA Casados RUA 13 DE DEZEMBRO, Nº 37 7370 CAMPO MAIOR	TI						
	MARIA DA CONCEIÇÃO LOPES DA GAMA AV. D. NUNO ÁLVARES PEREIRA, 2B BAIRRO STA. LUZIA 7350 ELVAS	TI						
	ANGELO JOÃO LOPES DA GAMA MINAS ILDA MARIA TELLO DA GAMA MINAS Casados RUA 13 DE DEZEMBRO, Nº 47 7370 CAMPO MAIOR	TI						
	MARIA TERESA MINAS DA PRATA PACHECO FERREIRA ANTÓNIO JOAQUIM PACHECO FERREIRA Casados RUA 1º DE MAIO, Nº 19 7370 CAMPO MAIOR	P						
5	AGRO-PECUÁRIA CAMPINO, LDA HERDADE D. JOANA DE CIMA 7350 ELVAS	P	omisso	Nossa Senhora da Expectação	02417/981204		Este prédio encontrava-se inscrito sob a matriz cadastral rústica sob o número 1 da Secção T, a qual se encontra pendente de rectificação ou descriminação cadastral.	4917
6 A	SOCIEDADE AGRÍCOLA RIO CAIA,SA HERDADE DA GODINHA 7370-150 ELVAS	P	omisso	Nossa Senhora da Expectação	00110/250285		Este prédio encontrava-se inscrito sob a matriz cadastral rústica sob o número 2 da Secção M-M1, a qual se encontra pendente de rectificação cadastral.	2274
6 B								29451
6,1	SOCIEDADE AGRÍCOLA DA GODINHA,SA HERDADE DA GODINHA 7370-150 CAMPO MAIOR	P	omisso	Nossa Senhora da Expectação	02522/991210		Este prédio encontrava-se inscrito sob a matriz cadastral rústica sob o número 7 da Secção M-M1, a qual se encontra pendente de rectificação cadastral.	2142
7 A	SOCIEDADE AGRÍCOLA DA GODINHA,SA HERDADE DA GODINHA 7370-150 CAMPO MAIOR	P	R:8Sec.M1; U:1632º; U:1824º; U:1631º.	Nossa Senhora da Expectação	00135/280385			18556
7 B								1256
7,1	SOCIEDADE AGRÍCOLA DA GODINHA,SA HERDADE DA GODINHA 7370-150 CAMPO MAIOR	P	R:9Sec.M1	Nossa Senhora da Expectação	00136/280385			2954
8 A	MANUEL ANTÓNIO PINHEIRO CALDEIRA MARIA DE LURDES PINHEIRO CALDEIRA Casados AV. D. NUNO ALVARES PEREIRA 7350 ELVAS	P	R:564Sec.O	Nossa Senhora da Expectação	02453/990315			228
8 B								1272
9	JUSTA DIAZ BORREGUERO RUA D. DINIS, Nº 8 - A 7370 CAMPO MAIOR	P	R:598Sec.O	Nossa Senhora da Expectação	01992/950926			384
9,1	MANUEL ANTÓNIO PINHEIRO CALDEIRA MARIA DE LURDES PINHEIRO CALDEIRA Casados AV. D. NUNO ALVARES PEREIRA 7350 ELVAS	P	R:597Sec.O	Nossa Senhora da Expectação	02452/990315			2170
10	JUSTA DIAZ BORREGUERO RUA D. DINIS, Nº 8 - A 7370 CAMPO MAIOR	P	R:602Sec.O	Nossa Senhora da Expectação	00412/230686			2756
10,1	JOSÉ LUIS DE GAMA TELLO RASQUILHA MARGARIDA MARIA MACHADO PIZARRO DE MELO TELLO RASQUILHA Casados HERDADE DA GODINHA 7370-150 CAMPO MAIOR	P	R:604Sec.O	Nossa Senhora da Expectação	OMISSO	Norte: JOSÉ LUIS DA GAMA TELO RASQUILHA Sul:JOSÉ LUIS DA GAMA TELO RASQUILHA Nascente: JOSÉ LUIS DA GAMA TELO RASQUILHA Poente: JOSÉ LUIS DA GAMA TELO RASQUILHA	Este prédio tem natureza rústica, situa-se no lugar de Godinha, compõe-se de terreno de olival, está inscrito na referida matriz cadastral rústica sob o número 604 da Secção O e tem a área de 15500 m2.	67

Gasoduto: Campo Maior - Leiria (L3) **Concelho: Campo Maior**

Parcelas relativas aos Desenhos n.ºs: 7001-001, 01/ 02/ 03/ 04/ 05/ 06/ 07/ 08/ 09

Parcela N.º	Nomes de Proprietários, Possuidores (P), Usufrutuários (U) ou Titulares Inscritos (TI), Conjuges e Moradas	(P) (U) ou (TI)	Matriz: R: Rústica; U: Urbana; Omissa.	Freguesia	Descrição Predial	Confrontações do Prédio	Declarações Complementares	Área de Servidão do Prédio (m2)
11 A	JOSÉ LUIS DE GAMA TELLO RASQUILHA MARGARIDA MARIA MACHADO PIZARRO DE MELO TELLO RASQUILHA Casados HERDADE DA GODINHA 7370-150 CAMPO MAIOR	P	R:629Sec.O	Nossa Senhora da Expectação	Num: 6949 Livro: B-18 Folha: 180			2778
11 B								925
12	JOSÉ LUIS DE GAMA TELLO RASQUILHA MARGARIDA MARIA MACHADO PIZARRO DE MELO TELLO RASQUILHA Casados HERDADE DA GODINHA 7370-150 CAMPO MAIOR	P	R:658Sec.O	Nossa Senhora da Expectação	02485/990804			936
12,1	JOSÉ LUIS DE GAMA TELLO RASQUILHA MARGARIDA MARIA MACHADO PIZARRO DE MELO TELLO RASQUILHA Casados HERDADE DA GODINHA 7370-150 CAMPO MAIOR	P	R:657Sec.O	Nossa Senhora da Expectação	01500/911216			50
13,1	CÂMARA MUNICIPAL DE CAMPO MAIOR PRAÇA DA REPÚBLICA, APARTADO 55 7370-999 CAMPO MAIOR	P	R:638Sec.O	Nossa Senhora da Expectação	OMISSO	Norte: RIO CAIA Sul:RIO CAIA Nascente: RIO CAIA Poente: JOSÉ MANUEL CALEYA SALAMANCA	Este prédio tem natureza rústica, situa-se no lugar de Godinha, compõe-se de terreno de cultura arvense, prado natural e leito de curso de água, está inscrito na referida matriz cadastral rústica sob o número 638 da Secção O e tem a área de 79500 m2.	1602

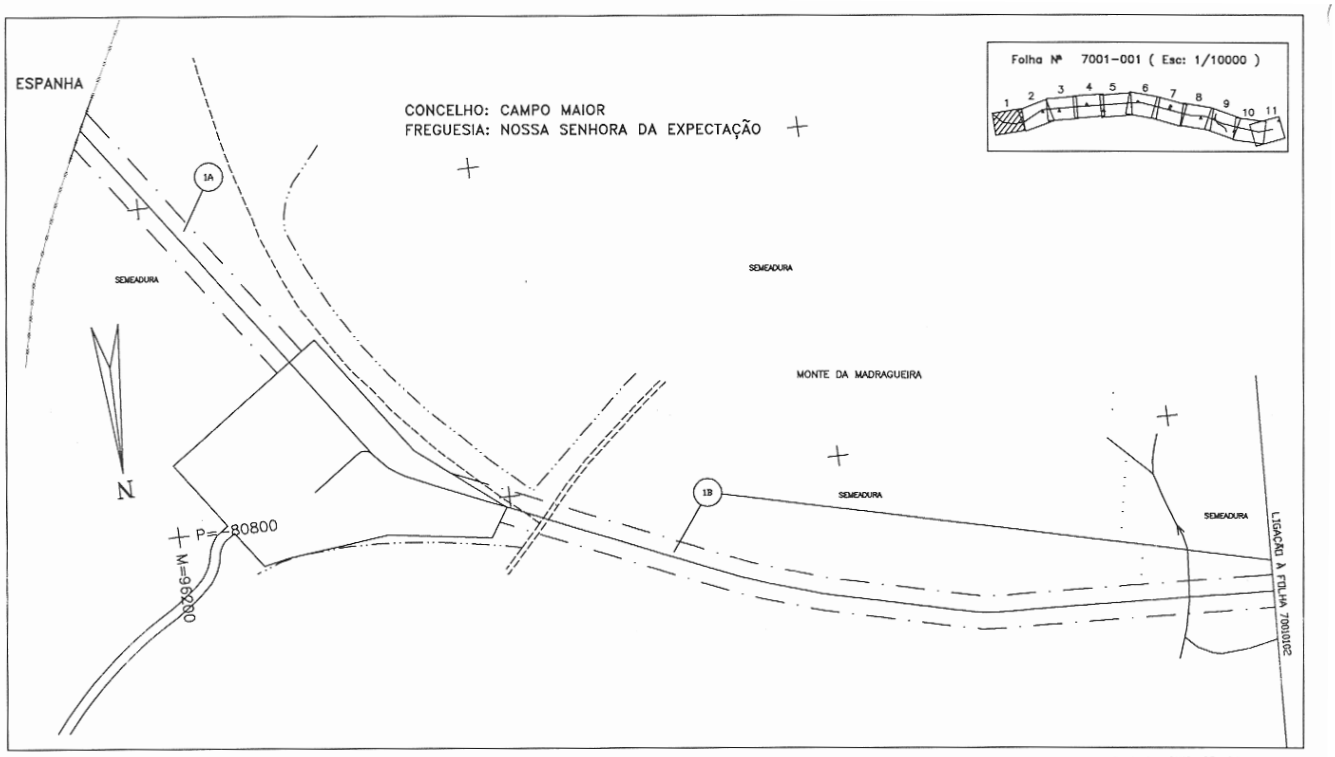

P-7001-DWG-CD-01_01-REV.1

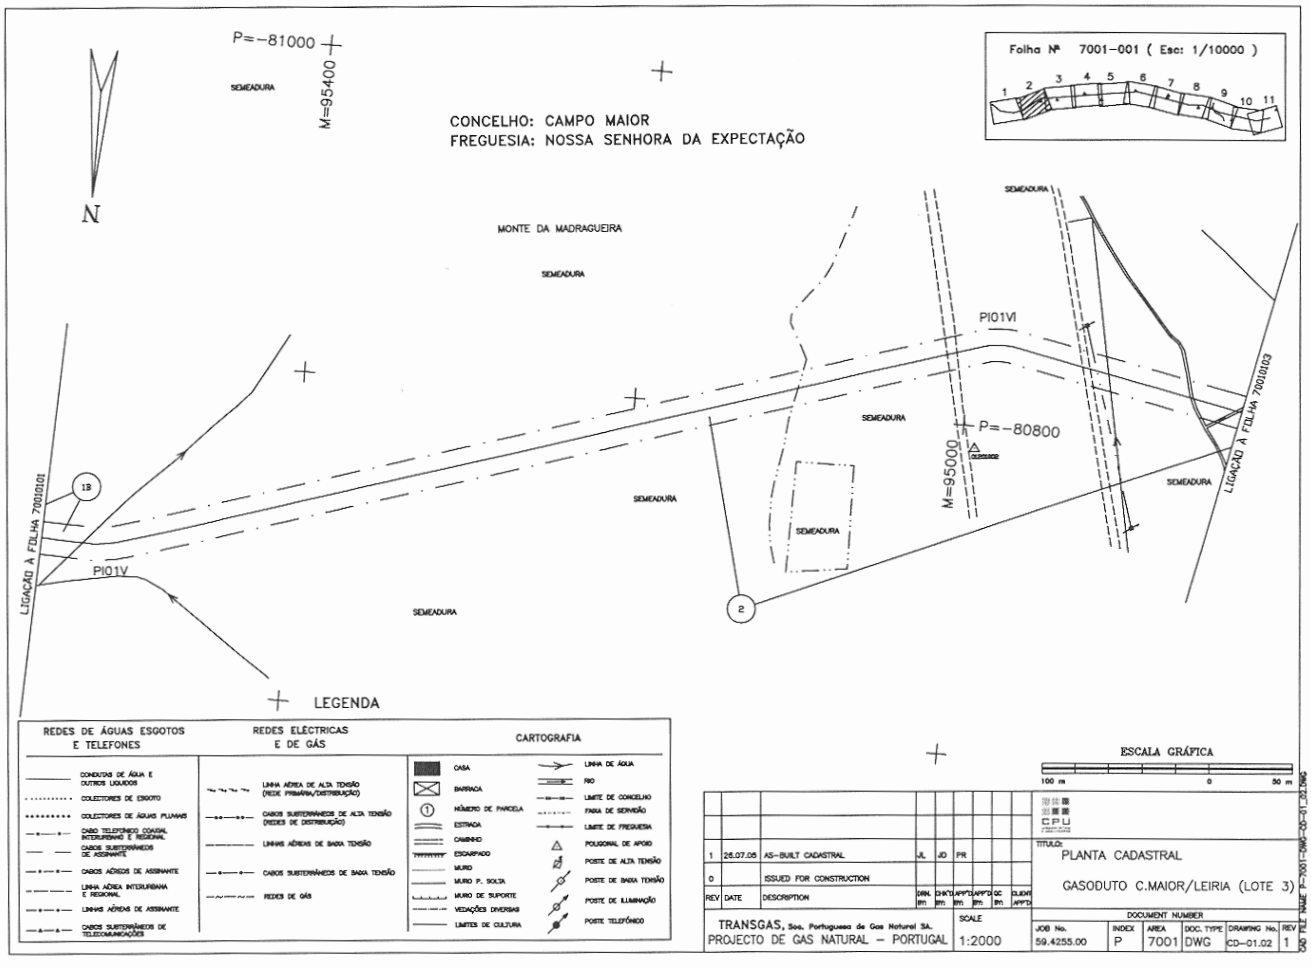

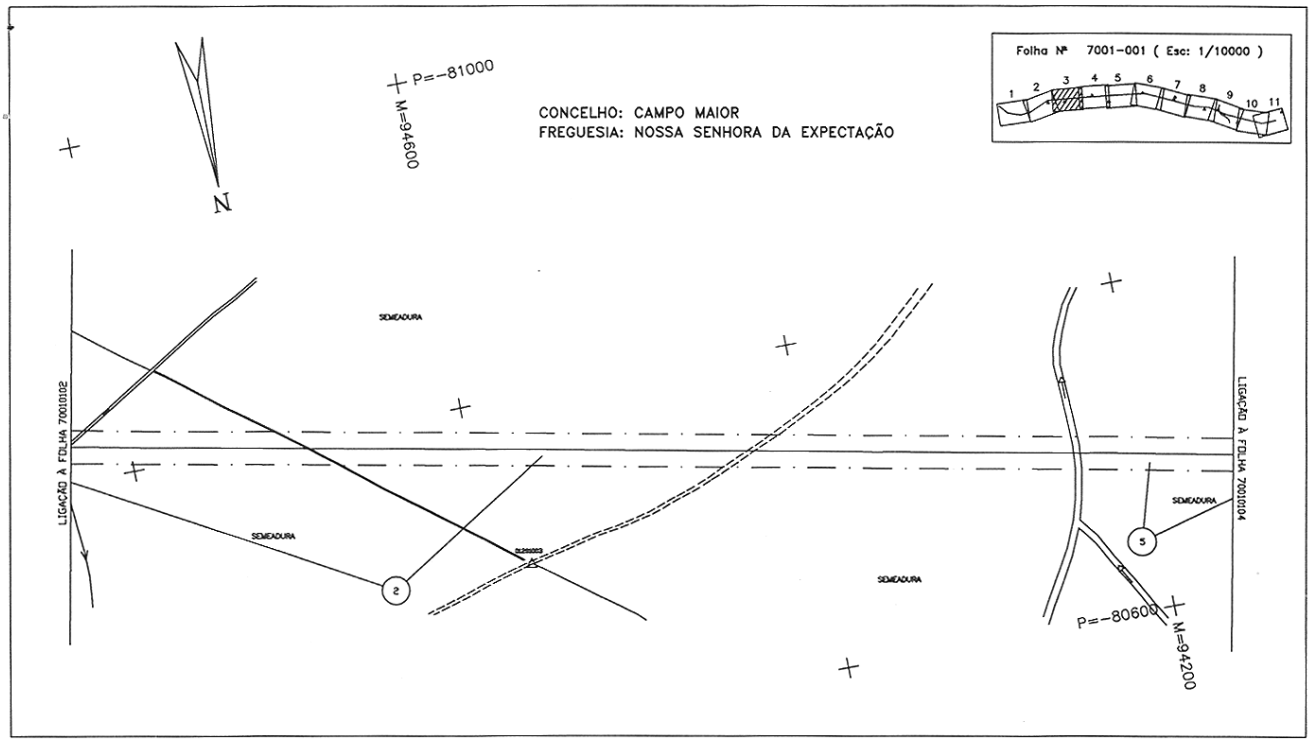

P-7001-DWG-CD-01_03-REV.1

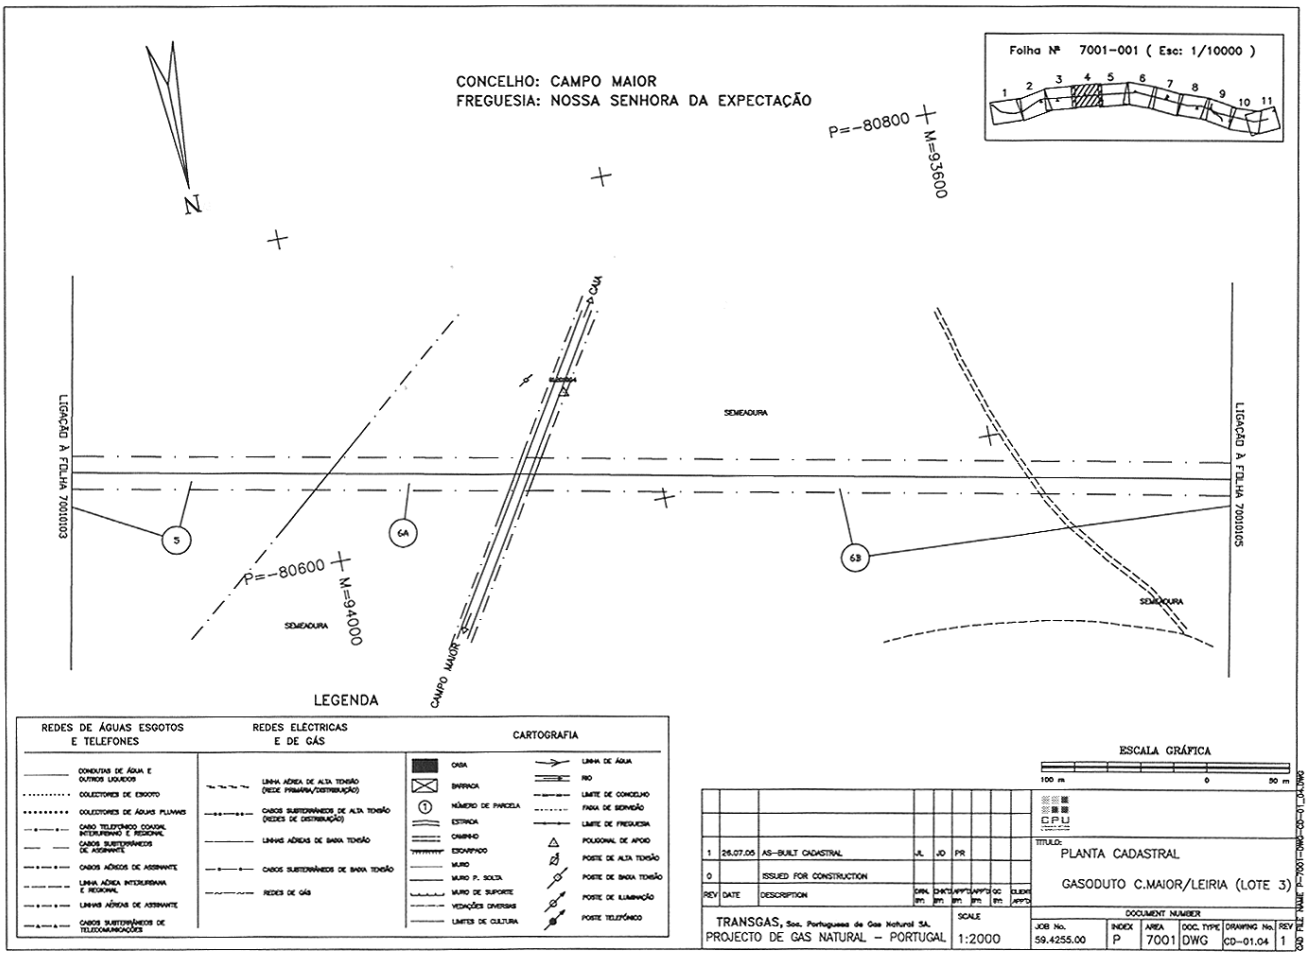

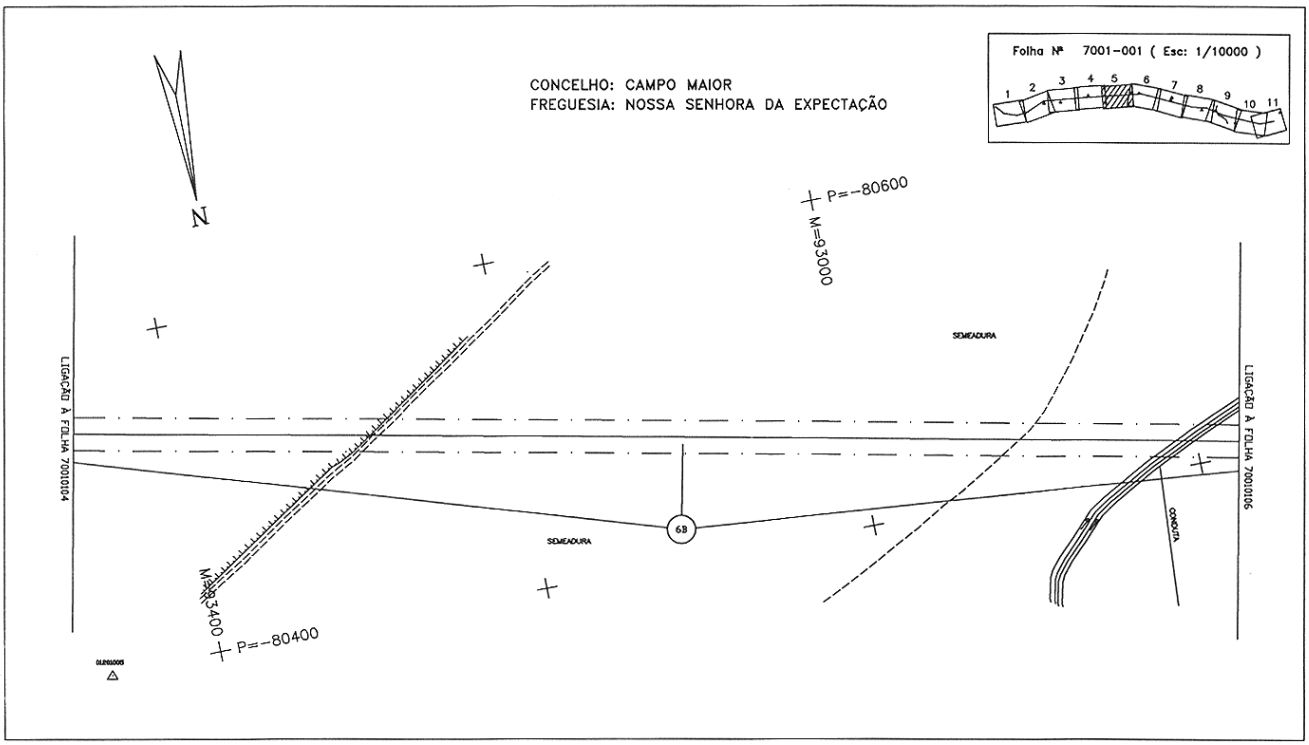

P-7001-DWG-CD-01_05-REV.1

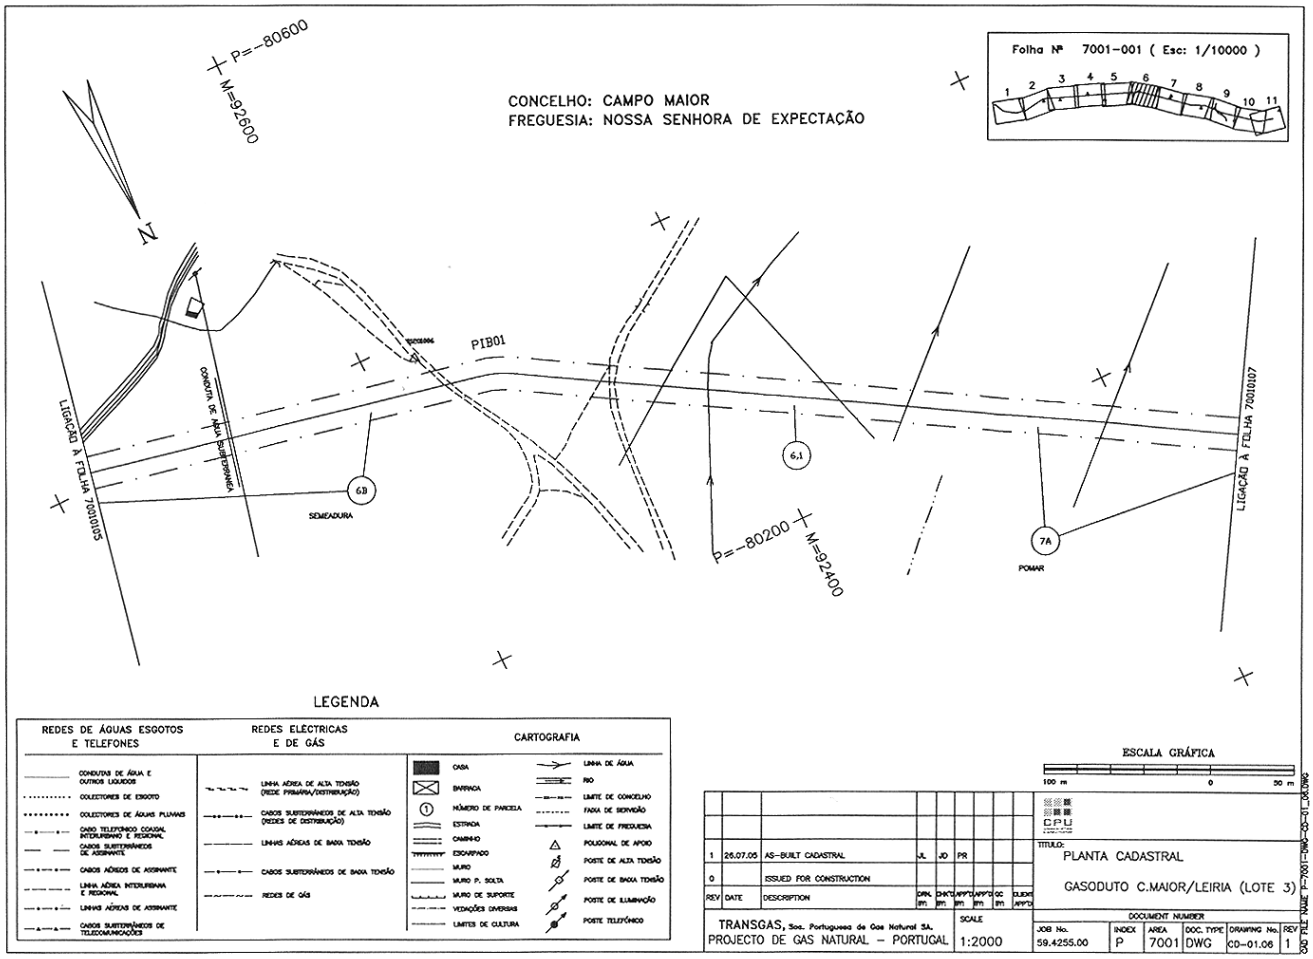

LEGENDA

REDES DE ÁGUAS ESGOTOS E TELEFONES

- CONDUTAS DE ÁGUA E OUTROS LÍQUIDOS
- COLECTORES DE ESGOTO
- COLECTORES DE ÁGUAS PLUVIAIS
- CABO TELEFÓNICO COAXIAL INTERURBANO E REGIONAL
- CABOS SUBTERRÂNEOS DE ASSINANTE
- CABOS AÉREOS DE ASSINANTE
- LINHA AÉREA INTERURBANA E REGIONAL
- LINHAS AÉREAS DE ASSINANTE
- CABOS SUBTERRÂNEOS DE TELECOMUNICAÇÕES

REDES ELÉCTRICAS E DE GÁS

- LINHA AÉREA DE ALTA TENSÃO (REDE PRIMÁRIA/DISTRIBUIÇÃO)
- CABOS SUBTERRÂNEOS DE ALTA TENSÃO (REDES DE DISTRIBUIÇÃO)
- LINHAS AÉREAS DE BAIXA TENSÃO
- CABOS SUBTERRÂNEOS DE BAIXA TENSÃO
- REDES DE GÁS

CARTOGRAFIA

- CASA
- BARRACA
- NÚMERO DE PARCELA
- ESTRADA
- CAMINHO
- ESCARPADO
- MURO
- MURO P. SOLTA
- MURO DE SUPORTE
- VEDAÇÕES DIVERSAS
- LIMITES DE CULTURA
- LINHA DE ÁGUA
- RIO
- LIMITE DE CONCELHO
- FAIXA DE SERVIDÃO
- LIMITE DE FREGUESIA
- POLIGONAL DE APOIO
- POSTE DE ALTA TENSÃO
- POSTE DE BAIXA TENSÃO
- POSTE DE ILUMINAÇÃO
- POSTE TELEFÓNICO

ESCALA GRÁFICA

100 m 0 50 m

REV	DATE	DESCRIPTION	DRW. BY	CHK'D BY	APP'D BY	APP'D BY	CLIENT APP'D
1	26.07.05	AS-BUILT CADASTRAL	JL	JD	PR		
0		ISSUED FOR CONSTRUCTION					

TRANSGAS, Soc. Portuguesa de Gas Natural SA.
PROJECTO DE GAS NATURAL – PORTUGAL

SCALE 1:2000

TITULO:
PLANTA CADASTRAL
GASODUTO C.MAIOR/LEIRIA (LOTE 3)

DOCUMENT NUMBER					
JOB No.	INDEX	AREA	DOC. TYPE	DRAWING No.	REV
59.4255.00	P	7001	DWG	CD-01.06	1

DWG FILE NAME: P-7001-DWG-CD-01_06.DWG

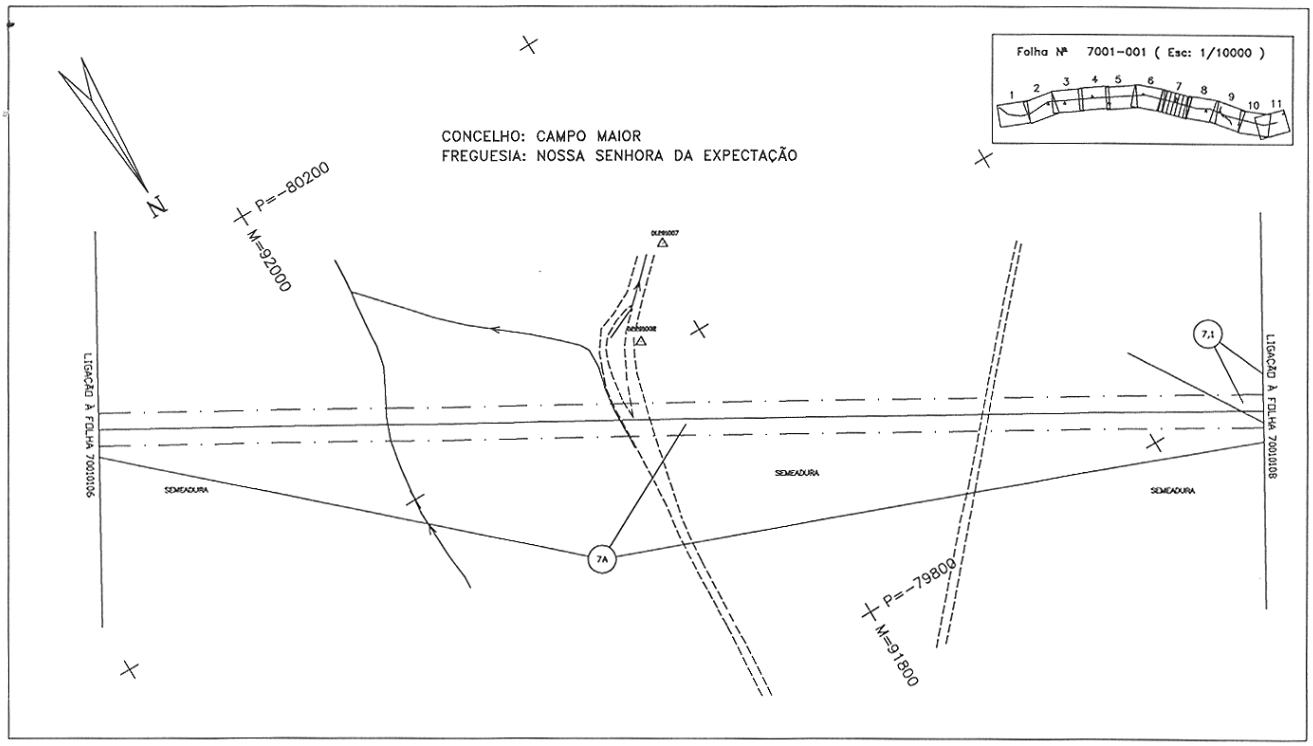

P-7001-DWG-CD-01_07-REV.1

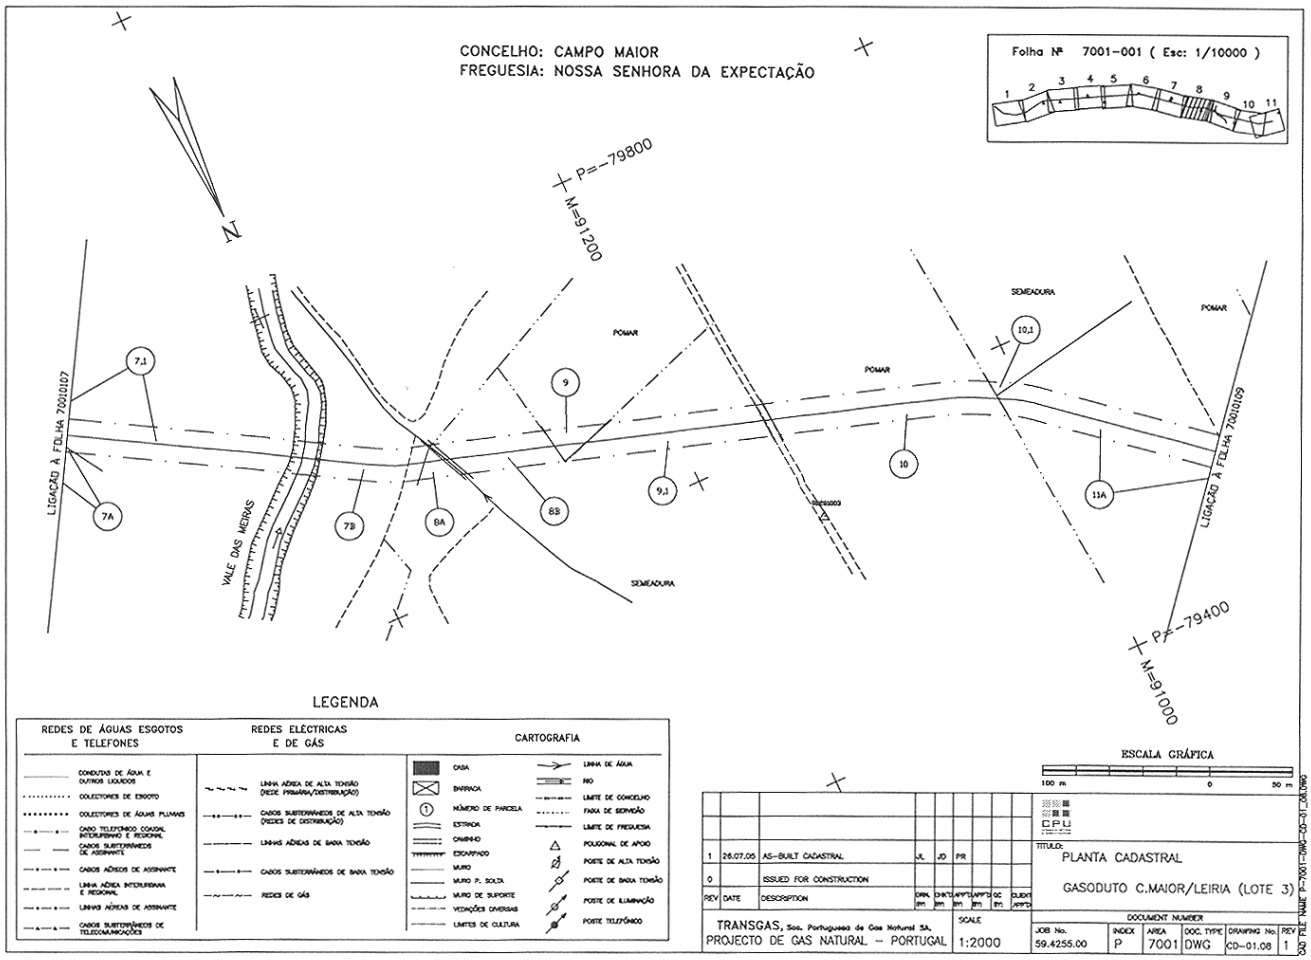

REV	DATE	DESCRIPTION	DRN	CHKD	APP'D	APP'D	QC	CLIENT APP'D
1	26.07.05	AS-BUILT CADASTRAL	JL	JO	PR			
0		ISSUED FOR CONSTRUCTION						

TRANSGAS, Soc. Portuguesa de Gás Natural SA,
PROJECTO DE GAS NATURAL – PORTUGAL

SCALE 1:2000

TITULO: PLANTA CADASTRAL
GASODUTO C.MAIOR/LEIRIA (LOTE 3)

JOB No.	INDEX	AREA	DOC. TYPE	DRAWING No.	REV
59.4255.00	P	7001	DWG	CD-01.08	1

DOCUMENT NUMBER

CAD FILE NAME: P-7001-DWG-CD-01_08.DWG

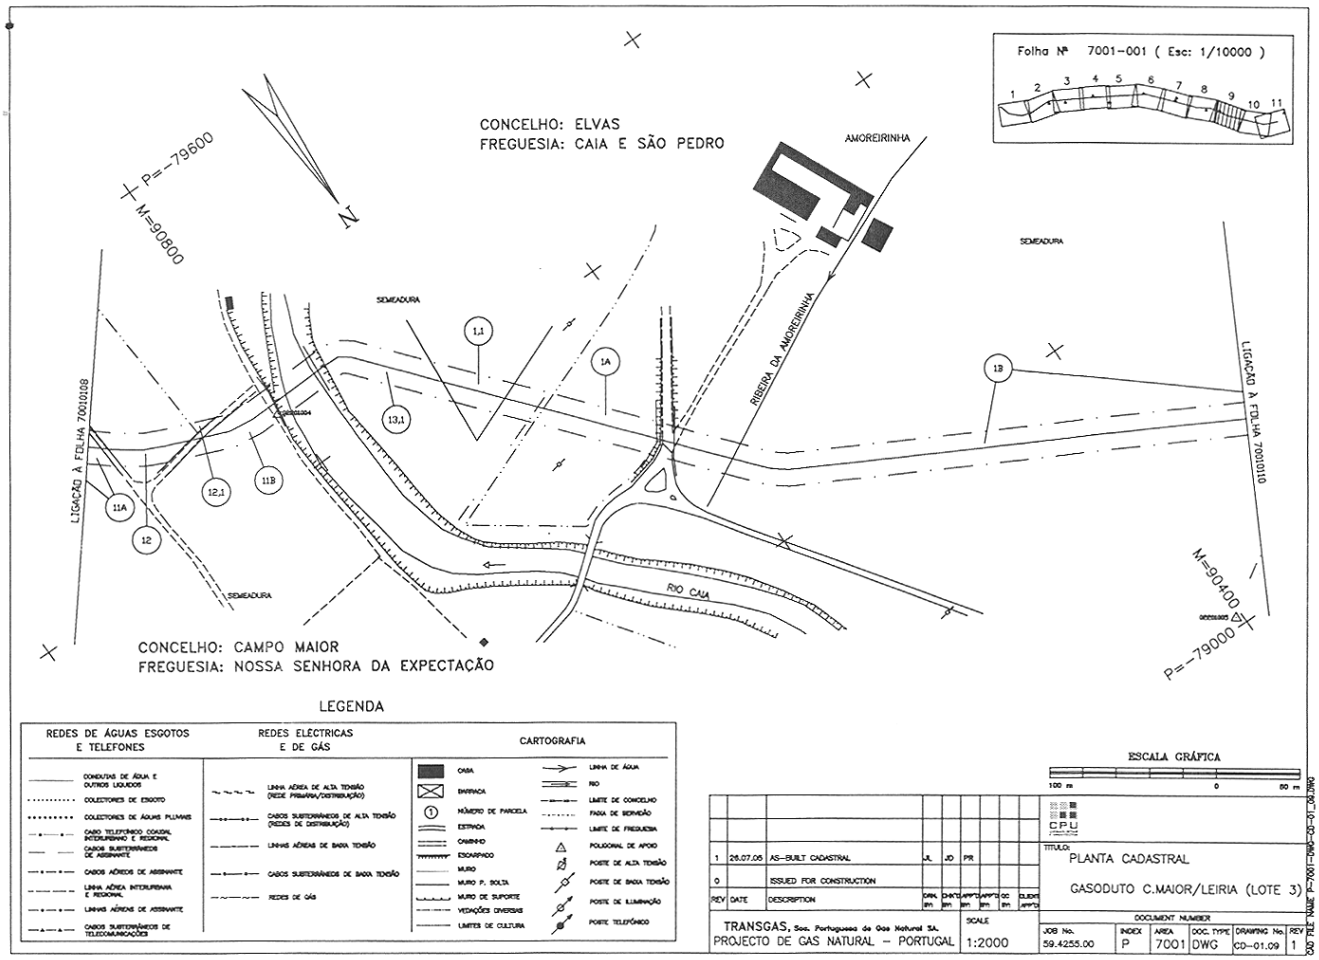
Folha Nº 7001-001 (Esc: 1/10000)
CONCELHO: ELVAS
FREGUESIA: CAIA E SÃO PEDRO
AMOREIRINHA
SEMEADURA
RIBEIRA DA AMOREIRINHA
LIGAÇÃO À FOLHA 7001010S
LIGAÇÃO À FOLHA 7001010I
RIO CAIA
P=-79600
M=90800
M=90400
P=-79000
CONCELHO: CAMPO MAIOR
FREGUESIA: NOSSA SENHORA DA EXPECTAÇÃO
LEGENDA
REDES DE ÁGUAS ESGOTOS E TELEFONES
REDES ELECTRICAS E DE GÁS
CARTOGRAFIA
ESCALA GRÁFICA
100 m
0
80 m
PLANTA CADASTRAL
GASODUTO C.MAIOR/LEIRIA (LOTE 3)
TRANSGAS, Soc. Portuguesa de Gás Natural SA.
PROJECTO DE GAS NATURAL – PORTUGAL
1:2000
59.4255.00
7001
DWG
CD-01.09