



DIÁRIO DA REPÚBLICA

Quinta-feira, 22 de Fevereiro de 2007

Número 38

ÍNDICE

PARTE C

SUPLEMENTO

Ministério da Economia e da Inovação

Direcção-Geral de Geologia e Energia:

Aviso n.º 3363-A/2007:

Plantas parcelares definitivas (telas finais) do gasoduto de ligação à instalação de armazenagem subterrânea (Bidoeira-Carriço) relativas ao concelho de Pombal 4732-(2)

Aviso n.º 3363-B/2007:

Plantas parcelares definitivas (telas finais) do gasoduto de ligação à instalação de armazenagem subterrânea (Bidoeira-Carriço) relativas ao concelho de Leiria 4732-(23)



MINISTÉRIO DA ECONOMIA E DA INOVAÇÃO

Direcção-Geral de Geologia e Energia

Aviso n.º 3363-A/2007

Na sequência do aviso da Direcção-Geral de Energia, publicado no *Diário da República*, 2.ª série, n.º 163, 3.º suplemento, de 15 de Julho de 1999, e em cumprimento do despacho n.º 53/99, de 6 de Março, do Ministro da Economia, publicado pelo aviso n.º 5677-D/99 (2.ª série) no *Diário da República*, 2.ª série, n.º 69, 2.º suplemento, de 23 de Março de 1999, publica-se em anexo o mapa de identificação dos imóveis sobre os quais foi constituída servidão administrativa de gás, com os

titulares de direitos sobre os mesmos prédios, bem como as plantas parcelares definitivas (telas finais) do traçado do gasoduto de ligação à instalação de armazenagem subterrânea (Bidoeira-Carriço) relativas ao concelho de Pombal.

O presente aviso rectifica e substitui, globalmente, para todos os efeitos legais, inclusive, o registo predial da servidão administrativa constituída nos termos do artigo 4.º do Decreto-Lei n.º 11/94, de 13 de Janeiro, os elementos referentes ao concelho de Pombal, publicados através do já referido aviso da Direcção-Geral de Geologia e Energia.

26 de Janeiro de 2007. — Pelo Director-Geral, o Subdirector-Geral,
Morais Sarmento.

Gasoduto de Ligação à Armazenagem (Bidoeira/Carriço) Concelho: Pombal
Parcelas relativas aos Desenhos n.ºs: PP-BC-17; PP-BC-19; PP-BC-20; PP-BC-21; PP-BC-22; PP-BC-23; PP-BC-24; PP-BC-25; PP-BC-26; PP-BC-27; PP-BC-28

Parcela N.º	Nomes de Proprietários, Possuidores (P), Usufrutuários (U) ou Titulares Inscritos (TI), Conjuges e Moradas	(P) (U) ou (TI)	Matriz: R: Rústica; U: Urbana; omissa.	Freguesia	Descrição Predial	Confrontações do Prédio	Declarações Complementares	Área de Servidão do Prédio (m2)
001	MANUEL DUARTE PEDROSA JÚNIOR DEOLINDA DUARTE GOMES Casados RUA JOSÉ DUARTE ROLO JÚNIOR, 82 - SISMARIA MONTE REAL 2425 LEIRIA	P	R:11940º	Mata Mourisca	OMISSO	Norte: JOSÉ PEREIRA ALVES Sul: JOSÉ LOPES E LIMITE DE FREGUESIA DE MONTE REDONDO Nascente: CAMINHO Poente: JOAQUIM DOS SANTOS CARDOSO	Este prédio tem natureza rústica, situa-se no lugar de Pinhais do Vale Rabudo, compõe-se de terreno de pinhal, está inscrito no referido artigo matricial rústico 11940º e tem a área de 7130 m2.	1300
002	MARIA DA CONCEIÇÃO PEREIRA GASPAR DA SILVA JOSÉ MARIA FERREIRA DA SILVA Casados R. 17 DE DEZEMBRO, 35 LAMEIRAS 2425-188 BAJOUCA	P	R:11942º	Mata Mourisca	7451/20050111			690
002,1	JORGE PEREIRA GOMES CAVADAS REDINHA 3100-233 POMBAL	P	R:11941º	Mata Mourisca	01668/120499		Este prédio, inscrito na matriz predial rústica da referida freguesia de Mata Mourisca sob o artigo 11941º, encontra-se descrito sob o n.º 01668/120499 da freguesia de Guia.	198
	DOMINGOS PEREIRA GOMES MARIA ISABEL CARREIRA FERREIRA GOMES Casados RUA DAS LAMEIRAS BAJOUCA 2425-186 LEIRIA	P						
003	JOSÉ DOMINGUES PEREIRA BRITES MARIA DE JESUS SOUSA Casados LARGO DA SERRA, 9 - SERRA PORTO D'URSO MONTE REAL 2425 LEIRIA	P	R:11943º	Mata Mourisca	05969/161199			849
004	MANUEL JOSÉ MOITAL CARMINDA MENDES FERNANDES Casados RUA MARCO, 28 - FETEIRA CARNIDE 3100 POMBAL	P	R:11950º	Mata Mourisca	OMISSO	Norte: JOSÉ JORGE BRAZ ARROTEIA Sul: MARIA BRÍGIDA Nascente: JOSÉ JORGE BRAZ ARROTEIA Poente: ANTONIO HENRIQUES	Este prédio tem natureza rústica, situa-se no lugar de Pinhais do Vale Rabudo, compõe-se de terreno de pinhal, está inscrito no referido artigo matricial rústico 11950º e tem a área de 2700 m2.	954
	JOSÉ LUIS MOITAL DOLORES FERNANDES GRILO Casados RUA DA FONTE, 7 GUIA 3100-863 POMBAL	P						
	JOAQUIM MARIA MOITAL ÁGUA FORMOSA 3100 POMBAL	TI						
006	MANUEL FERNANDES PEDROSA ALBERTINA DA CRUZ GOMES PEDROSA Casados RUA DR. LUIS PEREIRA DA COSTA, 55 MONTE REDONDO 2425 LEIRIA	P	R:11944º	Mata Mourisca	05080/140497			1163
007	MANUEL PEREIRA NETO MARIA PEREIRA DA SILVA Casados BECO DOS ARNEIROS, 2 - SANTO ALEIXO MONTE REDONDO 2425-624 LEIRIA	P	R:12272º	Mata Mourisca	05731/190599			1696
008	DOMINGOS PEREIRA BRITES ANA DA PIEDADE FONSECA Casados TRAVESSA DA COVA DA RAINHA, 22 CANEIRA 2425-267 LEIRIA	P	R:11962º	Mata Mourisca	Num: 60098 Livro: B-153 Folha: 27		Este prédio, inscrito na matriz predial rústica da referida freguesia sob o artigo 11962º, tem a área de 1320 m2.	651

Parcela N.º	Nomes de Proprietários, Possuidores (P), Usufrutuários (U) ou Titulares Inscritos (TI), Conjuges e Moradas	(P) (U) ou (TI)	Matriz: R: Rústica; U: Urbana; omissa.	Freguesia	Descrição Predial	Confrontações do Prédio	Declarações Complementares	Área de Serviço do Prédio (m2)
008,01	DOMINGOS PEREIRA BRITES ANA DA PIEDADE FONSECA Casados TRAVESSA DA COVA DA RAINHA, 22 CANEIRA 2425-267 LEIRIA	P	R:11963º	Mata Mourisca	OMISSO	Norte: MANUEL PEREIRA BRITES Sul: MANUEL ALVES PEREIRA Nascente: JOSÉ PAULO FERREIRA Poente: MANUEL ANTÓNIO LAGOA JÚNIOR	Este prédio tem natureza rústica, situa-se no lugar de Pinhal do Vale Rabudo, compõe-se de terreno de pinhal, está inscrito no referido artigo matricial rústico 11963º e tem a área de 1320 m2.	1184
009	MARIA DE LURDES HENRIQUES LAGOA DE OLIVEIRA SANTOS PRAÇA DR. FRANCISCO DE SÁ CARNEIRO, 4 - 1.º ESQ. 1000 LISBOA	P	R:11964º	Mata Mourisca	04383/030795			215
	JOÃO MANUEL LAGOA DE OLIVEIRA SANTOS ANA PAULA FERREIRA DE SOUSA MAGALHÃES DE OLIVEIRA SANTOS Casados AV. PADRE MANUEL DA NÓBREGA, 10 - 1.º ESQ. 1000 LISBOA	P						
	RUI MANUEL LAGOA DE OLIVEIRA SANTOS MARIA ALBERTINA DOS SANTOS CUSTÓDIO Casados RUA VIRGÍLIO CORREIS, 51 - 2º Esq. 1600 LISBOA	P						
	MARIA TERESA LAGOA DE OLIVEIRA SANTOS RUA PROFESSOR PRADO COELHO, 36 - 6º Esq. 1600 LISBOA	P						
010	MANUEL FERNANDES PEDROSA ALBERTINA DA CRUZ GOMES PEDROSA Casados RUA DR. LUIS PEREIRA DA COSTA, 55 MONTE REDONDO 2425 LEIRIA	P	R:11966º	Mata Mourisca	02726/090491			106
012	MANUEL FERNANDES PEDROSA ALBERTINA DA CRUZ GOMES PEDROSA Casados RUA DR. LUIS PEREIRA DA COSTA, 55 MONTE REDONDO 2425 LEIRIA	P	R:11960º	Mata Mourisca	03605/020893			1122
013	ARLINDO FERREIRA JORGE LUCIA FERNANDES RODRIGUES Casados VALE DA PEDRA - RUA PRINCIPAL MONTE REAL 2425 LEIRIA	P	R:11956º	Mata Mourisca	OMISSO	Norte: ANTÓNIO MARQUES LOUREIRO Sul: MANUEL ANTÓNIO LAGOA JÚNIOR Nascente: MANUEL CURADO DA SILVA E OUTROS Poente: MANUEL JOSÉ DO SENHOR	Este prédio tem natureza rústica, situa-se no lugar de Pinhal do Vale Rabudo, compõe-se de terreno de pinhal, está inscrito no referido artigo matricial rústico 11956º e tem a área de 27920 m2.	2828
015	MARIA HELENA DA CRUZ GOMES FAUSTINO RAÚL FREIRE FAUSTINO Casados RUA IMACULADA CONCEIÇÃO, 84 - 1.º TELHEIRO BARREIRA 2410 LEIRIA	P	R:11957º	Mata Mourisca	03897/070694			1088
016	MARIA ALBERTINA DA SILVA ALFAIATE MANUEL CURADO FERNANDES Casados RUA NOSSA SENHORA DA CONCEIÇÃO, 24 - FONTE COVA MONTE REDONDO 2425 LEIRIA	P	R:11981º	Mata Mourisca	05419/230698			1267
017	MANUEL FERNANDES CASAS DA FONTE MONTE REDONDO 2425 LEIRIA	TI	R:11980º	Mata Mourisca	OMISSO	Norte: MANUEL VERÍSSIMO DA SILVA Sul: JOSÉ VERÍSSIMO DA SILVA (HERDEIROS) Nascente: ANTÓNIO LOUREIRO Poente: ANTÓNIO LOUREIRO	Este prédio tem natureza rústica, situa-se no lugar de Estrada Velha, compõe-se de terreno de pinhal, está inscrito no referido artigo matricial rústico 11980º e tem a área de 4830 m2.	497
	JOSÉ LOUREIRO FERNANDES DIAMANTINA DE JESUS CURADO Casados RUA NOSSA SENHORA DA CONCEIÇÃO, 26 - FONTE COVA MONTE REDONDO 2425 LEIRIA	P						
018	ANTÓNIO DA SILVA LOUREIRO EMÍLIA FERREIRA Casados RUA DA FONTE, 444 - GODINHOS COIMBRÃO 2425 LEIRIA	P	R:11982º	Mata Mourisca	OMISSO	Norte: MANUEL VERÍSSIMO DA SILVA Sul: JOSÉ VERÍSSIMO DA SILVA (HERDEIROS) Nascente: MANUEL FERNANDES Poente: ESTRADA VELHA	Este prédio tem natureza rústica, situa-se no lugar de Estrada Velha, compõe-se de terreno de pinhal, está inscrito no referido artigo matricial rústico 11982º e tem a área de 1080 m2.	708
019	JOAQUIM AGOSTINHO DA SILVA MARIA DAS DORES DA GRAÇA DIAS DA SILVA Casados RUA DO SOBREIRINHO, 8 FONTE COVA 2425 LEIRIA	P	R:11983º	Mata Mourisca	OMISSO	Norte: MANUEL GOMES JÚNIOR Sul: MANUEL FERNANDES Nascente: JOSÉ GOMES BRAZ ARROTEIA Poente: ESTRADA VELHA	Este prédio tem natureza rústica, situa-se no lugar de Estrada Velha, compõe-se de terreno de pinhal, está inscrito no referido artigo matricial rústico 11983º e tem a área de 9570 m2.	443

Parcela N.º	Nomes de Proprietários, Possuidores (P), Usufrutuários (U) ou Titulares Inscritos (TI), Conjuges e Moradas	(P) (U) ou (TI)	Matriz: R: Rústica; U: Urbana; omissa.	Freguesia	Descrição Predial	Confrontações do Prédio	Declarações Complementares	Área de Servidão do Prédio (m2)
032,1	LUSIAVES - INDÚSTRIA E COMÉRCIO DE AVES, S.A. MARINHA DAS ONDAS 3080 FIGUEIRA DA FOZ	P	U:4465º	Mata Mourisca	01101/101195		Este prédio, inscrito na matriz predial urbana da referida freguesia de Mata Mourisca sob o artigo 4465º, encontra-se descrito sob o n.º 01101/101195 da freguesia de Guia.	1110
035	LUIS DOMINGUES LUZ PEDROSA DA MOTA Casados RUA DA BARROQUEIRA, 21 - CONQUEIROS MONTE REAL 2425 LEIRIA	P	R:25708º	Mata Mourisca	OMISSO	Norte: JOSÉ GRAZINA Sul:ESTRADA CAMARÁRIA Nascente: ESTRADA VELHA Poente: MARIA JOSÉ PEREIRA FEIJÃO NORTE	Este prédio tem natureza rústica, situa-se no lugar de Vale Telheiro, compõe-se de terreno de pinhal e mata, está inscrito no referido artigo matricial rústico 25708º e tem a área de 9270 m2.	1634
036	MARIA CELESTE LEAL DUARTE FERREIRA RUA VITOR FERNANDES CARREIRA, 3 GUIA 3100 POMBAL	P	R:11859º	Mata Mourisca	OMISSO	Norte: JOAQUIM LEAL E OUTROS Sul:LUIS JOSÉ ALVES DE MATOS E OUTROS Nascente: ESTRADA VELHA Poente: JOÃO MARIA SEBASTIÃO	Este prédio tem natureza rústica, situa-se no lugar de Vale Telheiro, compõe-se de terreno de pinhal e sementeira, está inscrito no referido artigo matricial rústico 11859º e tem a área de 114000 m2.	9257
	ANTÓNIO FRANCISCO ANDRINO AV. JOSÉ MARIA DUARTE JÚNIOR, 18 GUIA 3100 POMBAL	P						
	GRAÇA MARIA LEAL ANDRINO HERCULANO DA CONCEIÇÃO MARTINS Casados QUINTA DO ALMEIDA, LOTE 43 - 4.º DT.º 2460 ALCOBAÇA	P						
	CARLOS MANUEL LEAL DUARTE MARIA LICÍNIA ALEXANDRE BICHO DUARTE Casados AV. JOSÉ MARIA DUARTE JÚNIOR, 31 GUIA 3100 POMBAL	P						
	SAUDADE DA SILVA LEAL RUA DOS VERISSIMOS, 1 GUIA 3100 POMBAL	P						
	JOÃO LEAL DA SILVA ERMINDA DA SILVA SANTOS Casados AV. JOSÉ MARIA DUARTE JÚNIOR, 19 GUIA 3100 POMBAL	P						
	GABRIELA LEAL PEREIRA RUA CANTO DAS CASAS NOVAS, 38 - 1.º D GUIA 3100 POMBAL	P						
	MARIA DE FÁTIMA LEAL PEREIRA ANTÓNIO LINO REIS PEREIRA Casados RUA DA BAJOUCA, 30 MONTE REDONDO 2425 LEIRIA	P						
	MARIA TERESA LEAL PEREIRA NEVES AMÂNDIO DOS SANTOS NEVES Casados AV. JOSÉ MARIA DUARTE JÚNIOR, 27 - 1.º GUIA 3100 POMBAL	P						
	ANA PAULA LEAL DUARTE COSTA 3100 POMBAL	TI						
	VITOR JOSÉ LEAL DUARTE 3100 POMBAL	TI						
	MARIA OLGA LEAL DUARTE 3100 POMBAL	TI						
	MANUEL MARIA CARDOSO 3100 POMBAL	TI						
	ANTÓNIO FRANCISCO ADRIANO JÚNIOR 3100 POMBAL	TI						
043	MÁRIO FERREIRA RAMALHAIS NASCE ÁGUA 3100 POMBAL	TI	R:11856º	Mata Mourisca	OMISSO	Norte: ALBINO MARQUES PEREIRA E OUTRO Sul:ANTÓNIO QUITÉRIO E OUTROS Nascente: AUGUSTO MARQUES PEREIRA Poente: MANUEL FRANCISCO	Este prédio tem natureza rústica, situa-se no lugar de Vale Telheiro, compõe-se de terreno de pinhal, está inscrito no referido artigo matricial rústico 11856º e tem a área de 16240 m2.	580
	ANA LEAL RAMALHAIS MUNICÍPIO DE CORDELHA OURO VERDE DO PIQUIRI 85420000 BRASIL	P						

Parcela N.º	Nomes de Proprietários, Possuidores (P), Usufrutuários (U) ou Titulares Inscritos (TI), Conjuges e Moradas	(P) (U) (TI)	Matriz: R: Rústica; U: Urbana; omissa.	Freguesia	Descrição Predial	Confrontações do Prédio	Declarações Complementares	Área de Serviço do Prédio (m2)
044	IMOSA - INDÚSTRIAS MINEIRAS DO MONDEGO, S.A. ESTARADA DO GROU - ESTAÇÃO DA GUIA 3100 POMBAL	P	U:3630º	Mata Mourisca	03286/280792			383
047 A	MARIA PEREIRA DA SILVA RUA DA CAPELA, 6 - GROU MONTE REDONDO 2425 LEIRIA	P	R:10398º	Mata Mourisca	OMISSO	Norte: JOSÉ MARIA CARREIRA Sul:JOÃO MARIA SEBASTIÃO Nascente: MANUEL JOÃO LEAL Poente: MANUEL FERREIRA SOUSA	Este prédio tem natureza rústica, situa-se no lugar de Estrada Velha, compõe-se de terreno de pinhal, está inscrito no referido artigo matricial rústico 10398º e tem a área de 2950 m2.	522
	MARIA DE JESUS SILVA PEREIRA CARVALHO JOSÉ CARVALHO GRILO Casados GROU MONTE REDONDO 2425 LEIRIA	P						
	LÚCIA DA SILVA PEREIRA PEDROSA MANUEL DE OLIVEIRA PEDROSA Casados GROU MONTE REDONDO 2425 LEIRIA	P						
	ANTÓNIO FRANCISCO PEREIRA MARIA PEREIRA DA SILVA Casados RUA DA CAPELA, 6 - GROU GUIA 3100 POMBAL	TI						
047 B								1212
048	ANTÓNIO LEAL SINTRA CAXARIA 3100 POMBAL	TI	R:10395º	Mata Mourisca	OMISSO	Norte: JOSÉ MARIA CARREIRA Sul: JOSÉ MARQUES SEBASTIÃO E OUTRO Nascente: JOSÉ GOMES Poente: MANUEL FERREIRA SOUSA	Este prédio tem natureza rústica, situa-se no lugar de Estrada Velha, compõe-se de terreno de pinhal, está inscrito no referido artigo matricial rústico 10395º e tem a área de 5300 m2.	231
	ANTÓNIO MARIA SINTRA AIDA DO ROSÁRIO LEAL Casados RUA DA SENHORA DAS DORES CAXARIA 3100 POMBAL	P						
050	JOSÉ JORDÃO CARREIRA MARIA LUISA GOMES Casados RUA DA SENHORA DA LUZ MARINHA DA GUIA 3100 POMBAL	P	R:10394º	Mata Mourisca	OMISSO	Norte: JOSÉ SINTRA Sul:MANUEL JOÃO LEAL E OUTRO Nascente: ABÍLIO FERNANDES ESTRADA Poente: FRANCISCO GOMES LEAL	Este prédio tem natureza rústica, situa-se no lugar de Estrada Velha, compõe-se de terreno de pinhal e mato, está inscrito no referido artigo matricial rústico 10394º e tem a área de 9340 m2.	1222
	MARIA JORDÃO CARREIRA AUGUSTO DE OLIVEIRA Casados RUA DAS ALMINHAS CABEÇO 3100 POMBAL	P						
052	MARIA MARQUES DA SILVA RUA DA SENHORA DA LUZ MARINHA DA GUIA 3100 POMBAL	P	R:4241º	Louriçal	OMISSO	Norte: MANUEL FERREIRA Sul:MANUEL JOÃO LEAL Nascente: ROGÉRIO MARQUES JORDÃO Poente: MANUEL FERREIRA	Este prédio tem natureza rústica, situa-se no lugar de Carieiga, compõe-se de terreno de pinhal e mato, está inscrito no referido artigo matricial rústico 4241º e tem a área de 900 m2.	369
	MARIA LICÍNIA DA SILVA MARQUES JOSÉ AUGUSTO CARREIRA TEIXEIRA Casados RUA DA SENHORA DA LUZ MARINHA DA GUIA 3100 POMBAL	P						
	MANUEL SINTRA DA SILVA 3100 POMBAL	TI						
053	PRECIOSA DA SILVA FEITOR MANUEL NOGUEIRA PINHEIRO Casados RUA DA IGREJA ALCOBERTAS 2040 RIO MAIOR	P	R:10392º	Mata Mourisca	00142/180489		Este prédio, inscrito na matriz predial rústica da referida freguesia de Mata Mourisca sob o artigo 10392º, encontra-se descrito sob o n.º 00142/180489 da freguesia de Guia.	2320
054	HERDEIROS DE JÚLIO DE OLIVEIRA GOMES RUA DA SENHORA DAS DORES, 14 CAXARIA 3100 POMBAL	P	R:10393º	Mata Mourisca	OMISSO	Norte: CAMINHO Sul:JOÃO SINTRA Nascente: JOÃO SINTRA Poente: ANTONIO FERNANDES (HERDEIROS)	Este prédio tem natureza rústica, situa-se no lugar de Estrada Velha, compõe-se de terreno de pinhal, está inscrito no referido artigo matricial rústico 10393º e tem a área de 1870 m2.	208
055	SILVIO MANUEL LEAL DA SILVA MARIA ALICE SEBASTIÃO LOPES LEAL DA SILVA Casados RUA DE SÃO PEDRO DE MOEL, 139 - 3º DT.º 2430 MARINHA GRANDE	P	R:4238º	Louriçal	03848/160395		Este prédio, inscrito na matriz predial rústica da referida freguesia de Lourical sob o artigo 4238º, encontra-se descrito sob o n.º 03848/160395 da freguesia de Carriço.	1123

Parcela N.º	Nomes de Proprietários, Possuidores (P), Usufrutuários (U) ou Titulares Inscritos (TI), Conjuges e Moradas	(P) (U) ou (TI)	Matriz: R: Rústica; U: Urbana; omissa.	Freguesia	Descrição Predial	Confrontações do Prédio	Declarações Complementares	Área de Serviço do Prédio (m2)
056	JOSÉ MARQUES DE OLIVEIRA RUA DO CASAL VELHO, 14 - CABEÇO CARRIÇO 3100 POMBAL	P	R:4235º	Louriçal	06182/230798		Este prédio, inscrito na matriz predial rústica da referida freguesia de Louriçal sob o artigo 4235º, encontra-se descrito sob o n.º 06182/230798 da freguesia de Carriço.	1425
057	GABRIEL DE JESUS ALVES MARIA ROSA DE JESUS MARQUES Casados RUA CHINCHEIRA - VALE DE LEZIDE CARRIÇO 3100 POMBAL	P	R:4237º	Louriçal	OMISSO	Norte: ROGÉRIO MARQUES JORDÃO Sul: ARTUR GRILO Nascente: DAVID ROLO Poente: MANUEL DE OLIVEIRA JÚNIOR	Este prédio tem natureza rústica, situa-se no lugar de Curral do Grilo, compõe-se de terreno de pinhal e mato, está inscrito no referido artigo matricial rústico 4237º e tem a área de 1720 m2.	318
058	PRECIOSA DA SILVA FEITOR MANUEL NOGUEIRA PINHEIRO Casados RUA DA IGREJA ALCOBERTAS 2040 RIO MAIOR	P	R:4230º	Louriçal	09590/010606			3646
059	AMÍLCAR GRILO MARIA DA CONCEIÇÃO PEDRO GOMES Casados ESTRADA NACIONAL 109 - MARINHA DA GUIA CARRIÇO 3100 POMBAL	P	R:4201º	Louriçal	03254/030194		Este prédio, inscrito na matriz predial rústica da referida freguesia de Louriçal sob o artigo 4201º, encontra-se descrito sob o n.º 03254/030194 da freguesia de Carriço.	871
060	MANUEL MARQUES FERREIRA AURÉLIA DA COSTA VICENTE ESTEVÃO Casados RUA ESTRADA NACIONAL 109, 6 - MARINHA DA GUIA CARRIÇO 3100 POMBAL	P	R:4177º	Louriçal	01483/070690		Este prédio, inscrito na matriz predial rústica da referida freguesia de Louriçal sob o artigo 4177º, encontra-se descrito sob o n.º 01483/070690 da freguesia de Carriço.	906
	MANUEL MARIA FERREIRA MARIA DO CARMO MARQUES Casados RUA DO CASAL VELHO - MARINHA DA GUIA CARRIÇO 3100 POMBAL	U						
062	MANUEL GOMES NOVO 3100 POMBAL	TI	R:4174º	Louriçal	OMISSO	Norte: MANUEL MARQUES Sul: MANUEL CARREIRA Nascente: MANUEL GOMES NOVO Poente: ALBINO CARVALHO	Este prédio tem natureza rústica, situa-se no lugar de Varissimas, compõe-se de terreno de pinhal disperso e mato, está inscrito no referido artigo matricial rústico 4174º e tem a área de 1020 m2.	208
	MARIA DA CONCEIÇÃO PEDRO GOMES AMÍLCAR GRILO Casados ESTRADA NACIONAL 109 - MARINHA DA GUIA CARRIÇO 3100 POMBAL	P						
063	MARIA DE FÁTIMA FERNANDES GRILO MOTA MANUEL LEAL MOTA Casados RUA SENHORA DA LUZ - MARINHA DA GUIA CARRIÇO 3100 POMBAL	P	R:4169º	Louriçal	08660/20031118		Este prédio, inscrito na matriz predial rústica da referida freguesia de Louriçal sob o artigo 4169º, encontra-se descrito sob o n.º 08660/20031118 da freguesia de Carriço.	2330
065	ANTÓNIO MANUEL MARQUES DA SILVA MARIA DA CONCEIÇÃO NEVES FERNANDES Casados RUA NOVA, LOTE 9 DT.º SÃO ROMÃO 2400 LEIRIA	P	R:4152º	Louriçal	04486/110396		Este prédio, inscrito na matriz predial rústica da referida freguesia de Louriçal sob o artigo 4152º, encontra-se descrito sob o n.º 04486/110396 da freguesia de Carriço.	2397
066 (continua)	ORLANDA SOFIA SALVADOR GOMES MONTEIRO RUA DAS ROSSADAS, 15 VALE DE LEZIDE 3100 POMBAL	P	R:4156º	Louriçal	07364/240500		Este prédio, inscrito na matriz predial rústica da referida freguesia de Louriçal sob o artigo 4156º, encontra-se descrito sob o n.º 07364/240500 da freguesia de Carriço.	620
	JOAQUINA ROSA RUA DA MARINHA DA GUIA - VALE DE LEZIDE - MARINHA DA GUIA CARRIÇO 3100 POMBAL	P						
	MANUEL MARQUES CARDOSO MARIA DE JESUS CHIANA Casados RUA NOSSA SENHORA DA SAÚDE VALE DE LEZIDE 3100 POMBAL	P						
	LEONILDE SALVADOR JORDÃO GOMES RUA DAS ROSSADAS, 15 VALE DE LEZIDE 3100 POMBAL	P						
	MAGDA RAQUEL SALVADOR GOMES RUA DAS ROSSADAS, 15 VALE DE LEZIDE 3100 POMBAL	P						

Parcela N.º	Nomes de Proprietários, Possuidores (P), Usufrutuários (U) ou Titulares Inscritos (TI), Conjuges e Moradas	(P) (U) (TI)	Matriz: R: Rústica; U: Urbana; omissa.	Freguesia	Descrição Predial	Confrontações do Prédio	Declarações Complementares	Área de Serviço do Prédio (m2)
(continuação) 066	MÁRCIA CRISTINA SALVADOR GOMES RUA DAS ROSSADAS, 15 VALE DE LEZIDE 3100 POMBAL	P						
	ALDA MARIA SALVADOR GOMES RUA DAS ROSSADAS, 15 VALE DE LEZIDE 3100 POMBAL	P						
	MANUEL NOGUEIRA PINHEIRO PRECIOSA DA SILVA FEITOR Casados RUA DA IGREJA ALCOBERTAS 2040 RIO MAIOR	TI						
	ARTUR GOMES ERMELINDA MARQUES ROLO Casados RUA PRINCIPAL - MATOS DO CARRIÇO 3100 POMBAL	TI						
070	DOMICIANO DA CONCEIÇÃO OLIVEIRA MARIA GRACIETE RODRIGUES DE OLIVEIRA Casados APARTADO 23 GUIA 3100 POMBAL	P	R:3855º	Louriçal	02807/190293		Este prédio, inscrito na matriz predial rústica da referida freguesia de Louriçal sob o artigo 3855º, encontra-se descrito sob o n.º 02807/190293 da freguesia de Carriço.	2913
	MANUEL JORDÃO CARREIRA MARIA DE LURDES DA CONCEIÇÃO OLIVEIRA Casados RUA SENHORA DA LUZ - MARINHA DA GUIA CARRIÇO 3100 POMBAL	P						
073	MANUEL DA SILVA FÉLIX MARIA EMÍLIA JORDÃO CARREIRA Casados RUA DA CERÂMICA - MARINHA DA GUIA CARRIÇO 3100 POMBAL	P	R:3857º	Louriçal	OMISSO	Norte: JOSÉ DE OLIVEIRA GOMES Sul: JOSÉ GOMES Nascente: MANUEL DA SILVA Poente: JOSÉ DE OLIVEIRA GOMES	Este prédio tem natureza rústica, situa-se no lugar de Vale da Cabra, compõe-se de terreno de pinhal e mato, está inscrito no referido artigo matricial rústico 3857º e tem a área de 3330 m2.	914
074	DOMICIANO DA CONCEIÇÃO OLIVEIRA MARIA GRACIETE RODRIGUES DE OLIVEIRA Casados APARTADO 23 GUIA 3100 POMBAL	P	R:3856º	Louriçal	02806/190293		Este prédio, inscrito na matriz predial rústica da referida freguesia de Louriçal sob o artigo 3856º, encontra-se descrito sob o n.º 02806/190293 da freguesia de Carriço.	1014
	MANUEL JORDÃO CARREIRA MARIA DE LURDES DA CONCEIÇÃO OLIVEIRA Casados RUA SENHORA DA LUZ - MARINHA DA GUIA CARRIÇO 3100 POMBAL	P						
075	MANUEL DOS SANTOS JORDÃO MEHRENSKAMP 12-E 22117 HAMBURGO - ALEMANHA	P	R:3851º	Louriçal	OMISSO	Norte: MANUEL DA SILVA Sul: ANTÓNIO LUIS Nascente: ELÍSIO JORDÃO Poente: ADÍLIA MARQUES PEDROSA	Este prédio tem natureza rústica, situa-se no lugar de Vale da Cabra, compõe-se de terreno de pinhal e mato, está inscrito no referido artigo matricial rústico 3851º e tem a área de 3020 m2.	192
076	CARLOS DE JESUS MARQUES BREGIEIRO LUCIA MARIA TOMÁS BREGIEIRO Casados RUA NOSSA SENHORA DA BOA VIAGEM - CABEÇO CARRIÇO 3100 POMBAL	P	R:3852º	Louriçal	06737/020399		Este prédio, inscrito na matriz predial rústica da referida freguesia de Louriçal sob o artigo 3852º, encontra-se descrito sob o n.º 06737/020399 da freguesia de Carriço.	1086
077	MARIA HERMÍNIA DOS SANTOS JORDÃO ANÍBAL DA CRUZ JORDÃO Casados RUA MATA DA URSO, 59 CARRIÇO 3100 POMBAL	P	R:3853º	Louriçal	01596/291090		Este prédio, inscrito na matriz predial rústica da referida freguesia de Louriçal sob o artigo 3853º, encontra-se descrito sob o n.º 01596/291090 da freguesia de Carriço.	745
078	DOMICIANO DA CONCEIÇÃO OLIVEIRA MARIA GRACIETE RODRIGUES DE OLIVEIRA Casados APARTADO 23 GUIA 3100 POMBAL	P	R:3828º	Louriçal	02814/190293		Este prédio, inscrito na matriz predial rústica da referida freguesia de Louriçal sob o artigo 3828º, encontra-se descrito sob o n.º 02814/190293 da freguesia de Carriço.	1343
	MANUEL JORDÃO CARREIRA MARIA DE LURDES DA CONCEIÇÃO OLIVEIRA Casados RUA SENHORA DA LUZ - MARINHA DA GUIA CARRIÇO 3100 POMBAL	P						

Parcela N.º	Nomes de Proprietários, Possuidores (P), Usufrutuários (U) ou Titulares Inscritos (TI), Conjuges e Moradas	(P) (U) ou (TI)	Matriz: R: Rústica; U: Urbana; omissa.	Freguesia	Descrição Predial	Confrontações do Prédio	Declarações Complementares	Área de Servidão do Prédio (m2)
079	MANUEL JOSÉ DE OLIVEIRA GRILO MARIA GUIOMAR DAS NEVES GASPARGRILO Casados AV. NOSSA SENHORA DA GUIA, 2 - LAGOEIROS GUIA 3100 POMBAL	P	R:3847º	Louriçal	00782/260488		Este prédio, inscrito na matriz predial rústica da referida freguesia de Louriçal sob o artigo 3847º, encontra-se descrito sob o n.º 00782/260488 da freguesia de Carriço.	72
080	JOSÉ AUGUSTO DA SILVA MARQUES MARIA ALICE MARQUES CARREIRA Casados RUA NOSSA SENHORA DA BOA VIAGEM - CABEÇO CARRIÇO 3100 POMBAL	P	R:3845º	Louriçal	OMISSO	Norte: MANUEL MARIA DA SILVA BERNARDES Sul: MANUEL DA SILVA Nascente: VIRGÍLIO DA CONCEIÇÃO GRILO Poente: MANUEL MARQUES	Este prédio tem natureza rústica, situa-se no lugar de Moinho do Vento, compõe-se de terreno de pinhal disperso e mato, está inscrito no referido artigo matricial rústico 3845º e tem a área de 6450 m2.	1095
081	MANUEL PEDRO GOMES MARIA ANGELINA FERNANDES BREGIEIRO Casados RUA DAS TERRAS - CAXARIA CARRIÇO 3100 POMBAL	P	R:3846º	Louriçal	03403/210594		Este prédio, inscrito na matriz predial rústica da referida freguesia de Louriçal sob o artigo 3846º, encontra-se descrito sob o n.º 03403/210594 da freguesia de Carriço.	583
	ROSA PEDRO RUA DE SÃO LOURENÇO CAXARIA 3100 POMBAL	P						
	LUCINDA PEDRO CARREIRA ROLO ANTÓNIO GOMES ROLO Casados RUA DA CERÂMICA - MARINHA DA GUIA CARRIÇO 3100 POMBAL	P						
084	NUNO PAULO GOMES FERREIRA DE SOUSA MARIA DE FÁTIMA ROLO GOMES Casados RUA MATA DO URSO CARRIÇO 3100-195 POMBAL	P	R:2511º	Louriçal	06113/130798		Este prédio, inscrito na matriz predial rústica da referida freguesia de Louriçal sob o artigo 2511º, encontra-se descrito sob o n.º 06113/130798 da freguesia de Carriço.	319
085	JOSÉ AUGUSTO CARREIRA CARDOSO SÍLVIA CRISTINA OLIVEIRA JOÃO CARDOSO Casados CABEÇO DO CARRIÇO CARRIÇO 3100 POMBAL	P	R:2507º	Louriçal	07691/010306		Este prédio, inscrito na matriz predial rústica da referida freguesia de Louriçal sob o artigo 2507º, encontra-se descrito sob o n.º 07691/010306 da freguesia de Carriço.	1259
	ANA PAULA CARREIRA CARDOSO JOSÉ MARIA DA SILVA MARQUES Casados RUA DAS CASAS VELHAS, 36 - SILVEIRINHA PEQUENA CARRIÇO 3100 POMBAL	P						
	ODETE CARREIRA CARDOSO OLIVEIRA NELSON FERNANDO SANTOS OLIVEIRA Casados RUA DAS ALMOÍNHAS - CABEÇO CARRIÇO 3100 POMBAL	P						
	MANUEL CARREIRA CARDOSO CÉLIA MARIA LEAL GOMES CARDOSO Casados RUA NOSSA SENHORA DA LUZ, 19 MARINHA DA GUIA - CARRIÇO 3100 POMBAL	P						
	MARIA ALICE CARREIRA CARDOSO FERREIRA JOSÉ GABRIEL MARQUES FERREIRA Casados RUA DO CASAL VELHO, 2 MARINHA DA GUIA - CARRIÇO 3100 POMBAL	P						
	ADÉLIA CARREIRA CARDOSO CRUZ CARLOS ANTÓNIO GONÇALVES DA CRUZ Casados CASAL DO MOURO LOURIÇAL 3100 POMBAL	P						
	JOSÉ MARIA ROLO CARDOSO MARIA DA CONCEIÇÃO PEDRO CARREIRA Casados RUA DAS ALMINHAS, 3 - CABEÇO CARRIÇO 3100 POMBAL	U						
086 (continua)	ROGÉRIO ROLO PEDROSA LÍDIA MARIA MARQUES CARDOSO PEDROSA Casados RUA SANTA MARTA, 491 - RUGE - ÁGUA - ALBERGARIA DOS DOZE MEMÓRIA 3115 LEIRIA	P	R:2508º	Louriçal	02931/200493		Este prédio, inscrito na matriz predial rústica da referida freguesia de Louriçal sob o artigo 2508º, encontra-se descrito sob o n.º 02931/200493 da freguesia de Carriço.	1716

Parcela N.º	Nomes de Proprietários, Possuidores (P), Usufrutuários (U) ou Titulares Inscritos (TI), Conjuges e Moradas	(P) (U) (TI)	Matriz: R: Rústica; U: Urbana; omissa.	Freguesia	Descrição Predial	Confrontações do Prédio	Declarações Complementares	Área de Serviço do Prédio (m2)
(continuação) 086	MARIA ISABEL VICENTE ROLO SANTOS 3100 POMBAL	P						
087	AMÂNDIO DOS RAMOS CADETE CARVALHEIRO ALZIRA SIMÕES CARVALHEIRO CADETE Casados MATOS DO CARRIÇO CARRIÇO 3100 POMBAL	P	R:2519º	Louriçal	00680/260188		Este prédio, inscrito na matriz predial rústica da referida freguesia de Louriçal sob o artigo 2519º, encontra-se descrito sob o n.º 00680/260188 da freguesia de Carriço.	1697
090	HERDEIROS DE PIEDADE DA NAZARÉ SILVA VALE LEZIDE GUIA 3100 POMBAL	P	R:2501º	Louriçal	01888/220791		Este prédio, inscrito na matriz predial rústica da referida freguesia de Louriçal sob o artigo 2501º, encontra-se descrito sob o n.º 01888/220791 da freguesia de Carriço.	185
	MARIA JOSÉ DIAS RUA DA HORTINHA - VALE LEZIDE CARRIÇO 3100-206 POMBAL	P						
	PIEADADE DE JESUS SEBASTIÃO DA SILVA ANTÓNIO LOURENÇO DA SILVA Casados RUA DO CASTANHEIRO - VALE DE LEZIDE MATA MOURISCA 3100-206 POMBAL	P						
	MANUEL MARIA SEBASTIÃO MARIA JOSÉ DIAS Casados VALE DE LEZIDE MATA MOURISCA 3100 POMBAL	TI						
	JOAQUIM SEBASTIÃO PIEADADE DA NAZARÉ SILVA Casados VALE DE LEZIDE MATA MOURISCA 3100 POMBAL	TI						
091	JOSÉ DE OLIVEIRA GASPARGAR MARIA ELVIRA LEAL SINTRA GASPARGAR Casados RUA FONTE DO REI, 12 CARRIÇO 3100 POMBAL	P	R:2500º	Louriçal	02094/101291		Este prédio, inscrito na matriz predial rústica da referida freguesia de Louriçal sob o artigo 2500º, encontra-se descrito sob o n.º 02094/101291 da freguesia de Carriço.	1029
092	ANÍBAL SINTRA DA SILVA LEAL PISCO MARIA HELENA DA SILVA SINTRA Casados R. POETA JOSÉ MARQUES DA CRUZ, LOTE 94, 1.º DT.º CRUZ DA AREIA 2410 LEIRIA	P	R:2497º	Louriçal	04677/240596		Este prédio, inscrito na matriz predial rústica da referida freguesia de Louriçal sob o artigo 2497º, encontra-se descrito sob o n.º 04677/240596 da freguesia de Carriço.	764
093	ANTENOR NUNES EREIRA MARIA DA SILVA Casados RUA DE S. JOÃO, 9 CARRIÇO 3100 POMBAL	P	R:2498º	Louriçal	OMISSO	Norte: FRANCISCO GOMES LEAL Sul: MANUEL GOMES GASPARGAR JÚNIOR Nascente: LINO GOMES DAS NEVES Poente: MANUEL NEVES CATARINO	Este prédio tem natureza rústica, situa-se no lugar de Queimada, compõe-se de terreno de pinhal novo e mato, está inscrito no referido artigo matricial rústico 2498º e tem a área de 2050 m2.	275
094	JOSÉ DE OLIVEIRA CARVALHO MARIA LUISA FERREIRA MARQUES CARVALHO Casados RUA DA FIGUEIRA DO VALE, 15 CARRIÇO 3100 POMBAL	P	R:2478º	Louriçal	OMISSO	Norte: LAURA DA CONCEIÇÃO Sul: CAMINHO Nascente: MANUEL FÉLIX Poente: MANUEL GOMES GASPARGAR JÚNIOR	Este prédio tem natureza rústica, situa-se no lugar de Carvalho, compõe-se de terreno de pinhal e mato, está inscrito no referido artigo matricial rústico 2478º e tem a área de 3070 m2.	1164
095	JOSÉ DE OLIVEIRA GASPARGAR MARIA ELVIRA LEAL SINTRA GASPARGAR Casados RUA FONTE DO REI, 12 CARRIÇO 3100 POMBAL	P	R:2479º	Louriçal	02093/101291		Este prédio, inscrito na matriz predial rústica da referida freguesia de Louriçal sob o artigo 2479º, encontra-se descrito sob o n.º 02093/101291 da freguesia de Carriço.	522
096	MANUEL AUGUSTO NEVES MARIA FERNANDES SIMÕES Casados ESTRADA NACIONAL 109, 23 - CABEÇO CARRIÇO 3100 POMBAL	P	R:2550º	Louriçal	OMISSO	Norte: MANUEL FRANCISCO BICHO Sul: FRANCISCO GOMES LEAL Nascente: JOSUÉ NEVES Poente: JOAQUIM NEVES	Este prédio tem natureza rústica, situa-se no lugar de Queimada, compõe-se de terreno de pinhal novo e mato, está inscrito no referido artigo matricial rústico 2550º e tem a área de 3400 m2.	156

Parcela N.º	Nomes de Proprietários, Possuidores (P), Usufrutuários (U) ou Titulares Inscrições (TI), Conjuges e Moradas	(P) (U) (TI)	Matriz: R: Rústica; U: Urbana; omissa.	Freguesia	Descrição Predial	Confrontações do Prédio	Declarações Complementares	Área de Serviço do Prédio (m2)
097	JOSÉ AUGUSTO NEVES ALZIRA MARQUES GRILO NEVES Casados RUA DA IGREJA, 22 GUIA 3100 POMBAL	P	R:2475º	Louriçal	OMISSO	Norte: ALCIDES DA SILVA Sul: MANUEL GOMES GASPAS JÚNIOR Nascente: JOAQUIM DAS NEVES Poente: JOSÉ MARIA CARDOSO CARREIRA	Este prédio tem natureza rústica, situa-se no lugar de Carvalha, compõe-se de terreno de pinhal e mato, está inscrito no referido artigo matricial rústico 2475º e tem a área de 1760 m2.	363
098	MARIA DA CONCEIÇÃO DA COSTA FERNANDES ELÍSIO FERREIRA TORRES Casados IMPASSE B, LOTE 19 - 3º ESQ.º 2615 ALVERCA	P	R:2474º	Louriçal	07177/050100		Este prédio, inscrito na matriz predial rústica da referida freguesia de Louriçal sob o artigo 2474º, encontra-se descrito sob o n.º 07177/050100 da freguesia de Carriço.	1860
100	JOSÉ MARIA DA SILVA ROLO JÚLIA DOS SANTOS FERREIRA Casados RUA DO CASTANHEIRO CABEÇO 3100 POMBAL	P	R:2473º	Louriçal	OMISSO	Norte: ANTÓNIO DA SILVA ROLO Sul: LAURA DA CONCEIÇÃO Nascente: MANUEL CATARINO Poente: JOAQUIM DAS NEVES	Este prédio tem natureza rústica, situa-se no lugar de Carvalha, compõe-se de terreno de pinhal e mato, está inscrito no referido artigo matricial rústico 2473º e tem a área de 2200 m2.	30
101	ERMELINDA MARQUES ROLO ARTUR GOMES Casados RUA PRINCIPAL - MATOS DO CARRIÇO CARRIÇO 3100 POMBAL	P	R:2472º	Louriçal	07333/160500		Este prédio, inscrito na matriz predial rústica da referida freguesia de Louriçal sob o artigo 2472º, encontra-se descrito sob o n.º 07333/160500 da freguesia de Carriço.	208
102	JOSÉ JORDÃO CARREIRA MARIA LUISA GOMES Casados RUA DA SENHORA DA LUZ MARINHA DA GUIA 3100 POMBAL	P	R:2469º	Louriçal	OMISSO	Norte: JOSÉ NEVES CATARINO Sul: ANTÓNIO DA SILVA ROLO Nascente: MANUEL GOMES RIBEIRO Poente: ALCIDES DA SILVA	Este prédio tem natureza rústica, situa-se no lugar de Queimada, compõe-se de terreno de mato, está inscrito no referido artigo matricial rústico 2469º e tem a área de 1420 m2.	612
103	ELÍSIO GOMES RIBEIRO CREMILDE DA LUZ AMOEDO Casados RUA DA MATA DO URSO CABEÇO DO CARRIÇO 3100-194 POMBAL	P	R:2471º	Louriçal	OMISSO	Norte: CAMINHO Sul: MANUEL NEVES CATARINO Nascente: JOSÉ PEDROSA Poente: JOSÉ NEVES CATARINO	Este prédio tem natureza rústica, situa-se no lugar de Queimada, compõe-se de terreno de pinhal e mato, está inscrito no referido artigo matricial rústico 2471º e tem a área de 3400 m2.	863
104	ROGÉRIO ROLO PEDROSA LÍDIA MARIA MARQUES CARDOSO PEDROSA Casados RUA SANTA MARTA, 491 - RUGE - ÁGUA - ALBERGARIA DOS DOZE MEMÓRIA 3115 LEIRIA	P	R:2047º	Louriçal	02930/200493		Este prédio, inscrito na matriz predial rústica da referida freguesia de Louriçal sob o artigo 2047º, encontra-se descrito sob o n.º 02930/200493 da freguesia de Carriço.	494
105	MARIA GRACIETE CARREIRA SOUSA DE ANDRADE JOSÉ PAULO MONTEIRO DE ANDRADE Casados LADEIRA DO CHÃO DO BISPO, LOTE 1 3030-159 COIMBRA	P	R:2048º	Louriçal	06061/130798		Este prédio, inscrito na matriz predial rústica da referida freguesia de Louriçal sob o artigo 2048º, encontra-se descrito sob o n.º 06061/130798 da freguesia de Carriço.	620
106	MANUEL MARIA FÉLIX ROLO EDELVINA JORDÃO GOMES ROLO Casados RUA JOSÉ CARLOS DE MELO, 180 - 1.º DT.º LARANJEIRO 2810 ALMADA	P	R:2049º	Louriçal	01270/181289		Este prédio, inscrito na matriz predial rústica da referida freguesia de Louriçal sob o artigo 2049º, encontra-se descrito sob o n.º 01270/181289 da freguesia de Carriço.	193
107	AUGUSTO DE OLIVEIRA MARIA JORDÃO Casados RUA DAS ALMINHAS - CABEÇO CARRIÇO 3100 POMBAL	P	R:2046º	Louriçal	OMISSO	Norte: FRANCISCO GOMES LEAL Sul: MANUEL PEDROSA NOVO Nascente: EMÍLIA DA CONCEIÇÃO Poente: JOÃO JORDÃO ROLO	Este prédio tem natureza rústica, situa-se no lugar de Monte Gordo, compõe-se de terreno de pinhal e mato, está inscrito no referido artigo matricial rústico 2046º e tem a área de 1050 m2.	464
109	MÁRIO GOMES LEAL MARIA ALICE LEAL Casados RUA DO LOURIÇAL, 7 - MATOS DO CARRIÇO CARRIÇO 3125 POMBAL	P	R:2045º	Louriçal	01923/060891		Este prédio, inscrito na matriz predial rústica da referida freguesia de Louriçal sob o artigo 2045º, encontra-se descrito sob o n.º 01923/060891 da freguesia de Carriço.	360

Parcela N.º	Nomes de Proprietários, Possuidores (P), Usufrutuários (U) ou Titulares Inscritos (TI), Conjuges e Moradas	(P) (U) (TI)	Matriz: R: Rústica; U: Urbana; omissa.	Freguesia	Descrição Predial	Confrontações do Prédio	Declarações Complementares	Área de Servidão do Prédio (m2)
110	MÁRIO RIBEIRO MARQUES LUCINDA MARIA GONÇALVES Casados RUA PRINCIPAL MATOS DO CARRIÇO 3100 POMBAL	P	R:2044º	Louriçal	01945/110991		Este prédio, inscrito na matriz predial rústica da referida freguesia de Louriçal sob o artigo 2044º, encontra-se descrito sob o n.º 01945/110991 da freguesia de Carriço.	403
111	JOSÉ FERREIRA DAS NEVES RUA DA VERÓNICA, 88 - CAVE DTª 1170 LISBOA	P	R:2043º	Louriçal	05029/130197		Este prédio, inscrito na matriz predial rústica da referida freguesia de Louriçal sob o artigo 2043º, encontra-se descrito sob o n.º 05029/130197 da freguesia de Carriço.	450
112	MÁRIO GOMES JORDÃO LICÍNIA DA SILVA SINTRA Casados RUA DAS CASAS BRANCAS CARRIÇO 3100 POMBAL	P	R:2434º	Louriçal	00744/220388		Este prédio, inscrito na matriz predial rústica da referida freguesia de Louriçal sob o artigo 2434º, encontra-se descrito sob o n.º 00744/220388 da freguesia de Carriço.	549
113	JOSÉ MARIA CARREIRA MARIA EMÍLIA MARQUES CARREIRA Casados ESTRADA NACIONAL 109 - CABEÇO CARRIÇO 3100-194 POMBAL	P	R:2078º	Louriçal	04700/040696		Este prédio, inscrito na matriz predial rústica da referida freguesia de Louriçal sob o artigo 2078º, encontra-se descrito sob o n.º 04700/040696 da freguesia de Carriço.	24
114	MÁRIO ANTÓNIO DA SILVA NEVES MARIA LINA PEREIRA FERNANDES Casados RUA DO CASTANHAL, 9 CARRIÇO 3100 POMBAL	P	R:2041º	Louriçal	03647/131094		Este prédio, inscrito na matriz predial rústica da referida freguesia de Louriçal sob o artigo 2041º, encontra-se descrito sob o n.º 03647/131094 da freguesia de Carriço.	611
115	MÁRIO ANTÓNIO DA SILVA NEVES MARIA LINA PEREIRA FERNANDES Casados RUA DO CASTANHAL, 9 CARRIÇO 3100 POMBAL	P	R:2040º	Louriçal	OMISSO	Norte: MANUEL JOAQUIM DA SILVA Sul: JOSÉ JORDÃO Nascente: EMÍLIA DA CONCEIÇÃO Poente: MANUEL DUARTE NOVO	Este prédio tem natureza rústica, situa-se no lugar de Monte Gordo, compõe-se de terreno de pinhal e mato, está inscrito no referido artigo matricial rústico 2040º e tem a área de 4900 m2.	390
116	LICÍNIO MARQUES SINTRÃO MARIA JÚLIA COSTA Casados RUA DA CAPELA, 30 MATA MOURISCA 3100 POMBAL	P	R:2039º	Louriçal	03595/120994		Este prédio, inscrito na matriz predial rústica da referida freguesia de Louriçal sob o artigo 2039º, encontra-se descrito sob o n.º 03595/120994 da freguesia de Carriço.	292
	HERDEIROS DE MANUEL MARIA CINTRÃO ESPINHEIRAS MATA MOURISCA 3100 POMBAL	P						
117	HERDEIROS DE MANUEL MARIA CINTRÃO ESPINHEIRAS MATA MOURISCA 3100 POMBAL	TI	R:2027º	Louriçal	05164/140497		Este prédio, inscrito na matriz predial rústica da referida freguesia de Louriçal sob o artigo 2027º, encontra-se descrito sob o n.º 05164/140497 da freguesia de Carriço.	236
	MARIA EMÍLIA MARQUES DA SILVA RUA DA GILA, 1 - ESPINHEIRAS MATA MOURISCA 3100 POMBAL	P						
118	ROSA MARIA DE OLIVEIRA JORDÃO AV. DOS DESCOBRIMENTOS - AREIA SOL - BLOCO 3, 2.ª M 8200 ALBUFEIRA	P	R:2032º	Louriçal	5739/20050531		Este prédio, inscrito na matriz predial rústica da referida freguesia de Louriçal sob o artigo 2032º, encontra-se descrito sob o n.º 5739/20050531 da freguesia de Carriço.	18
119	FRANCISCO MENDES DA SILVA IRIÁ FERNANDES DUARTE Casados CARRIÇO 3100 POMBAL	TI	R:2077º	Louriçal	OMISSO	Norte: JOSÉ PEREIRA SÃO MIGUEL Sul: MANUEL DUARTE NOVO Nascente: JOSÉ JORDÃO Poente: MANUEL JORDÃO FERNANDES	Este prédio tem natureza rústica, situa-se no lugar de Gorita, compõe-se de terreno de pinhal e mato, está inscrito no referido artigo matricial rústico 2077º e tem a área de 1920 m2.	129
	MARIA EMÍLIA DUARTE DA SILVA FERREIRA JOSÉ GONÇALVES FERREIRA Casados RUA DA MATA DO URSO, 44 CARRIÇO 3100 POMBAL	P						


Parcela N.º	Nomes de Proprietários, Possuidores (P), Usufrutuários (U) ou Titulares Inscritos (TI), Conjuges e Moradas	(P) (U) (TI)	Matriz: R: Rústica; U: Urbana; omissa.	Freguesia	Descrição Predial	Confrontações do Prédio	Declarações Complementares	Área de Serviço do Prédio (m2)
120	ERMELINDA MARQUES ROLO ARTUR GOMES Casados RUA PRINCIPAL - MATOS DO CARRIÇO CARRIÇO 3100 POMBAL	P	R:2038º	Louriçal	07435/101000		Este prédio, inscrito na matriz predial rústica da referida freguesia de Louriçal sob o artigo 2038º, encontra-se descrito sob o n.º 07435/101000 da freguesia de Carriço.	149
121	MARIA MARQUES DE OLIVEIRA RUFINO FERNANDO LEOPOLDO DOS SANTOS RUFINO Casados ESTRADA NACIONAL 109 - CABEÇO CARRIÇO 3100 POMBAL	P	R:2037º	Louriçal	00869/260788		Este prédio, inscrito na matriz predial rústica da referida freguesia de Louriçal sob o artigo 2037º, encontra-se descrito sob o n.º 00869/260788 da freguesia de Carriço.	2439
122	MARIA LUCÍLIA NEVES FERREIRA DE OLIVEIRA JOSÉ CARLOS CATARINO DE OLIVEIRA Casados RUA LAVADOURA - CASAL SECA MARINHA DAS ONDAS 3080 FIGUEIRA DA FOZ	P	R:2069º	Louriçal	06557/211298		Este prédio, inscrito na matriz predial rústica da referida freguesia de Louriçal sob o artigo 2069º, encontra-se descrito sob o n.º 06557/211298 da freguesia de Carriço.	231
123	JORGE NEVES NATIVIDADE SIMÕES Casados RUA NOSSA SENHORA DA BOA VIAGEM CABEÇO DO CARRIÇO 3100 POMBAL	P	R:2070º	Louriçal	02445/310792		Este prédio, inscrito na matriz predial rústica da referida freguesia de Louriçal sob o artigo 2070º, encontra-se descrito sob o n.º 02445/310792 da freguesia de Carriço.	920
124	JOSÉ MARIA DOS SANTOS JORDÃO MARIA LUCÍLIA FERNANDES DOS SANTOS JORDÃO Casados RUA DE S. LOURENÇO, 2 - CAXARIA CARRIÇO 3100 POMBAL	P	R:2080º	Louriçal	OMISSO	Norte: LINO GOMES DAS NEVES Sul: JÚLIO NEVES Nascente: MANUEL DA SILVA RUIVO Poente: MANUEL MARIA SIMÕES	Este prédio tem natureza rústica, situa-se no lugar de Gorita, compõe-se de terreno de pinhal em criação e mato, está inscrito no referido artigo matricial rústico 2080º e tem a área de 2710 m2.	454
125	LINO GOMES DAS NEVES HERMÍNIA DAS NEVES Casados RUA 1 VARZEA, LOTE 9 R/C - RAMADA 2675 ODIVELAS	P	R:2081º	Louriçal	02374/040790			395
126	MARIA DE LURDES FIGUEIRINHA NEVES JOSÉ JOAQUIM MARQUES DA SILVA Casados CARRIÇO 3100 POMBAL	P	R:2082º	Louriçal	07887/010613		Este prédio, inscrito na matriz predial rústica da referida freguesia de Louriçal sob o artigo 2082º, encontra-se descrito sob o n.º 07887/010613 da freguesia de Carriço.	237
127	MARIA DOS ANJOS NEVES GRILO 3100 POMBAL	TI	R:2083º	Louriçal	OMISSO	Norte: JÚLIO NEVES Sul: JOAQUIM DAS NEVES Nascente: MANUEL DA SILVA RUIVO Poente: MANUEL MARIA SIMÕES	Este prédio tem natureza rústica, situa-se no lugar de Gorita, compõe-se de terreno de pinhal e mato, está inscrito no referido artigo matricial rústico 2083º e tem a área de 1300 m2.	196
	ALBERTINA NEVES RUA DAS ALMINHAS CABEÇO DO CARRIÇO 3100 POMBAL	P						
128	JOSÉ AUGUSTO NEVES ALZIRA MARQUES GRILO NEVES Casados RUA DA IGREJA, 22 GUIA 3100 POMBAL	P	R:2084º	Louriçal	OMISSO	Norte: MANUEL NEVES CATARINO Sul: JOSÉ NEVES CATARINO Nascente: MANUEL NEVES FÉLIX Poente: MANUEL MARIA SIMÕES	Este prédio tem natureza rústica, situa-se no lugar de Gorita, compõe-se de terreno de pinhal e mato, está inscrito no referido artigo matricial rústico 2084º e tem a área de 1300 m2.	219
129	SABINO JOÃO RUA DA MATA DO URSO CARRIÇO 3100 POMBAL	P	R:2085º	Louriçal	OMISSO	Norte: MANUEL MARIA SIMÕES Sul: JÚLIO NEVES Nascente: MANUEL NEVES FÉLIX Poente: MANUEL MARIA SIMÕES	Este prédio tem natureza rústica, situa-se no lugar de Gorita, compõe-se de terreno de pinhal e mato, está inscrito no referido artigo matricial rústico 2085º e tem a área de 1300 m2.	222
130	MANUEL FERNANDES CARDOSO 3100 POMBAL	P	R:2086º	Louriçal	08110/011119		Este prédio, inscrito na matriz predial rústica da referida freguesia de Louriçal sob o artigo 2086º, encontra-se descrito sob o n.º 08110/011119 da freguesia de Carriço e tem a área de 21330 m2.	941
	ELVIRA SIMÕES AMENDOLA JOSÉ ANTÓNIO AMENDOLA Casados RUA DAS ALMOINHAS - CABEÇO CARRIÇO 3100 POMBAL	P						

Parcela N.º	Nomes de Proprietários, Possuidores (P), Usufrutuários (U) ou Titulares Inscritos (TI), Conjuges e Moradas	(P) (U) ou (TI)	Matriz: R: Rústica; U: Urbana; omissa.	Freguesia	Descrição Predial	Confrontações do Prédio	Declarações Complementares	Área de Servidão do Prédio (m ²)
131	MARIA DA CONCEIÇÃO DAS NEVES SILVA ESTRADA NACIONAL 109 CAXARIA 3100 POMBAL	P	R:2096º	Louriçal	05959/100798		Este prédio, inscrito na matriz predial rústica da referida freguesia de Louriçal sob o artigo 2096º, encontra-se descrito sob o n.º 05959/100798 da freguesia de Carriço.	1687
132 A	MANUEL DE JESUS DA SILVA MARIA JOSÉ DAS NEVES SIMÕES Casados RUA DE SÃO JOÃO CARRIÇO 3100 POMBAL	P	R:768º	Louriçal	06590/990113		Este prédio, inscrito na matriz predial rústica da referida freguesia de Louriçal sob o artigo 768º, encontra-se descrito sob o n.º 06590/990113 da freguesia de Carriço.	635
132 B								40
133	MARIA DA CONCEIÇÃO MARQUES GOMES RUA MESTRE CARDOSO, 25 COSTA DE LAVOS 3080 FIGUEIRA DA FOZ	P	R:769º	Louriçal	08000/010904		Este prédio, inscrito na matriz predial rústica da referida freguesia de Louriçal sob o artigo 769º, encontra-se descrito sob o n.º 08000/010904 da freguesia de Carriço.	373
134 A	MARIA ISABEL OLIVEIRA MARQUES EREIRA MANUEL DA SILVA EREIRA Casados RUA DO BARREIRO, 24 CARRIÇO 3100 POMBAL	P	R:689º	Louriçal	01197/100889		Este prédio, inscrito na matriz predial rústica da referida freguesia de Louriçal sob o artigo 689º, encontra-se descrito sob o n.º 01197/100889 da freguesia de Carriço.	502
	MANUEL GONÇALVES DA CRUZ FERREIRA MARIA EMÍLIA DE OLIVEIRA Casados RUA DOMINGOS PEREIRA MARINHA DAS ONDAS 3080 FIGUEIRA DA FOZ	P						
	PIEIDADE DE OLIVEIRA RUA DO BARREIRO, 24 3100 POMBAL	P						
	ANÍBAL JOSÉ DE OLIVEIRA DIAS AIDA SIMÕES FERREIRA DIAS Casados RUA DA FÁBRICA, 9 CARRIÇO 3100-195 POMBAL	P						
	MARIA DE LURDES FERREIRA DAS NEVES DIAS DIAMANTINO TERESA DIAS Casados CARRIÇO 3100 POMBAL	TI						
134 B								744
135	ANTENOR NUNES EREIRA MARIA DA SILVA Casados RUA DE S. JOÃO, 9 CARRIÇO 3100 POMBAL	P	R:690º	Louriçal	Num: 58707 Livro: B-149 Folha: 123			1077
136	MARIA ISABEL OLIVEIRA MARQUES EREIRA MANUEL DA SILVA EREIRA Casados RUA DO BARREIRO, 24 CARRIÇO 3100 POMBAL	P	R:692º	Louriçal	OMISSO	Norte: BERNARDINO PEREIRA Sul: BRÍGIDA MARIA Nascente: MANUEL NUNES EREIRA Poente: SILVESTRE CORDEIRO	Este prédio tem natureza rústica, situa-se no lugar de Estrada do Meio, compõe-se de terreno de pinhal e mato, está inscrito no referido artigo matricial rústico 692º e tem a área de 1480 m ² .	388
137	ARMÉNIO CADETE FERREIRA MARIA DA CONCEIÇÃO DUARTE EREIRA Casados RUA DA FÁBRICA, 2 CARRIÇO 3100 POMBAL	P	R:693º	Louriçal	01755/060391		Este prédio, inscrito na matriz predial rústica da referida freguesia de Louriçal sob o artigo 693º, encontra-se descrito sob o n.º 01755/060391 da freguesia de Carriço.	286
138	MANUEL JOSÉ DE OLIVEIRA GRILO MARIA GUIOMAR DAS NEVES GASPAR GRILO Casados AV. NOSSA SENHORA DA GUIA, 2 - LAGOEIROS GUIA 3100 POMBAL	P	R:694º	Louriçal	03140/300893		Este prédio, inscrito na matriz predial rústica da referida freguesia de Louriçal sob o artigo 694º, encontra-se descrito sob o n.º 03140/300893 da freguesia de Carriço.	789
139	ARMANDO LEAL JORDÃO DOS SANTOS MARIA MANUELA RODRIGUES DOS SANTOS Casados RUA D' MÁRIO BEJA - MATOS CARRIÇO CARRIÇO 3100 POMBAL	P	R:691º	Louriçal	OMISSO	Norte: CAMINHO Sul: MANUEL NUNES EREIRA Nascente: MANUEL DAS NEVES NOVO Poente: ELIZIO FERREIRA	Este prédio tem natureza rústica, situa-se no lugar de Estrada do Meio, compõe-se de terreno de pinhal e mato, está inscrito no referido artigo matricial rústico 691º e tem a área de 4330 m ² .	747
140 (continua)	JOSÉ AUGUSTO COSTA CARREIRA 3100 POMBAL	TI	R:676º	Louriçal	05071/170495			89


Parcela N.º	Nomes de Proprietários, Possuidores (P), Usufrutuários (U) ou Titulares Inscritos (TI), Conjuges e Moradas	(P) (U) ou (TI)	Matriz: R: Rústica; U: Urbana; omissa.	Freguesia	Descrição Predial	Confrontações do Prédio	Declarações Complementares	Área de Serviço do Prédio (m2)
(continuação) 140	MARIA CIDÁLIA PINTO EREIRA JOSÉ CARVALHEIRO CARDOSO Casados RUA PITEIRA SANTOS, 42 - VIVENDA SOBREDA 2825 MONTE DA CAPARICA	P						
141	JOSÉ PEDROSA DA COSTA MARIA DA ESTRELA DUARTE EREIRA Casados RUA DO CASALITO, 3 - SILVEIRINHA GRANDE CARRIÇO 3100 POMBAL	P	R:671º	Louriçal	Num: 58894 Livro: B-150 Folha: 17v			408
142	MANUEL MARIA SINTRÃO ESPINHEIRO 3100 POMBAL	TI	R:697º	Louriçal	OMISSO	Norte: MARIA DE JESUS Sul:CAMINHO Nascente: JÚLIO DA COSTA E SILVA Poente: MANUEL NUNES EREIRA	Este prédio tem natureza rústica, situa-se no lugar de Cova das Silvas, compõe-se de terreno de pinhal e mato, está inscrito no referido artigo matricial rústico 697º e tem a área de 1180 m2.	427
	MARIA EMÍLIA MARQUES DA SILVA RUA DA GILA, 1 - ESPINHEIRAS MATA MOURISCA 3100 POMBAL	P						
143	SANDRA CRISTINA DOS SANTOS CARVALHO 2, CHEMIN DES PÊCHEURS VILLENEUVE SAINT GEORGES 94190 FRANCE	P	R:698º	Louriçal	OMISSO	Norte: EMÍLIA DA SILVA Sul:MANUEL JOAQUIM DA SILVA Nascente: JÚLIO DA COSTA E SILVA Poente: MANUEL NUNES EREIRA	Este prédio tem natureza rústica, situa-se no lugar de Cova das Silvas, compõe-se de terreno de pinhal e mato, está inscrito no referido artigo matricial rústico 698º e tem a área de 1180 m2.	257
	DANIEL DOS SANTOS CARVALHO 7, RUE SES FIORENTINO BAGNOLET 93170 FRANCE	P						
144	ROSA MARIA DE OLIVEIRA JORDÃO AV. DOS DESCOBRIMENTOS - AREIA SOL - BLOCO 3, 2.º M 6200 ALBUFEIRA	P	R:699º	Louriçal	5738/20050531		Este prédio, inscrito na matriz predial rústica da referida freguesia de Louriçal sob o artigo 699º, encontra-se descrito sob o n.º 5738/20050531 da freguesia de Carriço.	238
145	FERNANDO JOSÉ DA SILVA NEVES MARIA HERMINIA FERREIRA DE OLIVEIRA Casados RUA RANCHO DAS CANTARINHAS, BLOCO A, 2 N TAVAREDE 3080 FIGUEIRA DA FOZ	P	R:700º	Louriçal	03635/131094		Este prédio, inscrito na matriz predial rústica da referida freguesia de Louriçal sob o artigo 700º, encontra-se descrito sob o n.º 03635/131094 da freguesia de Carriço.	257
146	MARIA DA LUZ SIMÕES DA COSTA LOPES MANUEL SERRANO LOPES Casados BAIRRO DAS ALMOÍNHAS, BLOCO 14, R/C DT.º 2400 LEIRIA	P	R:672º	Louriçal	02683/261192		Este prédio, inscrito na matriz predial rústica da referida freguesia de Louriçal sob o artigo 672º, encontra-se descrito sob o n.º 02683/261192 da freguesia de Carriço.	2422
148	MAURÍCIO DA SILVA ALMEIDA DEONILDE DA SILVA PEREIRA Casados RUA SENHORA DOS CAMINHOS - SILVEIRINHA PEQUENA CARRIÇO 3100 POMBAL	P	R:385º	Louriçal	OMISSO	Norte: MANUEL CARDOSO Sul:MANUEL NUNES EREIRA Nascente: ANTÓNIO CARVALHO E OUTROS Poente: MARIA EMÍLIA MARQUES	Este prédio tem natureza rústica, situa-se no lugar de Cova das Silvas, compõe-se de terreno de pinhal novo e mato, está inscrito no referido artigo matricial rústico 385º e tem a área de 6020 m2.	562
150	FAUSTO DE OLIVEIRA CARVALHO CÉLIA MARIA DOS RAMOS FERNANDES Casados RUA DO LOURIÇAL CARRIÇO 3100 POMBAL	P	R:665º	Louriçal	OMISSO	Norte: CAMINHO Sul:FRANCISCO RODRIGUES BEJA Nascente: MANUEL NUNES EREIRA Poente: MANUEL MARQUES FERREIRA NOVO	Este prédio tem natureza rústica, situa-se no lugar de Estrada do Meio, compõe-se de terreno de pinhal e mato, está inscrito no referido artigo matricial rústico 665º e tem a área de 2460 m2.	637
151	FAUSTO DE OLIVEIRA CARVALHO CÉLIA MARIA DOS RAMOS FERNANDES Casados RUA DO LOURIÇAL CARRIÇO 3100 POMBAL	P	R:390º	Louriçal	06421/981118		Este prédio, inscrito na matriz predial rústica da referida freguesia de Louriçal sob o artigo 390º, encontra-se descrito sob o n.º 06421/981118 da freguesia de Carriço.	516
152	MARIA ALICE MARQUES GOMES DA SILVA CALISTO ARLINDO JOSÉ DA SILVA CALISTO Casados TRAVESSA FUTUROS CONDADOS 3080 FIGUEIRA DA FOZ	P	R:389º	Louriçal	OMISSO	Norte: MARIA EMÍLIA MARQUES Sul:CAMINHO Nascente: MANUEL MARINHEIRO NOVO Poente: MANUEL CARVALHO	Este prédio tem natureza rústica, situa-se no lugar de Estrada do Meio, compõe-se de terreno de pinhal novo e mato, está inscrito no referido artigo matricial rústico 389º e tem a área de 1870 m2.	39

Parcela N.º	Nomes de Proprietários, Possuidores (P), Usufrutuários (U) ou Titulares Inscritos (TI), Conjuges e Moradas	(P) (U) ou (TI)	Matriz: R: Rústica; U: Urbana; omissa.	Freguesia	Descrição Predial	Confrontações do Prédio	Declarações Complementares	Área de Servidão do Prédio (m2)
153	ARTUR CARVALHO LUCÍLIA CATARINO Casados RUA DA SENHORA DA PAZ CLARAS 3080 FIGUEIRA DA FOZ	P	R:391º	Louriçal	OMISSO	Norte: MARIA EMÍLIA MARQUES Sul:ANTÓNIO MARIA HENRIQUES Nascente: ANTÓNIO MARIA JORDÃO Poente: MARIA FERREIRA	Este prédio tem natureza rústica, situa-se no lugar de Estrada do Meio, compõe-se de terreno de pinhal e mato, está inscrito no referido artigo matricial rústico 391º e tem a área de 2660 m2.	116
154	FERNANDO FERREIRA BERNARDES DA SILVA MARIA ALICE DA CONCEIÇÃO NEVES DA SILVA Casados RUA DA IGREJA, 32 CARRIÇO 3100 POMBAL	P	R:392º	Louriçal	OMISSO	Norte: ANTÓNIO MARIA HENRIQUES Sul:CAMINHO Nascente: MANUEL CARVALHO Poente: MANUEL CARVALHO	Este prédio tem natureza rústica, situa-se no lugar de Estrada do Meio, compõe-se de terreno de pinhal novo e mato, está inscrito no referido artigo matricial rústico 392º e tem a área de 2270 m2.	597
155	FERNANDO CINTRA MARIA EMÍLIA GOMES CINTRA Casados RUA DA IGREJA, 22 CARRIÇO 3100 POMBAL	P	R:393º	Louriçal	OMISSO	Norte: MANUEL CARVALHO Sul:CAMINHO Nascente: MARIA FERREIRA Poente: CAMINHO	Este prédio tem natureza rústica, situa-se no lugar de Estrada do Meio, compõe-se de terreno de pinhal novo e mato, está inscrito no referido artigo matricial rústico 393º e tem a área de 1770 m2.	132
156	JORGE MARQUES CARVALHO MARIA MADALENA MARQUES PEREIRA CARVALHO Casados RUA DOS CARVALHOS - SILVEIRINHA PEQUENA CARRIÇO 3100 POMBAL	P	R:402º	Louriçal	OMISSO	Norte: ANTÓNIO MARIA HENRIQUES Sul:ANTÓNIO MARIA JORDÃO Nascente: ANTÓNIO MARIA FERREIRA Poente: ARMANDO FERNANDES	Este prédio tem natureza rústica, situa-se no lugar de Estrada do Meio, compõe-se de terreno de pinhal novo e mato, está inscrito no referido artigo matricial rústico 402º e tem a área de 800 m2.	363
158	JOSÉ GONÇALVES DUARTE DA SILVA PRECIOSA JACINTO QUITÉRIO Casados RUA 14 DE ABRIL LOURIÇAL 3100 POMBAL	P	R:401º	Louriçal	OMISSO	Norte: JOSÉ CARREIRA Sul:ANTÓNIO MARIA JORDÃO Nascente: JOSÉ CARREIRA Poente: ANTÓNIO DA COSTA DAVIM	Este prédio tem natureza rústica, situa-se no lugar de Estrada do Meio, compõe-se de terreno de pinhal novo e mato, está inscrito no referido artigo matricial rústico 401º e tem a área de 2120 m2.	759
159	JOSÉ DA SILVA DA COSTA DAVID MARIA AUGUSTA MARQUES PEREIRA Casados RUA CASAL FERREIRA - OUTEIRO LOURIÇAL 3125 POMBAL MANUEL PAULO LEAL MARIA DA SILVA Casados RUA DAS CASAS BRANCAS - CASAS BRANCAS LOURIÇAL 3100 POMBAL EMÍLIA DA SILVA MANUEL FERNANDES DAS NEVES Casados RUA PRINCIPAL - OUTEIRO DO LOURIÇAL LOURIÇAL 3100 POMBAL	P P P	R:398º	Louriçal	07927/200199			2005
163	RAMIRO FERREIRA FERNANDES MARIA CARMEN GASPAS DE OLIVEIRA Casados ESTRADA NACIONAL 109 MATOS DO CARRIÇO 3100 POMBAL	P	R:399º	Louriçal	06348/141098		Este prédio, inscrito na matriz predial rústica da referida freguesia de Louriçal sob o artigo 399º, encontra-se descrito sob o n.º 06348/141098 da freguesia de Carriço.	214
164	ANTÓNIO JOÃO MARIA DA LUZ SUZANA JOÃO Casados RUA DO IMPÉRIO PORTUGUÊS, 18 2460 ALFEIZERÃO	P	R:400º	Louriçal	OMISSO	Norte: MANUEL DA COSTA DAVIM Sul:MANUEL JOAQUIM DA SILVA Nascente: ARMANDO FERNANDES Poente: CAMINHO	Este prédio tem natureza rústica, situa-se no lugar de Estrada do Meio, compõe-se de terreno de pinhal novo e mato, está inscrito no referido artigo matricial rústico 400º e tem a área de 840 m2.	49
165	ANTÓNIO DA SILVA FERNANDES MARIA DA SILVA NEVES FERNANDES Casados RUA MANUEL NORTE, 21 VIEIRINHAS 3100 POMBAL	P	R:414º	Louriçal	OMISSO	Norte: MANUEL DAS NEVES DE OLIVEIRA Sul:MANUEL GOMES GASPAS Nascente: CAMINHO Poente: ROSA GOMES	Este prédio tem natureza rústica, situa-se no lugar de Estrada do Meio, compõe-se de terreno de pinhal e mato, está inscrito no referido artigo matricial rústico 414º e tem a área de 4630 m2.	1047
166	JOÃO GOMES MARIA MANUELA LOURO ISIDRO GOMES Casados 7570 GRÂNDOLA PEDRO MIGUEL DOS SANTOS GRILO ALEMANHA	TI P	R:415º	Louriçal	03572/250794		Este prédio, inscrito na matriz predial rústica da referida freguesia de Louriçal sob o artigo 415º, encontra-se descrito sob o n.º 03572/250794 da freguesia de Carriço.	572

Parcela N.º	Nomes de Proprietários, Possuidores (P), Usufrutuários (U) ou Titulares Inscritos (TI), Conjuges e Moradas	(P) (U) ou (TI)	Matriz: R: Rústica; U: Urbana; omissa.	Freguesia	Descrição Predial	Confrontações do Prédio	Declarações Complementares	Área de Servidão do Prédio (m2)
167	LUIS MARQUES MARIA DO CÉU JORDÃO Casados RUA DE CHÁ CARRIÇO 3100 LOURIÇAL	P	R:416º	Louriçal	OMISSO	Norte: ERMELINDA DAS NEVES CARREIRA Sul: MANUEL DA CRUZ Nascente: ROSA GOMES Poente: ROGÉRIO MARQUES JORDÃO	Este prédio tem natureza rústica, situa-se no lugar de Estrada do Meio, compõe-se de terreno de pinhal e mato, está inscrito no referido artigo matricial rústico 416º e tem a área de 3000 m2.	760
168	ALEXANDRE DO COUTO MORAIS 2425 LEIRIA	TI	R:408º	Louriçal	OMISSO	Norte: ESTRADA NACIONAL Sul: MANUEL JORDÃO NOVO Nascente: JÚLIO FERNANDES Poente: JOSÉ FERNANDES CARREIRA	Este prédio tem natureza rústica, situa-se no lugar de Estrada do Meio, compõe-se de terreno de pinhal e mato, está inscrito no referido artigo matricial rústico 408º e tem a área de 4420 m2.	588
	GEORGINA FERREIRA DA CUNHA RUA NOSSA SENHORA DOS CAMINHOS CARRIÇO 3100 POMBAL	P						
169	JOSÉ DA COSTA FERNANDES CARREIRA RUA DO CABEÇO, 2 CARRIÇO 3100 POMBAL	P	R:411º	Louriçal	OMISSO	Norte: ESTRADA NACIONAL Sul: ROGÉRIO MARQUES JORDÃO Nascente: ERMELINDA DAS NEVES CARREIRA Poente: ENGRÁCIA MARIA	Este prédio tem natureza rústica, situa-se no lugar de Estrada do Meio, compõe-se de terreno de pinhal e mato, está inscrito no referido artigo matricial rústico 411º e tem a área de 3970 m2.	1550
170	DIONÍSIO MARQUES AGOSTINHO ÂNGELA DA COSTA CARREIRA MARQUES Casados CARRIÇO LOURIÇAL 3125 POMBAL	P	R:7807º	Louriçal	OMISSO	Norte: JOSÉ CARREIRA Sul: ESTRADA Nascente: JOSÉ CARREIRA Poente: JOAQUIM MARQUES	Este prédio tem natureza rústica, situa-se no lugar de Cabeço de Vento, compõe-se de terreno de pinhal disperso e mato, está inscrito no referido artigo matricial rústico 7807º e tem a área de 420 m2.	177
171	ARMANDO SIMÕES DOS SANTOS ANA CRISTINA GUIOMAR SILVA Casados RUA DA PADARIA CARRIÇO 3100-195 POMBAL	P	R:7813º	Louriçal	OMISSO	Norte: JOSÉ AUGUSTO GALHARDO Sul: ESTRADA Nascente: JOAQUIM MARQUES Poente: JOSÉ VICENTE	Este prédio tem natureza rústica, situa-se no lugar de Cabeço de Vento, compõe-se de terreno de pinhal e mato, está inscrito no referido artigo matricial rústico 7813º e tem a área de 4010 m2.	725
173	RENOESTE - VALORIZAÇÃO DE RECURSOS NATURAIS, S.A. GUARDA DO NORTE CARRIÇO 3100 POMBAL	P	R:7808º	Louriçal	02471/101090			207
175,01	PAULO JOSÉ AFONSO FERREIRA LAMEIRAS 3100 POMBAL	P	R:7814º	Louriçal	OMISSO	Norte: JÚLIA MARQUES FERREIRA Sul: ESTRADA Nascente: ANTÓNIO JOÃO Poente: JOSÉ DA COSTA	Este prédio tem natureza rústica, situa-se no lugar de Cabeço do Vento, compõe-se de terreno de pinhal e mato, está inscrito no referido artigo matricial rústico 7814º e tem a área de 3590 m2.	938
177,01	RENOESTE - VALORIZAÇÃO DE RECURSOS NATURAIS, S.A. GUARDA DO NORTE CARRIÇO 3100 POMBAL	P	U:6675º	Louriçal	9101/20051003		Este prédio, inscrito provisoriamente na matriz predial urbana da referida freguesia de Louriçal sob o artigo 6675º, encontra-se descrito sob o n.º 9101/20051003 da freguesia de Carriço.	2355

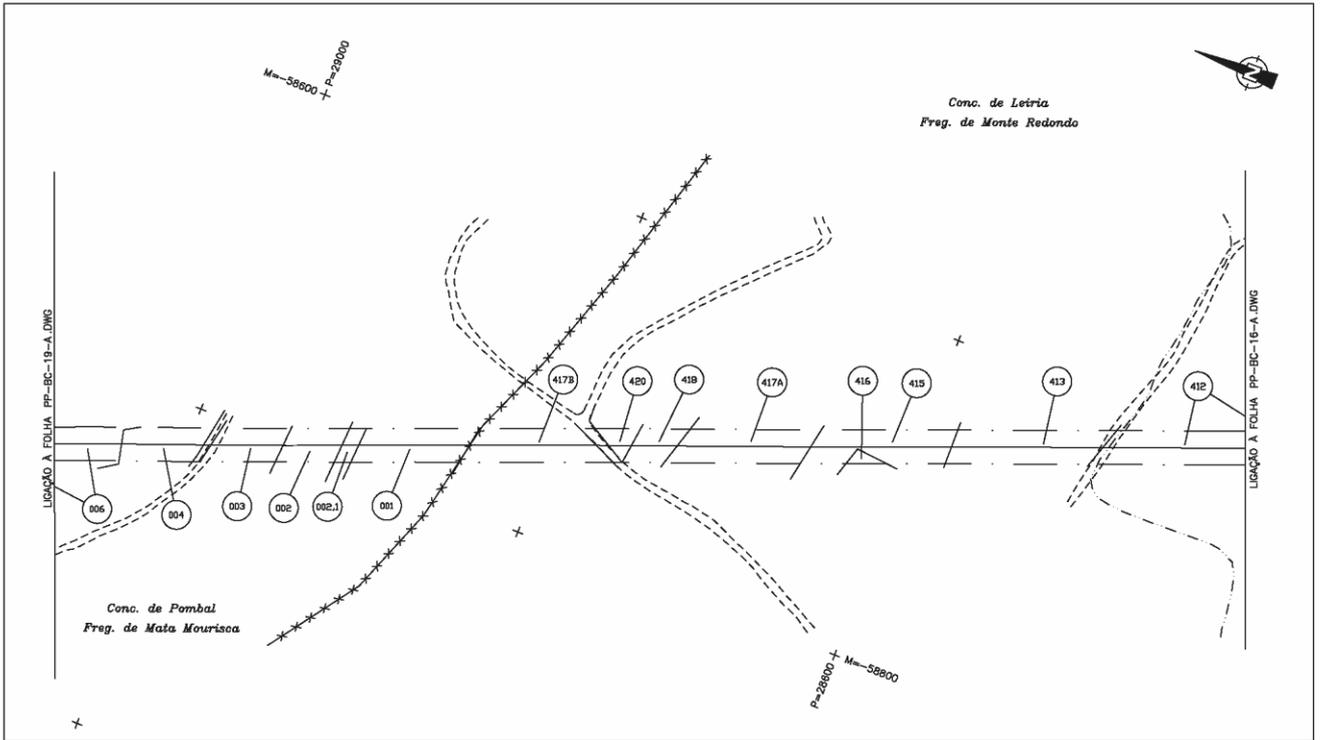

P-02511-DWG-PP-BC-17-0-REV.2

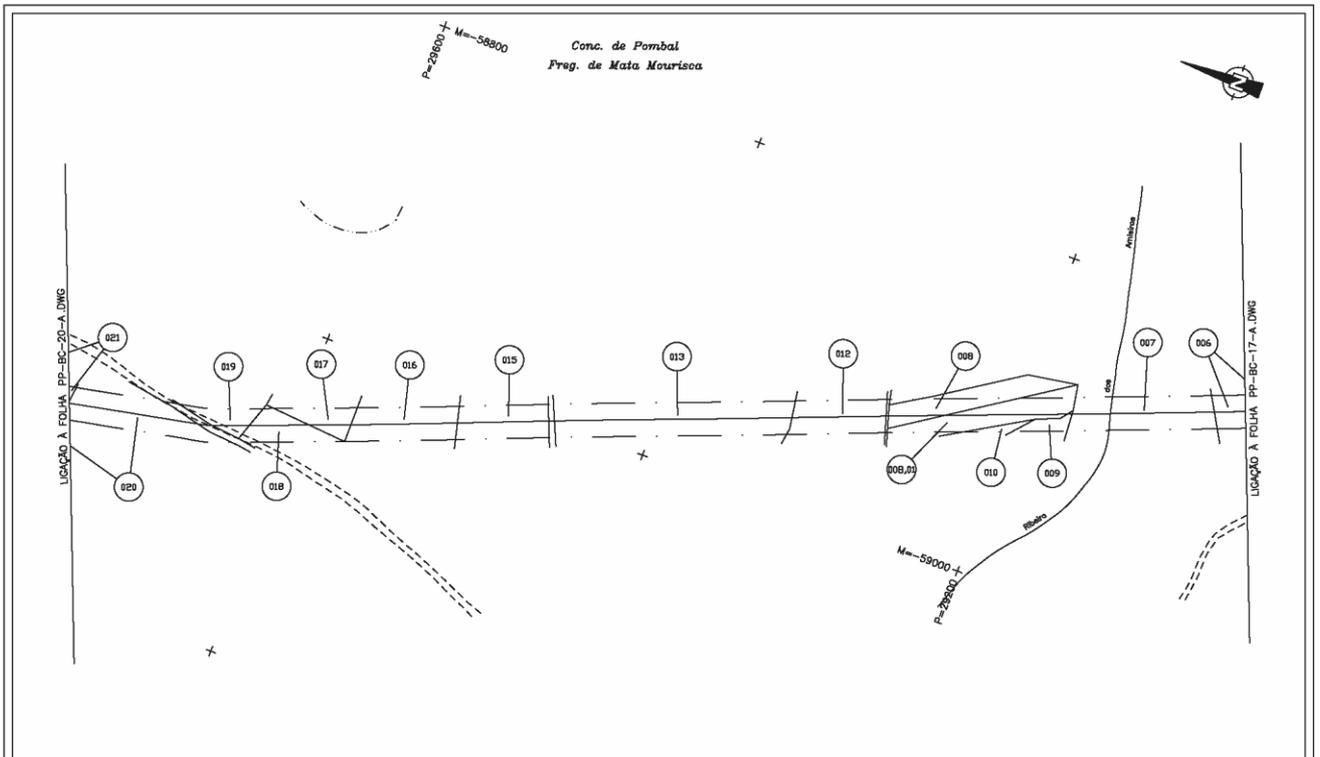


ESCALA GRAFICA 1:2.000
50 25 0 25 50m

LEGENDA



2	05.12.08	AS-BUILT CADASTRAL	JL	JD	PR																				
1	31.05.00	COMO CONSTRUIDO	NCF	NP	DR																				
0	30.10.98	EMITIDO PARA APROVAÇÃO	LM	F.P.	P.F.	N.P.	V.N.																		
<p>Transgás Grupo GGP Sociedade Portuguesa de Gás Natural, S.A.</p>												<p>ESCALA 1:2000</p>		<p>TRABALHO Nº P19</p>						<p>NUMERO DO DOCUMENTO INDICE AREA TIPO DOC DESENHO Nº P 02511 DWG PP-BC-19-0 2</p>					

REV. 2007-02-22 P-02511-DWG-PP-BC-19-0-DWG

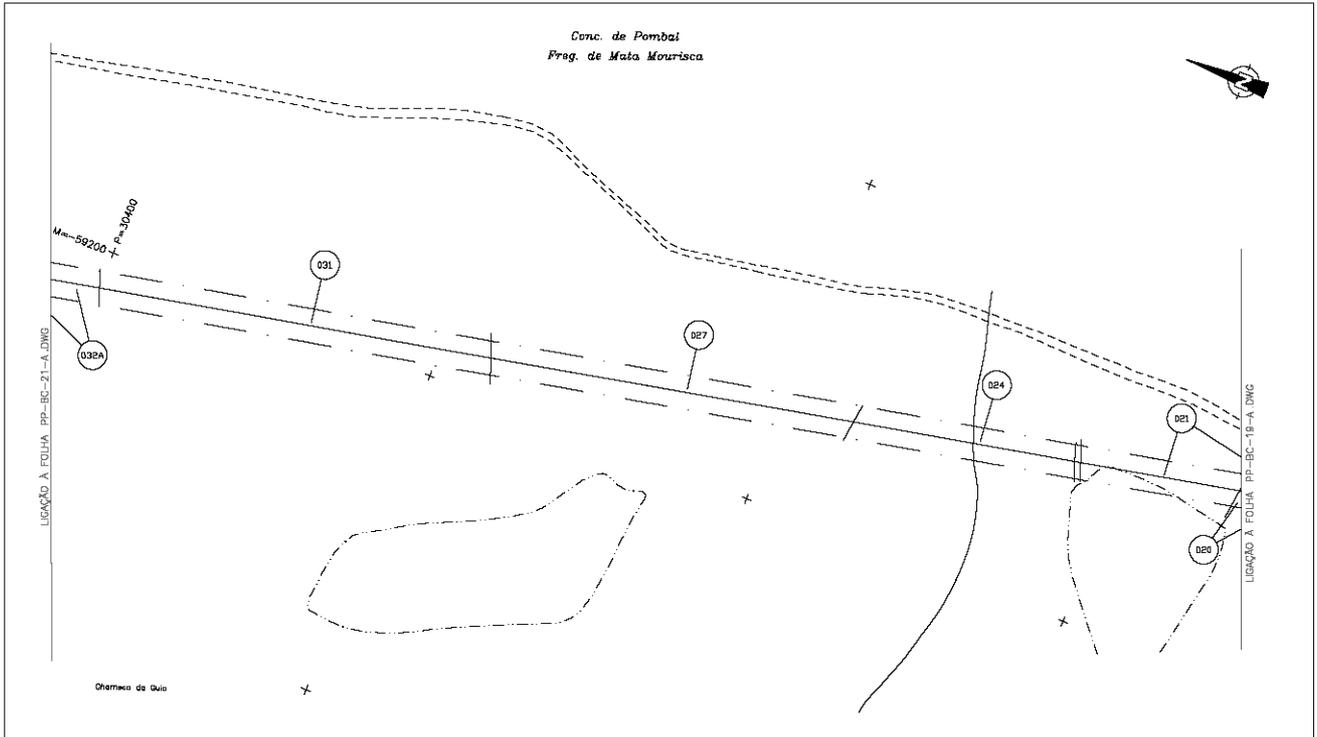

P-02511-DWG-PP-BC-20-0-REV.2

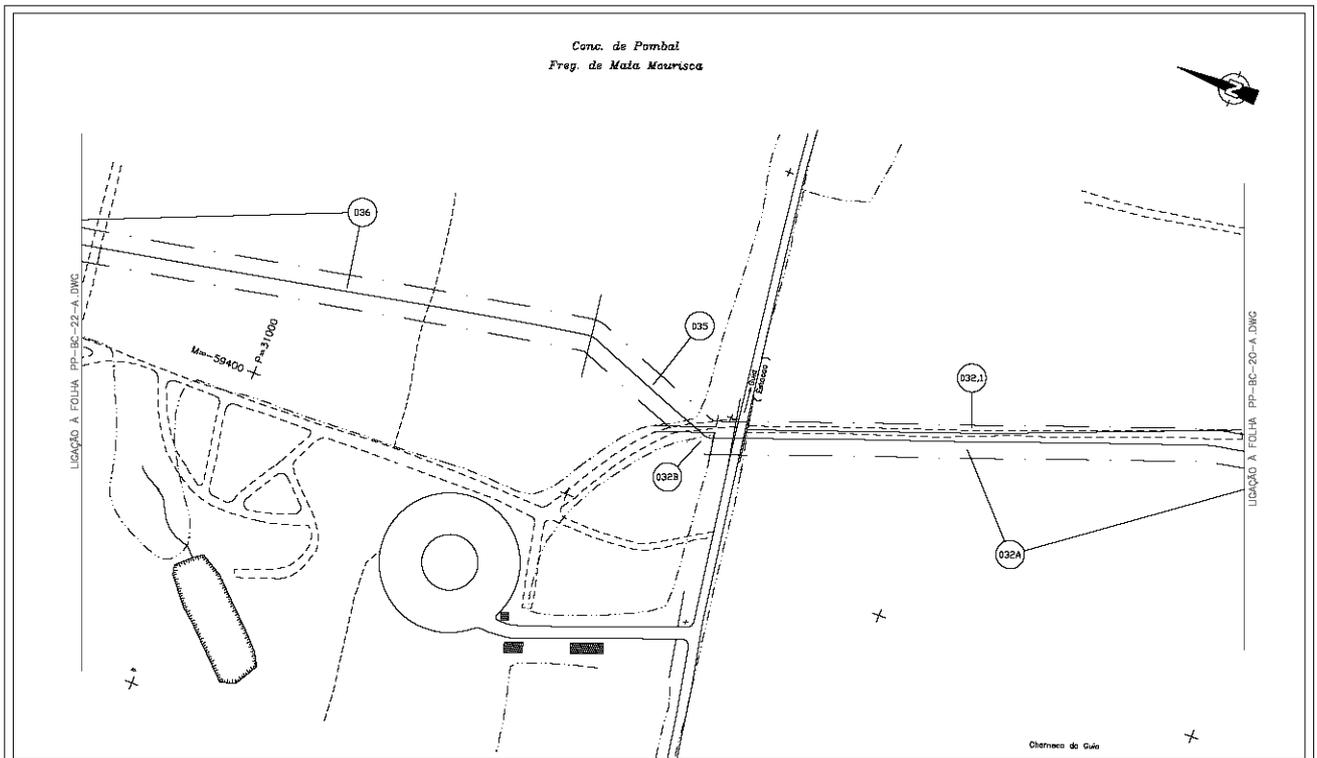


ESCALA GRAFICA 1:2.000
0 25 0 25 50m

LEGENDA	
REV	DATA	DESCRIÇÃO	ELAB.	DEF.	APR.	APROV.	CC.	DEUT.
2	05.12.06	AS-BUILT CADASTRAL	JL	JD	PR			
1	31.05.00	ODM CONSTRUÍDO	NCF	NP	CR			
0	24.02.99	EMITIDO PARA APROVAÇÃO	L.M.	F.F.	P.F.	N.P.	V.N.	

		TÍTULO: GASODUTO DE LIGAÇÃO À INSTALAÇÃO DE ARMAZENAGEM (BIDOEIRA/CARRIÇO) PLANTA PARCELAR	
TRABALHO Nº	ÍNDICE	ÁREA	TIPO DOC.
F19	F	02511	DWG
ESCALA		NÚMERO DO DOCUMENTO	
1:2000		PP-BC-21-01	
DESIGNO Nº	REV		
PP-BC-21-01	2		

COP. FILE. NAME: P-02511-DWG-PP-BC-21-01.DWG

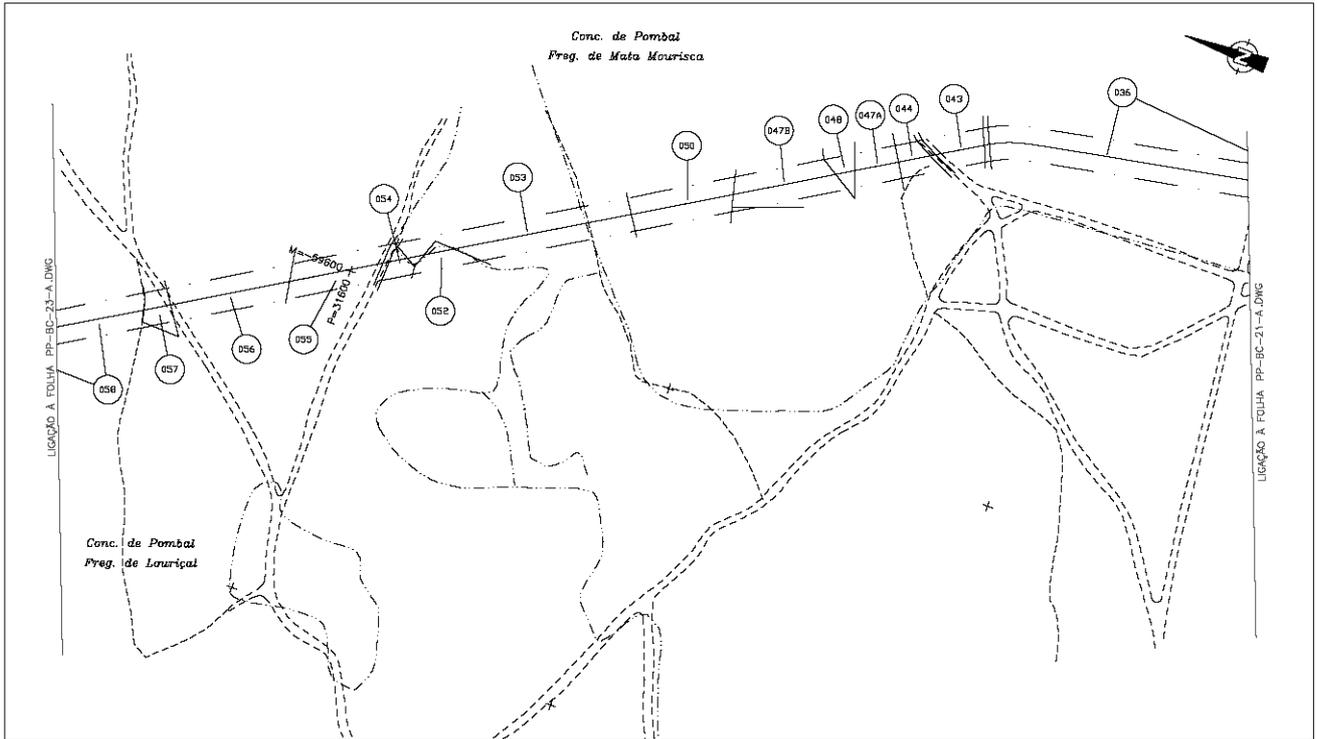

P-02511-DWG-PP-BC-22-0-REV.2

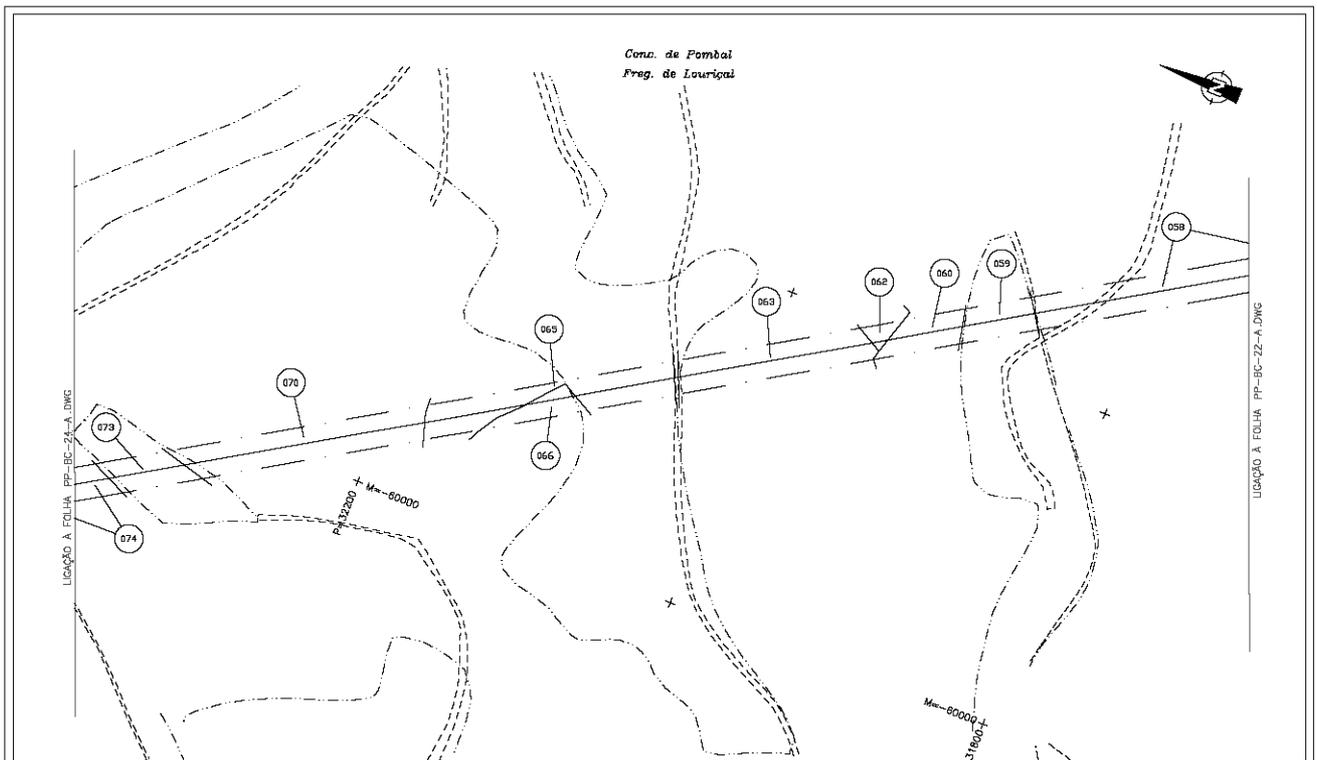


ESCALA GRAFICA 1:2.000

CAD FILE NAME: P-02511-DWG-PP-BC-23-0.DWG

LEGENDA

-----	Quilómetros	+	Alinhamento	-----	Posto de Abastecimento	-----	Posto de Abastecimento	-----	Estação de Serviço
2	05.12.08	AS-BUILT CADASTRAL	JL	JD	PR															

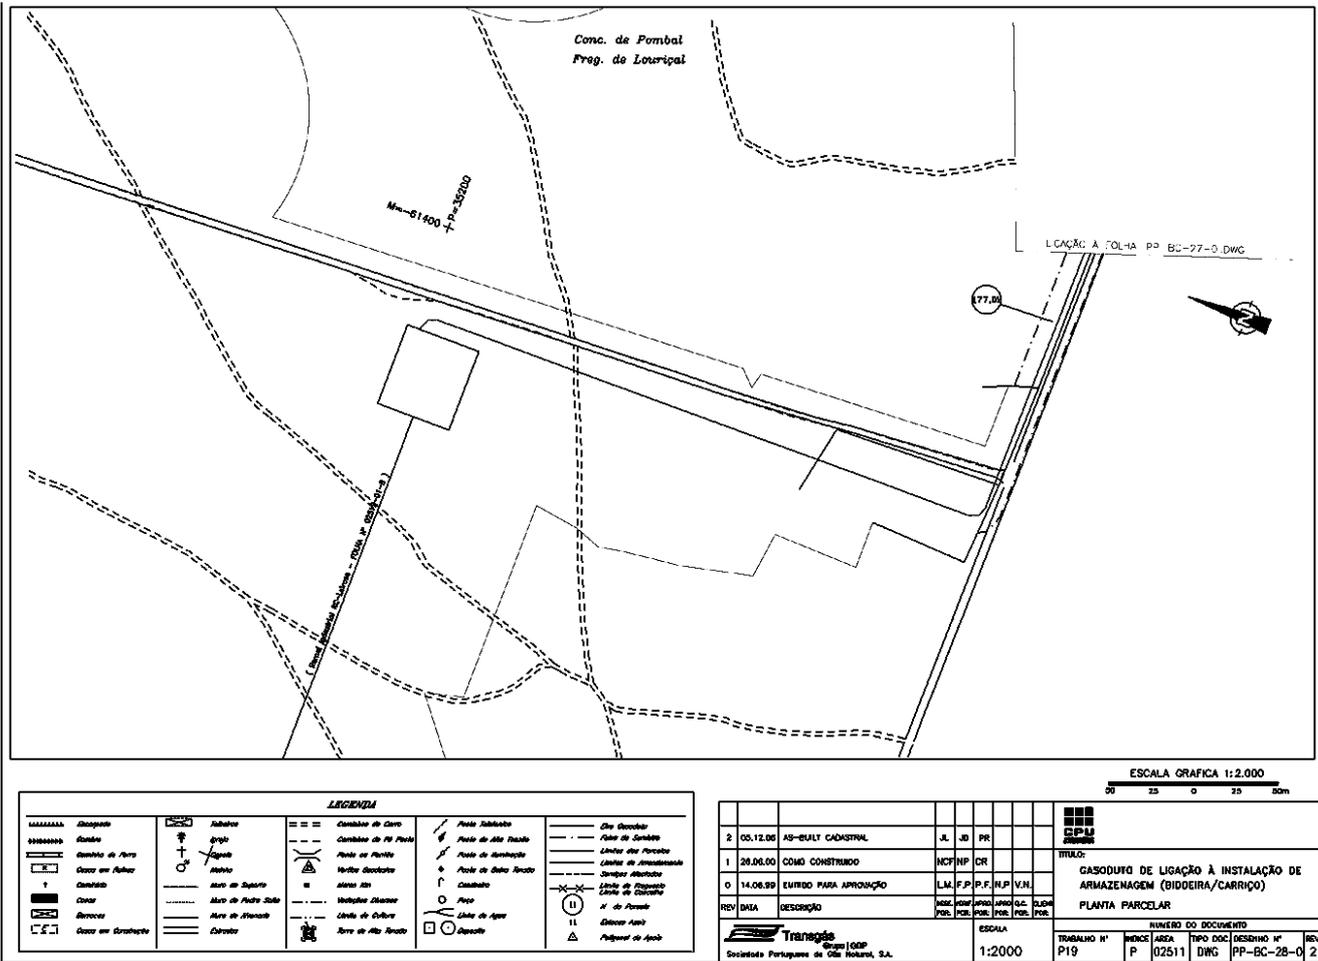

Aviso n.º 3363-B/2007

Na sequência do aviso da Direcção-Geral de Energia, publicado no *Diário da República*, 2.ª série, n.º 163, 3.º suplemento, de 15 de Julho de 1999, e em cumprimento do despacho n.º 53/99, de 6 de Março, do Ministro da Economia, publicado pelo aviso n.º 5677-D/99 (2.ª série) no *Diário da República*, 2.ª série, n.º 69, 2.º suplemento, de 23 de Março de 1999, publica-se em anexo o mapa de identificação dos imóveis sobre os quais foi constituída servidão administrativa de gás, com os titulares de direitos sobre os mesmos prédios, bem como as plantas parcelares defini-

tivas (telas finais) do traçado do gasoduto de ligação à instalação de armazenagem subterrânea (Bidoeira-Carriço) relativas ao concelho de Leiria.

O presente aviso rectifica e substitui, globalmente, para todos os efeitos legais, inclusive, o registo predial da servidão administrativa constituída nos termos do artigo 4.º do Decreto-Lei n.º 11/94, de 13 de Janeiro, os elementos referentes ao concelho de Leiria, publicados através do já referido aviso da Direcção-Geral de Geologia e Energia.

26 de Janeiro de 2007. — Pelo Director-Geral, o Subdirector-Geral, *Morais Sarmento*.

Gasoduto de Ligação à Armazenagem (Bidoeira/Carriço)						Concelho: Leiria	
Parcelas relativas aos Desenhos n.ºs: PP-BC-01; PP-BC-02; PP-BC-03; PP-BC-04; PP-BC-05; PP-BC-06; PP-BC-07; PP-BC-08; PP-BC-09; PP-BC-10; PP-BC-11; PP-BC-12; PP-BC-13; PP-BC-14; PP-BC-15; PP-BC-16; PP-BC-17.							
Parcela N.º	Nomes de Proprietários, Possuidores (P), Usufrutuários (U) ou Titulares Inscritos (TI), Conjuges e Moradas	(P) Matríz: (U) Rústica; (TI) U. Urbana; (TI) omissa.	Freguesia	Descrição Predial	Confrontações do Prédio	Declarações Complementares	Área de Servidão do Prédio (m2)
002	MANUEL FRANCISCO DOS SANTOS ESTRADA DA GUIA, 47 CARNIDE 3100 POMBAL	P	omisso	Milagres	OMISSO		3173
003	DEOLINDA DE JESUS NORTE DIONÍSIO JOAQUIM DIONÍSIO ANTÓNIO Casados BIDOEIRA DE CIMA 2425 LEIRIA	TI	R:3695°	Milagres	1490/19991026	Este prédio, inscrito na matriz predial rústica da referida freguesia de Milagres sob o artigo 3695º, encontra-se descrito sob o n.º 1490/19991026 da freguesia de Bidoeira de Cima.	469
	MARIA DA CONCEIÇÃO RUA DA PORTELINHA, 181 BIDOEIRA DE CIMA 2425 LEIRIA	P					
004	MARIA DE JESUS GASPAR RAFAEL SOARES FERREIRA Casados TRAVESSA DOS MOLEIROS - VALE DA CRUZ CARNIDE 3100 POMBAL	P	R:3691°	Milagres	00620/230988		524

Parcela N.º	Nomes de Proprietários, Possuidores (P), Usufrutuários (U) ou Titulares Inscritos (TI), Conjuges e Moradas	(P) (U) ou (TI)	Matriz: R: Rústica; U: Urbana; omissa.	Freguesia	Descrição Predial	Confrontações do Prédio	Declarações Complementares	Área de Servido do Prédio (m2)
	JOSÉ GASPAR VIOLA MARIA VITÓRIA Casados VALE DA CRUZ CARNIDE 3100 POMBAL	U						
005	AIRES MARQUES LAURINDA DE JESUS DA PONTE Casados RUA NOSSA SENHORA DE FÁTIMA, 24 CARNIDE DE CIMA 3100 POMBAL	TI	R:3124º	Milagres	OMISSO	Norte: JOAQUIM DOS SANTOS NORTE DA PORTELINHA Sul: MANUEL RODRIGUES Nascente: JOAQUIM DOS SANTOS NORTE DA PORTELINHA Poente: MANUEL PASSADOURO MARTO	Este prédio tem natureza rústica, situa-se no lugar de Vale Polício, compõe-se de terreno de pinhal, está inscrito no referido artigo matricial rústico 3124º e tem a área de 1300 m2.	469
	MARIA DE FÁTIMA DE JESUS MARQUES RUA NOSSA SENHORA DE FÁTIMA, 22 CARNIDE DE CIMA 3105-030 POMBAL	P						
007	MANUEL DE JESUS NORTE JÚLIA VIEIRA DE OLIVEIRA Casados BIDOEIRA DE CIMA 2425 LEIRIA	TI	R:3125º	Milagres	1497/19991028		Este prédio, inscrito na matriz predial rústica da referida freguesia de Milagres sob o artigo 3125º, encontra-se descrito sob o n.º 1497/19991028 da freguesia de Bidoeira de Cima.	493
	MARIA DA CONCEIÇÃO RUA DA PORTELINHA, 181 BIDOEIRA DE CIMA 2425 LEIRIA	P						
008	MANUEL FRANCISCO DO ARNEIRO JÚNIOR 2425 LEIRIA	TI	R:3126º	Milagres	OMISSO	Norte: MANUEL DA COSTA SAPATEIRO E CAMINHO Sul: JOAQUIM DOS SANTOS NORTE DA PORTELINHA Nascente: CAMINHO Poente: MANUEL DA COSTA PASSADOURO MARTO	Este prédio tem natureza rústica, situa-se no lugar de Vale Polício, compõe-se de terreno de pinhal e sementeira, está inscrito no referido artigo matricial rústico 3126º e tem a área de 2320 m2.	244
	JOSÉ PEREIRA DA SILVA MARIA DE JESUS Casados RUA PRINCIPAL, 231 BIDOEIRA DE CIMA 2425 LEIRIA	P						
009	GRACINDA ANTÓNIO COSTA SAPATEIRO BIDOEIRA DE CIMA 2425 LEIRIA	TI	R:3127º	Milagres	OMISSO	Norte: RIBEIRO Sul: MANUEL FRANCISCO DO ARNEIRO Nascente: MANUEL FRANCISCO DO ARNEIRO Poente: MANUEL DA COSTA PASSADOURO MARTO E MANUEL D.F. SOUSA	Este prédio tem natureza rústica, situa-se no lugar de Vale Polício, compõe-se de terreno de pinhal, está inscrito no referido artigo matricial rústico 3127º e tem a área de 560 m2.	225
	GRACINDA DA COSTA BASTOS ANTÓNIO RODRIGUES BASTOS Casados RUA DAS CAMARNEIRAS, 101 BIDOEIRA DE CIMA 2400-852 LEIRIA	P						
010	MANUEL MENDES E SOUSA GRACINDA MARTA SOUSA DO OUTEIRO Casados RUA DA CORTA, 147 BIDOEIRA DE CIMA 2400 LEIRIA	P	R:3128º	Milagres	OMISSO	Norte: MANUEL ANTÓNIO DA PORTELINHA Sul: MANUEL DA COSTA PASSADOURO MARTO Nascente: MANUEL DA COSTA SAPATEIRO Poente: MANUEL DA COSTA PASSADOURO MARTO	Este prédio tem natureza rústica, situa-se no lugar de Vale Polício, compõe-se de terreno de pinhal, está inscrito no referido artigo matricial rústico 3128º e tem a área de 1210 m2.	134
011	MARIA DE JESUS ESTRADA DA GUIA, 72 - VALE DA CRUZ CARNIDE 3100 POMBAL	P	R:3129º	Milagres	1775/19930324			236
012	MANUEL DOMINGUES FERREIRA GRACINDA PADEIRO DOS SANTOS ANSELMO Casados ESTRADA DA GUIA, 2180 - CASAIS DA BIDOEIRA BIDOEIRA DE CIMA 2400 LEIRIA	P	R:3130º	Milagres	OMISSO	Norte: MANUEL FRANCISCO DO ARNEIRO Sul: MANUEL DOMINGOS FERREIRA E SOUSA Nascente: MANUEL CAETANO DA PORTELINHA Poente: MANUEL PASSADOURO MARTO	Este prédio tem natureza rústica, situa-se no lugar de Vale Polício, compõe-se de terreno de pinhal, está inscrito no referido artigo matricial rústico 3130º e tem a área de 880 m2.	598
013	JOSÉ FRANCISCO GASPAR EMÍLIA MENDES CARPINTEIRO Casados ESTRADA DA GUIA, 49 - VALEIRÃO CARNIDE 3100 POMBAL	P	R:3132º	Milagres	29/19850306			950
015	LUCÍLIA DE JESUS PEREIRA MANUEL DA CONCEIÇÃO FERREIRA Casados ESTRADA DA GUIA, 71 VALE DA CRUZ 3100 POMBAL	P	R:3134º	Milagres	OMISSO	Norte: LUIS DOS SANTOS Sul: RIBEIRO Nascente: MANUEL ANTÓNIO Poente: MANUEL DOMINGOS FERREIRA	Este prédio tem natureza rústica, situa-se no lugar de Vale Polício, compõe-se de terreno de pinhal e sementeira, está inscrito no referido artigo matricial rústico 3134º e tem a área de 900 m2.	494
016	MANUEL DE SOUSA MARIANA DE JESUS GOMES Casados ESTRADA DA GUIA 3100 POMBAL	P	R:3135º	Milagres	OMISSO	Norte: LUIS DOS SANTOS Sul: RIBEIRO Nascente: MANUEL FRANCISCO DO ARNEIRO Poente: ANA DOS ANJOS	Este prédio tem natureza rústica, situa-se no lugar de Vale Polício, compõe-se de terreno de sementeira, está inscrito no referido artigo matricial rústico 3135º e tem a área de 1000 m2.	608

Parcela N.º	Nomes de Proprietários, Possuidores (P), Usufrutuários (U) ou Titulares Inscritos (TI), Conjuges e Moradas	(P) (U) ou (TI)	Matriz: R: Rústica; U: Urbana; omissa.	Freguesia	Descrição Predial	Confrontações do Prédio	Declarações Complementares	Área de Servidão do Prédio (m2)
017	ABÍLIO DOS SANTOS ANSELMO ALBERTINA DE JESUS NORTE ANSELMO Casados ESTRADA DA GUIA, 2115 - CASAIS DA BIDOEIRA BIDOEIRA DE CIMA 2400 LEIRIA	P	R:3136º	Milagres	1463/19990819		Este prédio, inscrito na matriz predial rústica da referida freguesia de Milagres sob o artigo 3136º, encontra-se descrito sob o n.º 1463/19990819 da freguesia de Bidoeira de Cima.	209
018	EMÍLIA DE JESUS CAMARNEIRA JOSÉ MARIA LOPES Casados RUA DO LAGOEIRO, 24 2400 LEIRIA	P	R:3669º	Milagres	107/19910211		Este prédio, inscrito na matriz predial rústica da referida freguesia de Milagres sob o artigo 3669º, encontra-se descrito sob o n.º 107/19910211 da freguesia de Bidoeira de Cima.	3751
	ABÍLIO DIONÍSIO DOS SANTOS DEOLINDA PADEIRO DIONÍSIO Casados RUA DE SANTO ANTÓNIO, 157 BIDOEIRA DE CIMA 2400 LEIRIA	P						
	DEOLINDA FERREIRA DOS SANTOS BIDOEIRA DE CIMA 2425 LEIRIA	TI						
	MARIA FERREIRA DOS SANTOS MANUEL DE JESUS MARTINHO Casados BIDOEIRA DE CIMA 2425 LEIRIA	TI						
	ARMINDA FERREIRA DOS SANTOS ARTUR DE JESUS SANTOS Casados BIDOEIRA DE CIMA 2425 LEIRIA	TI						
022	FERNANDO PEDROSA ALBERTO ZULMIRA DE OLIVEIRA DOMINGUES Casados TRAVESSA DO LOURAL, 7 - LOURAL BAJOUCA 2425 LEIRIA	P	R:3154º	Milagres	1571/20000524		Este prédio, inscrito na matriz predial rústica da referida freguesia de Milagres sob o artigo 3154º, encontra-se descrito sob o n.º 1571/20000524 da freguesia de Bidoeira de Cima.	1679
024	JOSÉ MANUEL PEDROSA DUARTE PIEADADE DA LUZ SOBREIRA Casados 11 AVENUE AVIATEUR VELGRANGE 93370 MONTCEMEIL - FRANCE	P	R:3665º	Milagres	OMISSO	Norte: CASAL DO VALE DOS SOBREIROS Sul: CASAL VENTOSO Nascente: CAMINHO BARRACÃO - GUIA Poente: CASAL DO VALE DOS SOBREIROS E MANUEL SOUSA GAGO	Este prédio tem natureza rústica, situa-se no lugar de Vale Coutino, compõe-se de terreno de pinhal, está inscrito no referido artigo matricial rústico 3665º e tem a área de 56500 m2.	454
	DAVID PEREIRA CARREIRA LUZIA PEDROSA CARREIRA Casados ESTRADA DA GUIA, 185 MONTE REAL 2425 LEIRIA	P						
	LINA MARIA PEREIRA DUARTE MESQUITA CASAIS DA BIDOEIRA BIDOEIRA DE CIMA 2425 LEIRIA	P						
	LUIS PEDROSA RAIMUNDO EMÍLIA DE JESUS MENDES Casados RUA DA IGREJA, 32 CARNIDE 3100 POMBAL	P						
	MANUEL PEDROSA DUARTE RUA DA QUINTA NOVA, 853 - RELVINHAS BIDOEIRA DE CIMA 2400 LEIRIA	TI						
	ANTÓNIO PEDROSA DUARTE DEONILDE DA CONCEIÇÃO DOS SANTOS DUARTE Casados RUA DE RELVINHAS, 400 - CASAIS DA BIDOEIRA BIDOEIRA DE CIMA 2425 LEIRIA	TI						
	ILÍDIO PEDRO NOGUEIRA 2425 LEIRIA	TI						
029	MANUEL MARQUES PEREIRA 2425 LEIRIA	TI	R:3155º	Milagres	OMISSO	Norte: MANUEL CARPINTEIRO (COLÓNIA AGRÍCOLA) Sul: RIBEIRO Nascente: MANUEL ANTÓNIO LAGOA JÚNIOR E MANUEL DOMINGOS PEDROSA Poente: MANUEL ANTÓNIO LAGOA JÚNIOR E MANUEL DOMINGOS PEDROSA	Este prédio tem natureza rústica, situa-se no lugar de Moita do Moinho, compõe-se de terreno de pinhal, sementeira, tanchas, arrozal, vinha e eucaliptal, está inscrito no referido artigo matricial rústico 3155º e tem a área de 30370 m2.	1443
	ANTÓNIO DOMINGUES FRANCISCO 2425 LEIRIA	TI						
	MANUEL DOMINGUES FRANCISCO 2425 LEIRIA	TI						
	JOSÉ DE JESUS PEREIRA MARIA DA CONCEIÇÃO PEDROSA Casados RUA NOSSA SENHORA DE FÁTIMA, 4 3100 POMBAL	P						

Parcela N.º	Nomes de Proprietários, Possuidores (P), Usufrutuários (U) ou Titulares Inscritos (TI), Conjuges e Moradas	(P) (U) ou (TI)	Matriz: R: Rústica; U: Urbana; omissa.	Freguesia	Descrição Predial	Confrontações do Prédio	Declarações Complementares	Área de Servidão do Prédio (m2)
030	JÚLIA MENDES CARPINTEIRO 2425 LEIRIA	P	R:3664º	Milagres	OMISSO	Norte: ESTRADA DO BARRACÃO, GUIA E CASAL FONTE Sul: CASAL DAS LAGOAS Nascente: CAMINHO, BARRACÃO, GUIA E CASAL FONTE Poente: MANUEL DA COSTA PASSADOURO	Este prédio tem natureza rústica, situa-se no lugar de Vale das Sobreiras, compõe-se de terreno de pinhal, sementeira, macieiras, pereiras, figueiras, ameixeiras e lanchas, está inscrito no referido artigo matricial rústico 3664º e tem a área de 111870 m2.	838
	ADELINO MENDES CARPINTEIRO MARIA EMÍLIA DA COSTA Casados ESTRADA DA GUIA 2400 LEIRIA	P						
	LAURINDA MENDES CARPINTEIRO RUA DOS FARTÕES, 1 CARNIDE 3100 POMBAL	P						
	ANTÓNIO SOARES DIAS DEOLINDA MENDES Casados ESTRADA DA GUIA, 1547 CASAS DA BIDOEIRA 2400 LEIRIA	P						
	JOSÉ FRANCISCO GASPAS EMÍLIA MENDES CARPINTEIRO Casados ESTRADA DA GUIA, 49 - VALEIRÃO CARNIDE 3100 POMBAL	P						
	LUIS FRANCISCO MENDES CARPINTEIRO 2425 LEIRIA	TI						
	MANUEL FRANCISCO CARPINTEIRO 2425 LEIRIA	TI						
	MANUEL GASPAS VIOLA 2425 LEIRIA	TI						
	EMÍLIA CARPINTEIRO 2425 LEIRIA	TI						
	MANUEL FERREIRA DE OLIVEIRA 2425 LEIRIA	TI						
	JOAQUIM MENDES CARPINTEIRO 2425 LEIRIA	TI						
	DIAMANTINO MENDES CARPINTEIRO IDALINA DA MOTA SANTOS Casados ESTR. DA GUIA, CASAS DA BIDOEIRA 2400 LEIRIA	TI						
	MANUEL MENDES CARPINTEIRO MARIA DA CONCEIÇÃO GASPAS Casados ESTRADA DA GUIA, 1417 CASAS DA BIDOEIRA 2400 LEIRIA	TI						
JOSÉ DA FONSECA 2425 LEIRIA	TI							
033	DINIS DA SILVA GOMES DEOLINDA DE JESUS FRANCISCO Casados RUA PRINCIPAL BIDOEIRA DE CIMA 2400 LEIRIA	P	R:3156º	Milagres	OMISSO	Norte: ADELINO MARTO Sul: JOSÉ DOMINGUES JÚNIOR Nascente: MANUEL CARPINTEIRO Poente: MANUEL ANTÓNIO LAGOA JÚNIOR	Este prédio tem natureza rústica, situa-se no lugar de Moita do Moinho, compõe-se de terreno de pinhal e eucaliptal, está inscrito no referido artigo matricial rústico 3156º e tem a área de 13040 m2.	2087
034	BESLEASING E FACTORING - INST. FINANCEIRA DE CRÉDITO, S.A. AV. ÁLVARES CABRAL, 27, 1.º 1100 LISBOA	TI	R:3157º; U:2774º	Milagres	768/19950509		Este prédio, inscrito na matriz predial rústica da freguesia de Milagres sob o artigo 3157º e na matriz predial urbana da referida freguesia sob o artigo 2774º, encontra-se descrito sob o n.º 768/19950509 da freguesia de Bidoeira de Cima.	2212
	HORÁCIO JOSÉ SOUSA FIGUEIREDO MÓNICA ALEXANDRA RASTEIRO DA FONSECA FIGUEIREDO Casados RUA DA BOAVISTA - JANARDO MARRAZES 2425 LEIRIA	P						
035	HORÁCIO JOSÉ SOUSA FIGUEIREDO MÓNICA ALEXANDRA RASTEIRO DA FONSECA FIGUEIREDO Casados RUA DA BOAVISTA - JANARDO MARRAZES 2425 LEIRIA	P	R:3158º	Milagres	395/19930422		Este prédio, inscrito na matriz predial rústica da referida freguesia de Milagres sob o artigo 3158º, encontra-se descrito sob o n.º 395/19930422 da freguesia de Bidoeira de Cima.	1890

Parcela N.º	Nomes de Proprietários, Possuidores (P), Usufrutuários (U) ou Titulares Inscritos (TI), Conjuges e Moradas	(P) (U) ou (TI)	Matriz: R: Rústica; U: Urbana; omissa.	Freguesia	Descrição Predial	Confrontações do Prédio	Declarações Complementares	Área de Servidão do Prédio (m2)
042	VICTOR HENRIQUES LAGOA MARIA LUZIA DOMINGUES TAVARES DE ALMEIDA LAGOA Casados AV. NOSSA SENHORA DO ROSÁRIO, 1012 2750 CASCAIS	TI	R:3160º	Milagres	01395/920515			1115
	MANUEL DE JESUS DA SILVA RUA DOS GAJOS, 166 BIDOEIRA DE BAIXO 2425 LEIRIA	P						
043	LAURINDA DE JESUS GASPAR LUIS PADEIRO DOS SANTOS ANSELMO Casados ESTRADA DA GUIA, 50 - VALEIRÃO CARNIDE 3100 POMBAL	P	R:3168º	Milagres	OMISSO	Norte: JOAQUIM GASPAR Sul: JOSÉ DE SOUSA GAGO DA COVA Nascente: MANUEL FERREIRA Poente: MANUEL MENDES VALENTIM	Este prédio tem natureza rústica, situa-se no lugar de Valongo, compõe-se de terreno de sementeira, está inscrito no referido artigo matricial rústico 3168º e tem a área de 2130 m2.	500
	MANUEL DE SOUSA MARIANA DE JESUS GOMES Casados ESTRADA DA GUIA 3100 POMBAL	P						
	JOÃO FRANCISCO JERÓNIMO 2425 LEIRIA	TI						
	ANTÓNIO MARQUES CARNIDE 3100 POMBAL	TI						
044	JOAQUIM GASPAR CARNIDE DE CIMA 3100 POMBAL	TI	R:3169º	Milagres	OMISSO	Norte: MANUEL ANTÓNIO LAGOA E OUTRO Sul: ANTÓNIO FRANCISCO JOSÉ SOUSA GAGO COVA Nascente: MANUEL FERREIRA Poente: MANUEL MENDES VALENTIM	Este prédio tem natureza rústica, situa-se no lugar de Valongo, compõe-se de terreno de sementeira e oliveiras, está inscrito no referido artigo matricial rústico 3169º e tem a área de 3170 m2.	546
	LAURINDA DE JESUS GASPAR LUIS PADEIRO DOS SANTOS ANSELMO Casados ESTRADA DA GUIA, 50 - VALEIRÃO CARNIDE 3100 POMBAL	P						
045	MANUEL GASPAR JOAQUINA DE JESUS MORGADO Casados RUA DA FONTE, 2 - CARNIDE DE CIMA CARNIDE 3100 POMBAL	P	R:3178º	Milagres	4974/20050214		Este prédio, inscrito na matriz predial rústica da referida freguesia sob o artigo 3178º, tem a área de 12900 m2.	1871
046	JOSÉ FERREIRA RUA FONTINHA, 342- MATA DA BIDOEIRA BIDOEIRA DE CIMA 2400 LEIRIA	P	R:3177º	Milagres	OMISSO	Norte: LUIS DA COSTA ILÍDIO Sul: MANUEL ANTÓNIO LAGOA Nascente: JOAQUIM GASPAR Poente: JOAQUIM GASPAR E OUTROS	Este prédio tem natureza rústica, situa-se no lugar de Valongo, compõe-se de terreno de pinhal, está inscrito no referido artigo matricial rústico 3177º e tem a área de 9150 m2.	335
	MANUEL FERREIRA MARIA FELISMINA Casados MATA DA BIDOEIRA 2400 LEIRIA	P						
	MANUEL FRANCISCO MATA DA BIDOEIRA 2425 LEIRIA	TI						
047	JOSÉ FRANCISCO GASPAR EMÍLIA MENDES CARPINTEIRO Casados ESTRADA DA GUIA, 49 - VALEIRÃO CARNIDE 3100 POMBAL	P	R:3179º	Milagres	2684/19951109			481
	JOAQUIM GASPAR JOAQUINA DE JESUS Casados CARNIDE DE CIMA CARNIDE 3100 POMBAL	U						
048	ANTÓNIO GASPAR FREIRE EMÍLIA DE JESUS Casados RUA DOS CENTIEIROS, 6 CARNIDE DE CIMA 3100 POMBAL	P	R:3181º	Milagres	OMISSO	Norte: JOSÉ DOS SANTOS SOUSA Sul: LUIS AGOSTINHO Nascente: CAMINHO Poente: JOAQUIM ANTÓNIO PADEIRO	Este prédio tem natureza rústica, situa-se no lugar de Valongo, compõe-se de terreno de pinhal e sementeira, está inscrito no referido artigo matricial rústico 3181º e tem a área de 3560 m2.	1248
049	JOSÉ DOS SANTOS SOUSA MARIA FERREIRA Casados RUA PROFESSOR JOSÉ ANTUNES, 6 MATA DO CASAL GALEGO 3100 POMBAL	P	R:3182º	Milagres	OMISSO	Norte: JOAQUIM GASPAR Sul: ANTÓNIO GASPAR FREIRE Nascente: CAMINHO Poente: JOAQUIM ANTÓNIO PADEIRO	Este prédio tem natureza rústica, situa-se no lugar de Valongo, compõe-se de terreno de pinhal e sementeira, está inscrito no referido artigo matricial rústico 3182º e tem a área de 1660 m2.	1347

Parcela N.º	Nomes de Proprietários, Possuidores (P), Usufrutuários (U) ou Titulares Inscritos (TI), Conjuges e Moradas	(P) (U) (TI)	Matriz: R: Rústica; U: Urbana; TI) omissa.	Freguesia	Descrição Predial	Confrontações do Prédio	Declarações Complementares	Área de Serviço do Prédio (m2)
050	JOSÉ FRANCISCO GASPAR EMÍLIA MENDES CARPINTEIRO Casados ESTRADA DA GUIA, 49 - VALEIRÃO CARNIDE 3100 POMBAL	P	R:3183º	Milagres	2685/19951109			274
	JOAQUIM GASPAR JOAQUINA DE JESUS Casados CARNIDE DE CIMA CARNIDE 3100 POMBAL	U						
051	MARIA DA LUZ MENDES RODRIGUES 2425 LEIRIA	P	R:3194º	Milagres	800/19950727		Este prédio, inscrito na matriz predial rústica da referida freguesia de Milagres sob o artigo 3194º, encontra-se descrito sob o n.º 800/19950727 da freguesia de Bidoeira de Cima.	165
	MANUEL FRANCISCO DOS SANTOS ESTRADA DA GUIA, 47 CARNIDE 3100 POMBAL	P						
	ALBINO DOS SANTOS 2425 LEIRIA	P						
	MADEFERREIRA, LDA. 2425 LEIRIA	P						
	MANUEL FERREIRA MENDES 2425 LEIRIA	P						
	JOAQUIM ANTÓNIO PADEIRO 2425 LEIRIA	P						
	ADELINO DOS SANTOS PADEIRO MARIA FRANÇOISE GUINARD Casados CARNIDE DE CIMA CARNIDE POMBAL	TI						
052 A	ANTÓNIO PEREIRA AGOSTINHO MARIA FERNANDA DE JESUS FERREIRA Casados MATA DA BIDOEIRA 2425 LEIRIA	P	R:3185º	Milagres	OMISSO	Norte: JOAQUIM DOS SANTOS, HERDEIROS Sul: MANUEL DA SILVA E SOUSA Nascente: MANUEL DA SILVA E SOUSA Poente: CAMINHO	Este prédio tem natureza rústica, situa-se no lugar de Valongo, compõe-se de terreno de pinhal e sementeira, está inscrito no referido artigo matricial rústico 3185º e tem a área de 2220 m2.	391
	ADELINO PEREIRA AGOSTINHO JACQUELINE RUE Casados FRANÇA	P						
	JOAQUINA MARIA PEREIRA MATA DA BIDOEIRA 2425 LEIRIA	P						
	MANUEL PEREIRA AGOSTINHO GRACINDA PEDROSA DUARTE Casados MATA DA BIDOEIRA 2425 LEIRIA	P						
	JÚLIA PEREIRA AGOSTINHO MATA DA BIDOEIRA 2425 LEIRIA	P						
	MANUEL AGOSTINHO JÚNIOR MATA DA BIDOEIRA 2425 LEIRIA	TI						
052 B							64	
054	HERDEIROS DE JOAQUIM DOS SANTOS BIDOEIRA DE CIMA 2425 LEIRIA	TI	R:3186º	Milagres	OMISSO	Norte: MANUEL ALFAIATE Sul: LUIS MENDES Nascente: MANUEL DA SILVA E SOUSA Poente: CAMINHO	Este prédio tem natureza rústica, situa-se no lugar de Valongo, compõe-se de terreno de pinhal, está inscrito no referido artigo matricial rústico 3186º e tem a área de 2220 m2.	358
	JOAQUIM SOUSA SANTOS CLARINDA DE JESUS DOS SANTOS Casados RUA PRINCIPAL BIDOEIRA DE CIMA 2400 LEIRIA	P						
055	JOSÉ FRANCISCO GASPAR EMÍLIA MENDES CARPINTEIRO Casados ESTRADA DA GUIA, 49 - VALEIRÃO CARNIDE 3100 POMBAL	P	R:3187º	Milagres	2683/19951109			51
056	ALBINO DOS SANTOS JÚLIA MENDES PADEIRO Casados ESTRADA DA GUIA, 1867 - CASAIS DA BIDOEIRA BIDOEIRA DE CIMA 2400 LEIRIA	P	R:3190º	Milagres	OMISSO	Norte: ANTÓNIO FRANCISCO Sul: CAMINHO Nascente: CAMINHO Poente: ELVIRA DE JESUS	Este prédio tem natureza rústica, situa-se no lugar de Valongo, compõe-se de terreno de sementeira, está inscrito no referido artigo matricial rústico 3190º e tem a área de 2850 m2.	415

Parcela N.º	Nomes de Proprietários, Possuidores (P), Usufrutuários (U) ou Titulares Inscritos (TI), Conjuges e Moradas	(P) (U) ou (TI)	Matriz: R: Rústica; U: Urbana; omissa.	Freguesia	Descrição Predial	Confrontações do Prédio	Declarações Complementares	Área de Servidão do Prédio (m2)
057	CONCEIÇÃO DE JESUS RUA CASAL DA AREIA, 1 CARNIDE DE CIMA 3100 POMBAL	P	R:3634º	Milagres	OMISSO	Norte: COLÓNIA Sul: CAMINHO Nascente: JOAQUIM PADEIRO NOVO Poente: JOSÉ DA FONSECA	Este prédio tem natureza rústica, situa-se no lugar de Vale das Colmeias, compõe-se de terreno de sementeira e uma tancha, está inscrito no referido artigo matricial rústico 3634º e tem a área de 4800 m2.	1527
	PAULO PADEIRO RODRIGUES RUA QUINTA NOVA, 265 - CASAIS DA BIDOEIRA BIDOEIRA DE CIMA 2400-854 LEIRIA	P						
	ALBINO DOS SANTOS JÚLIA MENDES PADEIRO Casados ESTRADA DA GUIA, 1867 - CASAIS DA BIDOEIRA BIDOEIRA DE CIMA 2400 LEIRIA	P						
	ELVIRA DE JESUS MATA DA BIDOEIRA 2425 LEIRIA	TI						
	ANTÓNIO DA COSTA MATA DA BIDOEIRA 2425 LEIRIA	TI						
062 A	MANUEL DOMINGUES FERREIRA GRACINDA PADEIRO DOS SANTOS ANSELMO Casados ESTRADA DA GUIA, 2180 - CASAIS DA BIDOEIRA BIDOEIRA DE CIMA 2400 LEIRIA	P	R:3656º	Milagres	558/19940120		Este prédio, inscrito na matriz predial rústica da referida freguesia de Milagres sob o artigo 3656º, encontra-se descrito sob o n.º 558/19940120 da freguesia de Bidoeira de Cima.	669
	LAURINDA DE JESUS GASPAR LUIZ PADEIRO DOS SANTOS ANSELMO Casados ESTRADA DA GUIA, 50 - VALEIRÃO CARNIDE 3100 POMBAL	P						
	MANUEL FRANCISCO BERNARDO LUIZA DA MOTA Casados TRAVESSA DOS SALGUEIROS, 2 3100 POMBAL	P						
	JOAQUIM RODRIGUES DEOLINDA PADEIRO DOS SANTOS ANSELMO Casados RUA DA QUINTA NOVA, 435 CASAIS DA BIDOEIRA 2400 LEIRIA	P						
	EMÍLIA PADEIRA DOS SANTOS ANSELMO MANUEL ANSELMO FERREIRA MARTINHO Casados CASAIS DA BIDOEIRA MILAGRES 2425 LEIRIA	TI						
062 B							214	
062 C							1170	
063	ARMANDO MARTA DA FONSECA VITORINA DE JESUS PEDRO Casados AV. 25 DE ABRIL, 18 - 4º D COSTA DA CAPARICA 2825-415 ALMADA	P	R:11107º	Milagres	1309/19980707		Este prédio, inscrito actualmente na matriz predial rústica da referida freguesia de Milagres sob o artigo 11107º, encontra-se descrito sob o n.º 1309/19980707 da freguesia de Bidoeira de Cima.	646
064	MANUEL DE JESUS COSTA MARIA JOSÉ FARIA LOPES COSTA Casados RUA DA COVADA, 126 - MARINHA DA BIDOEIRA 2400 LEIRIA	P	R:3635º	Milagres	919/19960403		Este prédio, inscrito na matriz predial rústica da referida freguesia de Milagres sob o artigo 3635º, encontra-se descrito sob o n.º 919/19960403 da freguesia de Bidoeira de Cima.	105
065	ANTÓNIO PEDROSA DUARTE DEONILDE DA CONCEIÇÃO DOS SANTOS DUARTE Casados RUA DE RELVINHAS, 400 - CASAIS DA BIDOEIRA BIDOEIRA DE CIMA 2425 LEIRIA	P	R:3636º	Milagres	1402/19990419		Este prédio, inscrito na matriz predial rústica da referida freguesia de Milagres sob o artigo 3636º, encontra-se descrito sob o n.º 1402/19990419 da freguesia de Bidoeira de Cima.	228
066	MANUEL SOBREIRA AGOSTINHO ISAURA FONSECA FILIPE Casados ESTREMADOURO SOUTO DA CARPALHOSA 2425 LEIRIA	P	R:3637º	Milagres	OMISSO	Norte: COLÓNIA E OUTROS Sul: CAMINHO Nascente: CAMINHO Poente: CAMINHO E MANUEL COSTA FERREIRA	Este prédio tem natureza rústica, situa-se no lugar de Vale das Colmeias, compõe-se de terreno de sementeira, está inscrito no referido artigo matricial rústico 3637º e tem a área de 14400 m2.	1525
	MANUEL DE SOUSA MARIANA DE JESUS GOMES Casados ESTRADA DA GUIA 3100 POMBAL	P						

Parcela N.º	Nomes de Proprietários, Possuidores (P), Usufrutuários (U) ou Titulares Inscritos (TI), Conjuges e Moradas	(P) (U) (TI)	Matriz: R: Rústica; U: Urbana; omissa.	Freguesia	Descrição Predial	Confrontações do Prédio	Declarações Complementares	Área de Serviço do Prédio (m2)
	EMÍLIA DE JESUS RUA DA CAVADINHA, 151 MATA DA BIDOEIRA 2400 LEIRIA	P						
	LUIS AGOSTINHO JÚNIOR 2425 LEIRIA	TI						
	LUIS AGOSTINHO 2425 LEIRIA	TI						
	JOAQUIM DA COSTA 2425 LEIRIA	TI						
072	LAURINDA DE JESUS GASPAR LUIS PADEIRO DOS SANTOS ANSELMO Casados ESTRADA DA GUIA, 50 - VALEIRÃO CARNIDE 3100 POMBAL	P	R:3639º	Milagres	OMISSO	Norte: MANUEL NETO Sul: JOAQUIM DE SOUSA E SILVA Nascente: COLÓNIA Poente: LUIS CARREIRA	Este prédio tem natureza rústica, situa-se no lugar de Vale das Colmeias, compõe-se de terreno de sementeira, está inscrito no referido artigo matricial rústico 3639º e tem a área de 1460 m2.	494
	JOSÉ DOS SANTOS SOUSA MARIA FERREIRA Casados RUA PROFESSOR JOSÉ ANTUNES, 6 MATA DO CASAL GALEGO 3100 POMBAL	P						
	ANTÓNIO DA MOTA ANTUNES ALBINA DOS SANTOS ANTUNES MOTA Casados RUA DA ESCOLA, 1 CARNIDE DE CIMA 3100 POMBAL	P						
	JOSÉ MENDES MARIA DOS SANTOS ANTUNES Casados RUA DAS MOTAS, 3 - CARNIDE DE CIMA CARNIDE 3100-147 POMBAL	P						
	JOAQUIM GASPAR 2425 LEIRIA	TI						
	JOSÉ MENDES MOTA 2425 LEIRIA	TI						
074	MARIA JÚLIA DA FONSECA COSTA DOMINGUES ARLINDO GASPAR PEREIRA DOMINGUES Casados RUA PRINCIPAL, 750 - ESTREMADOURO SOUTO DA CARPALHOSA 2425 LEIRIA	P	R:3643º	Milagres	00082/010785			487
075	MARIA HELENA DE JESUS COSTA SILVINO FERREIRA CORDEIRO Casados RUA DO PINTO, 333 MATA DA BIDOEIRA 2400 LEIRIA	P	R:3644º	Milagres	OMISSO	Norte: ANTÓNIO COSTA Sul: CAMINHO Nascente: JOAQUIM DA SILVA Poente: MANUEL MARQUES	Este prédio tem natureza rústica, situa-se no lugar de Vale das Colmeias, compõe-se de terreno de sementeira, está inscrito no referido artigo matricial rústico 3644º e tem a área de 1450 m2.	640
	CARMINDA DE JESUS COSTA CORDEIRO ANTÓNIO CORDEIRO Casados NACHTIGALLSTR, 17 40625 DUSSELDORF - ALEMANHA	P						
	CARMINDA DA FONSECA COSTA 2425 LEIRIA	TI						
	HELENA DA FONSECA COSTA 2425 LEIRIA	TI						
077	ARMANDO DE JESUS MARQUES MARIA EMÍLIA MARQUES GASPAR Casados RUA PRINCIPAL, 305 MATA BIDOEIRA 2400 LEIRIA	P	R:3645º	Milagres	OMISSO	Norte: LUIS DA COSTA, HERDEIROS Sul: LUIS CORREIA Nascente: ANTÓNIO DA COSTA Poente: LUIS CORREIA	Este prédio tem natureza rústica, situa-se no lugar de Vale das Colmeias, compõe-se de terreno de sementeira, está inscrito no referido artigo matricial rústico 3645º e tem a área de 2270 m2.	775
078	ADELINO DE JESUS DA COSTA 11, GIS RUE LUNGESSER 93330 NEULLY SUR MAIRE-FRANCE	P	R:3647º	Milagres	OMISSO	Norte: ANTÓNIO DA COSTA Sul: CAMINHO Nascente: MANUEL MARQUES Poente: AVELINO DA FONSECA	Este prédio tem natureza rústica, situa-se no lugar de Vale das Colmeias, compõe-se de terreno de sementeira, está inscrito no referido artigo matricial rústico 3647º e tem a área de 6070 m2.	1701

Parcela N.º	Nomes de Proprietários, Possuidores (P), Usufrutuários (U) ou Titulares Inscritos (TI), Conjuges e Moradas	(P) (U) ou (TI)	Matriz: R: Rústica; U: Urbana; omissa.	Freguesia	Descrição Predial	Confrontações do Prédio	Declarações Complementares	Área de Servidão do Prédio (m2)
079	VITOR MANUEL GASPAS DOS SANTOS SILVINA DOS SANTOS DA COSTA FERREIRA GASPAS Casados RUA DA IGREJA, 64 ILHA 3100 POMBAL	P	R:3648º	Milagres	1524/19991126		Este prédio, inscrito na matriz predial rústica da referida freguesia de Milagres sob o artigo 3648º, encontra-se descrito sob o n.º 1524/19991126 da freguesia de Bidoeira de Cima.	59
	MANUEL GASPAS PEREIRA ODETE OLIVEIRA PEREIRA Casados RUA DO VALEIRÃO - CABEÇA GORDA CARNIDE 3100 POMBAL	P						
080	MANUEL DE JESUS FERREIRA 2425 LEIRIA	P	R:3650º	Milagres	602/19940324		Este prédio, inscrito na matriz predial rústica da referida freguesia de Milagres sob o artigo 3650º, encontra-se descrito sob o n.º 602/19940324 da freguesia de Bidoeira de Cima.	816
	ARLINDO GASPAS FERREIRA DOMINGUES MARIA JÚLIA DA FONSECA COSTA DOMINGUES Casados RUA PRINCIPAL, 750 - ESTREMOURO SOUTO DA CARPALHOSA 2425 LEIRIA	P						
	AGOSTINHO DA COSTA MARIA GRACINDA CORDEIRO Casados RUA VALE DO TOJO, 545 - BIDOIRA DE CIMA MATA DA BIDOIRA 2400 LEIRIA	P						
	ADÁLIA DA COSTA FRANCISCO ADELINO FERREIRA DA SILVA Casados 1 ALLER DE MADE LAINE 93 NOISY LE SEC - FRANCE	P						
	MANUEL CÂNDIDO CAETANO MARIA DA LUZ DAS NEVES DUARTE Casados MATA DA BIDOIRA BIDOIRA DE CIMA 2425 LEIRIA	TI						
083	MARIA JÚLIA DA FONSECA COSTA DOMINGUES ARLINDO GASPAS PEREIRA DOMINGUES Casados RUA PRINCIPAL, 750 - ESTREMOURO SOUTO DA CARPALHOSA 2425 LEIRIA	P	R:3653º	Milagres	00084/010785			922
084	JOSÉ MANUEL PEDROSA DUARTE PIEADA DA LUZ SOBREIRA Casados 11 AVENUE AVIATEUR VELAGRANGE 93370 MONTCEMEL - FRANCE	P	R:3654º	Milagres	OMISSO	Norte: COLÓNIA Sul: CAMINHO Nascente: COLÓNIA Poente: MANUEL DUARTE	Este prédio tem natureza rústica, situa-se no lugar de Relvinhas, compõe-se de terreno de pinhal, sementeira e eucaliptos, está inscrito no referido artigo matricial rústico 3654º e tem a área de 13260 m2.	1762
	MARIA PEDROSA RUA DA QUINTA NOVA, 970 CASAIS DA BIDOIRA 2400 LEIRIA	P						
	DAVID PEREIRA CARREIRA LUZIA PEDROSA CARREIRA Casados ESTRADA DA GUIA, 185 MONTE REAL 2425 LEIRIA	P						
	ANTÓNIO PEDROSA DUARTE DEONILDE DA CONCEIÇÃO DOS SANTOS DUARTE Casados RUA DE RELVINHAS, 400 - CASAIS DA BIDOIRA BIDOIRA DE CIMA 2425 LEIRIA	P						
	ADELINO PEDROSA ERDOINO MARIA GRACINDA DA SILVA PEDROSA Casados RUA DOS BRONZES, 20 BAJOUÇA 2425 LEIRIA	TI						
	AMADEU DOS SANTOS 2425 LEIRIA	TI						
087	DIAMANTINO MENDES CARPINTEIRO IDALINA DA MOTA SANTOS Casados TRAVESSA DAS ALMINHAS, 8 - FETEIRA CARNIDE 3100 POMBAL	P	R:3657º	Milagres	OMISSO	Norte: CAMINHO DA GUIA - CASAL DA FONTE Sul: CASAL DAS OLIVEIRAS Nascente: CASAIS DA FONTE DAS OLIVEIRAS Poente: CAMINHO DA GUIA	Este prédio tem natureza rústica, situa-se no lugar de Quinta Nova, compõe-se de terreno de pinhal, sementeira e mato, está inscrito no referido artigo matricial rústico 3657º e tem a área de 36250 m2.	2026
	ANTÓNIO SOARES DIAS DEOLINDA MENDES Casados ESTRADA DA GUIA, 1547 CASAIS DA BIDOIRA 2400 LEIRIA	P						
	EMÍLIA MENDES CARPINTEIRO JOSÉ FRANCISCO GASPAS Casados ESTRADA DA GUIA, 49 - VALEIRÃO CARNIDE 3100 POMBAL	P						

Parcela N.º	Nomes de Proprietários, Possuidores (P), Usufrutuários (U) ou Titulares Inscritos (TI), Conjuges e Moradas	(P) (U) (TI)	Matriz: R: Rústica; U: Urbana; omissa.	Freguesia	Descrição Predial	Confrontações do Prédio	Declarações Complementares	Área de Serviço do Prédio (m2)
	LAURINDA MENDES CARPINTEIRO RUA DOS FARTÕES, 1 CARNIDE 3100 POMBAL	P						
	MANUEL OLIVEIRA 2425 LEIRIA	TI						
	JOSÉ DA FONSECA 2425 LEIRIA	TI						
	ADELINO CARPINTEIRO 2425 LEIRIA	TI						
	MANUEL FRANCISCO CARPINTEIRO 2425 LEIRIA	TI						
	JOAQUIM MENDES CARPINTEIRO 2425 LEIRIA	TI						
	MANUEL MENDES CARPINTEIRO MARIA DA CONCEIÇÃO GASPAR Casados ESTRADA DA GUIA, 1417 CASAS DA BIDOEIRA 2400 LEIRIA	TI						
091	MARIA JOAQUINA MENDES MARINHA SOUTO 2425 LEIRIA	TI	R:29º	Souto da Carpalhosa	OMISSO	Norte: JOAQUIM GASPAR Sul: ANTÓNIO FRANCISCO Nascente: MANUEL DOMINGUES Poente: JOAQUIM DOMINGUES	Este prédio tem natureza rústica, situa-se no lugar de Olival Patrão, compõe-se de terreno de pinhal e mato, está inscrito no referido artigo matricial rústico 29º e tem a área de 1200 m2.	850
	MARIA JOAQUINA MENDES DOMINGUES RUA PRINCIPAL, 140 MARINHA 2400 LEIRIA	P						
092	JOSÉ DA SILVA CORDEIRO MARIA QUITÉRIA CORDEIRO Casados MARINHA SOUTO DA CARPALHOSA 2400 LEIRIA	P	R:35º	Souto da Carpalhosa	OMISSO	Norte: ANTÓNIO DA SILVA GASPAR Sul: JOSÉ DOMINGUES Nascente: JOSÉ DOMINGUES Poente: MANUEL FRANCISCO CAPITÃO	Este prédio tem natureza rústica, situa-se no lugar de Olival Patrão, compõe-se de terreno de pinhal e mato, está inscrito no referido artigo matricial rústico 35º e tem a área de 4950 m2.	1848
093	MARIA IRENE DA SILVA GASPAR DOS SANTOS CÉSAR MANUEL CORREIA DOS SANTOS Casados ESTRADA NACIONAL CARREIRA 2425 LEIRIA	P	R:36º	Souto da Carpalhosa	1271/19910801			686
	MANUEL ARLINDO DA SILVA GASPAR LUCINDA DOMINGUES DA COSTA GASPAR Casados RUA VALE TOJO, 371 - MATA DA BIDOEIRA BIDOEIRA DE CIMA 2400-856 LEIRIA	P						
	MANUEL GEORGINO DA SILVA GASPAR CONCEIÇÃO DA MOTA DOS SANTOS Casados RUA PRINCIPAL, 1346 - ESTREMADOURO SOUTO DA CARPALHOSA 2425-834 LEIRIA	P						
094	ABÍLIO DOS SANTOS PEREIRA DEOLINDA GASPAR MENDES Casados VALE DO FETO CARNIDE 3100 LEIRIA	P	R:44º	Souto da Carpalhosa	4282/19980218			2534
095	MARIA DE JESUS FERREIRA MANUEL DO COITO Casados RUA CENTRAL - VALE DA PEDRA SOUTO DA CARPALHOSA 2425 LEIRIA	P	R:56º	Souto da Carpalhosa	1569/19920520			1294
096	JOÃO BORGES CARREIRA DOMINGOS ISABEL MARIA DA MOTA MARGARIDO Casados RUA DO VALE CINZEIRO, 12 - OUTEIRADA CARNIDE 3100 POMBAL	P	R:57º	Souto da Carpalhosa	1523/19920424			1108
	ANTÓNIO FRANCISCO DOS SANTOS LAR SÃO FRANCISCO PONTE DE CANIÇOS 2400 LEIRIA	P						
	LUCÍLIA MARIA FRANCISCO DA SILVA MANUEL DA SILVA Casados RUA PRINCIPAL, 626 -TOCO MEMÓRIA 2400 LEIRIA	P						
	CARLOS DA CONCEIÇÃO SANTOS ADELAIDE DA PIEDADE AFONSO Casados BIDOEIRA DE CIMA 2400 LEIRIA	P						

Parcela N.º	Nomes de Proprietários, Possuidores (P), Usufrutuários (U) ou Titulares Inscritos (TI), Conjuges e Moradas	(P) (U) (TI)	Matriz: R: Rústica; U: Urbana; omissa.	Freguesia	Descrição Predial	Confrontações do Prédio	Declarações Complementares	Área de Servidão do Prédio (m2)
	MARIA IRENE DA LUZ RAMOS SOARES ADELINO DAS NEVES SOARES Casados RUA DO CEMITÉRIO, 24 CARNIDE 3100 POMBAL	P						
	ANTÓNIO MARQUES 2125 LEIRIA	TI						
101	MARIA CECÍLIA DA SILVA GASPAR GUILHERME GASPAR PEREIRA DOMINGUES Casados RUA PRINCIPAL, 915 - ESTREMADEIRO SOUTO DA CARPALHOSA 2425 LEIRIA	P	R:55°	Souto da Carpalhosa	4736/19990210			1031
103	ANTÓNIO DA MOTA MARIA GOMES FRANCISCO Casados ESTRADA PRINCIPAL, 132 - VALE DA COBRA CARNIDE 3100 POMBAL	P	R:54°	Souto da Carpalhosa	OMISSO	Norte: ANTÓNIO DOMINGOS, MANUEL MARQUES E OUTRO Sul:ANTÓNIO DA SILVA GASPAR Nascente: RAÚL DOS SANTOS E LAURINDA DE JESUS Poente: MANUEL FRANCISCO	Este prédio tem natureza rústica, situa-se no lugar de Bregieira, compõe-se de terreno de pastagem de cabras, está inscrito no referido artigo matricial rústico 54º e tem a área de 1350 m2.	295
104	HILÁRIO MARTO MENDES VALE TOJO MILAGRES 2425 LEIRIA	TI	R:51°	Souto da Carpalhosa	OMISSO	Norte: MANUEL FRANCISCO MORGADO Sul: JOSÉ FRANCISCO Nascente: JOÃO MARQUES Poente: JOAQUIM FRANCISCO	Este prédio tem natureza rústica, situa-se no lugar de Bregieira, compõe-se de terreno de sementeira com três lanchoeiras, está inscrito no referido artigo matricial rústico 51º e tem a área de 2630 m2.	224
	JOSÉ DE JESUS MARQUES MARIA GASPAR CARPINTEIRO Casados RUA PRINCIPAL, 233 MATA DA BIDOEIRA 2400 LEIRIA	P						
104,1	JOAQUIM FRANCISCO MORGADO EMÍLIA DE JESUS Casados VALEIRÃO CARNIDE 2400 LEIRIA	TI	R:52°	Souto da Carpalhosa	OMISSO	Norte: CAMINHO Sul:SERVENTIA Nascente: MANUEL MARQUES Poente: MANUEL FRANCISCO	Este prédio tem natureza rústica, situa-se no lugar de Bregieira, compõe-se de terreno de sementeira, está inscrito no referido artigo matricial rústico 52º e tem a área de 1350 m2.	214
	JOSÉ DE JESUS MARQUES MARIA GASPAR CARPINTEIRO Casados RUA PRINCIPAL, 233 MATA DA BIDOEIRA 2400 LEIRIA	P						
105	ANTÓNIO JOAQUIM FERREIRA MARIA DA LUZ PIEDADE Casados RUA DO LOURAL, 16 BAJOUCA 2425 LEIRIA	TI	R:53°	Souto da Carpalhosa	5015/20000128			866
	MANUEL FRANCISCO ALZIRA DA CONCEIÇÃO MARQUES Casados CAVADA DA BOUCA BAJOUCA 2425 LEIRIA	P						
106	JOÃO CARLOS FRANCISCO DOS SANTOS MARIA IDALINA SIMÕES FERREIRA MARQUES Casados RUA DA BOAVISTA, 10 - OUTEIRADA CARNIDE 3100 POMBAL	P	R:24292°	Souto da Carpalhosa	5460/20001122			322
107	JOÃO CARLOS FRANCISCO DOS SANTOS MARIA IDALINA SIMÕES FERREIRA MARQUES Casados RUA DA BOAVISTA, 10 - OUTEIRADA CARNIDE 3100 POMBAL	P	R:14825°	Monte Redondo	2207/20001222		Este prédio, inscrito na matriz predial rústica da referida freguesia de Monte Redondo sob o artigo 14825º, encontra-se descrito sob o n.º 2207/20001222 da freguesia de Bajouca.	1766
108	MARIA DE LURDES HENRIQUES LAGOA DE OLIVEIRA SANTOS PRAÇA DR. FRANCISCO DE SÁ CARNEIRO, 4 - 1.º ESQ. 1000 LISBOA	P	R:14826°	Monte Redondo	1620/19980416		Este prédio, inscrito na matriz predial rústica da referida freguesia de Monte Redondo sob o artigo 14826º, encontra-se descrito sob o n.º 1620/19980416 da freguesia de Bajouca.	36
109	JOSÉ DOMINGUES PEDROSA MARIA QUITÉRIA PEDROSA Casados RUA DO LAMEIRO BOUÇA DE LÁ 2425 LEIRIA	P	R:14827°	Monte Redondo	1706/19981110		Este prédio, inscrito na matriz predial rústica da referida freguesia de Monte Redondo sob o artigo 14827º, encontra-se descrito sob o n.º 1706/19981110 da freguesia de Bajouca.	277
	MARIA JÚLIA DE JESUS DOS SANTOS JORGE DOS SANTOS DOMINGUES Casados RUA DO VALE DO FREIXO, 17 - MATIM GODIM CARNIDE 3100 POMBAL	P						

Parcela N.º	Nomes de Proprietários, Possuidores (P), Usufrutuários (U) ou Titulares Inscritos (TI), Conjuges e Moradas	(P) (U) ou (TI)	Matriz: R: Rústica; U: Urbana; omissa.	Freguesia	Descrição Predial	Confrontações do Prédio	Declarações Complementares	Área de Servidão do Prédio (m2)
	DAVID DOMINGUES 2425 LEIRIA	P						
	MARTA PEDROSA 2425 LEIRIA	P						
110	BELARMINO DA SILVA FERREIRA MARIA MADALENA DO CARMO FERREIRA PEDROSA Casados RUA DA OLARIA, 37 3100 POMBAL	P	R:14828º	Monte Redondo	2368/20011227		Este prédio, inscrito na matriz predial rústica da referida freguesia de Monte Redondo sob o artigo 14828º, encontra-se descrito sob o n.º 2368/20011227 da freguesia de Bajouca.	771
	HERDEIROS DE MANUEL PEREIRA DOMINGUES MOITAL ILHA 3100-893 POMBAL	P						
	ZULMIRA PEREIRA DOMINGUES RUA DOS SOBREIROS, 5 MONTE REDONDO 2425 LEIRIA	P						
	EMÍLIA ANGÉLICA MOITAL ILHA 3100-893 POMBAL	P						
	ANA PAULA DOMINGUES FERREIRA ANDRÉ MANUEL PEDROSA FERREIRA Casados RUA VOLUNTÁRIOS DE 25 DE NOVEMBRO, 66 BAJOUCA 2425 LEIRIA	TI						
113	CARLOS PEREIRA CAMARÃO 2425 LEIRIA	TI	R:14851º	Monte Redondo	OMISSO	Norte: CAMINHO Sul: JOSÉ DAVID Nascente: JOSÉ DOMINGUES MOREIRA Poente: MANUEL SOARES PATRÍCIO	Este prédio tem natureza rústica, situa-se no lugar de Vergieiras, compõe-se de terreno de pinhal e eucaliptal, está inscrito no referido artigo matricial rústico 14851º e tem a área de 3820 m2.	303
	JOSÉ CARLOS DOS SANTOS PEREIRA PRAÇA NUNO RODRIGUES SANTOS, 11 - 3º ESQ. 1600 LISBOA	P						
114	MARIA ALICE SOARES PATRÍCIO 2425 LEIRIA	P	R:14852º	Monte Redondo	OMISSO	Norte: CAMINHO Sul: JOSÉ DAVID Nascente: MANUEL FERNANDES SANTO Poente: MANUEL FERNANDES SANTO	Este prédio tem natureza rústica, situa-se no lugar de Vergieiras, compõe-se de terreno de pinhal e eucaliptal, está inscrito no referido artigo matricial rústico 14852º e tem a área de 3820 m2.	361
	GRACINDA DA LUZ SOARES PATRÍCIO LEAL ALBINO DA SILVA LEAL Casados RUA DAS OLIVEIRAS, 65 - 1.º ESQ. 2400 LEIRIA	P						
	CARMINDA DA LUZ SOARES PATRÍCIO MENDES RUA DO SOL, 12 PRAIA DA VIEIRA 2430 MARINHA GRANDE	P						
	MARIA DA LUZ SOARES PATRÍCIO ÁLVARO SEBASTIÃO Casados 2425 LEIRIA	P						
	MARIA DA LUZ PATRÍCIO 2425 LEIRIA	P						
	HERDEIROS DE MANUEL DA LUZ SOARES PATRÍCIO 2425 LEIRIA	P						
	ROSA DA LUZ SOARES PATRÍCIO 2425 LEIRIA	P						
	MANUEL SOARES PATRÍCIO MARIA DA LUZ PATRÍCIO Casados 2425 LEIRIA	TI						
115	MARIA DOS PRAZERES PEREIRA FERNANDES JOÃO FRANCISCO PEDROSA Casados RUA DO LOURAL BAJOUCA 2425 LEIRIA	P	R:14853º	Monte Redondo	OMISSO	Norte: CAMINHO Sul: JOSÉ DAVID Nascente: MANUEL SOARES PATRÍCIO Poente: MANUEL JOÃO DOMINGUES	Este prédio tem natureza rústica, situa-se no lugar de Vergieiras, compõe-se de terreno de pinhal e eucaliptal, está inscrito no referido artigo matricial rústico 14853º e tem a área de 3820 m2.	267
116	MANUEL JOÃO DOMINGUES MARIA DA SAUDADE PEDROSA DA SILVA AZINHEIRO Casados RUA DA BOUÇA DE CÁ BAJOUCA 2425 LEIRIA	P	R:14854º	Monte Redondo	OMISSO	Norte: CAMINHO Sul: CAMINHO Nascente: MANUEL FERNANDES SANTO Poente: AGOSTINHO DOMINGUES MOREIRA	Este prédio tem natureza rústica, situa-se no lugar de Vergieiras, compõe-se de terreno de pinhal, está inscrito no referido artigo matricial rústico 14854º e tem a área de 4510 m2.	450

Parcela N.º	Nomes de Proprietários, Possuidores (P), Usufrutuários (U) ou Titulares Inscritos (TI), Conjuges e Moradas	(P) (U) ou (TI)	Matriz: R: Rústica; U: Urbana; omissa.	Freguesia	Descrição Predial	Confrontações do Prédio	Declarações Complementares	Área de Servidão do Prédio (m2)
117	ÁLVARO MOREIRA GOMES MARIA PEREIRA DOS SANTOS Casados BOUÇA DE LÁ BAJOUÇA 2425 LEIRIA	P	R:14865°	Monte Redondo	OMISSO	Norte: AGOSTINHO DOMINGUES MOREIRA Sul: CAMINHO Nascente: MANUEL JOÃO DOMINGUES Poente: JOÃO RODRIGUES SOBREIRA	Este prédio tem natureza rústica, situa-se no lugar de Moinho de Vento, compõe-se de terreno de pinhal, está inscrito no referido artigo matricial rústico 14865° e tem a área de 1760 m2.	394
118	MANUEL DOMINGUES DA COSTA VIRGÍNIA CARREIRA MENDES COSTA Casados RUA DA BIDOERA, 387 MATA DA BIDOERA 2400 LEIRIA	P	R:14863°	Monte Redondo	00870/220888			827
119	ISAURA DOS SANTOS PEDROSA VITOR PEREIRA GASPAR Casados RUA DO FARPADO, 1 CARNIDE 3100 POMBAL	P	R:14861°	Monte Redondo	2348/20011109		Este prédio, inscrito na matriz predial rústica da referida freguesia de Monte Redondo sob o artigo 14861°, encontra-se descrito sob o n.º 2348/20011109 da freguesia de Bajouca.	563
	AIRES PEREIRA DOS SANTOS LÍDIA MARIA ROLO PEDROSA Casados RUA JOSÉ DUARTE ROLO, 39 SISMARIA 2425-625 MONTE REDONDO	P						
	AGOSTINHO DOMINGUES MOREIRA BOIÇA DE LÁ 2425 LEIRIA	P						
120	JOSÉ SOARES DOMINGUES CASIMIRA DA LUZ DE ALBUQUERQUE ANTUNES Casados AV. DO BOCAGE, 79 - 3.º ESQ. 2830 BARREIRO	P	R:14860°	Monte Redondo	1074/19940523		Este prédio, inscrito na matriz predial rústica da referida freguesia de Monte Redondo sob o artigo 14860°, encontra-se descrito sob o n.º 1074/19940523 da freguesia de Bajouca.	857
	MARIA DE FÁTIMA SOARES DOMINGUES CAPITÃO JOSÉ ESTRADA CAPITÃO Casados RUA DA ESCOLA BAJOUÇA 2425 LEIRIA	P						
121	MANUEL DOMINGUES BOIÇA DE CÁ 2425 LEIRIA	TI	R:14999°	Monte Redondo	OMISSO	Norte: CAMINHO Sul: MANUEL OLIVEIRA NETO Nascente: ANTÓNIO DOMINGUES Poente: AGOSTINHO DOMINGUES	Este prédio tem natureza rústica, situa-se no lugar de Olival São, compõe-se de terreno de pinhal e eucaliptal, está inscrito no referido artigo matricial rústico 14999° e tem a área de 7940 m2.	839
	MANUEL DA FONSECA LUIZA PEREIRA DOMINGUES Casados RUA DA BOUÇA DE CÁ BAJOUÇA 2425 LEIRIA	P						
122	MARIA JÚLIA DE JESUS DOS SANTOS JORGE DOS SANTOS DOMINGUES Casados RUA DO VALE DO FREIXO, 17 - MATIM GODIM CARNIDE 3100 POMBAL	P	R:14998°	Monte Redondo	2632/20050615		Este prédio, inscrito na matriz predial rústica da referida freguesia de Monte Redondo sob o artigo 14998°, encontra-se descrito sob o n.º 2632/20050615 da freguesia de Bajouca.	276
123	ANA PAULA DOMINGUES FERREIRA ANDRÉ MANUEL PEDROSA FERREIRA Casados RUA VOLUNTÁRIOS DE 25 DE NOVEMBRO, 66 BAJOUÇA 2425 LEIRIA	P	R:14997°	Monte Redondo	2367/20011227		Este prédio, inscrito na matriz predial rústica da referida freguesia de Monte Redondo sob o artigo 14997°, encontra-se descrito sob o n.º 2367/20011227 da freguesia de Bajouca.	271
	MANUEL PEREIRA MOREIRA DOMINGUES MARIA MADALENA CARREIRA DOMINGUES Casados RUA DO CABEÇO, 6 LAGE 2425 MONTE REAL	P						
124	JOAQUIM MARIA DOMINGUES MARIA DO CARMO DE JESUS DOMINGUES Casados RUA DA ESCOLA BAJOUÇA 2425 LEIRIA	P	R:14996°	Monte Redondo	951/19930401		Este prédio, inscrito na matriz predial rústica da referida freguesia de Monte Redondo sob o artigo 14996°, encontra-se descrito sob o n.º 951/19930401 da freguesia de Bajouca.	492
	MANUEL LUIS PEDROSA BOIÇA DE LÁ 2425 LEIRIA	P						
	GABRIEL PEDROSA SOARES IRIA DOMINGUES ROLO SOARES Casados CARREIRA SOUTO DA CARPALHOSA 2425 MONTE REAL	P						
	MARIA RITA QUITÉRIA DOMINGUES ANTÓNIO DE JESUS DOMINGUES Casados ORTIGOSA 2425 LEIRIA	TI						

Parcela N.º	Nomes de Proprietários, Possuidores (P), Usufrutuários (U) ou Titulares Inscritos (TI), Conjuges e Moradas	(P) (U) (TI)	Matriz: R: Rústica; U: Urbana; TI: omissa.	Freguesia	Descrição Predial	Confrontações do Prédio	Declarações Complementares	Área de Servidão do Prédio (m2)
	JOSÉ DOMINGUES SOARES MARIA TOMÁSIA Casados MOITAS BRANCAS MATA MOURISCA 3100 POMBAL	TI						
	MARIA DE LURDES SOARES DOMINGUES RUA JOSÉ MALHOA, 10 - 7-D 2675 ODIVELAS	TI						
	ROSA DE JESUS FERREIRA MANUEL CABECINHAS GASPAR Casados BAJOUCA 2425 LEIRIA	TI						
	MARIA DA LUZ FERREIRA MANUEL GONÇALVES Casados FETEIRA MATA MOURISCA 3100 POMBAL	TI						
	DAVID DOMINGUES IDALINA DA LUZ RAMOS DOMINGUES Casados RUA ANTÓNIO DA SILVEIRA, 85 S. JOÃO DO ESTORIL 2715 ESTORIL	TI						
	JOSÉ MARIA DOMINGUES PALMIRA DE JESUS ANTUNES DOMINGUES Casados ESTRADA DE BENFICA, 450 - 2.º ESQ. 1500 LISBOA	TI						
126	DAVID DOMINGUES IDALINA DA LUZ RAMOS DOMINGUES Casados RUA ANTÓNIO DA SILVEIRA, 85 S. JOÃO DO ESTORIL 2715 ESTORIL	P	R:14995º	Monte Redondo	769/19911114		Este prédio, inscrito na matriz predial rústica da referida freguesia de Monte Redondo sob o artigo 14995º, encontra-se descrito sob o n.º 769/19911114 da freguesia de Bajouca.	245
127	ÁLVARO MOREIRA GOMES MARIA PEREIRA DOS SANTOS Casados BOUÇA DE LÁ BAJOUCA 2425 LEIRIA	P	R:14994º	Monte Redondo	OMISSO	Norte: CAMINHO Sul: MANUEL ANTÓNIO LAGOA JÚNIOR Nascente: MANUEL DOMINGUES PEDROSA Poente: JOSÉ PEDROSA DA MOTA	Este prédio tem natureza rústica, situa-se no lugar de Olival Sêco, compõe-se de terreno de pinhal, está inscrito no referido artigo matricial rústico 14994º e tem a área de 2740 m2.	247
	LURDES PEREIRA DOMINGUES BOUÇA DE LÁ BAJOUCA 2425 LEIRIA	P						
	LAURINDA PEREIRA DOMINGUES JOSÉ PEREIRA SANTANA Casados RUA DO ALECRIM VALE DA BAJOUCA 2425-202 BAJOUCA	P						
	JOAQUIM PEDROSA DOMINGUES BOIÇA DE LÁ BAJOUCA 2425 LEIRIA	TI						
130	MANUEL MARIA DOMINGUES MONTE REDONDO 2425 LEIRIA	TI	R:14993º	Monte Redondo	OMISSO	Norte: CAMINHO Sul: MANUEL ANTÓNIO LAGOA JÚNIOR Nascente: JOAQUIM PEDROSA DOMINGUES Poente: MANUEL RODRIGUES CARREIRA JÚNIOR	Este prédio tem natureza rústica, situa-se no lugar de Olival Sêco, compõe-se de terreno de pinhal, está inscrito no referido artigo matricial rústico 14993º e tem a área de 5870 m2.	291
	JOSÉ PEDROSA DA MOTA BOIÇA DE LÁ 2425 LEIRIA	TI						
	LUIS AGOSTINHO SOARES 2425 LEIRIA	TI						
	JOSÉ MARIA DOMINGUES PALMIRA DE JESUS ANTUNES DOMINGUES Casados ESTRADA DE BENFICA, 450 - 2.º ESQ. 1500 LISBOA	P						
131	MARIA FERNANDA CARREIRA FERNANDES SOARES BAJOUCA 2425 LEIRIA	TI	R:14992º	Monte Redondo	OMISSO	Norte: CAMINHO Sul: MANUEL ANTÓNIO LAGOA JÚNIOR Nascente: JOSÉ PEDROSA DA MOTA Poente: JOSÉ DA SILVA GASPAR	Este prédio tem natureza rústica, situa-se no lugar de Olival Sêco, compõe-se de terreno de pinhal, está inscrito no referido artigo matricial rústico 14992º e tem a área de 5870 m2.	798
	LUIS AGOSTINHO PEDROSA SOARES MARIA LAURA DA SILVA GOMES Casados BOUÇA DE CÁ BAJOUCA 2425 LEIRIA	P						
133	AUGUSTO DOMINGUES MOREIRA VALEIROS 3100 POMBAL	TI	R:14879º	Monte Redondo	OMISSO	Norte: CAMINHO Sul: CAMINHO Nascente: LUIS PEDROSA DOMINGUES Poente: MANUEL PEDROSA TEOTÓNIO	Este prédio tem natureza rústica, situa-se no lugar de Amieiros, compõe-se de terreno de pinhal, está inscrito no referido artigo matricial rústico 14879º e tem a área de 1350 m2.	40
	DAVID PEREIRA DOMINGUES VALEIRÃO 3100 POMBAL	P						

Parcela N.º	Nomes de Proprietários, Possuidores (P), Usufrutuários (U) ou Titulares Inscritos (TI), Conjuges e Moradas	(P) (U) ou (TI)	Matriz: R: Rústica; U: Urbana; omissa.	Freguesia	Descrição Predial	Confrontações do Prédio	Declarações Complementares	Área de Servidão do Prédio (m2)
134	FERNANDO PEDROSA FERNANDA GOMES FRANCISCO PEDROSA Casados RUA DO CEMITÉRIO, 31 CARNIDE 3100 POMBAL	P	R:14880º	Monte Redondo	OMISSO	Norte: CAMINHO Sul: CAMINHO Nascente: AUGUSTO DOMINGUES MOREIRA Poente: JOSÉ DOMINGUES FERREIRA	Este prédio tem natureza rústica, situa-se no lugar de Amieiros, compõe-se de terreno de pinhal, está inscrito no referido artigo matricial rústico 14880º e tem a área de 1350 m2.	232
	JOSÉ DOMINGUES PEDROSA MARIA QUITÉRIA PEDROSA Casados RUA DO LAMEIRO - BOUÇA DE CÁ BAJOUCA 2425 LEIRIA	P						
	MANUEL PEDROSA TEOTÓNIO BOIÇA DE LÁ BAJOUCA 2425 LEIRIA	TI						
136	JOSÉ DOMINGUES FERREIRA MARIA DA LUZ MOREIRA Casados CAVADAS DA BOUÇA BAJOUCA 2425 MONTE REAL	P	R:14881º	Monte Redondo	OMISSO	Norte: CAMINHO Sul: CAMINHO Nascente: MANUEL PEDROSA TEOTÓNIO Poente: JOAQUIM PEDROSA DOMINGUES	Este prédio tem natureza rústica, situa-se no lugar de Amieiros, compõe-se de terreno de pinhal, está inscrito no referido artigo matricial rústico 14881º e tem a área de 1350 m2.	171
137	ZULMIRA PEREIRA DOMINGUES RUA DOS SOBREIROS, 5 MONTE REDONDO 2425 LEIRIA	P	R:14882º	Monte Redondo	OMISSO	Norte: CAMINHO Sul: CAMINHO Nascente: JOSÉ DOMINGUES FERREIRA Poente: ÁLVARO MOREIRA GOMES	Este prédio tem natureza rústica, situa-se no lugar de Amieiros, compõe-se de terreno de pinhal, está inscrito no referido artigo matricial rústico 14882º e tem a área de 1350 m2.	168
	JOAQUIM PEDROSA DOMINGUES BOUÇA DE CÁ BAJOUCA 2425 LEIRIA	TI						
138	ÁLVARO MOREIRA GOMES MARIA PEREIRA DOS SANTOS Casados BOUÇA DE LÁ BAJOUCA 2425 LEIRIA	P	R:14883º	Monte Redondo	OMISSO	Norte: CAMINHO Sul: CAMINHO Nascente: JOAQUIM PEDROSA DOMINGUES Poente: MANUEL DOMINGUES MOREIRA	Este prédio tem natureza rústica, situa-se no lugar de Amieiros, compõe-se de terreno de pinhal, está inscrito no referido artigo matricial rústico 14883º e tem a área de 1350 m2.	163
139	ARMANDO PEREIRA DOMINGUES MARIA ILDA CORDEIRO PATRÍCIO Casados RUA DO LAVADOURO - BOUÇA DE CÁ BAJOUCA 2425 LEIRIA	P	R:14884º	Monte Redondo	2248/20010228		Este prédio, inscrito na matriz predial rústica da referida freguesia de Monte Redondo sob o artigo 14884º, encontra-se descrito sob o n.º 2248/20010228 da freguesia de Bajouca.	196
140	JOSÉ DOMINGUES FERREIRA MARIA DA LUZ MOREIRA Casados CAVADAS DA BOUÇA BAJOUCA 2425 MONTE REAL	P	R:14885º	Monte Redondo	OMISSO	Norte: CAMINHO Sul: CAMINHO Nascente: MANUEL DOMINGUES MOREIRA Poente: JOSÉ DOMINGUES JÚNIOR	Este prédio tem natureza rústica, situa-se no lugar de Amieiros, compõe-se de terreno de pinhal, está inscrito no referido artigo matricial rústico 14885º e tem a área de 1350 m2.	156
141	JOSÉ DE JESUS PEREIRA MARIA DA CONCEIÇÃO PEDROSA Casados RUA NOSSA SENHORA DE FÁTIMA, 4 3100 POMBAL	P	R:14886º	Monte Redondo	OMISSO	Norte: JOAQUIM PEDROSA DOMINGUES Sul: CAMINHO Nascente: JOSÉ DOMINGUES FERREIRA Poente: MATEUS SANTOS	Este prédio tem natureza rústica, situa-se no lugar de Cova do Carvão, compõe-se de terreno de semeadura e pinhal, está inscrito no referido artigo matricial rústico 14886º e tem a área de 3460 m2.	223
	LUIS PEDROSA FERNANDES ROSA DA PIEDADE DOMINGUES Casados RUA DA ESCOLA - BOUÇA DE LÁ BAJOUCA 2425-182 LEIRIA	P						
142	MANUEL ANTÓNIO CORDEIRO MARIA DA PIEDADE Casados RUA DO MOINHO, 146 SOUTO DA CARPALHOSA 2425 LEIRIA	P	R:14887º	Monte Redondo	OMISSO	Norte: MANUEL PEDROSA TEOTÓNIO Sul: CAMINHO Nascente: JOSÉ RODRIGUES JÚNIOR Poente: MANUEL PATRÍCIO	Este prédio tem natureza rústica, situa-se no lugar de Cova do Carvão, compõe-se de terreno de semeadura e pinhal, está inscrito no referido artigo matricial rústico 14887º e tem a área de 14360 m2.	975
	AIRES PEREIRA DOS SANTOS LÍDIA MARIA ROLO PEDROSA Casados RUA JOSÉ DUARTE ROLO, 39 SISMARIA 2425-625 MONTE REDONDO	P						
	AGOSTINHO DA PIEDADE SANTOS ABERTURA DO MAR BLOCO QUARTEIRA 8125-100 QUARTEIRA	P						

Parcela N.º	Nomes de Proprietários, Possuidores (P), Usufrutuários (U) ou Titulares Inscritos (TI), Conjuges e Moradas	(P) (U) (TI)	Matriz: R: Rústica; U: Urbana; omissa.	Freguesia	Descrição Predial	Confrontações do Prédio	Declarações Complementares	Área de Servidão do Prédio (m2)
145	LEONEL DA CONCEIÇÃO PATRÍCIO MARIA DOS SANTOS PATRÍCIO Casados RUA DO VALE 2425-172 LEIRIA	P	R:14888º	Monte Redondo	146/19880222		Este prédio, inscrito na matriz predial rústica da referida freguesia de Monte Redondo sob o artigo 14888º, encontra-se descrito sob o n.º 146/19880222 da freguesia de Bajouca.	1675
	ANTÓNIO DOMINGUES PEDROSA MARIA MADALENA PEREIRA JERÓNIMO Casados PRAÇA DR. ALFREDO DA CUNHA, 8 C/V 1400 LISBOA	P						
147	JOSÉ GOMES FRANCISCO ROSA DE JESUS MENDES GOMES Casados RUA DO CEMITÉRIO, 20 CARNIDE 3100 POMBAL	P	R:14943º	Monte Redondo	OMISSO	Norte: RIBEIRO Sul: CAMINHO Nascente: MANUEL PATRÍCIO Poente: JOSÉ DOMINGUES PEDROSA	Este prédio tem natureza rústica, situa-se no lugar de Cova do Carvão, compõe-se de terreno de pinhal, está inscrito no referido artigo matricial rústico 14943º e tem a área de 9800 m2.	917
	MANUEL FRANCISCO MORGADO LUZIA DA SILVA Casados FETEIRA - CARNIDE CARNIDE 3100 POMBAL	P						
148	AGOSTINHO DOMINGUES PEDROSA MARIA DE LURDES DA SILVA CAPELA Casados RUA DO CASTANHEIRO - BOUÇA DE CÁ BAJOUCA 2425 LEIRIA	P	R:14944º	Monte Redondo	1918/19990805		Este prédio, inscrito na matriz predial rústica da referida freguesia de Monte Redondo sob o artigo 14944º, encontra-se descrito sob o n.º 1918/19990805 da freguesia de Bajouca.	1929
149	ALCIDES MANUEL PEREIRA DOS SANTOS MARIA CLARA NOGUEIRA PIRES DOS SANTOS Casados RUA DA COLMEIA, 15 MONTE REAL 2425 LEIRIA	P	R:14951º	Monte Redondo	1442/19970402		Este prédio, inscrito na matriz predial rústica da referida freguesia de Monte Redondo sob o artigo 14951º, encontra-se descrito sob o n.º 1442/19970402 da freguesia de Bajouca.	1814
150	JOSÉ MENDES DUARTE LUCÍLIA CLARA DOS SANTOS RUFINO Casados RUA DA COCHA, 9 3100 POMBAL	P	R:14986º; R:14989º.	Monte Redondo	3649/19960426			4451
	ANTÓNIO MENDES DUARTE EMÍLIA DOS SANTOS MODERNO Casados RUA DO MARCO, 14 - FETEIRA CARNIDE 3100 POMBAL	P						
	MANUEL MENDES DUARTE CONCEIÇÃO DOS SANTOS MENDES DUARTE Casados RUA DO MARCO, 18 - FETEIRA CARNIDE 3100 POMBAL	P						
152	LUZIA MARIA SOARES BOUÇA DE CÁ BAJOUCA 2425 LEIRIA	TI	R:15065º	Monte Redondo	600/19900627		Este prédio, inscrito na matriz predial rústica da referida freguesia de Monte Redondo sob o artigo 15065º, encontra-se descrito sob o n.º 600/19900627 da freguesia de Bajouca.	3037
	MANUEL SOARES FERREIRA CARRADITA CAROLINA APARECIDA GALVÃO SANTORO CARRADITA Casados RUA CASTANHEIRO, 21 - LAGE MONTE REDONDO 2425 LEIRIA	P						
153	MANUEL DA FONSECA LUIZA PEREIRA DOMINGUES Casados RUA DA BOUÇA DE CÁ BAJOUCA 2425 LEIRIA	P	R:15075º	Monte Redondo	OMISSO	Norte: JOSÉ DOMINGUES JÚNIOR Sul: MANUEL FERREIRA CARRADITA Nascente: CAMINHO Poente: MANUEL FERREIRA CARRADITA	Este prédio tem natureza rústica, situa-se no lugar de Macieira, compõe-se de terreno de pinhal, está inscrito no referido artigo matricial rústico 15075º e tem a área de 3100 m2.	671
154	MARIA MADALENA DOMINGUES PEDROSA AFONSO MANUEL PEDROSA QUINTA Casados RUA DO LAVADOURO, 15 - BOUÇA DE CÁ BAJOUCA 2425 LEIRIA	P	R:15076º	Monte Redondo	1898/19990805		Este prédio, inscrito na matriz predial rústica da referida freguesia de Monte Redondo sob o artigo 15076º, encontra-se descrito sob o n.º 1898/19990805 da freguesia de Bajouca.	342
155	AGOSTINHO DOMINGUES PEDROSA MARIA DE LURDES DA SILVA CAPELA Casados RUA DO CASTANHEIRO - BOUÇA DE CÁ BAJOUCA 2425 LEIRIA	P	R:15077º	Monte Redondo	1923/19990805		Este prédio, inscrito na matriz predial rústica da referida freguesia de Monte Redondo sob o artigo 15077º, encontra-se descrito sob o n.º 1923/19990805 da freguesia de Bajouca.	484

Parcela N.º	Nomes de Proprietários, Possuidores (P), Usufrutuários (U) ou Titulares Inscritos (TI), Conjuges e Moradas	(P) (U) ou (TI)	Matriz: R: Rústica; U: Urbana; omissa.	Freguesia	Descrição Predial	Confrontações do Prédio	Declarações Complementares	Área de Servidão do Prédio (m2)
156	MARIA DOMINGUES SOBREIRO MARQUES RUA PRINCIPAL, 54 - LAGE MONTE REDONDO 2425 LEIRIA	P	R:15078º	Monte Redondo	OMISSO	Norte: AGOSTINHO DOMINGUES Sul: JOSÉ DOMINGUES JÚNIOR Nascente: CAMINHO Poente: MANUEL FERREIRA CARRADITA	Este prédio tem natureza rústica, situa-se no lugar de Macieira, compõe-se de terreno de pinhal, está inscrito no referido artigo matricial rústico 15078º e tem a área de 1840 m2.	342
	CÉLIA MARIA DOMINGUES MARQUES JOSÉ JOAQUIM RODRIGUES MENDES Casados RUA PRINCIPAL, 54 - LAGE MONTE REDONDO 2425 LEIRIA	P						
	SÉRGIO ORLANDO DOMINGUES MARQUES RUA PRINCIPAL, 54 - LAGE MONTE REDONDO 2425 LEIRIA	P						
	LAURE MARIA FRANÇOISE ANGIER RUA PRINCIPAL, 54 - LAGE MONTE REDONDO 2425 LEIRIA	P						
	MARIE DIANE LUCIE ANGIER RUA PRINCIPAL, 54 - LAGE MONTE REDONDO 2425 LEIRIA	P						
	STEVE AMÉRICO EMILE ANGIER RUA PRINCIPAL, 54 - LAGE MONTE REDONDO 2425 LEIRIA	P						
157	MANUEL MARIA DOMINGUES ROSA PEDROSA DA SILVA AZINHEIRO Casados RUA PRINCIPAL, 32 MONTE REDONDO 2425 LEIRIA	P	R:15079º	Monte Redondo	OMISSO	Norte: MANUEL FRANCISCO SOARES Sul: JOÃO RODRIGUES SOBREIRA Nascente: RIBEIRO Poente: JOSÉ DA SILVA GASPAR	Este prédio tem natureza rústica, situa-se no lugar de Macieira, compõe-se de terreno de pinhal, está inscrito no referido artigo matricial rústico 15079º e tem a área de 4650 m2.	601
158	MANUEL SOARES FERREIRA MARIA HELENA DOS SANTOS MOREIRA FERREIRA Casados RUA DO CASTANHEIRO - BOUÇA DE CÁ BAJOUCA 2425 LEIRIA	P	R:15080º	Monte Redondo	1744/19981223		Este prédio, inscrito na matriz predial rústica da referida freguesia de Monte Redondo sob o artigo 15080º, encontra-se descrito sob o n.º 1744/19981223 da freguesia de Bajouca.	194
159	MANUEL DE SOUSA DO OUTEIRO MARIA DA LUZ DA SILVA GASPAR Casados ESTREMADOURO VALE DA PEDRA 2425 MONTE REAL	P	R:15081º	Monte Redondo	OMISSO	Norte: MANUEL JOÃO DOMINGUES Sul: MANUEL JOAQUIM FERREIRA Nascente: AGOSTINHO DOMINGUES Poente: MANUEL JOÃO DOMINGUES	Este prédio tem natureza rústica, situa-se no lugar de Macieira, compõe-se de terreno de pinhal, está inscrito no referido artigo matricial rústico 15081º e tem a área de 4030 m2.	543
160	MANUEL JOÃO DOMINGUES MARIA DA SAUDADE PEDROSA DA SILVA AZINHEIRO Casados RUA DA BOUÇA DE CÁ BAJOUCA 2425 LEIRIA	P	R:15082º	Monte Redondo	OMISSO	Norte: ANTÓNIO PEDROSA OLIVEIRA Sul: MANUEL JOAQUIM FERREIRA Nascente: MANUEL LUIS PEDROSA Poente: ANTÓNIO PEDROSA OLIVEIRA	Este prédio tem natureza rústica, situa-se no lugar de Macieira, compõe-se de terreno de pinhal, está inscrito no referido artigo matricial rústico 15082º e tem a área de 1950 m2.	297
160,1	ANTÓNIO PEDROSA DE OLIVEIRA RUA DO LAMEIRO BOIÇA DE LÁ 2425 BAJOUCA	P	R:15083º	Monte Redondo	OMISSO	Norte: JOAQUIM DA SILVA AZINHEIRO JR. Sul: MANUEL JOÃO DOMINGUES Nascente: MANUEL LUIS PEDROSA Poente: JOAQUIM DA SILVA AZINHEIRO JR.	Este prédio tem natureza rústica, situa-se no lugar de Macieira, compõe-se de terreno de pinhal, está inscrito no referido artigo matricial rústico 15083º e tem a área de 2050 m2.	268
161	MARIA PEDROSA DA SILVA JOAQUIM DOMINGUES Casados RUA DO MOINHO DAS FREIRAS, 23 MONTE REDONDO 2425 LEIRIA	P	R:15086º	Monte Redondo	OMISSO	Norte: MANUEL DOMINGUES Sul: ANTÓNIO PEDROSA DE OLIVEIRA Nascente: JOSÉ DA SILVA GASPAR Poente: MANUEL LUIS PEDROSA	Este prédio tem natureza rústica, situa-se no lugar de Macieira, compõe-se de terreno de pinhal, está inscrito no referido artigo matricial rústico 15086º e tem a área de 2620 m2.	464
162 (continua)	DAVID DOMINGUES PEDROSA MADALENA DE JESUS DUARTE PEDROSA Casados RUA DO LAVADOURO - BOUÇA DE CÁ BAJOUCA 2425 LEIRIA	P	R:15087º	Monte Redondo	1906/19990805		Este prédio, inscrito na matriz predial rústica da referida freguesia de Monte Redondo sob o artigo 15087º, encontra-se descrito sob o n.º 1906/19990805 da freguesia de Bajouca.	1233
	JOSÉ DOMINGUES PEDROSA MARIA DA SAUDADE DOMINGUES DA FONSECA Casados RUA PRINCIPAL, 108 - CASAL NOVO MONTE REDONDO 2425 LEIRIA	P						

Parcela N.º	Nomes de Proprietários, Possuidores (P), Usufrutuários (U) ou Titulares Inscritos (TI), Conjuges e Moradas	(P) (U) ou (TI)	Matriz: R: Rústica; U: Urbana; omissa.	Freguesia	Descrição Predial	Confrontações do Prédio	Declarações Complementares	Área de Servidão do Prédio (m2)
(continuação) 162	JOAQUINA PEREIRA DOMINGUES JOSÉ DOMINGUES PEDROSA Casados RUA BOUÇA DE CÁ BAJOUÇA 2425 LEIRIA	P						
164	MANUEL CORDEIRO DUARTE ALDINA MARIA SOARES PEDROSA Casados RUA DAS ALMINHAS, 42 MONTE REDONDO 2425 LEIRIA	P	R:15091º	Monte Redondo	1233/19951003		Este prédio, inscrito na matriz predial rústica da referida freguesia de Monte Redondo sob o artigo 15091º, encontra-se descrito sob o n.º 1233/19951003 da freguesia de Bajouca.	26
165	ISAURA PEDROSA MOREIRA ADELINO FERREIRA Casados CABEÇA GORDA CARNIDE 3100 POMBAL	P	R:15114º	Monte Redondo	2254/20010228		Este prédio, inscrito na matriz predial rústica da referida freguesia de Monte Redondo sob o artigo 15114º, encontra-se descrito sob o n.º 2254/20010228 da freguesia de Bajouca.	1696
166	LUIS AGOSTINHO PEDROSA SOARES MARIA LAURA DA SILVA GOMES Casados BOUÇA DE CÁ BAJOUÇA 2425 LEIRIA	P	R:15113º	Monte Redondo	1796/19990315		Este prédio, inscrito na matriz predial rústica da referida freguesia de Monte Redondo sob o artigo 15113º, encontra-se descrito sob o n.º 1796/19990315 da freguesia de Bajouca.	765
167	MANUEL SOARES PATRÍCIO RUA DO CASTANHEIRO - BOUÇA DE CÁ BAJOUÇA 2425 LEIRIA	TI	R:15234º	Monte Redondo	OMISSO	Norte: MANUEL JOAQUIM FERREIRA Sul: JOAQUINA CARREIRA Nascente: CAMINHO Poente: JOSÉ CARREIRA PATRÍCIO	Este prédio tem natureza rústica, situa-se no lugar de Pereiras, compõe-se de terreno de sementeira, pinhal e árvores de fruto, está inscrito no referido artigo matricial rústico 15234º e tem a área de 1250 m2.	760
	CARMINDA DA LUZ SOARES PATRÍCIO MENDES RUA DO SOL, 12 PRAIA DA VIEIRA 2430 MARINHA GRANDE	P						
168	JOÃO DOMINGUES SOBREIRA FÁTIMA SANTOS SOBREIRA Casados RUA DOS GODINHOS, 328 ERVEDEIRA 2425 COIMBRÃO	P	R:15236º	Monte Redondo	OMISSO	Norte: MANUEL PATRÍCIO Sul: JOSÉ FRANCISCO SOARES Nascente: CAMINHO Poente: MANUEL SOARES PATRÍCIO	Este prédio tem natureza rústica, situa-se no lugar de Valeirinha, compõe-se de terreno de pinhal, está inscrito no referido artigo matricial rústico 15236º e tem a área de 270 m2.	177
168,1	JOÃO DOMINGUES SOBREIRA FÁTIMA SANTOS SOBREIRA Casados RUA DOS GODINHOS, 328 ERVEDEIRA 2425 COIMBRÃO	P	R:15235º	Monte Redondo	OMISSO	Norte: JOÃO RODRIGUES SOBREIRA Sul: MANUEL DOMINGUES Nascente: CAMINHO Poente: JOAQUINA CARREIRA	Este prédio tem natureza rústica, situa-se no lugar de Valeirinha, compõe-se de terreno de pinhal, está inscrito no referido artigo matricial rústico 15235º e tem a área de 270 m2.	148
170	HERDEIROS DE MANUEL FRANCISCO ESTRADA 2425 LEIRIA	P	R:15231º	Monte Redondo	1618/19980414		Este prédio, inscrito na matriz predial rústica da referida freguesia de Monte Redondo sob o artigo 15231º, encontra-se descrito sob o n.º 1618/19980414 da freguesia de Bajouca.	935
	TERESA MARIA PEREIRA RUA DO LOURAL BAJOUÇA 2425 LEIRIA	P						
171	ANTÓNIO DOMINGUES PEDROSA LÍDIA GOMES MOURISCO PEDROSA Casados BOUÇA DE CÁ BAJOUÇA 2425 LEIRIA	P	R:15230º	Monte Redondo	1926/19990805		Este prédio, inscrito na matriz predial rústica da referida freguesia de Monte Redondo sob o artigo 15230º, encontra-se descrito sob o n.º 1926/19990805 da freguesia de Bajouca.	162
172	LUIS AGOSTINHO PEDROSA SOARES MARIA LAURA DA SILVA GOMES Casados BOUÇA DE CÁ BAJOUÇA 2425 LEIRIA	P	R:15227º	Monte Redondo	1173/19950627		Este prédio, inscrito na matriz predial rústica da referida freguesia de Monte Redondo sob o artigo 15227º, encontra-se descrito sob o n.º 1173/19950627 da freguesia de Bajouca.	120
173	JOÃO PAULO SOARES DOMINGUES IDALINA DUARTE FERREIRA DOMINGUES Casados BOUÇA DE LÁ BAJOUÇA 2425-180 LEIRIA	P	R:15254º	Monte Redondo	OMISSO	Norte: MANUEL FERREIRA CARRADITA Sul: ANTÓNIO JOAQUIM Nascente: LUIS FRANCISCO SOARES Poente: JOAQUINA CARREIRA	Este prédio tem natureza rústica, situa-se no lugar de Pinhal Grande, compõe-se de terreno de pinhal, está inscrito no referido artigo matricial rústico 15254º e tem a área de 4890 m2.	1124

Parcela N.º	Nomes de Proprietários, Possuidores (P), Usufrutuários (U) ou Titulares Inscritos (TI), Conjuges e Moradas	(P) (U) ou (TI)	Matriz: R: Rústica; U: Urbana; omissa.	Freguesia	Descrição Predial	Confrontações do Prédio	Declarações Complementares	Área de Servidão do Prédio (m2)
174	MARIA LUZIA DOMINGUES CARREIRA PATRÍCIO FRANK WALTER UWE STOFER Casados RUA DOS DUARTES, 29 - LAJE MONTE REDONDO 2425 LEIRIA	P	R:15255º	Monte Redondo	OMISSO	Norte: MANUEL FERREIRA CARRADITA Sul: CAMINHO Nascente: ANTÓNIO DOMINGUES Poente: MANUEL DOMINGUES	Este prédio tem natureza rústica, situa-se no lugar de Pinhal Grande, compõe-se de terreno de pinhal, está inscrito no referido artigo matricial rústico 15255º e tem a área de 4150 m2.	516
	CARMINDA DA LUZ SOARES PATRÍCIO MENDES RUA DO SOL, 12 PRAIA DA VIEIRA 2430 MARINHA GRANDE	P						
	JOSÉ CARREIRA PATRÍCIO LAJE 2425 LEIRIA	TI						
	MANUEL SOARES PATRÍCIO BOIÇA DE LÁ 2425 LEIRIA	TI						
175	MANUEL DOMINGUES BOIÇA DE CÁ 2425 LEIRIA	TI	R:15260º	Monte Redondo	OMISSO	Norte: LUIS FRANCISCO SOARES Sul: CAMINHO Nascente: JOAQUINA CARREIRA Poente: LUIS FRANCISCO SOARES	Este prédio tem natureza rústica, situa-se no lugar de Pinhal Grande, compõe-se de terreno de pinhal, está inscrito no referido artigo matricial rústico 15260º e tem a área de 3600 m2.	642
	MANUEL DA FONSECA LUIZA PEREIRA DOMINGUES Casados RUA DA BOUÇA DE CÁ BAJOUCA 2425 LEIRIA	P						
176	DAVID PEDROSA SOARES DANIELLE JEANE JOSEPHINE THEDREZ PEDROSA SOARES Casados RUA DO LAVRADOURO BOUÇA DE CÁ 2425 LEIRIA	P	R:15261º	Monte Redondo	1188/19950627		Este prédio, inscrito na matriz predial rústica da referida freguesia de Monte Redondo sob o artigo 15261º, encontra-se descrito sob o n.º 1188/19950627 da freguesia de Bajouca.	660
	MANUEL PEDROSA SOARES MARIA ROSA PEDROSA ESTRADA Casados RUA DO PRAZO LOURAL 2425-192 BAJOUCA	P						
178	MANUEL SOARES FERREIRA MARIA HELENA DOS SANTOS MOREIRA FERREIRA Casados RUA DO CASTANHEIRO - BOUÇA DE CÁ BAJOUCA 2425 LEIRIA	P	R:15245º	Monte Redondo	1748/19981223		Este prédio, inscrito na matriz predial rústica da referida freguesia de Monte Redondo sob o artigo 15245º, encontra-se descrito sob o n.º 1748/19981223 da freguesia de Bajouca.	3695
180	DAVID DOMINGUES PEDROSA MADALENA DE JESUS DUARTE PEDROSA Casados RUA DO LAVRADOURO - BOUÇA DE CÁ BAJOUCA 2425 LEIRIA	P	R:15280º	Monte Redondo	1911/19990805		Este prédio, inscrito na matriz predial rústica da referida freguesia de Monte Redondo sob o artigo 15280º, encontra-se descrito sob o n.º 1911/19990805 da freguesia de Bajouca.	1124
	JÚLIA BARBEIRA RUA DA FONTE, 144 VALE DA PEDRA 2425 MONTE REAL	P						
	RAMIRO DA SILVA GASPAS FERNANDA MARIA CANÁRIO LOPES GASPAS Casados RUA PRINIPAL, 63 SOUTO DA CARPALHOSA 2425 LEIRIA	P						
181	DAVID DOMINGUES PEDROSA MADALENA DE JESUS DUARTE PEDROSA Casados RUA DO LAVRADOURO - BOUÇA DE CÁ BAJOUCA 2425 LEIRIA	TI	R:15282º	Monte Redondo	1912/19990805		Este prédio, inscrito na matriz predial rústica da referida freguesia de Monte Redondo sob o artigo 15282º, encontra-se descrito sob o n.º 1912/19990805 da freguesia de Bajouca.	40
	ANTÓNIO JOAQUIM FERREIRA MARIA DA LUZ PIEDADE Casados RUA DO LOURAL, 16 BAJOUCA 2425 LEIRIA	P						
183 (continua)	JOSÉ DA PIEDADE DOMINGUES CASAL TELHEIRAS 2425 LEIRIA	TI	R:15289º	Monte Redondo	OMISSO	Norte: JOSÉ PEDROSA DOMINGUES Sul: MANUEL JOAQUIM Nascente: JOSÉ PEDROSA DOMINGUES Poente: CAMINHO	Este prédio tem natureza rústica, situa-se no lugar de Prazo, compõe-se de terreno de pinhal, está inscrito no referido artigo matricial rústico 15289º e tem a área de 35500 m2.	2000
	MANUEL DA PIEDADE DOMINGUES SISMARIA MARRAZES 2425 LEIRIA	TI						

Parcela N.º	Nomes de Proprietários, Possuidores (P), Usufrutuários (U) ou Titulares Inscritos (TI), Conjuges e Moradas	(P) (U) ou (TI)	Matriz: R: Rústica; U: Urbana; omissa.	Freguesia	Descrição Predial	Confrontações do Prédio	Declarações Complementares	Área de Servidão do Prédio (m2)
(continuação) 183	AIRES DUARTE MARIA DE JESUS DA PIEDADE DOMINGUES Casados RUA DOS DUARTES LAGE 2425 MONTE REDONDO	P						
184	MANUEL DA FONSECA LUIZA PEREIRA DOMINGUES Casados RUA DA BOUÇA DE CÁ BAJOUCA 2425 LEIRIA	P	R:15290º	Monte Redondo	1157/19950613		Este prédio, inscrito na matriz predial rústica da referida freguesia de Monte Redondo sob o artigo 15290º, encontra-se descrito sob o n.º 1157/19950613 da freguesia de Bajouca.	790
185	MANUEL PEDROSA ALEXANDRE MARIA JOAQUINA DA SILVA NORTE Casados RUA DOS ALEXANDRES, 10 CASAL NOVO 2425 MONTE REDONDO	P	R:15291º	Monte Redondo	7030/20040630			572
	LUIS MARQUES CORDEIRO CASAL NOVO 2425 LEIRIA	P						
	OLINDA PEREIRA SILVA CARDOSO 2425 LEIRIA	P						
	ABÍLIO PEDROSA DOMINGUES IDÍLIA PEDRA DUARTE Casados CASAL DOS CLAROS AMOR 2425 LEIRIA	TI						
187	JOSÉ DOMINGUES PEDROSA JOAQUINA PEREIRA DOMINGUES Casados RUA BOUÇA DE CÁ BAJOUCA 2425 LEIRIA	TI	R:15292º	Monte Redondo	OMISSO	Norte: MANUEL DOMINGUES Sul: ANTÓNIO MARQUES ALEXANDRE Nascente: JOSÉ PEDROSA DOMINGUES Poente: JOÃO RODRIGUES SOBREIRA	Este prédio tem natureza rústica, situa-se no lugar de Prazo, compõe-se de terreno de pinhal, está inscrito no referido artigo matricial rústico 15292º e tem a área de 7550 m2.	652
	MANUEL DA FONSECA LUIZA PEREIRA DOMINGUES Casados RUA DA BOUÇA DE CÁ BAJOUCA 2425 LEIRIA	P						
188	AGOSTINHO DOMINGUES SOBREIRA PRECIOSA DA SILVA FERREIRA Casados RUA DO LAVADOURO, 11 LAJE 2425 MONTE REDONDO	P	R:15293º	Monte Redondo	2331/20011004		Este prédio, inscrito na matriz predial rústica da referida freguesia de Monte Redondo sob o artigo 15293º, encontra-se descrito sob o n.º 2331/20011004 da freguesia de Bajouca.	1665
	MANUEL DA FONSECA LUIZA PEREIRA DOMINGUES Casados RUA DA BOUÇA DE CÁ BAJOUCA 2425 LEIRIA	P						
	MARIA ISABEL DOMINGUES PEDROSA GOMES MANUEL DA SILVA GOMES Casados BOUÇA DE CÁ BAJOUCA 2425 LEIRIA	TI						
	ANTÓNIO DOMINGUES PEDROSA LÍDIA GOMES MOURISCO PEDROSA Casados BOUÇA DE CÁ BAJOUCA 2425 LEIRIA	TI						
190	ANTÓNIO DUARTE CARREIRA CASAL NOVO MONTE REDONDO 2425 MONTE REDONDO	P	R:15296º	Monte Redondo	2325/20010914		Este prédio, inscrito na matriz predial rústica da referida freguesia de Monte Redondo sob o artigo 15296º, encontra-se descrito sob o n.º 2325/20010914 da freguesia de Bajouca.	587
191	AUGUSTO ANTÓNIO DE SOUSA BAJOUCA 2425 LEIRIA	TI	R:15298º	Monte Redondo	OMISSO	Norte: RIBEIRO Sul: RAMIRO AFONSO PEDROSA DE SOUSA Nascente: JOÃO DOMINGUES Poente: JOSÉ DOMINGUES PEDROSA	Este prédio tem natureza rústica, situa-se no lugar de Prazo, compõe-se de terreno de pinhal, está inscrito no referido artigo matricial rústico 15298º e tem a área de 28510 m2.	999
	VIRGÍLIO AFONSO PEDROSA DE SOUSA LUZIA MOTA PEREIRA AFONSO SOUSA Casados RUA DOS VOLUNTÁRIOS 25 DE NOVEMBRO BAJOUCA 2425 LEIRIA	P						

Parcela N.º	Nomes de Proprietários, Possuidores (P), Usufrutuários (U) ou Titulares Inscritos (TI), Conjuges e Moradas	(P) (U) ou (TI)	Matriz: R: Rústica; U: Urbana; omissa.	Freguesia	Descrição Predial	Confrontações do Prédio	Declarações Complementares	Área de Servidão do Prédio (m2)
192	MANUEL DA FONSECA LUIZA PEREIRA DOMINGUES Casados RUA DA BOUÇA DE CÁ BAJOUCA 2425 LEIRIA	P	R:15299º	Monte Redondo	1914/19990805		Este prédio, inscrito na matriz predial rústica da referida freguesia de Monte Redondo sob o artigo 15299º, encontra-se descrito sob o n.º 1914/19990805 da freguesia de Bajouca.	1679
	LUZIA DOMINGUES SOBREIRA SILVA BAJOUCA 2425 LEIRIA	P						
	FRANCISCO DOMINGUES SOBREIRA MARIA ELISA FERNANDES PLÁCIDO Casados RUA DO LAVADOURO BOUÇA DE CÁ 2425 BAJOUCA	P						
	MARIA MADALENA DOMINGUES PEDROSA AFONSO MANUEL PEDROSA QUINTA Casados RUA DO LAVADOURO, 15 - BOUÇA DE CÁ BAJOUCA 2425 LEIRIA	P						
195	SÉRGIO ORLANDO DOMINGUES MARQUES RUA PRINCIPAL, 54 - LAGE MONTE REDONDO 2425 LEIRIA	P	R:15300º	Monte Redondo	1913/19990805		Este prédio, inscrito na matriz predial rústica da referida freguesia de Monte Redondo sob o artigo 15300º, encontra-se descrito sob o n.º 1913/19990805 da freguesia de Bajouca.	2430
	STEVE AMÉRICO EMILE ANGIER RUA PRINCIPAL, 54 - LAGE MONTE REDONDO 2425 LEIRIA	P						
	MARIE DIANE LUCIE ANGIER RUA PRINCIPAL, 54 - LAGE MONTE REDONDO 2425 LEIRIA	P						
	MANUEL DA FONSECA LUIZA PEREIRA DOMINGUES Casados RUA DA BOUÇA DE CÁ BAJOUCA 2425 LEIRIA	P						
	LAURE MARIA FRANÇOISE ANGIER RUA PRINCIPAL, 54 - LAGE MONTE REDONDO 2425 LEIRIA	P						
	MARIA ISABEL DOMINGUES PEDROSA GOMES MANUEL DA SILVA GOMES Casados BOUÇA DE CÁ BAJOUCA 2425 LEIRIA	P						
	MARIA DOMINGUES SOBREIRO MARQUES RUA PRINCIPAL, 54 - LAGE MONTE REDONDO 2425 LEIRIA	P						
	MANUEL DOMINGUES SOBREIRA MARIA JÚLIA DE JESUS FERREIRA SOBREIRA Casados RUA DR. JOÃO PEREIRA VENÂNCIO, LOTE 6 CASAL DO GUERRA 2410-037 LEIRIA	P						
	CÉLIA MARIA DOMINGUES MARQUES JOSÉ JOAQUIM RODRIGUES MENDES Casados RUA PRINCIPAL, 54 - LAGE MONTE REDONDO 2425 LEIRIA	P						
	DAVID DOMINGUES PEDROSA MADALENA DE JESUS DUARTE PEDROSA Casados RUA DO LAVADOURO - BOUÇA DE CÁ BAJOUCA 2425 LEIRIA	TI						
198	BERNARDINO FERREIRA AFONSO RUA DO CEMITÉRIO BAJOUCA 2425 LEIRIA	P	R:15302º	Monte Redondo	2057/19920515			989
199 (continua)	JOSÉ AFONSO BEATRIZ PRAZERES PEDROSA Casados AV. DA IGREJA 2425 BAJOUCA	P	R:15303º	Monte Redondo	OMISSO	Norte: RIBEIRO Sul: CAMINHO Nascente: MANUEL ANTÓNIO LAGOA Poente: MANUEL PEDROSA	Este prédio tem natureza rústica, situa-se no lugar de Prazo, compõe-se de terreno de sementeira e pinhal, está inscrito no referido artigo matricial rústico 15303º e tem a área de 36480 m2.	1251
	MARIA LÍGIA FERREIRA AFONSO FRANCISCO VIEIRA CARREIRA Casados RUA DAS LAMEIRAS BAJOUCA 2425 MONTE REAL	P						

Parcela N.º	Nomes de Proprietários, Possuidores (P), Usufrutuários (U) ou Titulares Inscritos (TI), Conjuges e Moradas	(P) (U) ou (TI)	Matriz: R: Rústica; U: Urbana; omissa.	Freguesia	Descrição Predial	Confrontações do Prédio	Declarações Complementares	Área de Servidão do Prédio (m2)
(continuação) 199	MARIA LEONOR FERREIRA AFONSO JOÃO DA CUNHA VIEIRA Casados RUA MATA DO CAPITÃO ANDREOS BARREIRA 2410 LEIRIA	P						
	JÚLIO FERREIRA DA MOTA MARIA EMÍLIA DA MOTA Casados RUA DA PORTELINHA, 7 BAJOUCA DE BAIXO 2425 BAJOUCA	P						
	LUIS DA MOTA AFONSO MARIA ALICE DA MOTA SOARES AFONSO Casados ANDREZES BAJOUCA 2425 LEIRIA	TI						
	ANDRÉ MANUEL FERREIRA AFONSO ANA PAULA PEREIRA PEDROSA AFONSO Casados BAJOUCA 2410 LEIRIA	TI						
201	VIRGÍLIO PEDROSA DOMINGUES FLORINDA DA SILVA GONÇALVES Casados RUA DA COVA DA RAINHA, 22 - SOUTO DA CARPALHOSA MONTE REAL 2425 LEIRIA	P	R:15309º	Monte Redondo	2380/20020107		Este prédio, inscrito na matriz predial rústica da referida freguesia de Monte Redondo sob o artigo 15309º, encontra-se descrito sob o n.º 2380/20020107 da freguesia de Bajouca.	2017
202	MARIA PEDROSA DOMINGUES DUARTE ARLINDO PEREIRA DOMINGUES Casados RUA PRINCIPAL, 990 - VALE DA PEDRA SOUTO DA CARPALHOSA 2425 LEIRIA	P	R:15345º	Monte Redondo	OMISSO	Norte: VENÂNCIO MARQUES Sul:ANTÓNIO MARQUES Nascente: JOSÉ PEDROSA DOMINGUES Poente: JOSÉ PEDROSA DOMINGUES	Este prédio tem natureza rústica, situa-se no lugar de Uchas, compõe-se de terreno de pinhal, está inscrito no referido artigo matricial rústico 15345º e tem a área de 1430 m2.	523
203	MANUEL DOMINGUES DA SILVA RUA DA CAPELA, 10 - CASAL NOVO MONTE REDONDO 2425 LEIRIA	P	R:15350º	Monte Redondo	OMISSO	Norte: MANUEL DOMINGUES PEDROSA Sul:ANTÓNIO MARQUES Nascente: VENÂNCIO MARQUES Poente: ALFREDO DA CONCEIÇÃO SOUSA	Este prédio tem natureza rústica, situa-se no lugar de Uchas, compõe-se de terreno de pinhal, está inscrito no referido artigo matricial rústico 15350º e tem a área de 600 m2.	48
204	VENÂNCIO MARQUES CASAL NOVO MONTE REAL 2425 LEIRIA	TI	R:15346º	Monte Redondo	OMISSO	Norte: ANTÓNIO MARQUES Sul:MANUEL PEDROSA ALEXANDRE Nascente: MANUEL DOMINGUES Poente: JOSÉ PEREIRA MARQUES	Este prédio tem natureza rústica, situa-se no lugar de Uchas, compõe-se de terreno de pinhal, está inscrito no referido artigo matricial rústico 15346º e tem a área de 320 m2.	93
205	MANUEL DUARTE CASAL NOVO MONTE REDONDO 2425 LEIRIA	TI	R:15341º	Monte Redondo	OMISSO	Norte: JOSÉ PEDROSA DOMINGUES Sul:MANUEL PEREIRA CAPELA Nascente: JOSÉ LOPES DA MARIANA Poente: JOSÉ PEDROSA DOMINGUES	Este prédio tem natureza rústica, situa-se no lugar de Uchas, compõe-se de terreno de pinhal, está inscrito no referido artigo matricial rústico 15341º e tem a área de 540 m2.	344
	TERESA PEDROSA DUARTE JOSÉ DE JESUS SILVA Casados RUA DO CARGAL, 9 - CASAL NOVO MONTE REDONDO 2425 LEIRIA	P						
206	MARIA DA CONCEIÇÃO PEREIRA DE SOUSA AGOSTINHO PEDROSA DE OLIVEIRA Casados MARINHA DO ENGENHO BAJOUCA 2425 LEIRIA	P	R:15371º	Monte Redondo	720/19910704		Este prédio, inscrito na matriz predial rústica da referida freguesia de Monte Redondo sob o artigo 15371º, encontra-se descrito sob o n.º 720/19910704 da freguesia de Bajouca.	602
	HERDEIROS DE ALFREDO DA CONCEIÇÃO SOUSA MARINHA DO ENGENHO BAJOUCA 2425 LEIRIA	P						
207	MARIA IDALINA MENDES DE OLIVEIRA ÁLVARO MANUEL PEREIRA DE OLIVEIRA Casados RUA PRINCIPAL, 627 SOUTO DA CARPALHOSA 2425 LEIRIA	P	R:15365º	Monte Redondo	1433/19970221		Este prédio, inscrito na matriz predial rústica da referida freguesia de Monte Redondo sob o artigo 15365º, encontra-se descrito sob o n.º 1433/19970221 da freguesia de Bajouca.	424

Parcela N.º	Nomes de Proprietários, Possuidores (P), Usufrutuários (U) ou Titulares Inscritos (TI), Conjuges e Moradas	(P) (U) ou (TI)	Matriz: R: Rústica; U: Urbana; omissa.	Freguesia	Descrição Predial	Confrontações do Prédio	Declarações Complementares	Área de Servidão do Prédio (m2)
208	ARSÉNIO CARLOS GOMES CAPELA RUA PRINCIPAL, 38 - CASAL NOVO MONTE REDONDO 2425 LEIRIA	P	R:15362º	Monte Redondo	00832/090888			557
	MARCO MANUEL GOMES CAPELA RUA PRINCIPAL, 38 - CASAL NOVO MONTE REDONDO 2425-606 LEIRIA	P						
209	MANUEL DOMINGUES PEDROSA JÚNIOR CASAL NOVO MONTE REDONDO 2425 LEIRIA	TI	R:15374º	Monte Redondo	OMISSO	Norte: ANTÓNIO MARQUES ALEXANDRE Sul: MANUEL DOMINGUES PEDROSA Nascente: MANUEL DOMINGUES PEDROSA Poente: MANUEL CARREIRA	Este prédio tem natureza rústica, situa-se no lugar de Uchas, compõe-se de terreno de pinhal, está inscrito no referido artigo matricial rústico 15374º e tem a área de 240 m2.	135
	JÚLIA DOMINGUES PEDROSA RAÚL AZINHEIRA MOITA Casados RUA DA CAPELA, 28 - CASAL NOVO MONTE REDONDO 2425 LEIRIA	P						
210	FERNANDO AFONSO PEDROSA DE SOUSA MARGARIDA MARIA TAVARES DA SILVA REAL PEDROSA DE SOUSA Casados RUA MANUEL TEIXEIRA GOMES, 7 - 1º D 2795 CARNAXIDE	P	R:15361º	Monte Redondo	OMISSO	Norte: MANUEL DOMINGUES PEDROSA JÚNIOR Sul: CAMINHO Nascente: ALFREDO DA CONCEIÇÃO SOUSA Poente: JOSÉ PEDROSA DOMINGUES	Este prédio tem natureza rústica, situa-se no lugar de Uchas, compõe-se de terreno de pinhal, está inscrito no referido artigo matricial rústico 15361º e tem a área de 2870 m2.	35
211	JOSÉ DE JESUS SILVA TERESA PEDROSA DUARTE Casados RUA DO CARGAL, 9 - CASAL NOVO MONTE REDONDO 2425 LEIRIA	P	R:15389º	Monte Redondo	OMISSO	Norte: MANUEL ANTUNES (HERDEIROS) Sul: JOSÉ PEDROSA DOMINGUES Nascente: AUGUSTO ANTÓNIO DE SOUSA Poente: MANUEL DUARTE	Este prédio tem natureza rústica, situa-se no lugar de Mato Mole, compõe-se de terreno de pinhal, está inscrito no referido artigo matricial rústico 15389º e tem a área de 1120 m2.	277
212 A	MANUEL PEREIRA ANTUNES MARIA HELENA FERREIRA RODRIGUES Casados RUA JOAQUIM DE SOUSA, 785 ORTIGOSA 2425 LEIRIA	P	R:15387º	Monte Redondo	OMISSO	Norte: OLINDA DA PIEDADE Sul: MANUEL DOMINGUES Nascente: MANUEL CARREIRA Poente: MANUEL DA FONSECA	Este prédio tem natureza rústica, situa-se no lugar de Uchas, compõe-se de terreno de pinhal, está inscrito no referido artigo matricial rústico 15387º e tem a área de 34390 m2.	630
212 B								407
212 C								684
212 D								292
214	VIRGÍLIO PEDROSA DOMINGUES FLORINDA DA SILVA GONÇALVES Casados RUA DA COVA DA RAINHA, 22 - SOUTO DA CARPALHOSA MONTE REAL 2425 LEIRIA	P	R:15390º	Monte Redondo	OMISSO	Norte: ANTÓNIO MARQUES ALEXANDRE Sul: CAMINHO Nascente: FERNANDO AFONSO PEDROSA SOUSA Poente: MANUEL DOMINGUES PEDROSA	Este prédio tem natureza rústica, situa-se no lugar de Outeiro, compõe-se de terreno de pinhal, está inscrito no referido artigo matricial rústico 15390º e tem a área de 4990 m2.	284
215	JOAQUIM MARQUES DUARTE CARREIRA 2425 LEIRIA	TI	R:15393º	Monte Redondo	OMISSO	Norte: MANUEL ANTUNES (HERDEIROS) Sul: MANUEL ANTUNES (HERDEIROS) Nascente: JOSÉ PEDROSA DOMINGUES Poente: MANUEL ANTUNES (HERDEIROS)	Este prédio tem natureza rústica, situa-se no lugar de Outeiro, compõe-se de terreno de pinhal, está inscrito no referido artigo matricial rústico 15393º e tem a área de 1110 m2.	379
	JOSÉ ANTÓNIO DE SOUSA DUARTE ROSA BRÁS SAGAZ Casados AV. DO BRASIL, 164 - 2.º D 1700 LISBOA	P						
217	AGOSTINHO PEDROSA DE OLIVEIRA MARIA DA CONCEIÇÃO PEREIRA DE SOUSA Casados MARINHA DO ENGENHO BAJOUCA 2425 LEIRIA	P	R:15394º	Monte Redondo	OMISSO	Norte: MANUEL ANTUNES (HERDEIROS) Sul: JOSÉ PEREIRA MARQUES Nascente: MANUEL ANTUNES (HERDEIROS) Poente: FRANCISCO MARQUES	Este prédio tem natureza rústica, situa-se no lugar de Outeiro, compõe-se de terreno de pinhal, está inscrito no referido artigo matricial rústico 15394º e tem a área de 4960 m2.	871
219	MANUEL MENDES DE OLIVEIRA 56 RUE DU CHÊNE 77380 CAMBAS LA VILLE - FRANCE	P	R:15405º	Monte Redondo	1876/19911104			681
220	JOAQUIM DUARTE CARREIRA CASAL NOVO MONTE REDONDO 2425 LEIRIA	P	R:15377º	Monte Redondo	5950/20010223			378
222	MANUEL DA FONSECA LUIZA PEREIRA DOMINGUES Casados RUA DA BOUÇA DE CÁ BAJOUCA 2425 LEIRIA	P	R:15406º	Monte Redondo	OMISSO	Norte: ALFREDO DA CONCEIÇÃO SOUSA Sul: MANUEL DO CARMO GÓIS Nascente: MANUEL ANTÓNIO Poente: MANUEL MARQUES ALEXANDRE	Este prédio tem natureza rústica, situa-se no lugar de Outeiro, compõe-se de terreno de pinhal e está inscrito no referido artigo matricial rústico 15406º.	359

Parcela N.º	Nomes de Proprietários, Possuidores (P), Usufrutuários (U) ou Titulares Inscritos (TI), Conjuges e Moradas	(P) (U) ou (TI)	Matriz: R: Rústica; U: Urbana; omissa.	Freguesia	Descrição Predial	Confrontações do Prédio	Declarações Complementares	Área de Servidão do Prédio (m2)
223	CONCEIÇÃO DE JESUS ALEXANDRE JORGE GOMES BAIÃO Casados RUA QUINTA DE SANTA CLARA PARCEIROS 2425 LEIRIA	P	R:15462º	Monte Redondo	OMISSO	Norte: ALFREDO DA CONCEIÇÃO SOUSA Sul: FRANCISCO PEREIRA MARQUES Nascente: MANUEL DA FONSECA Poente: MANUEL DOMINGUES PEDROSA	Este prédio tem natureza rústica, situa-se no lugar de Meia Vide, compõe-se de terreno de pinhal, está inscrito no referido artigo matricial rústico 15462º e tem a área de 1630 m2.	511
224	ARLINDO GASPAS FERREIRA DOMINGUES MARIA JÚLIA DA FONSECA COSTA DOMINGUES Casados RUA PRINCIPAL, 750 - ESTREMADOURO SOUTO DA CARPALHOSA 2425 LEIRIA	P	R:15468º	Monte Redondo	2433/20021129		Este prédio, inscrito na matriz predial rústica da referida freguesia de Monte Redondo sob o artigo 15468º, encontra-se descrito sob o n.º 2433/20021129 da freguesia de Bajouca.	500
	GUILHERME GASPAS PEREIRA DOMINGUES MARIA CECÍLIA DA SILVA GASPAS Casados RUA PRINCIPAL, 915 - ESTREMADOURO SOUTO DA CARPALHOSA 2425 LEIRIA	P						
	MANUEL GASPAS PEREIRA DOMINGUES MARIA EMÍLIA MARQUES DUARTE Casados RUA PRINCIPAL - ESTREMADOURO SOUTO DA CARPALHOSA 2425 LEIRIA	P						
	MARIA GASPAS DOMINGUES ANTÓNIO PEDROSA FERREIRA Casados RUA PRINCIPAL - ESTREMADOURO SOUTO DA CARPALHOSA 2425 LEIRIA	U						
225	RAMIRO AFONSO PEDROSA DE SOUSA ILDA CARDOSO DA SILVA PEDROSA DE SOUSA Casados RUA PRINCIPAL BAJOUCA 2425 LEIRIA	P	R:15469º	Monte Redondo	OMISSO	Norte: ALFREDO DA CONCEIÇÃO SOUSA Sul: MANUEL DO CARMO GÓIS Nascente: MANUEL DOMINGUES PEDROSA Poente: JOÃO PEDROSA	Este prédio tem natureza rústica, situa-se no lugar de Meia Vide, compõe-se de terreno de pinhal, está inscrito no referido artigo matricial rústico 15469º e tem a área de 10850 m2.	637
	VIRGÍLIO AFONSO PEDROSA DE SOUSA LUZIA MOTA PEREIRA AFONSO SOUSA Casados RUA DOS VOLUNTÁRIOS 25 DE NOVEMBRO BAJOUCA 2425 LEIRIA	P						
226	LAURINDA DA CONCEIÇÃO PEREIRA DE SOUSA GASPAS DAVID FERREIRA GASPAS Casados MARINHA DO ENGENHO BAJOUCA 2425 LEIRIA	P	R:15461º	Monte Redondo	OMISSO	Norte: JOAQUIM MARQUES DUARTE Sul: MANUEL MARQUES ALEXANDRE Nascente: JOSÉ PEDROSA DOMINGUES E OUTROS Poente: MARIA JOSÉ PEREIRA FEIJÃO NORTE	Este prédio tem natureza rústica, situa-se no lugar de Meia Vide, compõe-se de terreno de pinhal, está inscrito no referido artigo matricial rústico 15461º e tem a área de 8420 m2.	2081
227	MARIA ÉLIA DE SOUSA MARQUES DUARTE COSTA LEONEL DA SILVA COSTA Casados RUA DR. AZEVEDO NEVES, LOTE 54, 1.º 2500 AMADORA	TI	R:15460º	Monte Redondo	01878/911104			1108
	DAVID FERREIRA GASPAS LAURINDA DA CONCEIÇÃO PEREIRA DE SOUSA GASPAS Casados MARINHA DO ENGENHO BAJOUCA 2425 LEIRIA	P						
228	GRACINDA ANUNCIADA DE SOUSA AFONSO TAVARES ARMÉNIO MOTA TAVARES Casados RUA NAMPULA, LOTE C - 3.º D 2675 ODIVELAS	P	R:15495º	Monte Redondo	OMISSO	Norte: MANUEL FRANCISCO JERÓNIMO Sul: JOAQUIM MARQUES DUARTE Nascente: JOAQUIM MARQUES DUARTE Poente: MARIA JOSÉ PEREIRA FEIJÃO NORTE	Este prédio tem natureza rústica, situa-se no lugar de Meia Vide, compõe-se de terreno de pinhal, está inscrito no referido artigo matricial rústico 15495º e tem a área de 1480 m2.	417
229	ANTÓNIO DA SILVA LEOPOLDO RAFAELA PEREIRA JERÓNIMO Casados RUA FREI FRANCISCO ILHA 3100 POMBAL	P	R:15496º	Monte Redondo	OMISSO	Norte: JOÃO PEDROSA CABECINHAS Sul: AGOSTINHO FERREIRA AFONSO Nascente: JOAQUIM MARQUES DUARTE Poente: MARIA JOSÉ PEREIRA FEIJÃO NORTE	Este prédio tem natureza rústica, situa-se no lugar de Meia Vide, compõe-se de terreno de pinhal, está inscrito no referido artigo matricial rústico 15496º e tem a área de 2000 m2.	640
230	MANUEL DA SILVA AZINHEIRA GUILHERMINA PRECIOSA DE SOUSA SANTOS Casados RUA DO COLÉGIO, 17 MONTE REDONDO 2425 LEIRIA	P	R:15494º	Monte Redondo	7622/20060105			744

Parcela N.º	Nomes de Proprietários, Possuidores (P), Usufrutuários (U) ou Titulares Inscritos (TI), Conjuges e Moradas	(P) (U) ou (TI)	Matriz: R: Rústica; U: Urbana; omissa.	Freguesia	Descrição Predial	Confrontações do Prédio	Declarações Complementares	Área de Servidão do Prédio (m2)	
240	JOSÉ LUIS PEDROSA CONCEIÇÃO CARREIRA Casados MARINHA DO ENGENHO BAJOUCA 2425 LEIRIA	TI	R:15576º	Monte Redondo	21/19850918		Este prédio, inscrito na matriz predial rústica da referida freguesia de Monte Redondo sob o artigo 15576º, encontra-se descrito sob o n.º 21/19850918 da freguesia de Bajouca.	337	
	CONCEIÇÃO CARREIRA ESTRADA PRINCIPAL - MARINHA DO ENGENHO BAJOUCA 2425 LEIRIA	P							241 A	GUILHERME GASPAR PEREIRA DOMINGUES MARIA CECÍLIA DA SILVA GASPAR Casados RUA PRINCIPAL, 915 - ESTREMADOURO SOUTO DA CARPALHOSA 2425 LEIRIA	TI	R:15577º	Monte Redondo	2432/20021129		Este prédio, inscrito na matriz predial rústica da referida freguesia de Monte Redondo sob o artigo 15577º, encontra-se descrito sob o n.º 2432/20021129 da freguesia de Bajouca.	283		ARLINDO GASPAR FERREIRA DOMINGUES MARIA JÚLIA DA FONSECA COSTA DOMINGUES Casados RUA PRINCIPAL, 750 - ESTREMADOURO SOUTO DA CARPALHOSA 2425 LEIRIA	TI						MANUEL GASPAR PEREIRA DOMINGUES MARIA EMÍLIA MARQUES DUARTE Casados RUA PRINCIPAL - ESTREMADOURO SOUTO DA CARPALHOSA 2425 LEIRIA	P						MARIA GASPAR DOMINGUES ANTÓNIO PEDROSA FERREIRA Casados RUA PRINCIPAL - ESTREMADOURO SOUTO DA CARPALHOSA 2425 LEIRIA	U					241 B								206	242	MARIA EUGÉNIA PEDROSA MARINHA DO ENGENHO 2425 LEIRIA	TI	R:15575º	Monte Redondo	OMISSO	Norte: JOSÉ LUIS PEDROSA Sul:ANTÓNIO LUIS Nascente: ANTÓNIO DOMINGUES PEDROSA Poente: AUGUSTO ANTÓNIO DE SOUSA	Este prédio tem natureza rústica, situa-se no lugar de Meia Vide, compõe-se de terreno de pinhal, está inscrito no referido artigo matricial rústico 15575º e tem a área de 850 m2.	223		LUZIA FERREIRA FERNANDES RUA DOS VOLUNTÁRIOS 25 DE NOVEMBRO BAJOUCA 2425 LEIRIA	P							243	JOSÉ LUIS PEDROSA CONCEIÇÃO CARREIRA Casados MARINHA DO ENGENHO BAJOUCA 2425 LEIRIA	TI	R:15574º	Monte Redondo	OMISSO	Norte: ANTÓNIO DOMINGUES PEDROSA Sul:MARIA EUGÉNIA PEDROSA Nascente: ANTÓNIO DOMINGUES PEDROSA Poente: AUGUSTO ANTÓNIO DE SOUSA.	Este prédio tem natureza rústica, situa-se no lugar de Meia Vide, compõe-se de terreno de pinhal, está inscrito no referido artigo matricial rústico 15574º e tem a área de 850 m2.	149		CONCEIÇÃO CARREIRA ESTRADA PRINCIPAL - MARINHA DO ENGENHO BAJOUCA 2425 LEIRIA	P							245	DAVID FERREIRA GASPAR LAURINDA DA CONCEIÇÃO PEREIRA DE SOUSA GASPAR Casados MARINHA DO ENGENHO BAJOUCA 2425 LEIRIA	P	R:15573º	Monte Redondo	OMISSO	Norte: JOSÉ LUIS PEDROSA Sul:ANTÓNIO DOMINGUES PEDROSA Nascente: ANTÓNIO DOMINGUES PEDROSA Poente: JOÃO RODRIGUES SOBREIRA	Este prédio tem natureza rústica, situa-se no lugar de Meia Vide, compõe-se de terreno de pinhal, está inscrito no referido artigo matricial rústico 15573º e tem a área de 740 m2.	185	246	MANUEL FERNANDO PEDROSA CARMINDA DE JESUS SOARES Casados MARINHA DO ENGENHO BAJOUCA 2425 LEIRIA	P	R:15572º	Monte Redondo	OMISSO	Norte: ANTÓNIO DOMINGUES PEDROSA Sul:JOÃO RODRIGUES SOBREIRA Nascente: ANTÓNIO DOMINGUES PEDROSA Poente: ESTRADA	Este prédio tem natureza rústica, situa-se no lugar de Meia Vide, compõe-se de terreno de pinhal, está inscrito no referido artigo matricial rústico 15572º e tem a área de 2300 m2.	315	247	MANUEL ROCHA DOMINGUES DEOLINDA DOMINGUES SOBREIRA Casados RUA DA BAJOUCA, 5 MONTE REDONDO 2425 LEIRIA	P	R:15481º	Monte Redondo	1536/19980106		Este prédio, inscrito na matriz predial rústica da referida freguesia de Monte Redondo sob o artigo 15481º, encontra-se descrito sob o n.º 1536/19980106 da freguesia de Bajouca.	147	249	MARIA DA CONCEIÇÃO PEREIRA DE SOUSA AGOSTINHO PEDROSA DE OLIVEIRA Casados MARINHA DO ENGENHO BAJOUCA 2425 LEIRIA	P	R:15565º	Monte Redondo	OMISSO	Norte: MARIA EUGÉNIA PEDROSA Sul:ANTÓNIO DOMINGUES PEDROSA Nascente: MARIA PEREIRA Poente: ESTRADA


	MARIA GASPAR DOMINGUES ANTÓNIO PEDROSA FERREIRA Casados RUA PRINCIPAL - ESTREMADOURO SOUTO DA CARPALHOSA 2425 LEIRIA	U							241 B								206	242	MARIA EUGÉNIA PEDROSA MARINHA DO ENGENHO 2425 LEIRIA	TI	R:15575º	Monte Redondo	OMISSO	Norte: JOSÉ LUIS PEDROSA Sul:ANTÓNIO LUIS Nascente: ANTÓNIO DOMINGUES PEDROSA Poente: AUGUSTO ANTÓNIO DE SOUSA	Este prédio tem natureza rústica, situa-se no lugar de Meia Vide, compõe-se de terreno de pinhal, está inscrito no referido artigo matricial rústico 15575º e tem a área de 850 m2.	223		LUZIA FERREIRA FERNANDES RUA DOS VOLUNTÁRIOS 25 DE NOVEMBRO BAJOUCA 2425 LEIRIA	P							243	JOSÉ LUIS PEDROSA CONCEIÇÃO CARREIRA Casados MARINHA DO ENGENHO BAJOUCA 2425 LEIRIA	TI	R:15574º	Monte Redondo	OMISSO	Norte: ANTÓNIO DOMINGUES PEDROSA Sul:MARIA EUGÉNIA PEDROSA Nascente: ANTÓNIO DOMINGUES PEDROSA Poente: AUGUSTO ANTÓNIO DE SOUSA.	Este prédio tem natureza rústica, situa-se no lugar de Meia Vide, compõe-se de terreno de pinhal, está inscrito no referido artigo matricial rústico 15574º e tem a área de 850 m2.	149		CONCEIÇÃO CARREIRA ESTRADA PRINCIPAL - MARINHA DO ENGENHO BAJOUCA 2425 LEIRIA	P							245	DAVID FERREIRA GASPAR LAURINDA DA CONCEIÇÃO PEREIRA DE SOUSA GASPAR Casados MARINHA DO ENGENHO BAJOUCA 2425 LEIRIA	P	R:15573º	Monte Redondo	OMISSO	Norte: JOSÉ LUIS PEDROSA Sul:ANTÓNIO DOMINGUES PEDROSA Nascente: ANTÓNIO DOMINGUES PEDROSA Poente: JOÃO RODRIGUES SOBREIRA	Este prédio tem natureza rústica, situa-se no lugar de Meia Vide, compõe-se de terreno de pinhal, está inscrito no referido artigo matricial rústico 15573º e tem a área de 740 m2.	185	246	MANUEL FERNANDO PEDROSA CARMINDA DE JESUS SOARES Casados MARINHA DO ENGENHO BAJOUCA 2425 LEIRIA	P	R:15572º	Monte Redondo	OMISSO	Norte: ANTÓNIO DOMINGUES PEDROSA Sul:JOÃO RODRIGUES SOBREIRA Nascente: ANTÓNIO DOMINGUES PEDROSA Poente: ESTRADA	Este prédio tem natureza rústica, situa-se no lugar de Meia Vide, compõe-se de terreno de pinhal, está inscrito no referido artigo matricial rústico 15572º e tem a área de 2300 m2.	315	247	MANUEL ROCHA DOMINGUES DEOLINDA DOMINGUES SOBREIRA Casados RUA DA BAJOUCA, 5 MONTE REDONDO 2425 LEIRIA	P	R:15481º	Monte Redondo	1536/19980106		Este prédio, inscrito na matriz predial rústica da referida freguesia de Monte Redondo sob o artigo 15481º, encontra-se descrito sob o n.º 1536/19980106 da freguesia de Bajouca.	147	249	MARIA DA CONCEIÇÃO PEREIRA DE SOUSA AGOSTINHO PEDROSA DE OLIVEIRA Casados MARINHA DO ENGENHO BAJOUCA 2425 LEIRIA	P	R:15565º	Monte Redondo	OMISSO	Norte: MARIA EUGÉNIA PEDROSA Sul:ANTÓNIO DOMINGUES PEDROSA Nascente: MARIA PEREIRA Poente: ESTRADA	Este prédio tem natureza rústica, situa-se no lugar de Meia Vide, compõe-se de terreno de pinhal, está inscrito no referido artigo matricial rústico 15565º e tem a área de 1250 m2.	225																												
241 B								206	
242	MARIA EUGÉNIA PEDROSA MARINHA DO ENGENHO 2425 LEIRIA	TI	R:15575º	Monte Redondo	OMISSO	Norte: JOSÉ LUIS PEDROSA Sul:ANTÓNIO LUIS Nascente: ANTÓNIO DOMINGUES PEDROSA Poente: AUGUSTO ANTÓNIO DE SOUSA	Este prédio tem natureza rústica, situa-se no lugar de Meia Vide, compõe-se de terreno de pinhal, está inscrito no referido artigo matricial rústico 15575º e tem a área de 850 m2.	223	
	LUZIA FERREIRA FERNANDES RUA DOS VOLUNTÁRIOS 25 DE NOVEMBRO BAJOUCA 2425 LEIRIA	P	
243	JOSÉ LUIS PEDROSA CONCEIÇÃO CARREIRA Casados MARINHA DO ENGENHO BAJOUCA 2425 LEIRIA	TI	R:15574º	Monte Redondo	OMISSO	Norte: ANTÓNIO DOMINGUES PEDROSA Sul:MARIA EUGÉNIA PEDROSA Nascente: ANTÓNIO DOMINGUES PEDROSA Poente: AUGUSTO ANTÓNIO DE SOUSA.	Este prédio tem natureza rústica, situa-se no lugar de Meia Vide, compõe-se de terreno de pinhal, está inscrito no referido artigo matricial rústico 15574º e tem a área de 850 m2.	149	
	CONCEIÇÃO CARREIRA ESTRADA PRINCIPAL - MARINHA DO ENGENHO BAJOUCA 2425 LEIRIA	P	
245	DAVID FERREIRA GASPAR LAURINDA DA CONCEIÇÃO PEREIRA DE SOUSA GASPAR Casados MARINHA DO ENGENHO BAJOUCA 2425 LEIRIA	P	R:15573º	Monte Redondo	OMISSO	Norte: JOSÉ LUIS PEDROSA Sul:ANTÓNIO DOMINGUES PEDROSA Nascente: ANTÓNIO DOMINGUES PEDROSA Poente: JOÃO RODRIGUES SOBREIRA	Este prédio tem natureza rústica, situa-se no lugar de Meia Vide, compõe-se de terreno de pinhal, está inscrito no referido artigo matricial rústico 15573º e tem a área de 740 m2.	185	
246	MANUEL FERNANDO PEDROSA CARMINDA DE JESUS SOARES Casados MARINHA DO ENGENHO BAJOUCA 2425 LEIRIA	P	R:15572º	Monte Redondo	OMISSO	Norte: ANTÓNIO DOMINGUES PEDROSA Sul:JOÃO RODRIGUES SOBREIRA Nascente: ANTÓNIO DOMINGUES PEDROSA Poente: ESTRADA	Este prédio tem natureza rústica, situa-se no lugar de Meia Vide, compõe-se de terreno de pinhal, está inscrito no referido artigo matricial rústico 15572º e tem a área de 2300 m2.	315	
247	MANUEL ROCHA DOMINGUES DEOLINDA DOMINGUES SOBREIRA Casados RUA DA BAJOUCA, 5 MONTE REDONDO 2425 LEIRIA	P	R:15481º	Monte Redondo	1536/19980106		Este prédio, inscrito na matriz predial rústica da referida freguesia de Monte Redondo sob o artigo 15481º, encontra-se descrito sob o n.º 1536/19980106 da freguesia de Bajouca.	147	
249	MARIA DA CONCEIÇÃO PEREIRA DE SOUSA AGOSTINHO PEDROSA DE OLIVEIRA Casados MARINHA DO ENGENHO BAJOUCA 2425 LEIRIA	P	R:15565º	Monte Redondo	OMISSO	Norte: MARIA EUGÉNIA PEDROSA Sul:ANTÓNIO DOMINGUES PEDROSA Nascente: MARIA PEREIRA Poente: ESTRADA	Este prédio tem natureza rústica, situa-se no lugar de Meia Vide, compõe-se de terreno de pinhal, está inscrito no referido artigo matricial rústico 15565º e tem a área de 1250 m2.	225	

Parcela N.º	Nomes de Proprietários, Possuidores (P), Usufrutuários (U) ou Titulares Inscritos (TI), Conjuges e Moradas	(P) (U) ou (TI)	Matriz: R: Rústica; U: Urbana; omissa.	Freguesia	Descrição Predial	Confrontações do Prédio	Declarações Complementares	Área de Serviço do Prédio (m2)
250	JOAQUIM DOMINGUES FERNANDES GUILHERMINA VIEIRA ALBERTO FERNANDES Casados RUA ANDREZES BAJOUCA 2425 LEIRIA	TI	R:15564º	Monte Redondo	1253/19951109		Este prédio, inscrito na matriz predial rústica da referida freguesia de Monte Redondo sob o artigo 15564º, encontra-se descrito sob o n.º 1253/19951109 da freguesia de Bajouca.	206
	MARIA JOSÉ CARREIRA FERNANDES FRANÇA	P						
251	JOSÉ LUIS PEDROSA CONCEIÇÃO CARREIRA Casados MARINHA DO ENGENHO BAJOUCA 2425 LEIRIA	TI	R:15563º	Monte Redondo	20/19850918		Este prédio, inscrito na matriz predial rústica da referida freguesia de Monte Redondo sob o artigo 15563º, encontra-se descrito sob o n.º 20/19850918 da freguesia de Bajouca.	145
	CONCEIÇÃO CARREIRA ESTRADA PRINCIPAL - MARINHA DO ENGENHO BAJOUCA 2425 LEIRIA	P						
252	VIRGÍLIO AFONSO PEDROSA DE SOUSA LUZIA MOTA PEREIRA AFONSO SOUSA Casados RUA DOS VOLUNTÁRIOS 25 DE NOVEMBRO BAJOUCA 2425 LEIRIA	P	R:15562º	Monte Redondo	OMISSO	Norte: ALFREDO DA CONCEIÇÃO SOUSA Sul: ANTÓNIO LUIS PEDROSA Nascente: MARIA PEREIRA Poente: ESTRADA	Este prédio tem natureza rústica, situa-se no lugar de Meia Vide, compõe-se de terreno de sementeira, está inscrito no referido artigo matricial rústico 15562º e tem a área de 4470 m2.	40
	HERDEIROS DE AUGUSTO ANTÓNIO DE SOUSA 2425 LEIRIA	P						
254	AGOSTINHO PEDROSA DE OLIVEIRA MARIA DA CONCEIÇÃO PEREIRA DE SOUSA Casados MARINHA DO ENGENHO BAJOUCA 2425 LEIRIA	P	R:12863º	Monte Redondo	147/19880318		Este prédio, inscrito na matriz predial rústica da referida freguesia de Monte Redondo sob o artigo 12863º, encontra-se descrito sob o n.º 147/19880318 da freguesia de Bajouca.	1470
255	HERDEIROS DE AUGUSTO ANTÓNIO DE SOUSA 2425 LEIRIA	P	R:15558º	Monte Redondo	OMISSO	Norte: JAIME PEREIRA SANTOS Sul: ALFREDO DA CONCEIÇÃO SOUSA Nascente: MARIA PEREIRA SANTOS Poente: ESTRADA	Este prédio tem natureza rústica, situa-se no lugar de Marinha do Engenho, compõe-se de terreno de vinha, sementeira, uma árvore de fruto e três tanchas, está inscrito no referido artigo matricial rústico 15558º e tem a área de 1790 m2.	507
	VIRGÍLIO AFONSO PEDROSA DE SOUSA LUZIA MOTA PEREIRA AFONSO SOUSA Casados RUA DOS VOLUNTÁRIOS 25 DE NOVEMBRO BAJOUCA 2425 LEIRIA	P						
	AUGUSTO ANTÓNIO DE SOUSA BAJOUCA 2425 LEIRIA	P						
256	ALFREDO MARIA PEDROSA ROSA DA LUZ PEDROSA Casados RUA DOS NETOS - MARINHA DO ENGENHO BAJOUCA 2425 LEIRIA	P	R:12529º	Monte Redondo	3286/19951030		Este prédio, inscrito na matriz predial rústica da referida freguesia sob o artigo 12529º e descrito sob o n.º 3286/19951030, tem a área de 600 m2.	201
257	MÁRIO PEDROSA DE OLIVEIRA MARIA EUGÉNIA CARREIRA LISBOA DE OLIVEIRA Casados 15 RUE DE LA FECHT OSTHEIM 68150 RIBEANVILLE - FRANÇA	TI	R:12861º	Monte Redondo	4462/19971006			1079
	JOSÉ MARIA PEDROSA DEONILDE PEREIRA Casados MARINHA DO ENGENHO BAJOUCA 2425 LEIRIA	P						
260	MARIA DE JESUS MARQUES SOARES CÉSAR QUITÉRIO SOARES Casados RUA DOS TAIPINS, 8 - HELENOS ILHA 3100 POMBAL	P	R:12593º	Monte Redondo	2728/20060222		Este prédio, inscrito na matriz predial rústica da referida freguesia de Monte Redondo sob o artigo 12593º, encontra-se descrito sob o n.º 2728/20060222 da freguesia de Bajouca.	69
261	LUIS PEREIRA SOARES MARIA DA CONCEIÇÃO SOARES Casados MATOS 2425 MONTE REDONDO	TI	R:12577º	Monte Redondo	OMISSO	Norte: MANUEL PEREIRA SOARES Sul: MARIANA DE JESUS Nascente: CAMINHO Poente: GRACINDA DE JESUS FIGUEIRINHA	Este prédio tem natureza rústica, situa-se no lugar de Valeiras, compõe-se de terreno de sementeira, está inscrito no referido artigo matricial rústico 12577º e tem a área de 240 m2.	145
	MARIA GRACINDA AMÉLIA SOARES JÚLIO JESUS PEDROSA Casados 4, ALLÉ D' AQUITALNE 91800 BRUNOY - FRANCE	P						

Parcela N.º	Nomes de Proprietários, Possuidores (P), Usufrutuários (U) ou Titulares Inscritos (TI), Conjuges e Moradas	(P) (U) ou (TI)	Matriz: R: Rústica; U: Urbana; omissa.	Freguesia	Descrição Predial	Confrontações do Prédio	Declarações Complementares	Área de Servidão do Prédio (m2)
262	MANUEL PEREIRA SOARES (HERDEIROS) MARINHA DO ENGENHO 2425 LEIRIA	P	R:12578º	Monte Redondo	OMISSO	Norte: MANUEL PEDROSA Sul: LUIS PEREIRA SOARES Nascente: CAMINHO Poente: GRACINDA DE JESUS FIGUEIRINHAS	Este prédio tem natureza rústica, situa-se no lugar de Valeiras, compõe-se de terreno de sementeira, está inscrito no referido artigo matricial rústico 12578º e tem a área de 120 m2.	111
263	MANUEL DA CONCEIÇÃO SOARES MARIA DEOLINDA FERNANDES FERREIRA Casados RUA NOSSA SENHORA DA SAÚDE 2425 MONTE REDONDO	P	R:12580º	Monte Redondo	OMISSO	Norte: MANUEL ANTÓNIO PEDROSA Sul: MANUEL PEDROSA Nascente: CAMINHO Poente: GRACINDA FERREIRA FIGUEIRINHAS	Este prédio tem natureza rústica, situa-se no lugar de Valeira, compõe-se de terreno de sementeira, está inscrito no referido artigo matricial rústico 12580º e tem a área de 120 m2.	61
	VITOR MANUEL FERREIRA SOARES OLINDA PEREIRA DA SILVA GASPARG Casados MATOS 2425-616 MONTE REDONDO	P						
	LUIS PEREIRA SOARES MARINHA DO ENGENHO BAJOUCA 2425 LEIRIA	TI						
264	ALFREDO MARIA PEDROSA ROSA DA LUZ PEDROSA Casados RUA DOS NETOS - MARINHA DO ENGENHO BAJOUCA 2425 LEIRIA	P	R:12581º	Monte Redondo	3255/19951020		Este prédio, inscrito na matriz predial rústica da referida freguesia sob o artigo 12581º, tem a área de 270 m2.	187
265	AGOSTINHO PEDROSA DE OLIVEIRA MARIA DA CONCEIÇÃO PEREIRA DE SOUSA Casados MARINHA DO ENGENHO BAJOUCA 2425 LEIRIA	P	R:12582º	Monte Redondo	OMISSO	Norte: JOSÉ PEREIRA SOARES Sul: MANUEL ANTÓNIO PEDROSA Nascente: CAMINHO Poente: ALFREDO DA CONCEIÇÃO PEDROSA	Este prédio tem natureza rústica, situa-se no lugar de Valeira, compõe-se de terreno de sementeira, está inscrito no referido artigo matricial rústico 12582º e tem a área de 210 m2.	125
266	MARIA DE JESUS MARQUES SOARES CÉSAR QUITÉRIO SOARES Casados RUA DOS TAIPINS, 8 - HELENOS ILHA 3100 POMBAL	P	R:12583º	Monte Redondo	2727/20060222		Este prédio, inscrito na matriz predial rústica da referida freguesia de Monte Redondo sob o artigo 12583º, encontra-se descrito sob o n.º 2727/20060222 da freguesia de Bajouca.	129
267	ALFREDO MARIA PEDROSA ROSA DA LUZ PEDROSA Casados RUA DOS NETOS - MARINHA DO ENGENHO BAJOUCA 2425 LEIRIA	P	R:12584º	Monte Redondo	3256/19951020		Este prédio, inscrito na matriz predial rústica da referida freguesia sob o artigo 12584º e descrito sob o n.º 3256/19951020, tem a área de 1460 m2.	385
268	JOSÉ LUIS PEDROSA CONCEIÇÃO CARREIRA Casados MARINHA DO ENGENHO BAJOUCA 2425 LEIRIA	TI	R:12590º	Monte Redondo	OMISSO	Norte: ANTÓNIO DE OLIVEIRA Sul: MANUEL ANTÓNIO PEDROSA Nascente: CAMINHO Poente: JOAQUIM FERREIRA	Este prédio tem natureza rústica, situa-se no lugar de Valeira, compõe-se de terreno de sementeira, vinha e árvores de fruto, está inscrito no referido artigo matricial rústico 12590º e tem a área de 570 m2.	424
	MANUEL ANTÓNIO PEDROSA EMÍLIA VITÓRIA CAPITÃO PEDROSA Casados MARINHA DO ENGENHO 2425 LEIRIA	P						
269	AGOSTINHO PEDROSA DE OLIVEIRA MARIA DA CONCEIÇÃO PEREIRA DE SOUSA Casados MARINHA DO ENGENHO BAJOUCA 2425 LEIRIA	P	R:12591º	Monte Redondo	684/19910603		Este prédio, inscrito na matriz predial rústica da referida freguesia de Monte Redondo sob o artigo 12591º, encontra-se descrito sob o n.º 684/19910603 da freguesia de Bajouca.	1433
	DAVID CARREIRA DE OLIVEIRA MARIA EMÍLIA DE JESUS SILVA OLIVEIRA Casados RUA DOS NETOS - MARINHA DO ENGENHO BAJOUCA 2425 LEIRIA	P						
	AGOSTINHO CARREIRA DE OLIVEIRA RUA DOS NETOS - MARINHA DO ENGENHO BAJOUCA 2425 LEIRIA	P						
	ISIDRO PEREIRA PEDROSA MARIA DE FÁTIMA GASPARG DOS SANTOS Casados LOURAL BAJOUCA 2425 LEIRIA	TI						

Parcela N.º	Nomes de Proprietários, Possuidores (P), Usufrutuários (U) ou Titulares Inscritos (TI), Conjuges e Moradas	(P) (U) ou (TI)	Matriz: R: Rústica; U: Urbana; omissa.	Freguesia	Descrição Predial	Confrontações do Prédio	Declarações Complementares	Área de Servidão do Prédio (m2)
271	JOSÉ SOARES DA SILVA MONTE REDONDO 2425 LEIRIA	TI	R:12850º	Monte Redondo	OMISSO	Norte: ANTÓNIO DE OLIVEIRA Sul:ANTÓNIO DE OLIVEIRA Nascente: ANTÓNIO DE OLIVEIRA Poente: AUGUSTO ANTÓNIO DE SOUSA	Este prédio tem natureza rústica, situa-se no lugar de Valeira, compõe-se de terreno de pinhal e mato, está inscrito no referido artigo matricial rústico 12850º e tem a área de 4690 m2.	1982
	SILVIO JOSÉ CARREIRA SOARES DA SILVA DINA VIEIRA PESTANA SOARES DA SILVA Casados RUA DR. LUIS PEREIRA DA COSTA, 15 2425 MONTE REDONDO	P						
273	AGOSTINHO PEDROSA DE OLIVEIRA MARIA DA CONCEIÇÃO PEREIRA DE SOUSA Casados MARINHA DO ENGENHO BAJOUCA 2425 LEIRIA	P	R:12848º	Monte Redondo	OMISSO	Norte: ALFREDO CONCEIÇÃO SOUSA Sul:AUGUSTO ANTÓNIO DE SOUSA Nascente: CAMINHO Poente: JOSÉ LUIS PEDROSA	Este prédio tem natureza rústica, situa-se no lugar de Valeira, compõe-se de terreno de pinhal e mato, está inscrito no referido artigo matricial rústico 12848º e tem a área de 1020 m2.	250
274	JOSÉ ANTÓNIO PEREIRA DE SOUSA MARIA FERREIRA DA MOTA Casados MARINHA DO ENGENHO BAJOUCA 2425 LEIRIA	P	R:12835º	Monte Redondo	1763/19990215		Este prédio, inscrito na matriz predial rústica da referida freguesia de Monte Redondo sob o artigo 12835º, encontra-se descrito sob o n.º 1763/19990215 da freguesia de Bajouca.	671
275	JOSÉ DE SOUSA AFONSO RUA PRINCIPAL VALE DA BAJOUCA 2425 LEIRIA	P	R:12833º	Monte Redondo	OMISSO	Norte: LUIS PEDROSA DA MOTA Sul:ENGRÁCIA EUGÉNIA Nascente: ANTÓNIO DE OLIVEIRA Poente: ANTÓNIO DOMINGOS PEDROSA	Este prédio tem natureza rústica, situa-se no lugar de Esquadro, compõe-se de terreno de pinhal e mato, está inscrito no referido artigo matricial rústico 12833º e tem a área de 3170 m2.	1094
276	LUIS PEDROSA DA MOTA BAJOUCA DE BAIXO 2425 LEIRIA	TI	R:12832º	Monte Redondo	OMISSO	Norte: MANUEL GASPAR Sul:AGOSTINHO FERREIRA AFONSO Nascente: LUIS PEREIRA SOARES Poente: ANTÓNIO DOMINGOS PEDROSA	Este prédio tem natureza rústica, situa-se no lugar de Esquadro, compõe-se de terreno de pinhal e mato, está inscrito no referido artigo matricial rústico 12832º e tem a área de 1480 m2.	273
	JACINTA MARIA ANDREZES BAJOUCA 2425 LEIRIA	P						
277	ANTÓNIO DE OLIVEIRA MARINHA DO ENGENHO 2425 LEIRIA	TI	R:12824º	Monte Redondo	OMISSO	Norte: MARIANA PEREIRA Sul:JOSÉ PEDRO DIAS JÚNIOR Nascente: MARIA JOSÉ PEREIRA FEIJÃO NORTE Poente: LUIS PEDROSA DA MOTA	Este prédio tem natureza rústica, situa-se no lugar de Esquadro, compõe-se de terreno de pinhal, mato e alguns eucaliptos, está inscrito no referido artigo matricial rústico 12824º e tem a área de 700 m2.	210
	JOSÉ PEDROSA DE OLIVEIRA ROSA CARREIRA PEDROSA Casados RUA DOS NETOS MARINHA DO ENGENHO 2425 BAJOUCA	P						
278	CARMINDA DA CONCEIÇÃO SOARES FERREIRA SILVINO FERREIRA DOS SANTOS Casados RUA NOSSA SENHORA DA SAÚDE, 11 MATOS 2425 MONTE REDONDO	P	R:12826º	Monte Redondo	OMISSO	Norte: LUIS DOMINGUES PEDROSA Sul:ANTÓNIO DE OLIVEIRA Nascente: ANTÓNIO DE OLIVEIRA Poente: MANUEL GASPAR	Este prédio tem natureza rústica, situa-se no lugar de Esquadro, compõe-se de terreno de pinhal e mato, está inscrito no referido artigo matricial rústico 12826º e tem a área de 870 m2.	657
	ALBINO FERREIRA PEDROSA MARIA DA CONCEIÇÃO PEDROSA SOARES Casados RUA DOS NETOS - MARINHA DO ENGENHO BAJOUCA 2425 LEIRIA	P						
	LUIS PEREIRA SOARES MARIA DA CONCEIÇÃO SOARES Casados MATOS 2425 MONTE REDONDO	TI						
281	HERDEIROS DE LUIS DOMINGOS PEDROSA 2425 LEIRIA	TI	R:12827º	Monte Redondo	OMISSO	Norte: MARIA JOSÉ PEREIRA FEIJÃO NORTE Sul:LUIS PEREIRA SOARES Nascente: MARIANA PEREIRA Poente: MANUEL ANTÓNIO PEDROSA	Este prédio tem natureza rústica, situa-se no lugar de Esquadro, compõe-se de terreno de pinhal e mato, está inscrito no referido artigo matricial rústico 12827º e tem a área de 660 m2.	577
	CONCEIÇÃO FELÍCIA DOMINGUES FETEIRA ILHA 3125 LOURIÇAL	P						
281,1	BEATRIZ MARIA PEDROSA JOSÉ DE JESUS PEDROSA Casados MARINHA DO ENGENHO BAJOUCA 2425 LEIRIA	P	R:12828º	Monte Redondo	516/19900213		Este prédio, inscrito na matriz predial rústica da referida freguesia de Monte Redondo sob o artigo 12828º, encontra-se descrito sob o n.º 516/19900213 da freguesia de Bajouca.	62

Parcela N.º	Nomes de Proprietários, Possuidores (P), Usufrutuários (U) ou Titulares Inscritos (TI), Conjuges e Moradas	(P) (U) ou (TI)	Matriz: R: Rústica; U: Urbana; omissa.	Freguesia	Descrição Predial	Confrontações do Prédio	Declarações Complementares	Área de Servidão do Prédio (m2)
282	MARIANA MADALENA FEIJÃO NORTE MOUTINHO JORGE CANEVA DE MAGALHÃES MOUTINHO Casados RUA OLIVEIRA CONDE, 2 A 2765-036 ESTORIL	P	R:12818º	Monte Redondo	OMISSO	Norte: JOAQUIM FERREIRA Sul: ALFREDO DA CONCEIÇÃO SOUSA Nascente: AGOSTINHO DOMINGUES PEDROSA Poente: HERDEIROS DE LUIS DOMINGOS PEDROSA	Este prédio tem natureza rústica, situa-se no lugar de Marinha de Baixo, compõe-se de terreno de pinhal e mato, está inscrito no referido artigo matricial rústico 12818º e tem a área de 1790 m2.	376
283	JOAQUINA CARDOSO MARINHA DO ENGENHO 2425 LEIRIA	TI	R:12822º	Monte Redondo	OMISSO	Norte: MARIA JOSÉ PEREIRA FEIJÃO NORTE Sul: JOSÉ PEDRO DIAS JÚNIOR Nascente: ALFREDO DA CONCEIÇÃO SOUSA Poente: MARIA JOSÉ PEREIRA FEIJÃO NORTE	Este prédio tem natureza rústica, situa-se no lugar de Esquadro, compõe-se de terreno de pinhal e mato, está inscrito no referido artigo matricial rústico 12822º e tem a área de 260 m2.	94
	MARIANA PEREIRA CARDOSO AV. MARQUÊS DE TOMAR, 1 - 2º ESQ. 1050-152 LISBOA	P						
285	FERNANDO MARIA DOMINGUES MARIA MANUELA SANTOS PEREIRA DAS NEVES Casados RUA DR. JOSÉ HENRIQUES BARATA, 8 - R/C ESQ. ALTO BEXIGA 2000 SANTARÉM	P	R:12817º	Monte Redondo	OMISSO	Norte: ANTÓNIO DOMINGUES PEDROSA Sul: LUIS PEREIRA DA SILVA JÚNIOR Nascente: MANUEL JOAQUIM FERREIRA Poente: MARIA JOSÉ PEREIRA FEIJÃO NORTE	Este prédio tem natureza rústica, situa-se no lugar de Marinha de Baixo, compõe-se de terreno de pinhal e mato, está inscrito no referido artigo matricial rústico 12817º e tem a área de 1050 m2.	329
288	LICÍNIO AFONSO DUARTE PEREIRA MARIA OLINDA PEDROSA MOITAL Casados FONTAINHAS COIMBRÃO 2425-454 LEIRIA	TI	R:12815º	Monte Redondo	86/19870113		Este prédio, inscrito na matriz predial rústica da referida freguesia de Monte Redondo sob o artigo 12815º, encontra-se descrito sob o n.º 86/19870113 da freguesia de Bajouca.	466
	AGOSTINHO PEDROSA DE OLIVEIRA MARIA DA CONCEIÇÃO PEREIRA DE SOUSA Casados MARINHA DO ENGENHO BAJOUCA 2425 LEIRIA	P						
289	DAVID FERREIRA GASPAR LAURINDA DA CONCEIÇÃO PEREIRA DE SOUSA GASPAR Casados MARINHA DO ENGENHO BAJOUCA 2425 LEIRIA	P	R:12797º	Monte Redondo	OMISSO	Norte: MANUEL JOAQUIM GASPAR Sul: MANUEL JOAQUIM FERREIRA Nascente: VIRGILIO GOMES NORTE Poente: JOSÉ FERREIRA AFONSO NETO	Este prédio tem natureza rústica, situa-se no lugar de Faias, compõe-se de terreno de pinhal e mato, está inscrito no referido artigo matricial rústico 12797º e tem a área de 3910 m2.	946
290 A	JOSÉ CARLOS PEREIRA RUIVO ISAURA GUARDA RODA RUIVO Casados RUA DOS MORTÓRIOS, 140 SANTA EUFÉMIA 2425 LEIRIA	P	R:12795º	Monte Redondo	1722/19981214		Este prédio, inscrito na matriz predial rústica da referida freguesia de Monte Redondo sob o artigo 12795º, encontra-se descrito sob o n.º 1722/19981214 da freguesia de Bajouca.	406
290 B								703
291	MARIANA MADALENA FEIJÃO NORTE MOUTINHO JORGE CANEVA DE MAGALHÃES MOUTINHO Casados RUA OLIVEIRA CONDE, 2 A 2765-036 ESTORIL	P	R:12796º	Monte Redondo	OMISSO	Norte: MANUEL JOAQUIM FERREIRA Sul: MANUEL JOAQUIM FERREIRA Nascente: RIO Poente: ALFREDO DA CONCEIÇÃO SOUSA	Este prédio tem natureza rústica, situa-se no lugar de Faias, compõe-se de terreno de pinhal e mato, está inscrito no referido artigo matricial rústico 12796º e tem a área de 6300 m2.	739
292	MARIA DOMINGUES SOBREIRO MARQUES RUA PRINCIPAL, 54 - LAGE MONTE REDONDO 2425 LEIRIA	TI	R:12793º	Monte Redondo	1931/19990805		Este prédio, inscrito na matriz predial rústica da referida freguesia de Monte Redondo sob o artigo 12793º, encontra-se descrito sob o n.º 1931/19990805 da freguesia de Bajouca.	388
	ALIMAVE - ALIMENTAÇÃO PARA AVES, S.A. MARINHA DO ENGENHO BAJOUCA 2425 LEIRIA	TI						
	MANUEL DA FONSECA LUIZA PEREIRA DOMINGUES Casados RUA DA BOUÇA DE CÁ BAJOUCA 2425 LEIRIA	P						
293	ALIMAVE - ALIMENTAÇÃO PARA AVES, S.A. MARINHA DO ENGENHO BAJOUCA 2425 LEIRIA	P	R:12720º; R:12790º; R:12794º.	Monte Redondo	2518/20040726		Este prédio, inscrito na matriz predial rústica da referida freguesia de Monte Redondo sob os artigos 12720º, 12790º e 12794º, encontra-se descrito sob o n.º 2518/20040726 da freguesia de Bajouca.	872

Parcela N.º	Nomes de Proprietários, Possuidores (P), Usufrutuários (U) ou Titulares Inscritos (TI), Conjuges e Moradas	(P) (U) ou (TI)	Matriz: R: Rústica; U: Urbana; omissa.	Freguesia	Descrição Predial	Confrontações do Prédio	Declarações Complementares	Área de Servidão do Prédio (m2)
294	FUNDAÇÃO BISSAYA BARRETO QUINTA DOS PLÁTANOS - APARTADO 7049 3040 COIMBRA	P	R:12712º	Monte Redondo	OMISSO	Norte: VALA Sul: MANUEL DOMINGOS PEDROSA Nascente: RIBEIRO Poente: JOSÉ AFONSO E OUTROS	Este prédio tem natureza rústica, situa-se no lugar de Pisão, compõe-se de terreno de pinhal e mato, está inscrito no referido artigo matricial rústico 12712º e tem a área de 18950 m2.	3354
295	MANUEL FRANCISCO PEDROSA MARIA DA ENCARNAÇÃO PEDROSA Casados RUA DO VALE, 19 BAJOUCA 2425-167 LEIRIA	P	omisso	Monte Redondo	OMISSO			189
296	EMÍLIA DA MOTA FERREIRA MANUEL FERREIRA PEDROSA CABECINHAS Casados RUA DO CABEÇO - LOURAL BAJOUCA 2425 LEIRIA	P	R:12718º	Monte Redondo	2607/20050426		Este prédio, inscrito na matriz predial rústica da referida freguesia de Monte Redondo sob o artigo 12718º, encontra-se descrito sob o n.º 2607/20050426 da freguesia de Bajouca.	222
297	GABRIEL DA FELICIDADE BARREIRA MARIA ALICE RIBEIRO BARREIRA Casados RUA AMÉRICO DURÃO, 2 - 6º ESQ.º 1900-064 LISBOA	P	R:12719º	Monte Redondo	1155/19950605		Este prédio, inscrito na matriz predial rústica da referida freguesia de Monte Redondo sob o artigo 12719º, encontra-se descrito sob o n.º 1155/19950605 da freguesia de Bajouca.	105
298	ANTÓNIO DOMINGUES PEDROSA MARIA MADALENA PEREIRA JERÓNIMO Casados PRAÇA DR. ALFREDO DA CUNHA, 8 C/V 1400 LISBOA	P	R:12722º	Monte Redondo	OMISSO	Norte: VALA Sul: MANUEL AFONSO Nascente: MANUEL FRANCISCO BARREIRO Poente: JOÃO PEDROSA CABECINHAS.	Este prédio tem natureza rústica, situa-se no lugar de Pisão, compõe-se de terreno de pinhal e mato, está inscrito no referido artigo matricial rústico 12722º e tem a área de 2000 m2.	188
299	MARIA MADALENA PEDROSA CABECINHAS VIRGÍLIO CARRADITA PEDROSA CABECINHAS Casados RUA PRINCIPAL VALE BAIXO 2425 BAJOUCA	P	R:12723º	Monte Redondo	OMISSO	Norte: VALA Sul: MANUEL AFONSO Nascente: MANUEL FRANCISCO JERÓNIMO Poente: NAZARÉ PEDROSA DA MOTA	Este prédio tem natureza rústica, situa-se no lugar de Pisão, compõe-se de terreno de pinhal e mato, está inscrito no referido artigo matricial rústico 12723º e tem a área de 2600 m2.	351
300	MANUEL DA MOTA FERREIRA MARIA DOS ANJOS FERREIRA GASPAS Casados RUA DO VAL, 15 BAJOUCA 2425 LEIRIA	P	R:12724º	Monte Redondo	OMISSO	Norte: VALA Sul: MANUEL AFONSO Nascente: JOÃO PEDROSA CABECINHAS Poente: MARIA DOS PRAZERES PEDROSA	Este prédio tem natureza rústica, situa-se no lugar de Pisão, compõe-se de terreno de pinhal e mato, está inscrito no referido artigo matricial rústico 12724º e tem a área de 1800 m2.	217
301	MANUEL FERREIRA AFONSO MARIA EMÍLIA MARQUES Casados RUA DOS ANDREZES BAJOUCA 2425 BAJOUCA	P	R:12725º	Monte Redondo	85/19870113		Este prédio, inscrito na matriz predial rústica da referida freguesia de Monte Redondo sob o artigo 12725º, encontra-se descrito sob o n.º 85/19870113 da freguesia de Bajouca.	99
302	LAURINDA DA CONCEIÇÃO PEREIRA DE SOUSA GASPAR DAVID FERREIRA GASPAR Casados MARINHA DO ENGENHO BAJOUCA 2425 LEIRIA	P	R:12746º	Monte Redondo	1776/19990219		Este prédio, inscrito na matriz predial rústica da referida freguesia de Monte Redondo sob o artigo 12746º, encontra-se descrito sob o n.º 1776/19990219 da freguesia de Bajouca e tem a área de 750 m2.	123
303	RAMIRO RODRIGUES DA SILVA TERESA GOMES FREIRE Casados RUA DA FÁBRICA, 6 - RIBEIRA DA BAJOUCA MONTE REDONDO 2425 LEIRIA	P	R:12728º	Monte Redondo	6228/20011016			142
304	MANUEL RODRIGUES QUINTA MARIA DA LUZ PEDROSA Casados SANTO ALEIXO, 15 MONTE REDONDO 2425 LEIRIA	P	R:12729º	Monte Redondo	OMISSO	Norte: VALA Sul: AGOSTINHO FERREIRA AFONSO Nascente: JOÃO AMARO Poente: JOAQUIM DOS REIS	Este prédio tem natureza rústica, situa-se no lugar de Pisão, compõe-se de terreno de pinhal, mato e eucaliptal, está inscrito no referido artigo matricial rústico 12729º e tem a área de 4380 m2.	379

Parcela N.º	Nomes de Proprietários, Possuidores (P), Usufrutuários (U) ou Titulares Inscritos (TI), Conjuges e Moradas	(P) (U) ou (TI)	Matriz: R: Rústica; U: Urbana; omissa.	Freguesia	Descrição Predial	Confrontações do Prédio	Declarações Complementares	Área de Servidão do Prédio (m2)
305	MANUEL FERREIRA AFONSO MARIA EMÍLIA MARQUES Casados RUA DOS ANDREZES BAJOUCA 2425 BAJOUCA	P	R:12731º	Monte Redondo	3439/19951130			266
306	IVO PARDAL PALHAS 2425 LEIRIA	TI	R:12730º	Monte Redondo	OMISSO	Norte: VALA Sul: AGOSTINHO FERREIRA AFONSO Nascente: MANUEL RODRIGUES Poente: JOÃO FRANCISCO ALBERTO	Este prédio tem natureza rústica, situa-se no lugar de Pisão, compõe-se de terreno de pinhal e mato, está inscrito no referido artigo matricial rústico 12730º e tem a área de 6530 m2.	335
	JOSÉ MARQUES DOS REIS MARIA DA GLÓRIA SANTANA Casados RUA DAS FONTES, 78 PAREDES 2580 ALENQUER	P						
307	MARIA DA CONCEIÇÃO SOARES DA SILVA OLIVEIRA JOAQUIM DA MOTA OLIVEIRA Casados LOURAL BAJOUCA 2425 LEIRIA	P	R:12732º	Monte Redondo	1952/19990824		Este prédio, inscrito na matriz predial rústica da referida freguesia de Monte Redondo sob o artigo 12732º, encontra-se descrito sob o n.º 1952/19990824 da freguesia de Bajouca.	137
	MARIA PEREIRA DA MOTA RUA DO LOURAL, 40 BAJOUCA 2425-191 LEIRIA	U						
308	MARIA ROSA FERREIRA ALBERTO GOMES ADELINO GOMES FERREIRA Casados RUA PRINCIPAL - OUTEIRO DA RAINHA VERMOIL 3100 POMBAL	P	R:12733º	Monte Redondo	985/19930428		Este prédio, inscrito na matriz predial rústica da referida freguesia de Monte Redondo sob o artigo 12733º, encontra-se descrito sob o n.º 985/19930428 da freguesia de Bajouca.	164
309	JOSÉ PEREIRA DA SILVA MARIA EMÍLIA DOS PRAZERES Casados RUA CÓREGO GOÍS BAJOUCA 2425 LEIRIA	TI	R:12734º	Monte Redondo	OMISSO	Norte: VALA Sul: MANUEL AFONSO Nascente: GABRIEL FRANCISCO ALBERTO Poente: MARIA DA MOTA	Este prédio tem natureza rústica, situa-se no lugar de Quinta, compõe-se de terreno de pinhal e mato, está inscrito no referido artigo matricial rústico 12734º e tem a área de 3330 m2.	140
	HERDEIROS DE JOSÉ PEREIRA DA SILVA 2425 LEIRIA	P						
310	VIRGÍLIO AFONSO PEDROSA DE SOUSA LUZIA DA MOTA PEREIRA AFONSO Casados RUA DOS VOLUNTÁRIOS 25 DE NOVEMBRO BAJOUCA 2425 LEIRIA	P	R:12736º	Monte Redondo	01437/020590			578
311	EMÍLIA DA MOTA FERREIRA MANUEL FERREIRA PEDROSA CABECINHAS Casados RUA DO CABEÇO - LOURAL BAJOUCA 2425 LEIRIA	P	R:12735º	Monte Redondo	2609/20050426		Este prédio, inscrito na matriz predial rústica da referida freguesia de Monte Redondo sob o artigo 12735º, encontra-se descrito sob o n.º 2609/20050426 da freguesia de Bajouca.	257
312	MARIA DE ANDRADE PEDROSA PEREIRA BAJOUCA 2425 LEIRIA	TI	R:12737º	Monte Redondo	OMISSO	Norte: VALA Sul: MANUEL AFONSO Nascente: MANUEL AFONSO Poente: JOSÉ DA SILVA OLIVEIRA	Este prédio tem natureza rústica, situa-se no lugar de Quinta, compõe-se de terreno de pinhal e mato, está inscrito no referido artigo matricial rústico 12737º e tem a área de 9970 m2.	942
	MARIA DA SAUDADE PEDROSA PEREIRA JOSÉ AUGUSTO DA COSTA PEREIRA Casados LARGO MIGUEL JOSÉ MENDES, 9 - 1º DT.º 1500 LISBOA	P						
313 (continua)	JOSÉ FERNANDO DA MOTA OLIVEIRA ROSA DA GRAÇA SOARES Casados BAJOUCA - CENTRO 2425 LEIRIA	P	R:12740º	Monte Redondo	463/19890512		Este prédio, inscrito na matriz predial rústica da referida freguesia de Monte Redondo sob o artigo 12740º, encontra-se descrito sob o n.º 463/19890512 da freguesia de Bajouca.	1054
	HENRIQUE DA MOTA OLIVEIRA BRIGITTE ANNIE JULIET DA MOTA OLIVEIRA Casados NEANT- 21 RUE PARMENTIER VILLE JUJIF VAL DE MARNE 94400 FRANCE	P						
	MARIA MADALENA DA MOTA OLIVEIRA ARMÊNIO DOMINGUES SERRADA Casados RUA 17 DE DEZEMBRO BAJOUCA CENTRO 2425 MONTE REAL	P						
	BOAVENTURA DA MOTA OLIVEIRA MARIA JULIA DUQUE LOURENÇO OLIVEIRA Casados RUA DOS LOURAIS, 20 LOURAIS - CORTES 2410 LEIRIA	P						

Parcela N.º	Nomes de Proprietários, Possuidores (P), Usufrutuários (U) ou Titulares Inscritos (TI), Conjuges e Moradas	(P) (U) ou (TI)	Matriz: R: Rústica; U: Urbana; omissa.	Freguesia	Descrição Predial	Confrontações do Prédio	Declarações Complementares	Área de Servidão do Prédio (m2)
(continuação) 313	JOAQUIM DA MOTA OLIVEIRA MARIA DA CONCEIÇÃO SOARES SILVA OLIVEIRA Casados RUA DO LOURAL BAJOUCA 2425 MONTE REDONDO	P						
	MANUEL DA MOTA OLIVEIRA RAFAELA CARREIRA PEDROSA Casados 12 - RUE P. VAILLANT COULURIER 92300 LEVALLOIS PERRET - FRANCE	P						
320	JOSÉ DOMINGUES JÚNIOR BOIÇA DE LÁ 2425 LEIRIA	TI	R:12652º	Monte Redondo	OMISSO	Norte: JOSÉ FERREIRA AFONSO RATO Sul:ANTÓNIO AFONSO PEREIRA Nascente: JOSÉ AFONSO Poente: ANTÓNIO PEDROSA GASPAS	Este prédio tem natureza rústica, situa-se no lugar de Quinta, compõe-se de terreno de pinhal e mato, está inscrito no referido artigo matricial rústico 12652º e tem a área de 4830 m2.	24
	ANTÓNIO DOMINGUES PEDROSA MARIA MADALENA PEREIRA JERÓNIMO Casados PRAÇA DR. ALFREDO DA CUNHA, 8 C/V 1400 LISBOA	P						
321	ARMÉNIO DA MOTA TAVARES GRACINDA ANUNCIADA DE SOUSA AFONSO TAVARES Casados RUA VARANDA ANTIGA, 1 2425-210 BAJOUCA	P	R:12662º	Monte Redondo	OMISSO	Norte: VALA DO MOINHO Sul:JOSÉ DOMINGOS JÚNIOR Nascente: JOAQUIM GASPAS Poente: ANTÓNIO AFONSO PEREIRA E OUTROS	Este prédio tem natureza rústica, situa-se no lugar de Quinta, compõe-se de terreno de pinhal e mato, está inscrito no referido artigo matricial rústico 12662º e tem a área de 2670 m2.	427
324	SILVINO FERREIRA CARREIRA MARIA DA CONCEIÇÃO DA MOTA CARREIRA BERNARDO Casados RUA DOS VOLUNTÁRIOS 25 DE NOVEMBRO OUTEIRO 2425 BAJOUCA	P	R:12665º	Monte Redondo	OMISSO	Norte: VALA DO MOINHO Sul:JOSÉ DA SILVA OLIVEIRA Nascente: AUGUSTO MOTA PEREIRA DA SILVA Poente: JOAQUIM GASPAS	Este prédio tem natureza rústica, situa-se no lugar de Quinta, compõe-se de terreno de pinhal e mato, está inscrito no referido artigo matricial rústico 12665º e tem a área de 1180 m2.	19
325	JOSÉ DOS SANTOS GOMES MARIA EMÍLIA Casados RUA PROFESSOR BORGES, 8 - LOURAL BAJOUCA 2425 LEIRIA	P	R:12664º	Monte Redondo	OMISSO	Norte: VALA DO MOINHO Sul:JOSÉ DA SILVA PEREIRA Nascente: JOAQUIM PEDROSA CARREIRA Poente: JOSÉ FERREIRA AFONSO RATO	Este prédio tem natureza rústica, situa-se no lugar de Quinta, compõe-se de terreno de pinhal e mato, está inscrito no referido artigo matricial rústico 12664º e tem a área de 1350 m2.	107
326	AUGUSTO ANTÓNIO DE SOUSA BAJOUCA 2425 LEIRIA	TI	R:12663º	Monte Redondo	OMISSO	Norte: JOSÉ FERREIRA AFONSO RATO Sul:ANTÓNIO PEDROSA GASPAS Nascente: ANTÓNIO AFONSO PEREIRA Poente: ANTÓNIO AFONSO PEREIRA	Este prédio tem natureza rústica, situa-se no lugar de Quinta, compõe-se de terreno de pinhal e mato, está inscrito no referido artigo matricial rústico 12663º e tem a área de 1380 m2.	656
	VIRGÍLIO AFONSO PEDROSA DE SOUSA LUZIA DA MOTA PEREIRA AFONSO Casados RUA DOS VOLUNTÁRIOS 25 DE NOVEMBRO BAJOUCA 2425 LEIRIA	P						
328	LICÍNIO AFONSO DUARTE PEREIRA MARIA OLINDA PEDROSA MOITAL Casados FONTAINHAS COIMBRÃO 2425-454 LEIRIA	P	R:12661º	Monte Redondo	3418/19951130			585
329	MANUEL FERREIRA PEREIRA DA MOTA 76. RUE DE LAMBERSART SAINT ANDRÉ FRANÇA	P	R:12660º	Monte Redondo	2268/20010313		Este prédio, inscrito na matriz predial rústica da referida freguesia de Monte Redondo sob o artigo 12660º, encontra-se descrito sob o n.º 2268/20010313 da freguesia de Bajouca.	303
330	MARIA LUISA DA MOTA MARCELINO SILVA ANTÓNIO FERREIRA DA SILVA Casados RUA DA GASPAS BAJOUCA 2425 LEIRIA	P	R:12659º	Monte Redondo	00308/060286			268
331 (continua)	LUIS DA MOTA AFONSO MARIA ALICE DA MOTA SOARES AFONSO Casados ANDREZES BAJOUCA 2425 LEIRIA	P	R:12658º	Monte Redondo	OMISSO	Norte: VALA DO MOINHO Sul:ANTÓNIO PEDROSA GASPAS Nascente: LUIS PEREIRA DA SILVA Poente: MANUEL AFONSO	Este prédio tem natureza rústica, situa-se no lugar de Quinta, compõe-se de terreno de pinhal e mato, está inscrito no referido artigo matricial rústico 12658º e tem a área de 3650 m2.	397
	BERNARDINO FERREIRA AFONSO RUA DO CEMITÉRIO BAJOUCA 2425 LEIRIA	P						

Parcela N.º	Nomes de Proprietários, Possuidores (P), Usufrutuários (U) ou Titulares Inscritos (TI), Conjuges e Moradas	(P) (U) ou (TI)	Matriz: R: Rústica; U: Urbana; omissa.	Freguesia	Descrição Predial	Confrontações do Prédio	Declarações Complementares	Área de Servidão do Prédio (m2)
(continuação) 331	JOSÉ AFONSO BEATRIZ PRAZERES PEDROSA Casados AV. DA IGREJA 2425 BAJOUCA	TI						
332	VIRGÍLIO AFONSO PEDROSA DE SOUSA LUZIA DA MOTA PEREIRA AFONSO Casados RUA DOS VOLUNTÁRIOS 25 DE NOVEMBRO BAJOUCA 2425 LEIRIA	P	R:12657°	Monte Redondo	01436/020590			738
333	MARIA ROSA FERNANDES PEDROSA MARCELINO LUIZ DE JESUS FERREIRA MARCELINO Casados RUA PORTA JOSÉ MARQUES DA CRUZ, LOTE 98 CRUZ DA AREIA 2410 LEIRIA	P	R:12656°	Monte Redondo	OMISSO	Norte: VALA DO MOINHO Sul: MANUEL AFONSO Nascente: MANUEL AFONSO Poente: MANUEL ALVES	Este prédio tem natureza rústica, situa-se no lugar de Quinta, compõe-se de terreno de pinhal e mato, está inscrito no referido artigo matricial rústico 12656° e tem a área de 1260 m2.	616
334	JOÃO BATISTA 2425 LEIRIA	TI	R:12655°	Monte Redondo	OMISSO	Norte: VALA Sul: ANTÓNIO FERREIRA AFONSO Nascente: MANUEL PEDROSA REI Poente: MANUEL ANTÓNIO DOMINGOS	Este prédio tem natureza rústica, situa-se no lugar de Quinta, compõe-se de terreno de pinhal e mato, está inscrito no referido artigo matricial rústico 12655° e tem a área de 670 m2.	853
	MARIA DE FÁTIMA ROSA BATISTA PEREIRA RUA DO FIGUEIREDO, 4 RIBEIRA DA BAJOUCA 2425 LEIRIA	P						
335	JAIME DA COSTA SANTOS ISAURA PEDROSA AFONSO COSTA SANTOS Casados RUA DA ESCOLA, 18 OLIVAIS 2495 SANTA CATARINA SERRA	P	R:12654°	Monte Redondo	OMISSO	Norte: MANUEL ALVES Sul: MANUEL AFONSO Nascente: MANUEL PEDROSA RUI Poente: JOÃO AMARO	Este prédio tem natureza rústica, situa-se no lugar de Quinta, compõe-se de terreno de pinhal e mato, está inscrito no referido artigo matricial rústico 12654° e tem a área de 6440 m2.	262
336	JÚLIO PEREIRA DA SILVA DEONILDE DA CONCEIÇÃO SOUSA Casados BAJOUCA DE BAIXO BAJOUCA 2425 LEIRIA	TI	R:12671°	Monte Redondo	118/19870918		Este prédio, inscrito na matriz predial rústica da referida freguesia de Monte Redondo sob o artigo 12671°, encontra-se descrito sob o n.º 118/19870918 da freguesia de Bajouca.	104
	ANTÓNIO MANUEL SOUSA DA SILVA HELENA TOMÁS JERÓNIMO Casados RUA DA SERRADA - BAJOUCA DE BAIXO BAJOUCA 2425 LEIRIA	P						
337	MARIA LÍGIA FERREIRA AFONSO FRANCISCO VIEIRA CARREIRA Casados RUA DAS LAMEIRAS BAJOUCA 2425 MONTE REAL	P	R:11236°	Monte Redondo	OMISSO	Norte: JOSÉ DA SILVA OLIVEIRA Sul: RIBEIRO Nascente: MANUEL FERREIRA JÚNIOR Poente: JOSÉ PEREIRA	Este prédio tem natureza rústica, situa-se no lugar de Confraria, compõe-se de terreno de sementeira, pinhal e mato, está inscrito no referido artigo matricial rústico 11236° e tem a área de 5970 m2.	1897
338	MANUEL FERREIRA JÚNIOR MOITAL BAJOUCA 2425 LEIRIA	TI	R:11143°	Monte Redondo	OMISSO	Norte: JOSÉ DA SILVA OLIVEIRA Sul: MANUEL AFONSO Nascente: MANUEL PEREIRA DA SILVA Poente: MANUEL AFONSO	Este prédio tem natureza rústica, situa-se no lugar de Confraria, compõe-se de terreno de pinhal e mato, está inscrito no referido artigo matricial rústico 11143° e tem a área de 1350 m2.	1519
	MARIA ENGRÁCIA FERREIRA ANTÓNIO PEDROSA FERNANDES Casados MOITAL BAJOUCA 2425 LEIRIA	P						
340	JOSÉ FERNANDO DA MOTA OLIVEIRA ROSA DA GRAÇA SOARES Casados BAJOUCA - CENTRO 2425 LEIRIA	P	R:11235°	Monte Redondo	140/19871123		Este prédio, inscrito na matriz predial rústica da referida freguesia de Monte Redondo sob o artigo 11235°, encontra-se descrito sob o n.º 140/19871123 da freguesia de Bajouca.	1090
	MARIA MADALENA DA MOTA OLIVEIRA ARMÊNIO DOMINGUES SERRADA Casados RUA 17 DE DEZEMBRO BAJOUCA CENTRO 2425 MONTE REAL	P						
342	ANA MARIA GASPAR SOARES MIRATEJO CORROIOS 2855 SEIXAL	P	R:11227°	Monte Redondo	OMISSO	Norte: JOAQUIM GASPAR Sul: CAMINHO Nascente: MANUEL PEREIRA FERREIRA NOVO Poente: MARIA VITÓRIA	Este prédio tem natureza rústica, situa-se no lugar de Cêrros, compõe-se de terreno de pinhal e mato, está inscrito no referido artigo matricial rústico 11227° e tem a área de 1200 m2.	67

Parcela N.º	Nome de Proprietários, Possuidores (P), Usufrutuários (U) ou Titulares Inscritos (TI), Conjuges e Moradas	(P) (U) ou (TI)	Matriz: R: Rústica; U: Urbana; omissa.	Freguesia	Descrição Predial	Confrontações do Prédio	Declarações Complementares	Área de Serviço do Prédio (m2)
343	MANUEL FERREIRA DOS SANTOS MARIA DA CONCEIÇÃO FERREIRA DA SILVA Casados R. DA IGREJA, 1 BAJOUCA 2425 LEIRIA	P	R:11234º	Monte Redondo	OMISSO	Norte: JOSÉ DOMINGOS FERREIRA Sul: JOSÉ DA SILVA OLIVEIRA Nascente: ANTÓNIO FRANCISCO SOARES Poente: MARIA CARREIRA CARDOSO	Este prédio tem natureza rústica, situa-se no lugar de Cêrros, compõe-se de terreno de pinhal e mato, está inscrito no referido artigo matricial rústico 11234º e tem a área de 1900 m2.	800
344	ANTÓNIO DA SILVA NETO 2425 LEIRIA	TI	R:11232º	Monte Redondo	OMISSO	Norte: ALFREDO DOMINGOS Sul: LUIS PEREIRA DA SILVA JÚNIOR Nascente: ANTÓNIO FRANCISCO SOARES Poente: MARIA CARREIRA CARDOSO	Este prédio tem natureza rústica, situa-se no lugar de Cêrros, compõe-se de terreno de pinhal e mato, está inscrito no referido artigo matricial rústico 11232º e tem a área de 1250 m2.	675
	JOSÉ DOMINGOS FERREIRA 2425 LEIRIA	TI						
	LUCÍLIA MOTA NETO ÁGUA FORMOSA ILHA 3100 LOURIÇAL	P						
345	MANUEL PEDROSA CARREIRA MOITAL 2425 LEIRIA	TI	R:11231º	Monte Redondo	OMISSO	Norte: ALFREDO DOMINGOS Sul: JOSÉ DOMINGOS FERREIRA Nascente: ANTÓNIO FRANCISCO SOARES Poente: MARIA VITÓRIA	Este prédio tem natureza rústica, situa-se no lugar de Cêrros, compõe-se de terreno de pinhal e mato, está inscrito no referido artigo matricial rústico 11231º e tem a área de 500 m2.	189
	MANUEL FERNANDES PEDROSA ALBERTINA DA CRUZ GOMES PEDROSA Casados RUA DR. LUIS PEREIRA DA COSTA, 55 MONTE REDONDO 2425 LEIRIA	P						
346	FELÍCIA DE JESUS OUTEIRO DA BAJOUCA 2425 LEIRIA	TI	R:11229º	Monte Redondo	OMISSO	Norte: MARIA VITÓRIA Sul: MARIA PEDROSA Nascente: ANTÓNIO FRANCISCO SOARES Poente: MARIA VITÓRIA	Este prédio tem natureza rústica, situa-se no lugar de Cêrros, compõe-se de terreno de pinhal e mato, está inscrito no referido artigo matricial rústico 11229º e tem a área de 500 m2.	58
	ANTÓNIO CARREIRA BERNARDO JÚNIOR ROSA DA MOTA Casados RUA DO TIAZANHA OUTEIRO DA BAJOUCA 2425 LEIRIA	P						
347	MARIA DE LURDES PEDROSA CAPITÃO RUA DAS MATAS, 7 BAJOUCA 2425 LEIRIA	P	R:11228º	Monte Redondo	424/19890307		Este prédio, inscrito na matriz predial rústica da referida freguesia de Monte Redondo sob o artigo 11228º, encontra-se descrito sob o n.º 424/19890307 da freguesia de Bajouca.	693
348	MARIA MARCELINO DA MOTA SILVA JÚLIO FERREIRA DA SILVA Casados RUA DAS LAGOAS BAJOUCA DE BAIXO 2425 LEIRIA	P	R:11267º	Monte Redondo	OMISSO	Norte: MANUEL RODRIGUES QUINTA Sul: ANTÓNIO AFONSO PEREIRA Nascente: MARIA VITÓRIA Poente: JOSÉ MANUEL OLIVEIRA	Este prédio tem natureza rústica, situa-se no lugar de Cêrros, compõe-se de terreno de pinhal e mato, está inscrito no referido artigo matricial rústico 11267º e tem a área de 900 m2.	176
349	BERNARDINO FERREIRA AFONSO RUA DO CEMITÉRIO BAJOUCA 2425 LEIRIA	TI	R:11275º	Monte Redondo	OMISSO	Norte: JOÃO PEDROSA GASPAR Sul: MANUEL DA CONCEIÇÃO SILVA Nascente: MANUEL RODRIGUES QUINTA Poente: JOSÉ PEDROSA	Este prédio tem natureza rústica, situa-se no lugar de Cêrros, compõe-se de terreno de pinhal e mato, está inscrito no referido artigo matricial rústico 11275º e tem a área de 700 m2.	700
	MANUEL RODRIGUES QUINTA MARIA DA LUZ PEDROSA Casados SANTO ALEIXO, 15 MONTE REDONDO 2425 LEIRIA	P						
350	JOÃO PEDROSA DA SILVA DE OLIVEIRA GEORGINA PEDROSA CABECINHAS Casados RUA DAS LAMEIRAS BAJOUCA 2425 MONTE REAL	P	R:11268º	Monte Redondo	OMISSO	Norte: MANUEL RODRIGUES QUINTA Sul: JOAQUIM PEDROSA GASPAR JÚNIOR Nascente: MANUEL MARQUES MOTA Poente: MARIA DE JESUS	Este prédio tem natureza rústica, situa-se no lugar de Cêrros, compõe-se de terreno de pinhal e mato, está inscrito no referido artigo matricial rústico 11268º e tem a área de 840 m2.	24
	ENCARNAÇÃO PEDROSA DA SILVA RUA DAS LAMEIRAS BAJOUCA 2425 LEIRIA	P						
	JOSÉ MANUEL OLIVEIRA ENCARNAÇÃO PEDROSA DA SILVA Casados LAMEIRAS BAJOUCA 2425 LEIRIA	TI						

Parcela N.º	Nomes de Proprietários, Possuidores (P), Usufrutuários (U) ou Titulares Inscritos (TI), Conjuges e Moradas	(P) (U) ou (TI)	Matriz: R: Rústica; U: Urbana; omissa.	Freguesia	Descrição Predial	Confrontações do Prédio	Declarações Complementares	Área de Servidão do Prédio (m2)
351	BERNARDINO FERREIRA AFONSO RUA DO CEMITÉRIO BAJOUCA 2425 LEIRIA	TI	R:11274°	Monte Redondo	OMISSO	Norte: LUIS FERREIRA PEDROSA Sul: LUIS FERREIRA PEDROSA Nascente: MANUEL RODRIGUES QUINTA Poente: AGOSTINHO FERREIRA AFONSO	Este prédio tem natureza rústica, situa-se no lugar de Cêrros, compõe-se de terreno de pinhal e mato, está inscrito no referido artigo matricial rústico 11274° e tem a área de 510 m2.	639
	MARIA LEONOR FERREIRA AFONSO JOÃO DA CUNHA VIEIRA Casados RUA MATA DO CAPITÃO ANDREOS BARREIRA 2410 LEIRIA	P						
352	IRENE FERNANDES PEDROSA FERREIRA JOSÉ CARREIRA FERREIRA Casados RUA DOS VOLUNTÁRIOS 25 NOVEMBRO BAJOUCA 2425 MONTE REDONDO	P	R:11284°	Monte Redondo	OMISSO	Norte: ÁLVARO PEREIRA DOS SANTOS Sul: JOSÉ PEDROSA Nascente: JOSÉ PEDROSA Poente: JOAQUIM FRANCISCO ESTRADA	Este prédio tem natureza rústica, situa-se no lugar de Cêrros, compõe-se de terreno de pinhal e mato, está inscrito no referido artigo matricial rústico 11284° e tem a área de 690 m2.	129
353	DOMINGOS DE JESUS PEDROSA GASPAR MARIA DA ASCENSÃO DUARTE DA SILVA GASPAR Casados RUA DA PEDREIRA, 16 MONTUJOS 2425 MONTE REDONDO	P	R:11280°	Monte Redondo	3492/19960109			258
354	LEONEL FERREIRA CARREIRA LUCÍLIA FERREIRA DA MOTA MARCELINO Casados GASPARA BAJOUCA 2425 MONTE REAL	P	R:11282°	Monte Redondo	OMISSO	Norte: AGOSTINHO FERREIRA AFONSO Sul: NAZARÉ PEDROSA DA MOTA Nascente: CÉSAR DOS SANTOS Poente: ÁLVARO PEREIRA DA MOTA	Este prédio tem natureza rústica, situa-se no lugar de Cêrros, compõe-se de terreno de pinhal e mato, está inscrito no referido artigo matricial rústico 11282° e tem a área de 820 m2.	1069
355	ÁLVARO PEREIRA DA MOTA CONCEIÇÃO DE JESUS MORGANIÇO Casados RUA DO BUJO, 138 - BARREIROS AMOR 2425 LEIRIA	P	R:11283°	Monte Redondo	OMISSO	Norte: AGOSTINHO FERREIRA AFONSO Sul: NAZARÉ PEDROSA DA MOTA Nascente: MARIA MADALENA DE JESUS Poente: JOSÉ DA SILVA OLIVEIRA	Este prédio tem natureza rústica, situa-se no lugar de Cêrros, compõe-se de terreno de pinhal e mato, está inscrito no referido artigo matricial rústico 11283° e tem a área de 820 m2.	394
356	MANUEL DA MOTA OLIVEIRA RAFAELA CARREIRA PEDROSA Casados 12 - RUE P. VAILLANT COULURIER 92300 LEVALLOIS PERRETFRANCE	P	R:11285°	Monte Redondo	OMISSO	Norte: AGOSTINHO FERREIRA AFONSO Sul: JOAQUIM FRANCISCO ESTRADA Nascente: ÁLVARO PEREIRA DA MOTA Poente: JOSÉ FERREIRA	Este prédio tem natureza rústica, situa-se no lugar de Cêrros, compõe-se de terreno de pinhal e mato, está inscrito no referido artigo matricial rústico 11285° e tem a área de 980 m2.	198
357	JOSÉ DE SOUSA AFONSO RUA PRINCIPAL VALE DA BAJOUCA 2425 LEIRIA	P	R:11288°	Monte Redondo	OMISSO	Norte: MANUEL AFONSO Sul: MARIA DO CARMO Nascente: MANUEL AFONSO Poente: ANTÓNIO FRANCISCO JERÓNIMO	Este prédio tem natureza rústica, situa-se no lugar de Ameiro do Vale, compõe-se de terreno de pinhal e mato, está inscrito no referido artigo matricial rústico 11288° e tem a área de 15900 m2.	1175
358	JOSÉ PEREIRA DA SILVA MARIA EMÍLIA DOS PRAZERES Casados RUA CÓREGO GÓIS BAJOUCA 2425 LEIRIA	P	R:11295°	Monte Redondo	OMISSO	Norte: AGOSTINHO FERREIRA AFONSO Sul: AGOSTINHO FERREIRA AFONSO Nascente: AGOSTINHO FERREIRA AFONSO Poente: ANTÓNIO FRANCISCO JERÓNIMO	Este prédio tem natureza rústica, situa-se no lugar de Ameiro do Vale, compõe-se de terreno de pinhal e mato, está inscrito no referido artigo matricial rústico 11295° e tem a área de 3400 m2.	707
359	JOSÉ FERNANDES NAZARÉ GOMES FETEIRA Casados MONTE REDONDO BRAÇAL 2425 LEIRIA	P	R:11442°	Monte Redondo	OMISSO	Norte: CAMINHO Sul: MANUEL FERNANDES Nascente: JOSÉ AFONSO Poente: ANTÓNIO FERREIRA AFONSO	Este prédio tem natureza rústica, situa-se no lugar de Ameiro do Vale, compõe-se de terreno de pinhal e mato, está inscrito no referido artigo matricial rústico 11442° e tem a área de 7410 m2.	1527
359,1	SAMUEL MARTINS DA CRUZ IRENE PEDROSA AFONSO MARTINS Casados ESTRADA DA ESTAÇÃO, 107 MARRAZES 2415 LEIRIA	P	R:11444°	Monte Redondo	OMISSO	Norte: CAMINHO Sul: JOSÉ FERREIRA AFONSO RATO Nascente: ANTÓNIO FRANCISCO JERÓNIMO Poente: JOSÉ FERREIRA AFONSO RATO	Este prédio tem natureza rústica, situa-se no lugar de Ameiro do Vale, compõe-se de terreno de pinhal e mato, está inscrito no referido artigo matricial rústico 11444° e tem a área de 3350 m2.	910

Parcela N.º	Nomes de Proprietários, Possuidores (P), Usufrutuários (U) ou Titulares Inscritos (TI), Conjuges e Moradas	(P) (U) ou (TI)	Matriz: R: Rústica; U: Urbana; omissa.	Freguesia	Descrição Predial	Confrontações do Prédio	Declarações Complementares	Área de Serviço do Prédio (m2)
360	JOSÉ AFONSO BEATRIZ PRAZERES PEDROSA Casados AV. DA IGREJA 2425 BAJOUCA	TI	R:11296º	Monte Redondo	OMISSO	Norte: CAMINHO Sul: JOSÉ PEREIRA DA SILVA Nascente: JOSÉ FERREIRA AFONSO RATO Poente: ANTÓNIO FRANCISCO JERÓNIMO	Este prédio tem natureza rústica, situa-se no lugar de Arneiro do Vale, compõe-se de terreno de pinhal e mato, está inscrito no referido artigo matricial rústico 11296º e tem a área de 4500 m2.	1066
	MARIA DOS ANJOS PEDROSA AFONSO PAIVA RUA 25 DE ABRIL, 19 - 2º ESQ. 2605-124 BELAS	P						
361	MARIA DOS PRAZERES PEREIRA GOMES AMÉRICO DA SILVA NETO Casados RUA DO BARREIRO, 6 - PAÇO MONTE REDONDO 2425 LEIRIA	P	R:11401º	Monte Redondo	OMISSO	Norte: RIBEIRO Sul: CAMINHO Nascente: ANTÓNIO FERREIRA AFONSO Poente: AUGUSTO MOTA PEREIRA DA SILVA	Este prédio tem natureza rústica, situa-se no lugar de Caseiro, compõe-se de terreno de sementeira, pinhal e mato, está inscrito no referido artigo matricial rústico 11401º e tem a área de 7570 m2.	265
	JOSÉ GOMES FERREIRA RUA DO BRAÇAL, 2 - SANTO ALEIXO MONTE REAL 2425 LEIRIA	P						
	JOSÉ FERNANDES SANTO RUA DO LOURAL BAJOUCA 2425 LEIRIA	P						
	ELÍSIO PEDROSA FERNANDES ÁGUA FORMOSA 2425 LEIRIA	TI						
363	AUGUSTO MOTA PEREIRA DA SILVA JOAQUINA DO CARMO PEDROSA Casados RUA DOS NOVOS - MOITAL BAJOUCA 2425 MONTE REAL	P	R:11441º	Monte Redondo	OMISSO	Norte: MANUEL FERREIRA BARREIRA Sul: CAMINHO Nascente: ADELINO PEREIRA FERREIRA Poente: JOÃO PEDROSA FILIPE	Este prédio tem natureza rústica, situa-se no lugar de Braçal, compõe-se de terreno de pinhal e mato, está inscrito no referido artigo matricial rústico 11441º e tem a área de 1270 m2.	807
364	ARLINDO FRANCISCO DA FELICIDADE BARREIRA MARIA ALICE DUARTE DOMINGUES BARREIRA Casados RUA DO CARVALHAL, 17 - 19 GÂNDARA DIS OLIVAIS 2425 LEIRIA	P	R:11440º	Monte Redondo	OMISSO	Norte: VALA Sul: AUGUSTO MOTA PEREIRA DA SILVA Nascente: ADELINO PEREIRA FERREIRA Poente: JOÃO PEDROSA FILIPE	Este prédio tem natureza rústica, situa-se no lugar de Braçal, compõe-se de terreno de pinhal e mato, está inscrito no referido artigo matricial rústico 11440º e tem a área de 2780 m2.	23
365	JOSÉ PEREIRA DOMINGUES GRACIETE RAMOS PEDROSA Casados SOBRAL ÁGUA FORMOSA 2425 LEIRIA	P	R:11439º	Monte Redondo	OMISSO	Norte: VALA Sul: CAMINHO Nascente: MANUEL FRANCISCO BARREIRA Poente: MANUEL FRANCISCO SOARES	Este prédio tem natureza rústica, situa-se no lugar de Braçal, compõe-se de terreno de pinhal e mato, está inscrito no referido artigo matricial rústico 11439º e tem a área de 4350 m2.	629
366	MARIA DOS PRAZERES PEREIRA FERREIRA LUCÍLIO DIAS FERREIRA Casados R. DO LOURAL, 44 BAJOUCA 2425 LEIRIA	P	R:11438º	Monte Redondo	6702/20030515			717
	MARIA ALICE PEREIRA FERREIRA MANUEL DA MOTA CATARINO Casados ALTO DOS CRESPOS 3100 POMBAL	P						
367	JOSÉ RODRIGUES QUINTA EMÍLIA GOMES Casados BRAÇAL MONTE REDONDO 2425 LEIRIA	P	R:11437º	Monte Redondo	OMISSO	Norte: VALA Sul: CAMINHO Nascente: MANUEL FRANCISCO GOMES Poente: MANUEL ALVES	Este prédio tem natureza rústica, situa-se no lugar de Braçal, compõe-se de terreno de pinhal e mato, está inscrito no referido artigo matricial rústico 11437º e tem a área de 1960 m2.	519
	ANTÓNIO FRANCISCO SOARES LUZIA DA LUZ SOARES Casados RUA NOVOS ÁGUA FORMOSA 2425 MONTE REAL	P						
369	JOÃO BATISTA 2425 LEIRIA	TI	R:11436º	Monte Redondo	OMISSO	Norte: VALA Sul: CAMINHO Nascente: JOSÉ RODRIGUES QUINTA Poente: JOAQUIM GASPARG	Este prédio tem natureza rústica, situa-se no lugar de Braçal, compõe-se de terreno de pinhal e mato, está inscrito no referido artigo matricial rústico 11436º e tem a área de 820 m2.	184
	MARIA DE FÁTIMA ROSA BATISTA PEREIRA RUA DO FIGUEIREDO, 4 RIBEIRA DA BAJOUCA 2425 LEIRIA	P						

Parcela N.º	Nomes de Proprietários, Possuidores (P), Usufrutuários (U) ou Titulares Inscritos (TI), Conjuges e Moradas	(P) (U) ou (TI)	Matriz: R: Rústica; U: Urbana; omissa.	Freguesia	Descrição Predial	Confrontações do Prédio	Declarações Complementares	Área de Servidão do Prédio (m2)
370	MARIA RITA DE JESUS MARCELINO RUA DA PORTELINHA BAJOUCA DE BAIXO 2425 LEIRIA	P	R:11433º	Monte Redondo	OMISSO	Norte: JOSÉ MANUEL OLIVEIRA Sul: MARIA DA MOTA Nascente: JOSÉ MANUEL ALVES Poente: JOSÉ RODRIGUES QUINTA	Este prédio tem natureza rústica, situa-se no lugar de Braçal, compõe-se de terreno de pinhal e mato, está inscrito no referido artigo matricial rústico 11433º e tem a área de 1370 m2.	265
371	JOÃO PEDROSA DA SILVA DE OLIVEIRA GEORGINA PEDROSA CABECINHAS Casados RUA DAS LAMEIRAS BAJOUCA 2425 MONTE REAL	P	R:11432º	Monte Redondo	OMISSO	Norte: VALA Sul: JOAQUIM GASPAR Nascente: MANUEL ALVES Poente: JOSÉ RODRIGUES QUINTA	Este prédio tem natureza rústica, situa-se no lugar de Braçal, compõe-se de terreno de pinhal e mato, está inscrito no referido artigo matricial rústico 11432º e tem a área de 490 m2.	120
	ENCARNAÇÃO PEDROSA DA SILVA RUA DAS LAMEIRAS BAJOUCA 2425 LEIRIA	P						
	JOSÉ MANUEL OLIVEIRA ENCARNAÇÃO PEDROSA DA SILVA Casados LAMEIRAS BAJOUCA 2425 LEIRIA	TI						
372	ANTÓNIO FRANCISCO SOARES LUZIA DA LUZ SOARES Casados RUA NOVOS ÁGUA FORMOSA 2425 MONTE REAL	P	R:11431º	Monte Redondo	OMISSO	Norte: VALA Sul: ANTÓNIO FERREIRA AFONSO Nascente: JOSÉ MANUEL OLIVEIRA Poente: LUIS FRANCISCO SOARES	Este prédio tem natureza rústica, situa-se no lugar de Braçal, compõe-se de terreno de pinhal e mato, está inscrito no referido artigo matricial rústico 11431º e tem a área de 3240 m2.	510
	JOSÉ RODRIGUES QUINTA EMÍLIA GOMES Casados BRAÇAL MONTE REDONDO 2425 LEIRIA	P						
373	MARIA DA LUZ FERREIRA DA MOTA RUA PADRE PEDROSA, 20 ANDREZES 2425 BAJOUCA	TI	R:11430º	Monte Redondo	OMISSO	Norte: VALA Sul: MANUEL MARQUES Nascente: JOSÉ RODRIGUES QUINTA Poente: FERNANDO AFONSO PEDROSA DE SOUSA	Este prédio tem natureza rústica, situa-se no lugar de Braçal, compõe-se de terreno de pinhal e mato, está inscrito no referido artigo matricial rústico 11430º e tem a área de 3600 m2.	136
	MARIA JOSÉ CARREIRA SOARES R. VOLUNTÁRIOS 25 NOVEMBRO, 44 2425 BAJOUCA	P						
374	DIONÍSIO RODRIGUES AMARO MATILDE DOS RAMOS MARQUES GOMES AMARO Casados RUA BRAÇAL, 5 - SANTO ALEIXO MONTE REAL 2425 LEIRIA	P	R:8176º	Monte Redondo	6279/20011129			78
	DONZÍLIA RODRIGUES AMARO MOREIRA ADRIANO JOSÉ ROSA MOREIRA Casados AV. PRINCIPAL, 1439 - VIDIGAL DE CIMA POUSOS 2425 LEIRIA	P						
	FERNANDO MANUEL RODRIGUES AMARO MONTE REDONDO 2425-617 LEIRIA	P						
	LAURA RODRIGUES AMARO FERREIRA FRANKLIN GOMES FERREIRA Casados RUA DO SOBREIRINHA, 2 - FONTE COVA MONTE REDONDO 2425 LEIRIA	P						
376	ANTÓNIO FRANCISCO JERÓNIMO BRAÇAL 2425 LEIRIA	TI	R:11406º	Monte Redondo	OMISSO	Norte: RIBEIRO Sul: VALA Nascente: JOÃO AMARO Poente: ANTÓNIO PEREIRA DA SILVA	Este prédio tem natureza rústica, situa-se no lugar de Tapada, compõe-se de terreno de sementeira, está inscrito no referido artigo matricial rústico 11406º e tem a área de 2520 m2.	698
	JOSÉ HUMBERTO GOMES JERÓNIMO RUA DO BRAÇAL, 1 SANTO ALEIXO 2425 MONTE REDONDO	P						
377	ARMÉNIO FERREIRA CAPITÃO MARIA JOSÉ BRÁS ALVES CAPITÃO Casados RUA DOS CAPITÃES, 39 - HELENOS ILHA 3105-112 POMBAL	P	R:11407º	Monte Redondo	1978/19991028		Este prédio, inscrito na matriz predial rústica da referida freguesia de Monte Redondo sob o artigo 11407º, encontra-se descrito sob o n.º 1978/19991028 da freguesia de Bajouca.	295
	MARIA PEREIRA DA MOTA RUA DO LOURAL, 40 BAJOUCA 2425-191 LEIRIA	U						

Parcela N.º	Nomes de Proprietários, Possuidores (P), Usufrutuários (U) ou Titulares Inscritos (TI), Conjuges e Moradas	(P) (U) ou (TI)	Matriz: R: Rústica; U: Urbana; omissa.	Freguesia	Descrição Predial	Confrontações do Prédio	Declarações Complementares	Área de Servidão do Prédio (m2)
378	DOMINGOS GOMES FETEIRA MARIA MANUELA MARQUES CARDOSO Casados SANTO ALEIXO, 7 MONTE REDONDO 2425 LEIRIA	P	R:11408º	Monte Redondo	OMISSO	Norte: RIBEIRO Sul:VALA Nascente: ANTÓNIO PEREIRA DA SILVA Poente: MARIA DUARTE DA SILVA	Este prédio tem natureza rústica, situa-se no lugar de Tapada, compõe-se de terreno de sementeira, está inscrito no referido artigo matricial rústico 11408º e tem a área de 1150 m2.	371
	ADELINO GOMES FETEIRA BRAÇAL 2425 LEIRIA	P						
380	ANTÓNIO GOMES FETEIRA JÚNIOR, HERDEIROS BRAÇAL 2425 LEIRIA	TI	R:8210º	Monte Redondo	OMISSO	Norte: ADELINO PEREIRA FERREIRA Sul:RIBEIRO Nascente: ADELINO PEREIRA FERREIRA Poente: ANTÓNIO FERREIRA AFONSO	Este prédio tem natureza rústica, situa-se no lugar de Braçal, compõe-se de terreno de pinhal, mato e 8 oliveiras, está inscrito no referido artigo matricial rústico 8210º e tem a área de 2410 m2.	451
	GABRIEL PEDROSA FERNANDES LUZIA MARIA GOMES Casados RUA DA MATINHA, 15 - MATA MOURISCA MONTE REAL 2425 LEIRIA	P						
381	MANUEL PEDROSA FERNANDES MARIA CRISTINA PEREIRA GONÇALVES Casados SANTO ALEIXO, 5 MONTE REDONDO 2425 LEIRIA	P	R:8208º	Monte Redondo	OMISSO	Norte: ADELINO PEREIRA FERREIRA Sul:CAMINHO Nascente: ADELINO PEREIRA FERREIRA Poente: CAMINHO	Este prédio tem natureza rústica, situa-se no lugar de Casal Venâncio, compõe-se de terreno de sementeira e eucaliptal, está inscrito no referido artigo matricial rústico 8208º e tem a área de 3680 m2.	425
	MANUEL FERNANDES MARIA EMÍLIA PEREIRA Casados RUA CENTRAL, 25 RIBEIRA DA BAJOUCA 2425 LEIRIA	P						
382	SAMUEL MARTINS DA CRUZ IRENE PEDROSA AFONSO MARTINS Casados ESTRADA DA ESTAÇÃO, 107 MARRAZES 2415 LEIRIA	P	R:8209º	Monte Redondo	OMISSO	Norte: ADELINO FERREIRA PEREIRA Sul:RIBEIRO Nascente: ADELINO GOMES FETEIRA Poente: ANTÓNIO GOMES FETEIRA	Este prédio tem natureza rústica, situa-se no lugar de Braçal, compõe-se de terreno de pinhal e mato, está inscrito no referido artigo matricial rústico 8209º e tem a área de 2010 m2.	499
383	JOSÉ GOMES FERREIRA RUA DO BRAÇAL, 2 - SANTO ALEIXO MONTE REAL 2425 LEIRIA	P	R:8206º	Monte Redondo	4025/19970206			794
	MANUEL FERNANDES RIBEIRA DA BAJOUCA 2425 LEIRIA	P						
	AMÉRICO AGOSTINHO MENDONÇA FRAZÃO 2425 LEIRIA	P						
	JOSÉ FERNANDES SANTO RUA DO LOURAL BAJOUCA 2425 LEIRIA	P						
	LUSIAVES - INDÚSTRIA E COMÉRCIO DE AVES, S.A. MARINHA DAS ONDAS 3080 FIGUEIRA DA FOZ	TI						
384	MARIA DA LUZ FERNANDES RUA DA MATINHA, 54 - ÁGUA FORMOSA MATA MOURISCA 2425 LEIRIA	P	R:8194º	Monte Redondo	OMISSO	Norte: CAMINHO Sul:RIBEIRO Nascente: ANTÓNIO FERREIRA AFONSO Poente: ANTÓNIO FRANCISCO JERÓNIMO	Este prédio tem natureza rústica, situa-se no lugar de Pouzados, compõe-se de terreno de sementeira, vinha e sete árvores de fruto, está inscrito no referido artigo matricial rústico 8194º e tem a área de 4800 m2.	303
	HERDEIROS DE MANUEL FRANCISCO PLÁCIDO 2425 LEIRIA	P						
	MANUEL FRANCISCO PLÁCIDO MARIA DA LUZ FERNANDES Casados RUA DA MATINHA, 54 - ÁGUA FORMOSA MATA MOURISCA 2425 LEIRIA	TI						
	NATIVIDADE BRITES FETEIRA BRAÇAL 2425 LEIRIA	TI						
385 (continua)	MARIA ALICE PEREIRA FERREIRA FETEIRA CARLOS ALBERTO BRITES FETEIRA Casados PAÇO MONTE REDONDO 2425 LEIRIA	TI	R:8195º	Monte Redondo	00053/190385			406
	MARIA DE LOURDES PEREIRA FERREIRA DA SILVA AMÉRICO DA SILVA PEREIRA NETO Casados RIBEIRA DA BAJOUCA MONTE REDONDO 2425 LEIRIA	TI						

Parcela N.º	Nomes de Proprietários, Possuidores (P), Usufrutuários (U) ou Titulares Inscritos (TI), Conjuges e Moradas	(P) (U) ou (TI)	Matriz: R: Rústica; U: Urbana; omissa.	Freguesia	Descrição Predial	Confrontações do Prédio	Declarações Complementares	Área de Servidão do Prédio (m2)
(continuação) 385	MARIA EMÍLIA PEREIRA PAÇO MONTE REDONDO 2425 LEIRIA	TI						
	MARIA JUDITE PEREIRA FERREIRA E SILVA JOAQUIM DE OLIVEIRA E SILVA Casados PAÇO MONTE REDONDO 2425 LEIRIA	TI						
	ARLINDO PEREIRA FERREIRA GRACINDA ROLO DOMINGUES Casados AROEIRA MONTE REDONDO 2425 LEIRIA	TI						
	MANUEL PEREIRA FERREIRA GUILHERMINA CARREIRA TEODÓSIO FERREIRA Casados RUA PRINCIPAL, 231 - FONTAINHAS COIMBRÃO 2425 LEIRIA	P						
385,1	MARIA DE LOURDES PEREIRA FERREIRA DA SILVA AMÉRICO DA SILVA PEREIRA NETO Casados RIBEIRA DA BAJOUCA MONTE REDONDO 2425 LEIRIA	TI	R:8196º	Monte Redondo	00054/190385			408
	MARIA ALICE PEREIRA FERREIRA FETEIRA CARLOS ALBERTO BRITES FETEIRA Casados PAÇO MONTE REDONDO 2425 LEIRIA	TI						
	ARLINDO PEREIRA FERREIRA GRACINDA ROLO DOMINGUES Casados AROEIRA MONTE REDONDO 2425 LEIRIA	TI						
	MARIA EMÍLIA PEREIRA PAÇO MONTE REDONDO 2425 LEIRIA	TI						
	MARIA JUDITE PEREIRA FERREIRA E SILVA JOAQUIM DE OLIVEIRA E SILVA Casados PAÇO MONTE REDONDO 2425 LEIRIA	TI						
	MANUEL PEREIRA FERREIRA GUILHERMINA CARREIRA TEODÓSIO FERREIRA Casados RUA PRINCIPAL, 231 - FONTAINHAS COIMBRÃO 2425 LEIRIA	P						
386	SAMUEL MARTINS DA CRUZ IRENE PEDROSA AFONSO MARTINS Casados ESTRADA DA ESTAÇÃO, 107 MARRAZES 2415 LEIRIA	P	R:8197º	Monte Redondo	OMISSO	Norte: ANTÓNIO GOMES FETEIRA JÚNIOR Sul: CAMINHO Nascente: MANUEL PEREIRA TEOTÓNIO Poente: ANTÓNIO FERREIRA AFONSO	Este prédio tem natureza rústica, situa-se no lugar de Casal Venâncio, compõe-se de terreno de pinhal e mato, está inscrito no referido artigo matricial rústico 8197º e tem a área de 1800 m2.	428
387	JOSÉ RODRIGUES QUINTA EMÍLIA GOMES Casados BRAÇAL MONTE REDONDO 2425 LEIRIA	P	R:8190º	Monte Redondo	OMISSO	Norte: CAMINHO Sul: RIBEIRO Nascente: CAMINHO Poente: ANTÓNIO FRANCISCO JERÓNIMO	Este prédio tem natureza rústica, situa-se no lugar de Braçal, compõe-se de terreno de sementeira e vinha, está inscrito no referido artigo matricial rústico 8190º e tem a área de 4820 m2.	298
388	VIRGÍLIO CARVALHO FERREIRA RUA PRINCIPAL, 11 - BRAÇAL MONTE REDONDO 2425 LEIRIA	P	R:8199º	Monte Redondo	OMISSO	Norte: MANUEL DA SILVA AZINHEIRO Sul: JOSÉ MARIA CARDOSO Nascente: ANTÓNIO FERREIRA AFONSO Poente: INSTITUTO MONTE REDONDO	Este prédio tem natureza rústica, situa-se no lugar de Casal Venâncio, compõe-se de terreno de pinhal e mato, está inscrito no referido artigo matricial rústico 8199º e tem a área de 1400 m2.	419
389	FUNDAÇÃO BISSAYA BARRETO QUINTA DOS PLÁTANOS - APARTADO 7049 3040 COIMBRA	P	R:8185º	Monte Redondo	OMISSO	Norte: AUGUSTO GOMES FETEIRA Sul: ADELINO PEREIRA FERREIRA Nascente: MANUEL DA SILVA AZINHEIRO Poente: MANUEL JOSÉ RODRIGUES	Este prédio tem natureza rústica, situa-se no lugar de Casal Venâncio, compõe-se de terreno de pinhal e mato, está inscrito no referido artigo matricial rústico 8185º e tem a área de 21070 m2.	1260

Parcela N.º	Nomes de Proprietários, Possuidores (P), Usufrutuários (U) ou Titulares Inscritos (TI), Conjuges e Moradas	(P) (U) ou (TI)	Matriz: R: Rústica; U: Urbana; omissa.	Freguesia	Descrição Predial	Confrontações do Prédio	Declarações Complementares	Área de Servidão do Prédio (m2)
390	MARIA DA CRUZ GOMES CARVALHO ALBANO DA MOTA Casados RUA DR. LUIS PEREIRA DA COSTA, 76 MONTE REDONDO 2425 LEIRIA	P	R:8184º	Monte Redondo	OMISSO	Norte: CAMINHO Sul: MANUEL DA SILVA AZINHEIRO Nascente: ANTÓNIO HENRIQUES Poente: MANUEL JOSÉ RODRIGUES	Este prédio tem natureza rústica, situa-se no lugar de Casal Venâncio, compõe-se de terreno de pinhal e mato, está inscrito no referido artigo matricial rústico 8184º e tem a área de 16520 m2.	1517
391	MANUEL FERNANDES PEDROSA ALBERTINA DA CRUZ GOMES PEDROSA Casados RUA DR. LUIS PEREIRA DA COSTA, 55 MONTE REDONDO 2425 LEIRIA	TI	R:8183º	Monte Redondo	OMISSO	Norte: CAMINHO Sul: AUGUSTO GOMES FETEIRA Nascente: AUGUSTO GOMES FETEIRA Poente: MANUEL JOSÉ RODRIGUES	Este prédio tem natureza rústica, situa-se no lugar de Casal Venâncio, compõe-se de terreno de pinhal e mato, está inscrito no referido artigo matricial rústico 8183º e tem a área de 3450 m2.	1806
	GERMANO FERNANDES PEDROSA MARIA DA CONCEIÇÃO DUARTE Casados PICOTO SOUTO DA CARPALHOSA 2425 LEIRIA	P						
392	SILVINO FERREIRA DA MOTA MARIA DE FÁTIMA PEREIRA ANTUNES DA MOTA Casados RUA PRINCIPAL, 25 MONTE REDONDO 2425 LEIRIA	P	R:8182º	Monte Redondo	OMISSO	Norte: CAMINHO Sul: ADELINO PEREIRA FERREIRA Nascente: INSTITUTO MONTE REDONDO Poente: DOMINGOS DUARTE	Este prédio tem natureza rústica, situa-se no lugar de Casal Venâncio, compõe-se de terreno de pinhal e mato, está inscrito no referido artigo matricial rústico 8182º e tem a área de 5400 m2.	107
393	JOAQUIM PEREIRA PATRÍCIO JÚNIOR HELENA DA SILVA KLABUNDI PATRÍCIO Casados RUA FONTE DO CABEÇO, 20 - LONGRA CARANGUEJEIRA 2410 LEIRIA	P	R:8122º; R:8123º.	Monte Redondo	3862/19961108			2036
394	MANUEL FERNANDES PEDROSA ALBERTINA DA CRUZ GOMES PEDROSA Casados RUA DR. LUIS PEREIRA DA COSTA, 55 MONTE REDONDO 2425 LEIRIA	P	R:8126º	Monte Redondo	4296/19970701			1158
395	AGOSTINHO JOSÉ FERREIRA GOMES MARIA DE FÁTIMA FERREIRA DOMINGUES GOMES Casados MONTE REDONDO 2425 LEIRIA	P	R:8124º	Monte Redondo	OMISSO	Norte: ESTRADA NACIONAL Sul: ANTÓNIO GOMES FETEIRA Nascente: JOSÉ MARIA PEDROSA FRIAS Poente: ESTRADA NACIONAL	Este prédio tem natureza rústica, situa-se no lugar de Valeira, compõe-se de terreno de pinhal e mato, está inscrito no referido artigo matricial rústico 8124º e tem a área de 7330 m2.	394
	OLÍMPIO DA MOTA GOMES AIDA MARIA MARQUES GUARDA Casados MONTE REDONDO 2425 LEIRIA	P						
	MARIA DUARTE DA SILVA SANTO ALEIXO 2425 LEIRIA	TI						
396	MANUEL FERNANDES PEDROSA ALBERTINA DA CRUZ GOMES PEDROSA Casados RUA DR. LUIS PEREIRA DA COSTA, 55 MONTE REDONDO 2425 LEIRIA	P	R:8078º	Monte Redondo	00220/171085			1509
397	MANUEL DUARTE PEDROSA JÚNIOR DEOLINDA DUARTE GOMES Casados RUA JOSÉ DUARTE ROLO JÚNIOR, 82 - SISMARIA MONTE REAL 2425 LEIRIA	P	R:8079º	Monte Redondo	OMISSO	Norte: JOSÉ DUARTE GOMES Sul: MARIA DA CRUZ Nascente: ESTRADA NACIONAL Poente: CAMINHO DE FERRO	Este prédio tem natureza rústica, situa-se no lugar de Poços, compõe-se de terreno de pinhal e mato, está inscrito no referido artigo matricial rústico 8079º e tem a área de 4800 m2.	121
398	JOSÉ GABRIEL CASTELÃO FERREIRA PAÇO MONTE REDONDO 2425 LEIRIA	P	R:911º	Monte Redondo	7101/20041020			852
399	MARIA DUARTE DA SILVA SANTO ALEIXO 2425 LEIRIA	TI	R:913º	Monte Redondo	OMISSO	Norte: MARIA DA CRUZ Sul: MARIA HELENA DA CRUZ GOMES Nascente: ALBERTO JESUS FETEIRA, HERDEIROS Poente: SERAFIM RODRIGUES DA SILVA	Este prédio tem natureza rústica, situa-se no lugar de Valeira, compõe-se de terreno de pinhal e mato, está inscrito no referido artigo matricial rústico 913º e tem a área de 18330 m2.	1906
	AGOSTINHO GOMES DA SILVA MARIA DE OLIVEIRA E SILVA Casados RUA DO MOINHO, 107 - PAUL MONTE REAL 2425 LEIRIA	P						
400 (continua)	MANUEL FERNANDES PEDROSA ALBERTINA DA CRUZ GOMES PEDROSA Casados RUA DR. LUIS PEREIRA DA COSTA, 55 MONTE REDONDO 2425 LEIRIA	P	R:918º	Monte Redondo	214/19851017			4242

Parcela N.º	Nomes de Proprietários, Possuidores (P), Usufrutuários (U) ou Titulares Inscritos (TI), Conjuges e Moradas	(P) (U) ou (TI)	Matriz: R: Rústica; U: Urbana; omissa.	Freguesia	Descrição Predial	Confrontações do Prédio	Declarações Complementares	Área de Servidão do Prédio (m2)
(continuação) 400	MANUEL GOMES CARVALHO OLÍVIA LEAL VERÍSSIMO Casados CARREIRA 2425 LEIRIA	P						
	JOAQUIM GOMES CARVALHO MARIA IRENE DA LUZ DUARTE CARVALHO Casados RUA DA PONTINHA, 1 - SANTO ALEIXO MONTE REAL 2425 LEIRIA	P						
	MARIA HELENA DA CRUZ GOMES FAUSTINO RAUL CARREIRA FAUSTINO Casados RUA IMACULADA CONCEIÇÃO, 84, 1.º - TELHEIRO BARREIRA 2410 LEIRIA	P						
	AGOSTINHO GOMES CARVALHO DIAMANTINA LEAL CURADO Casados RUA FONTE COVA, 52 MONTE REDONDO 2425 LEIRIA	P						
	MARIA DA CRUZ GOMES CARVALHO ALBANO DA MOTA Casados RUA DR. LUIS PEREIRA DA COSTA, 76 MONTE REDONDO 2425 LEIRIA	P						
	JOSÉ GABRIEL CASTELÃO FERREIRA PAÇO MONTE REDONDO 2425 LEIRIA	P						
406	PAULO JORGE LEAL FERREIRA CLAÚDIA CARREIRA GASPAR Casados ESTRADA NACIONAL 109, 6 - SANTO ALEIXO MONTE REDONDO 2425-624 LEIRIA	TI	R:927º	Monte Redondo	7634/20060125			180
	CÉSAR DOMINGUES FERNANDES MARIA DE JESUS PEDROSA DO COUTO SANTOS Casados RUA DO ARNEIRO, 113 ILHA 3215 POMBAL	P						
407	HERDEIROS DE JOSÉ FERREIRA LOPES 2425 LEIRIA	P	R:956º	Monte Redondo	OMISSO	Norte: MANUEL DUARTE FERREIRA Sul: CAMINHO Nascente: MARIA DA CRUZ Poente: JOSÉ LOPES DOS SANTOS	Este prédio tem natureza rústica, situa-se no lugar de Valeira, compõe-se de terreno de pinhal e mato, está inscrito no referido artigo matricial rústico 956º e tem a área de 2260 m2.	450
	VIRGÍLIO FERREIRA LOPES OTÍLIA ALVES LOPES Casados RUA PRINCIPAL, 1956 - CARREIRA DE BAIXO MONTE REAL 2425 LEIRIA	P						
	JOSÉ FERREIRA LOPES IRIA FERREIRA Casados RUA PRINCIPAL - CARREIRA DE BAIXO MONTE REAL 2425 LEIRIA	TI						
408 (continua)	DAVID ALEXANDRE HENRIQUES FERREIRA ESTRADA NACIONAL 109 - SANTO ALEIXO MONTE REAL 2425 LEIRIA	P	R:925º	Monte Redondo	2659/19940218			1298
	JORGE FERNANDES FERREIRA MARIA MANUELA MOREIRA Casados ESTRADA NACIONAL 109 - SANTO ALEIXO MONTE REAL 2425 LEIRIA	P						
	LUIS MANUEL LEAL FERREIRA ISABEL FREIRE DOS SANTOS FERREIRA Casados ESTRADA NACIONAL 109, 6 - SANTO ALEIXO MONTE REDONDO 2425 LEIRIA	P						
	PAULO JORGE LEAL FERREIRA CLAÚDIA CARREIRA GASPAR Casados ESTRADA NACIONAL 109, 6 - SANTO ALEIXO MONTE REDONDO 2425-624 LEIRIA	P						
	LUDOVIC HENRIQUES FERREIRA ESTRADA NACIONAL 109 - SANTO ALEIXO MONTE REAL 2425 LEIRIA	P						

Parcela N.º	Nomes de Proprietários, Possuidores (P), Usufrutuários (U) ou Titulares Inscritos (TI), Conjuges e Moradas	(P) (U) ou (TI)	Matriz: R: Rústica; U: Urbana; omissa.	Freguesia	Descrição Predial	Confrontações do Prédio	Declarações Complementares	Área de Servidão do Prédio (m2)
(continuação) 408	IDALINA FERNANDES FERREIRA ESTRADA NACIONAL 109 - SANTO ALEIXO MONTE REAL 2425 LEIRIA	P						
	JOSÉ RODRIGUES FERREIRA MARIA DE FÁTIMA RODRIGUES SIMÕES Casados ESTRADA NACIONAL 109 - SANTO ALEIXO MONTE REAL 2425 LEIRIA	P						
	MARIA DA CONCEIÇÃO SILVA LEAL RUA PRINCIPAL, 68 - PAÇO MONTE REAL 2425 LEIRIA	P						
	DIAMANTINA DE JESUS FERNANDES FERREIRA ESTRADA NACIONAL 109 - SANTO ALEIXO MONTE REAL 2425 LEIRIA	P						
	CARLOS ANTÓNIO LEAL FERREIRA RUA PRINCIPAL, 68 - PAÇO MONTE REAL 2425 LEIRIA	P						
	EMÍLIA FERNANDES SANTO ALEIXO - ESTRADA NACIONAL 109 MONTE REAL 2425 LEIRIA	P						
	SILVINO FERNANDES FERREIRA ANA PAULA FERREIRA DA SILVA Casados 18 RUE DU POITEAU CROISÉE DE LA CHAPELLE 79140 FRANÇA	P						
410	JOSÉ MARIA DUARTE VERÍSSIMO DEOLINDA MARIA DUARTE Casados RUA PRINCIPAL, 41 - CARREIRA MONTE REAL 2425 LEIRIA	P	R:929°	Monte Redondo	OMISSO	Norte: FRANCISCO ANTÓNIO JÚNIOR Sul: JOSÉ LOPES DOS SANTOS Nascente: MARIA DUARTE DA SILVA E OUTRO Poente: MANUEL PEREIRA TEOTÓNIO	Este prédio tem natureza rústica, situa-se no lugar de Valeira, compõe-se de terreno de pinhal e mato, está inscrito no referido artigo matricial rústico 929° e tem a área de 5680 m2.	1168
411	MARIA DOS PRAZERES PEREIRA GOMES AMÉRICO DA SILVA NETO Casados RUA DO BARREIRO, 6 - PAÇO MONTE REDONDO 2425 LEIRIA	P	R:931°	Monte Redondo	OMISSO	Norte: JOSÉ VENÂNCIO Sul: INSTITUTO DE MONTE REDONDO Nascente: MANUEL DUARTE FERREIRA Poente: HERDEIROS DE JOÃO RODRIGUES	Este prédio tem natureza rústica, situa-se no lugar de Valeira, compõe-se de terreno de pinhal e mato, está inscrito no referido artigo matricial rústico 931° e tem a área de 6330 m2.	643
	MANUEL PEREIRA GOMES VITALINA MARIA PEDROSA DA SILVA GOMES Casados RUA CENTRAL, 22 - RIBEIRA DA BAJOUCA MONTE REDONDO 2425-623 LEIRIA	P						
412	JOSÉ PEREIRA VENÂNCIO MONTE REDONDO 2425 LEIRIA	TI	R:932°	Monte Redondo	OMISSO	Norte: JORGE DOS SANTOS E OUTROS Sul: CAMINHO Nascente: MANUEL PEREIRA TEOTÓNIO E OUTROS Poente: JOSÉ MARIA FERREIRA PINHAL	Este prédio tem natureza rústica, situa-se no lugar de Cabeço do Vegia, compõe-se de terreno de pinhal e mato, está inscrito no referido artigo matricial rústico 932° e tem a área de 34780 m2.	3382
	JOÃO PEREIRA VENÂNCIO MONTE REDONDO 2425 LEIRIA	TI						
	TERESA DUARTE PEREIRA MONTE REDONDO 2425 LEIRIA	TI						
	CONCEIÇÃO DUARTE PEREIRA MONTE REDONDO 2425 LEIRIA	TI						
	MARIA DUARTE PEREIRA MONTE REDONDO 2425 LEIRIA	TI						
	JOAQUIM MOITAL RUA GOMES FREIRE, 9 - 1.º ESQ.º 2400-149 LEIRIA	P						
413	JOAQUIM DA SILVA HENRIQUES MARIA HELENA RITA FERREIRA Casados RUA DO PARAISO, 9 - LAVAGADAS MONTE REDONDO 2425 LEIRIA	P	R:880°	Monte Redondo	OMISSO	Norte: LUIZ PEREIRA Sul: JOSÉ MARIA FERREIRA DO PINHAL Nascente: EMÍLIA GOMES Poente: CAMINHO	Este prédio tem natureza rústica, situa-se no lugar de Cabeço do Vegia, compõe-se de terreno de pinhal e mato, está inscrito no referido artigo matricial rústico 880° e tem a área de 8680 m2.	1781
	JOAQUIM PEDRO FERREIRA IDALINA DE JESUS Casados AV. NOSSA SENHORA DA GUIA, 33 GUIA 3100 POMBAL	P						

Parcela N.º	Nomes de Proprietários, Possuidores (P), Usufrutuários (U) ou Titulares Inscritos (TI), Conjuges e Moradas	(P) (U) ou (TI)	Matriz: R: Rústica; U: Urbana; omissa.	Freguesia	Descrição Predial	Confrontações do Prédio	Declarações Complementares	Área de Serviço do Prédio (m2)
415	LUIZ PEREIRA SANTO ALEIXO 2425 LEIRIA	TI	R:862º	Monte Redondo	OMISSO	Norte: JOSÉ LOPES DOS SANTOS Sul: ANTÓNIO HENRIQUES Nascente: MANUEL PEREIRA TEOTÓNIO Poente: ANTÓNIO PEDROSA DA SILVA	Este prédio tem natureza rústica, situa-se no lugar de Cabeço do Vegia, compõe-se de terreno de pinhal, mato e caminho, está inscrito no referido artigo matricial rústico 862º e tem a área de 15380 m2.	1546
	MANUEL DUARTE PEDROSA JÚNIOR DEOLINDA DUARTE GOMES Casados RUA JOSÉ DUARTE ROLO JÚNIOR, 82 - SISMARIA MONTE REAL 2425 LEIRIA	P						
416	MANUEL FERNANDES PEDROSA ALBERTINA DA CRUZ GOMES PEDROSA Casados RUA DR. LUIS PEREIRA DA COSTA, 55 MONTE REDONDO 2425 LEIRIA	P	R:879º	Monte Redondo	00221/171085			108
417 A	CARLOS FERREIRA DO PINHAL MARIA DA GRAÇA PEDROSA Casados RUA FERNANDES GOMES DOMINGUES PEREIRA, 297 COIMBRÃO 2425 LEIRIA	P	R:863º	Monte Redondo	532/19870107			1571
	MANUEL FERNANDES PEDROSA ALBERTINA DA CRUZ GOMES PEDROSA Casados RUA DR. LUIS PEREIRA DA COSTA, 55 MONTE REDONDO 2425 LEIRIA	P						
417 B	2425 LEIRIA							1498
418	ALBINO DOS SANTOS PEREIRA FELICIDADE RODRIGUES DA SILVA Casados RUA DO CAMPO DA BOLA, 18 - MATOS MONTE REDONDO 2425 LEIRIA	P	R:878º	Monte Redondo	OMISSO	Norte: CUSTÓDIA BRITES Sul: JOSÉ LOPES DOS SANTOS Nascente: LIMITE DE CONCELHO Poente: CAMINHO	Este prédio tem natureza rústica, situa-se no lugar de Vale Rabudo, compõe-se de terreno de pinhal e mato, está inscrito no referido artigo matricial rústico 878º e tem a área de 4150 m2.	540
	MARIA VITÓRIA DOS SANTOS RUA DO BREJO, 4 - MATOS MONTE REDONDO 2425 LEIRIA	P						
420	MANUEL FERNANDES PEDROSA ALBERTINA DA CRUZ GOMES PEDROSA Casados RUA DR. LUIS PEREIRA DA COSTA, 55 MONTE REDONDO 2425 LEIRIA	P	R:877º	Monte Redondo	5504/20000208			265

II SÉRIE



Depósito legal n.º 8815/85

ISSN 0870-9963

Diário da República Electrónico:

Endereço Internet: <http://dre.pt>

Contactos:

Correio electrónico: dre@incm.pt

Linha azul: 808 200 110

Fax: 21 394 5750
